

Данный чертеж является исполнительным. Отступлений нет.


Ответственный исполнитель: Главный инженер ООО «Сигнал-А»

Сыченко Александр Николаевич

Подпись _____



Выполнил	Ф.И.О. Насекин С.А.	Подпись	Дата	Многоэтажный жилой дом по ул. Лавочкина 7, кв. 103 в Ворошиловском районе г. Волгограда
Прораб	Сыченко А.Н.		15.02.18	
Гл. инженер			16.02.18	
				Исполнительная схема 1-ой квартиры 20 этажа. Розеточные сети
				ООО "Сигнал-А"

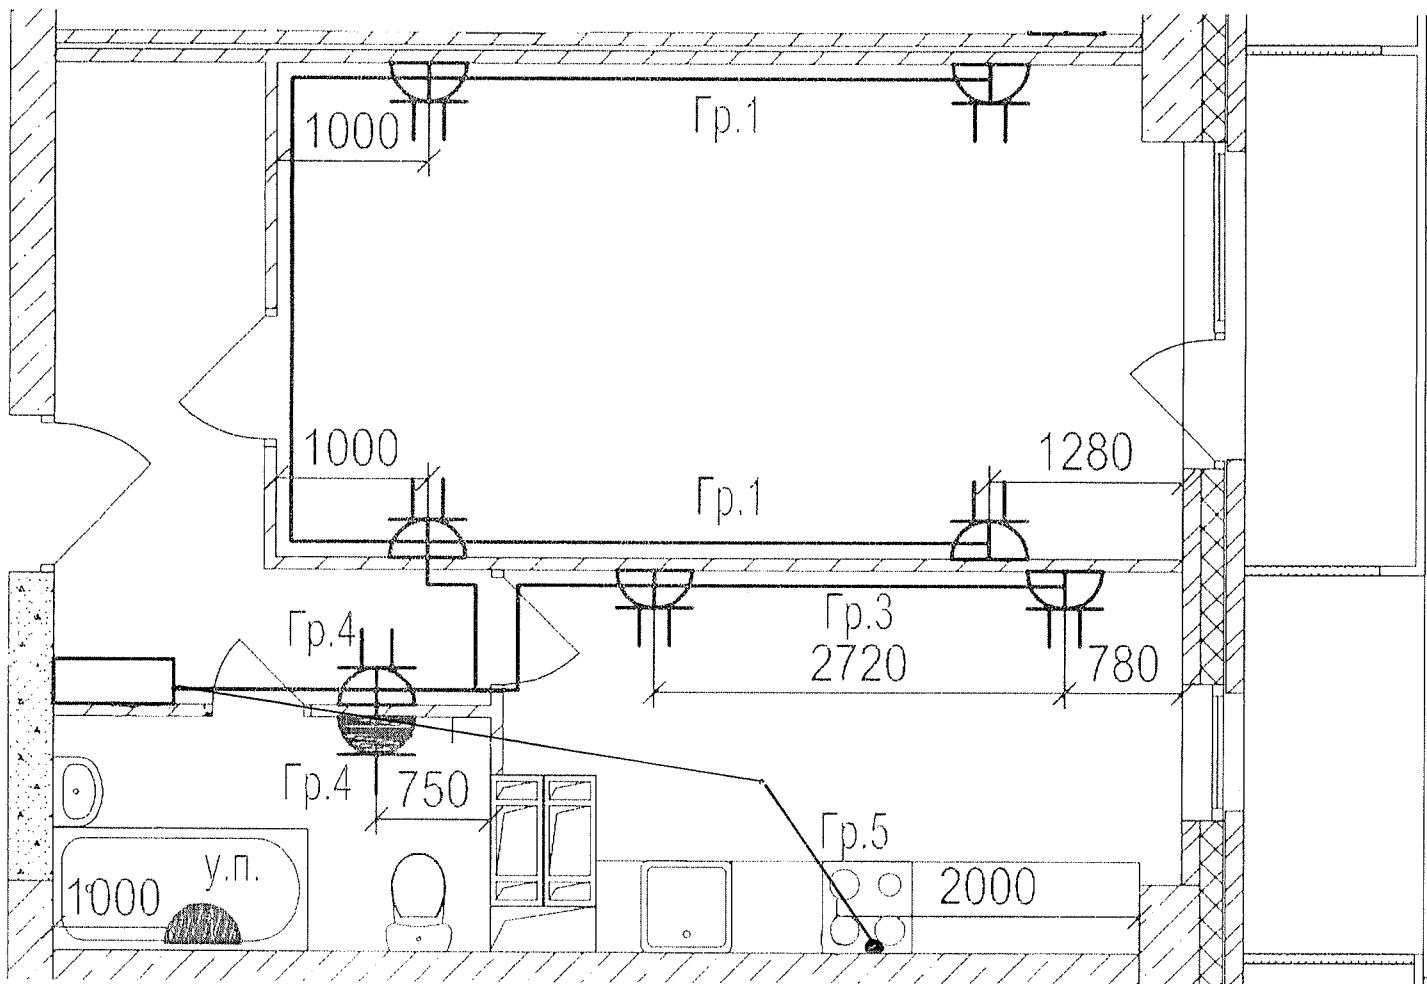

Данный чертеж является исполнительным. Отступлений нет.

Ответственный исполнитель: Главный инженер ООО «Сигнал-А»

Сыченко Александр Николаевич

Подпись _____




Многоэтажный жилой дом по ул. Лавочкина 7, кв. 103-в Ворошиловском районе г. Волгограда

Выполнил	Ф.И.О	Подпись	Дата
Прораб	Насекин С.А.		15.02.18
Гл.инженер	Сыченко А.Н.		15.02.18

Исполнительная схема
2-ой квартиры 20
этажа
Розеточные сети.


ООО "Сигнал-А"

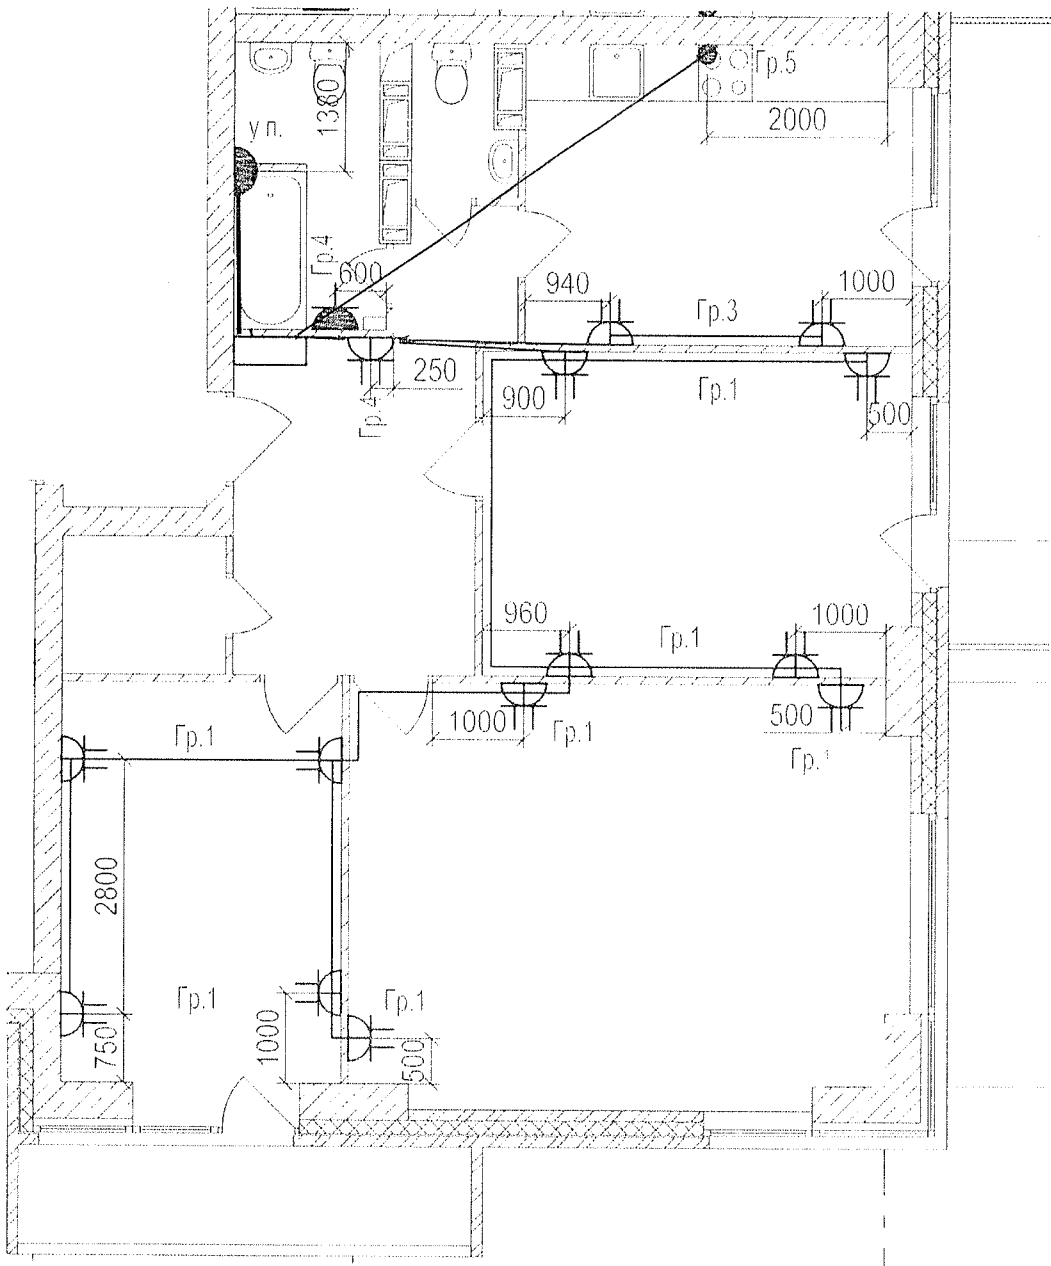




Данный чертеж является исполнительным. Отступлений нет.


Ответственный исполнитель: Главный инженер ООО «Сигнал-А»

Сыченко Александр Николаевич

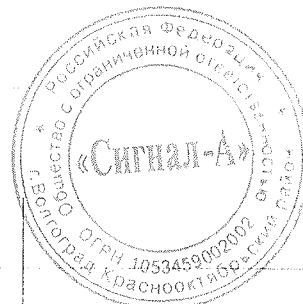Подпись 



Выполнил	Ф.И.О.	Подпись	Дата	Многоэтажный жилой дом по ул. Лавочкина 7, кв. 103 в Ворошиловском районе г.Волгограда		
Прораб	Насекин С.А.		15.02.18			
Гл.инженер	Сыченко А.Н.		15.02.18	Исполнительная схема 3-ей квартиры 20 этажа Розеточные сети		

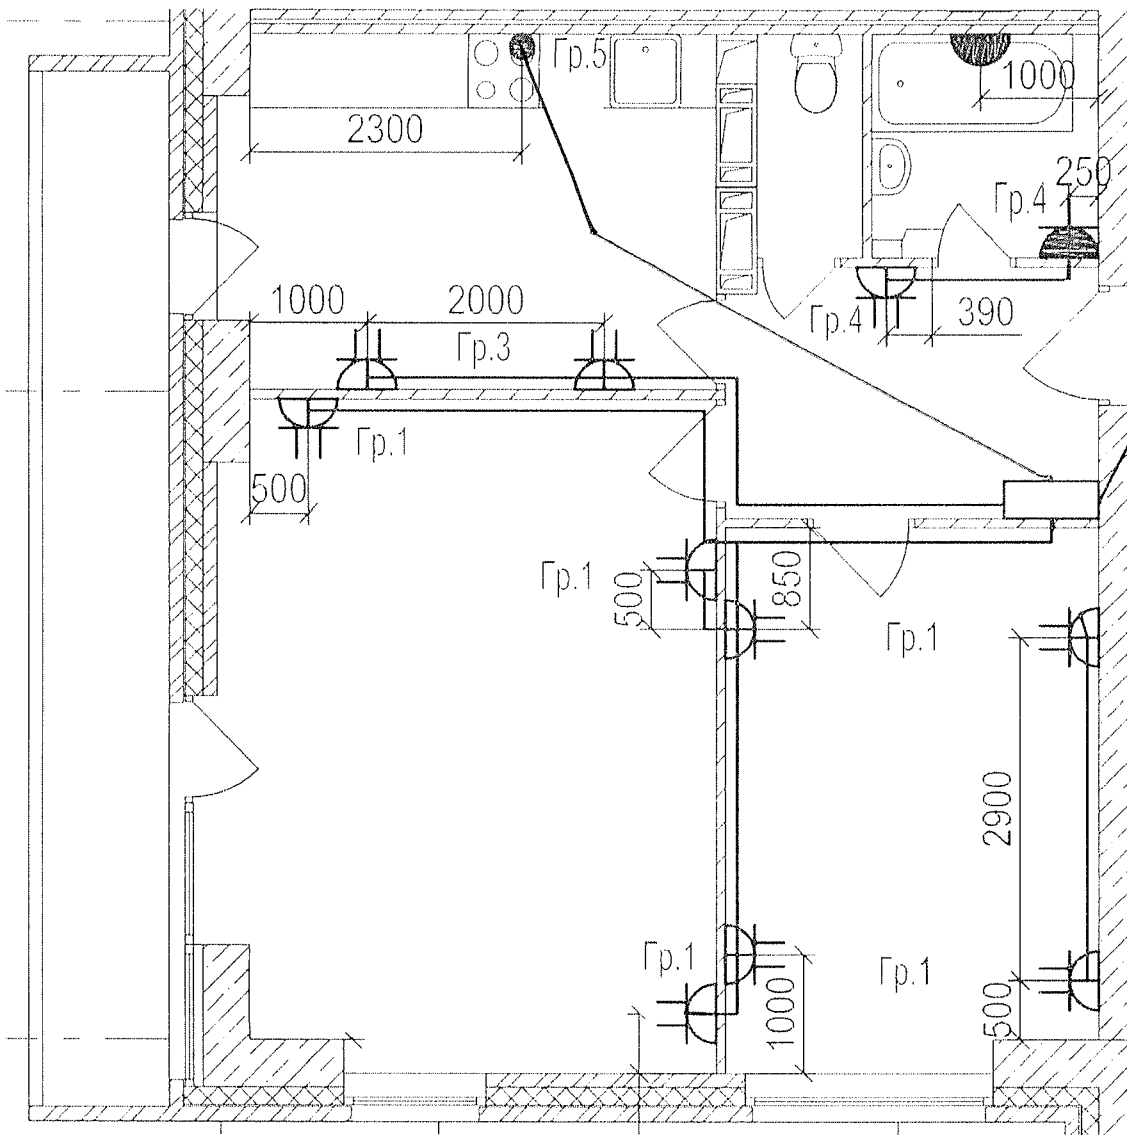

Данный чертеж является исполнительным. Отступлений нет.


Ответственный исполнитель: Главный инженер ООО «Сигнал-А»

Сыченко Александр Николаевич

Подпись _____



Выполнил	Ф.И.О. Насекин С.А.	Подпись	Дата	Многоэтажный жилой дом по ул. Лавочкина 7, кв. 103 в Ворошиловском районе г.Волгограда
Прораб	Сыченко А.Н.		15.02.18	
Гл.инженер			15.02.18	
				Исполнительная схема 4-ой квартиры 20 этажа. Розеточные сети.
				ООО "Сигнал-А"

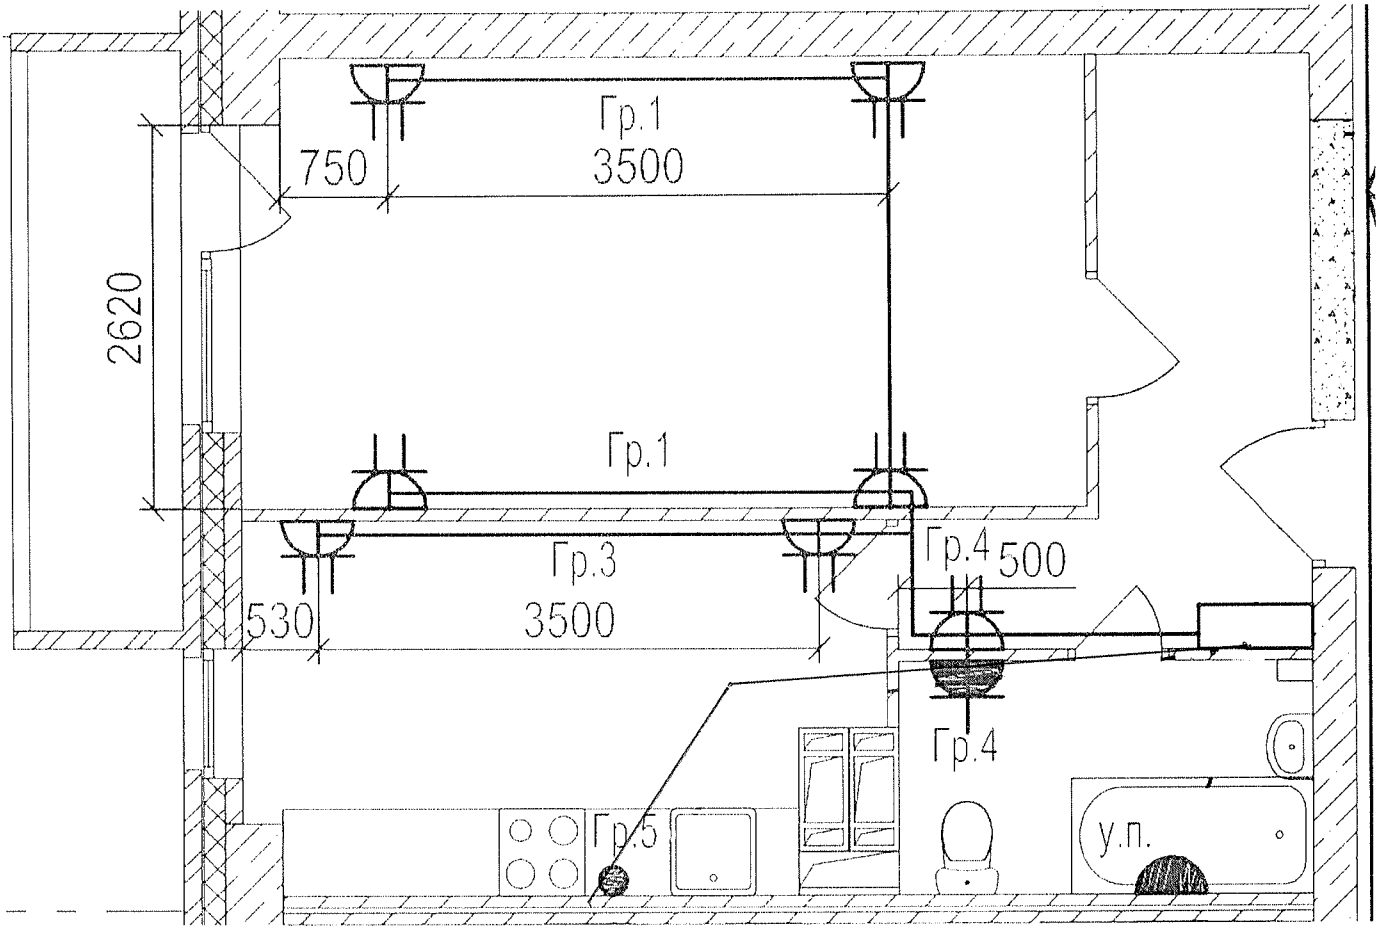


Данный чертеж является исполнительным. Отступлений нет.
 Ответственный исполнитель: Главный инженер ООО «Сигнал-А»

Сыченко Александр Николаевич

Подпись




Выполнил	Ф.И.О.	Подпись	Дата	Многоэтажный жилой дом по ул. Лавочкина 7, кв. 103 в Ворошиловском районе г. Волгограда	
Прораб	Насекин С.А.		15.02.18	Исполнительная схема 5-ой квартиры 20 этажа Розеточные сети.	ООО "Сигнал-А"
Гл. инженер	Сыченко А.Н.		15.02.18		

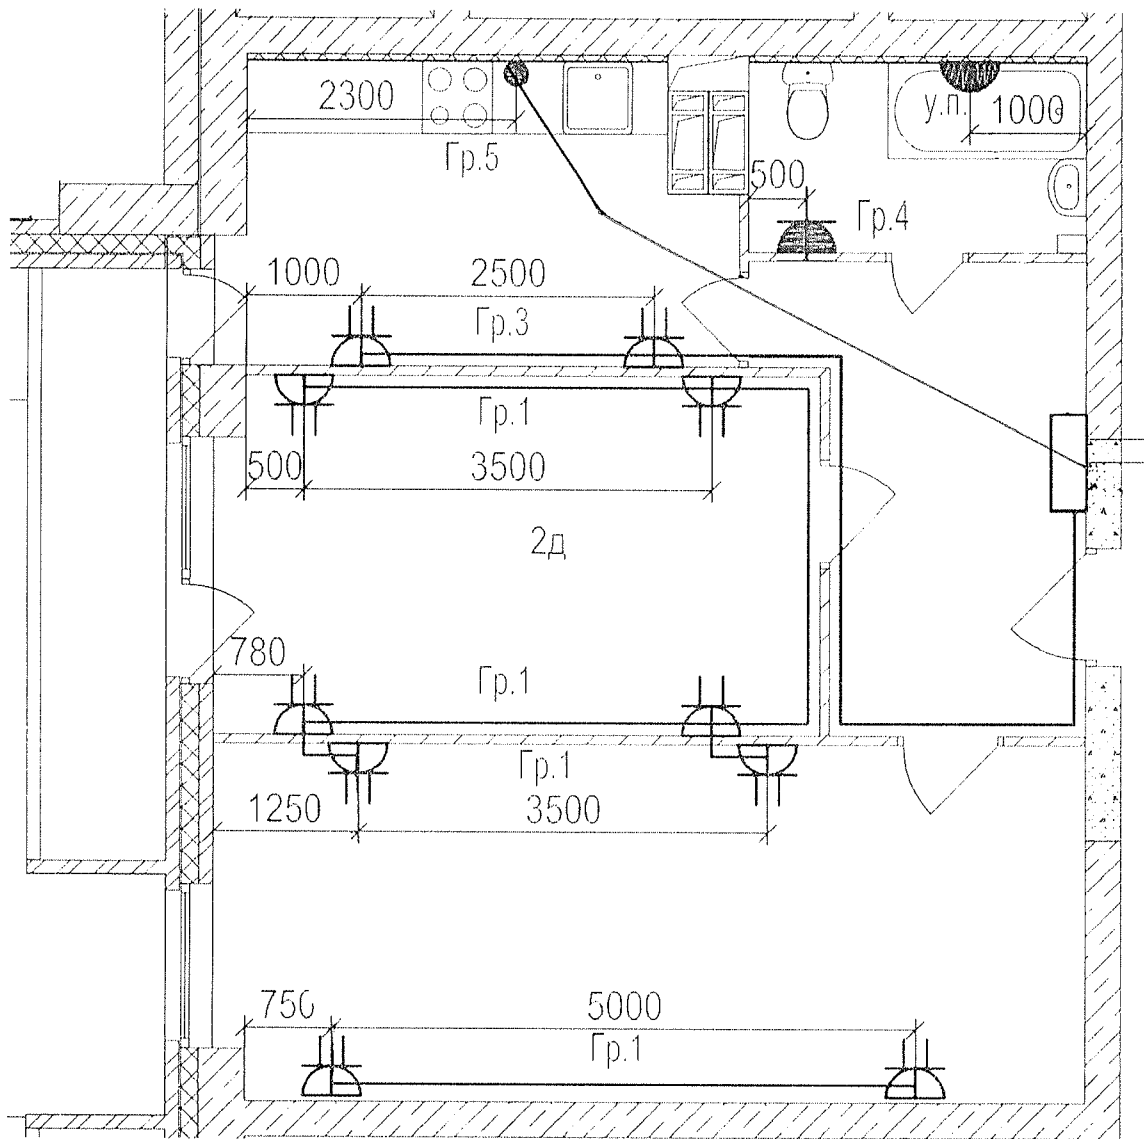




Данный чертеж является исполнительным. Отступлений нет.


Ответственный исполнитель: Главный инженер ООО «Сигнал-А»

Сыченко Александр Николаевич

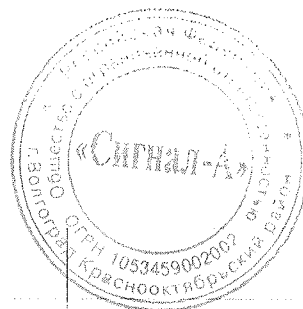Подпись 



Выполнил	Ф.И.О.	Подпись	Дата	Многоэтажный жилой дом по ул. Лавочкина 7, кв. 103 в Ворошиловском районе г.Волгограда	<table border="1"> <tr><td> </td><td> </td><td> </td></tr> <tr><td> </td><td> </td><td> </td></tr> <tr><td> </td><td> </td><td> </td></tr> </table>									
Прораб	Насекин С.А.		15.02.18											
Гл.инженер	Сыченко А.Н.		15.02.18											
Исполнительная схема 6-ой квартиры 20 этажа. Розеточные сети.				ООО "Сигнал-А"										

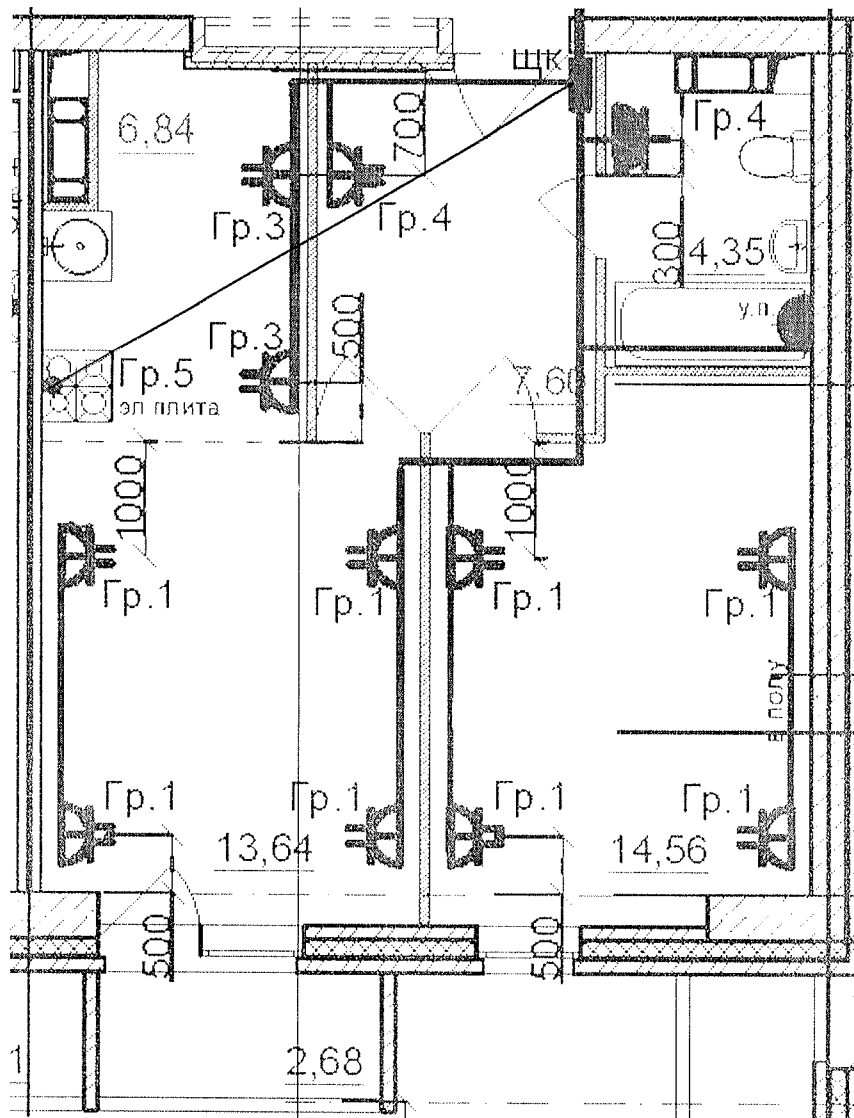





Данный чертеж является исполнительным. Отступлений нет.

Ответственный исполнитель: Главный инженер ООО «Сигнал-А»

Сыченко Александр Николаевич

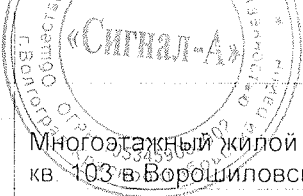Подпись

Выполнил	Ф.И.О.	Подпись	Дата	 Многоэтажный жилой дом по ул. Лавочкина 7, кв. 103 в Ворошиловском районе г. Волгограда
Прораб	Насекин С.А.		15.08.18	
Гл. инженер	Сыченко А.Н.		15.08.18	
Исполнительная схема 7-ой квартиры 20 этажа Розеточные сети.				ООО "Сигнал-А"

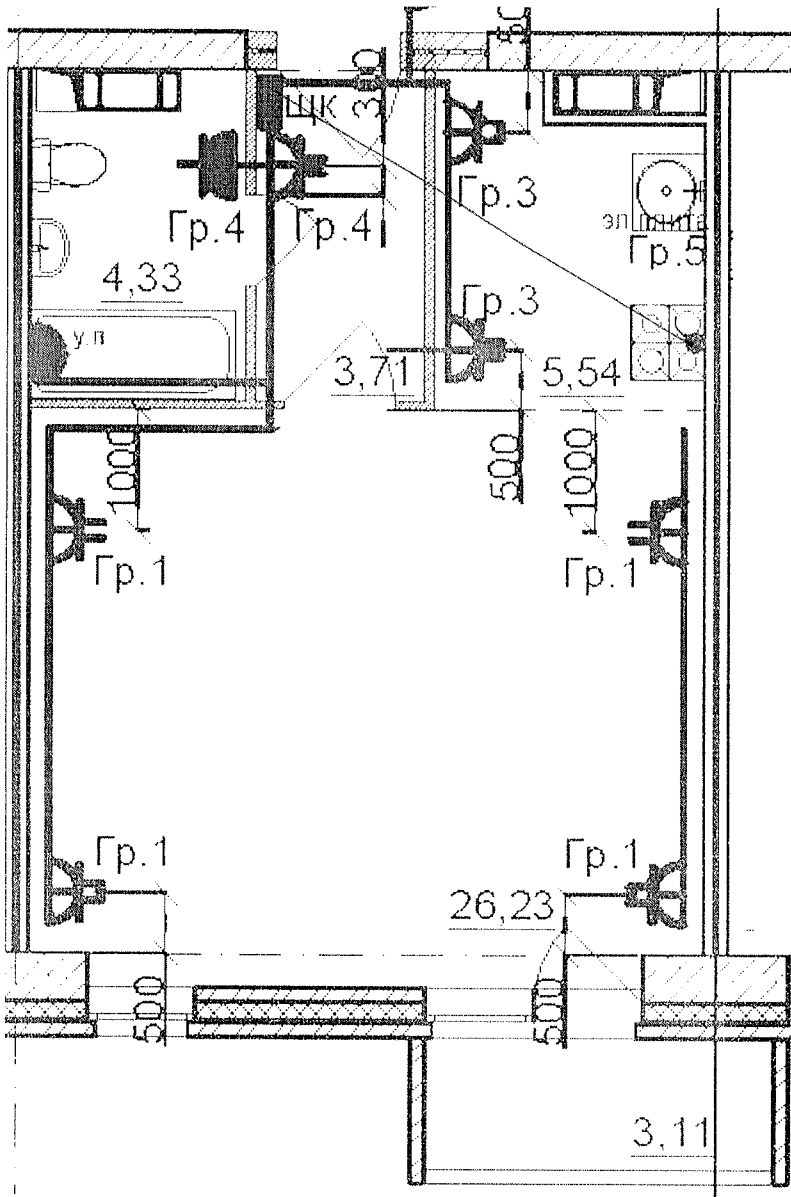



Данный чертеж является исполнительным. Отступлений нет.


Ответственный исполнитель: Главный инженер ООО «Сигнал-А»

Сыченко Александр Николаевич

Подпись 



Выполнил	Ф.И.О.	Подпись	Дата	Многоэтажный жилой дом по ул. Лавочкина 7, кв. 103-в Ворошиловском районе г.Волгограда		
Прораб	Насекин С.А.		15.02.18	Исполнительная схема 8-ой квартиры 20 этажа. Розеточные сети.	ООО "Сигнал-А"	
Гл инженер	Сыченко А.Н.		15.02.18			

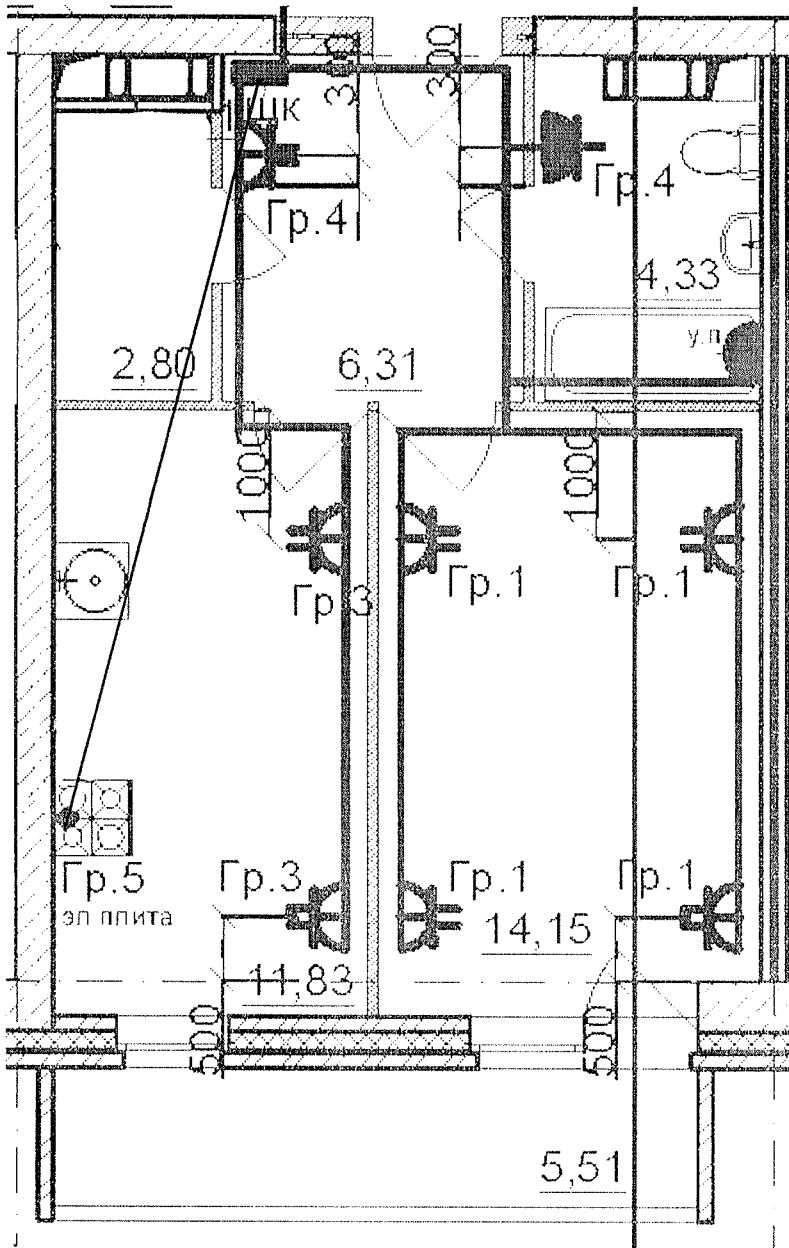



Данный чертеж является исполнительным. Отступлений нет.


Ответственный исполнитель: Главный инженер ООО «Сигнал-А»

Сыченко Александр Николаевич

Подпись 




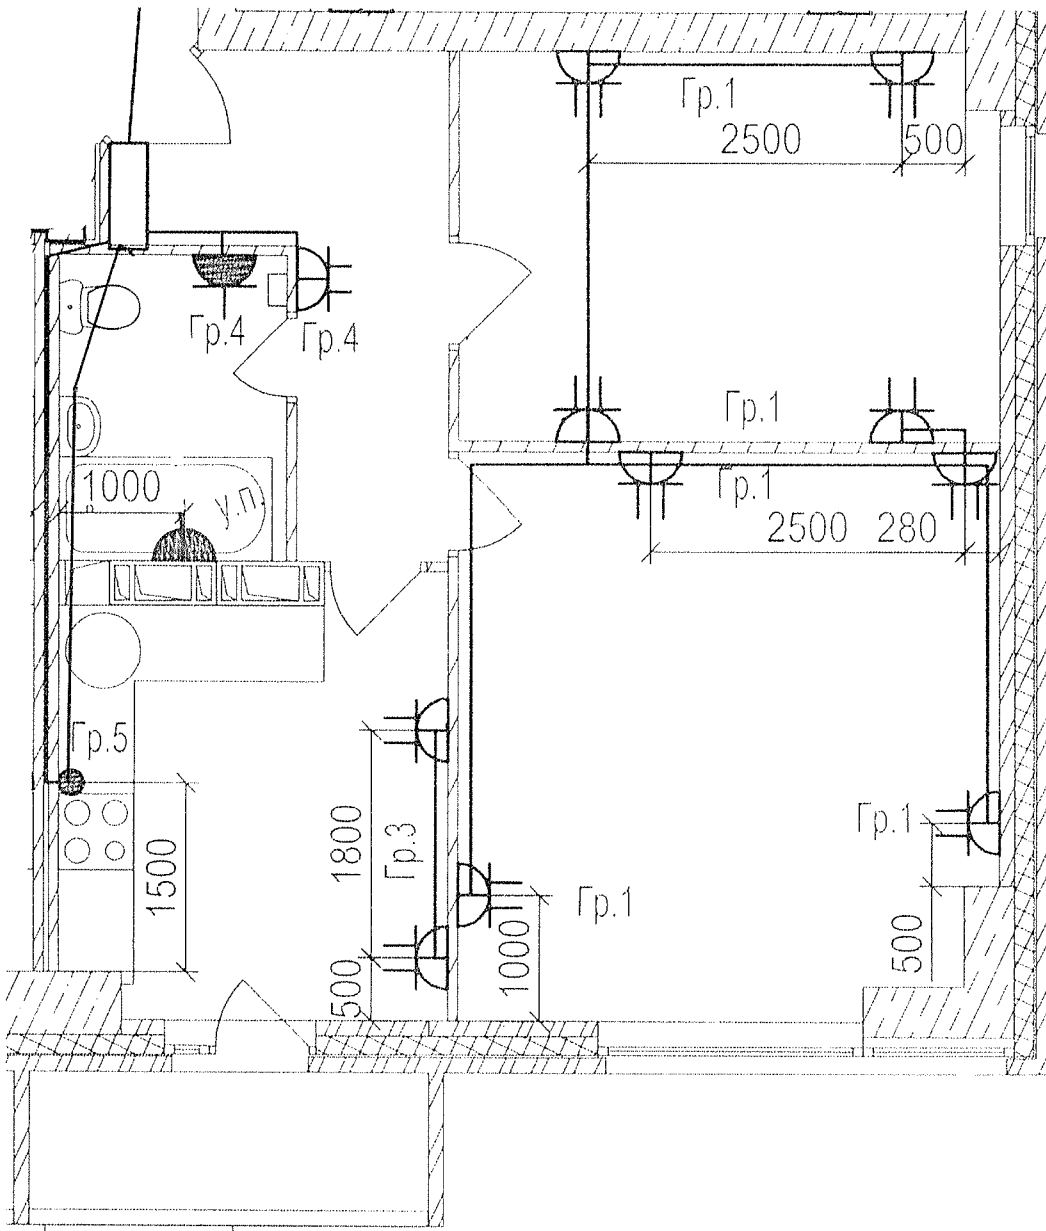
Выполнил	Ф.И.О.	Подпись	Дата	Многоэтажный жилой дом по ул. Лавочкина 7, кв. 103 в Ворошиловском районе г.Волгограда			
Прораб	Насекин С.А.		15.02.18				
Гл.инженер	Сыченко А.Н.		15.02.18				
Исполнительная схема 9-ой квартиры 20 этажа Розеточные сети.				ООО "Сигнал-А"			

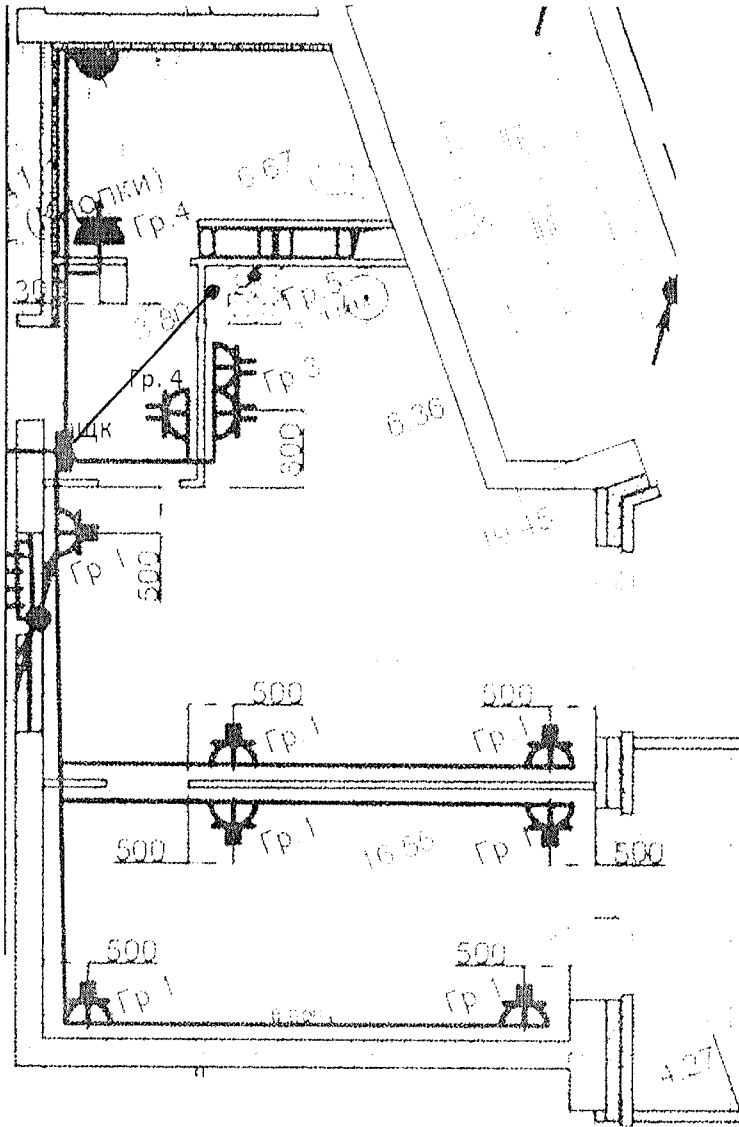

Данный чертеж является исполнительным. Отступлений нет.
 Ответственный исполнитель: Главный инженер ООО «Сигнал-А»
 Сыченко Александр Николаевич

Подпись _____ *(Handwritten signature)*

Выполнил	Ф.И.О.	Подпись	Дата	 Многоэтажный жилой дом по ул. Лавочкина 7, кв 103 в Ворошиловском районе г.Волгограда
Прораб	Насекин С.А.	<i>(Handwritten signature)</i>	15.02.18	
Гл. инженер	Сыченко А.Н.	<i>(Handwritten signature)</i>	15.02.18	
				Исполнительная схема 10-ой квартиры 20 этажа. Розеточные сети.
				ООО "Сигнал-А"



Данный чертеж является исполнительным. Отступлений нет.


Ответственный исполнитель: Главный инженер ООО «Сигнал-А»

Сыченко Александр Николаевич

Подпись _____



Выполнил	Ф.И.О.	Подпись	Дата	Многоэтажный жилой дом по ул. Лавочкина 7, кв. 103 в Ворошиловском районе г. Волгограда
Прораб	Насекин С.А.		15.02.18	
Гл. инженер	Сыченко А.Н.		15.02.18	
Исполнительная схема 11-ой квартиры 20 этажа. Розеточные сети.				ООО "Сигнал-А"

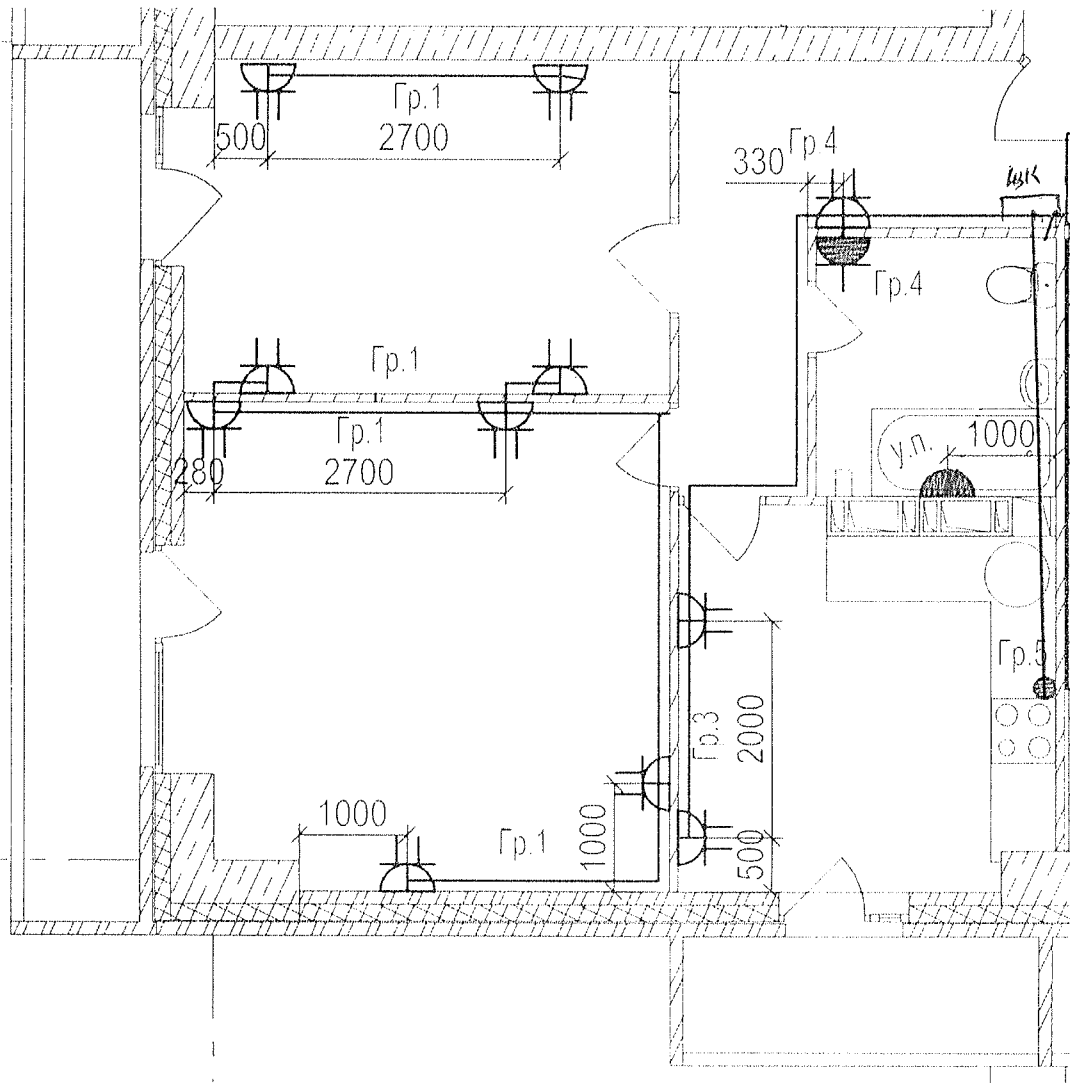

Данный чертеж является исполнительным. Отступлений нет.


Ответственный исполнитель: Главный инженер ООО «Сигнал-А»

Сыченко Александр Николаевич

Подпись




Выполнил	Ф.И.О.	Подпись	Дата	Многоэтажный жилой дом по ул. Лавочкина 7, кв. 103 в Ворошиловском районе г. Волгограда		
Прораб	Насекин С.А.		15.02.18			
Гл. инженер	Сыченко А.Н.		15.02.18			
				Исполнительная схема 12-ой квартиры 20 этажа.		ООО "Сигнал-А"
				Розеточные сети.		

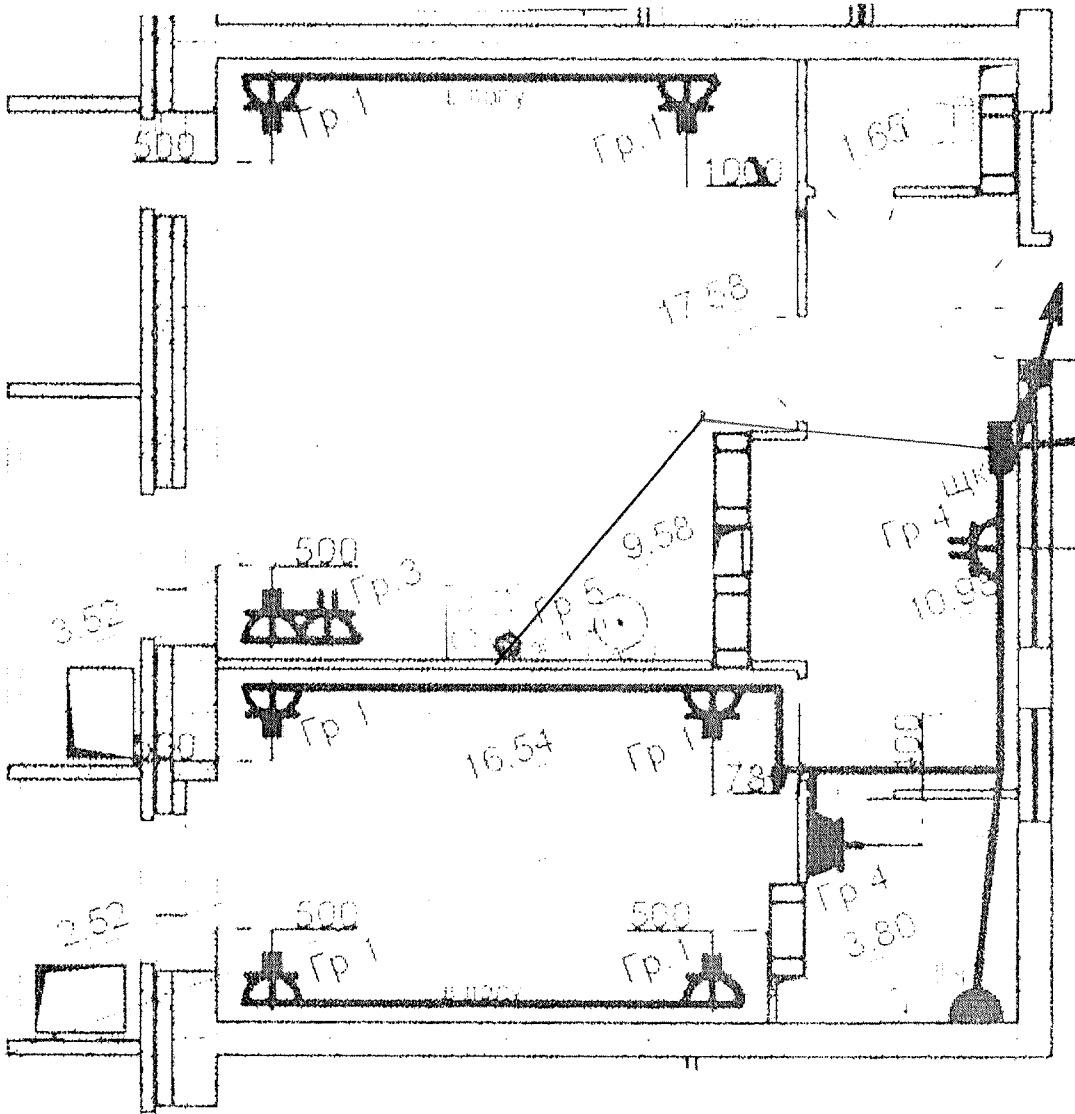



Данный чертеж является исполнительным. Отгуплений нет.


Ответственный исполнитель: Главный инженер ООО «Сигнал-А»

Сыченко Александр Николаевич

Подпись 



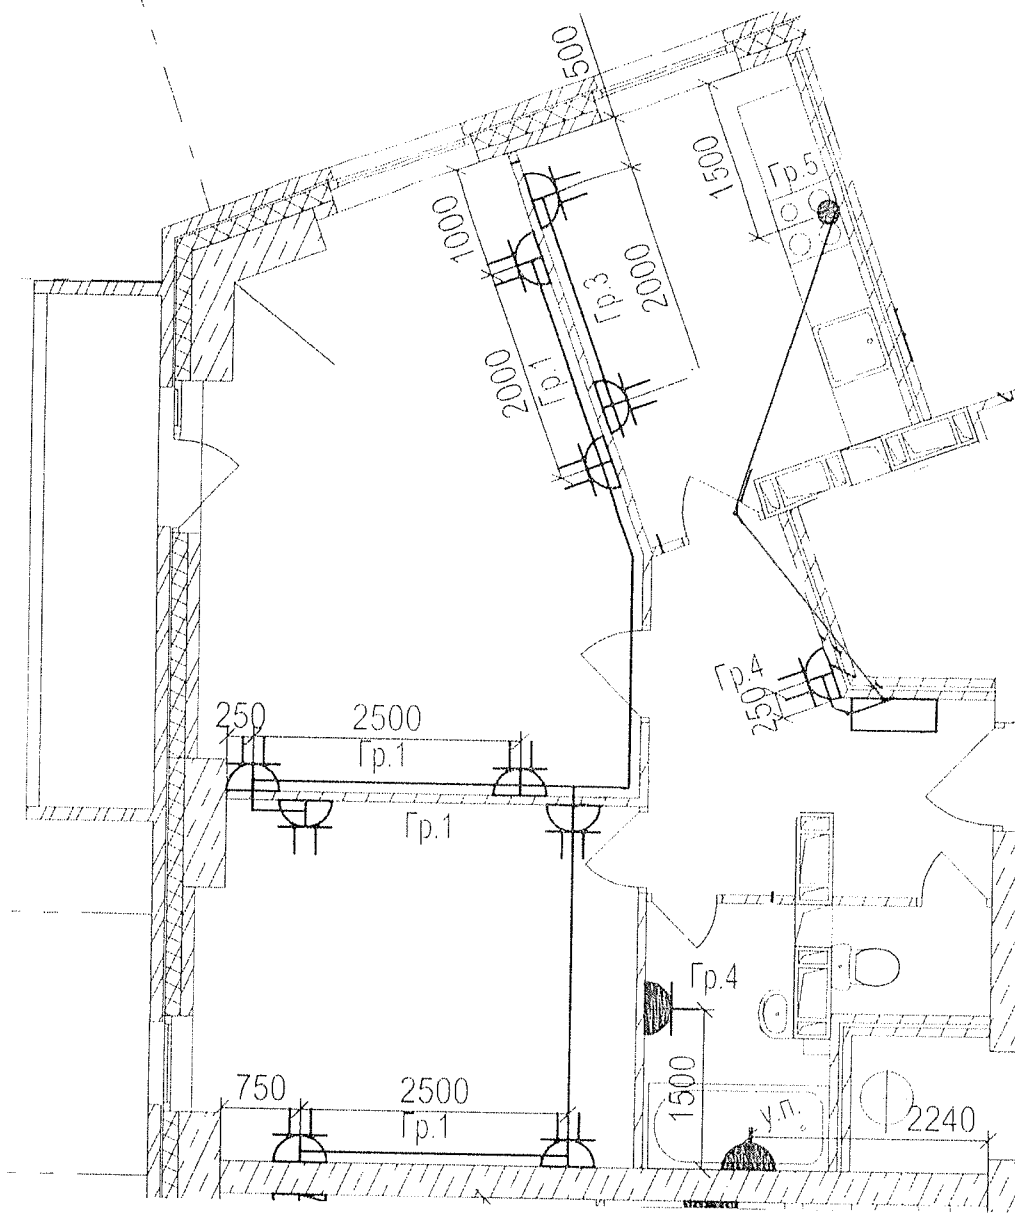

Выполнил	Ф.И.О.	Подпись	Дата	Многоэтажный жилой дом по ул. Лавочкина 7, кв. 103 в Ворошиловском районе г. Волгограда	Исполнительная схема 13-ой квартиры 20 этажа Розеточные сети.	ООО "Сигнал-А"
Прораб	Насекин С.А.		15.02.18			
Гл. инженер	Сыченко А.Н.		15.02.18			




Данный чертеж является исполнительным. Отступлений нет.
 Ответственный исполнитель: Главный инженер ООО «Сигнал-А»
 Сыченко Александр Николаевич

Подпись 




Выполнил	Ф.И.О. Насекин С.А.	Подпись 	Дата 15.09.18	Многоэтажный жилой дом по ул. Лавочкина 7, кв. 103 в Ворошиловском районе г. Волгограда			
Прораб	Сыченко А.Н.	Подпись 	Дата 15.09.18				
Гл.инженер				Исполнительная схема 14-ой квартиры 20 этажа. Розеточные сети.			ООО "Сигнал-А"

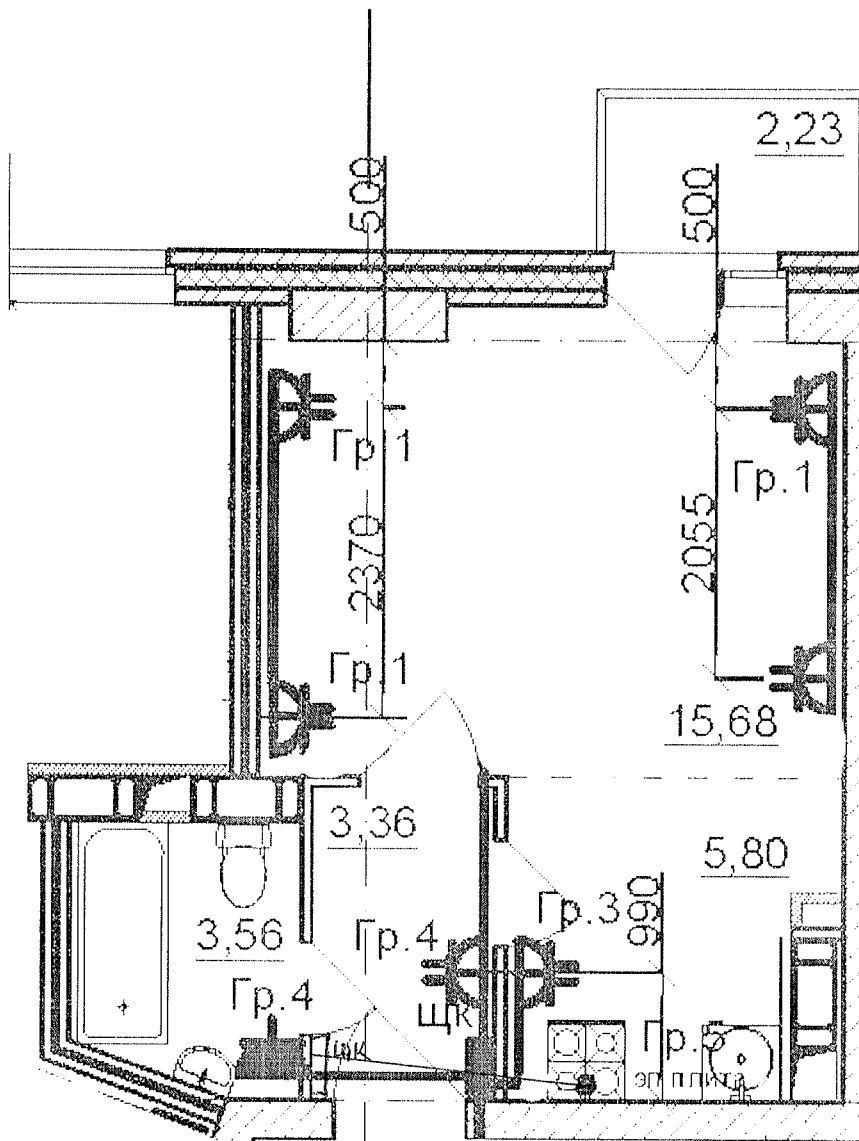




Данный чертеж является исполнительным. Отступлений нет.
 Ответственный исполнитель: Главный инженер ООО «Сигнал-А»

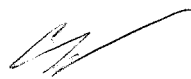Сыченко Александр Николаевич

Подпись 



Выполнил	Ф.И.О	Подпись	Дата	Многоэтажный жилой дом по ул. Лавочкина 7, кв. 103 в Ворошиловском районе г. Волгограда		
Прораб	Насекин С. А.		15.02.15	Исполнительная схема 15-ой квартиры 20 этажа. Розеточные сети.	ООО "Сигнал-А"	
Гл. инженер	Сыченко А. Н.		15.02.15			

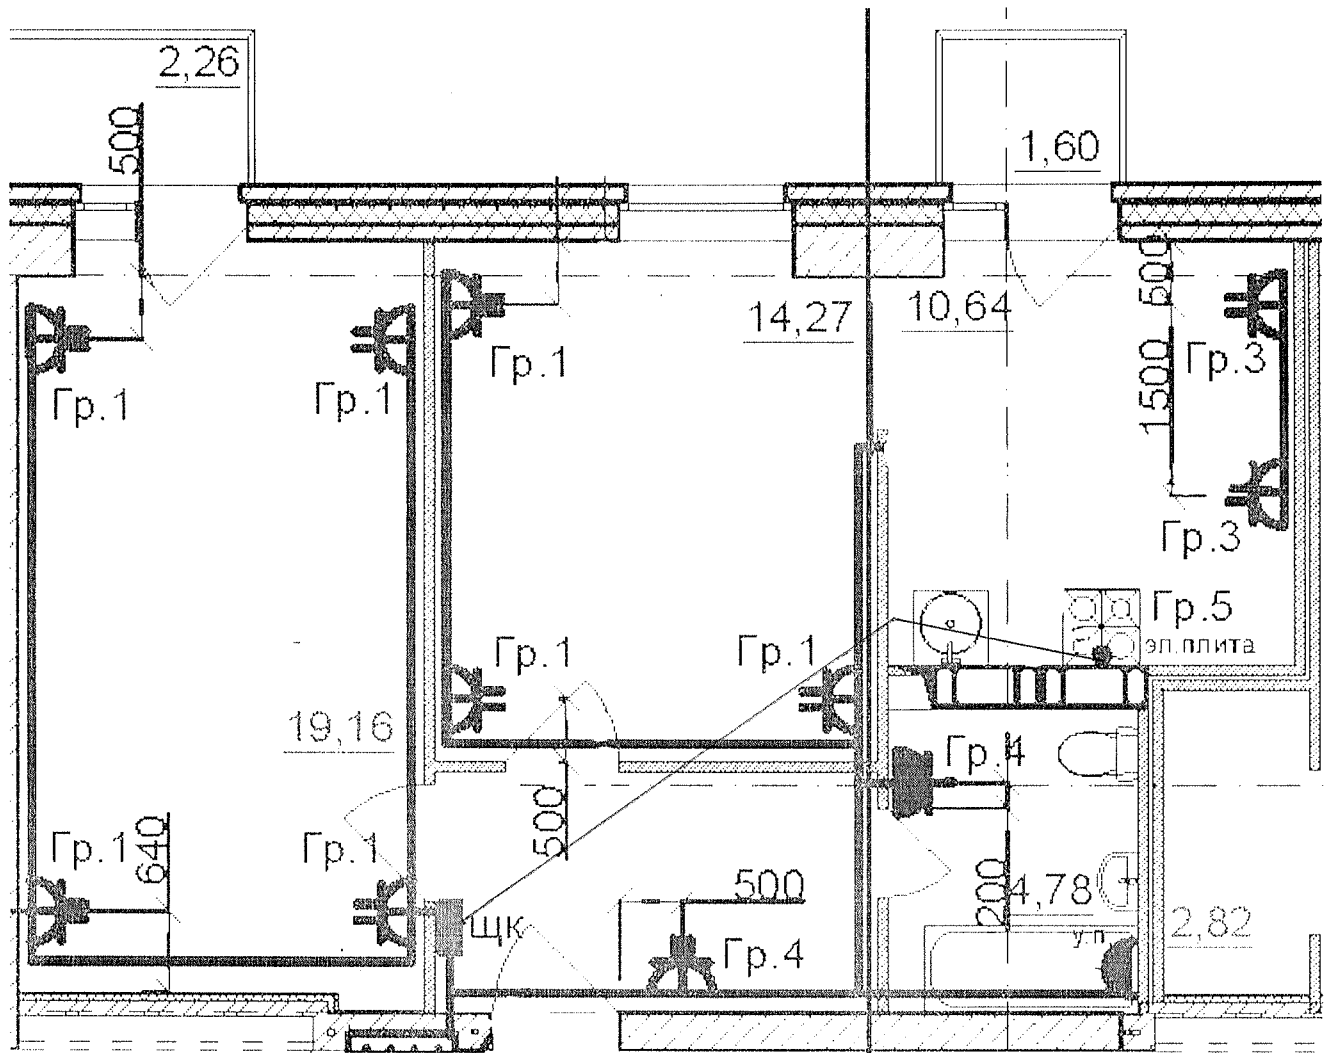

Данный чертеж является исполнительным. Отетушленный нет.


Ответственный исполнитель: Главный инженер ООО «Сигнал-А»

Сыченко Александр Николаевич

Подпись _____



Выполнил	Ф.И.О.	Подпись	Дата	Многоэтажный жилой дом по ул. Лавочкина 7, кв. 103 в Ворошиловском районе г. Волгограда		
Прораб	Насекин С.А.		15.02.18	Исполнительная схема 16-ой квартиры 20 этажа. Розеточные сети.	ООО "Сигнал-А"	
Гл. инженер	Сыченко А.Н.		15.02.18			

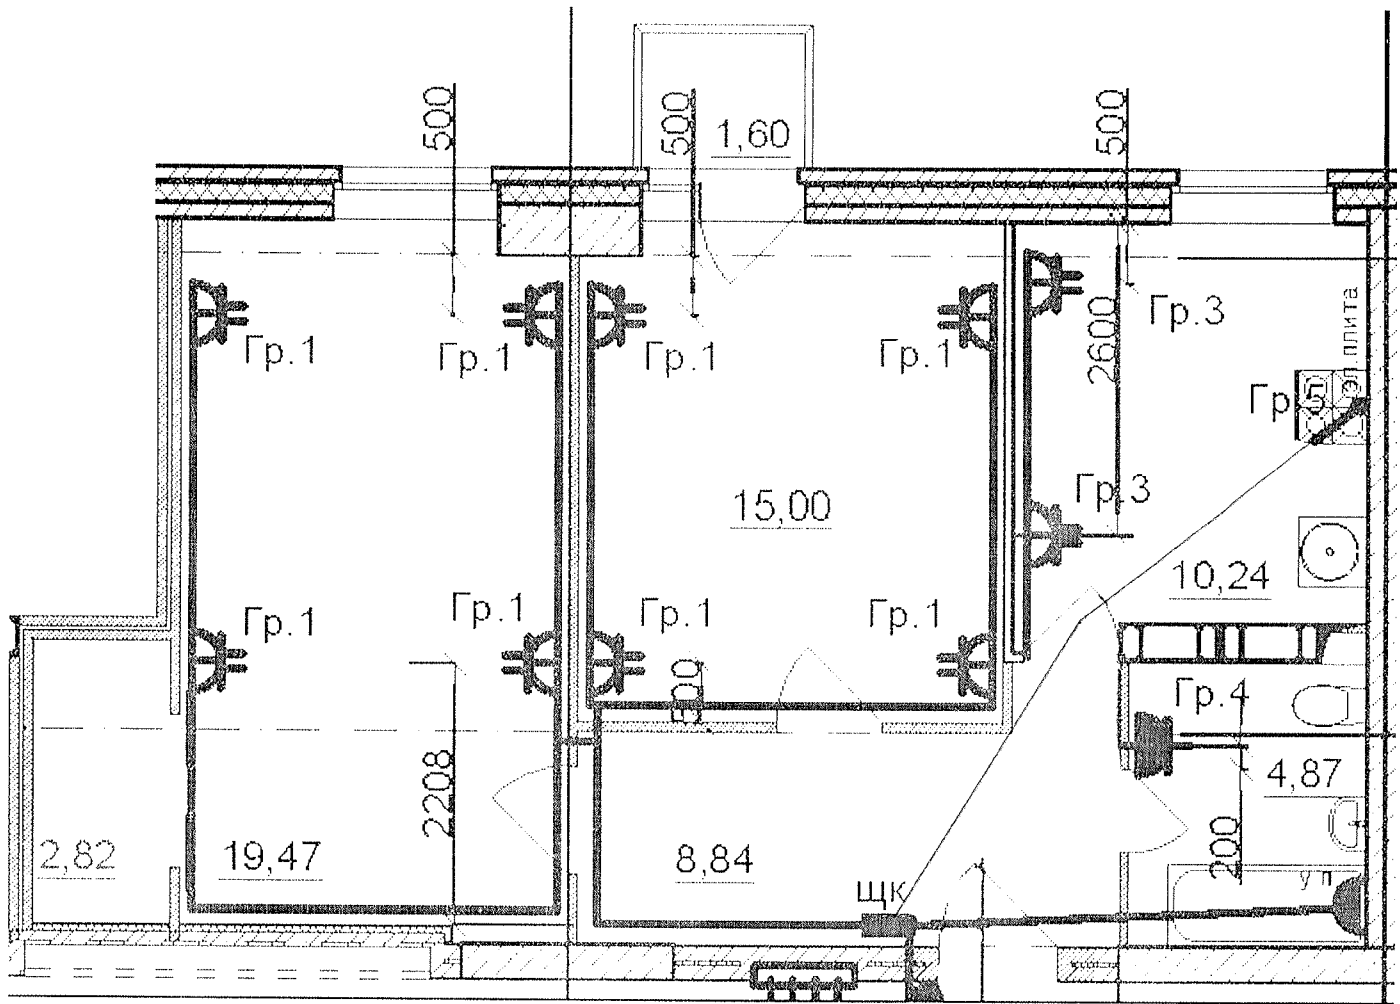

Данный чертеж является исполнительным. Ответулений нет.


Ответственный исполнитель: Главный инженер ООО «Сигнал-А»

Сыченко Александр Николаевич

Подпись _____



Выполнил	Ф.И.О.	Подпись	Дата	Многоэтажный жилой дом по ул. Лавочкина 7, кв. 103 в Ворошиловском районе г. Волгограда	
Прораб	Насекин С.А.		15.02.18		
Гл. инженер	Сыченко А.Н.		15.02.18		
				Исполнительная схема 17-ой квартиры 20 этажа.	ООО "Сигнал-А"
				Розеточные сети.	

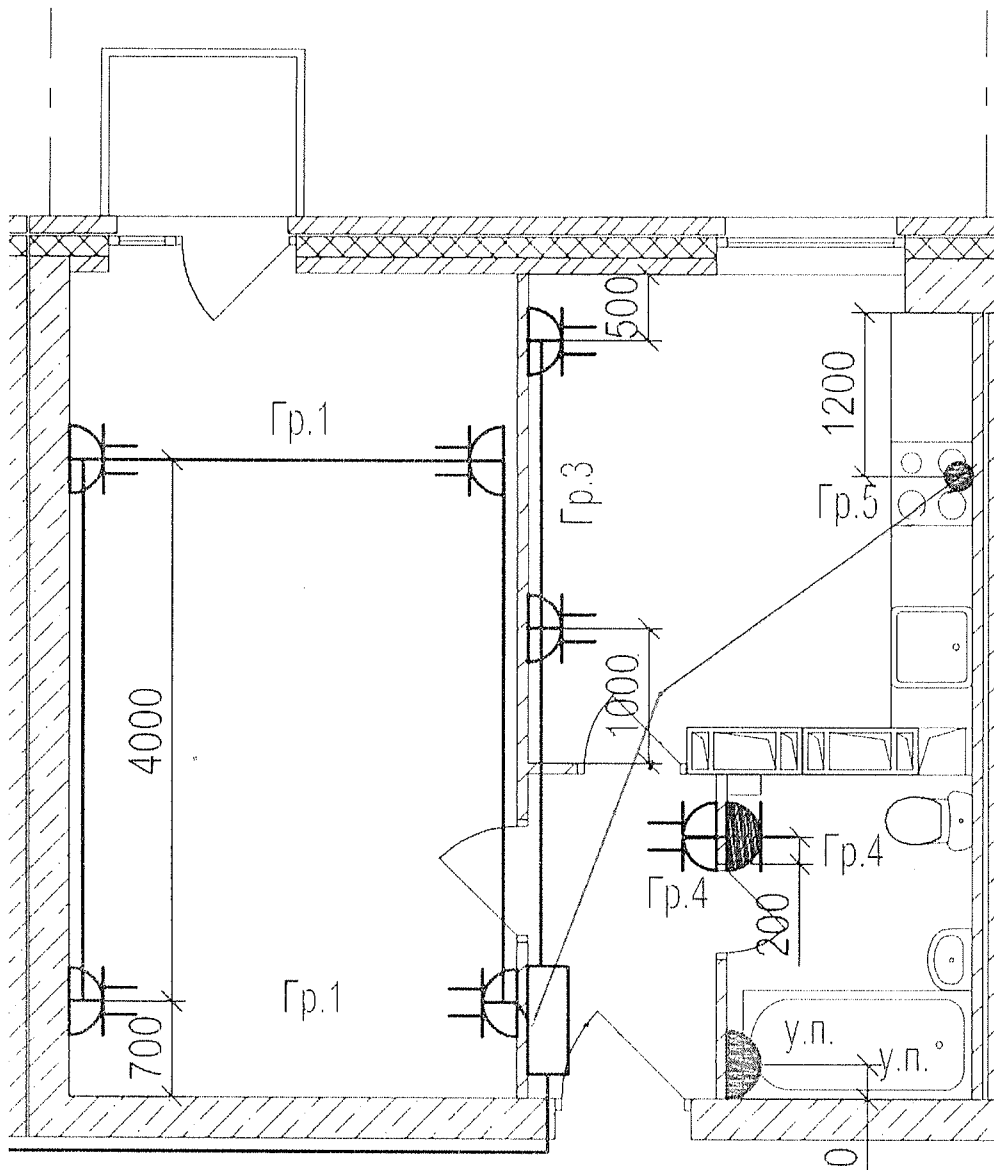




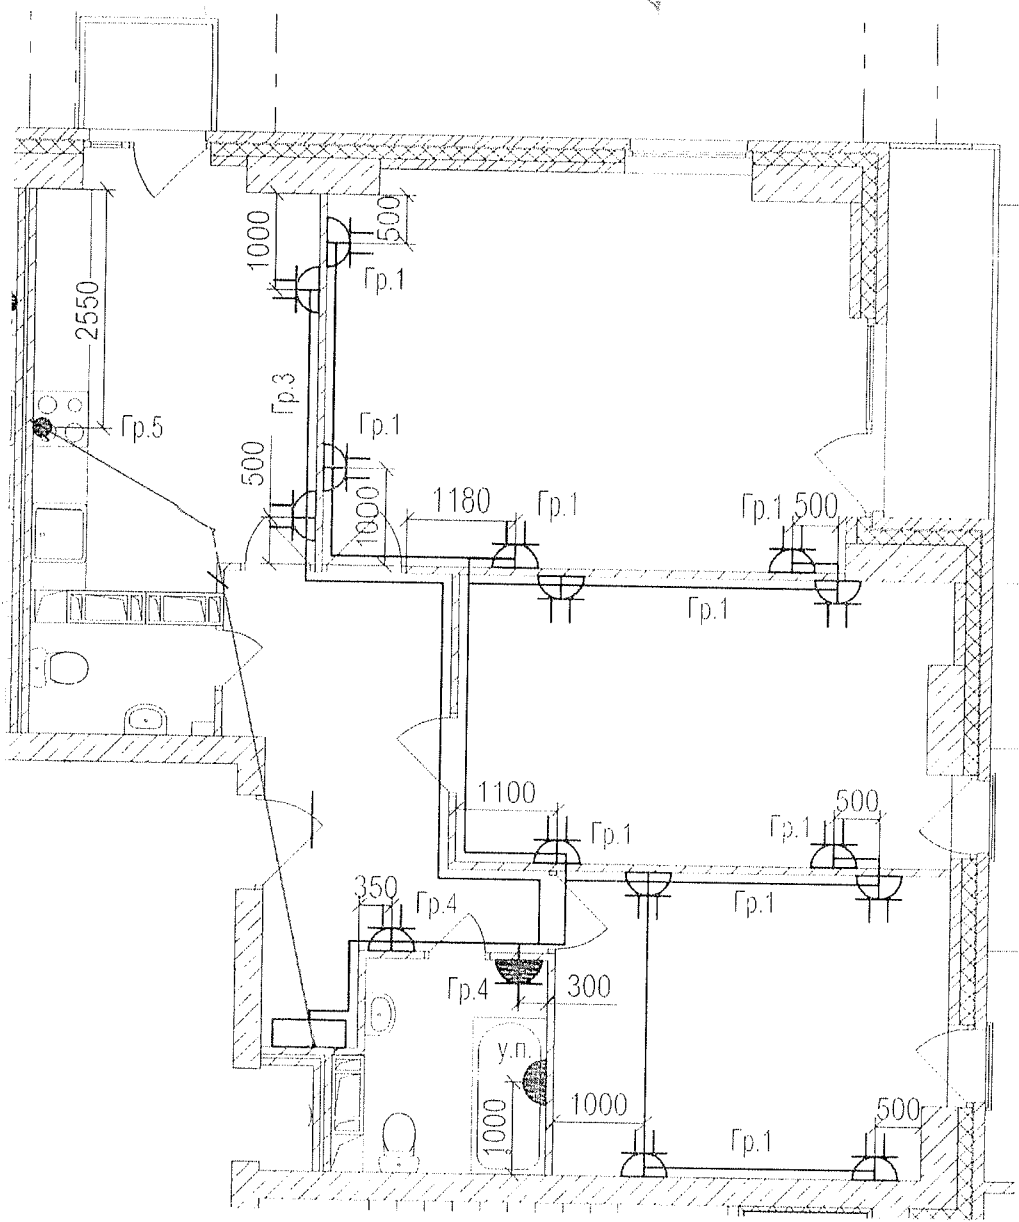
Данный чертеж является исполнительным. Отступлений нет.

Ответственный исполнитель: Главный инженер ООО «Сигнал-А»

Сыченко Александр Николаевич

Подпись

Выполнил	Ф.И.О. Насекин С.А.	Подпись	Дата	 Многоэтажный жилой дом по ул. Лавочкина 7, кв. 103 в Ворошиловском районе г. Волгограда
Прораб	Сыченко А.Н.		15.02.18	
Гл. инженер			15.02.18	
				Исполнительная схема 18-ой квартиры 20 этажа. Розеточные сети.
				ООО "Сигнал-А"



Данный чертеж является исполнительным. Отступлений нет.
 Ответственный исполнитель: Главный инженер ООО «Сигнал-А»
 Сыченко Александр Николаевич

Подпись _____



Выполнил	Ф.И.О.	Подпись	Дата	Многоэтажный жилой дом по ул. Лавочкина 7, кв. 103 в Ворошиловском районе г. Волгограда
Прораб	Насекин С.А.		15.02.18	
Гл. инженер	Сыченко А.Н.		15.02.18	

Исполнительная схема
 19-ой квартиры 20
 этажа.
 Розеточные сети.

ООО "Сигнал-А"