


Исполнительная схема №1
Схема ополнения первый этаж на объекте:
"Многоквартирный жилой дом по ул. Чулкива, д.4
в г. Краснослободск Волгоградской области"




Директор ООО "ГЛОБЭКС"

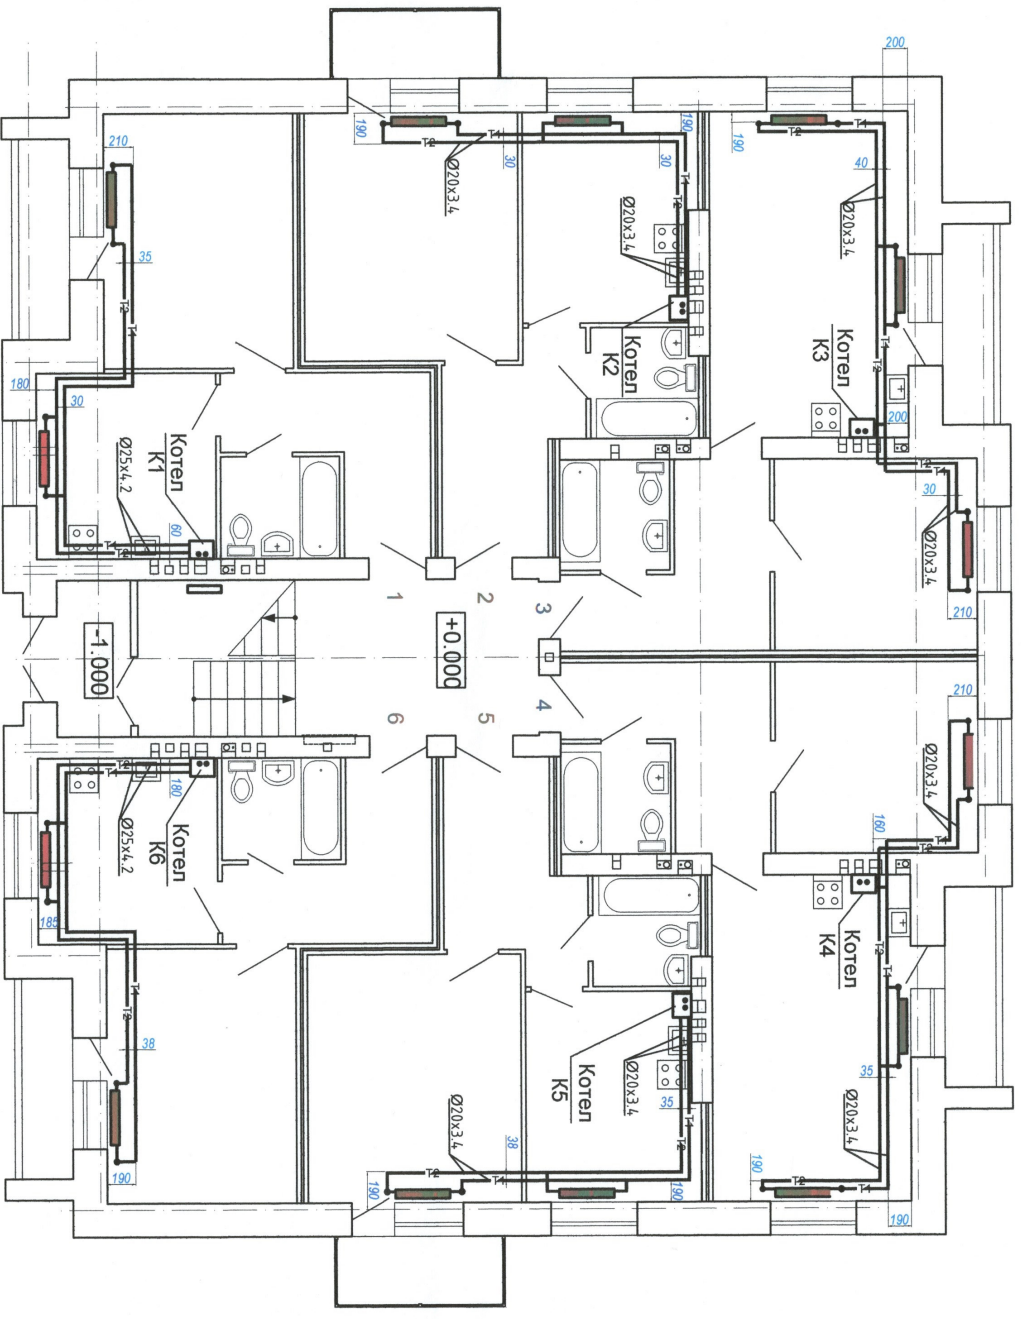

Карманов С.А.


Исполнительная схема №2
Схема отопления второй этаж на объекте:
"Многоквартирный жилой дом по ул. Чулкива, д.4
в г. Краснослободск Волгоградской области"

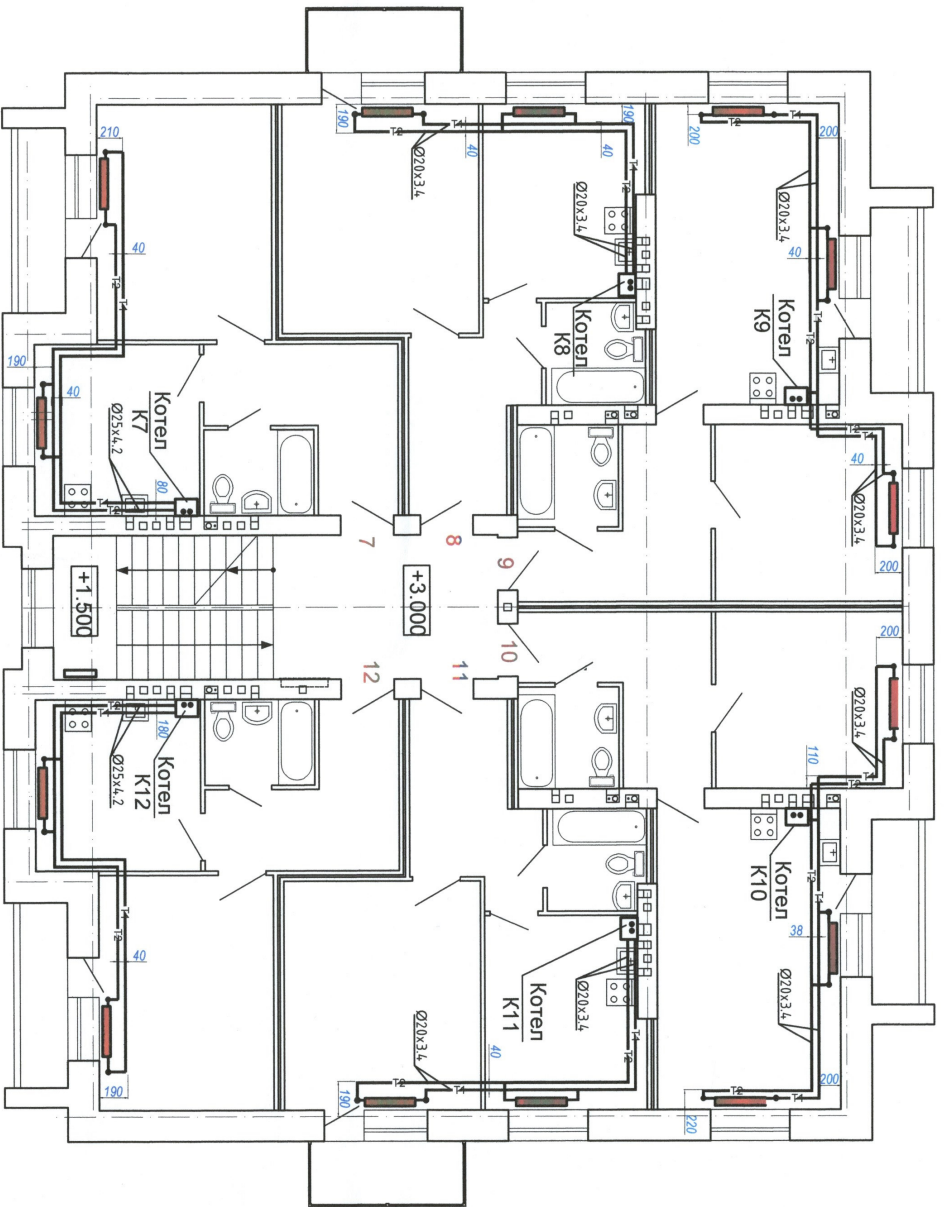


Директор ООО "ГЛОБЭКС"

Карманов С.А.

Исполнительная схема №3
Схема отопления третьей этаж на объекте:
"Многоквартирный жилой дом по ул. Чулкива, д.4
в г. Краснослободск Волгоградской области"


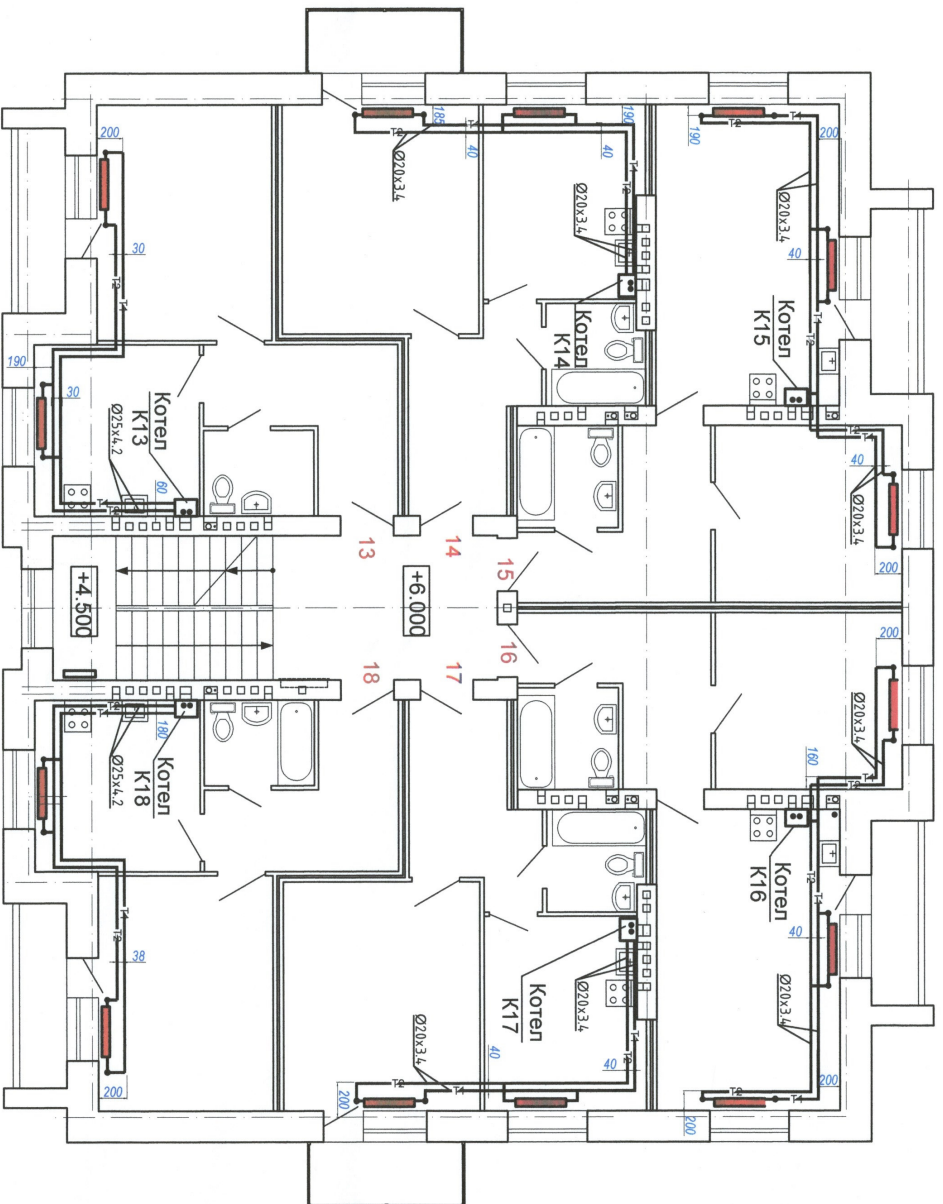


Директор ООО "Глобэкс"

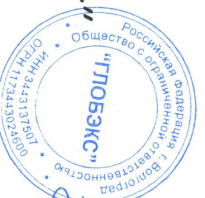

Карманов С.А.

Исполнительная схема №4
Схема отопления четвертый этаж на объекте:
"Многоквартирный жилой дом по ул. Чулкива, д.4
в г. Краснослободск Волгоградской области"

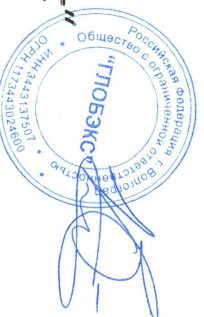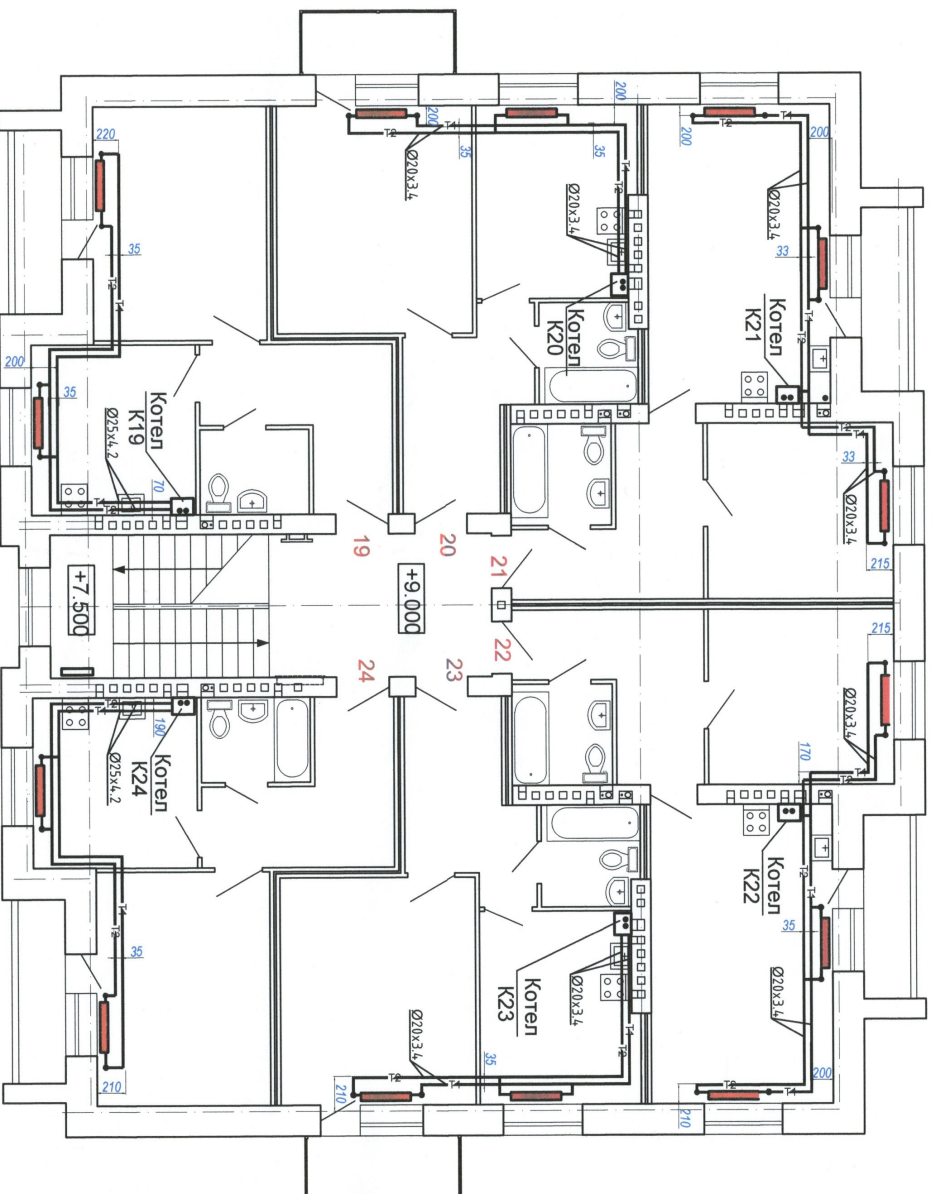

Директор ООО "ГТОбЭКС"

Карманов С.А.