


План 10 этажа

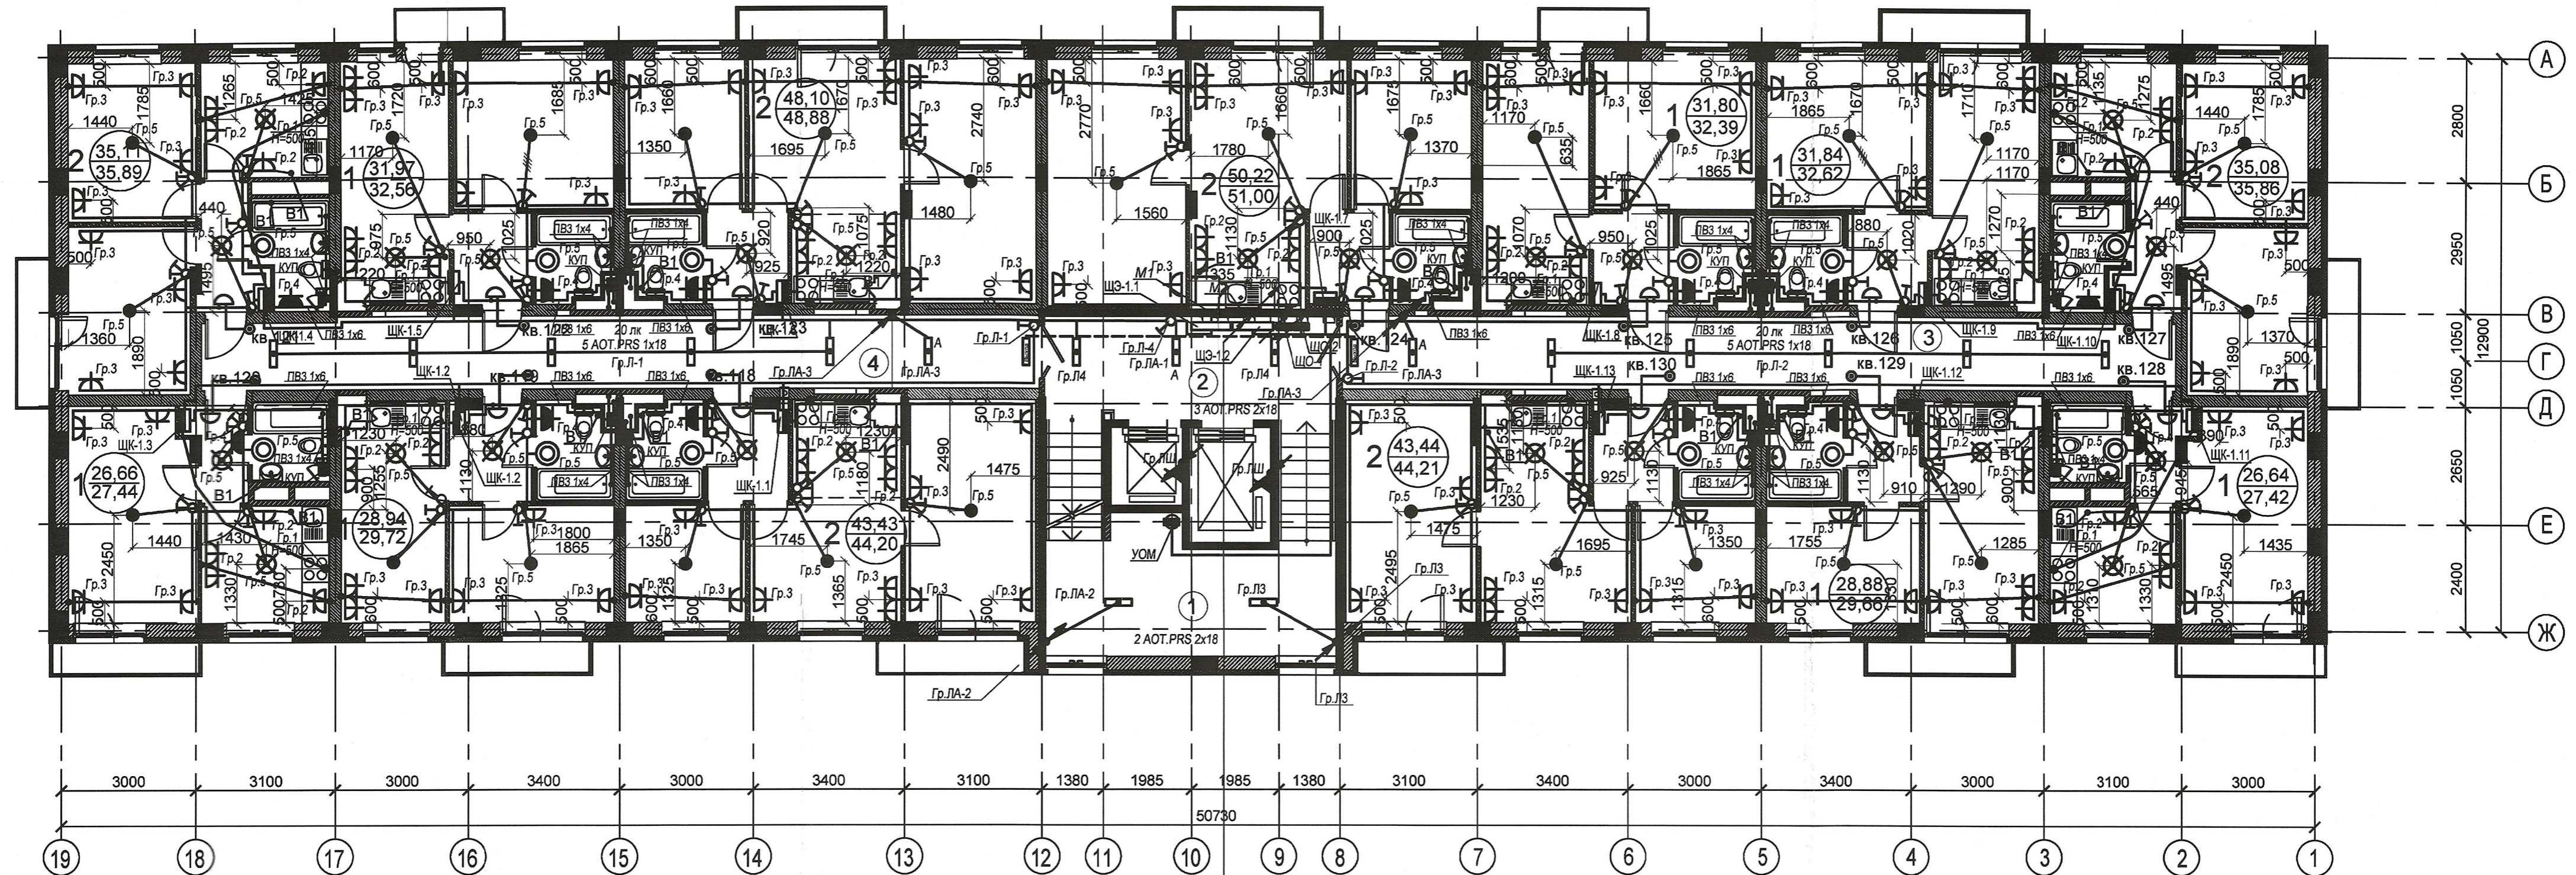

Инд. № подл.	Подп. и дата	Взам. инв. №

- НЦЭУ-1
- НЦЭУ-2
- НЦО-1
- НЦО-2
- Гр.ЛА-1
- НШЛ-1
- НШЛ-2
- Гр.ЛШ
- НЦТ-3
- Гр.Л-1
- Гр.Л-2
- Гр.Л-4
- НЦСС-2
- НУОМ

Израсходовано на этаж:

- кабель ВВГнг-LS 3x10мм<sup>2</sup> - 304м;
- кабель ВВГнг-LS 3x6мм<sup>2</sup> - 100м;
- кабель ВВГнг-LS 3x2,5мм<sup>2</sup> - 896м;
- кабель ВВГнг-LS 4x1,5мм<sup>2</sup> - 61м;
- кабель ВВГнг-LS 3x1,5мм<sup>2</sup> - 283м;
- кабель ВВГнг-LS 2x1,5мм<sup>2</sup> - 167м;
- провод ПВЗ 1x6мм<sup>2</sup> - 124м;
- провод ПВЗ 1x6мм<sup>2</sup> - 99м.

Организация: ООО "Энергомакс"			
Многоэтажная жилая застройка на земельном участке по ул. 64-й Армии, 139 в Кировском р-не г. Волгограда (II очередь, жилые дома №№21, 22, 23, 24, 25, 26, 27, 28) Дом №23			
Исполнительная схема электрооборудования. 10 этаж	Должность	Ф.И.О.	Дата
	Директор	Федогенов М.В.	2009.10
	Мастер	Румянцев А.С.	2009.10