

Данный чертеж является исполнительным. Отступлений нет.


Ответственный исполнитель: Главный инженер ООО «Сигнал-А»

Сыченко Александр Николаевич

Подпись _____



Выполнил	Ф.И.О.	Подпись	Дата	Многоэтажный жилой дом по ул. Лавочкина 7, кв. 103 в Ворошиловском районе г. Волгограда
Прораб	Насекин С.А.		10.07.17.	
Гл. инженер	Сыченко А.Н.		10.07.17.	
				Исполнительная схема 1-ой квартиры 13 этажа.
				Розеточные сети.
				ООО "Сигнал-А"

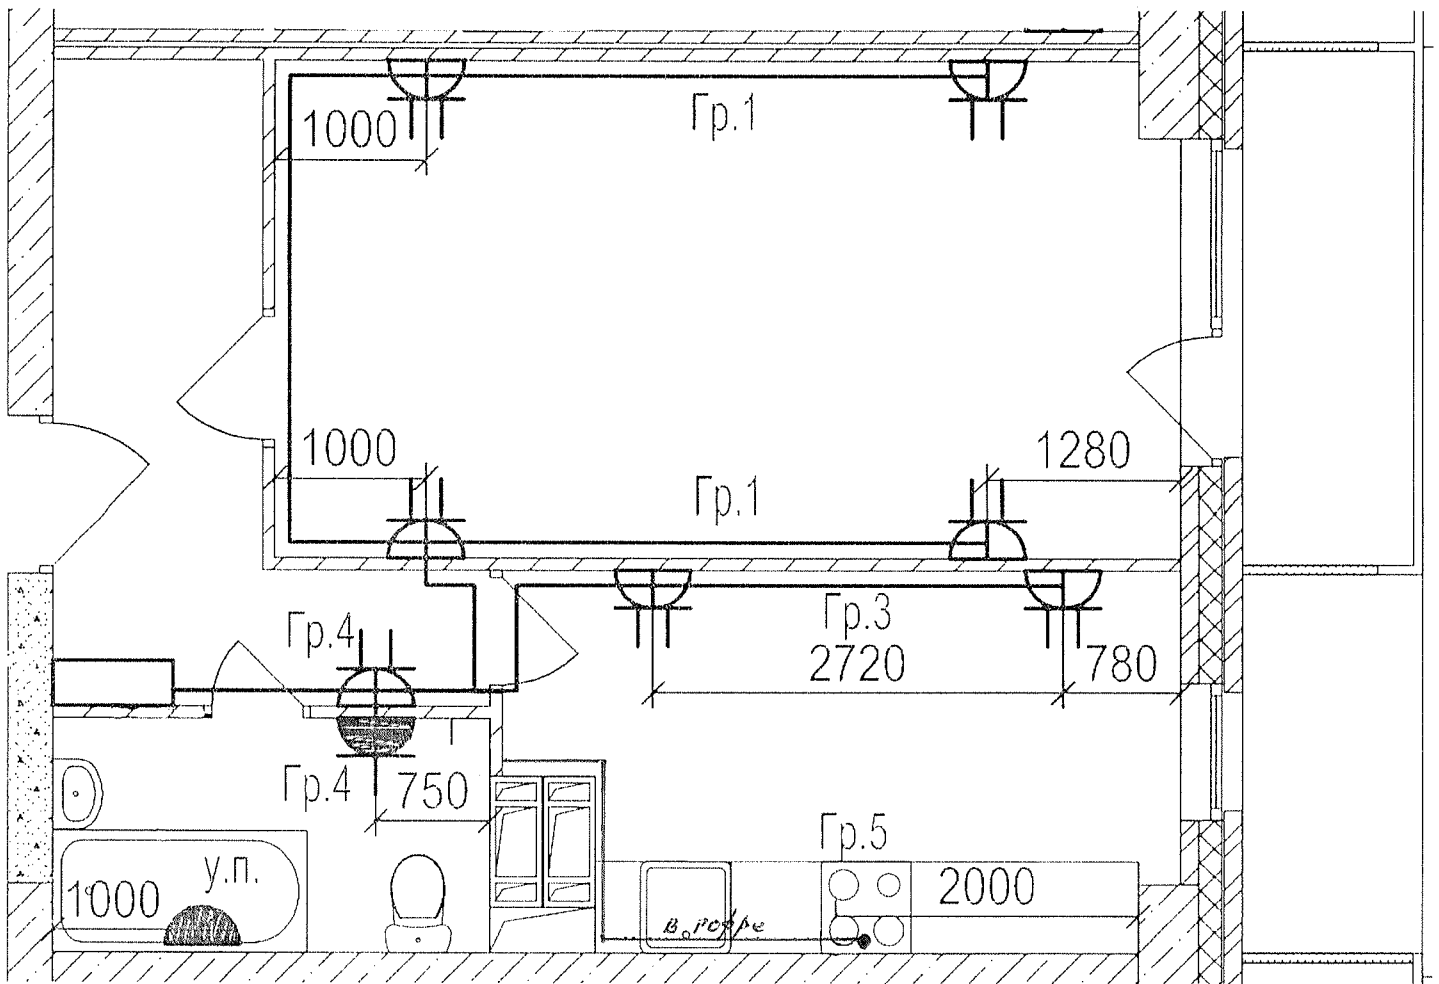

Данный чертеж является исполнительным. Отступлений нет.


Ответственный исполнитель: Главный инженер ООО «Сигнал-А»

Сыченко Александр Николаевич

Подпись _____



Выполнил	Ф.И.О.	Подпись	Дата	Многоэтажный жилой дом по ул. Лавочкина 7, кв. 103 в Ворошиловском районе г. Волгограда		
Прораб	Насекин С.А.		10.02.14			
Гл. инженер	Сыченко А.Н.		10.02.14			
				Исполнительная схема 2-ой квартиры 13 этажа. Розеточные сети.		ООО "Сигнал-А"

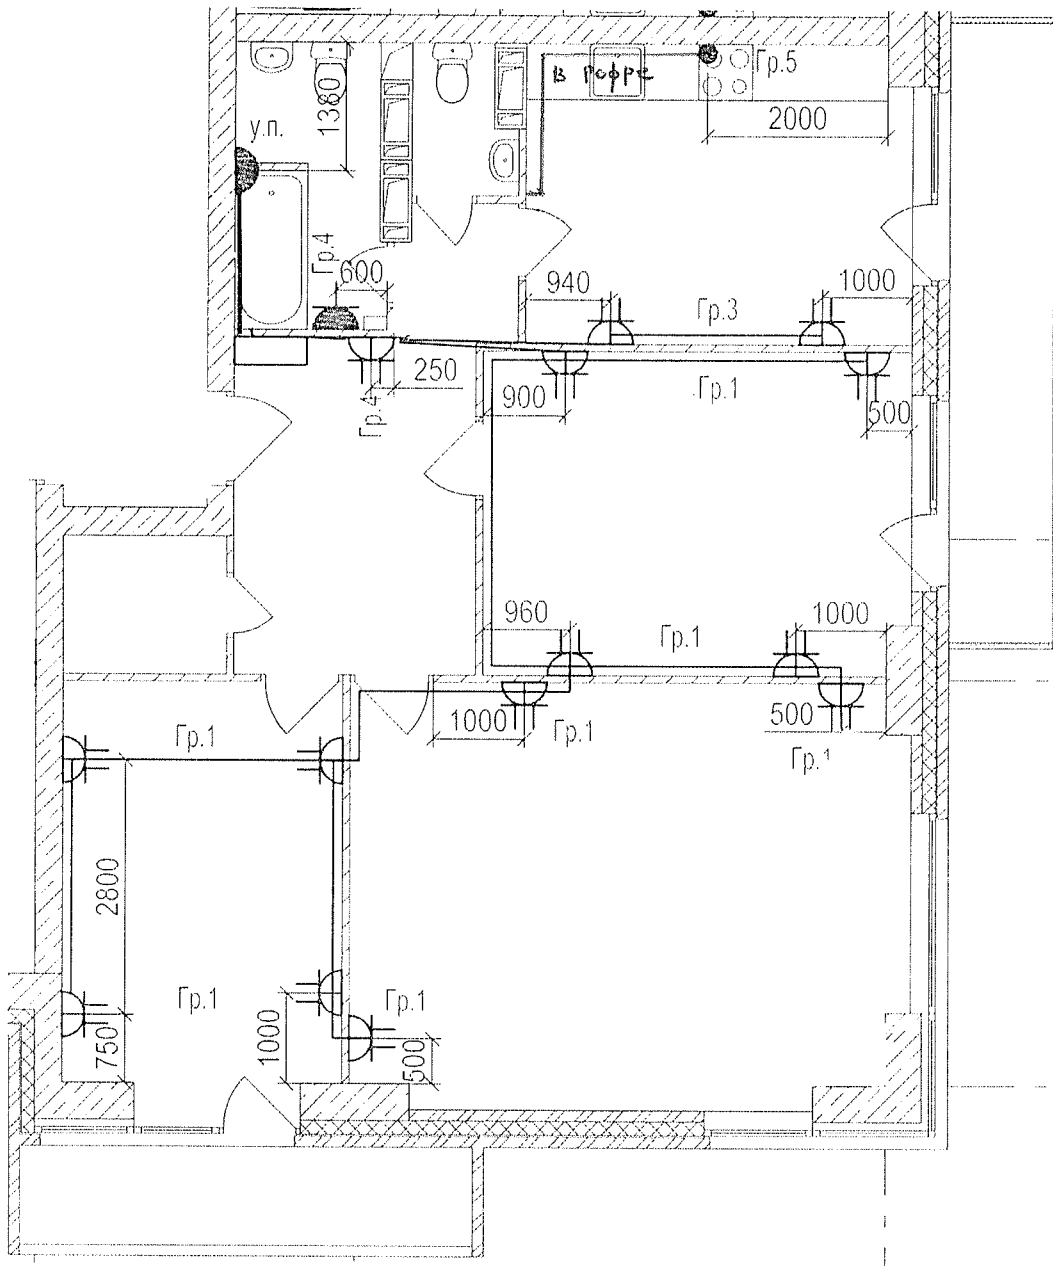


Данный чертеж является исполнительным. Отступлений нет.

Ответственный исполнитель: Главный инженер ООО «Сигнал-А»

Сыченко Александр Николаевич

Подпись _____

Выполнил	Ф.И.О.	Подпись	Дата				
Прораб	Насекин С.А.		10.07.14				
Гл. инженер	Сыченко А.Н.		10.07.14				
				Исполнительная схема 3-ей квартиры 13 этажа. Розеточные сети.		ООО "Сигнал-А"	

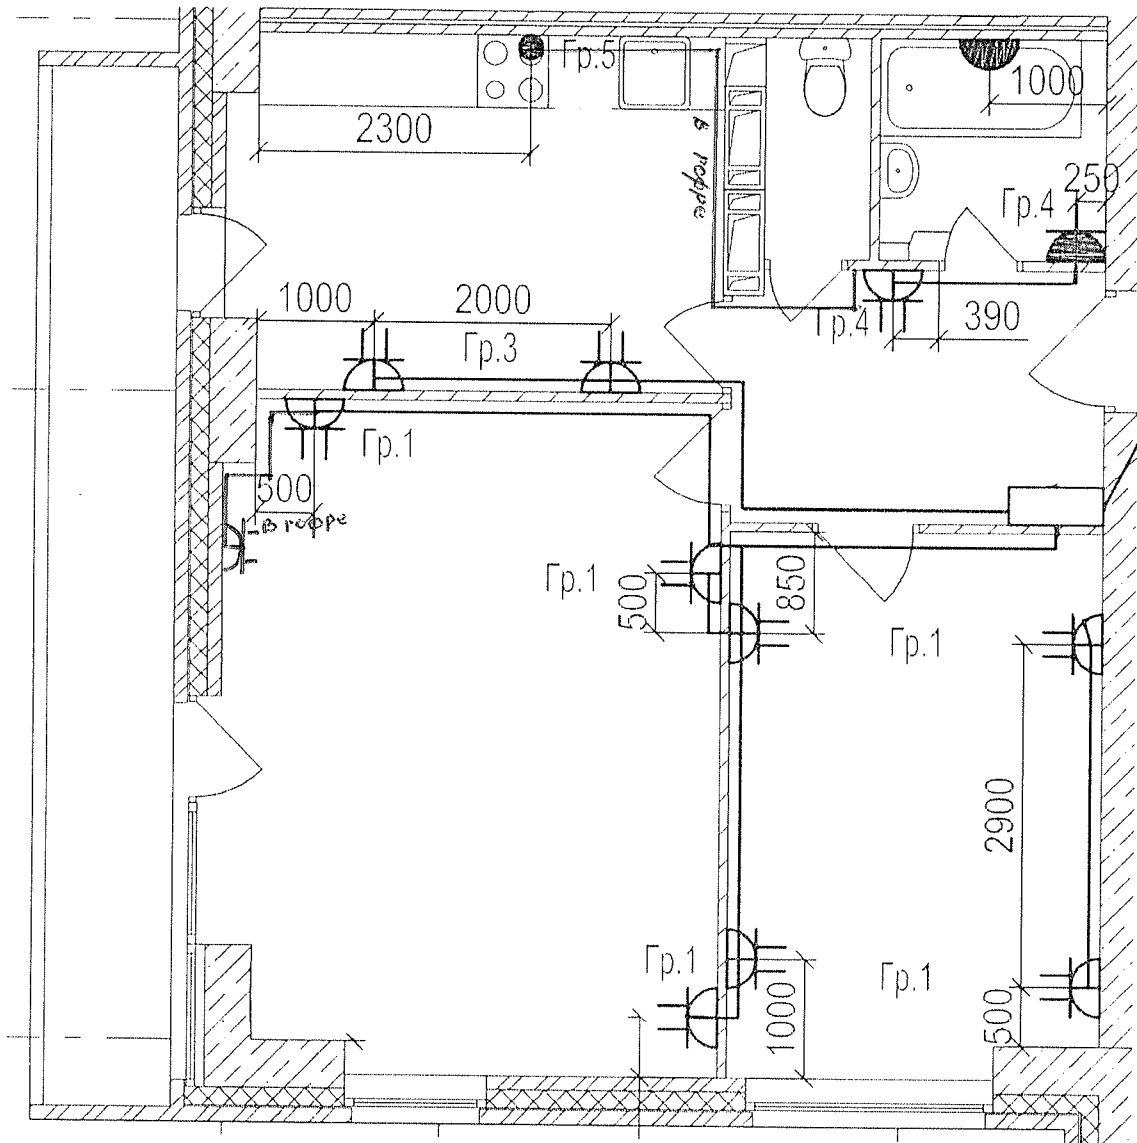





Данный чертеж является исполнительным. Отступлений нет.

Ответственный исполнитель: Главный инженер ООО «Сигнал-А»

Сыченко Александр Николаевич

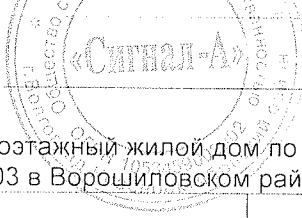Подпись _____

						
Выполнил	Ф.И.О.	Подпись	Дата			
Прораб	Насекин С.А.		10.07.17			
Гл.инженер	Сыченко А.Н.		10.07.17			
				Исполнительная схема 4-ой квартиры 13 этажа. Розеточные сети.		ООО "Сигнал-А"

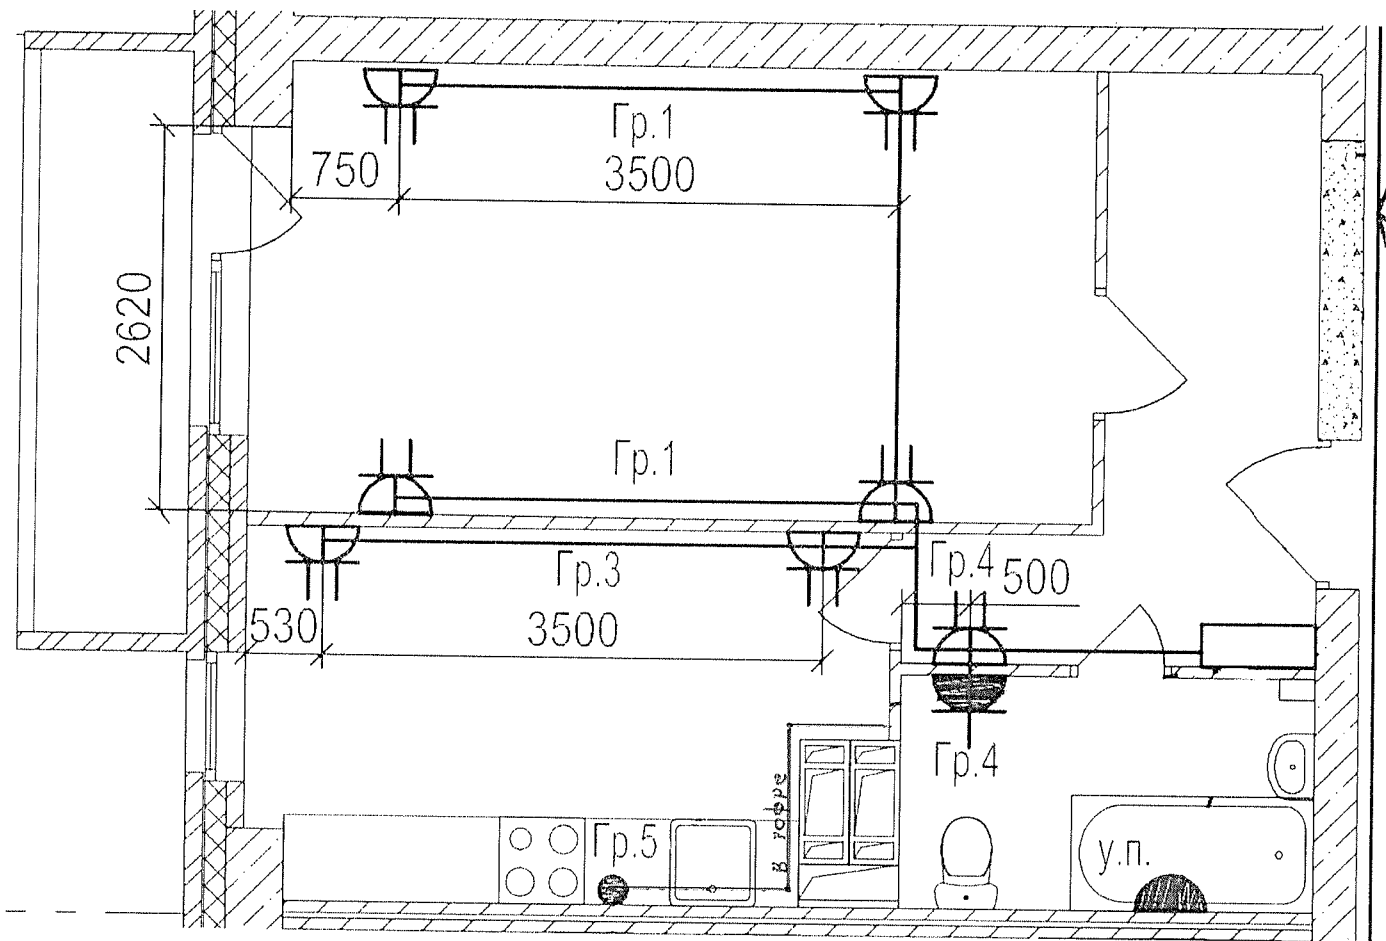





Данный чертеж является исполнительным. Отступлений нет.

Ответственный исполнитель: Главный инженер ООО «Сигнал-А»

Сыченко Александр Николаевич

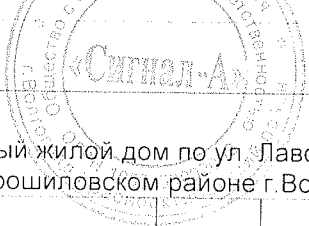Подпись _____

Выполнил	Ф.И.О.	Подпись	Дата	 <p>Многоэтажный жилой дом по ул. Лавочкина 7, кв. 103 в Ворошиловском районе г. Волгограда</p>	
Прораб	Насекин С.А.		10.07.17.		
Гл. инженер	Сыченко А.Н.		10.07.17.		
				Исполнительная схема 5-ой квартиры 13 этажа. Розеточные сети.	ООО "Сигнал-А"

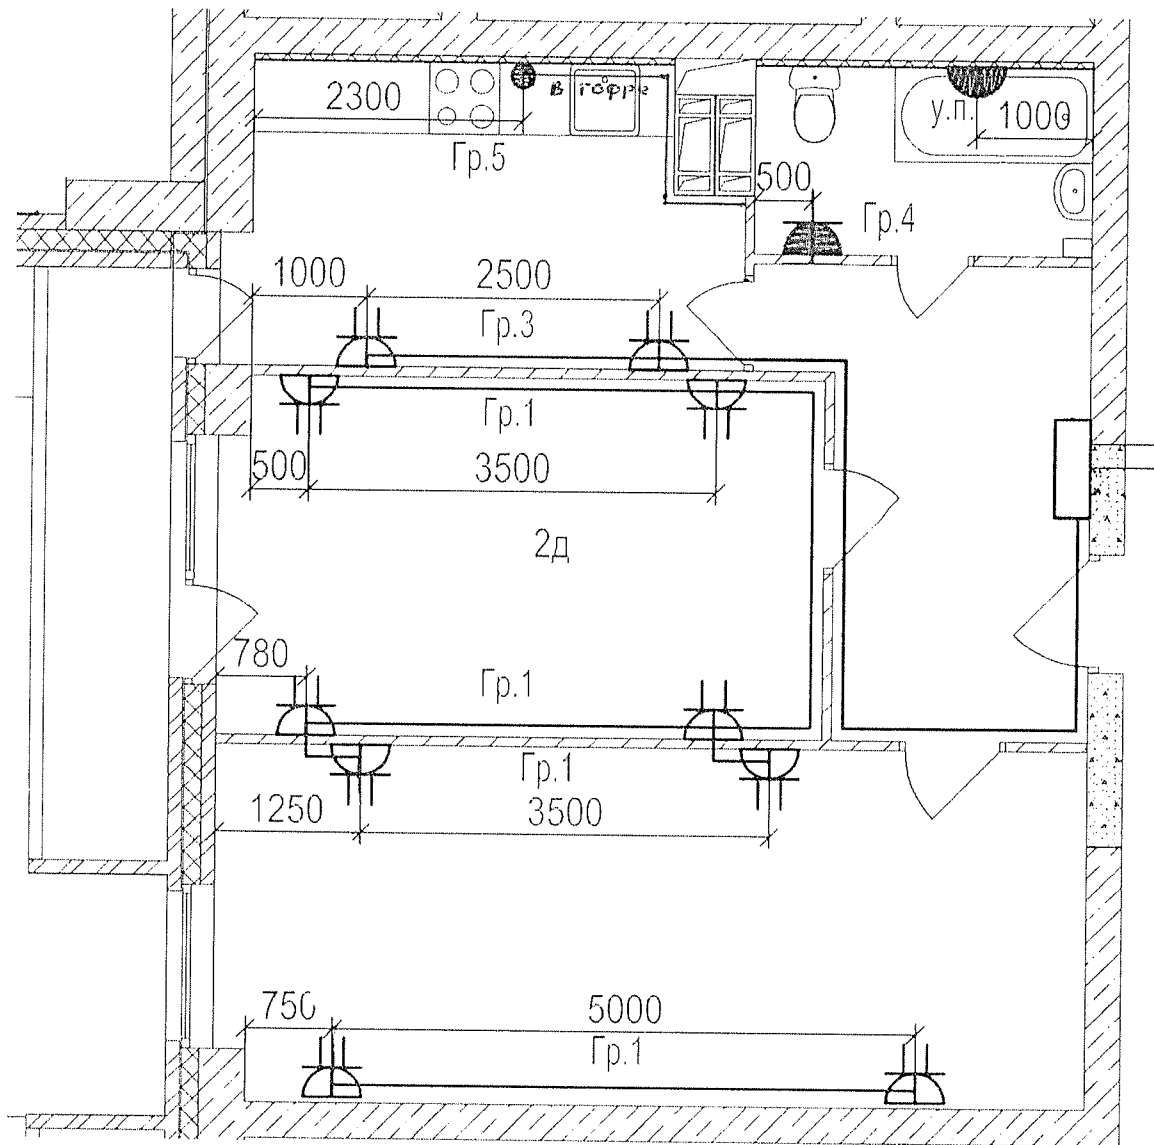


Данный чертеж является исполнительным. Отступлений нет.
 Ответственный исполнитель: Главный инженер ООО «Сигнал-А»

Сыченко Александр Николаевич

Подпись _____



Выполнил	Ф.И.О. Насекин С.А.	Подпись	Дата 10.07.14.	Многоэтажный жилой дом по ул. Лавочкина 7, кв. 103 в Ворошиловском районе г. Волгограда			
Прораб	Сыченко А.Н.		10.07.14.				
Гл. инженер				Исполнительная схема 6-ой квартиры 13 этажа. Розеточные сети.	ООО "Сигнал-А"		

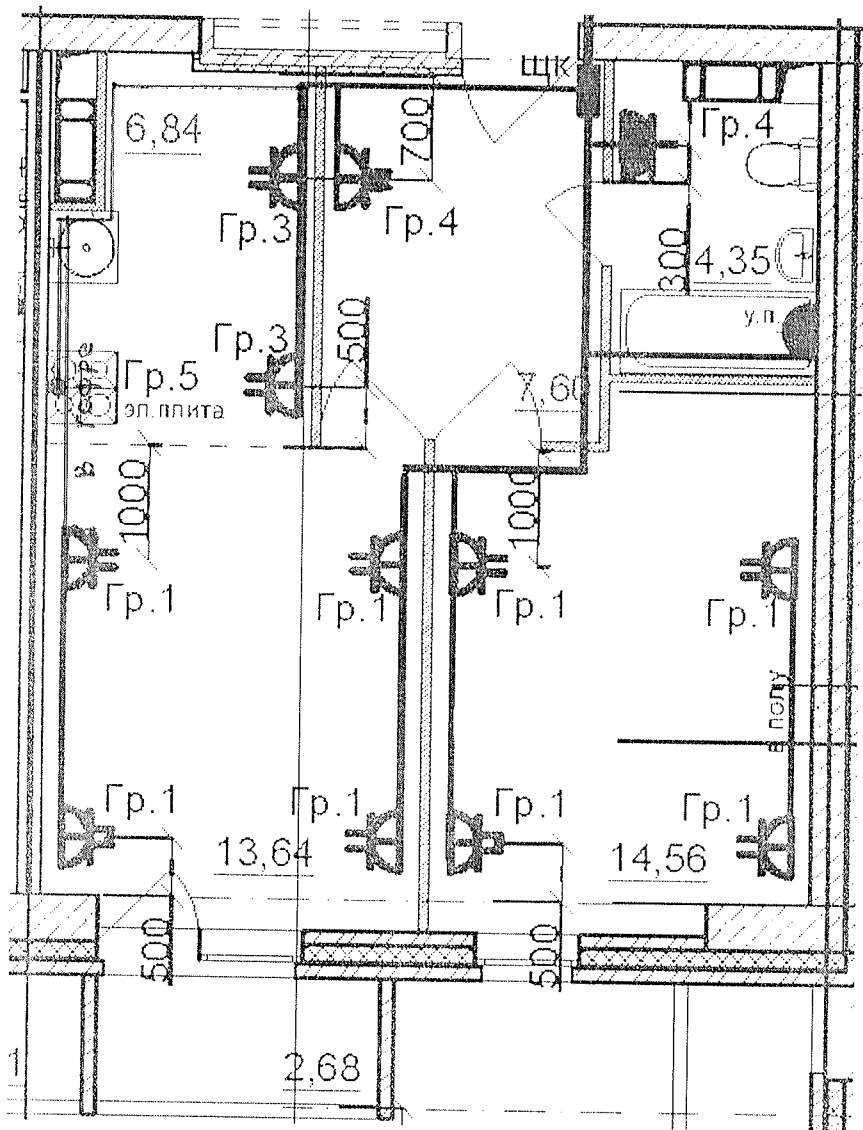


Данный чертеж является исполнительным. Отступлений нет.

Ответственный исполнитель: Главный инженер ООО «Сигнал-А»

Сыченко Александр Николаевич

Подпись _____

Выполнил	Ф.И.О. Насекин С.А.	Подпись 	Дата 10.07.17						
Прораб	Сыченко А.Н.		10.07.17						
Гл.инженер	А.Н.		10.07.17		Исполнительная схема 7-ой квартиры 13 этажа. Розеточные сети.	ООО "Сигнал-А"			

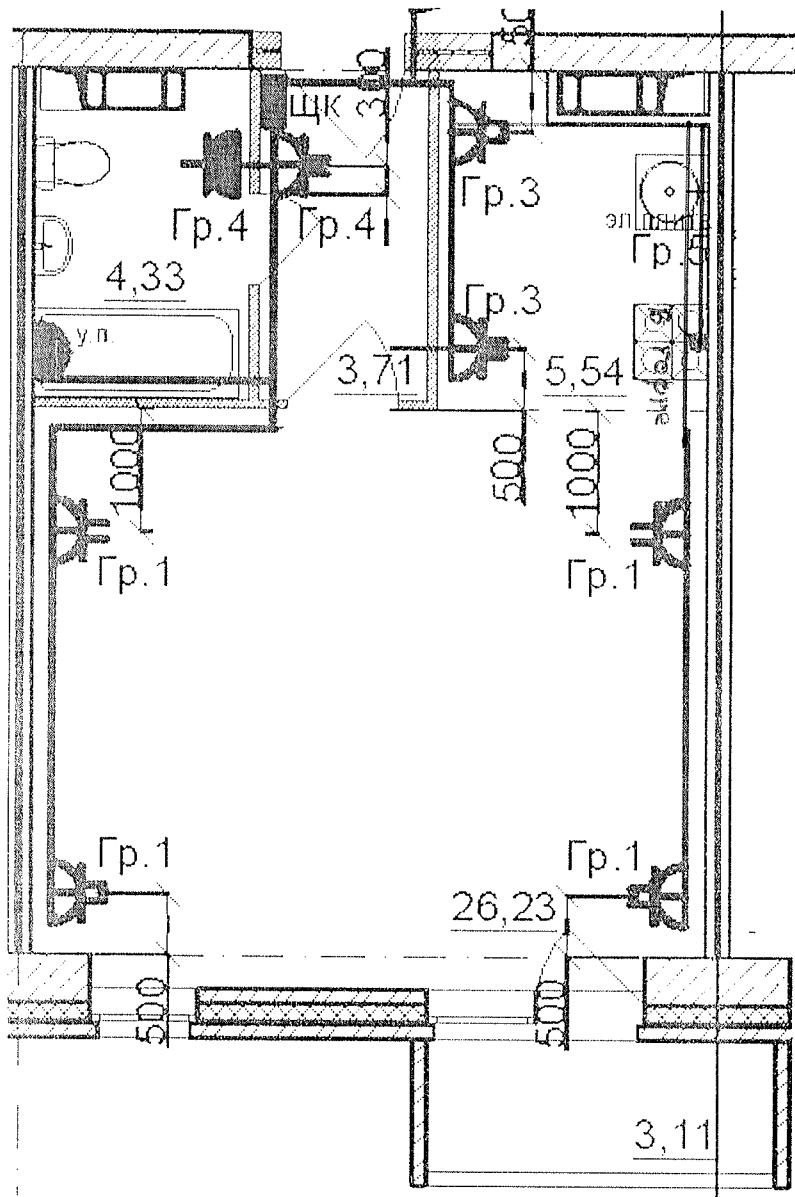


Данный чертеж является исполнительным. Отступлений нет.


Ответственный исполнитель: Главный инженер ООО «Сигнал-А»

Сыченко Александр Николаевич

Подпись _____

Выполнил	Ф.И.О.	Подпись	Дата	Многоэтажный жилой дом по ул. Лавочкина 7, кв. 103 в Ворошиловском районе г. Волгограда		
Прораб	Насекин С.А.		10.07.14			
Гл. инженер	Сыченко А.Н.		10.07.14			
				Исполнительная схема 8-ой квартиры 13 этажа. Розеточные сети.		ООО "Сигнал-А"

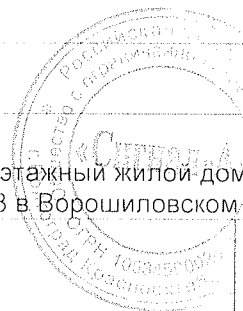

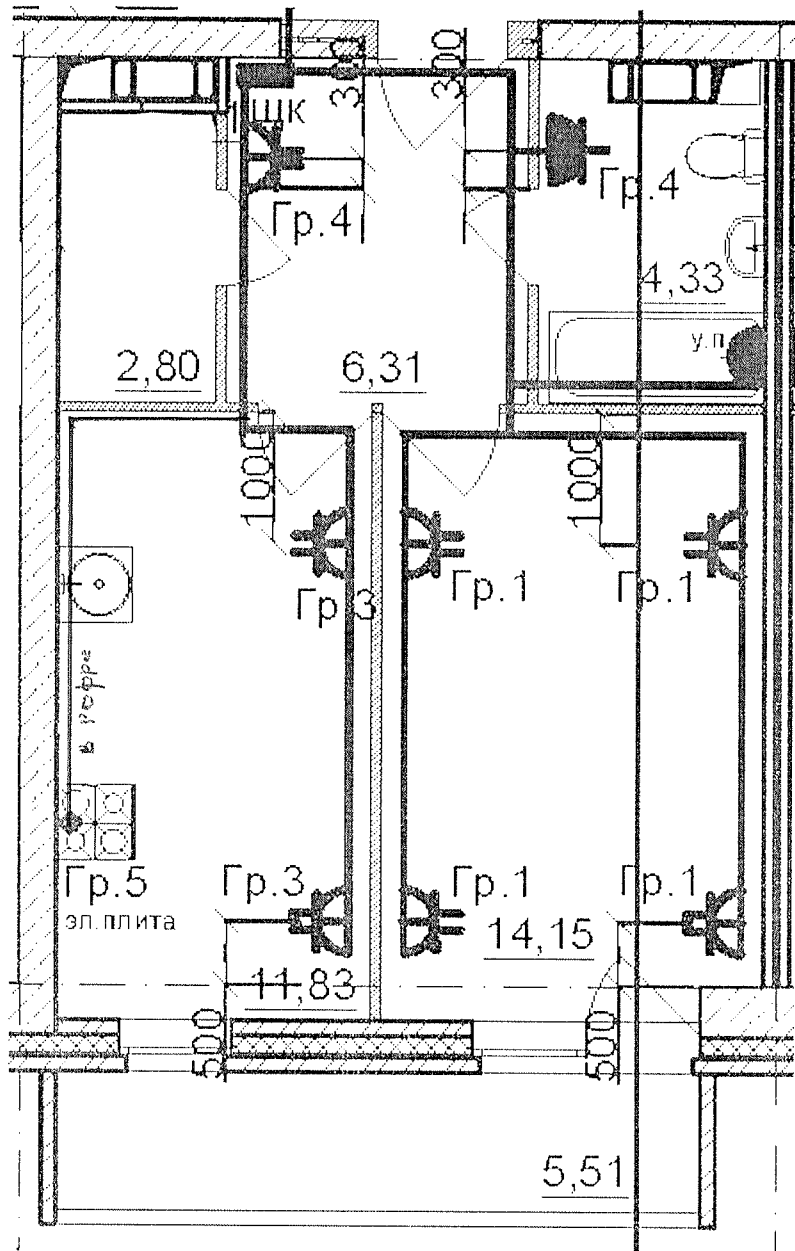






Данный чертеж является исполнительным. Отступлений нет.

Ответственный исполнитель: Главный инженер ООО «Сигнал-А»

Сыченко Александр Николаевич

Подпись _____ 

					
Выполнил	Ф.И.О.	Подпись	Дата		
Прораб	Насекин С.А.		10.07.14		
Гл. инженер	Сыченко А.Н.		10.07.14		
				Исполнительная схема 9-ой квартиры 13 этажа.	
				Розеточные сети.	
				ООО "Сигнал-А"	

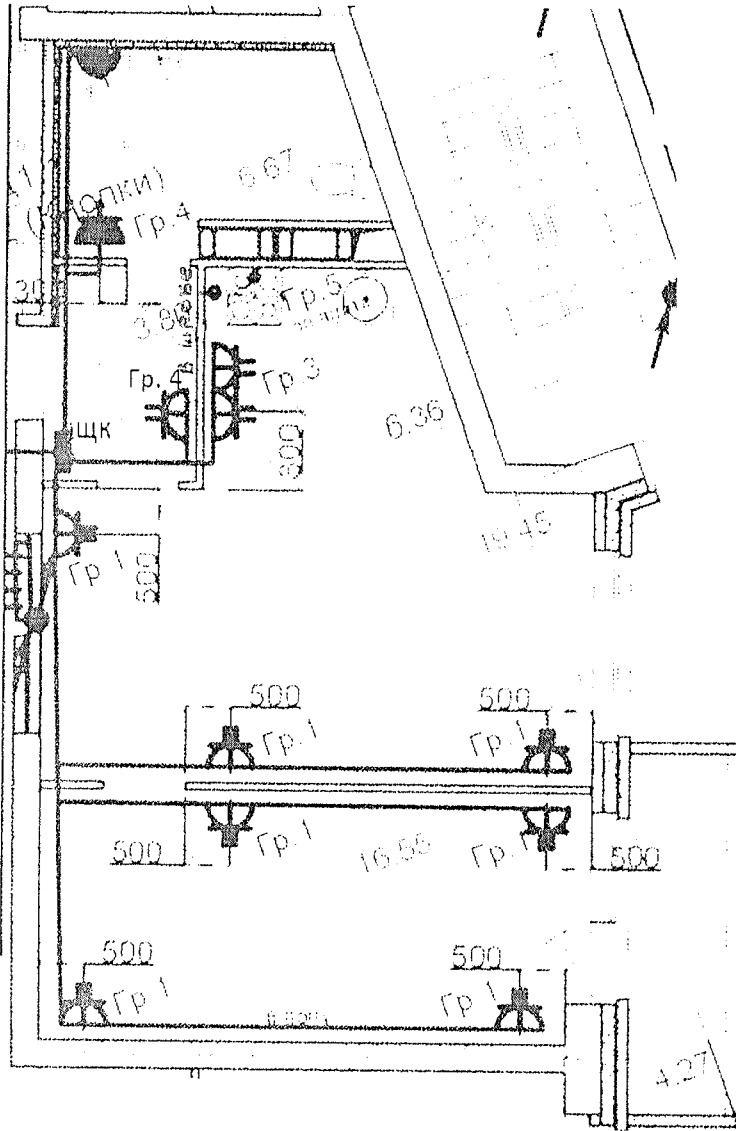

Данный чертеж является исполнительным. Отступлений нет.


Ответственный исполнитель: Главный инженер ООО «Сигнал-А»

Сыченко Александр Николаевич

Подпись _____



Выполнил	Ф.И.О.	Подпись	Дата	Многоэтажный жилой дом по ул. Лавочкина 7, кв. 103 в Ворошиловском районе г. Волгограда		
Прораб	Насекин С.А.		10.07.14.			
Гл. инженер	Сыченко А.Н.		10.07.14.			
				Исполнительная схема 10-ой квартиры 13 этажа. Розеточные сети.		ООО "Сигнал-А"

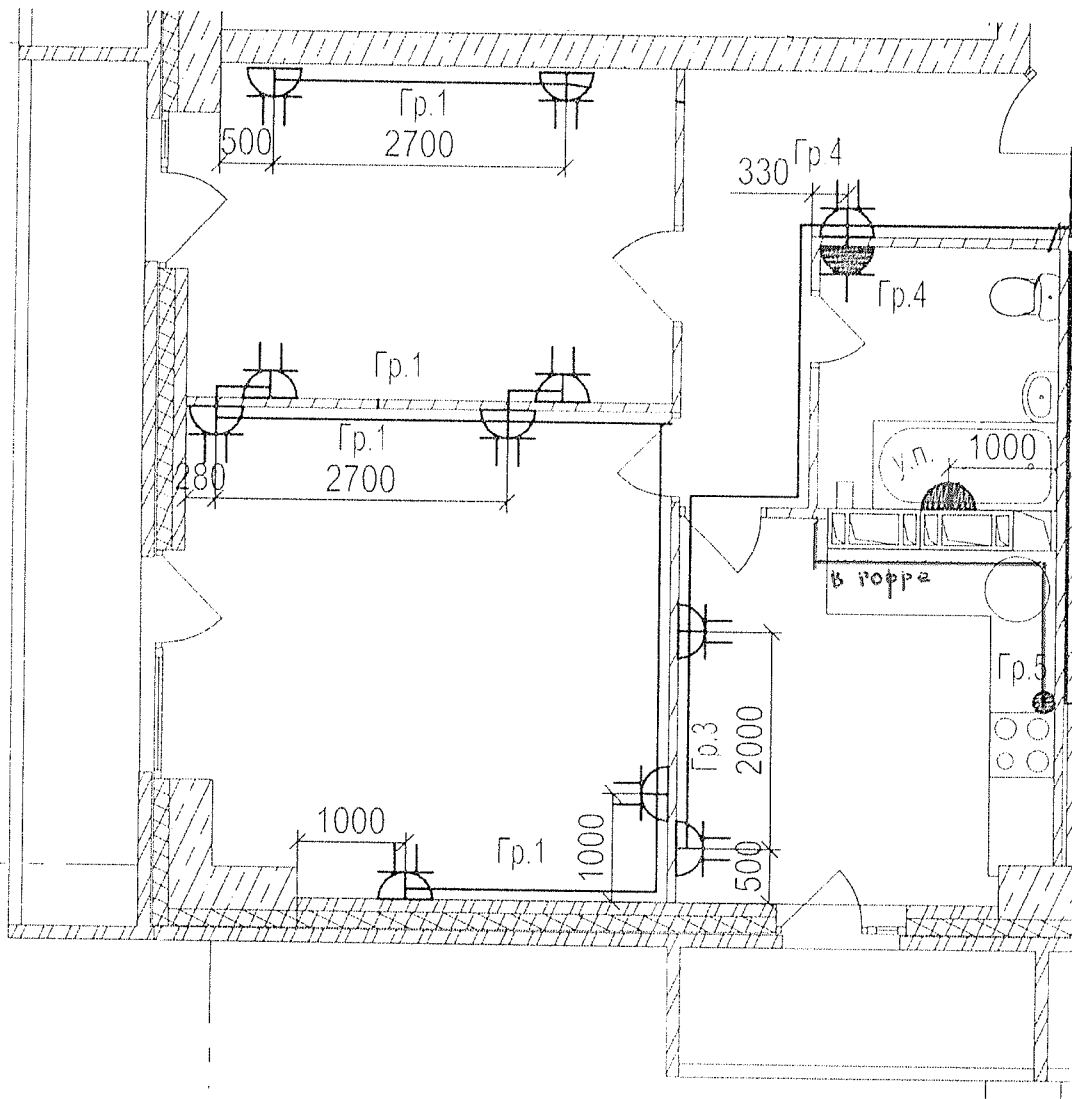


Данный чертеж является исполнительным. Отступлений нет.
 Ответственный исполнитель: Главный инженер ООО «Сигнал-А»

Сыченко Александр Николаевич

Подпись _____

Выполнил	Ф.И.О.	Подпись	Дата		
Прораб	Насекин С.А.		10.07.14.		
Гл. инженер	Сыченко А.Н.		10.07.14.		
				Исполнительная схема 12-ой квартиры 13 этажа. Розеточные сети.	
				ООО "Сигнал-А"	

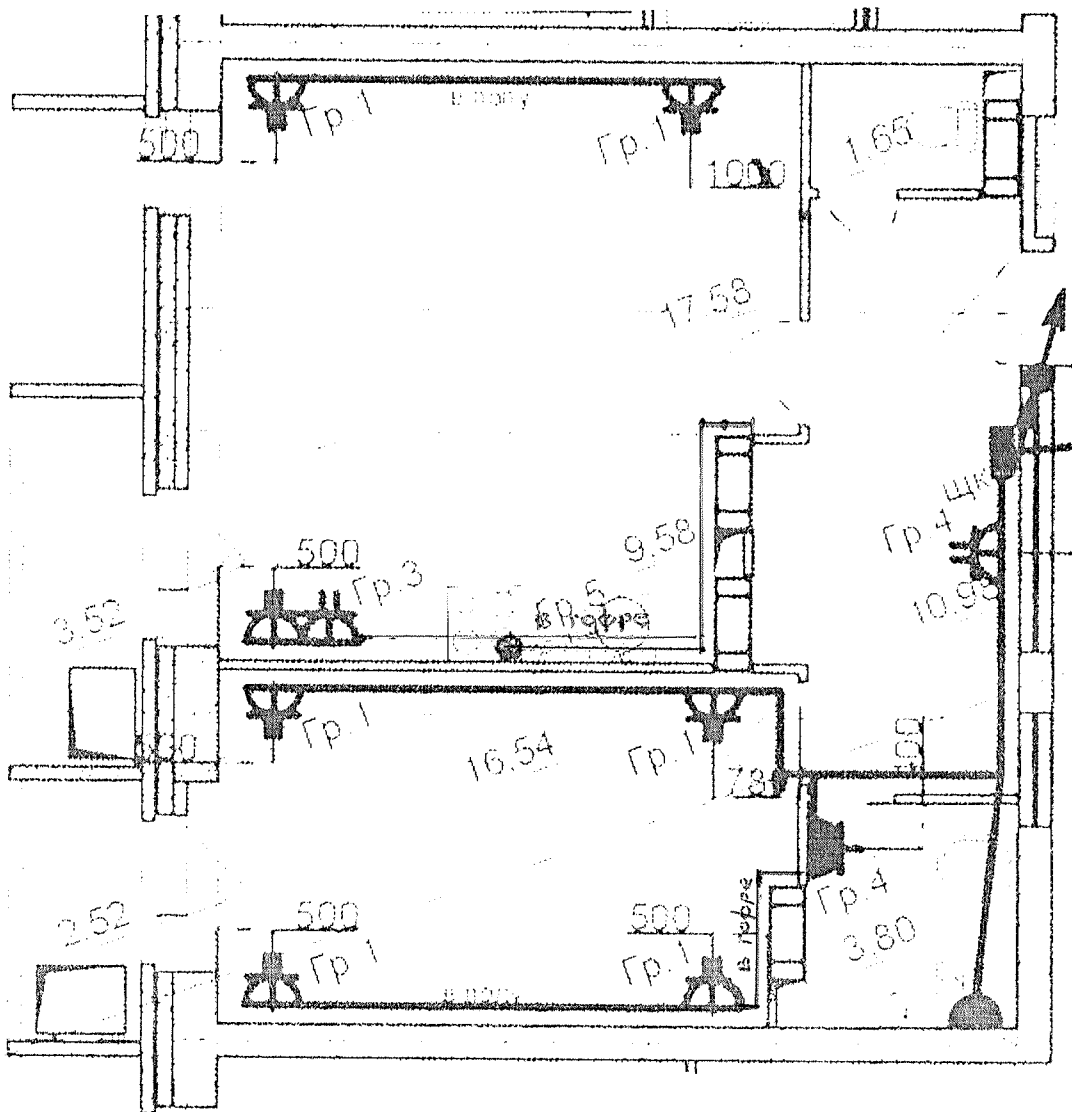





Данный чертеж является исполнительным. Отетушений нет.

Ответственный исполнитель: Главный инженер ООО «Сигнал-А»

Сыченко Александр Николаевич

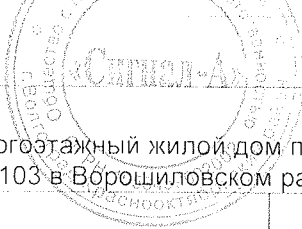Подпись

Выполнил	Ф.И.О.	Подпись	Дата	 Многоэтажный жилой дом по ул. Лавочкина 7, кв. 103-в Ворошиловском районе г. Волгограда
Прораб	Насекин С.А.		10.07.14.	
Гл. инженер	Сыченко А.Н.		10.07.14.	
				Исполнительная схема 13-ой квартиры 13 этажа. Розеточные сети.
				ООО "Сигнал-А"

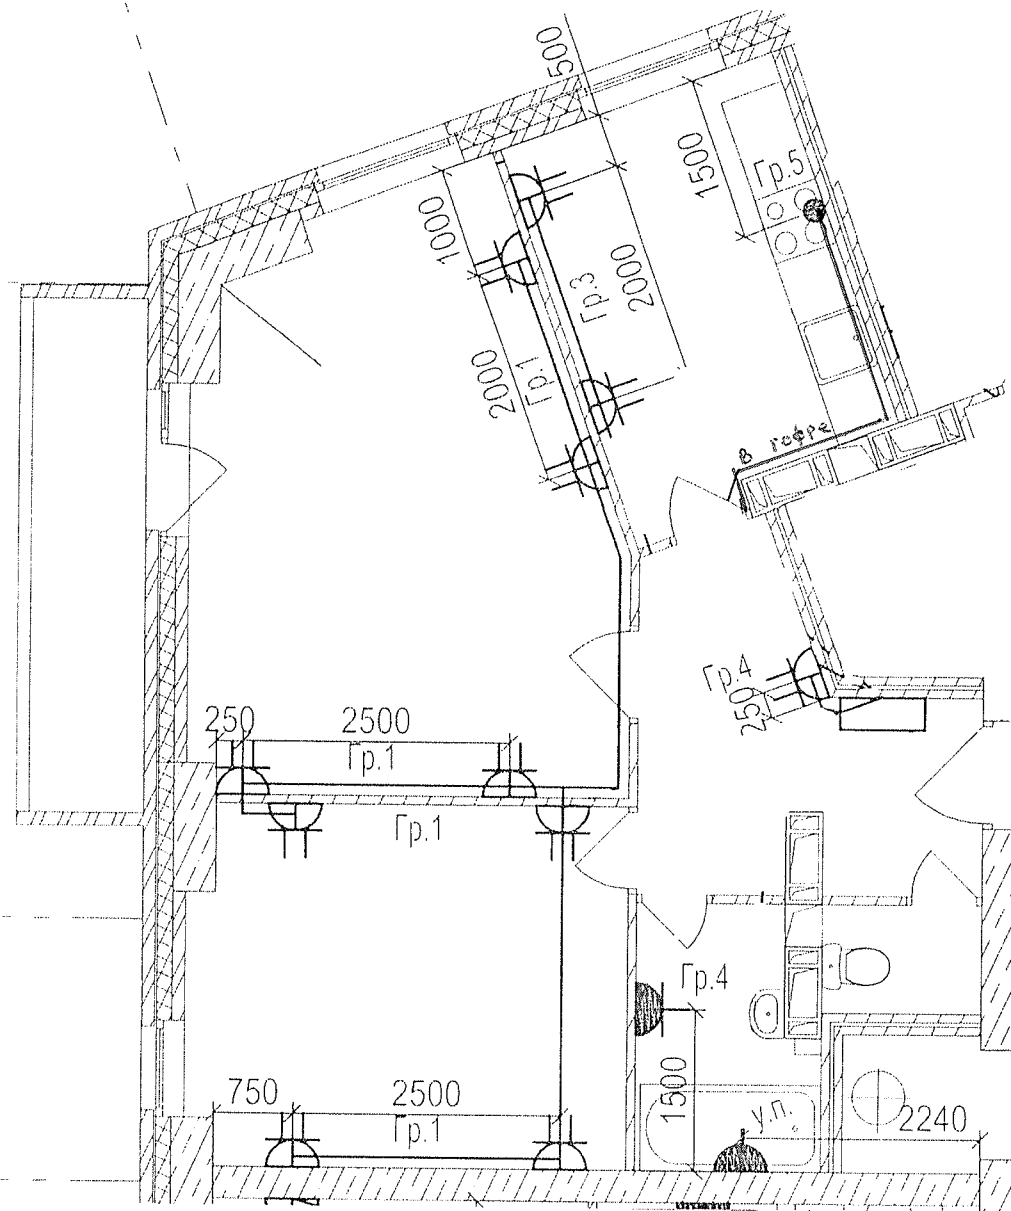




Данный чертеж является исполнительным. Отступлений нет.


Ответственный исполнитель: Главный инженер ООО «Сигнал-А»

Сыченко Александр Николаевич

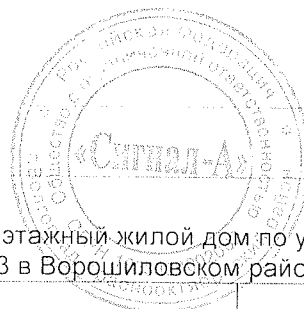Подпись _____ 



Выполнил	Ф.И.О.	Подпись	Дата	Многоэтажный жилой дом по ул. Лавочкина 7, кв. 103 в Ворошиловском районе г. Волгограда
Прораб	Насекин С.А.		10.07.14	
Гл. инженер	Сыченко А.Н.		10.07.14	
				Исполнительная схема 14-ой квартиры 13 этажа. Розеточные сети.
				ООО "Сигнал-А"

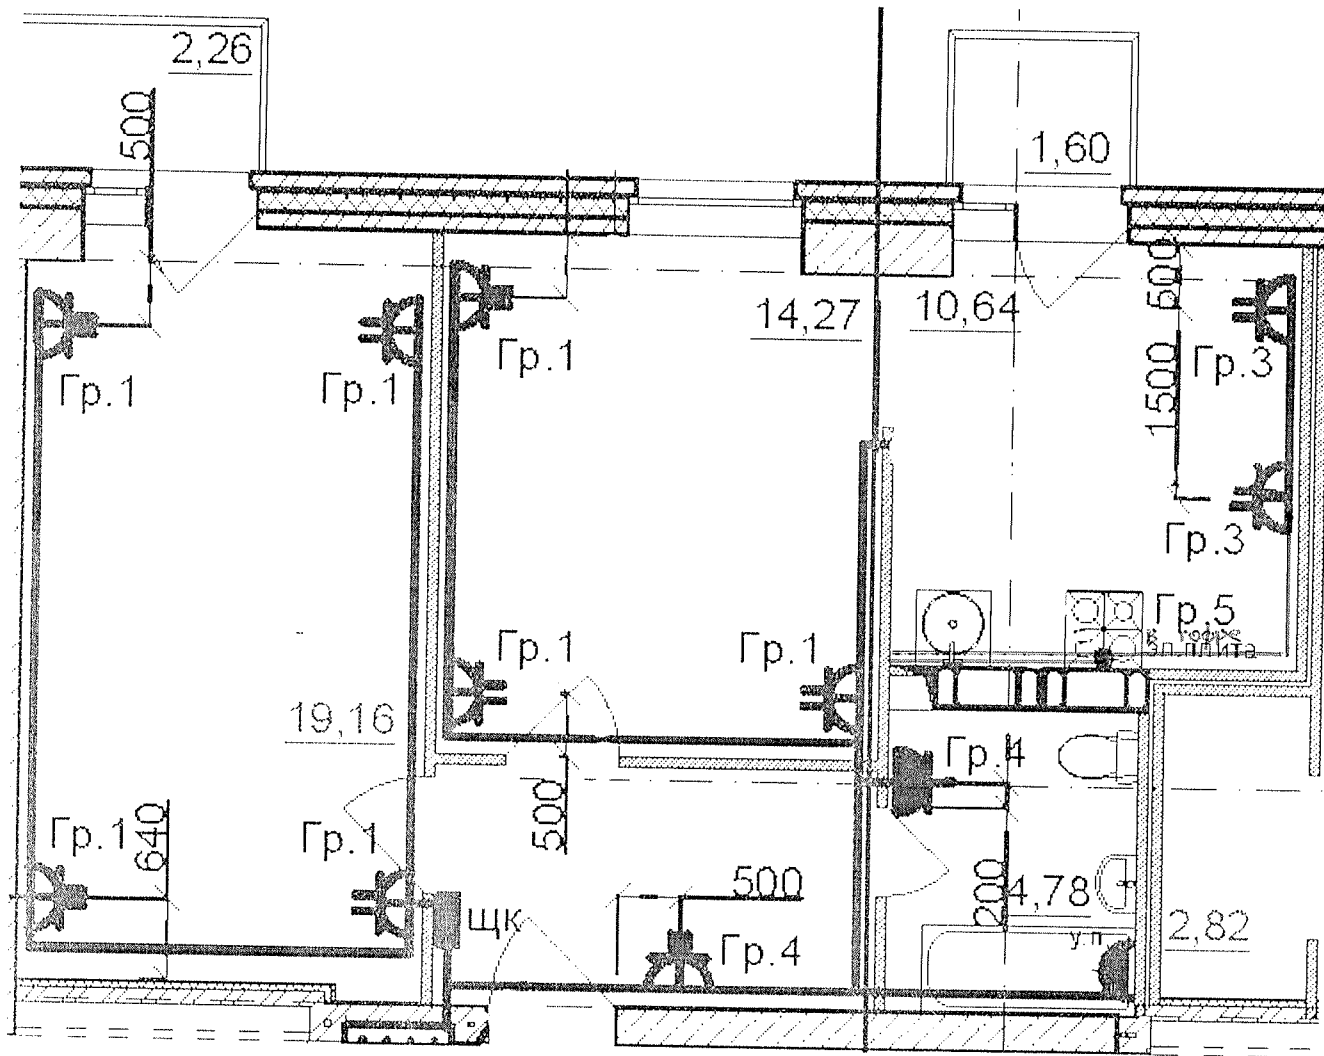


Данный чертеж является исполнительным. Отступлений нет.

Ответственный исполнитель: Главный инженер ООО «Сигнал-А»

Сыченко Александр Николаевич

Подпись

Выполнил	Ф.И.О.	Подпись	Дата		
Прораб	Насекин С.А.		10.07.14	<div data-bbox="901 1624 1204 1926" data-label="Image"> </div>	
Гл. инженер	Сыченко А.Н.		10.07.14		
				Исполнительная схема 16-ой квартиры 13 этажа. Розеточные сети.	ООО "Сигнал-А"

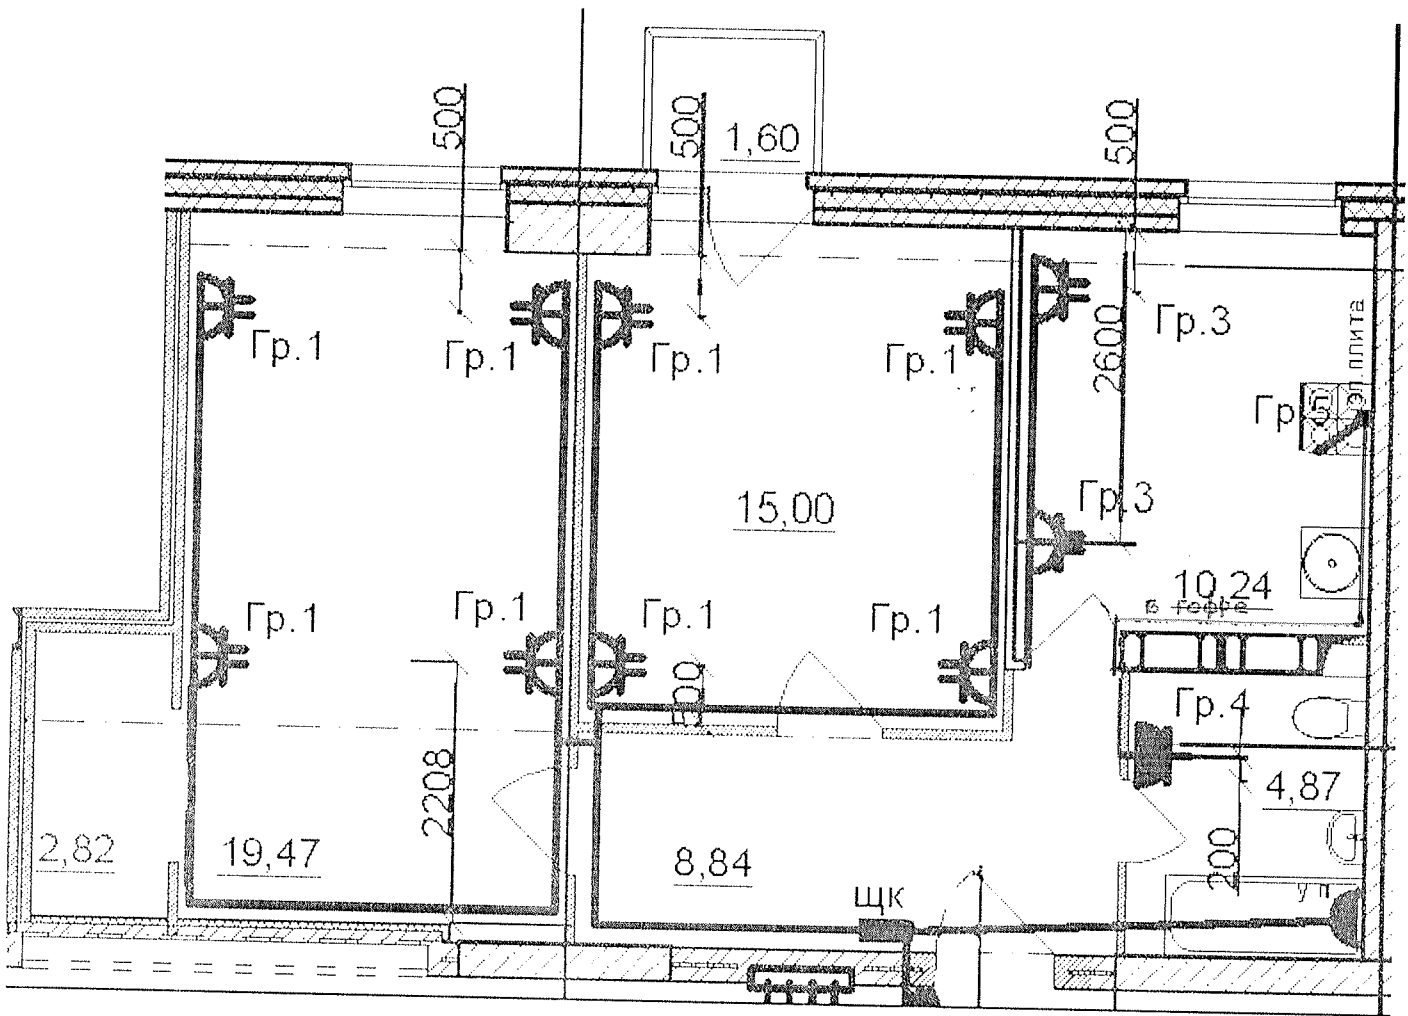


Данный чертеж является исполнительным. Отступлений нет.


Ответственный исполнитель: Главный инженер ООО «Сигнал-А»

Сыченко Александр Николаевич

Подпись _____

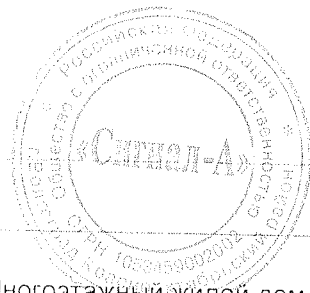

Выполнил	Ф.И.О. Насекин С.А.	Подпись	Дата	Многоэтажный жилой дом по ул. Лавочкина 7, кв. 103 в Ворошиловском районе г. Волгограда
Прораб	Сыченко А.Н.		10.07.14	
Гл. инженер			10.07.14	Исполнительная схема 17-ой квартиры 13 этажа.
				ООО "Сигнал-А"
				Розеточные сети.

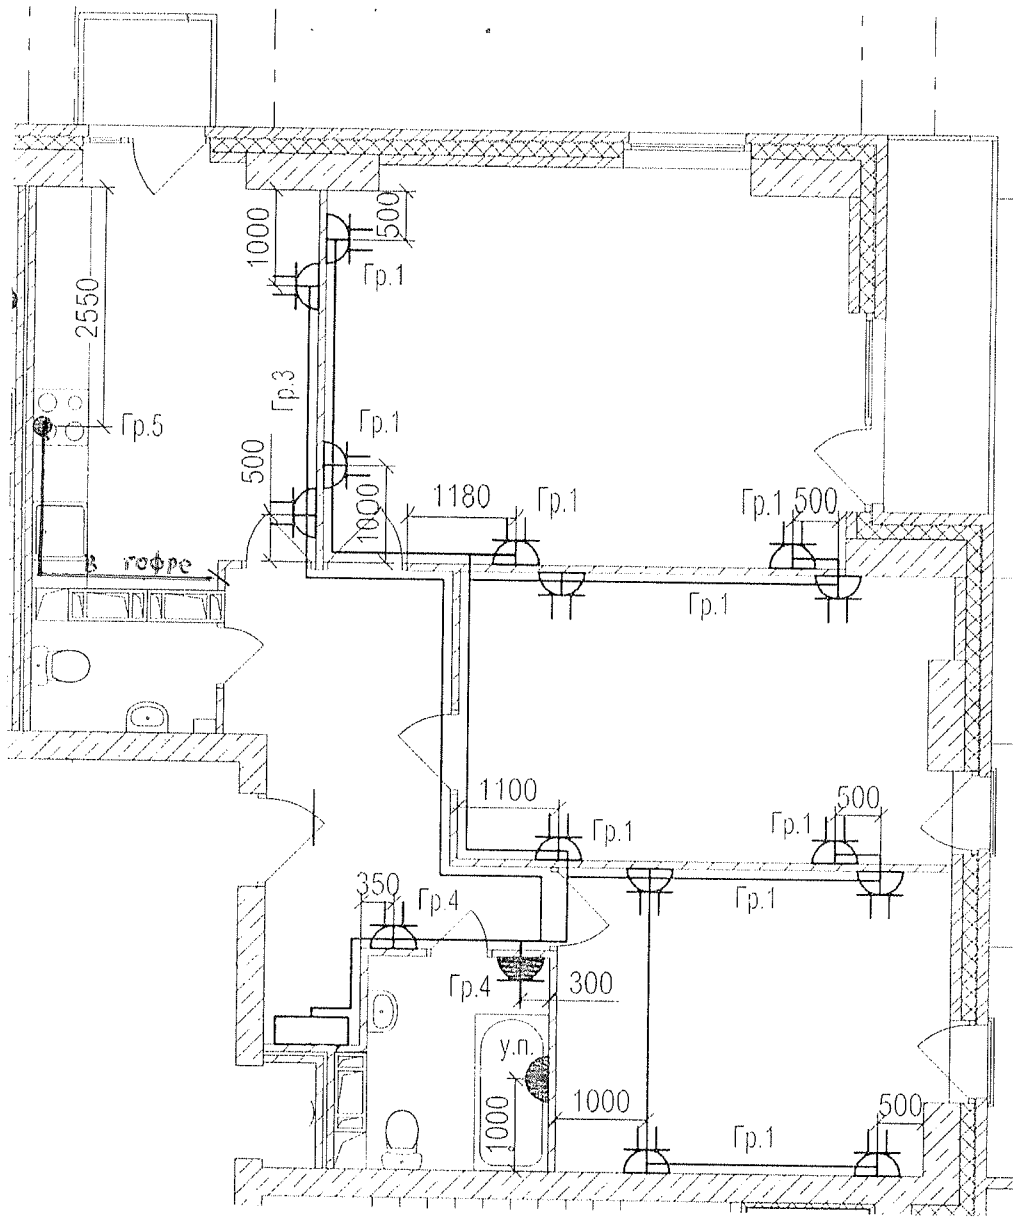


Данный чертеж является исполнительным. Отступлений нет.

Ответственный исполнитель: Главный инженер ООО «Сигнал-А»

Сыченко Александр Николаевич

Подпись _____ *СН*

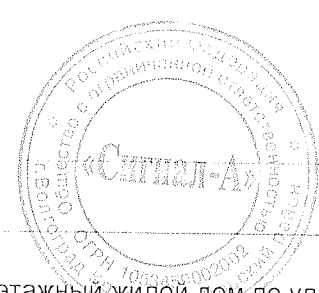

Выполнил	Ф.И.О.	Подпись	Дата	Многоэтажный жилой дом по ул. Лавочкина 7, кв. 103 в Ворошиловском районе г.Волгограда
Прораб	Насекин С.А.	<i>[Signature]</i>	10.07.17	
Гл. инженер	Сыченко А.Н.	<i>[Signature]</i>	10.07.17	
				Исполнительная схема 19-ой квартиры 13 этажа. Розеточные сети.
				ООО "Сигнал-А"