





Организация: ООО "Электромера" Многоэтажная жилая застройка на земельном участке по ул. 64-й Армии, 139 в Кировском р-не г. Волгограда (II очередь, жилые дома №№21, 22, 23, 24, 25, 26, 27, 28). Дом №26		
Исполнительная схема электрооборудования. 1 этаж (схема №7)	Должность Мастер	Ф.И.О. Устинов С.А.
	Дата 	

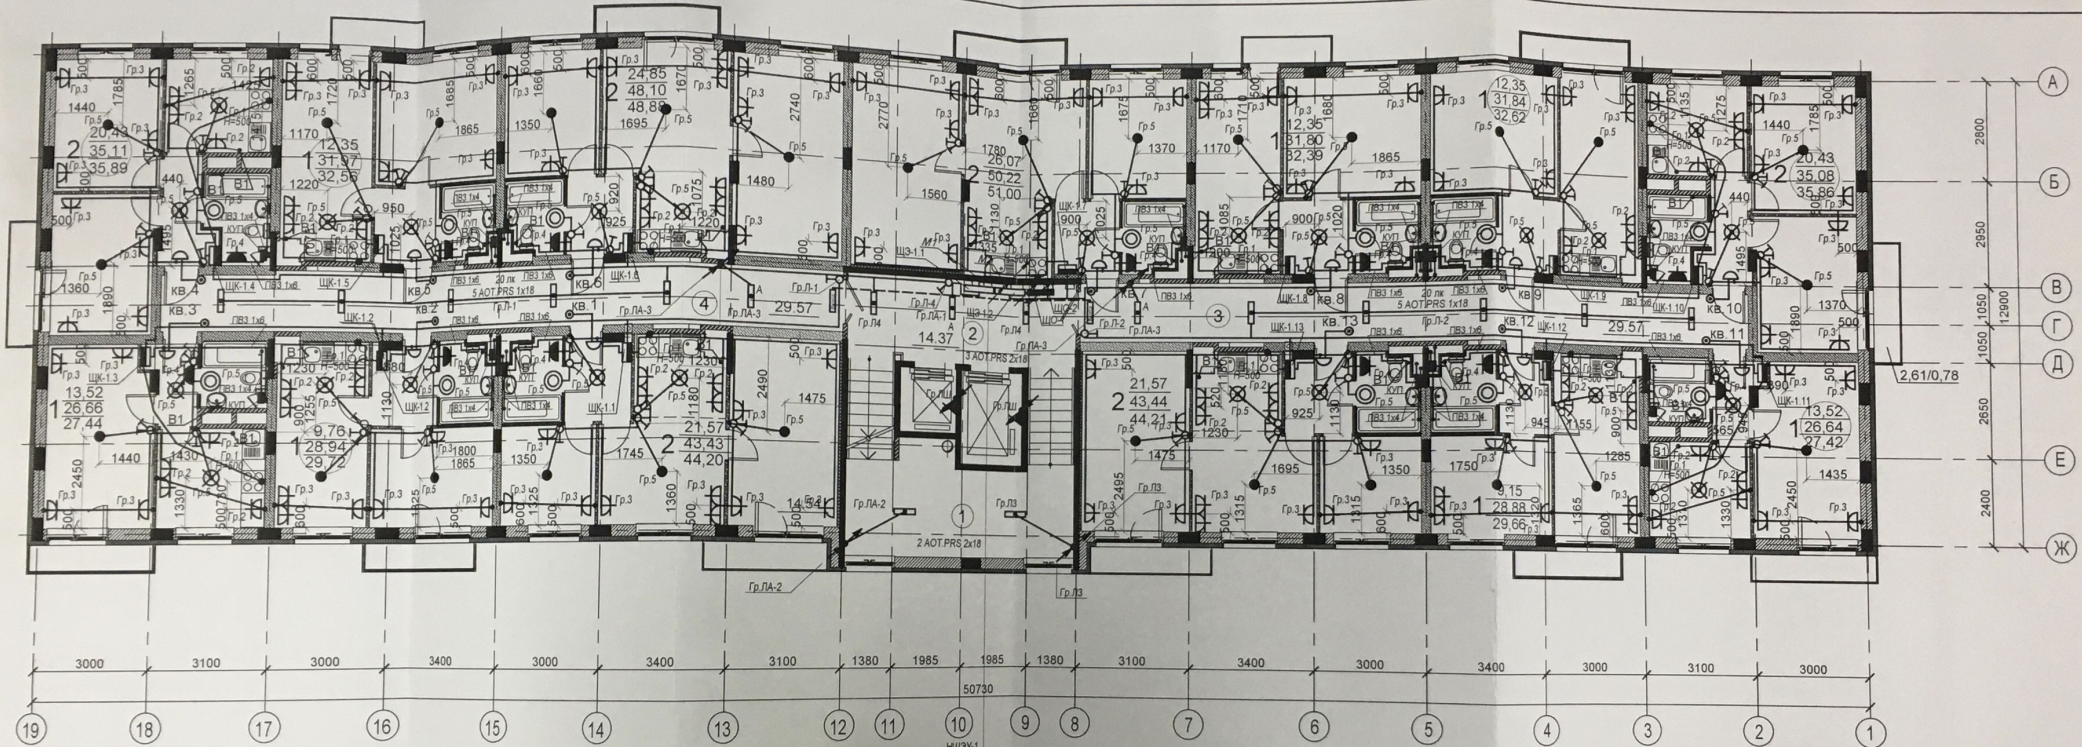


Вентиляторы В1 установлены только на 9 и 10 этажах!


Организация: ООО "Электромера"			
Многоэтажная жилая застройка на земельном участке по ул. 64-й Армии, 139 в Кировском р. н. г. Волгограда (II очередь: жилые дома №№21, 22, 23, 24, 25, 26, 27, 28), дом №26			
Исполнительная схема электрооборудования 2 этаж (схема №8)	Должность	Ф.И.О.	Дата
	Мастер	Устинов С.А.	13.09.2025
Подпись:			

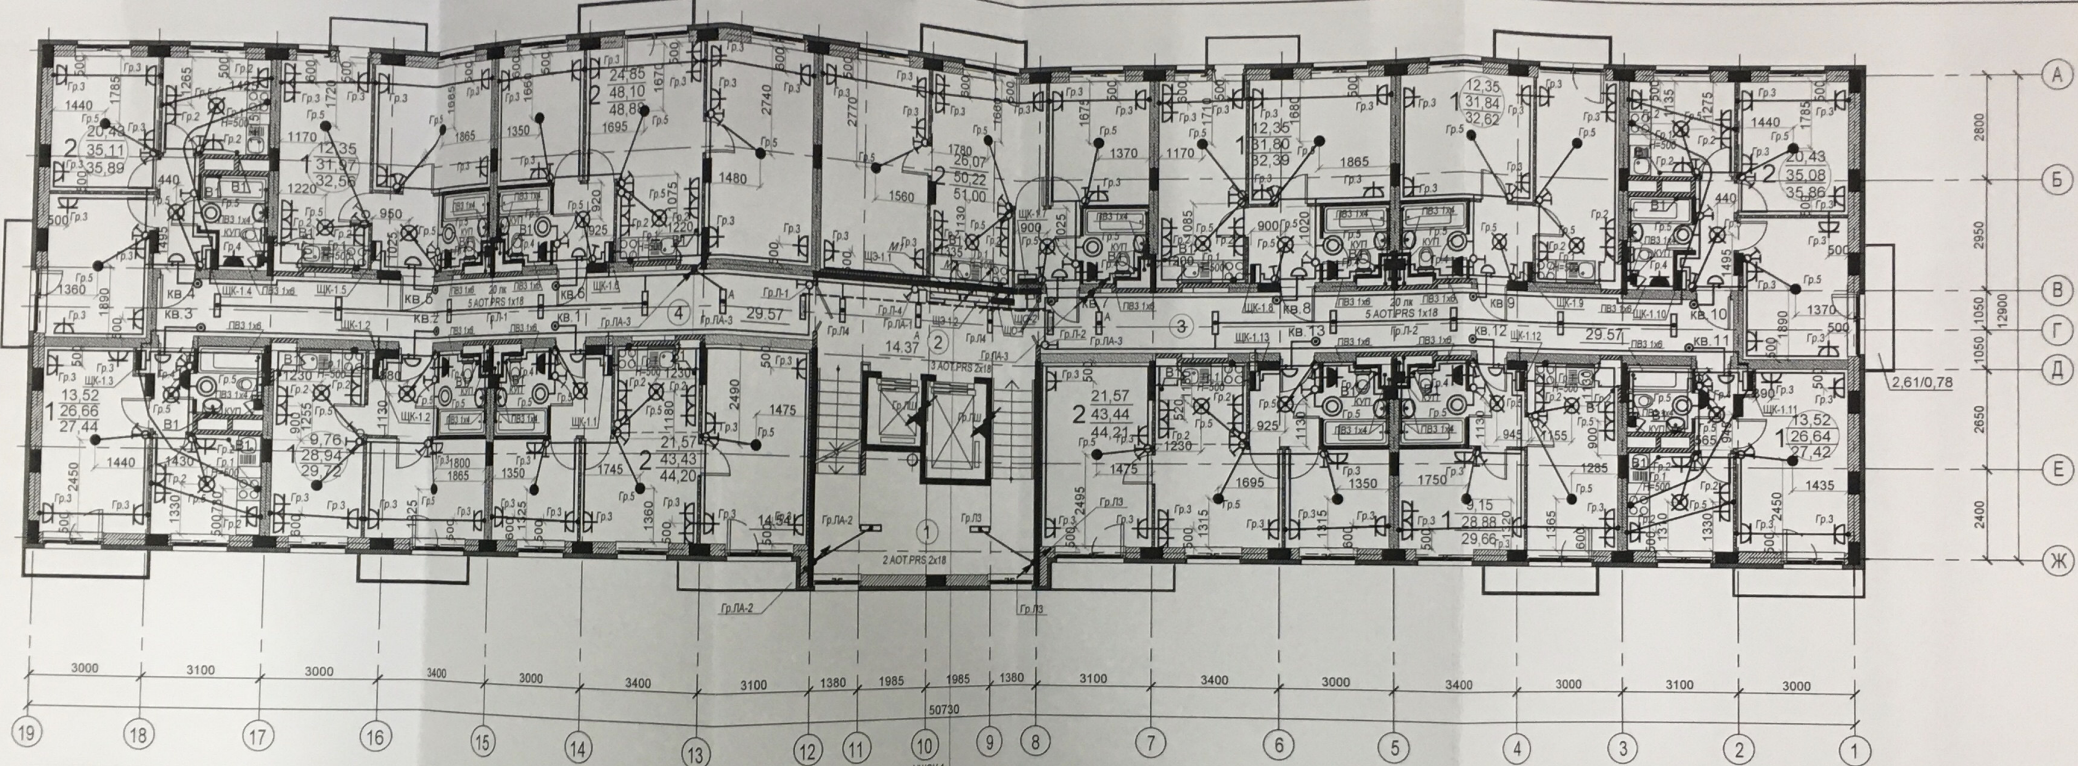

Вентиляторы В1 установлены только на 9 и 10 этажах!



Организация: ООО "Электромера"			
Многоэтажная жилая застройка на земельном участке по ул. 64-й Армии, 139 в Кировском р. н. г. Волгограда (II очередь, жилые дома №№21, 22, 23, 24, 25, 26, 27, 28). Дом №26			
Исполнительная схема электрооборудования. 4 этаж (схема №10)	Должность	Ф. И. О.	Дата
	Мастер	Устинов С.А.	

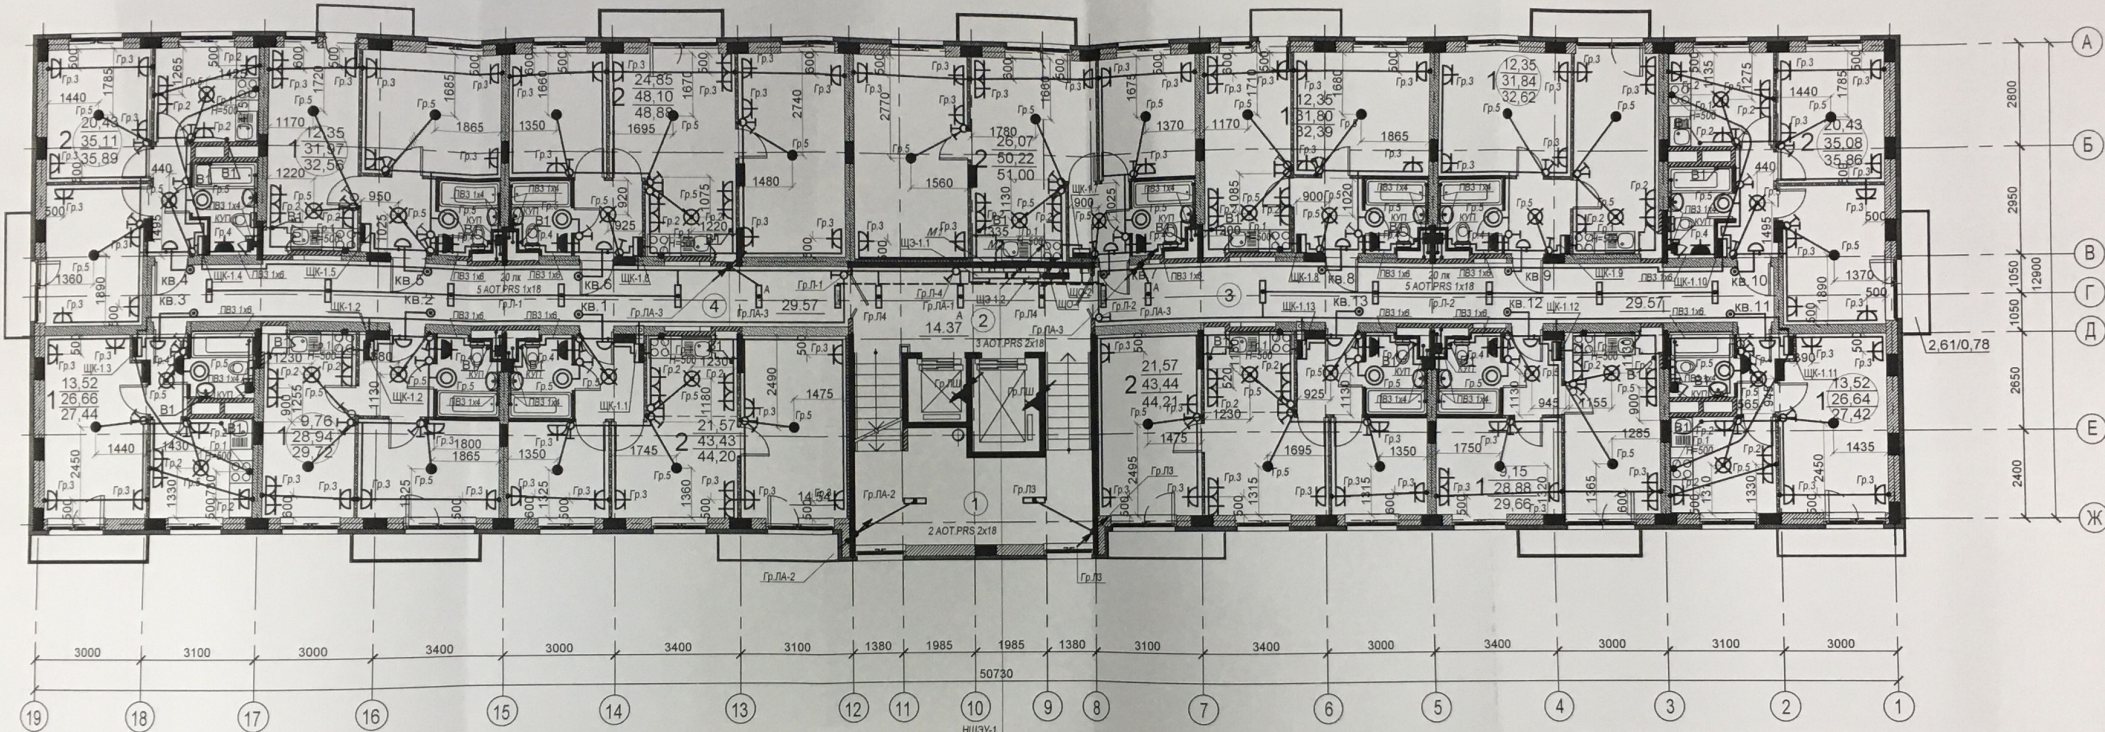

Вентиляторы В1 установлены только на 9 и 10 этажах!





Организация: ООО "Электромера"			
Многоэтажная жилая застройка на земельном участке по ул. 64-й Армии, 139 в Кировском р-не г. Волгограда (II очередь, здание дома №№21, 22, 23, 24, 25, 26, 27, 28). Дом №25			
Исполнительная схема электрооборудования. 5 этаж (схема №11)	Должность Мастер	Ф.И.О. Устинов С.А.	Дата
	Подпись		

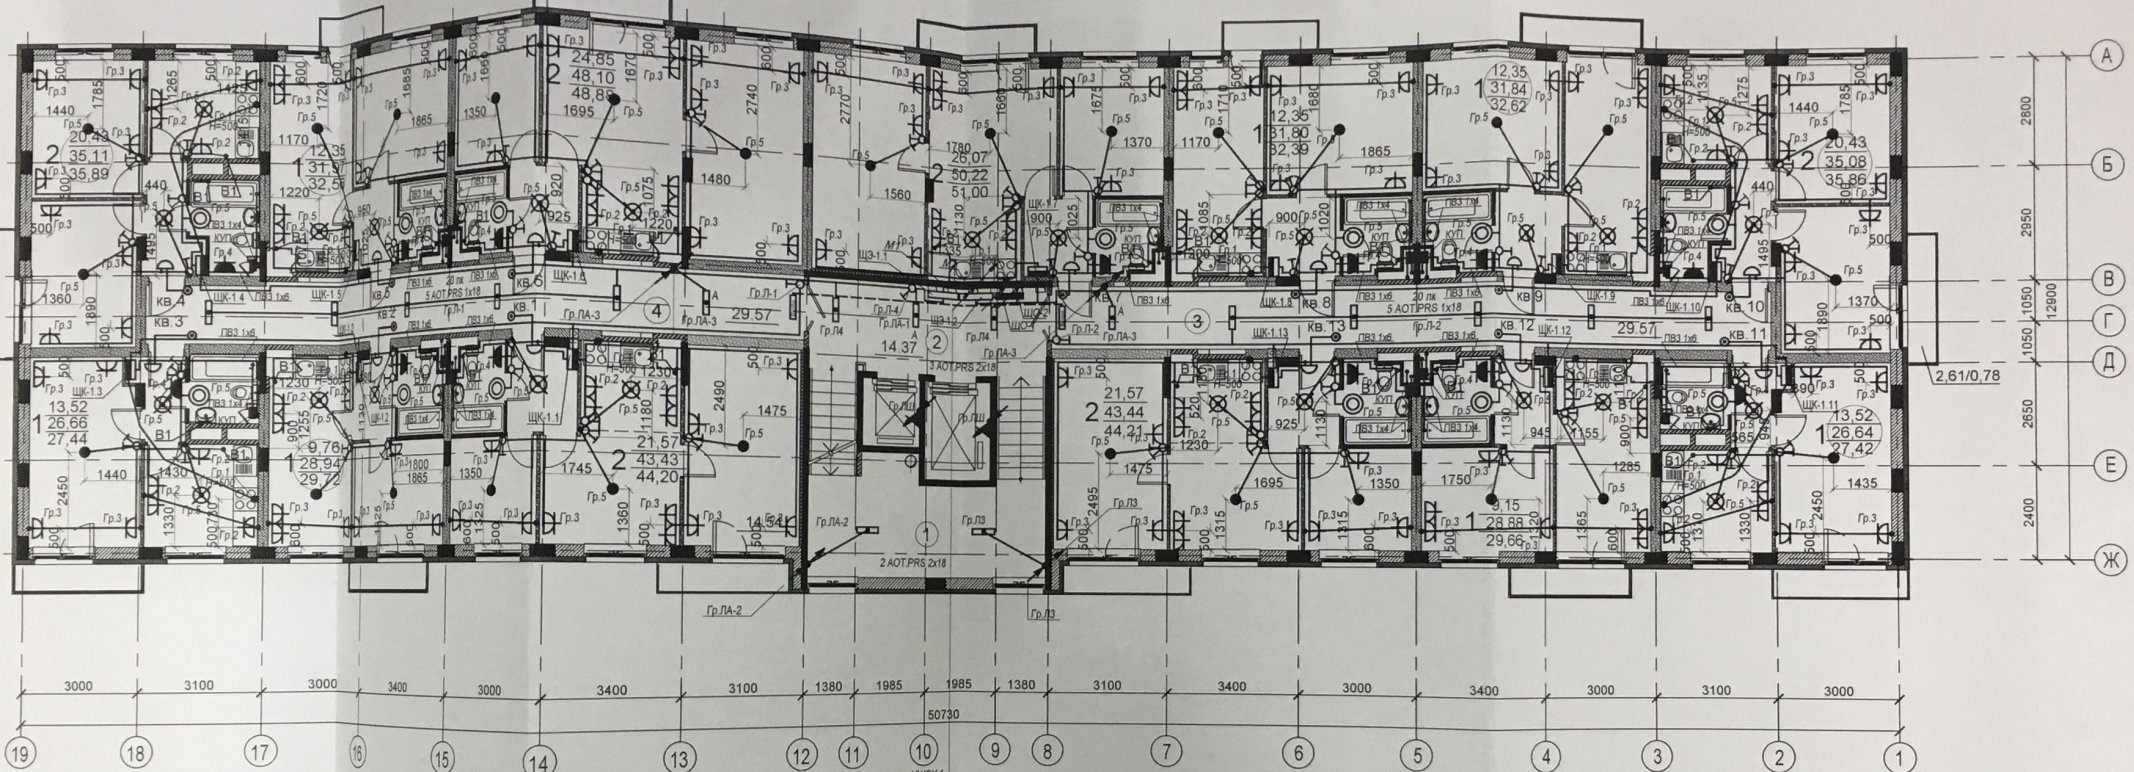


Вентиляторы В1 установлены только на 9 и 10 этажах!

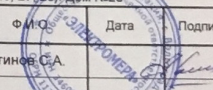
Организация: ООО "Электромера"			
Многоэтажная жилая застройка на земельном участке по ул. 64-й Армии, 139 в Кировском районе г. Волгограда (II очередь, жилые дома №№21, 22, 23, 24, 25, 26, 27, 28), Дом №26			
Исполнительная схема электрооборудования. 6 этаж (схема №12)	Должность	Ф.И.О.	Дата
	Мастер	Устинов С.А.	
			Подпись

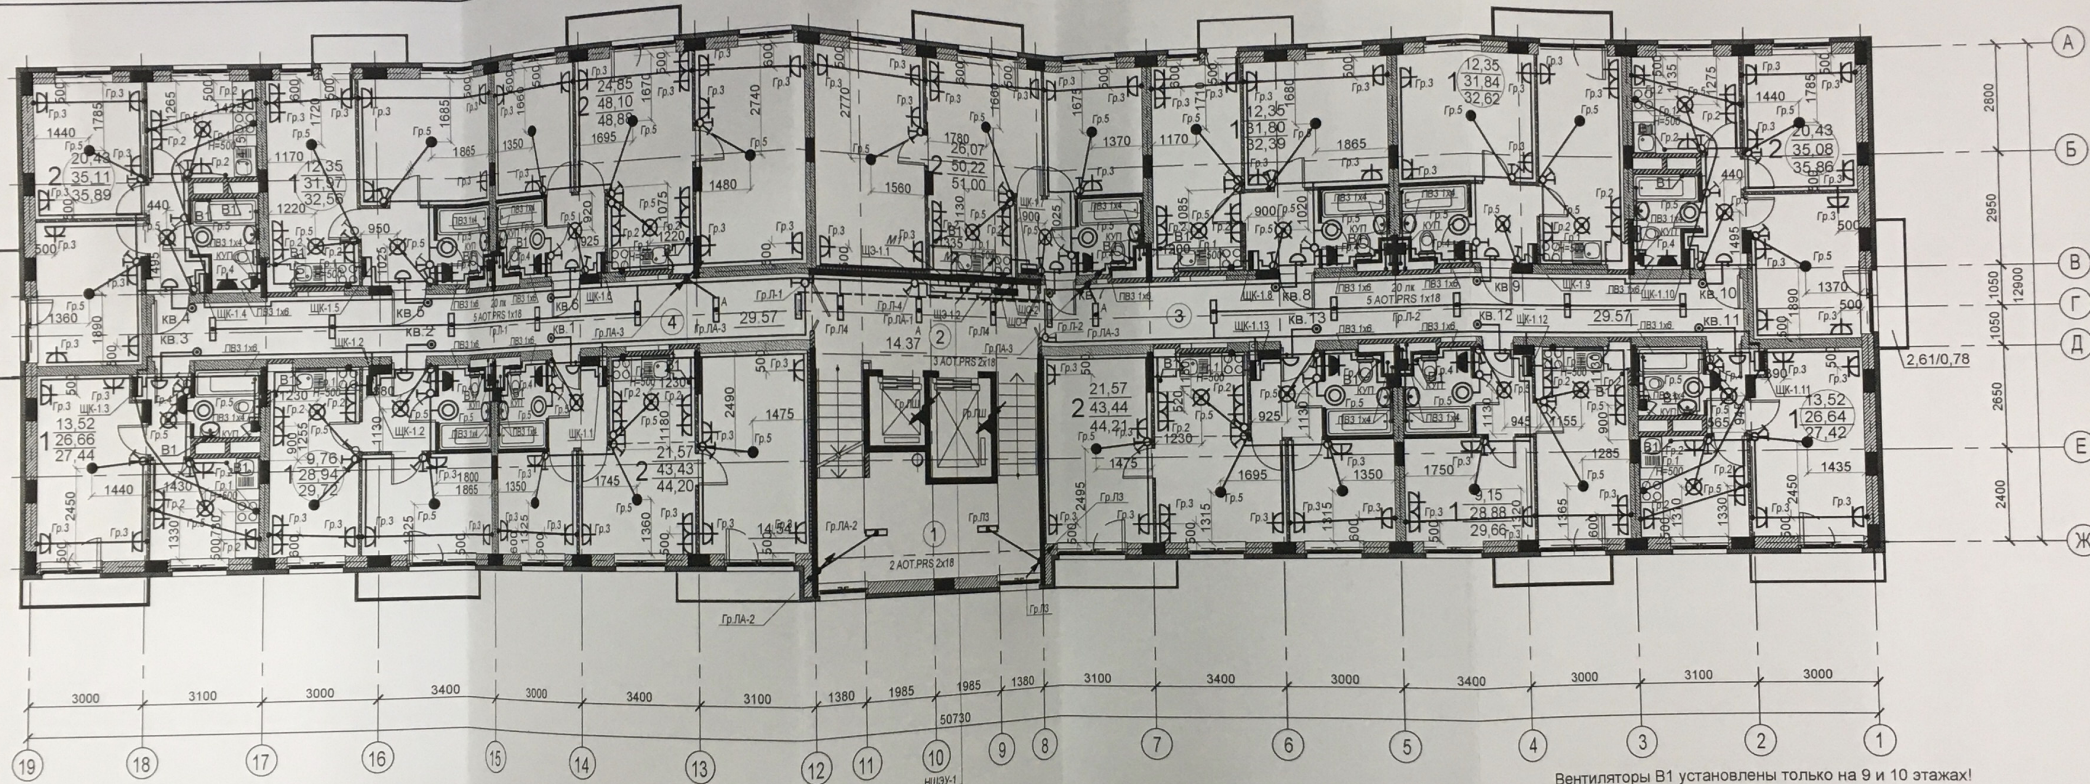



Вентиляторы В1 установлены только на 9 и 10 этажах!

Организация: ООО "Электромера"				
Многоэтажная жилая застройка на земельном участке по ул. 64-й Армии, 139 в Кировском р-не г. Волгограда (II очередь, жилые дома №№21, 22, 23, 24, 25, 26, 27, 28), Дом №26				
Исполнительная схема электрооборудования 7 этаж (схема №13)	Должность	Ф.И.О.	Дата	Подпись
	Мастер	Устинов С.А.		

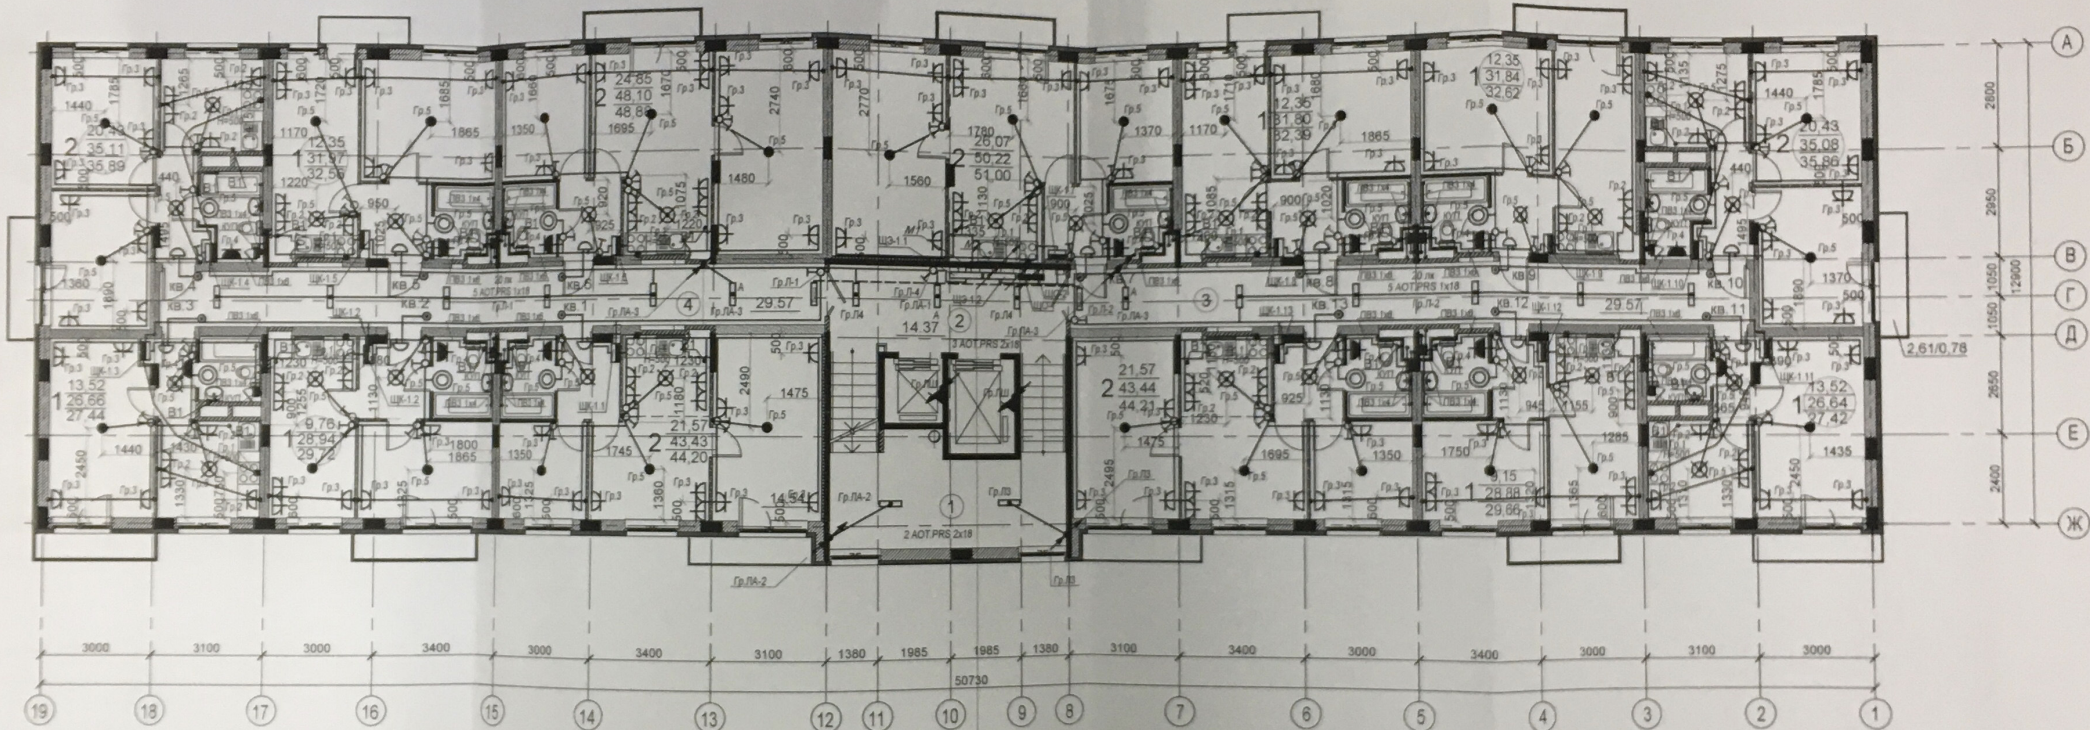

Вентиляторы В1 установлены только на 9 и 10 этажах!

Исполнительная схема электрооборудования. 8 этаж (схема №14)	Должность	Ф.И.О.	Дата
	Мастер	Устинов С.А.	

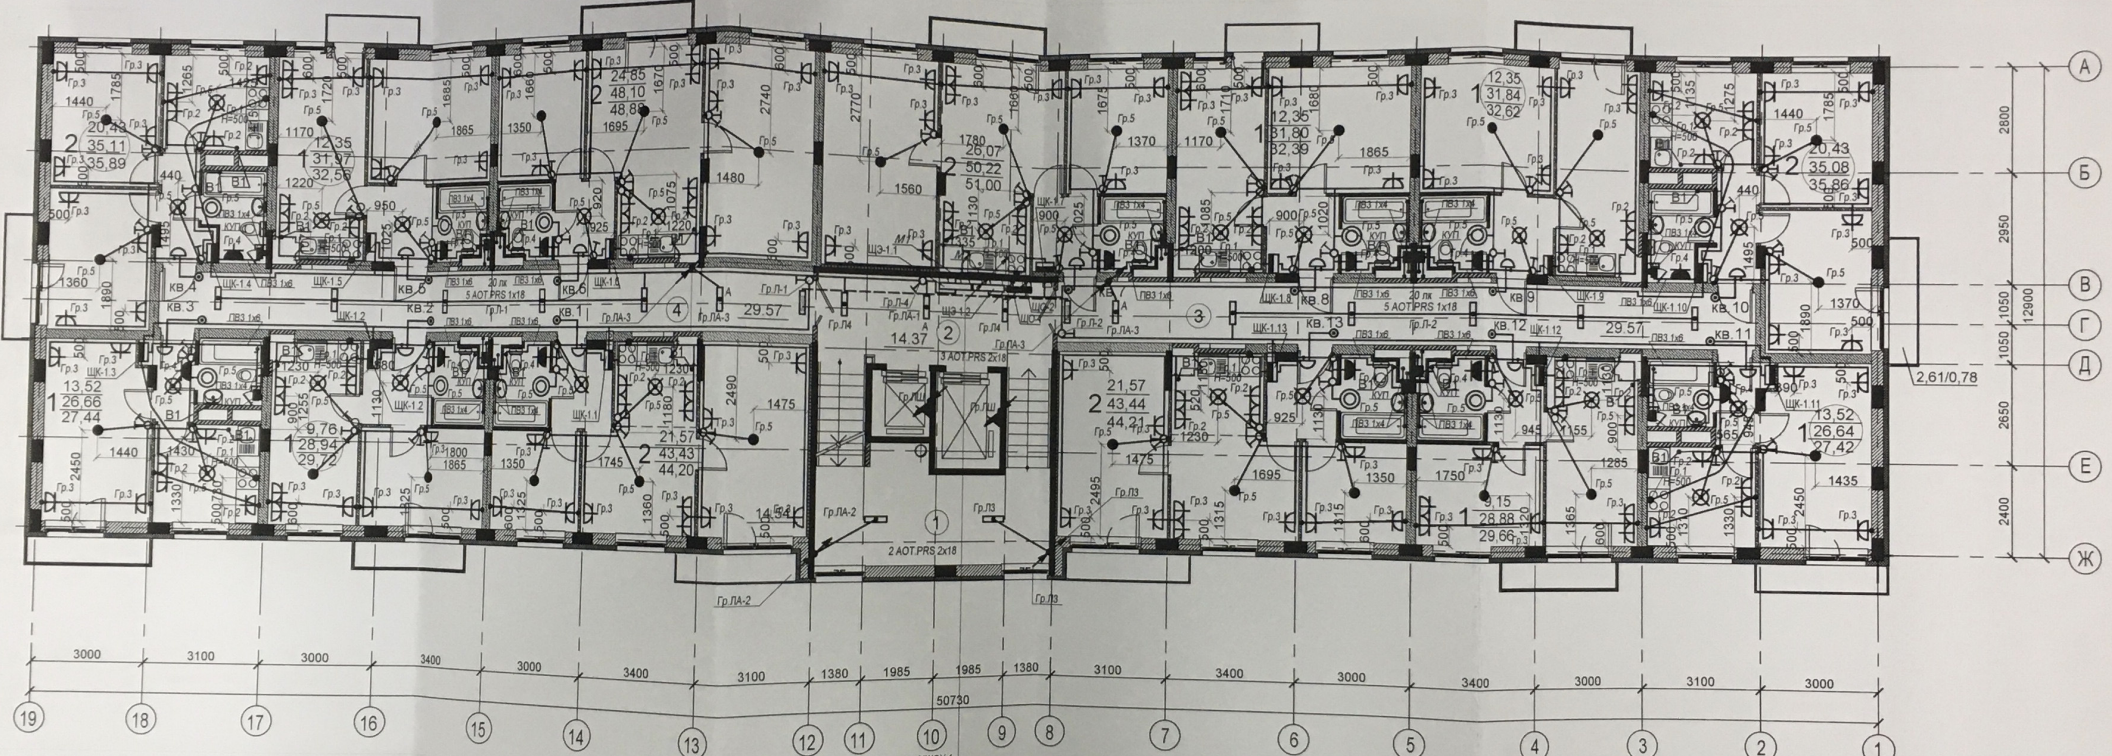

- ЩКЗ-1
- ЩКЗ-2
- ЩО-1
- ЩО-2
- ЩО-3
- ЩО-100

Вентиляторы В1 установлены только на 9 и 10 этажах!

Организация: ООО "Электромера"			
Многоэтажная жилая застройка на земельном участке по ул. 64-й Армии, 139 в Кировском р-не г. Волгограда (II очередь, жилые дома №№21, 22, 23, 24, 25, 26, 27, 28). Дом №26			
Исполнительная схема электрооборудования 9 этаж (схема №15)	Должность Мастер	Ф.И.О. Устинов С.А.	Дата 15.05.2015
	Подпись 