

Групповые сети в квартирах выполняются в подготовке пола в трубах ПНД, кроме коридоров, прихожих, с/у и ванных комнат. В этих помещениях кабель прокладывается по стене в штрабе 100-150мм от перекрытия.

Подъем к потолочному светильнику выполнить в штрабе до перекрытия, затем в пустоте плит перекрытия подойти к светильнику.


Розетки в жилых комнатах установить на высоте 0,3м от пола.

Стояки освещения лестничных клеток выполняются кабелем ВВГнг(A)-LS в стальных трубах открыто.

УСЛОВНЫЕ ОБОЗНАЧЕНИЯ:

- блок из трех розеток скрытой установки
- розетка скрытой установки
- подъем кабеля в штрабе до перекрытия
- проводка кабеля в перекрытии
- проводка кабеля в полу
- к.к. - проводка кабеля в кабель-канале

3	количество комнат
46,01	жилая площадь
75,31	площадь без учета летних помещений
80,20	площадь с учетом летних помещений балконы (коэф. = 0,3) лоджии (коэф. = 0,5)

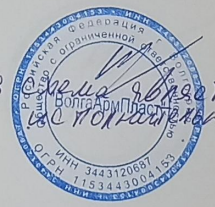


И.С. Королева

						14/15-ЭО1				
						Многоэтажные жилые дома с автостоянкой по бульвару 30-летия Победы, 11а в Дзержинском районе Волгограда				
2	-	Нов.	02-18	<i>Kof</i>	02.18	1-й этап.		Стадия	Лист	Листов
Изм.	Кол.уч	Лист	№ док	Подпись	Дата	Жилой дом №1 с автостоянкой		П	29а	
Гл. спец.	Кудинова			<i>Kof</i>	05.16	Фрагмент плана		ООО "Институт		
Разраб.	Королева			<i>Kof</i>	05.16					

В-№ модл.	Подпись и дата	Взамен инв. N
-----------	----------------	---------------

секция № 1

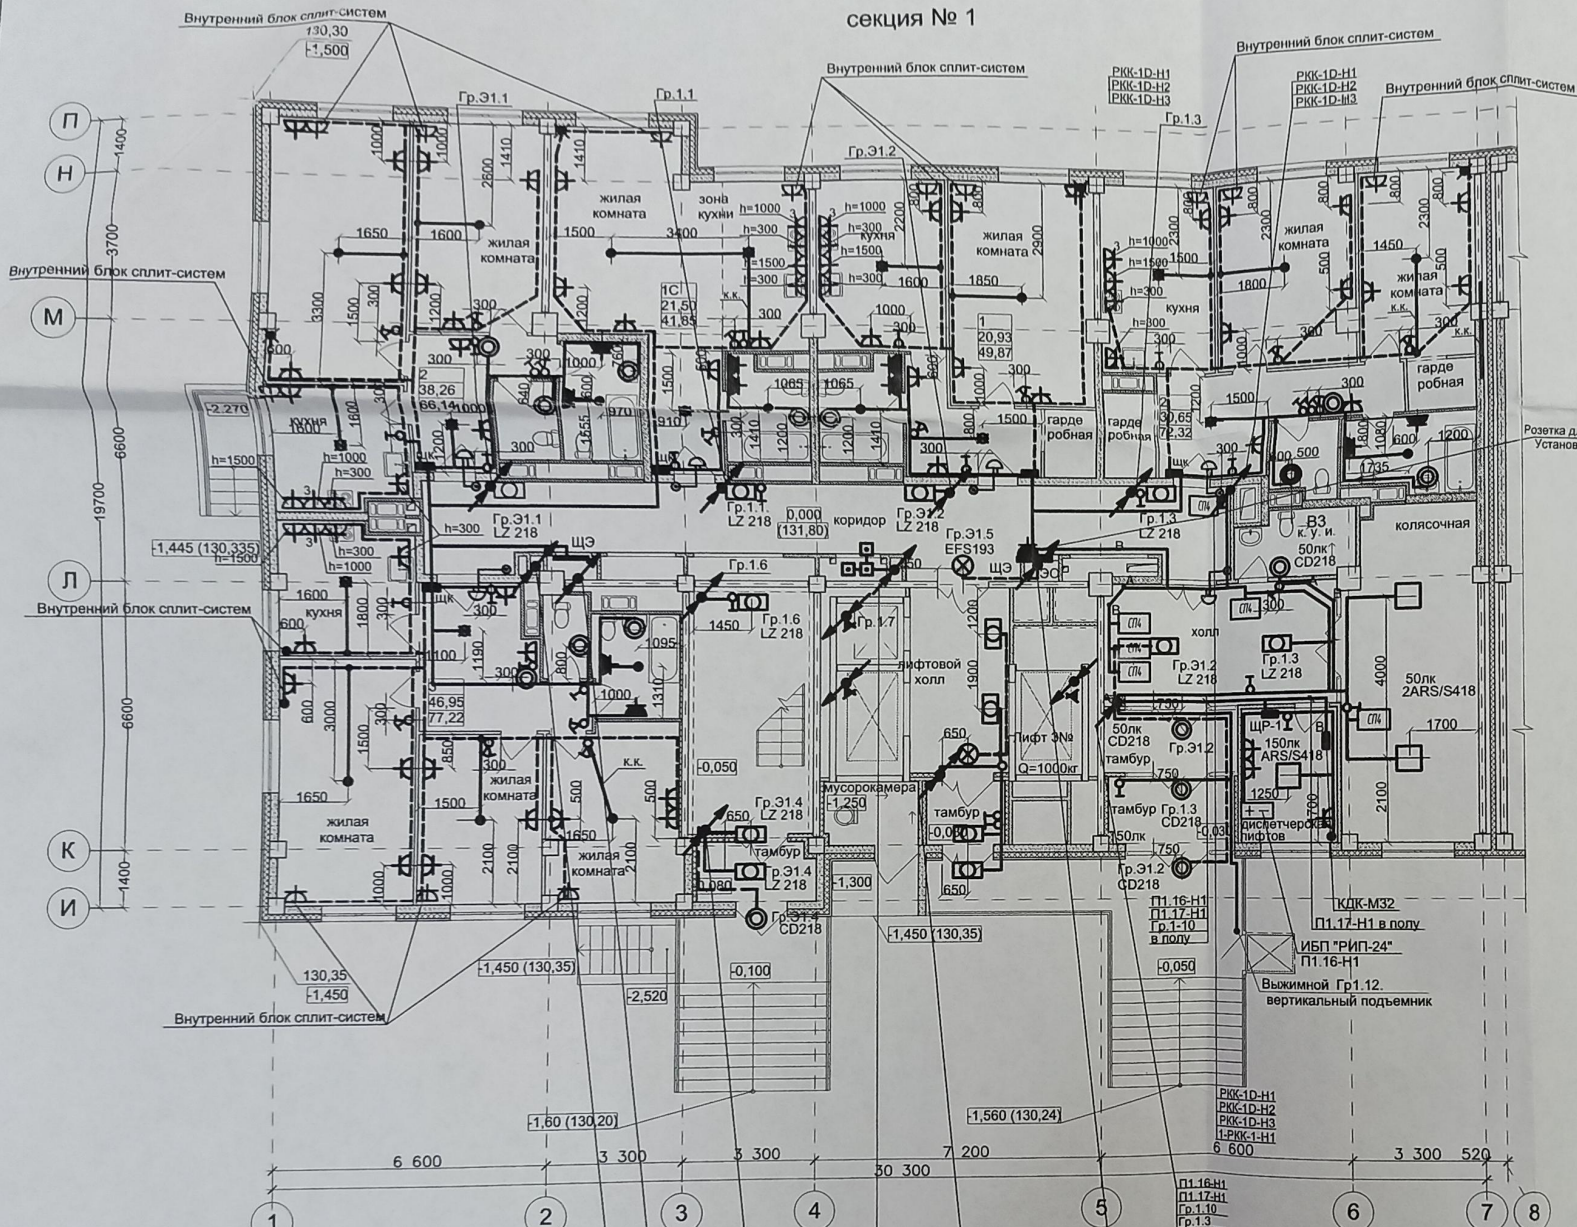

Розетка для домофонной связи
Установить в этажном щите

УСЛОВНЫЕ ОБОЗНАЧЕНИЯ:


- розетка скрытой установки
- блок из трех розеток скрытой установки
- подъем кабеля в штрабе до перекрытия
- проводка кабеля в перекрытии
- проводка кабеля в полу
- к.к. - проводка кабеля в кабель-канале

Групповые сети в квартирах выполняются в подготовке пола в трубах ПНД, кроме коридоров, прихожих, с/у и ванных комнат. В этих помещениях кабель прокладывается по стене в штрабе 100-150мм от перекрытия.
 Подъем к потолочному светильнику выполнить в штрабе до перекрытия, затем в пустоте плит перекрытия подойти к светильнику. Розетки в жилых комнатах установить на высоте 0,3м от пола. Стойки освещения лестничных клеток выполняются кабелем ВВГнг(А)LS в стальных трубах открыто.


К ПРОИЗВОДИТЕЛЬНЫМ РАБОТАМ
 20.12.18

- 1-ЛД6-Н1
- 1-ЛД7-Н1
- 1-ЛД8-Н1
- 4-ЛД1-Н1
- 4-ЛД1-Н1
- 1-П1-Н1
- В1-Н2
- В2-Н2
- 4-Н2 (су. к ПК 1 секции)
- ВВГнг-FRLS-3х1,5 П25
- П1.18-Н1
- П1.10-Н1
- П1.11-Н1
- П1.12-Н1
- П1.13-Н2
- Гр.1.7
- Гр.1.8
- Гр.1.9
- Гр.1.13
- Гр.31.3
- Гр.31.5
- Гр.1.4
- Гр.1.5
- П1.16-Н1
- П1.6-Н1
- П1.6-Н1
- П1.19-Н1
- Гр.1.14
- Гр.31.5
- Гр.1.15

3	количество комнат
46,01	жилая площадь
75,31	площадь без учета летних помещений
80,20	площадь с учетом летних помещений

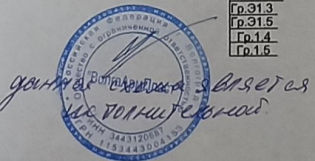

		14/15-30 1					
5	Зам.	10.18	Многоэтажные жилые дома с автостоянкой по бульвару 30-летия Победы, 11а в Дзержинском районе Волгограда				
2	Зам.	02.18					
Изм.	Колуч	Лист	Док	Подпись	Дата		
Гл. спец.	Кудинова	05.16	1-й этап.		Стадия	Лист	Листо
Разраб.	Королева	05.16	Жилой дом №1 с автостоянкой		P	17	
План 1-го этажа секции с осей "1-7", "И-П". Электривключение				ООО "Институт Волгоградгражданпроект"			

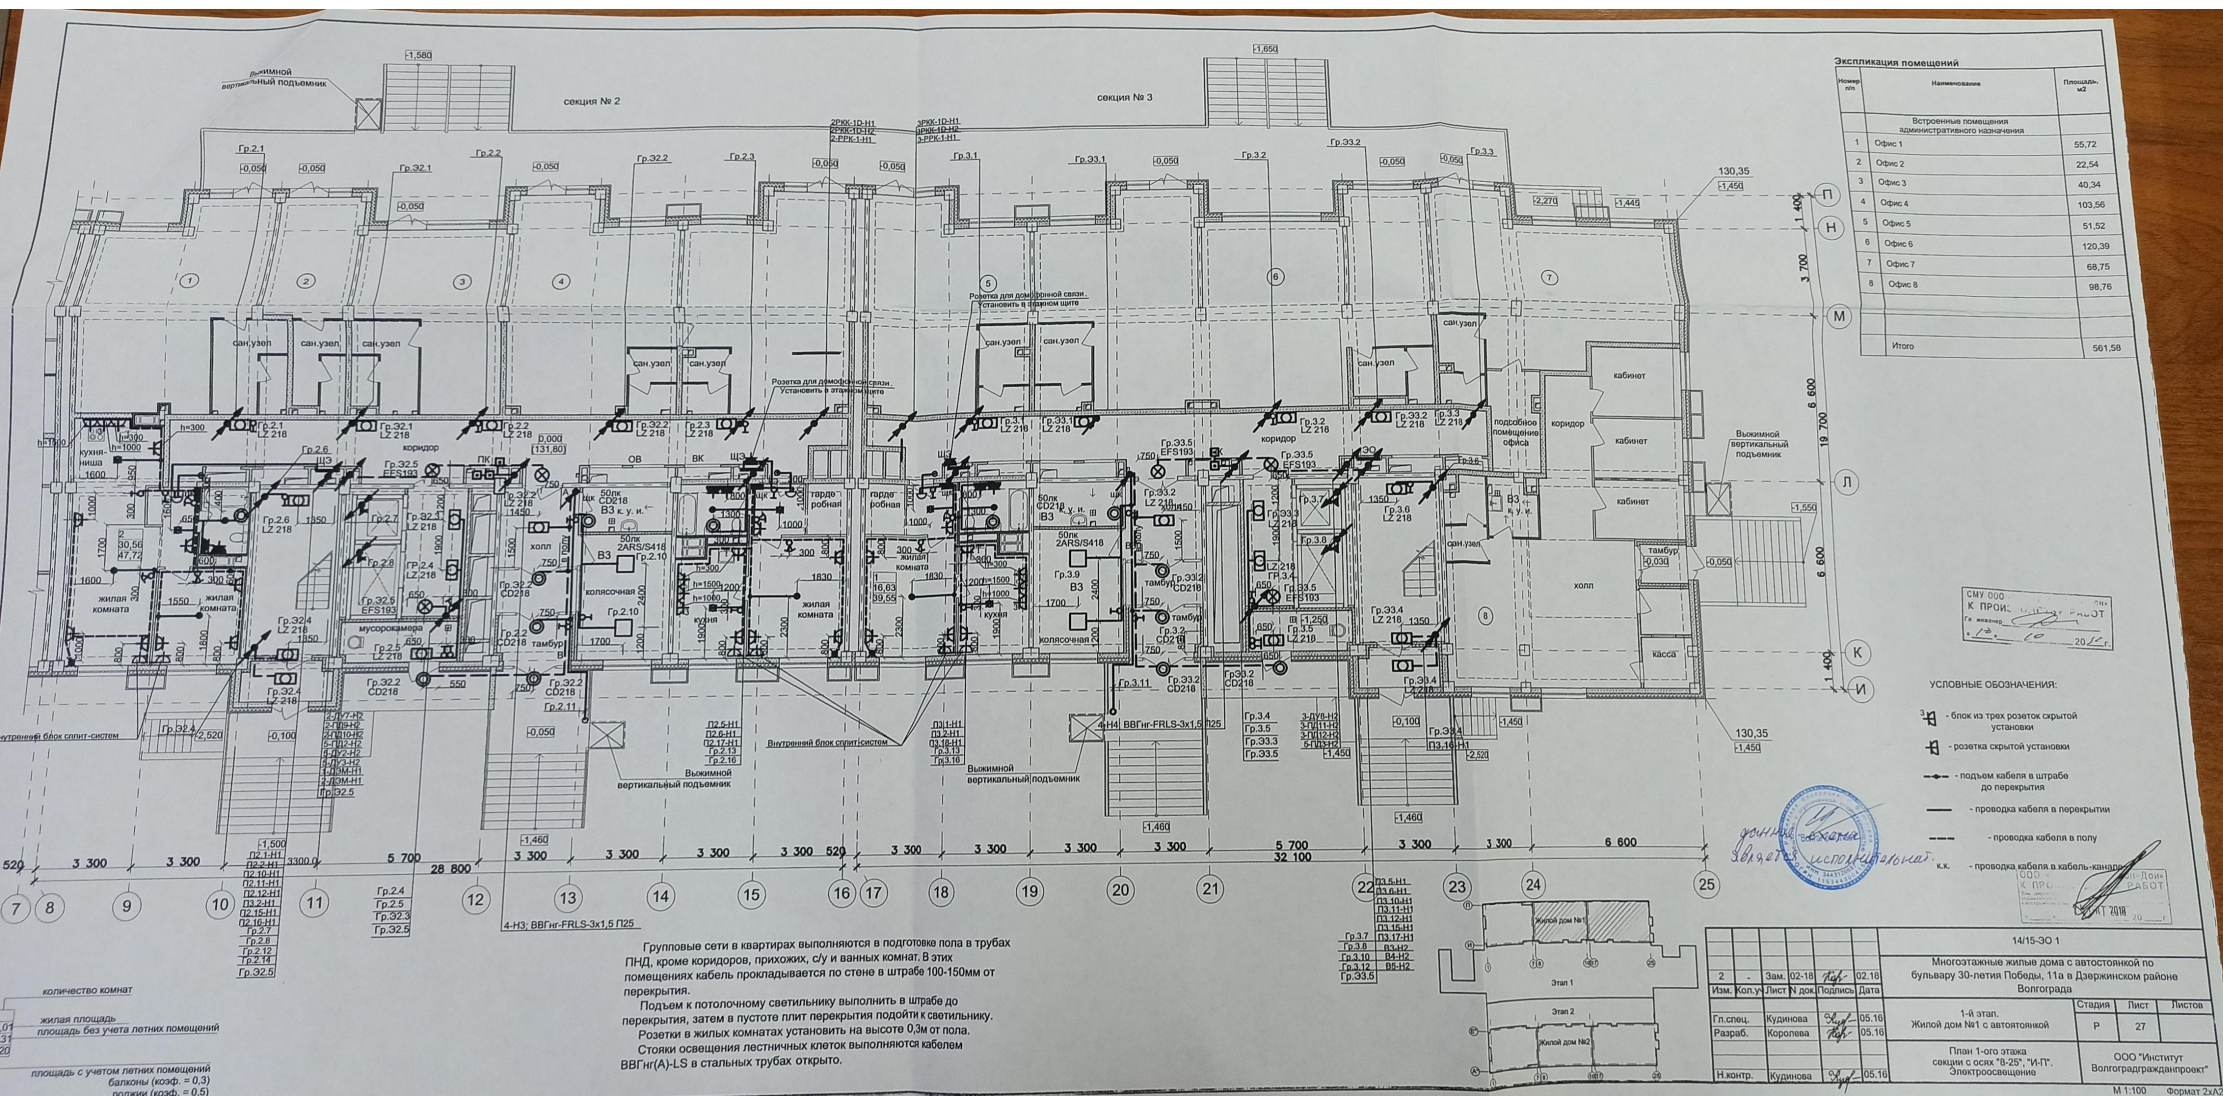


Экспликация помещений

Номер по	Наименование	Площадь
Встроенные помещения административного назначения		
1	Офис 1	55,72
2	Офис 2	22,54
3	Офис 3	40,34
4	Офис 4	103,56
5	Офис 5	51,52
6	Офис 6	120,39
7	Офис 7	68,75
8	Офис 8	98,76
Итого		561,58

УСЛОВНЫЕ ОБОЗНАЧЕНИЯ:


- блок из трех розеток скрытой установки
- розетка скрытой установки
- проводка кабеля в штрабе до перекрытия
- проводка кабеля в перекрытии
- проводка кабеля в полу
- проводка кабеля в кабель-канале

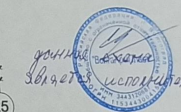

Групповые сети в квартирах выполняются в подготовке пола в трубах ПНД, кроме коридоров, прихожих, с/у и ванных комнат. В этих помещениях кабель прокладывается по стене в штрабе 100-150мм от перекрытия.
 Подъем к потолочному светильнику выполняется в штрабе до перекрытия, затем в пустоте потолка подвести к светильнику.
 Розетки в жилых комнатах устанавливаются на высоте 0,3м от пола.
 Стояки освещения лестничных клеток выполняются кабелем ВВГнг(A)-LS в стальных трубах открыто.

количество комнат
 жилая площадь
 площадь без учета летних помещений
 площадь с учетом летних помещений
 балконы (коэф. = 0,3)
 лоджии (коэф. = 0,5)

14/15-30-1			
Многоэтажный жилой дом с автостоянкой по бульвару 30-летия Победы, 11а в Дзержинском районе Волгограда			
Этап	Стадия	Листов	
1-й этап.	P	27	
План 1-ого этажа секции с осями 8-29', 14-П', Электроосвещение			ООО "Институт Волгоградгражданпроект"
Изм.	Коп.	Лист	№ док.
2	-	Зам.	02-18
Гл.инж.	Кудинова	05-16	05-16
Разраб.	Королева	05-16	05-16
Н.контр.	Кудинова	05-16	05-16

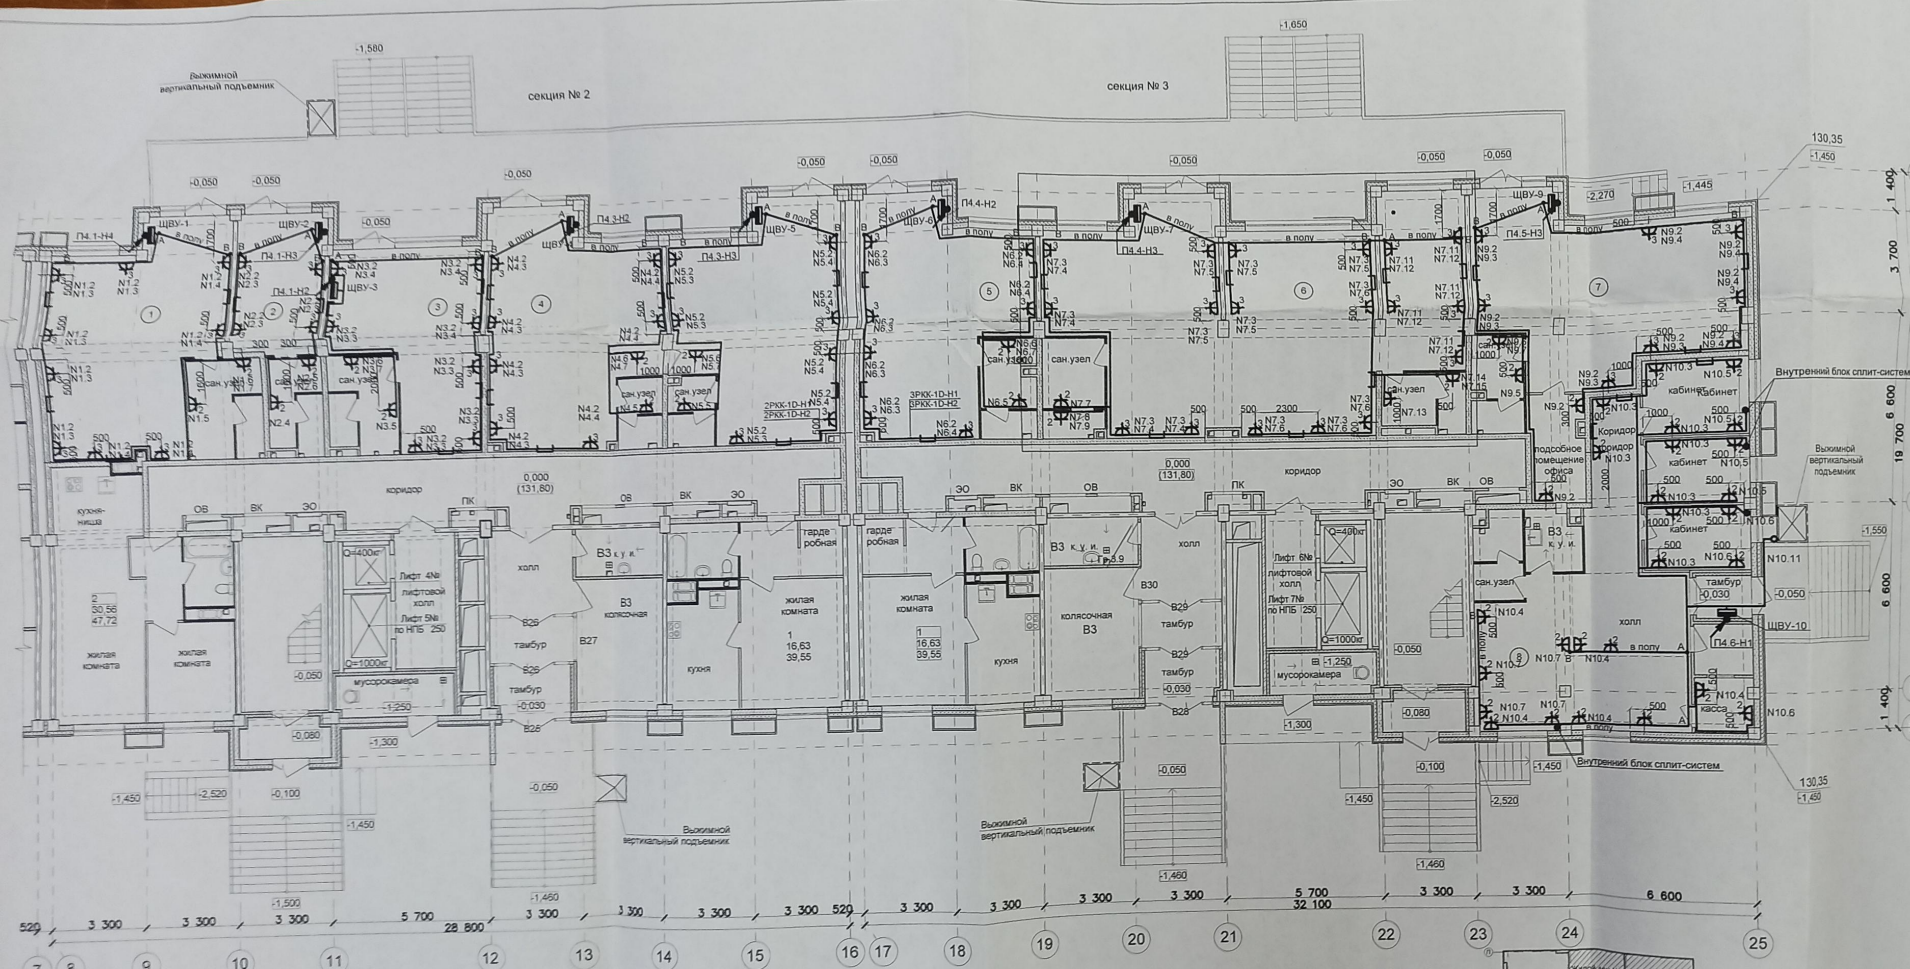

Экспликация помещений

Номер инв.	Наименование	Площадь, м ²
Встроенные помещения административного назначения		
1	Офис 1	55,72
2	Офис 2	22,54
3	Офис 3	40,34
4	Офис 4	103,56
5	Офис 5	51,52
6	Офис 6	120,39
7	Офис 7	68,75
8	Офис 8	98,76
Итого		561,58



УСЛОВНЫЕ ОБОЗНАЧЕНИЯ

— проводка в коробах



количество комнат
 5
 16,51
 75,54
 80,20

жилая площадь помещений без учета летних помещений


площадь с учетом летних помещений

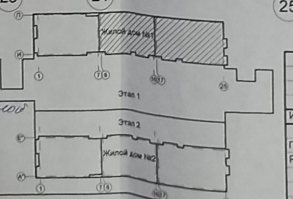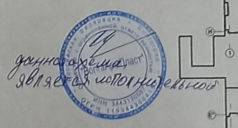

14/15-30.1				Многоэтажные жилые дома с автостоянкой по бульвару 30-летия Победы, 11а в Дзержинском районе Волгограда		
Изм.	Код	Учт.	Дата	Студия	Лист	Листов
2	001.18	02	02.16	Р	41	
Гл. спец.	Королева	05	05.16	1-й этап Жилой дом №1 с автостоянкой		
Разраб.	Королева	05	05.16	План 1-ого этажа секции с осями 'В-25', 'И-Г'. Электрооборудование встроенных помещений		
				ООО 'Институт Волгоградгражданпроект'		

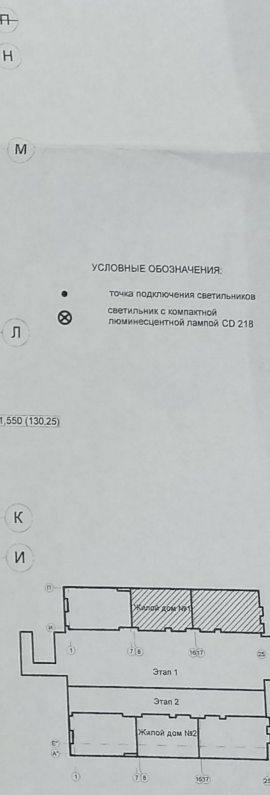
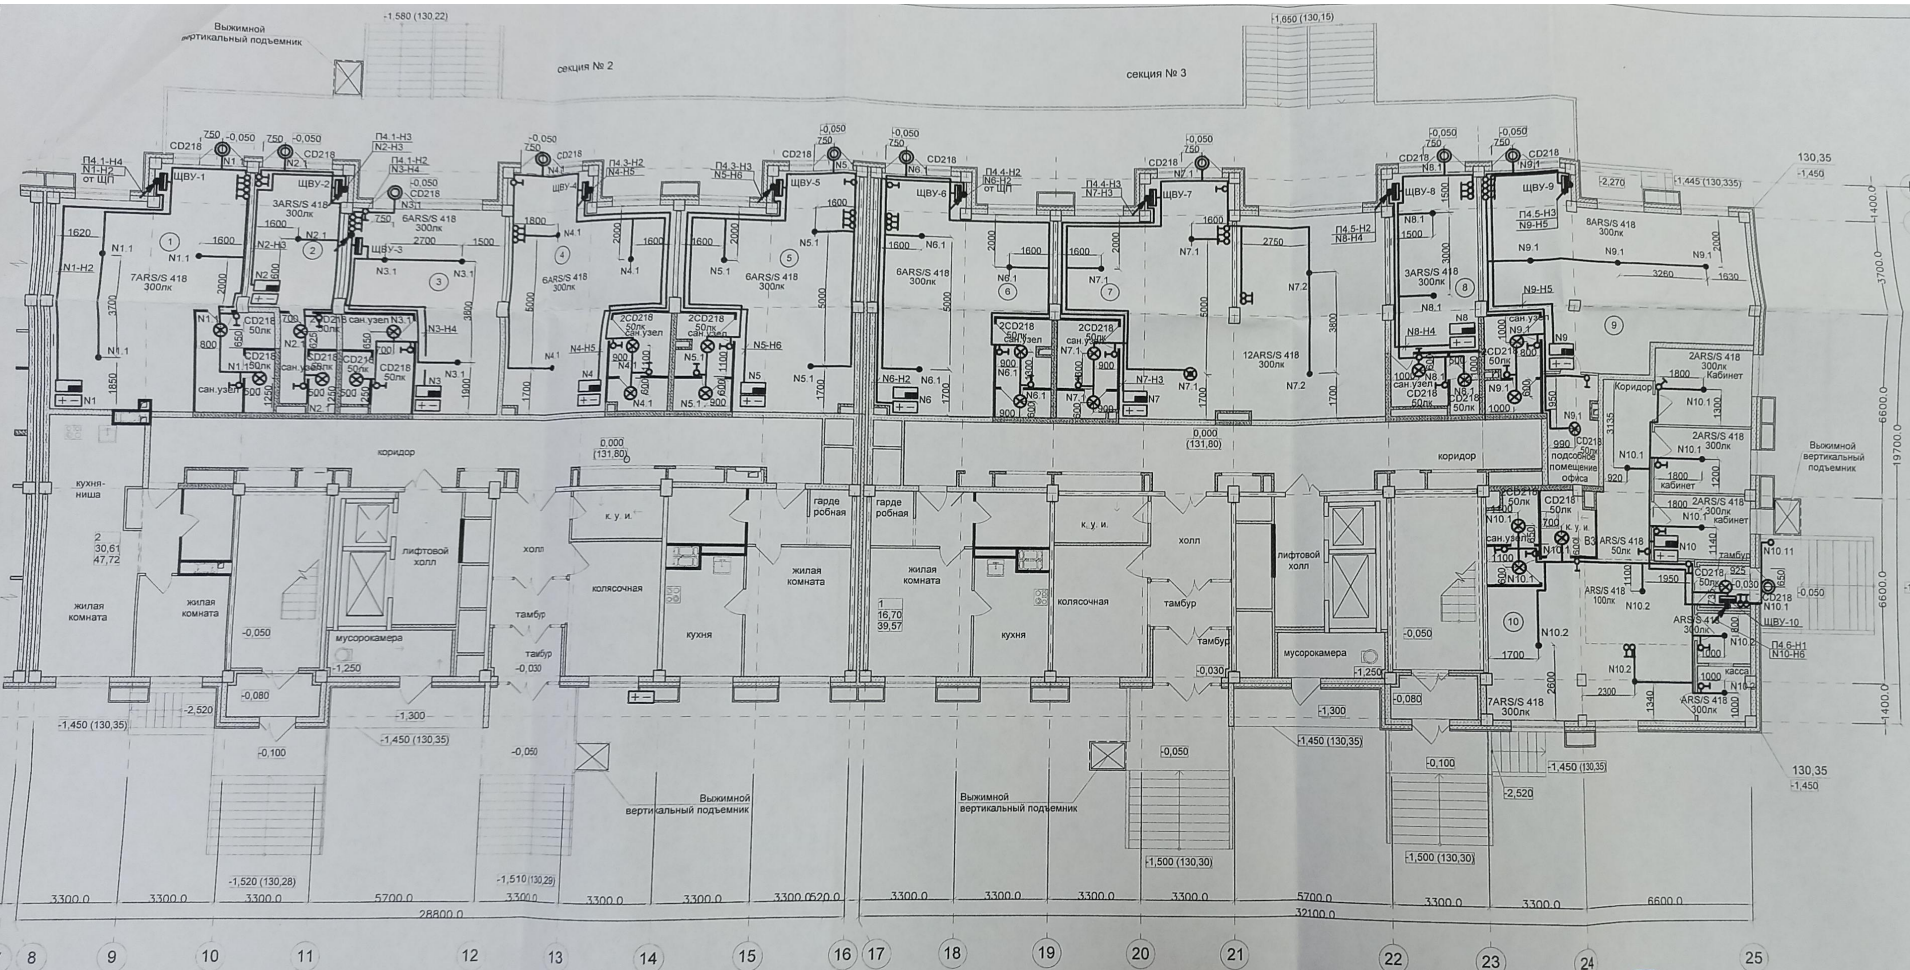


1. Прокладка групповых сетей освещения офисов выполняется по месту.
2. Экспликация помещений см. 14/15-АР1.

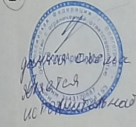

				14/15-30.1			
2	Зам.	02.18	<i>[Signature]</i>	02.18	Многоэтажные жилые дома с автостоянкой по бульвару 30-летия Победы 11а, в Давуринском районе Волгограда		
Изм. Кол. у. Лист № док. Подпись				Дата			
Гл. спец.	Кузнецова	05.16	<i>[Signature]</i>	05.16	1-й этап. Жилой дом №1 с автостоянкой		
Разраб.	Королева	05.16	<i>[Signature]</i>	05.16	План 1-го этажа секции с осей 'В-25', 'И-П'. Освещение восточных		
					Стадия	Лист	Л
					Р	42	
					ООО 'Институт Волгоградский'		

секция № 1

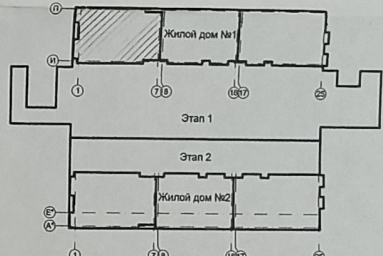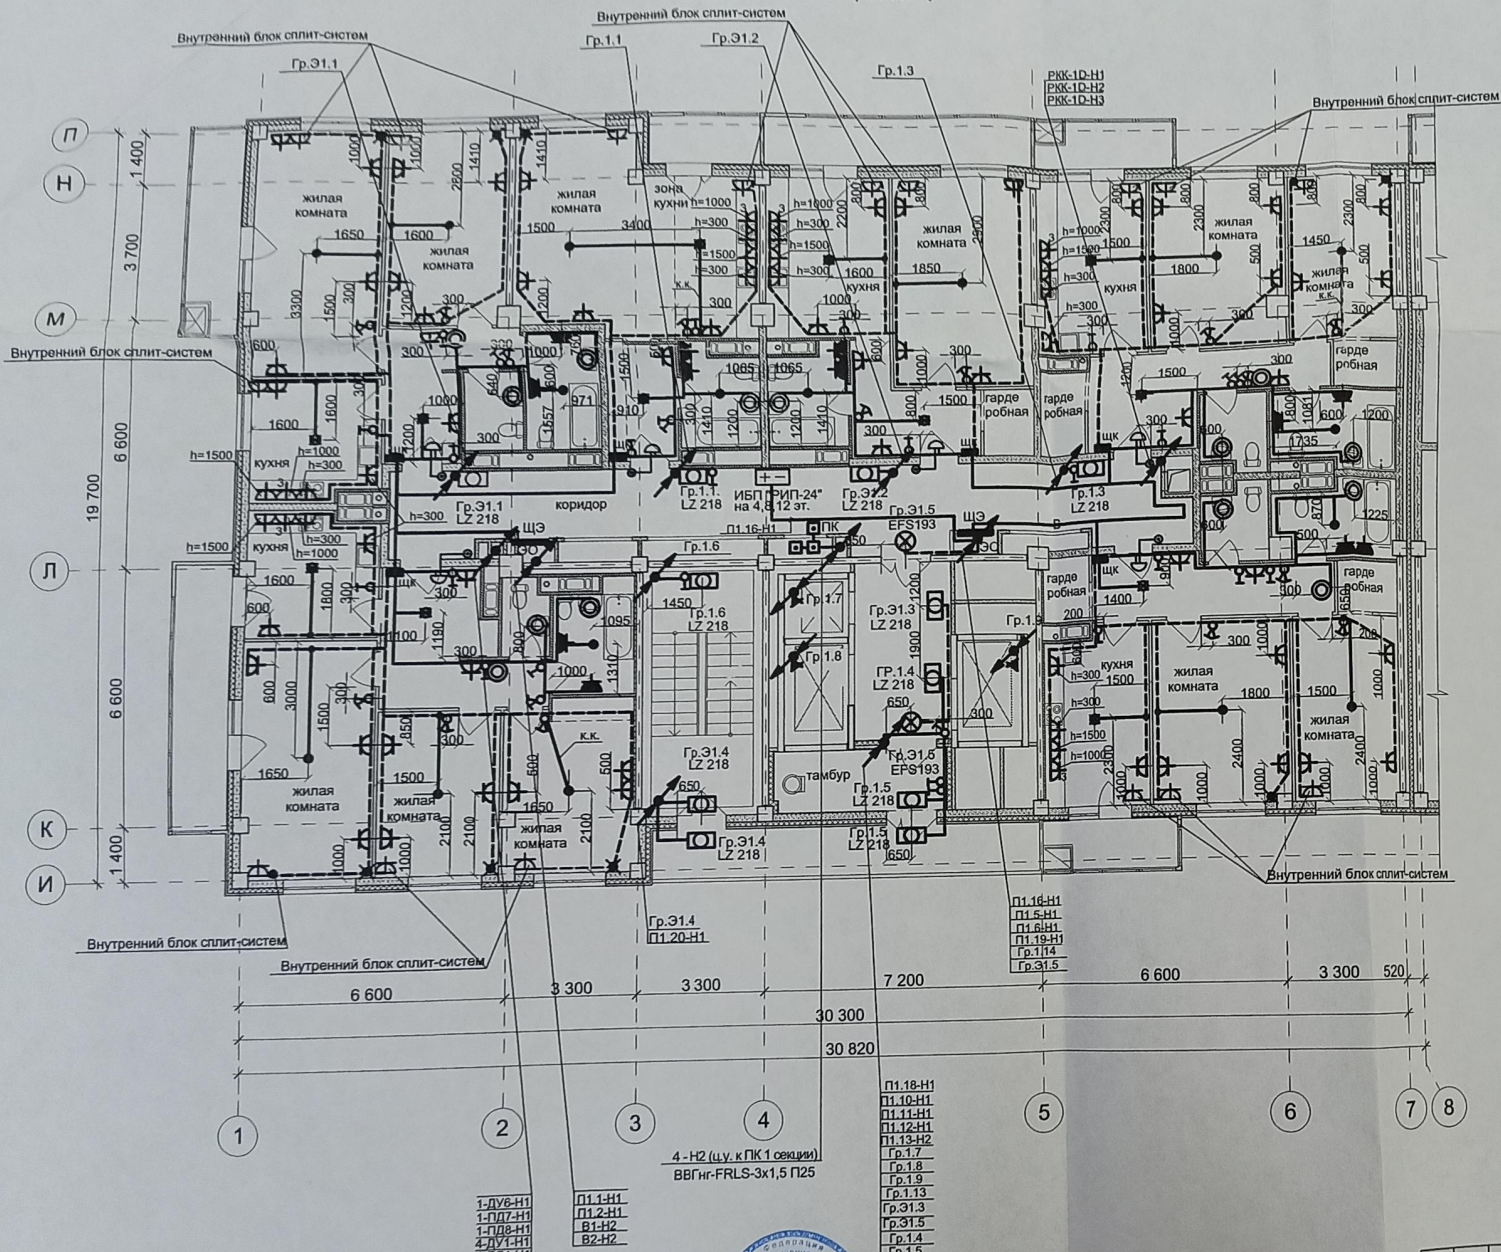

УСЛОВНЫЕ ОБОЗНАЧЕНИЯ:

- розетка скрытой установки
- блок из трех розеток скрытой установки
- подъем кабеля в штрабе до перекрытия
- проводка кабеля в перекрытии
- проводка кабеля в полу
- проводка кабеля в кабель-канале

ООО «Первый Регион-Дон»
К ПРОИЗВОДСТВУ РАБОТ
Гл. инженер
10.10.2018 г.

ООО «И-П»
Институт
15.02.2018 г.

Групповые сети в квартирах выполняются в подготовке пола в трубах ПНД, кроме коридоров, прихожих, с/у и ванных комнат. В этих помещениях кабель прокладывается по стене в штрабе 100-150мм от перекрытия.
Подъем к потолочному светильнику выполнить в штрабе до перекрытия, затем в лусте плит перекрытия подойти к светильнику.
Розетки в жилых комнатах установить на высоте 0,3м от пола.
Стояки освещения лестничных клеток выполняются кабелем ВВГнг(A)-LS в стальных трубах открыто.

3	жилая площадь	46,01
	площадь без учета летних помещений	75,31
	площадь с учетом летних помещений	80,20

4-Н2 (ш.у. к ПК 1 секции)
ВВГнг-FRLS-3х1,5 П25





- П1.18-Н1
- П1.10-Н1
- П1.11-Н1
- П1.12-Н1
- П1.13-Н2
- Гр.1.7
- Гр.1.8
- Гр.1.9
- Гр.1.13
- Гр.Э1.3
- Гр.Э1.5
- Гр.1.4
- Гр.1.5

- 1-ДУ6-Н1
- 1-ПД7-Н1
- 1-ПД8-Н1
- 4-ДУ1-Н1
- 4-ПД1-Н1
- П1.1-Н1
- П1.2-Н1
- В1-Н2
- В2-Н2

				14/15-301		
5	Зам.	<i>[Signature]</i>	10.18	Многоэтажные жилые дома с автостоянкой по бульвару 30-летия Победы, 11а в Дзержинском районе Волгограда		
2	Зам.	02-18	02.18	1-й этап. Жилой дом №1 с автостоянкой		
Изм. Кол.уч. Лист № док. Подпись Дата				Стадия	Лист	Листов
Гл. спец.	Кудинова	<i>[Signature]</i>	05.16	P	18	
Разраб.	Королева	<i>[Signature]</i>	05.16	План 2-го этажа в осях "1-7"-И-П". Электроосвещение		
Н.контр.	Кулинова	<i>[Signature]</i>	05.16	ООО "Институт Волгоградгражданпроект"		
				М 1:100 Форма		

секция № 2

секция № 3

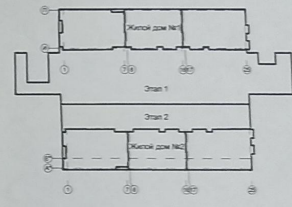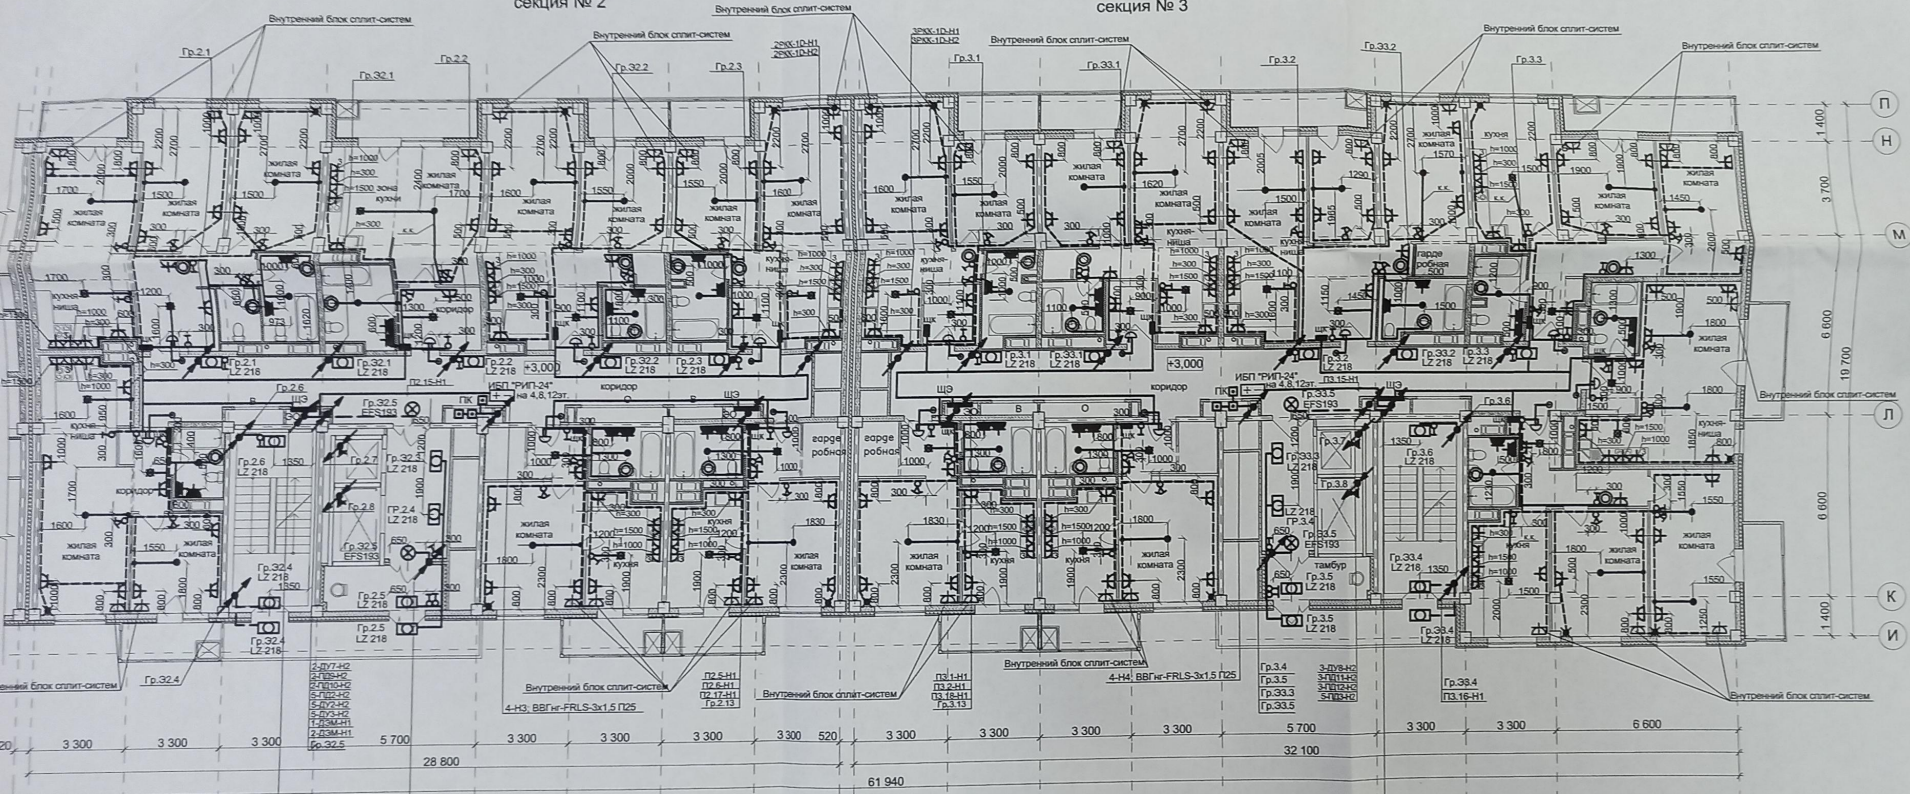

- УСЛОВНЫЕ ОБОЗНАЧЕНИЯ:
- блок из трех розеток скрытой установки
 - розетка скрытой установки
 - подъем кабеля в штрабе до перекрытия
 - проводка кабеля в перекрытии
 - проводка кабеля в полу
 - проводка кабеля в кабель-канале


Групповые сети в квартирах выполняются в подготовке пола в трубах ПНД, кроме коридоров, прихожих, с/у и ванных комнат. В этих помещениях кабель прокладывается по стене в штрабе 100-150мм от перекрытия.

Подъем к потолочному светильнику выполнить в штрабе до перекрытия, затем в пустоте плит перекрытия подойти к светильнику.

Розетки в жилых комнатах установить на высоте 0,3м от пола.

Стояки освещения лестничных клеток выполняются кабелем ВВГнг(A)-LS в стальных трубах открыто.




ООО «Институт Волгоградградпроект»
 2018

5	Зам.	02.18	10.18	Многоэтажные жилые дома с автономной по бульвару 30-летия Победы, 11а в Дзержинском районе Волгограда	Статус	Лист	Лист
2	Зам.	02.18	02.18				
Изм. Издуч. Раст. Н док. Подпись Дата				1-й этаж. Жилой дом №1 с автономной	Р	28	Лист
Гл. спец.	Кудина	05.16	05.16				
Разраб.	Королева	05.16	05.16	План 2-го этажа секции в осн. «Ф-20» 14П.	ООО «Институт Волгоградградпроект»	М	1:100
Н. контр.	Кудина	05.16	05.16	Электроосвещение			

СЕКЦИЯ № 1

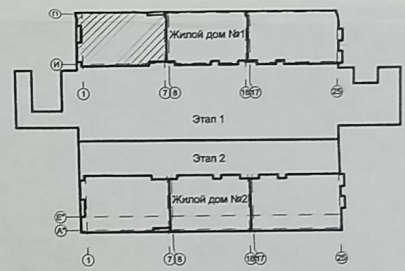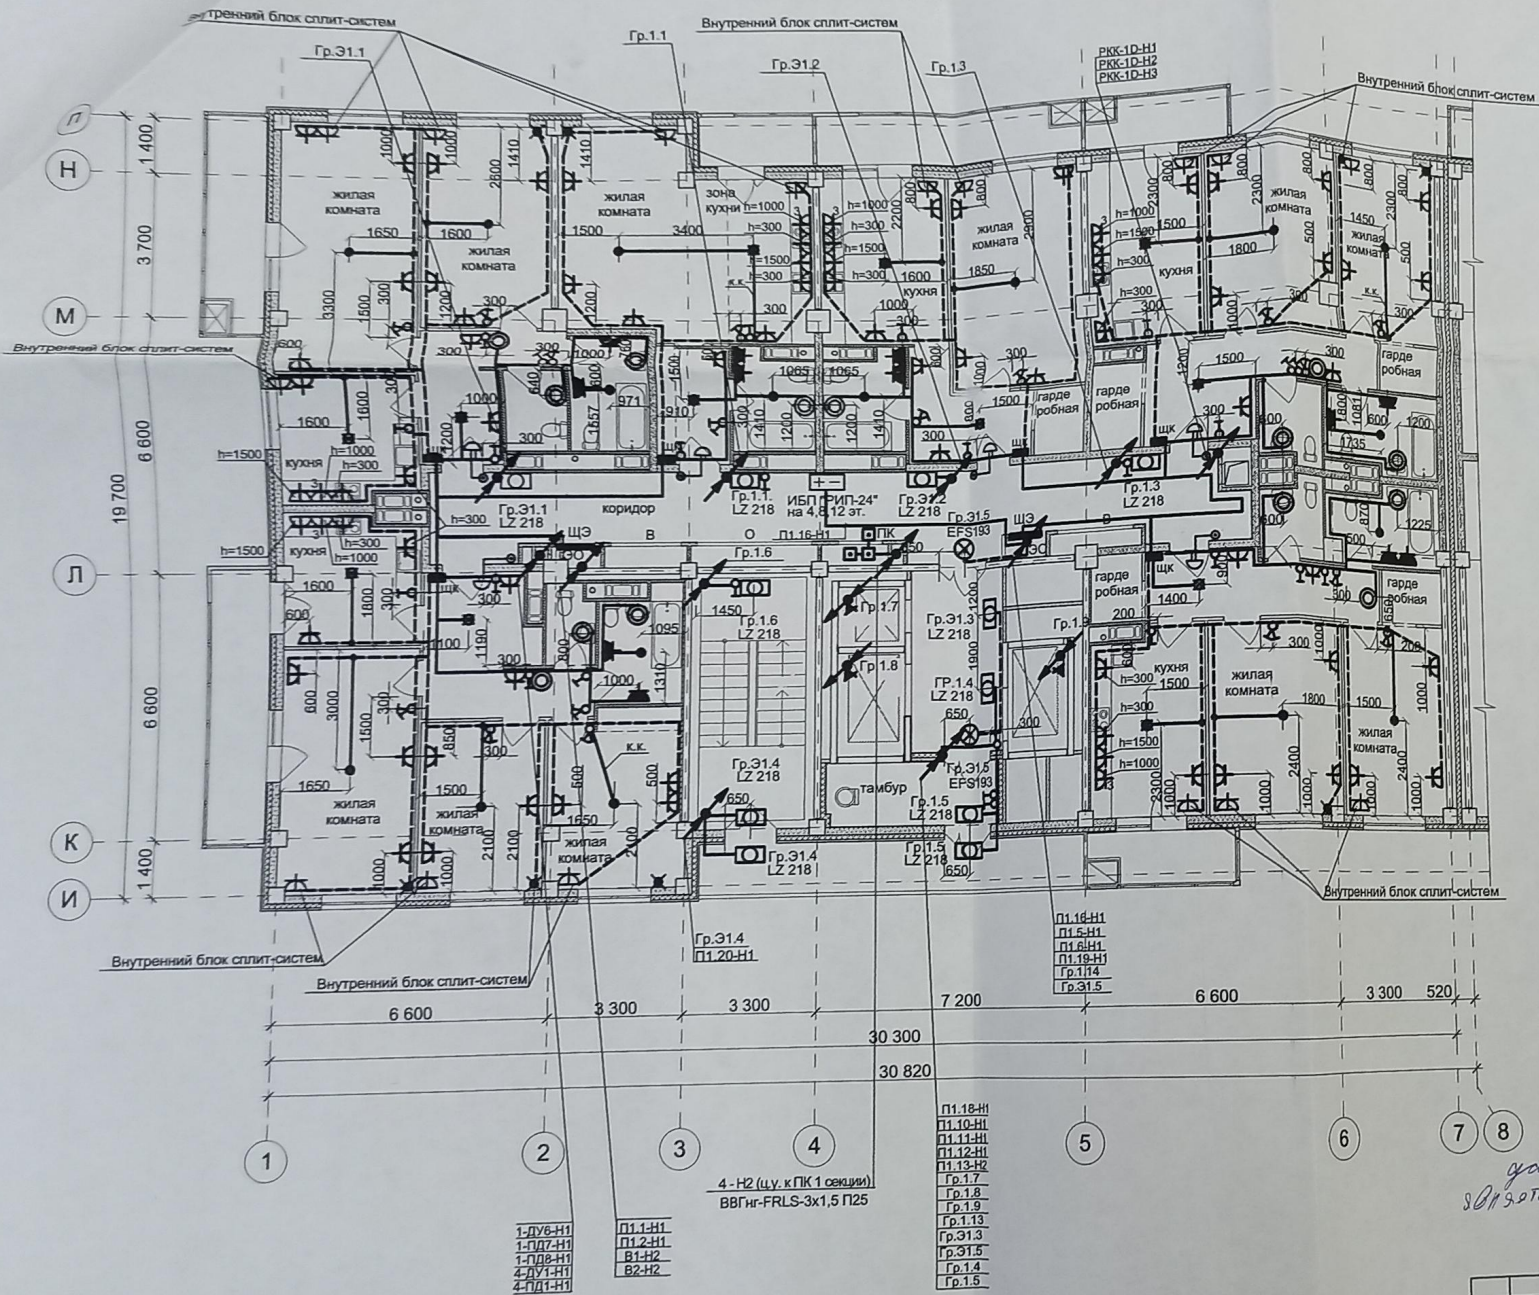

- УСЛОВНЫЕ ОБОЗНАЧЕНИЯ:
- розетка скрытой установки
 - блок из трех розеток скрытой установки
 - подъем кабеля в штрабе до перекрытия
 - проводка кабеля в перекрытии
 - проводка кабеля в полу
 - проводка кабеля в кабель-канале

3	количество комнат
46,01	жилая площадь
75,31	площадь без учета летних помещений
80,20	площадь с учетом летних помещений


4-Н2 (чу. к ПК 1 секции)
ВВГнг-FRLS-3х1,5 П25

- П1.18-Н1
- П1.10-Н1
- П1.11-Н1
- П1.12-Н1
- П1.13-Н2
- Гр.1.7
- Гр.1.8
- Гр.1.9
- Гр.1.13
- Гр.Э1.3
- Гр.Э1.5
- Гр.1.4
- Гр.1.5

- П1.1-Н1
- П1.2-Н1
- В1-Н2
- В2-Н2

Групповые сети в квартирах выполняются в подготовке пола в трубах ПНД, кроме коридоров, прихожих, с/у и ванных комнат. В этих помещениях кабель прокладывается по стене в штрабе 100-150мм от перекрытия.

Подъем к потолочному светильнику выполнить в штрабе до перекрытия, затем в пустоте плит перекрытия подойти к светильнику. Розетки в жилых комнатах установить на высоте 0,3м от пола. Стойки освещения лестничных клеток выполняются кабелем

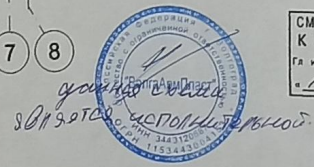

СМУ ООО «Пересвет-Регион-Дон»
К ПРОИЗВОДСТВУ РАБОТ



Гл. инженер: *[Signature]*

20.10.2018

Дон РАБОТ

				14/15-301		
5	Зам.	<i>[Signature]</i>	10.18	Многоэтажные жилые дома с автостоянкой по бульвару 30-летия Победы, 11а в Дзержинском районе Волгограда		
2	Зам.	02-18	02.18			
Изм. Кол.уч. Лист				№ док	Подпись	Дата
Гл. спец.	Кудинова	<i>[Signature]</i>	05.16	1-й этап.		Стадия
Разраб.	Королева	<i>[Signature]</i>	05.16	Жилой дом №1 с автостоянкой		Лист
				План 3-12 этажей секции в осях "1-7", "И-П". Электросвещение		19
				ООО "Институт Волгоградградант"		

секция № 1

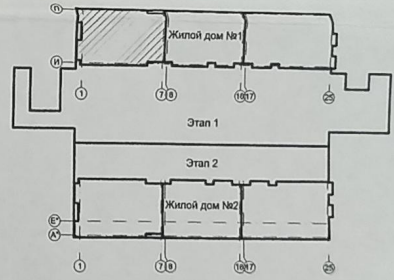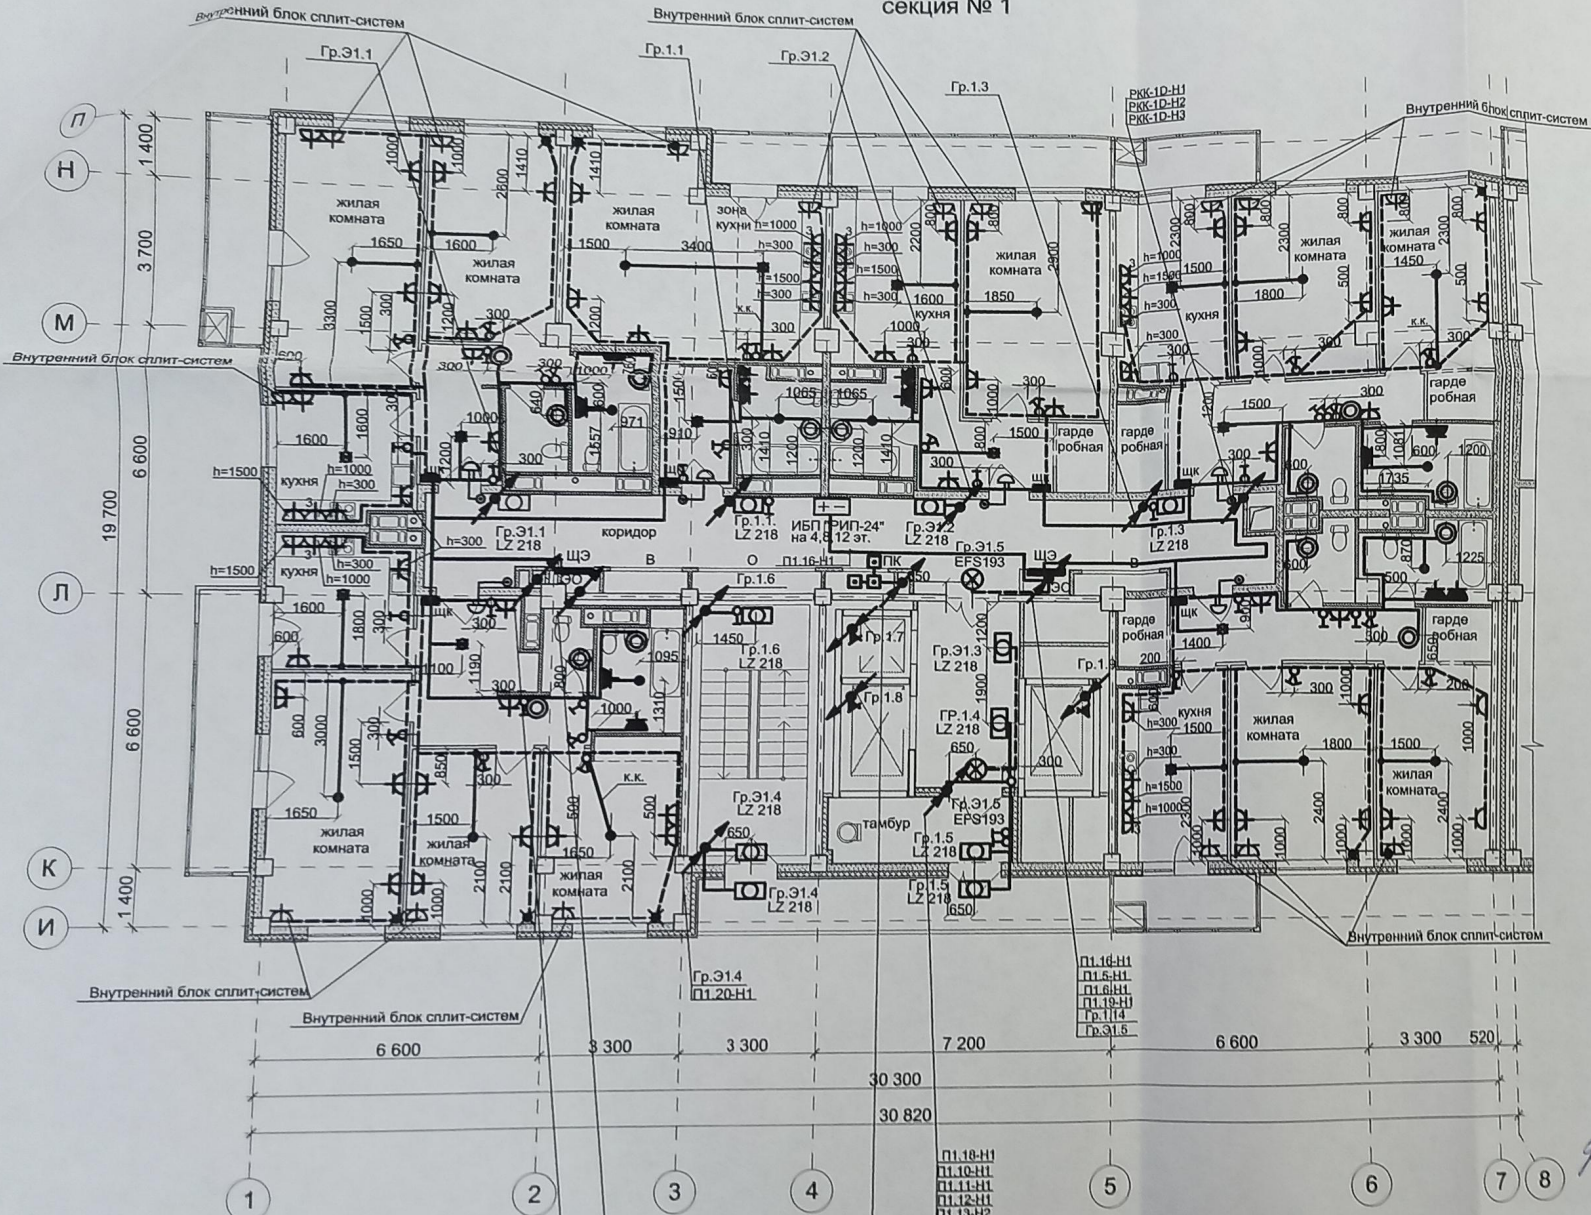

УСЛОВНЫЕ ОБОЗНАЧЕНИЯ:

- розетка скрытой установки
- блок из трех розеток скрытой установки
- подъем кабеля в штрабе до перекрытия
- проводка кабеля в перекрытии
- проводка кабеля в полу
- к.к. - проводка кабеля в кабель-канале

количество комнат	жилая площадь	площадь без учета летних помещений	площадь с учетом летних помещений
3	46,01	75,31	80,20


ВВГнг-FRLS-3х1,5 П25

Групповые сети в квартирах выполняются в подготовке пола в трубах ПНД, кроме коридоров, прихожих, с/у и ванных комнат. В этих помещениях кабель прокладывается по стене в штрабе 100-150мм от перекрытия.

Подъем к потолочному светильнику выполняется в штрабе до перекрытия, затем в пустоте плит перекрытия подойти к светильнику.

Розетки в жилых комнатах установить на высоте 0,3м от пола.

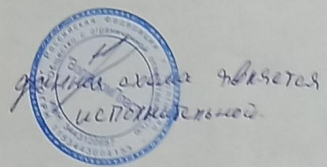
Изм.	Кол.уч.	Лист	№ док.	Подпись	Дата	Статус	Лист
5					10.10	Многоэтажные жилые дома с автостоянкой по бульвару 30-летия Победы, 11а в Дзержинском районе Волгограда	Р
2					02.18		
Гл. спец.	Кудинова				05.16	1-й этап. Жилой дом №1 с автостоянкой	20
Разраб.	Королева				05.16		

14/15-301

ООО «Инет Волгоград»

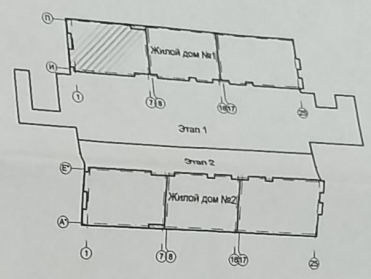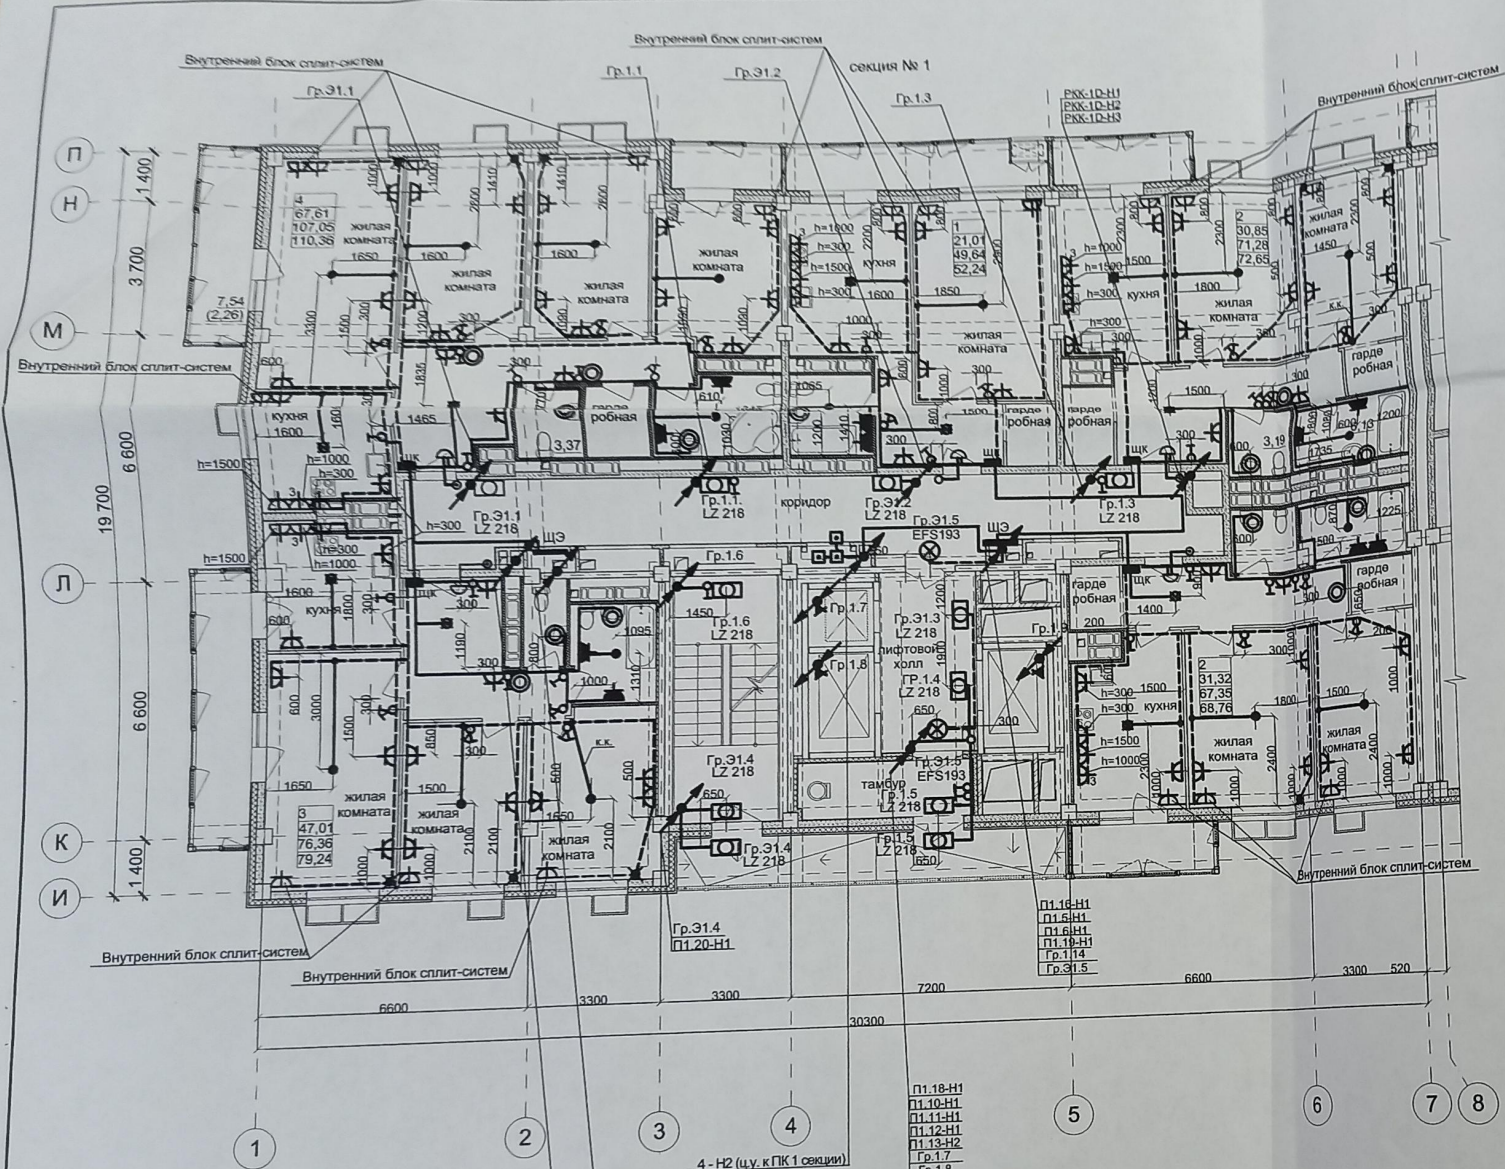

УСЛОВНЫЕ ОБОЗНАЧЕНИЯ:

- розетка скрытой установки
- блок из трех розеток скрытой установки
- подъем кабеля в штребе до перекрытия
- проводка кабеля в перекрытии
- проводка кабеля в полу
- проводка кабеля в кабель-канале

к.к. СМУ ООО «Пересвет-Регион-Дон» К ПРОИЗВОДСТВУ РАБОТ
 Гл. инженер *[Signature]*
 15.08.2018

Групповые сети в квартирах выполняются в подготовке пола в трубах ПНД, кроме коридоров, прихожих, слуховых и ванных комнат. В этих помещениях кабель прокладывается по стене в штребе 100-150мм от перекрытия.
 Подъем к потолочному светильнику выполнить в штребе до перекрытия, затем в пустоте плит перекрытия подойти к светильнику. Розетки в жилых комнатах установить на высоте 0,3м от пола. Стойки освещения лестничных клеток выполняются кабелем ВВГнг(A)-LS в стальных трубах открыто.

3	жилая площадь
46,01	площадь без учета летних помещений
75,31	площадь с учетом летних помещений
80,20	балконы (коэф. = 0,3)
	лоджии (коэф. = 0,5)



4-Н2 (ш.у. к ПК 1 секции)
 ВВГнг-FRLS-3х1,5 П25

- П1.18-Н1
- П1.10-Н1
- П1.11-Н1
- П1.12-Н1
- П1.13-Н2
- Гр.1.7
- Гр.1.8
- Гр.1.9
- Гр.1.13
- Гр.Э1.3
- Гр.Э1.5
- Гр.1.4
- Гр.1.5

[Handwritten signature]
 28.08.2018



		14/15-301				
5	Зам.	02.18	Многоэтажные жилые дома с автостоянкой по бульвару 30-летия Победы, 11а в Дзержинском районе Волгограда			
2	Зам.	02.18				
Изм.	Колп.	Лист	Дата	Стадия	Лист	Лист
		1-й этап.		Р	21	
Гл. спец.	Кузнецова	05.16	Жилой дом №1 с автостоянкой	ООО "Институт Волгоградгражданпр"		
Разраб.	Королева	05.16				
Н. контр.	Кузнецова	05.16	План 15-24 этажей в осях "1-7"-И-П". Электроосвещение			

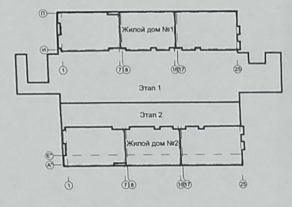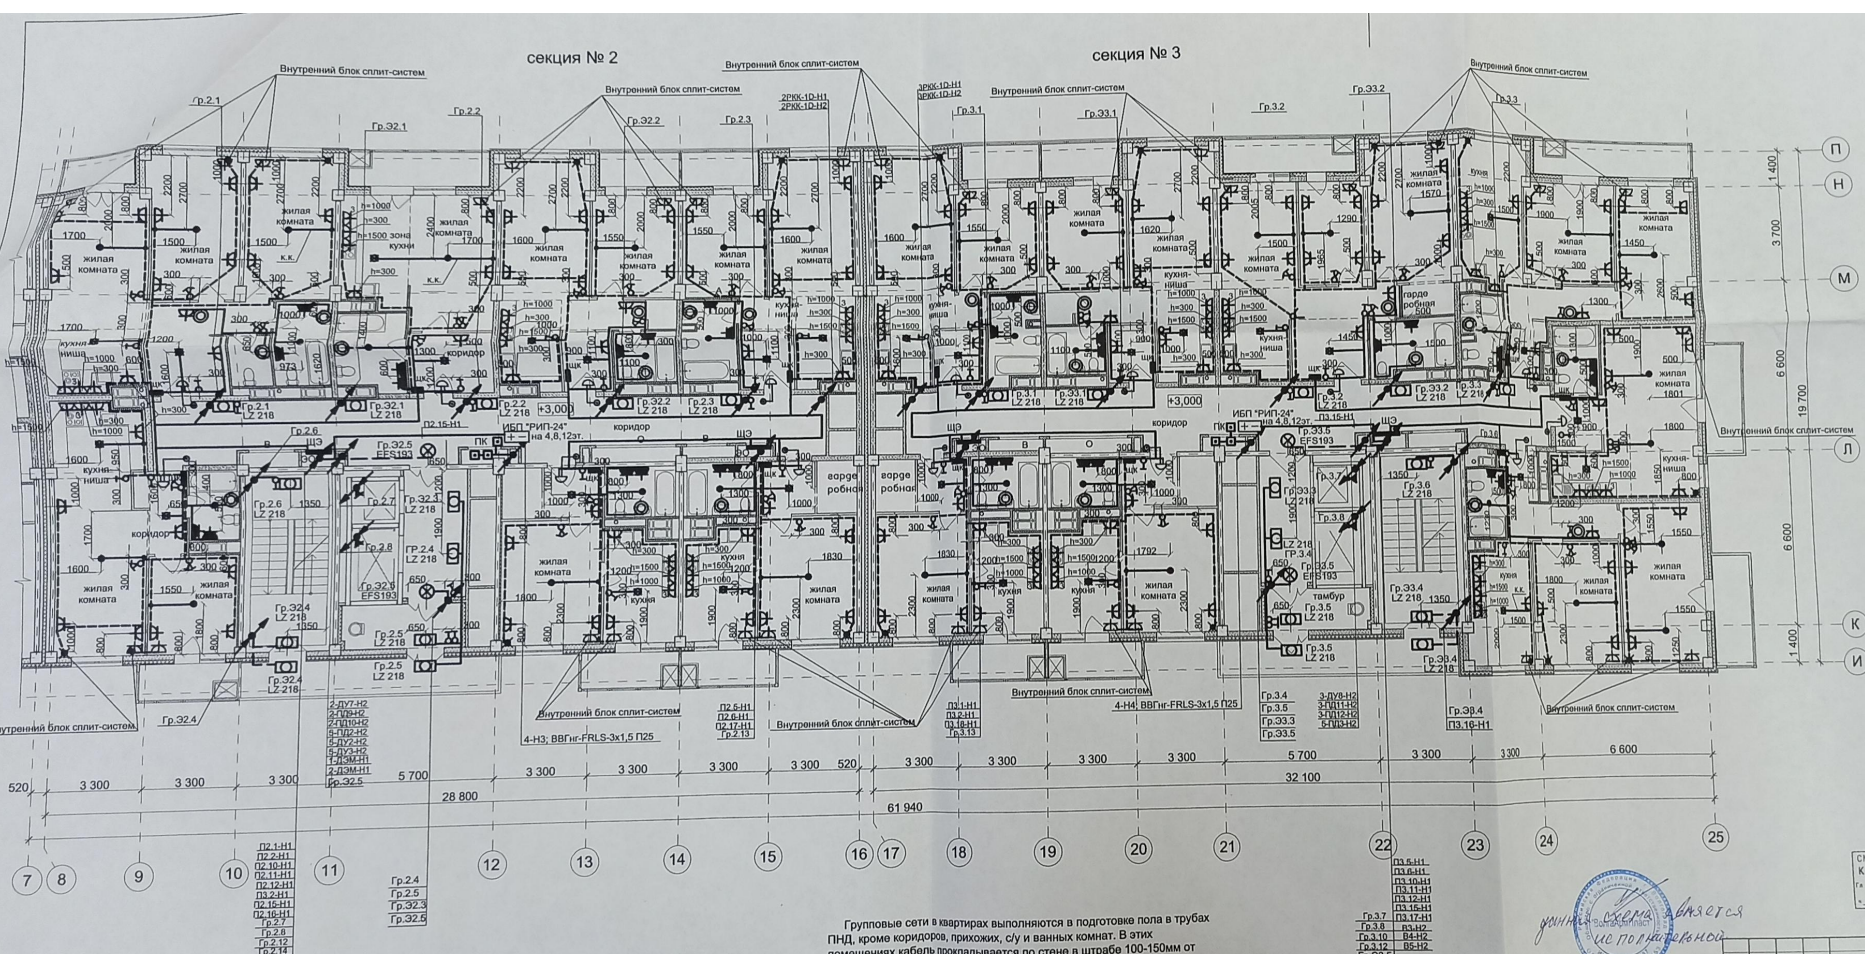

- УСЛОВНЫЕ ОБОЗНАЧЕНИЯ:
- блок из трех розеток скрытой установки
 - розетка скрытой установки
 - подъем кабеля в штробе до перекрытия
 - проводка кабеля в перекрытии
 - проводка кабеля в полу
 - кабель-канал

В	жилая площадь	площадь без учета летних помещений	площадь с учетом летних помещений
46,01			
75,31			
80,20			

Групповые сети в квартирах выполняются в подготовке пола в трубах ПНД, кроме коридоров, прихожих, слух и ванных комнат. В этих помещениях кабель прокладывается по стене в штробе 100-150мм от перекрытия.
 Подъем к потолочному светильнику выполнить в штробе до перекрытия, затем в пустоте плит перекрытия подойти к светильнику.
 Розетки в жилых комнатах установить на высоте 0,3м от пола.
 Стойки освещения лестничных клеток выполняются кабелем ВВГнг(A)-LS в стальных трубах открыто.

СМУ ООО «Пересвет-регион-Дон»
 К ПРОИЗВОДСТВУ РАБОТ
 Г. номер: [blank]
 19.01.2018

ООО «И-П»
 19.01.2018


14/15-Э01			
5	Зам.	[Signature]	05.18
2	Зам.	[Signature]	02.18
И.М. Кошур	Лист N док. Подпись	Дата	
Гл. спец.	Кудинова	[Signature]	05.18
Разраб.	Королева	[Signature]	05.18
Гл. инж.	Кудинова	[Signature]	05.18
Н.контр.	Кудинова	[Signature]	05.18

Многоэтажные жилые дома с автономной по
 бульвару 30-летия Победы, 11а в Дзержинском районе
 Волгограда



1-й этаж
 Жилой дом №1 с автономной

План 3-10 этажей
 секции в осях "В-25", "И-П".
 Электроснабжение

Студия Лист Листов
 Р 29

ООО «Институт
 Волгоградгражданпроект»

М 1:100 Формат 2

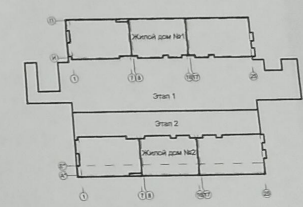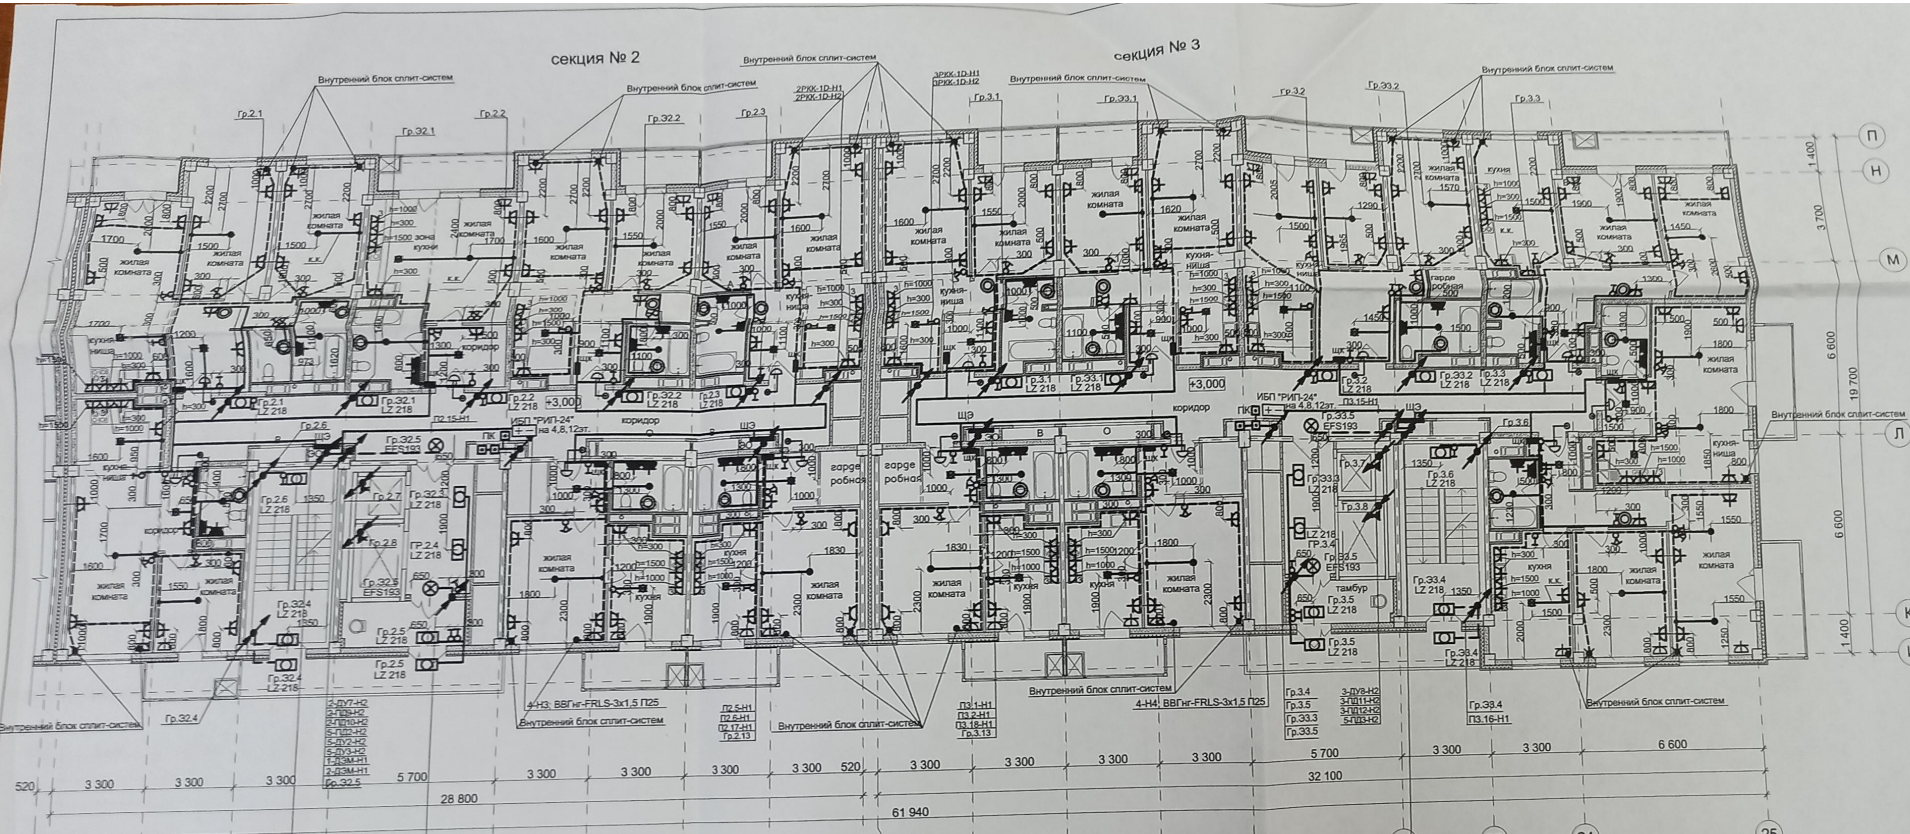

- УСЛОВНЫЕ ОБОЗНАЧЕНИЯ:
- розетка открытой установки
 - блок из трех розеток открытой установки
 - розетка скрытой установки
 - подъем кабеля в штрабе до перекрытия
 - проводка кабеля в перекрытии
 - проводка кабеля в полу
 - проводка кабеля в кабель-канале

7	8	9	10	11	12	13	14	15	16	17	18	19	20	21	22	23	24	25
<p>Групповые сети в квартирах выполняются в подготовке пола в трубах ПНД, кроме коридоров, прихожих, су и ванных комнат. В этих помещениях кабель прокладывается по стене в штрабе 100-150мм от перекрытия.</p> <p>Подъем к потолочному светильнику выполнить в штрабе до перекрытия, затем в пустоте плит перекрытия подойти к светильнику. Розетки в жилых комнатах установить на высоте 0,3м от пола. Стояки освещения лестничных клеток выполняются кабелем ВВГнг(A)-LS в стальных трубах открыто.</p>											<p>Гр.2.4 Гр.2.5 Гр.32.3 Гр.32.6</p>		<p>Гр.3.4 Гр.3.5 Гр.33.3 Гр.33.5</p>					

КОЛИЧЕСТВО КОМНАТ

0	жилая площадь
46,01	площадь без учета летних помещений
75,31	
30,20	площадь с учетом летних помещений

Генеральный директор ООО «Пересвет-Регион»


Исполнитель: [Подпись]



ООО «Пересвет-Регион»
К ПРОИЗВОДСТВУ РАБОТ

СМУ 000 «Пересвет-Регион»
К ПРОИЗВОДСТВУ РАБОТ

2	Зам.	02.18	02.18	Р 30			
Изм. Копуч. Лист N док/Подпись/Дата							
Гл. спец.	Кудинова		05.16		1-й этап	Р	30
Н.контр.	Кудинова		05.16		План 11-13 этажей секции в осях 8-25'-14-ПТ. Электроосвещение	ООО "И" Волгоград	

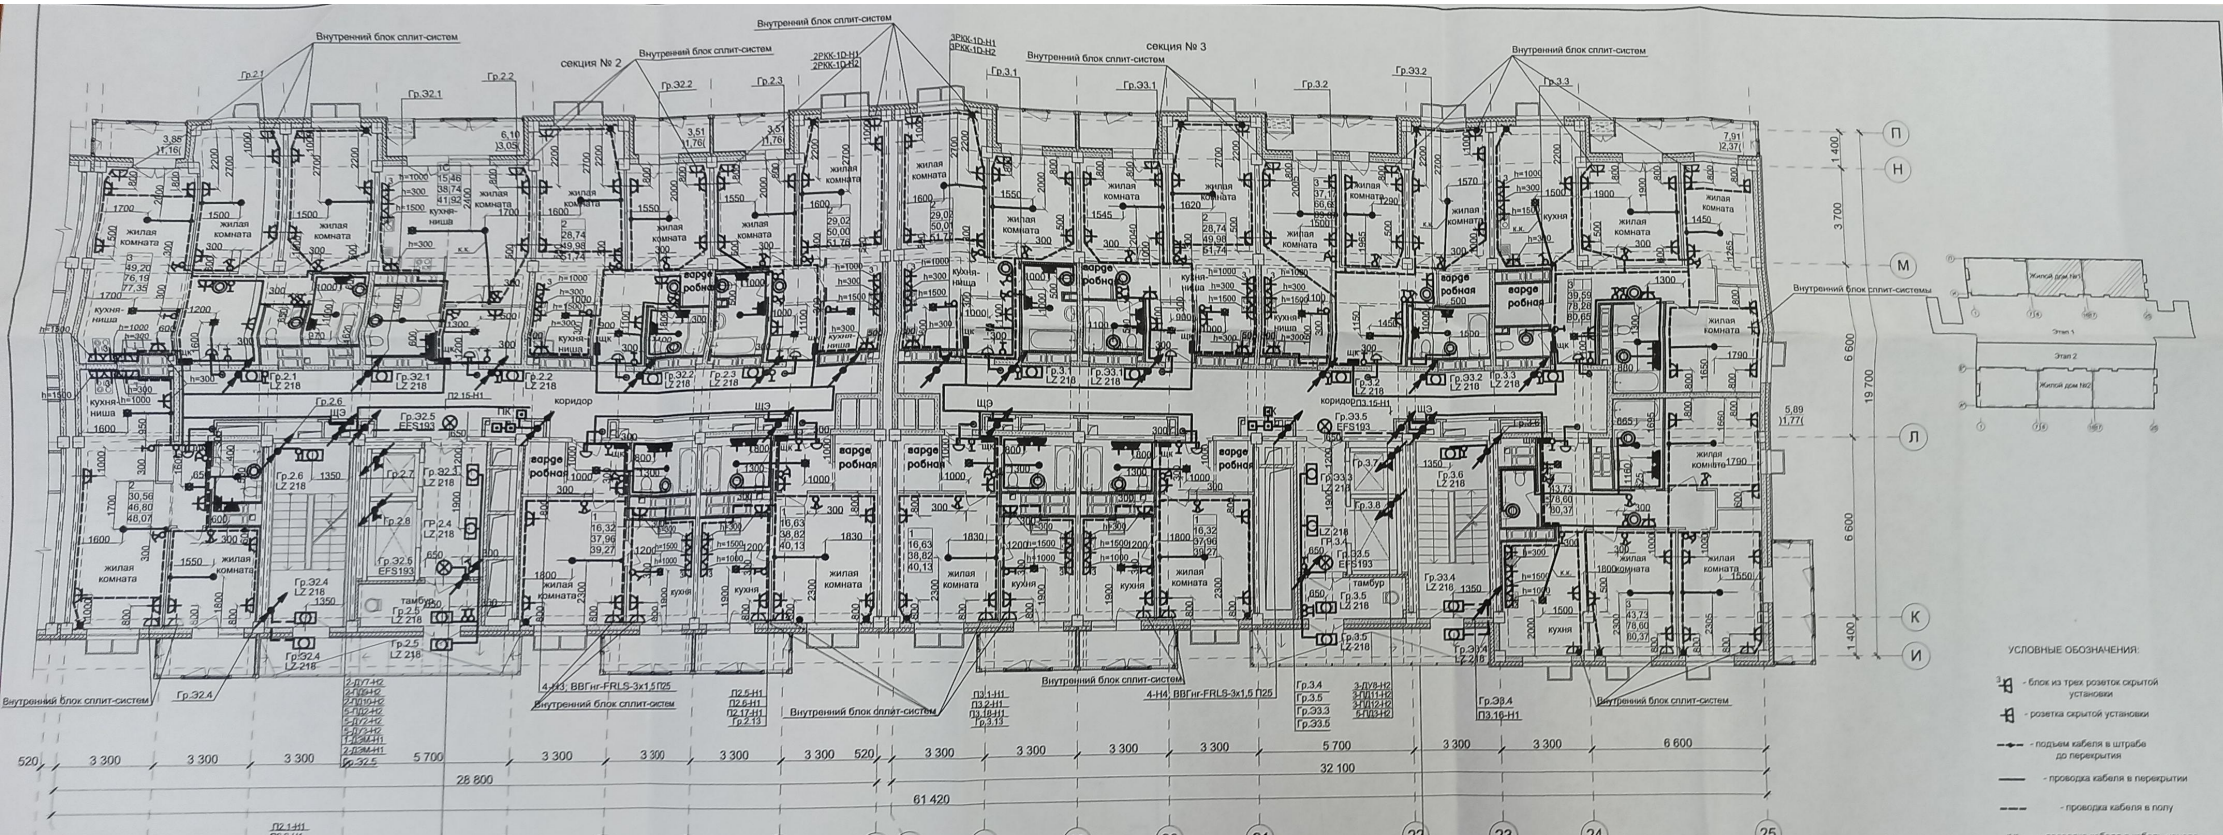

- ОСНОВНЫЕ ОБОЗНАЧЕНИЯ:
- блок из трех розеток скрытой установки
 - розетка скрытой установки
 - подъем кабеля в штрабу до перекрытия
 - проводка кабеля в штрабу
 - проводка кабеля в канал

- П2.1.11

Групповые сети в квартирах выполняются в подготовке пола в трубах ПНД, кроме коридоров, прихожих, слух и ванных комнат. В этих помещениях кабель прокладывается по стене в штрабе 100-150мм от перекрытия.

Подъем к потолочному светильнику выполняется в штрабе до перекрытия, затем в пустоте плит перекрытия подходить к светильнику.

Розетки в жилых комнатах устанавливаются на высоте 0,3м от пола.

Стожки освещения настенных выключателей выполняются кабелем ВВГнг(А)-LS в стальных трубах открыто.

СМУ ООО «Варсет-Резонанс»
К ПРОИЗВОДСТВУ РАБ.
Исполнитель: *[Подпись]*
Дата: 18.05.19

№	Имя	Должность	Дата	Статус	Лист
5	Зам.		05.16		
2	Зам.		02.18		
2	Изм.	Куликов	05.16		
Гл.инж.	Куликов		05.16		
Разраб.	Королева		05.16		
Н.контр.	Курбанова		05.16		

14/15-301
Многоэтажный жилой дом с автономной по
бульвару 30-летия Победы, 11а в Дзержинском рай
Волгограда

1-й этаж
Жилой дом 181 с автономной

План 14-19 этажей
связки в осях "В-25"-ИПГ

Электроснабжение

ООО "АК
Волгоградград