



Данный чертеж является неполнительным. Отступлений нет.
 Ответственный исполнитель: Главный инженер ООО «Сигнал-А»

Сыченко Александр Николаевич

Подпись 




Выполнил Прораб	Ф.И.О Насекин С.А.	Подпись 	Дата 10.07.17
Гл инженер	Сыченко А.Н.		10.07.17

Многоэтажный жилой дом по ул. Лавочкина 7, кв. 103 в Ворошиловском районе г. Волгограда

Исполнительная схема
 1-ой квартиры 3 этажа
 Освещение

ООО "Сигнал-А"

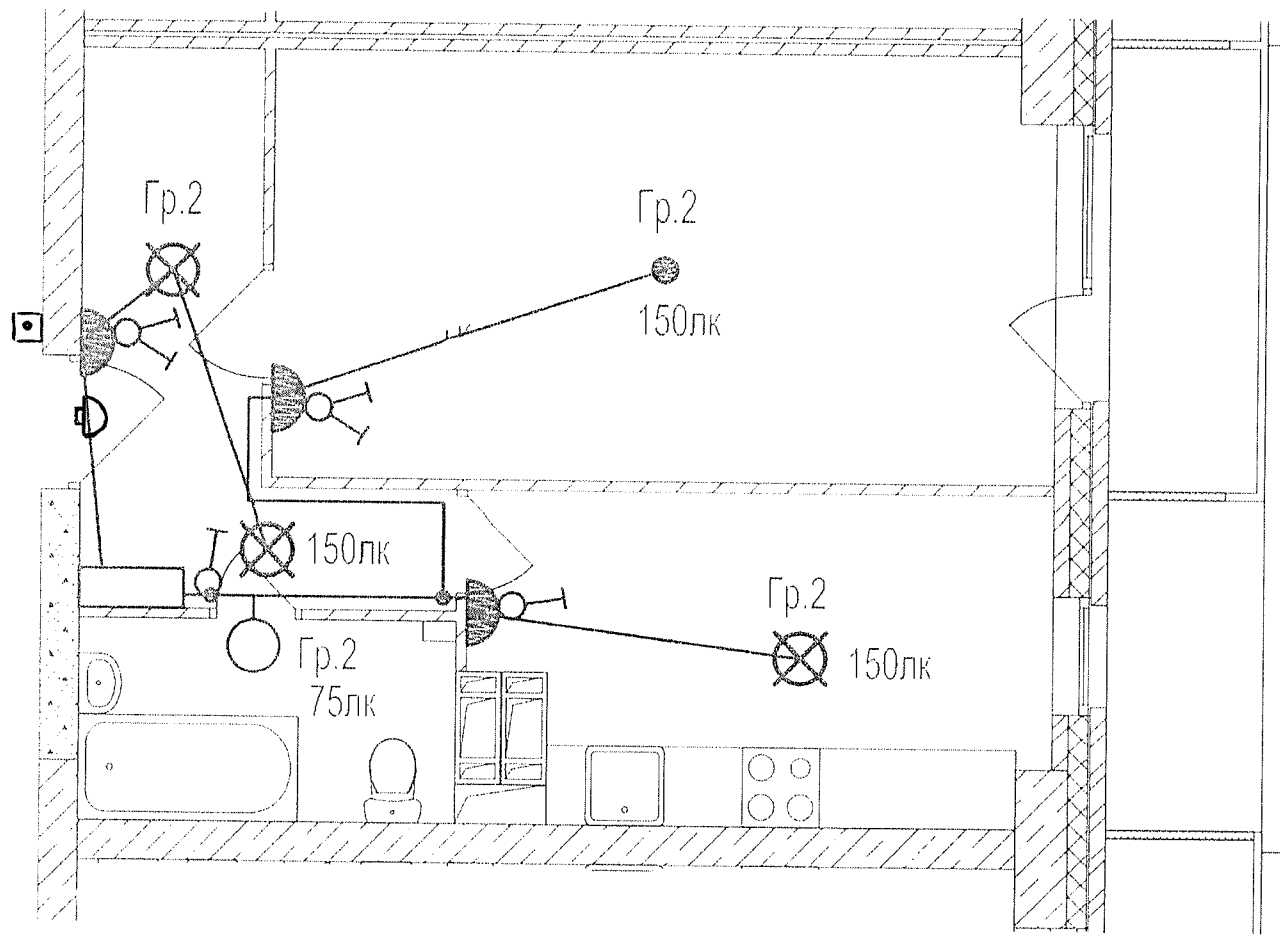


Данный чертеж является неполнительным. Отгугненный нет.
 Ответственный исполнитель: Главный инженер ООО «Сигнал-А»

Сыченко Александр Николаевич

Подпись

Выполнил Прораб	Ф.И.О. Насекин С.А.	Подпись 	Дата 10.07.17		Многоэтажный жилой дом по ул. Лавочкина 7, кв. 103 в Ворошиловском районе г. Волгограда
Гл. инженер	Сыченко А.Н.		10.07.17		

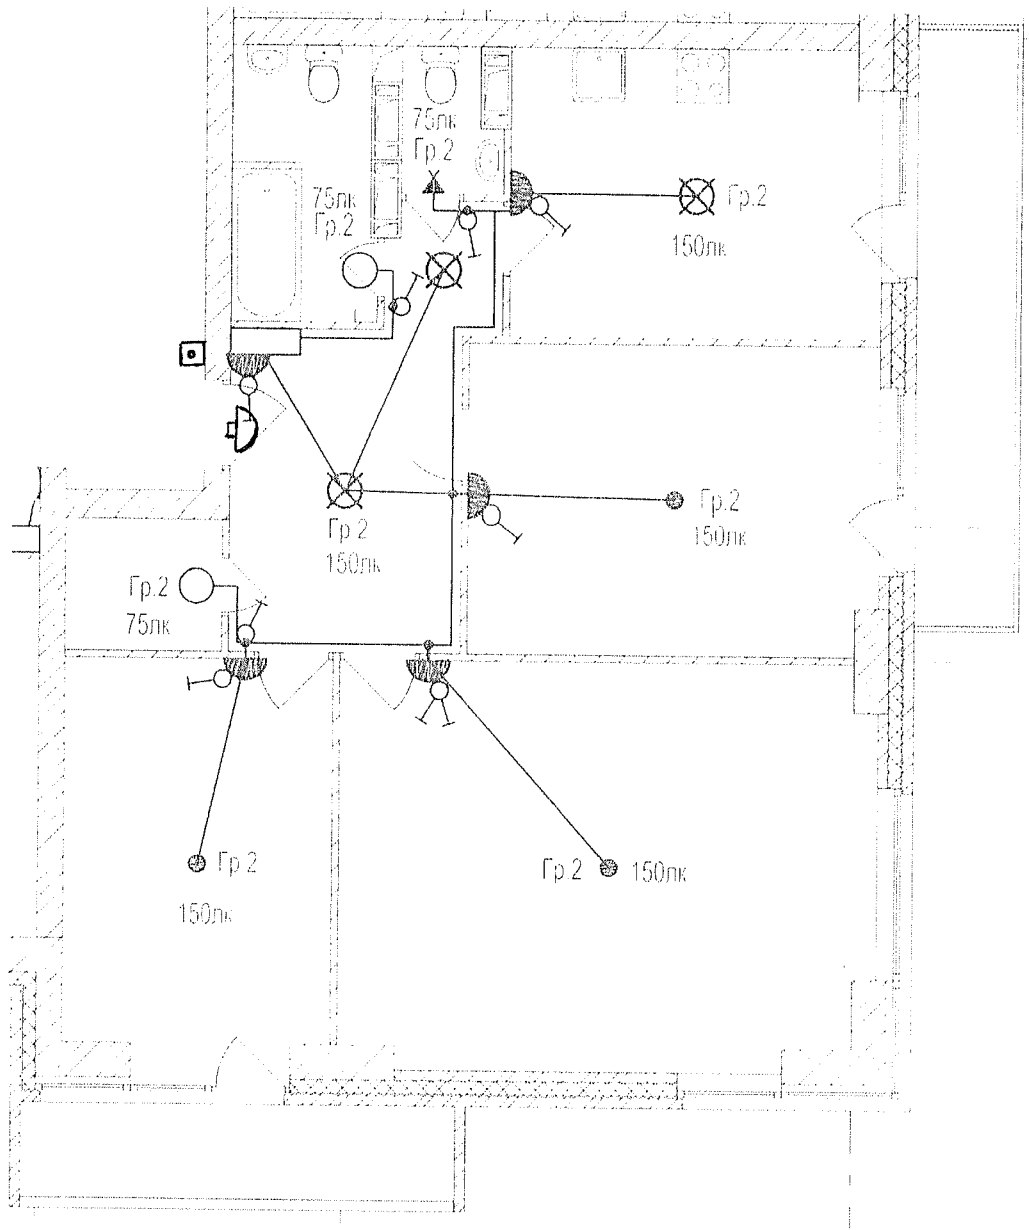


Данный чертеж является исполнителем. Ответственный нет.
 Ответственный исполнитель: Главный инженер ООО «Сигнал-А»

Сыченко Александр Николаевич

Подпись



Выполнил	Ф И О	Подпись	Дата	Многоэтажный жилой дом по ул Лавочкина 7, кв 103 в Ворошиловском районе г. Волгограда
Прораб	Насекин С А		10.07.17	
Гл инженер	Сыченко А.Н		10.07.17	
Исполнительная схема				ООО "Сигнал-А"
3-ей квартиры 3 этажа				
Освещение				

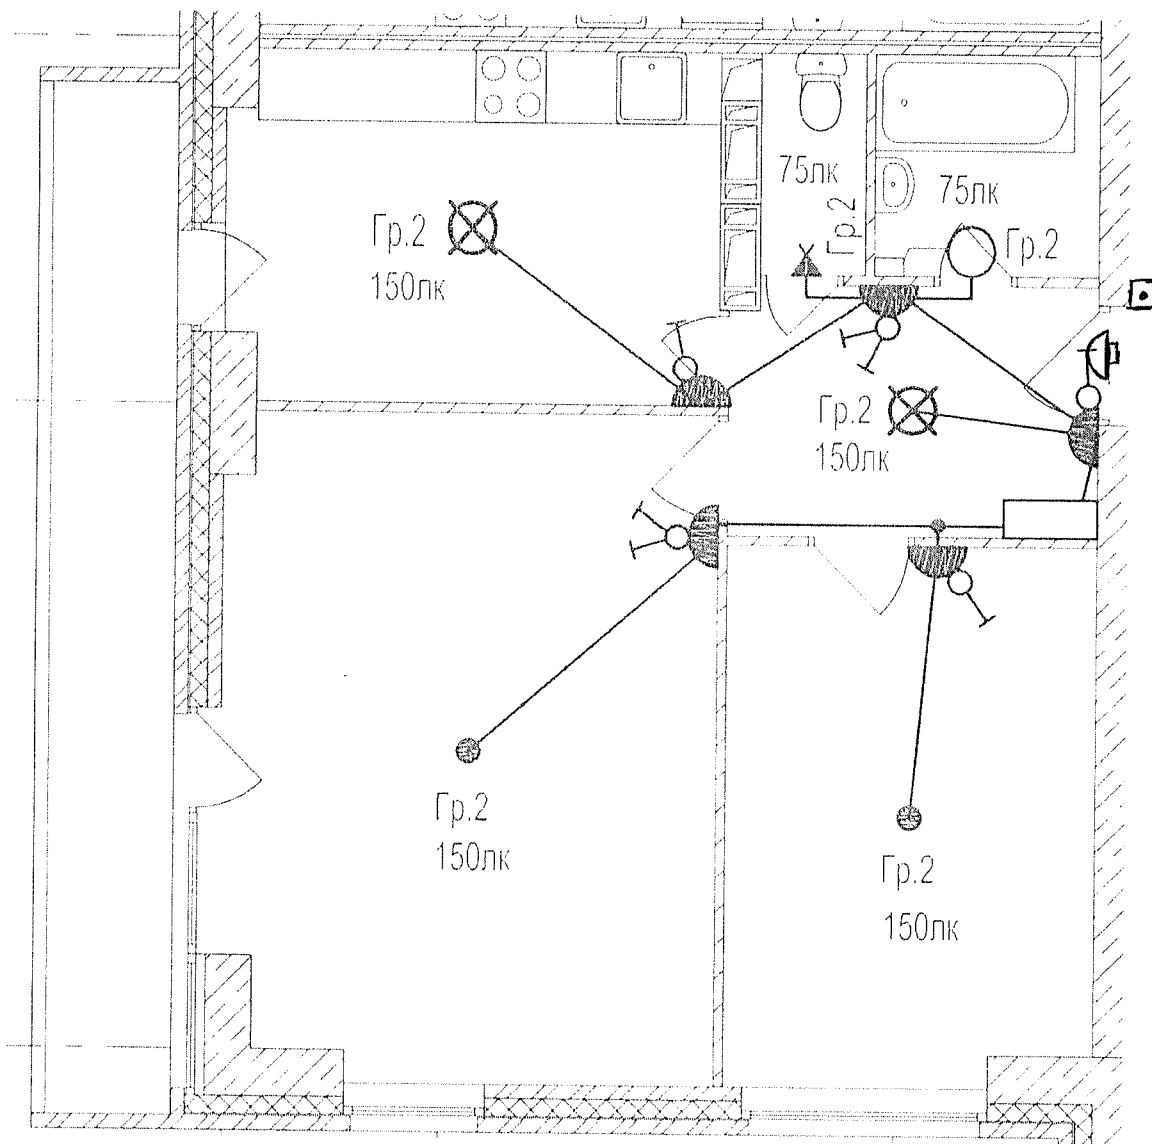


Данный чертеж является исполнителем. Отступлений нет.

Ответственный исполнитель: Главный инженер ООО «Сигнал-А»

Сыченко Александр Николаевич

Подпись

Выполнил Прораб	Ф И О. Насекин С.А.	Подпись 	Дата 10.07.17		ООО "Сигнал-А"
Гл. инженер	Сыченко А.Н.	Подпись 	Дата 10.07.17		

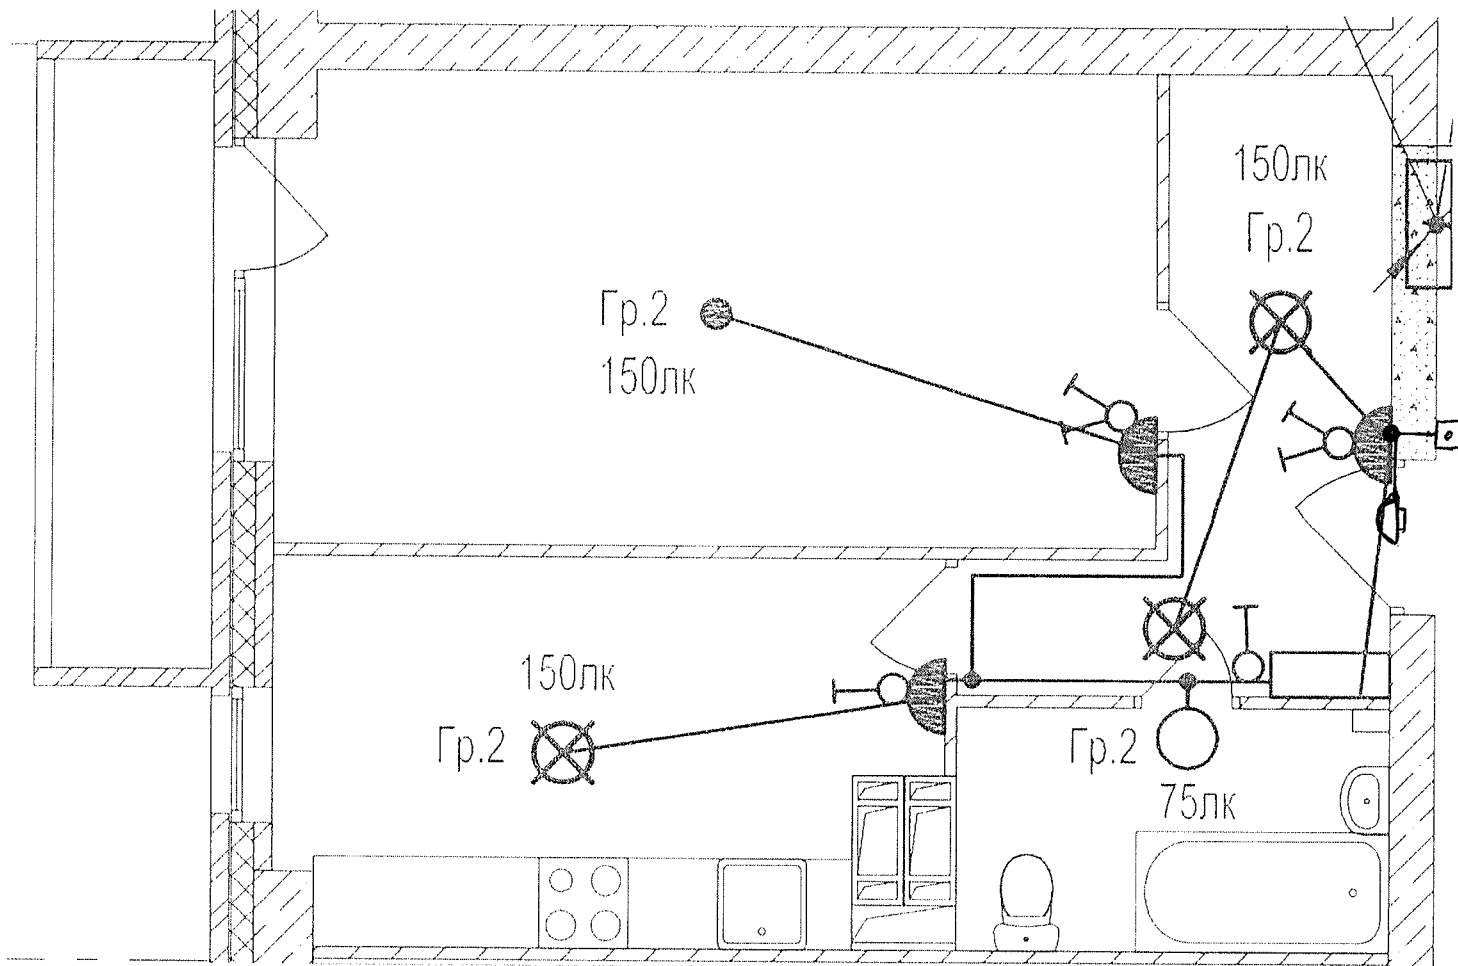




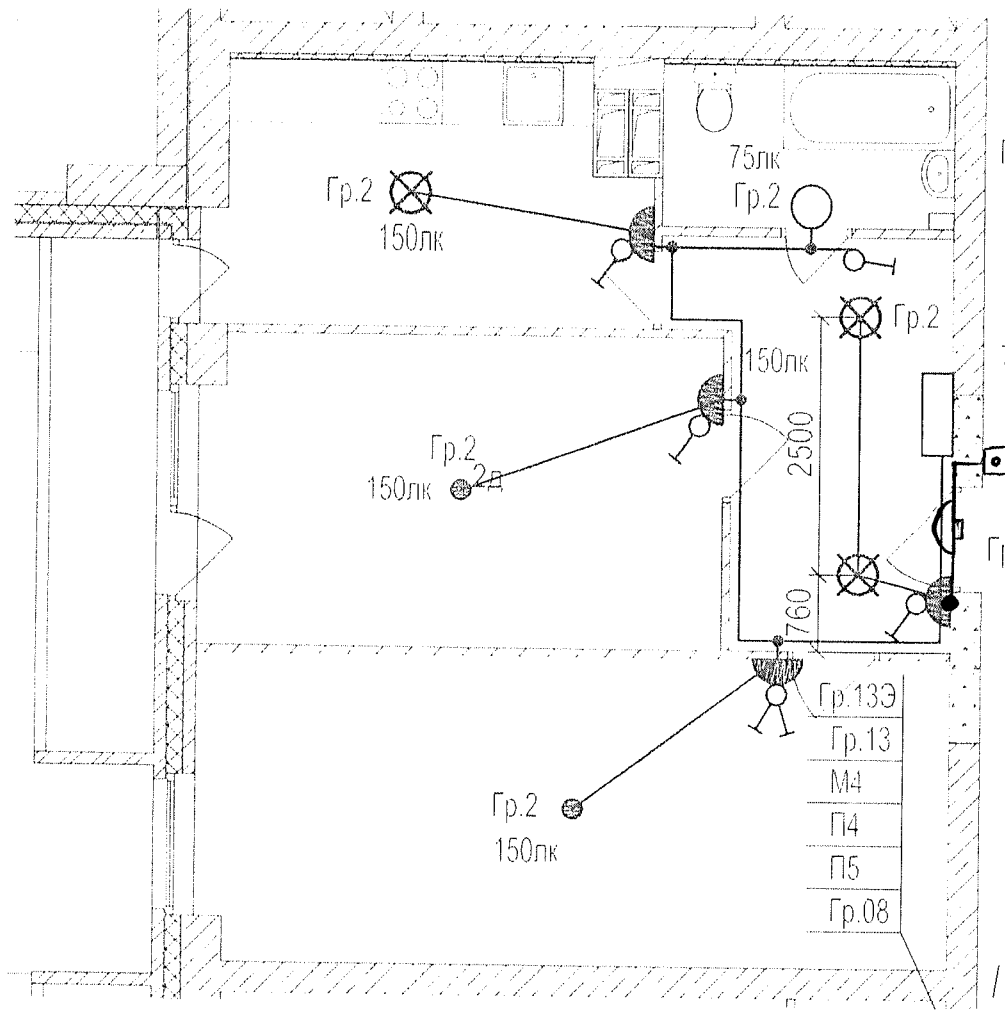
Данный чертеж является неполнительным. Отступлений нет.

Ответственный исполнитель: Главный инженер ООО «Сигнал-А»

Сыченко Александр Николаевич

Подпись 

Выполнил	Ф.И.О.	Подпись	Дата	 <p>Многоэтажный жилой дом по ул. Лавочкина 7, кв. 103 в Ворошиловском районе г. Волгограда</p>
Прораб	Насекин С А		10.02.17	
Гл. инженер	Сыченко А Н		10.02.17	<p>Исполнительная схема 5-ой квартиры 3 этажа Освещение</p> <p>ООО "Сигнал-А"</p>



Данный чертеж является исполнительным. Отступлений нет.
 Ответственный исполнитель: Главный инженер ООО «Сигнал-А»

Сыченко Александр Николаевич


Подпись



Выполнил Прораб	Ф.И.О. Насекин С.А.	Подпись 	Дата 10.07.17	Многоэтажный жилой дом по ул. Лавочкина 7, кв. 103 в Ворошиловском районе г. Волгограда
Гл инженер	Сыченко А.Н.		10.07.17	

Исполнительная схема
 6-ой квартиры 3 этажа
 Освещение

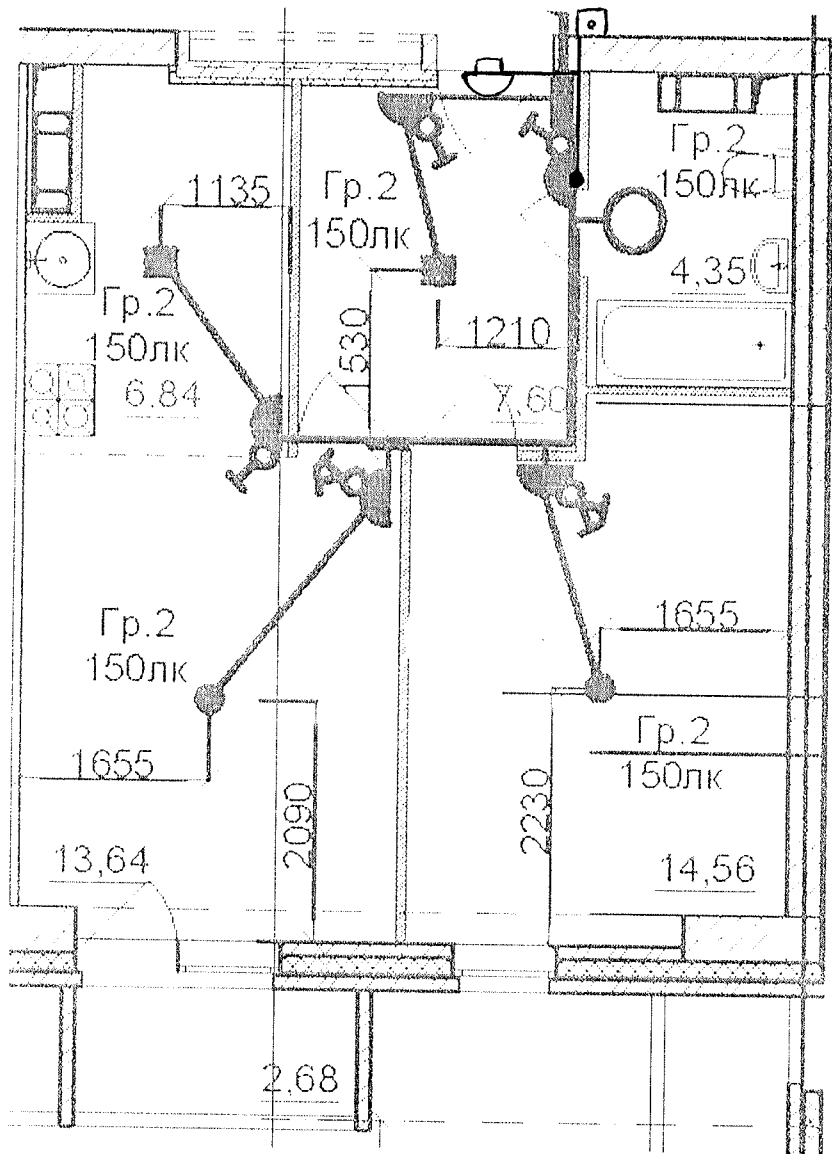


ООО "Сигнал-А"



 Ответственный исполнитель: Главный инженер ООО «Сигнал-А»


Сыченко Александр Николаевич

Подпись 

Выполнил	Ф.И.О.	Подпись	Дата	 <p>Многоэтажный жилой дом по ул. Лавочкина 7, кв. 103-б в Ворошиловском районе г. Волгограда</p>
Прораб	Насекин С.А.		10.07.17	
Гл. инженер	Сыченко А.Н.		10.07.17	

Исполнительная схема
 7-ой квартиры 3 этажа
 Освещение


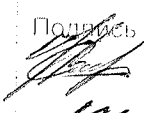

ООО "Сигнал-А"

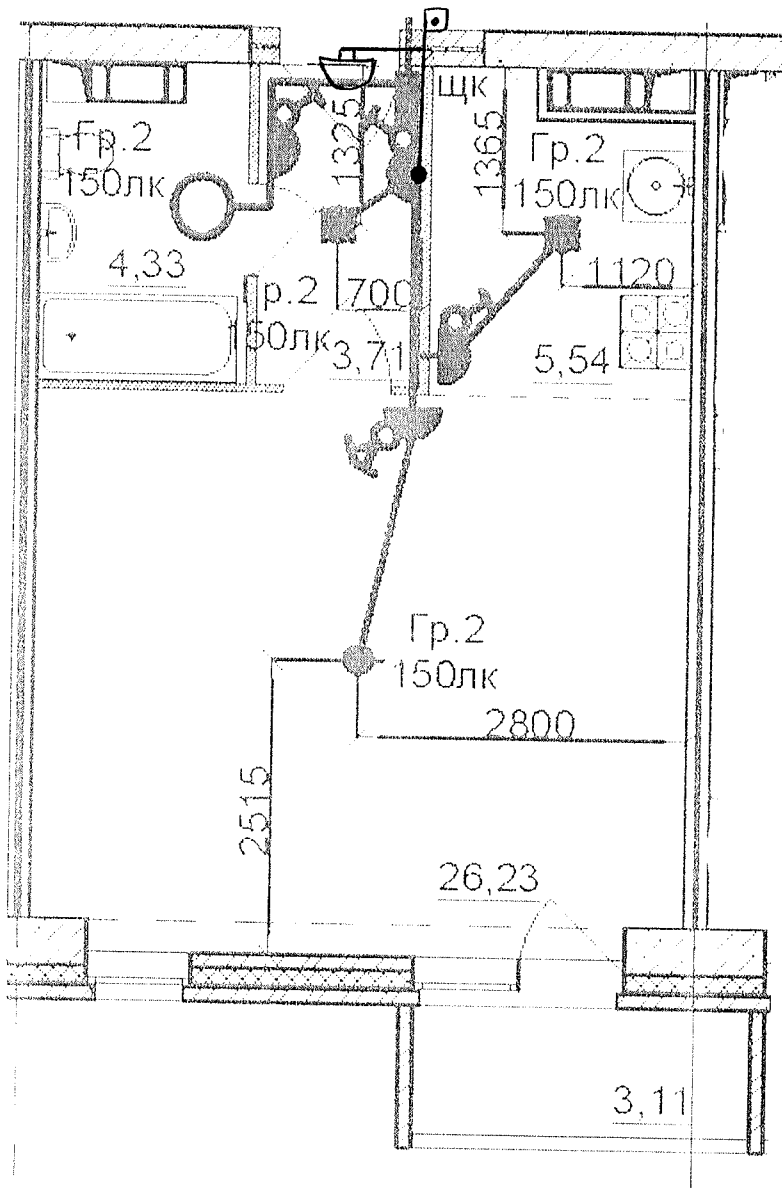


 Ответственный исполнитель: Главный инженер ООО «Сигнал-А»

Сыченко Александр Николаевич

Подпись 

Выполнил	Ф И О	Подпись	Дата	
Прораб	Насекин С А		10.07.17	
Гл инженер	Сыченко А Н		10.07.17	
				Исполнительная схема 8-ой квартиры 3 этажа Освещение
				ООО "Сигнал-А"

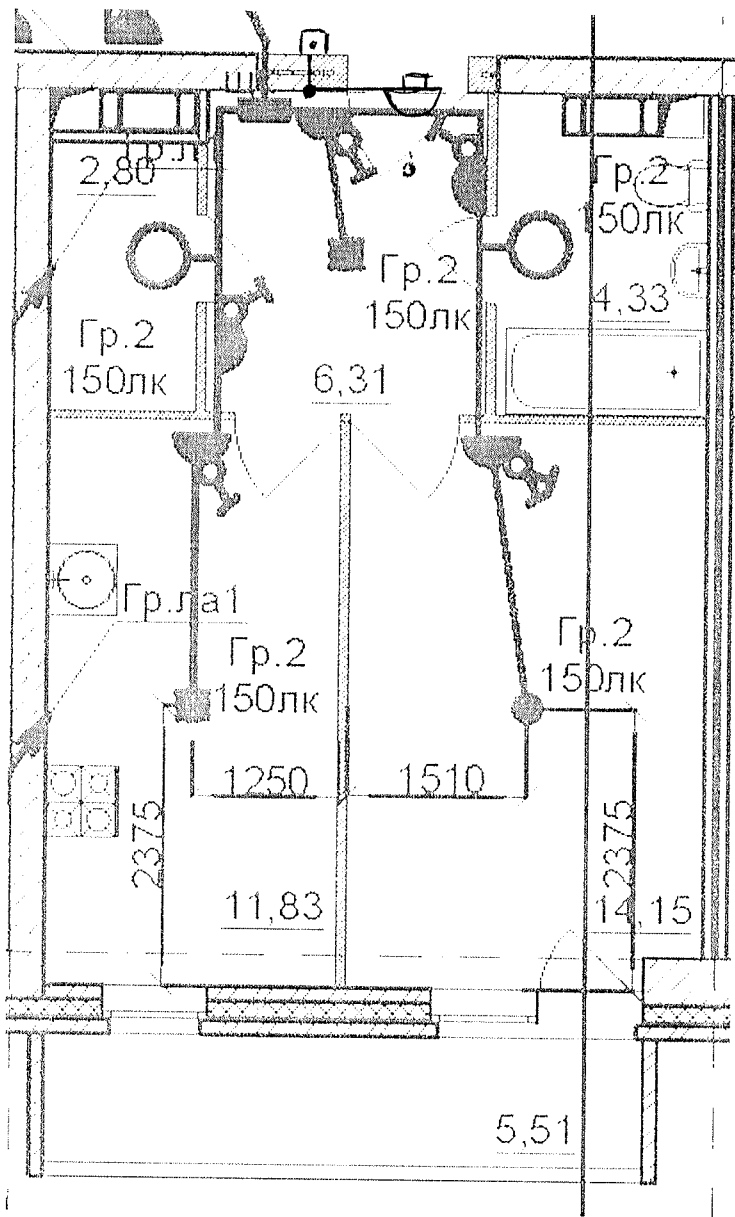

Данный чертеж является неполным. Отетушений нет.
 Ответственный исполнитель: Главный инженер ООО «Сигнал-А»

Сыченко Александр Николаевич


Подпись



Выполнил	Ф И О.	Подпись	Дата
Прораб	Насекин С А		10.07.17
Гл. инженер	Сыченко А Н		10.07.17

Исполнительная схема
 9-ой квартиры 3 этажа
 Освещение

ООО "Сигнал-А"

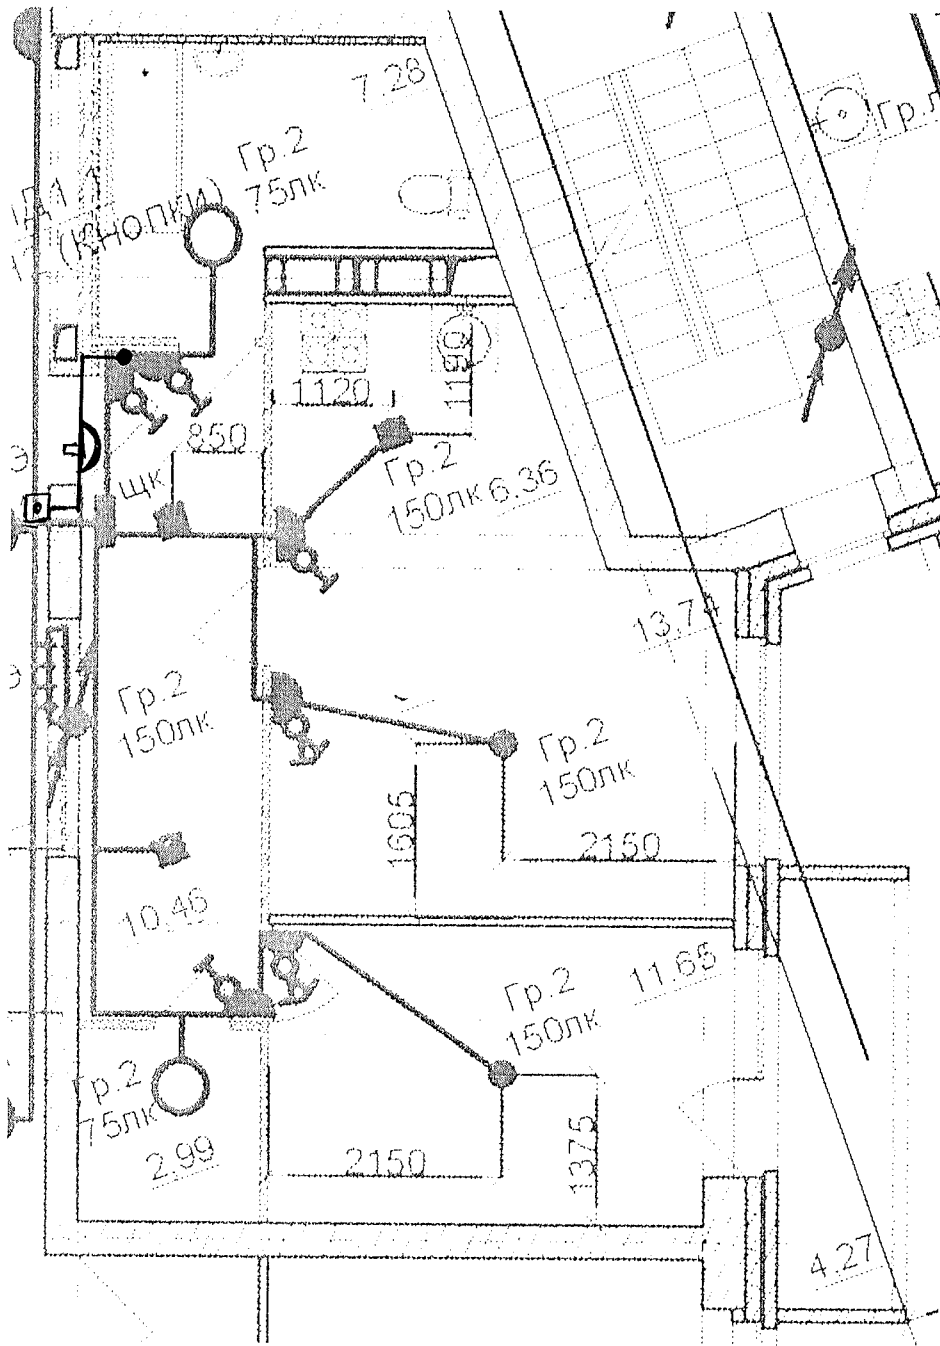

Данный чертеж является неполным. Отступлений нет.

Ответственный исполнитель: Главный инженер ООО «Сигнал-А»

Сыченко Александр Николаевич

Подпись _____



Многоэтажный жилой дом по ул. Лавочкина 7, кв. 103 в Ворошиловском районе г. Волгограда

Выполнил
Прораб

Ф.И.О.
Насекин С.А.

Подпись _____

Дата
10.07.17

Гл. инженер


Сыченко А.Н.

Подпись _____

Дата
10.07.17

Исполнительная схема
10-ой квартиры 3
этажа
Освещение

ООО "Сигнал-А"

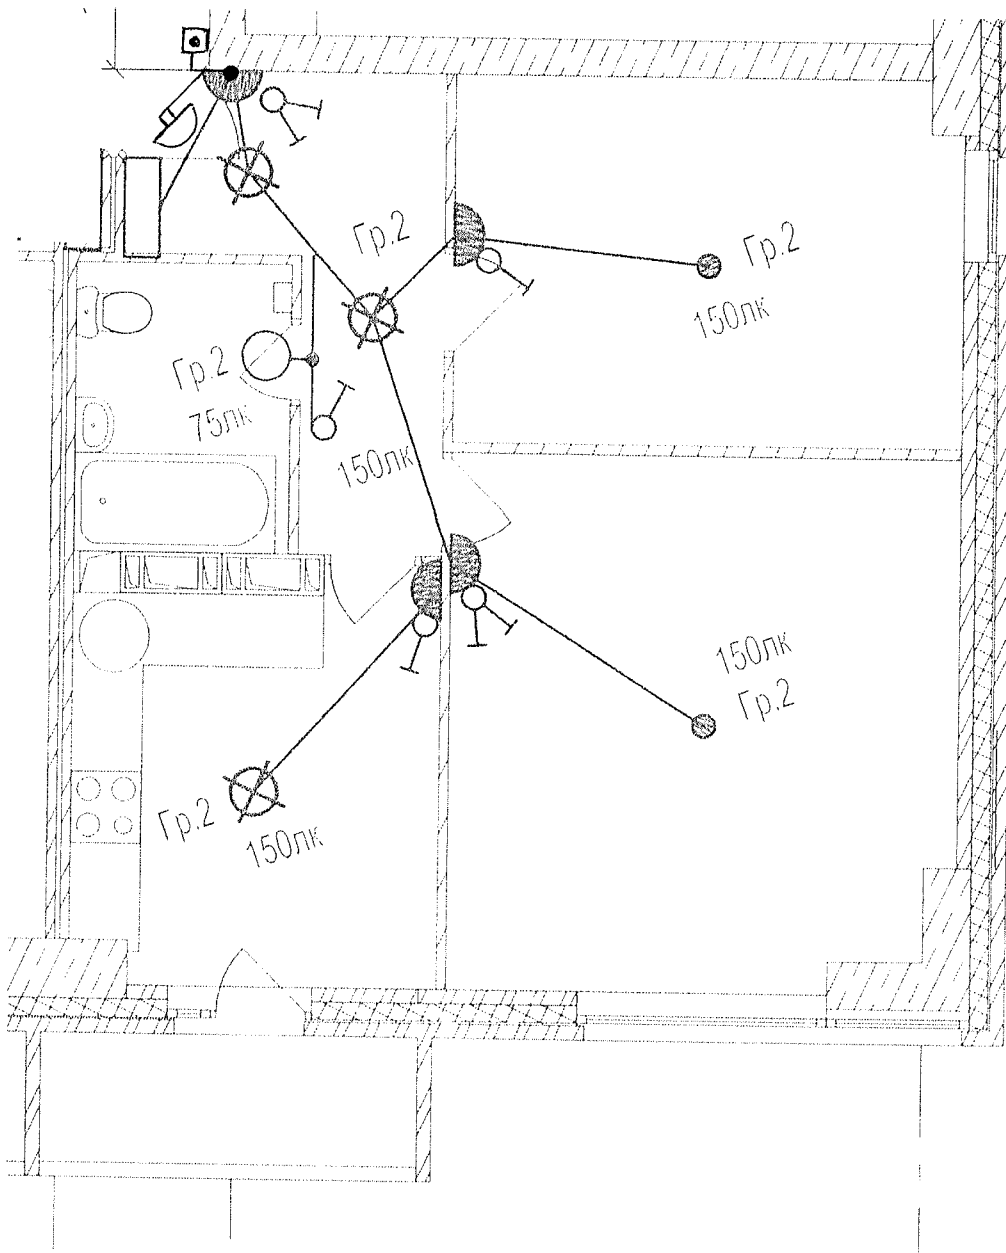

Данный чертеж является исполнительным. Отступлений нет.

Ответственный исполнитель: Главный инженер ООО «Сигнал-А»

Сыченко Александр Николаевич

Подпись




Многоэтажный жилой дом по ул. Лавочкина 7, кв. 103 в Ворошиловском районе г. Волгограда

Выполнил	Ф.И.О.	Подпись	Дата
Прораб	Насекин С.А.		10.07.17
Гл. инженер	Сыченко А.Н.		10.07.17

Исполнительная схема
11-ой квартиры 3
этажа
Освещение

ООО "Сигнал-А"

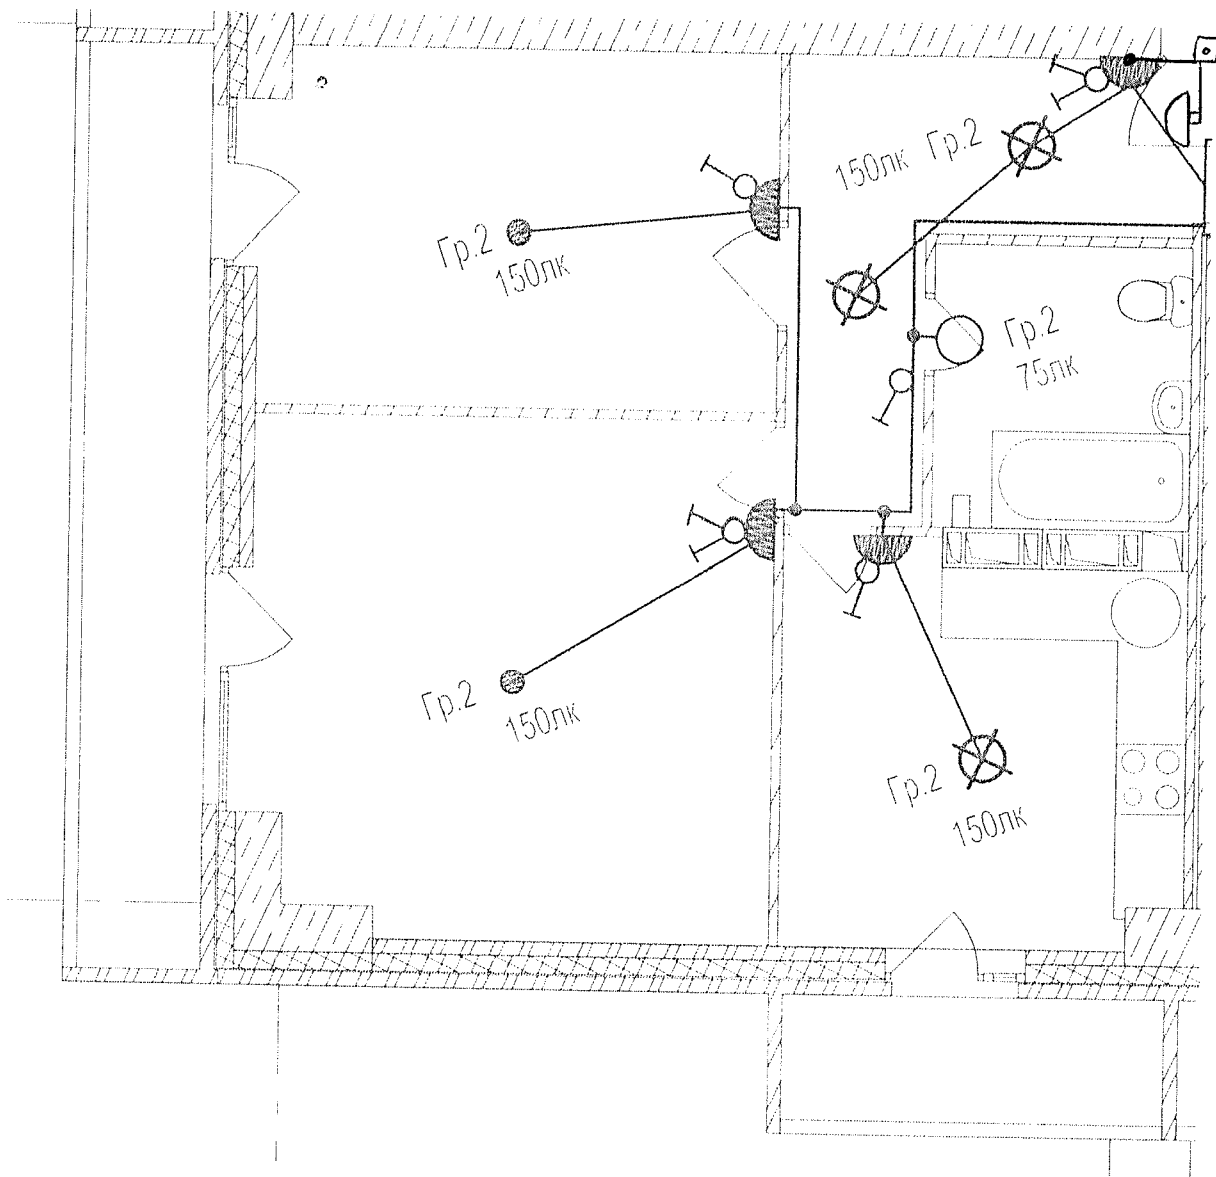

Данный чертеж является исполнительным. Отгашенный сет.
 Ответственный исполнитель: Главный инженер ООО «Сигнал-А»

Сыченко Александр Николаевич

Подпись



Многоэтажный жилой дом по ул. Лавочкина 7,
 кв 103-в Ворошиловском районе г Волгограда

Выполнил
 Прораб

Ф.И.О.
 Насекин С.А.

Подпись

Дата

10.07.12


Гл.инженер

Сыченко А.Н.

10.07.12

Исполнительная схема
 12-ой квартиры 3
 этажа
 Освещение

ООО "Сигнал-А"

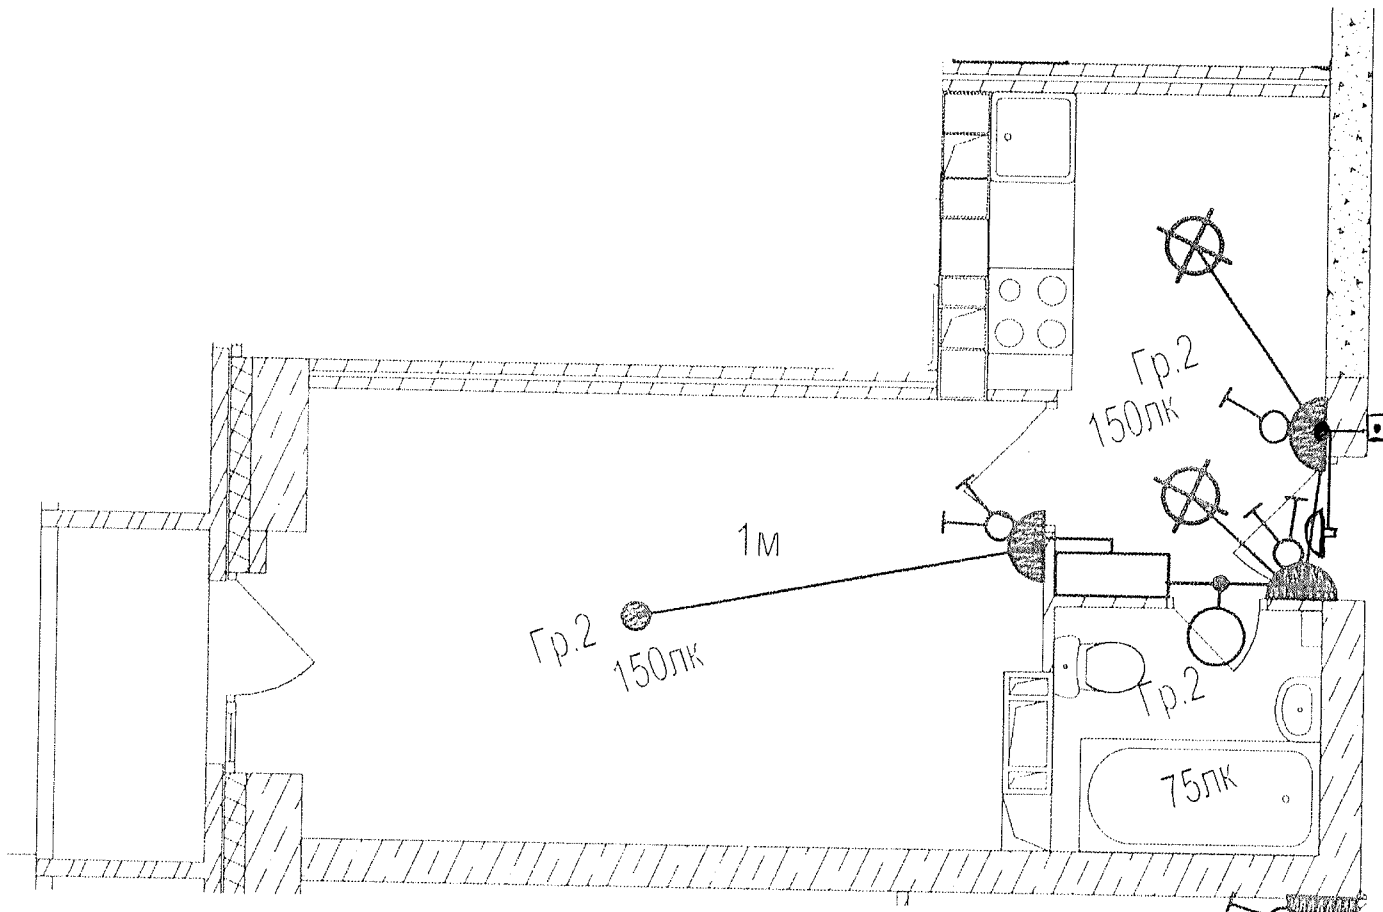

Данный чертеж является неполнительным. Отступлений нет.


Ответственный исполнитель: Главный инженер ООО «Сигнал-А»

Сыченко Александр Николаевич

Подпись



Выполнил Прораб	Ф И О Насекин С.А.	Подпись 	Дата 10.07.17	Многоэтажный жилой дом по ул. Лавочкина 7, кв. 103 в Ворошиловском районе г. Волгограда
Гл. инженер	Сыченко А.Н.		10.07.17	
Исполнительная схема 13-ой квартиры 3 этажа Освещение				ООО "Сигнал-А"

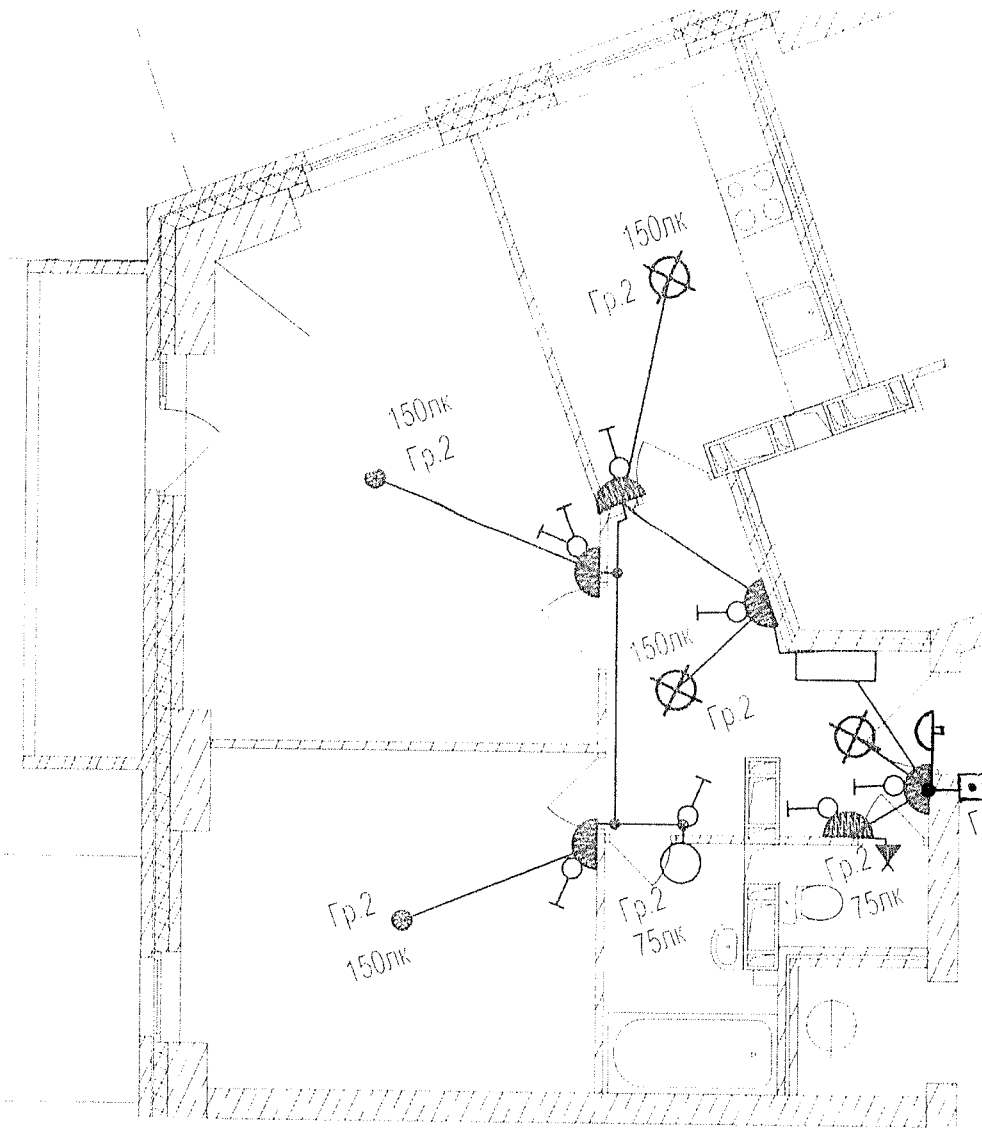



Данный чертеж является исполнительным. Отступлений нет.
 Ответственный исполнитель: Главный инженер ООО «Сигнал-А»

Сыченко Александр Николаевич

Подпись 




Многоэтажный жилой дом по ул. Лавочкина 7, кв. 103 в Ворошиловском районе г. Волгограда

Выполнил	Ф.И.О.	Подпись	Дата
Прораб	Насекин С.А.		10.02.17
Гл. инженер	Сыченко А.Н.		10.07.17

Исполнительная схема
 15-ой квартиры 3
 этажа
 Освещение.

ООО "Сигнал-А"

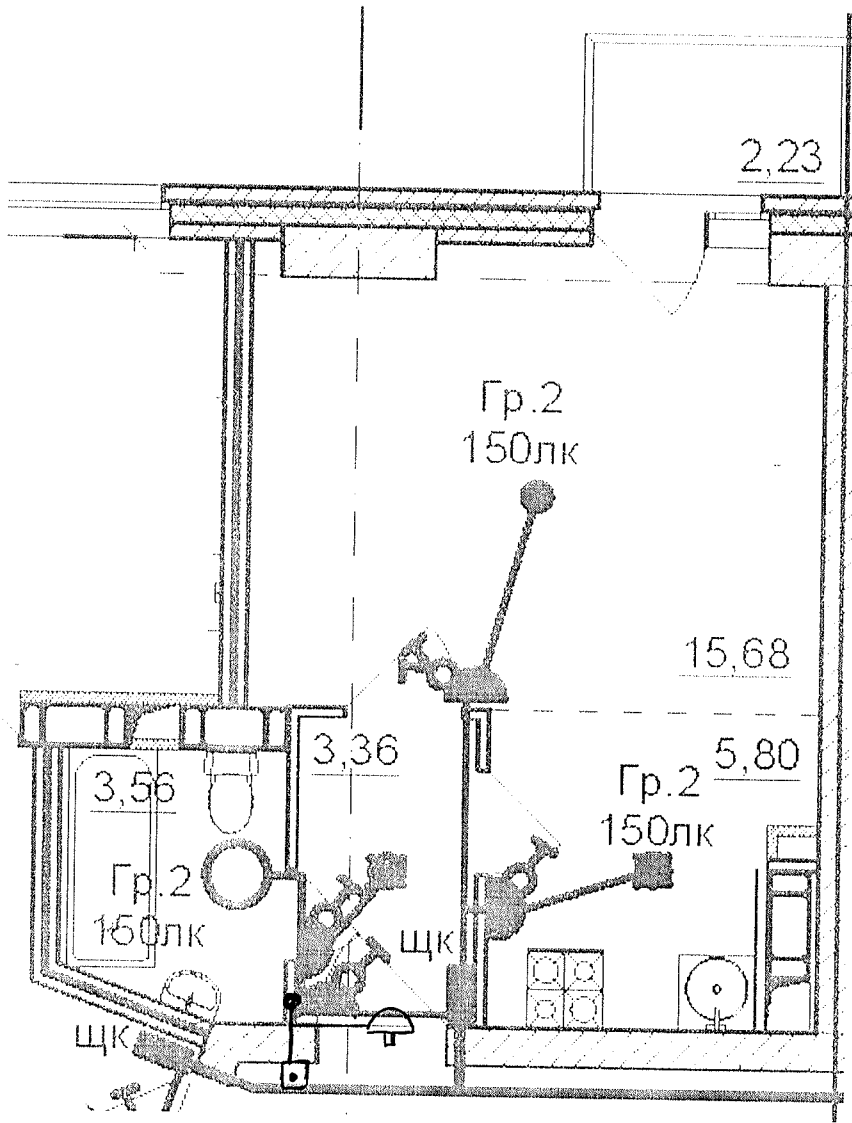

Данный чертеж является неполнительным. Отсутствует пет.
 Ответственный исполнитель: Главный инженер ООО «Сигнал-А»

Сыченко Александр Николаевич

Подпись




Многоэтажный, жилой дом по ул. Лавочкина 7,
 кв. 103 в Ворошиловском районе г Волгограда

Выполнил	Ф И О	Подпись	Дата
Прораб	Насекин С.А.		10.07.17
Гл инженер	Сыченко А.Н.		10.07.17

Исполнительная схема
 16-ой квартиры 3
 этажа
 Освещение

ООО "Сигнал-А"

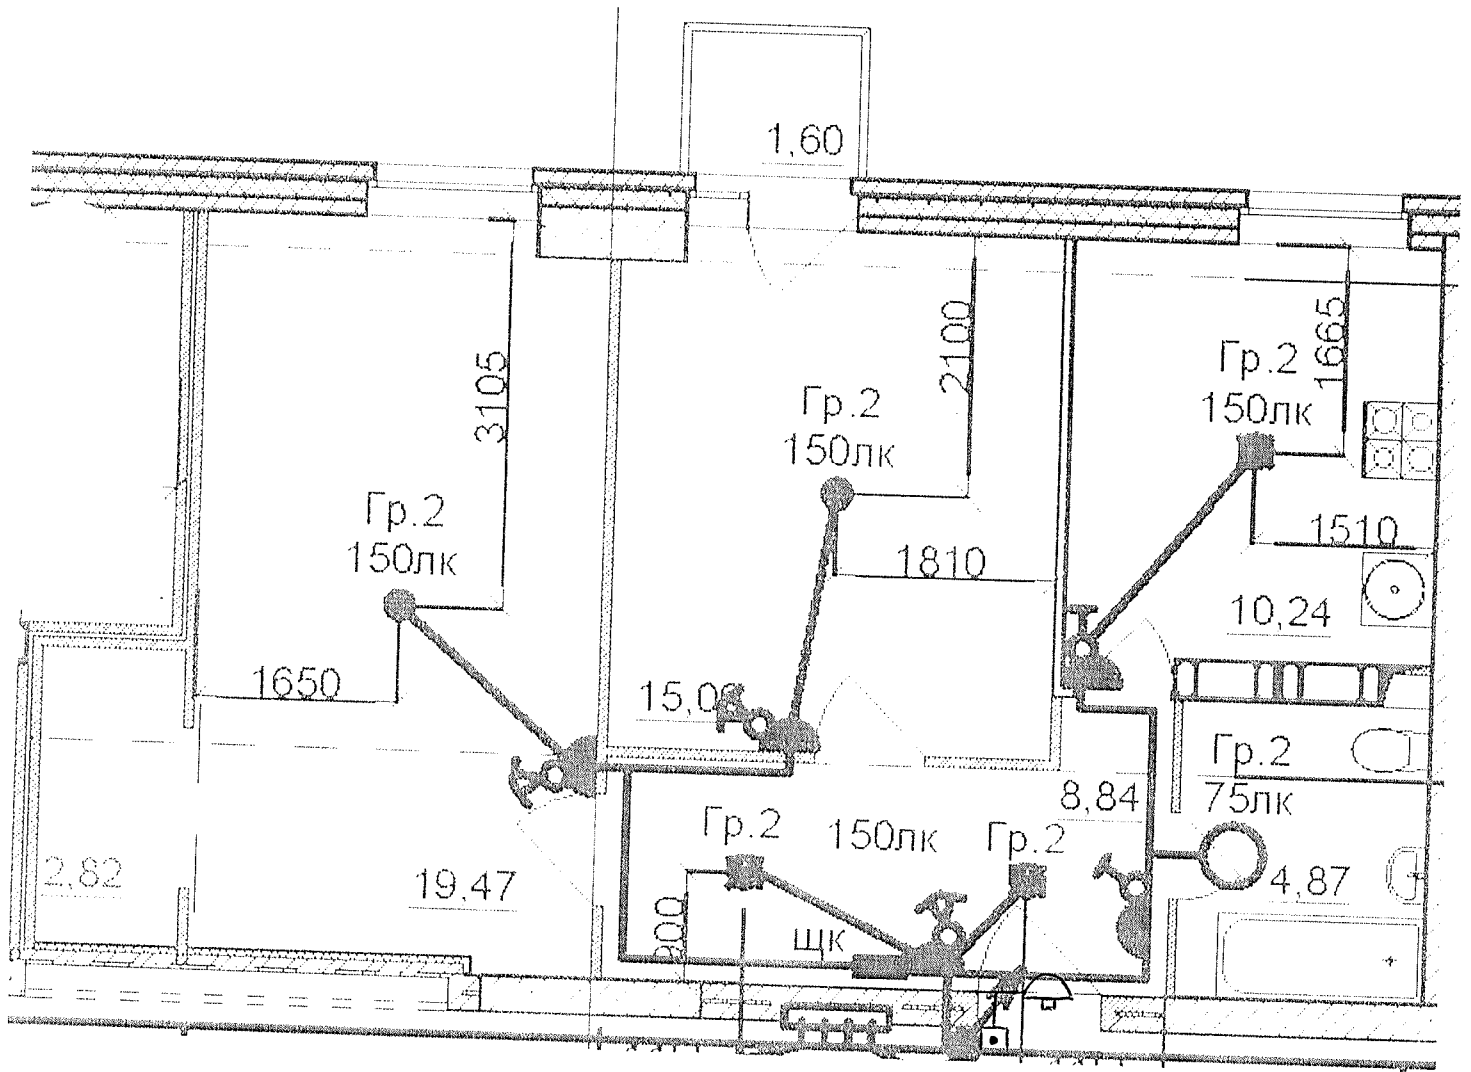

Данный чертеж является неполнительным. Отступлений нет.
 Ответственный исполнитель: Главный инженер ООО «Сигнал-А»

Сыченко Александр Николаевич

Подпись




Многоэтажный жилой дом по ул. Лавочкина 7,
 кв. 103 в Орловском районе г. Волгограда

Выполнил	Ф И О	Подпись	Дата
Прораб	Насекин С А		10.07.17
Гл. инженер	Сыченко А.Н		10.07.17

Исполнительная схема
 18-ой квартиры 3
 этажа
 Освещение

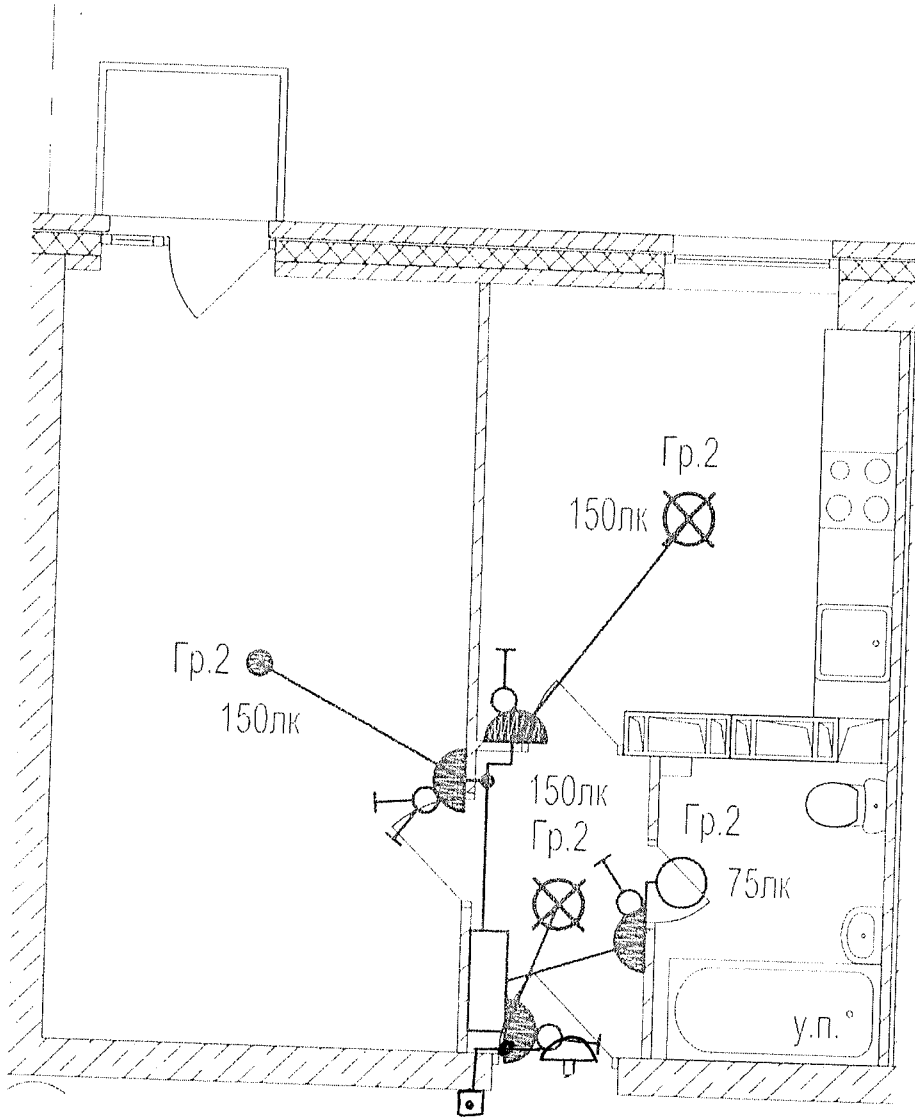


ООО "Сигнал-А"




Данный чертеж является исполнителем. Ответвлений нет.
 Ответственный исполнитель: Главный инженер ООО «Сигнал-А»

Сыченко Александр Николаевич


Подпись 

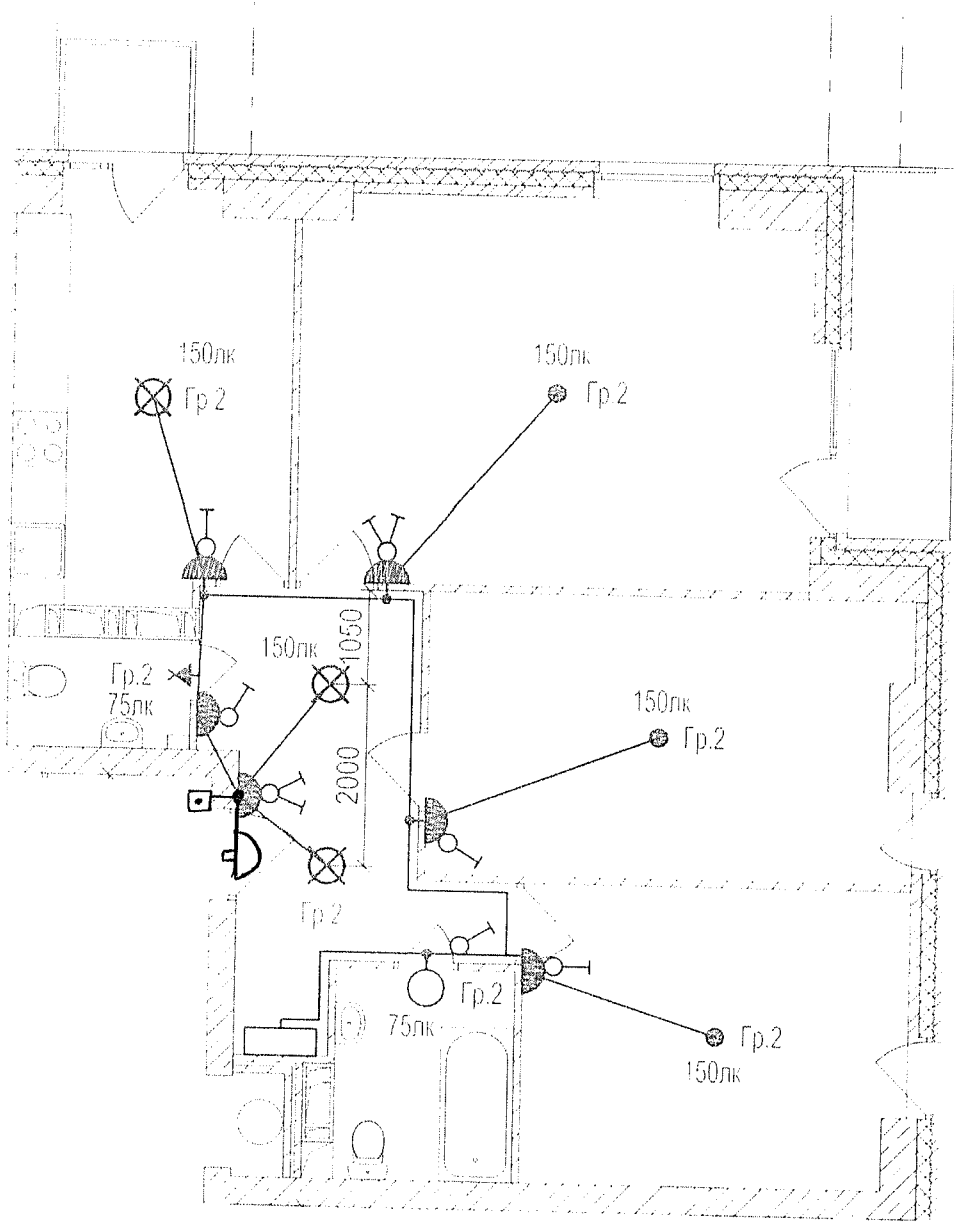


Выполнил	Ф.И.О	Подпись	Дата		Многоэтажный жилой дом по ул. Лавочкина 7, кв. 103 в Ворошиловском районе г Волгограда
Прораб	Насекин С.А.		10.07.17		
Гл инженер	Сыченко А.Н.		10.07.17	Исполнительная схема 19-ой квартиры 3 этажа Освещение	ООО "Сигнал-А"



Данный чертеж является неполнительным. Отступлений нет.
 Ответственный неполнитель: Главный инженер ООО «Сигнал-А»

Сыченко Александр Николаевич

Подпись 

Выполнил Прораб	Ф И О. Насекин С А	Подпись 	Дата 10.07.17		Многоэтажный жилой дом по ул. Лавочкина 7, кв. 300 в Ворошиловском районе г. Волгограда
Гл. инженер	Сыченко А Н	Подпись 	Дата 10.07.17		
Исполнительная схема 20-ой квартиры 3 этажа Освещение				ООО "Сигнал-А"	