

Данный чертеж является исполнительным. Отступлений нет.


Ответственный исполнитель: Главный инженер ООО «Сигнал-А»

Сыченко Александр Николаевич

Подпись _____



Выполнил	Ф.И.О. Насекин С.А.	Подпись	Дата	Многоэтажный жилой дом по ул. Лавочкина 7, кв. 103 в Ворошиловском районе г. Волгограда		
Прораб	Сыченко А.Н.		11.07.17			
Гл. инженер			11.07.17			
				Исполнительная схема 1-ой квартиры 2 этажа. Розеточные сети.	ООО "Сигнал-А"	

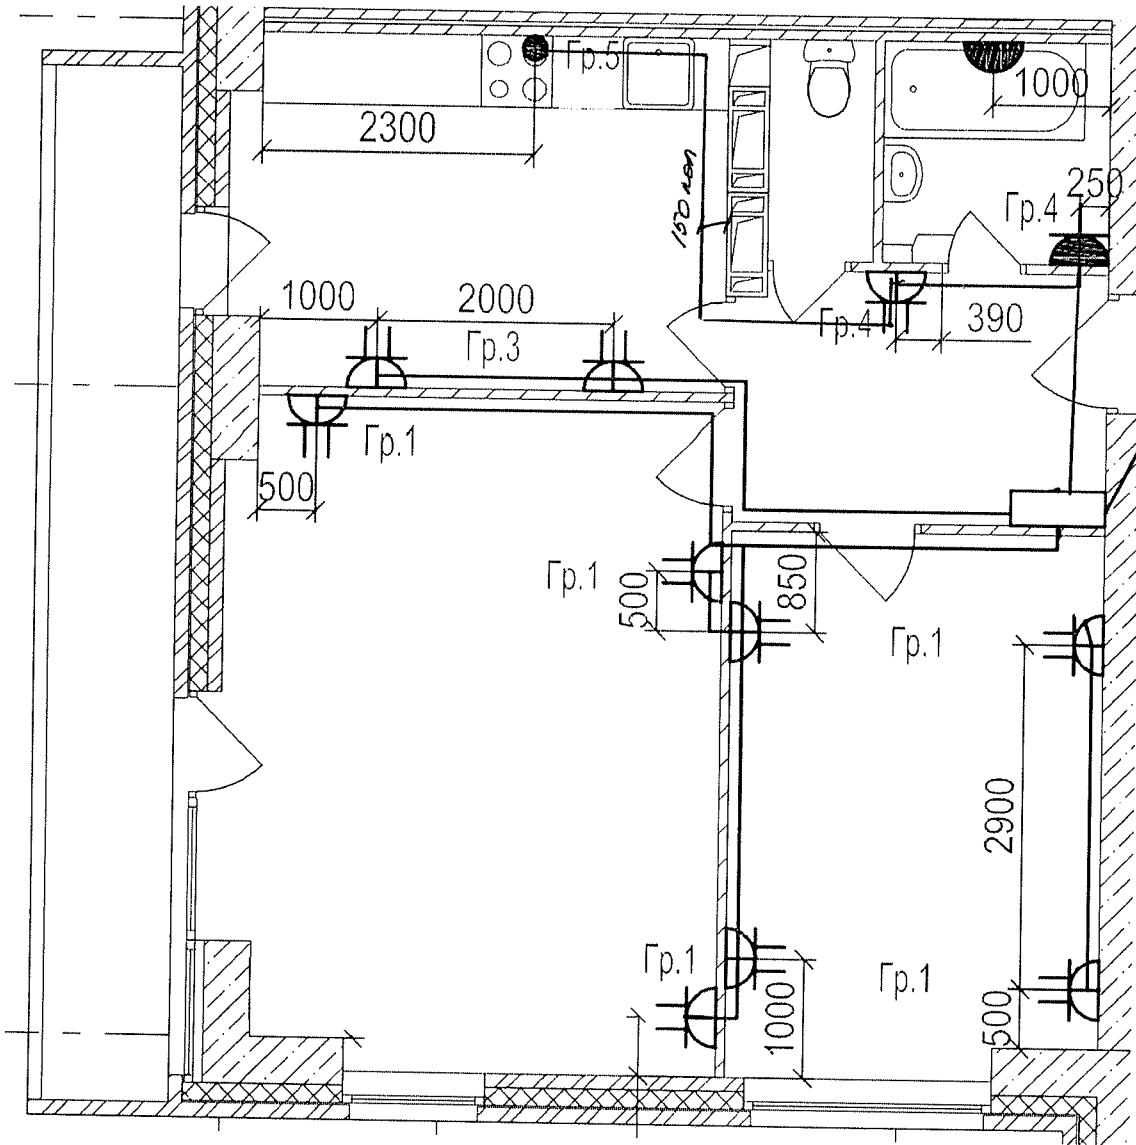


Данный чертеж является исполнительным. Отступлений нет.


Ответственный исполнитель: Главный инженер ООО «Сигнал-А»

Сыченко Александр Николаевич

Подпись

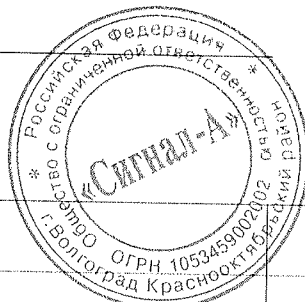

Выполнил	Ф.И.О. Насекин С.А.	Подпись	Дата	Многоэтажный жилой дом по ул. Лавочкина 7, кв. 103 в Ворошиловском районе г.Волгограда			
Прораб	Сыченко А.Н.		10.02.07				
Гл.инженер	Сыченко А.Н.		10.07.17				
				Исполнительная схема 4-ой квартиры 2 этажа. Розеточные сети.	ООО "Сигнал-А"		

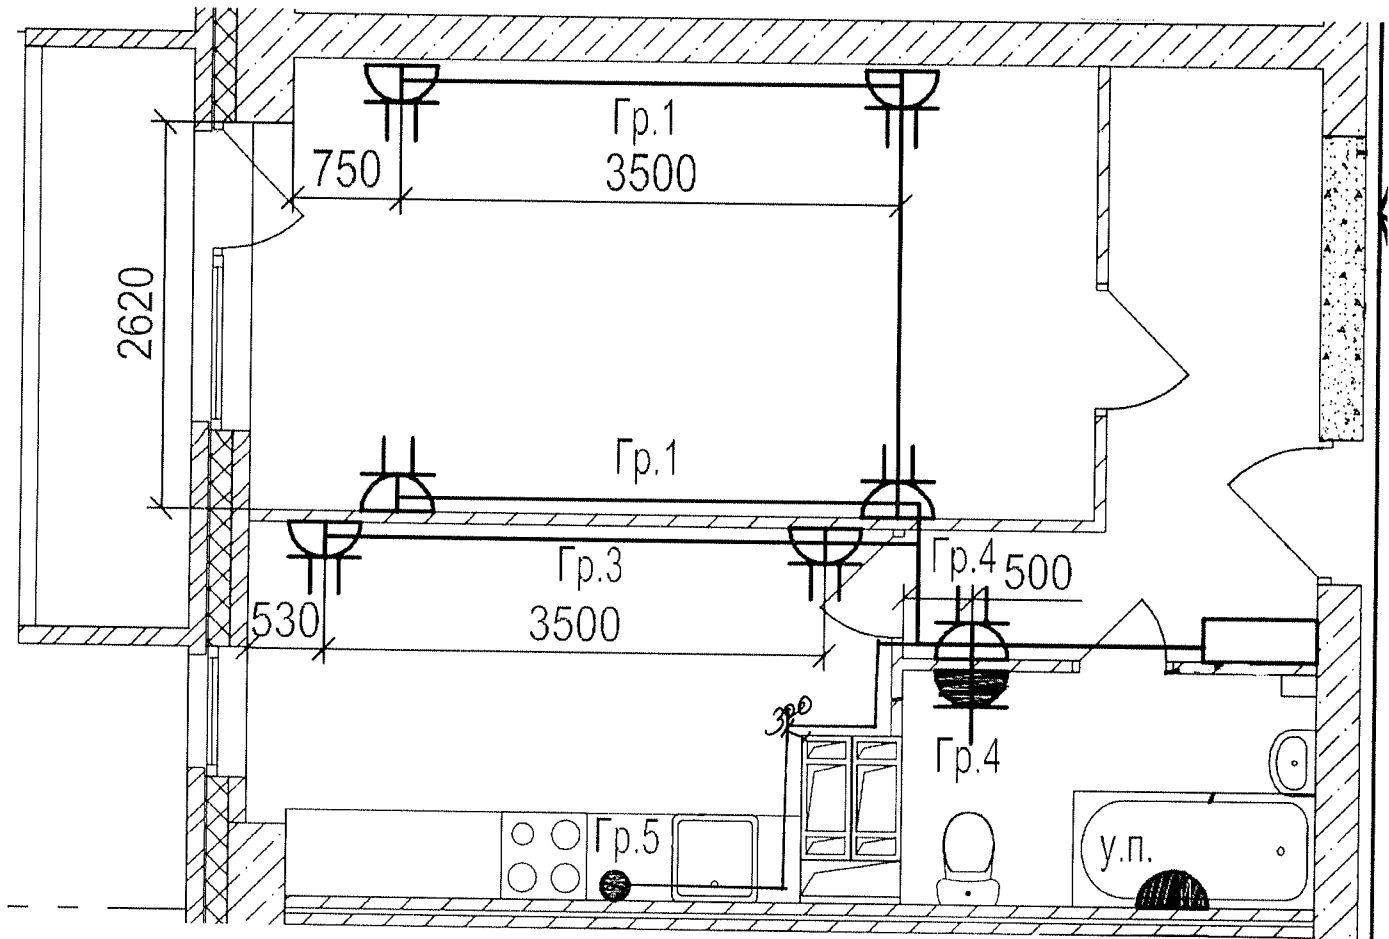

Данный чертеж является исполнительным. Отступлений нет.


Ответственный исполнитель: Главный инженер ООО «Сигнал-А»

Сыченко Александр Николаевич

Подпись _____



				Многоэтажный жилой дом по ул. Лавочкина 7, кв. 103 в Ворошиловском районе г.Волгограда	
Выполнил	Ф.И.О.	Подпись	Дата		
Прораб	Насекин С.А.		10.07.17		
Гл.инженер	Сыченко А.Н.		10.07.17		
				Исполнительная схема 5-ой квартиры 2 этажа. Розеточные сети.	ООО "Сигнал-А"

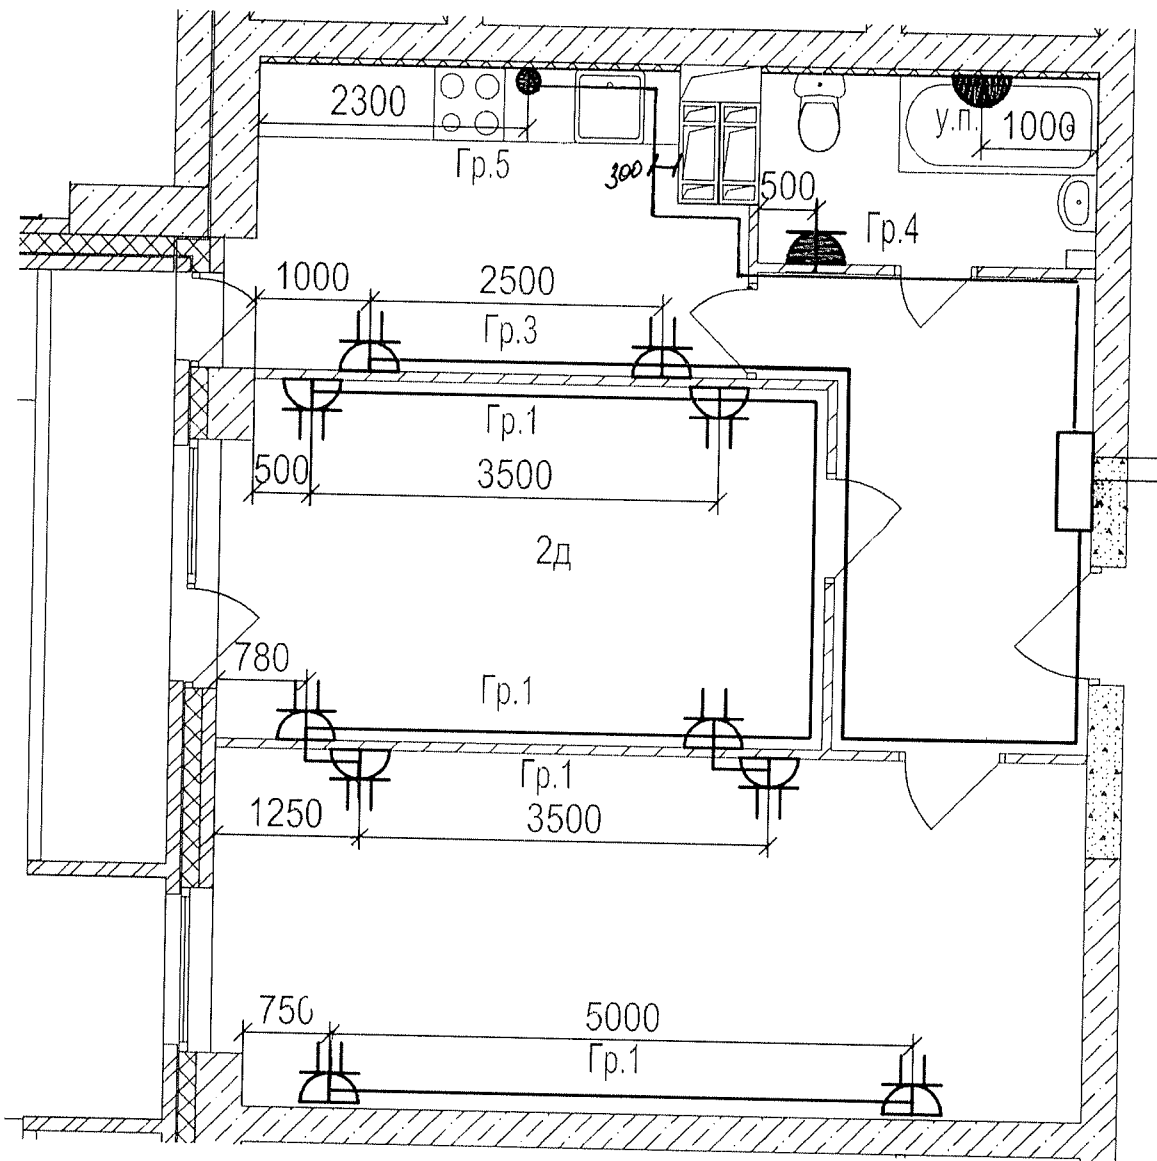

Данный чертеж является исполнительным. Отступлений нет.


Ответственный исполнитель: Главный инженер ООО «Сигнал-А»

Сыченко Александр Николаевич

Подпись _____



Выполнил	Ф.И.О. Насекин С.А.	Подпись 	Дата 10.02.17	Многоэтажный жилой дом по ул. Лавочкина 7, кв. 103 в Ворошиловском районе г.Волгограда			
Прораб	Сыченко А.Н.		10.02.17				
Гл.инженер				Исполнительная схема 6-ой квартиры 2 этажа. Розеточные сети.	ООО "Сигнал-А"		

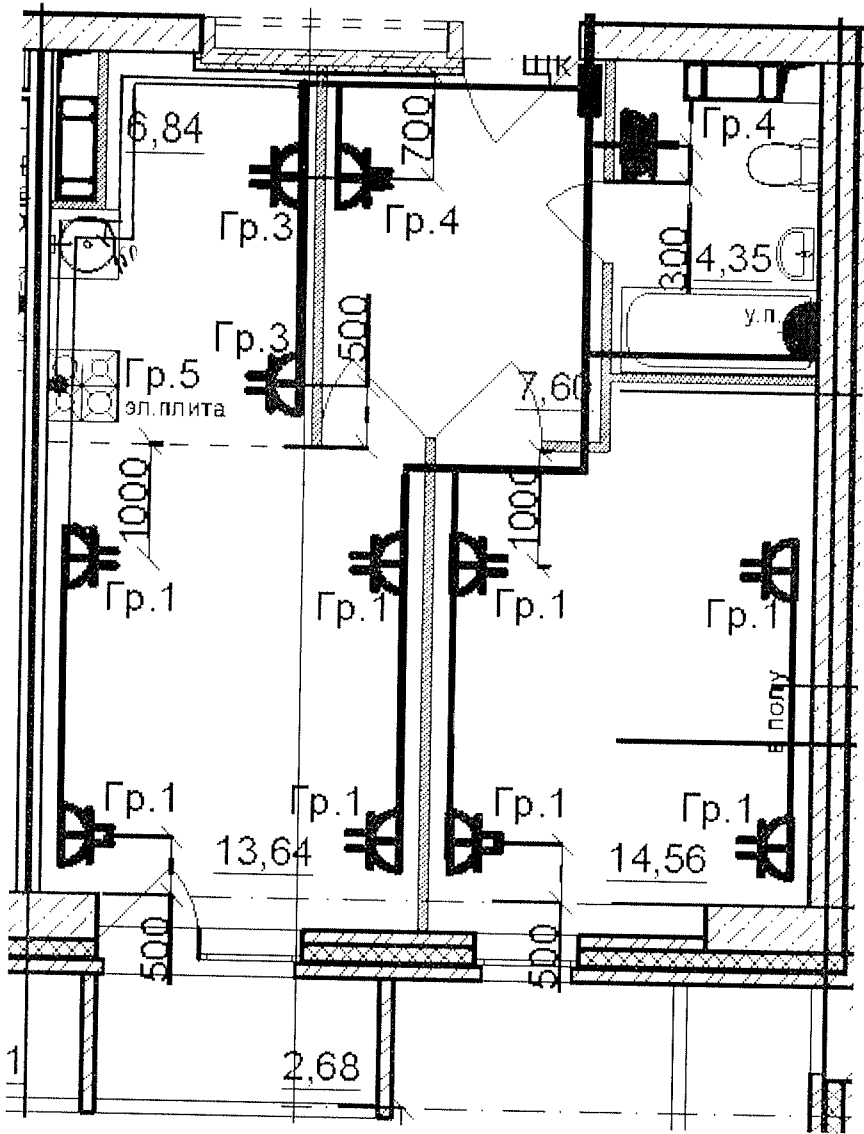

Данный чертеж является исполнительным. Отступлений нет.


Ответственный исполнитель: Главный инженер ООО «Сигнал-А»

Сыченко Александр Николаевич

Подпись _____



Выполнил	Ф.И.О.	Подпись	Дата	Многоэтажный жилой дом по ул. Лавочкина 7, кв. 103 в Ворошиловском районе г.Волгограда		
Прораб	Насекин С.А.		10.07.17			
Гл.инженер	Сыченко А.Н.		10.07.17			
				Исполнительная схема 7-ой квартиры 2 этажа. Розеточные сети.	ООО "Сигнал-А"	

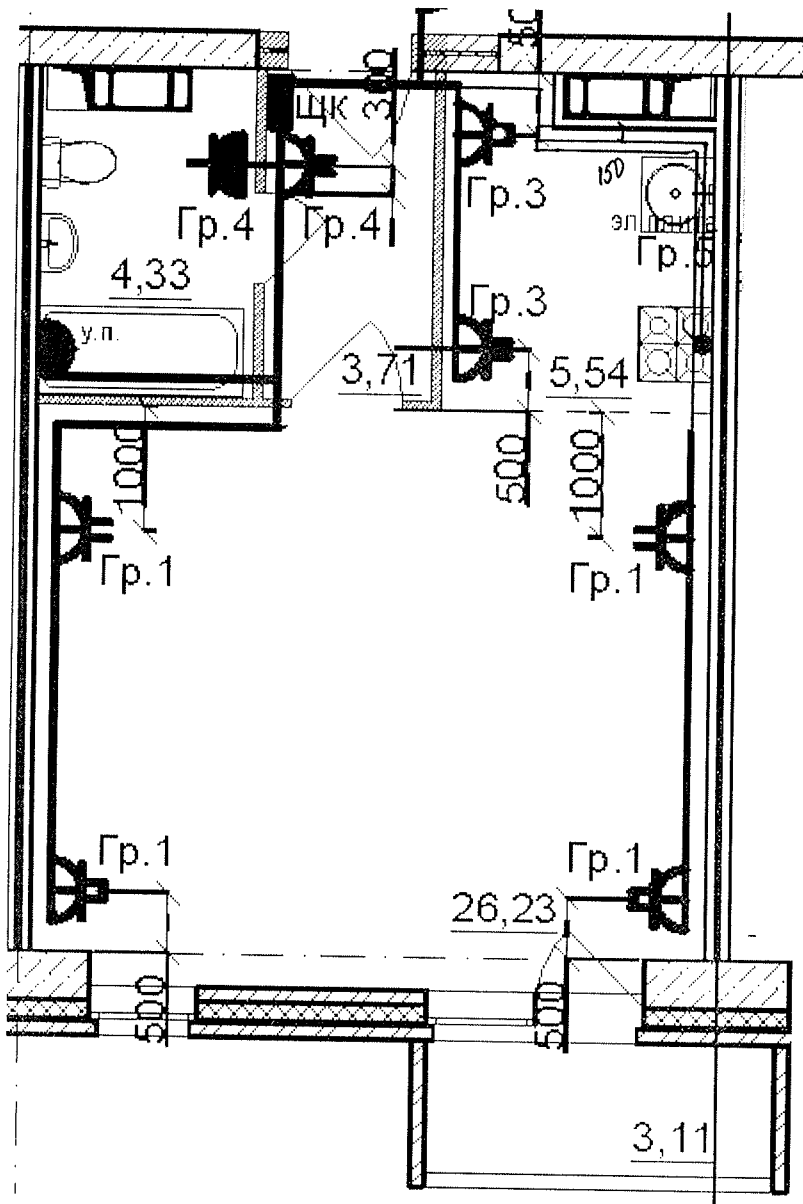

Данный чертеж является исполнительным. Отступлений нет.


Ответственный исполнитель: Главный инженер ООО «Сигнал-А»

Сыченко Александр Николаевич

Подпись _____



				Многоэтажный жилой дом по ул. Лавочкина 7, кв. 103 в Ворошиловском районе г. Волгограда			
Выполнил	Ф.И.О.	Подпись	Дата				
Прораб	Насекин С.А.		10.07.17				
Гл.инженер	Сыченко А.Н.		10.02.17				
				Исполнительная схема 8-ой квартиры 2 этажа. Розеточные сети.		ООО "Сигнал-А"	

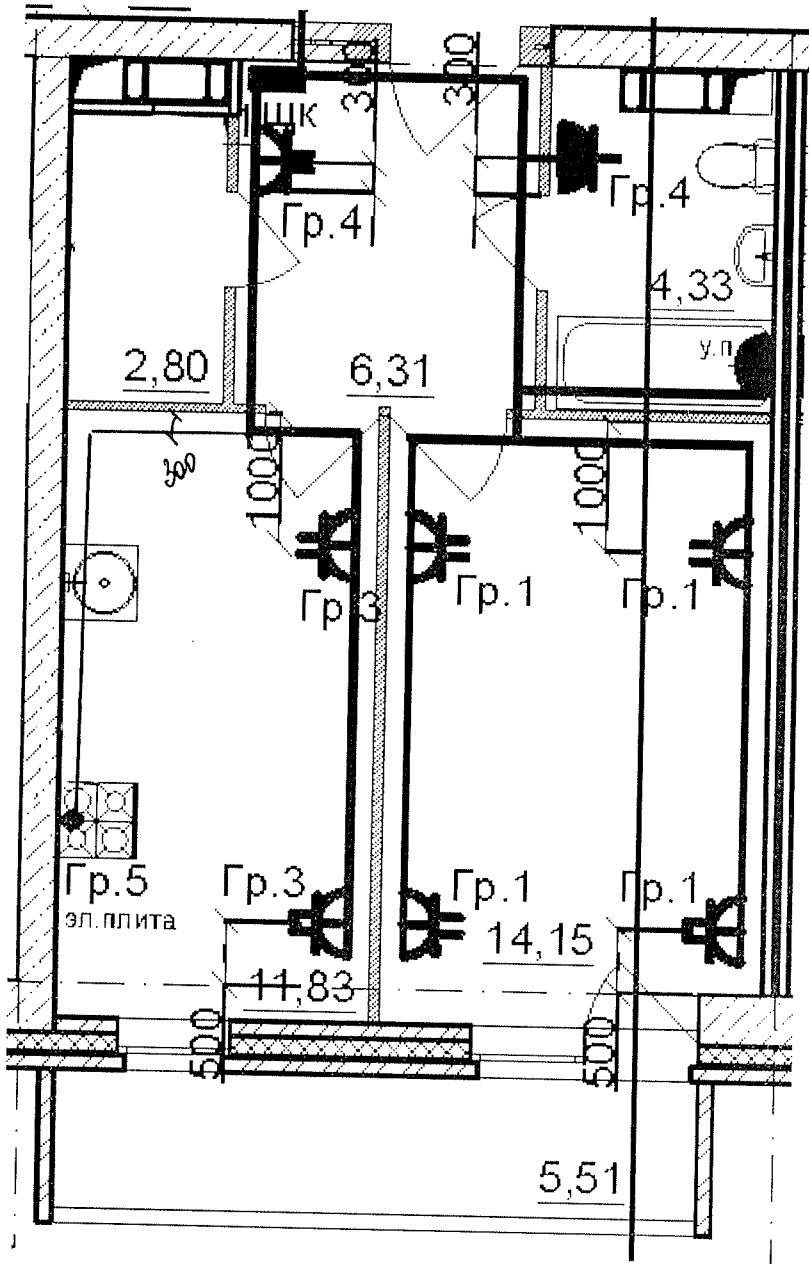

Данный чертеж является исполнительным. Отступлений нет.


Ответственный исполнитель: Главный инженер ООО «Сигнал-А»

Сыченко Александр Николаевич

Подпись _____



Выполнил	Ф.И.О.	Подпись	Дата	Многоэтажный жилой дом по ул. Лавочкина 7, кв. 103 в Ворошиловском районе г.Волгограда			
Прораб	Насекин С.А.		10.07.11				
Гл.инженер	Сыченко А.Н.		10.07.11				
				Исполнительная схема 9-ой квартиры 2 этажа. Розеточные сети.	ООО "Сигнал-А"		

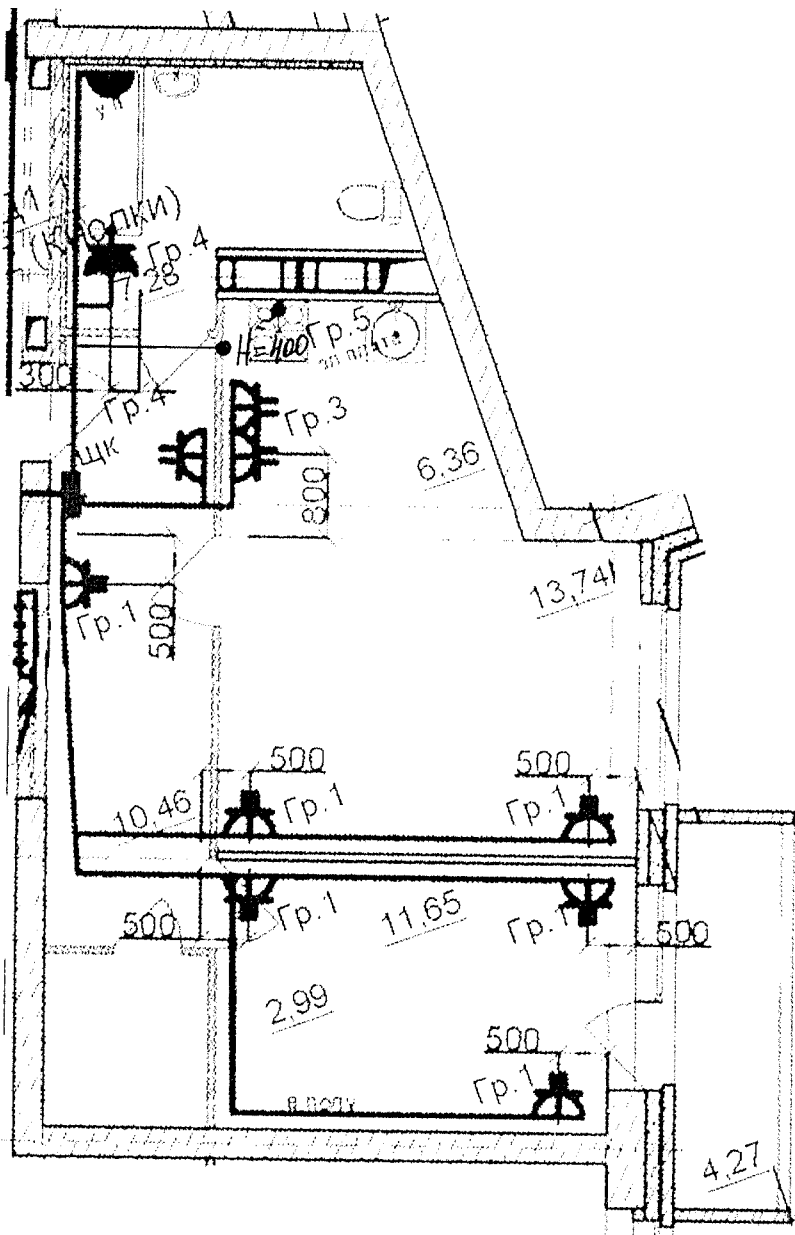

Данный чертеж является исполнительным. Отступлений нет.


Ответственный исполнитель: Главный инженер ООО «Сигнал-А»

Сыченко Александр Николаевич

Подпись _____



Выполнил	Ф.И.О.	Подпись	Дата	Многоэтажный жилой дом по ул. Лавочкина 7, кв. 103 в Ворошиловском районе г. Волгограда		
Прораб	Насекин С.А.		10.07.12			
Гл. инженер	Сыченко А.Н.		10.07.12			
				Исполнительная схема 10-ой квартиры 2 этажа. Розеточные сети.	ООО "Сигнал-А"	

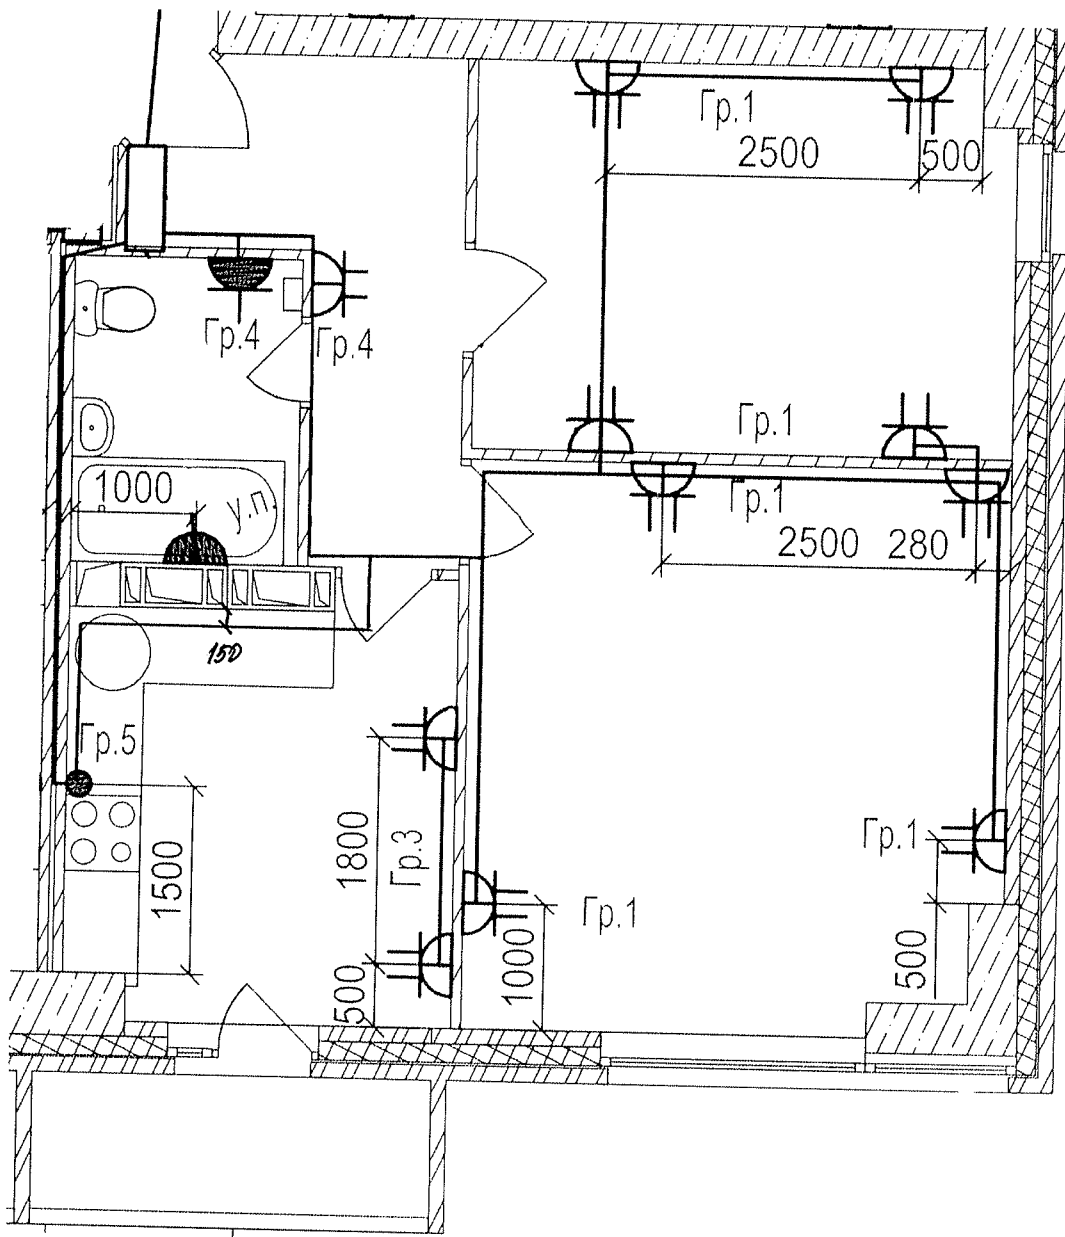


Данный чертеж является исполнительным. Отступлений нет.


Ответственный исполнитель: Главный инженер ООО «Сигнал-А»

Сыченко Александр Николаевич

Подпись _____

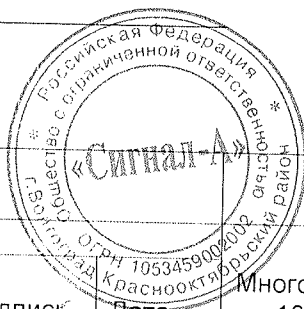


Выполнил	Ф.И.О.	Подпись	Дата	Многоэтажный жилой дом по ул. Лавочкина 7, кв. 103 в Ворошиловском районе г.Волгограда		
Прораб	Насекин С.А.		10.07.14			
Гл.инженер	Сыченко А.Н.		10.07.14			
				Исполнительная схема 11-ой квартиры 2 этажа. Розеточные сети.		ООО "Сигнал-А"

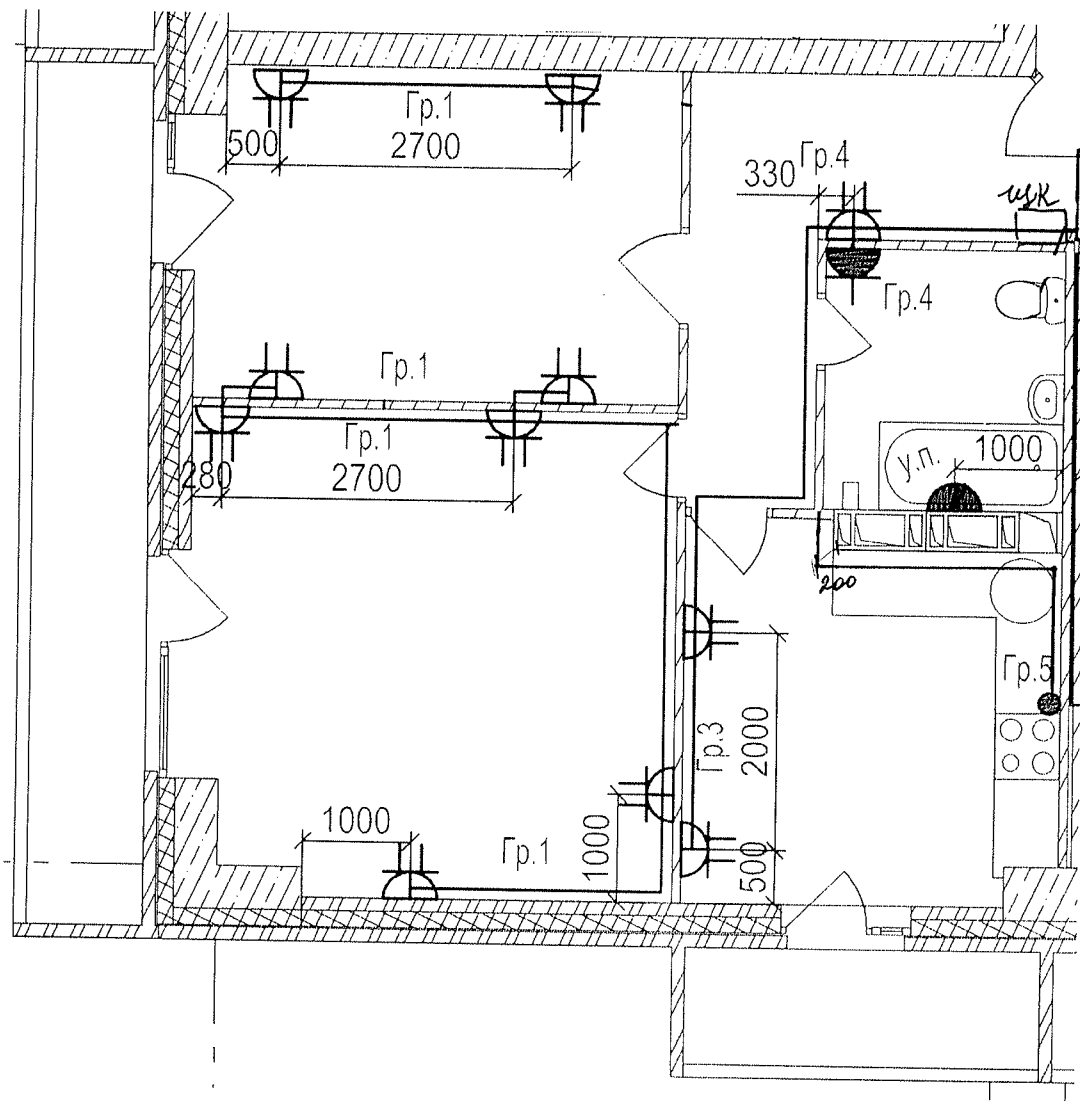



Данный чертеж является исполнительным. Отступлений нет.


Ответственный исполнитель: Главный инженер ООО «Сигнал-А»

Сыченко Александр Николаевич

Подпись 



				Многоэтажный жилой дом по ул. Лавочкина 7, кв. 103 в Ворошиловском районе г.Волгограда		
Выполнил	Ф.И.О.	Подпись	Дата			
Прораб	Насекин С.А.		10.07.17			
Гл.инженер	Сыченко А.Н.		10.07.17			
				Исполнительная схема 12-ой квартиры 2 этажа.		ООО "Сигнал-А"
				Розеточные сети.		

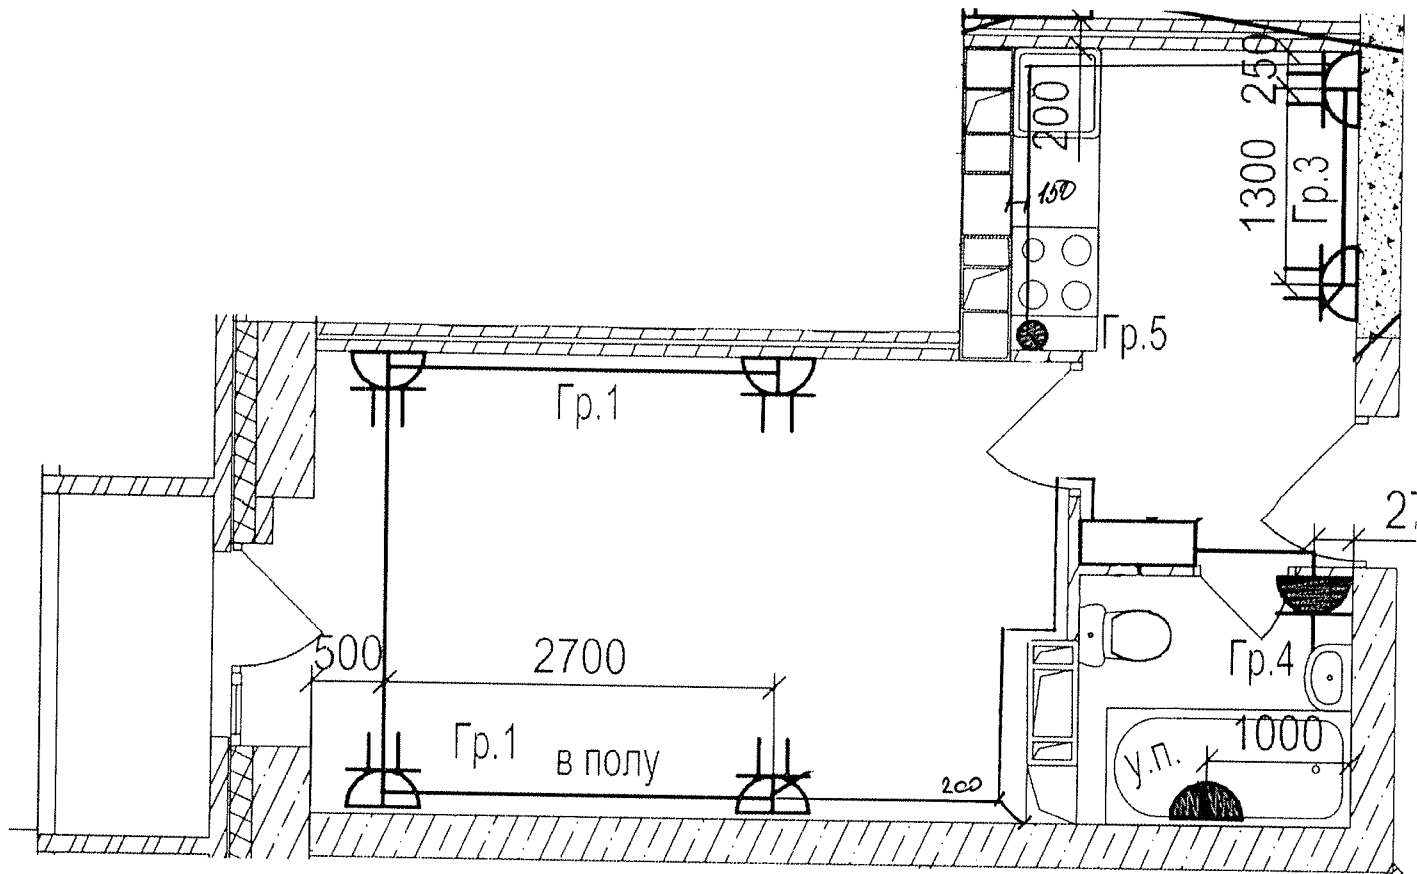

Данный чертеж является исполнительным. Отступлений нет.


Ответственный исполнитель: Главный инженер ООО «Сигнал-А»

Сыченко Александр Николаевич

Подпись _____



				Многоэтажный жилой дом по ул. Лавочкина 7, кв. 103 в Ворошиловском районе г. Волгограда	
Выполнил	Ф.И.О.	Подпись	Дата		
Прораб	Насекин С.А.		10.07.17		
Гл.инженер	Сыченко А.Н.		10.07.17		
				Исполнительная схема 13-ой квартиры 2 этажа.	ООО "Сигнал-А"
				Розеточные сети.	

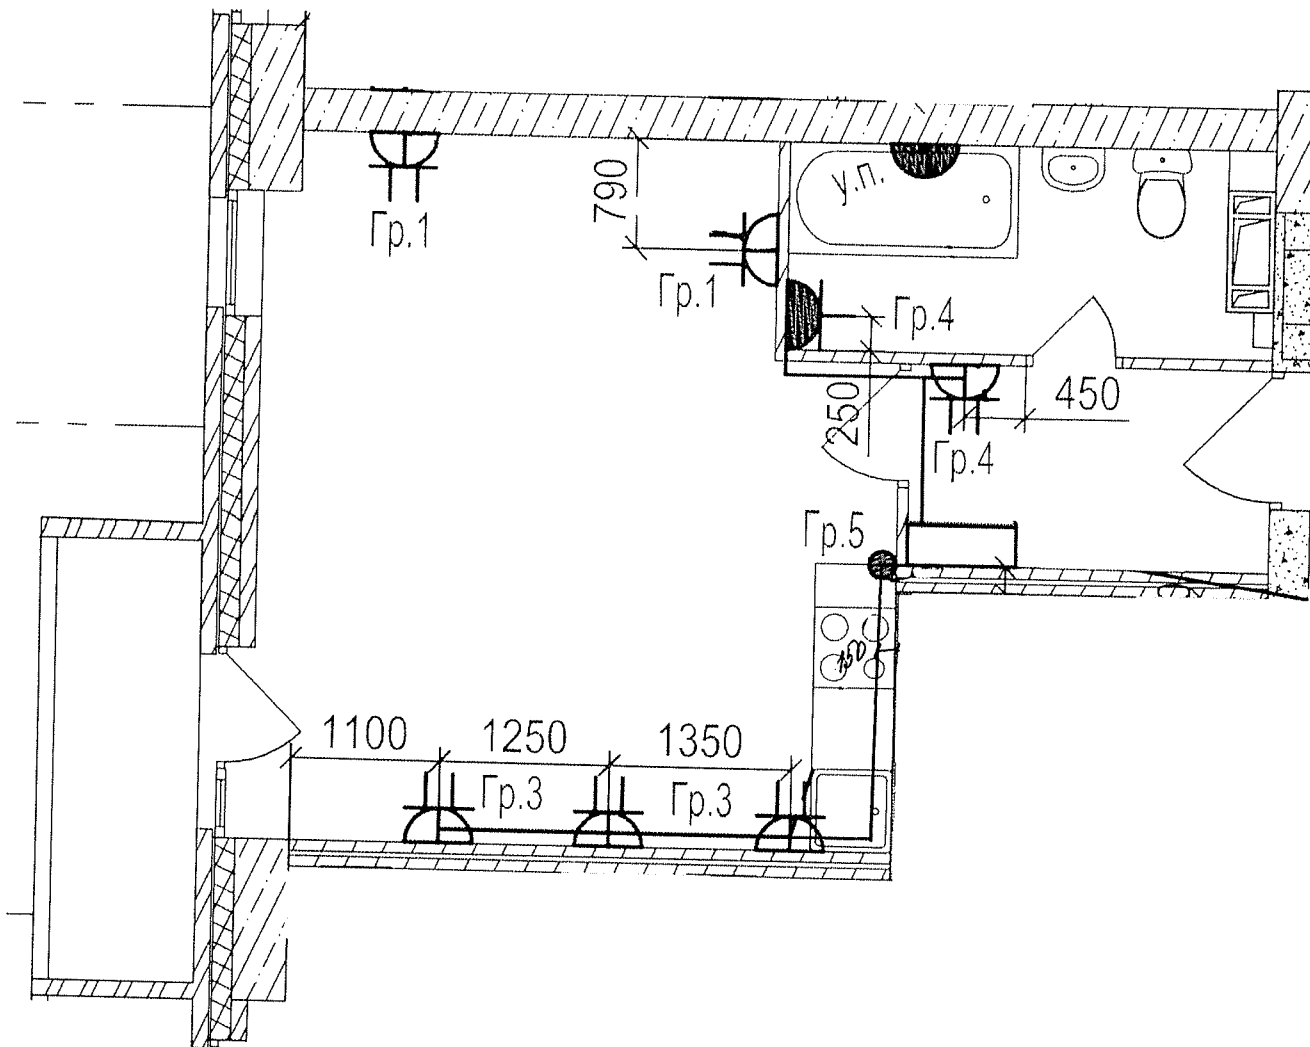

Данный чертеж является исполнительным. Отступлений нет.


Ответственный исполнитель: Главный инженер ООО «Сигнал-А»

Сыченко Александр Николаевич

Подпись _____



Выполнил	Ф.И.О. Насекин С.А.	Подпись 	Дата 10.07.12	Многоэтажный жилой дом по ул. Лавочкина 7, кв. 103 в Ворошиловском районе г.Волгограда			
Прораб	Сыченко А.Н.		12.07.12				
Гл.инженер				Исполнительная схема 14-ой квартиры 2 этажа. Розеточные сети.	ООО "Сигнал-А"		

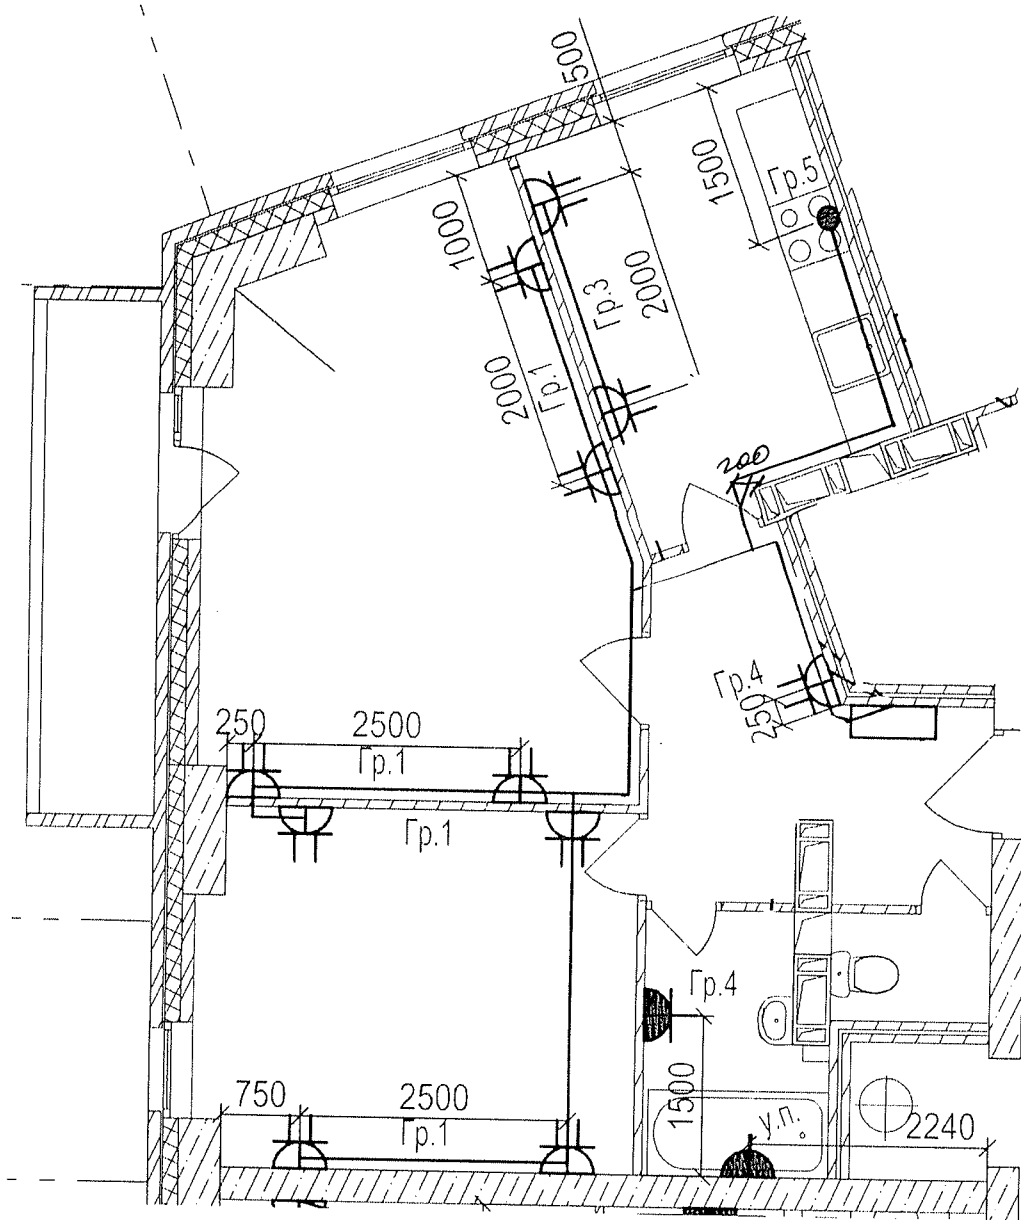


Данный чертеж является исполнительным. Отступлений нет.
 Ответственный исполнитель: Главный инженер ООО «Сигнал-А»

Сыченко Александр Николаевич

Подпись _____



		Многоэтажный жилой дом по ул. Лавочкина 7, кв. 103 в Ворошиловском районе г. Волгограда		
Выполнил	Ф.И.О.	Подпись	Дата	
Прораб	Насекин С.А.		10.07.14	
Гл.инженер	Сыченко А.Н.		10.07.14	
				Исполнительная схема 15-ой квартиры 2 этажа. Розеточные сети.
				ООО "Сигнал-А"

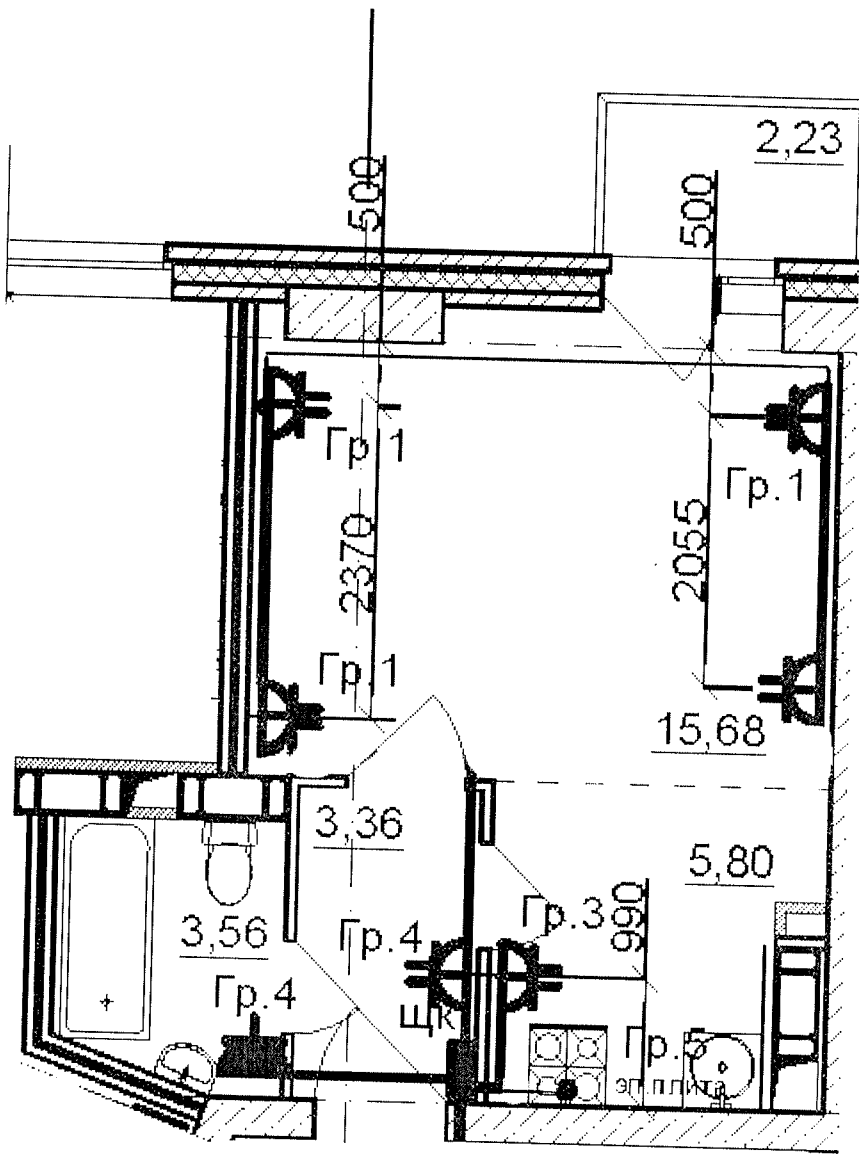


Данный чертеж является исполнительным. Отступлений нет.
 Ответственный исполнитель: Главный инженер ООО «Сигнал-А»

Сыченко Александр Николаевич

Подпись _____



				Многоэтажный жилой дом по ул. Лавочкина 7, кв. 103 в Ворошиловском районе г. Волгограда		
Выполнил	Ф.И.О.	Подпись	Дата			
Прораб	Насекин С.А.	<i>[Signature]</i>	10.07.17			
Гл. инженер	Сыченко А.Н.	<i>[Signature]</i>	10.07.17			
				Исполнительная схема 16-ой квартиры 2 этажа. Розеточные сети.		ООО "Сигнал-А"

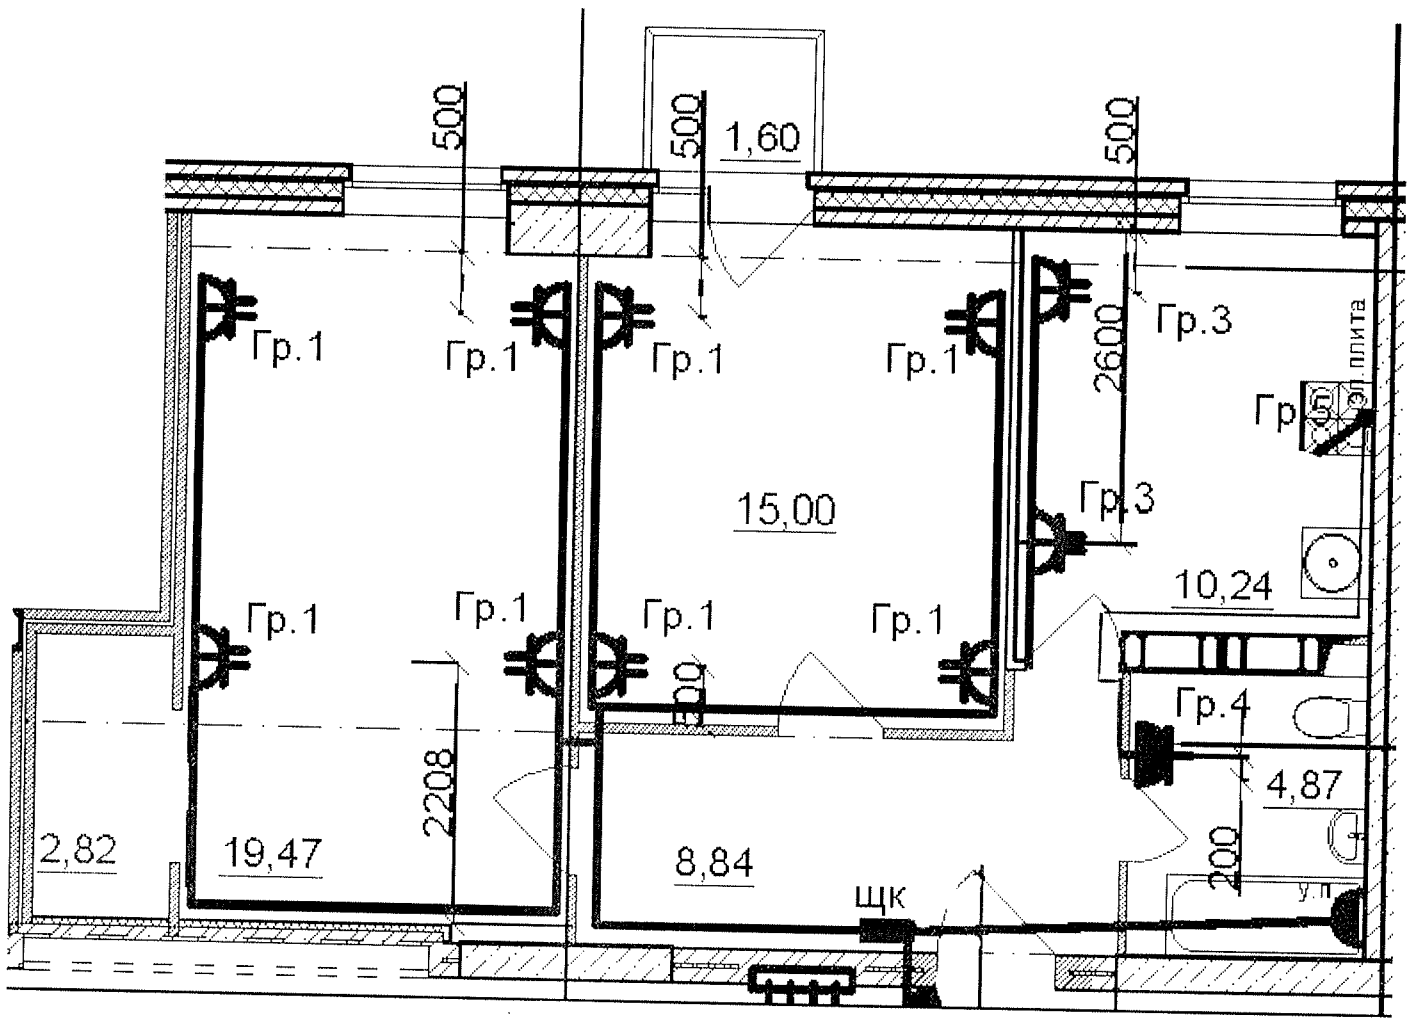

Данный чертеж является исполнительным. Отступлений нет.


Ответственный исполнитель: Главный инженер ООО «Сигнал-А»

Сыченко Александр Николаевич

Подпись _____



Многоэтажный жилой дом по ул. Лавочкина 7, кв. 103 в Ворошиловском районе г.Волгограда				
Выполнил	Ф.И.О.	Подпись	Дата	
Прораб	Насекин С.А.		10.07.17	
Гл.инженер	Сыченко А.Н.		10.07.17	
				Исполнительная схема 18-ой квартиры 2 этажа. Розеточные сети.
				ООО "Сигнал-А"

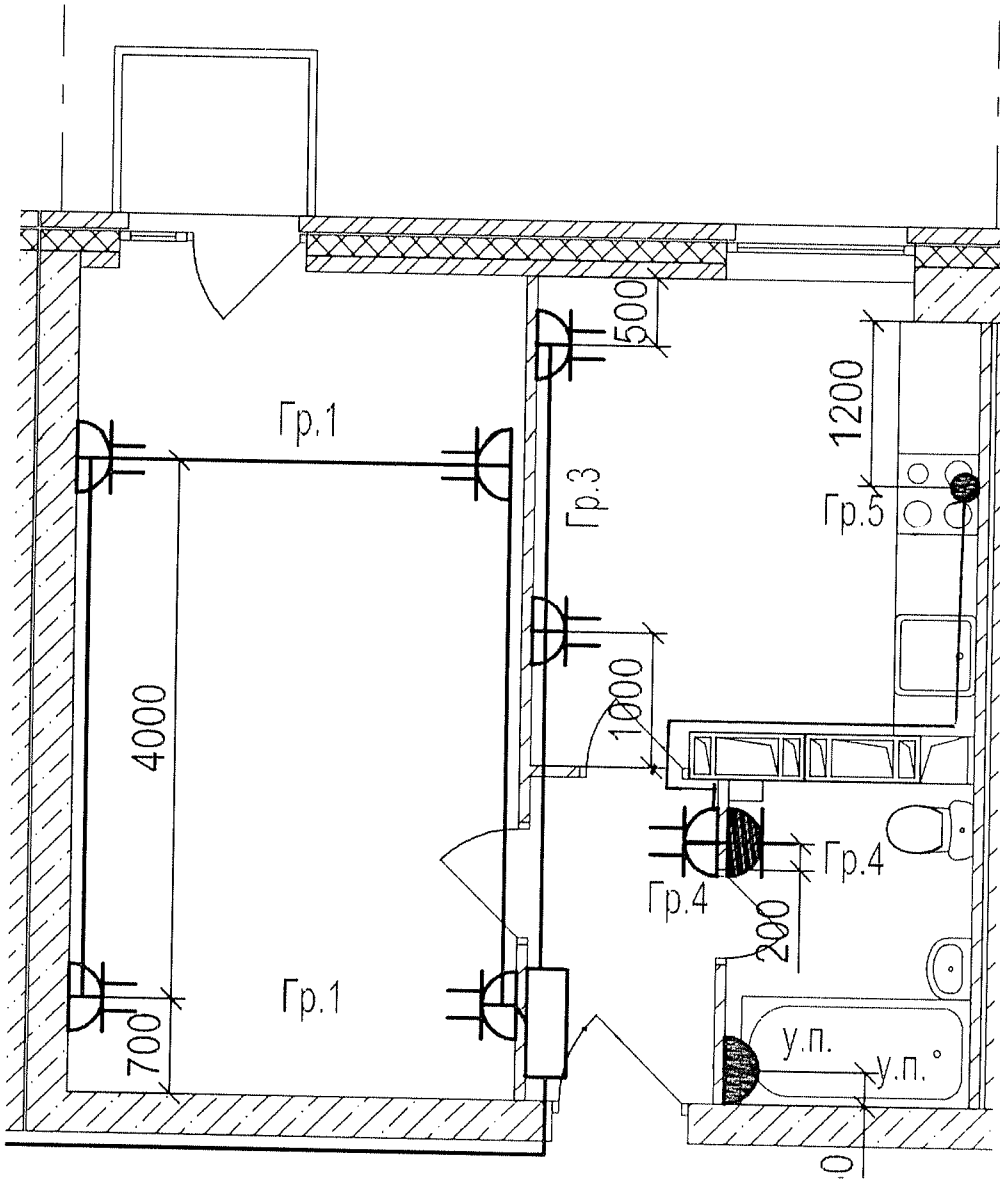


Данный чертеж является исполнительным. Отступлений нет.
 Ответственный исполнитель: Главный инженер ООО «Сигнал-А»

Сыченко Александр Николаевич

Подпись _____




				Многоэтажный жилой дом по ул. Лавочкина 7, кв. 103, в Ворошиловском районе г. Волгограда		
Выполнил	Ф.И.О.	Подпись	Дата			
Прораб	Насекин С.А.		10.07.11			
Гл.инженер	Сыченко А.Н.		10.07.11			
				Исполнительная схема 19-ой квартиры 2 этажа. Розеточные сети.		ООО "Сигнал-А"

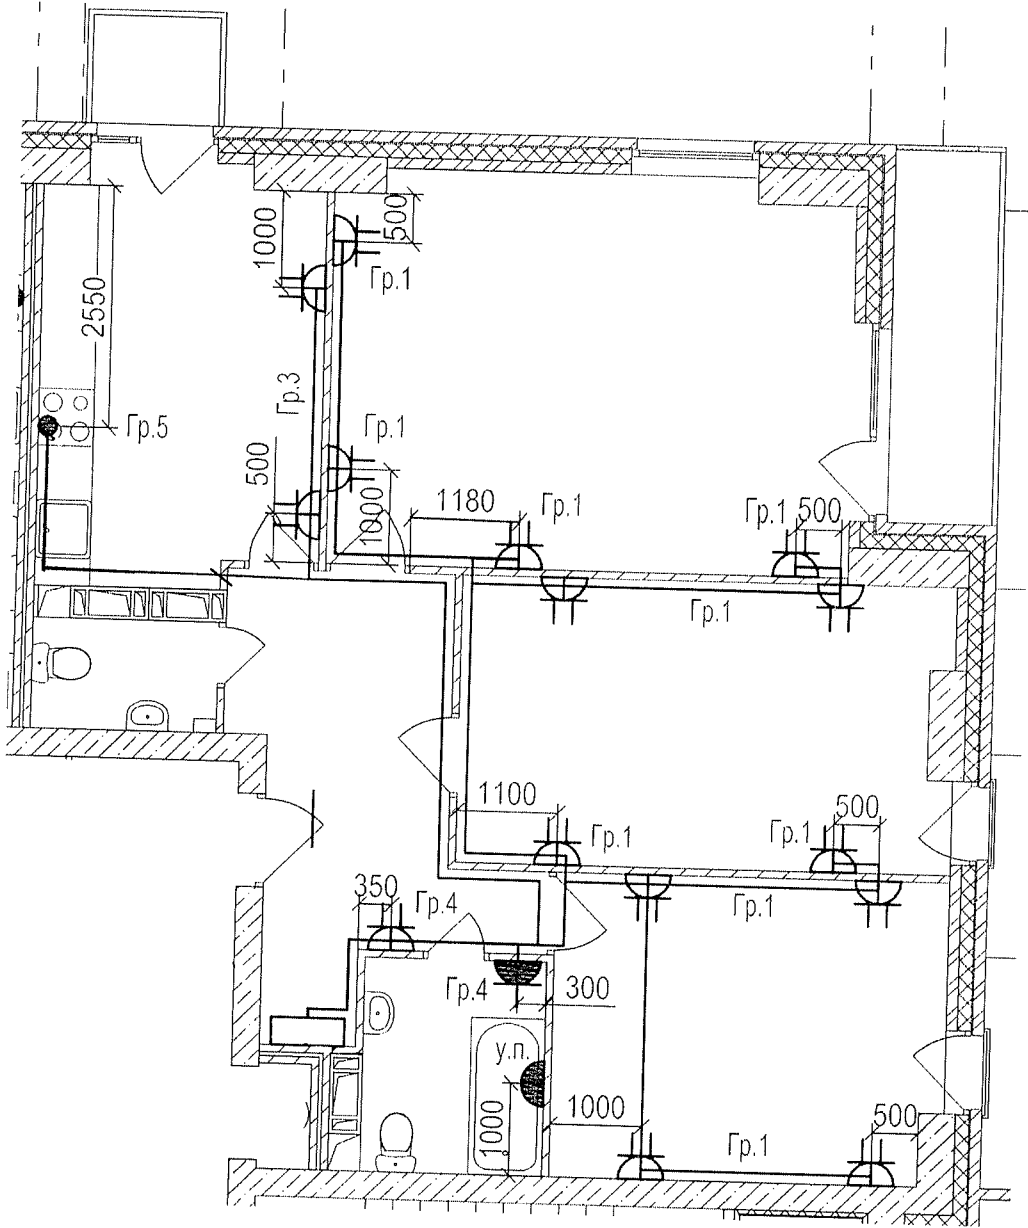



Данный чертеж является исполнительным. Отступлений нет.
 Ответственный исполнитель: Главный инженер ООО «Сигнал-А»

Сыченко Александр Николаевич

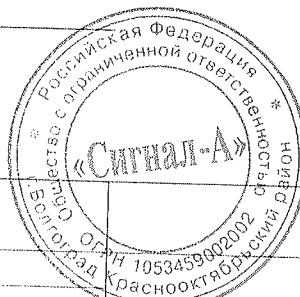Подпись 



Выполнил	Ф.И.О. Насекин С.А.	Подпись 	Дата 10.07.17	Многоэтажный жилой дом по ул. Лавочкина 7, кв. 103 в Ворошиловском районе г.Волгограда			
Прораб	Сыченко А.Н.		10.07.17				
Гл.инженер					Исполнительная схема 20-ой квартиры 2 этажа. Розеточные сети.	ООО "Сигнал-А"	