



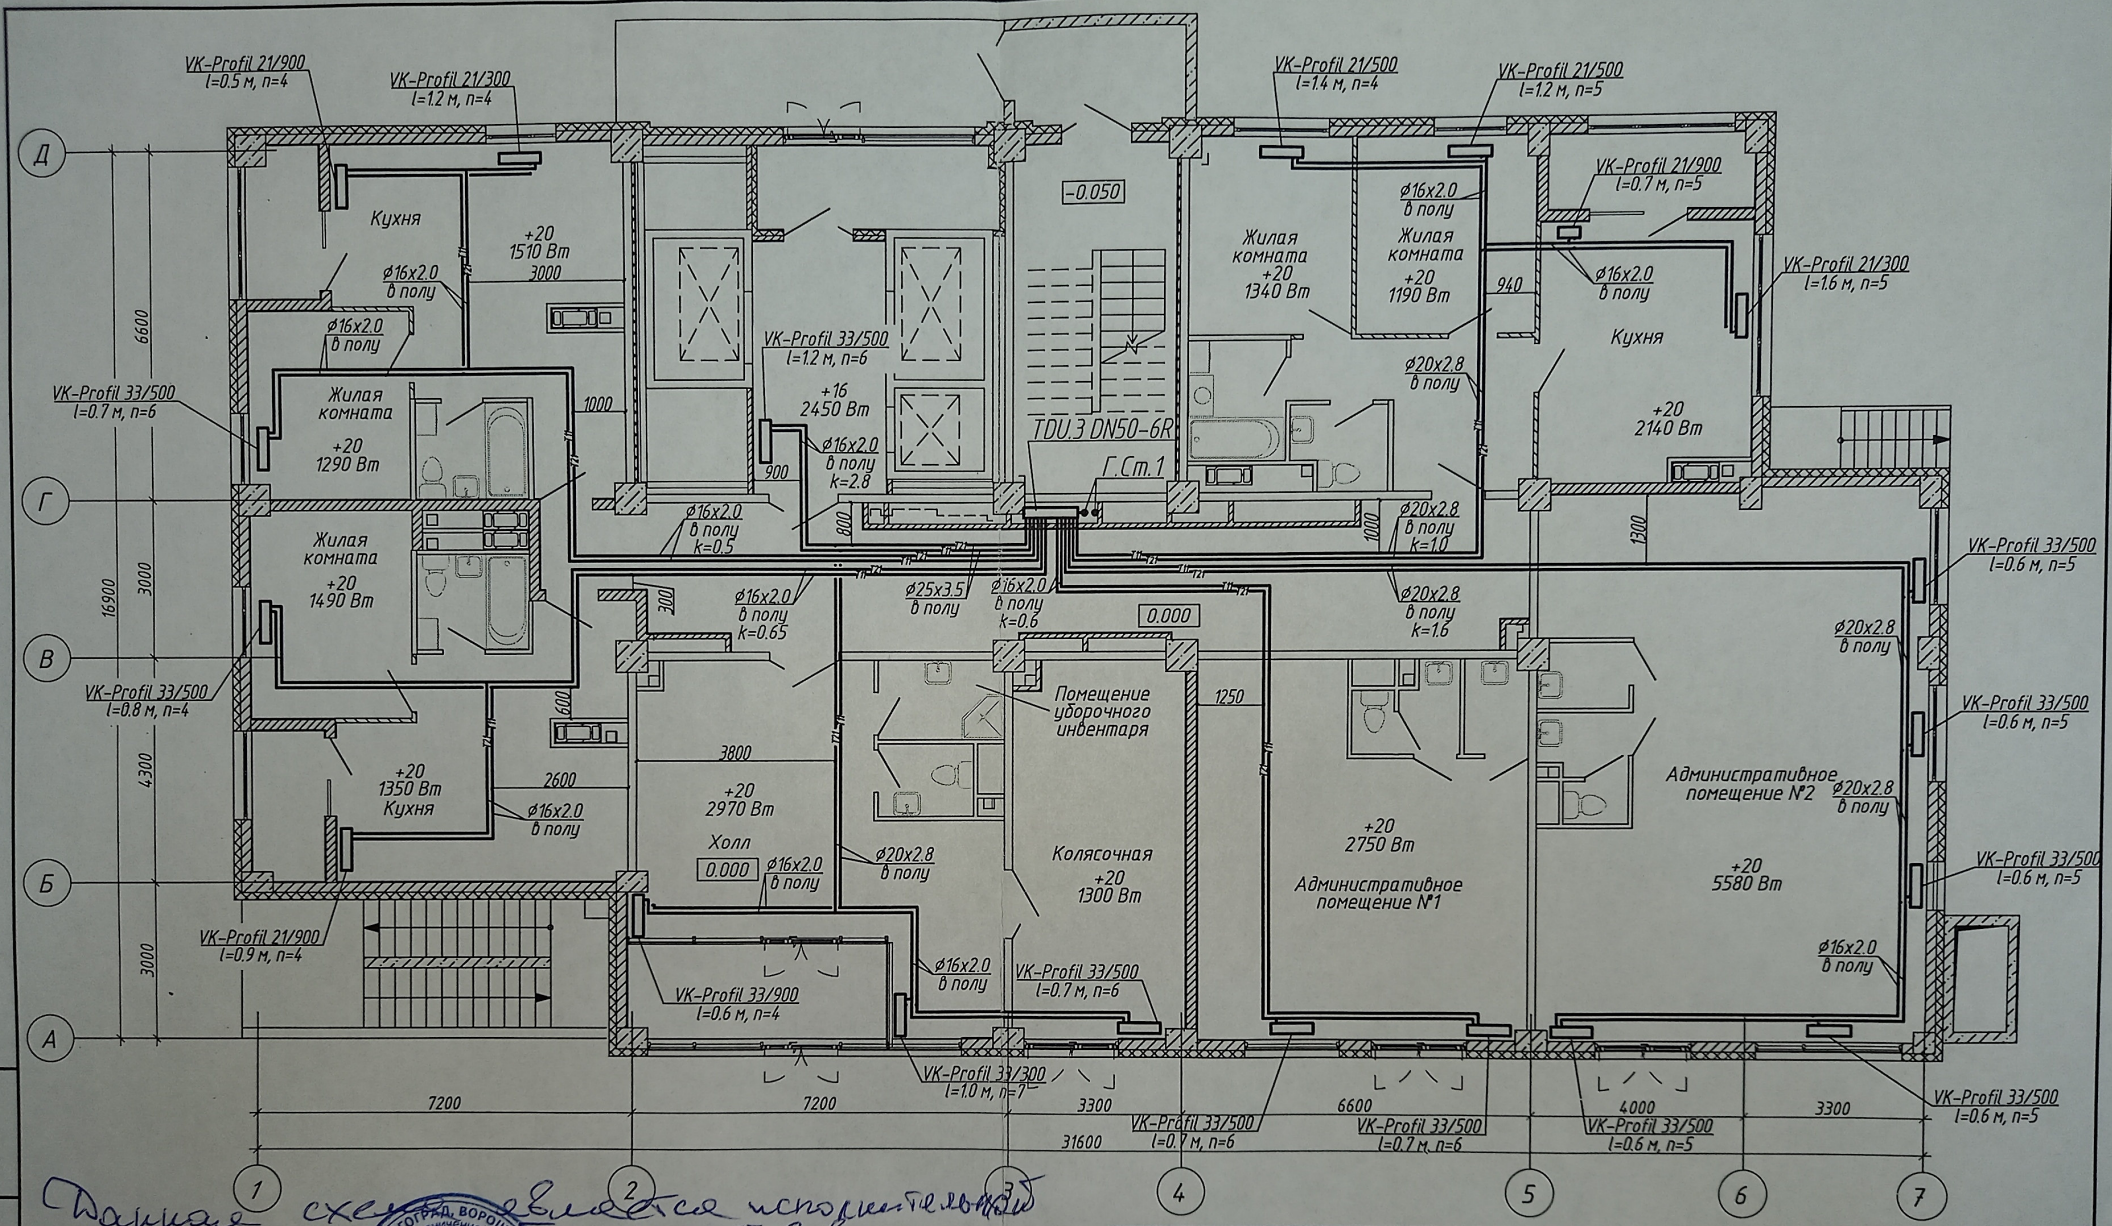


Данные схемы являются исходными
 Знаком и печатью
 Денисов В.М.
 Проект В.В. Сервис А.А.

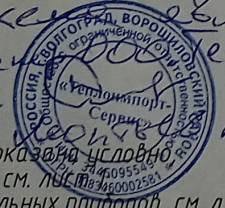

1. Строительная часть показана условно;
2. Условные обозначения см. лист 10955-1;
3. Узлы обвязки отопительных приборов см. л 58;
4. k - настройка клапанов MNT;
5. n - настройка термостатических клапанов.

4-19-1-0B				
Жилой комплекс в квартале 05_08_020 по ул. Профсоюзная в Ворошиловском районе г. Волгограда				
1	-	Зам.	86-21	03.21
Изм.	Колуч	Лист	№ док.	Подпись
Разработал	Шамрюков			03.21
Проверил	Скида			03.21
1-й этап. Жилой дом №1. Корректировка				
Отопление. План 1 этажа				
Утвердил	Шкурко			03.21
Н.Контр.	Шкурко			03.21
Статус			Лист	Листов
Р			8	
ООО "КЖ-ПРОЕКТ"				

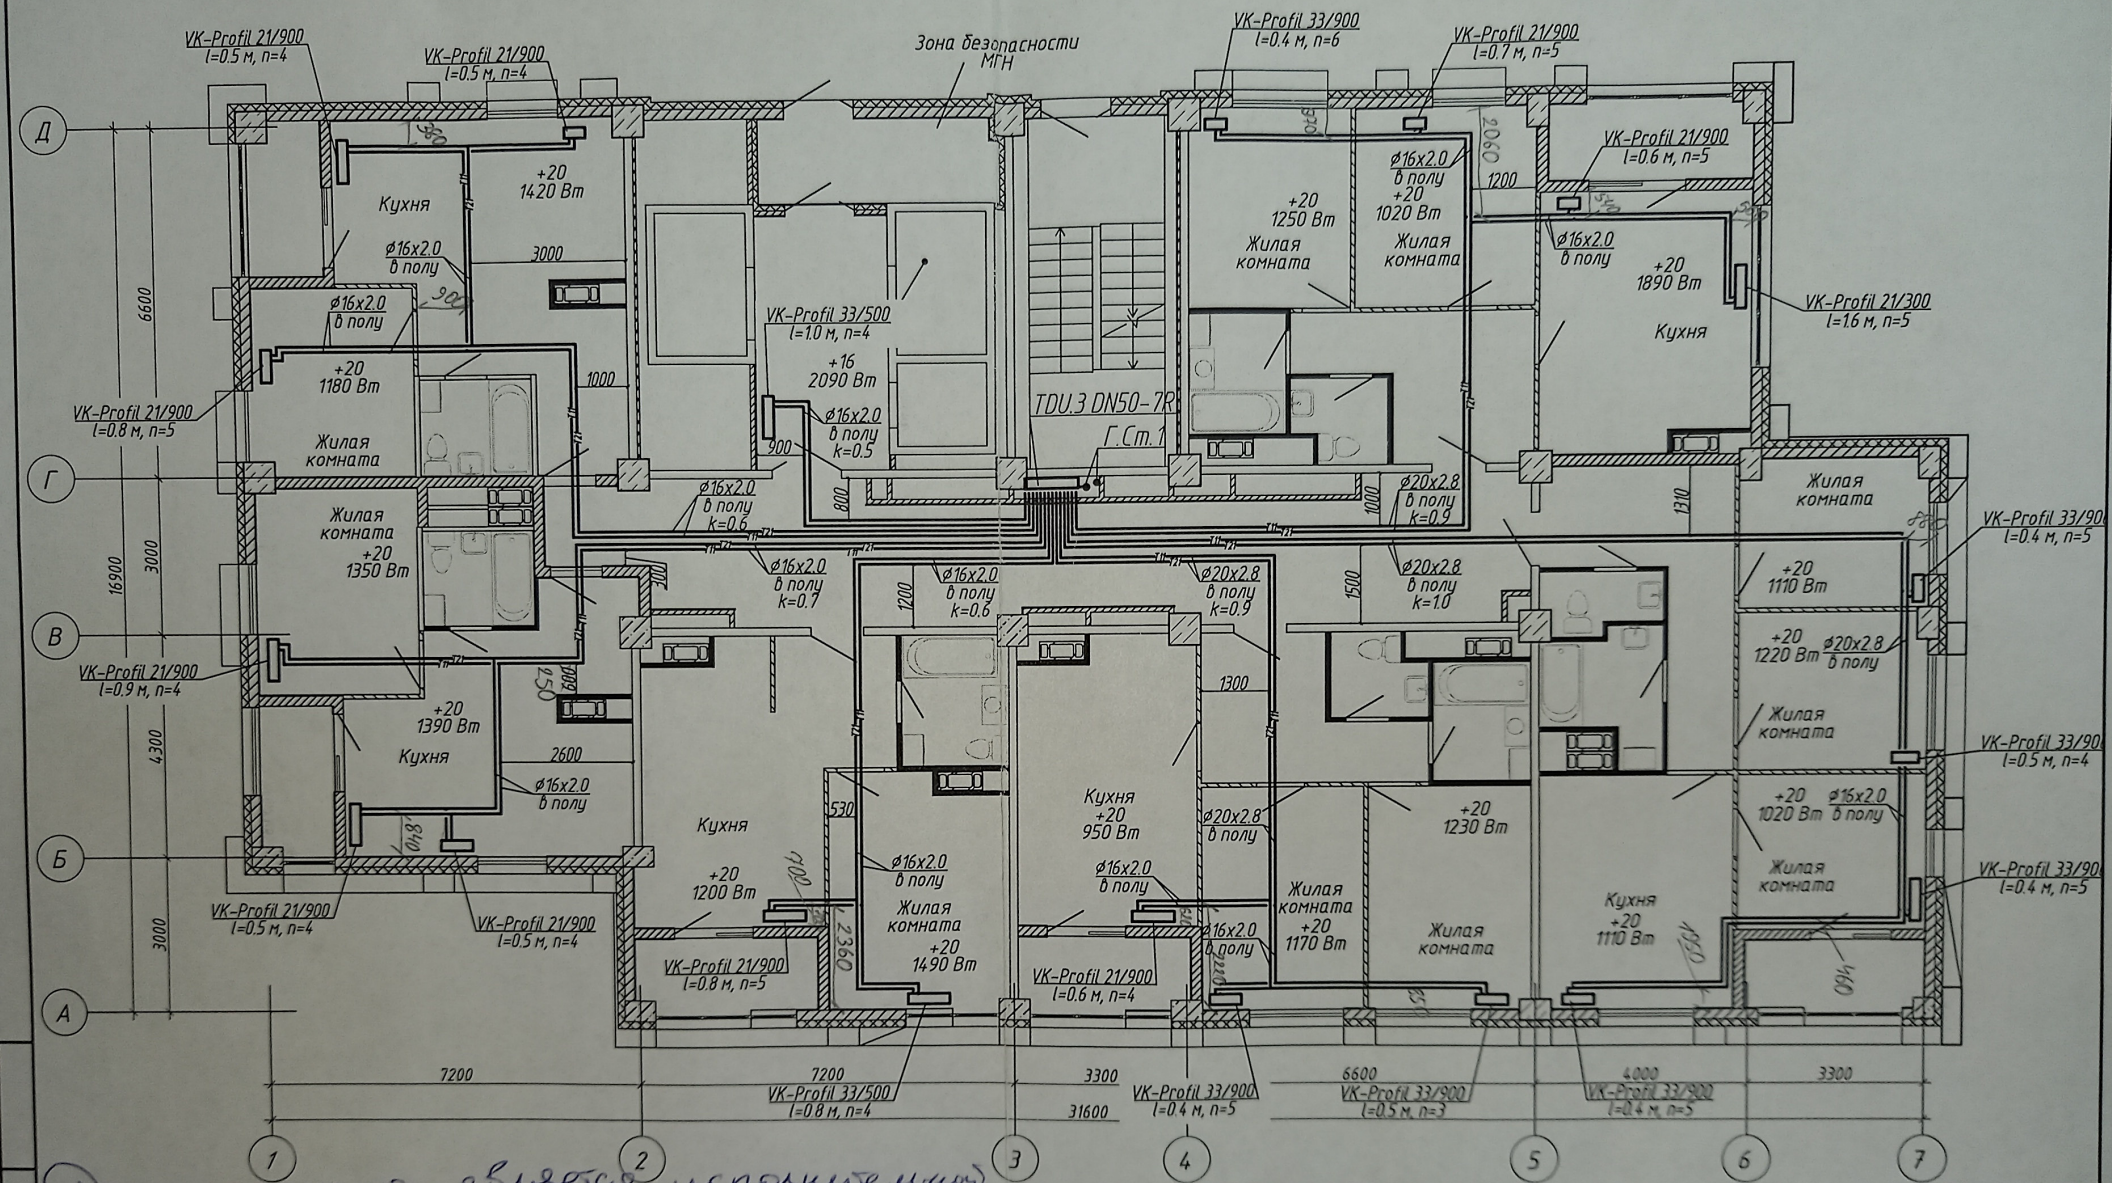


Данная схема является исполнительной
 Главным инженер ООО "Теплоинвест-Сервис"
 Демидов В.М.

1. Строительная часть показана условно;
2. Условные обозначения см. лист 1;
3. Узлы обвязки отопительных приборов см. л 58;
4. k - настройка клапанов MNT;
5. n - настройка термостатических клапанов.

Проект В.М. - Леонтьев А.В.

						4-19-1-08		
1	-	Зам	86-21	03.21	Жилой комплекс в квартале 05_08_020 по ул. Профсоюзная в Ворошиловском районе г. Волгограда			
Изм	Колуч	Лист	№ док	Дата	1-й этап. Жилой дом №1 Корректировка	Стадия	Лист	Листов
Разработал	Шамрайков			03.21		Р	9	
Проверил	Скида			03.21	Отопление. План 2 этажа	ООО "КЖ-ПРОЕКТ"		
Утвердил	Шкурко			03.21				
И.Контр.	Шкурко			03.21				

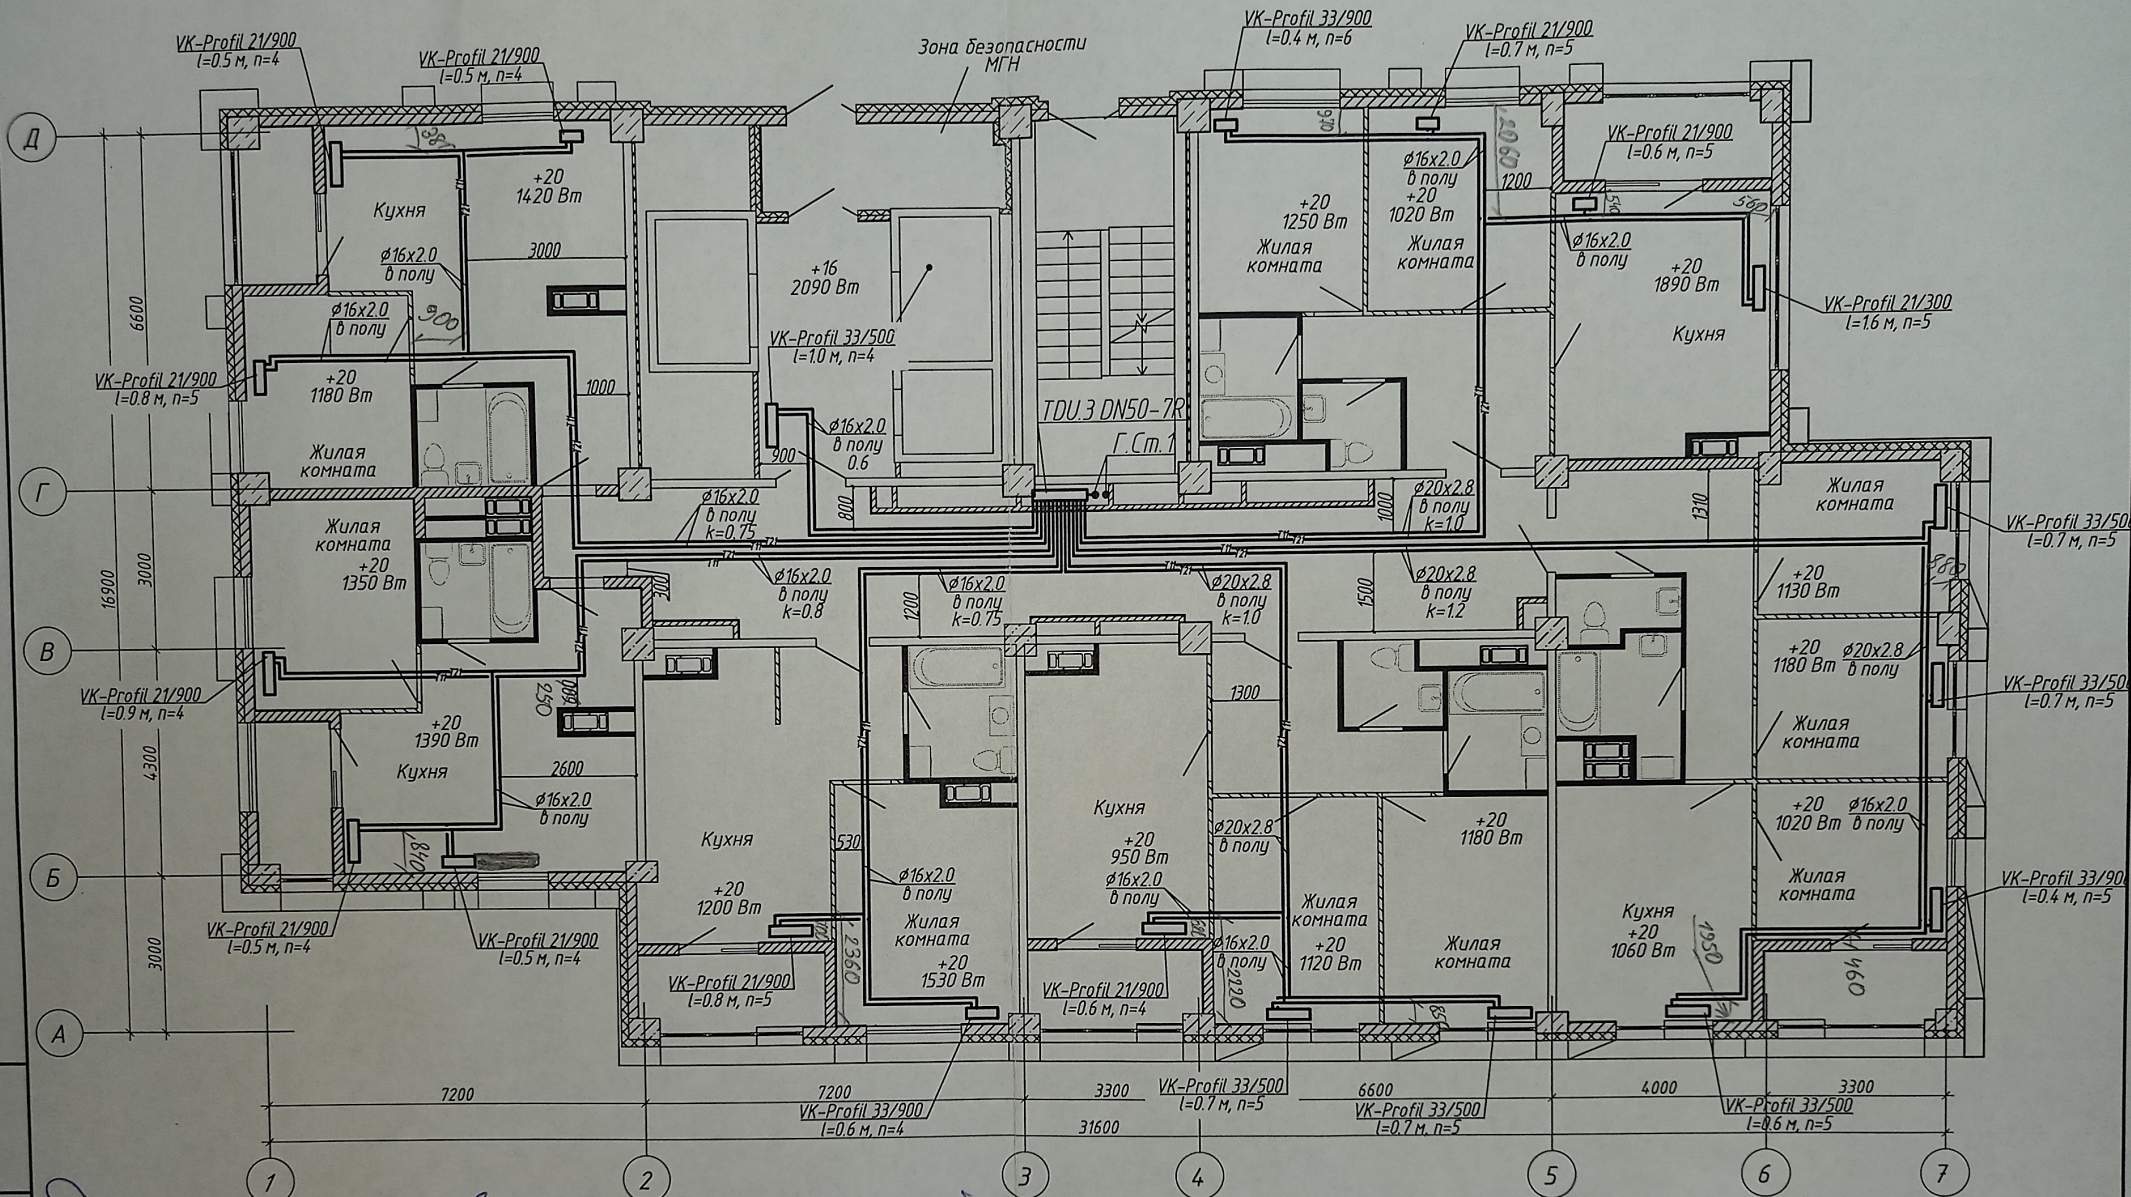


Данная схема является исполнительной,
 разработан инженер ООО "Теплоинвест-Сервис"
 Денисов В.В.

1. Строительная часть показана условно;
2. Условные обозначения см. лист 1;
3. Узлы обвязки отопительных приборов см. л 58;
4. k - настройка клапанов MNT;
5. n - настройка термостатических клапанов.

Прораб В.В. - Леонтьев А.В.

4-19-1-ОВ					
Жилой комплекс в квартале 05_08_020 по ул. Профсоюзная в Ворошиловском районе г. Волгограда					
1	-	Зам.	86-21	03.21	
Изм.	Колуч	Лист	№ док.	Подпись	Дата
Разработал	Шамрюков			03.21	
Проверил	Скида			03.21	
1-й этап. Жилой дом №1. Корректировка					
Отопление. План 3 этажа					
Утвердил Шкурко 03.21 Н.Контр. Шкурко 03.21					
Стадия				Лист	Листов
Р				10	
ООО "КЖ-ПРОЕКТ"				Формат А3	

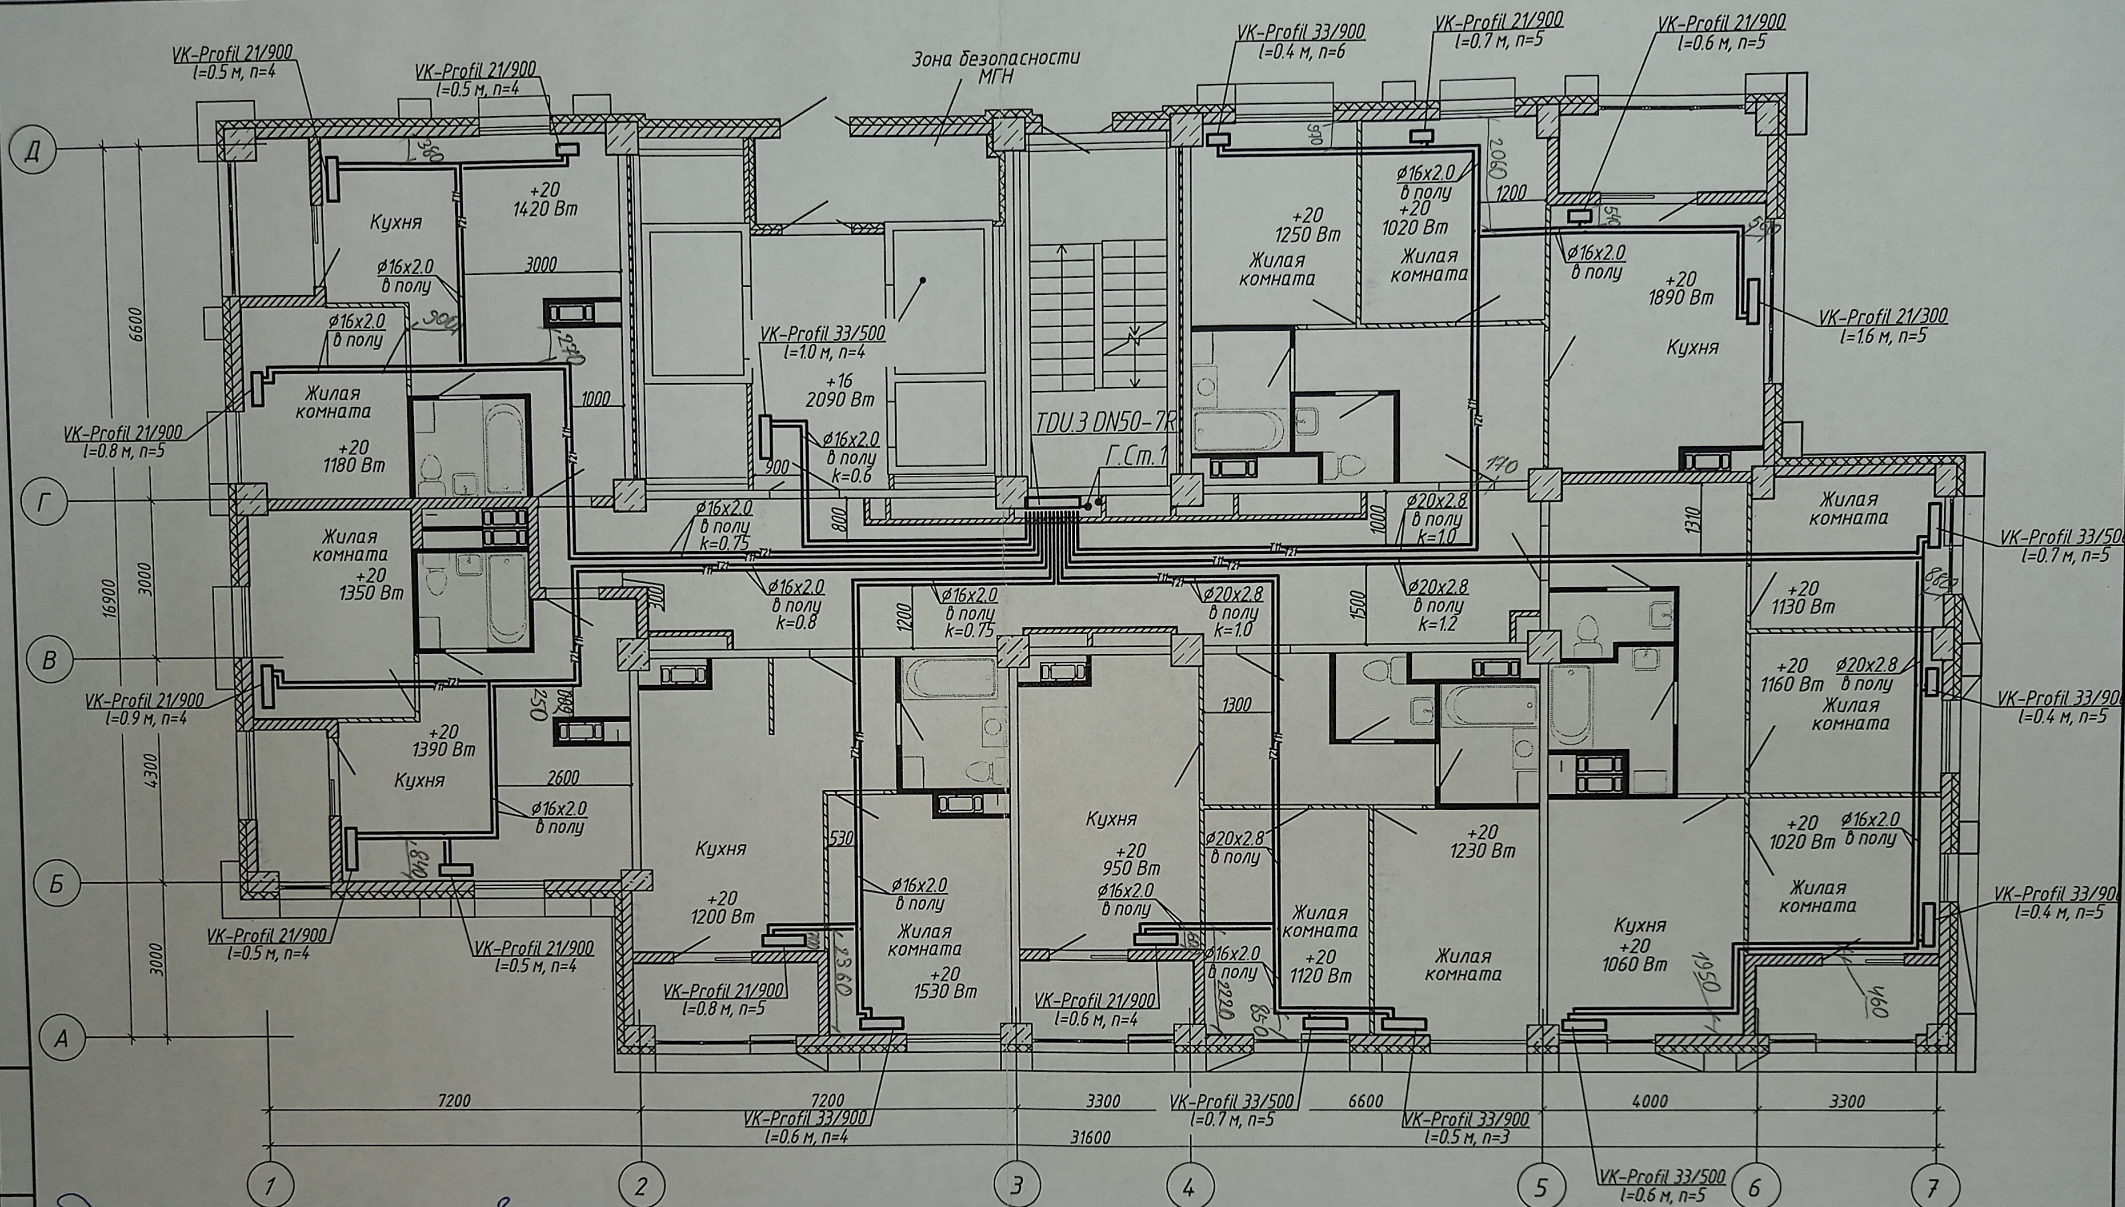


Данная схема является исполнительской
 Проект инженер ООО "Теплоинвест-Волгас" *Венков В.М.*

1. Строительная часть показана условно;
2. Условные обозначения см. лист 1;
3. Узлы обвязки отопительных приборов см. л 58;
4. k - настройка клапанов MHT;
5. n - настройка термостатических клапанов.

Проект ВЗ - Леонтьев А.А.

						4-19-1-0В				
1	-	Зам.	86-21		03.21	Жилой комплекс в квартале 05_08_020 по ул. Профсоюзная в Ворошиловском районе г. Волгограда				
Изм.	Колуч	Лист	№ док.	Подпись	Дата					
Разработал	Шамрюков				03.21	1-й этап. Жилой дом №1. Корректировка		Стадия	Лист	Листов
Проверил	Скиба				03.21			Р	11	
Утвердил	Шкурко				03.21	Отопление. План 4 этажа		 ООО "КЖ-ПРОЕКТ"		
Н.Контр.	Шкурко				03.21					

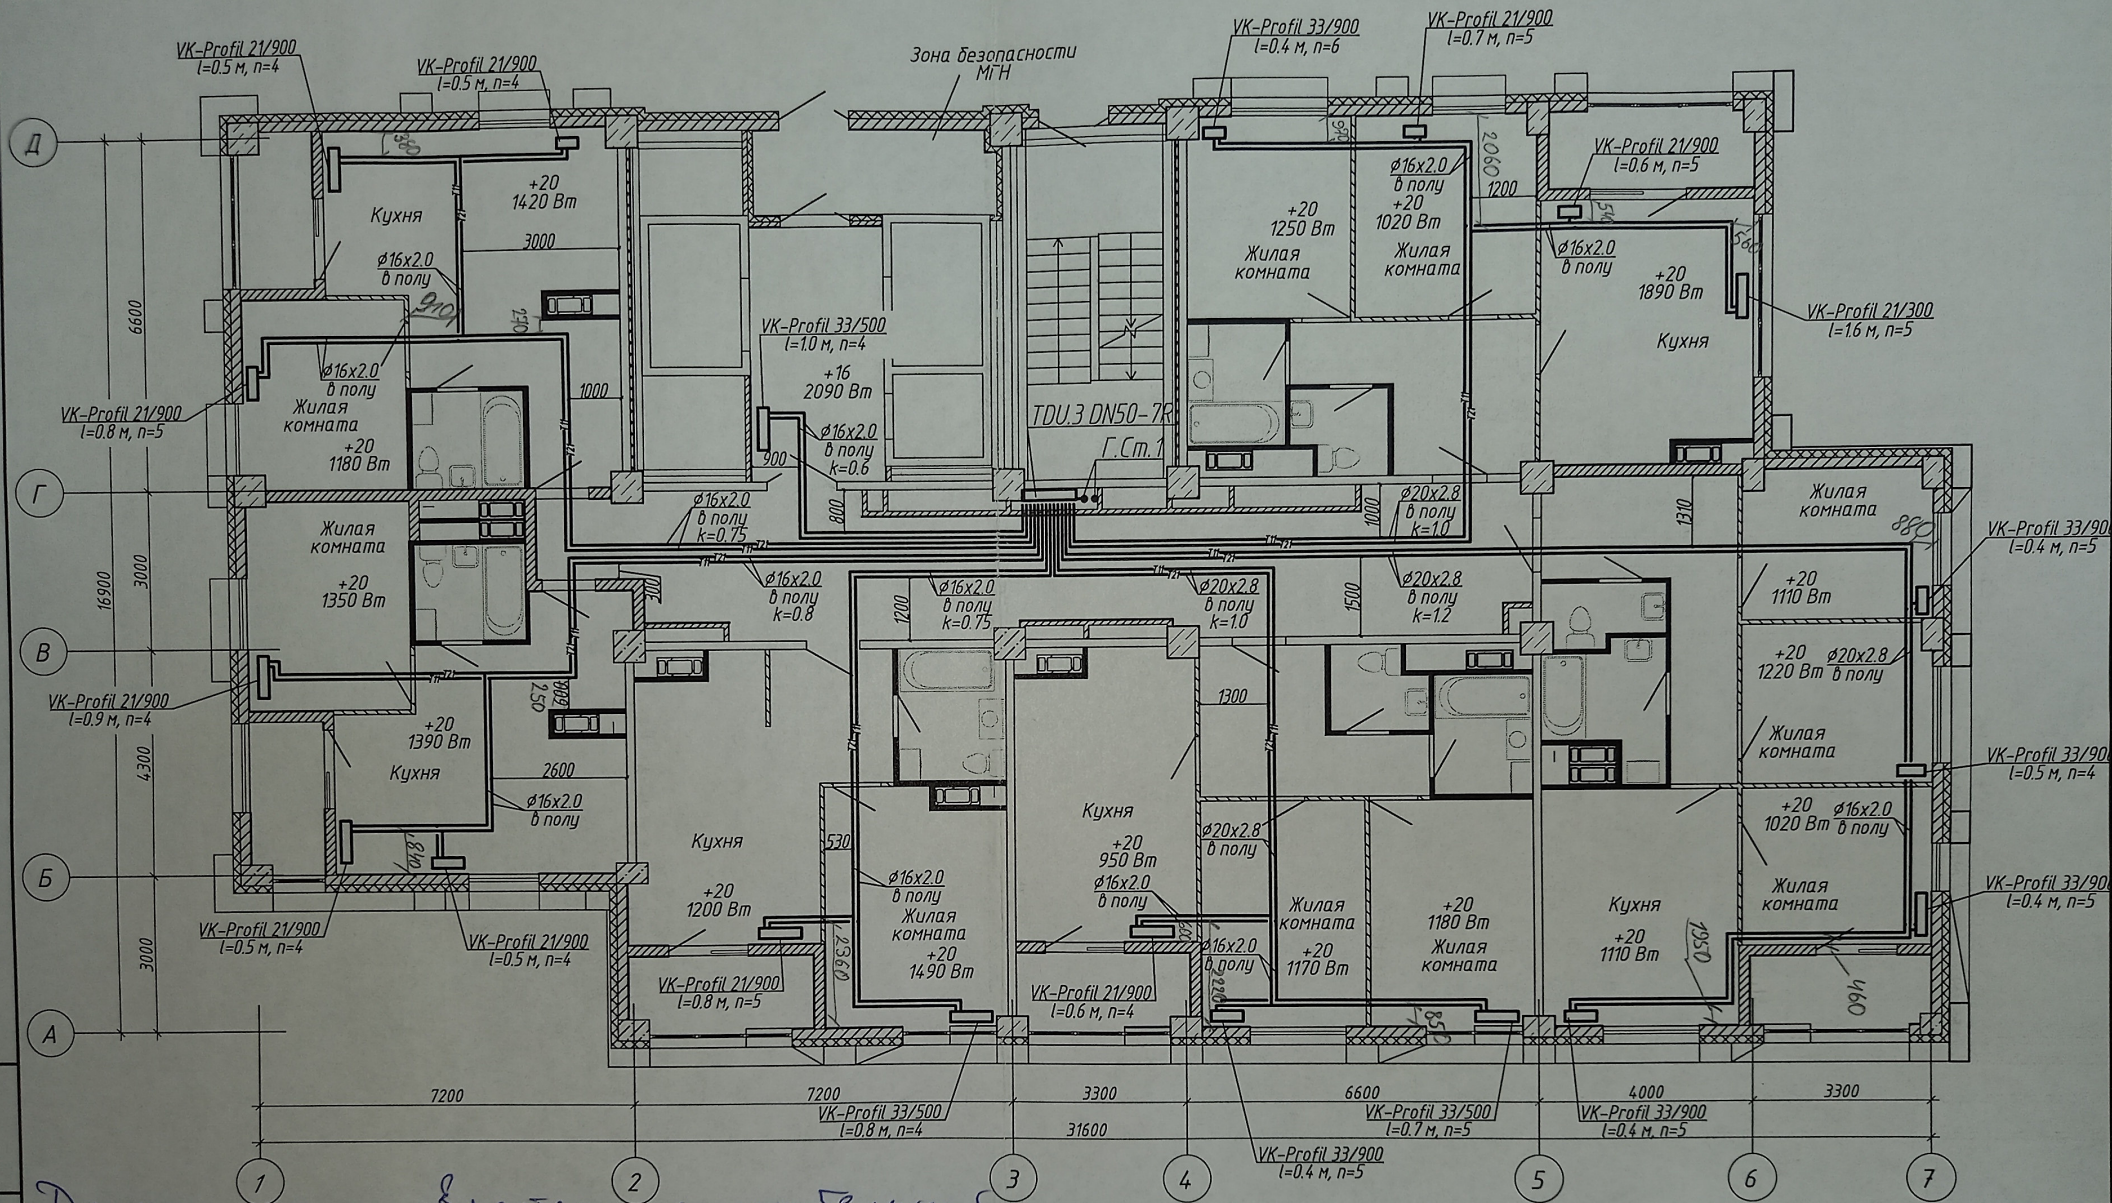


Данная схема является исполнительской
 Знаком инженер ООО «Теплоинвест-Сервис»
 [Подпись]

1. Строительная часть показана условно;
2. Условные обозначения см. лист 1;
3. Узлы обвязки отопительных приборов см. л 58;
4. k - настройка клапанов MNT;
5. n - настройка термостатических клапанов.

[Подпись]

						4-19-1-0B			
1	-	Зам.	86-21		03.21	Жилой комплекс в квартале 05_08_020 по ул. Профсоюзная в Ворошиловском районе г. Волгограда			
Изм.	Колуч	Лист	№ док.	Подпись	Дата	1-й этап. Жилой дом №1. Корректировка	Стадия	Лист	Листов
Разработал	Шамрюков				03.21		Р	12	
Проверил	Скиба				03.21				
Утвердил	Шкурко				03.21	Отопление. План 5 этажа	 ООО "КЖ-ПРОЕКТ"		
Н.Контр.	Шкурко				03.21				


Инд. N подл. Подпись и дата. Взам. инв. N

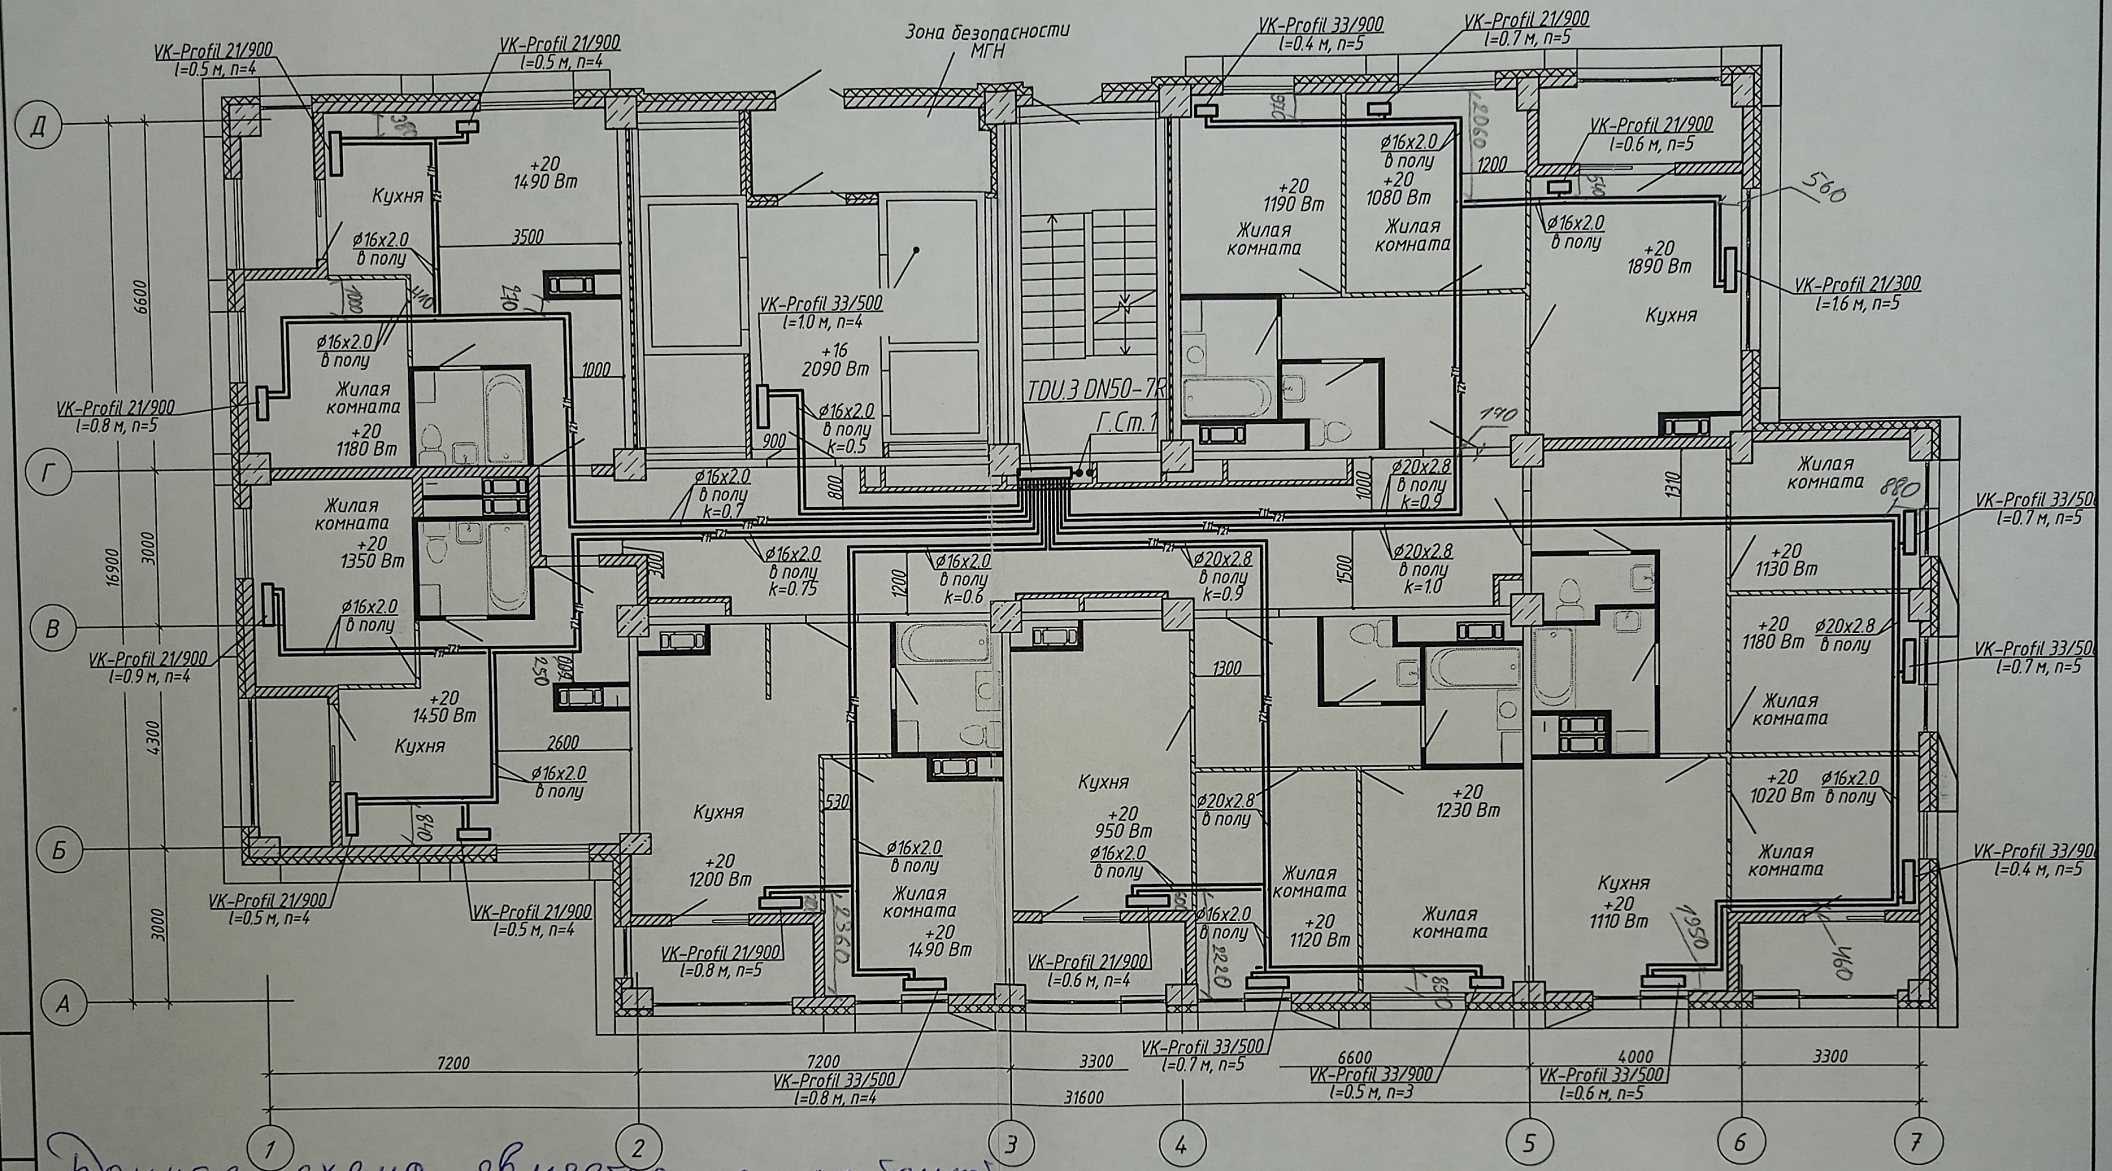

Данная схема является исполнением
заказа инженера ООО "Теплоинвест-Сервис"

Александр Домисов К.И.
 1. Строительная часть показана условно;
 2. Условные обозначения см. лист 1;
 3. Узлы обвязки отопительных приборов см. л 58;
 4. К - настройка клапанов MHT;
 5. П - настройка термостатических клапанов.
Проект В.З. Моисеев А.К.

						4-19-1-0В		
1	-	Зам.	86-21	03.21		Жилой комплекс в квартале 05_08_020 по ул. Профсоюзная в Ворошиловском районе г. Волгограда		
Изм.	Колуч	Лист	№ док	Подпись	Дата	1-й этап. Жилой дом №1 Корректировка	Стация	Лист
Разработал	Шамрюков				03.21		Р	13
Проверил	Скиба				03.21			
Утвердил	Шкурко			03.21		Отопление. План 6 этажа	ООО "КЖ-ПРОЕКТ"	
Н.Контр.	Шкурко			03.21				

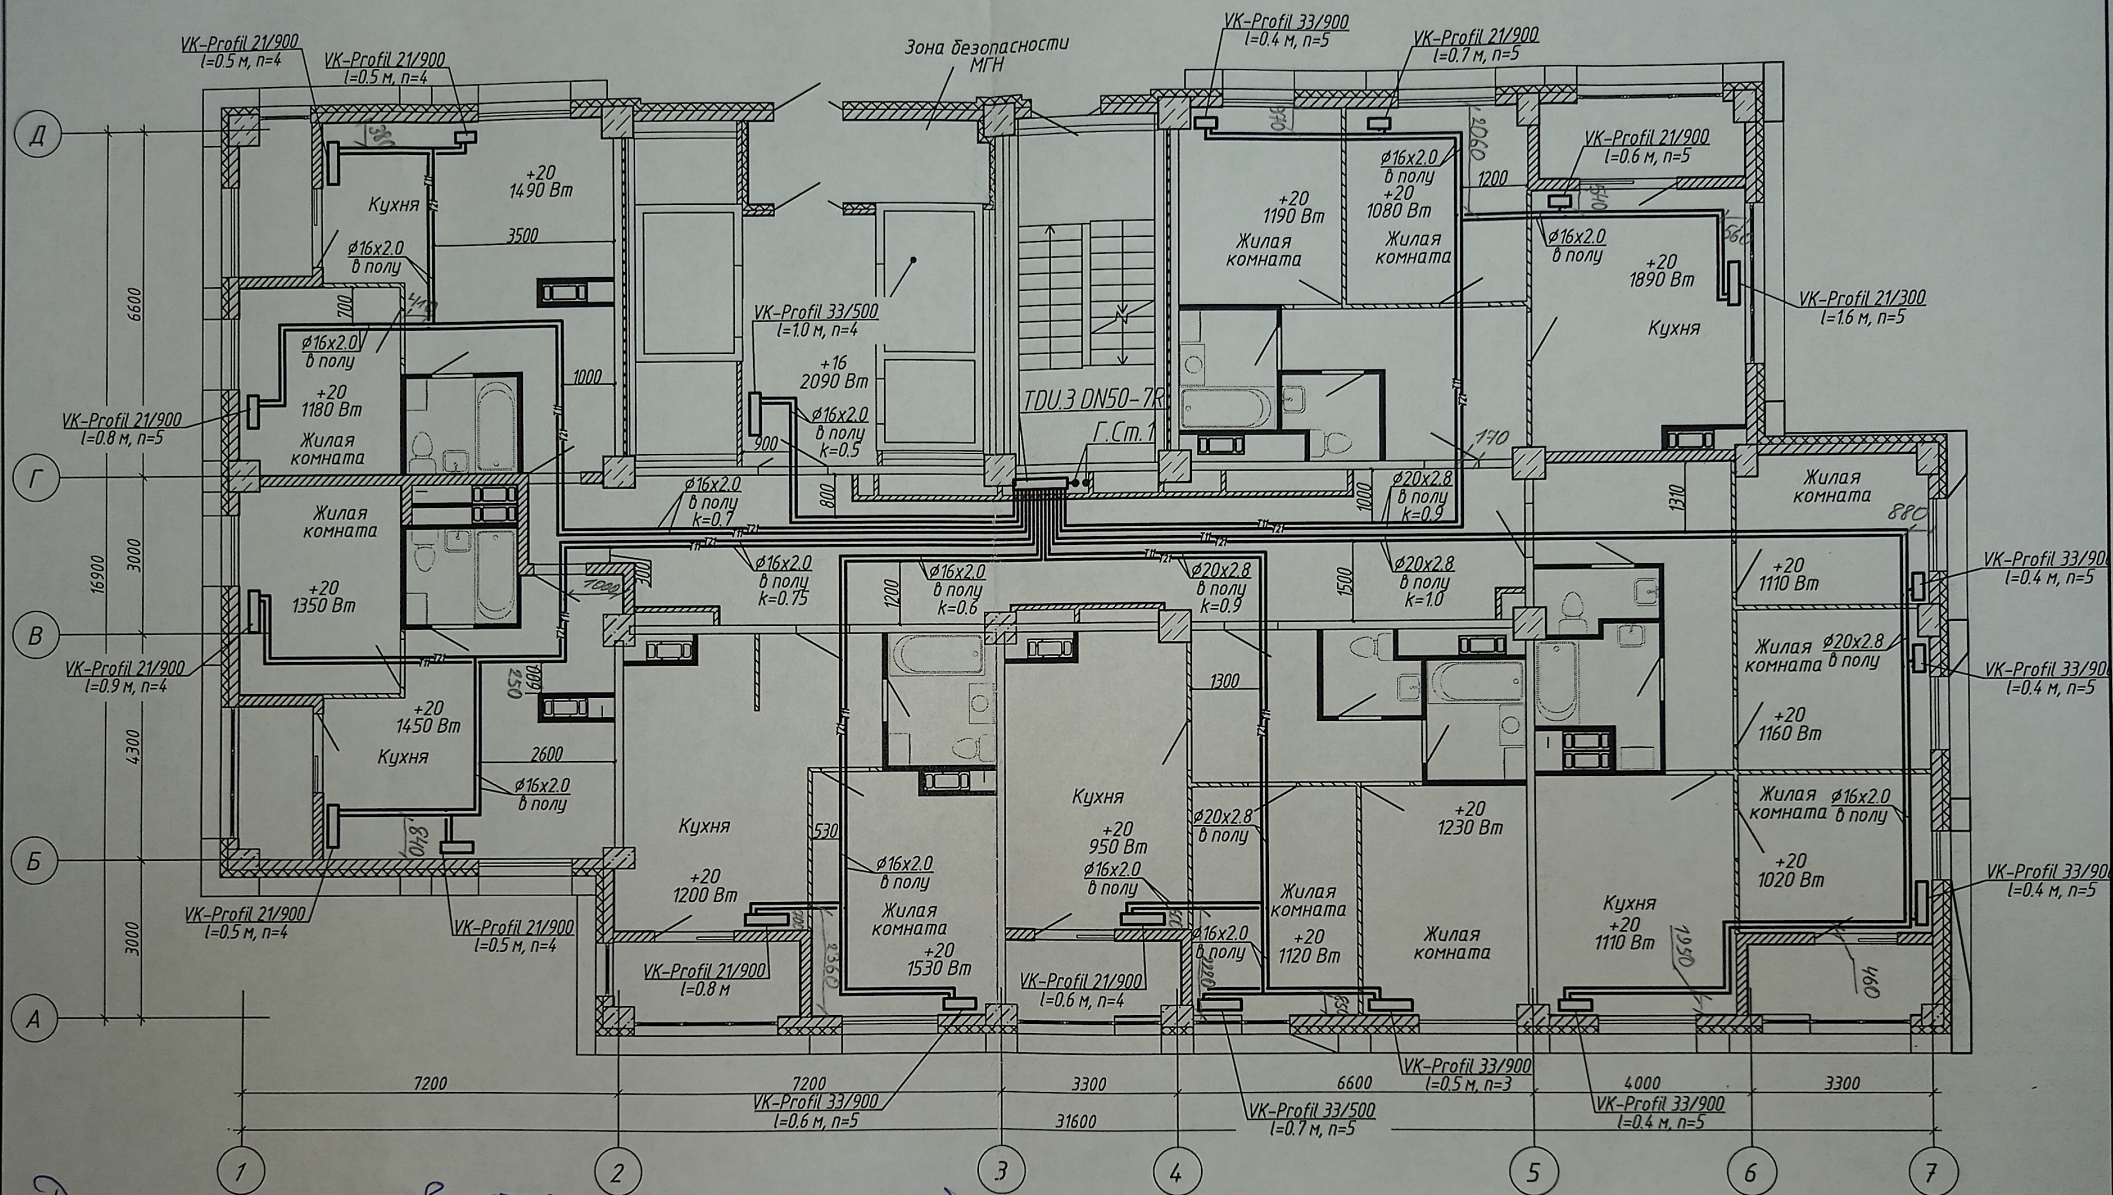


Данная схема является исполнительной
 Извещатель инженер ООО "Теплоинформ-Сервис"
 С.И. Пожилов В.И.

1. Строительная часть показана условно;
2. Условные обозначения см. лист 1;
3. Узлы обвязки отопительных приборов см. л 58;
4. К - настройка клапанов MNT;
5. П - настройка термостатических клапанов.

Проект В.И. Леонтьев А.К.

						4-19-1-ОВ				
1	-	Зам.	86-21		03.21	Жилой комплекс в квартале 05_08_020 по ул. Профсоюзная в Ворошиловском районе г. Волгограда				
Изм.	Колуч	Лист	№ док.	Подпись	Дата					
Разработал	Шамрюков				03.21					
Проверил	Скиба				03.21					
						1-й этап. Жилой дом №1. Корректировка		Стадия	Лист	Листов
								Р	14	
Утвердил	Шкурко				03.21	Отопление. План 7 этажа		 ООО "КЖ-ПРОЕКТ"		
Н.Контр.	Шкурко				03.21					

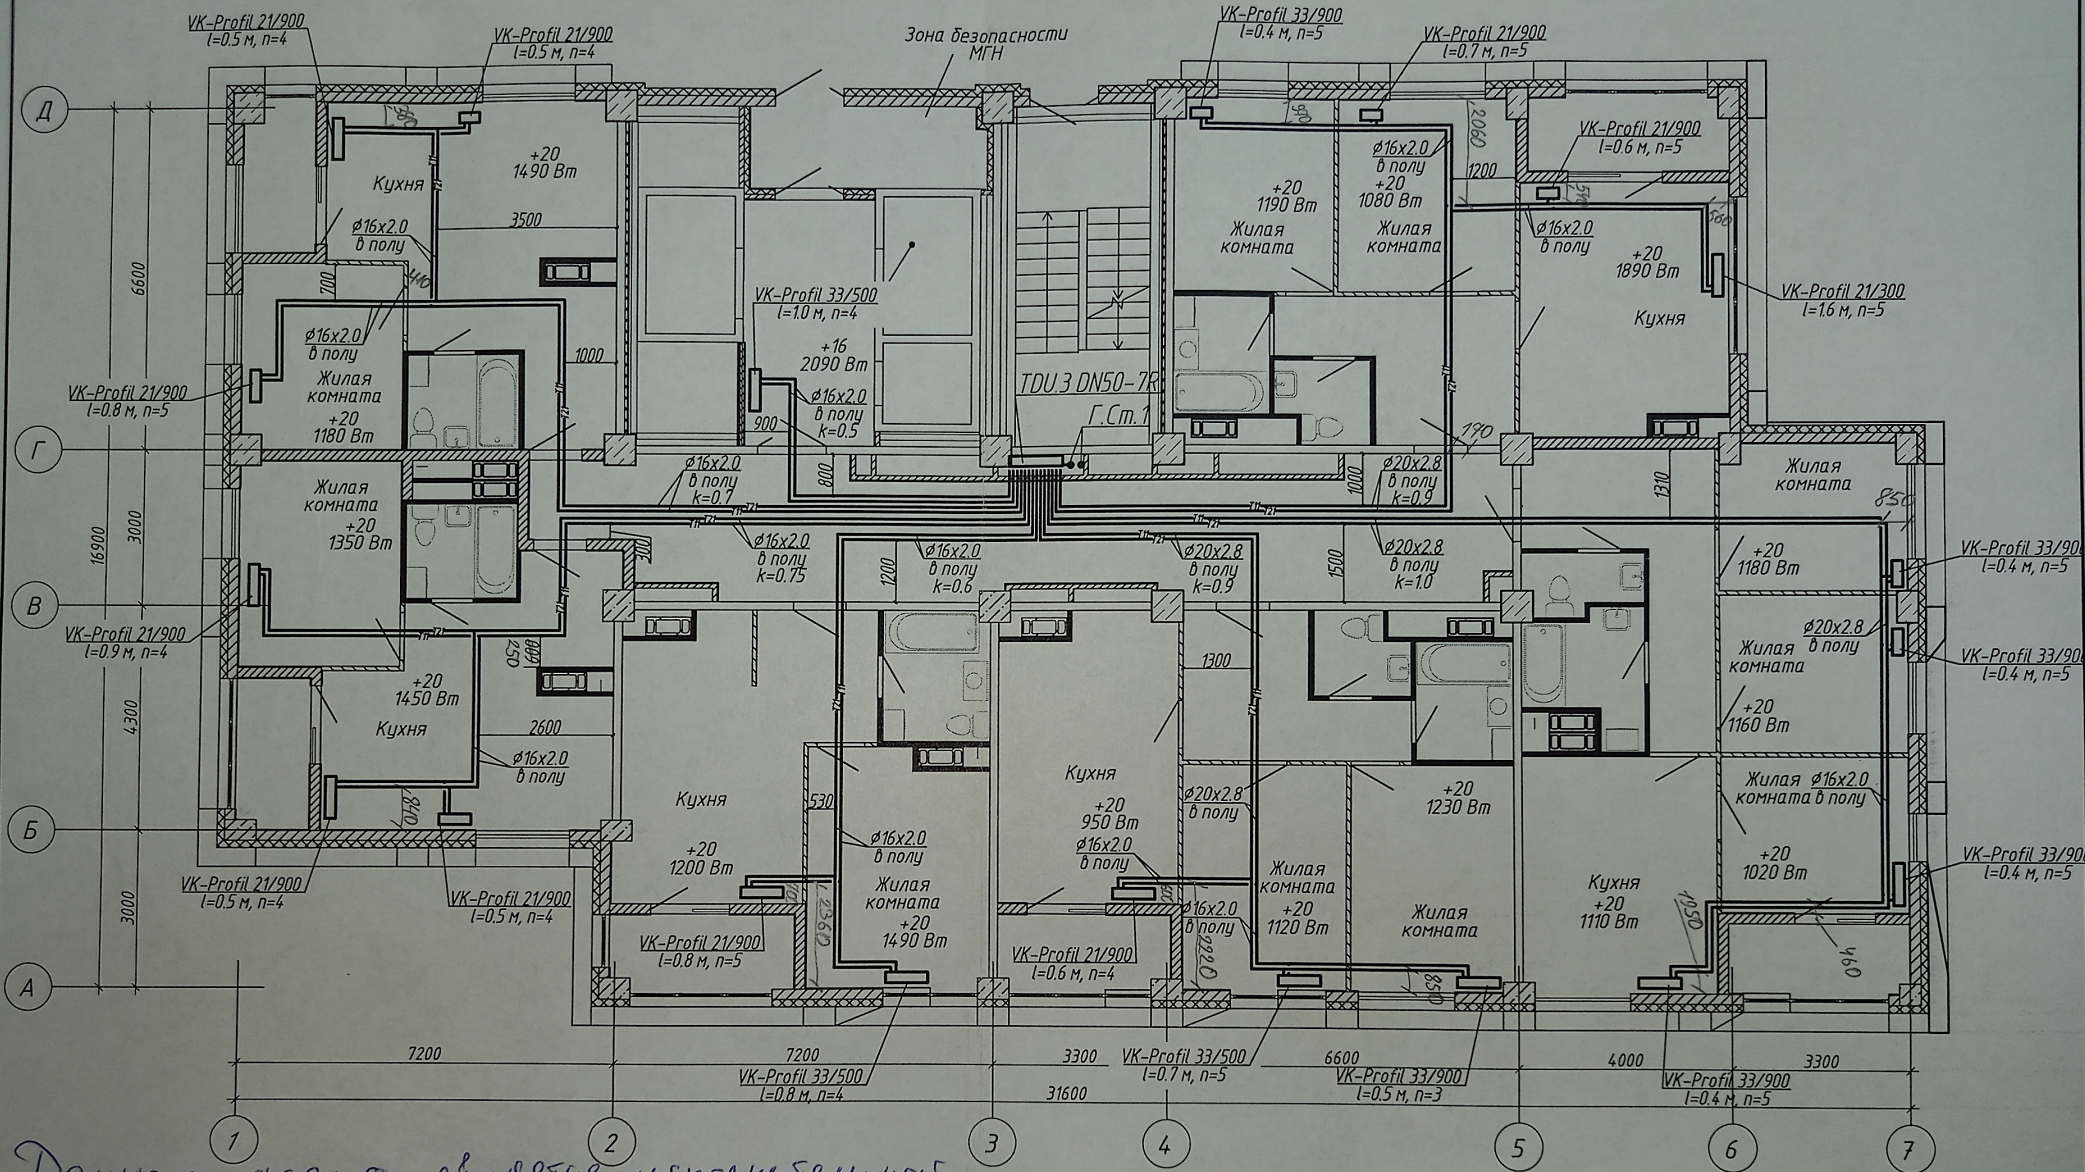


Данная схема является исполнительным
 Издатель инженер ООО "Теплоинжпр-Сервис"
 С.И. Денисов К.И.

1. Строительная часть показана условно;
2. Условные обозначения см. лист 1;
3. Узлы обвязки отопительных приборов см. л 58;
4. k - настройка клапанов MNT;
5. n - настройка термостатических клапанов.

Проект ВЗ - Леонтьев А.А.

						4-19-1-ОВ		
1	-	Зам.	86-21		03.21	Жилой комплекс в квартале 05_08_020 по ул. Профсоюзная в Ворошиловском районе г. Волгограда		
Изм.	Колуч	Лист	№ док.	Подпись	Дата			
Разработал	Шамрыков				03.21	1-й этап. Жилой дом №1 Корректировка		
Проверил	Скида				03.21			
						Отопление. План 8 этажа		
Утвердил	Шкурко				03.21			
Н.Контр.	Шкурко				03.21	ООО "КЖ-ПРОЕКТ"		

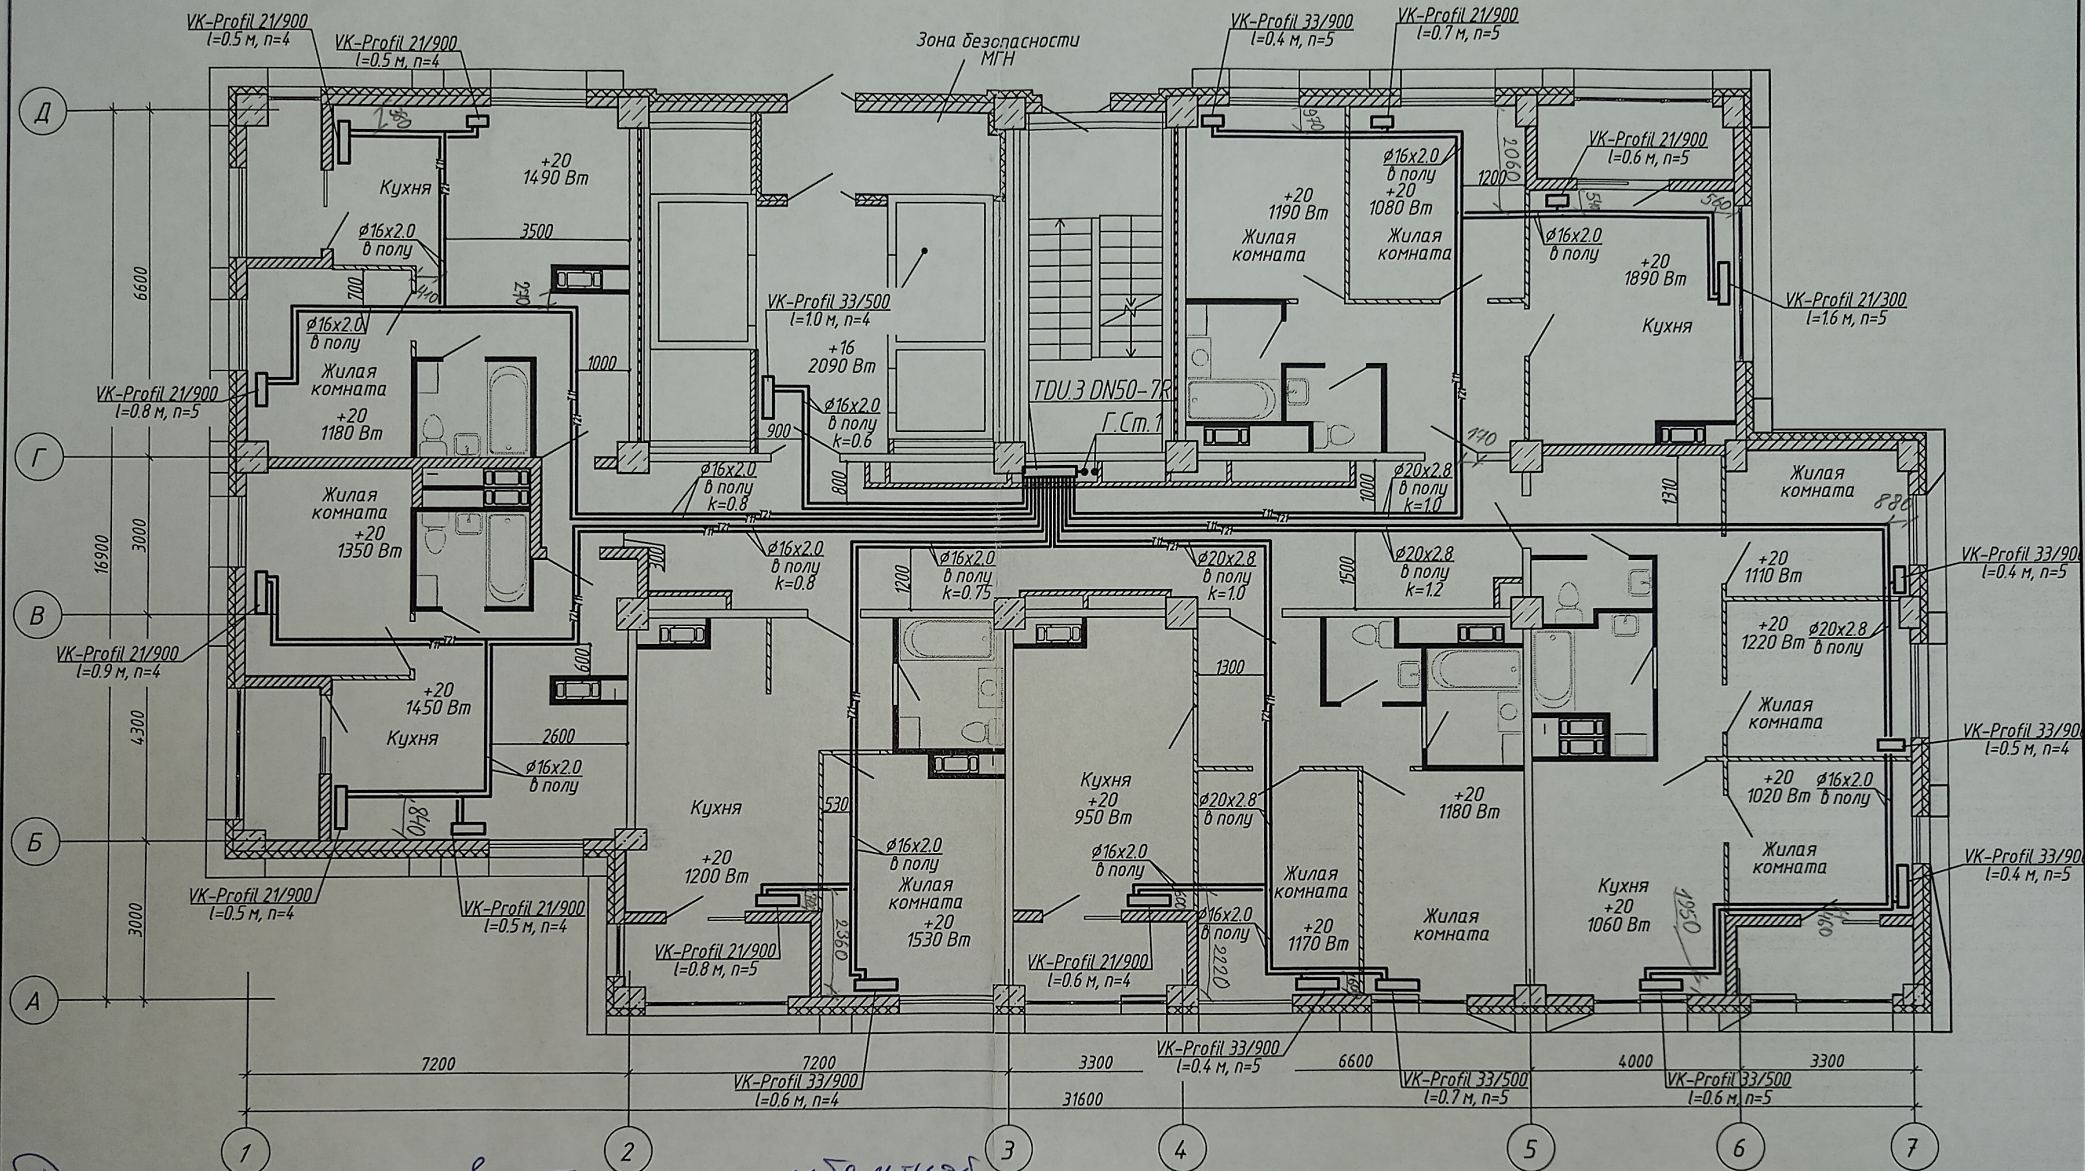


Данная схема является исполнительской
 разработкой инженера ООО "Теплоинж-Сервис"
 Демидов А.М.

1. Строительная часть показана условно;
2. Условные обозначения см. лист 1;
3. Узлы обвязки отопительных приборов см. л 58;
4. k - настройка клапанов MNT;
5. n - настройка термостатических клапанов.

Проект А.А. Леонтьев А.А.

						4-19-1-0B			
1	-	Зам.	86-21		03.21	Жилой комплекс в квартале 05_08_020 по ул. Профсоюзная в Ворошиловском районе г. Волгограда			
Изм.	Колуч	Лист	№ док.	Подпись	Дата	1-й этап. Жилой дом №1. Корректировка	Стадия	Лист	Листов
Разработал	Шамрюков				03.21		P	16	
Проверил	Скиба				03.21				
Утвердил	Шкурко				03.21	Отопление. План 9 этажа		ООО "КЖ-ПРОЕКТ"	
Н.Контр.	Шкурко				03.21				

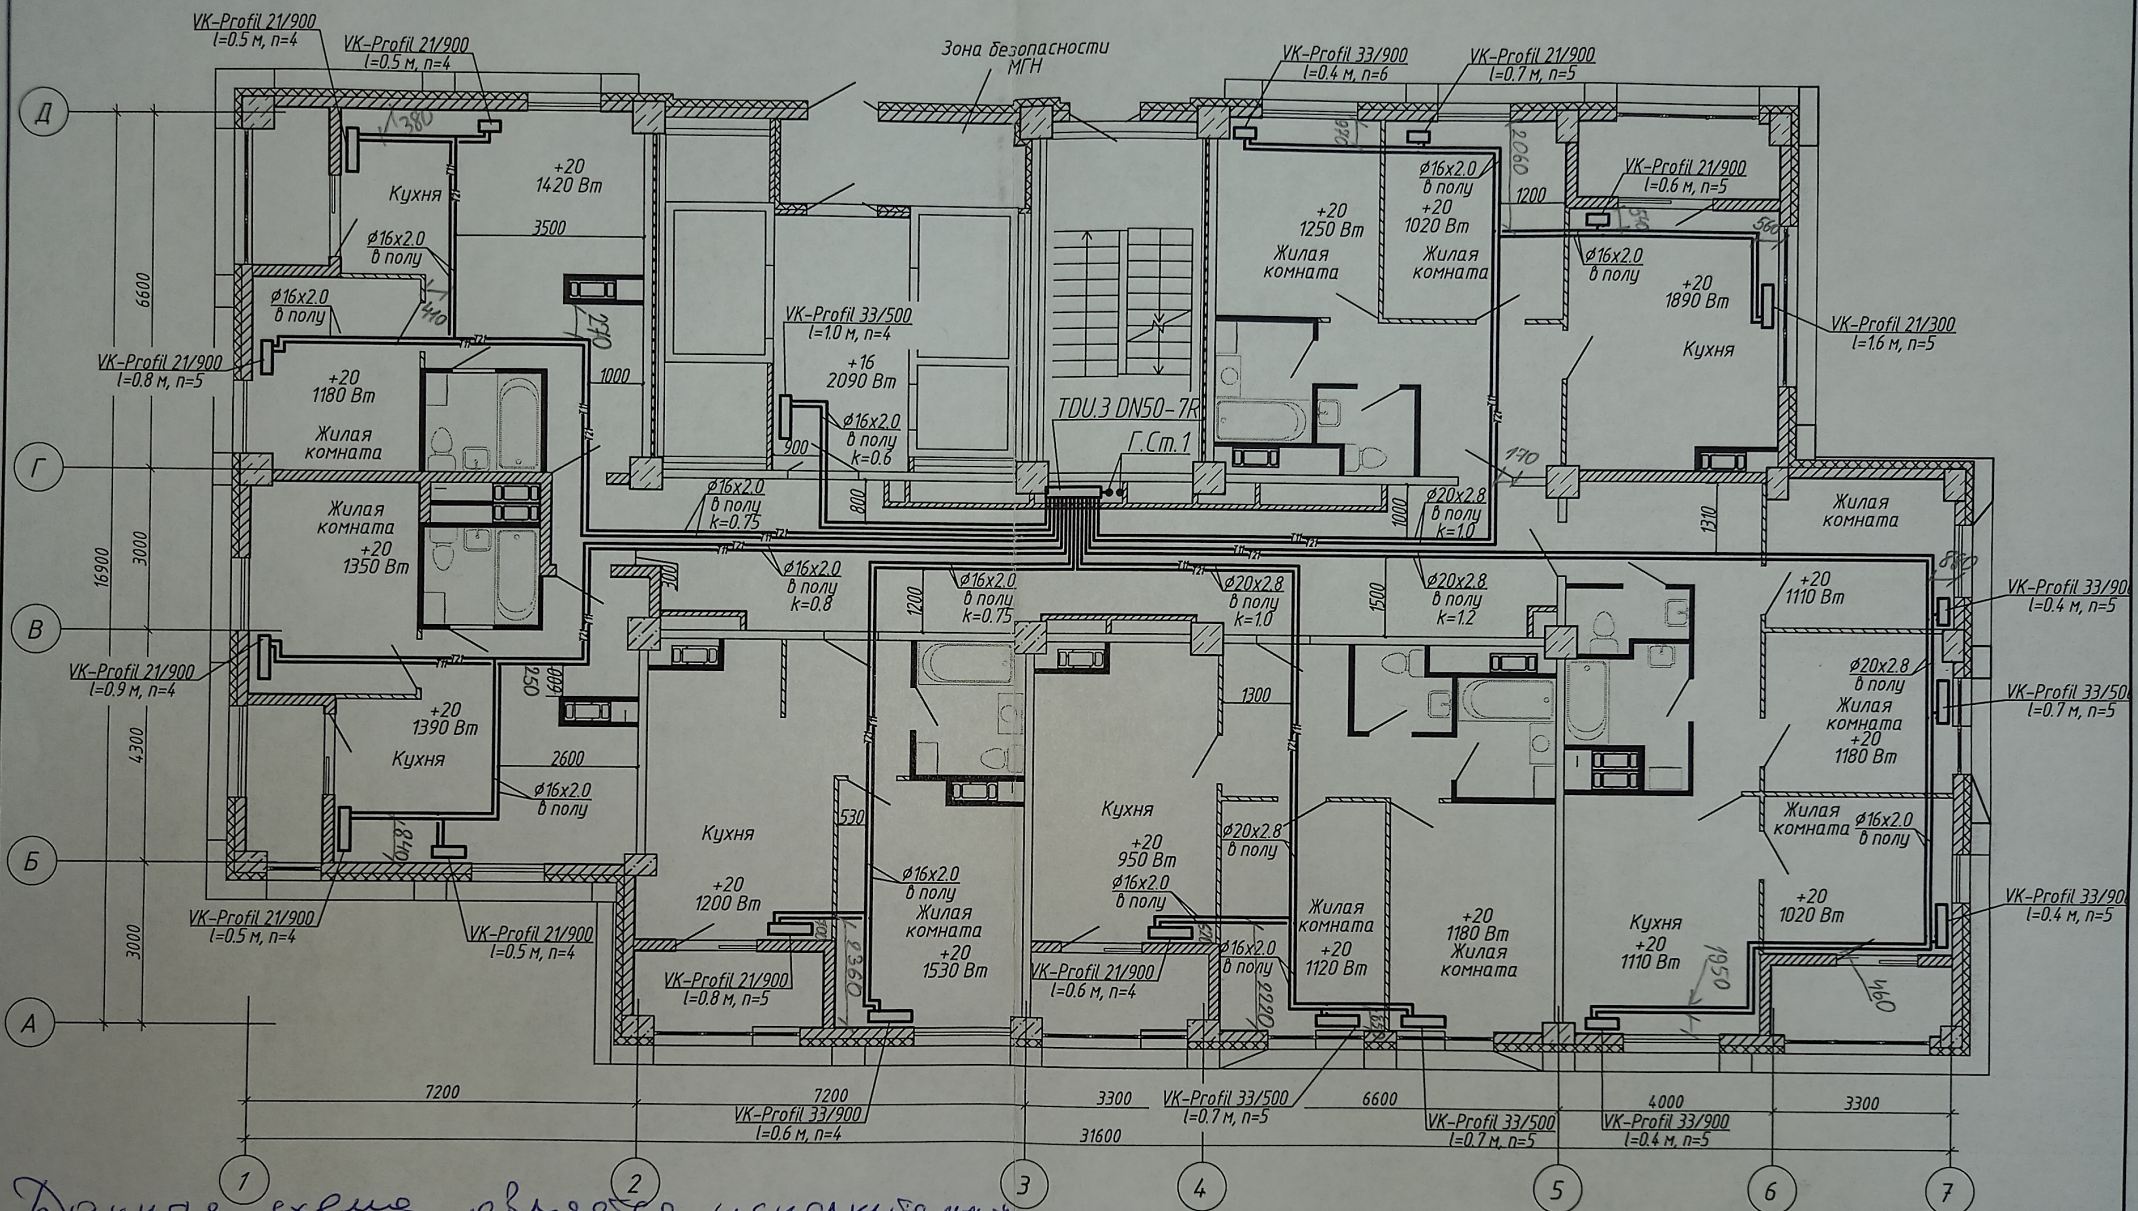


Данные схемы являются исполнением
инженера ООО «Теплоинж-Сервис»

Инж. Денисов А.М.

1. Строительная часть показана условно;
2. Условные обозначения см. лист 1;
3. Узлы обвязки отопительных приборов см. л 58;
4. k - настройка клапанов MNT;
5. n - настройка термостатических клапанов.


Проект В.З. Леонтьев А.В.

						4-19-1-0B				
1	-	Зам.	86-21		03.21	Жилой комплекс в квартале 05_08_020 по ул. Профсоюзная в Ворошиловском районе г. Волгограда				
Изм.	Кол.уч	Лист	№ док	Подпись	Дата	1-й этап. Жилой дом №1. Корректировка		Стадия	Лист	Листов
Разработал	Шамряков				03.21			P	17	
Проверил	Скиба				03.21			 ООО "КЖ-ПРОЕКТ"		
Утвердил	Шкурко				03.21	Отопление. План 10 этажа				
Н.Контр.	Шкурко				03.21					

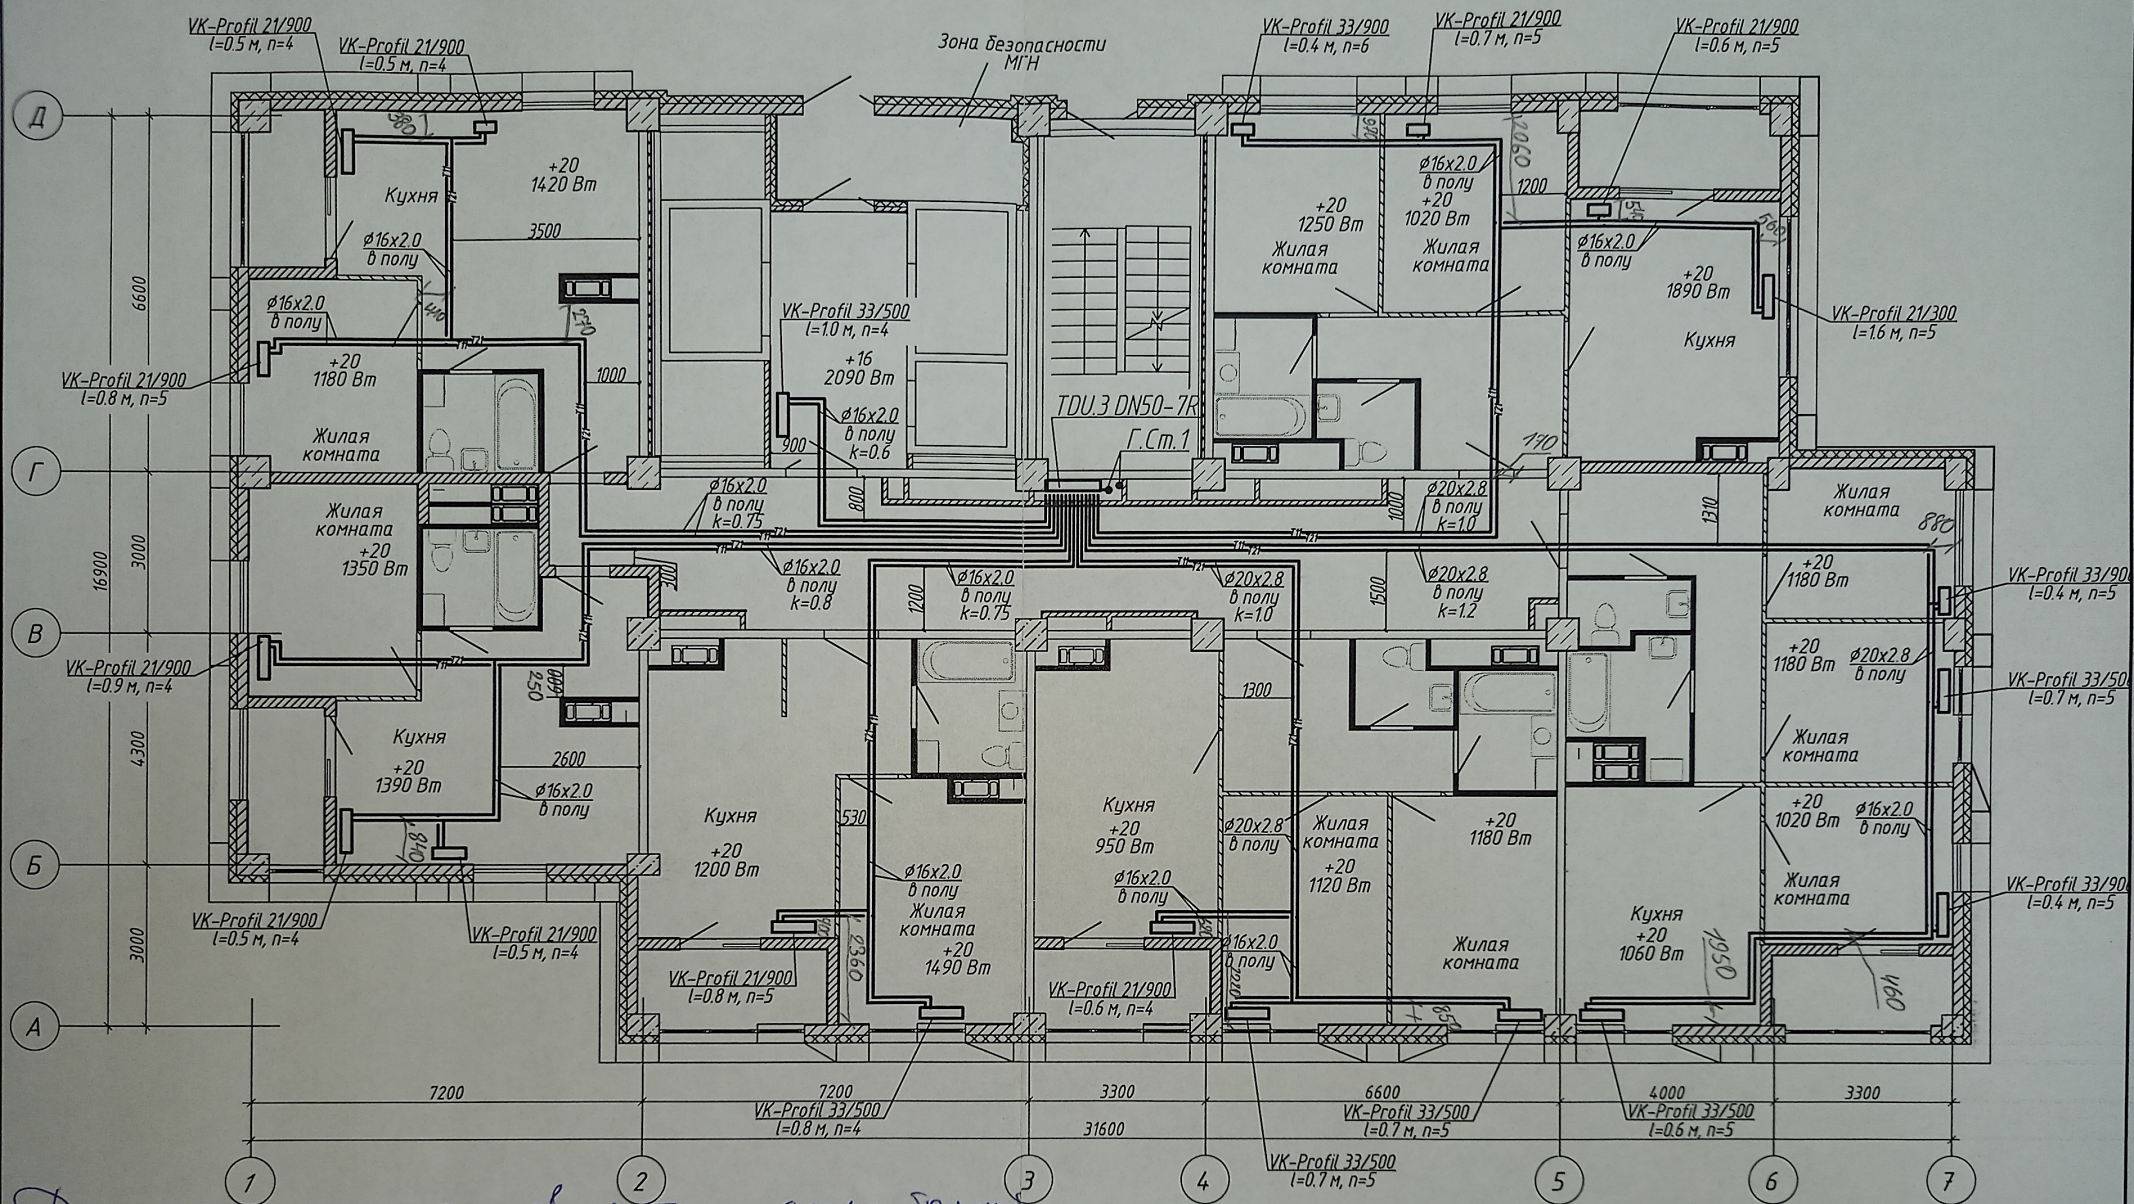


Данная схема является исполнительной
 Издательство ООО "Теплоинформ-Сервис"
 Автор: Леонтьев А.В.
 1. Строительная часть показана условно;
 2. Условные обозначения см. лист 1;
 3. Узлы обвязки отопительных приборов см. л 58;
 4. к - настройка клапанов МНТ;
 5. п - настройка термостатических клапанов.
 Проект ВЗ - Леонтьев А.В.

						4-19-1-0В				
1	-	Зам.	86-21		03.21	Жилой комплекс в квартале 05_08_020 по ул. Профсоюзная в Ворошиловском районе г. Волгограда				
Изм.	Колуч	Лист	№ док.	Подпись	Дата					
Разработал	Шамрюков				03.21	1-й этап. Жилой дом №1. Корректировка		Страница	Лист	Листов
Проверил	Скида				03.21			Р	18	
Утвердил	Шкурко				03.21	Отопление. План 11 этажа			ООО "КЖ-ПРОЕКТ"	
И.Контр.	Шкурко				03.21					

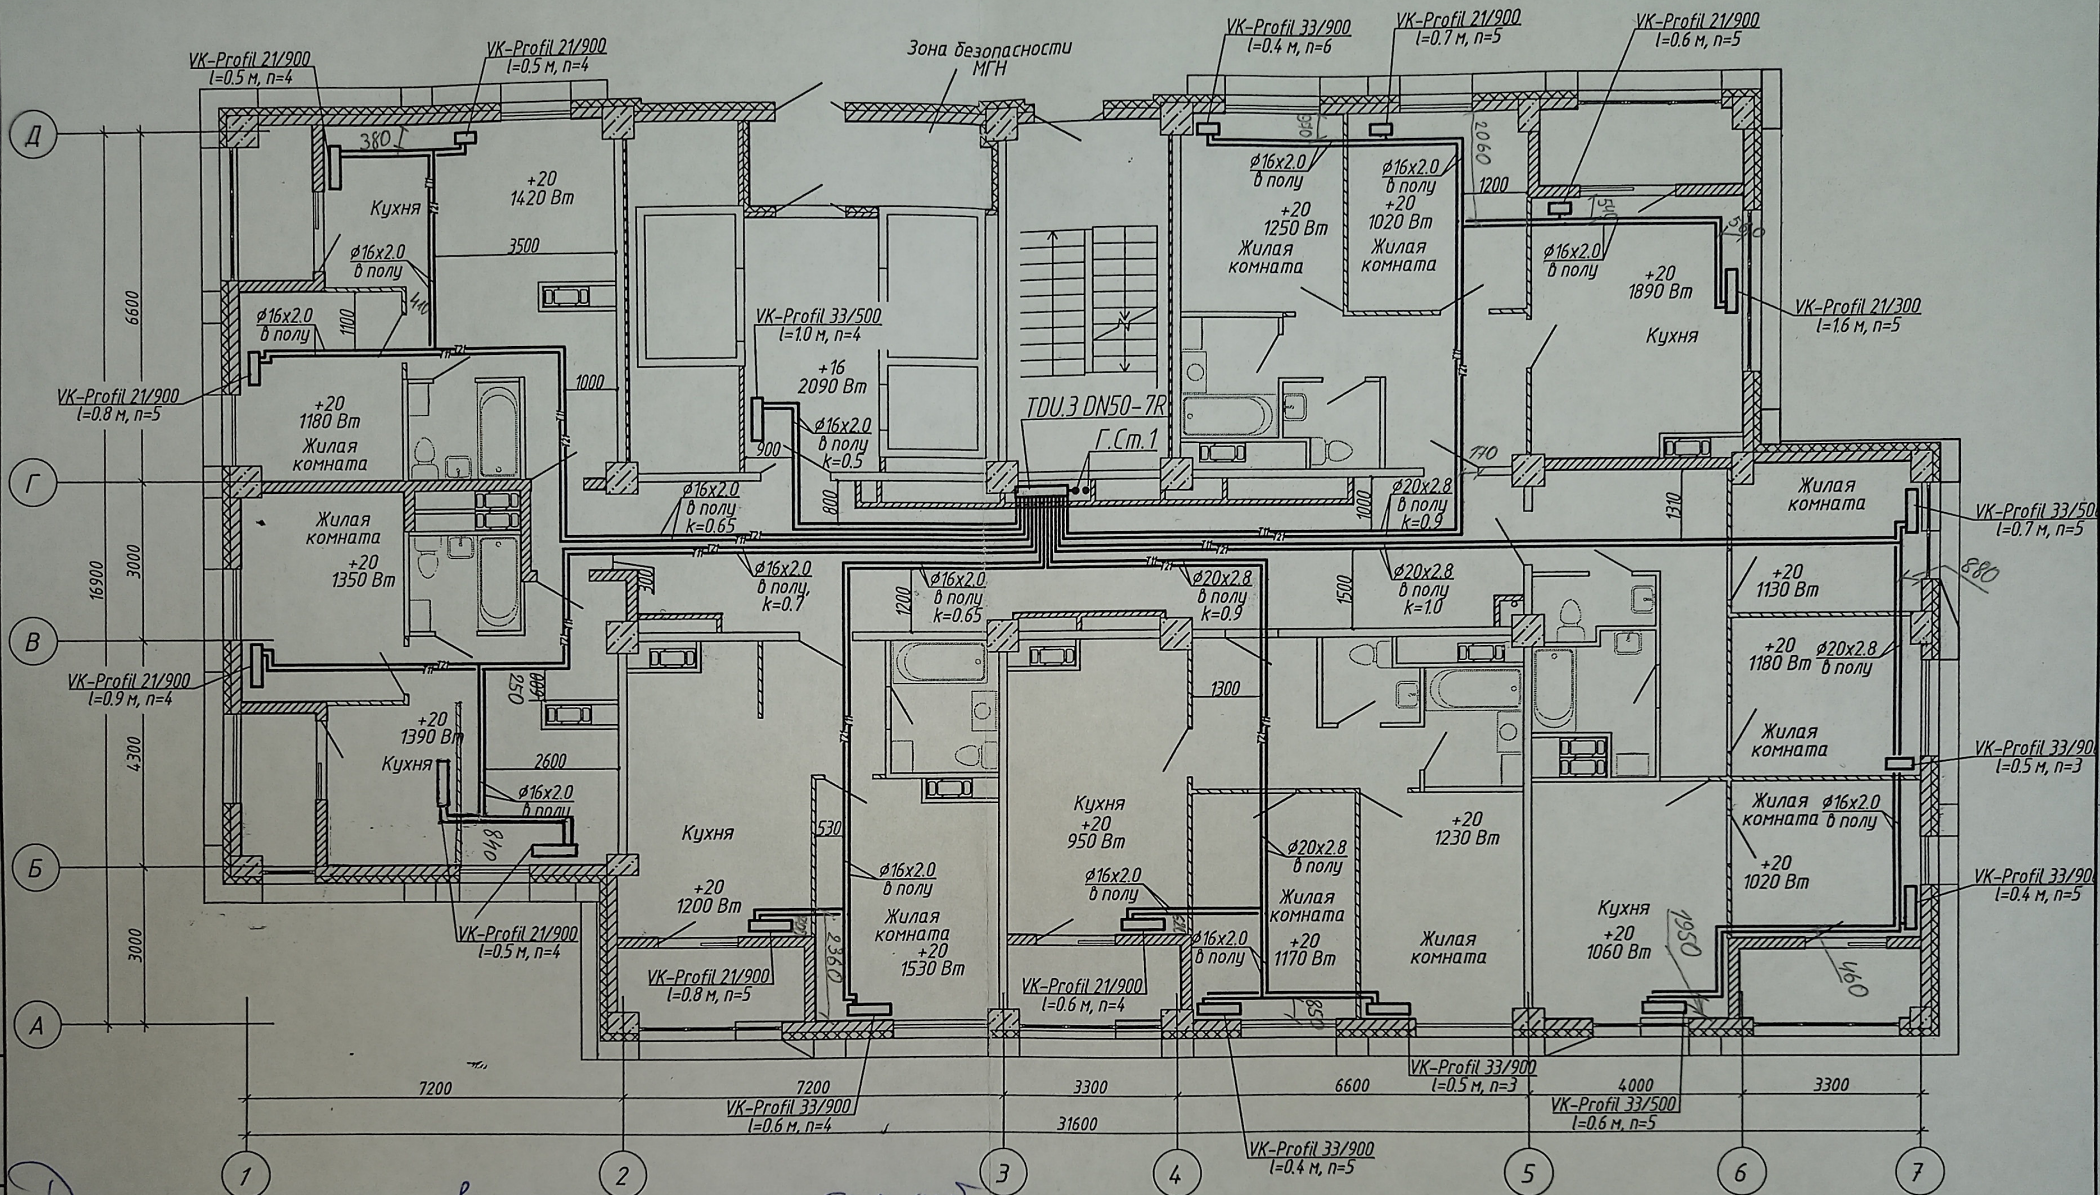

Данная схема является проектом
 Инженер ООО "Теплоинформ Сервис"
 Денисов В.М.
 1. Строительная часть показана условно;
 2. Условные обозначения см. лист 1;
 3. Узлы обвязки отопительных приборов см. л 58;
 4. к - настройка клапанов MNT;
 5. п - настройка термостатических клапанов.
 Проект В.М. Денисов Л.К.

						4-19-1-0В				
1	-	Зам.	86-21		03.21	Жилой комплекс в квартале 05_08_020 по ул. Профсоюзная в Ворошиловском районе г. Волгограда				
Изм.	Кол.уч	Лист	№ док.	Подпись	Дата					
Разработал	Шамрюков			03.21	1-й этап. Жилой дом №1. Корректировка			Стадия	Лист	Листов
Проверил	Скиба			03.21				Р	19	
Утвердил	Шкурко			03.21	Отопление. План 12 этажа				ООО "КЖ-ПРОЕКТ"	
Н.Контр.	Шкурко			03.21						

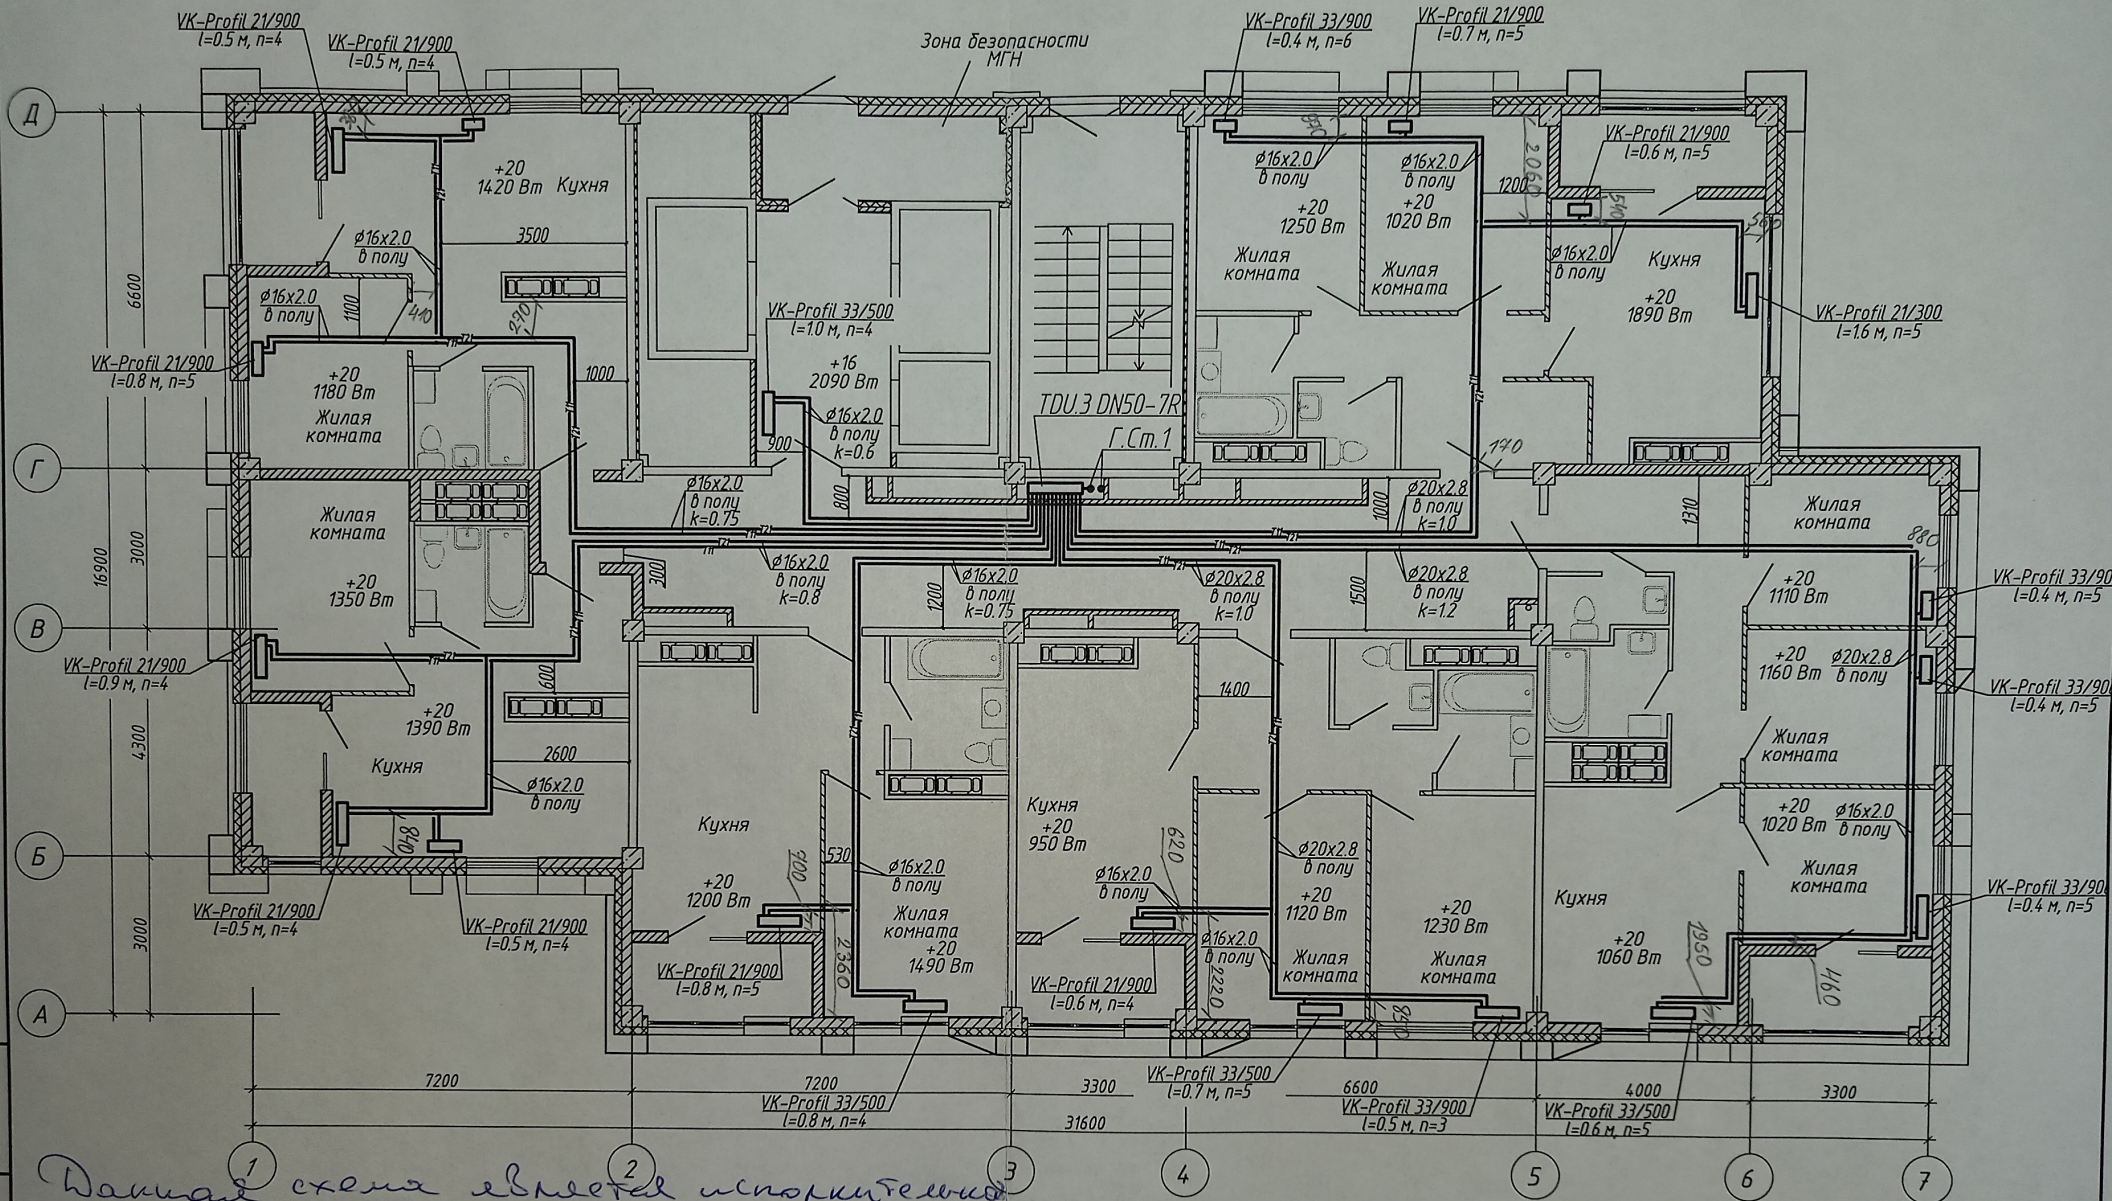


Данная схема является исполнительным
изданием инженер ООО "Теплоинж-Сервис"

Инж. Денисов В.И.

1. Строительная часть показана условно;
2. Условные обозначения см. лист 1;
3. Узлы обвязки отопительных приборов см. л 58;
4. k - настройка клапанов MNT;
5. n - настройка термостатических клапанов.

Прораб А.В. Леонтьев А.В.

						4-19-1-0В		
1	-	Зам.	86-21	03.21		Жилой комплекс в квартале 05_08_020 по ул. Профсоюзная в Ворошиловском районе г. Волгограда		
Изм.	Колуч	Лист	М. док.	Подпись	Дата			
Разработал	Шамрыков			03.21		1-й этап. Жилой дом №1. Корректировка		
Проверил	Скиба			03.21				
Утвердил	Шкурко			03.21		Отопление. План 13 этажа		
Н.Контр.	Шкурко			03.21				
						Стadia	Лист	Листов
						P	20	
						ООО "КЖ-ПРОЕКТ"		

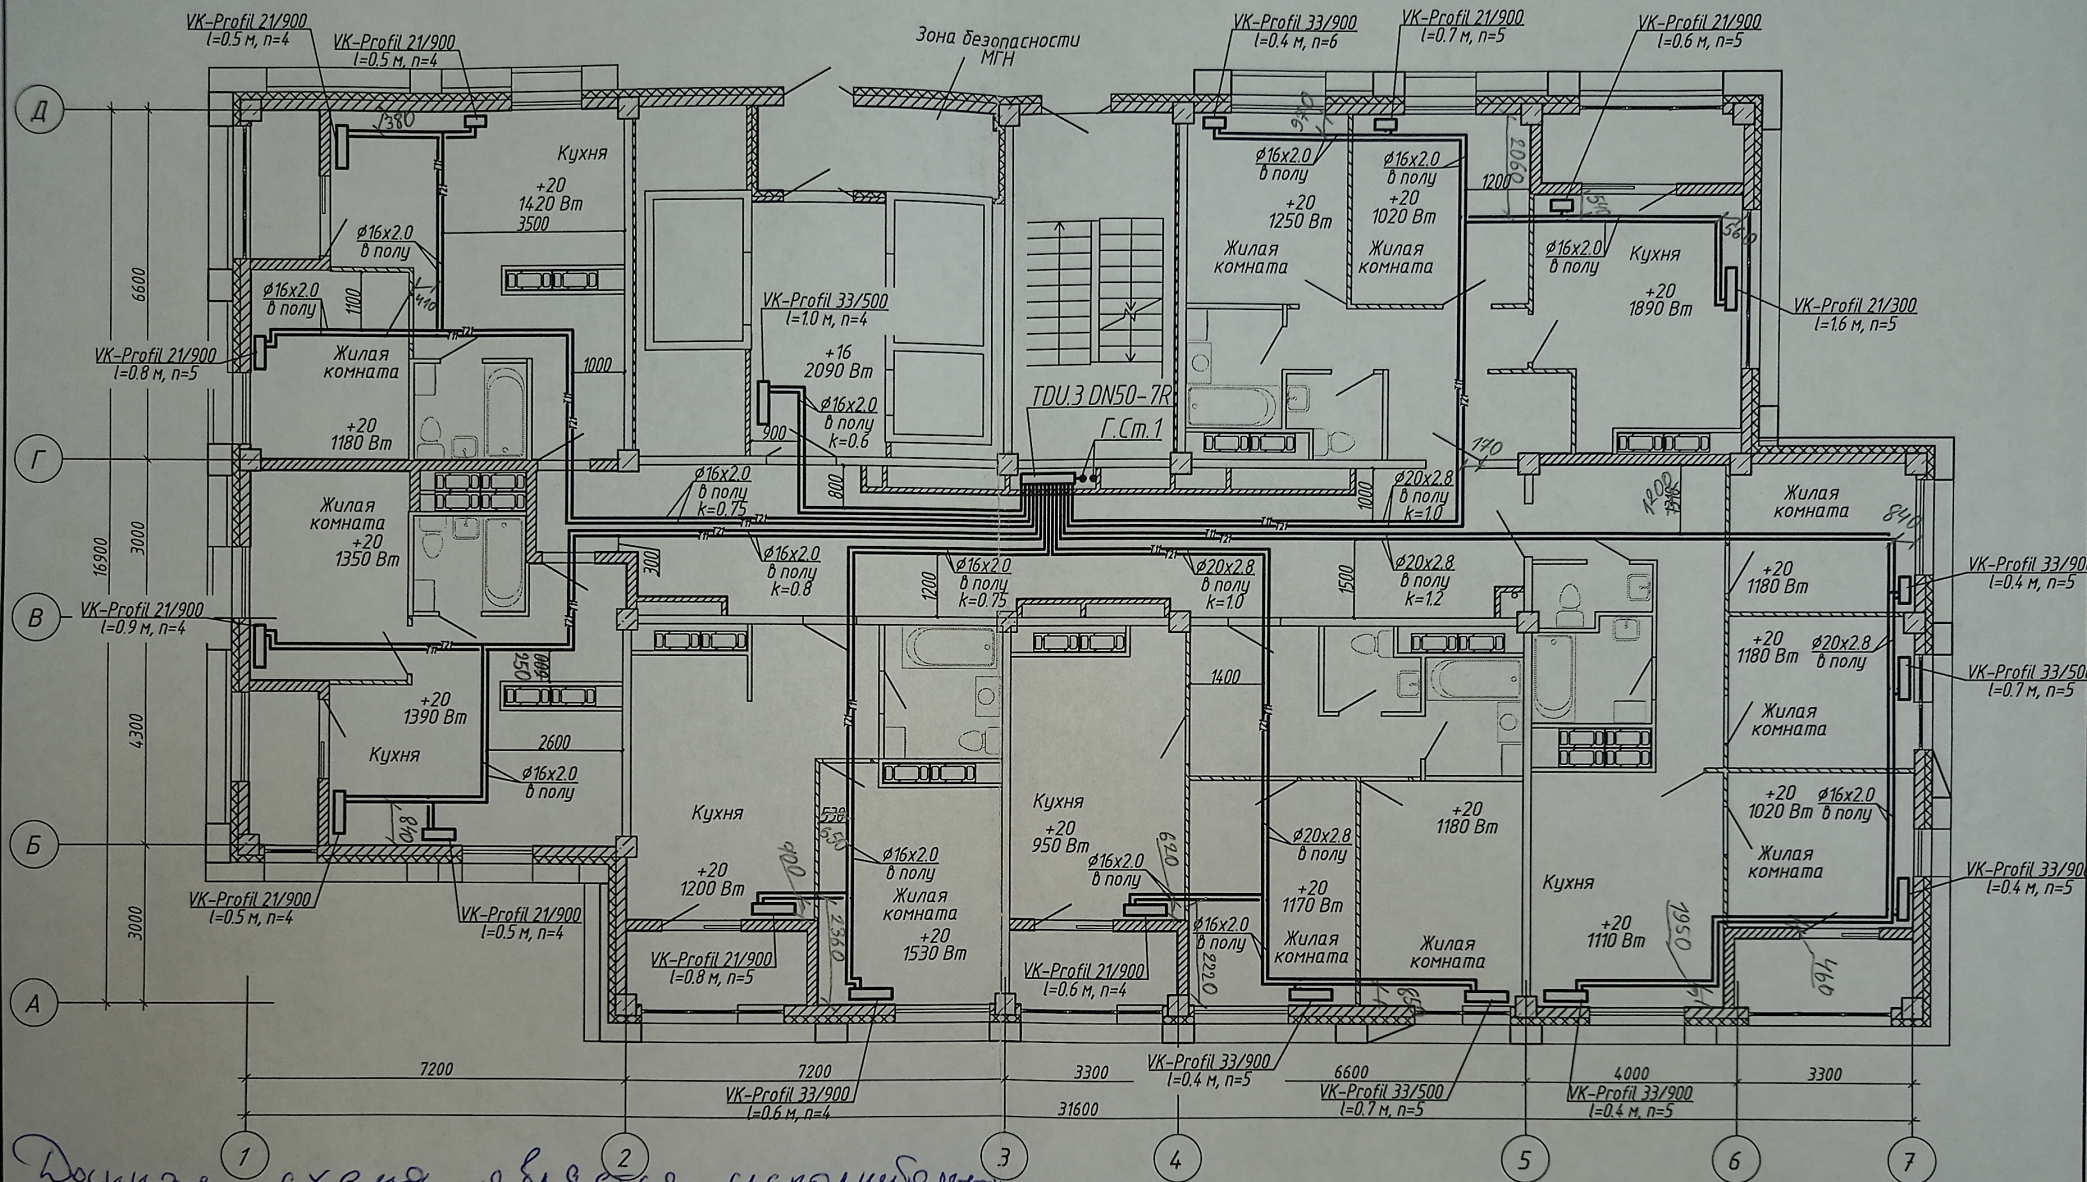


Детальная схема системы отопления
 ООО "Техноинвест Сервис"
 Денисов К.И.

1. Строительная часть показана условно;
2. Условные обозначения см. лист 1;
3. Узлы обвязки отопительных приборов см. л 58;
4. k - настройка клапанов MNT;
5. n - настройка термостатических клапанов.

Доработано Леонтьев А.С.

						4-19-1-0В				
1	-	Зам.	86-21		03.21	Жилой комплекс в квартале 05_08_020 по ул. Профсоюзная в Ворошиловском районе г. Волгограда				
Изм.	Колуч	Лист	№ док	Подпись	Дата					
Разработал	Шамряков				03.21	1-й этап. Жилой дом №1. Корректировка		Стадия	Лист	Листов
Проверил	Скиба				03.21			P	21	
						Отопление. План 14 этажа		 ООО "КЖ-ПРОЕКТ"		
Утвердил	Шкурко			03.21						
Н.Контр.	Шкурко			03.21						

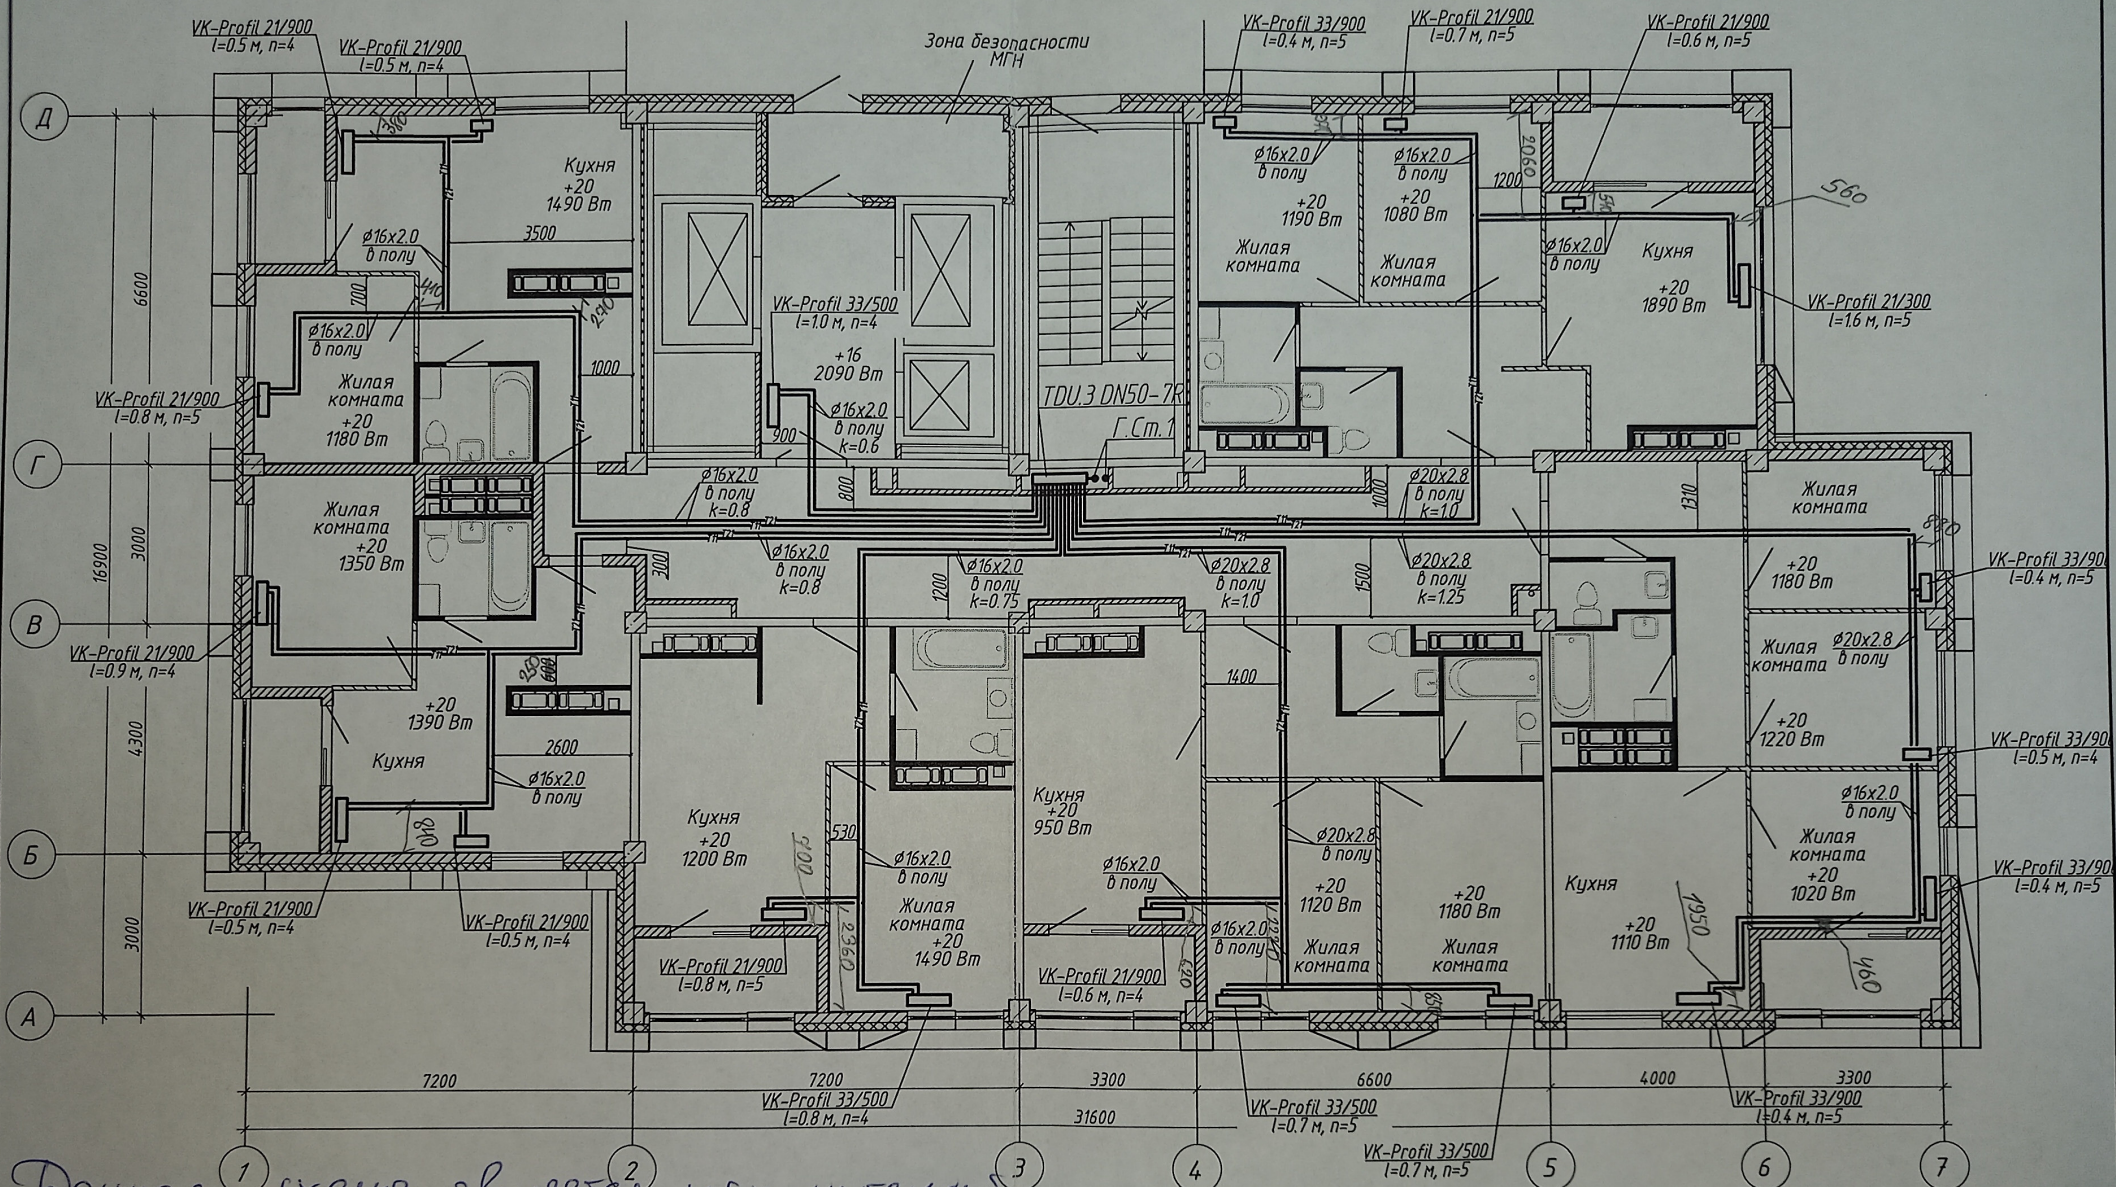


Данная схема является исполнительной
 Изделие инженер ООО "Теплоинформ-Сервис"

Денисов В.И.

1. Строительная часть показана условно;
2. Условные обозначения см. лист 1;
3. Узлы обвязки отопительных приборов см. л 58;
4. k - настройка клапанов MNT;
5. n - настройка термостатических клапанов.

Проект В.И. Денисов А.И.

						4-19-1-0B				
						Жилой комплекс в квартале 05_08_020 по ул. Профсоюзная в Ворошиловском районе г. Волгограда				
1	-	Зам.	86-21		03.21	1-й этап. Жилой дом №1. Корректировка		Стадия	Лист	Листов
Изм.	Колуч	Лист	№ док	Подпись	Дата			Р	22	
Разработал	Шамрюков				03.21					
Проверил	Скида				03.21					
						Отопление. План 15 этажа			ООО "КЖ-ПРОЕКТ"	
Утвердил	Шкурко				03.21					
Н.Контр.	Шкурко				03.21					


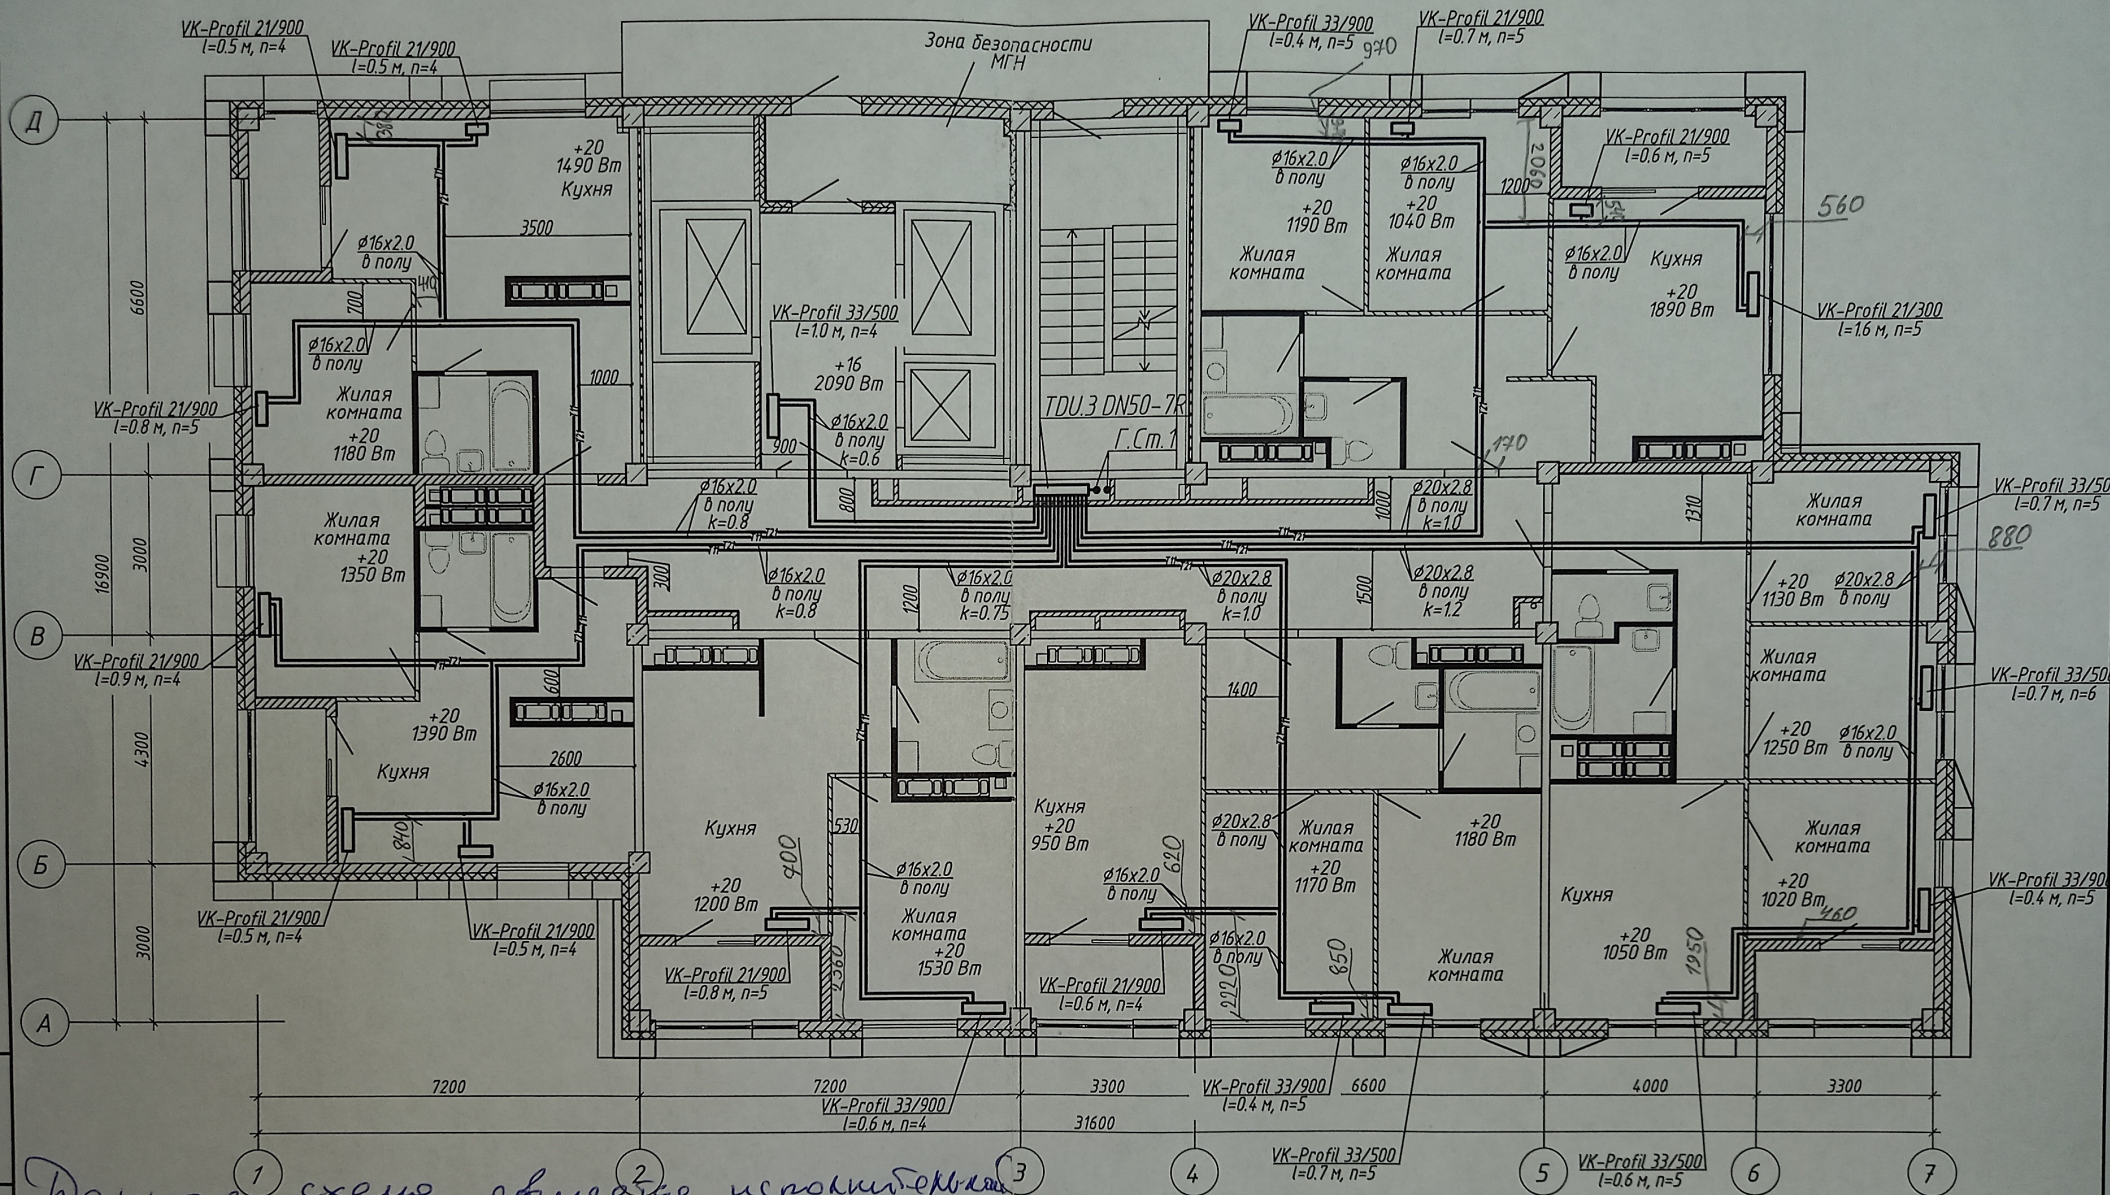



На данной схеме совместно исполнены
 главный инженер ООО "Теплоинвест-Сервис"

Александр А. Н.

1. Строительная часть показана условно;
2. Условные обозначения см. лист 1;
3. Узлы обвязки отопительных приборов см. л 58;
4. k - настройка клапанов MHT;
5. n - настройка термостатических клапанов.

  
Горюхов В. А.

						4-19-1-0B				
1	-	Зам.	86-21		03.21	Жилой комплекс в квартале 05_08_020 по ул. Профсоюзная в Ворошиловском районе г. Волгограда				
Изм.	Колуч	Лист	№ док.	Подпись	Дата	1-й этап. Жилой дом №1. Корректировка		Стадия	Лист	Листов
Разработал	Шамрюков				03.21			P	23	
Проверил	Скиба				03.21					
						Отопление. План 16 этажа			ООО "КЖ-ПРОЕКТ"	
Утвердил	Шкурко			03.21						
Н.Контр.	Шкурко			03.21						

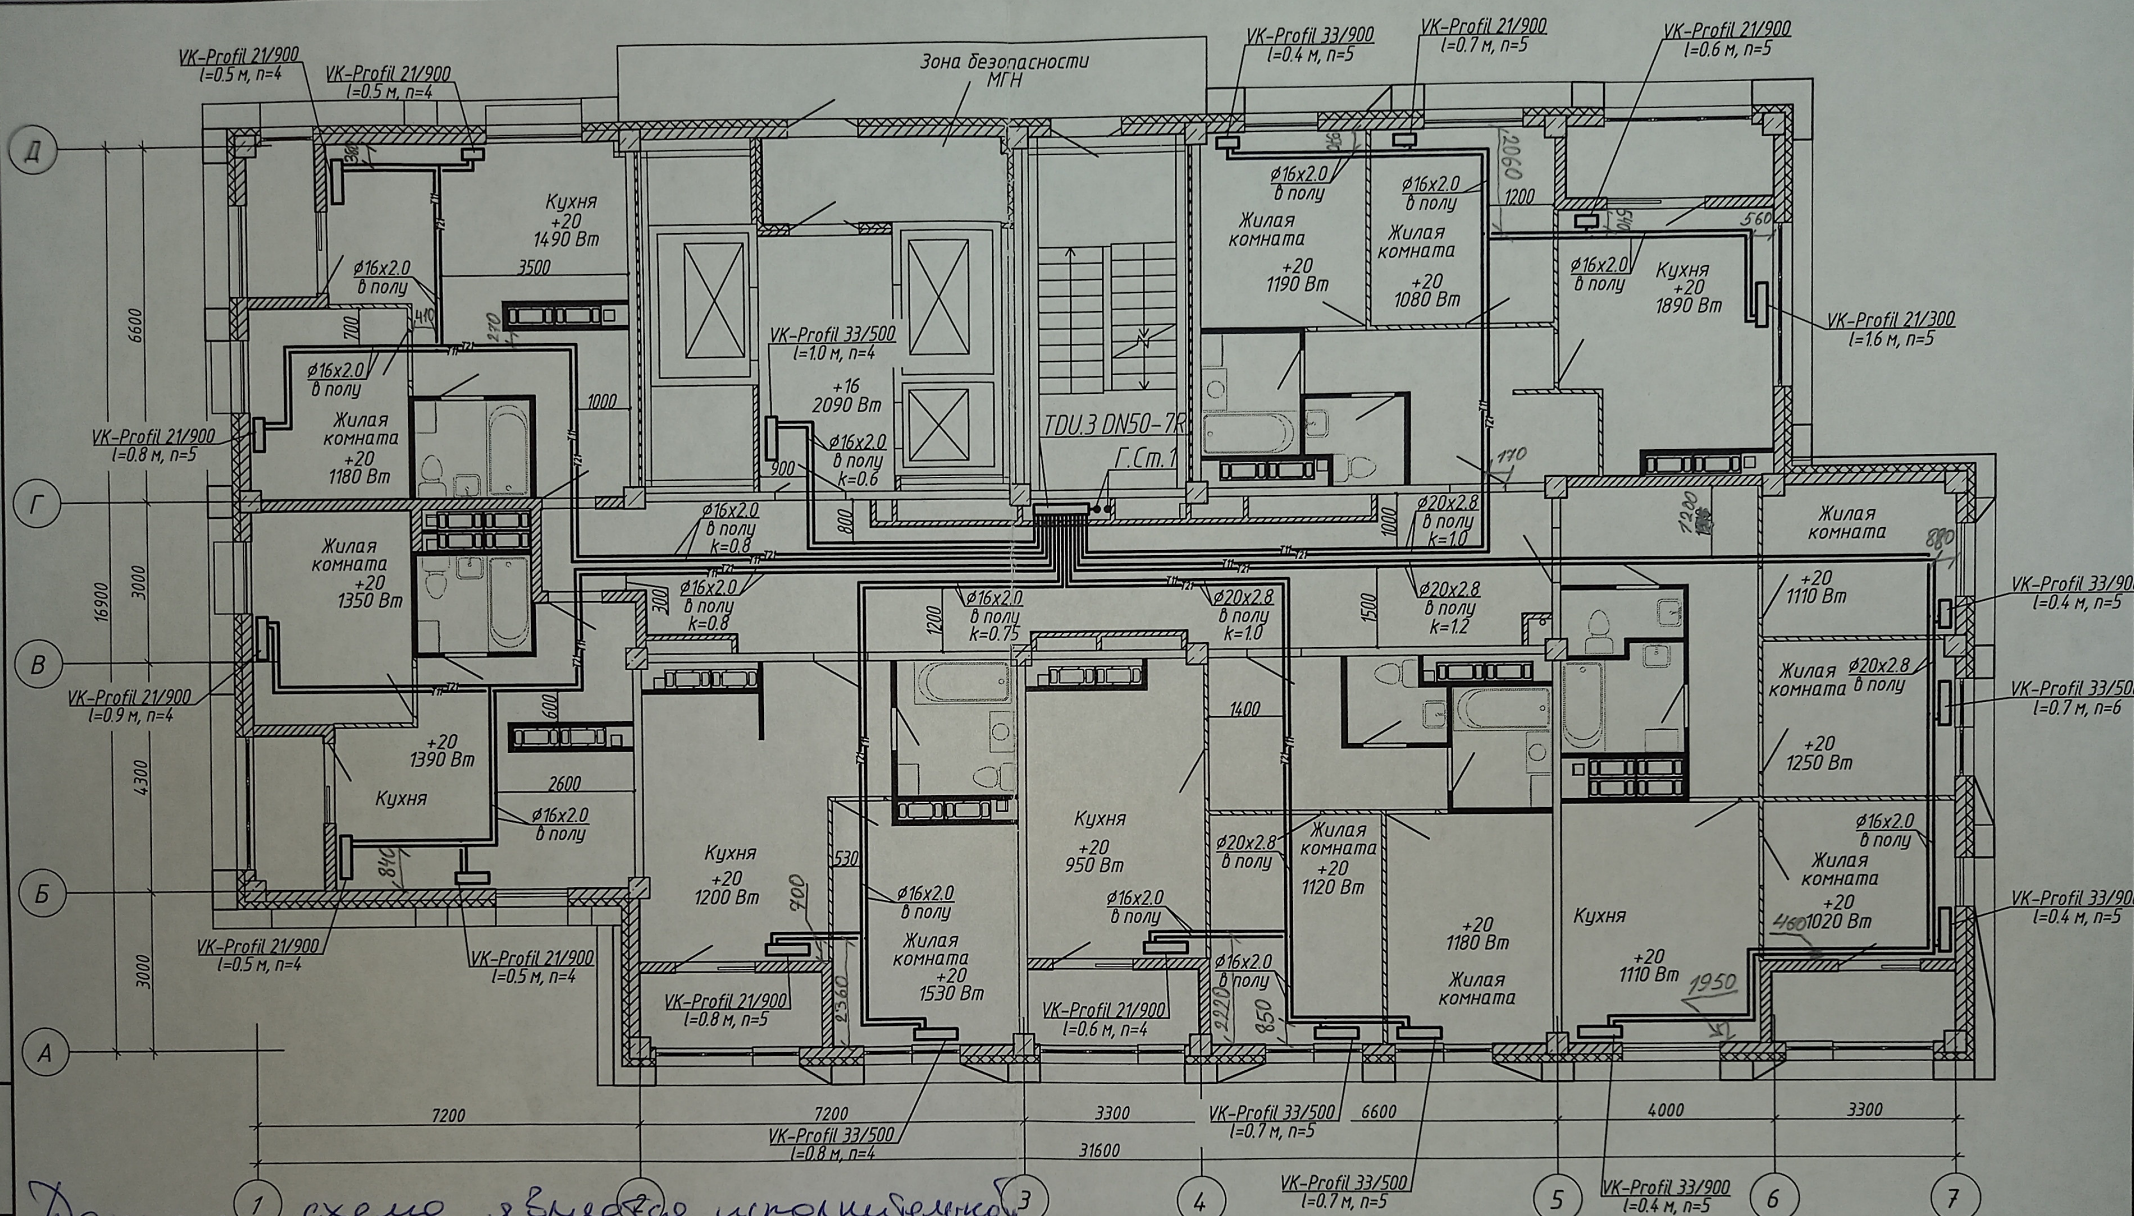

Данная схема является исполнительной.
 Главный инженер ООО "Теплоинформ-Сервис"
В.М. Демидов
 1. Строительная часть показана условно;
 2. Условные обозначения см. лист 1;
 3. Узлы обвязки отопительных приборов см. л 58;
 4. k - настройка клапанов MNT;
 5. n - настройка термостатических клапанов.
Проект В.З. Леонтьев А.В.

						4-19-1-0B			
1	-	Зам.	86-21		03.21	Жилой комплекс в квартале 05_08_020 по ул. Профсоюзная в Ворошиловском районе г. Волгограда			
Изм.	Кол.уч	Лист	№ док.	Подпись	Дата	1-й этап. Жилой дом №1 Корректировка	Стадия	Лист	Листов
Разработал	Шамрыков				03.21		P	24	
Проверил	Скиба				03.21				
Утвердил	Шкурко				03.21	Отопление. План 17 этажа		ООО "КЖ-ПРОЕКТ"	
Н.Контр.	Шкурко				03.21				

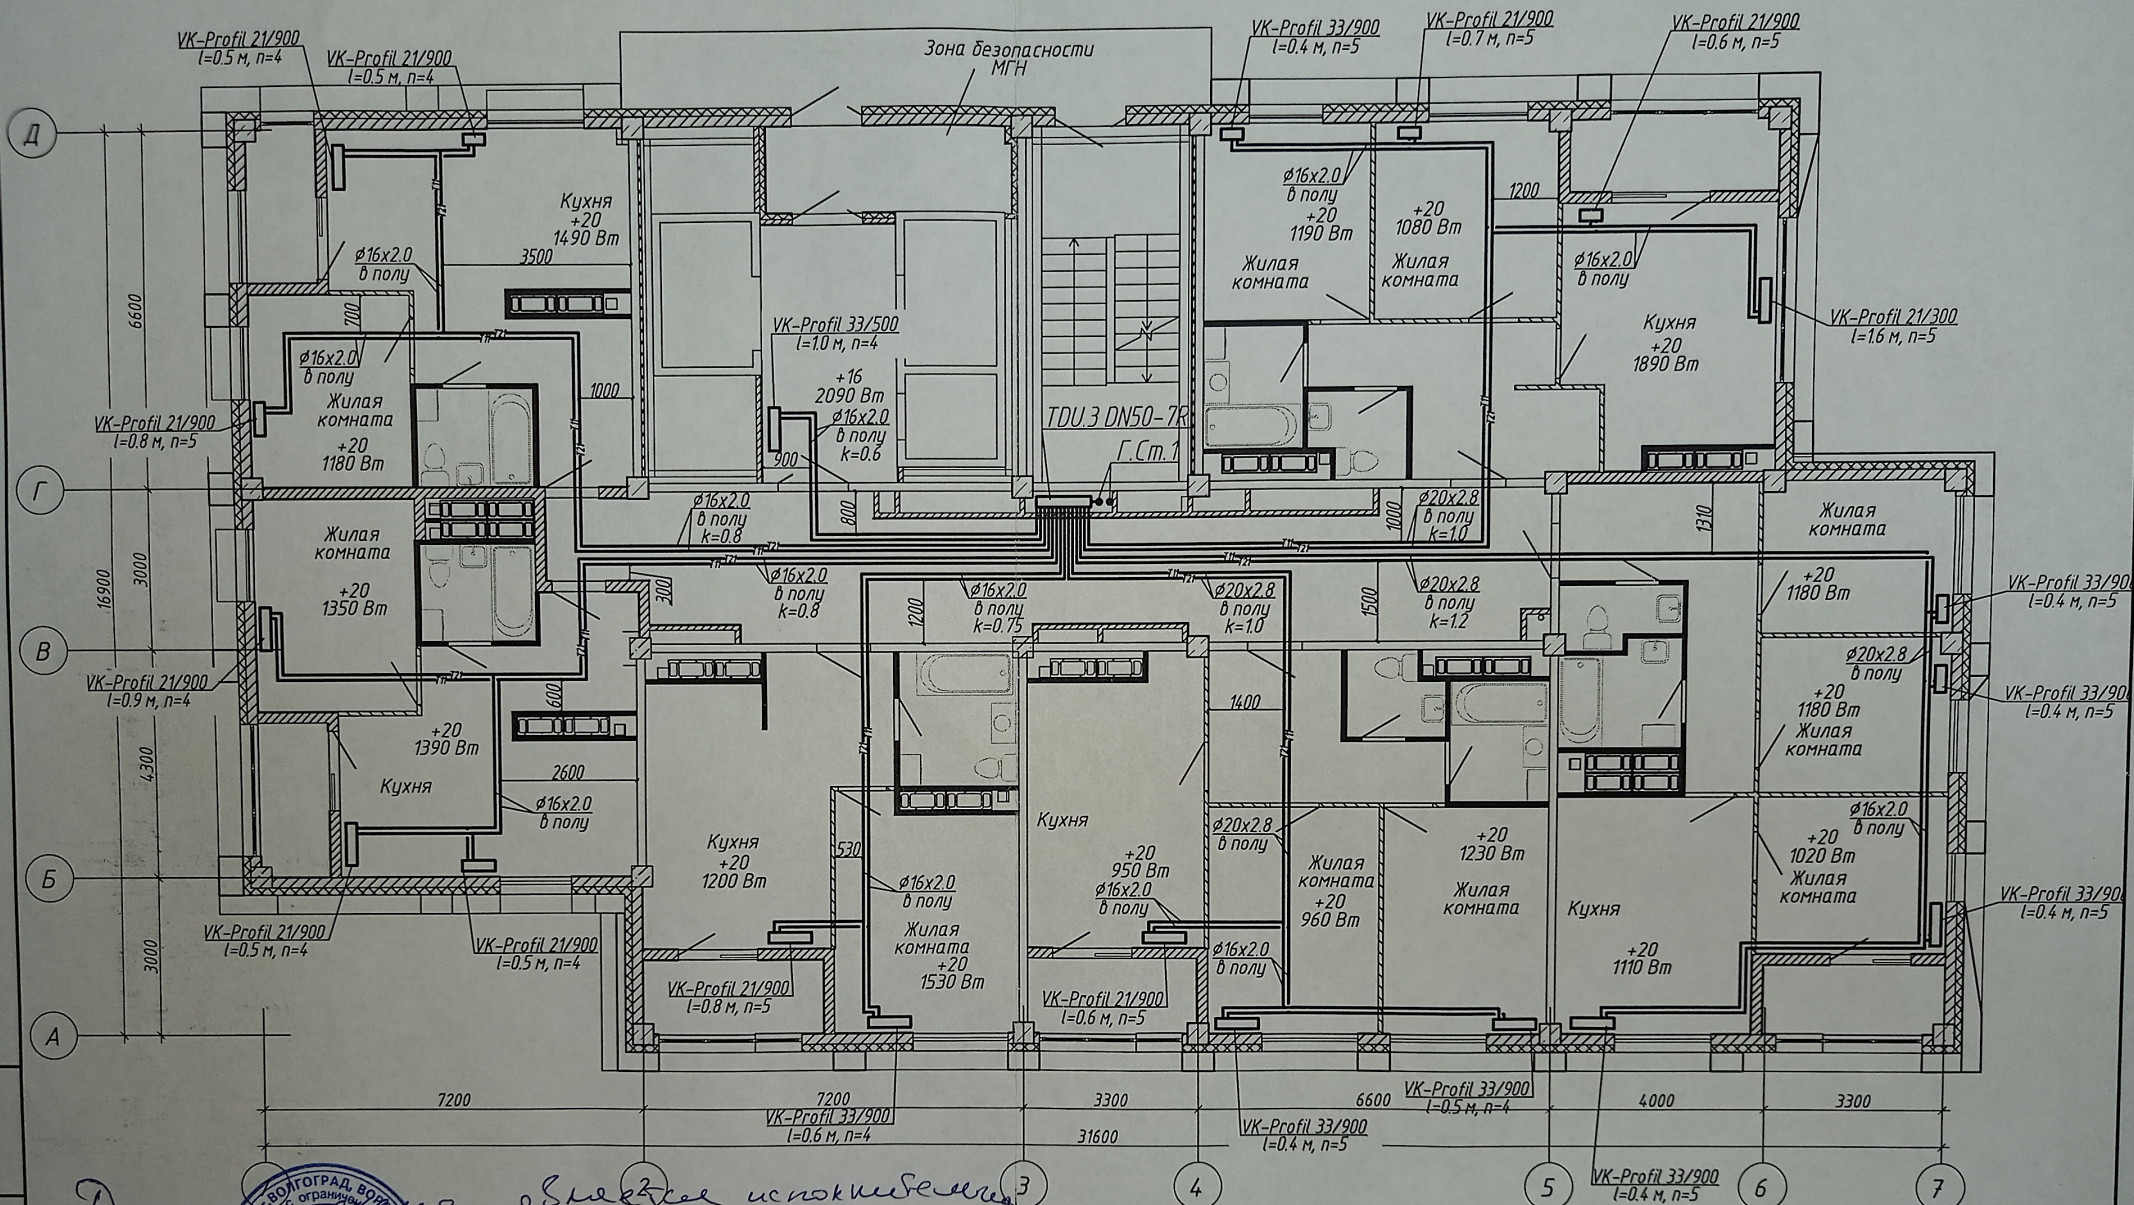

Инв. № подл. Подпись и дата. Взам. инв. №



2. Условные обозначения см. лист 1;

3. Узлы обвязки отопительных приборов см. л 58;

4. k - настройка клапанов MNT;

5. n - настройка термостатических клапанов.

						4-19-1-0B				
1	-	Зам.	86-21		03.21	Жилой комплекс в квартале 05_08_020 по ул. Профсоюзная в Ворошиловском районе г. Волгограда				
Изм.	Кол.уч.	Лист	№ док.	Подпись	Дата	1-й этап. Жилой дом №1. Корректировка		Стадия	Лист	Листов
Разработал	Шамрюков				03.21			P	25	
Проверил	Скиба				03.21			 ООО "КЖ-ПРОЕКТ"		
Утвердил	Шкурко				03.21	Отопление. План 18 этажа				
Н.Контр.	Шкурко				03.21					

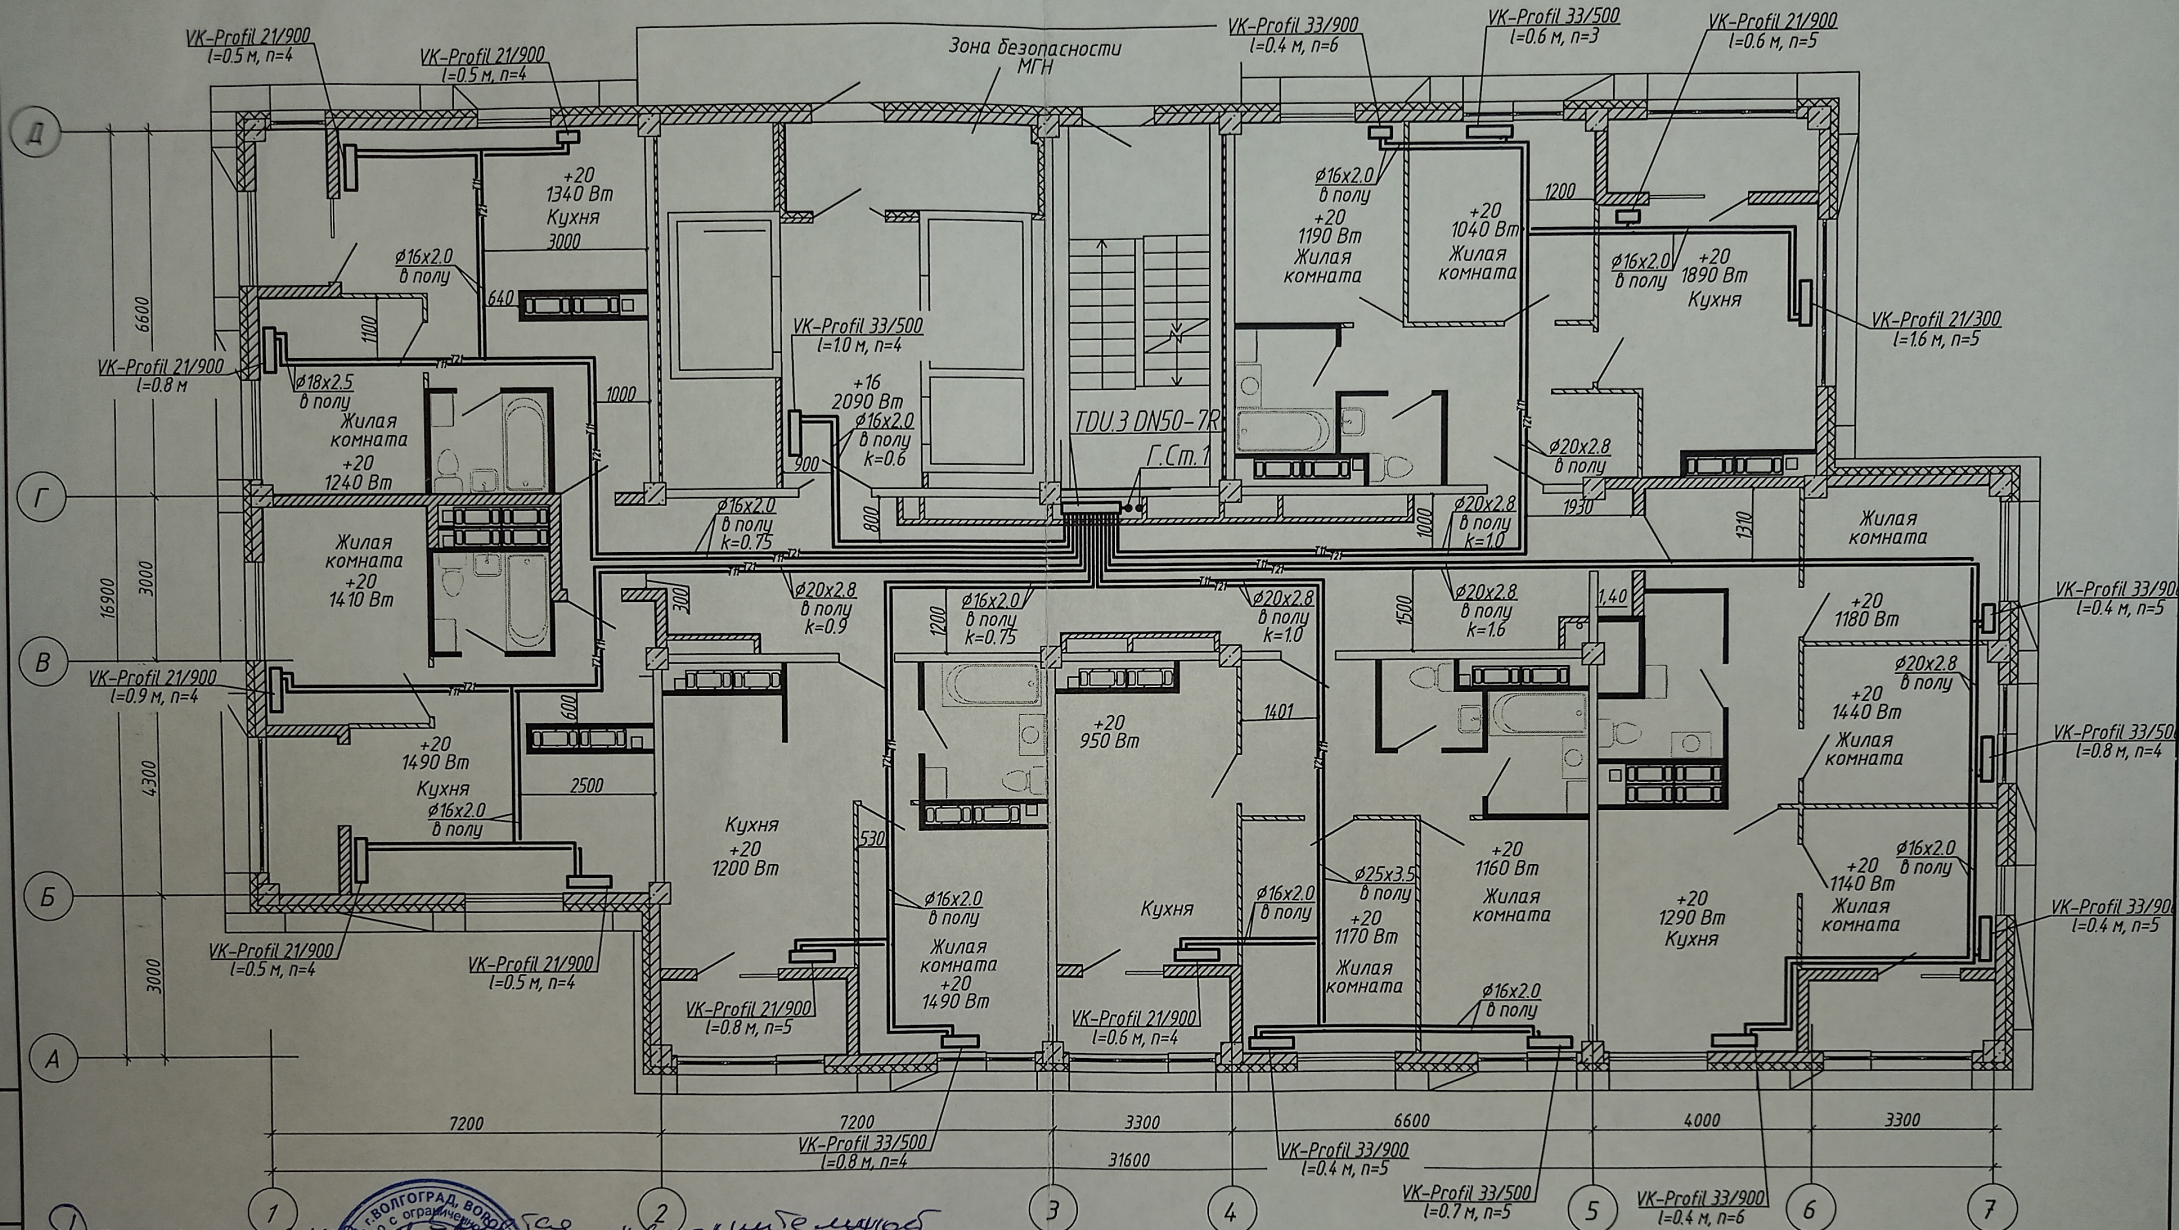


2. Условные обозначения см. лист 1;
3. Узлы обвязки отопительных приборов см. л 58;
4. k - настройка клапанов MNT;
5. n - настройка термостатических клапанов.

						4-19-1-OB		
1	-	Зам.	86-21	03.21		Жилой комплекс в квартале 05_08_020 по ул. Профсоюзная в Ворошиловском районе г. Волгограда		
Изм.	Колуч	Лист	№ док.	Подпись	Дата			
Разработал	Шамрюков				03.21			
Проверил	Скиба				03.21			
						1-й этап. Жилой дом №1. Корректировка	Стадия	Лист
							P	26
						Отопление. План 19 этажа	ООО "КЖ-ПРОЕКТ"	
Утвердил	Шкурко			03.21				
Н.Контр.	Шкурко			03.21				

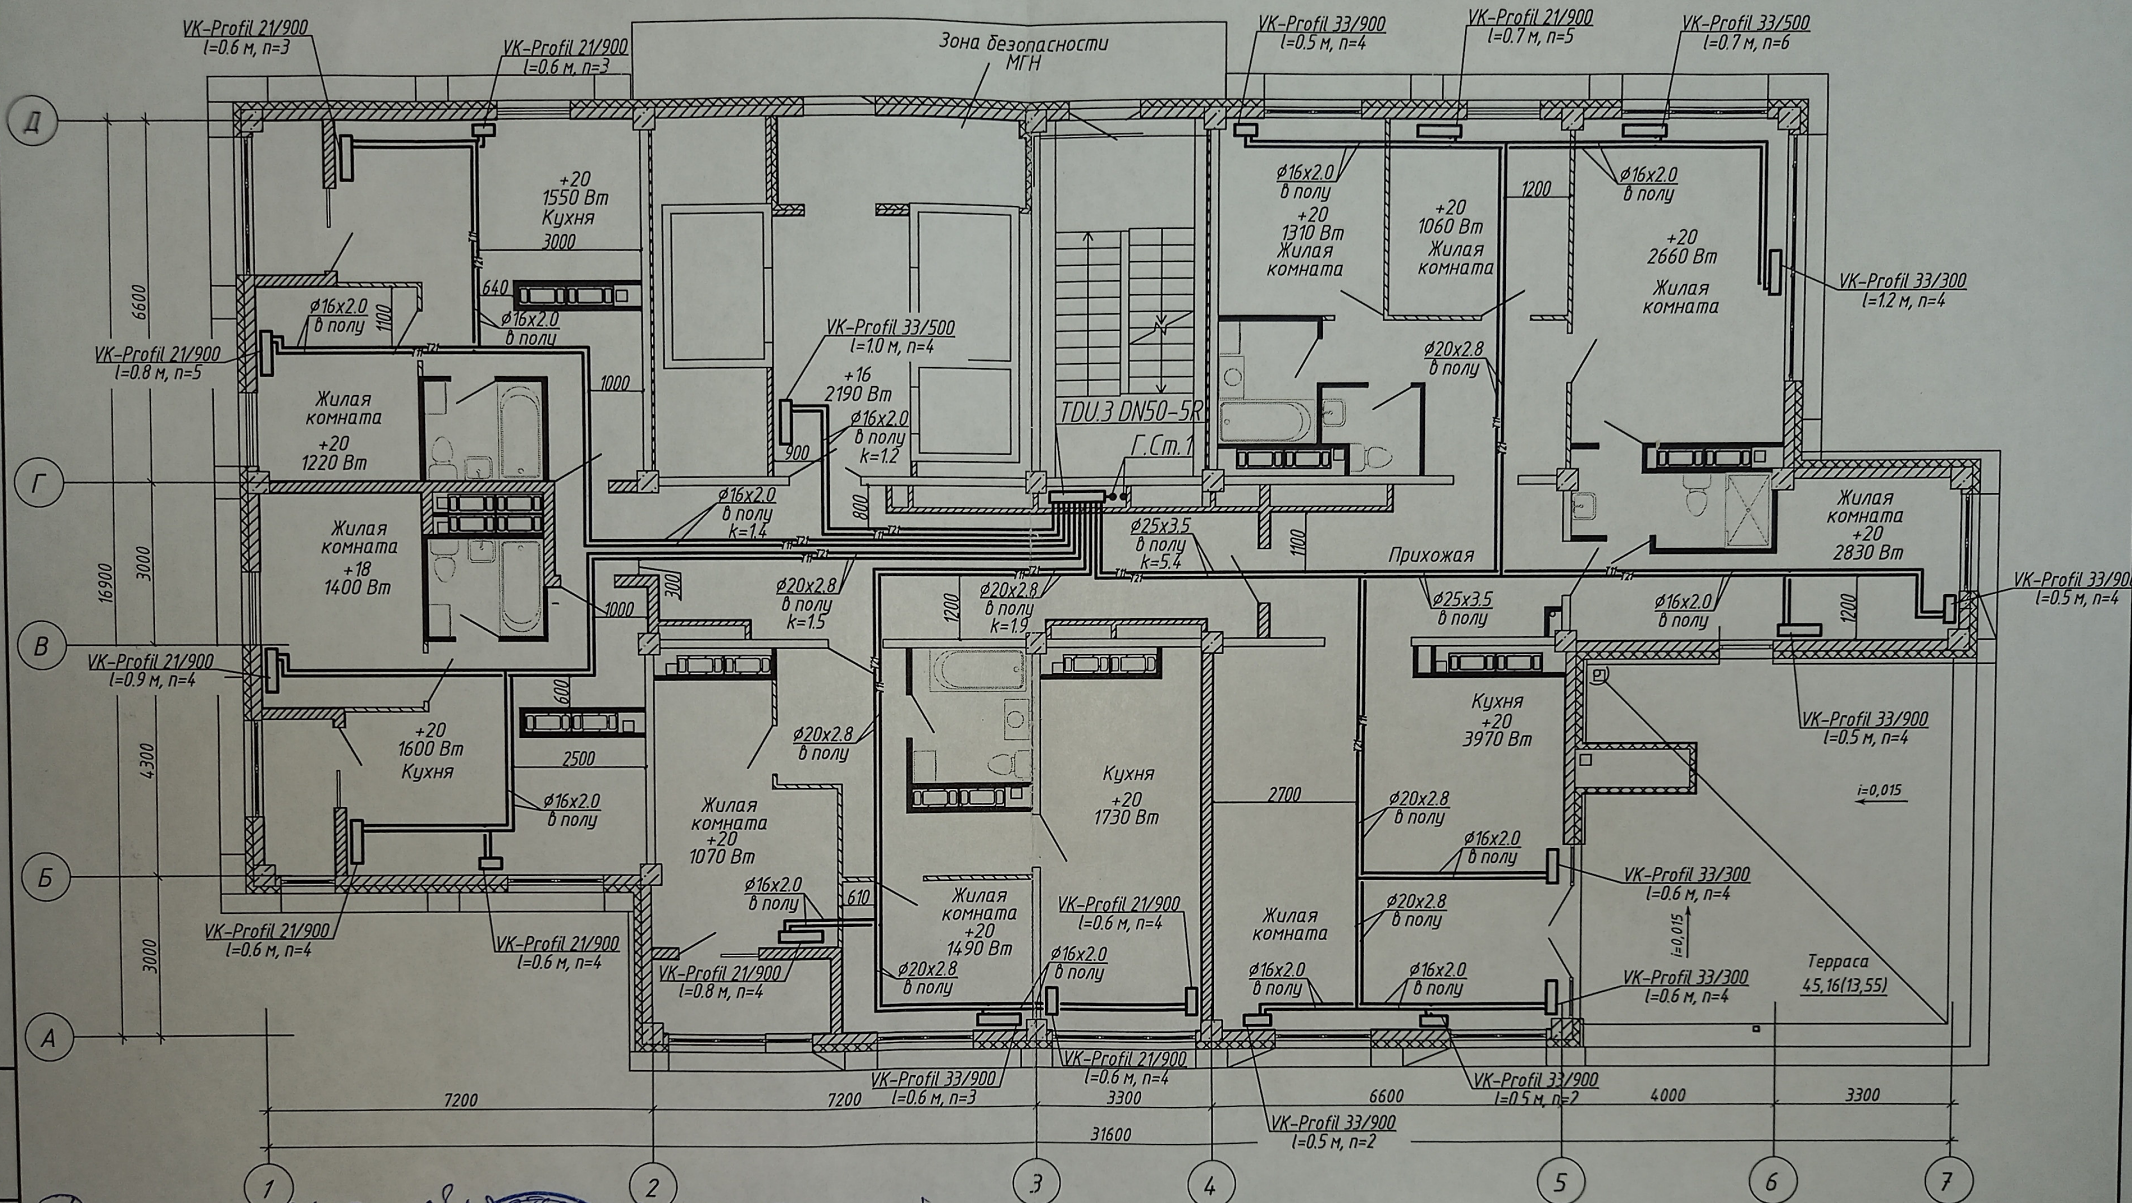



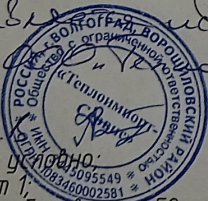



1. Строительная часть показана условно.
2. Условные обозначения см. лист 1;
3. Узлы обвязки отопительных приборов см. л 58;
4. k - настройка клапанов MNT;
5. n - настройка термостатических клапанов.


4-19-1-0B					
Жилой комплекс в квартале 05_08_020 по ул. Профсоюзная в Ворошиловском районе г. Волгограда					
1	-	Зам.	86-21	03.21	1-й этап. Жилой дом №1. Корректировка
Изм.	Колуч	Лист	№ док	Подпись	
Разработал	Шамрюков			03.21	
Проверил	Скиба			03.21	
Утвердил	Шкурко			03.21	Отопление. План 20 этажа
Н.Контр.	Шкурко			03.21	
					ООО "КЖ-ПРОЕКТ"

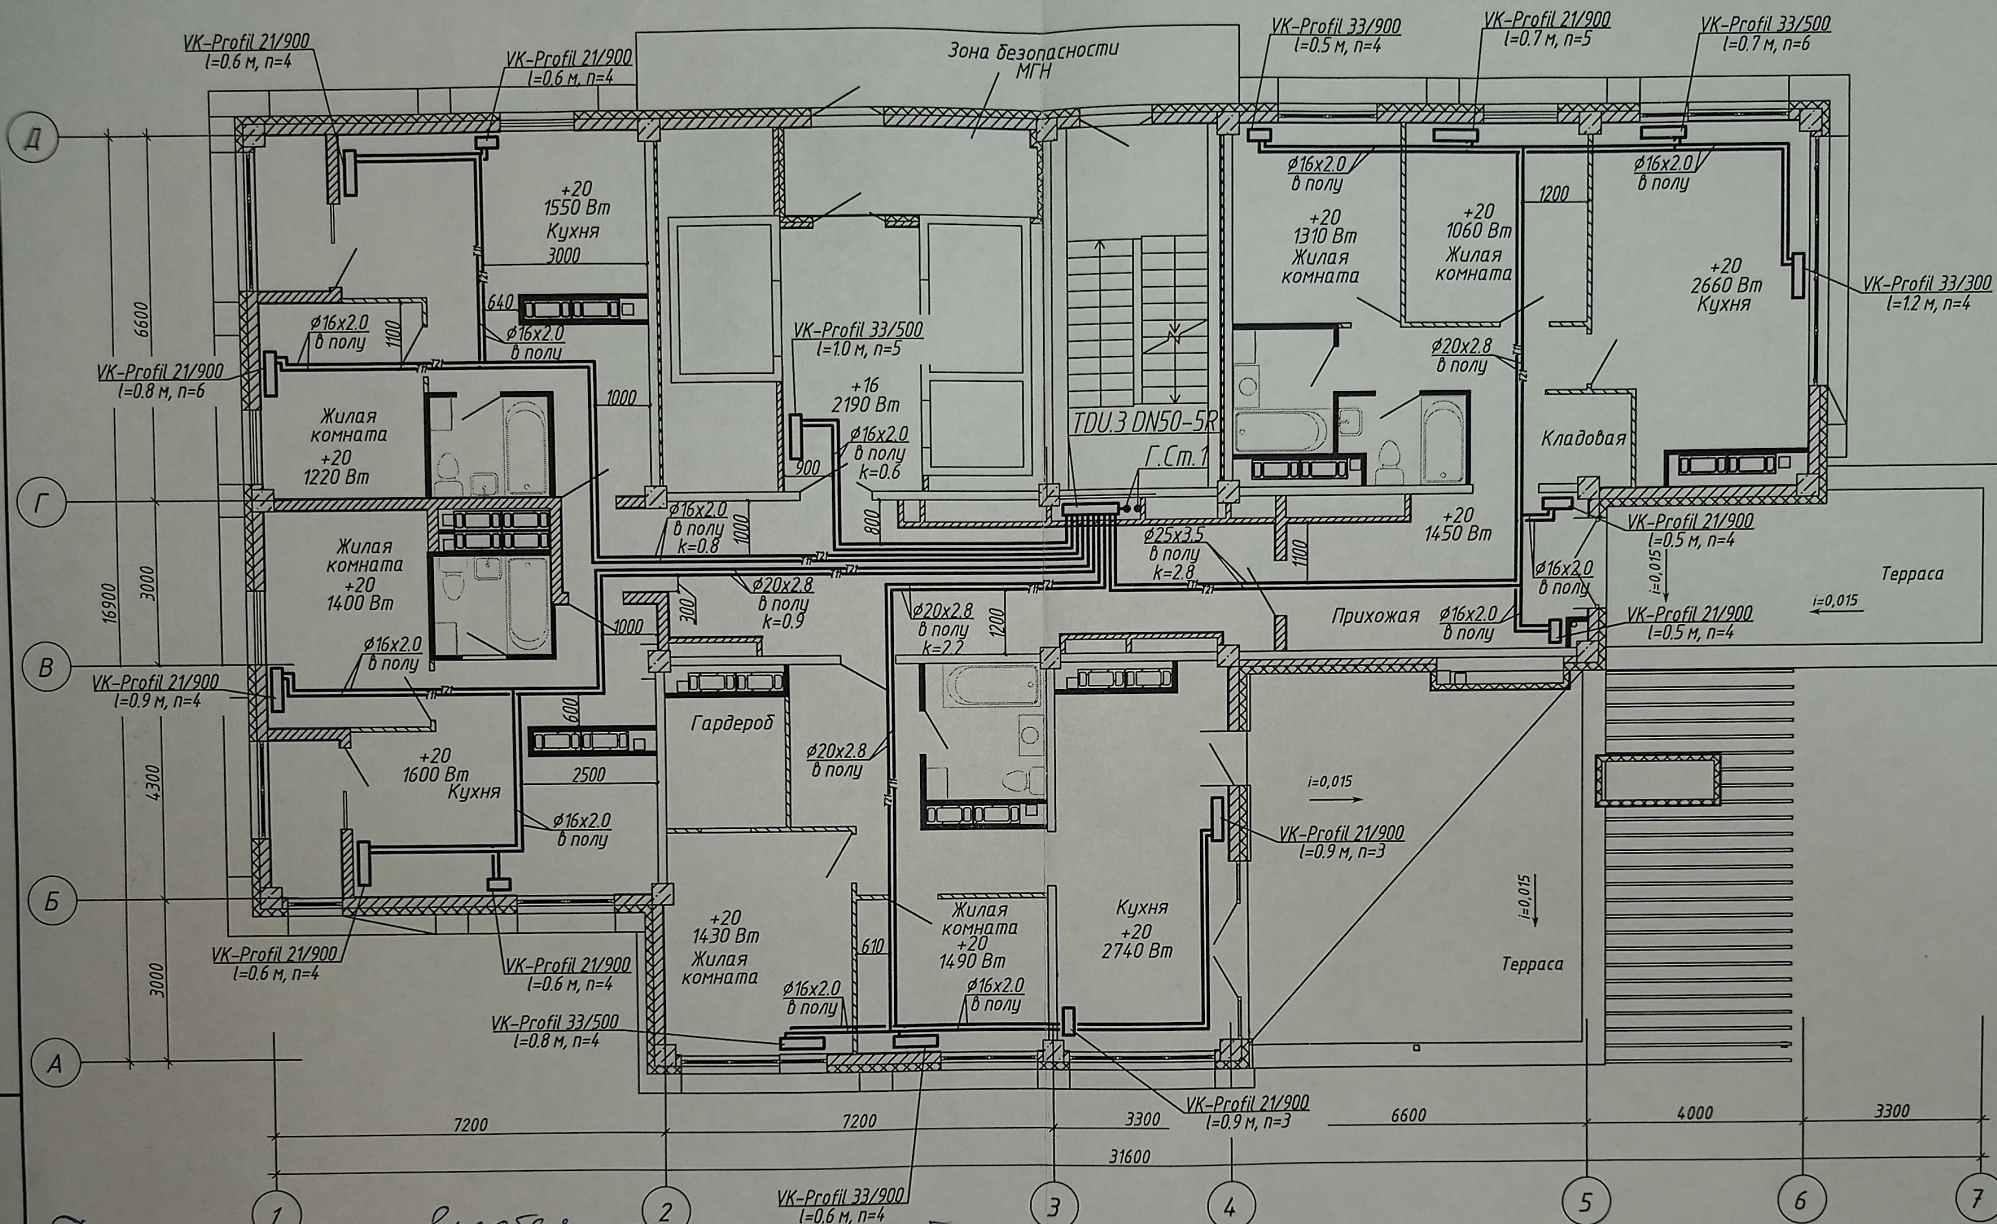

 
Данный план является проектом
 Денисов В.В.
 Мороз Леонид А.
 1. Строительная часть показана условно.
 2. Условные обозначения см. лист 1;
 3. Узлы обвязки отопительных приборов;
 4. k - настройка клапанов MNT;
 5. n - настройка термостатических клапанов.

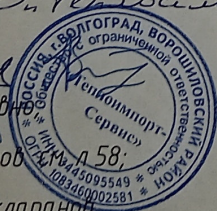


						4-19-1-0B		
						Жилой комплекс в квартале 05_08_020 по ул. Профсоюзная в Ворошиловском районе г. Волгограда		
1	-	Зам.	86-21		03.21			
Изм.	Колуч	Лист	№ док.	Подпись	Дата			
Разработал	Шамрюков				03.21	1-й этап. Жилой дом №1.		
Проверил	Скиба				03.21	Корректировка		
Утвердил	Шкурко				03.21	Отопление. План 21 этажа		
Н.Контр.	Шкурко				03.21	 ООО "КЖ-ПРОЕКТ"		

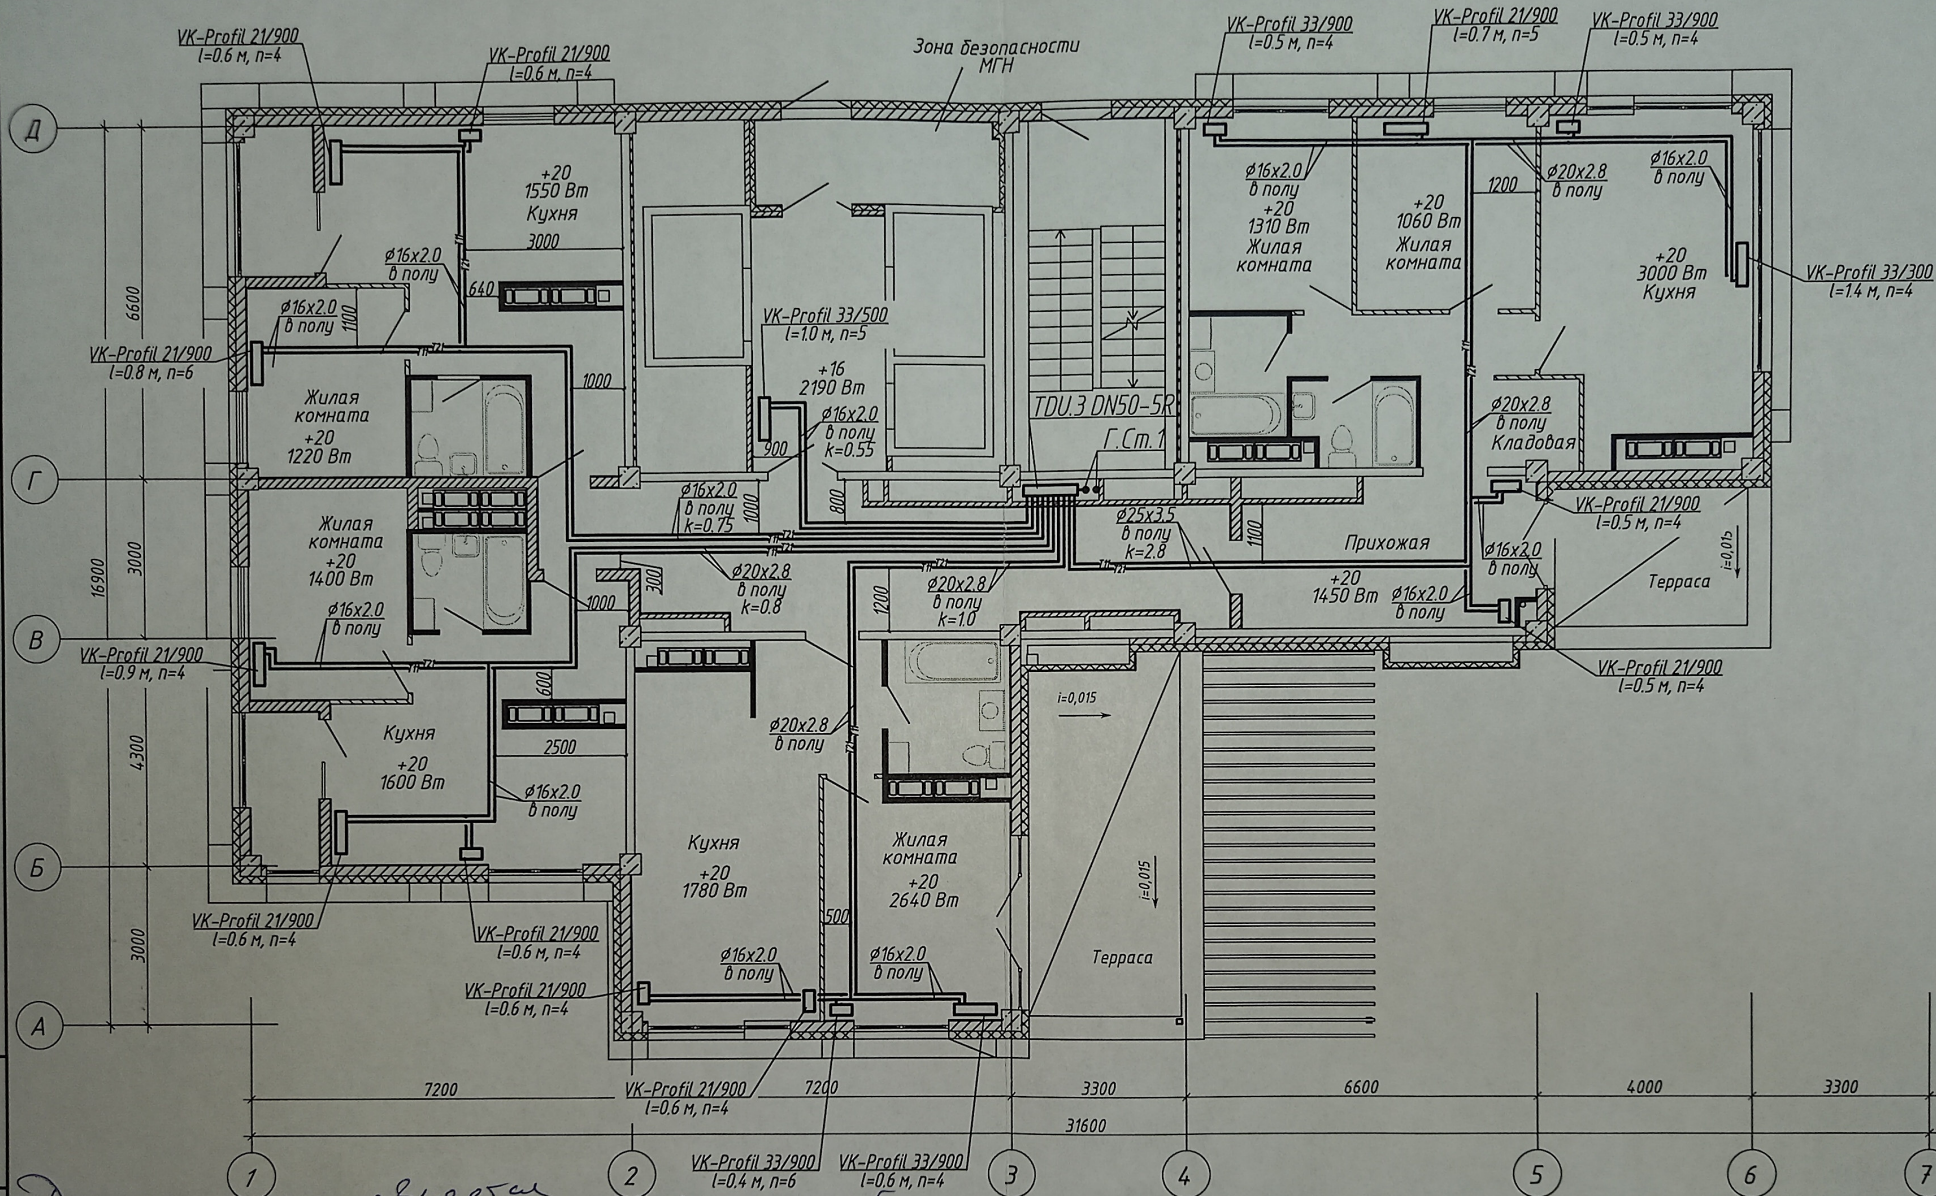


Данная схема является исполнительной
 Алексеев В.В.
 Удоброе Леонидов
 1. Строительная часть показана условно.
 2. Условные обозначения см. лист 1.
 3. Узлы обвязки отопительных приборов см. лист 1.
 4. k - настройка клапанов MNT;
 5. n - настройка термостатических клапанов.

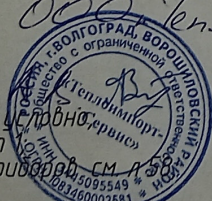

						4-19-1-0B			
1	-	Зам.	86-21		03.21	Жилой комплекс в квартале 05_08_020 по ул. Профсоюзная в Ворошиловском районе г. Волгограда			
Изм.	Колуч	Лист	№ док.	Подпись	Дата	1-й этап. Жилой дом №1. Корректировка	Стадия	Лист	Листов
Разработал	Шамрюков				03.21		Р	29	
Проверил	Скиба				03.21				
Утвердил	Шкурко				03.21	Отопление. План 22 этажа		ООО "КЖ-ПРОЕКТ"	
Н.Контр.	Шкурко				03.21				

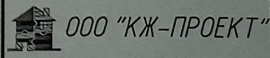

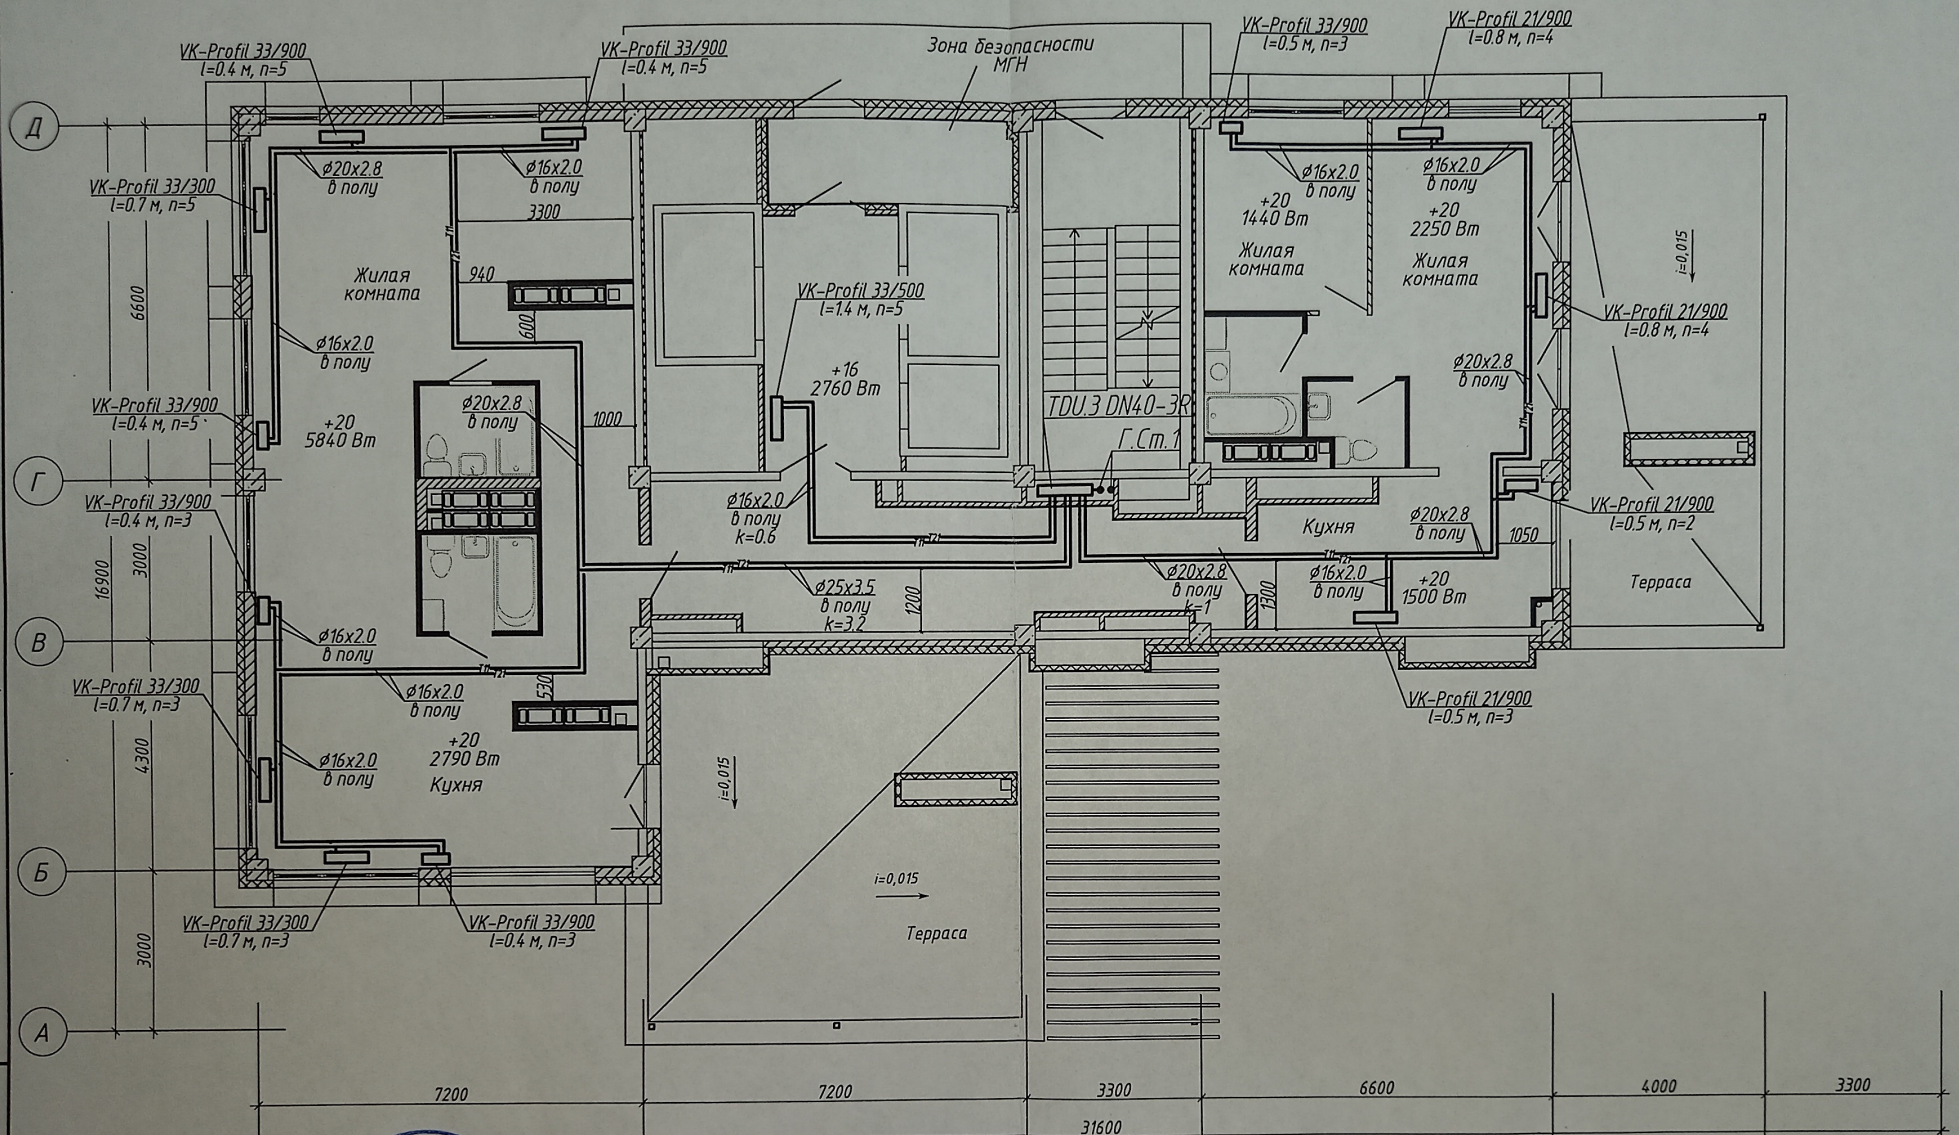

 Денисов В.М.
 Проектировщик В.М. Денисов
 1. Строительная часть показана условно;
 2. Условные обозначения см. лист 1;
 3. Узлы обвязки отопительных приборов см. л 58;
 4. к - настройка клапанов MNT;
 5. п - настройка термостатических клапанов.

4-19-1-0В					
Жилой комплекс в квартале 05_08_020 по ул. Профсоюзная в Ворошиловском районе г. Волгограда					
1	-	Зам.	86-21	03.21	1-й этап. Жилой дом №1. Корректировка
Изм.	Колуч	Лист	№ док.	Дата	

ООО "КЖ-ПРОЕКТ"