


Исполнительная схема №1
Схема расположения электрооборудования на первом этаже
объекта: "Многоквартирный жилой дом по ул. Чулкиова, д.4 в
г. Краснослободск Волгоградской области"




Директор ООО "ГЛОБЭКС"

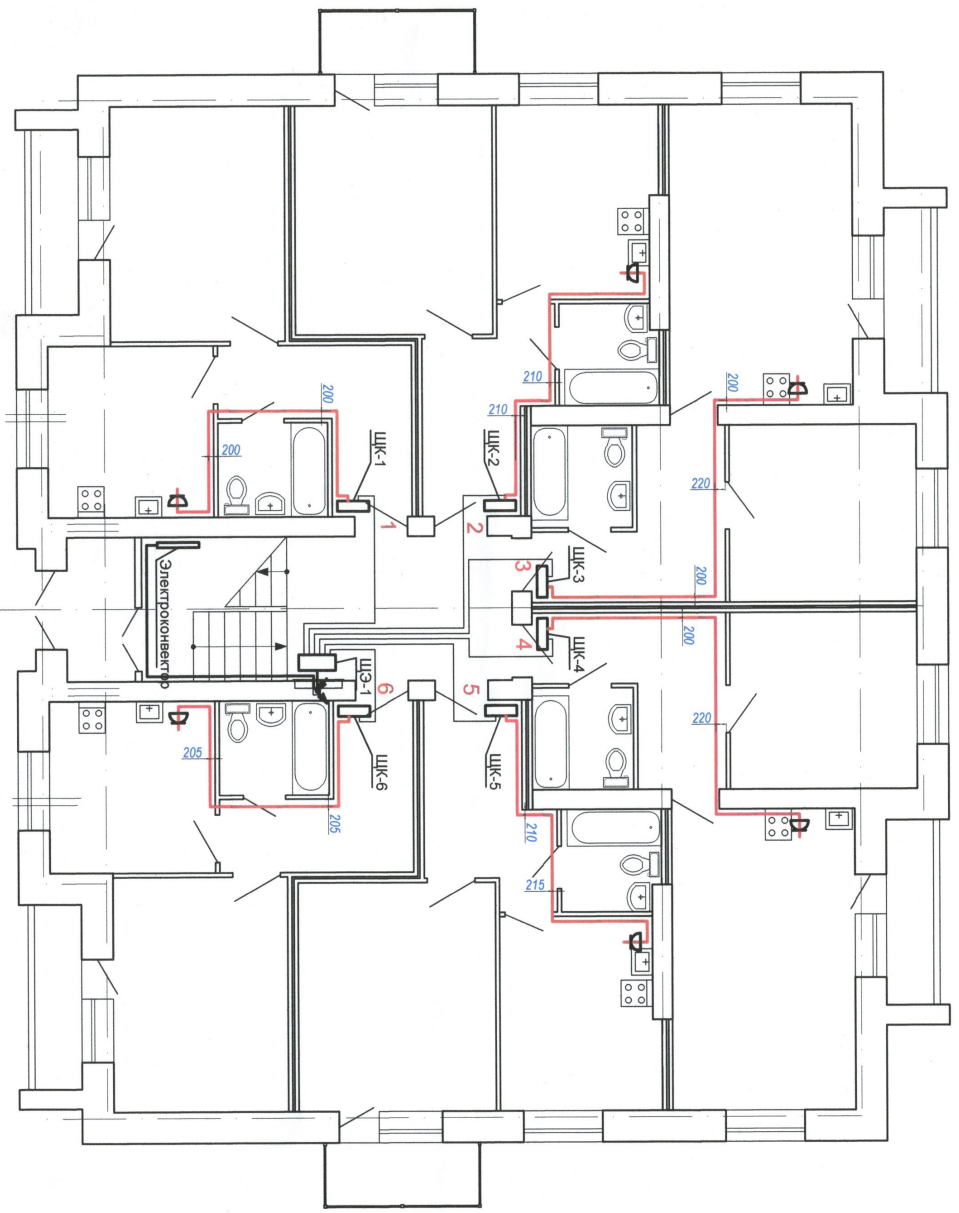

Карманов С.А.


Исполнительная схема №2
Схема расположения электрооборудования на втором этаже
объекта: "Многоквартирный жилой дом по ул. Чулкива, д.4 в
г. Краснослободск Волгоградской области"

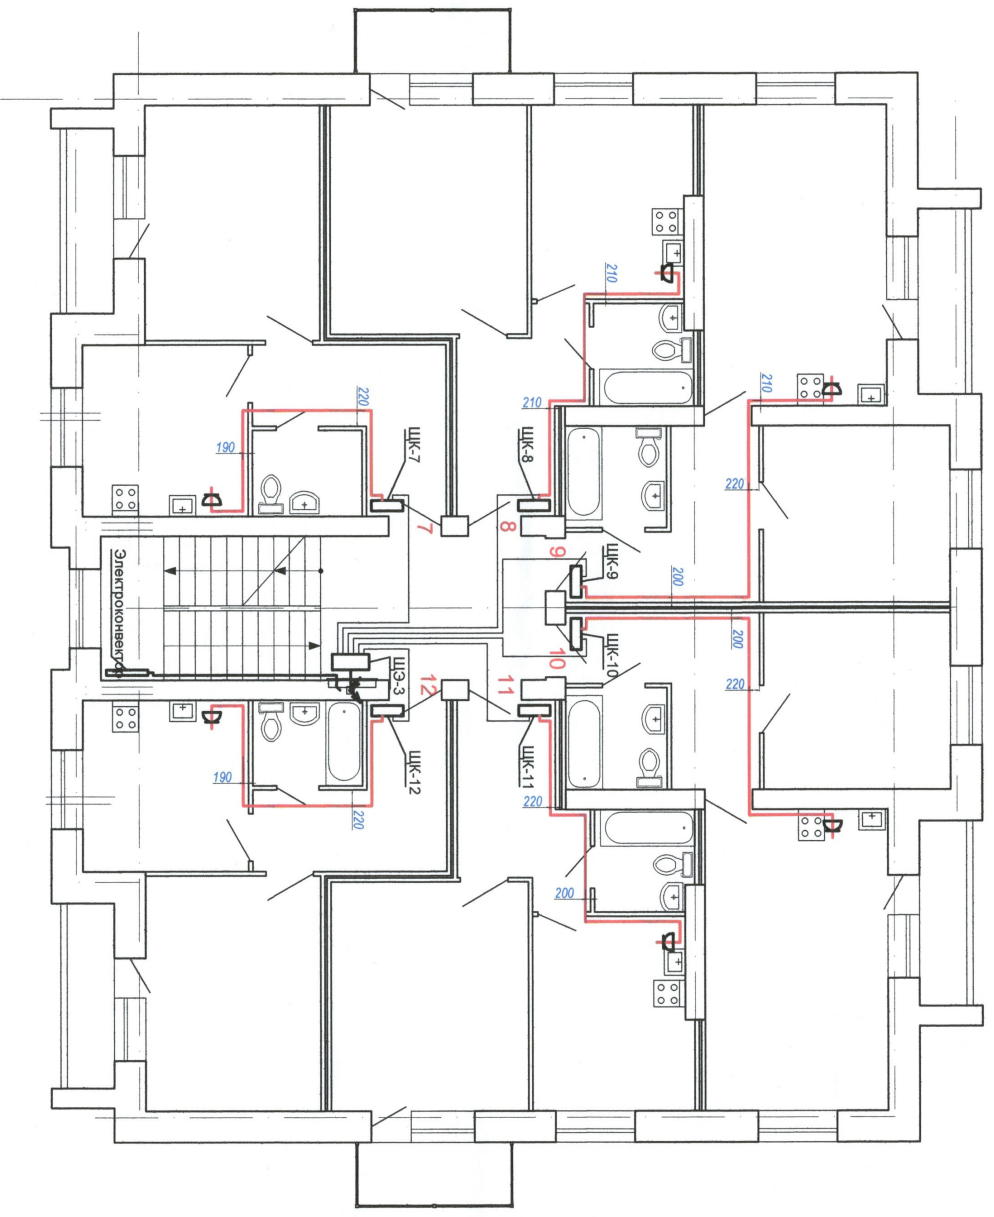

Директор ООО "ГТОВЭКС"

Карманов С.А.


Исполнительная схема №3
Схема расположения электрооборудования на третьем этаже
объекта: "Многоквартирный жилой дом по ул. Чулкова, д.4 в
2. Краснослободск Волгоградской области"

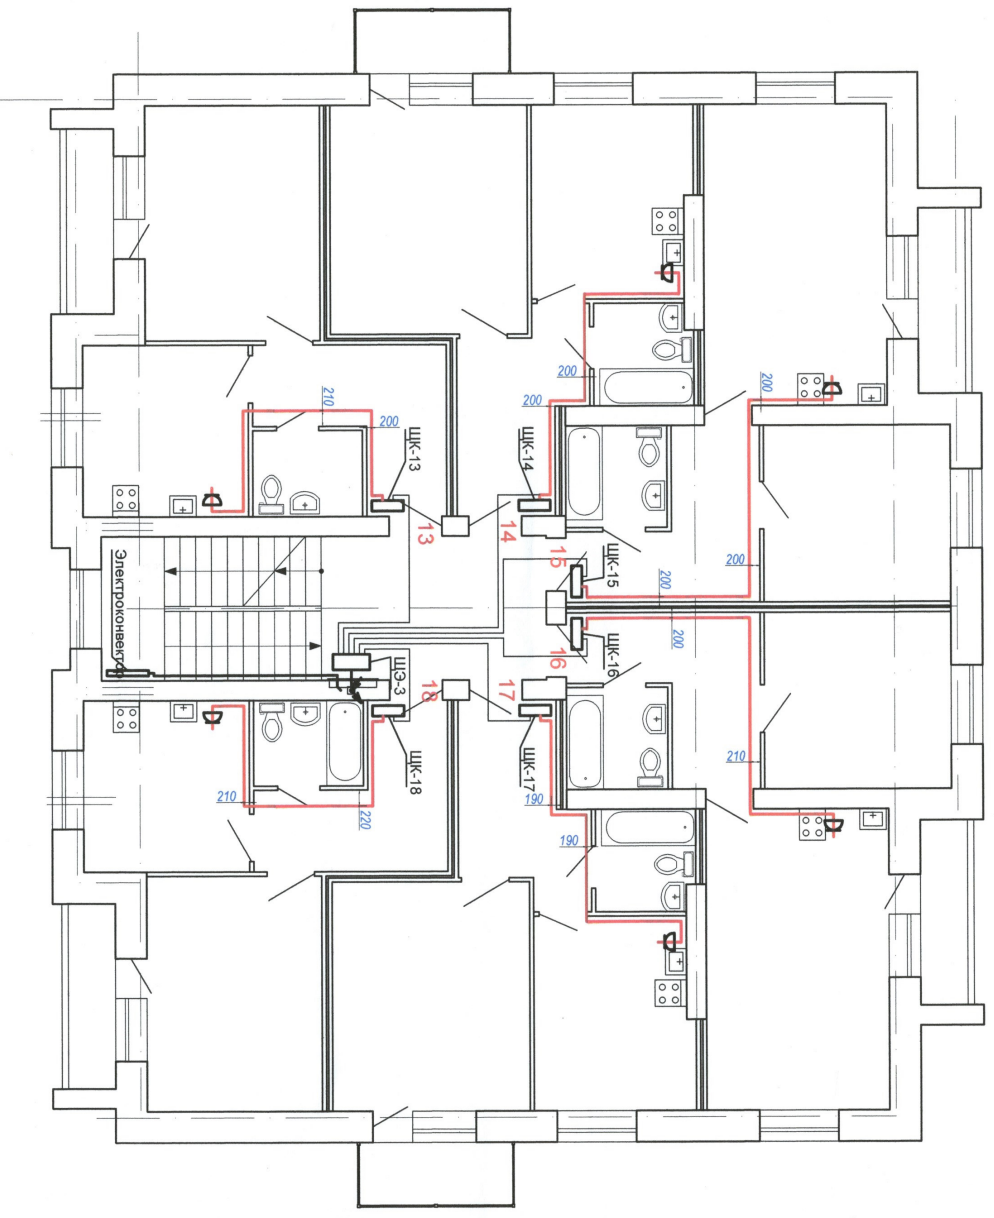


Директор ООО "ГТОбЭКС"

Карманов С.А.

Исполнительная схема №4
Схема расположения электрооборудования на четвертом этаже
объекта: "Многоквартирный жилой дом по ул. Чулкиова, д.4 в
г. Краснослободск Волгоградской области"

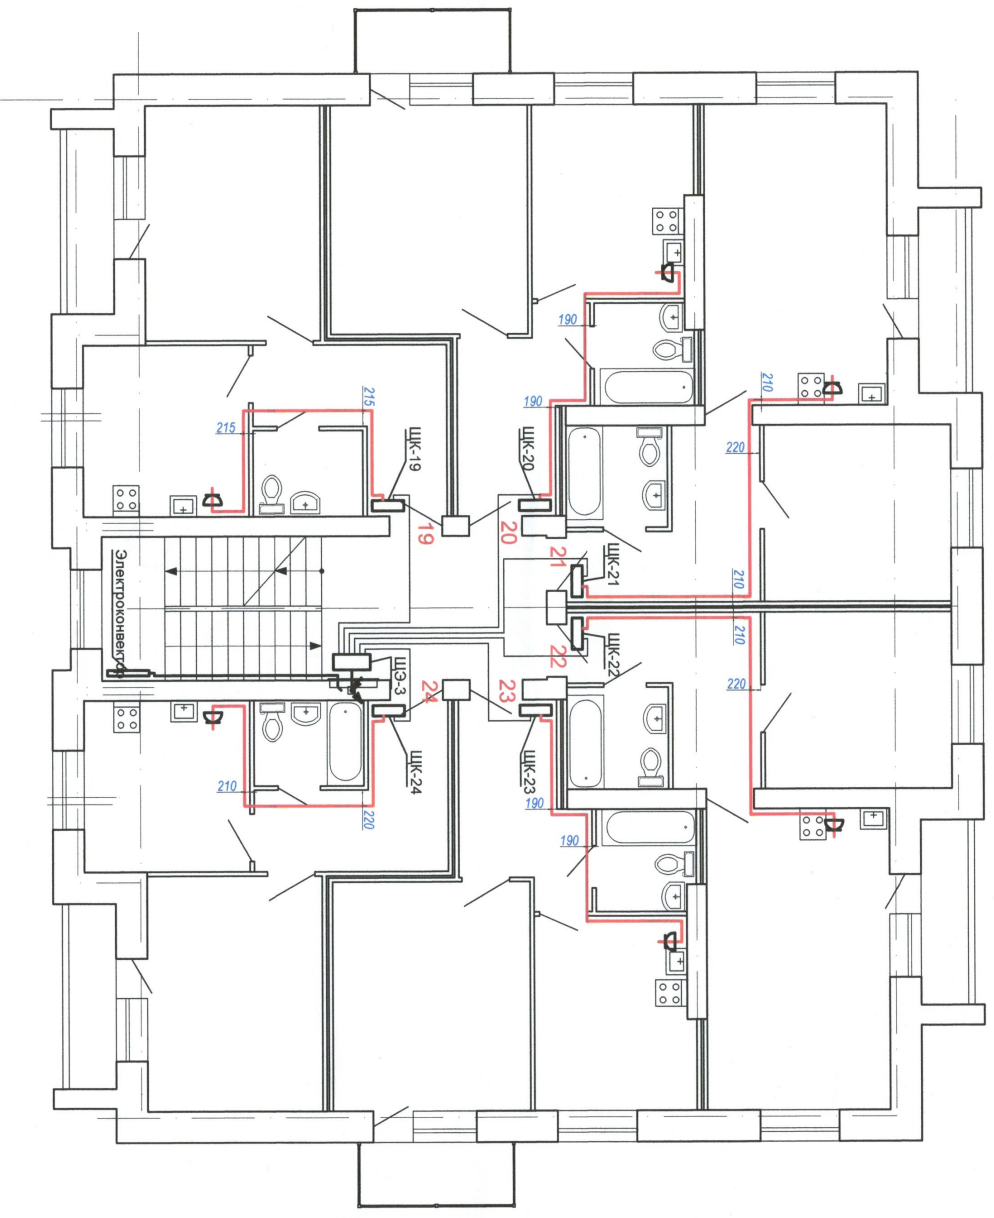

Директор ООО "ГЛОБЭКС"

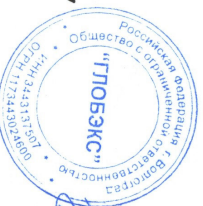

Карманов С.А.