


### Экспликация помещений

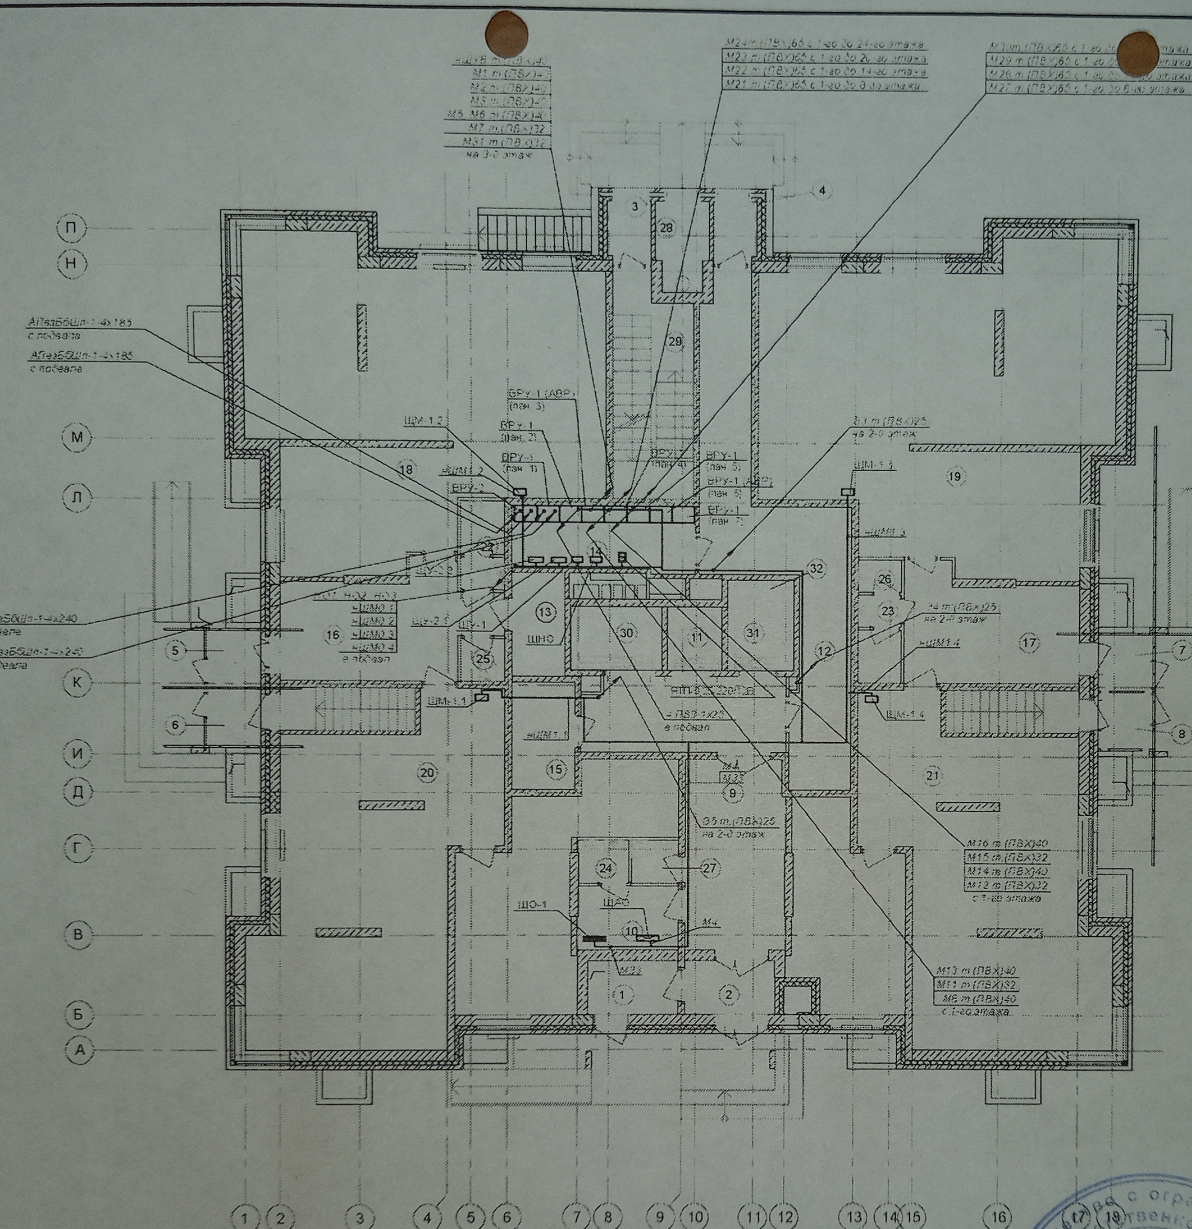

Номер пом	Наименование	Площадь м <sup>2</sup>
1	Тамбур №1	3.65
2	Тамбур №2	3.65
3	Тамбур №3	1.69
4	Тамбур №4	1.69
5	Тамбур №5	2.25
6	Тамбур №6	2.25
7	Тамбур №7	2.25
8	Тамбур №8	2.25
9	Вестибюль	14.84
10	Пом-е дежурного по подъезду	4.93
11	Лифтовой холл	11.82
12	Коридор	26.47
13	Колясочная	5.94
14	Щитовая №1	10.94
15	Щитовая №2	4.06
16	Вестибюль №1	15.80
17	Вестибюль №2	14.22
18	Пом. общ назначения №1	72.46
19	Пом. общ назначения №2	74.13
20	Пом. общ назначения №3	74.03
21	Пом. общ назначения №4	67.26
22	Санузел №1	2.83
23	Санузел №2	2.83
24	Санузел №3	1.66
25	Клад уб инв №1	1.35
26	Клад уб инв №2	1.00
27	Клад уб инв №3	1.36
28	Мусоросборная камера	2.76
29	Лестница №1	13.32
30	Лифт №1	-
31	Лифт №2	-
32	Лифт №3	-

Инв. № подл. | Подп. и дата | Взам. инв. № | Согласовано

1-К1/02/2011-ЭОМ

Изм.	Кол. уч.	Лист	№ док.	Подпись	Дата

Жилой дом №6


Исполнительная схема №29  
силовой сети 1 этажа

Прораб	Переводчик	ИД
Гл инженер	Эксперт	ИД
Проверил	Парамонов А.Г.	ИД

ООО "Волгобур"  
 Формат А3

СОГЛАСОВАНО

Изм. № подл.	Подп. и дата	Взам. инв. №

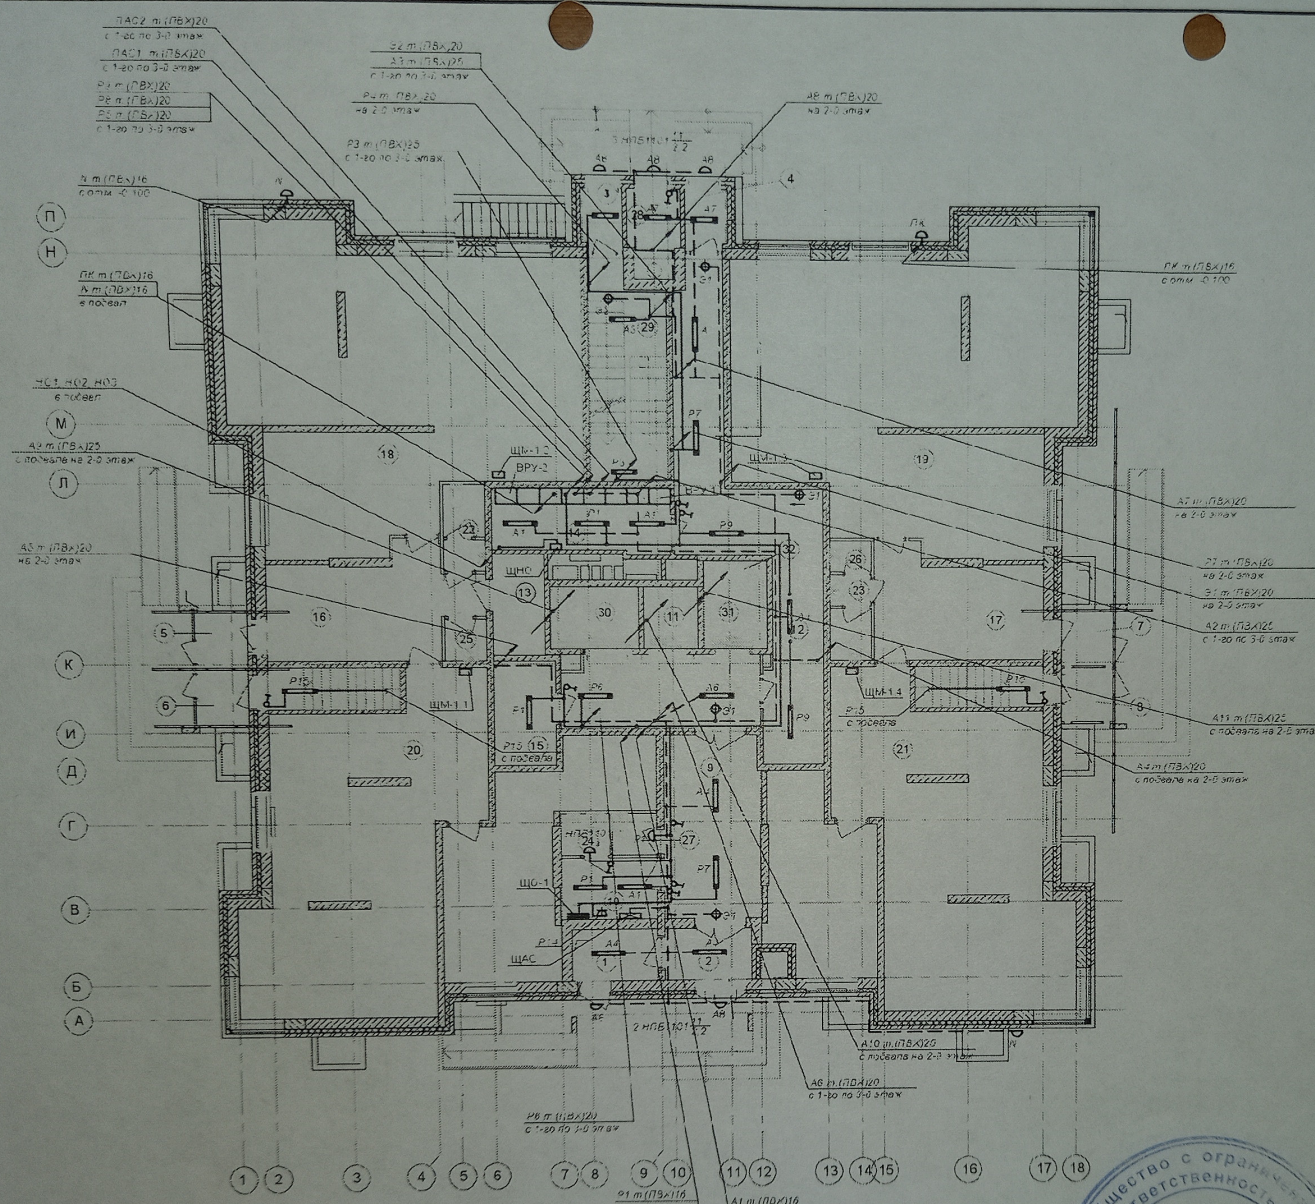

Номер пом	Наименование	Площадь м <sup>2</sup>
1	Тамбур №1	3.65
2	Тамбур №2	3.65
3	Тамбур №3	1.69
4	Тамбур №4	1.69
5	Тамбур №5	2.25
6	Тамбур №6	2.25
7	Тамбур №7	2.25
8	Тамбур №8	2.25
9	Вестибюль	14.84
10	Пом-е дежурного по подъезду	4.93
11	Лифтовой холл	11.82
12	Коридор	26.47
13	Колясочная	5.94
14	Щитовая №1	10.94
15	Щитовая №2	4.06
16	Вестибюль №1	15.60
17	Вестибюль №2	14.22
18	Пом. общ. назначения №1	72.46
19	Пом. общ. назначения №2	74.13
20	Пом. общ. назначения №3	74.03
21	Пом. общ. назначения №4	67.26
22	Санузел №1	2.83
23	Санузел №2	2.83
24	Санузел №3	1.66
25	Клад. уб. инв. №1	1.35
26	Клад. уб. инв. №2	1.00
27	Клад. уб. инв. №3	1.36
28	Мусоросборная камера	2.75
29	Лестница №1	13.32
30	Лифт №1	-
31	Лифт №2	-
32	Лифт №3	-

Общество с ограниченной ответственностью

1-К1/02/2011-ЭОМ

Многоэтажная жилая застройка на земельном участке по ул. им. 64-ой Армии, 141 в Кировском районе г. Волгограда (II очередь строительства-жилые дома 5,7,8) 3 этаж-жилой дом №6, идентификатор объекта незавершенного строительства в реестре проблемных объектов: р-7740

Изм.	Кол. у.	Лист	№ док.	Подпись	Дата
Прораб	Парамонов А.Г.				
Гл. инженер	Отлученкова С.М.				
Проверил	Парамонов А.Г.				

Жилой дом №6

Исполнительная схема №29.1 осветительной сети 1 этажа

Стадия	Лист	Листов
ИД		

ООО "Волгобур"

Формат А3




Согласовано

Взам. инв. №

Подп. и дата

Инв. № подл.

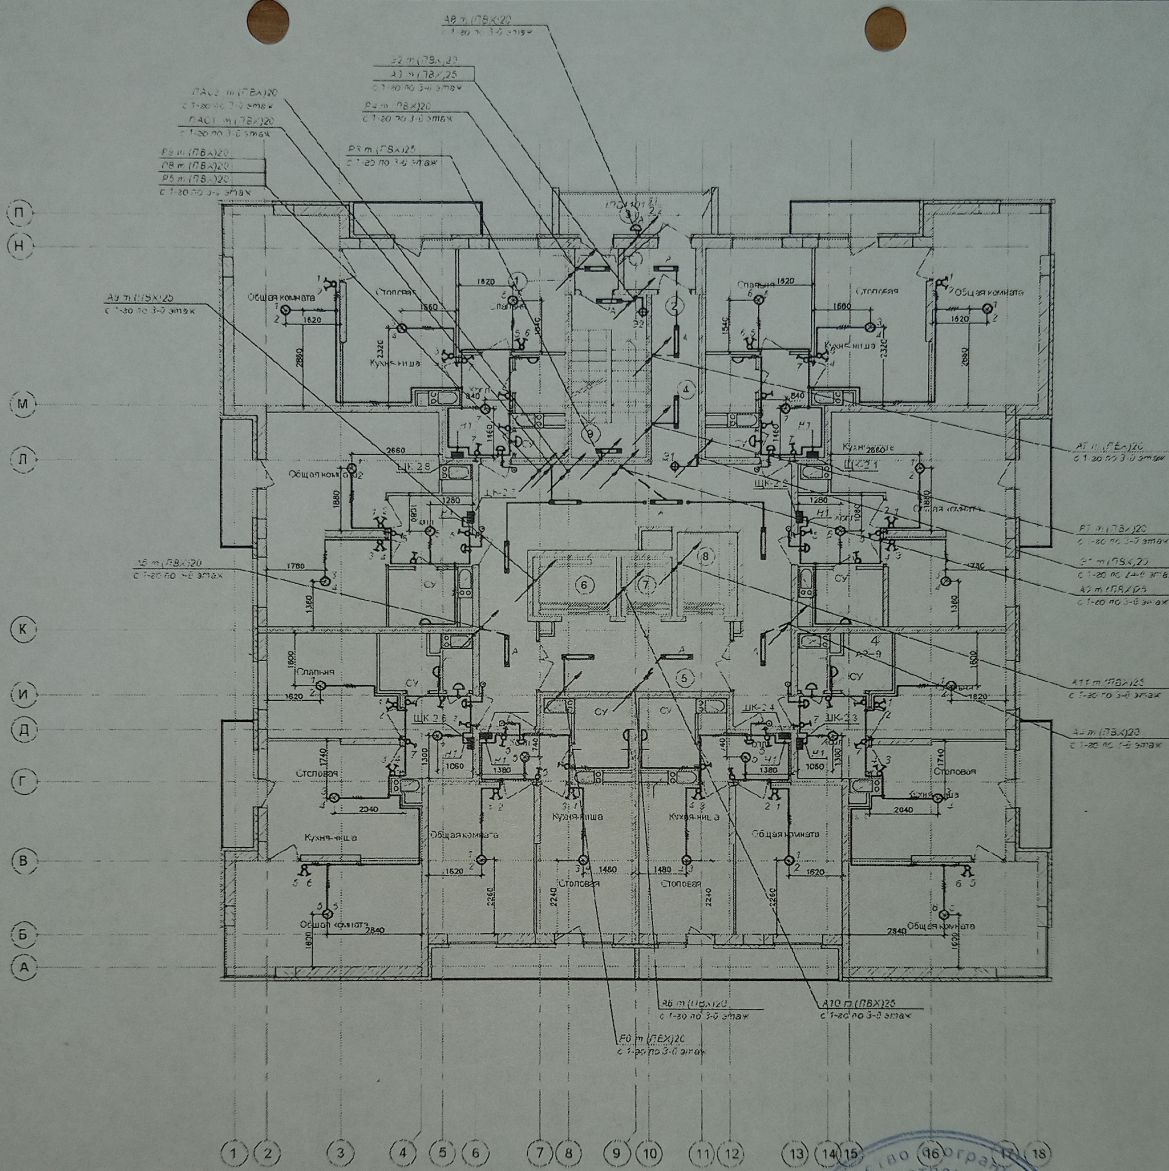

				1-K1/02/2011-ЭОМ			
				Многоэтажная жилая застройка на земельном участке по ул. им 64-ой Армии, 141 в Кировском районе г. Волгограда. (II очередь строительства-жилой дома 6,7,8)". 3 этаж-жилой дом №6, идентификатор объекта незавершенного строительства в реестре проблемных объектов. р-7740			
Изм.	Кол.уч.	Лист/И док	Подпись	Дата	Стадия	Лист	Листов
					ИД		
Прораб	Персая И.М.				Жилой дом №6 Исполнительная схема №30.1 осветительной сети 2 этажа		
Гл инженер	Эгупеников С.М.						
Проверил	Парамонов А.Г.						
						ООО "Волгубур"	

Согласовано

Ваам. инв. №

Подп. и дата


Инв. № подл.

П  
 Н  
 М  
 Л  
 К  
 И  
 Д  
 Г  
 В  
 Б  
 А

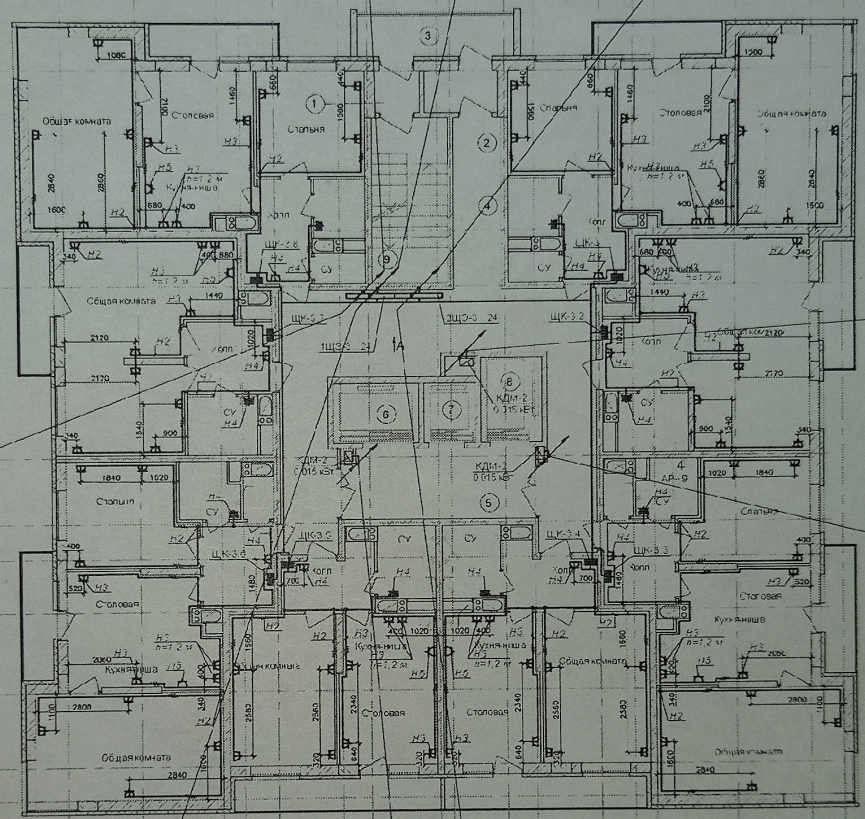


1 2 3 4 5 6 7 8 9 10 11 12 13 14 15 16 17 18



ОБЩЕСТВО С ОГРАНИЧЕННОЙ ОТВЕТСТВЕННОСТЬЮ				1-K1/02/2011-ЭОМ		
Многоэтажная жилая застройка на земельном участке по ул.им 64-ой Армии,141 в Кировском районе г.Волгограда. (II очередь строительства-жилые дома 6.7.8) 3 этаж-жилой дом №6, идентификатор объекта незавершенного строительства в реестре проблемных объектов: р-7740						
Изм.	Коп.уч.	Лист	№ док	Подпись	Дата	Стадия
Прораб	Парсаев И.А.	1	1	И.А. Парсаев		Лист
Гл инженер	Отпущинков И.В.	1	1	И.В. Отпущинков		Листов
Проверил	Парамонов А.Г.	1	1	А.Г. Парамонов		ИД
Жилой дом №6						ООО "Волгобур"
Исполнительная схема №31 силовой сети 3-9 этажа						Формат А3

Согласовано

Взам. инв. №

Подп. и дата

Инв. № подл.

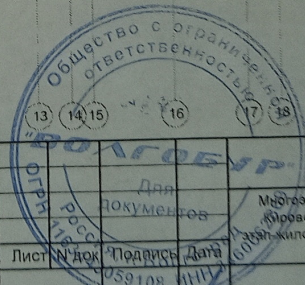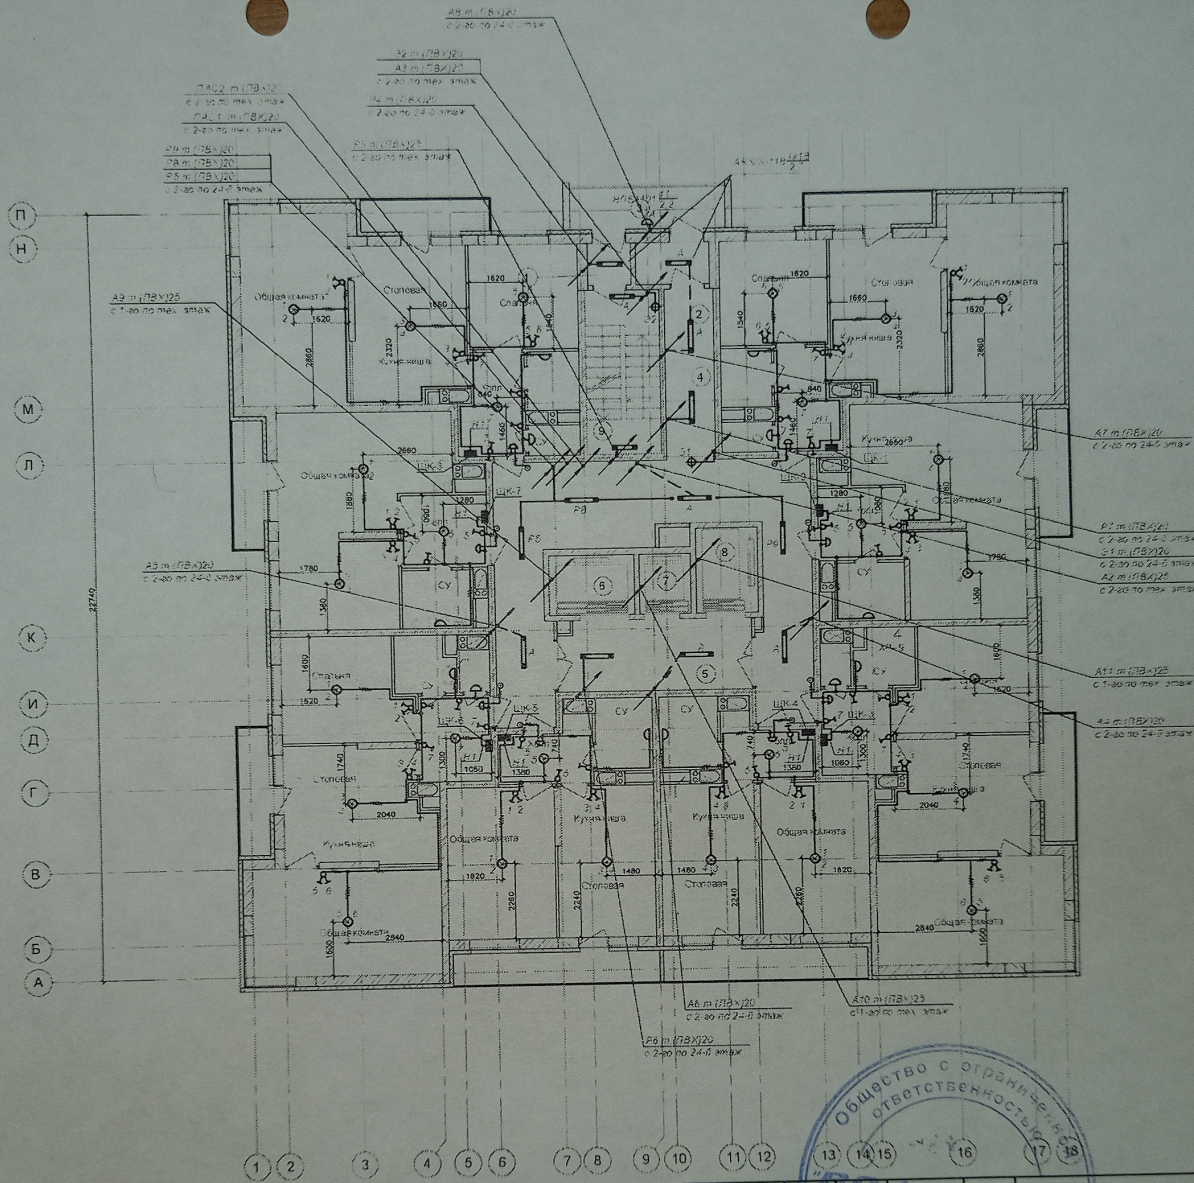


					1-K1/02/2011-ЗОМ				
					Для документов				
					Многоэтажная жилая застройка на земельном участке по ул. им. 64-ой Армии, 141 в Кировском районе г. Волгограда (II очередь строительства-жилые дома 6,7,8); 3-й этаж- жилой дом №6, идентификатор объекта незавершенного строительства в реестре проблемных объектов. р-7740				
Изм.	Коп.уч.	Лист	№ Док.	Подпись	Дата	Жилой дом №6	Стадия	Лист	Листов
							ИД		
Прораб	Пересев И.А.			<i>[Signature]</i>	05.09.108	Исполнительная схема №31.1 осветительной сети 3-9 этажа	ООО "Волгбур"		
Гл. инженер	Отлученников С.М.			<i>[Signature]</i>					
Проверил	Парамонов А.Г.			<i>[Signature]</i>					
							Формат А3		

Согласовано

Взам. инв. №

Подп. и дата

Инв. № подл.

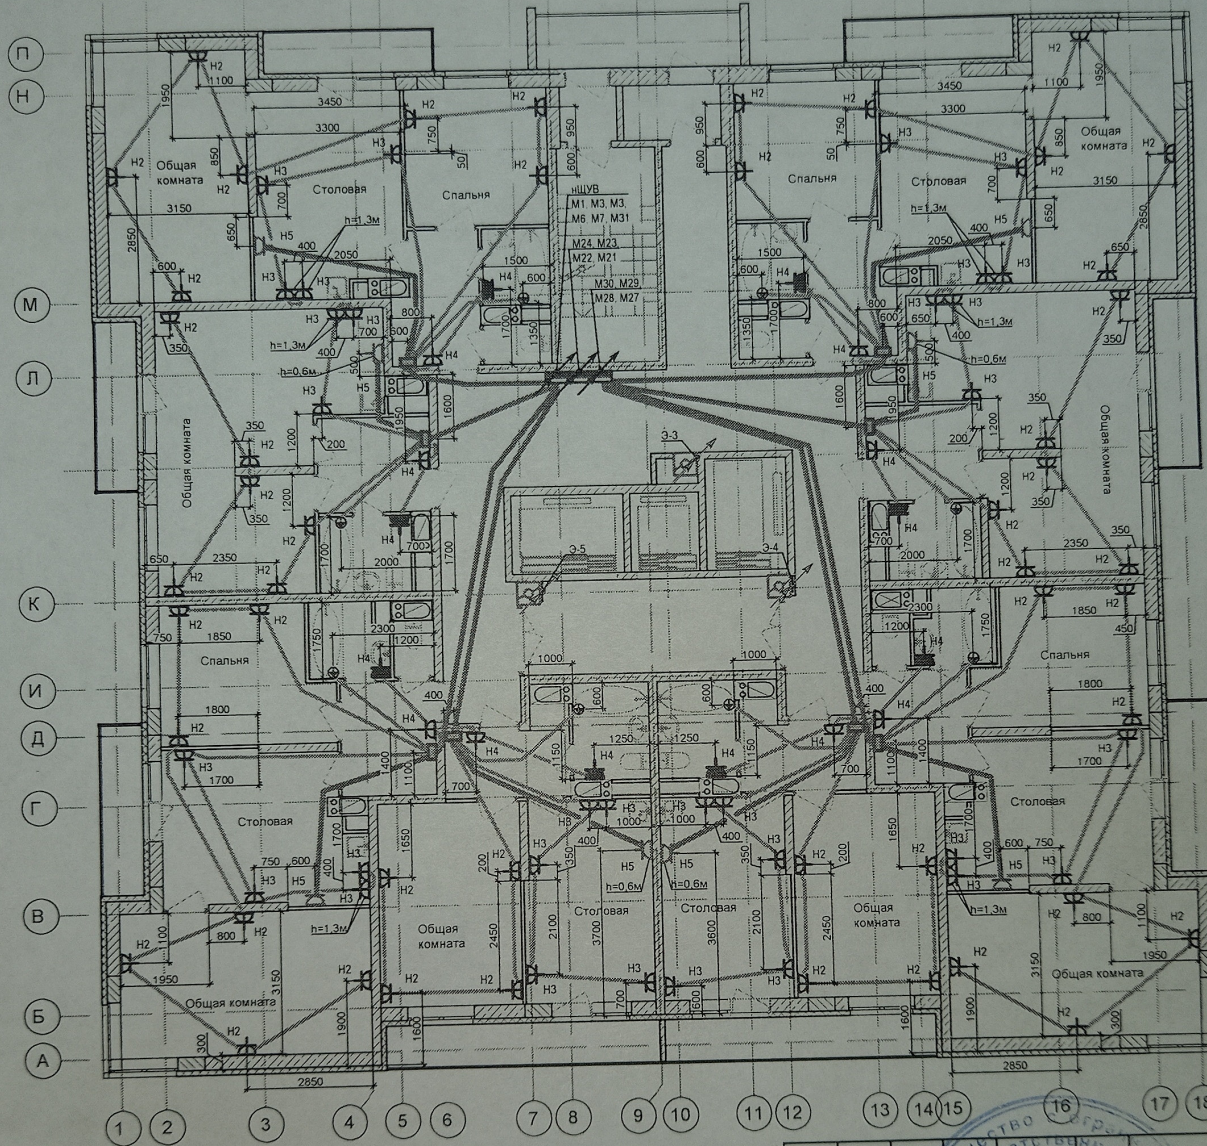


				1-К1/02/2011-ЭОМ			
				Многоэтажная жилая застройка на земельном участке по ул. им 64-ой Армии, 141 в Кировском районе г. Волгограда (II очередь строительства-жилые дома 6, 7, 8)", 3 этап-жилой дом №6, идентификатор объекта незавершенного строительства в реестре проблемных объектов: р-7740			
Изм.	Кол.уч.	Лист N док	Подпись	Дата	Стадия	Лист	Листов
					ИД		
Прораб		Перелом Д.А.			Жилой дом №6		
Гл инженер		Отщепинский С.М.			Исполнительная схема №32		
Проверил		Парамонов А.Е.			силовой сети 10-24 этажа		
						ООО "Волгобур"	
						Формат А3	

Согласовано

Взам. инв. №

Подп. и дата

Инв. № подл.

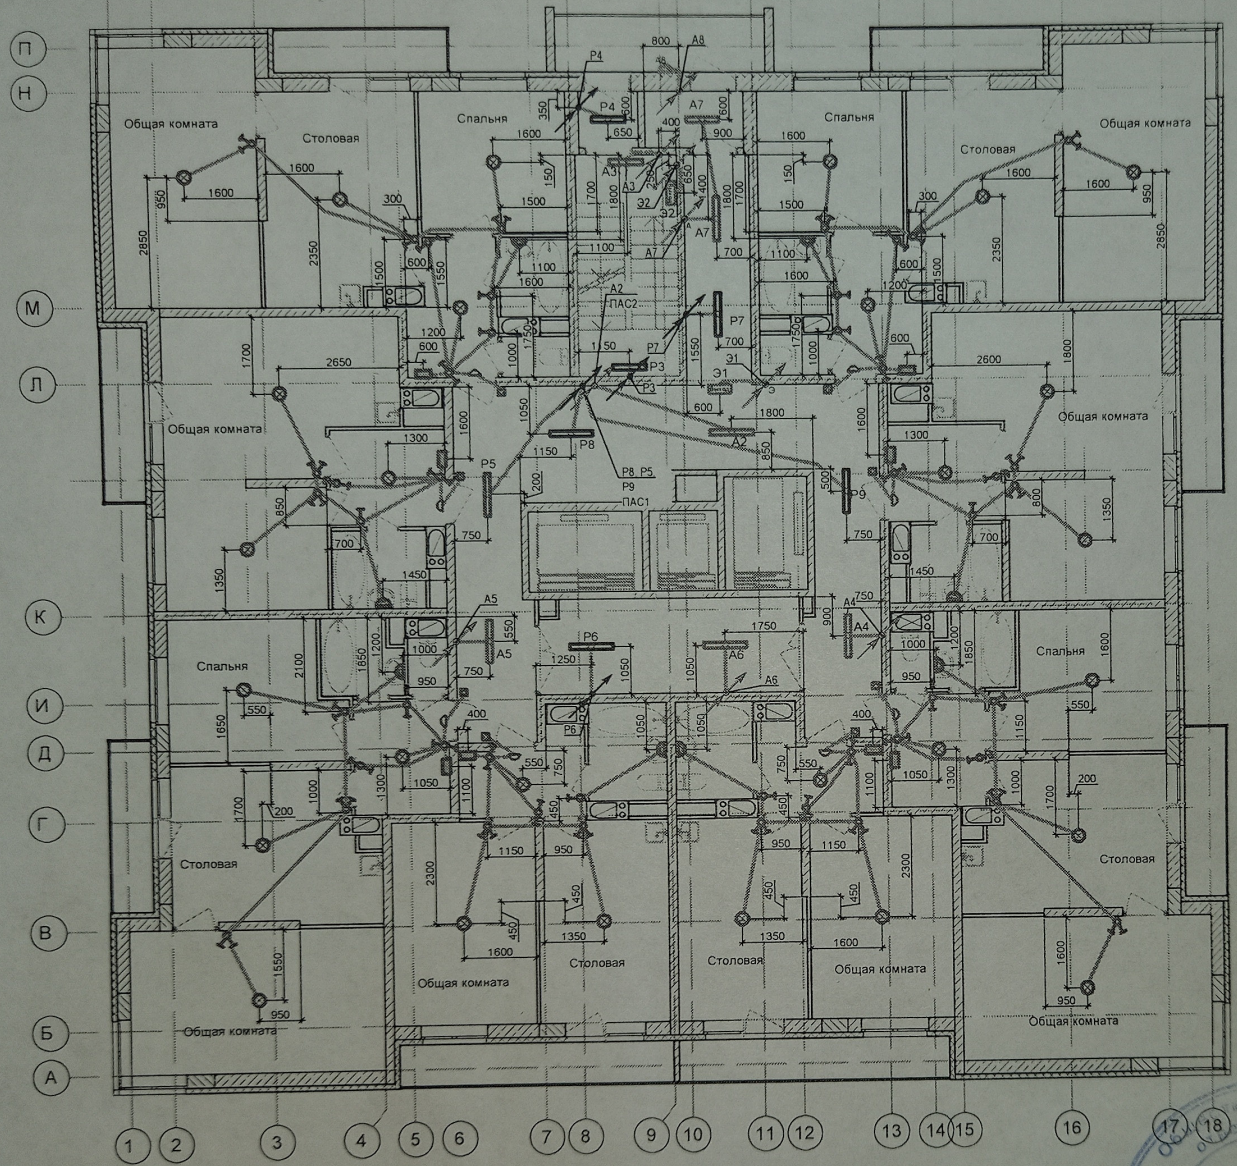

					1-K1/02/2011-ЭОМ				
					Многоэтажная жилая застройка на земельном участке по ул им 64-ой Армии, 141 в Кировском районе г Волгограда. (II очередь строительства-жилые дома 6,7,8), 3 этаж-жилой дом №6, идентификатор объекта незавершенного строительства в реестре проблемных объектов: р-7740				
Изм.	Кол.уч.	Лист	№ док	Подпись	Дата	Жилой дом №6	Стадия	Лист	Листов
Прораб		Персаев И.А.					ИД		
Гл. инженер		Этущенинова С.М.				Исполнительная схема №32.1			
Проверил		Парамонов А.Г.				осветительной сети 10-22 этажа			ООО "Волгобур"
							Формат А3		



