




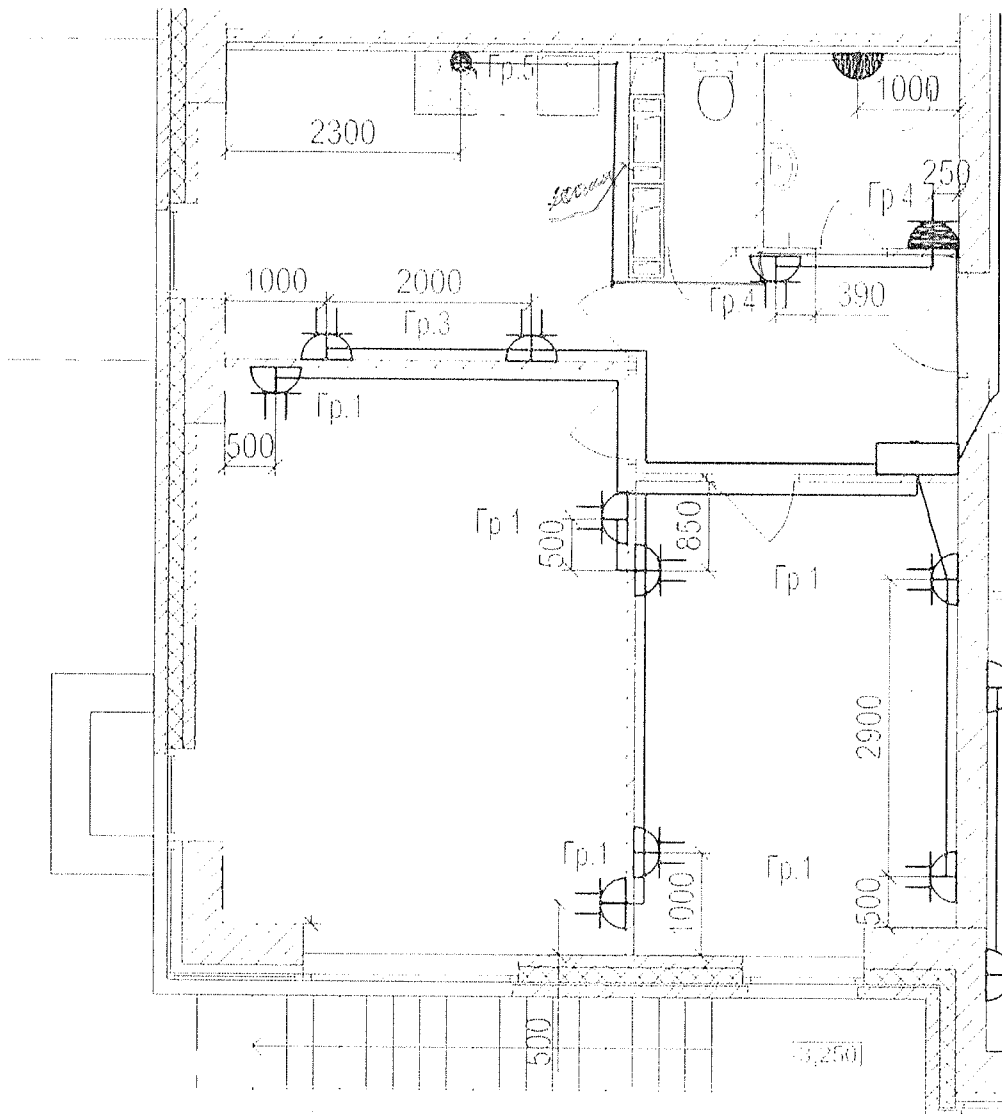
Данный чертеж является исполнителем. Ответственный нет.

Ответственный исполнитель: Главный инженер ООО «Сигнал-А»

Сыченко Александр Николаевич

Подпись 

Выполнил	Ф И О	Подпись	Дата	Многоэтажный жилой дом по ул. Лавочкина 7, кв. 103 в Ворошиловском районе г. Волгограда
Прораб	Насекин С.А.		15.02.18	
Гл. инженер	Сыченко А.Н.		15.02.18	
Исполнительная схема 1-ой квартиры 1 этажа Розеточные сети				ООО "Сигнал-А"




Данный чертеж является исполнительным. Отступлений нет.

Ответственный исполнитель: Главный инженер ООО «Сигнал-А»

Сыченко Александр Николаевич

Подпись

Выполнил	Ф.И.О. Насекин	Подпись	Дата		Многоэтажный жилой дом по ул. Лавочкина 7, кв. 103 в Ворошиловском районе г. Волгограда
Прораб	С.А.		15.02.18		
Гл. инженер	А.Н.		15.02.18	Исполнительная схема 4-ой квартиры 1 этажа. Розеточные сети.	ООО "Сигнал-А"

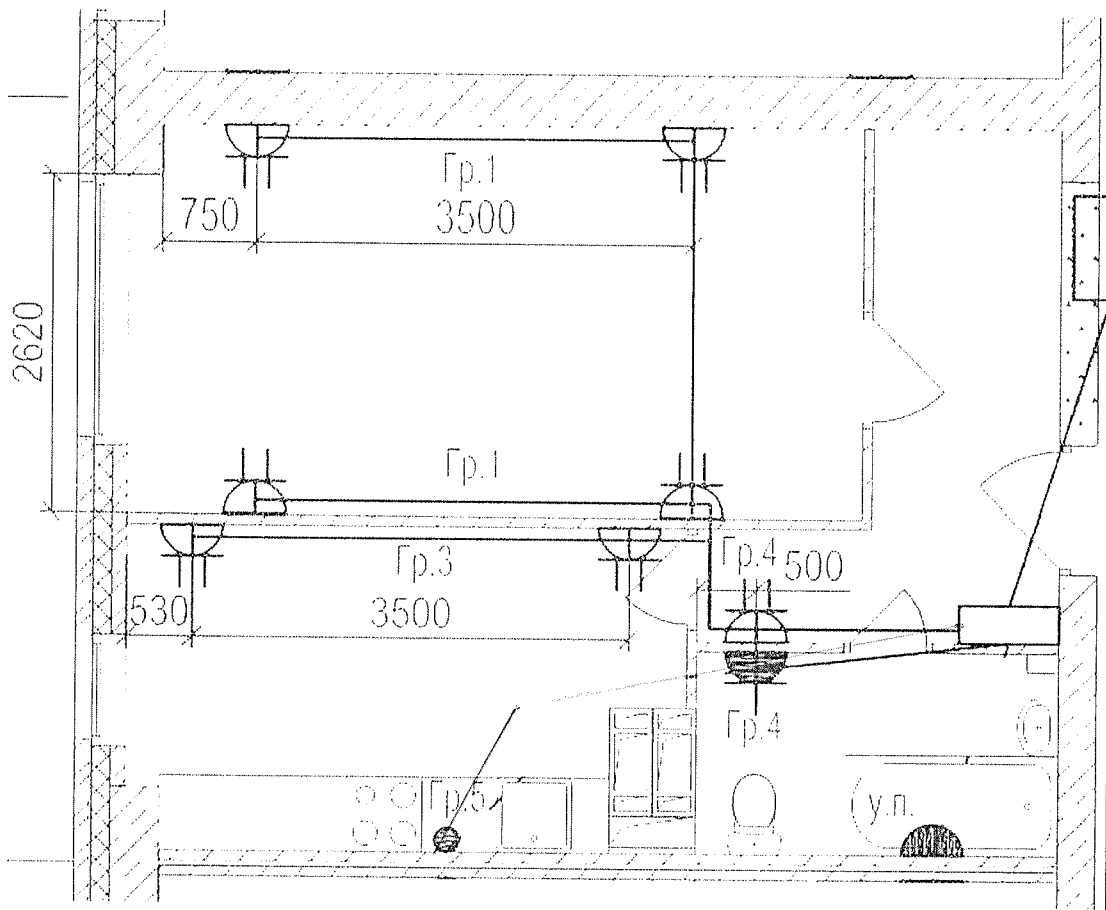


Данный чертеж является исполнителем. Отступлений нет.

Ответственный исполнитель: Главный инженер ООО «Сигнал-А»

Сыченко Александр Николаевич

Подпись

Выполнил	Ф.И.О. Насекин С.А.	Подпись	Дата	<p>Многоэтажный жилой дом по ул. Лавочкина 7, кв. 103 в Ворошиловском районе г. Волгограда</p>	<p>Исполнительная схема 5-ой квартиры 1 этажа. Розеточные сети.</p>	<p>ООО "Сигнал-А"</p>
Прораб	Сыченко А.Н.		15.02.18			
Гл. инженер	А.Н.		16.02.18			

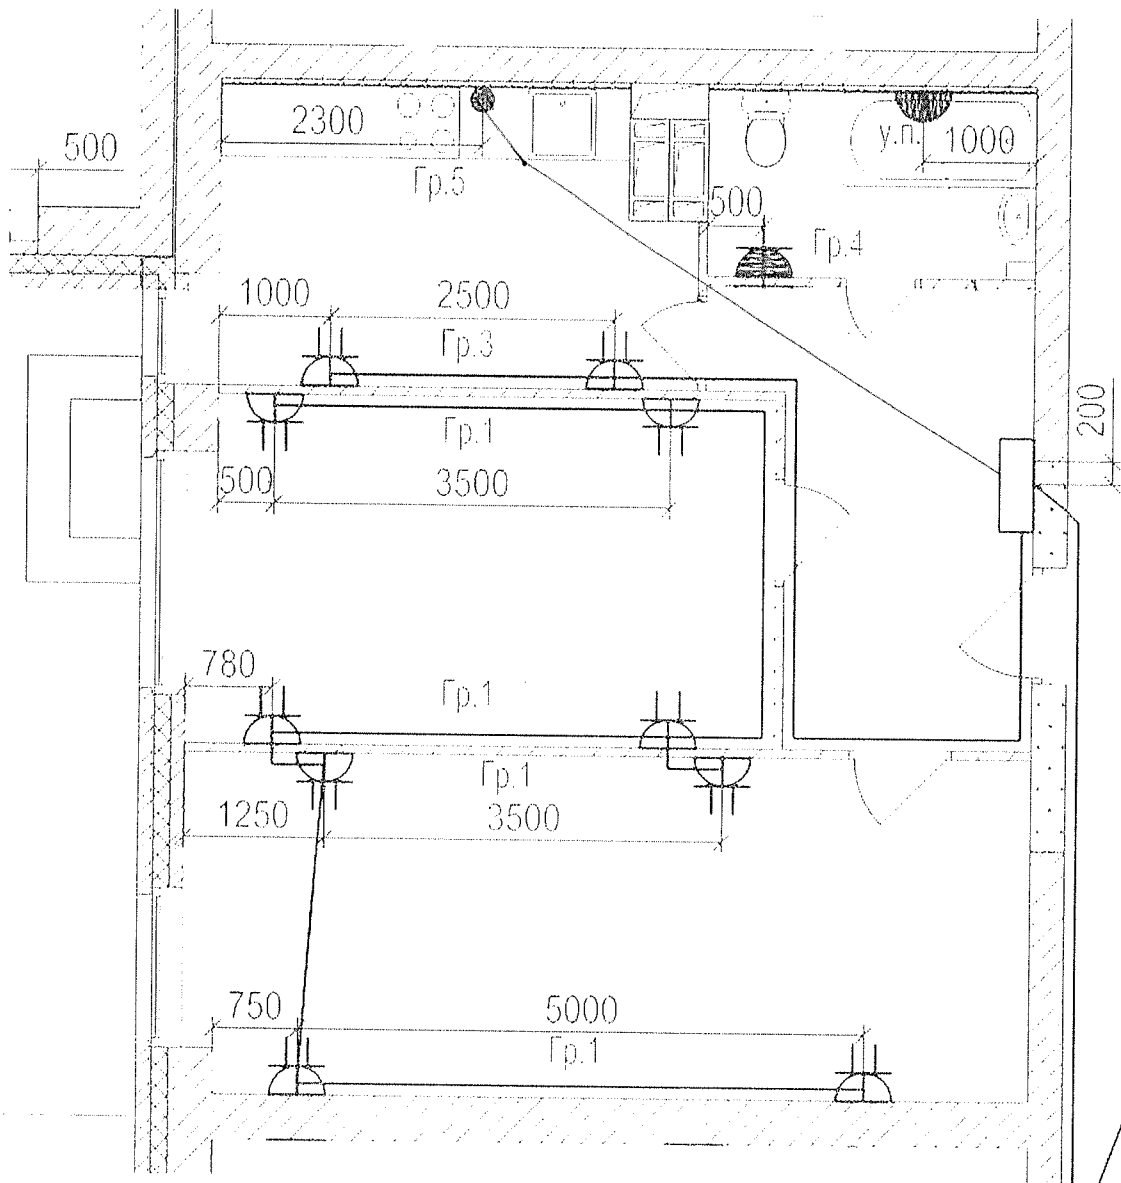

Данный чертеж является исполнительным. Отступлений нет.

Ответственный исполнитель: Главный инженер ООО «Сигнал-А»


Сыченко Александр Николаевич

Подпись



Многоэтажный жилой дом по ул. Лавочкина 7,
 кв. 103 в Ворошиловском районе г.Волгограда

Выполнил	Ф.И.О. Насекин С.А.	Подпись	Дата	Исполнительная схема 6-ой квартиры 1 этажа. Розеточные сети.	ООО "Сигнал-А"
Прораб	Сыченко А.Н.		13.02.18		
Гл. инженер			16.02.18		

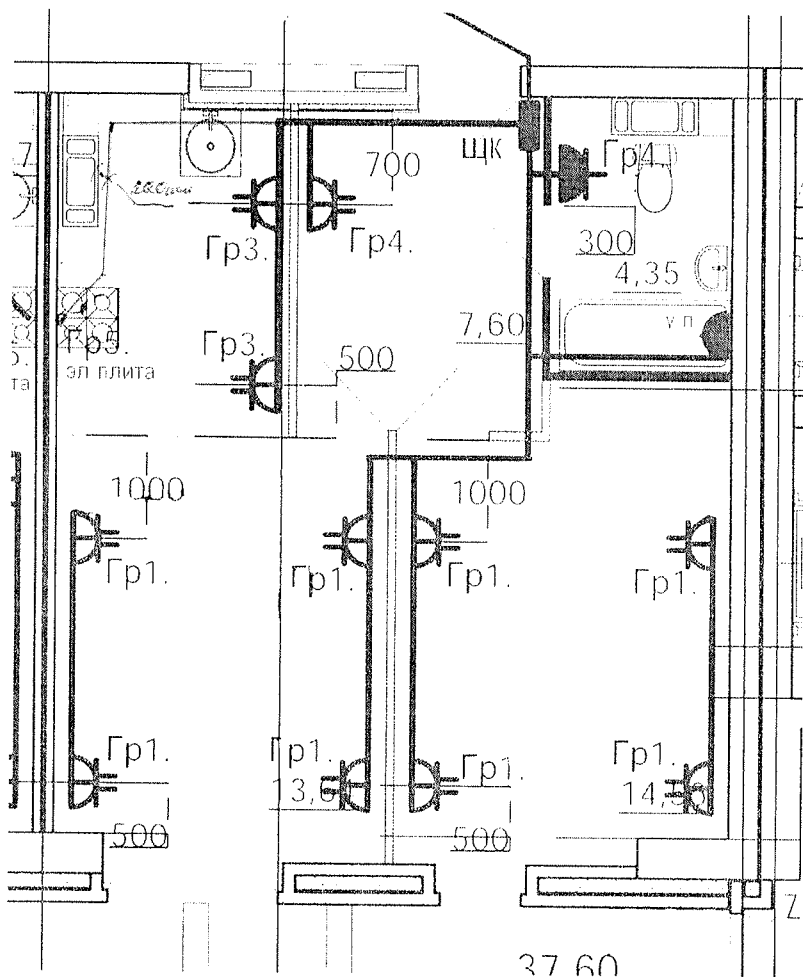


Данный чертеж является исполнительным. Отетушеный пет.
 Ответственный исполнитель: Главный инженер ООО «Сигнал-А»

Сыченко Александр Николаевич

Подпись

Выполнил	Ф.И.О. Насекин С.А.	Подпись	Дата	<p>Многоэтажный жилой дом по ул. Лавочкина 7, кв. 103 в Ворошиловском районе г. Волгограда</p>			
Прораб	Сыченко А.Н.		15.02.18				
Гл. инженер			15.02.18				
Исполнительная схема 7-ой квартиры 1 этажа Розеточные сети.				ООО "Сигнал-А"			

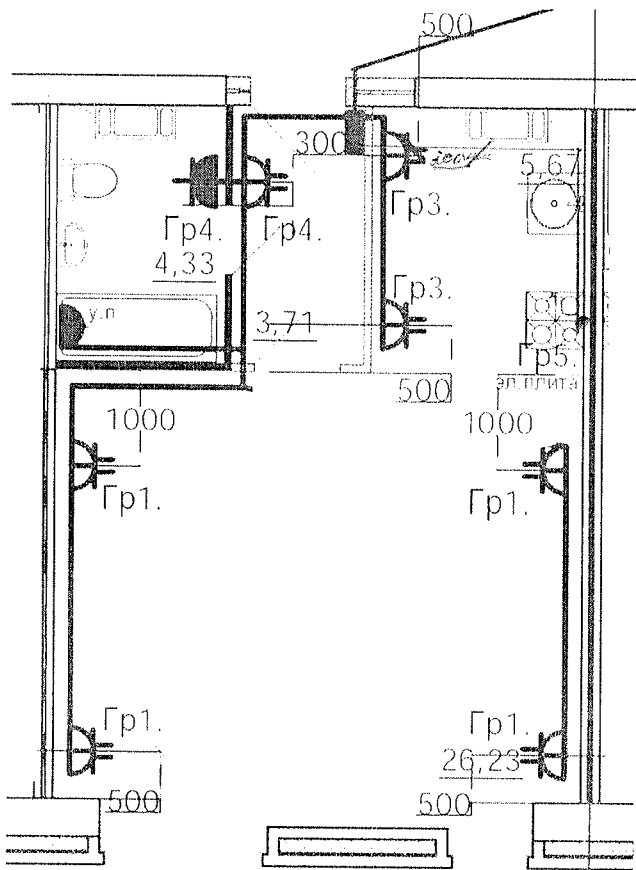

Данный чертеж является исполнительным. Отступлений нет.


Ответственный исполнитель: Главный инженер ООО «Сигнал-А»

Сыченко Александр Николаевич

Подпись



Выполнил	Ф.И.О. Насекин	Подпись	Дата	Многоэтажный жилой дом по ул. Лавочкина 7, кв. 103 в Ворошиловском районе г. Волгограда	<table border="1"> <tr><td></td><td></td><td></td></tr> <tr><td></td><td></td><td></td></tr> <tr><td></td><td></td><td></td></tr> </table>									
Прораб	С.А.		15.02.18											
Гл. инженер	Сыченко А.Н.		15.02.18											
Исполнительная схема 8-ой квартиры 1 этажа Розеточные сети				ООО "Сигнал-А"										

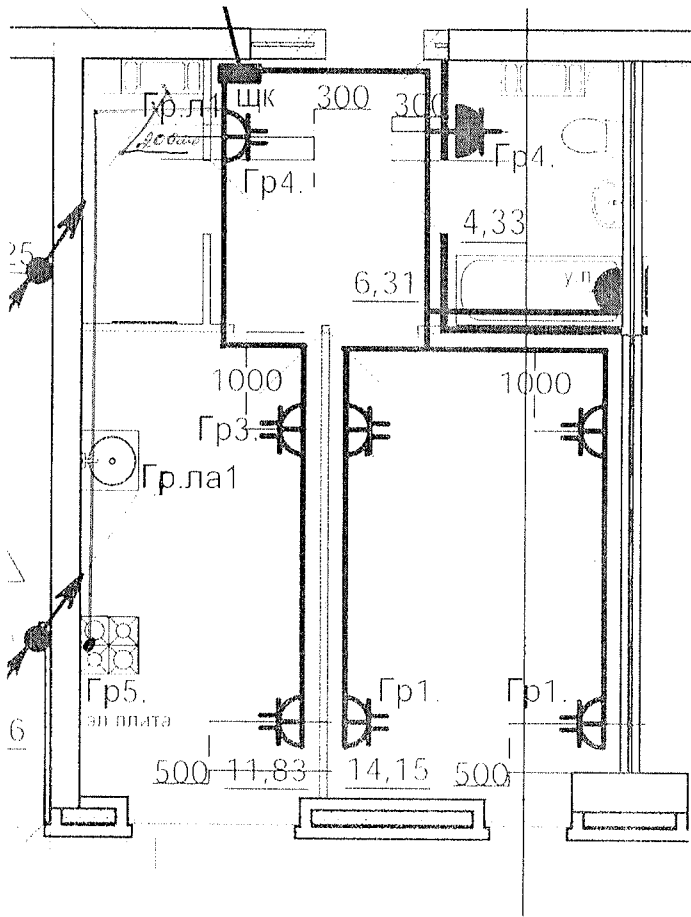




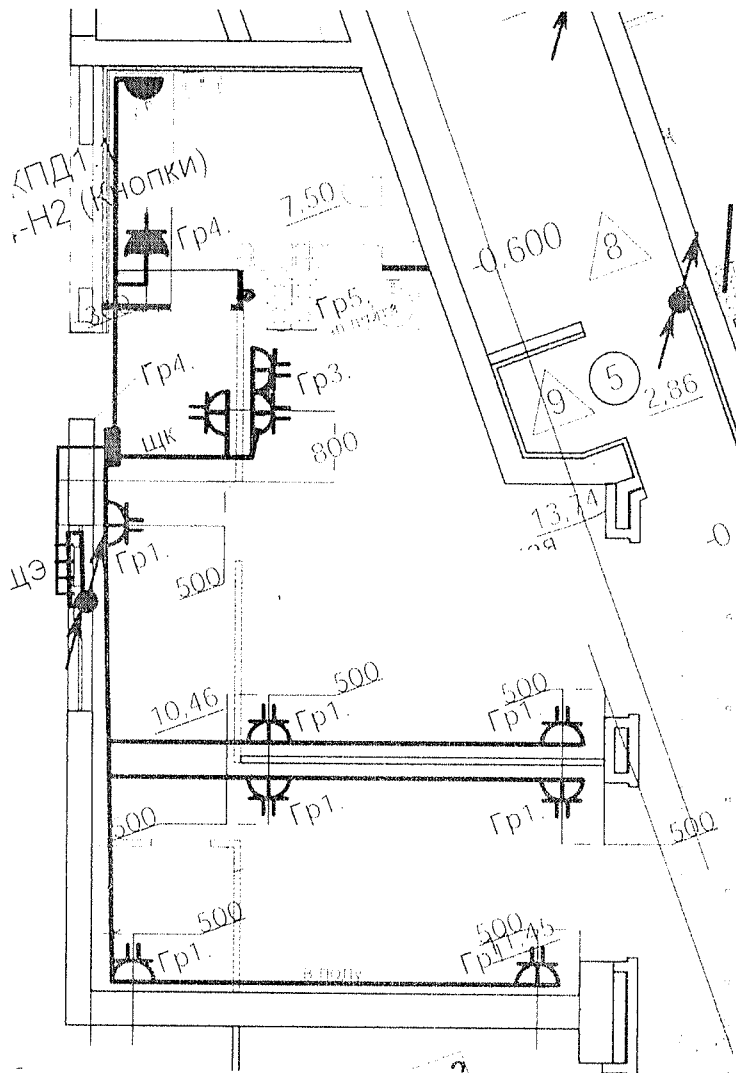
Данный чертеж является исполнительным. Отступлений нет.

Ответственный исполнитель: Главный инженер ООО «Сигнал-А»

Сыченко Александр Николаевич

Подпись




Выполнил	Ф.И.О. Насекин	Подпись	Дата	 Многоэтажный жилой дом по ул. Лавочкина 7, кв 103 в Ворошиловском районе г. Волгограда
Прораб	С.А.		15.02.18	
Гл. инженер	А.Н.		15.02.18	
Исполнительная схема 9-ой квартиры 1 этажа. Розеточные сети.				ООО "Сигнал-А"




Данный чертеж является исполнительным. Отступлений нет.
 Ответственный исполнитель: Главный инженер ООО «Сигнал-А»

Сыченко Александр Николаевич

Подпись

Выполнил	Ф.И.О. Насекин	Подпись	Дата	 Многоэтажный жилой дом по ул. Лавочкина 7, кв. 103 в Ворошиловском районе г. Волгограда
Прораб	С.А.		15.02.18	
Гл. инженер	А.Н.		15.02.18	
Исполнительная схема 10-ой квартиры 1 этажа. Розеточные сети.				ООО "Сигнал-А"

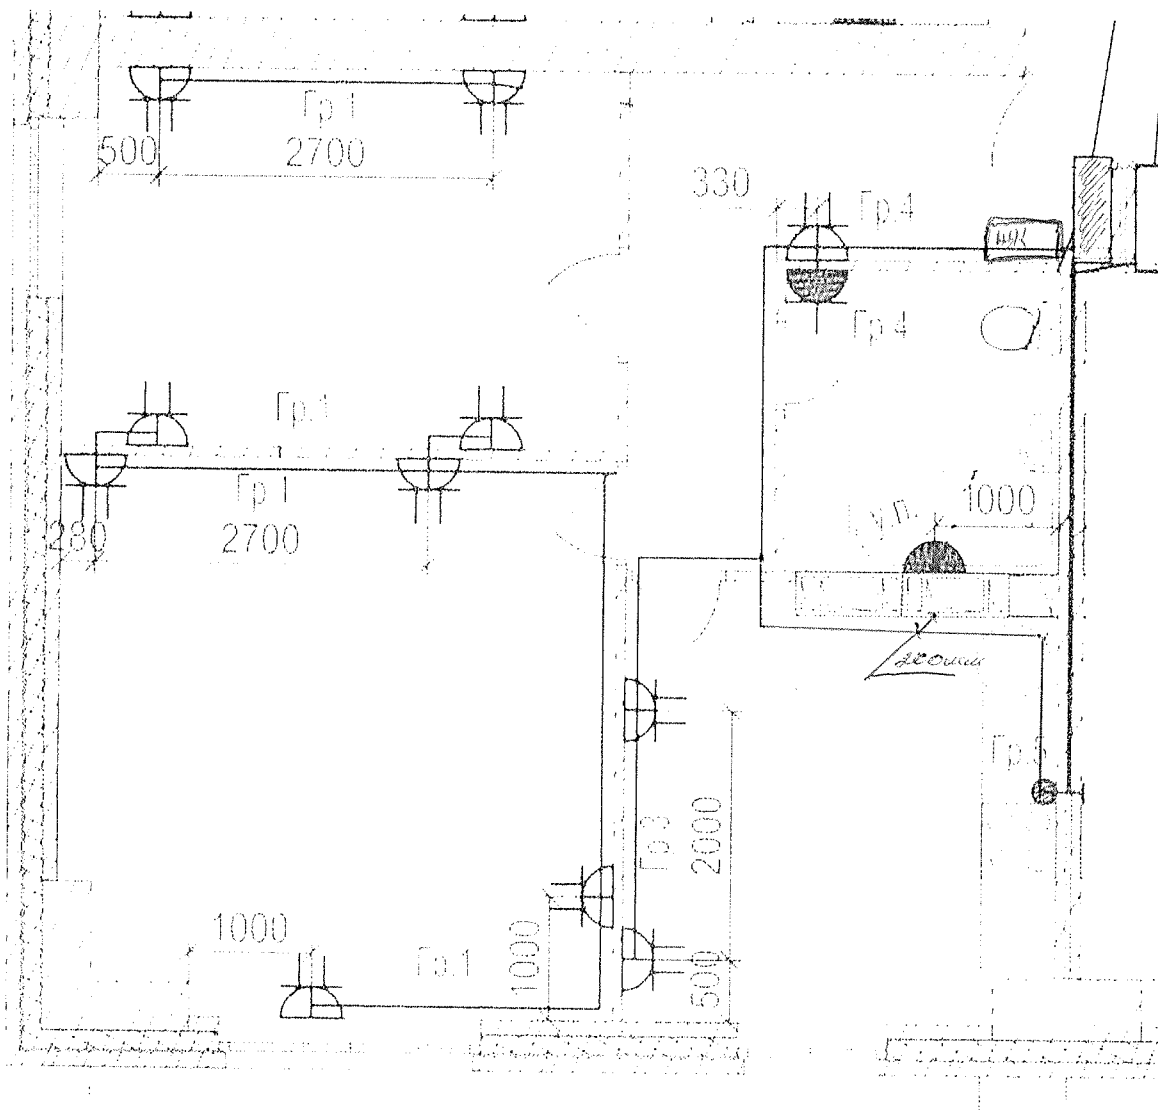


Данный чертеж является исполнительным. Отступлений нет.

Ответственный исполнитель: Главный инженер ООО «Сигнал-А»

Сыченко Александр Николаевич

Подпись

Выполнил	Ф.И.О. Насекин С.А.	Подпись	Дата	<p>Многоэтажный жилой дом по ул. Лавочкина 7, кв. 103 в Ворошиловском районе г. Волгограда</p>	
Прораб	С.А.		19.02.18		
Гл. инженер	Сыченко А.Н.		15.02.18		
				Исполнительная схема 12-ой квартиры 1 этажа. Розеточные сети.	ООО "Сигнал-А"

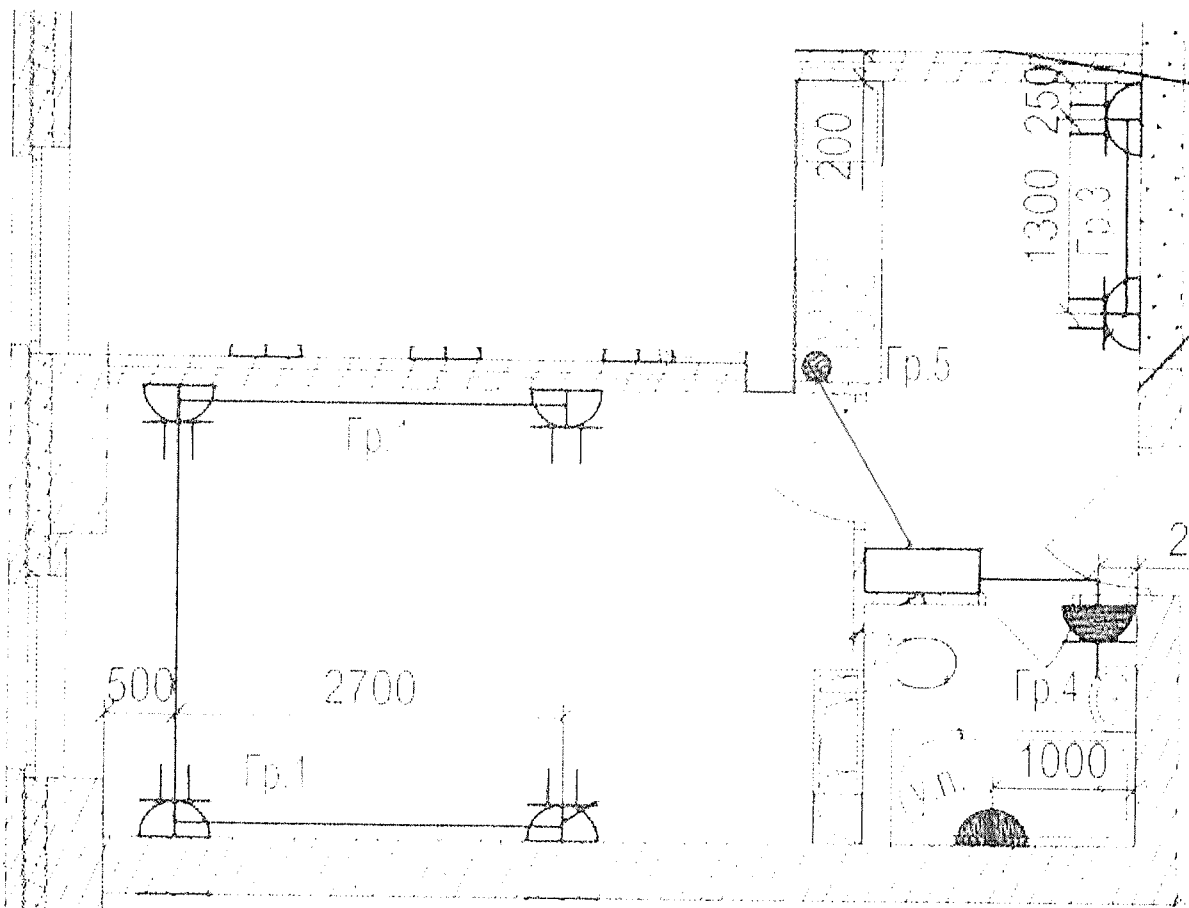




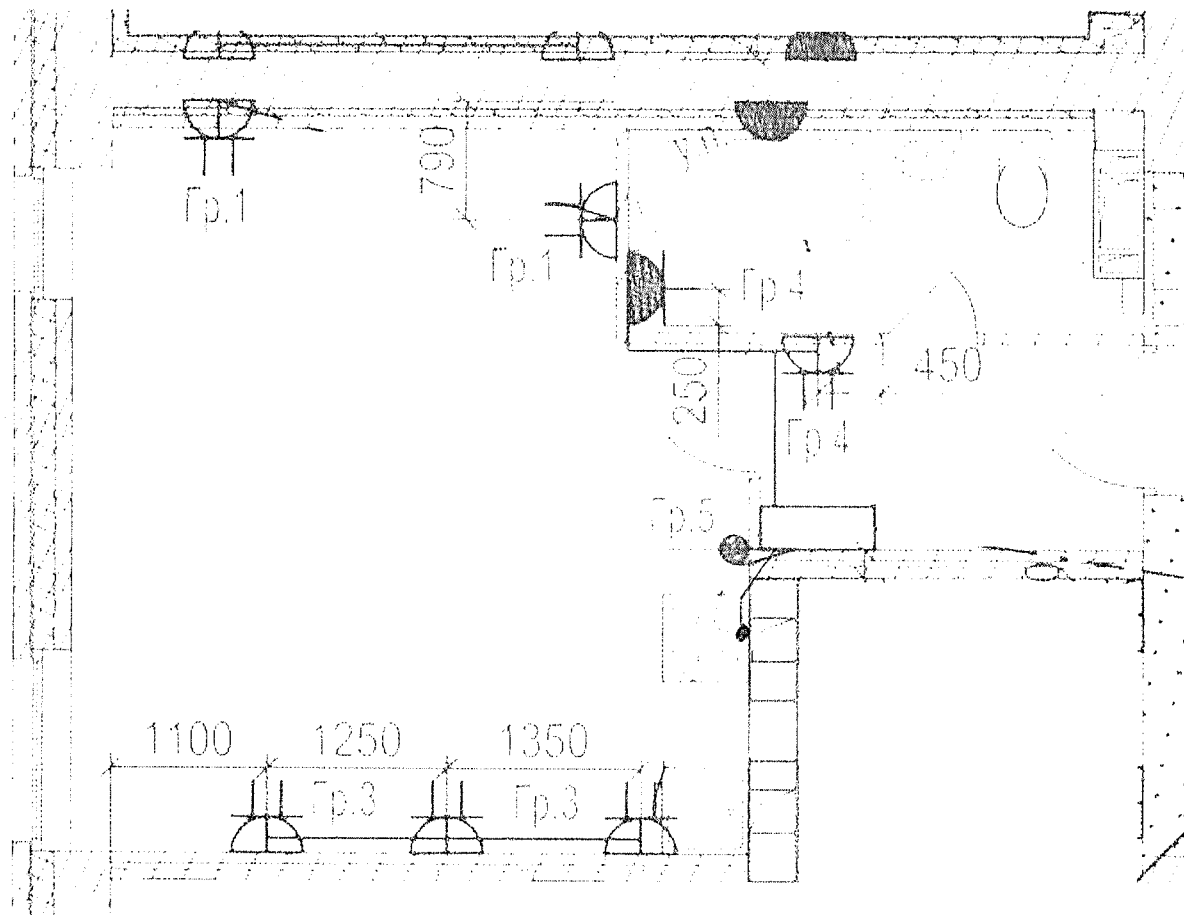
Данный чертеж является исполнительным. Отступлений нет.

Ответственный исполнитель: Главный инженер ООО «Сигнал-А»

Сыченко Александр Николаевич

Подпись

Выполнил	Ф.И.О. Насекин С.А.	Подпись	Дата	 Многоэтажный жилой дом по ул. Лавочкина 7, кв. 103 в Ворошиловском районе г. Волгограда			
Прораб	С.А.		15.02.18				
Гл. инженер	Сыченко А.Н.		15.02.18				
				Исполнительная схема 13-ой квартиры 1 этажа. Розеточные сети.	ООО "Сигнал-А"		







Данный чертеж является исполнительным. Ответвлений нет.

Ответственный исполнитель: Главный инженер ООО «Сигнал-А»

Сыченко Александр Николаевич

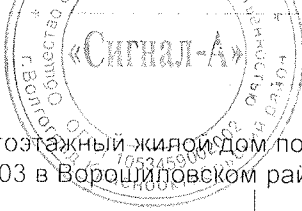Подпись

Выполнил	Ф.И.О. Насекин С.А.	Подпись	Дата 15.02.18	 <p>Многоэтажный жилой дом по ул. Лавочкина 7, кв. 103 в Ворошиловском районе г. Волгограда</p>
Прораб	С.А.		15.02.18	
Гл. инженер	А.Н.		15.02.18	
<p>Исполнительная схема 14-ой квартиры 1 этажа. Розеточные сети.</p>				<p>ООО "Сигнал-А"</p>

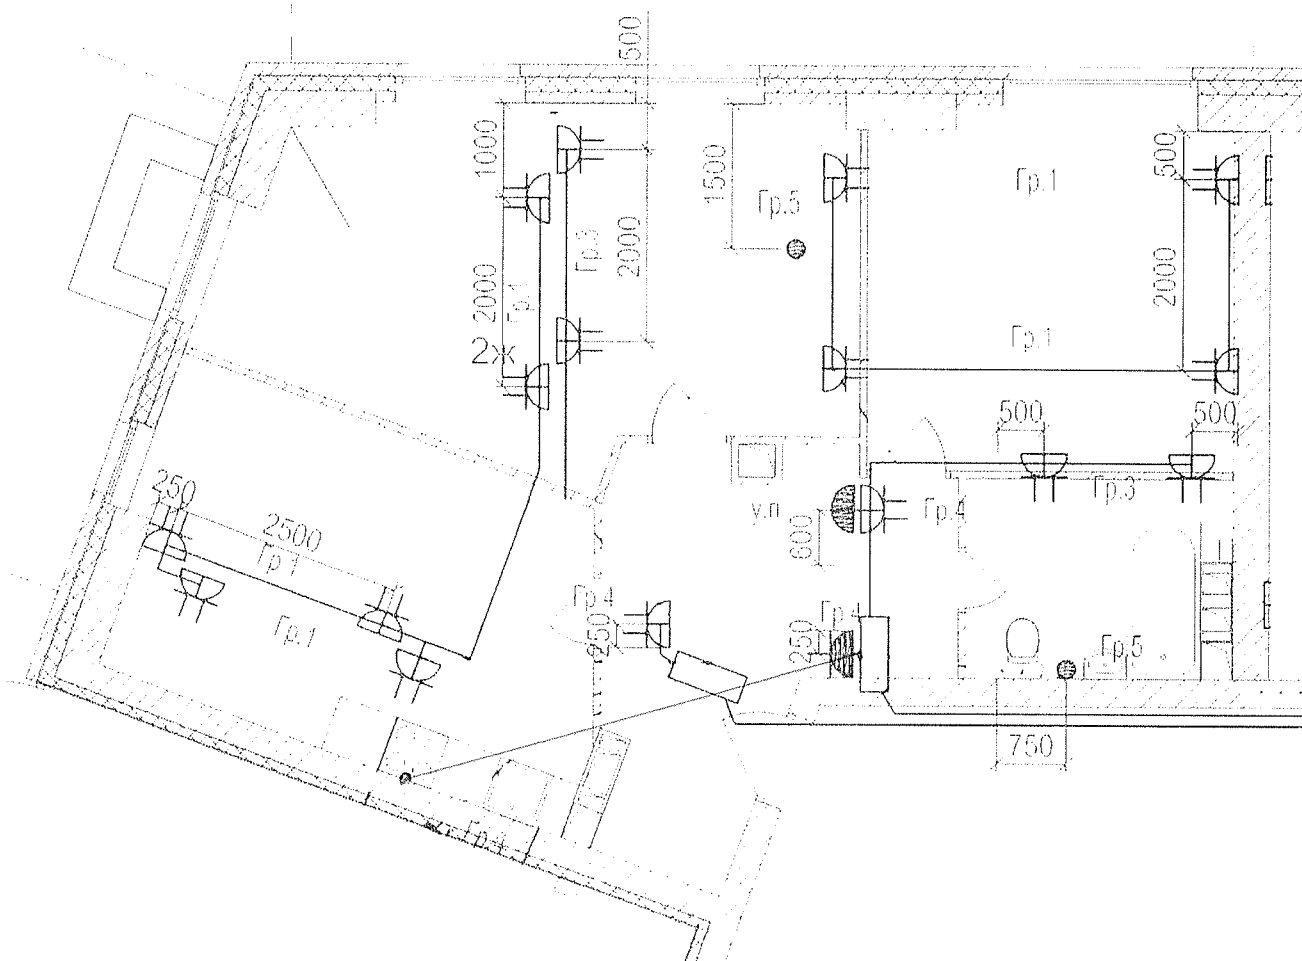




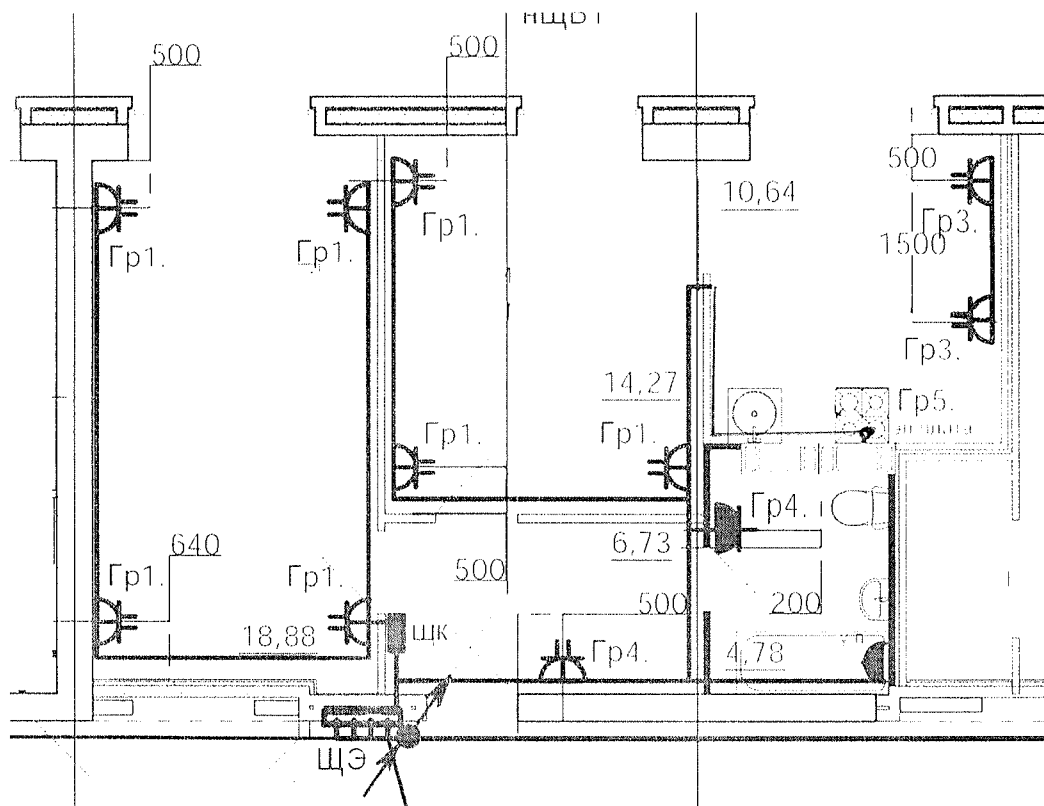
Данный чертеж является исполнительным. Отступлений нет.

Ответственный исполнитель: Главный инженер ООО «Сигнал-А»

Сыченко Александр Николаевич

Подпись




Выполнил	Ф.И.О. Насекин С.А.	Подпись	Дата	 Многоэтажный жилой дом по ул. Лавочкина 7, кв. 103 в Ворошиловском районе г. Волгограда
Прораб	С.А.		15.08.18	
Гл. инженер	А.Н.		15.08.18	
Исполнительная схема 15-ой квартиры 1 этажа Розеточные сети.				ООО "Сигнал-А"




 Ответственный исполнитель: Главный инженер ООО «Сигнал-А»

Сыченко Александр Николаевич

Подпись _____ 

Выполнил	Ф.И.О.	Подпись	Дата		Многоэтажный жилой дом по ул. Лавочкина 7, кв. 103 в Ворошиловском районе г. Волгограда		
	Насекин						16.02.18
	Сыченко						16.02.18
Прораб	С.А.						
Гл. инженер	А.Н.						
Исполнительная схема 16-ой квартиры 1 этажа Розеточные сети					ООО "Сигнал-А"		

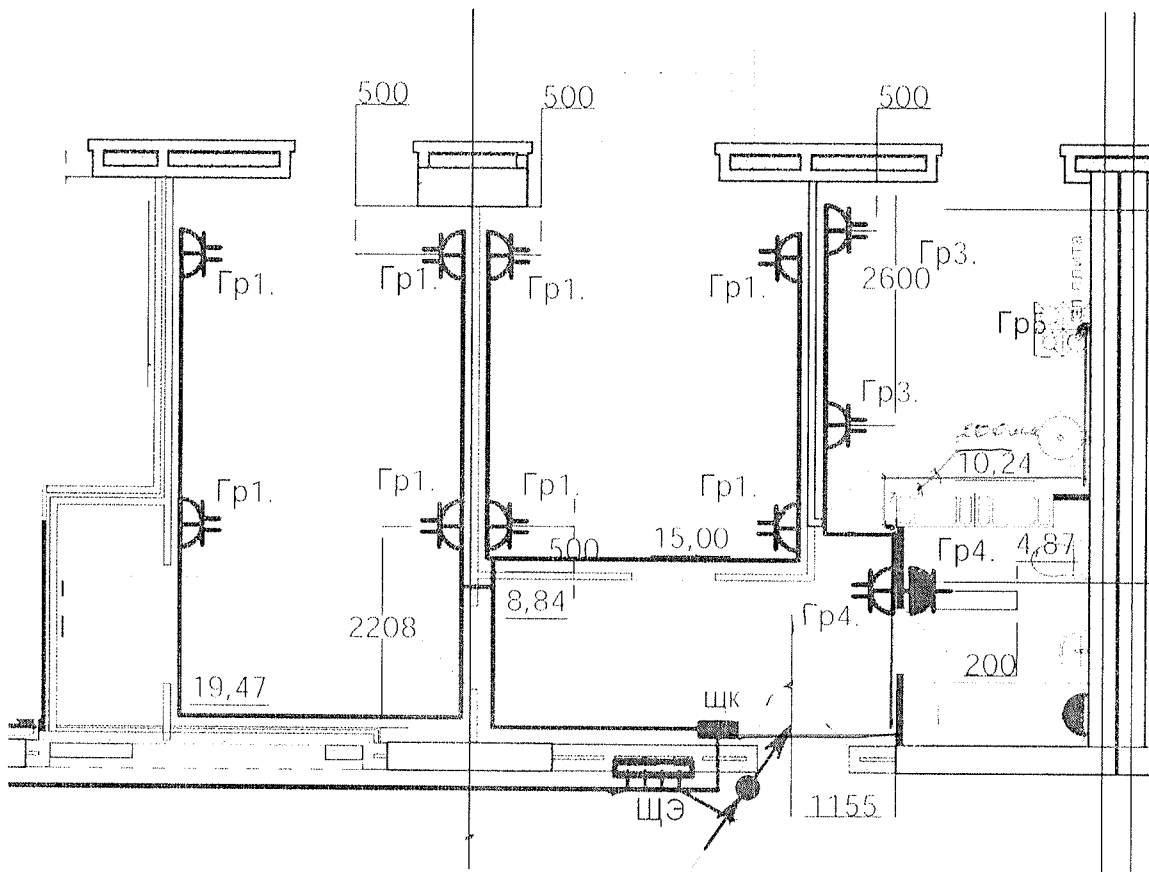

Данный чертеж является исполнительным. Отступлений нет.
 Ответственный исполнитель: Главный инженер ООО «Сигнал-А»

Сыченко Александр Николаевич

Подпись _____


Выполнил	Ф И О	Подпись	Дата
Прораб	Насекин С.А.		15.02.18
Гл. инженер	Сыченко А.Н.		15.02.18



Многоэтажный жилой дом по ул. Лавочкина 7,
 кв 103 в Ворошиловском районе г. Волгограда

Исполнительная схема
 17-ой квартиры 1
 этажа.
 Розеточные сети.


ООО "Сигнал-А"

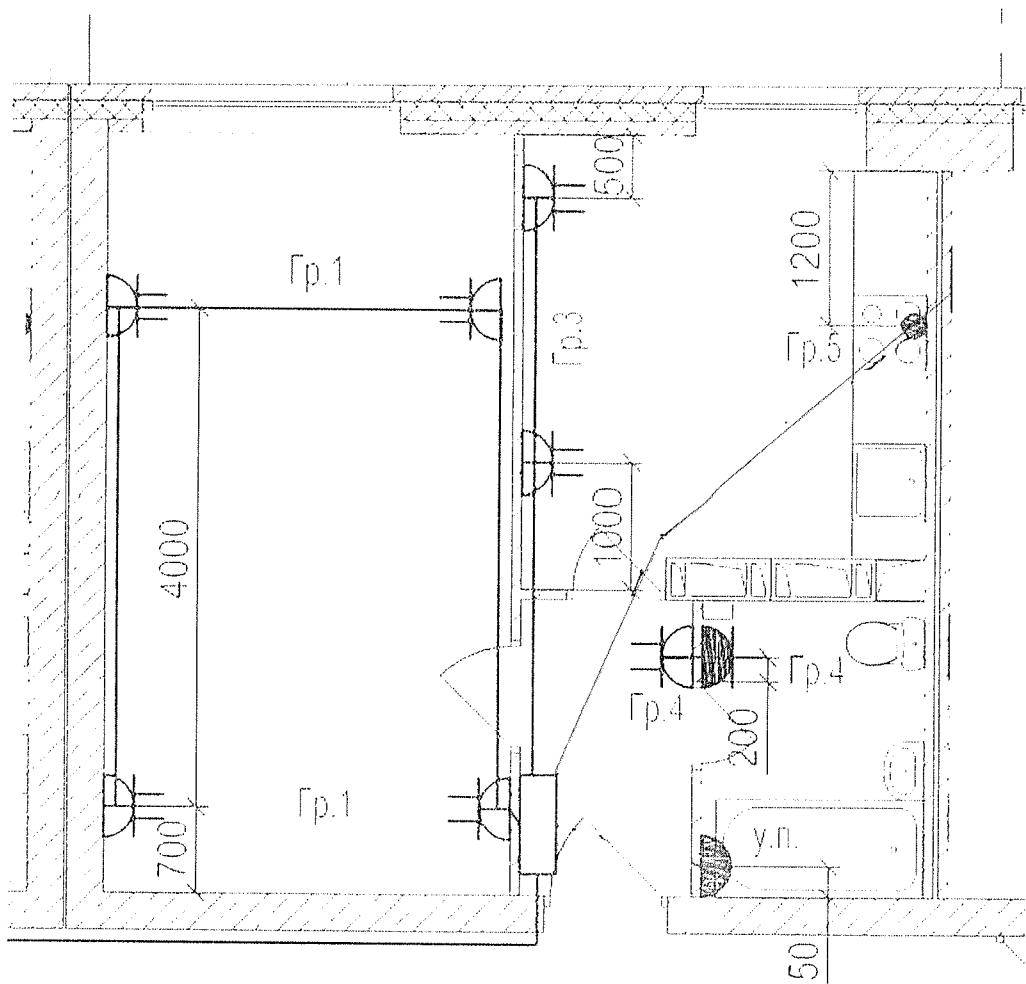


Данный чертеж является исполнительным. Отступлений нет.
 Ответственный исполнитель: Главный инженер ООО «Сигнал-А»

Сыченко Александр Николаевич

Подпись

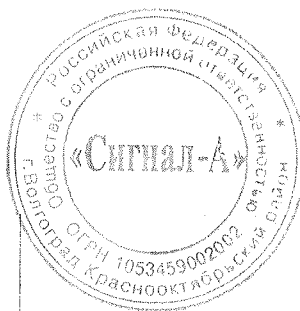

Выполнил	Ф.И.О. Насекин С.А.	Подпись	Дата	Многоэтажный жилой дом по ул. Лавочкина 7, кв. 103 в Ворошиловском районе г. Волгограда	<table border="1"> <tr> <td></td> <td></td> </tr> <tr> <td></td> <td></td> </tr> </table>				
Прораб	С.А.		15.02.18	Исполнительная схема 18-ой квартиры 1 этажа. Розеточные сети	ООО "Сигнал-А"				
Гл. инженер	А.Н.		15.02.18						

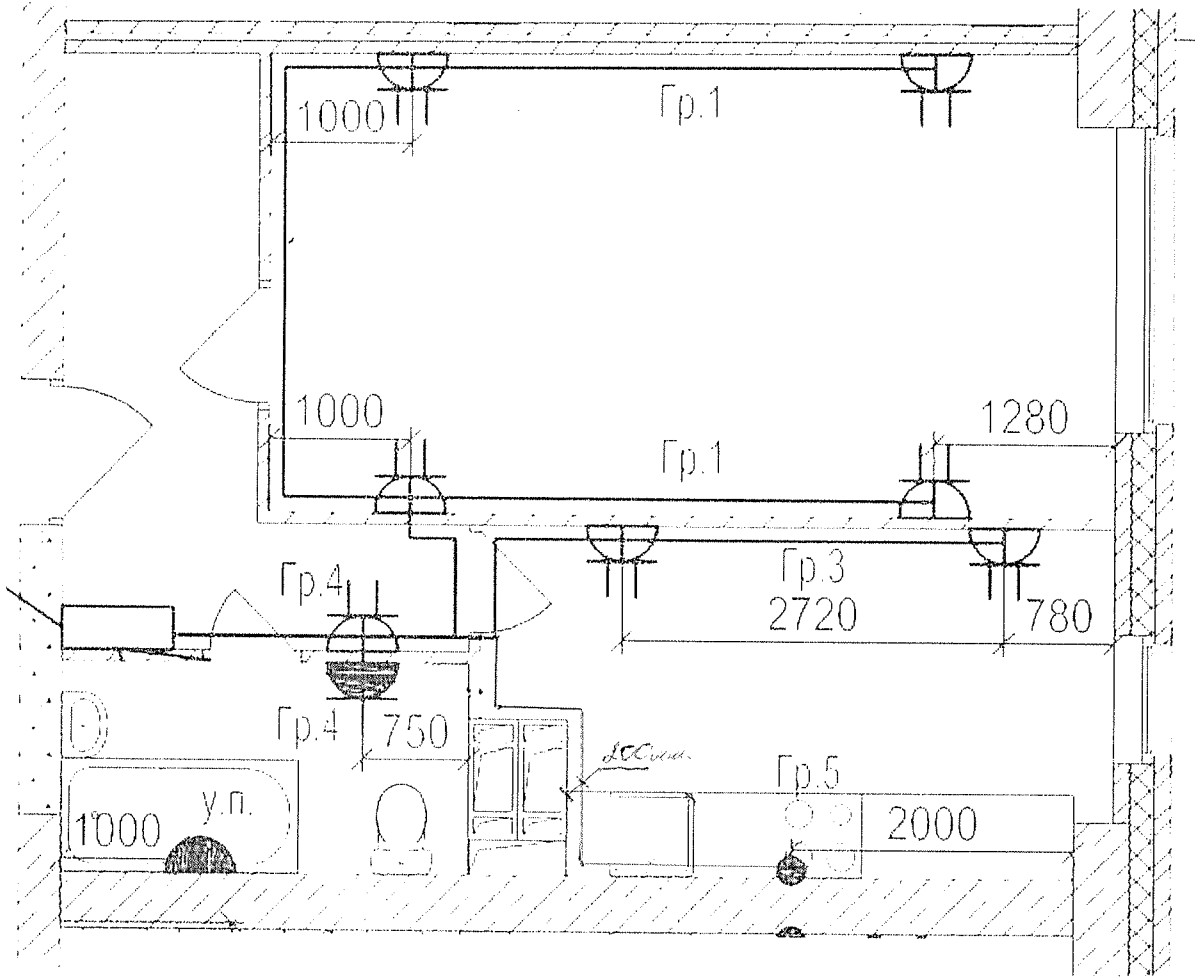

Данный чертеж является исполнительным. Ответлений нет.

Ответственный исполнитель: Главный инженер ООО «Сигнал-А»


Сыченко Александр Николаевич

Подпись



Многоэтажный жилой дом по ул. Лавочкина 7, кв. 103 в Ворошиловском районе г. Волгограда

Выполнил	Ф.И.О. Насекин С.А.	Подпись	Дата		
Прораб	С.А.		15.02.18		
Гл. инженер	Сыченко А.Н.		15.02.18		
Исполнительная схема 2-ой квартиры 1 этажа. Розеточные сети.				ООО "Сигнал-А"	

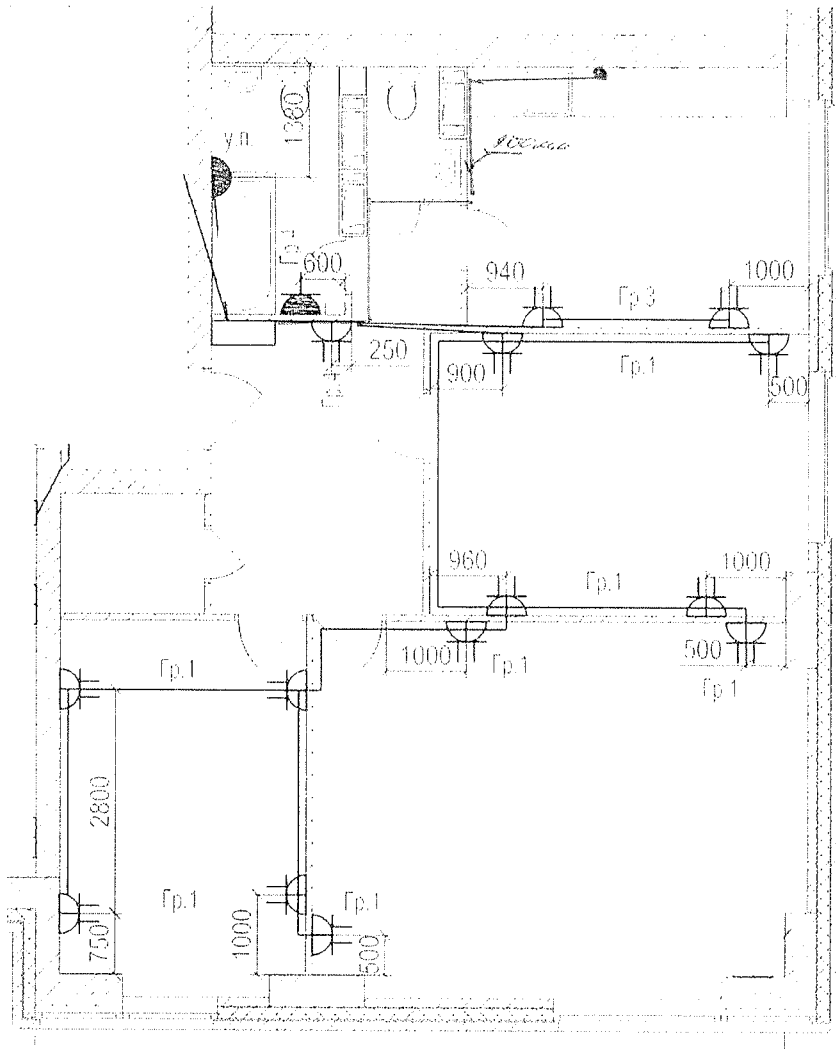

Данный чертеж является исполнительным. Отступлений нет.

Ответственный исполнитель: Главный инженер ООО «Сигнал-А»

Сыченко Александр Николаевич

Подпись

Выполнил	Ф.И.О.	Подпись	Дата
Прораб	Насекин С.А.		15.02.19
Гл. инженер	Сыченко А.Н.		15.02.18



Многоэтажный жилой дом по ул. Лавочкина 7, кв. 103 в Ворошиловском районе г. Волгограда

Исполнительная схема
3-ей квартиры 1 этажа.
Розеточные сети.

ООО «Сигнал-А»