


Исполнительная схема №1

Схема расположения горячего водоснабжения на первом этаже
объекта: "Многоквартирный жилой дом по ул. Голицына, д.113 в
г. Краснослободск Волгоградской области"




Директор ООО "Глобэкс"

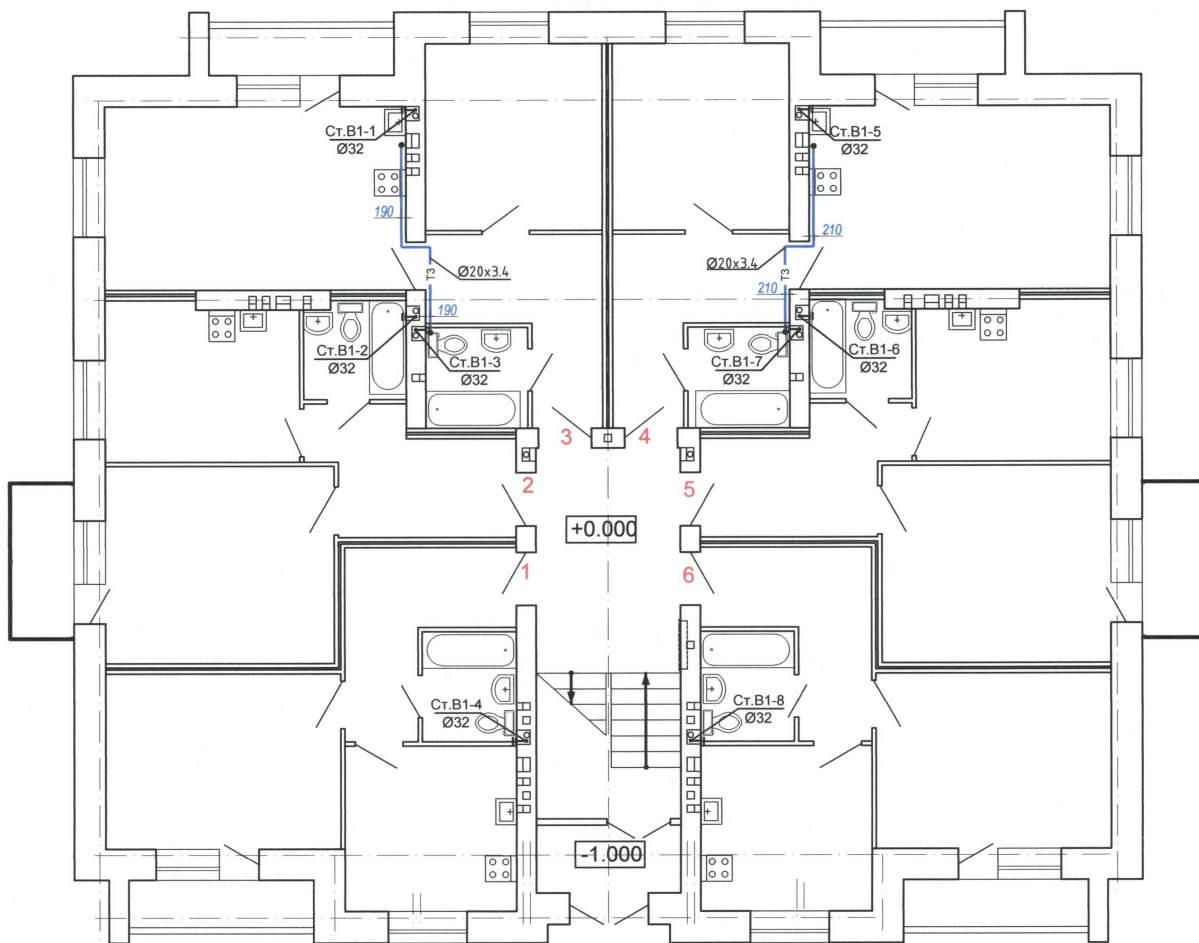

Карманов С.А.

Исполнительная схема №2

Схема расположения горячего водоснабжения на втором этаже
объекта: "Многоквартирный жилой дом по ул. Голицына, д.113 в
г. Краснослободск Волгоградской области"

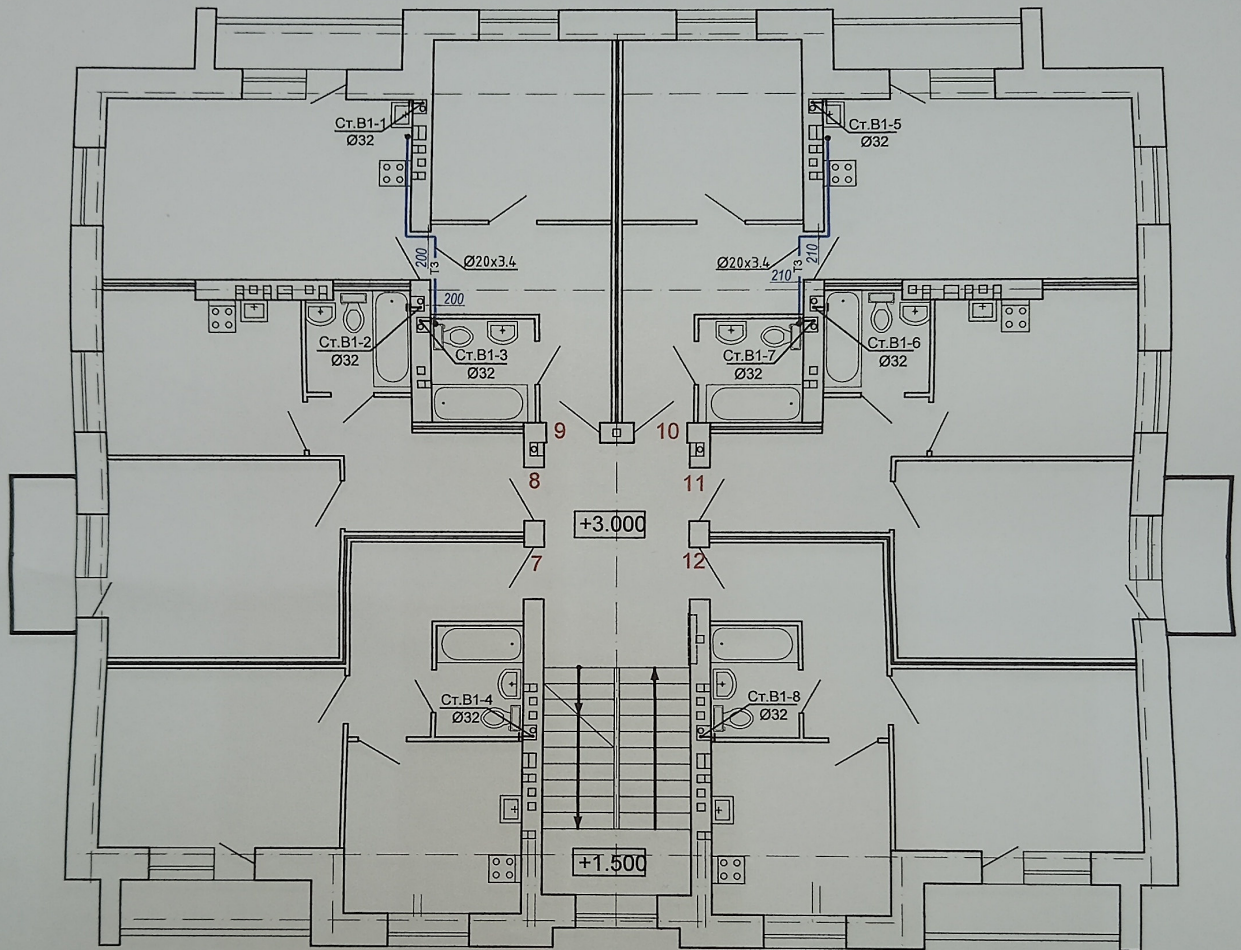


Директор ООО "Глобэкс"




Карманов С.А.

Исполнительная схема №3

Схема расположения горячего водоснабжения на третьем этаже
объекта: "Многоквартирный жилой дом по ул. Голицына, д.113 в
г. Краснослободск Волгоградской области"

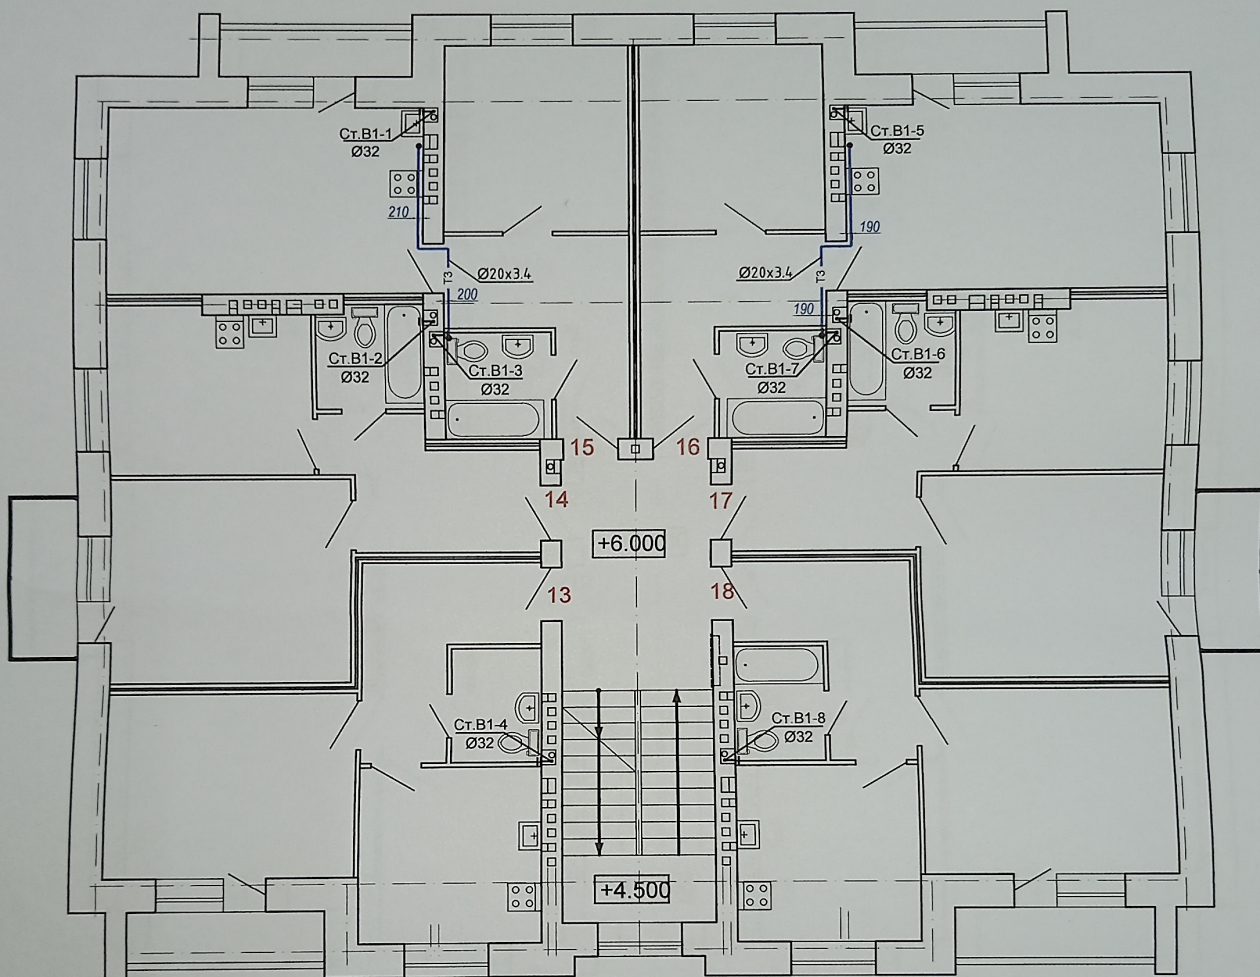


Директор ООО "Глобэкс"

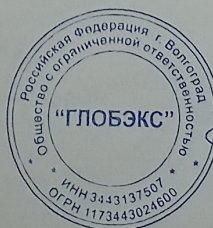

Карманов С.А.

Исполнительная схема №4

Схема расположения горячего водоснабжения на четвертом этаже
объекта: "Многоквартирный жилой дом по ул. Голицына, д.113 в
г. Краснослободск Волгоградской области"

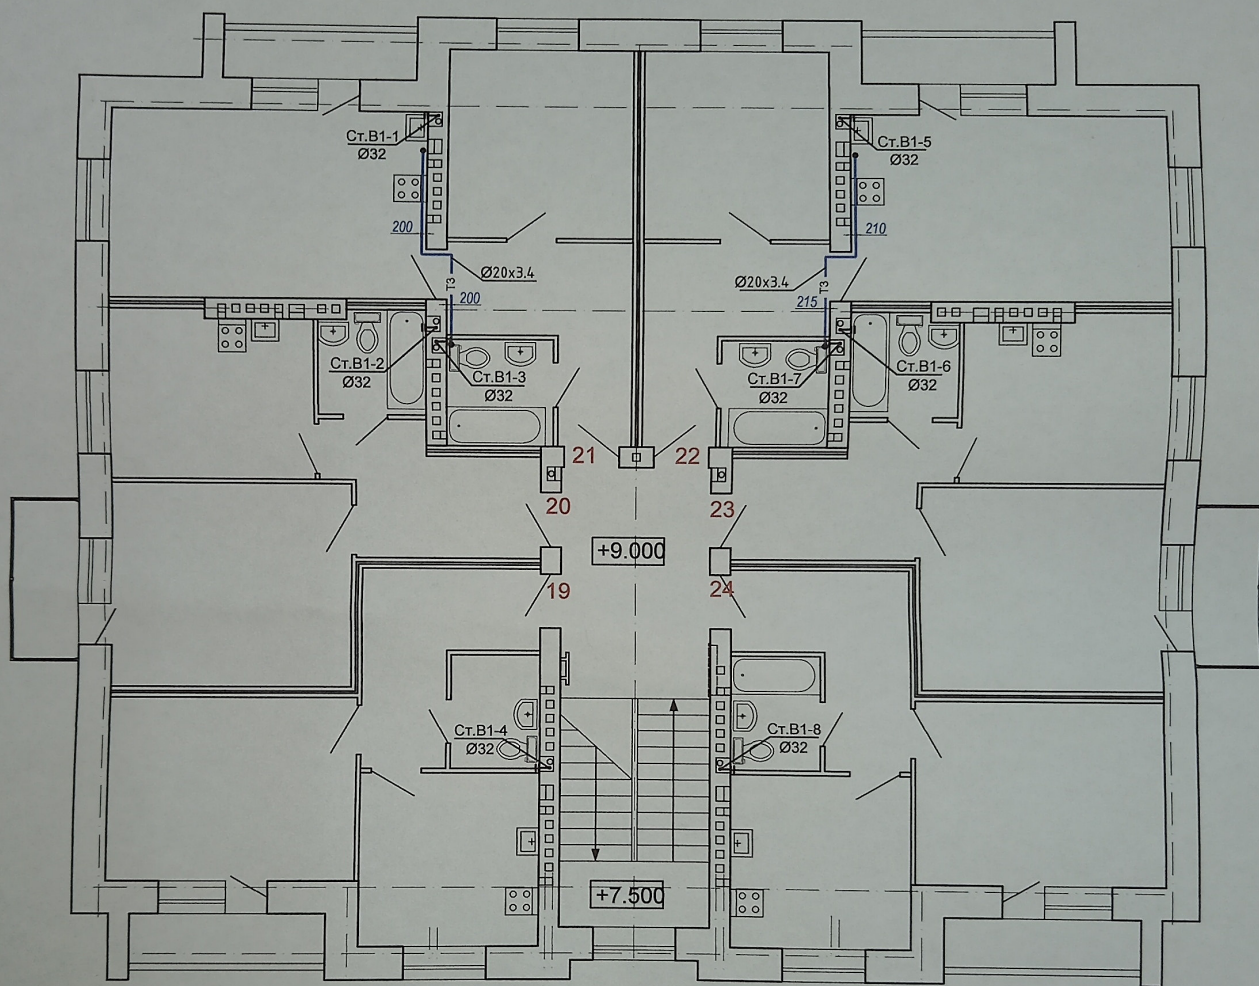

Директор ООО "Глобэкс"



Карманов С.А.