

Перв. примен.

Справ. #

Подпись и дата

Взам. # дубл.

Взам. инв. #

Подпись и дата


Инв. # подписи

Многоквартирный жилой дом Бастион

Схема разводки отопления

Изм	Кол	Лист	Док	Подпись	Дата	Стадия	Масса	Масштаб
Разраб.				Крюков		И		
Пров.								
Т.контр.						Лист		Листов

Офис №9

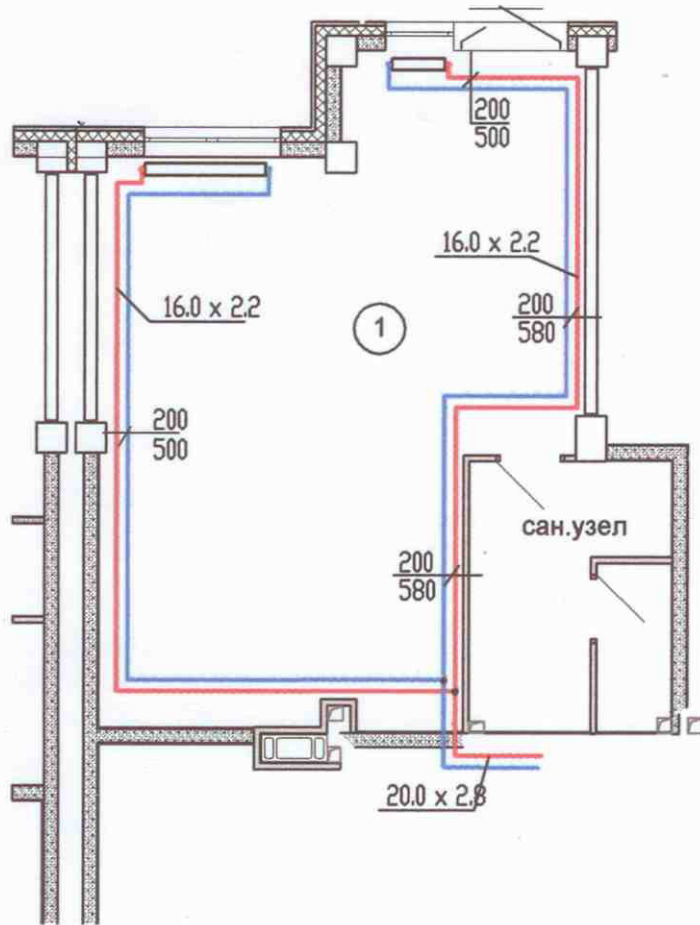

Многоквартирный жилой дом Бастион

Схема разводки отопления

Стадия	Масса	Масштаб
И		
Лист		Листов

Офис №1

Изм	Кол	Лист	Док	Подпись	Дата
Разраб.		Прорзб		<i>[Signature]</i>	
Пров.		Крюков			
Т.контр.					
Н.контр.					
Утв.					

Справ. #

Перв. примен.


Подпись и дата

Взам. # дубл.

Взам. инв. #

Подпись и дата

Инв. # подписи

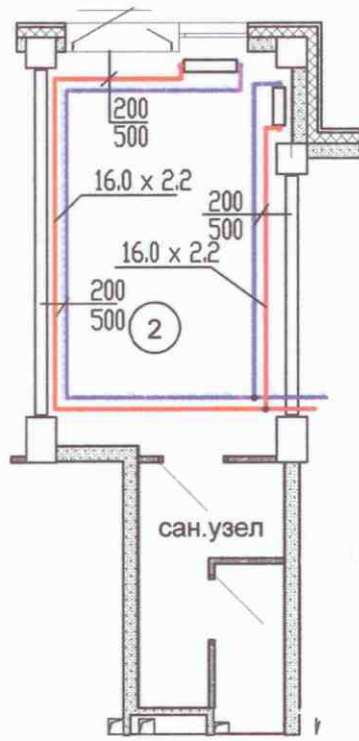

Многоквартирный жилой дом Бастион

Схема разводки отопления

Стадия	Масса	Масштаб
И		
Лист		Листов

Изм	Кол	Лист	Док	Подпись	Дата
Разраб.				Крюков	
Пров.					
Т.контр.					
Н.контр.					
Утв.					

Офис №2

Перв. примен.

Справ. #


Подпись и дата

Взам. # дубл.

Взам. инв. #

Подпись и дата

Инв. # подпись

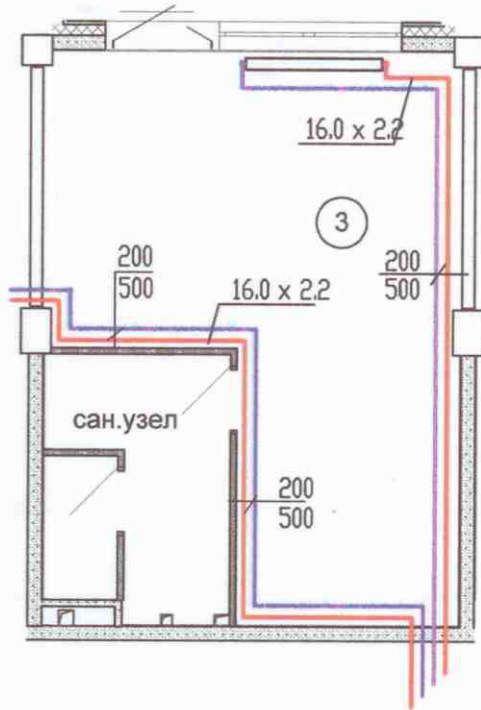

Многоквартирный жилой дом Бастион

Схема разводки отопления

Стадия	Масса	Масштаб
И		
Лист		Листов

Офис №3

Изм	Кол	Лист	Док	Подпись	Дата
Разраб.				Крюков	
Пров.					
Т.контр.					
Н.контр.					
Утв.					

Перв. примен.

Справ. #


Подпись и дата

Взам. # дубл.

Взам. инв. #

Подпись и дата

Инв. # подписи

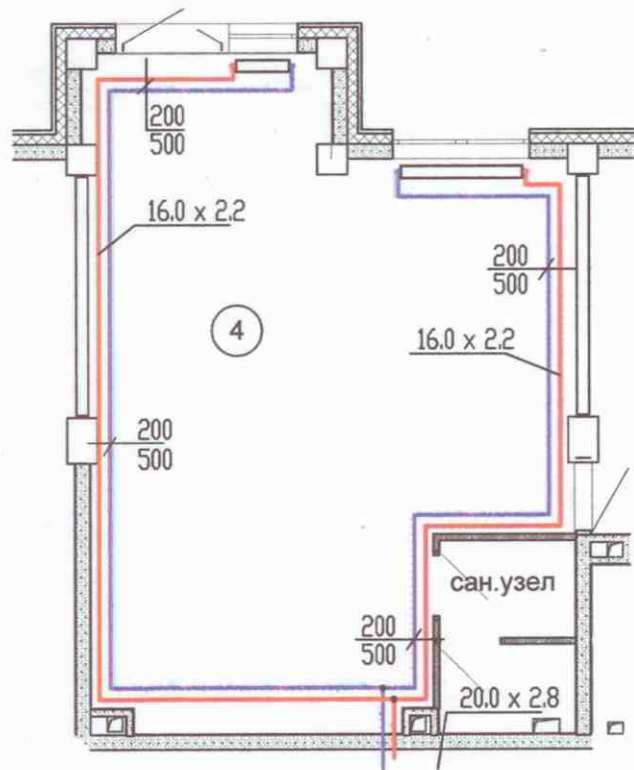

Многоквартирный жилой дом Бастион

Схема разводки отопления

Стадия	Масса	Масштаб
И		
Лист		Листов

Офис №4

Изм	Кол	Лист	Док	Подпись	Дата
Разраб.				Крюков	
Пров.					
Т.контр.					
Н.контр.					
Утв.					



Перв. примен.

Справ. #


Подпись и дата

Взам. # губл.

Взам. инв. #

Подпись и дата

Инв. # подпись

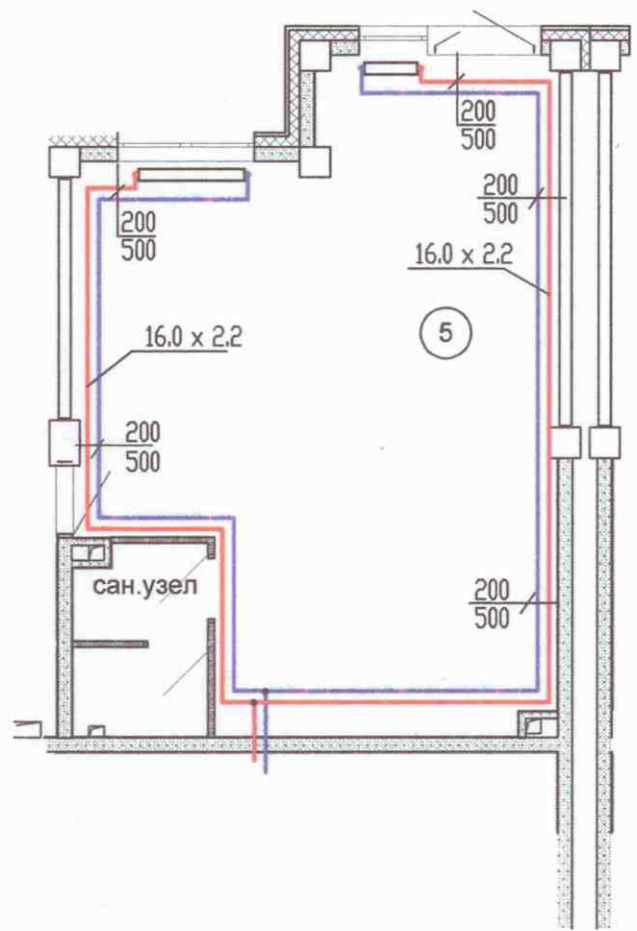


Многоквартирный жилой дом Бастион

Схема разводки отопления

Стадия	Масса	Масштаб
И		
Лист		Листов

Офис №5

Изм	Кол	Лист	Док	Подпись	Дата
Разраб.				Крюков #	
Пров.					
Т.контр.					
Н.контр.					
Утв.					

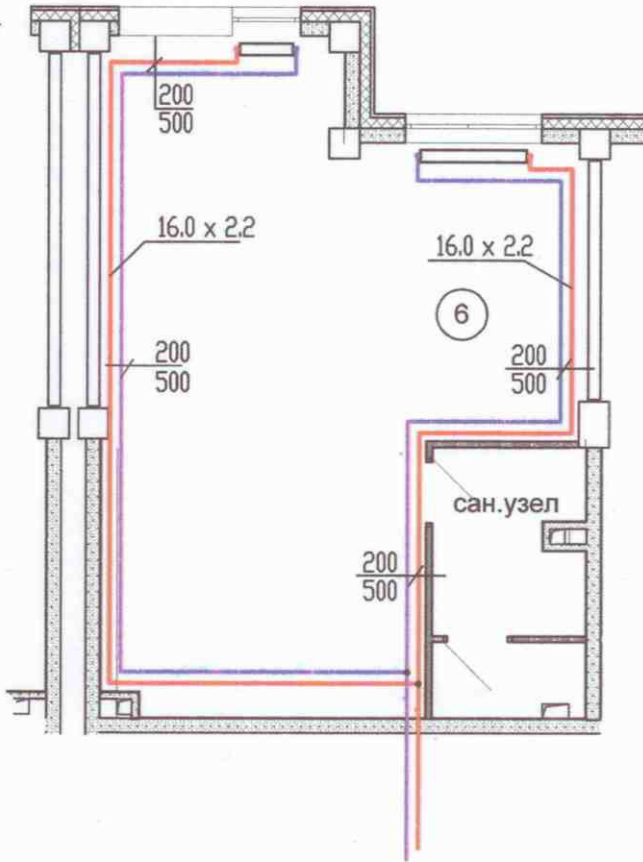

Перв. примен.

Справ. #

Подпись и дата

Взам. # дубл.

Взам. инв. #

Подпись и дата

Инв. # подпись

Многоквартирный жилой дом Бастион

Схема разводки отопления


Стадия	Масса	Масштаб
И		
Лист		Листов

Изм	Кол	Лист	Док	Подпись	Дата
Разраб.		Крюков		<i>[Signature]</i>	
Пров.					
Т.контр.					
Н.контр.					
Утв.					

Офис №6

Перв. примен.

Справ. #

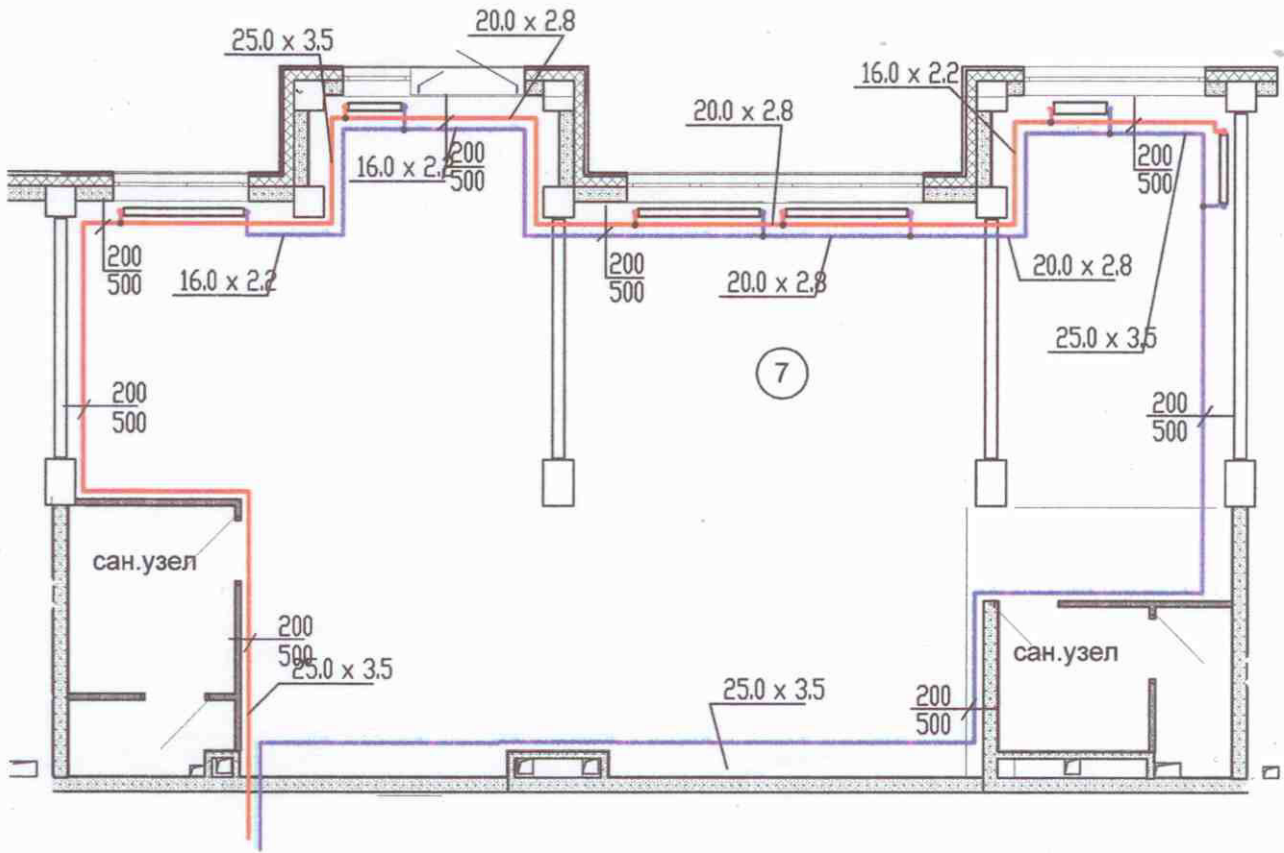

Подпись и дата

Взам. # дубл.

Взам. инв. #

Подпись и дата

Инв. # подпись

Многоквартирный жилой дом Бастион

Схема разводки отопления

Изм	Кол	Лист	Док	Подпись	Дата	Стадия	Масса	Масштаб
Разраб.				Крюков		И		
Пров.								
Т.контр.						Лист		Листов

Офис №7



Перв. примен.

Справ. #


Подпись и дата

Взам. # дубл.

Взам. инв. #

Подпись и дата

Инв. # подписи

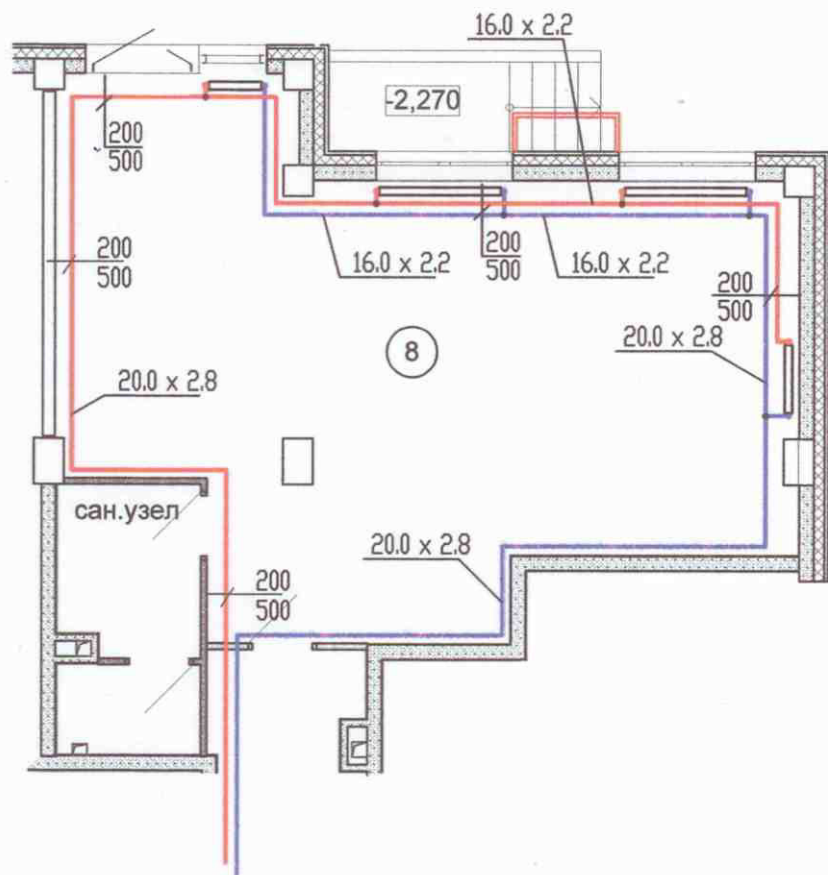

Многоквартирный жилой дом Бастион

Схема разводки отопления

Стадия	Масса	Масштаб
И		
Лист		Листов

Офис №8

Изм	Кол	Лист	Док	Подпись	Дата
Разраб.				Крюков	
Пров.					
Т.контр.					
Н.контр.					
Утв.					