


Данный чертеж является исполнительным. Отступлений нет.

Ответственный исполнитель: Главный инженер ООО «Сигнал-А»

Сыченко Александр Николаевич

Подпись _____

Выполнил	Ф.И.О.	Подпись	Дата
Прораб	Насекин С.А.		10.07.17
Гл. инженер	Сыченко А.Н.		10.07.17
Многоэтажный жилой дом по ул. Лавочкина 7, кв. 103 в Ворошиловском районе г. Волгограда			
Исполнительная схема 2-ой квартиры 10 этажа. Розеточные сети.			ООО "Сигнал-А"

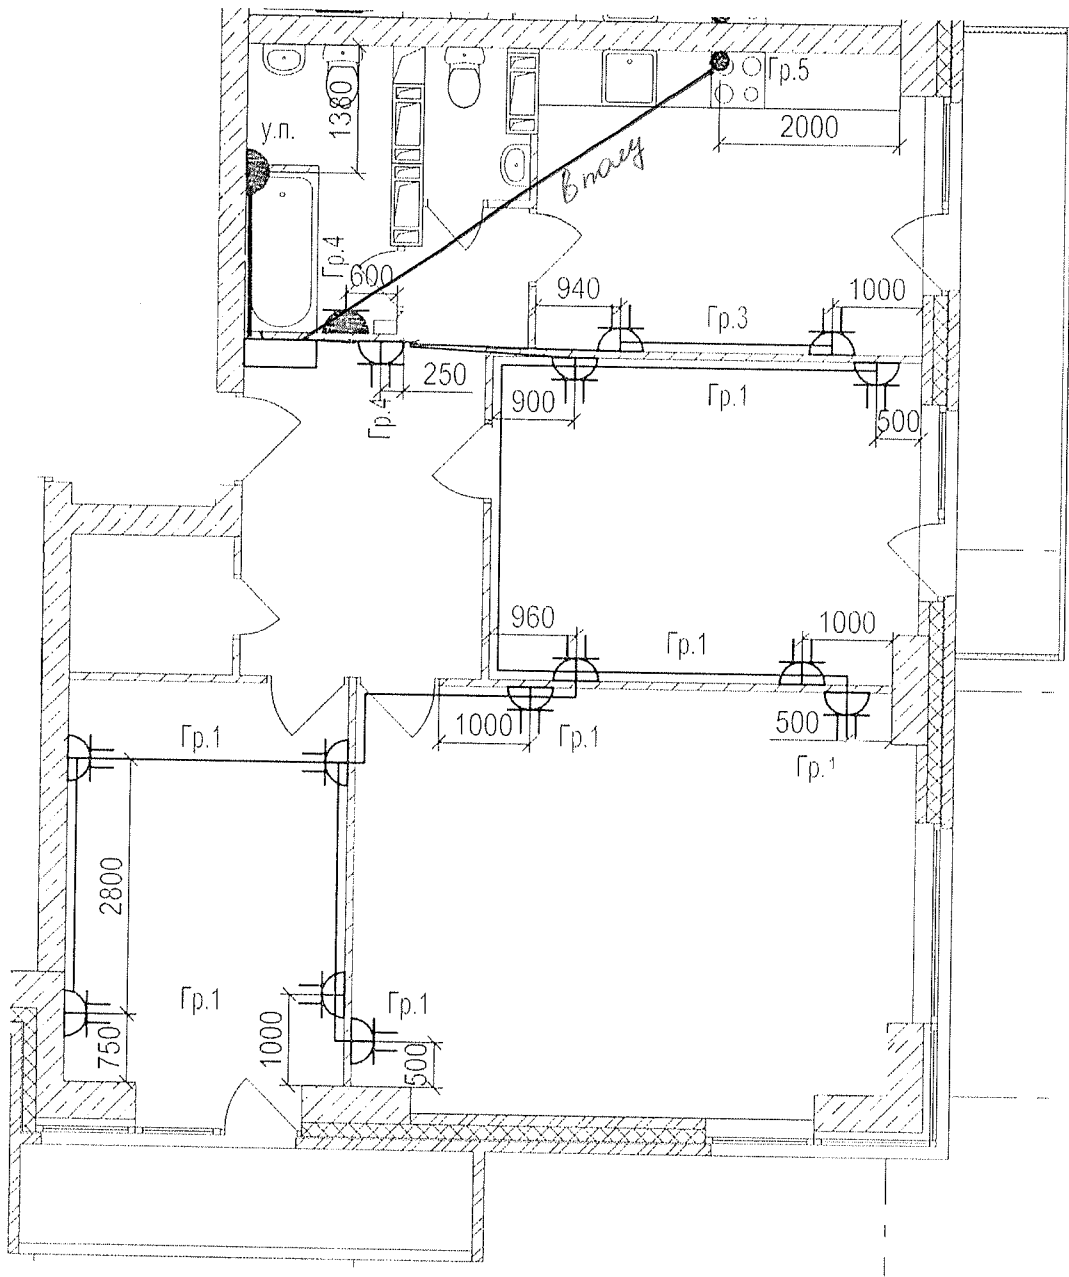

Данный чертеж является исполнительным. Отступлений нет.


Ответственный исполнитель: Главный инженер ООО «Сигнал-А»

Сыченко Александр Николаевич

Подпись _____



Выполнил	Ф.И.О.	Подпись	Дата	Многоэтажный жилой дом по ул. Лавочкина 7, кв. 103-в Ворошиловском районе г. Волгограда		
Прораб	Насекин С.А.		10.07.17			
Гл. инженер	Сыченко А.Н.		10.07.17			
				Исполнительная схема 3-ей квартиры 10 этажа. Розеточные сети.	ООО "Сигнал-А"	

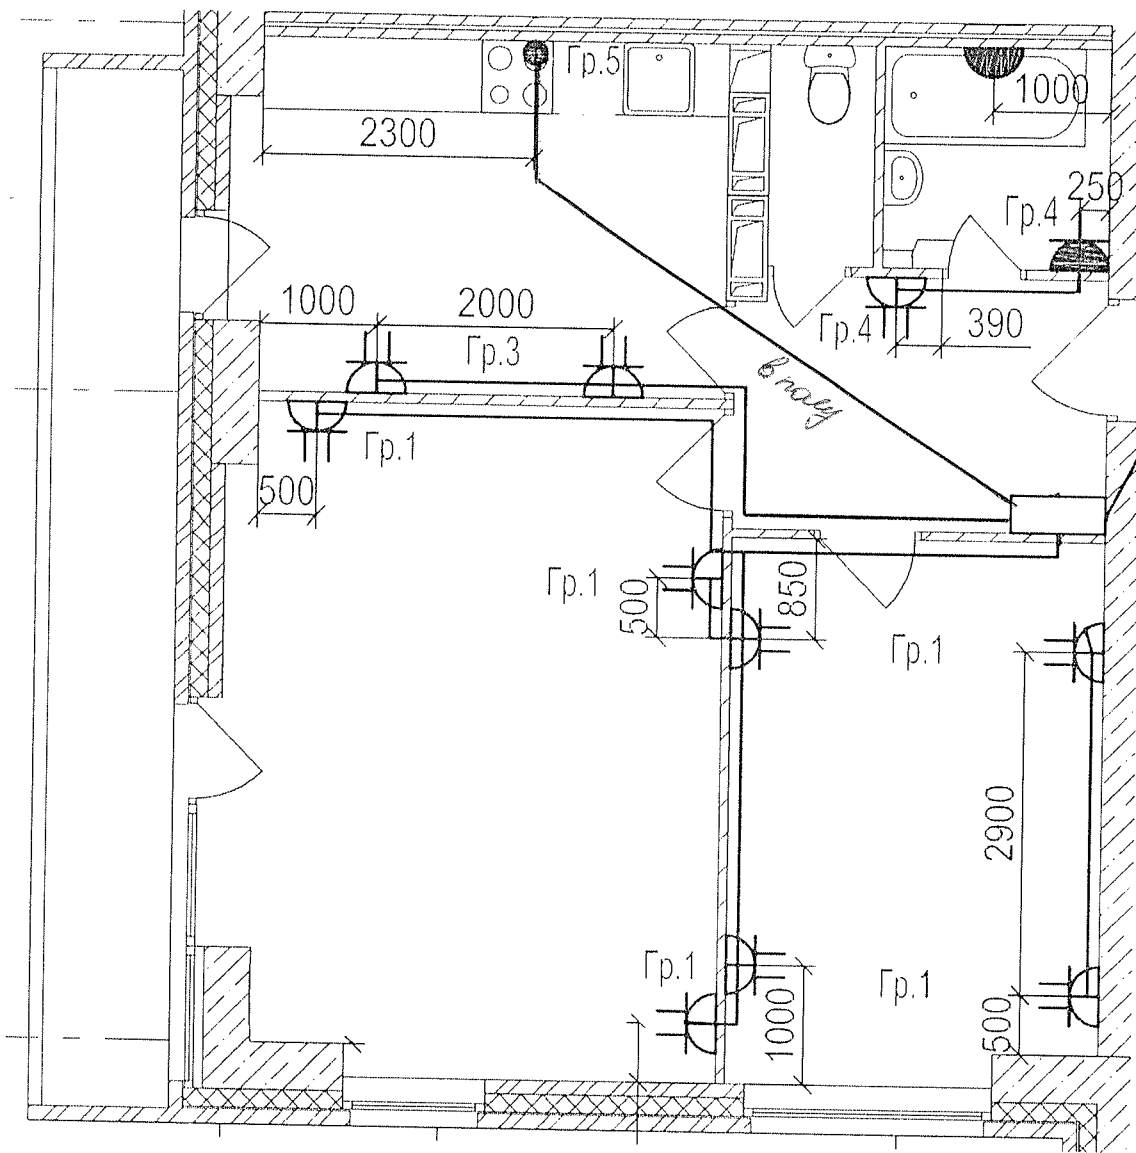

Данный чертеж является исполнительным. Отступлений нет.


Ответственный исполнитель: Главный инженер ООО «Сигнал-А»

Сыченко Александр Николаевич

Подпись _____



Выполнил	Ф.И.О.	Подпись	Дата			
Прораб	Насекин С.А.		10.07.17			
Гл. инженер	Сыченко А.Н.		10.07.17			
				Исполнительная схема 4-ой квартиры 10 этажа. Розеточные сети.		
				ООО "Сигнал-А"		

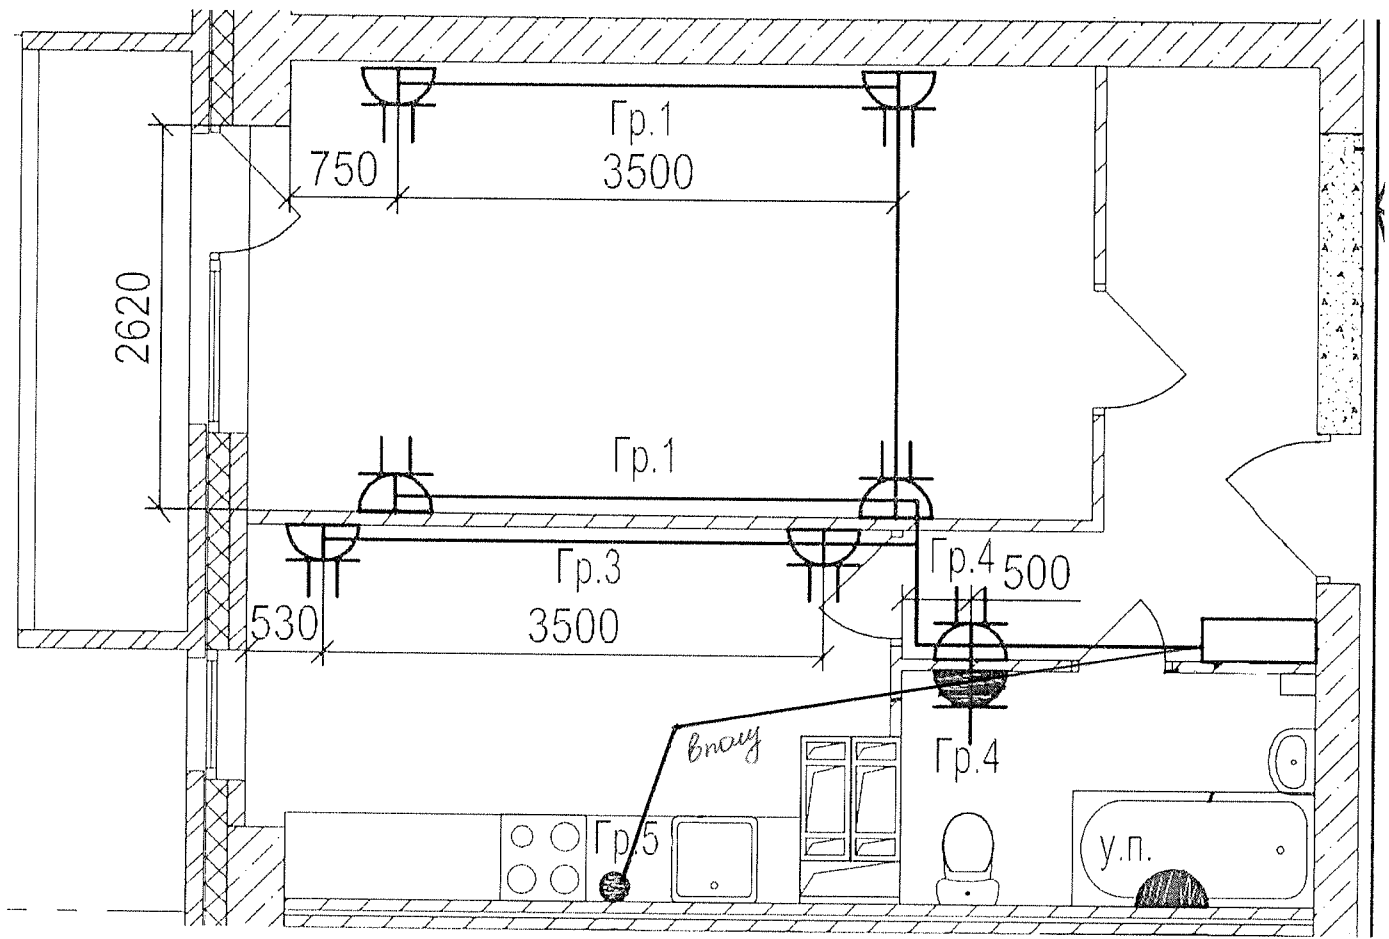

Данный чертеж является исполнительным. Отгашений нет.


Ответственный исполнитель: Главный инженер ООО «Сигнал-А»

Сыченко Александр Николаевич

Подпись _____



Выполнил	Ф.И.О.	Подпись	Дата	Многоэтажный жилой дом по ул. Лавочкина 7, кв. 103 в Ворошиловском районе г.Волгограда		
Прораб	Насекин С.А.		10.01.17			
Гл.инженер	Сыченко А.Н.		10.01.17			
				Исполнительная схема 5-ой квартиры 10 этажа.		ООО "Сигнал-А"
				Розеточные сети.		

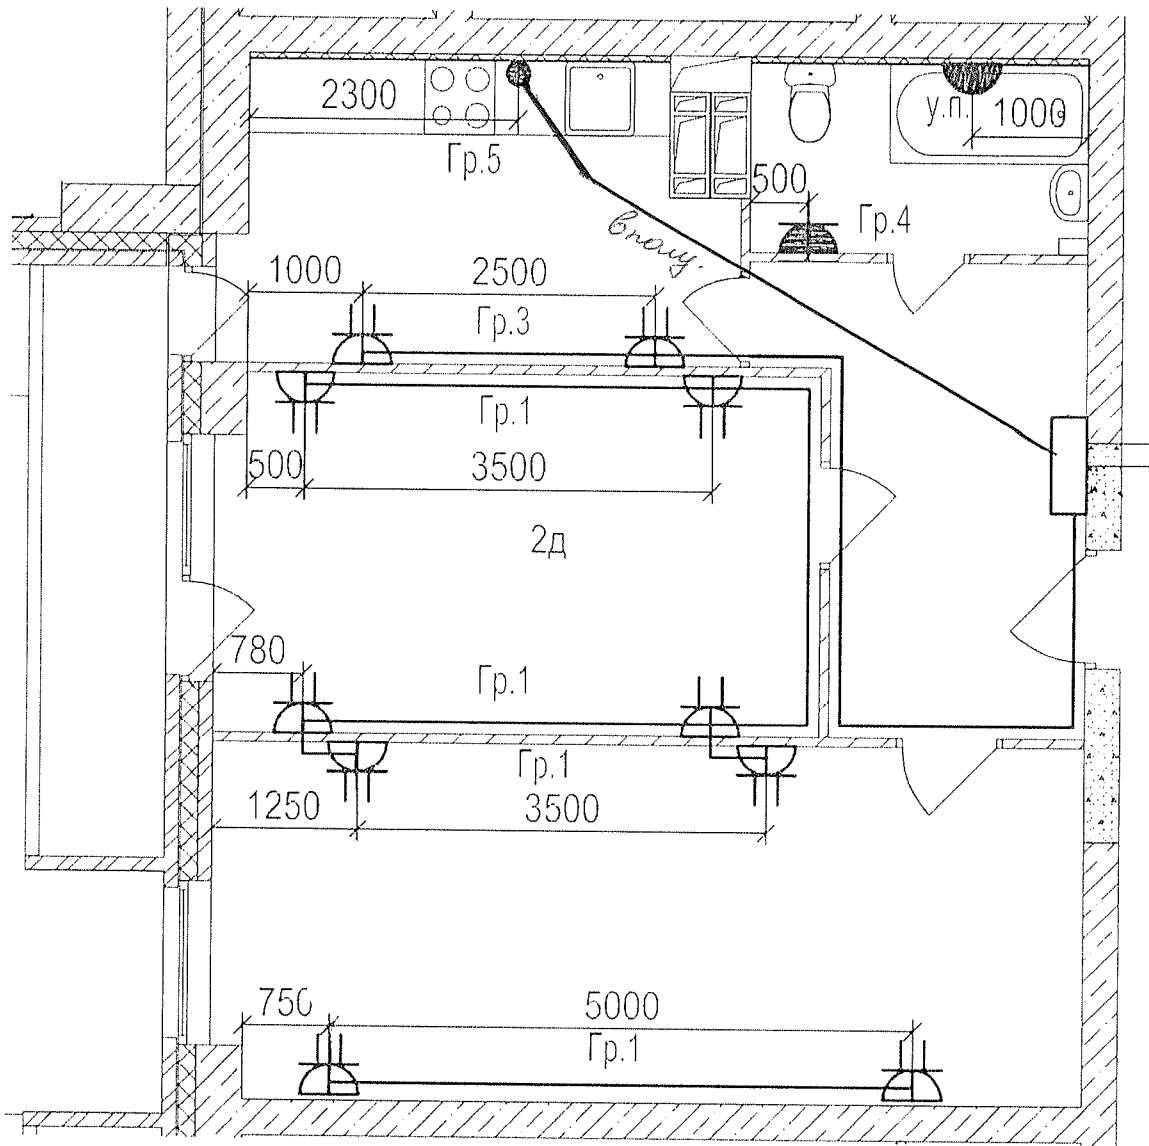

Данный чертеж является исполнительным. Отступлений нет.


Ответственный исполнитель: Главный инженер ООО «Сигнал-А»

Сыченко Александр Николаевич

Подпись _____

Выполнил	Ф.И.О.	Подпись	Дата	Многоэтажный жилой дом по ул. Лавочкина 7, кв. 103 в Ворошиловском районе г. Волгограда		
Прораб	Насекин С.А.		10.07.17			
Гл. инженер	Сыченко А.Н.		10.07.17			
				Исполнительная схема 6-ой квартиры 10 этажа.		ООО "Сигнал-А"
				Розеточные сети.		



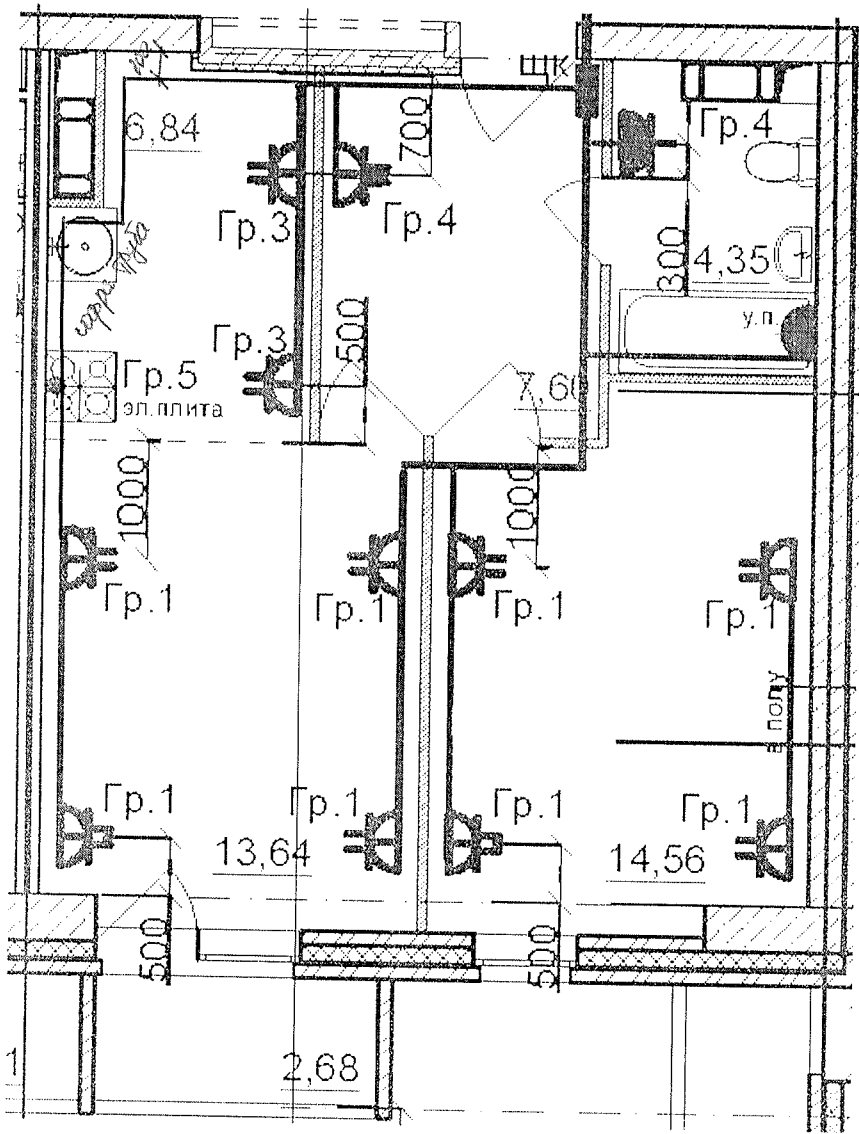


Данный чертеж является исполнительным. Отступлений нет.
 Ответственный исполнитель: Главный инженер ООО «Сигнал-А»

Сыченко Александр Николаевич

Подпись _____

Выполнил	Ф.И.О. Насекин С.А.	Подпись 	Дата 10.07.14
Прораб	Сыченко А.Н.		00.07.14
Гл.инженер			
Многоэтажный жилой дом по ул. Лавочкина 7, кв. 103 в Ворошиловском районе г. Волгограда			
Исполнительная схема 7-ой квартиры 10 этажа. Розеточные сети.			ООО "Сигнал-А"

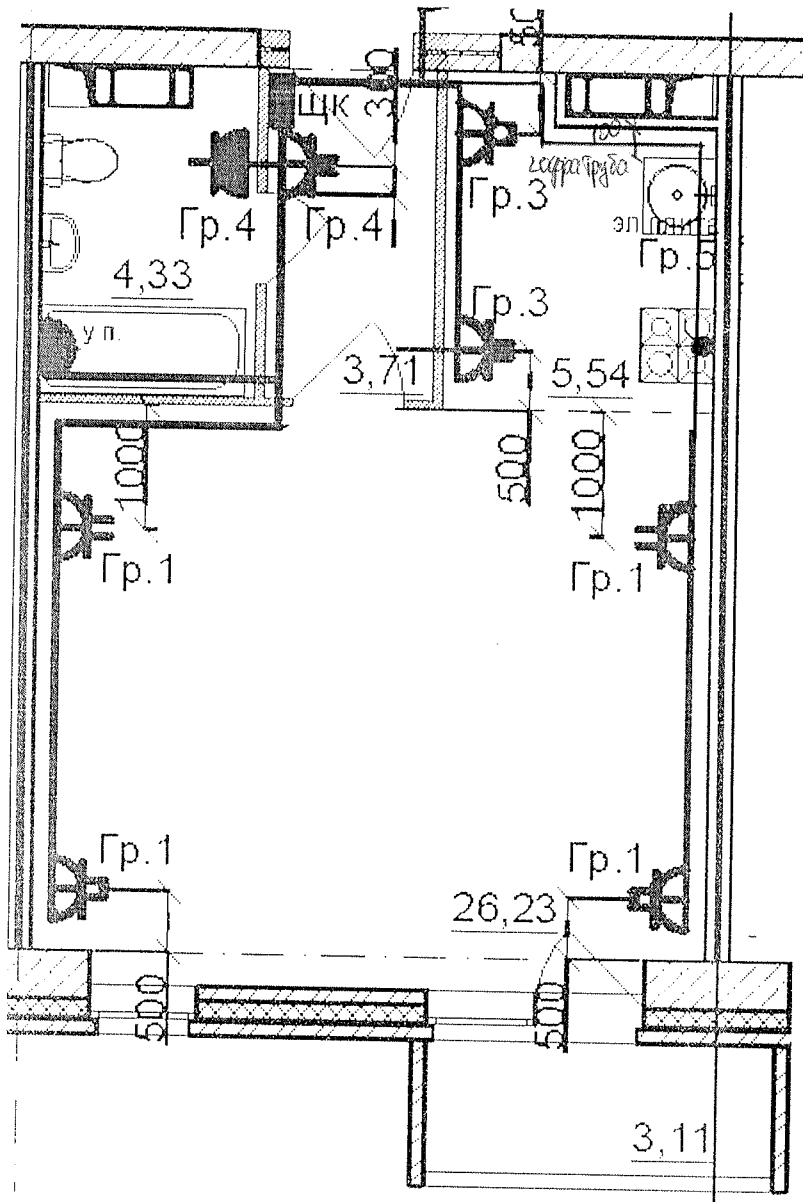


Данный чертеж является исполнительным. Отступлений нет.


Ответственный исполнитель: Главный инженер ООО «Сигнал-А»

Сыченко Александр Николаевич

Подпись _____

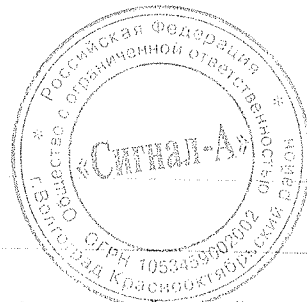

Выполнил	Ф.И.О.	Подпись	Дата	Многоэтажный жилой дом по ул. Лавочкина 7, кв. 103 в Ворошиловском районе г.Волгограда		
Прораб	Насекин С.А.		10.02.17			
Гл. инженер	Сыченко А.Н.		18.07.17			
				Исполнительная схема 8-ой квартиры 10 этажа.		ООО "Сигнал-А"
				Розеточные сети.		

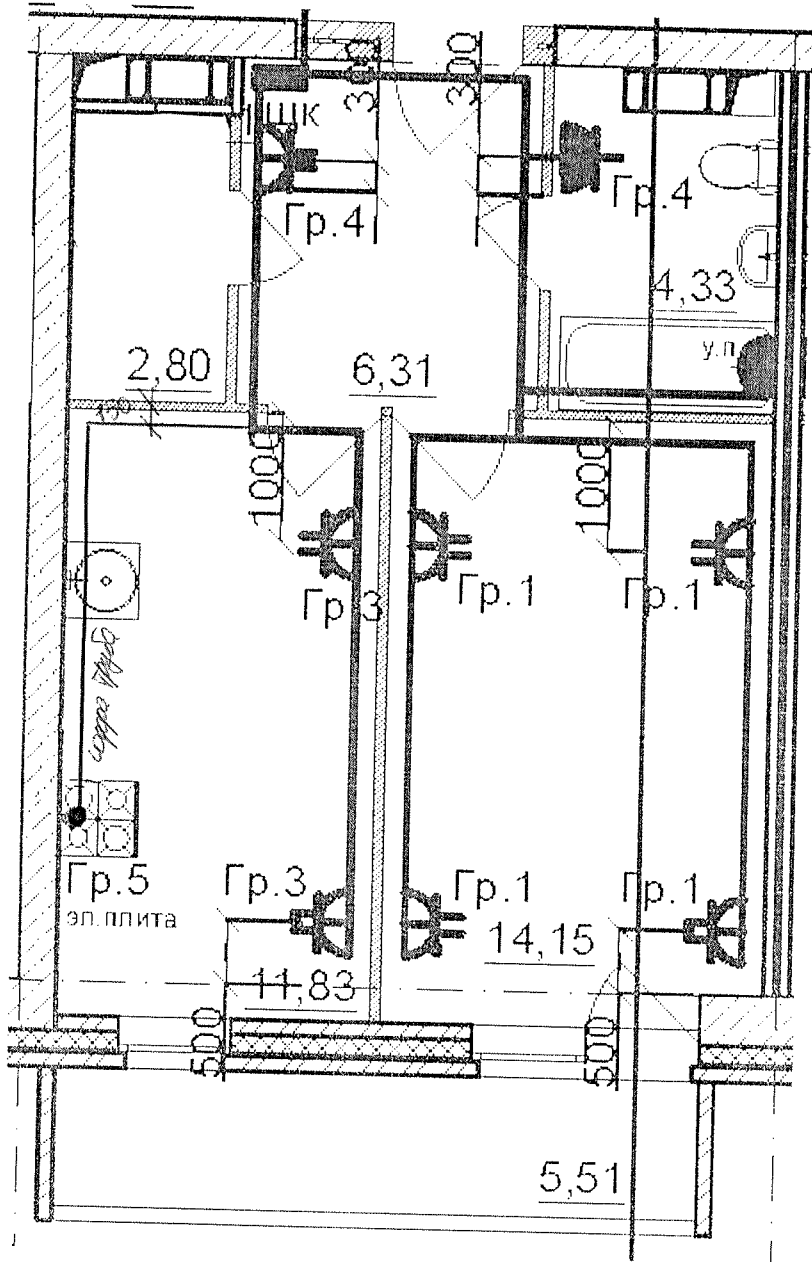


Данный чертеж является исполнительным. Отступлений нет.
 Ответственный исполнитель: Главный инженер ООО «Сигнал-А»

Сыченко Александр Николаевич

Подпись _____

Выполнил	Ф.И.О. Насекин С.А.	Подпись	Дата	<p>Многоэтажный жилой дом по ул. Лавочкина 7, кв. 103 в Ворошиловском районе г. Волгограда</p>
Прораб	Сыченко А.Н.		10.07.17	
Гл. инженер	А.Н.		10.07.17	
				Исполнительная схема 9-ой квартиры 10 этажа. Розеточные сети.
				ООО "Сигнал-А"

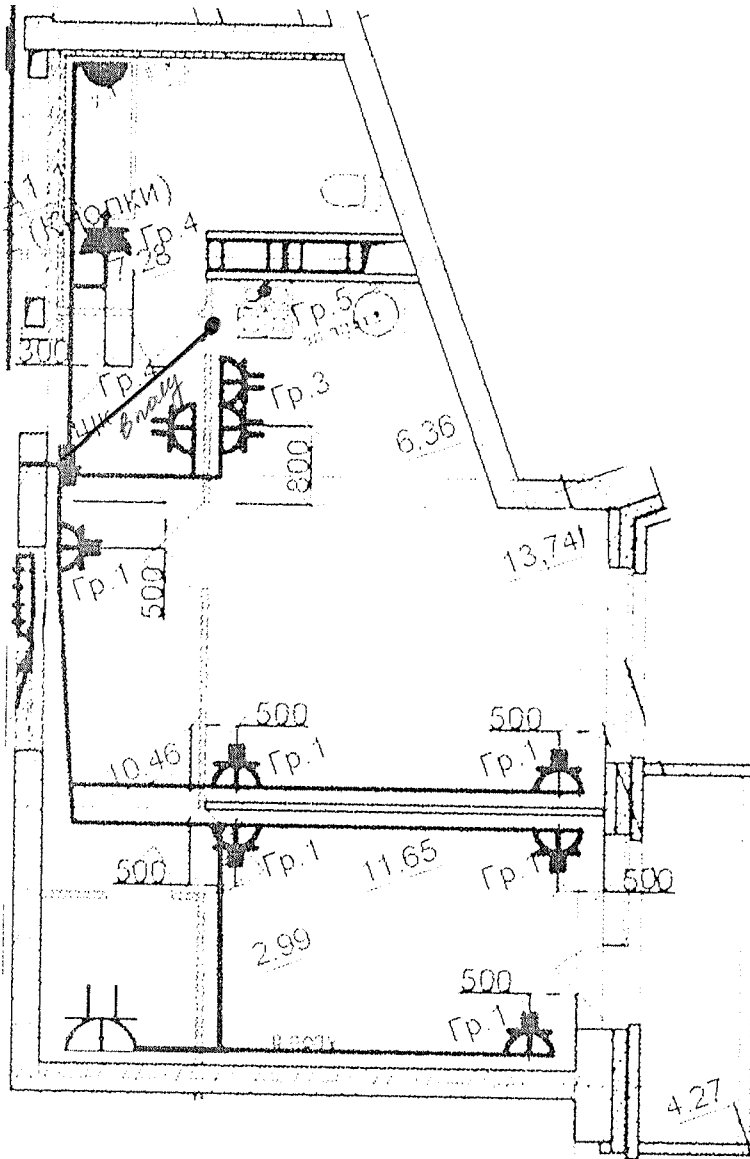


Данный чертеж является исполнительным. Отступлений нет.
 Ответственный исполнитель: Главный инженер ООО «Сигнал-А»

Сыченко Александр Николаевич

Подпись _____

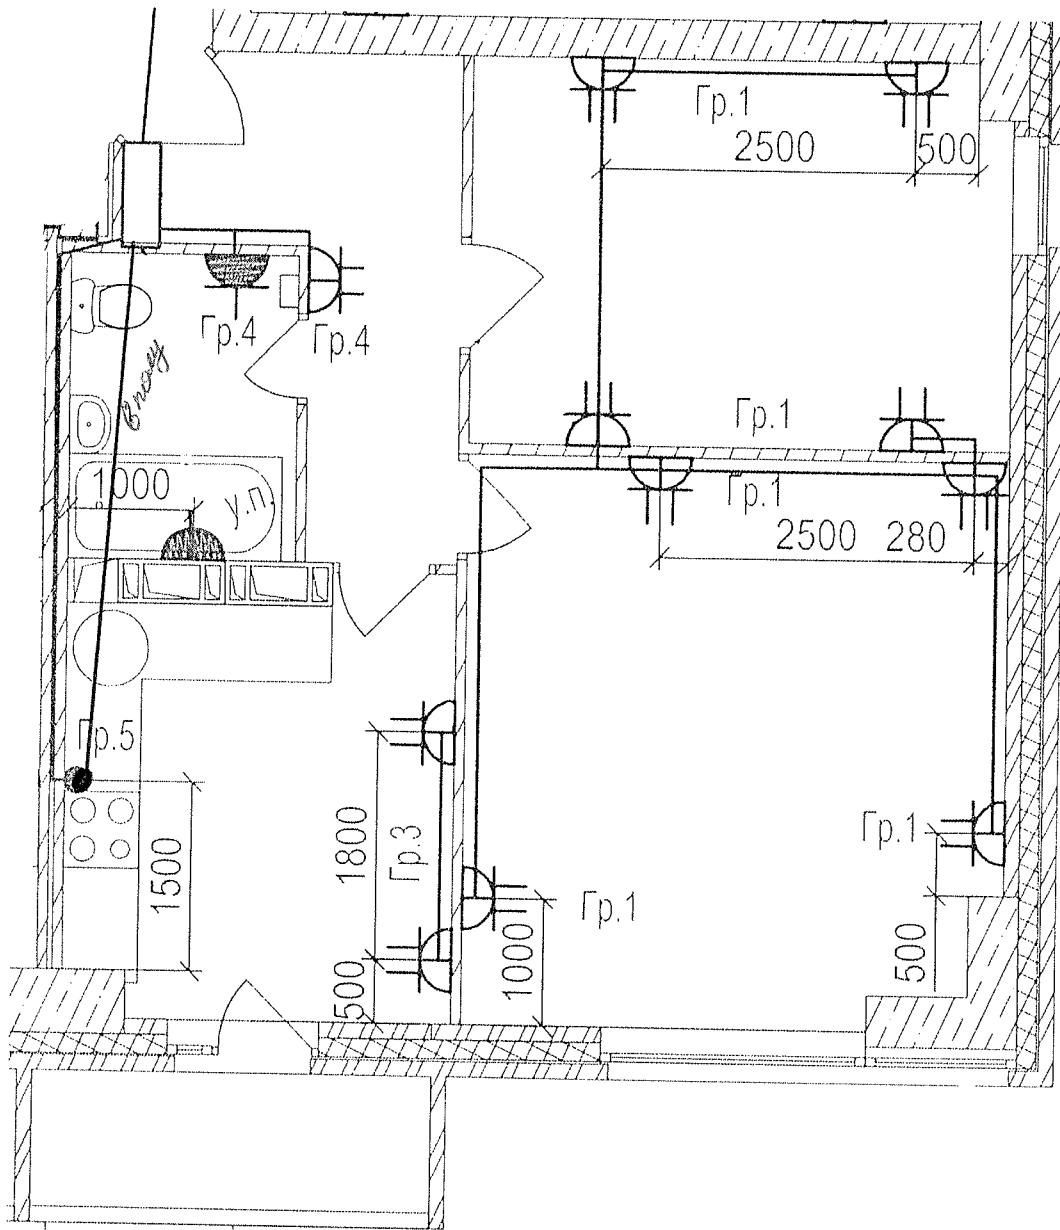


Выполнил	Ф.И.О.	Подпись	Дата				
Прораб	Насекин С.А.		10.07.17				
Гл.инженер	Сыченко А.Н.		10.07.17				
				Исполнительная схема 10-ой квартиры 10 этажа. Розеточные сети.			
				ООО "Сигнал-А"			




Данный чертеж является исполнительным. Отступлений нет.
 Ответственный исполнитель: Главный инженер ООО «Сигнал-А»

Сыченко Александр Николаевич

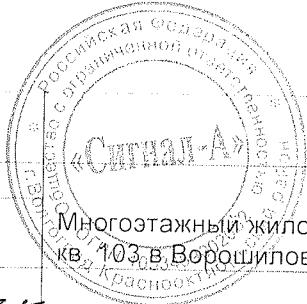Подпись _____ 

			
Выполнил	Ф.И.О.	Подпись	Дата
Прораб	Насекин С.А.		10.07.17
Гл.инженер	Сыченко А.Н.		10.07.17
			Исполнительная схема 11-ой квартиры 10 этажа. Розеточные сети.
			ООО "Сигнал-А"

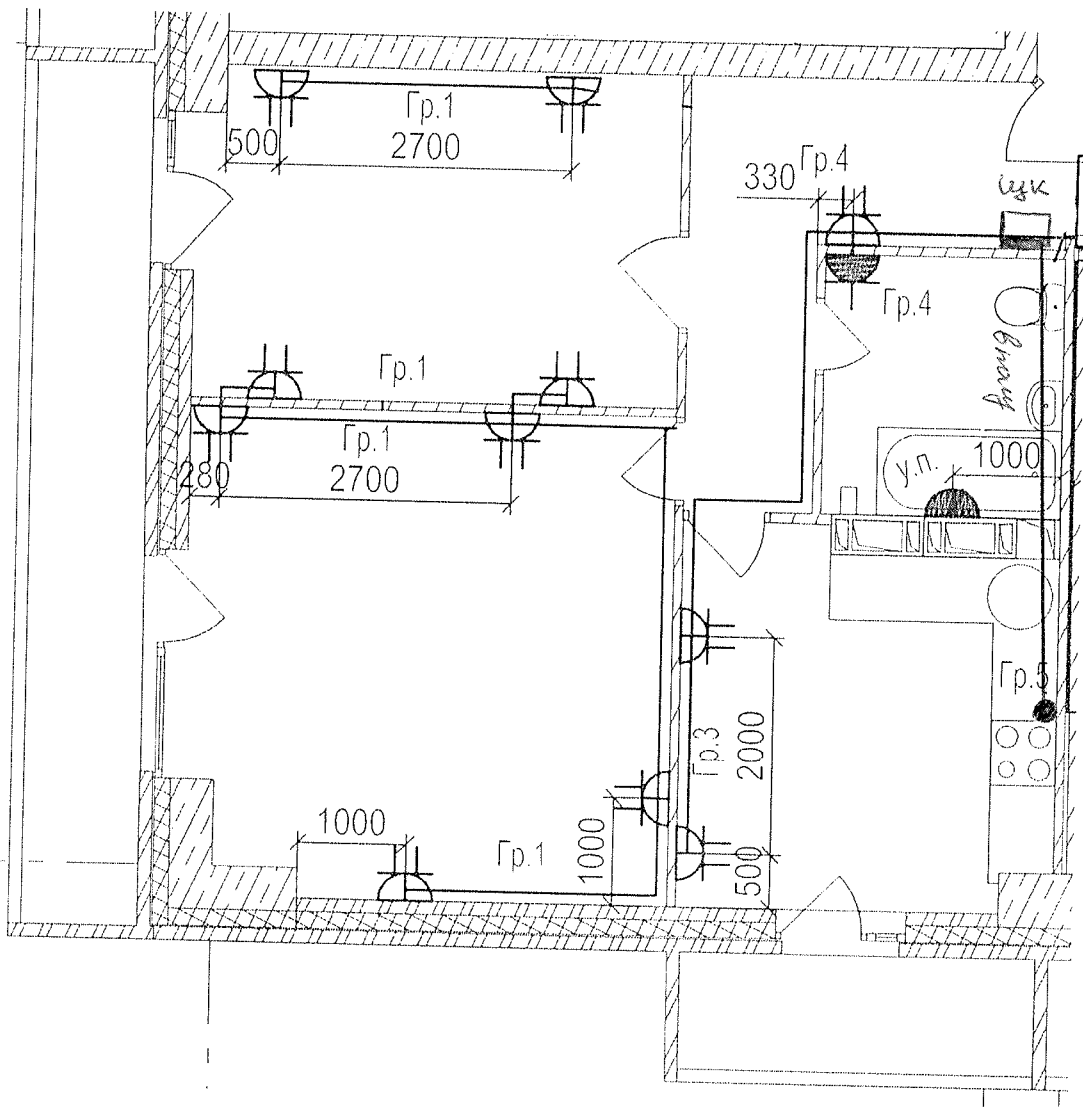

Данный чертеж является исполнительным. Отступлений нет.


Ответственный исполнитель: Главный инженер ООО «Сигнал-А»

Сыченко Александр Николаевич

Подпись _____




				Многоэтажный жилой дом по ул. Лавочкина 7, кв. 103 в Ворошиловском районе г.Волгограда			
Выполнил	Ф.И.О.	Подпись	Дата				
Прораб	Насекин С.А.		10.07.12				
Гл.инженер	Сыченко А.Н.		10.07.12				
				Исполнительная схема 12-ой квартиры 10 этажа. Розеточные сети.		ООО "Сигнал-А"	

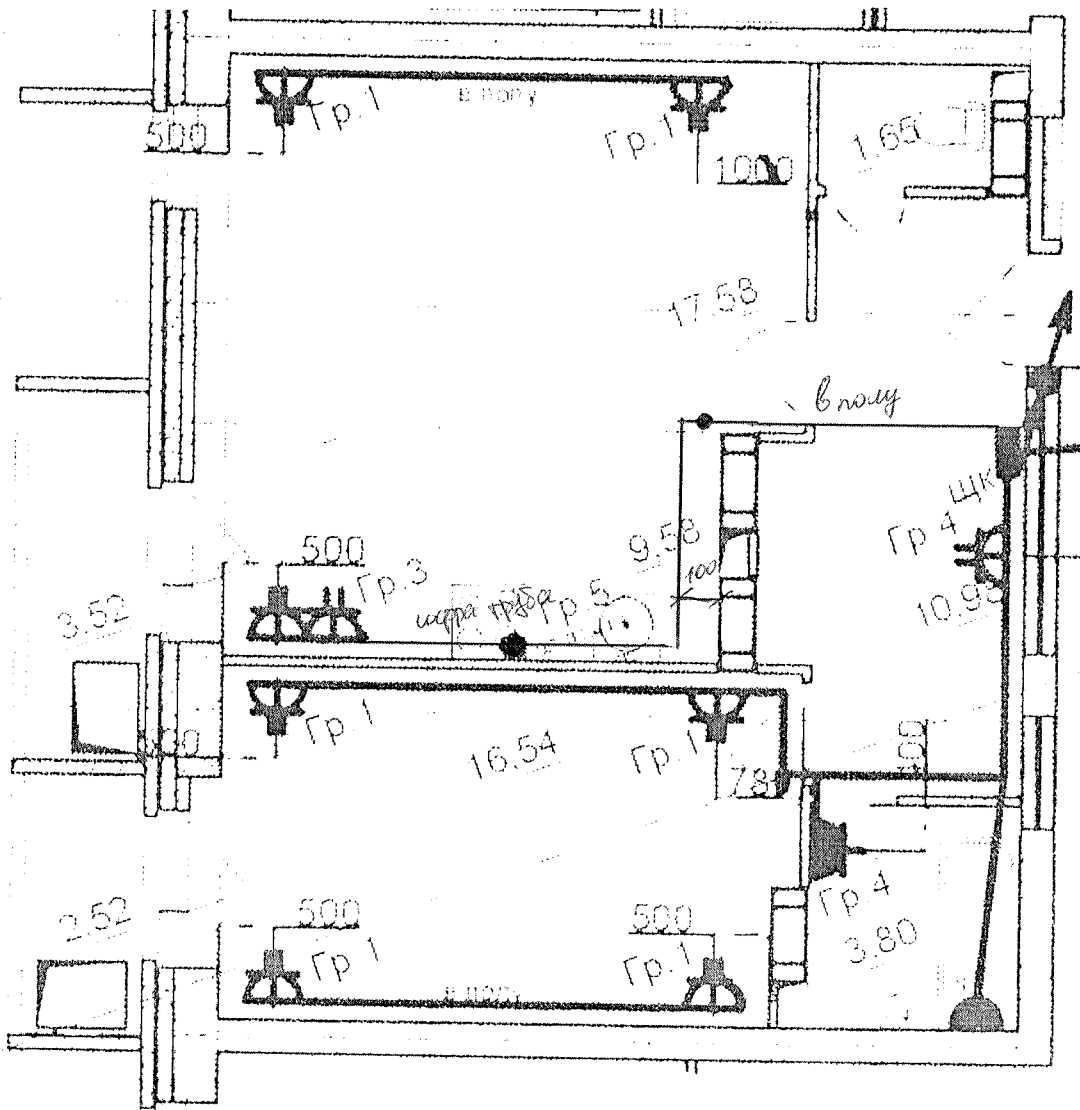


Данный чертеж является исполнительным. Отступлений нет.
 Ответственный исполнитель: Главный инженер ООО «Сигнал-А»

Сыченко Александр Николаевич

Подпись _____

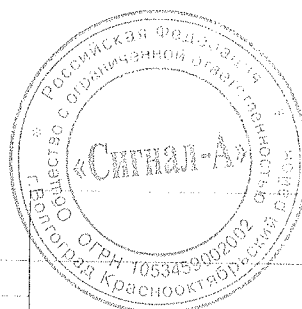

Выполнил	Ф.И.О.	Подпись	Дата	Многоэтажный жилой дом по ул. Лавочкина 7, кв. 103 в Ворошиловском районе г. Волгограда			
Прораб	Насекин С.А.		10.07.17				
Гл. инженер	Сыченко А.Н.		10.07.17				
				Исполнительная схема 13-ой квартиры 10 этажа.		ООО "Сигнал-А"	
				Розеточные сети.			

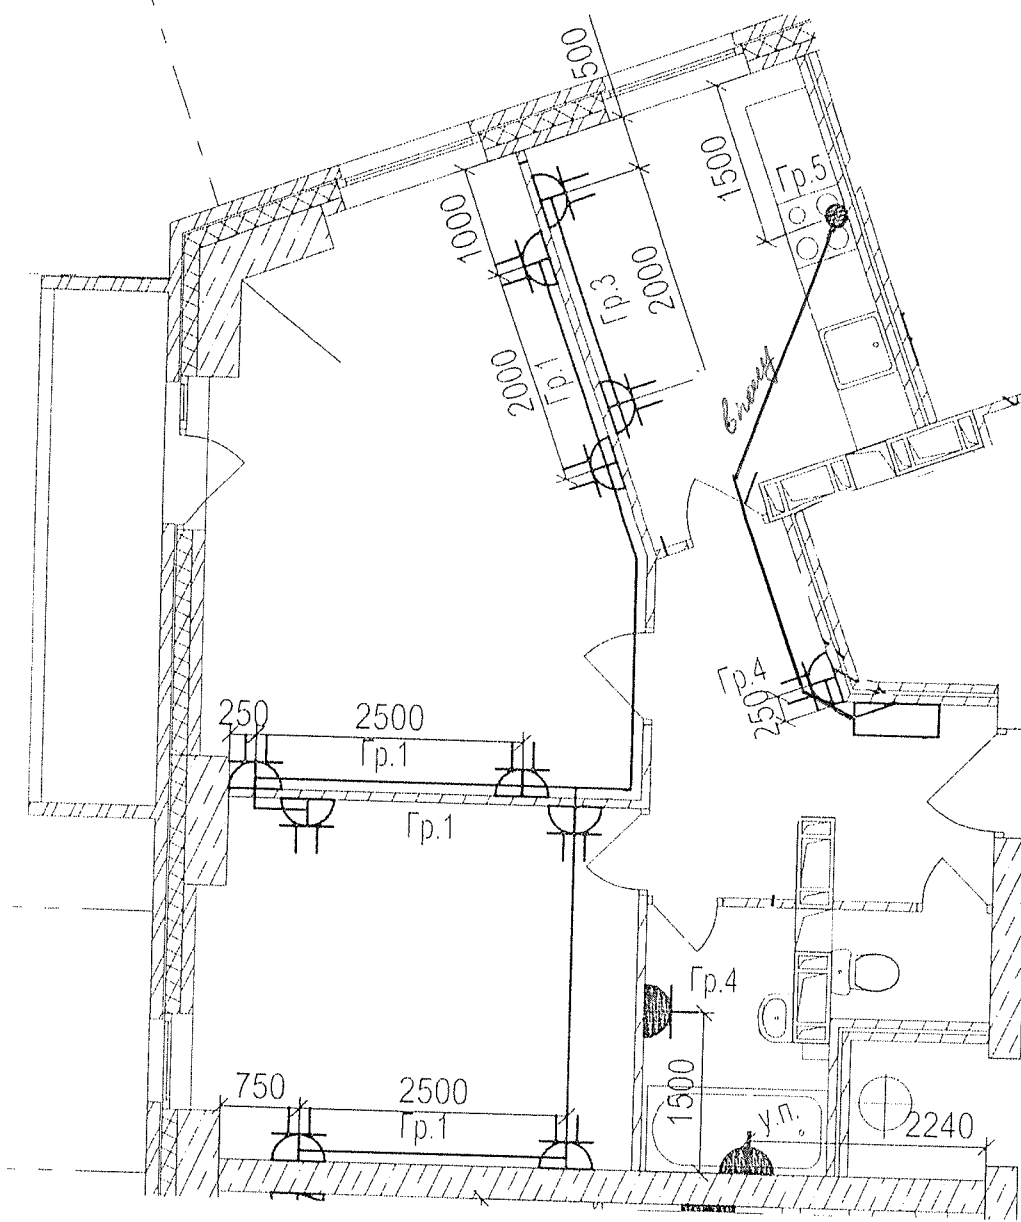


Данный чертеж является исполнительным. Отступлений нет.
 Ответственный исполнитель: Главный инженер ООО «Сигнал-А»

Сыченко Александр Николаевич

Подпись



				Многоэтажный жилой дом по ул. Лавочкина 7, кв. 103 в Ворошиловском районе г Волгограда			
Выполнил	Ф.И.О.	Подпись	Дата				
Прораб	Насекин С.А.		10.02.17				
Гл. инженер	Сыченко А.Н.		10.02.17				
				Исполнительная схема 14-ой квартиры 10 этажа.		ООО "Сигнал-А"	
				Розеточные сети.			

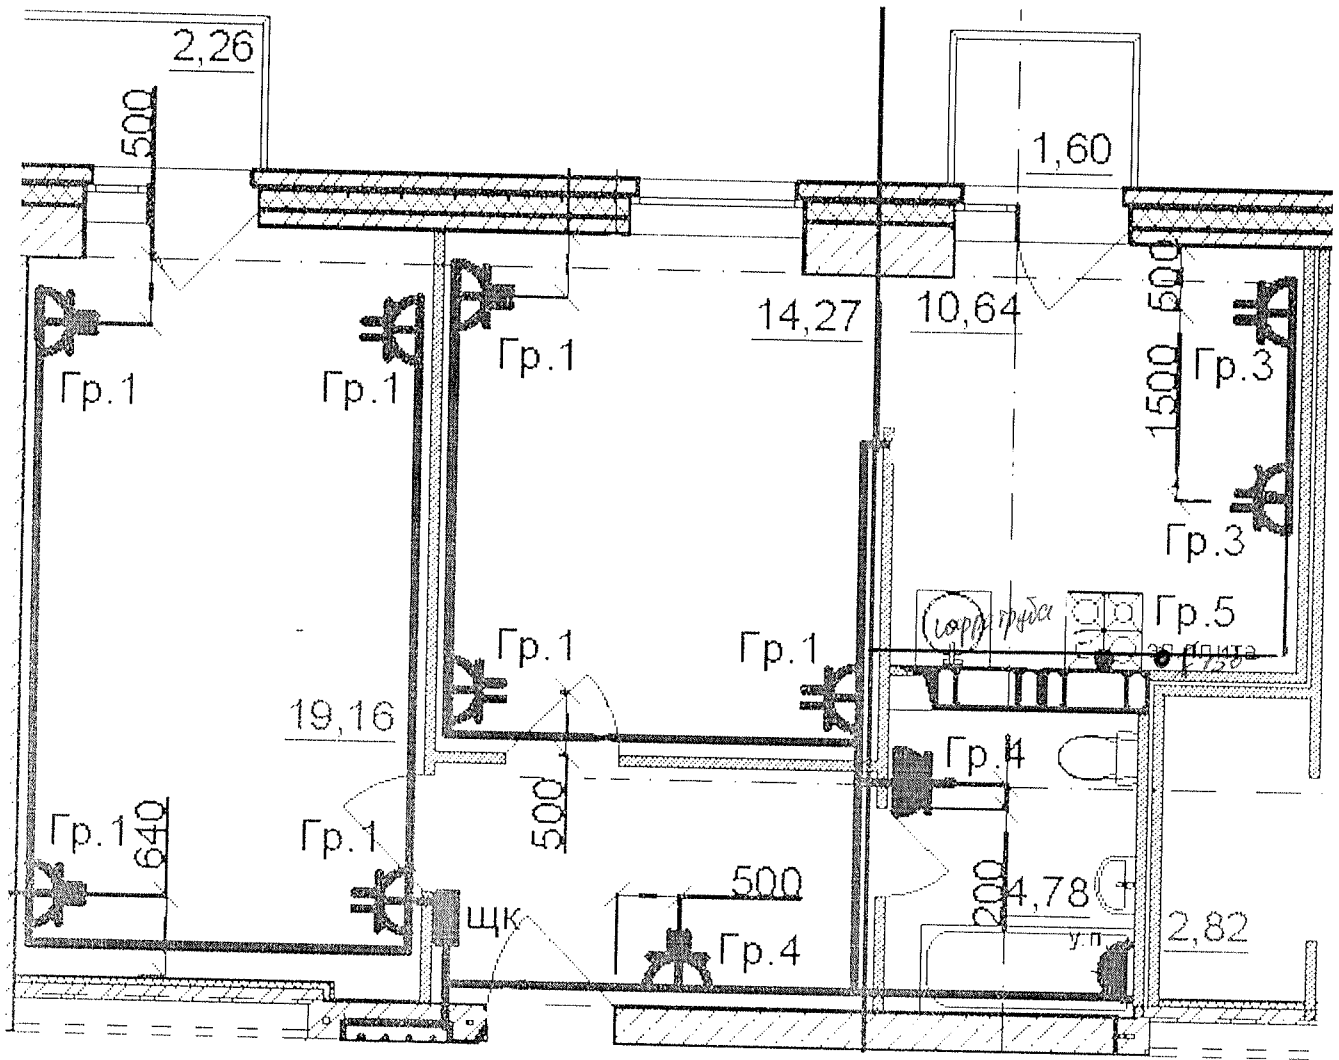


Данный чертеж является исполнительным. Отступлений нет.

Ответственный исполнитель: Главный инженер ООО «Сигнал-А»

Сыченко Александр Николаевич

Подпись _____

Выполнил	Ф.И.О. Насекин С.А.	Подпись 	Дата 10.07.17
Прораб	Сыченко А.Н.		10.07.17
Гл. инженер			
Многоэтажный жилой дом по ул. Лавочкина 7, кв. 103 в Ворошиловском районе г. Волгограда			
Исполнительная схема 16-ой квартиры 10 этажа. Розеточные сети.			ООО "Сигнал-А"

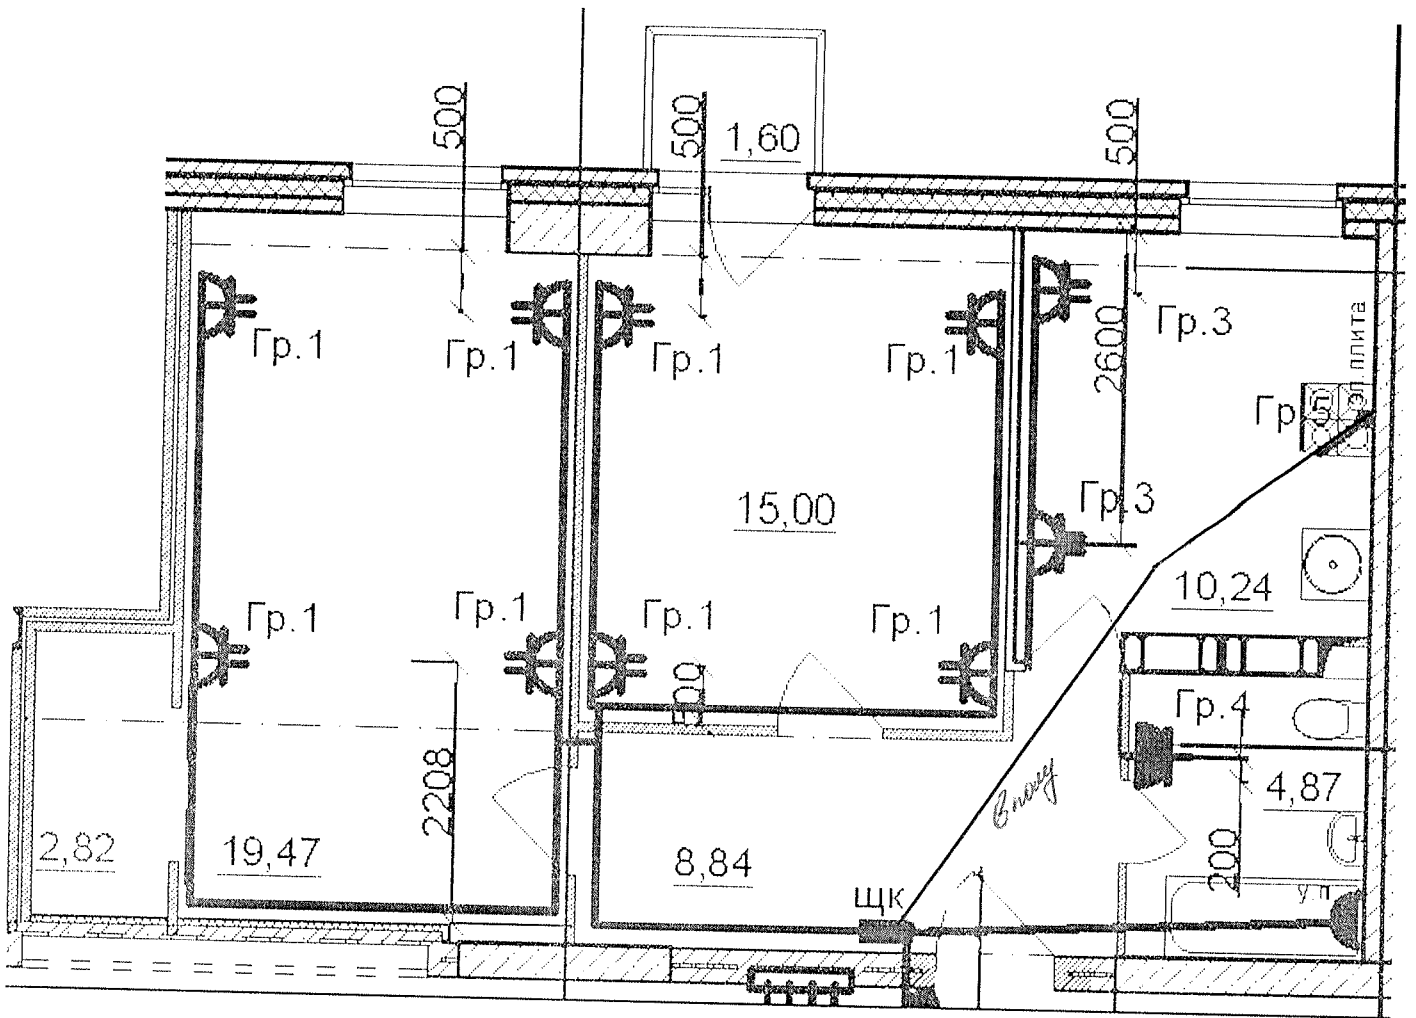


Данный чертеж является исполнительным. Отступлений нет.

Ответственный исполнитель: Главный инженер ООО «Сигнал-А»

Сыченко Александр Николаевич

Подпись _____ *AM*

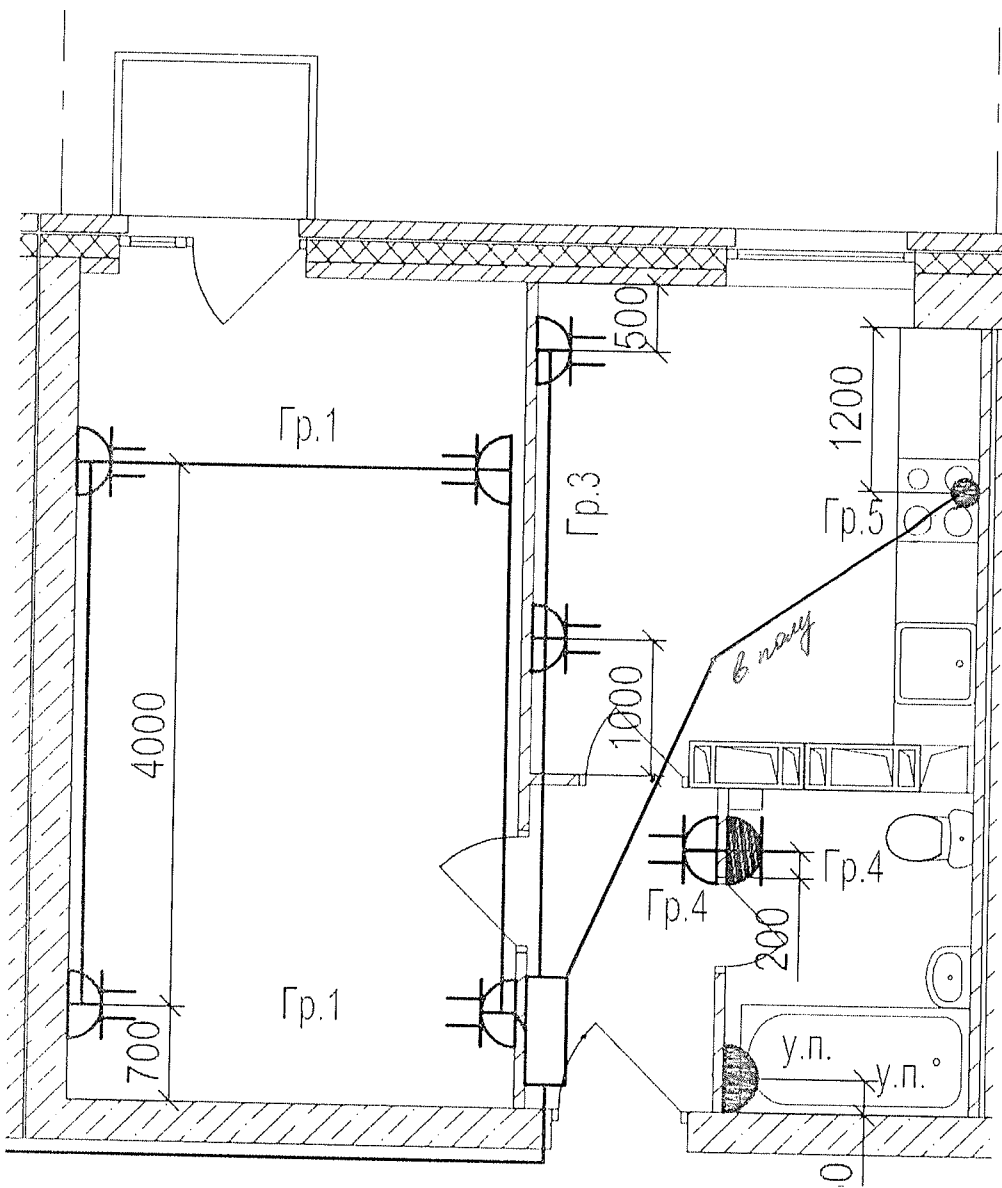


Выполнил	Ф.И.О. Насекин С.А.	Подпись <i>[Signature]</i>	Дата 10.07.17
Прораб	Сыченко А.Н.	<i>[Signature]</i>	10.07.17
Гл. инженер			
Исполнительная схема 17-ой квартиры 10 этажа. Розеточные сети.			ООО "Сигнал-А"




Данный чертеж является исполнительным. Отступлений нет.
 Ответственный исполнитель: Главный инженер ООО «Сигнал-А»

Сыченко Александр Николаевич

Подпись _____ 

				
Выполнил	Ф.И.О. Насекин С.А.	Подпись	Дата	Многоэтажный жилой дом по ул. Лавочкина 7, кв. 103 в Ворошиловском районе г. Волгограда
Прораб	Сыченко А.Н.		10.07.17	
Гл. инженер			10.07.17	
Исполнительная схема 18-ой квартиры 10 этажа. Розеточные сети.				ООО "Сигнал-А"

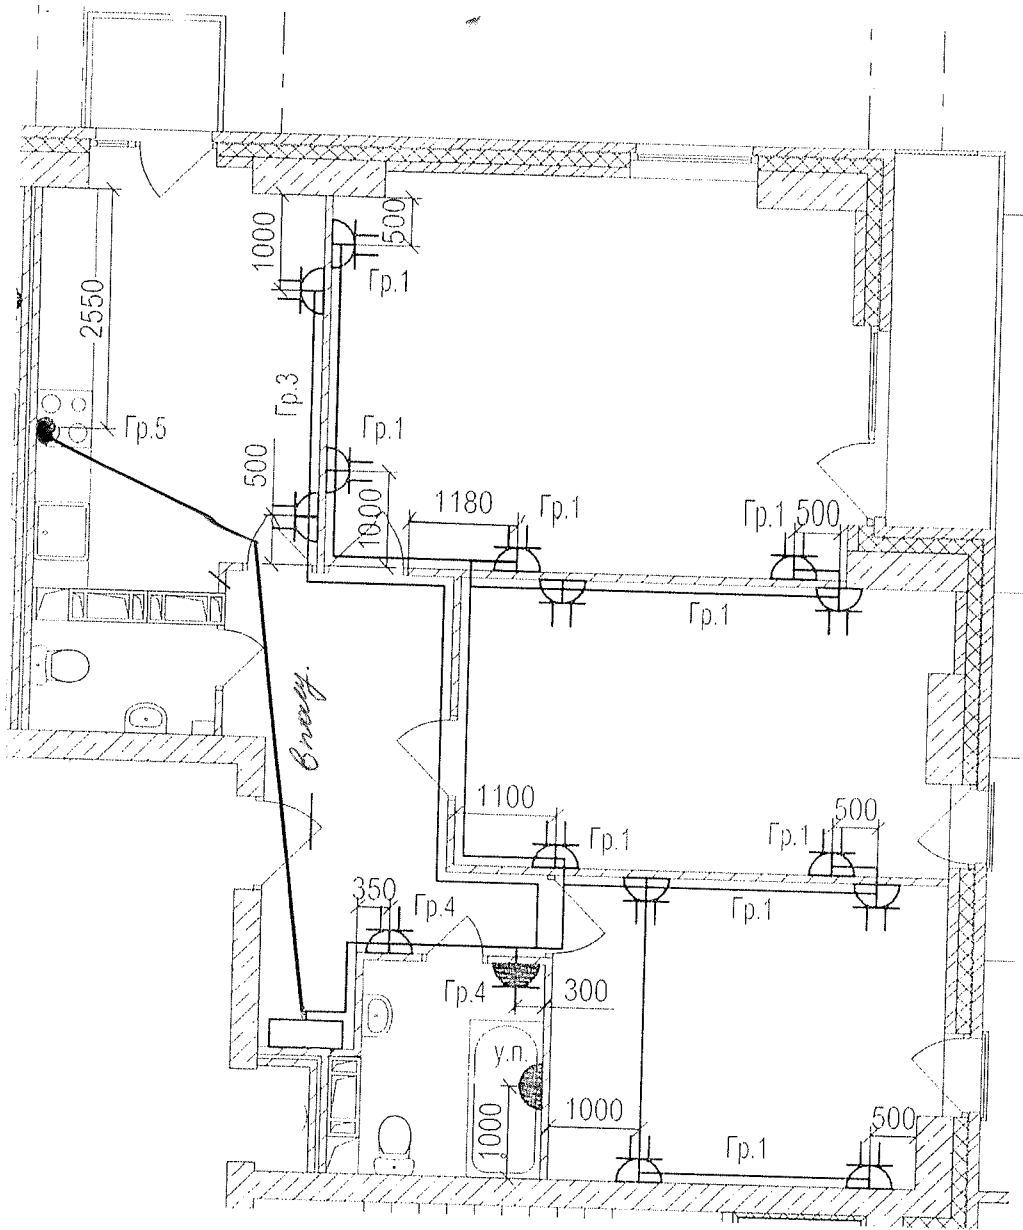

Данный чертеж является исполнительным. Отступлений нет.
 Ответственный исполнитель: Главный инженер ООО «Сигнал-А»
 Сыченко Александр Николаевич

Подпись _____



Выполнил		Ф.И.О.	Подпись	Дата	Многоэтажный жилой дом по ул. Лавочкина 7, кв. 103 в Ворошиловском районе г. Волгограда	Исполнительная схема 19-ой квартиры 10 этажа. Розеточные сети.	ООО "Сигнал-А"
Прораб		Насекин С.А.	<i>[Signature]</i>	10.07.14			
Гл. инженер		Сыченко А.Н.	<i>[Signature]</i>	10.04.14			