


Данный чертеж является исполнительным. Отступлений нет.

Ответственный исполнитель: Главный инженер ООО «Сигнал-А»

Сыченко Александр Николаевич

Подпись _____

Выполнил	Ф.И.О. Насекин С.А.	Подпись	Дата	Многоэтажный жилой дом по ул. Лавочкина 7, кв. 103 в Ворошиловском районе г. Волгограда			
Прораб	Сыченко А.Н.		10.07.17				
Гл. инженер	Сыченко А.Н.		10.07.17				
				Исполнительная схема 2-ой квартиры 18 этажа. Розеточные сети.		ООО "Сигнал-А"	

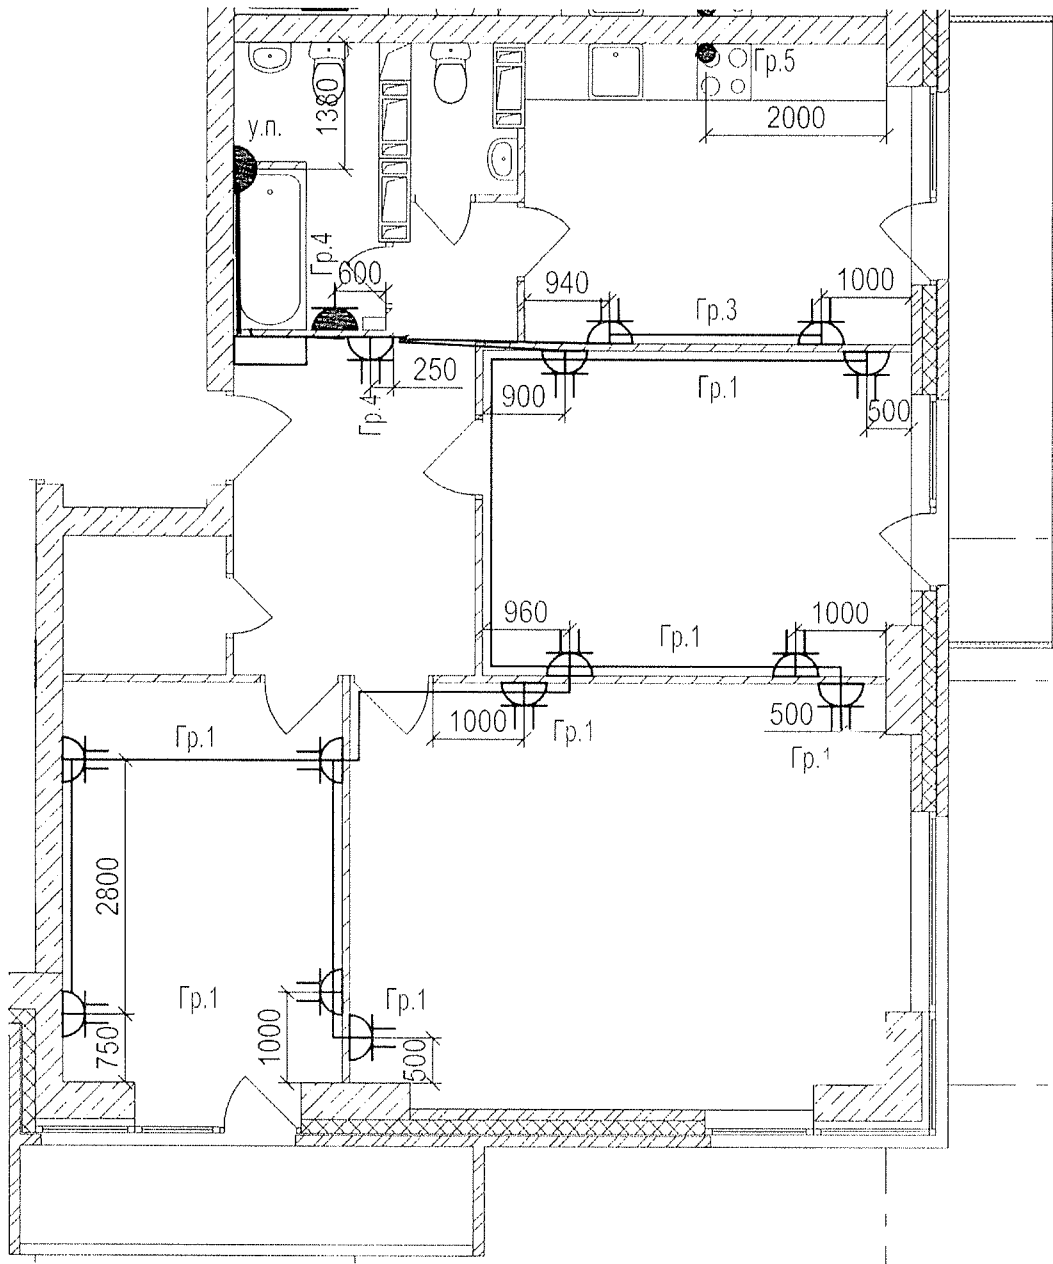


Данный чертеж является исполнительным. Отступлений нет.

Ответственный исполнитель: Главный инженер ООО «Сигнал-А»

Сыченко Александр Николаевич

Подпись _____ 

						
Выполнил	Ф.И.О. Насекин С.А.	Подпись 	Дата 08.07.17			
Прораб	Сыченко А.Н.		08.07.17			
Гл. инженер				Исполнительная схема 3-ей квартиры 18 этажа. Розеточные сети.		
				ООО "Сигнал-А"		

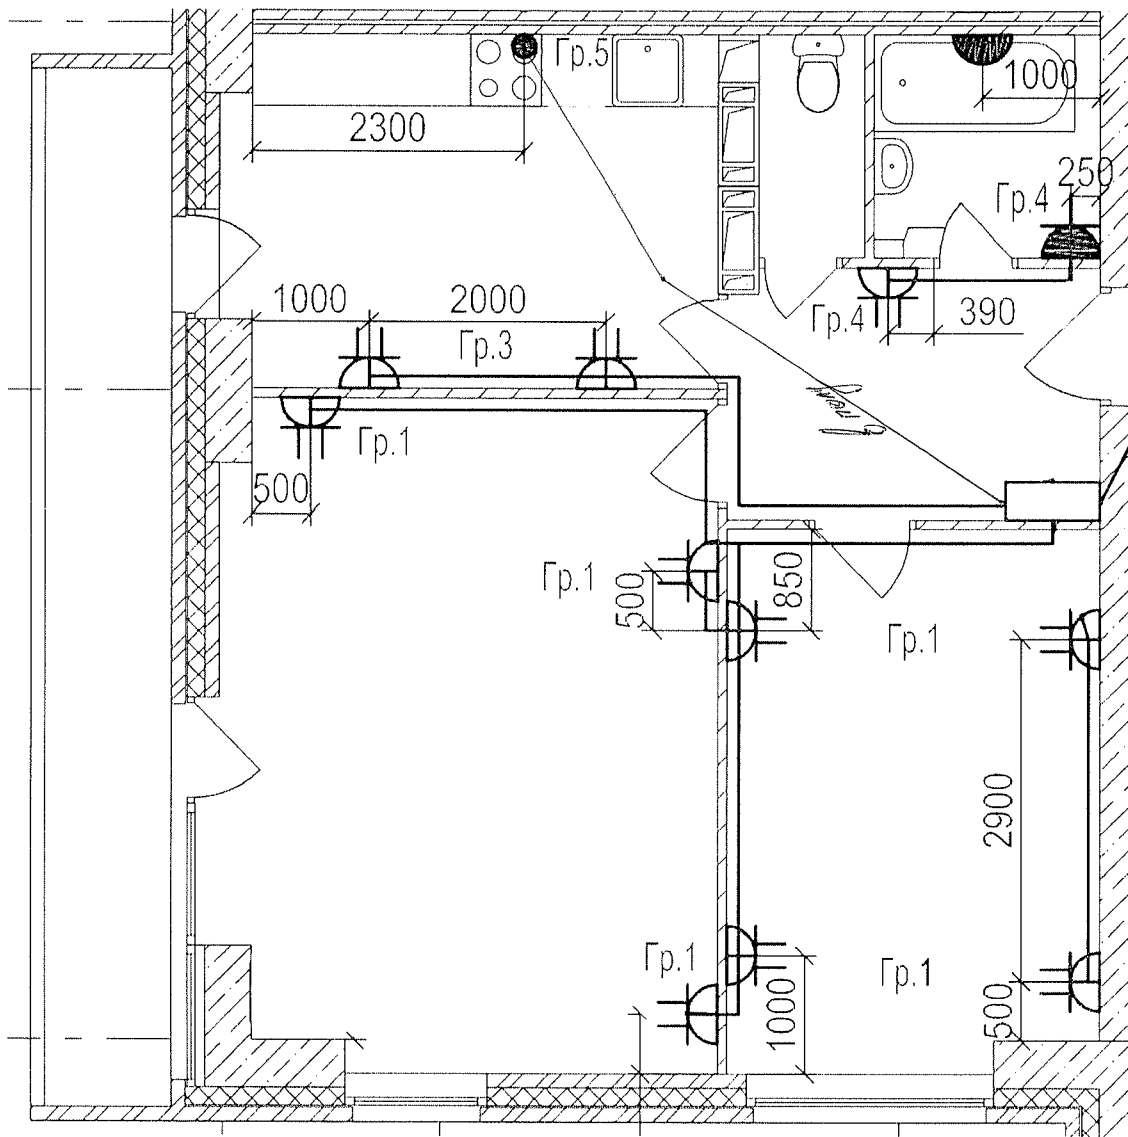



Данный чертеж является исполнительным. Отступлений нет.


Ответственный исполнитель: Главный инженер ООО «Сигнал-А»

Сыченко Александр Николаевич

Подпись 

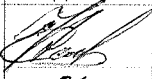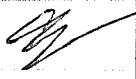

Выполнил	Ф.И.О.	Подпись	Дата	Многоэтажный жилой дом по ул. Лавочкина 7, кв. 103 в Ворошиловском районе г. Волгограда		
Прораб	Насекин С.А.		10.07.17			
Гл. инженер	Сыченко А.Н.		10.07.17			
				Исполнительная схема 4-ой квартиры 18 этажа. Розеточные сети.	ООО "Сигнал-А"	

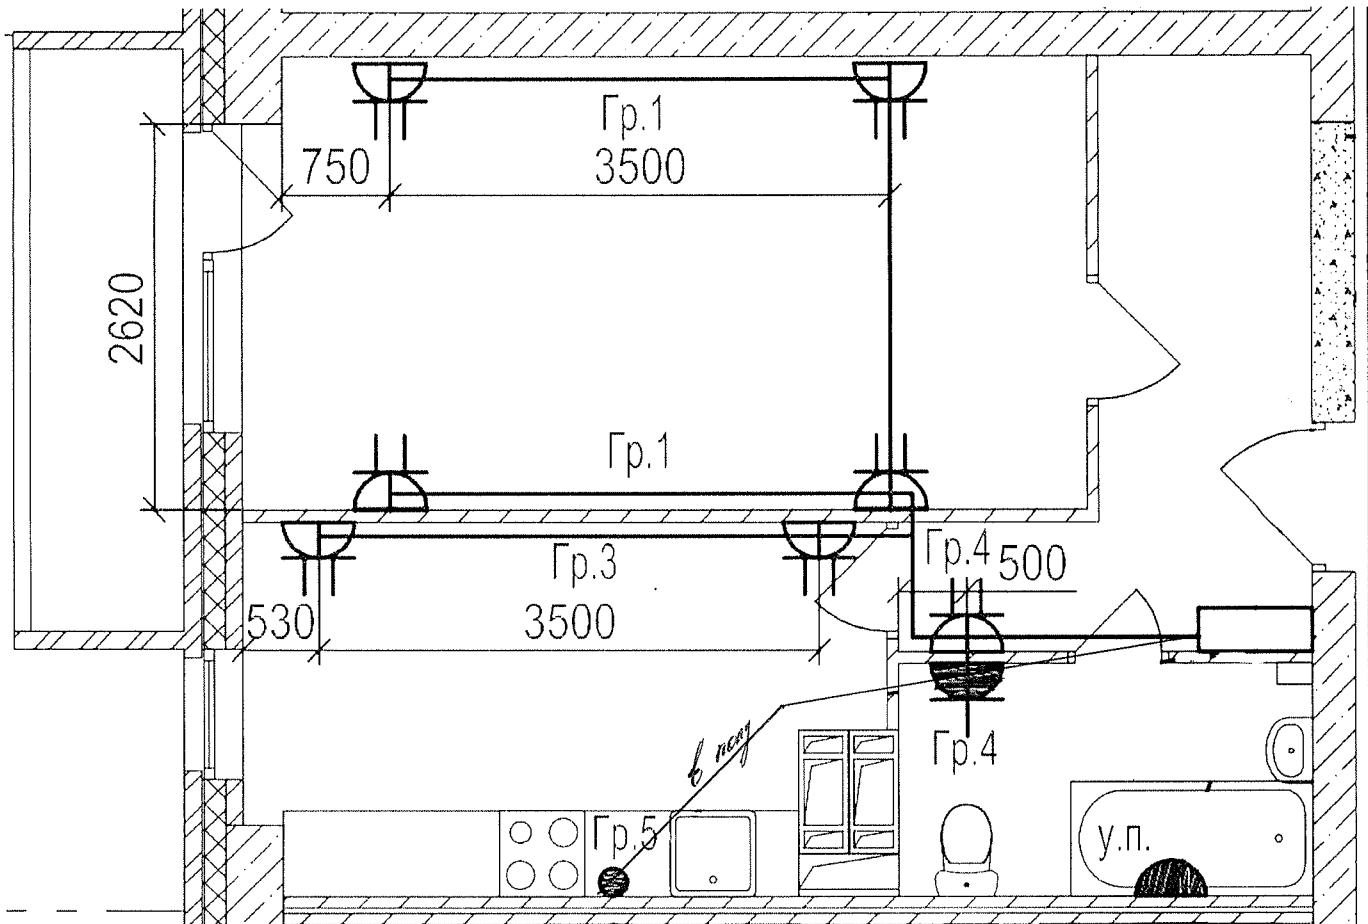


Данный чертеж является исполнительным. Отступлений нет.

Ответственный исполнитель: Главный инженер ООО «Сигнал-А»

Сыченко Александр Николаевич

Подпись _____

Выполнил	Ф.И.О.	Подпись	Дата	Многоэтажный жилой дом по ул. Лавочкина 7, кв. 103 в Ворошиловском районе г. Волгограда		
Прораб	Насекин С.А.		08.07.12			
Гл. инженер	Сыченко А.Н.		08.07.12			
				Исполнительная схема 5-ой квартиры 18 этажа. Розеточные сети.	ООО "Сигнал-А"	

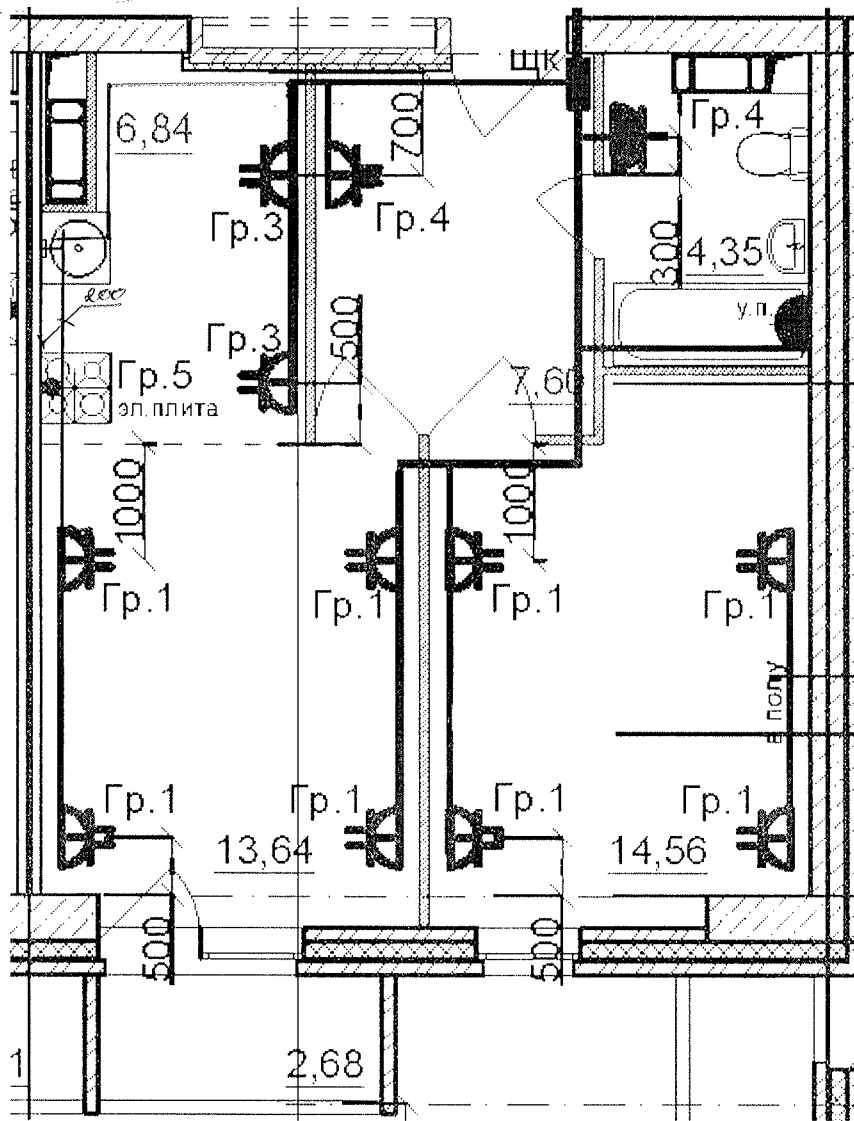




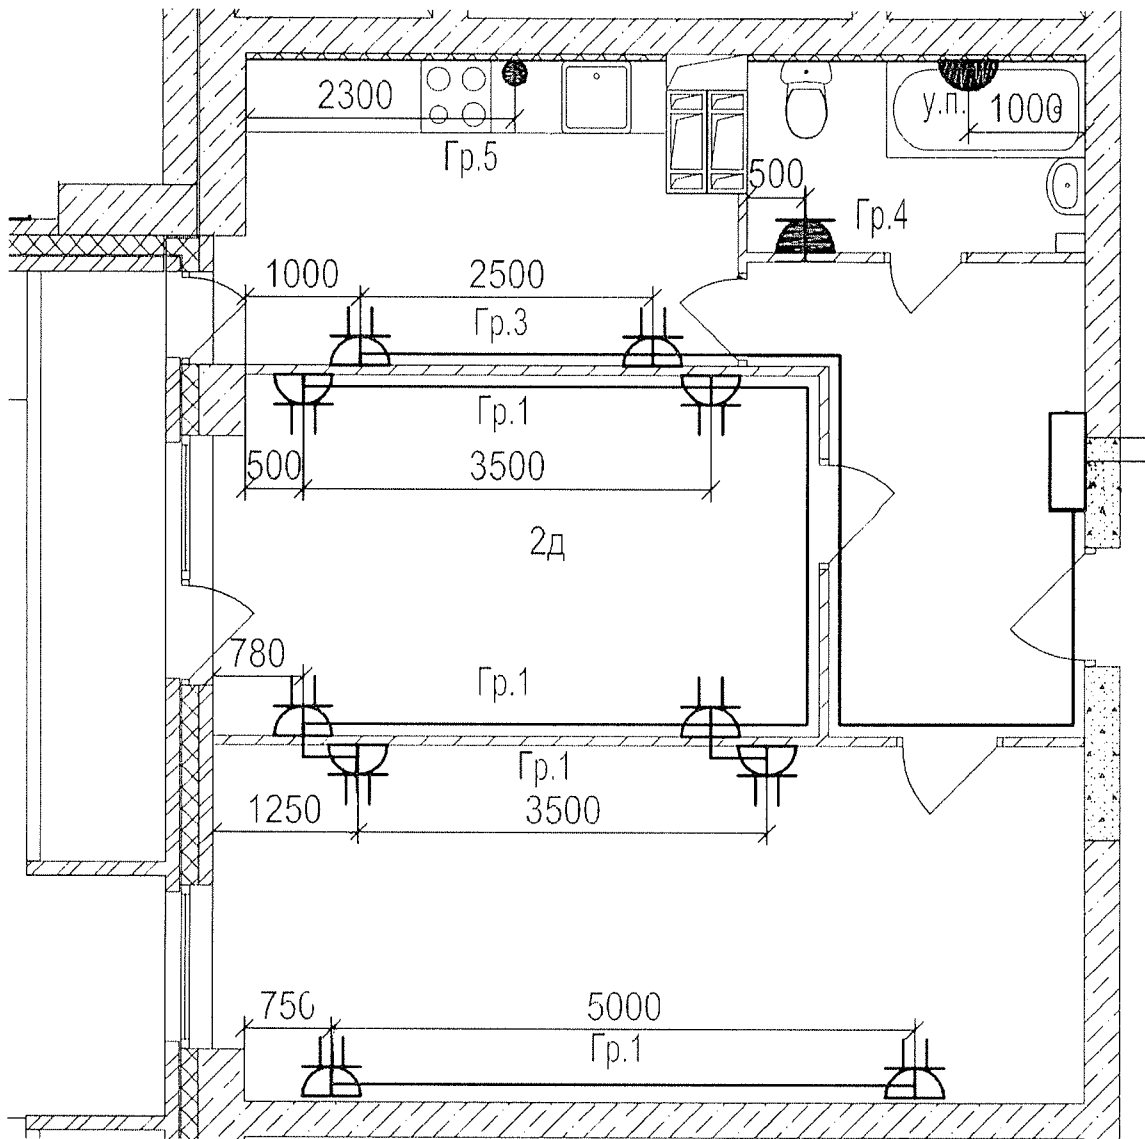
Данный чертеж является исполнительным. Отступлений нет.

Ответственный исполнитель: Главный инженер ООО «Сигнал-А»

Сыченко Александр Николаевич

Подпись _____

Выполнил	Ф.И.О.	Подпись	Дата	 Многоэтажный жилой дом по ул. Лавочкина 7, кв. 103 в Ворошиловском районе г. Волгограда					
Прораб	Насекин С.А.		10.07.17						
Гл.инженер	Сыченко А.Н.		10.07.17						
				Исполнительная схема 7-ой квартиры 18 этажа. Розеточные сети.	ООО "Сигнал-А"				




Данный чертеж является исполнительным. Отступлений нет.

Ответственный исполнитель: Главный инженер ООО «Сигнал-А»

Сыченко Александр Николаевич

Подпись 

			
Выполнил	Ф.И.О. Насекин С.А.	Подпись 	Дата 10.07.12
Прораб	Сыченко А.Н.		10.07.12
Многоэтажный жилой дом по ул. Лавочкина 7, кв. 103 в Ворошиловском районе г.Волгограда			
Исполнительная схема 6-ой квартиры 18 этажа. Розеточные сети.			ООО "Сигнал-А"

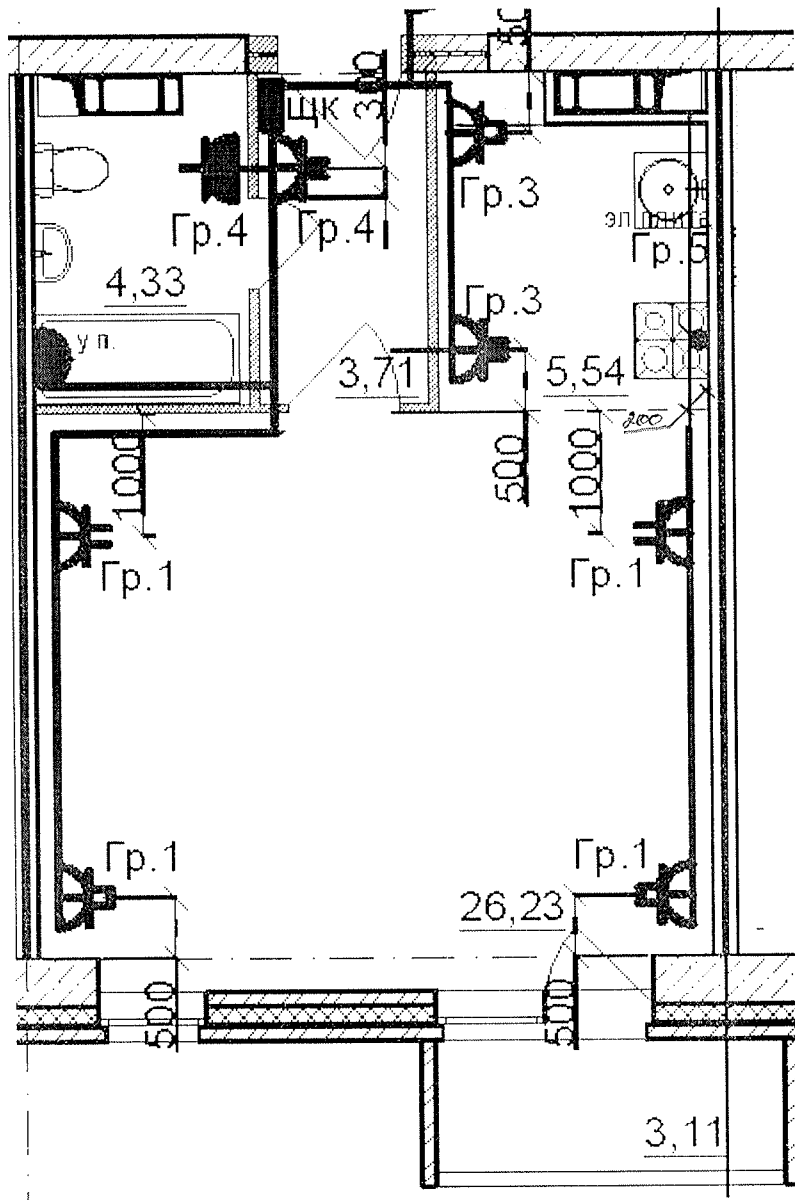


Данный чертеж является исполнительным. Отступлений нет.

Ответственный исполнитель: Главный инженер ООО «Сигнал-А»

Сыченко Александр Николаевич

Подпись _____

Выполнил	Ф.И.О.	Подпись	Дата	Многоэтажный жилой дом по ул. Лавочкина 7, кв. 103 в Ворошиловском районе г.Волгограда		
Прораб	Насекин С.А.		10.07.12			
Гл.инженер	Сыченко А.Н.		10.07.12			
				Исполнительная схема 8-ой квартиры 18 этажа. Розеточные сети.	ООО "Сигнал-А"	

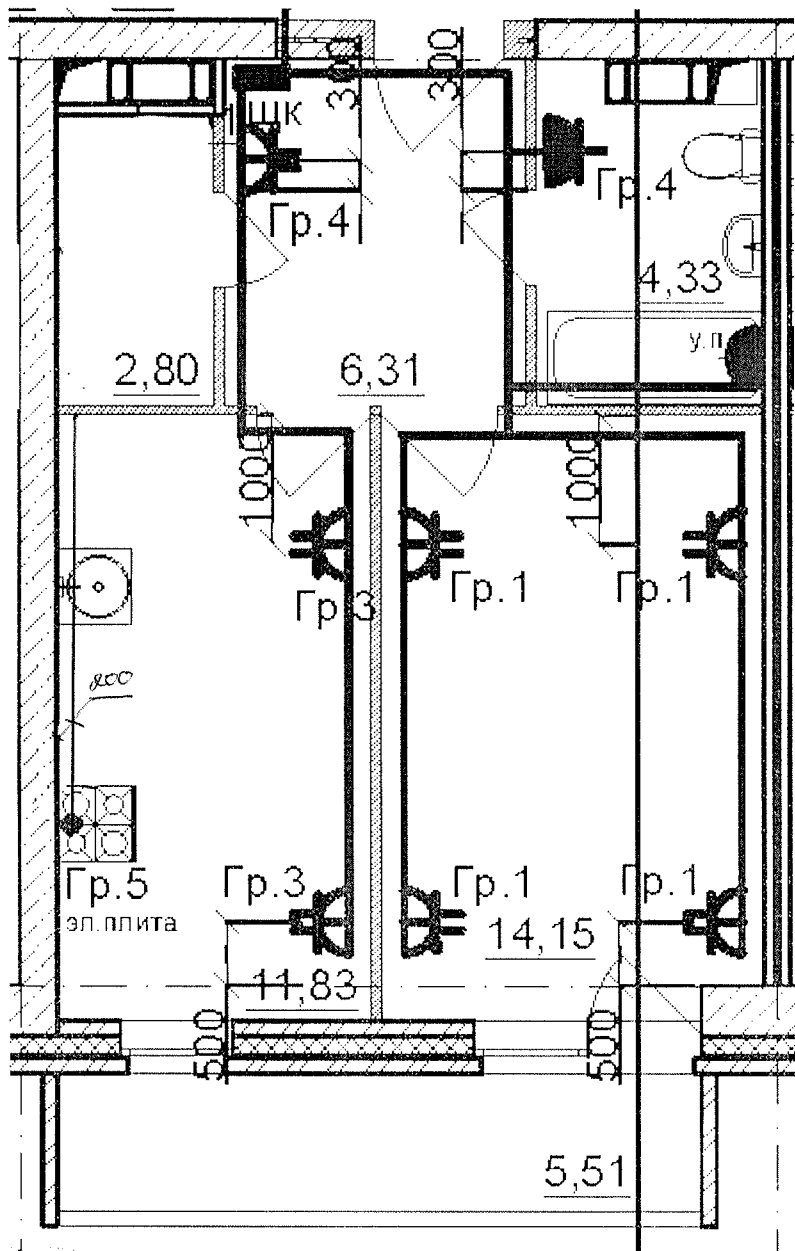


Данный чертеж является исполнительным. Отступлений нет.
 Ответственный исполнитель: Главный инженер ООО «Сигнал-А»

Сыченко Александр Николаевич

Подпись _____




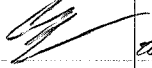
Выполнил	Ф.И.О.	Подпись	Дата	Многоэтажный жилой дом по ул. Лавочкина 7, кв. 103 в Ворошиловском районе г.Волгограда
Прораб	Насекин С.А.		10.07.12	
Гл.инженер	Сыченко А.Н.		10.07.12	
				Исполнительная схема 9-ой квартиры 18 этажа. Розеточные сети.
				ООО "Сигнал-А"

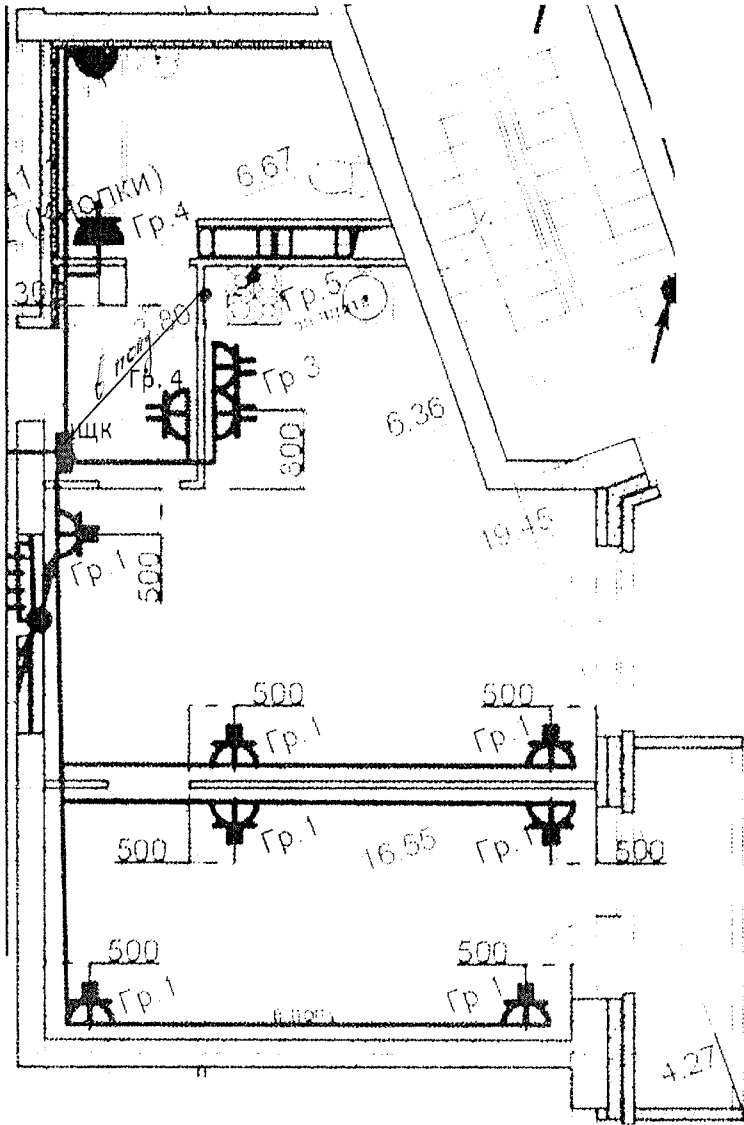


Данный чертеж является исполнительным. Отступлений нет.
 Ответственный исполнитель: Главный инженер ООО «Сигнал-А»
 Сыченко Александр Николаевич

Подпись _____ 



Выполнил	Ф.И.О.	Подпись	Дата	Многоэтажный жилой дом по ул. Лавочкина 7, кв.103 в Ворошиловском районе г.Волгограда			
Прораб	Насекин С.А.		10.07.17				
Гл.инженер	Сыченко А.Н.		10.07.17				
				Исполнительная схема 10-ой квартиры 18 этажа. Розеточные сети.	ООО "Сигнал-А"		

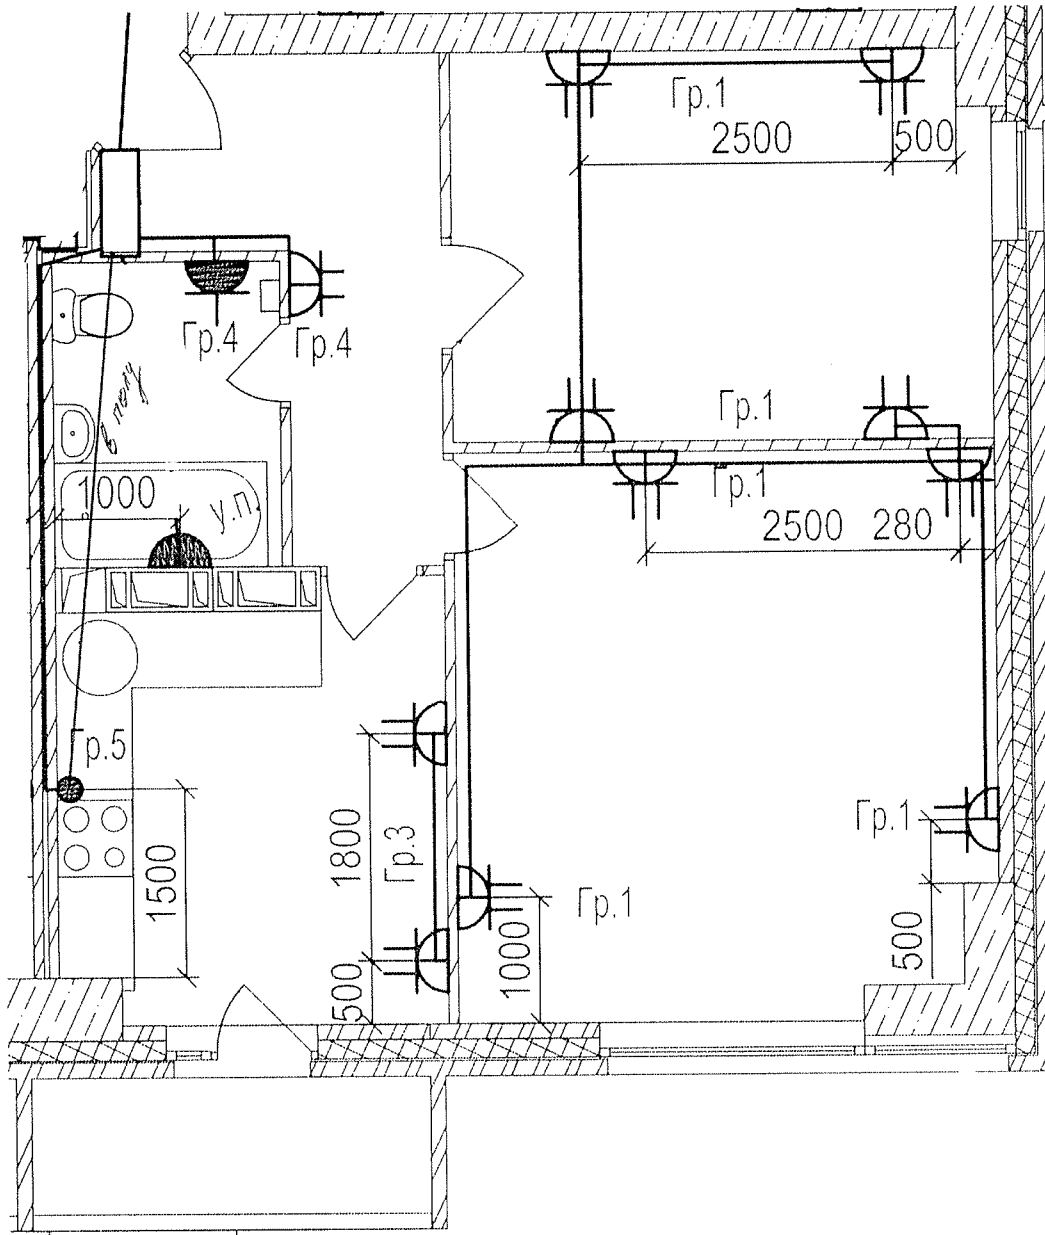


Данный чертеж является исполнительным. Отступлений нет.
 Ответственный исполнитель: Главный инженер ООО «Сигнал-А»

Сыченко Александр Николаевич

Подпись _____



Выполнил	Ф.И.О.	Подпись	Дата	Многоэтажный жилой дом по ул. Лавочкина 7, кв. 103-в Ворошиловском районе г. Волгограда		
Прораб	Насекин С.А.	<i>[Signature]</i>	16.02.12			
Гл. инженер	Сыченко А.Н.	<i>[Signature]</i>	16.02.12			
				Исполнительная схема 11-ой квартиры 18 этажа. Розеточные сети.		ООО "Сигнал-А"

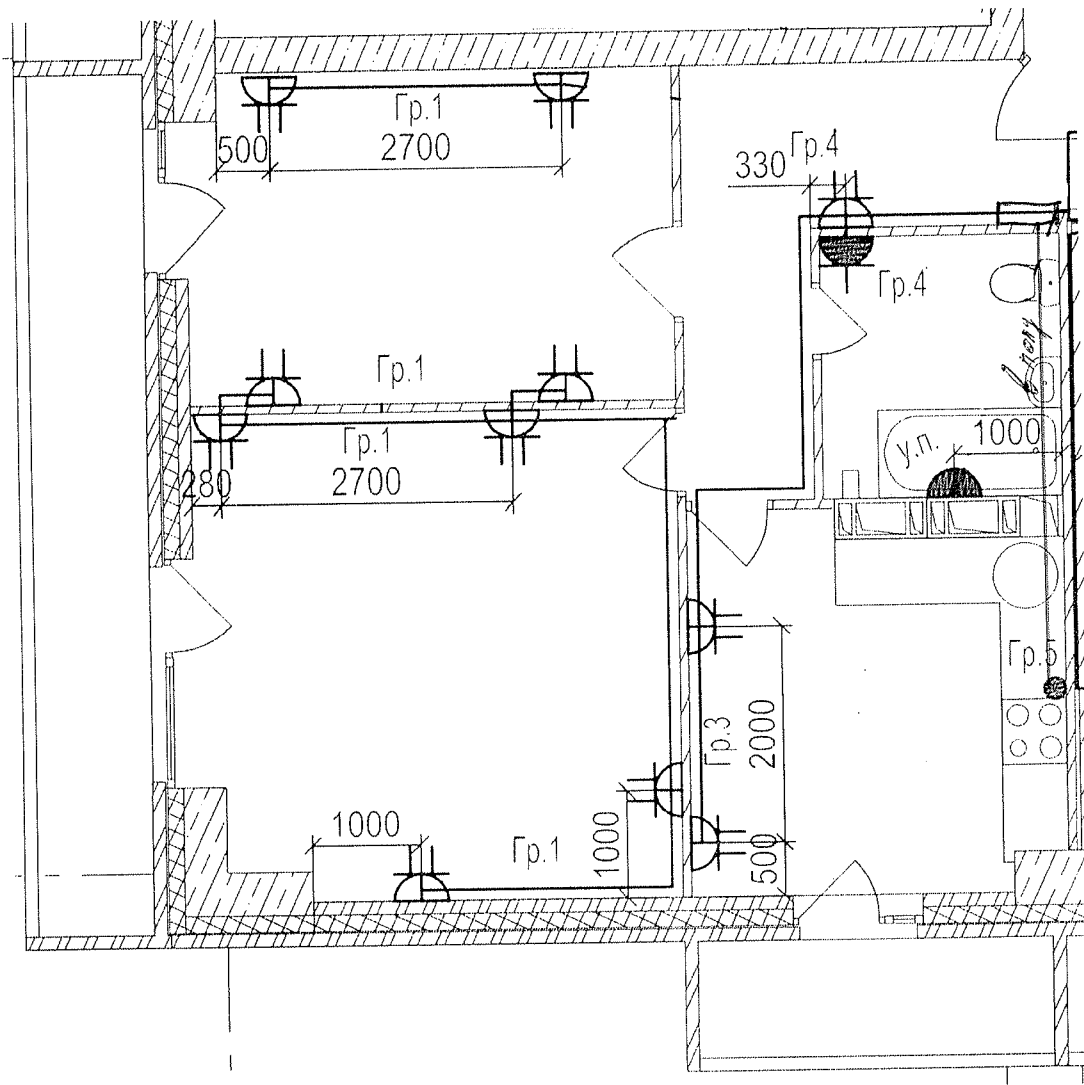


Данный чертеж является исполнительным. Отступлений нет.
 Ответственный исполнитель: Главный инженер ООО «Сигнал-А»

Сыченко Александр Николаевич

Подпись _____



Выполнил	Ф.И.О.	Подпись	Дата	Многоэтажный жилой дом по ул. Лавочкина 7, кв. 103 в Ворошиловском районе г.Волгограда		
Прораб	Насекин С.А.		10.07.12			
Гл.инженер	Сыченко А.Н.		10.07.14			
				Исполнительная схема 12-ой квартиры 18 этажа. Розеточные сети.		ООО "Сигнал-А"

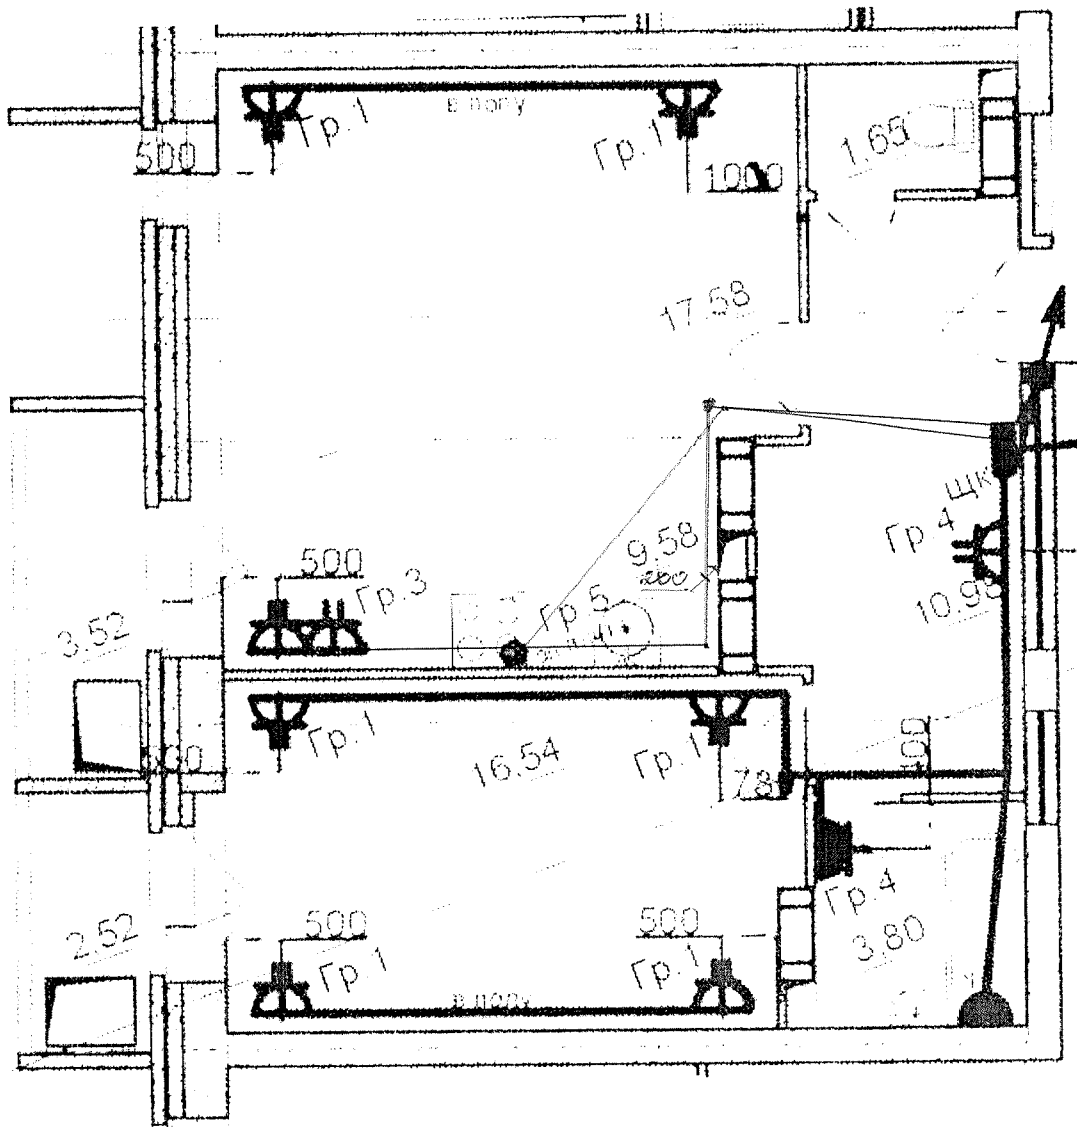

Данный чертеж является исполнительным. Отступлений нет.


Ответственный исполнитель: Главный инженер ООО «Сигнал-А»

Сыченко Александр Николаевич

Подпись




Выполнил	Ф.И.О.	Подпись	Дата	Многоэтажный жилой дом по ул. Лавочкина 7, кв. 103 в Ворошиловском районе г.Волгограда		
Прораб	Насекин С.А.		10.07.17			
Гл.инженер	Сыченко А.Н.		10.07.17			
				Исполнительная схема 13-ой квартиры 18 этажа. Розеточные сети.	ООО "Сигнал-А"	

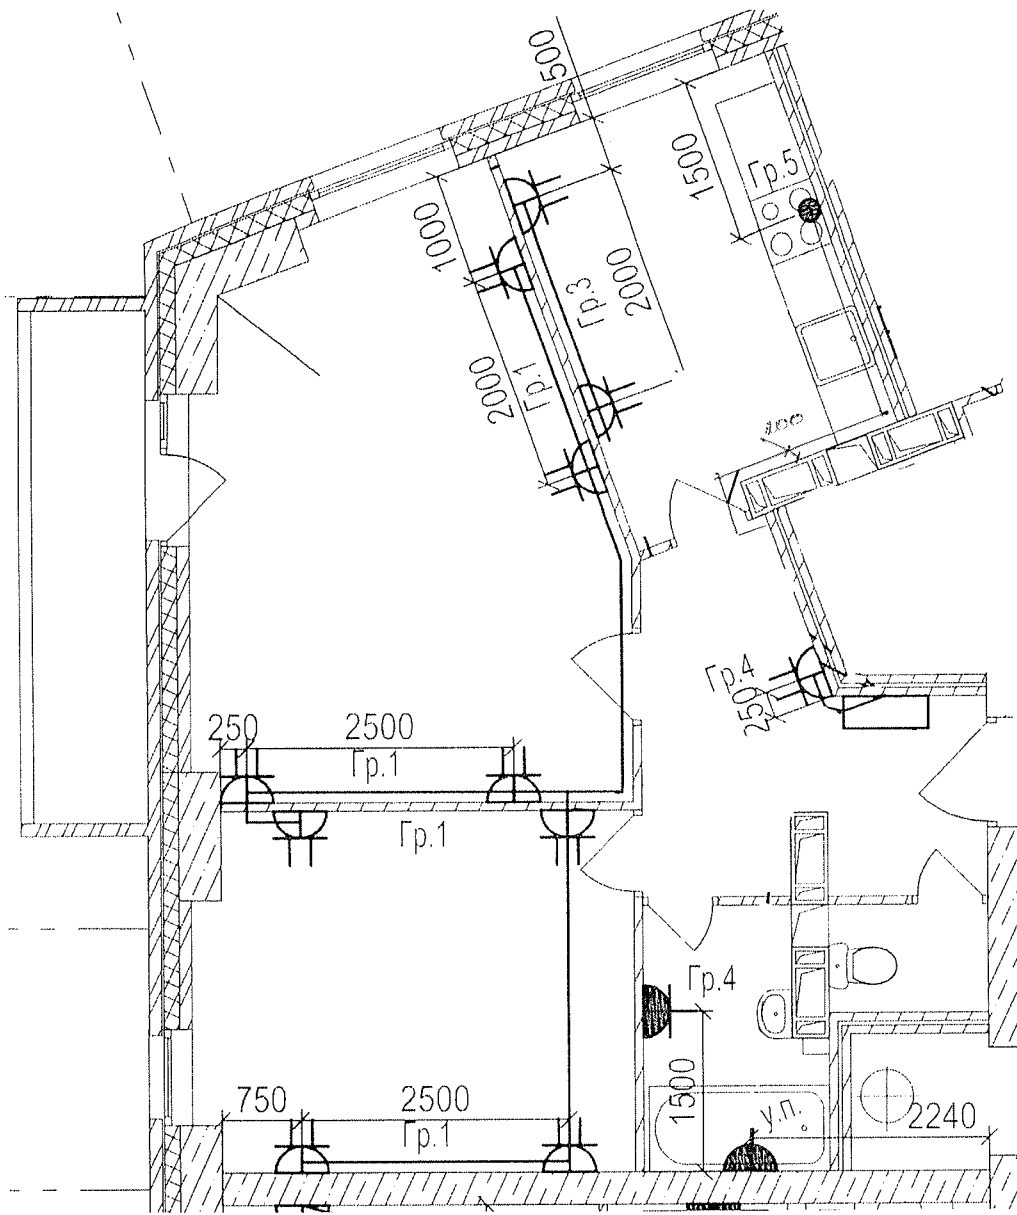


Данный чертеж является исполнительным. Отступлений нет.
 Ответственный исполнитель: Главный инженер ООО «Сигнал-А»

Сыченко Александр Николаевич

Подпись _____

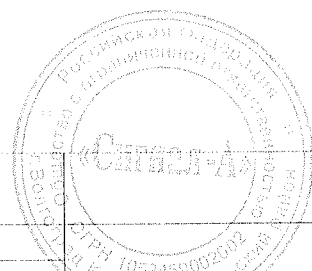

Выполнил	Ф.И.О.	Подпись	Дата	Многоэтажный жилой дом по ул. Лавочкина 7, кв. 103 в Ворошиловском районе г.Волгограда		
Прораб	Насекин С.А.	<i>[Signature]</i>	10.02.18			
Гл.инженер	Сыченко А.Н.	<i>[Signature]</i>	10.02.18			
				Исполнительная схема 14-ой квартиры 18 этажа. Розеточные сети.	ООО "Сигнал-А"	

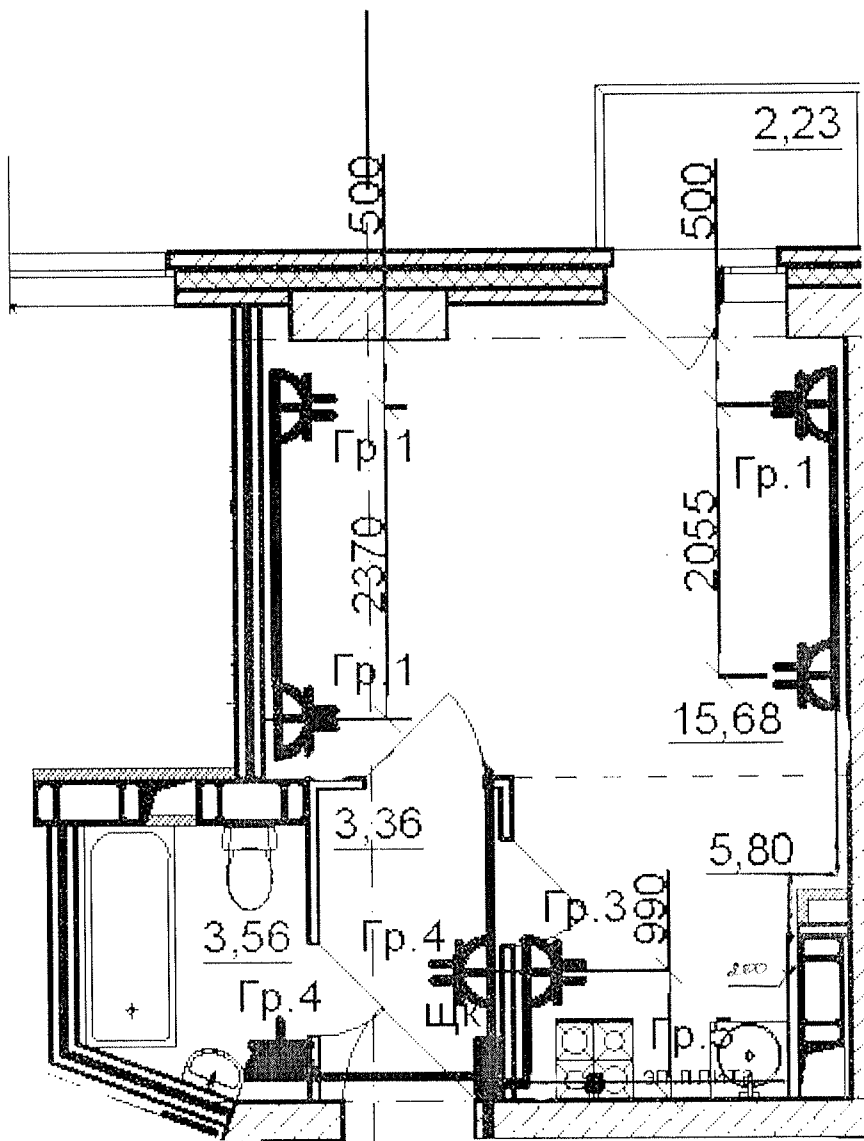


Данный чертеж является исполнительным. Отступлений нет.


Ответственный исполнитель: Главный инженер ООО «Сигнал-А»

Сыченко Александр Николаевич

Подпись _____

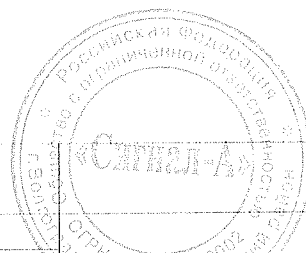

Выполнил	Ф.И.О.	Подпись	Дата	Многоэтажный жилой дом по ул. Лавочкина 7, кв. 103 в Ворошиловском районе г.Волгограда		
Прораб	Насекин С.А.		10.07.18			
Гл. инженер	Сыченко А.Н.		10.07.18			
				Исполнительная схема 15-ой квартиры 18 этажа. Розеточные сети.		ООО "Сигнал-А"

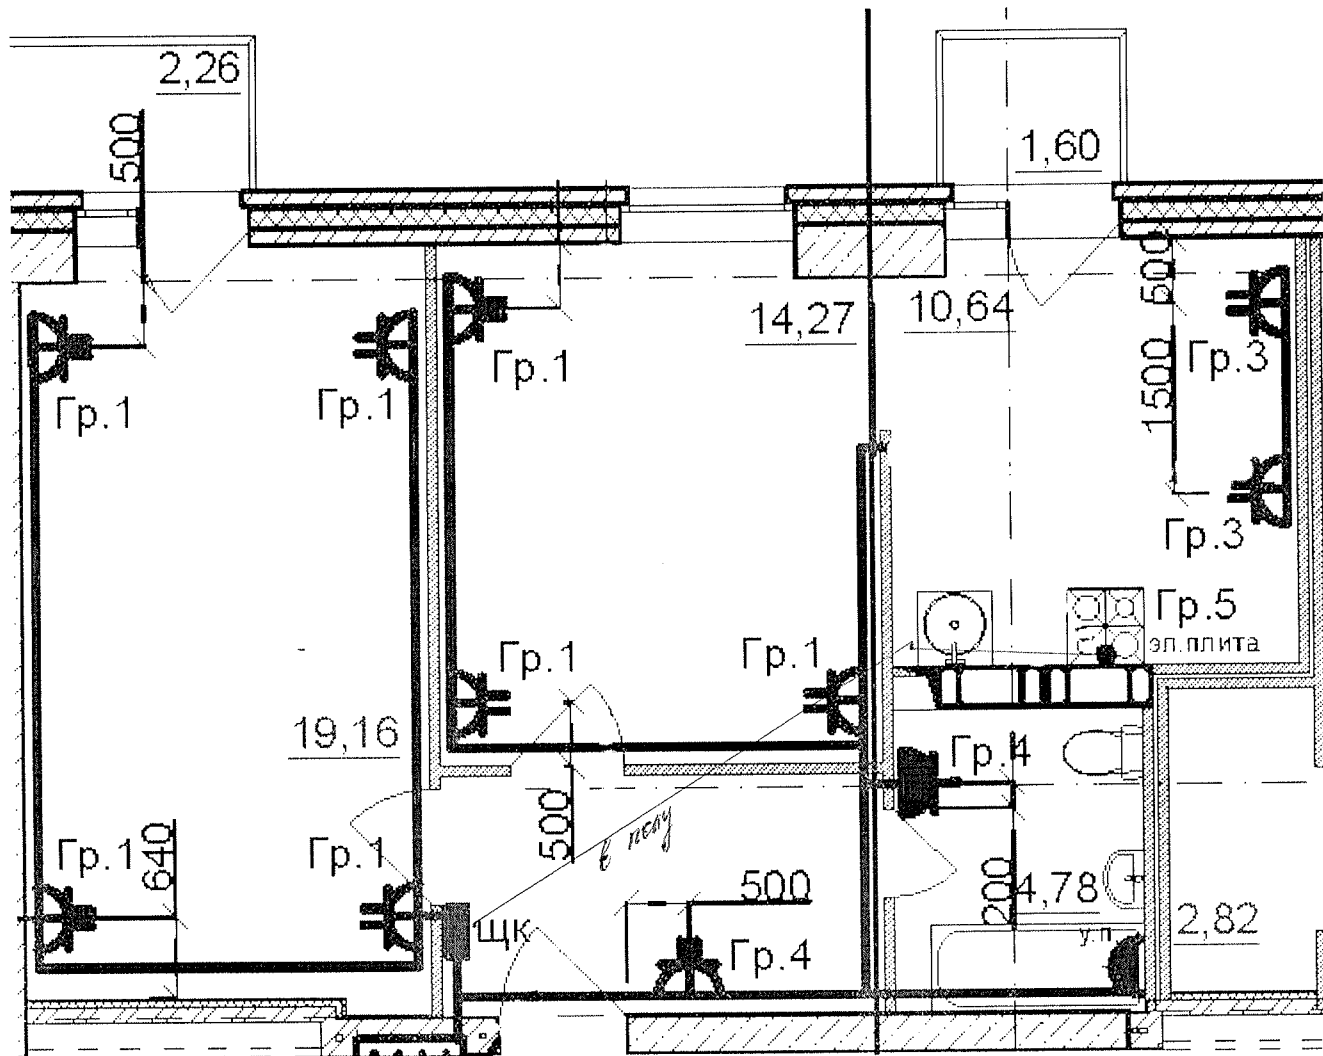

Данный чертеж является исполнительным. Отступлений нет.


Ответственный исполнитель: Главный инженер ООО «Сигнал-А»

Сыченко Александр Николаевич

Подпись _____



Выполнил	Ф.И.О.	Подпись	Дата	Многоэтажный жилой дом по ул. Лавочкина 7, кв. 103 в Ворошиловском районе г. Волгограда		
Прораб	Насекин С.А.		10.08.14			
Гл. инженер	Сыченко А.Н.		10.08.14			
				Исполнительная схема 16-ой квартиры 18 этажа. Розеточные сети.	ООО "Сигнал-А"	

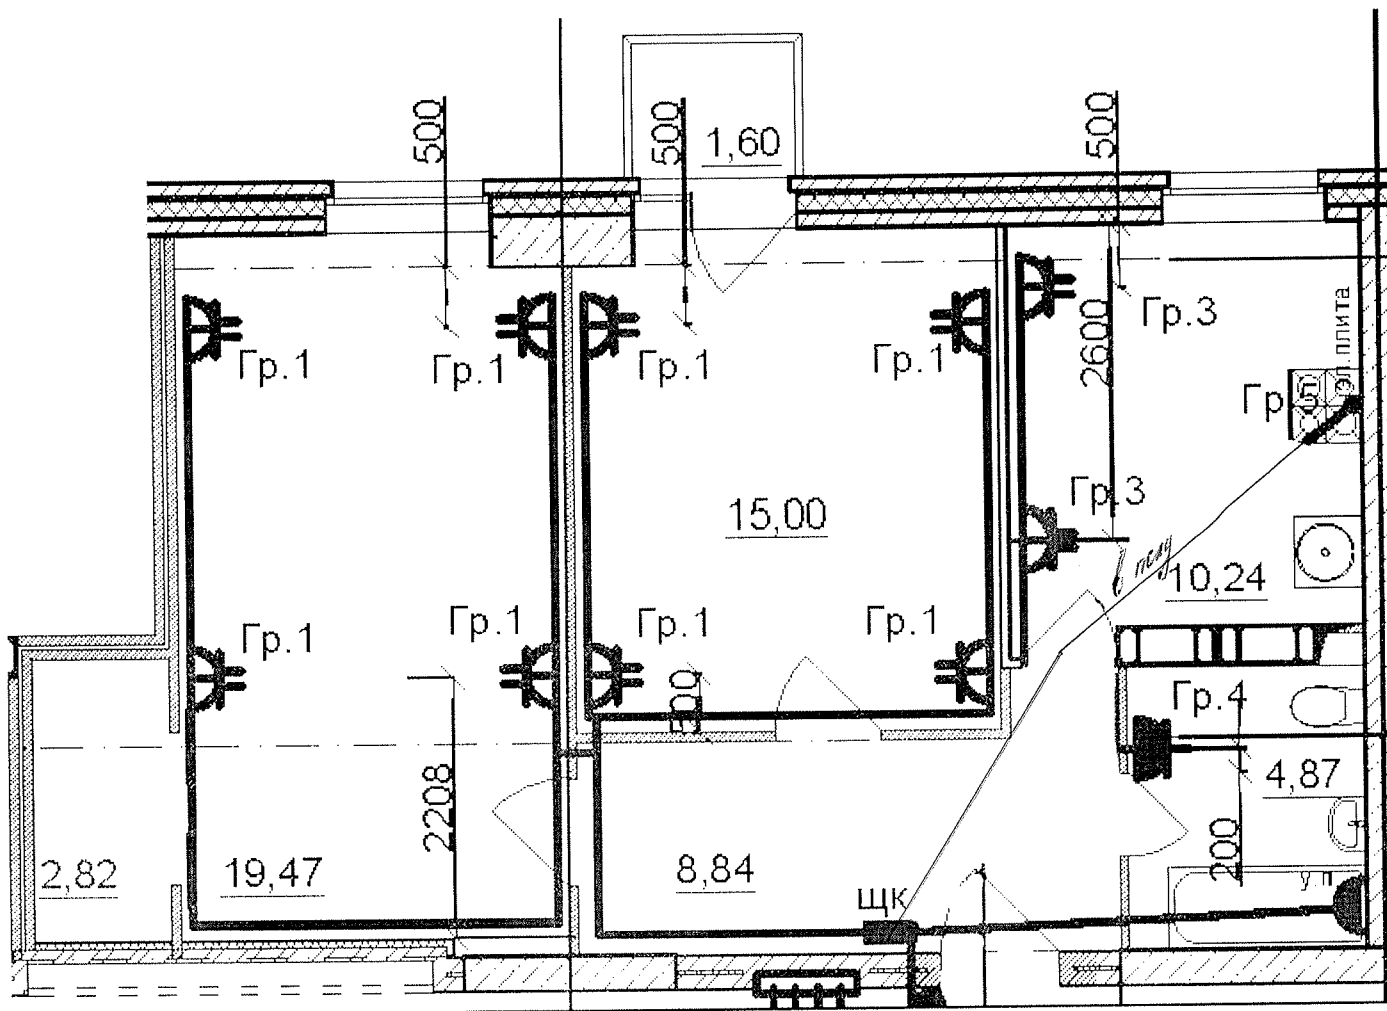




Данный чертеж является исполнительным. Отступлений нет.

Ответственный исполнитель: Главный инженер ООО «Сигнал-А»

Сыченко Александр Николаевич

Подпись _____ 

Выполнил	Ф.И.О.	Подпись	Дата	Многоэтажный жилой дом по ул. Лавочкина 7, кв. 103 в Ворошиловском районе г. Волгограда	
Прораб	Насекин С.А.		10.07.12		
Гл. инженер	Сыченко А.Н.		10.07.12		
				Исполнительная схема 17-ой квартиры 18 этажа. Розеточные сети.	ООО "Сигнал-А"

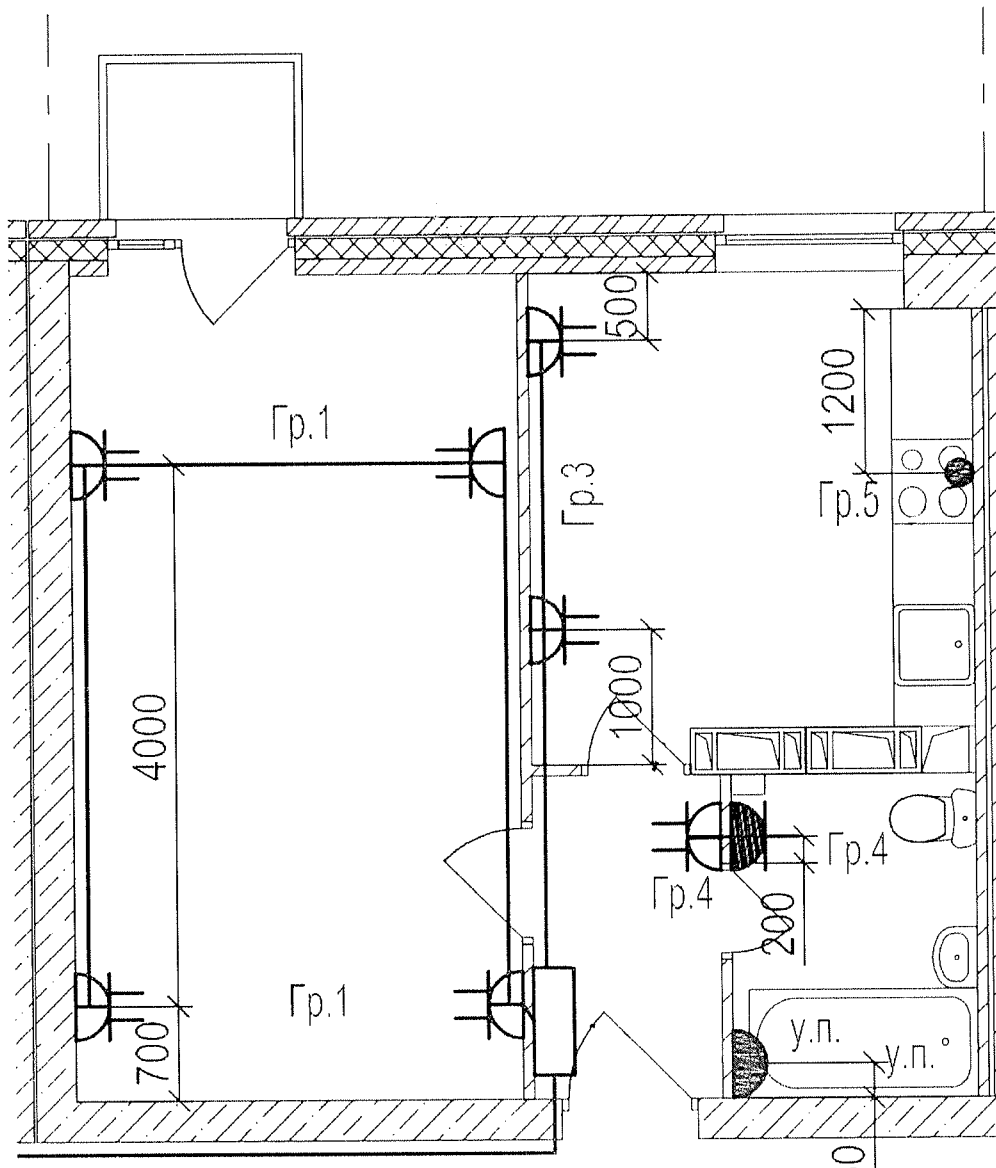



Данный чертеж является исполнительным. Отступлений нет.


Ответственный исполнитель: Главный инженер ООО «Сигнал-А»

Сыченко Александр Николаевич

Подпись _____ 



				Многоэтажный жилой дом по ул. Лавочкина 7, кв. 103 в Ворошиловском районе г. Волгограда	
Выполнил	Ф.И.О.	Подпись	Дата		
Прораб	Насекин С.А.		20.02.12		
Гл. инженер	Сыченко А.Н.		20.02.12		
				Исполнительная схема 18-ой квартиры 18 этажа. Розеточные сети.	ООО "Сигнал-А"

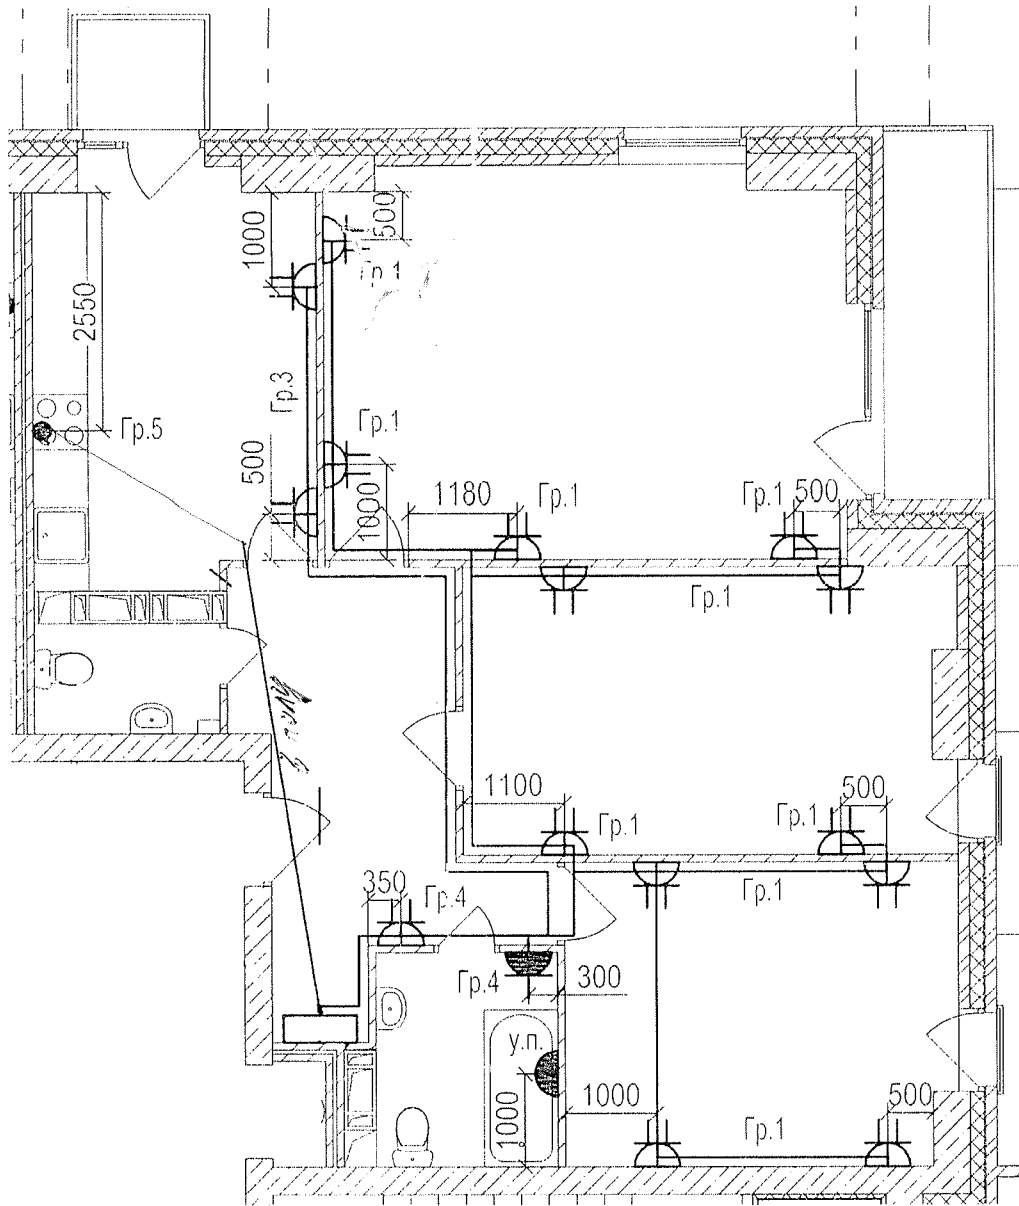

Данный чертеж является исполнительным. Отступлений нет.

Ответственный исполнитель: Главный инженер ООО «Сигнал-А»

Сыченко Александр Николаевич

Подпись _____



Выполнил	Ф И О. Насекин С.А.	Подпись 	Дата 10.09.17	Многоэтажный жилой дом по ул. Лавочкина 7, кв. 103 в Ворошиловском районе г.Волгограда			
Прораб	Сыченко А.Н.		10.09.17				
Гл. инженер					Исполнительная схема 19-ой квартиры 18 этажа. Розеточные сети.	ООО "Сигнал-А"	