


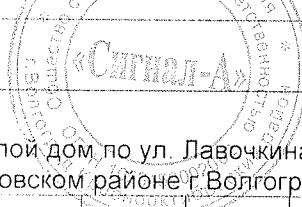


Данный чертеж является исполнительным. Отступлений нет.

Ответственный исполнитель: Главный инженер ООО «Сигнал-А»

Сыченко Александр Николаевич

Подпись _____

					
Выполнил	Ф.И.О.	Подпись	Дата		
Прораб	Насекин С.А.		10.07.17		
Гл. инженер	Сыченко А.Н.		10.07.17		
				Исполнительная схема 1-ой квартиры 17 этажа.	
				Розеточные сети.	
				ООО "Сигнал-А"	

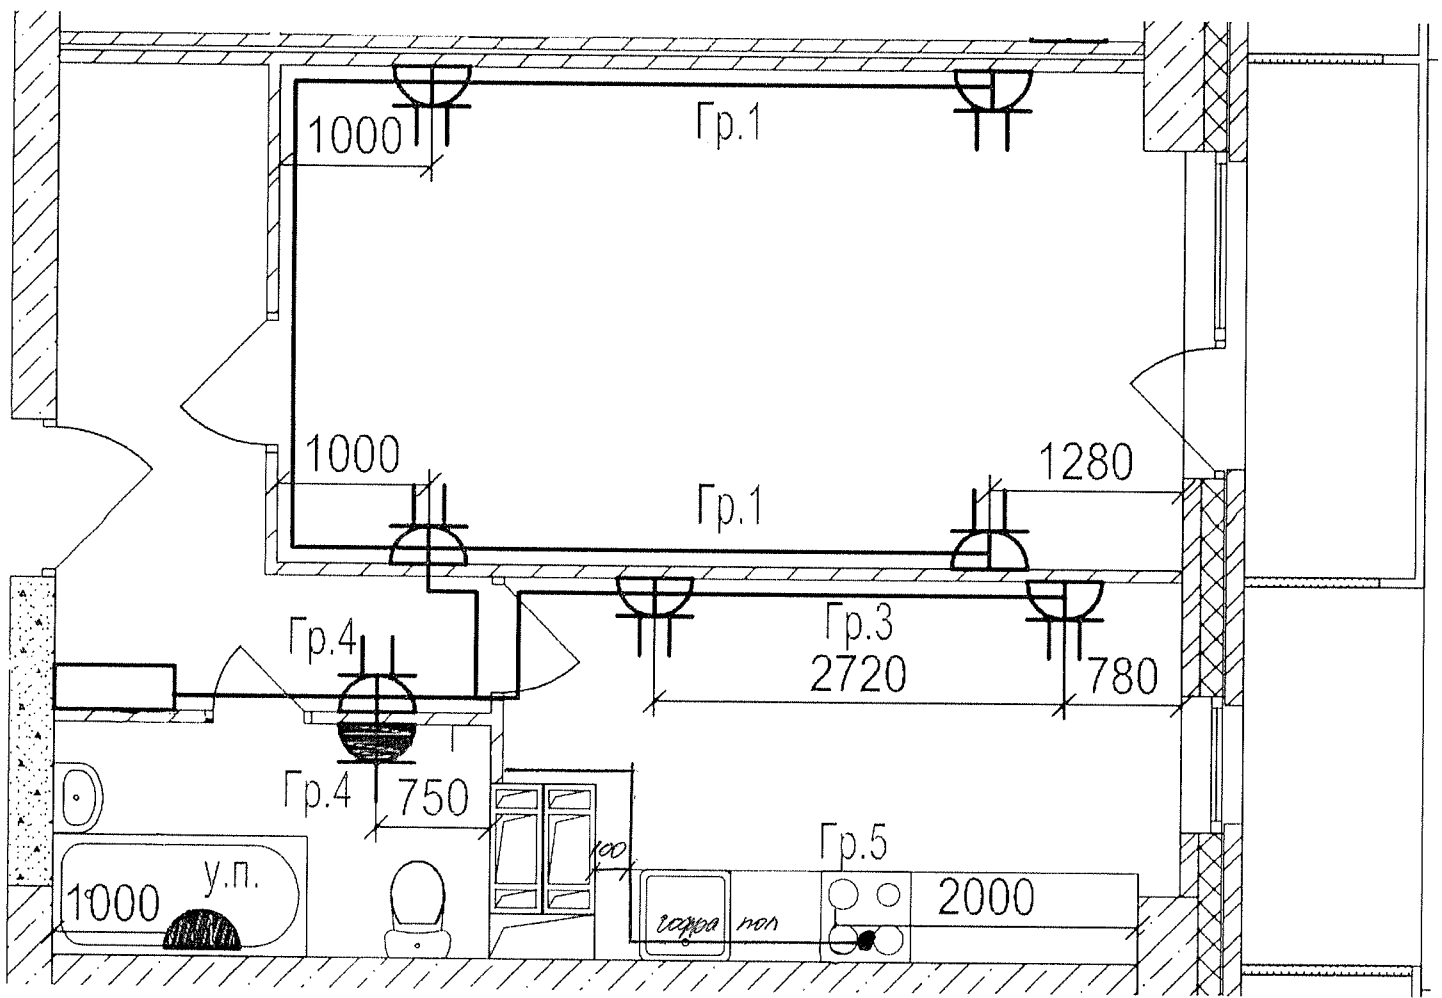


Данный чертеж является исполнительным. Отступлений нет.


Ответственный исполнитель: Главный инженер ООО «Сигнал-А»

Сыченко Александр Николаевич

Подпись _____

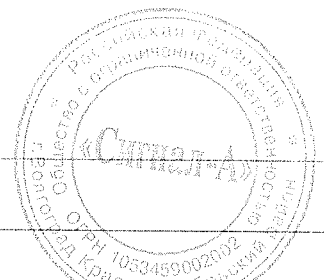

				Многоэтажный жилой дом по ул. Лавочкина 7, кв. 103 в Ворошиловском районе г. Волгограда	
Выполнил	Ф.И.О.	Подпись	Дата		
Прораб	Насекин С.А.		10.07.17		
Гл. инженер	Сыченко А.Н.		10.07.17		
				Исполнительная схема 2-ой квартиры 17 этажа.	
				Розеточные сети.	
				ООО "Сигнал-А"	

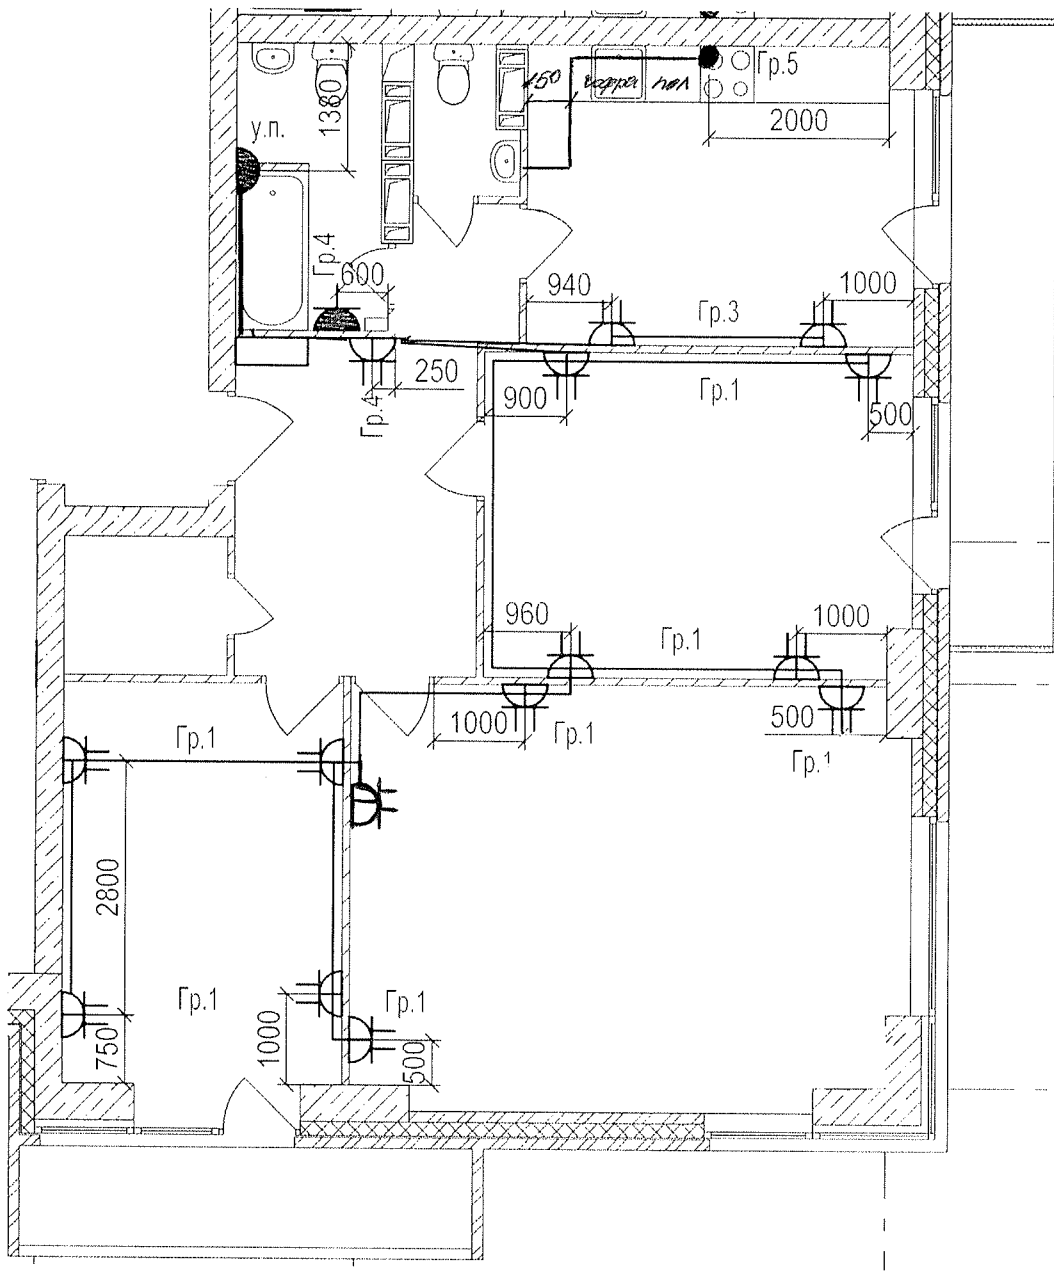


Данный чертеж является исполнительным. Отступлений нет.


Ответственный исполнитель: Главный инженер ООО «Сигнал-А»

Сыченко Александр Николаевич

Подпись _____

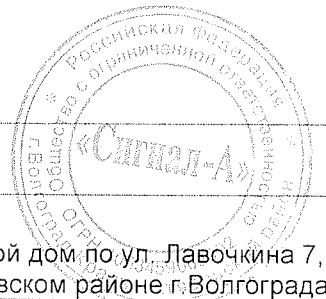

				Многоэтажный жилой дом по ул. Лавочкина 7, кв. 103 в Ворошиловском районе г. Волгограда	
Выполнил	Ф.И.О.	Подпись	Дата		
Прораб	Насекин С.А.		10.07.17		
Гл. инженер	Сыченко А.Н.		10.07.17		
				Исполнительная схема 3-ей квартиры 17 этажа.	
				Розеточные сети.	
				ООО "Сигнал-А"	

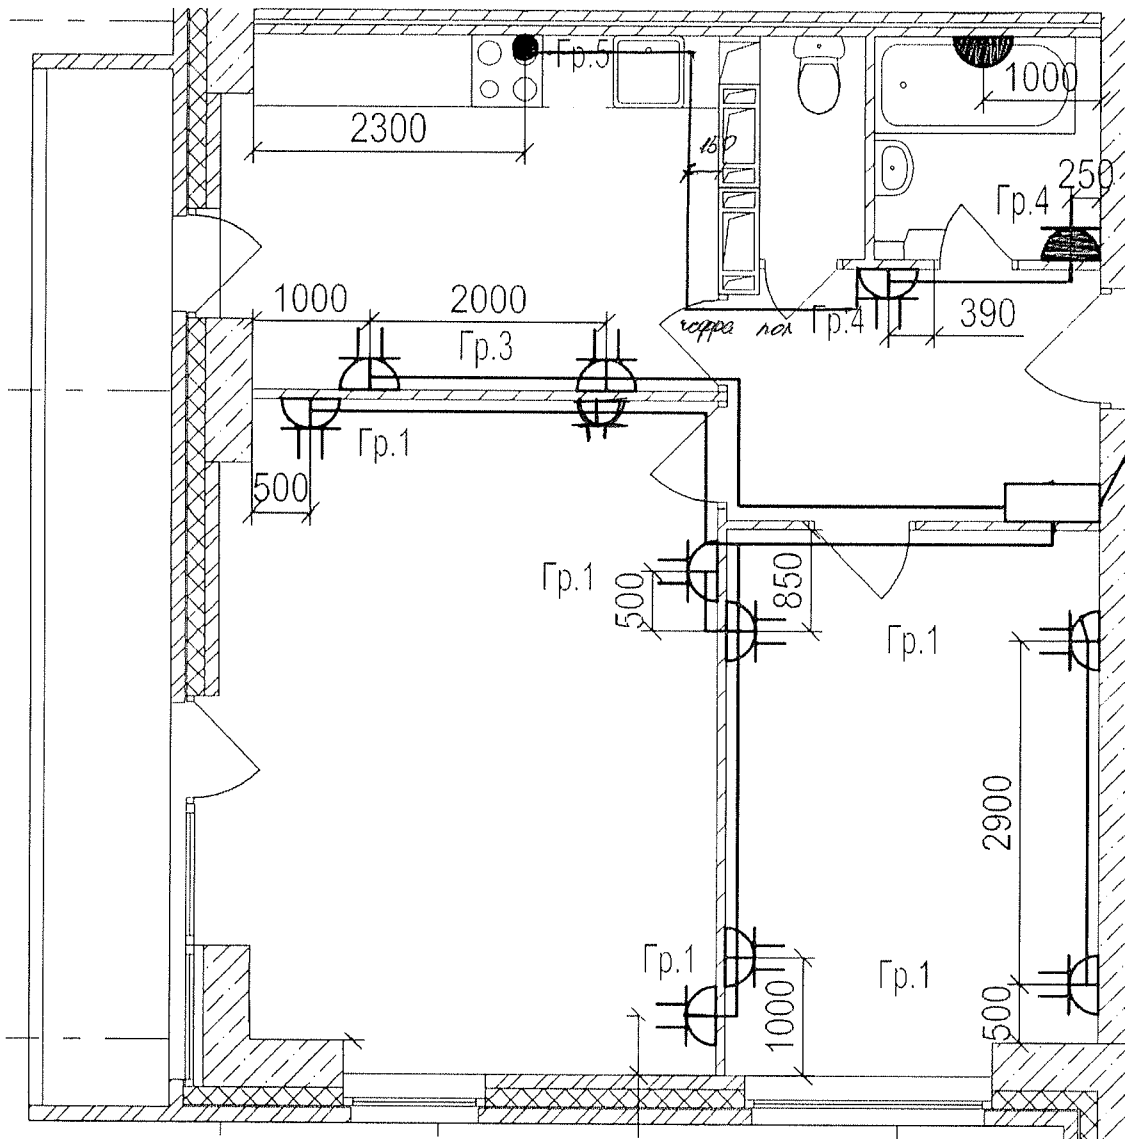


Данный чертеж является исполнительным. Отступлений нет.

Ответственный исполнитель: Главный инженер ООО «Сигнал-А»

Сыченко Александр Николаевич

Подпись _____

Выполнил	Ф.И.О.	Подпись	Дата				
Прораб	Насекин С.А.		10.07.17				
Гл.инженер	Сыченко А.Н.		10.07.17				
				Исполнительная схема 4-ой квартиры 17 этажа.			
				Розеточные сети.			
				ООО "Сигнал-А"			

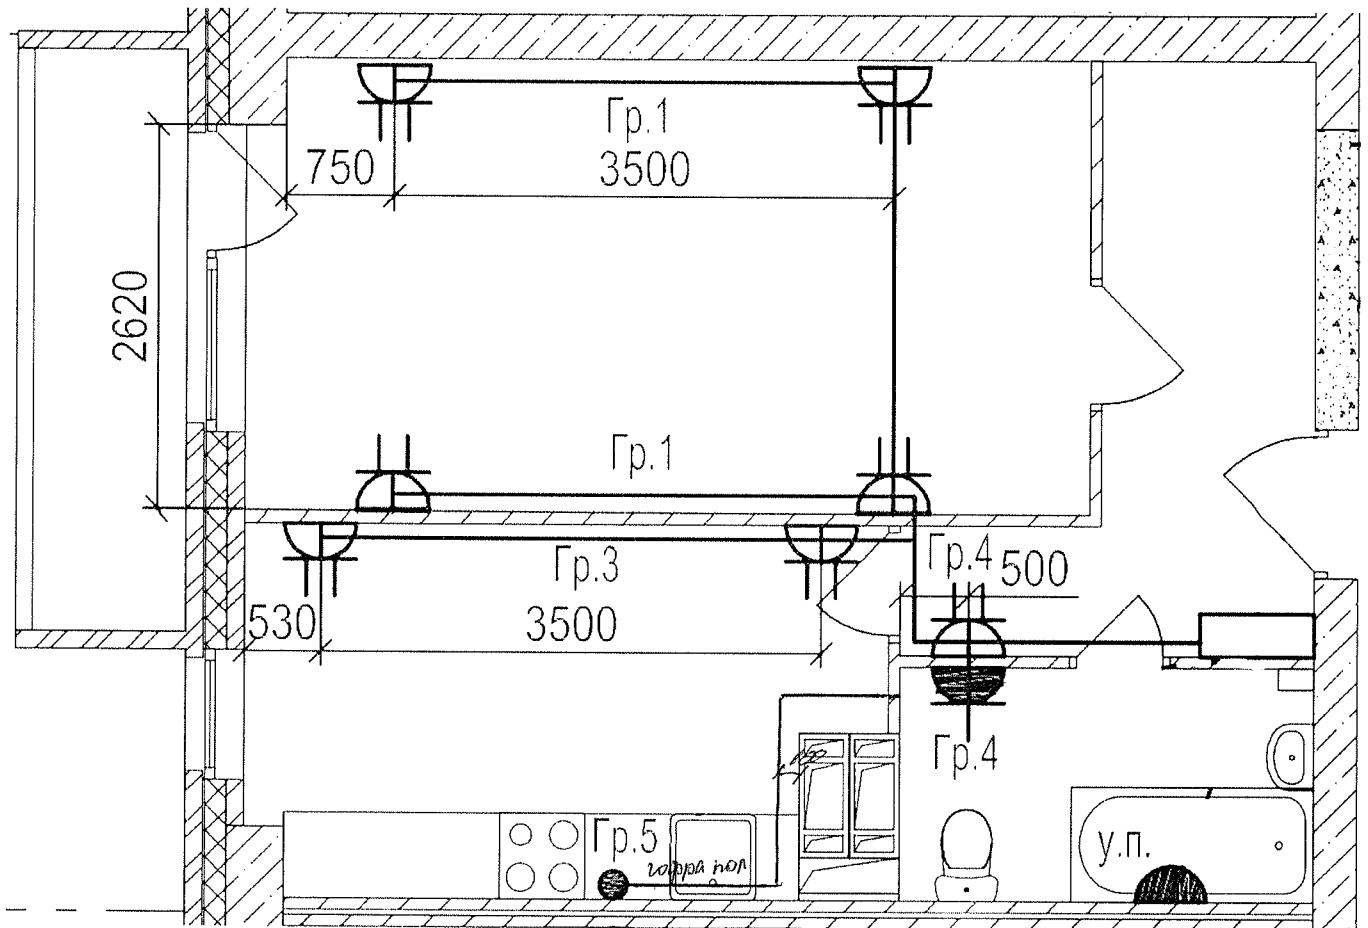

Данный чертеж является исполнительным. Отступлений нет.


Ответственный исполнитель: Главный инженер ООО «Сигнал-А»

Сыченко Александр Николаевич

Подпись _____



Выполнил	Ф.И.О.	Подпись	Дата	Многоэтажный жилой дом по ул. Лавочкина 7, кв. 103 в Ворошиловском районе г. Волгограда		
Прораб	Насекин С.А.		10.07.17			
Гл. инженер	Сыченко А.Н.		10.07.17			
				Исполнительная схема 5-ой квартиры 17 этажа. Розеточные сети.	ООО "Сигнал-А"	

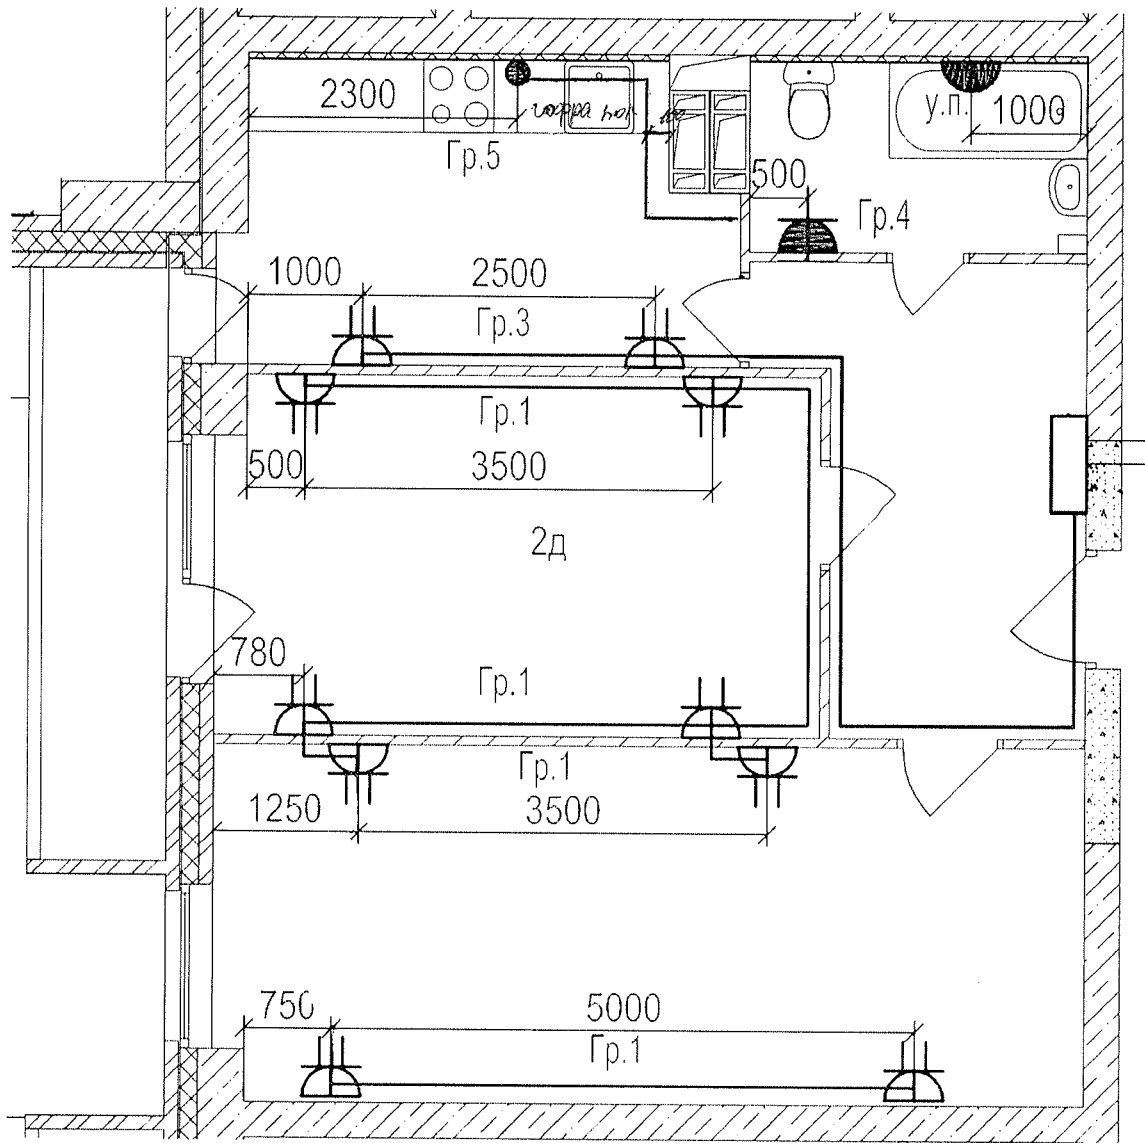


Данный чертеж является исполнительным. Отступлений нет.

Ответственный исполнитель: Главный инженер ООО «Сигнал-А»

Сыченко Александр Николаевич

Подпись _____

Выполнил	Ф.И.О.	Подпись	Дата				
Прораб	Насекин С.А.		10.07.17				
Гл. инженер	Сыченко А.Н.		10.07.17				
				Исполнительная схема 6-ой квартиры 17 этажа. Розеточные сети.		ООО "Сигнал-А"	


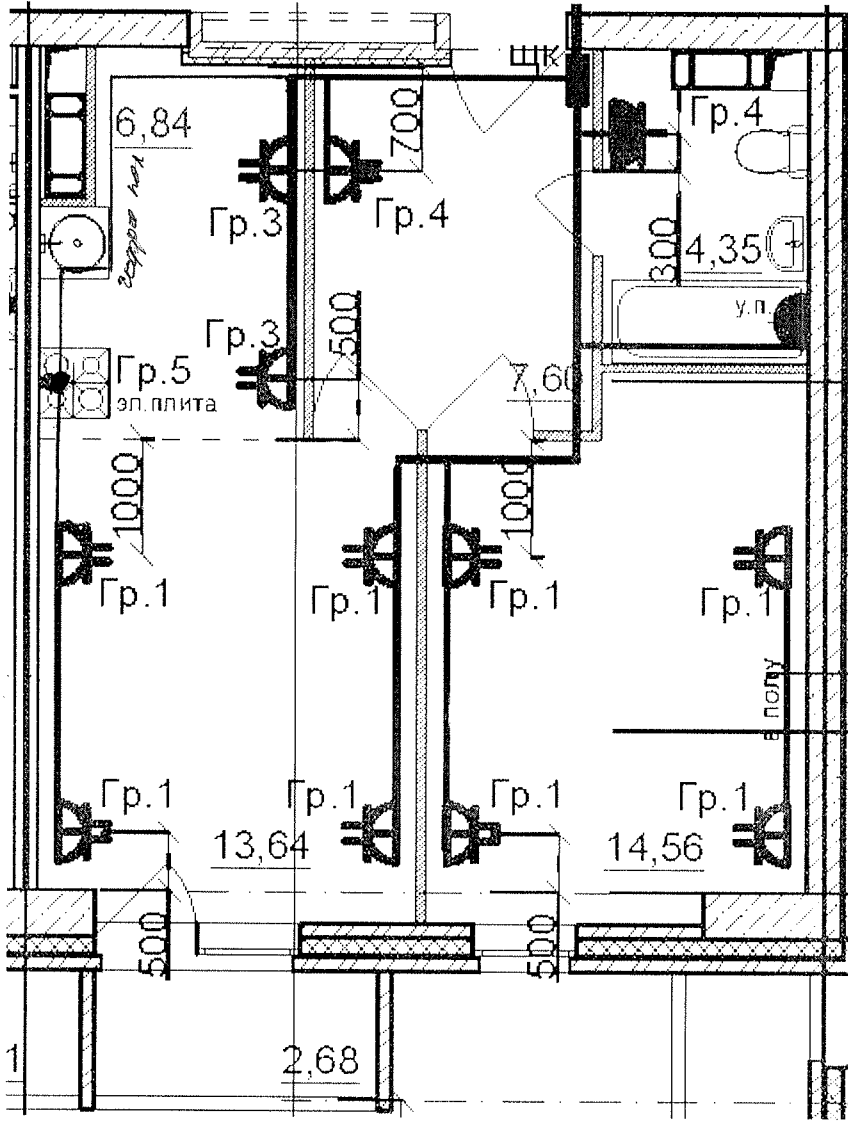



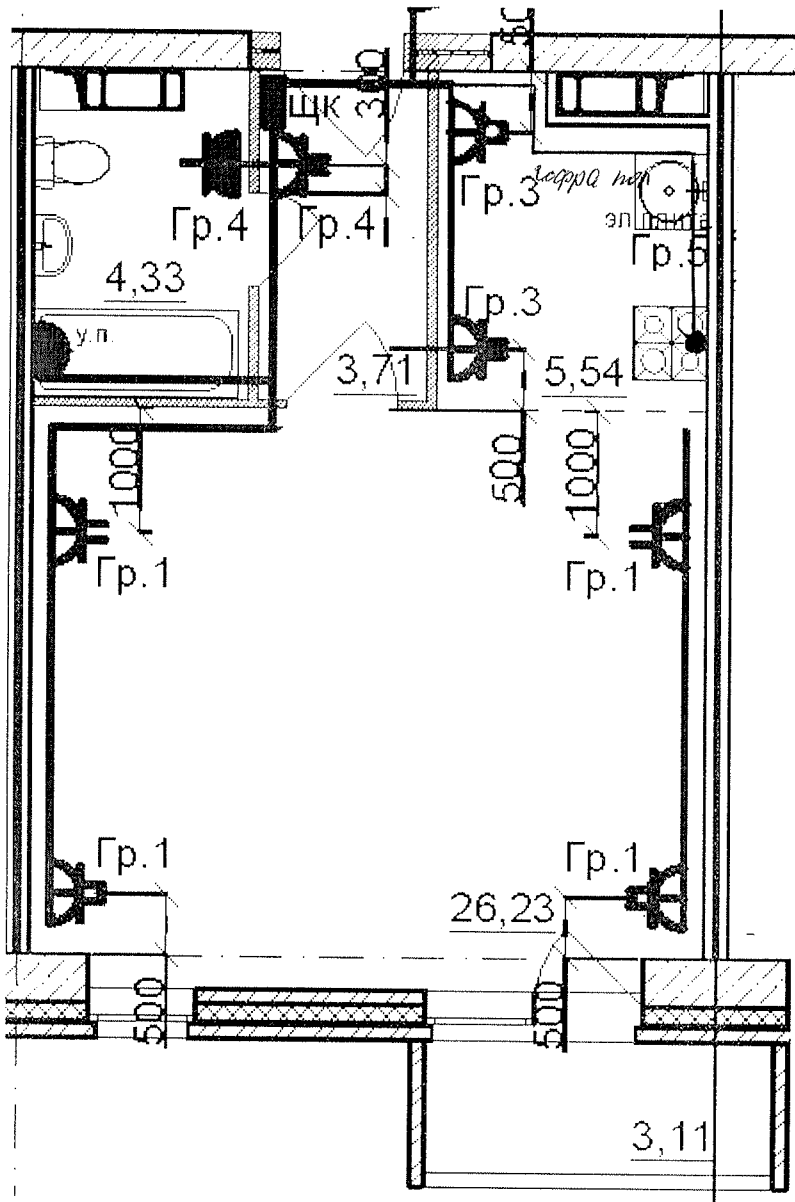
Данный чертеж является исполнительным. Отступлений нет.

Ответственный исполнитель: Главный инженер ООО «Сигнал-А»

Сыченко Александр Николаевич

Подпись _____

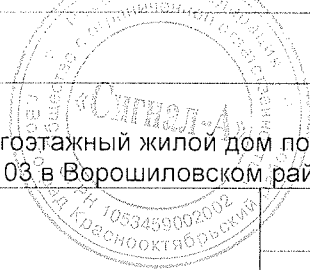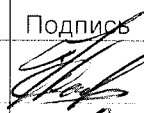					
Выполнил	Ф.И.О.	Подпись	Дата		
Прораб	Насекин С.А.		10.07.17		
Гл. инженер	Сыченко А.Н.		10.07.17		
				Исполнительная схема 7-ой квартиры 17 этажа. Розеточные сети.	
				ООО "Сигнал-А"	





Данный чертеж является исполнительным. Отступлений нет.


Ответственный исполнитель: Главный инженер ООО «Сигнал-А»

Сыченко Александр Николаевич

Подпись _____ 

Выполнил	Ф.И.О.	Подпись	Дата	Многоэтажный жилой дом по ул. Лавочкина 7, кв. 103 в Ворошиловском районе г. Волгограда		
Прораб	Насекин С.А.		10.07.17			
Гл. инженер	Сыченко А.Н.		10.07.17			
				Исполнительная схема 8-ой квартиры 17 этажа. Розеточные сети.	ООО "Сигнал-А"	



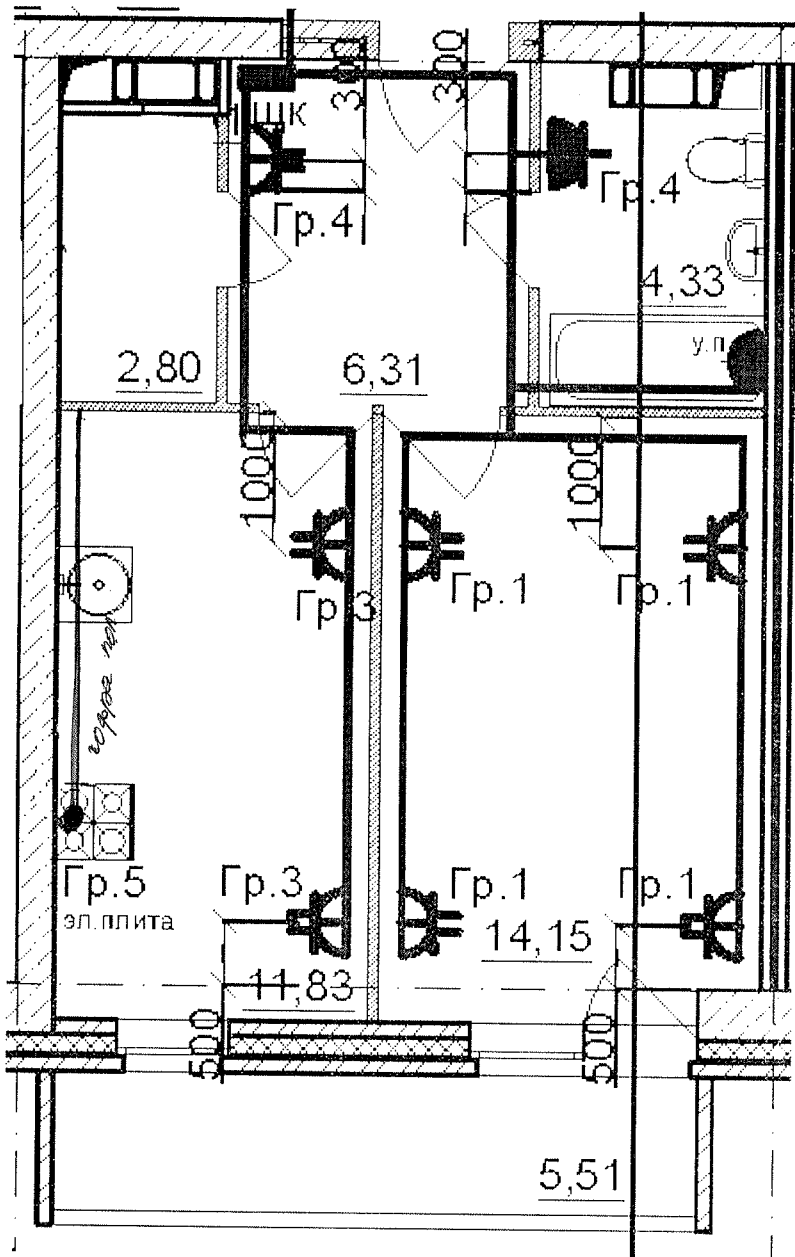


Данный чертеж является исполнительным. Отступлений нет.
 Ответственный исполнитель: Главный инженер ООО «Сигнал-А»

Сыченко Александр Николаевич

Подпись _____

Выполнил	Ф.И.О.	Подпись	Дата				
Прораб	Насекин С.А.		10.07.17				
Гл.инженер	Сыченко А.Н.		10.07.17				
				Исполнительная схема 9-ой квартиры 17 этажа.	ООО "Сигнал-А"		
				Розеточные сети.			

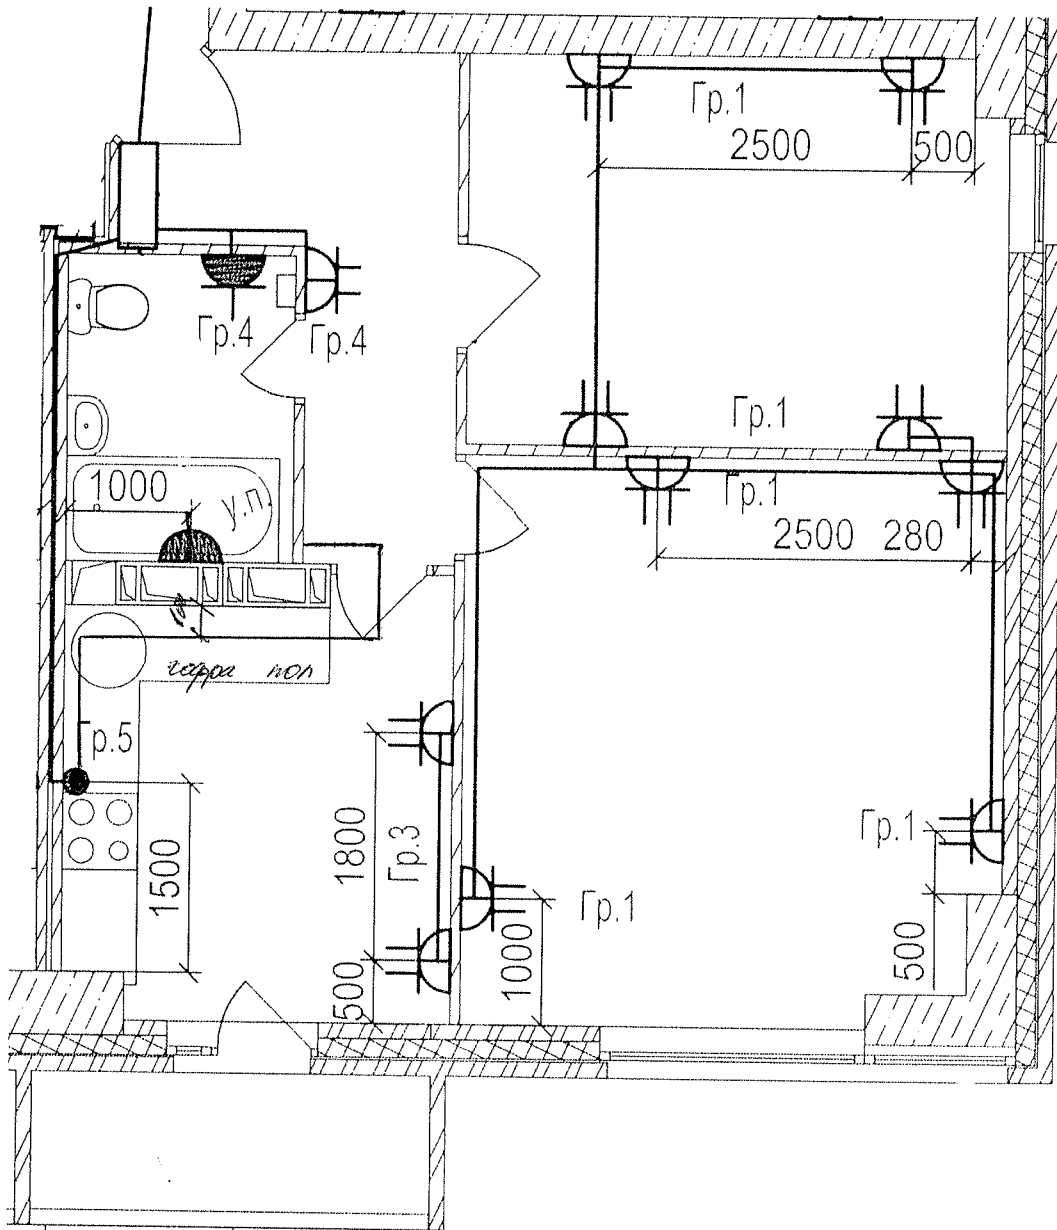

Данный чертеж является исполнительным. Отступлений нет.


Ответственный исполнитель: Главный инженер ООО «Сигнал-А»

Сыченко Александр Николаевич

Подпись _____



				Многоэтажный жилой дом по ул. Лавочкина 7, кв. 103 в Ворошиловском районе г. Волгограда		
Выполнил	Ф.И.О.	Подпись	Дата			
Прораб	Насекин С.А.		10.08.17			
Гл. инженер	Сыченко А.Н.		10.08.17			
				Исполнительная схема 11-ой квартиры 17 этажа.		ООО "Сигнал-А"
				Розеточные сети.		

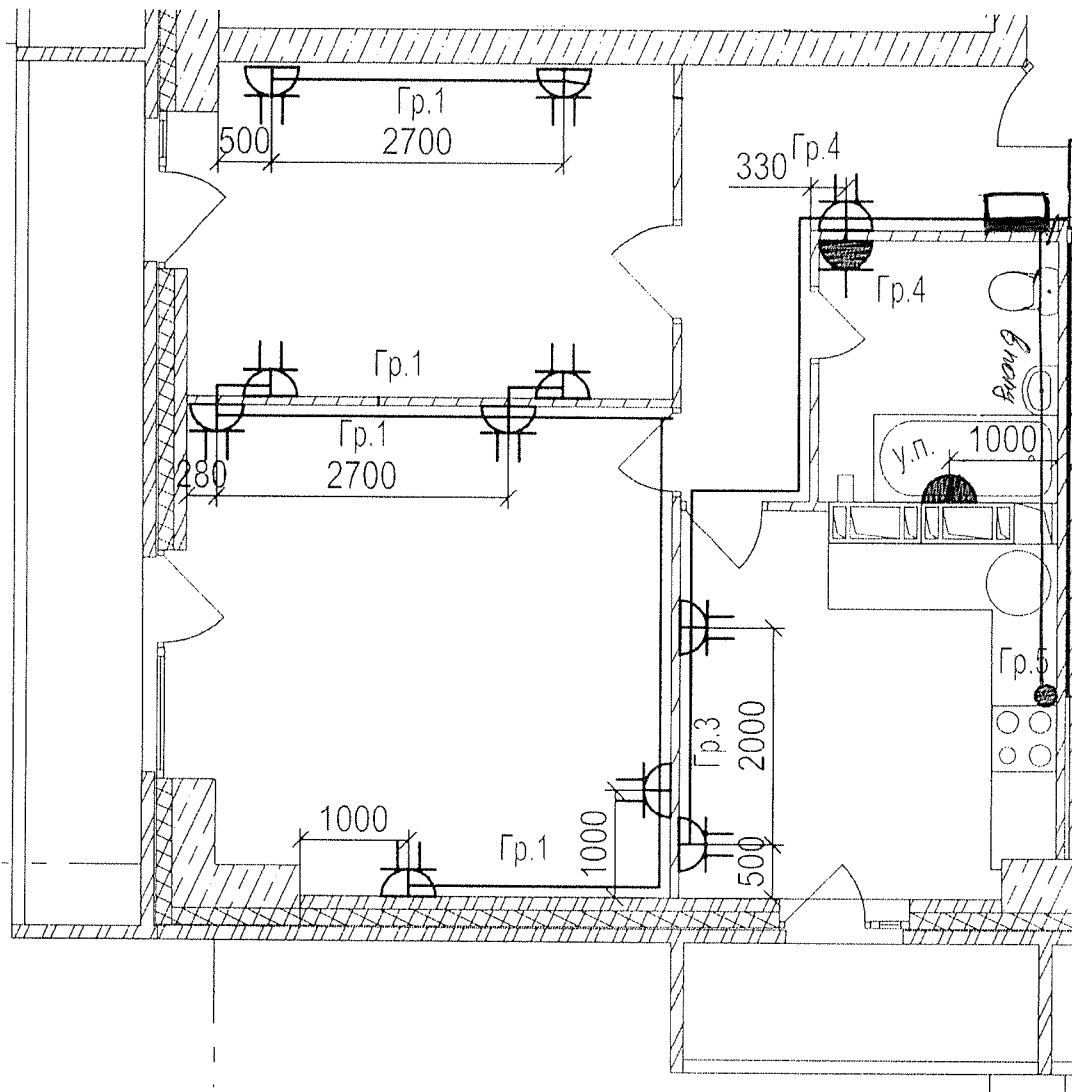

Данный чертеж является исполнительным. Отступлений нет.


Ответственный исполнитель: Главный инженер ООО «Сигнал-А»

Сыченко Александр Николаевич

Подпись _____



Выполнил	Ф.И.О.	Подпись	Дата	Многоэтажный жилой дом по ул. Лавочкина 7, кв. 103 в Ворошиловском районе г.Волгограда			
Прораб	Насекин С.А.		10.07.17				
Гл.инженер	Сыченко А.Н.		10.07.17				
				Исполнительная схема 12-ой квартиры 17 этажа.		ООО "Сигнал-А"	
				Розеточные сети.			

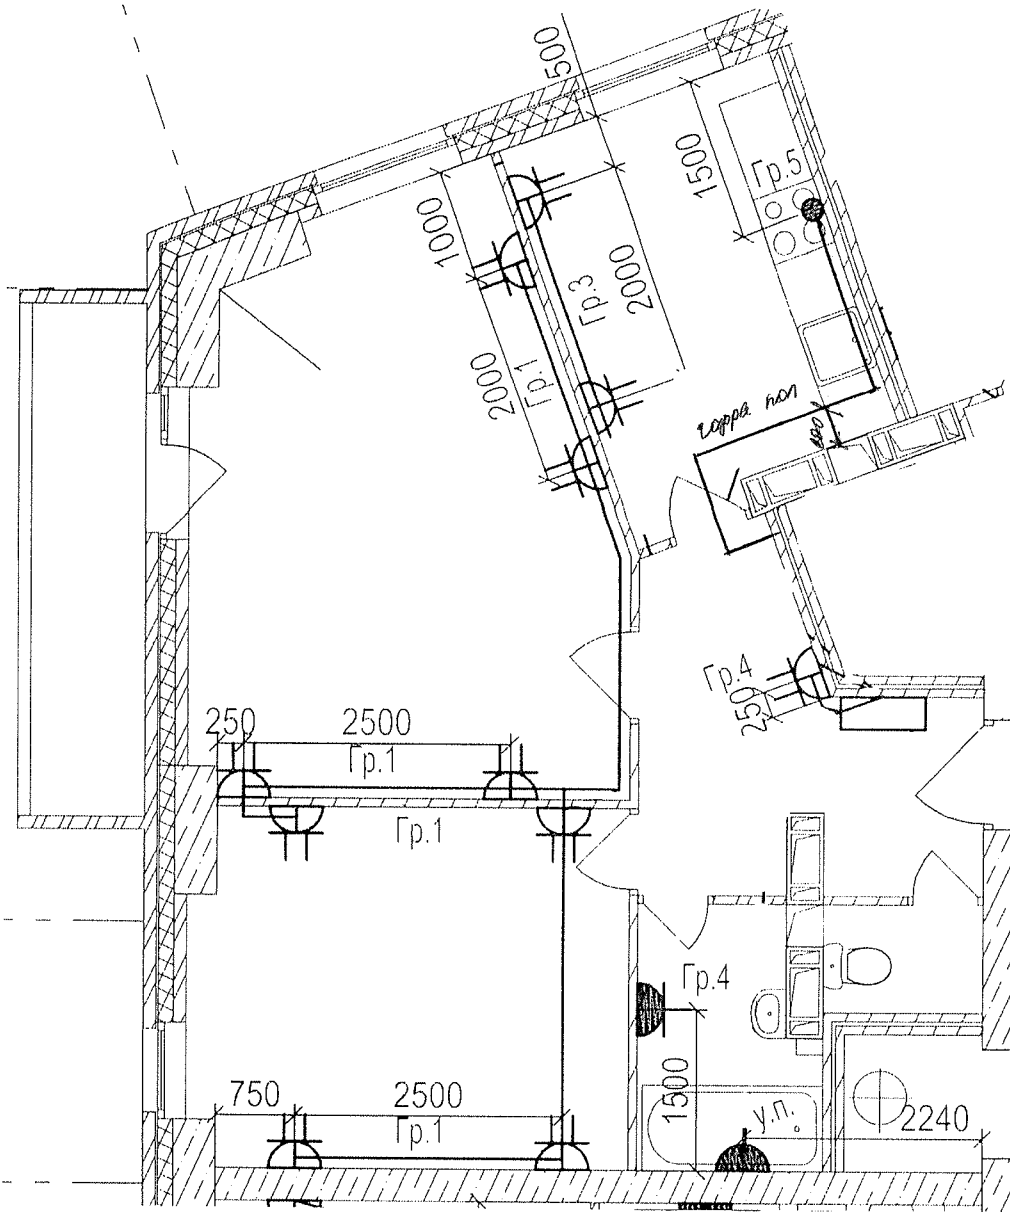




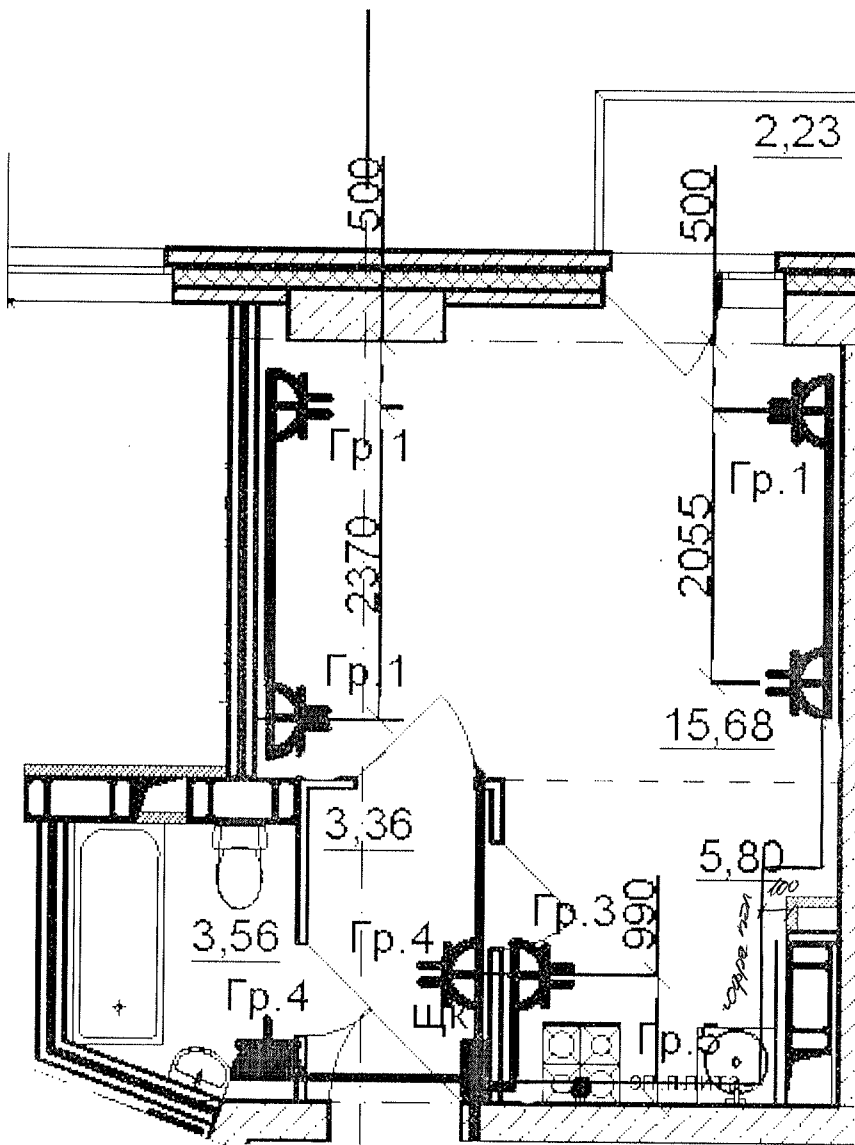
Данный чертеж является исполнительным. Отступлений нет.

Ответственный исполнитель: Главный инженер ООО «Сигнал-А»

Сыченко Александр Николаевич

Подпись _____ 

							
Выполнил	Ф.И.О.	Подпись	Дата				
Прораб	Насекин С.А.		10.07.17				
Гл. инженер	Сыченко А.Н.		10.07.17				
				Исполнительная схема 14-ой квартиры 17 этажа.		ООО "Сигнал-А"	
				Розеточные сети.			



Данный чертеж является исполнительным. Отступлений нет.


Ответственный исполнитель: Главный инженер ООО «Сигнал-А»

Сыченко Александр Николаевич

Подпись _____



Выполнил	Ф.И.О.	Подпись	Дата	Многоэтажный жилой дом по ул. Лавочкина 7, кв. 103 в Ворошиловском районе г. Волгограда		
Прораб	Насекин С.А.		10.07.17			
Гл. инженер	Сыченко А.Н.		10.07.17			
				Исполнительная схема 15-ой квартиры 17 этажа. Розеточные сети.		ООО "Сигнал-А"

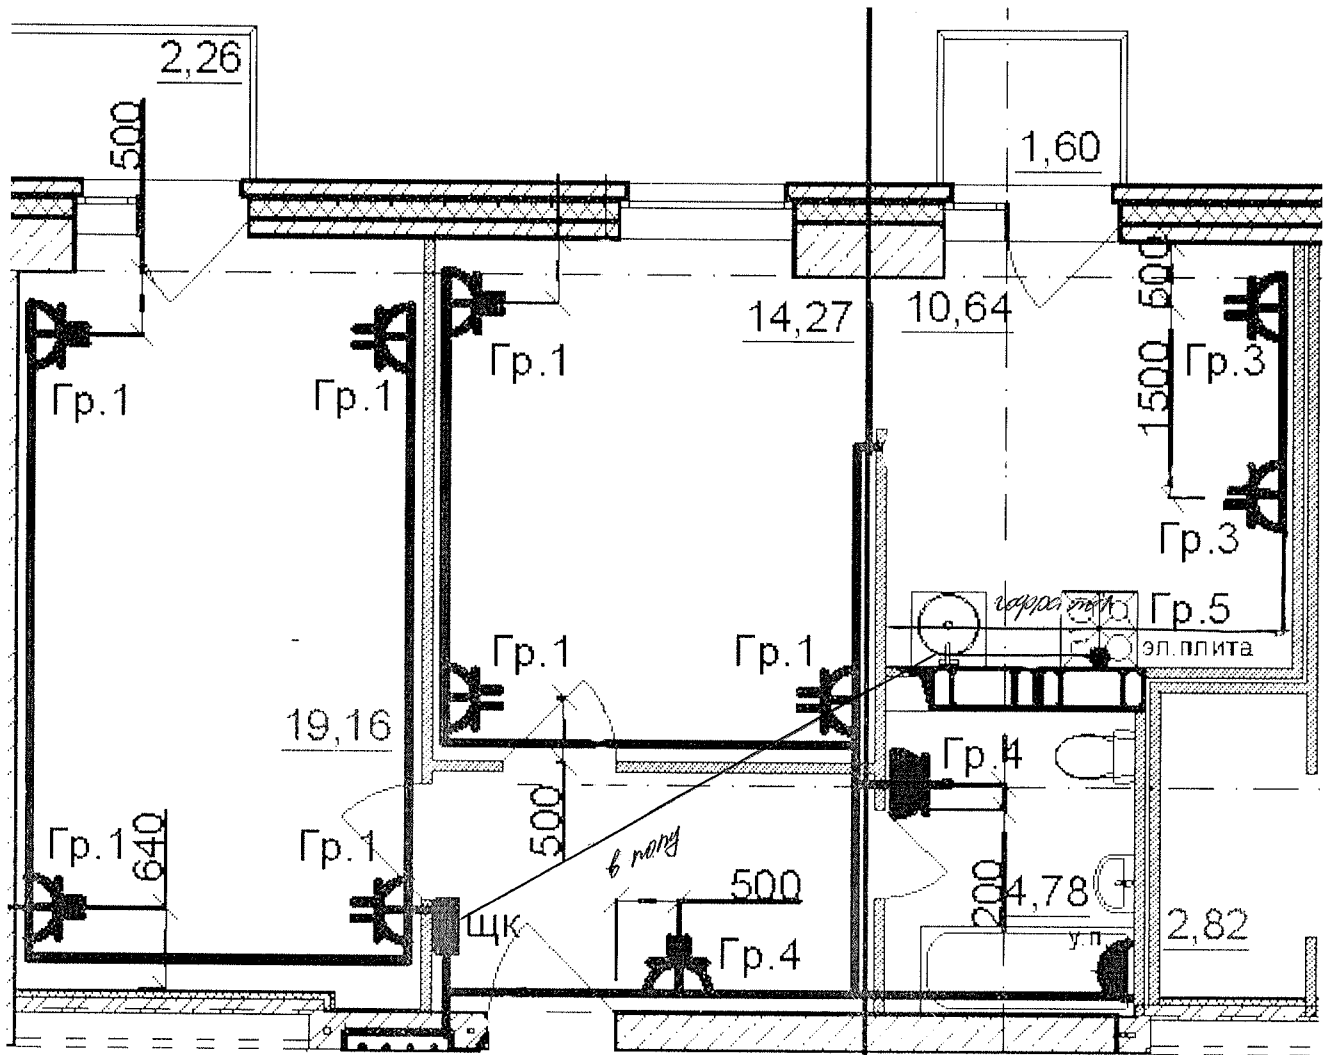

Данный чертеж является исполнительным. Отступлений нет.


Ответственный исполнитель: Главный инженер ООО «Сигнал-А»

Сыченко Александр Николаевич

Подпись _____



Выполнил	Ф.И.О.	Подпись	Дата	Многоэтажный жилой дом по ул. Лавочкина 7, кв. 103 в Ворошиловском районе г. Волгограда		
Прораб	Насекин С.А.		10.07.07			
Гл. инженер	Сыченко А.Н.		10.07.17			
				Исполнительная схема 16-ой квартиры 17 этажа.		ООО "Сигнал-А"
				Розеточные сети.		

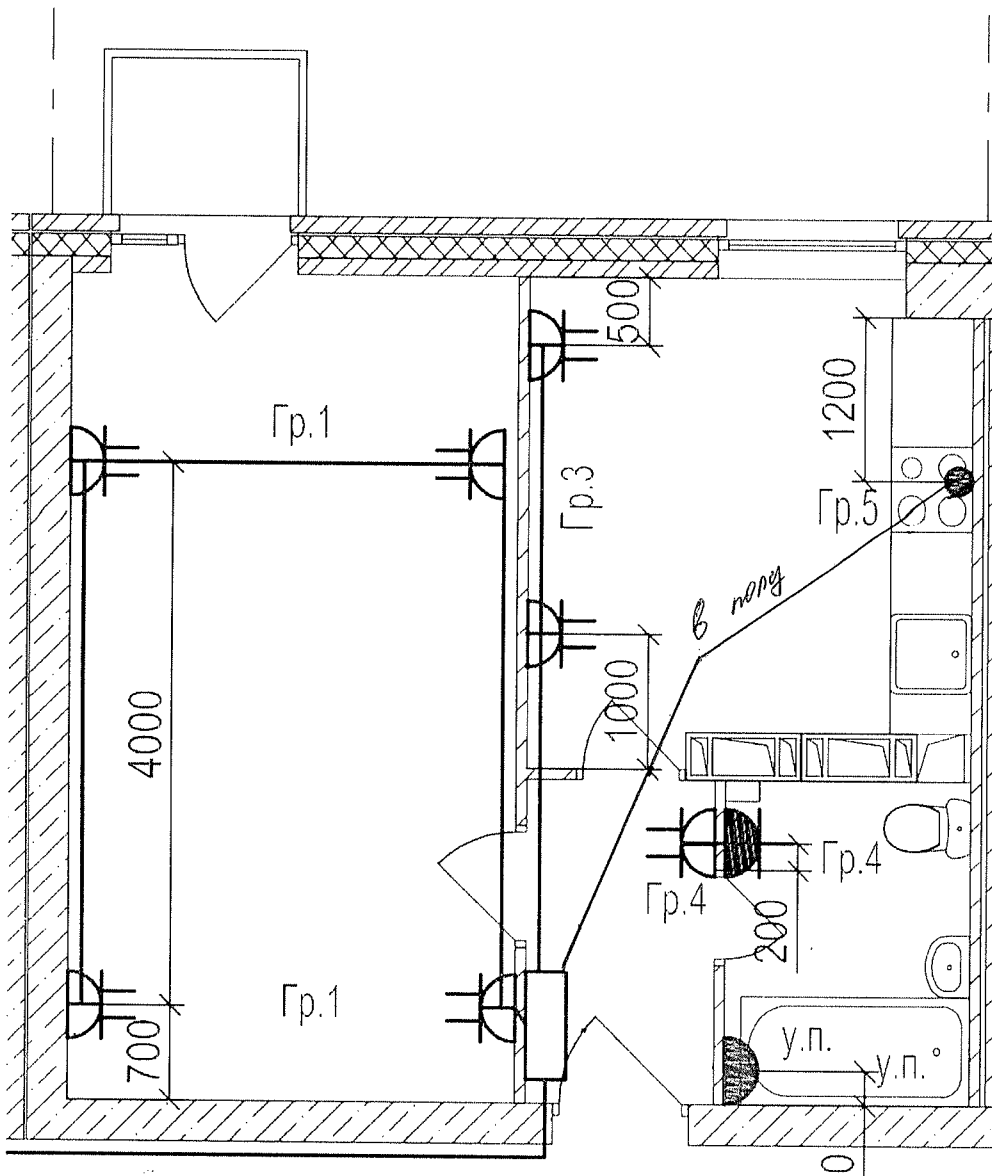

Данный чертеж является исполнительным. Отступлений нет.


Ответственный исполнитель: Главный инженер ООО «Сигнал-А»

Сыченко Александр Николаевич

Подпись _____

Выполнил	Ф.И.О.	Подпись	Дата	Многоэтажный жилой дом по ул. Лавочкина 7, кв. 103 в Ворошиловском районе г. Волгограда			
Прораб	Насекин С.А.		10.03.17				
Гл. инженер	Сыченко А.Н.		10.07.17				
				Исполнительная схема 18-ой квартиры 17 этажа. Розеточные сети.		ООО "Сигнал-А"	



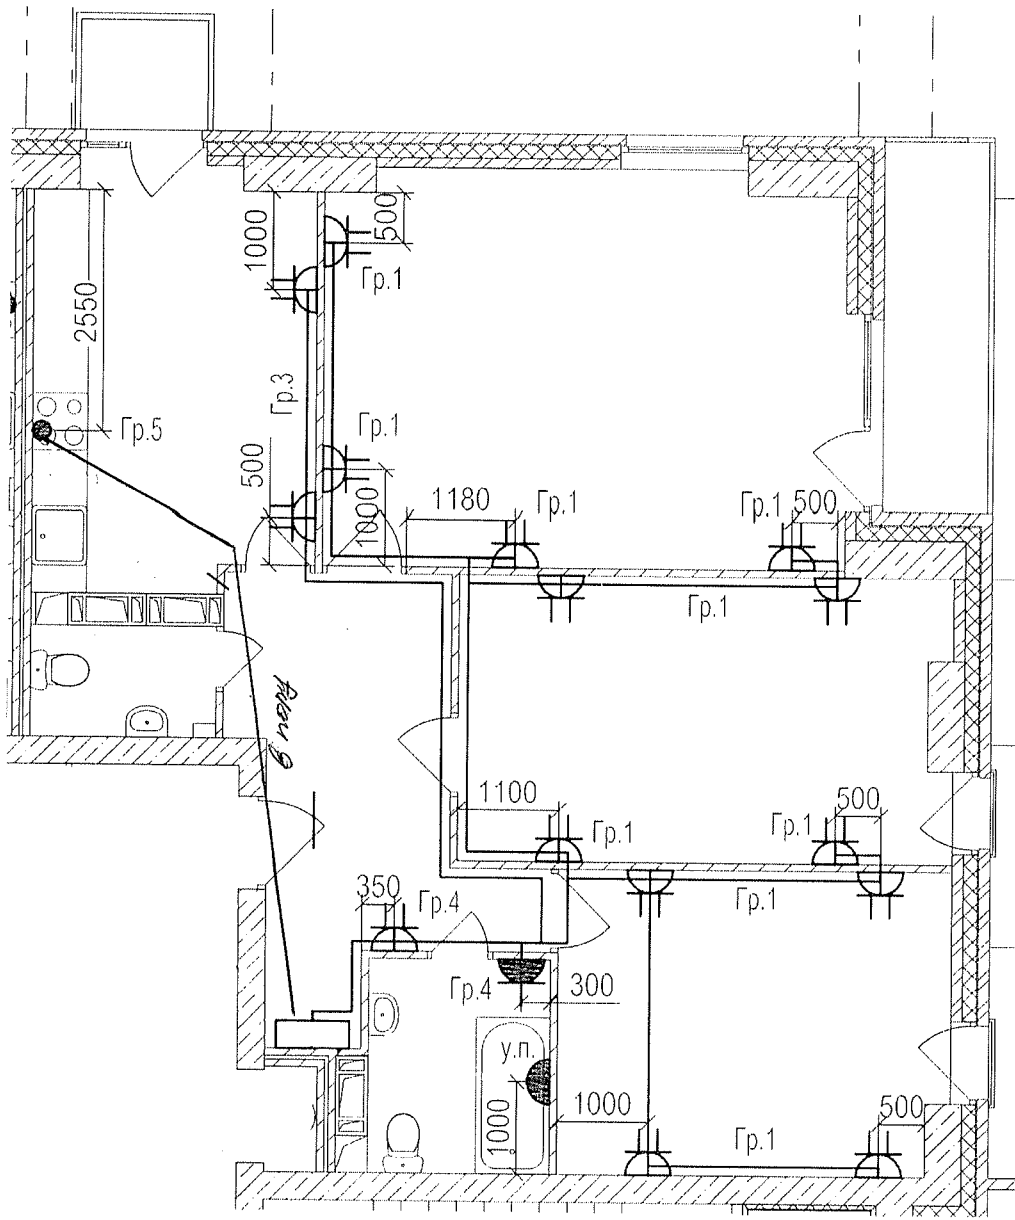

Данный чертеж является исполнительным. Отступлений нет.

Ответственный исполнитель: Главный инженер ООО «Сигнал-А»

Сыченко Александр Николаевич

Подпись _____



				Многоэтажный жилой дом по ул. Лавочкина 7, кв. 103 в Ворошиловском районе г.Волгограда			
Выполнил	Ф.И.О. Насекин С.А.	Подпись <i>[Signature]</i>	Дата 10.07.17				
Прораб	Сыченко А.Н.	<i>[Signature]</i>	20.07.17				
Гл.инженер				Исполнительная схема 19-ой квартиры 17 этажа. Розеточные сети.		ООО "Сигнал-А"	