









План 5-го этажа

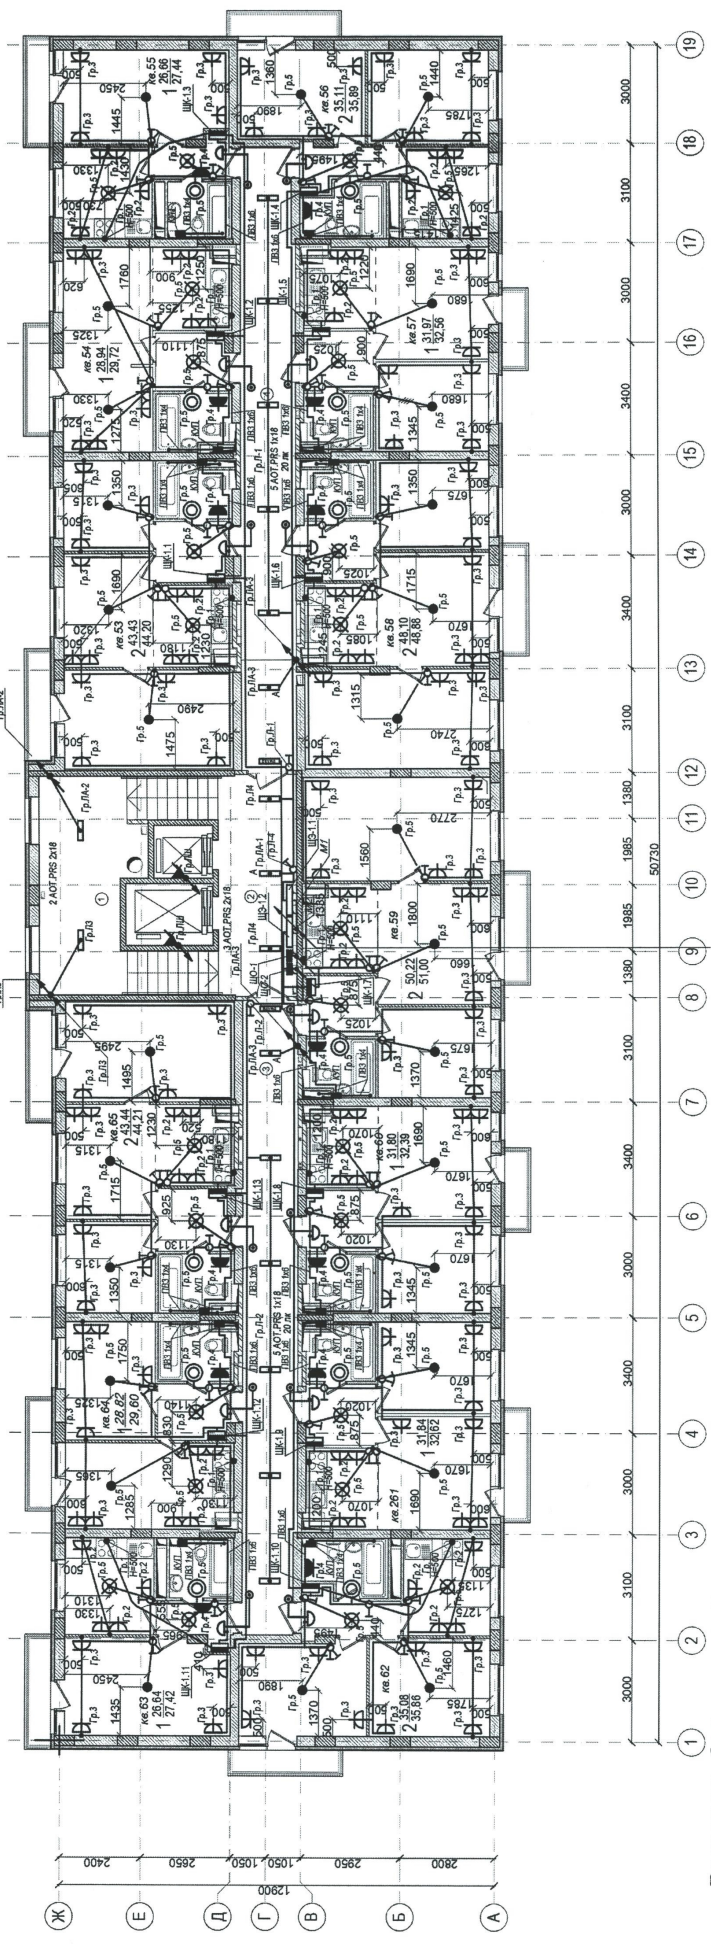

При выполнении работ применять материалы:  
 Кабель силовой с ПВХ изоляцией ВВГнг-LS сечением 4х1,5 кв. мм - 61м.,  
 Кабель ВВГнг-LS сечением 3х6 кв. мм - 100м., : Кабель ВВГнг-LS сечением 3х2,5 кв. мм - 896м., :  
 Кабель ВВГнг-LS сечением 3х1,5 кв. мм - 283м., : Кабель ВВГнг-LS сечением 2х1,5 кв. мм - 167м.,  
 Провод ПВЗ-1\*4 мм2-99м., Провод ПВЗ-1\*6 мм2-124м.

Выключатель однополюс. сУ 2кл.-29 шт. Розетка штепсель. сУ-  
 148 шт. Розетка штепсель. двухполюс. сУ-14 шт. Релека двухмеханизм.-40 шт. Светильник ВЛС 1301-  
 13 шт. Лампа энерг. ПЛР-15 шт. Светильник ЛНУ-шт. Светильник ПЛР.01-12 шт. Светильник  
 ПЛР.01-12 шт. Светильник ПЛР.021-5 шт. Парон повесной-26 шт. Счетные указатели «Фьючер» - 2 шт

Данный чертеж является исполненным. Отсутствует лист. Индивидуальный предприниматель

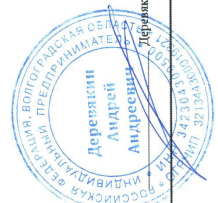

23-2018-22-ЭОМ


 по ул. 64-ой Армии, 139 в Кировском районе г. Волгограда  
 (II очередь, жилые дома №21, 22, 23, 24, 25, 26, 27, 28).

Жилой дом № 22  
 ИД 17  
 ИП Дерявкин А.А.

Формат А4х3

Имя, N подл.	Полн. и дата	Взаиминв.л.
Дерявин А.А.		


План 7-го этажа

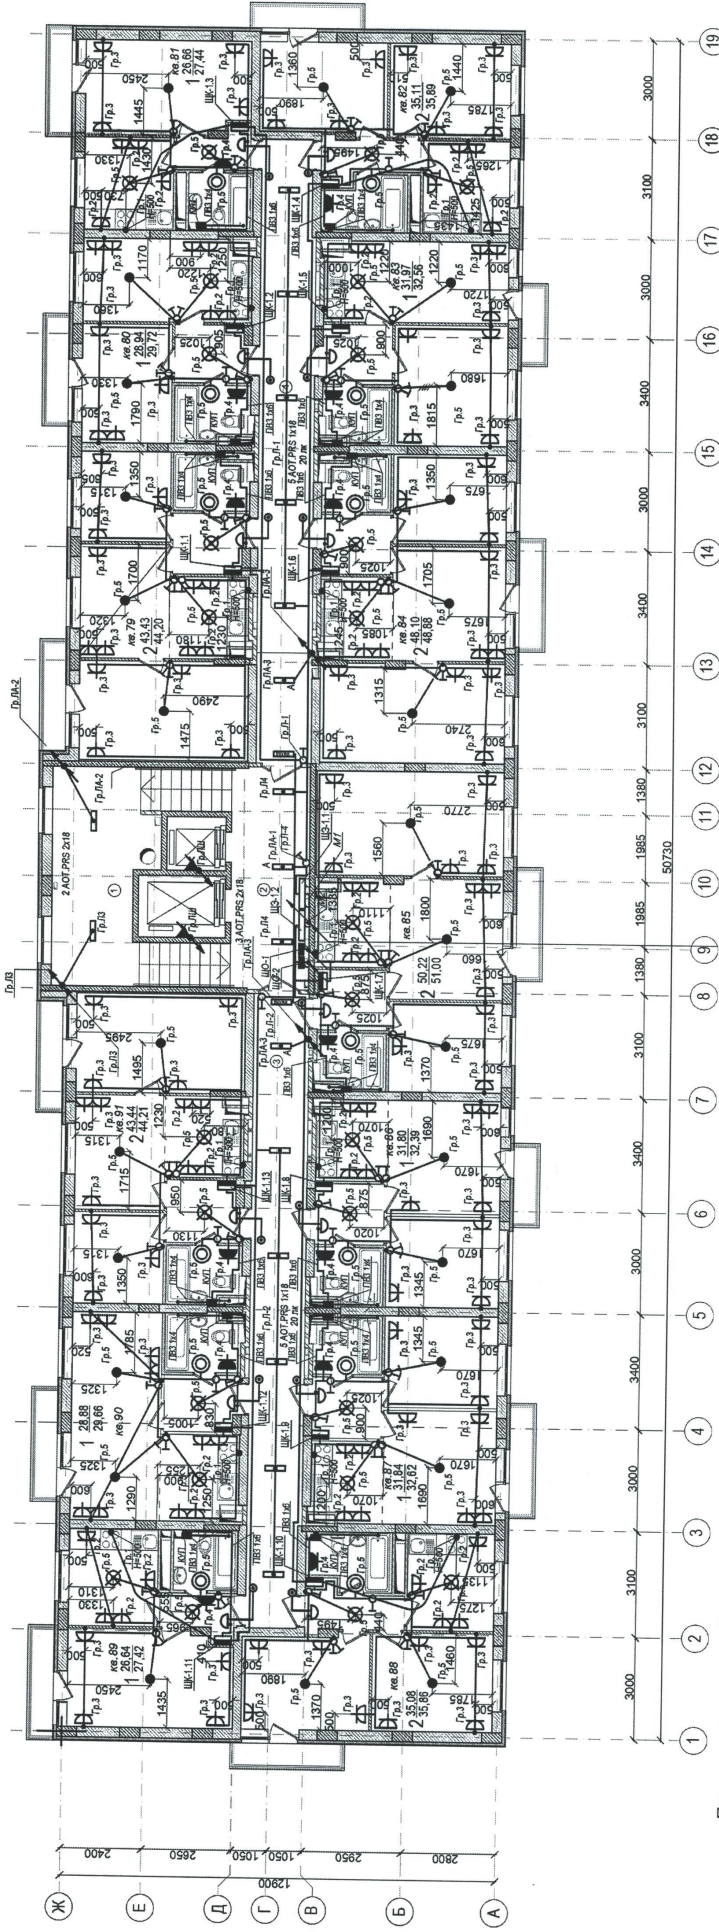

**При выполнении работ применены материалы:**

- Кабель силовой с ПВХ изоляцией ВВГнг-LS сечением 4х1,5 кв.мм.-61м., Кабель ВВГнг-LS сечением 3х0,6 кв.мм.-100м., Кабель ВВГнг-LS сечением 3х2,5 кв.мм.-896м., Кабель ВВГнг-LS сечением 3х1,5 кв.мм.-283м., Кабель ВВГнг-LS сечением 2х1,5 кв.мм.-167м., Кабель ВВГнг-LS сечением 3х1,5 кв.мм.-283м., Кабель ВВГнг-LS сечением 2х1,5 кв.мм.-167м., Провод ПВЗ-1\*4 мм2-99м., Провод ПВЗ-1\*6 мм2-124м.
- Выключатель однополой су-34 шт. Выключатель однополой су 2сп.-29 шт. Розетка штетков однополой су-148 шт. Розетка штетков двухполюсн.су-14 шт. Розетка двухполюсн.су-40 шт. Светильник ВЛС 1301-13 шт. Дампа эрер1 ПВТ-13 шт. Светильник ЛДУ-шт, Светильник ТЛР1.01-12 шт. Светильник ТЛР1.01-12 шт. Светильник ТЛР1.021-5 шт. Патрон повесной-26 шт. Световые указатели «Вход»- 2 шт.

Данный чертеж является исполненным. Отсутствуют исправления. Планируемый преемник: Планируемый преемник:

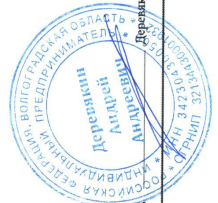


Имя, № подл.	Подл. и дата	Взам.имен.№	23-2018-22-ЭОМ		
Исполнительная схема № 176	План 7-го этажа	Жилой дом № 22	Специальность	Лист	18

ФОРМАТ А4х3



План 9-го этажа

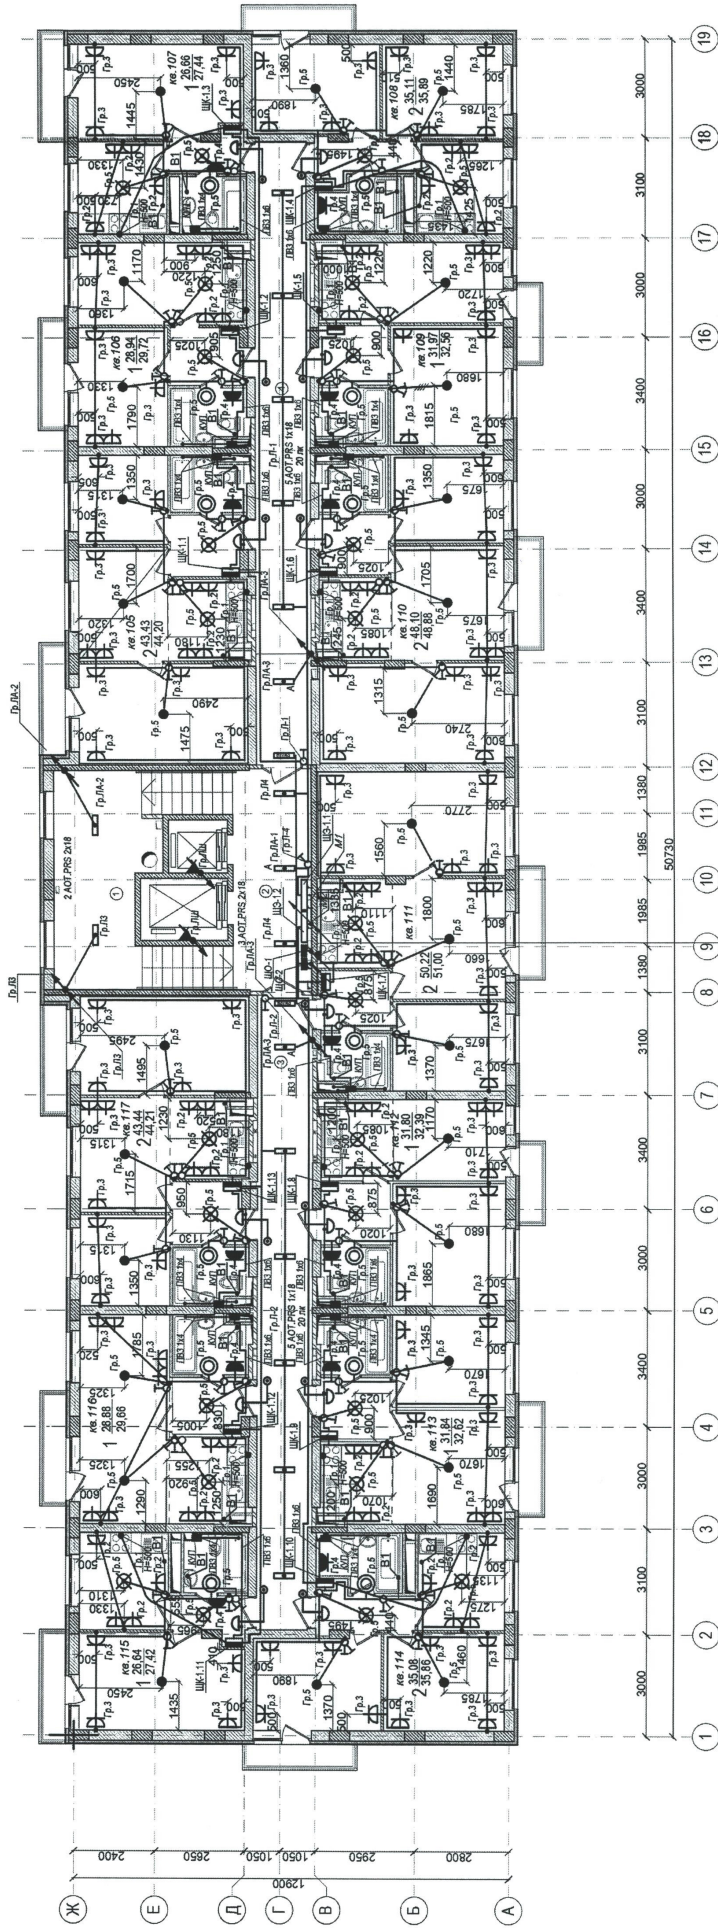

**При выполнении работ применены материалы:**  
 Кабель силовой с ПВХ изоляцией ВВГнг-LS сечением 4х1,5 кв. мм-61М, Кабель ВВГнг-LS сечением 3х2,5 кв. мм-896М, Кабель ВВГнг-LS сечением 3х1,5 кв. мм-283М, Кабель ВВГнг-LS сечением 2х1,5 кв. мм-167М, Провод ПВЗ-1\*4 мм2-99М, Провод ПВЗ-1\*6 мм2-124М.  
 Выключатель однополой сУ-34 шт, Выключатель однополой сУ 2кл-29 шт, Розетка штепсель сУ-148 шт, Розетка штепсель двухполюс сУ-14 шт, Рама двухместная-40 шт, Светильник ВЛС 1301-13 шт, Лампа энерг. 13Вт-13 шт, Светильник ЛБУ-шт, Светильник ТЛР101-12 шт, Светильник ТЛР101-12 шт, Светильник ТЛР1021-5 шт, Патрон повесной-26 шт, Световые указатели «Выход»- 2 шт

Данный чертеж является исполнительным. Отсутствует нет. Ответственный исполнитель: Индивидуальный предприниматель Деревякин А.А.

Номер п/п	Наименование	Площадь, кв. м	Кат. пом.
1	Лестничная клетка	24,17	
2	Лестнично-лифтовой узел	14,37	
3	Коридор	29,57	
4	Коридор	29,57	

23-2018-23-ЭОМ			
			Лист
			20
			ИП Деревякин А.А.

