


Согласовано

Взам. инв. №

Подп. и дата

Инв. № подл.

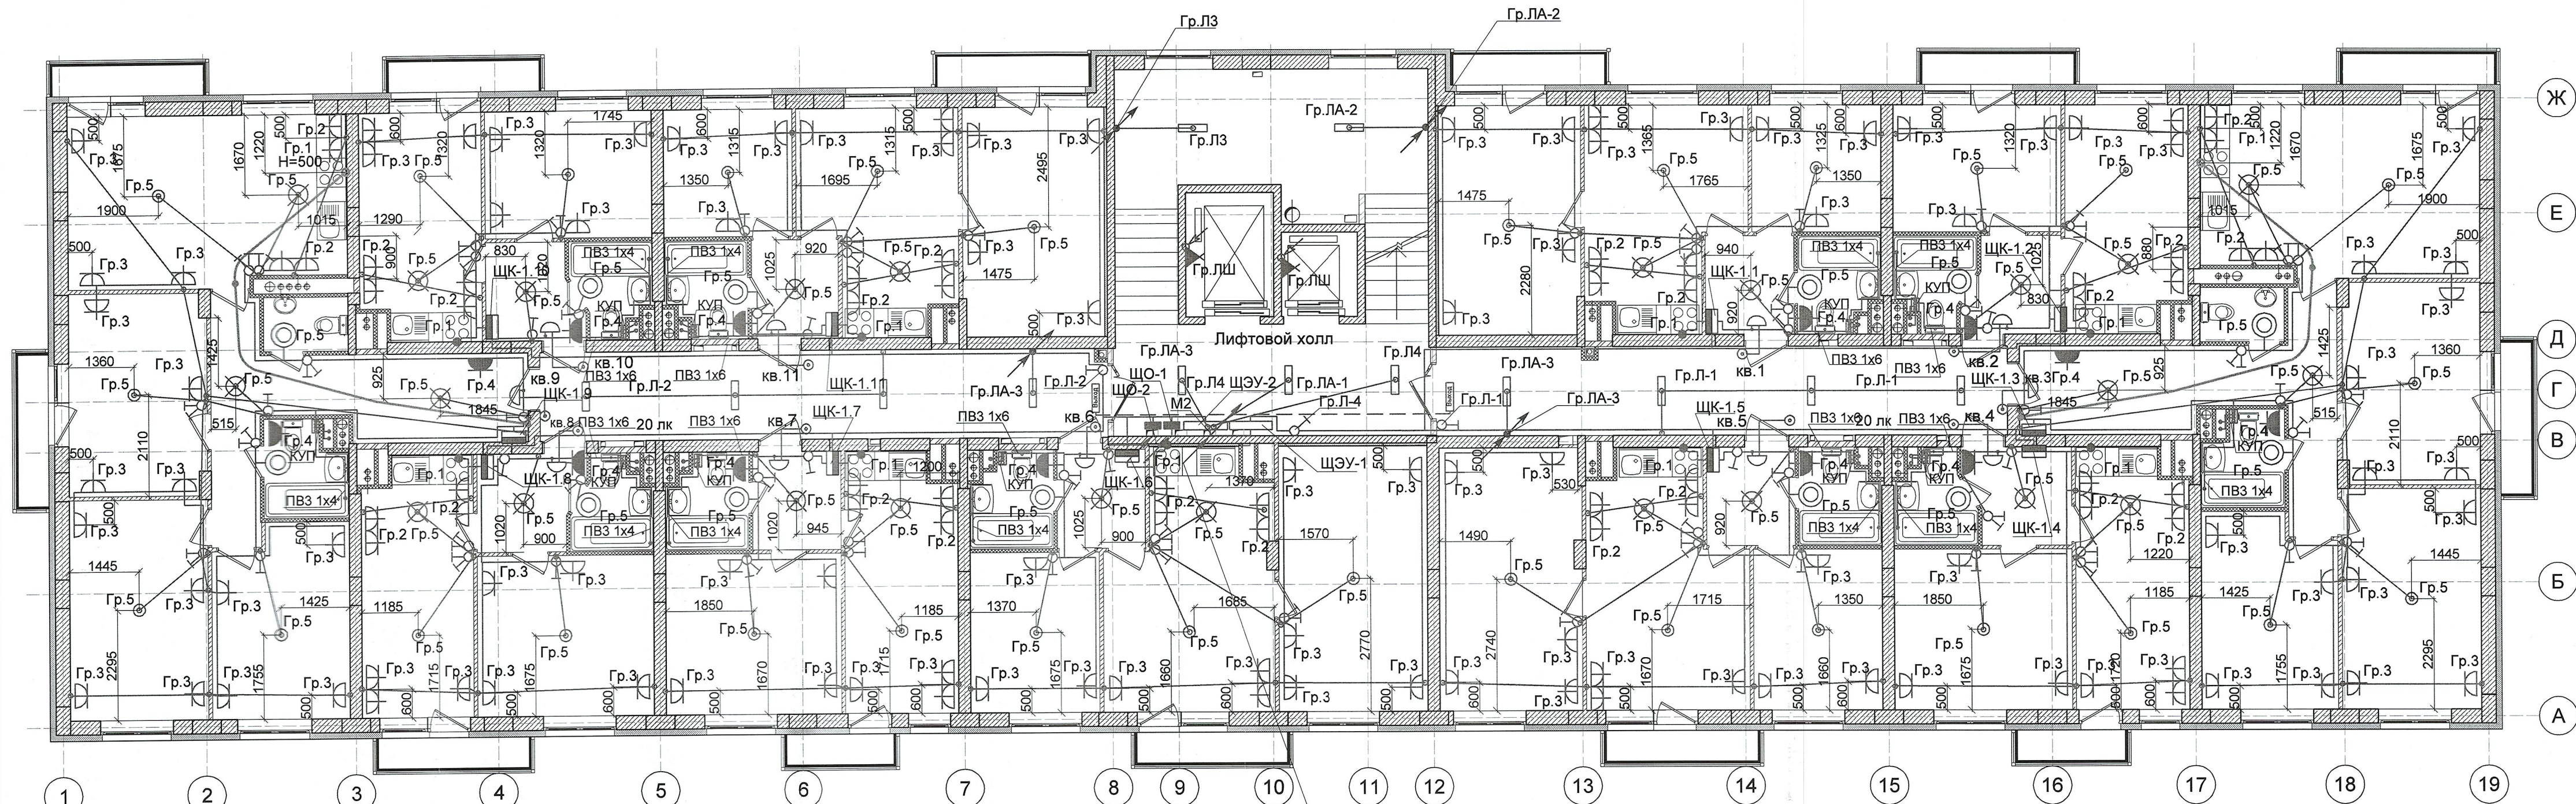

НШЭУ-1  
НШЭУ-2  
НШО-1  
НШО-2  
Гр.Л-1  
НШЛ-1  
НШЛ-2  
Гр.ЛШ  
НШТ-3  
Гр.Л-1  
Гр.Л-2  
Гр.Л-4  
НШСС-2  
НУОМ  
С1.3

Организация: ООО "Энергомакс"

Многоэтажная жилая застройка на земельном участке по ул. 64-й Армии, 141 в Кировском р-не  
г. Волгограда (IV очередь, жилые дома №№9, 10, 19, 20). Дом №19

Исполнительная схема монтажа  
осветительной и розеточной сети.  
3-4 этажи  
(схема №3)

Должность

Ф.И.О.

Дата

Подпись

Директор

Корытин А.В.

Мастер

Сурганов М.В.

Энергомакс  
346605729  
115343008950