


Исполнительная схема №1
Схема отопления первый этаж на объекте:
"Многоквартирный жилой дом по ул. Голицына, д.113
в г. Краснослободск Волгоградской области"




Директор ООО "ГЛОБЭКС"

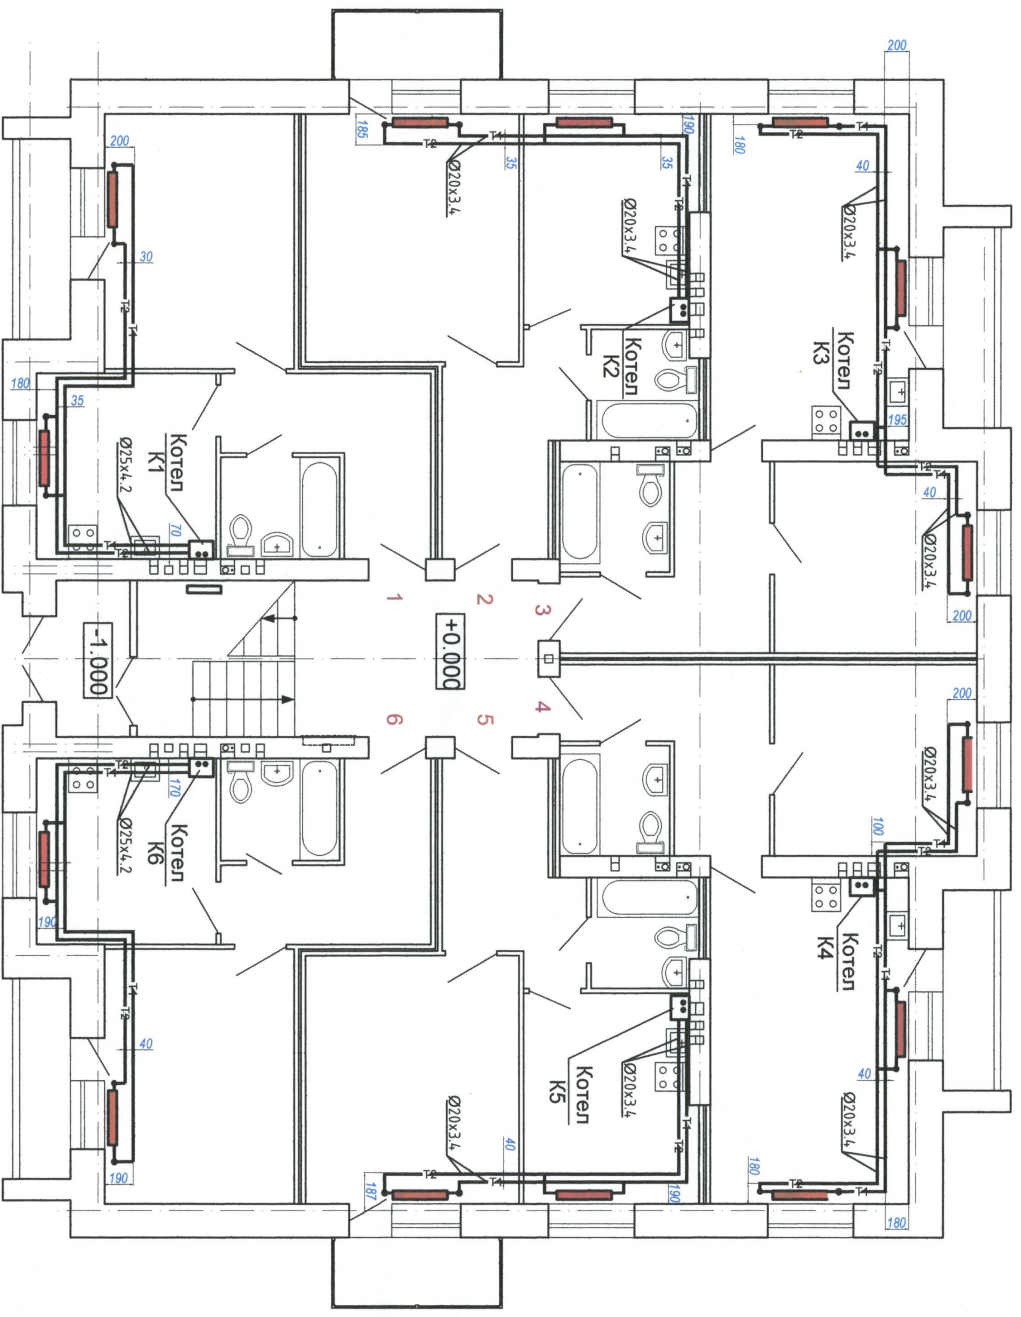

Карманов С.А.

Исполнительная схема №2
Схема ополнения второй этаж на объекте:
"Многоквартирный жилой дом по ул. Голицына, д.113
в 2. Краснослободск Волгоградской области"

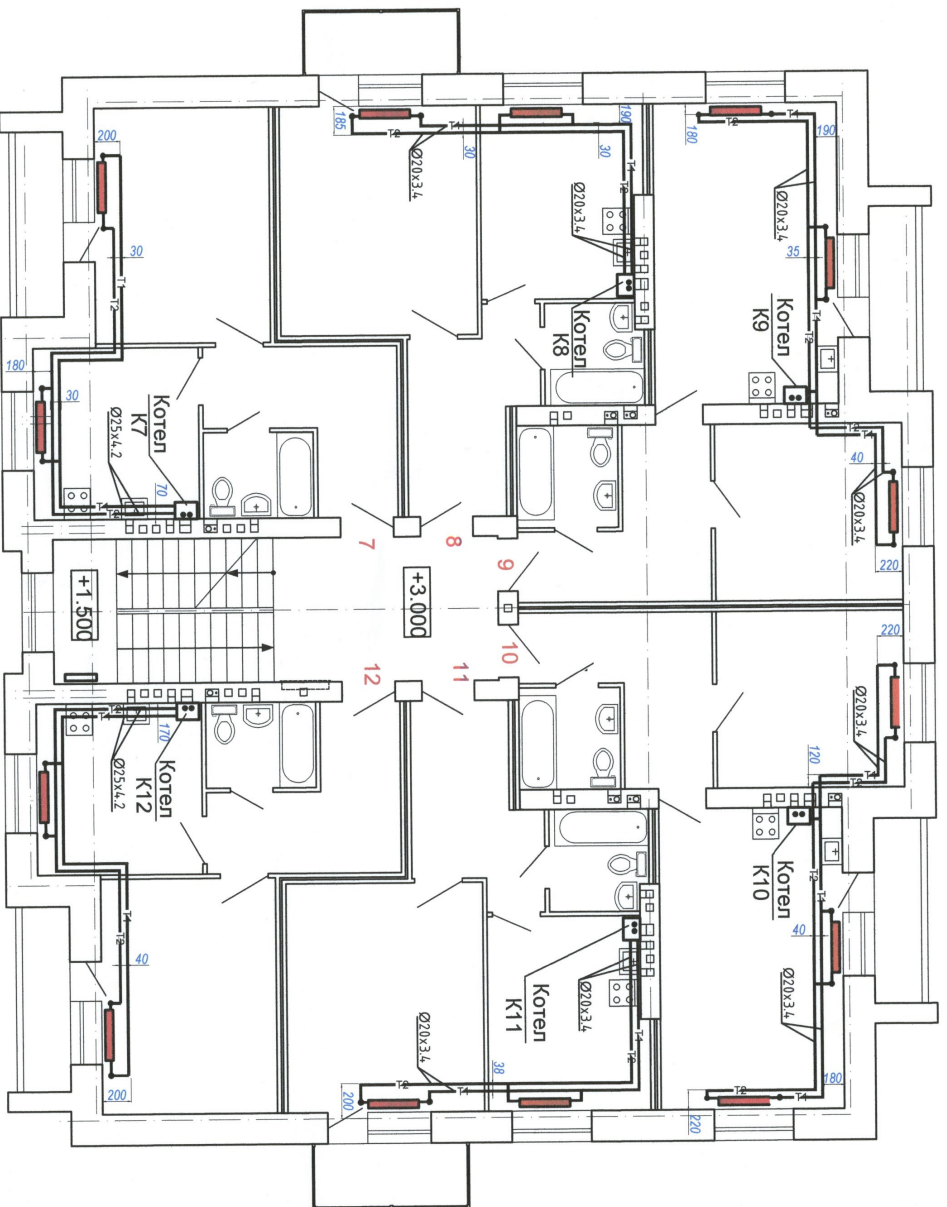


Директор ООО "ГЛОБЭКС"



Карманов С.А.


Исполнительная схема №3
Схема отопления третьей этаж на объекте:
"Многоквартирный жилой дом по ул. Голыцына, д.113
в г. Краснослободск Волгоградской области"

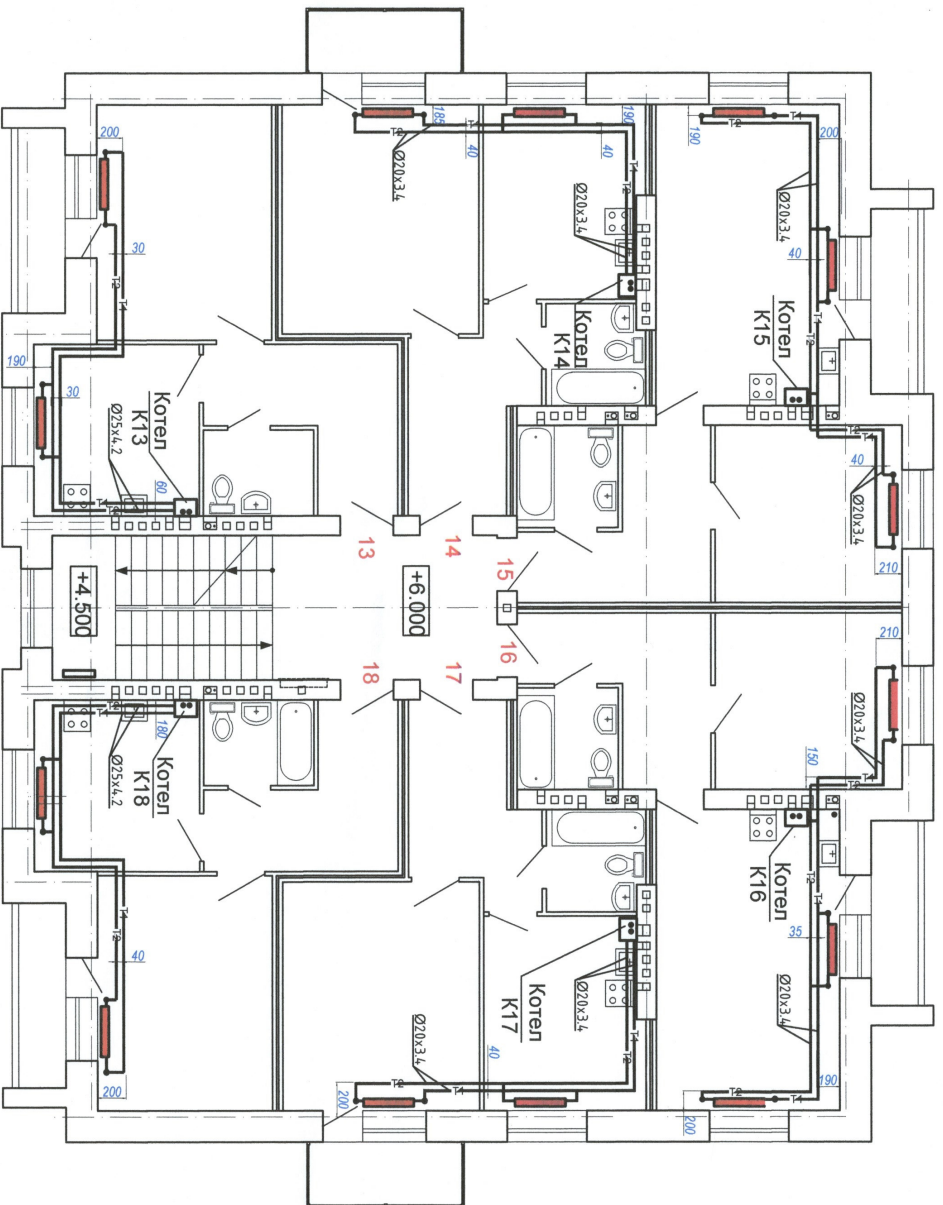

Директор ООО "ИТЛОБЭЖС"

Карманов С.А.

Исполнительная схема №4
Схема отопления четвертый этаж на объекте:
"Многоквартирный жилой дом по ул. Голицына, д.113
в г. Краснослободск Волгоградской области"

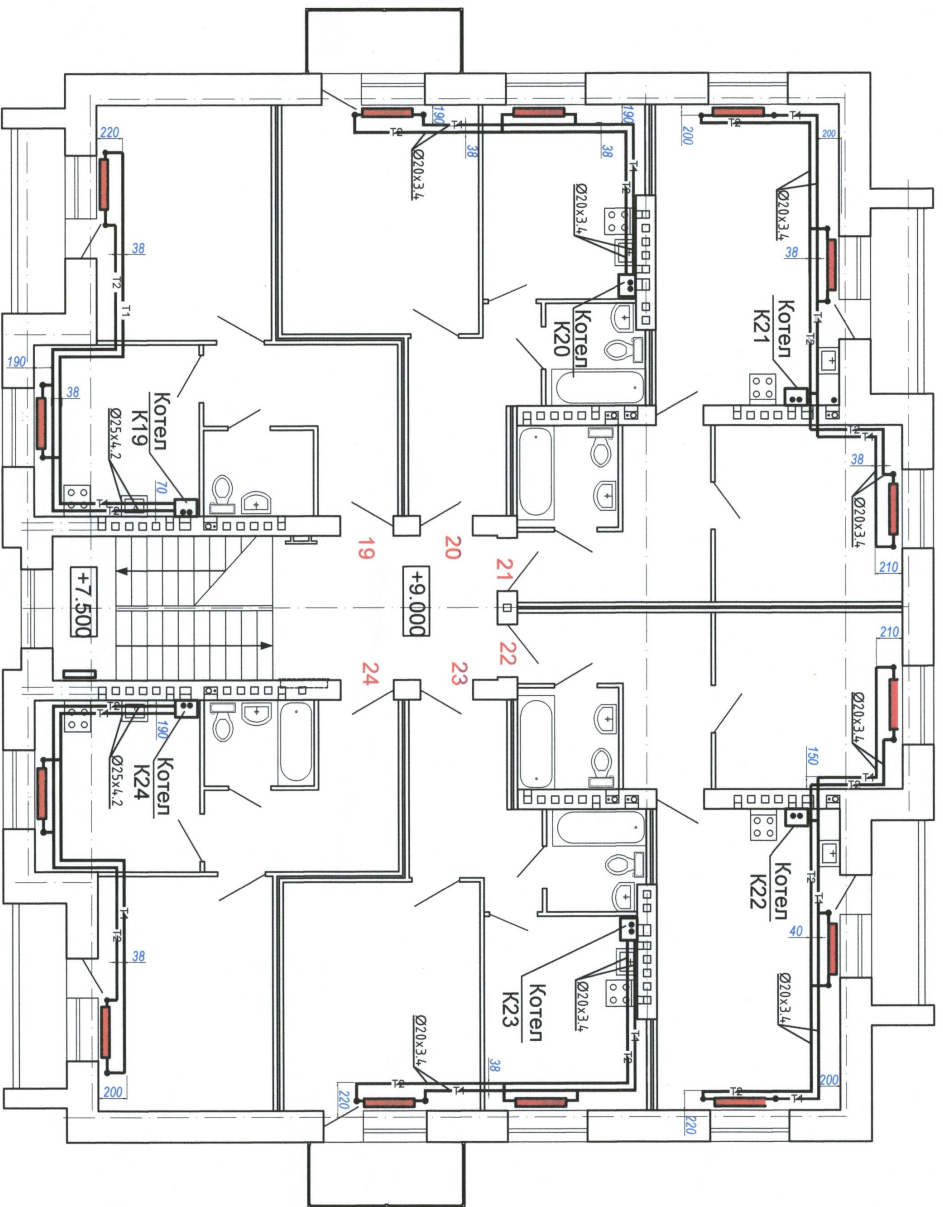

Директор ООО "ГПОВБЭС"

Карманов С.А.