

Данный чертеж является исполнительным. Отступлений нет.


Ответственный исполнитель: Главный инженер ООО «Сигнал-А»

Сыченко Александр Николаевич

Подпись \_\_\_\_\_



Выполнил	Ф.И.О. Насекин С.А.	Подпись	Дата 10.07.14	Многоэтажный жилой дом по ул. Лавочкина 7, кв. 103 в Ворошиловском районе г. Волгограда			
Прораб	Сыченко А.Н.		10.07.14				
Гл. инженер					Исполнительная схема 1-ой квартиры 6 этажа. Розеточные сети.	ООО "Сигнал-А"	

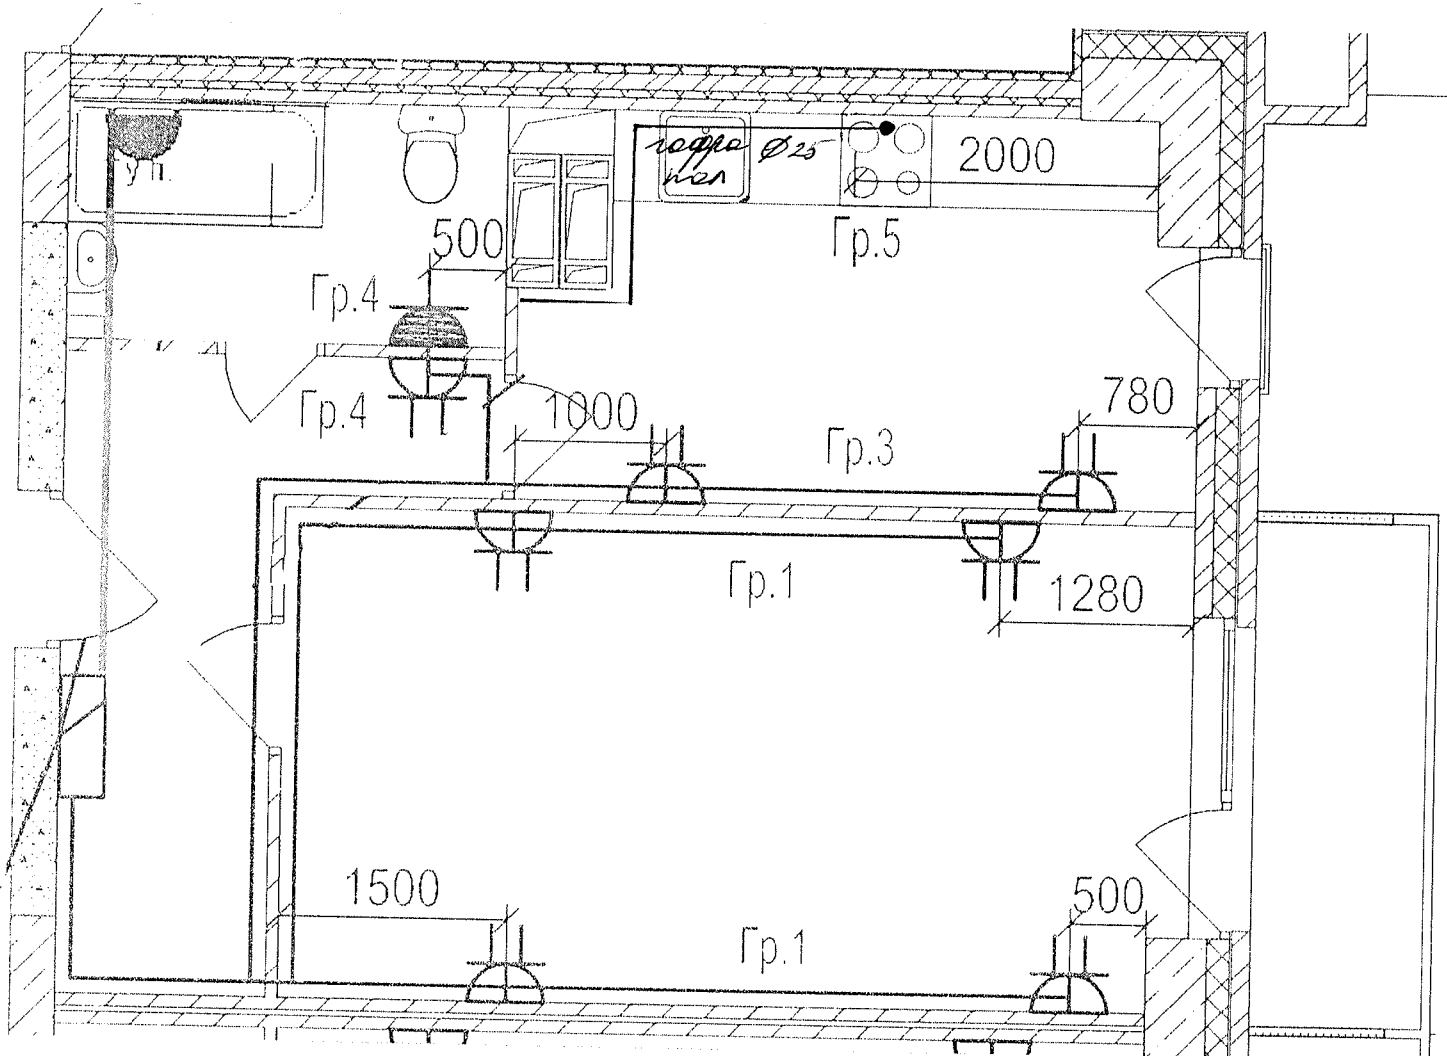


 Ответственный неполнитель: Главный инженер ООО «Сигнал-А»

Сыченко Александр Николаевич

Подпись



Выполнил	Ф И О	Подпись	Дата	7-этажный жилой дом по ул. Лавочкина 7, кв. 103 в Ворошиловском районе г. Волгограда
Прораб	Насекин С.А.		2007.12	
Гл. инженер	Сыченко А.Н.		2007.12	
Исполнительная схема 1-ой квартиры 7 этажа Розеточные сети				ООО "Сигнал-А"

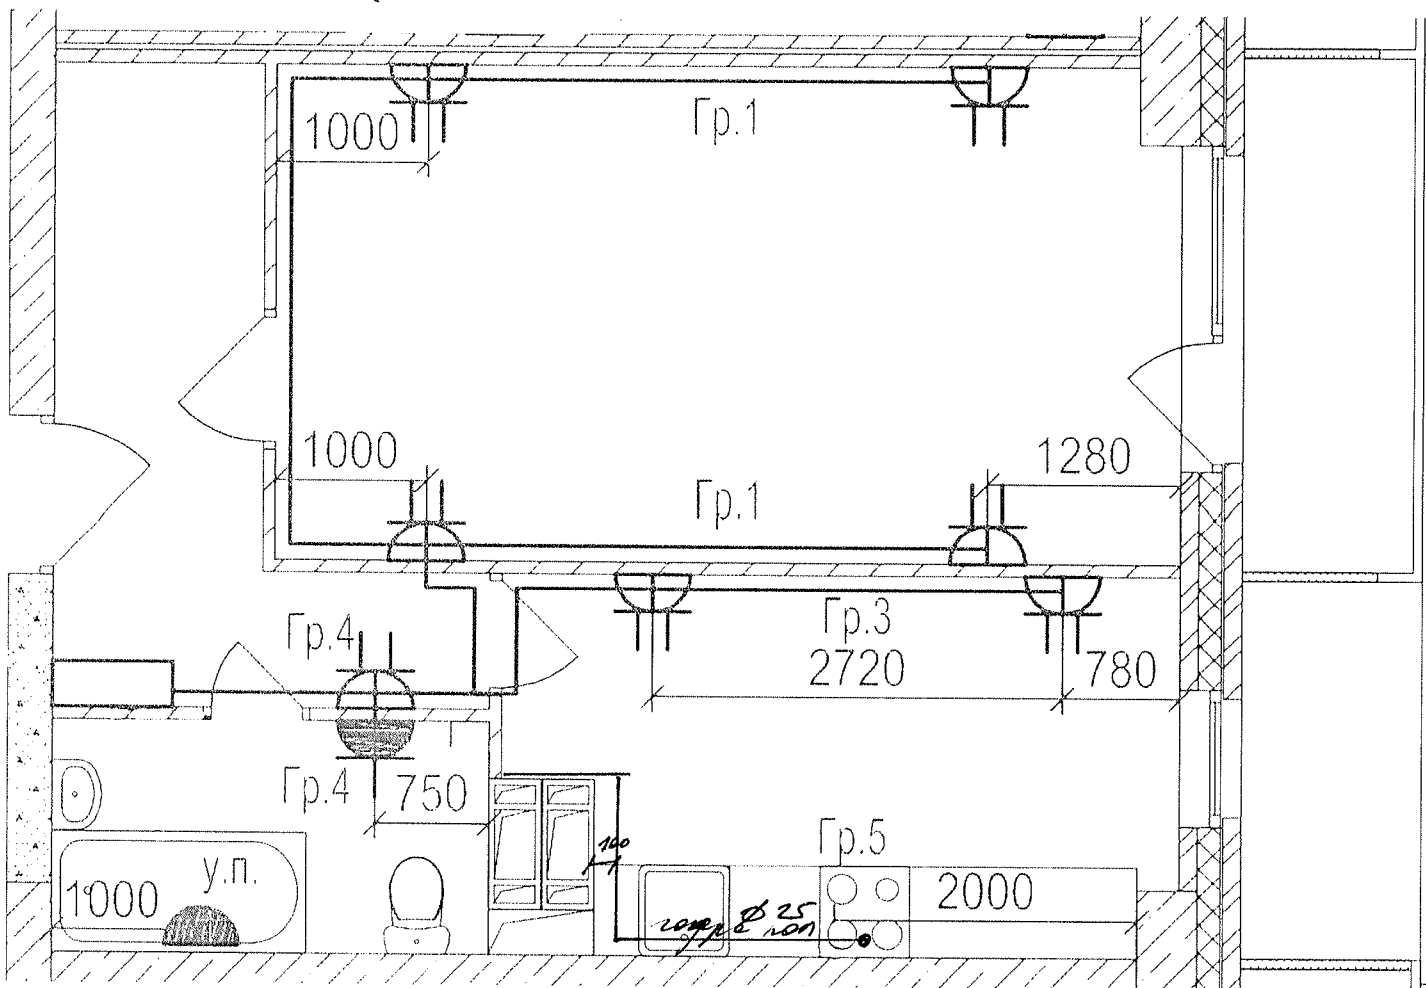

Данный чертеж является исполнителем. Отступлений нет.


Ответственный исполнитель: Главный инженер ООО «Сигнал-А»

Сыченко Александр Николаевич

Подпись



Выполнил	Ф.И.О. Насекин С.А.	Подпись	Дата	кв. 103 в Ворошиловском районе г. Волгограда
Прораб	С.А.		20.07.18	
Гл. инженер	А.Н.		20.07.18	
Исполнительная схема 2-ой квартиры 7 этажа Розеточные сети				ООО "Сигнал-А"

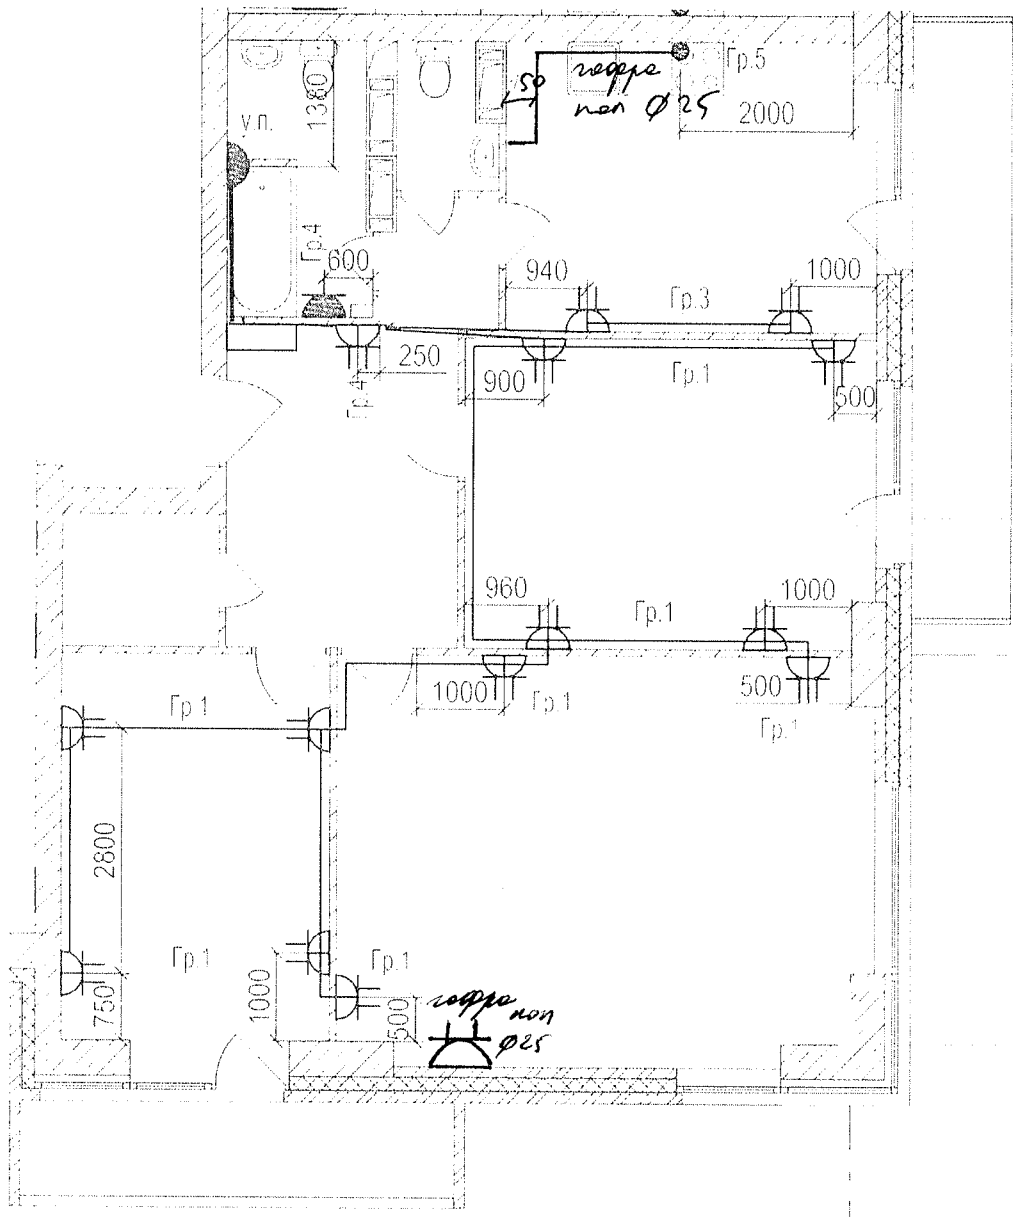


Данный чертеж является исполнительным. Отсутствий нет.

Ответственный исполнитель: Главный инженер ООО «Сигнал-А»

Сыченко Александр Николаевич

Подпись

Выполнил	Ф И О Насекин С А	Подпись	Дата		Многоэтажный жилой дом по ул. Лавочкина 7, кв. 103 в Ворошиловском районе г. Волгограда
Прораб	С А				
Гл. инженер	А Н			Исполнительная схема 3-ей квартиры 7 этажа. Розеточные сети.	ООО "Сигнал-А"

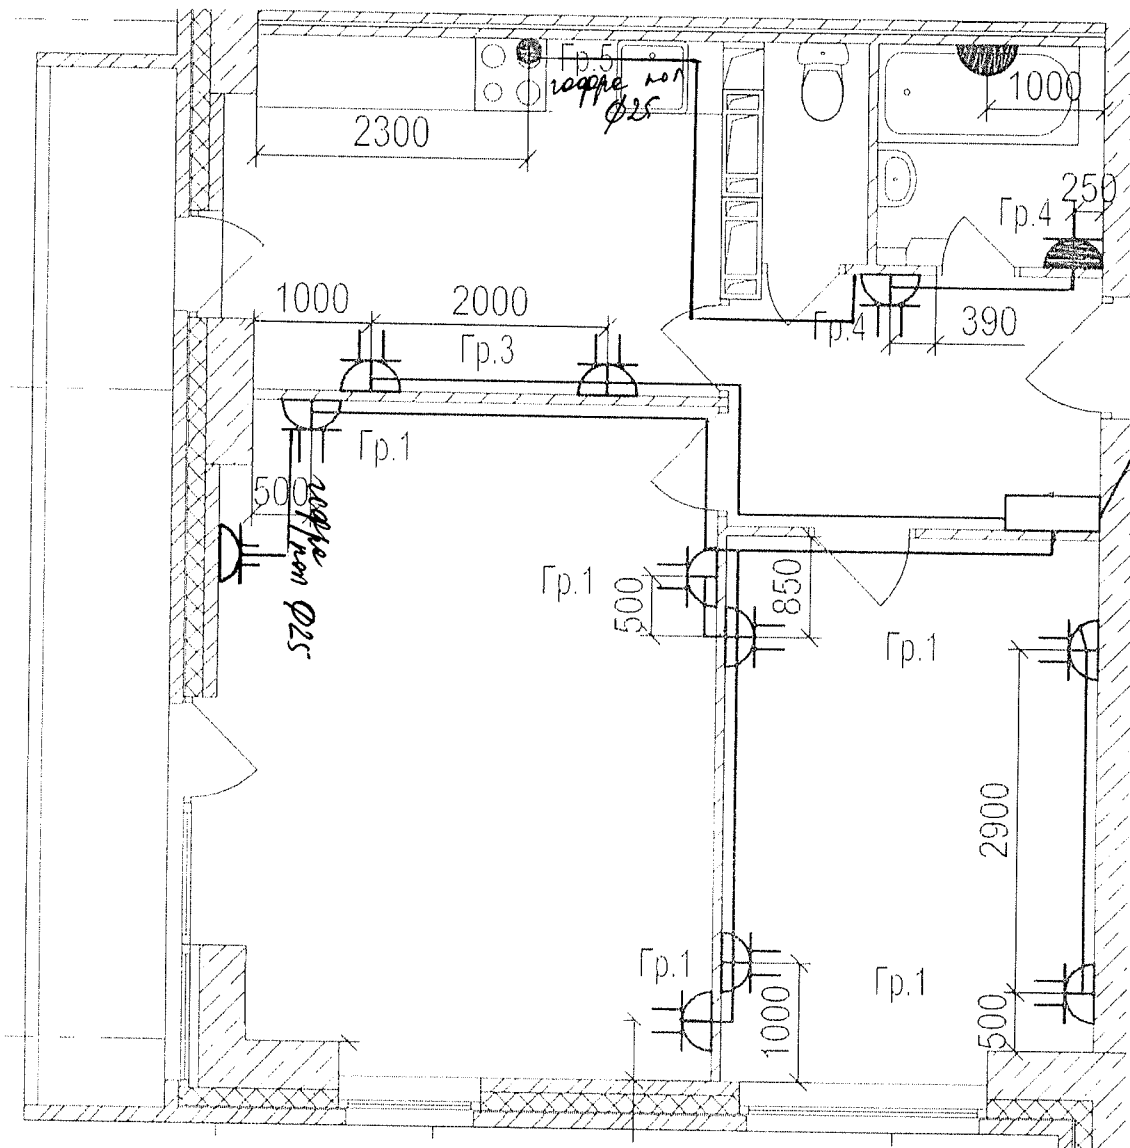

Данный чертеж является исполнительным. Отступлений нет.


Ответственный исполнитель: Главный инженер ООО «Сигнал-А»

Сыченко Александр Николаевич

Подпись



Выполнил	Ф.И.О.	Подпись	Дата	Многоэтажный жилой дом по ул. Лавочкина 7, кв. 103 в Ворошиловском районе г. Волгограда
Прораб	Насекин С.А.		10.08.17	
Гл инженер	Сыченко А.Н.		10.08.17	
				Исполнительная схема 4-ой квартиры 7 этажа Розеточные сети
				ООО "Сигнал-А"

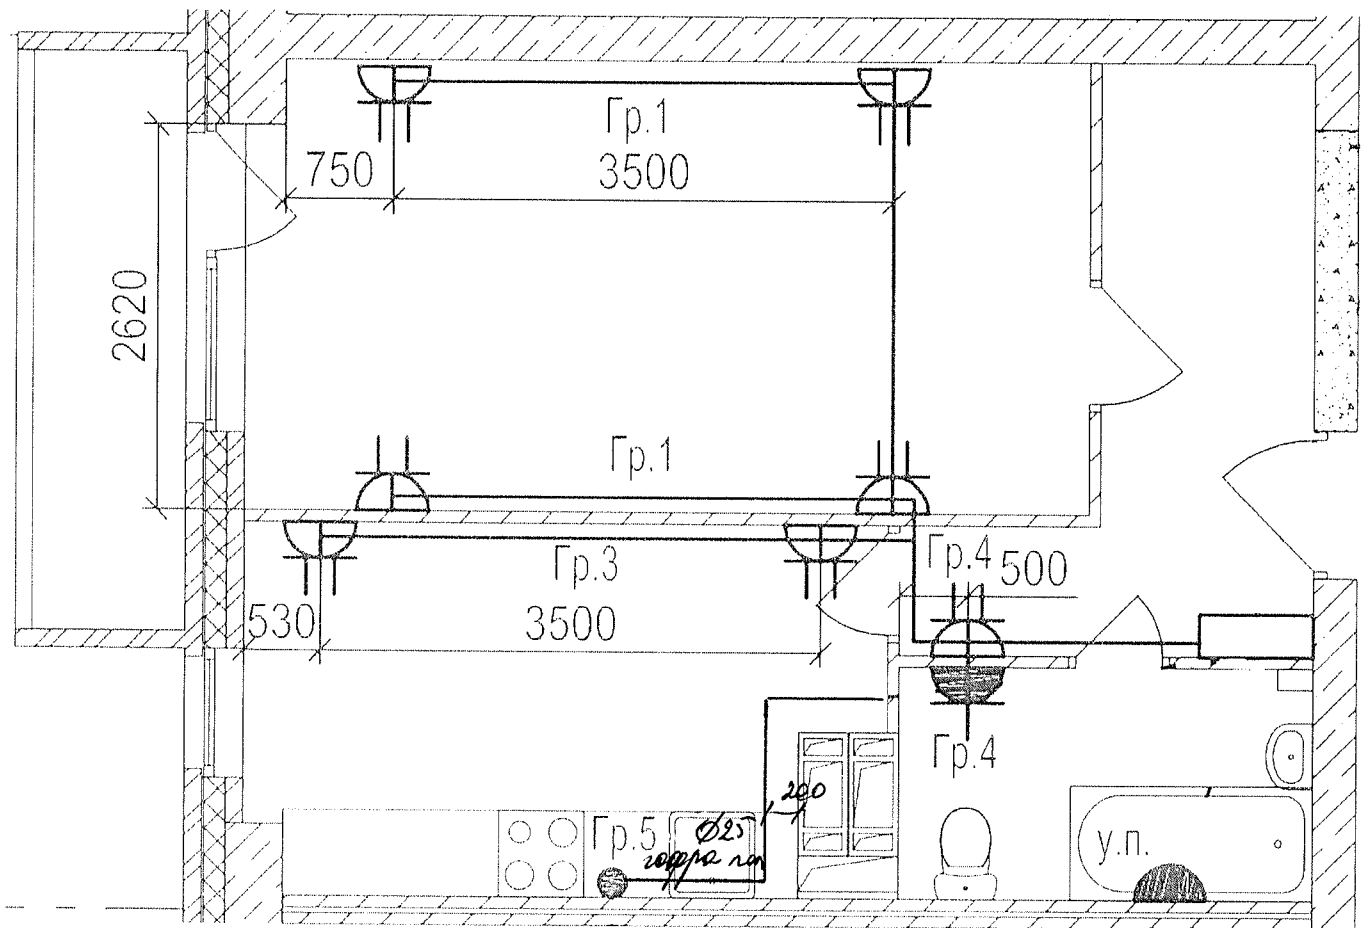

Данный чертеж является исполнительным. Отступлений нет.


Ответственный исполнитель: Главный инженер ООО «Сигнал-А»

Сыченко Александр Николаевич

Подпись \_\_\_\_\_



Выполнил	Ф.И.О. Насекин С.А.	Подпись	Дата	Многоэтажный жилой дом по ул. Лавочкина 7, кв. 103 в Ворошиловском районе г. Волгограда
Прораб	Сыченко А.Н.		10.07.12	
Гл. инженер			10.07.12	
Исполнительная схема 5-ой квартиры 7 этажа. Розеточные сети				ООО "Сигнал-А"

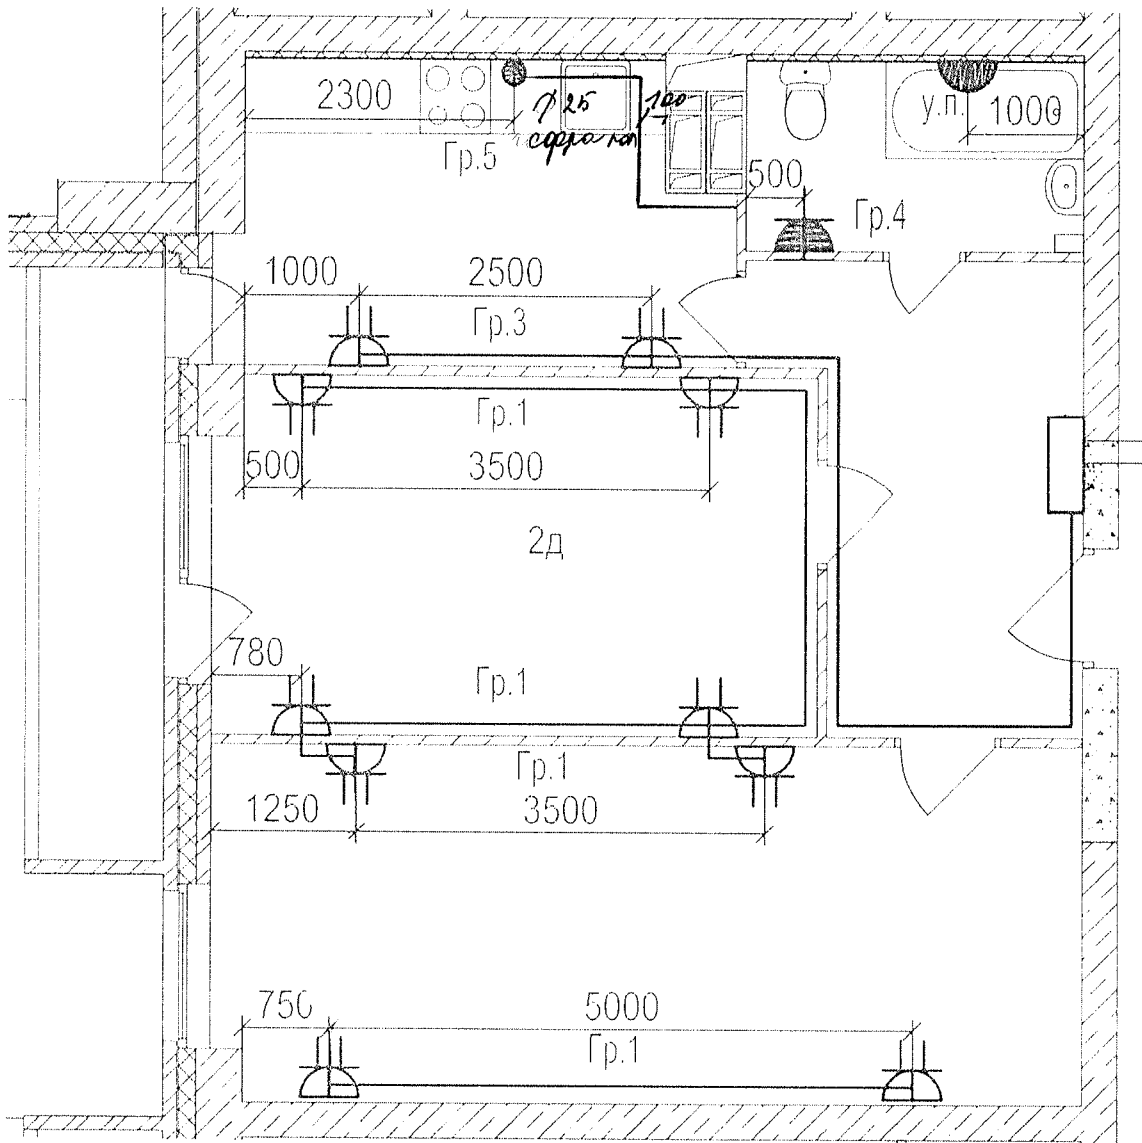

Данный чертеж является исполнительным. Отступлений нет.

Ответственный исполнитель: Главный инженер ООО «Сигнал-А»

Сыченко Александр Николаевич

Подпись




Многоэтажный жилой дом по ул. Лавочкина 7, кв. 103 в Ворошиловском районе г. Волгограда

Выполнил	Ф.И.О.	Подпись	Дата
Прораб	Насекин С.А.		10.08.17
Гл. инженер	Сыченко А.Н.		10.08.17

Исполнительная схема  
6-ой квартиры 7 этажа.  
Розеточные сети

ООО "Сигнал-А"

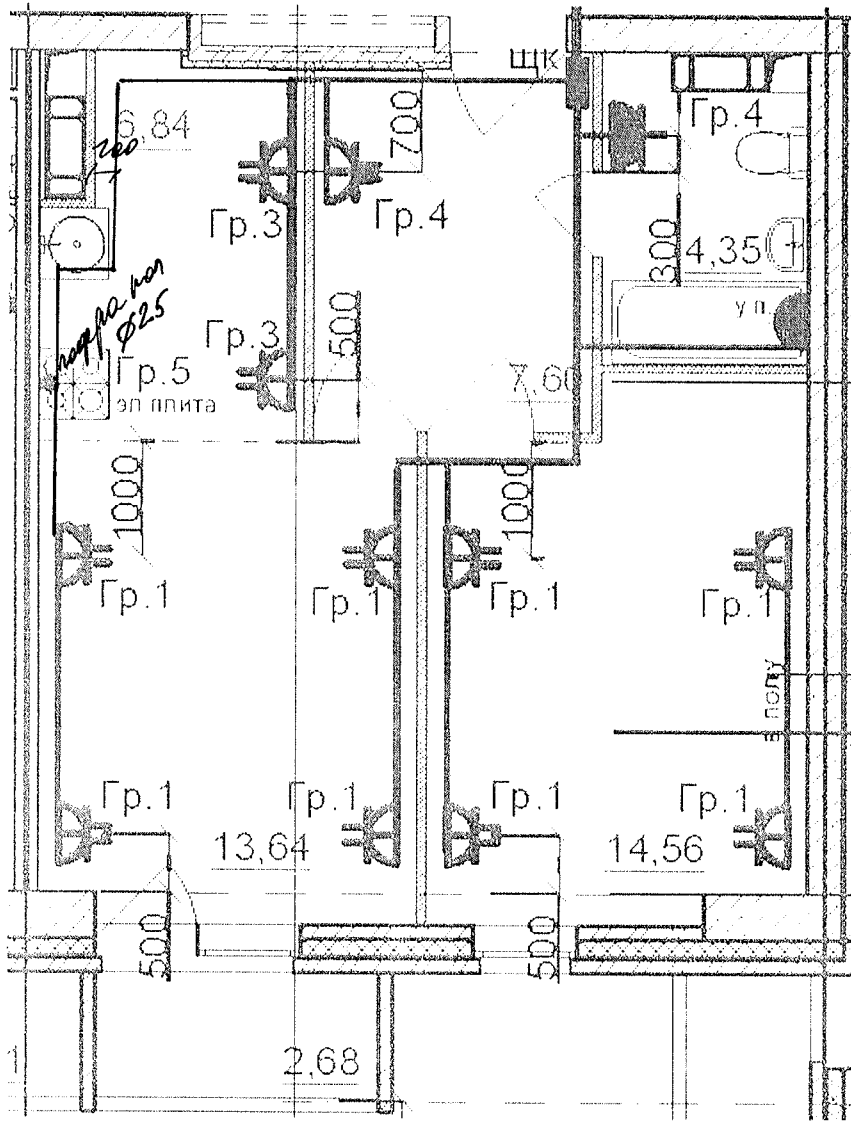

Данный чертеж является исполнителем. Отступлений нет.

Ответственный исполнитель: Главный инженер ООО «Сигнал-А»

Сыченко Александр Николаевич

Подпись




Многоэтажный жилой дом по ул. Лавочкина 7, кв. 103 в Ворошиловском районе г. Волгограда

Выполнил	Ф.И.О.	Подпись	Дата
Прораб	Насекин С.А.		10.08.18
Гл инженер	Сыченко А.Н.		10.08.18

Исполнительная схема  
7-ой квартиры 7 этажа.  
Розеточные сети.

ООО "Сигнал-А"



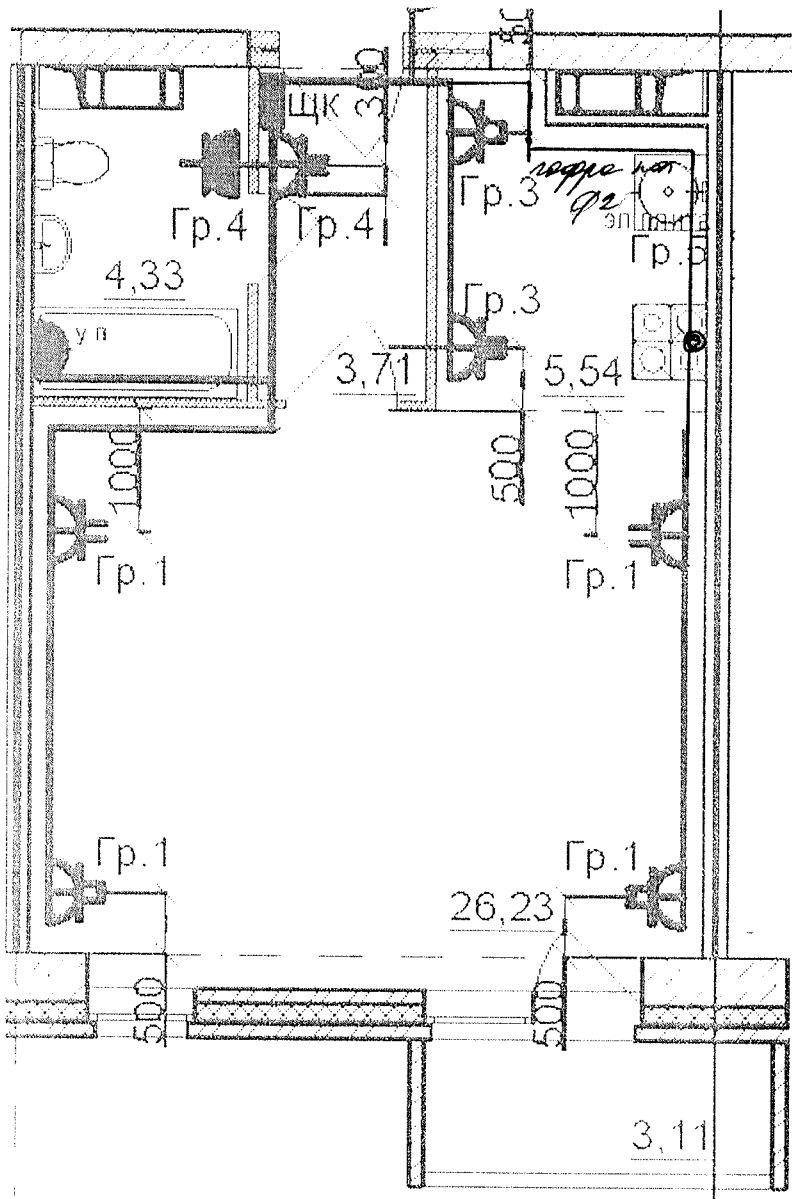

Данный чертеж является исполнительным. Отступлений нет.

Ответственный исполнитель: Главный инженер ООО «Сигнал-А»

Сыченко Александр Николаевич

Подпись



Масштаб: 1:100  

Выполнил

Ф.И.О

Подпись

Дата

Прораб

Насекин

Гл. инженер


С.А.

Сыченко

А.Н.

Исполнительная схема  
 8-ой квартиры 7 этажа.  
 Розеточные сети.

ООО "Сигнал-А"

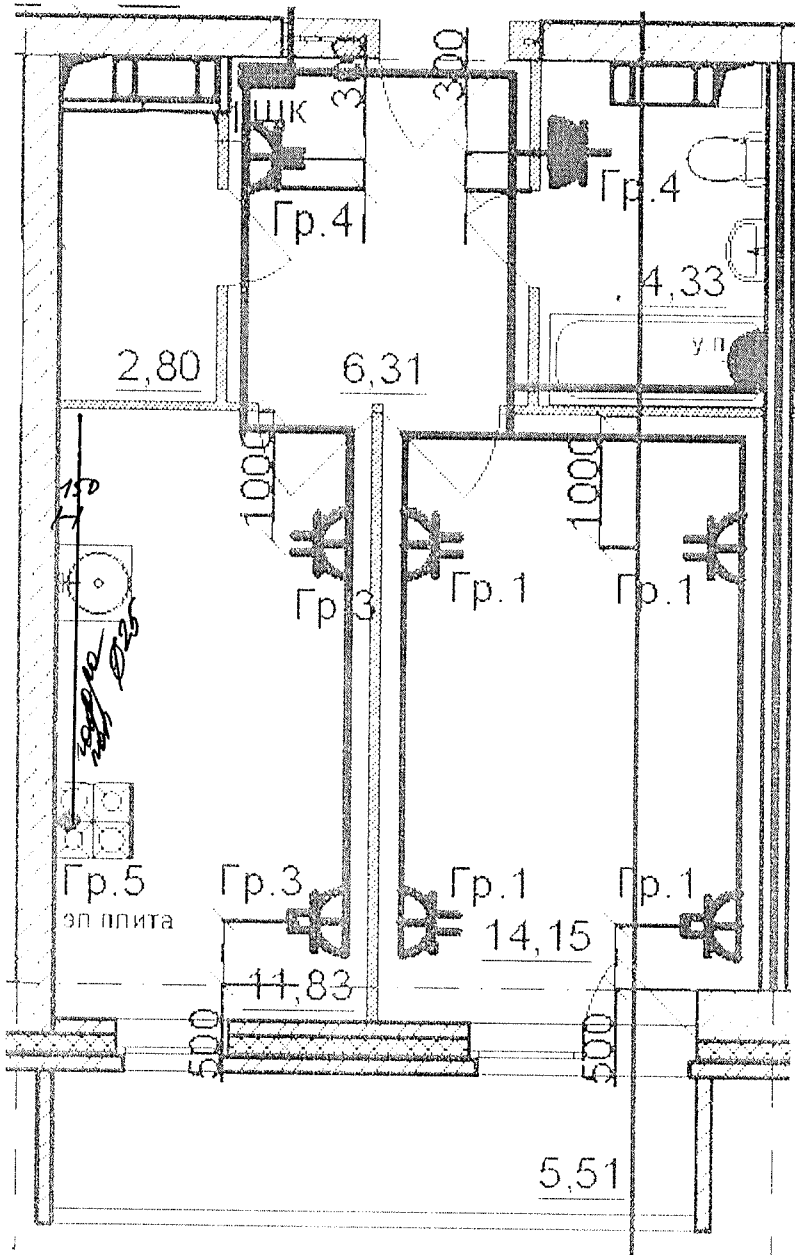

Данный чертеж является исполнительным. Отступлений нет.

Ответственный исполнитель: Главный инженер ООО «Сигнал-А»


Сыченко Александр Николаевич

Подпись



Многоэтажный жилой дом по ул. Лавочкина 7, кв. 103 в Ворошиловском районе г. Волгограда

Выполнил	Ф.И.О. Насекин	Подпись	Дата		
Прораб	С.А.		10.02.17		
Гл инженер	Сыченко А.Н.		10.02.17		
Исполнительная схема 9-ой квартиры 7 этажа Розеточные сети.				ООО "Сигнал-А"	

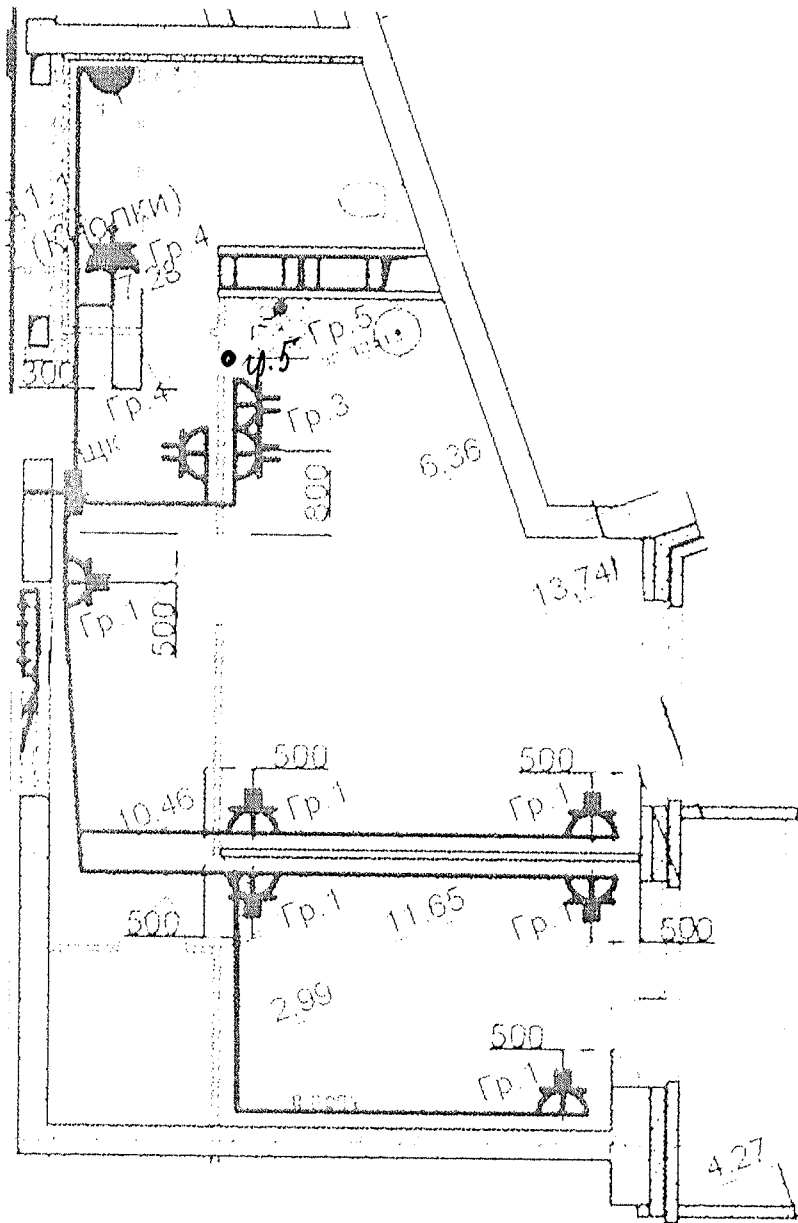



 Ответственный исполнитель: Главный инженер ООО «Сигнал-А»


Сыченко Александр Николаевич

Подпись 



Выполнил	Ф И О Насекин	Подпись	Дата	Исполнительная схема 10-ой квартиры 7 этажа Розеточные сети	ООО "Сигнал-А"
Прораб	С А		2008.12		
Гл. инженер	Сыченко А.Н.		2008.12		

Многоэтажный жилой дом по ул. Лавочкина 7,  
 в Ворошиловском районе г Волгограда

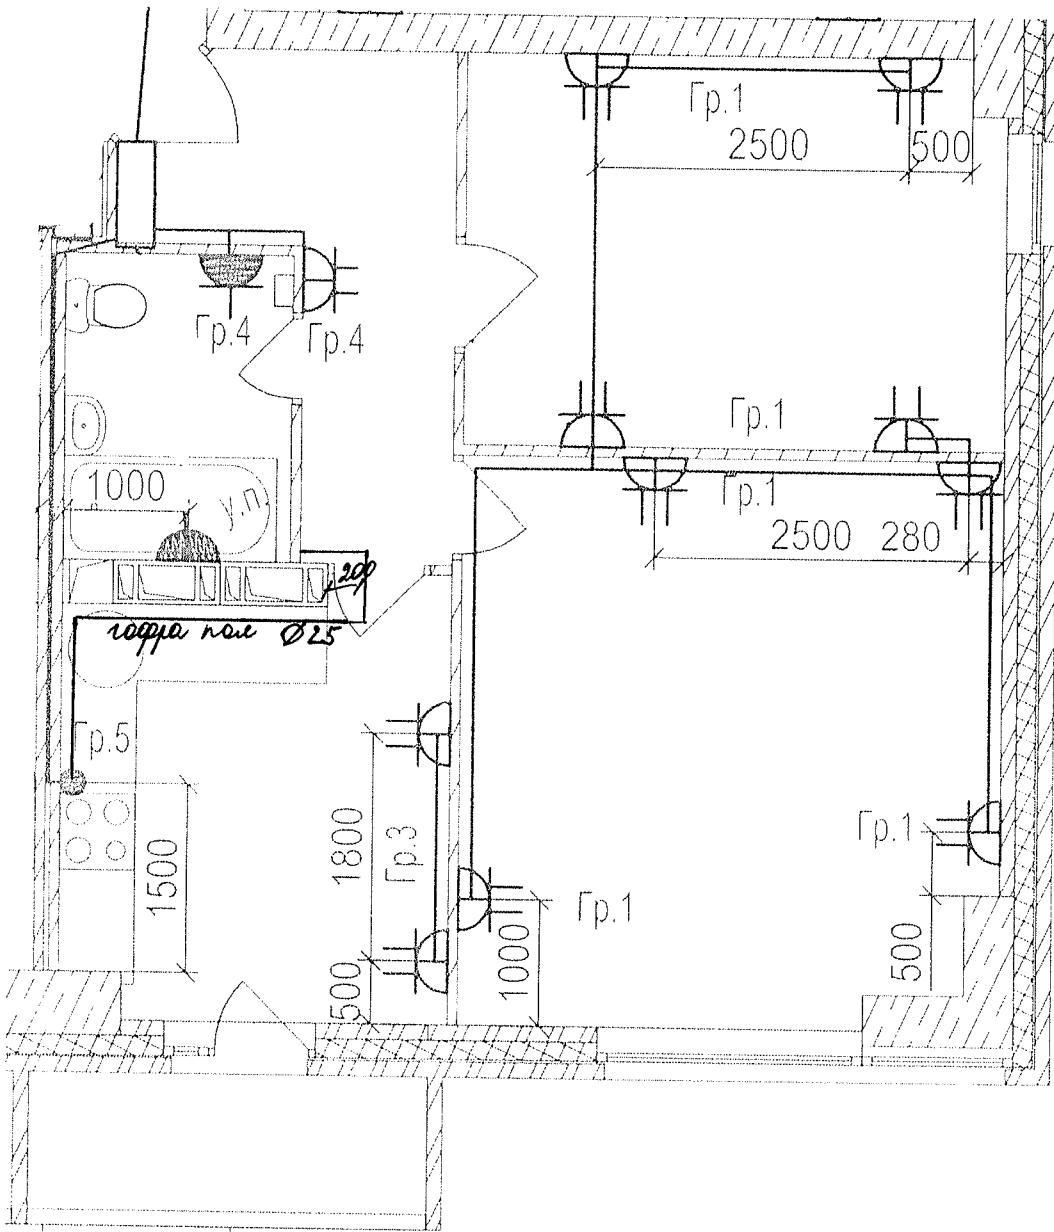


Данный чертеж является исполнителем. Огетуплений нет.  
 Ответственный исполнитель: Главный инженер ООО «Сигнал-А»

Сыченко Александр Николаевич

Подпись



Выполнил	Ф.И.О. Насекин С.А.	Подпись	Дата	Многоэтажный жилой дом по ул. Лавочкина 7, кв. 103 в Ворошиловском районе г. Волгограда
Прораб	С.А.		08.08.12	
Гл. инженер	Сыченко А.Н.		08.08.12	
Исполнительная схема 11-ой квартиры 7 этажа. Розеточные сети.				ООО "Сигнал-А"

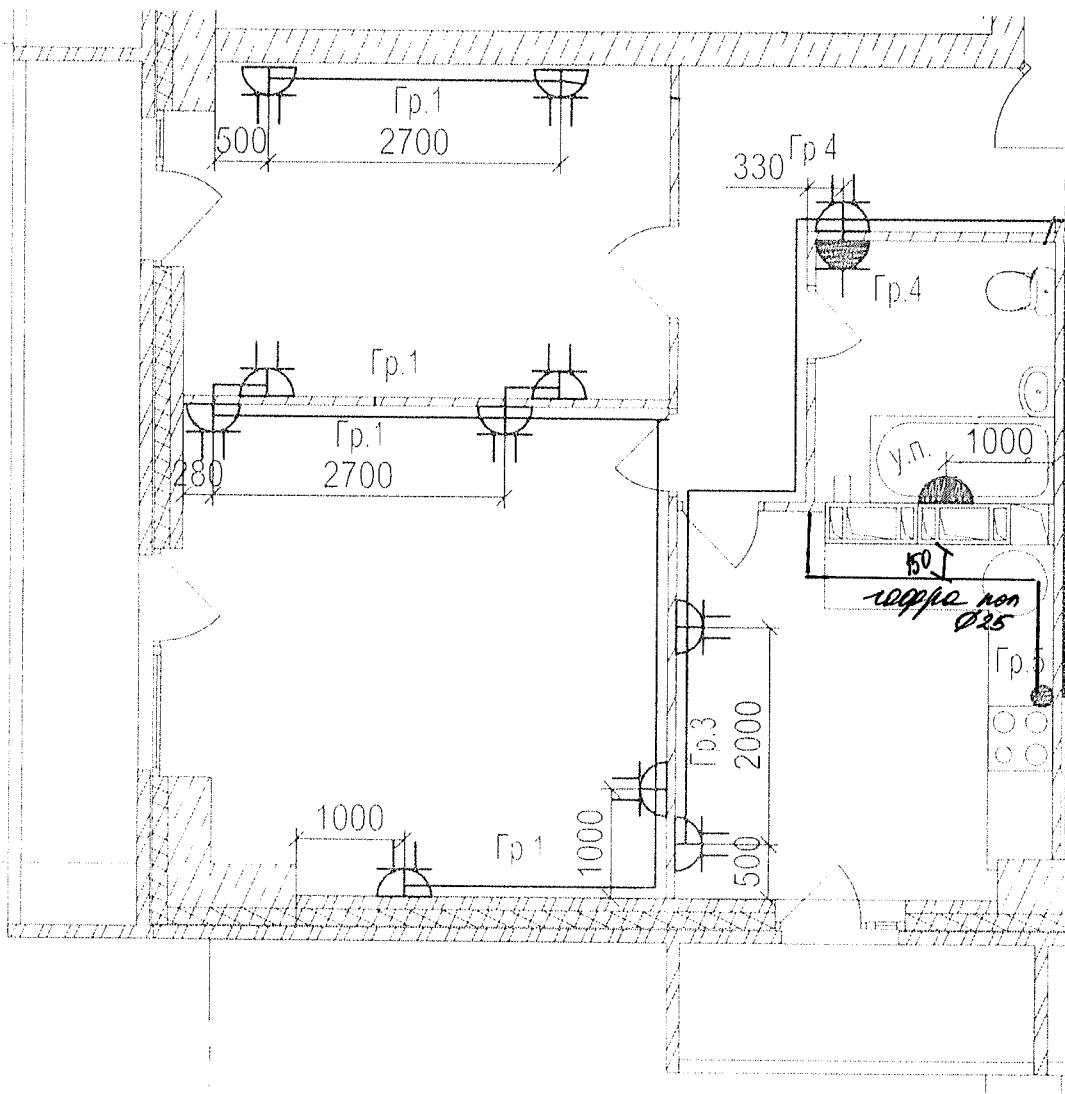


 Ответственный исполнитель: Главный инженер ООО «Сигнал-А»

Сыченко Александр Николаевич

Подпись



Выполнил	Ф.И.О. Насекин С.А	Подпись	Дата	Многоэтажный жилой дом по ул. Лавочкина 7, кв. 1035 в Ворошиловском районе г. Волгограда
Прораб	С.А		12.02.12	
Гл. инженер	Сыченко А.Н		12.02.12	
				Исполнительная схема 12-ой квартиры 7 этажа. Розеточные сети.
				ООО "Сигнал-А"

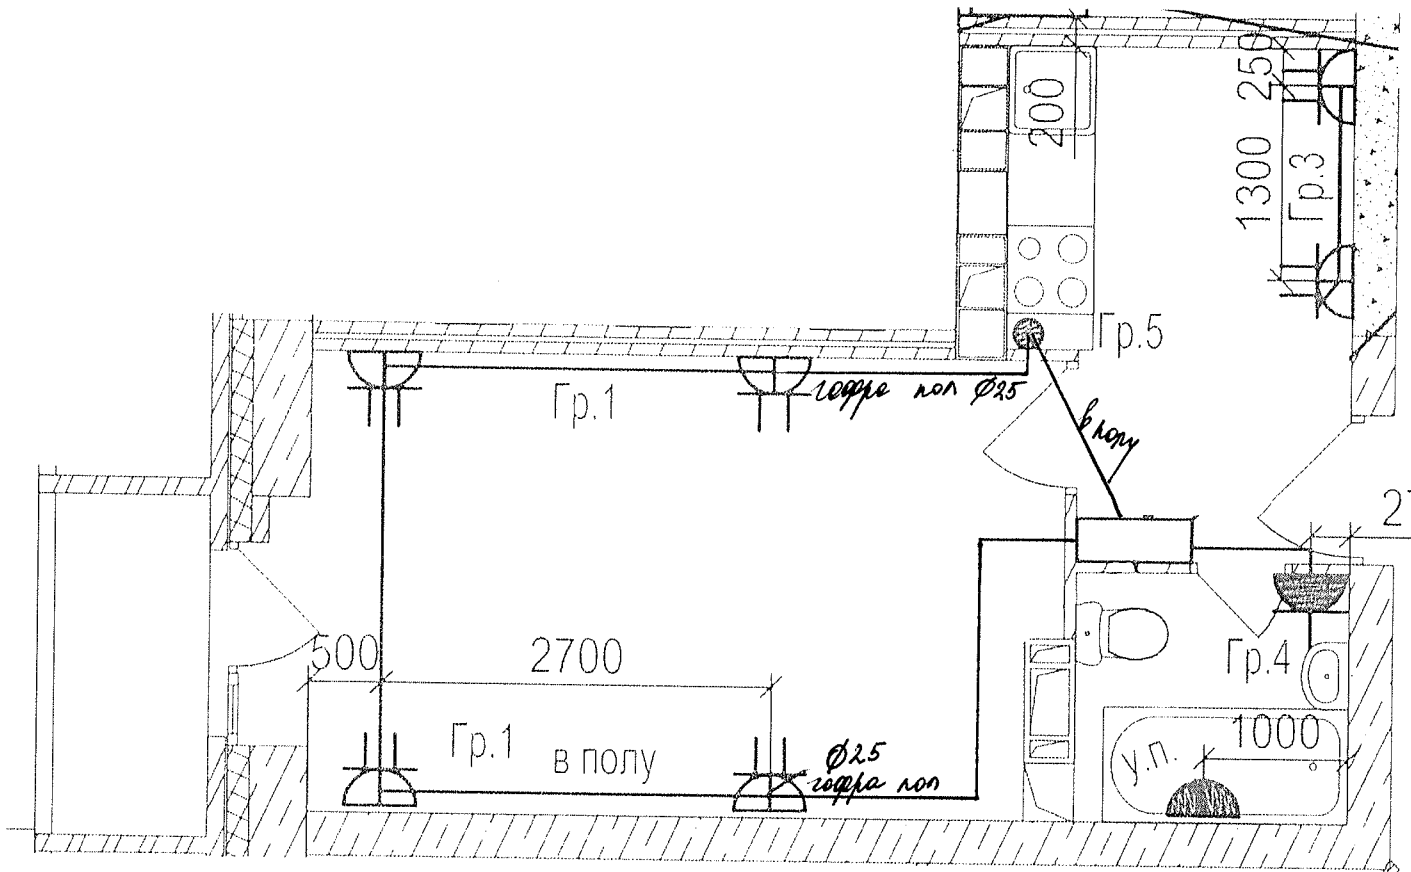


Данный чертеж является исполнительным. Отсутствует сет.  
 Ответственный исполнитель: Главный инженер ООО «Сигнал-А»

Сыченко Александр Николаевич

Подпись

Выполнил	Ф.И.О. Насекин С.А.	Подпись	Дата	<p>Многоэтажный жилой дом по ул. Лавочкина 7,        кв. 103 в Ворошиловском районе г. Волгограда</p>	
Прораб	С.А.		10.07.17		
Гл инженер	Сыченко А.Н.		10.07.17		
				Исполнительная схема 13-ой квартиры 7 этажа Розеточные сети	ООО "Сигнал-А"

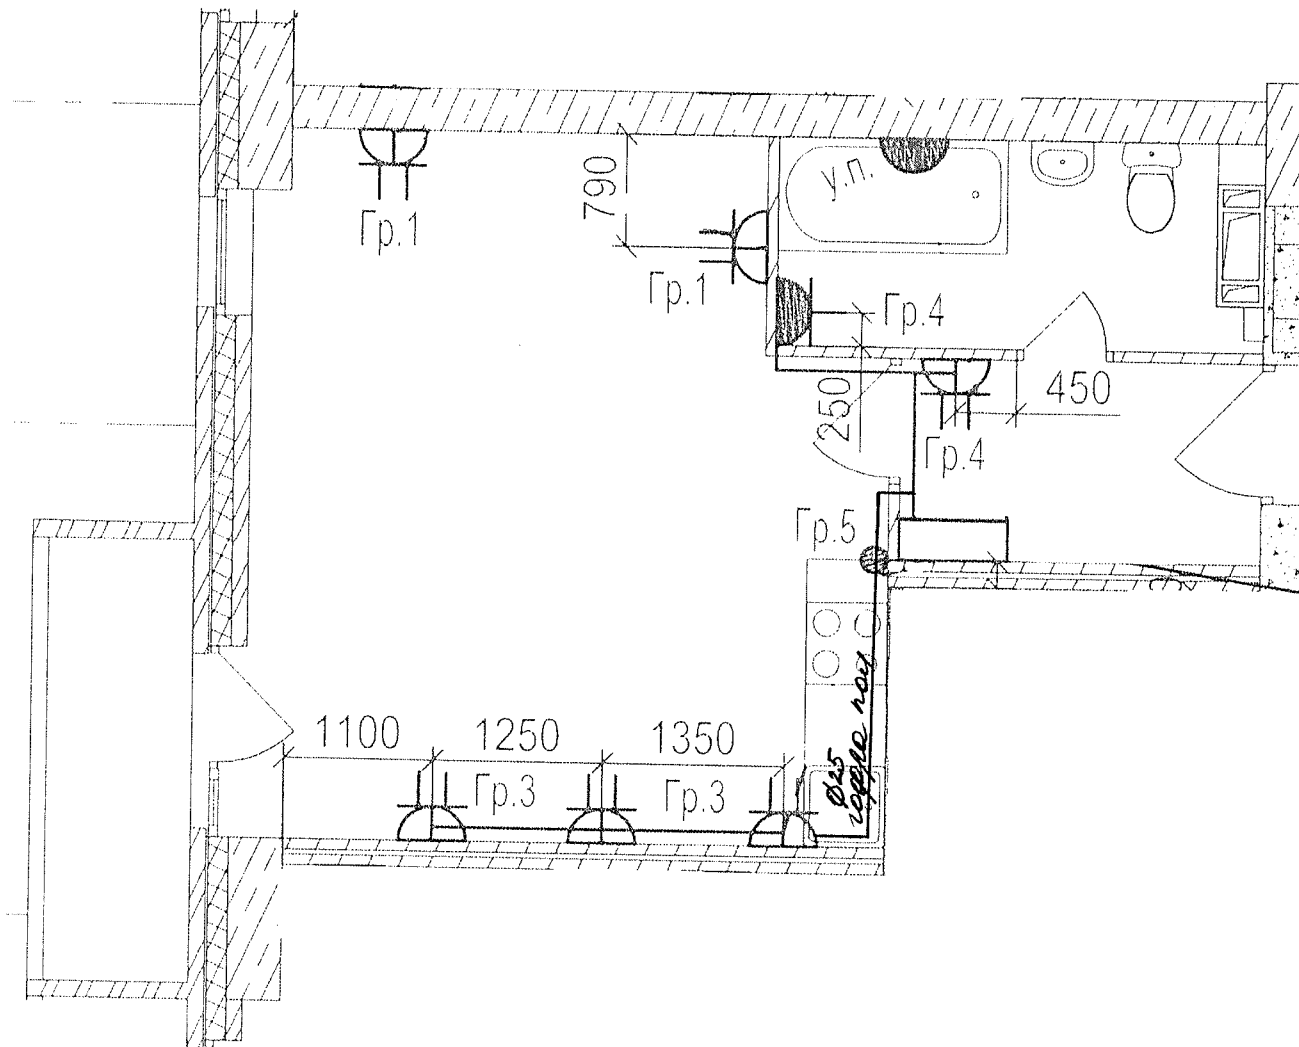


Данный чертеж является неполнительным. Отступлений нет.  
 Ответственный исполнитель: Главный инженер ООО «Сигнал-А»

Сыченко Александр Николаевич

Подпись



Выполнил	Ф.И.О. Насекин	Подпись	Дата	Многоэтажный жилой дом по ул. Лавочкина 7, кв. 143 в Ворошиловском районе г. Волгограда			
Прораб	С.А.		10.08.17				
Гл. инженер	Сыченко А.Н.		10.08.17				
				Исполнительная схема 14-ой квартиры 7 этажа Розеточные сети.	ООО «Сигнал-А»		

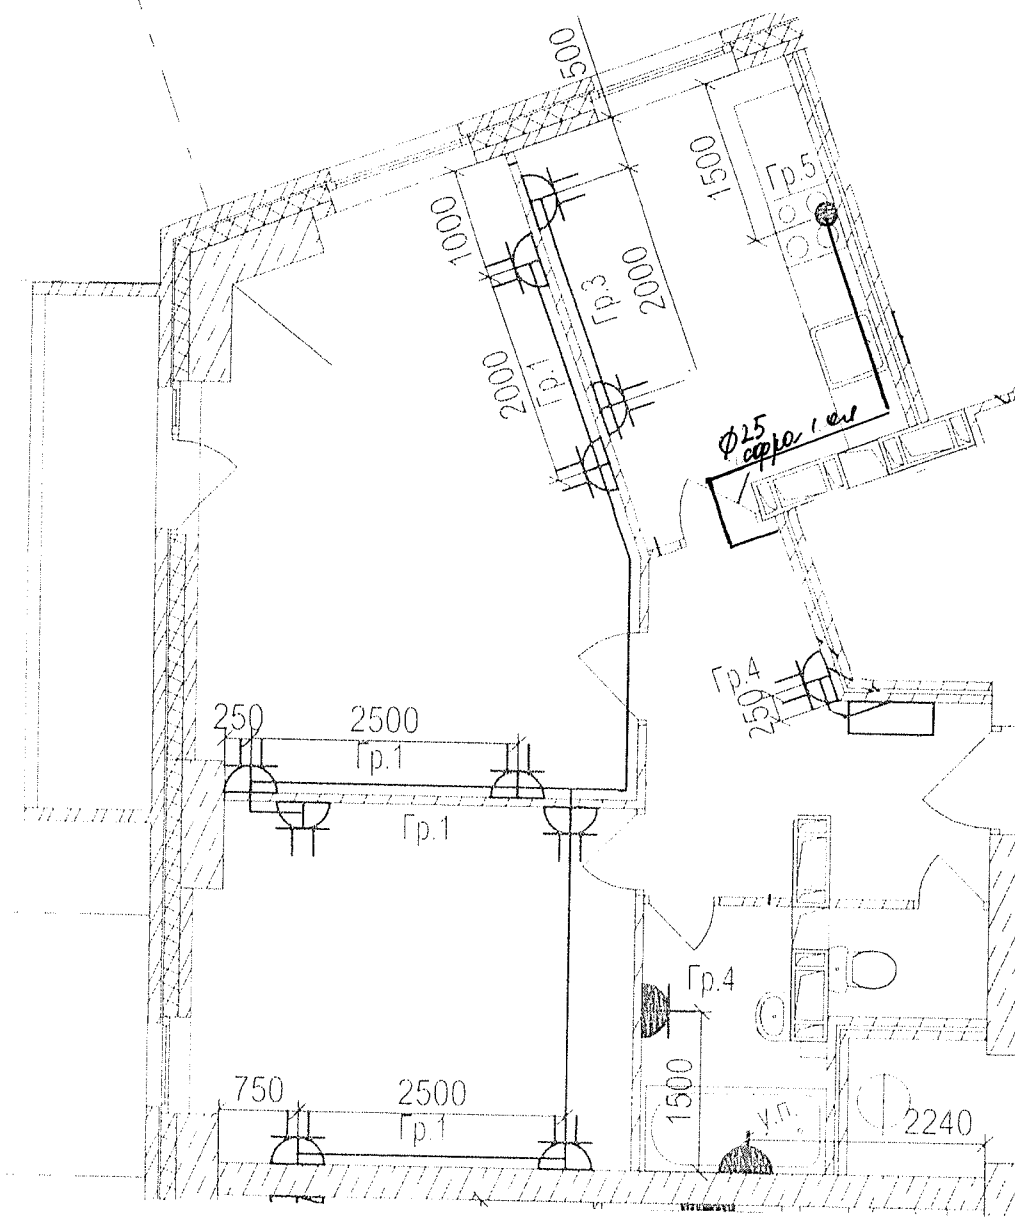

Данный чертеж является исполнительным. Отступлений нет.  
 Ответственный исполнитель: Главный инженер ООО «Сигнал-А»


Сыченко Александр Николаевич

Подпись



Выполнил	Ф.И.О. Насекин С.А.	Подпись	Дата	Многоэтажный жилой дом по ул. Лавочкина 7, кв. 103 в Ворошиловском районе г. Волгограда			
Прораб	С.А.		10.07.12				
Гл инженер	Сыченко А.Н.		10.07.12		Исполнительная схема 15-ой квартиры 7 этажа. Розеточные сети.		
					ООО "Сигнал-А"		



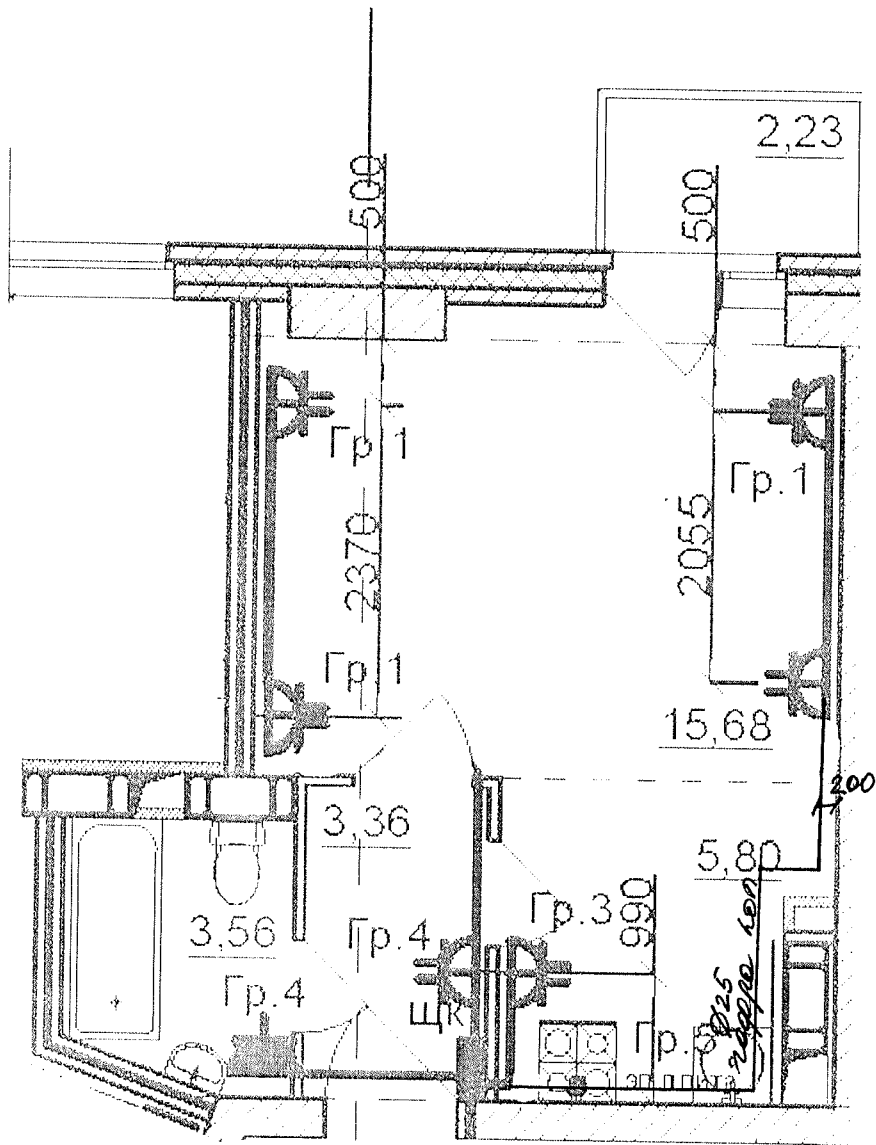

Данный чертеж является неполнительным. Отгетушлений нет.

Ответственный исполнитель: Главный инженер ООО «Сигнал-А»


Сыченко Александр Николаевич

Подпись



Многоэтажный жилой дом по ул. Лавочкина 7, кв. 103 в Ворошиловском районе г Волгограда

Выполнил	Ф.И.О	Подпись	Дата	Исполнительная схема 16-ой квартиры 7 этажа Розеточные сети.	ООО "Сигнал-А"		
Прораб	Насекин С.А		10.07.12				
Гл.инженер	Сыченко А.Н		10.07.12				

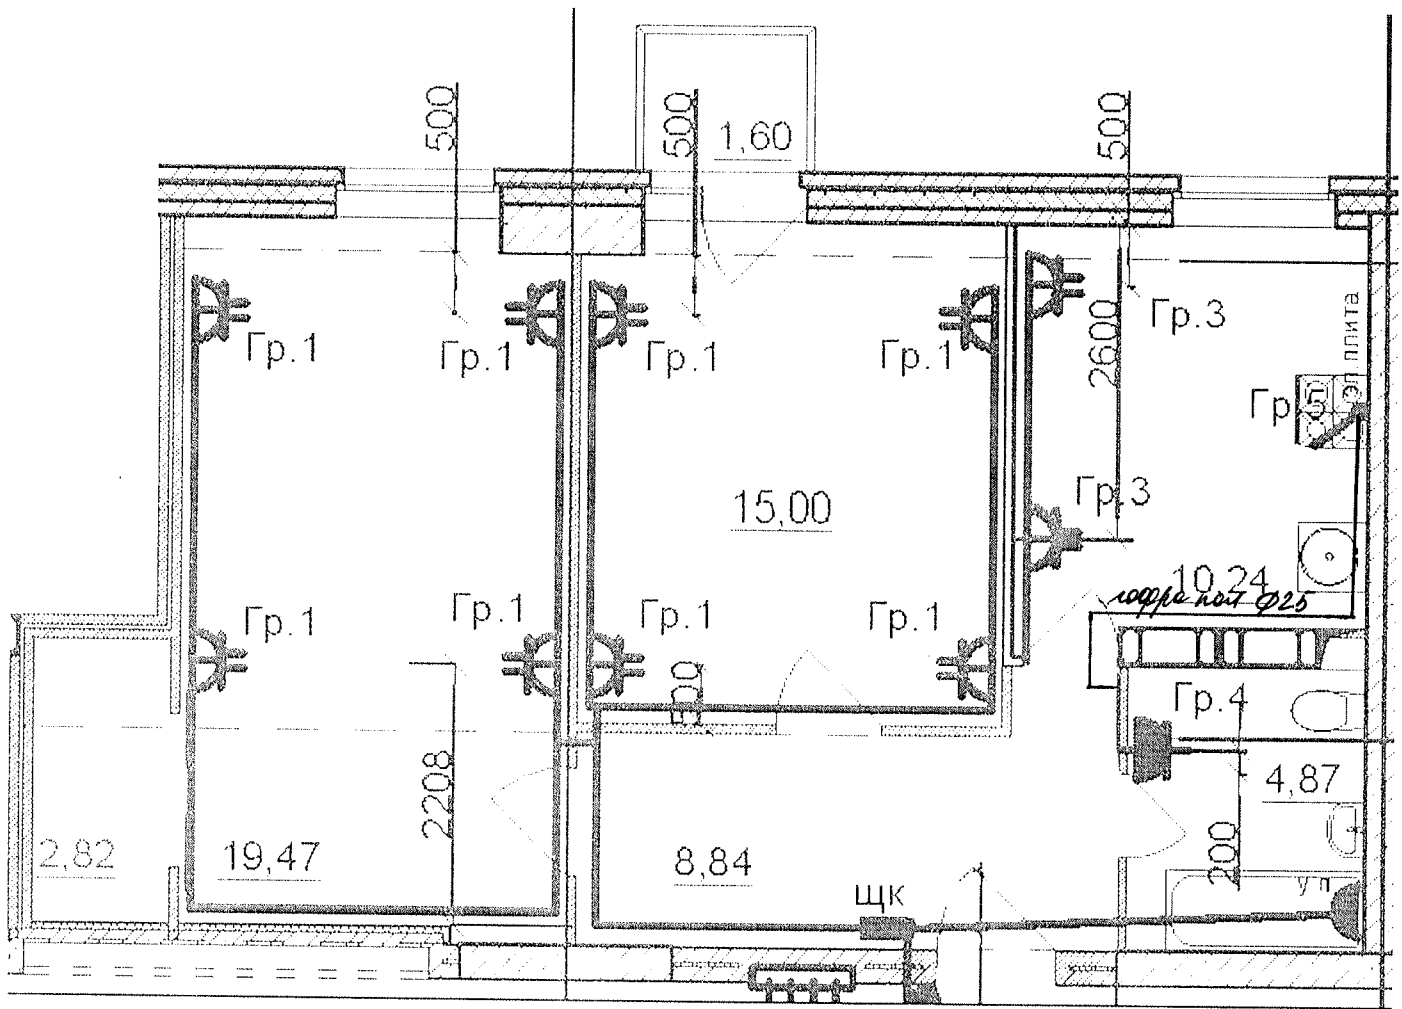

Данный чертеж является исполнителем. Отгупленный пет.


Ответственный исполнитель: Главный инженер ООО «Сигнал-А»

Сыченко Александр Николаевич

Подпись



Выполнил	Ф.И.О. Насекин С.А.	Подпись	Дата	Исполнительная схема 18-ой квартиры 7 этажа Розеточные сети	ООО "Сигнал-А"
Прораб	С.А.		10.07.12		
Гл. инженер	Сыченко А.Н.		10.07.12		

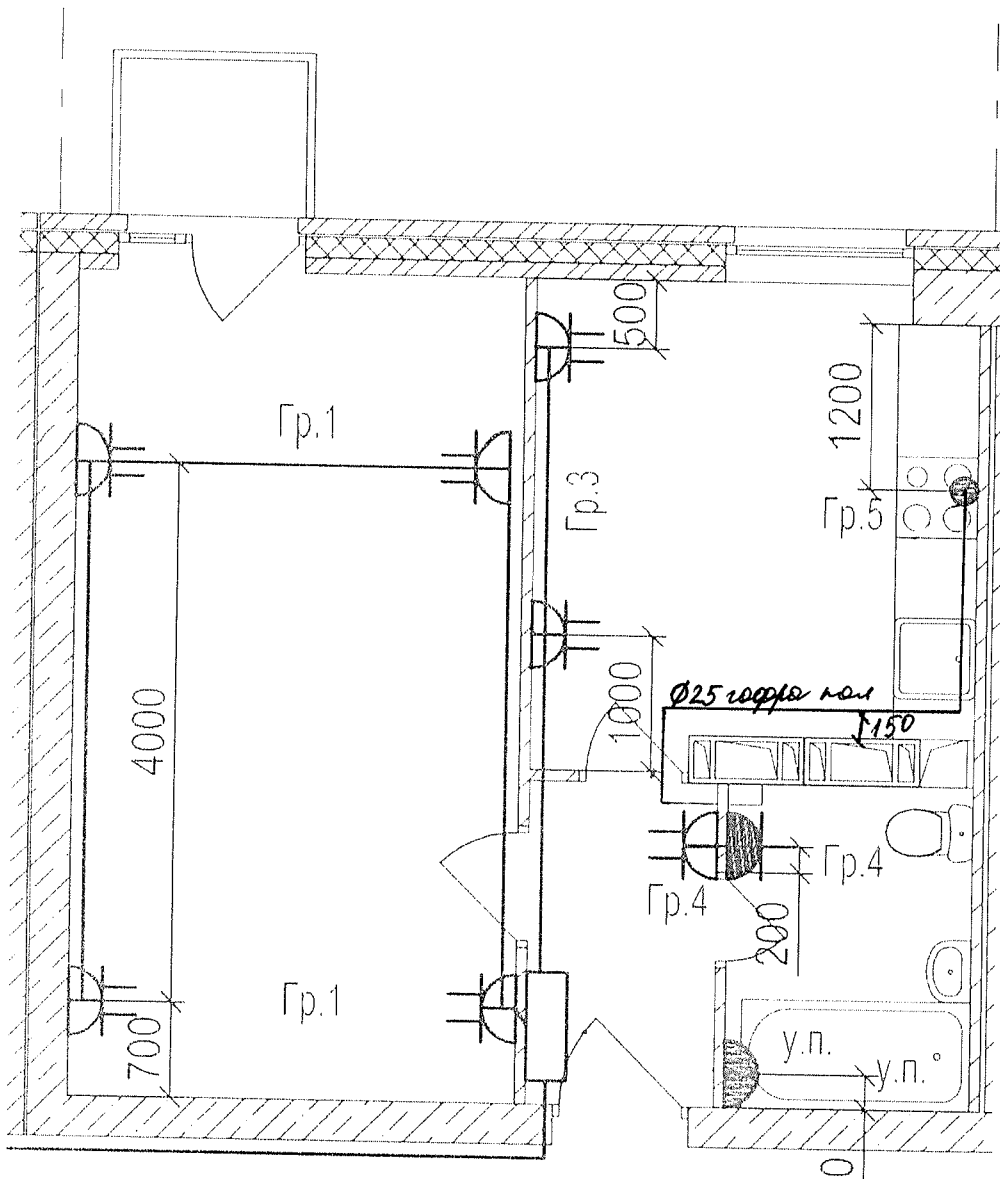

Данный чертеж является исполнительным. Отступлений нет.

Ответственный исполнитель: Главный инженер ООО «Сигнал-А»


Сыченко Александр Николаевич

Подпись



Многоэтажный жилой дом по ул. Лавочкина 7, кв. 103 в Ворошиловском районе г. Волгограда

Выполнил	Ф.И.О. Насекин С.А.	Подпись	Дата		
Прораб	С.А.		08.08.12		
Гл. инженер	Сыченко А.Н.		08.08.12		
				Исполнительная схема 19-ой квартиры 7 этажа. Розеточные сети.	ООО "Сигнал-А"

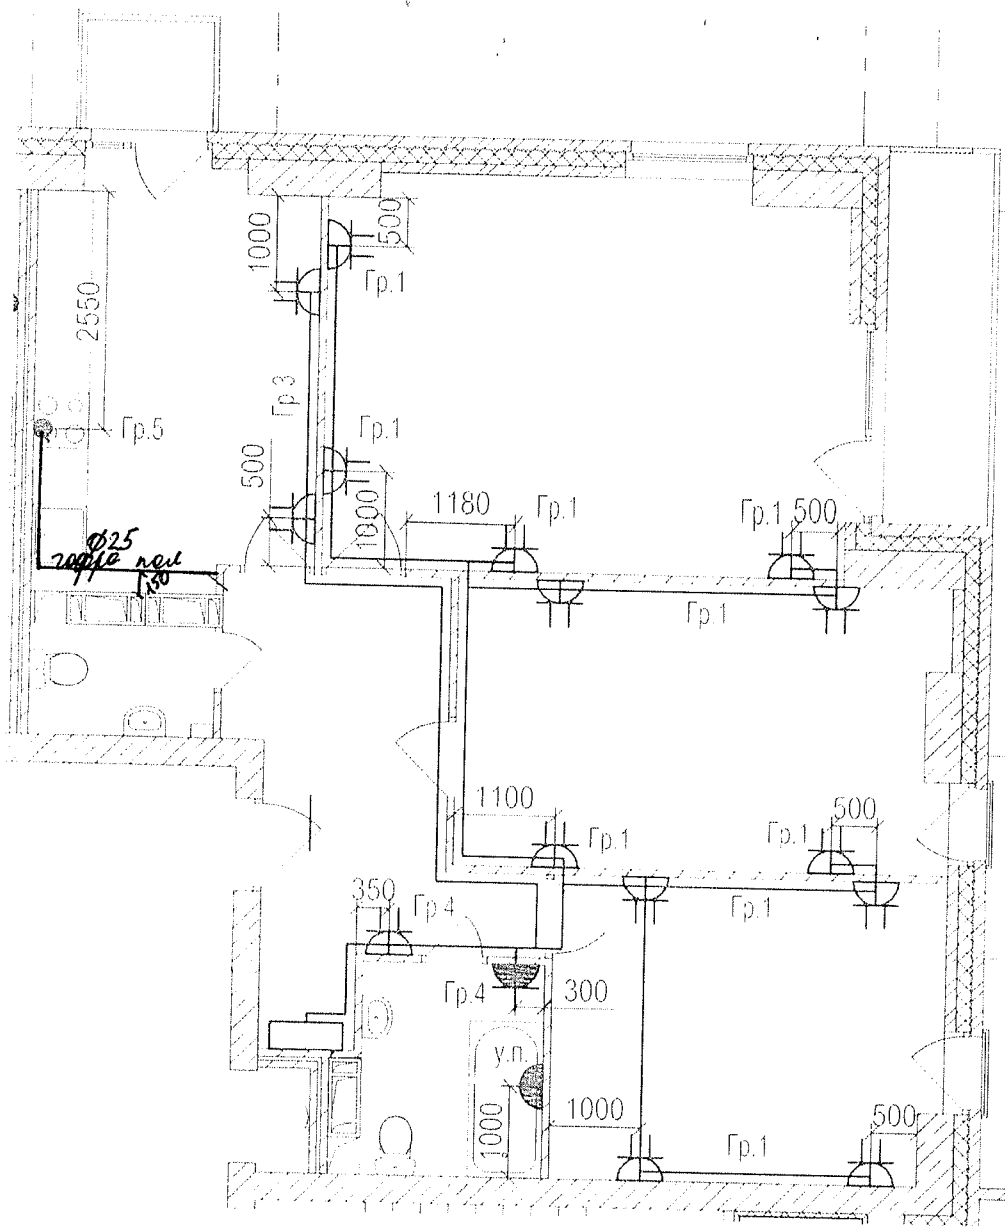

Данный чертеж является исполнительным. Отступлений нет.  
 Ответственный исполнитель: Главный инженер ООО «Сигнал-А»  
 Сыченко Александр Николаевич

Подпись



Многоэтажный жилой дом по ул. Лавочкина 7,  
 кв. 103 в Ворошиловском районе г. Волгограда

Выполнил  
 Прораб  
 Гл. инженер

Ф.И.О.  
 Насекин  
 С.А.  
 Сыченко  
 А.Н.

Подпись

Дата

09.01.17

09.01.17

Исполнительная схема  
 20-ой квартиры 7  
 этажа  
 Розеточные сети.

ООО "Сигнал-А"