


**При выполнении работ применены материалы:**

Кабель силовой с ПВХ изоляцией ВВГнг-LS сечением 4x1,5 кв.мм.-30м., Кабель ВВГнг-LS сечением 3x1,5 кв.мм.-50м., Кабель ВВГнг-LS сечением 3x2,5 кв.мм.-448м., Кабель ВВГнг-LS сечением 3x1,5 кв.мм.-141м., Кабель ВВГнг-LS сечением 2x1,5 кв.мм.-103м., Провод ПВЗ-1\*4 мм2-49м., Провод ПВЗ-1\*6 мм2-43м. Кабель силовой с ПВХ изоляцией ВВГнг-LS сечением 3x10 кв.мм.-213м., Труба ПВХ d=25 мм-211 м, Лоток метал.неперф.-9шт, крышка 15\*100\*3000-9шт, Провод ПВЗ-1\*6 мм2-55м. Лоток метал. перфор. 50\*100-28м, крышка -28шт Коробка расп.-250шт, Коробка КУП-13шт, Коробка КМТ-21 шт, Кюветная колодка на три контакта-31шт, Хомут червячный-26шт, Звоник электр.-13шт, Винт М6\*10-127шт, Гайка М6-127шт, Шайба М6-127шт, Выключатель однополюс. с у-39шт, Выключатель однополюс. с у 2кл.-26шт, Розетка штепсел. с у-148шт, Розетка штепсел. дуплоп. с у-13шт, Рамка двухместная-39шт, Светильник BLS 1301-13шт, Лампа энерг. 11Вт-13шт, Светильник ЛБУ-1шт, Светильник ТЛР1.01-12шт, Светильник ТЛР1.01-12шт, Светильник ТЛР1.021-6шт, Патрон повесной-26шт, Световые указатели «Выход»-2шт ЯТП 0,4 кВА 220/36В -1шт.

 Ответственный исполнитель: Генеральный директор ООО "ВолгаАрхПланинг" Наскин С.А.

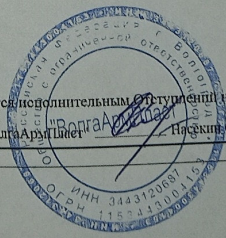

Заземляющее устройство (заземляющие электроды) выполнены из стали горячего цинкования.


23-2018-27-ЭОМ

Многоэтажная жилая застройка на земельном участке по ул. 64-ой Армии, 139 в Кировском районе г. Волгограда (I очередь, жилые дома №21, 22, 23, 24, 25, 26, 27, 28).

Должность	Ф.И.О.	Подпись	Дата	Жилой дом № 27	Страница ИД	Лист 13	Листов
Ген. директор	Наскин С.А	<i>[Signature]</i>					
Разработ	Андреевко			Исполнительная схема №14 План 1-го этажа. Прокладка кабелей, монтаж электропроводки и освещения МОП	ООО "ВолгаАрхПланинг"		
И Контроль	Ливченко						

Инв. N подл.  
 Подл. и дата  
 Взам. инв. N

План 2-10 этажи

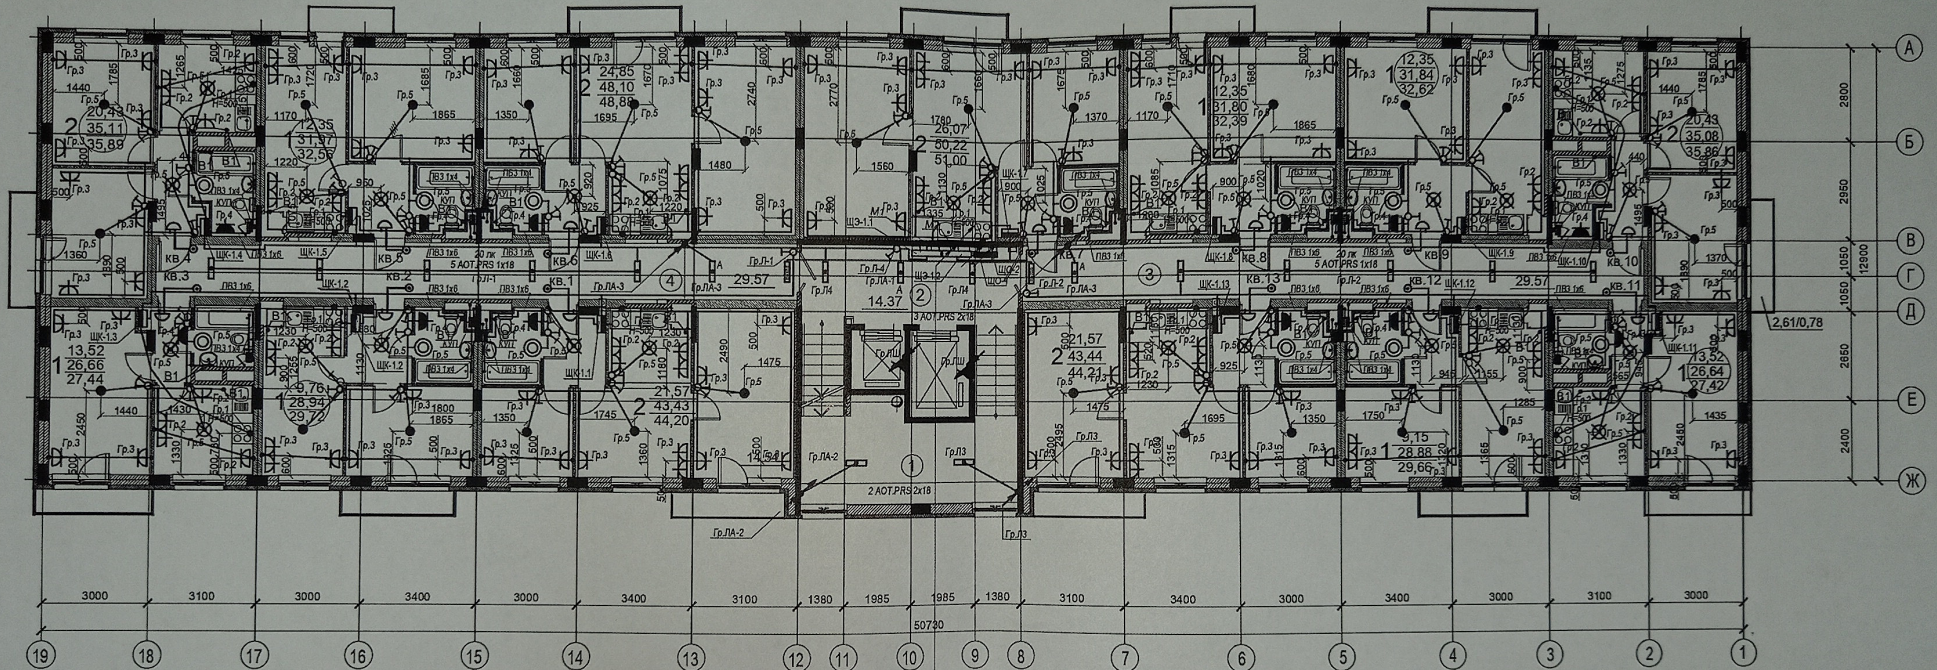

**При выполнении работ применены материалы:**

Кабель силовой с ПВХ изоляцией ВВГнг-LS сечением 4х1,5кв.мм.-274м., Кабель ВВГнг-LS сечением 3хкв.мм.-450м., Кабель ВВГнг-LS сечением 3х2,5кв.мм.-4032 м., Кабель ВВГнг-LS сечением 3х1,5кв.мм.-1273м., Кабель ВВГнг-LS сечением 2х1,5кв.мм.-931м, Провод ПВ3-1\*4 мм2-444м., Провод ПВ3-1\*6 мм2-391м. Кабель силовой с ПВХ изоляцией ВВГнг-LS сечением 3х10кв.мм.-1917м., Труба ПВХ d=25мм-1901м, Лоток метал.неперф.-83шт, крышка 15\*100\*3000-83шт, Провод ПВ3-1\*6 мм2-503м. Лоток метал. перф. 50\*100-255м, крышка -255шт Коробка расп.-225шт, Коробка КУП-113шт, Коробка КМТ-1900шт, Клемная колода на три контакта-287шт, Хомут червячный-234шт. Звонок электр.-117 шт, Винт М6\*10-1143 шт, Гайка М6-1143 шт, Шайба М6-1143шт, Выключатель однопол. с/у-358шт, Выключатель однопол. с/у 2кл.-243шт, Розетка штепсел. с/у-1332шт, Розетка штепсел. двухпол. с/у-117шт, Рамка двухместная-358шт, Светильник BLS 1301-119шт, Лампа энерг.11Вт-121шт, Светильник ЛБУ-7шт, Светильник ТЛРЛ01-108шт, Светильник ТЛРЛ01-108шт, Светильник ТЛРЛ021-5шт, Патрон повесной-234шт, Световые указатели «Выход»-21шт

Ответственный исполнитель: Генеральный директор ООО "ВолгаАрмПласт" Насекшин С.А.

Данный чертеж является исполнительным. Отсутствует пр.



		23-2018-27-ЭОМ		
		Многоэтажная жилая застройка на земельном участке по ул. 64-ой Армии, 139 в Кировском районе г. Волгограда (II очередь, жилые дома №21, 22, 23, 24, 25, 26, 27, 28).		
		Жилой дом №27		
		Страница Лист Листов ИД 14		
		ООО "ВолгаАрмПласт"		
		Формат А4х3		

Изм. № подл. Попл. и дата Взам. инв. №