

Данный чертеж является исполнительным. Отступлений нет.
 Ответственный исполнитель: Главный инженер ООО «Сигнал-А»

Сыченко Александр Николаевич

Подпись




Многоэтажный жилой дом по ул. Лавочкина 7,
 кв. 103 в Ворошиловском районе г. Волгограда

Выполнил	Ф.И.О.	Подпись	Дата
Прораб	Насекин С.А.		10.07.14
Главинженер	Сыченко А.Н.		10.07.14

Исполнительная схема
 1-ой квартиры 9 этажа
 Освещение

ООО «Сигнал-А»

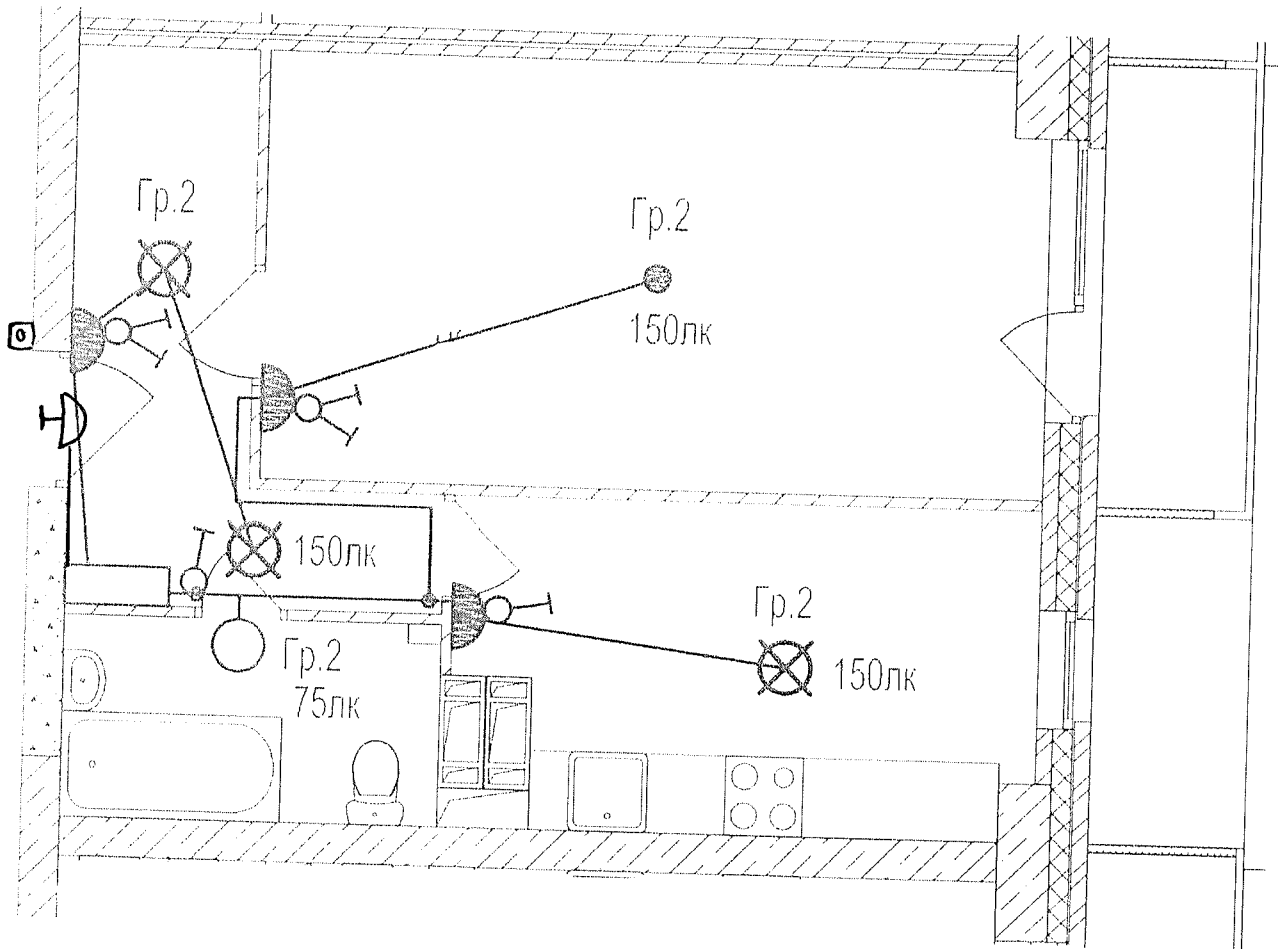

Данный чертеж является неполнительным. Отступлений нет.
 Ответственный исполнитель: Главный инженер ООО «Сигнал-А»


Сыченко Александр Николаевич

Подпись

Выполнил	Ф И О.	Подпись	Дата	Многоэтажный жилой дом по ул. Лавочкина 7, кв 103 в Ворошиловском районе г Волгограда
Прораб	Насекин С А		10.01.17	
Гл инженер	Сыченко А Н		10.01.17	Исполнительная схема 2-ой квартиры 9 этажа Освещение



ООО "Сигнал-А"

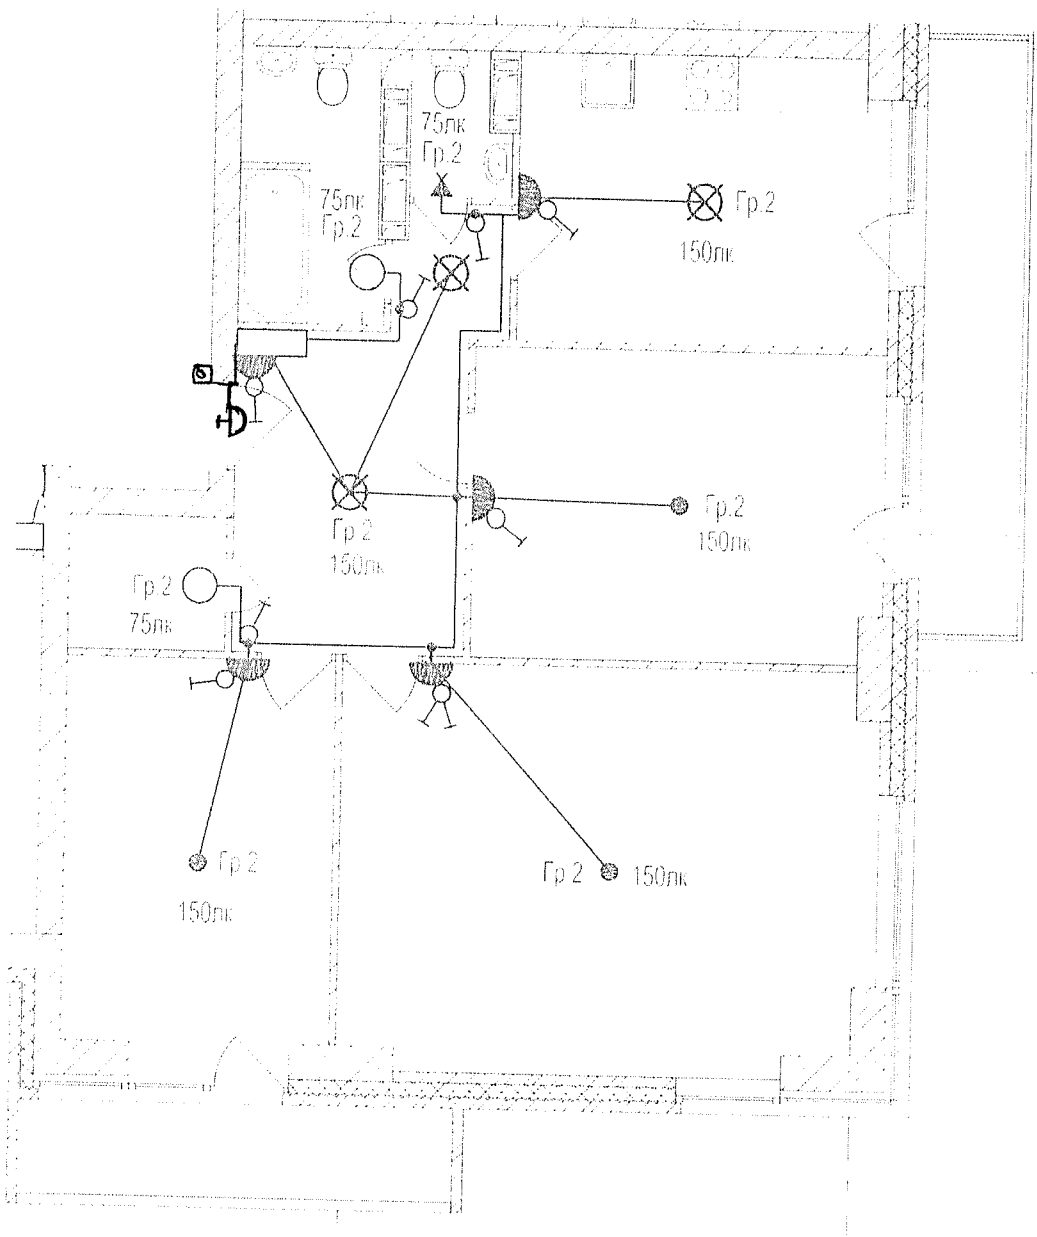


Данный чертеж является неполным. Отступлений нет.
 Ответственный исполнитель: Главный инженер ООО «Сигнал-А»

Сыченко Александр Николаевич

Подпись



Выполнил Прораб	Ф И О Насекин С. А.	Подпись 	Дата 10.04.17	Многоэтажный жилой дом по ул. Лавочкина 7, кв. 103 в Ворошиловском районе г Волгограда
Гл инженер	Сыченко А. Н.		10.04.17	
				Исполнительная схема 3-ей квартиры 9 этажа Освещение
				ООО "Сигнал-А"

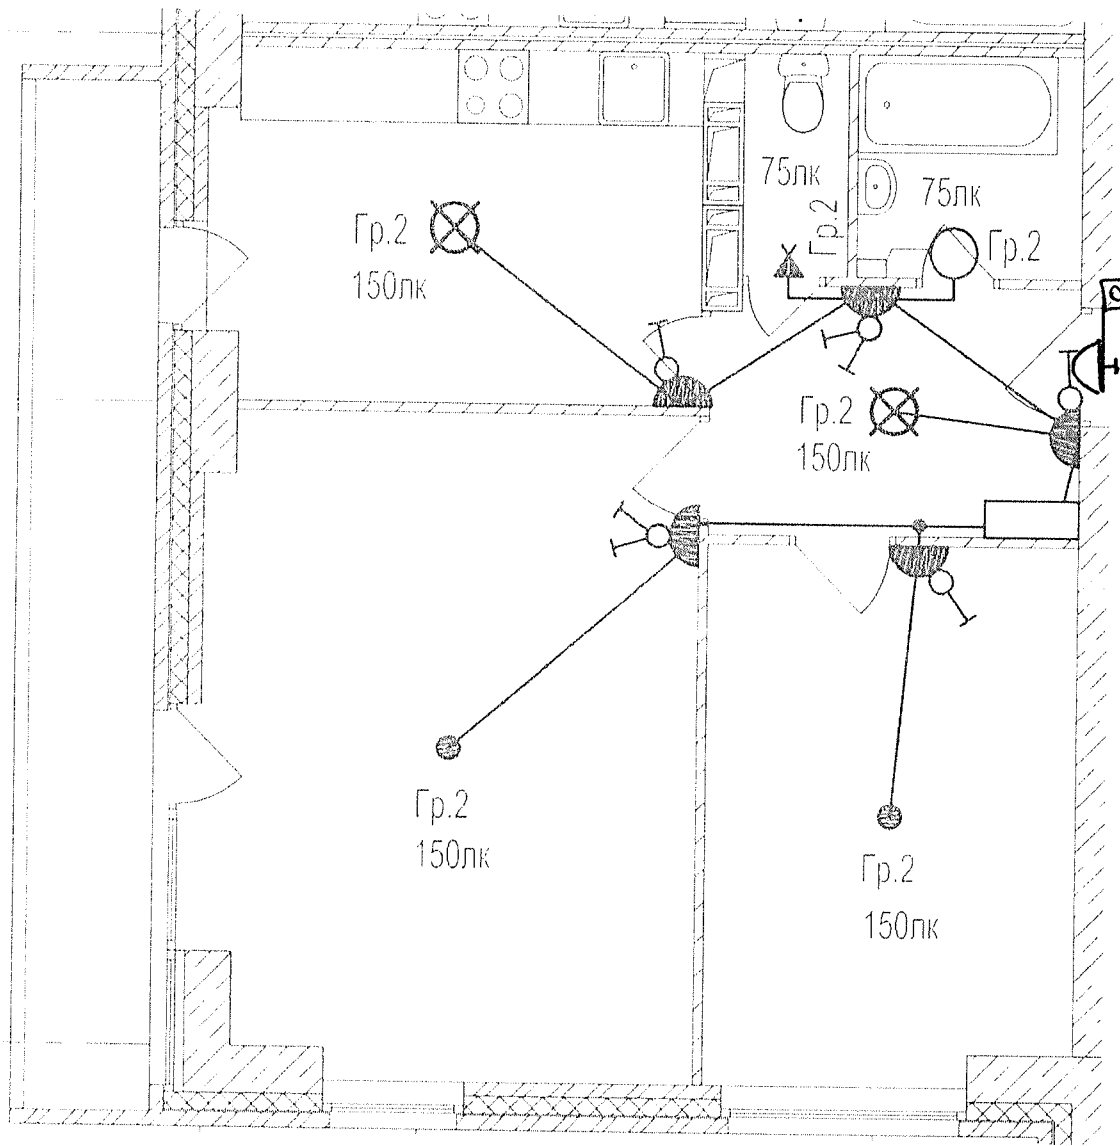

Данный чертеж является неполнительным. Отступлений нет.

Ответственный исполнитель: Главный инженер ООО «Сигнал-А»

Сыченко Александр Николаевич

Подпись


Выполнил Прораб	Ф.И.О. Насекин С А	Подпись 	Дата 10.07.14
Гл инженер	Сыченко А Н.		10.07.14

Многоэтажный жилой дом по ул. Лавочкина 7, кв 103 в Ворошиловском районе г Волгограда



Исполнительная схема
4-ой квартиры 9 этажа
Освещение

ООО "Сигнал-А"

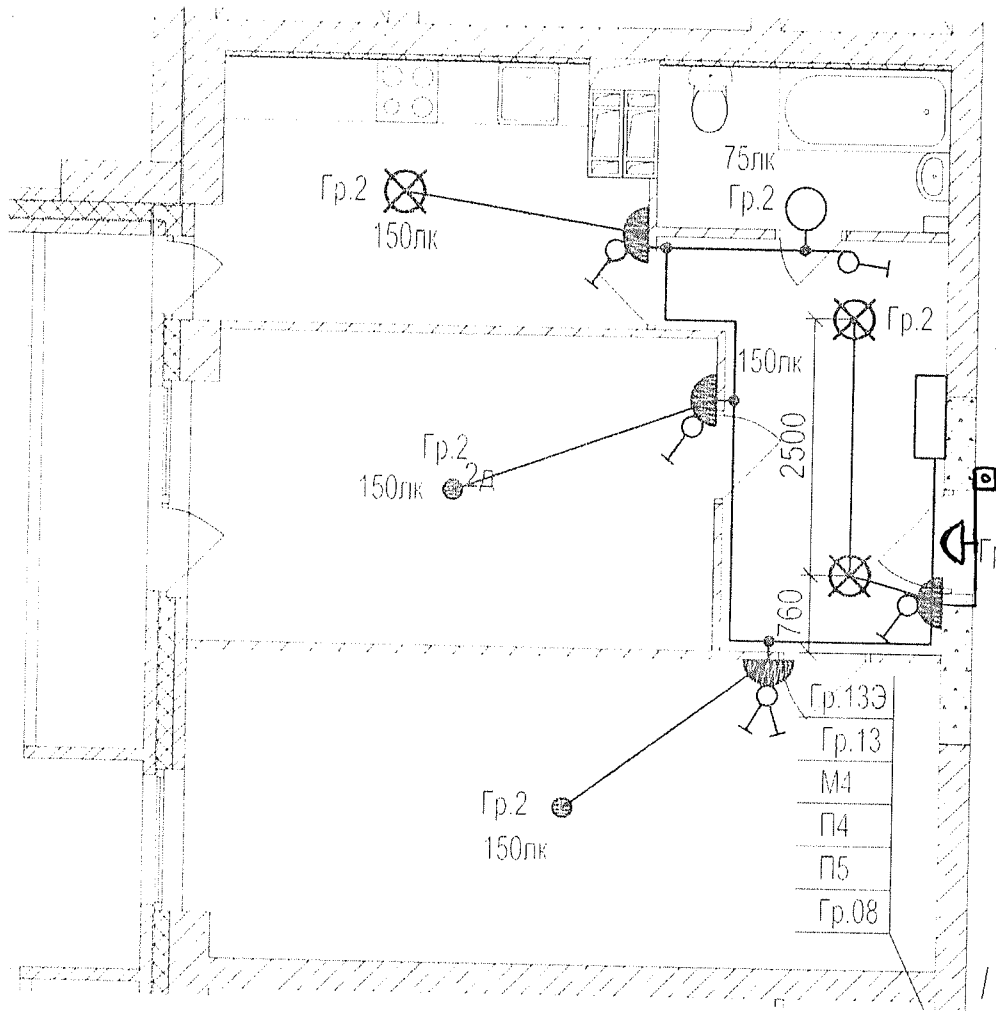

Данный чертеж является неполнительным. Ответлений нет.

Ответственный неполнитель: Главный инженер ООО «Сигнал-А»

Сыченко Александр Николаевич

Подпись



Выполнил
Прораб

Ф.И.О.
Насекин С.А.

Подпись

Дата
17.02.17

Гл. инженер


Сыченко А.Н.

Дата
17.02.17

Многоэтажный жилой дом по ул. Лавочкина 7,
кв. 103 в Ворошиловском районе г. Волгограда

Исполнительная схема
6-ой квартиры 9 этажа
Освещение

ООО "Сигнал-А"

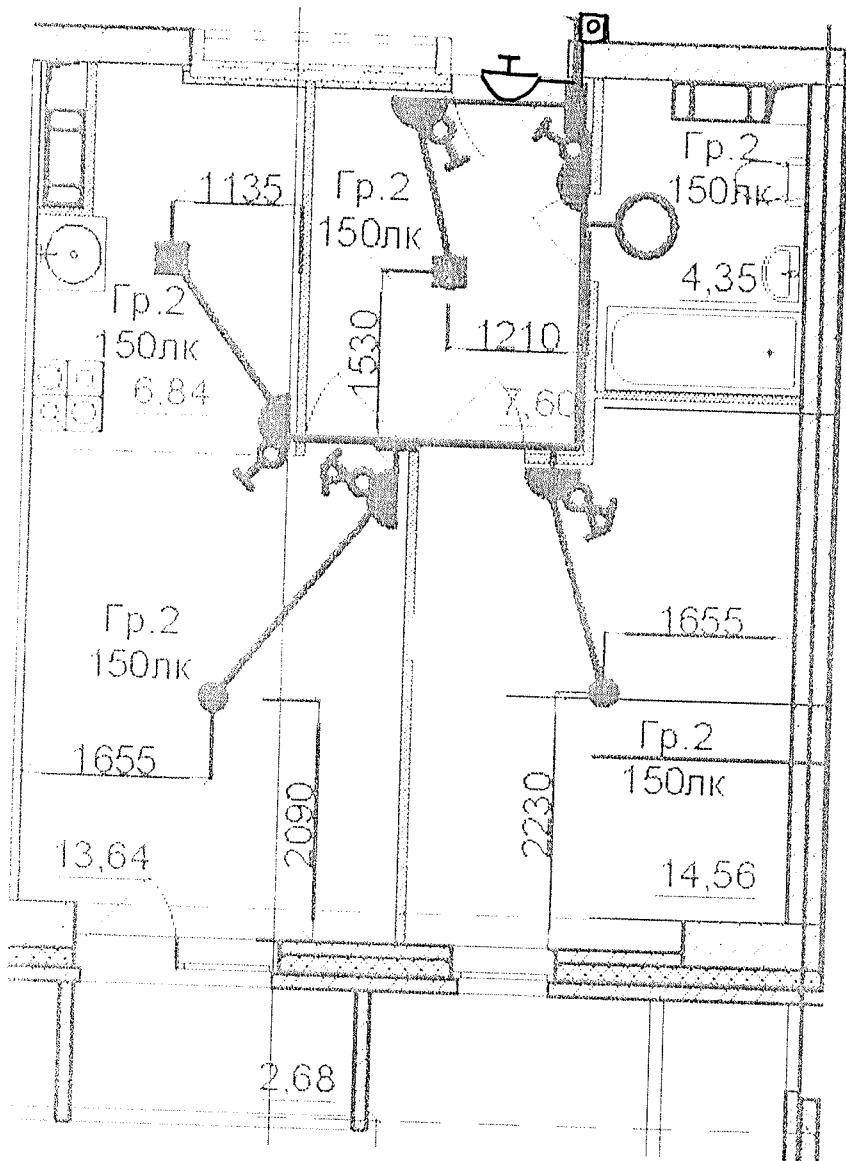

Данный чертеж является неопределенным. Ответвлений нет.
 Ответственный исполнитель: Главный инженер ООО «Сигнал-А»

Сыченко Александр Николаевич

Подпись


Выполнил Прораб	Ф И О Насекин С А	Подпись 	Дата 10.07.17
Гл.инженер	Сыченко А Н		10.07.17

Многоэтажный жилой дом по ул. Лавочкина 7,
 кв. 103 в Ворошиловском районе г. Волгограда




Исполнительная схема
 7-ой квартиры 9 этажа
 Освещение

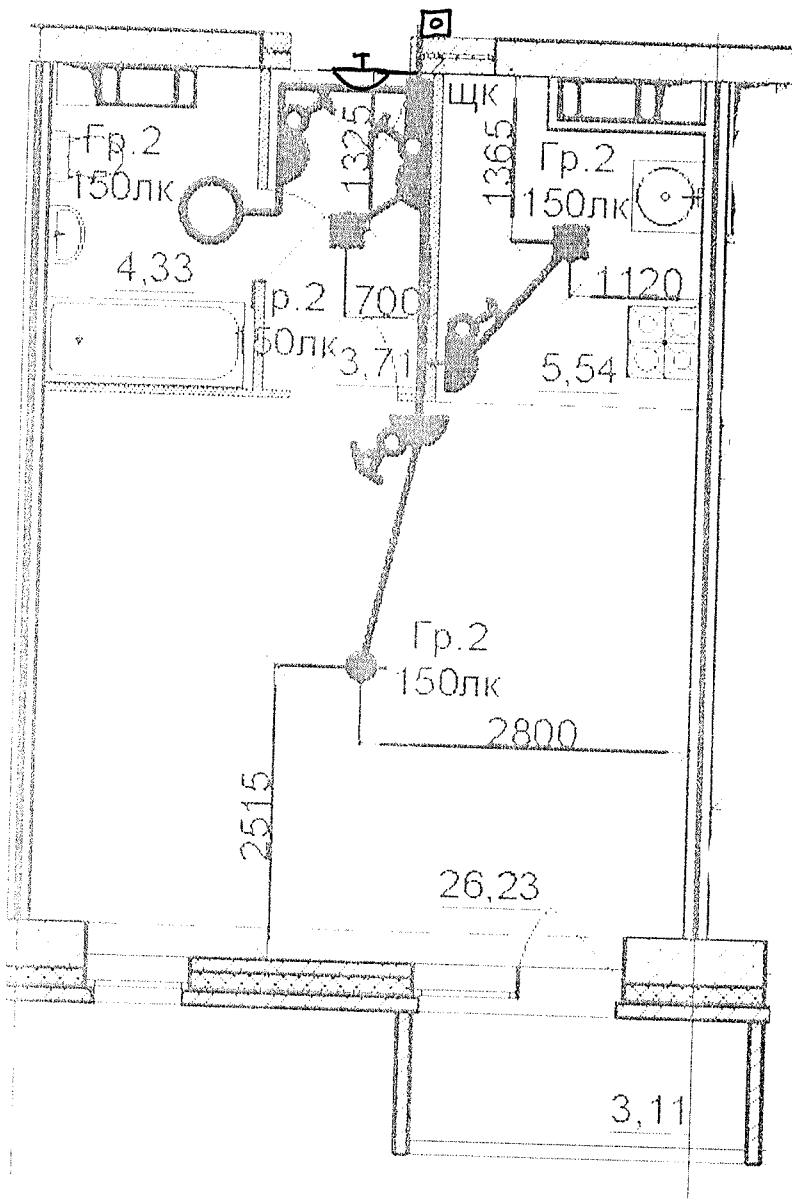

ООО "Сигнал-А"



Данный чертеж является неполнительным. Отступлений нет.
 Ответственный неполнитель: Главный инженер ООО «Сигнал-А»

Сыченко Александр Николаевич

Подпись: 


Выполнил	Ф.И.О.	Подпись	Дата
Прораб	Насекин С.А.		10.07.17
Гл. инженер	Сыченко А.Н.		10.07.17



Многоэтажный жилой дом по ул. Лавочкина 7,
 кв. 103 в Ворошиловском районе г. Волгограда



Исполнительная схема
 8-ой квартиры 9 этажа
 Освещение.

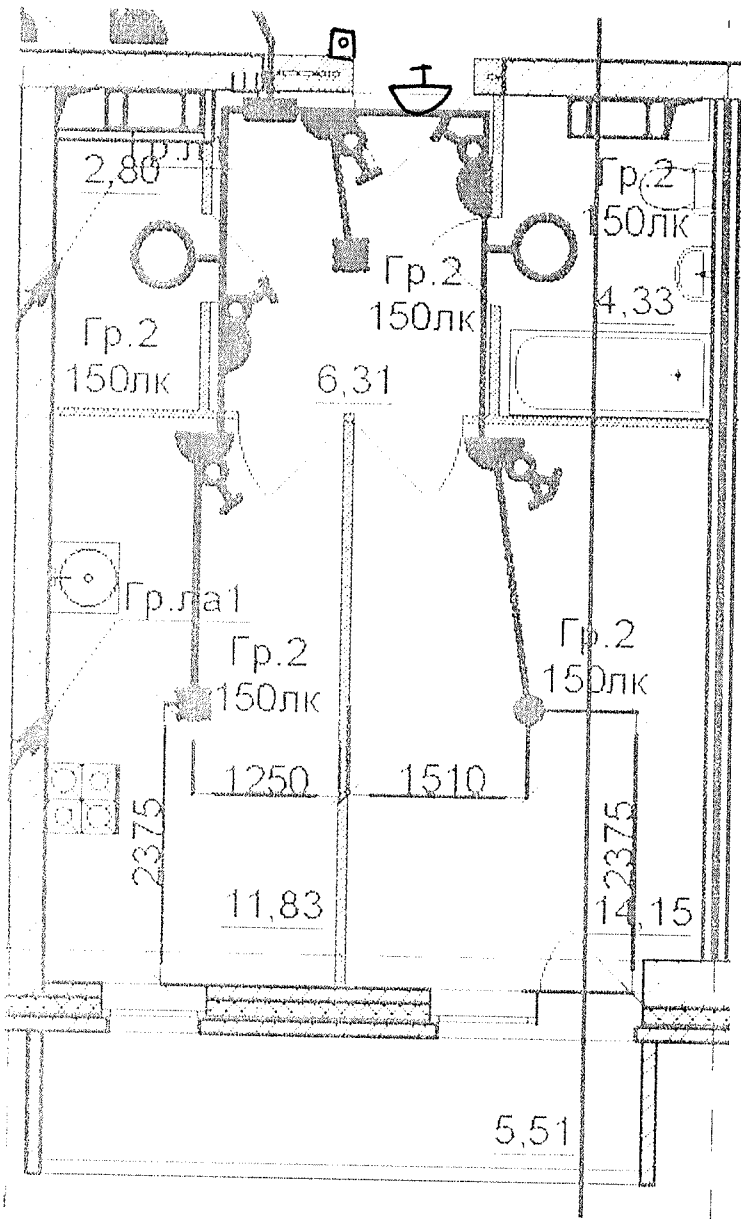ООО "Сигнал-А"




Данный чертеж является неполнительным. Отступлений нет.
 Ответственный исполнитель: Главный инженер ООО «Сигнал-А»
 Сыченко Александр Николаевич

Подпись: 

Выполнил Прораб	Ф И О Насекин С.А.	Подпись 	Дата 10.07.17	Многоэтажный жилой дом по ул. Лавочкина 7, кв. 103 в Ворошиловском районе г. Волгограда
Гл инженер	Сыченко А.Н.		10.07.17	
Исполнительная схема 9-ой квартиры 9 этажа. Освещение				ООО "Сигнал-А"



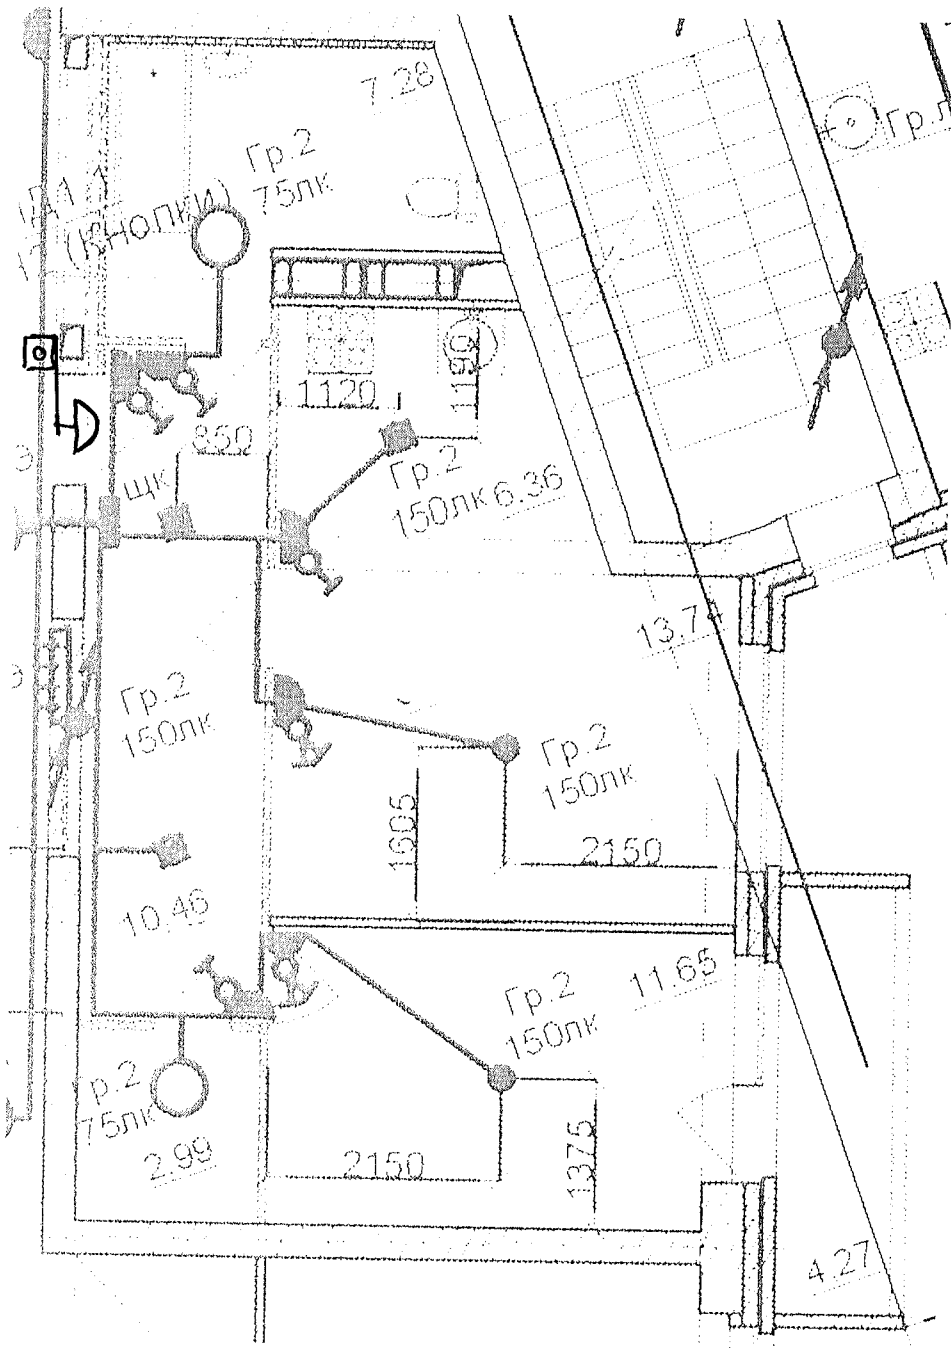

Данный чертеж является неполным. Отступлений нет.
 Ответственный исполнитель: Главный инженер ООО «Сигнал-А»

Сыченко Александр Николаевич

Подпись




Выполнил Ф И О
 Прораб Насекин С.А.
 Гл инженер Сыченко А.Н.

Подпись Дата
 10.07.17
 10.07.17

Многоэтажный жилой дом по ул. Лавочкина 7,
 кв 103 в Ворошиловском районе г Волгограда

Исполнительная схема
 10-ой квартиры 9
 этажа
 Освещение

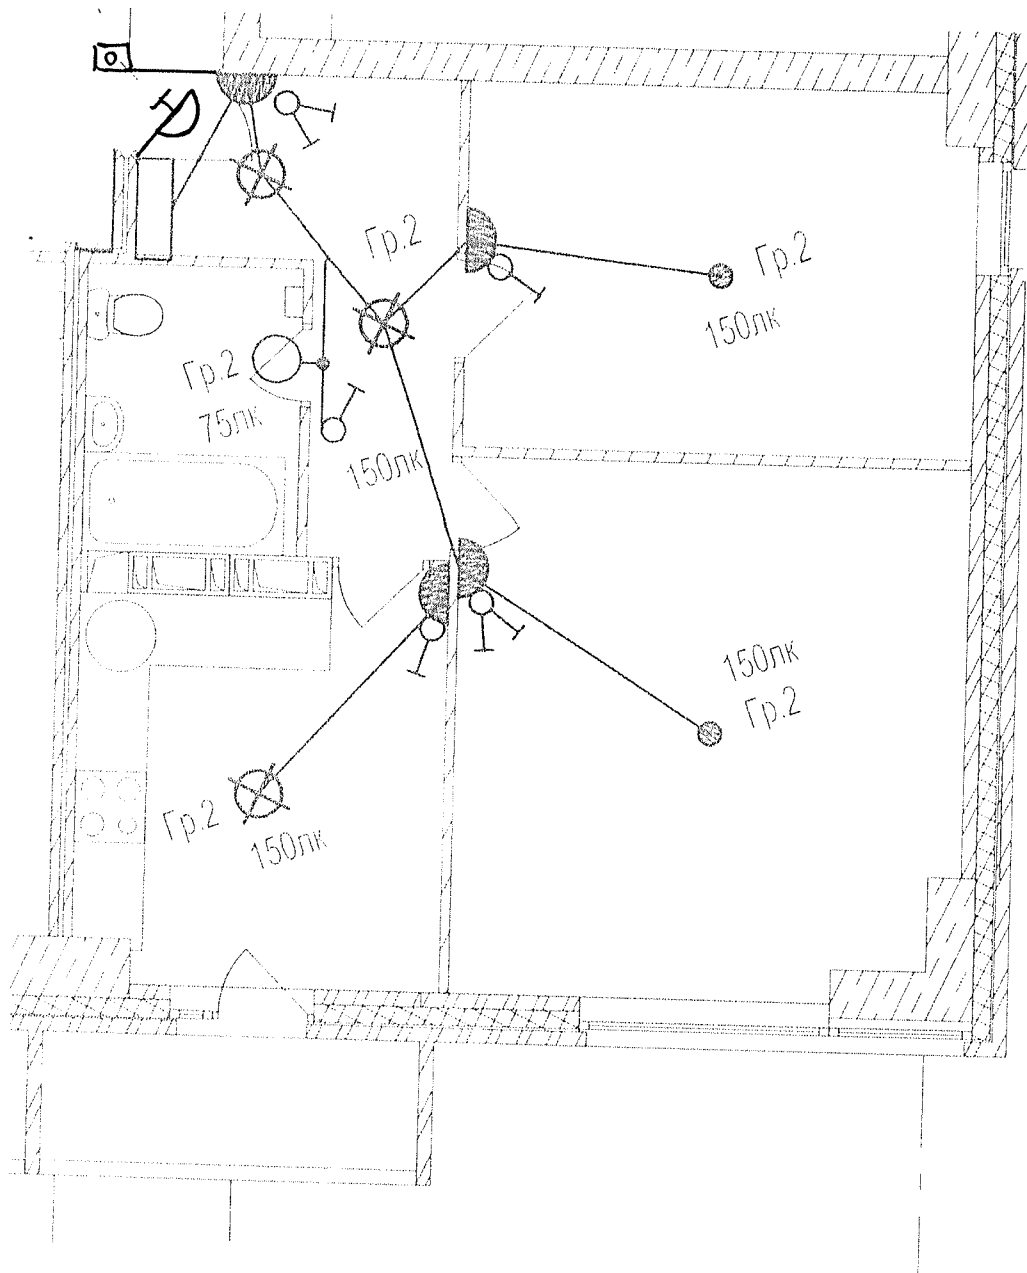


ООО "Сигнал-А"




Данный чертеж является неполнительным. Отступлений нет.
 Ответственный исполнитель: Главный инженер ООО «Сигнал-А»

Сыченко Александр Николаевич

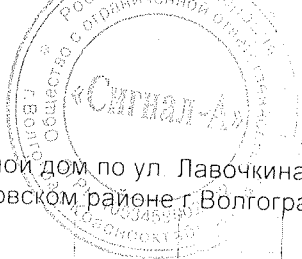Подпись: 

Выполнил	Ф.И.О.	Подпись	Дата	Многоэтажный жилой дом по ул. Лавочкина 7, кв. 103 в Ворошиловском районе г. Волгограда	
Прораб	Насекин С.А.		10.07.17		
Гл. инженер	Сыченко А.Н.		10.07.17	Исполнительная схема 11-ой квартиры 9 этажа Освещение	ООО "Сигнал-А"

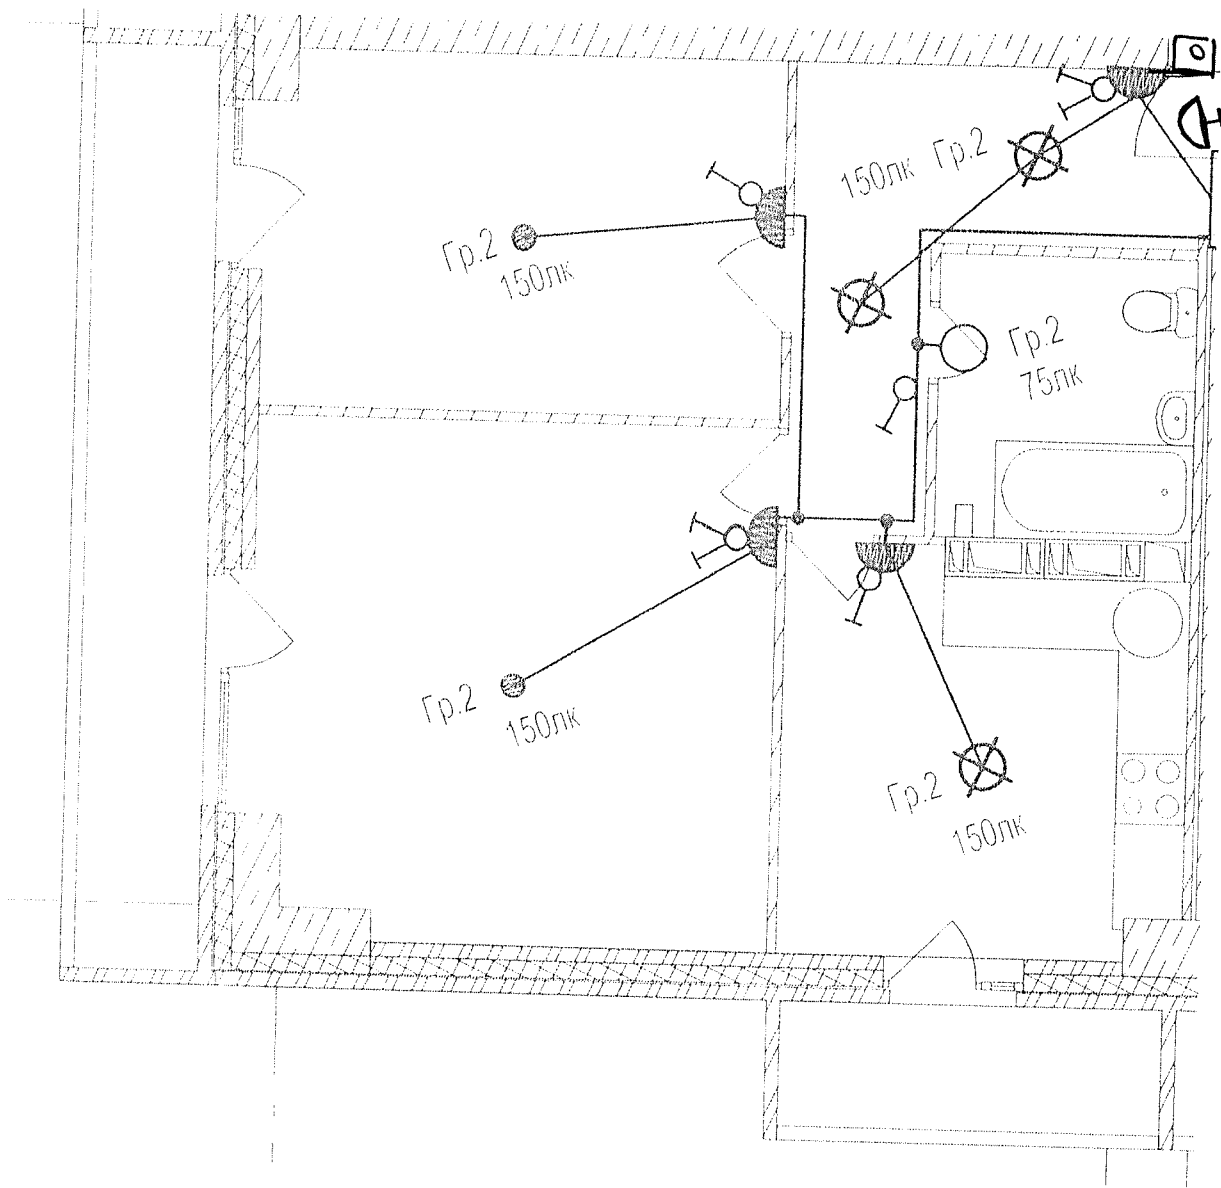




Данный чертеж является неполнительным. Отступлений нет.
 Ответственный исполнитель: Главный инженер ООО «Сигнал-А»

Сыченко Александр Николаевич

Подпись 



Выполнил Прораб	Ф И О Насекин С А	Подпись 	Дата 10.07.17	Многоэтажный жилой дом по ул. Лавочкина 7, кв 103 в Ворошиловском районе г. Волгограда	Исполнительная схема 12-ой квартиры 9 этажа Освещение
Гл инженер	Сыченко А Н		18.07.17		

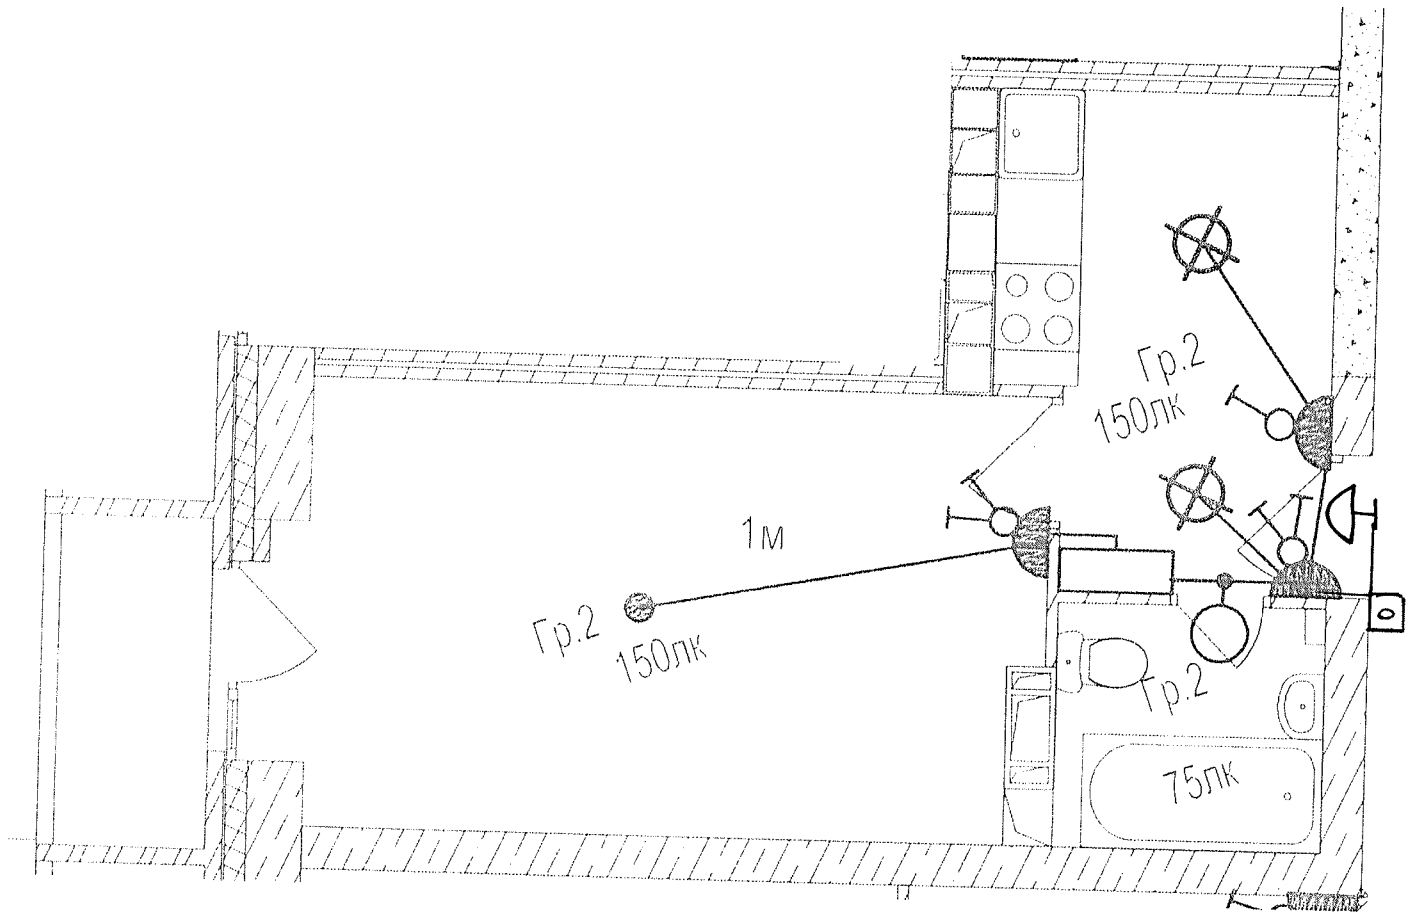


Данный чертеж является неполным. Отступлений нет.
 Ответственный исполнитель: Главный инженер ООО «Сигнал-А»

Сыченко Александр Николаевич

Подпись


Выполнил Прораб	Ф И О Насекин С А	Подпись 	Дата 10.07.17	Многоэтажный жилой дом по ул. Лавочкина 7, кв 103 в Ворошиловском районе г Волгограда Исполнительная схема 13-ой квартиры 9 этажа. Освещение.	 ООО "Сигнал-А"
Гл. инженер	Сыченко А Н	Подпись 	Дата 10.07.17		

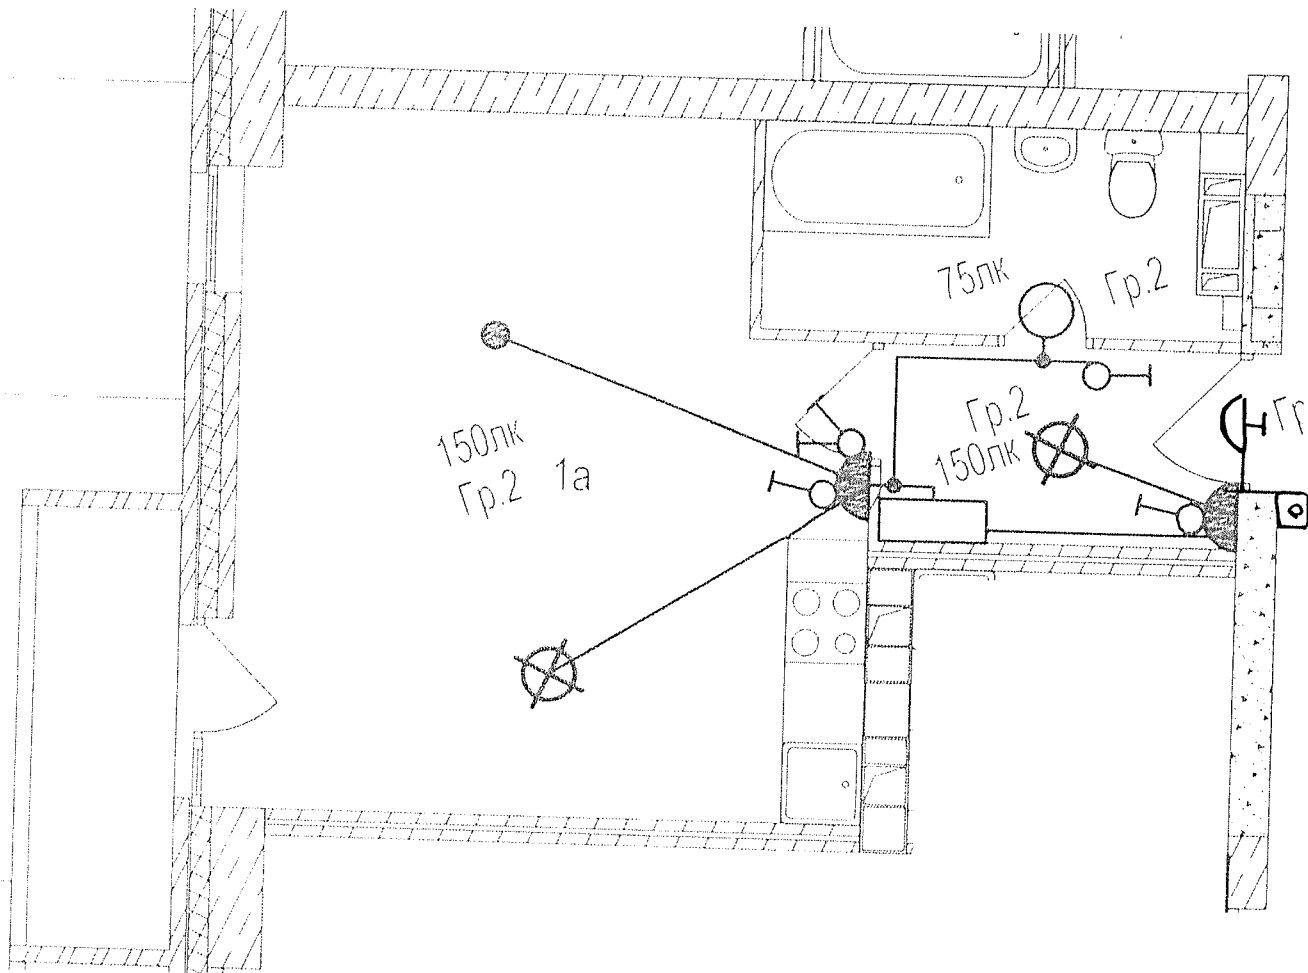


Данный чертеж является неполным. Отсутствует сет.
 Ответственный исполнитель: Главный инженер ООО «Сигнал-А»

Сыченко Александр Николаевич

Подпись


Выполнил Прораб	Ф И О. Насекин С А	Подпись <i>[Signature]</i>	Дата 10.07.17	 Многоэтажный жилой дом по ул. Лавочкина 7, кв. 103 в Ворошиловском районе г. Волгограда
Гл инженер	Сыченко А Н	<i>[Signature]</i>	10.07.17	
				Исполнительная схема 14-ой квартиры 9 этажа Освещение
				ООО "Сигнал-А"

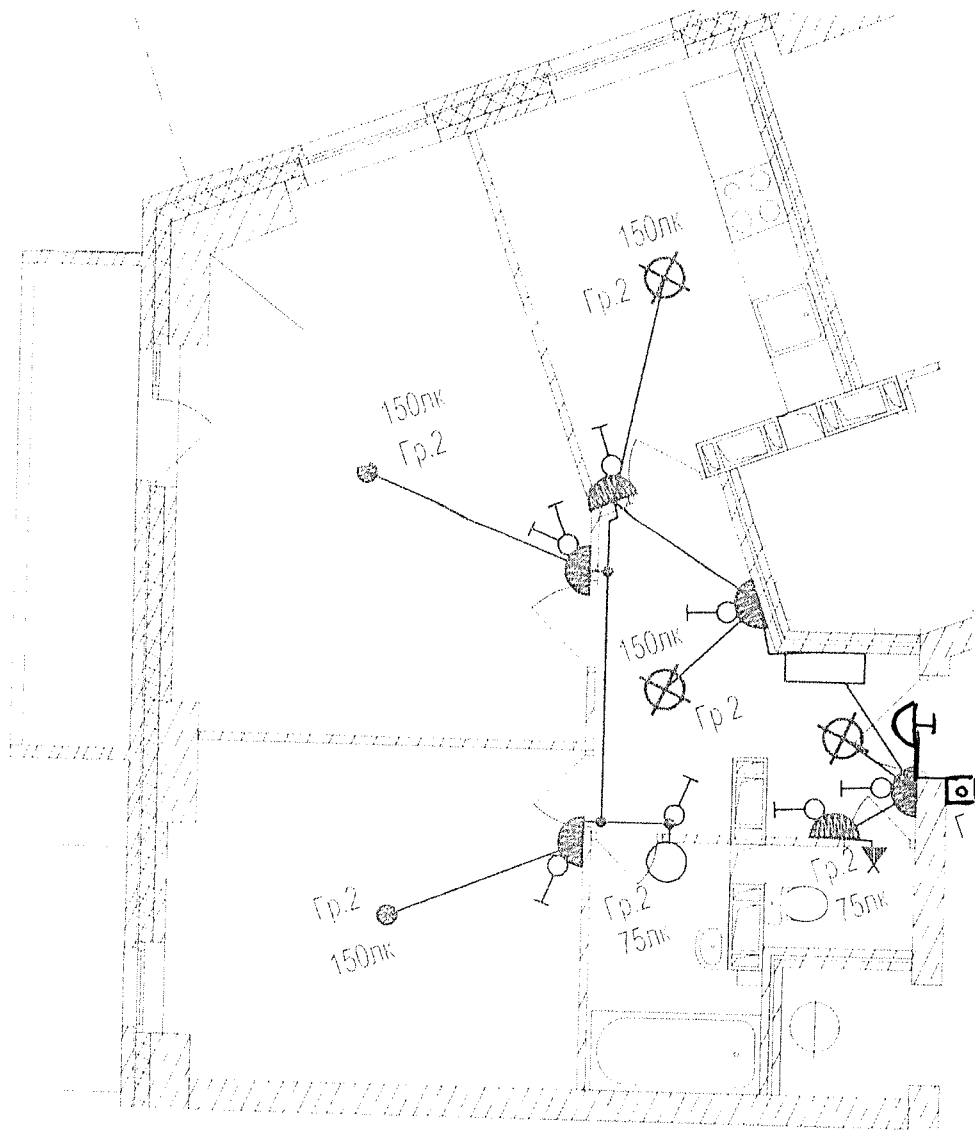

Данный чертеж является неполнительным. Отступлений нет.
 Ответственный исполнитель: Главный инженер ООО «Сигнал-А»

Сыченко Александр Николаевич

Подпись

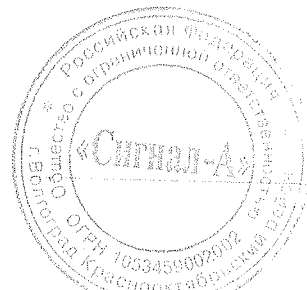


Выполнил Прораб	Ф И О Насекин С А
Гл инженер	Сыченко А Н

Подпись	Дата
	10.07.17
	20.07.17

Многоэтажный жилой дом по ул. Лавочкина 7,
 кв. 103 в Ворошиловском районе г. Волгограда

Исполнительная схема
 15-ой квартиры 9
 этажа.
 Освещение.

ООО "Сигнал-А"

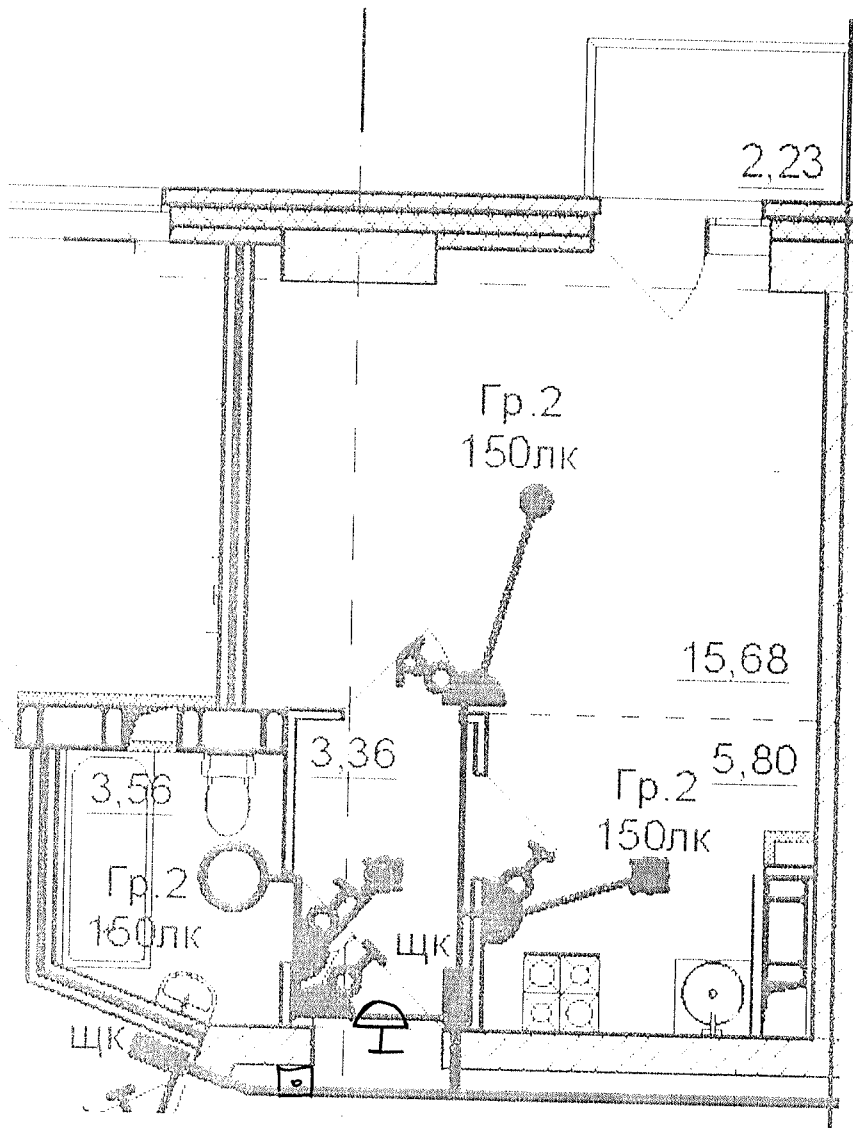

Данный чертеж является исполнительным. Отступлений нет.
 Ответственный исполнитель: Главный инженер ООО «Сигнал-А»


Сыченко Александр Николаевич

Подпись

Выполнил	Ф И О.	Подпись	Дата	Многоэтажный жилой дом по ул. Лавочкина 7, кв. 103 в Ворошиловском районе г. Волгограда
Прораб	Насекин С А		10.07.17	
Гл инженер	Сыченко А Н		10.07.17	Исполнительная схема 16-ой квартиры 9 этажа Освещение



ООО "Сигнал-А"

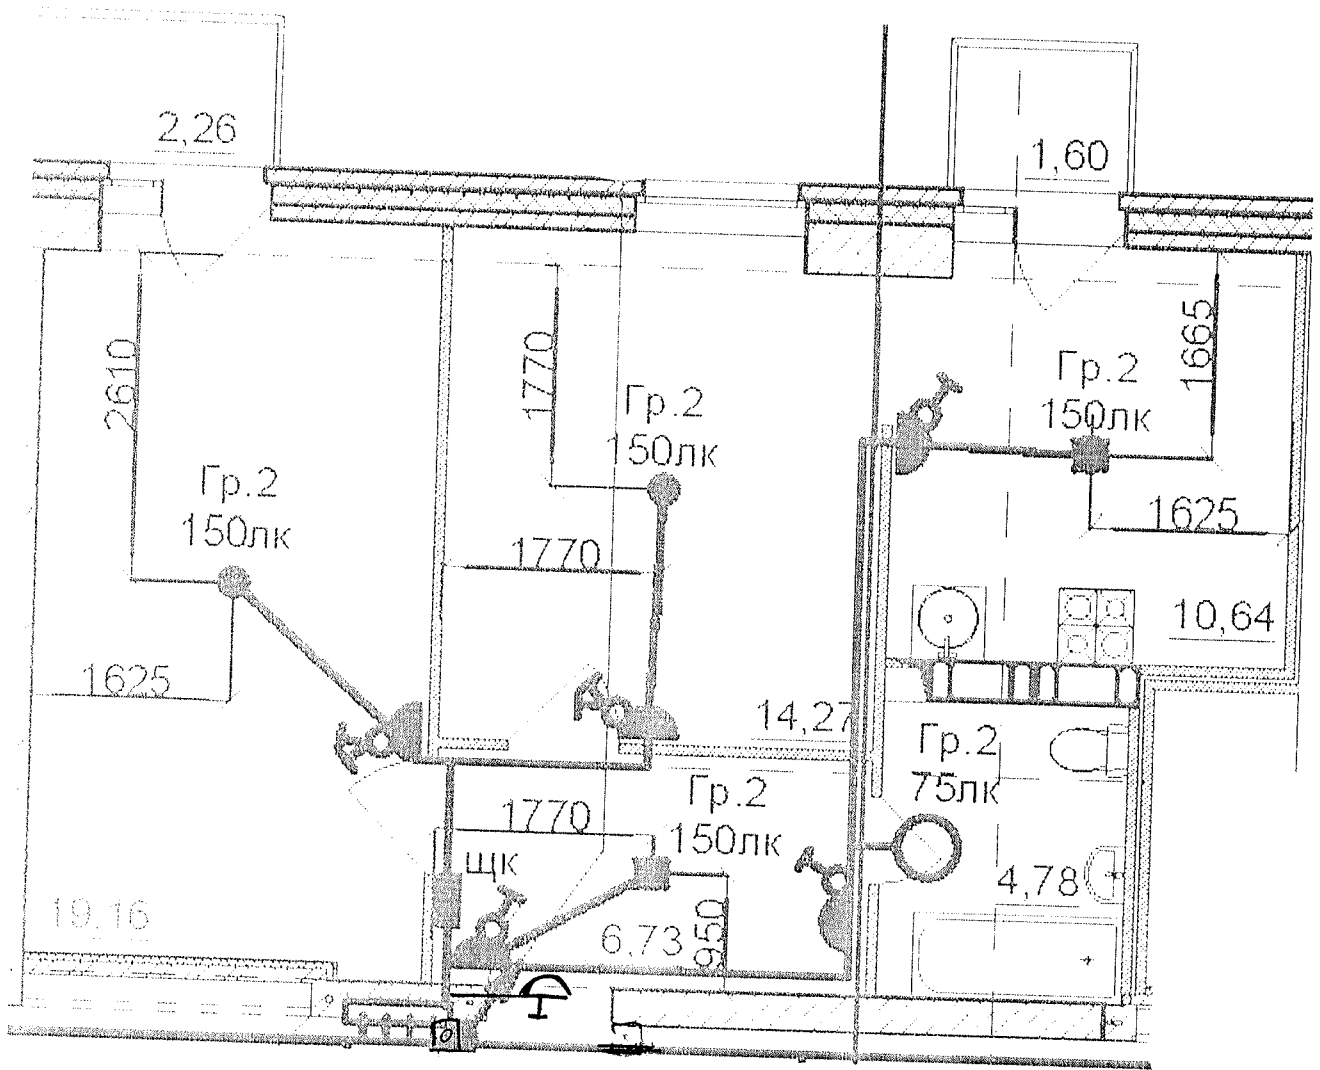


Данный чертеж является исполнительным. Отступлений нет.
 Ответственный исполнитель: Главный инженер ООО «Сигнал-А»

Сыченко Александр Николаевич

Подпись


Выполнил Прораб	Ф.И.О. Насекин С.А.	Подпись 	Дата 10.07.17	Многоэтажный жилой дом по ул. Лавочкина 7, кв. 103 в Ворошиловском районе г. Волгограда
Гл инженер	Сыченко А.Н.		10.07.17	
Исполнительная схема 17-ой квартиры 9 этажа Освещение				 ООО "Сигнал-А"

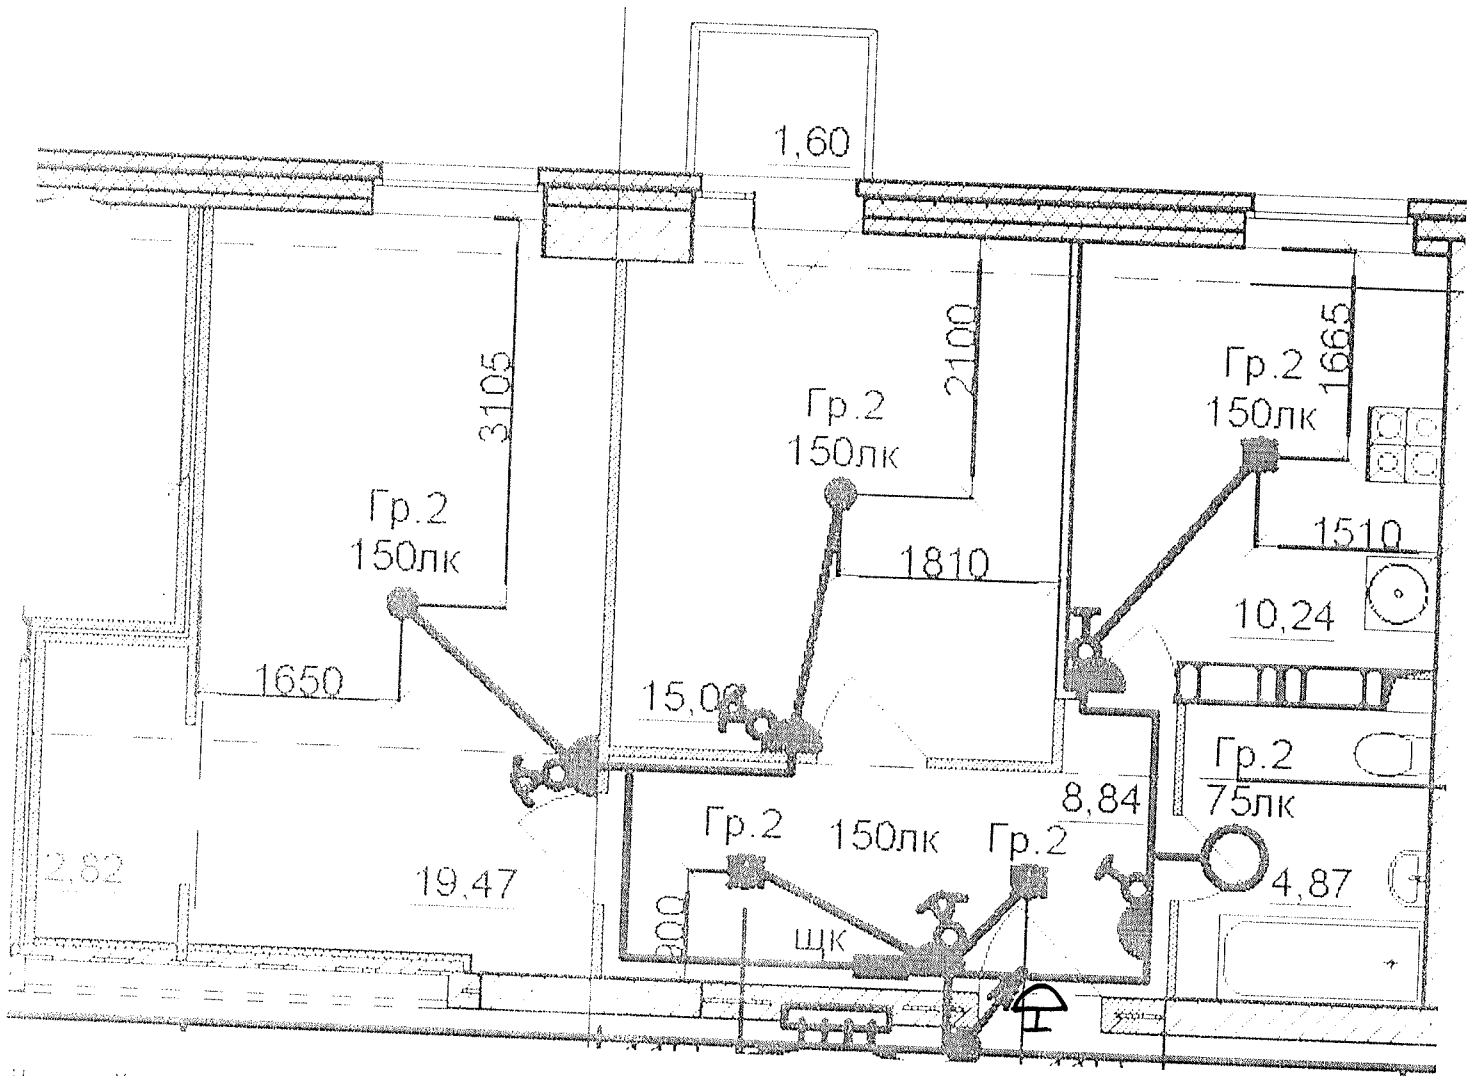


 Ответственный исполнитель: Главный инженер ООО «Сигнал-А»

Сыченко Александр Николаевич

Подпись _____

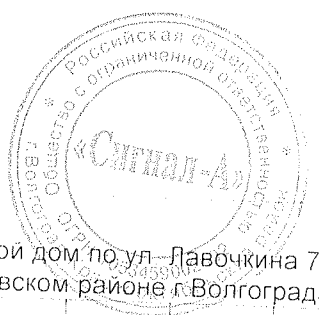Выполнил	Ф.И.О.	Подпись	Дата	Многоэтажный жилой дом по ул. Лавочкина 7, кв. 103 в Ворошиловском районе г. Волгограда	
Прораб	Насекин С.А.	<i>[Signature]</i>	02.07.17		
Гл. инженер	Сыченко А.Н.	<i>[Signature]</i>	02.07.17	Исполнительная схема 18-ой квартиры 9 этажа Освещение	ООО "Сигнал-А"

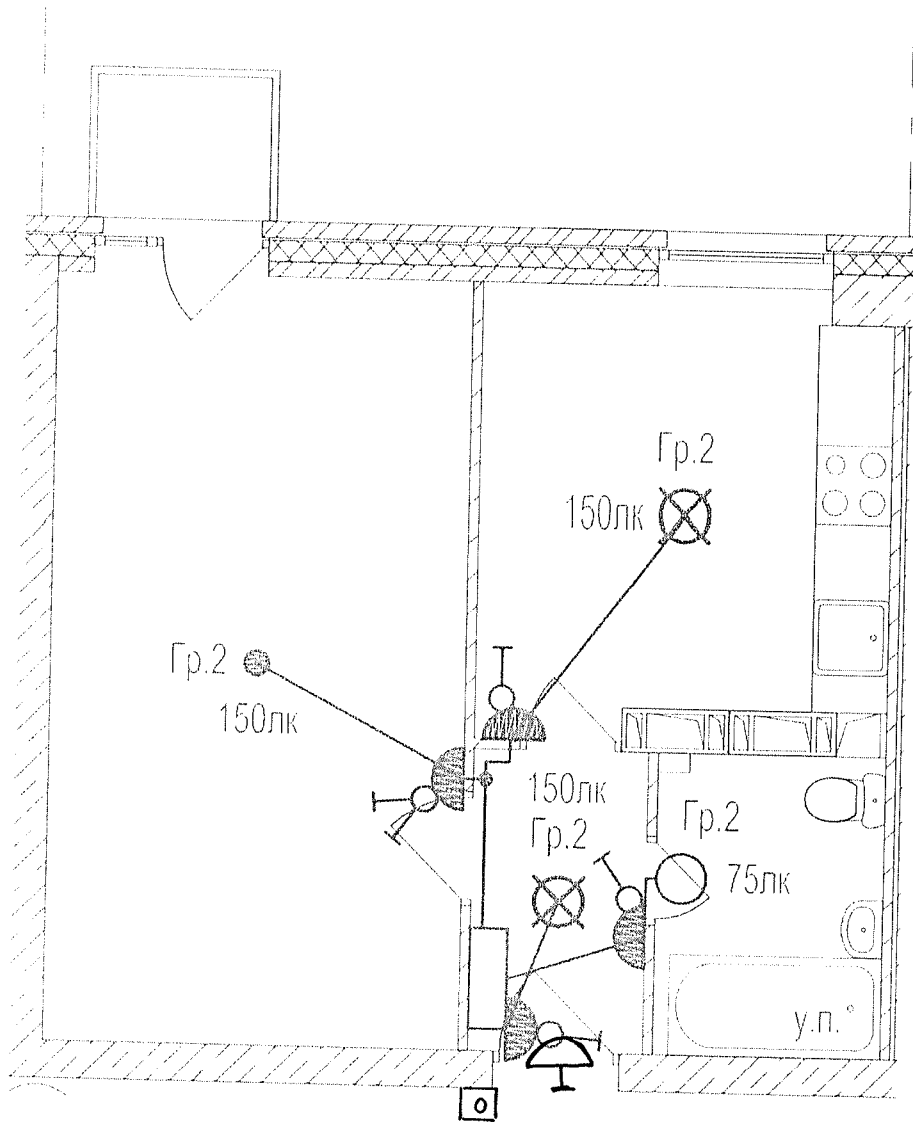

Данный чертеж является исполнительным. Отступлений нет.
 Ответственный исполнитель: Главный инженер ООО «Сигнал-А»

Сыченко Александр Николаевич

Подпись

Выполнил	Ф.И.О.	Подпись	Дата	Многоэтажный жилой дом по ул. Лавочкина 7, кв. 103 в Ворошиловском районе г. Волгограда	
Прораб	Насекин С.А.		10.01.17		
Гл. инженер	Сыченко А.Н.		10.01.17	Исполнительная схема 19-ой квартиры 9 этажа Освещение	ООО "Сигнал-А"