


Данный чертеж является исполнительным. Отступлений нет.
 Ответственный исполнитель: Главный инженер ООО «Сигнал-А»

Сыченко Александр Николаевич

Подпись



Выполнил	Ф.И.О. Насекин С.А.	Подпись	Дата	Многоэтажный жилой дом по ул. Лавочкина 7, кв. 103 в Ворошиловском районе г. Волгограда			
Прораб	Сыченко А.Н.		10.07.17				
Гл. инженер			10.07.17				
				Исполнительная схема 1-ой квартиры 13 этажа. Освещение.	ООО "Сигнал-А"		

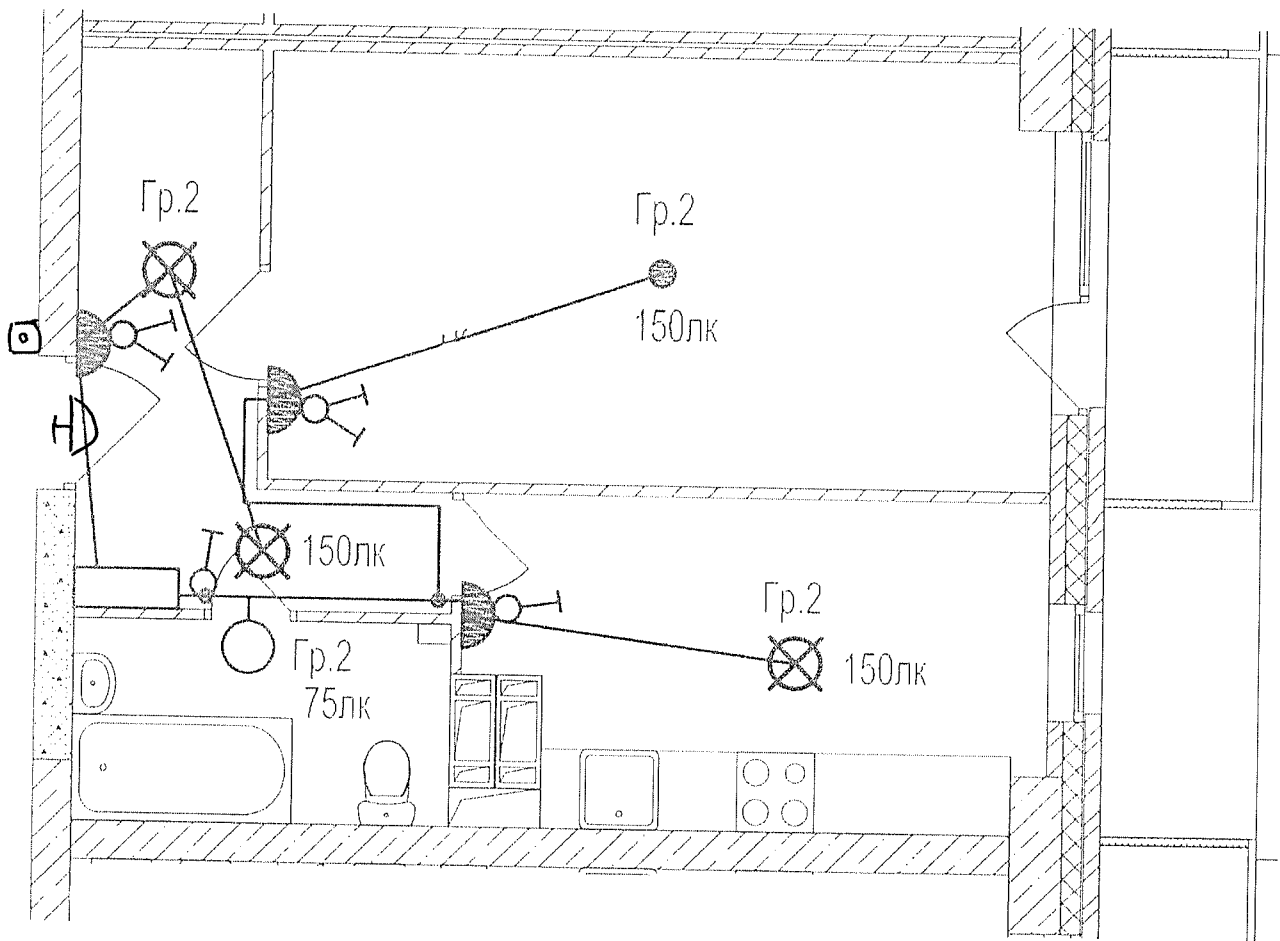


Данный чертеж является исполнительным. Отетушений нет.
 Ответственный исполнитель: Главный инженер ООО «Сигнал-А»

Сыченко Александр Николаевич

Подпись _____



Выполнил	Ф.И.О. Насекин С.А.	Подпись	Дата	Многоэтажный жилой дом по ул. Лавочкина 7, кв. 103 в Ворошиловском районе г. Волгограда				
Прораб	С.А.		10.07.17					
Гл. инженер	Сыченко А.Н.		10.07.17					
				Исполнительная схема 2-ой квартиры 13 этажа. Освещение.	ООО "Сигнал-А"			

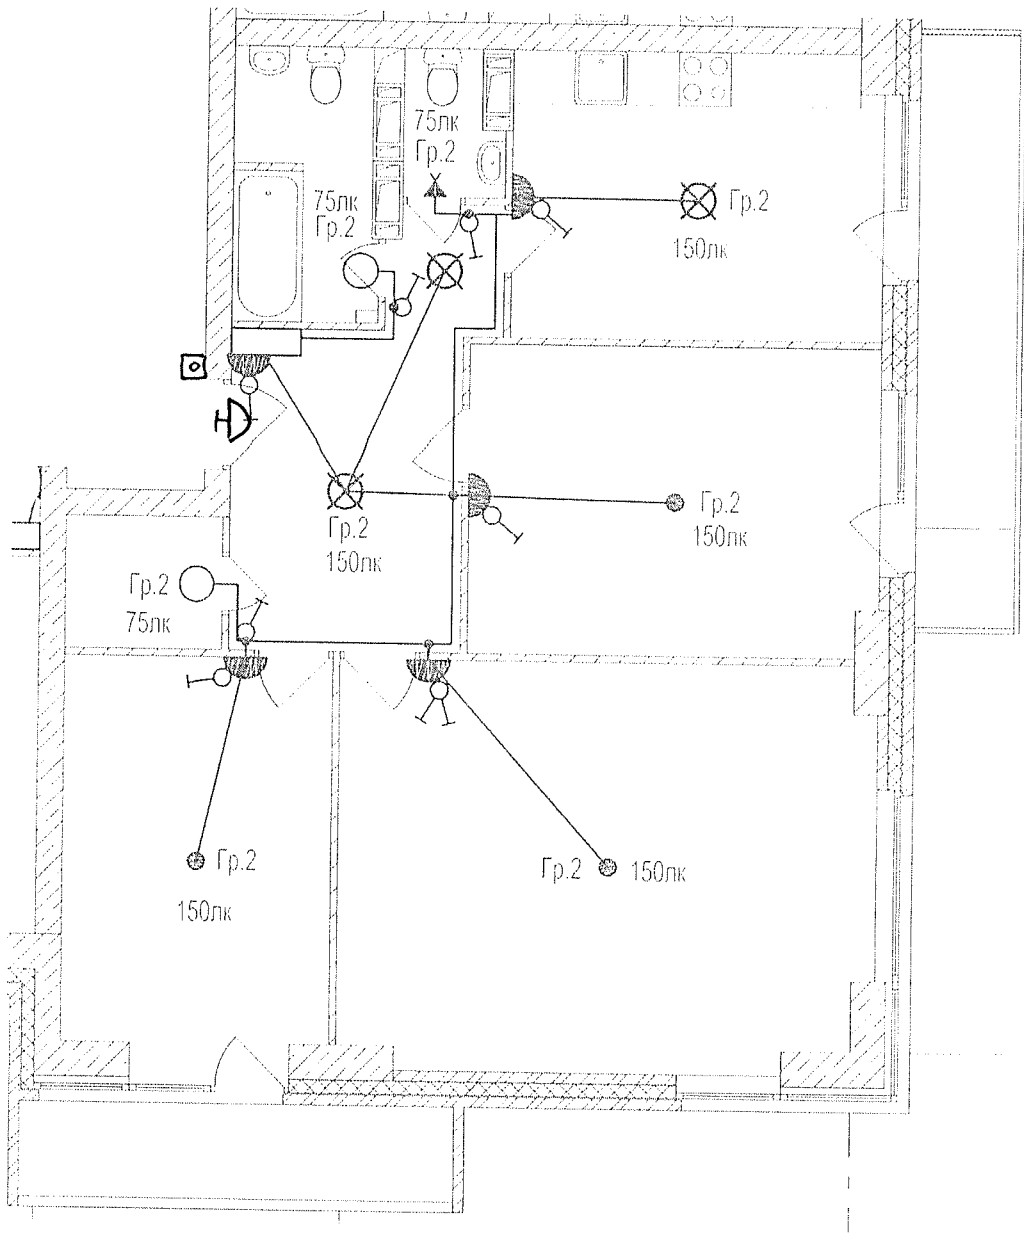

Данный чертеж является исполнительным. Отступлений нет.


Ответственный исполнитель: Главный инженер ООО «Сигнал-А»

Сыченко Александр Николаевич

Подпись _____



Выполнил	Ф.И.О. Насекин С.А	Подпись 	Дата 10.07.17	Многоэтажный жилой дом по ул. Лавочкина 7, кв. 103 в Ворошиловском районе г. Волгограда				
Прораб	Сыченко А.Н.		10.07.17		Исполнительная схема 3-ей квартиры 13 этажа.			
Гл. инженер					Освещение.	ООО "Сигнал-А"		

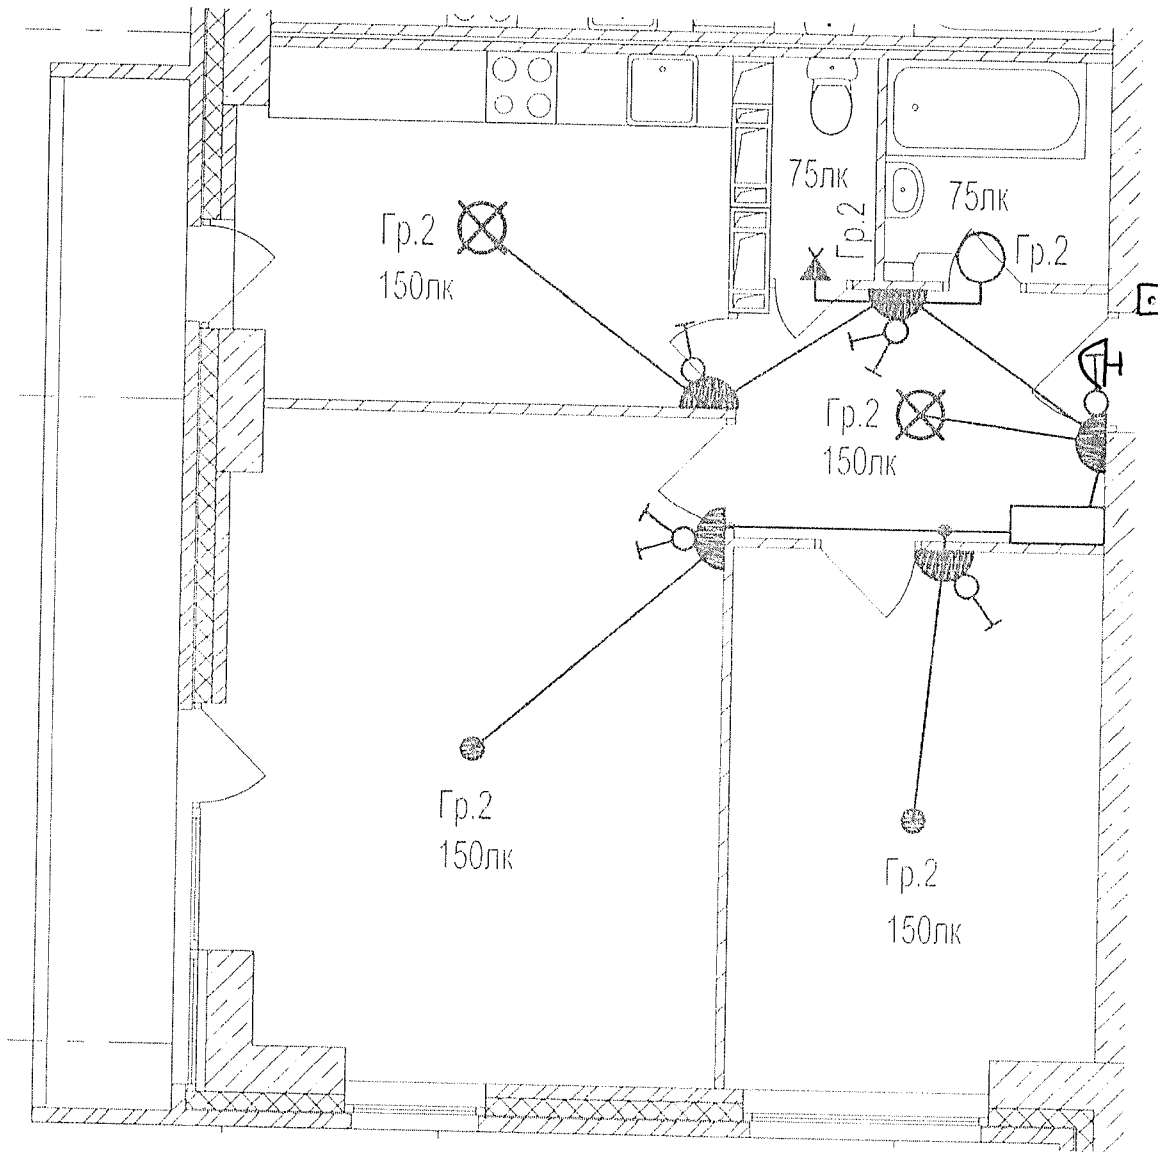


Данный чертеж является исполнительным. Отступлений нет.
 Ответственный исполнитель: Главный инженер ООО «Сигнал-А»

Сыченко Александр Николаевич

Подпись _____



Прораб	Сыченко А.Н.		10.01.17				
Гл. инженер			10.01.17	Исполнительная схема 4-ой квартиры 13 этажа. Освещение.			ООО "Сигнал-А"

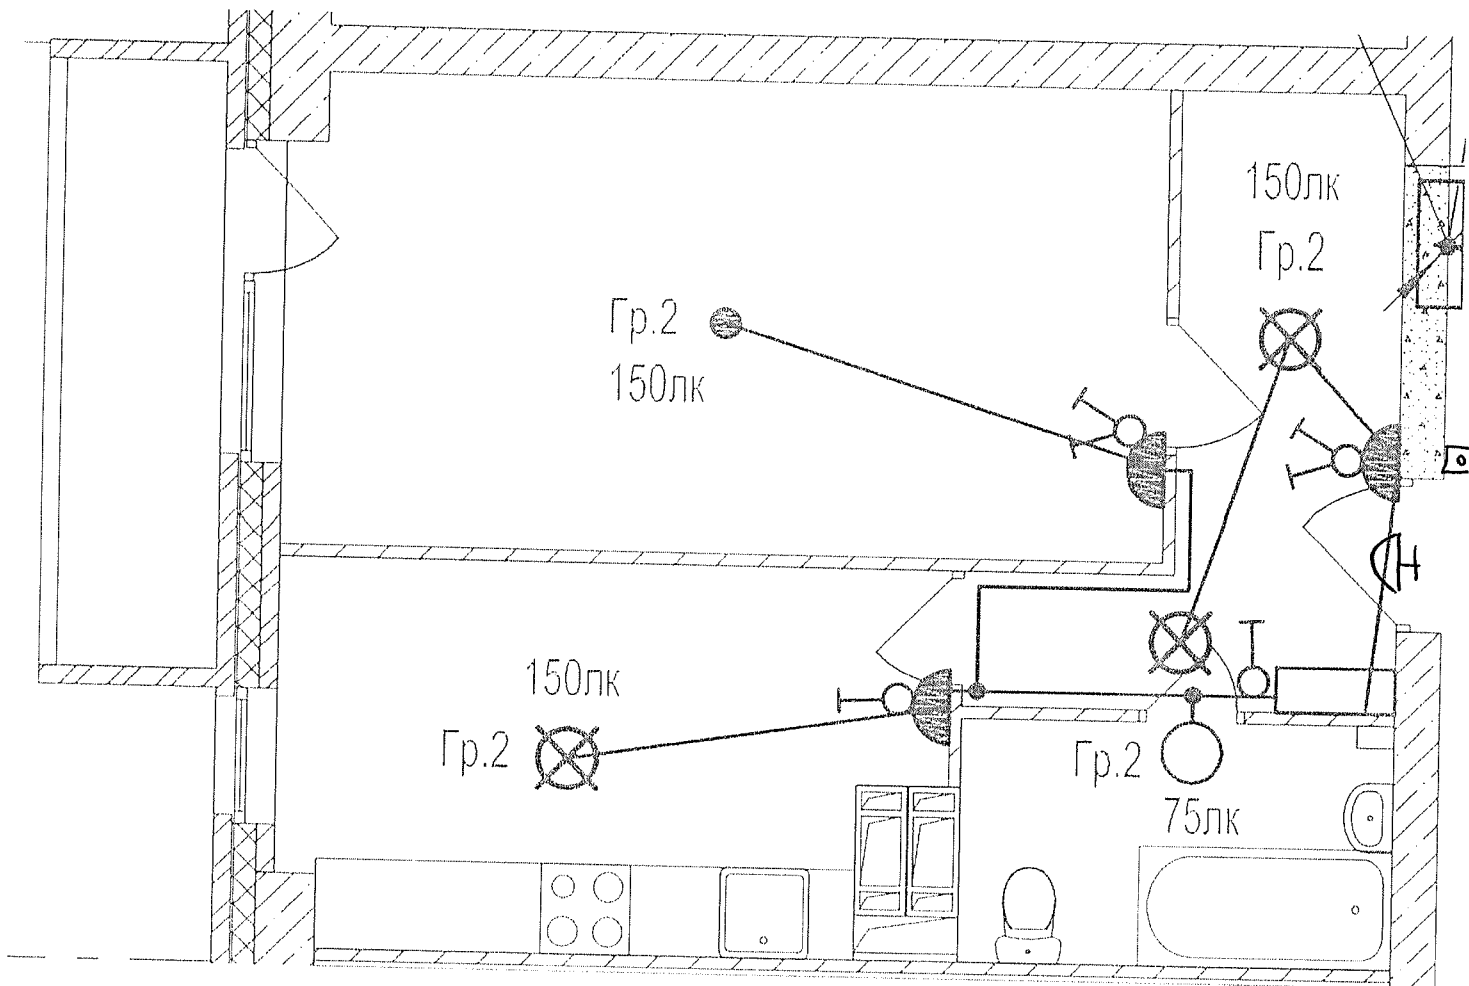


Данный чертеж является исполнительным. Отступлений нет.
 Ответственный исполнитель: Главный инженер ООО «Сигнал-А»

Сыченко Александр Николаевич

Подпись _____

Выполнил	Ф.И.О. Насекин С.А.	Подпись	Дата	
Прораб	Сыченко А.Н.		10.07.15	
Гл. инженер			10.07.15	Исполнительная схема 5-ой квартиры 13 этажа. Освещение.
				ООО "Сигнал-А"

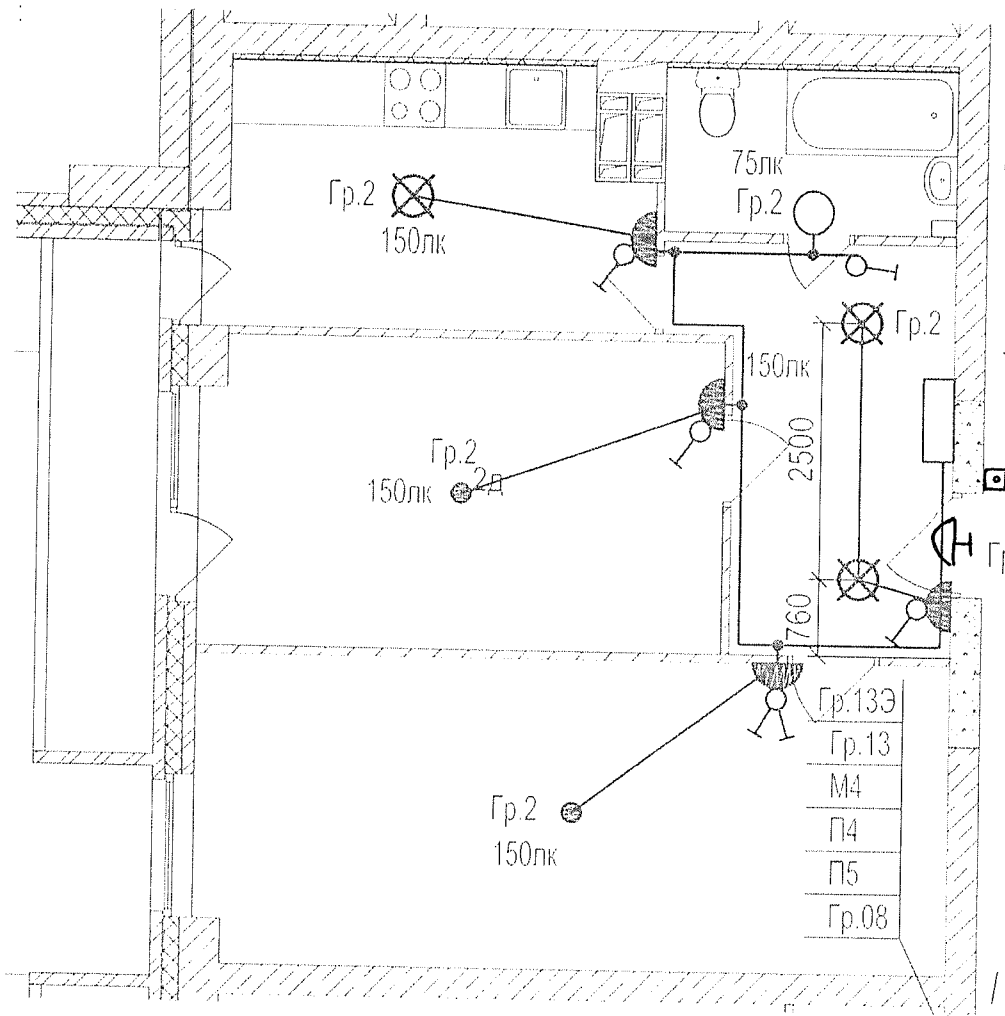


Данный чертеж является исполнительным. Отступлений нет.
 Ответственный исполнитель: Главный инженер ООО «Сигнал-А»

Сыченко Александр Николаевич


Подпись _____

Выполнил	Ф.И.О. Насекин С.А.	Подпись	Дата	<p>Многоэтажный жилой дом по ул. Лавочкина 7, кв. 103 в Ворошиловском районе г. Волгограда</p>
Прораб	Сыченко А.Н.		10.07.17	
Гл. инженер			10.07.17	
				Исполнительная схема 6-ой квартиры 13 этажа Освещение.
				ООО "Сигнал-А"

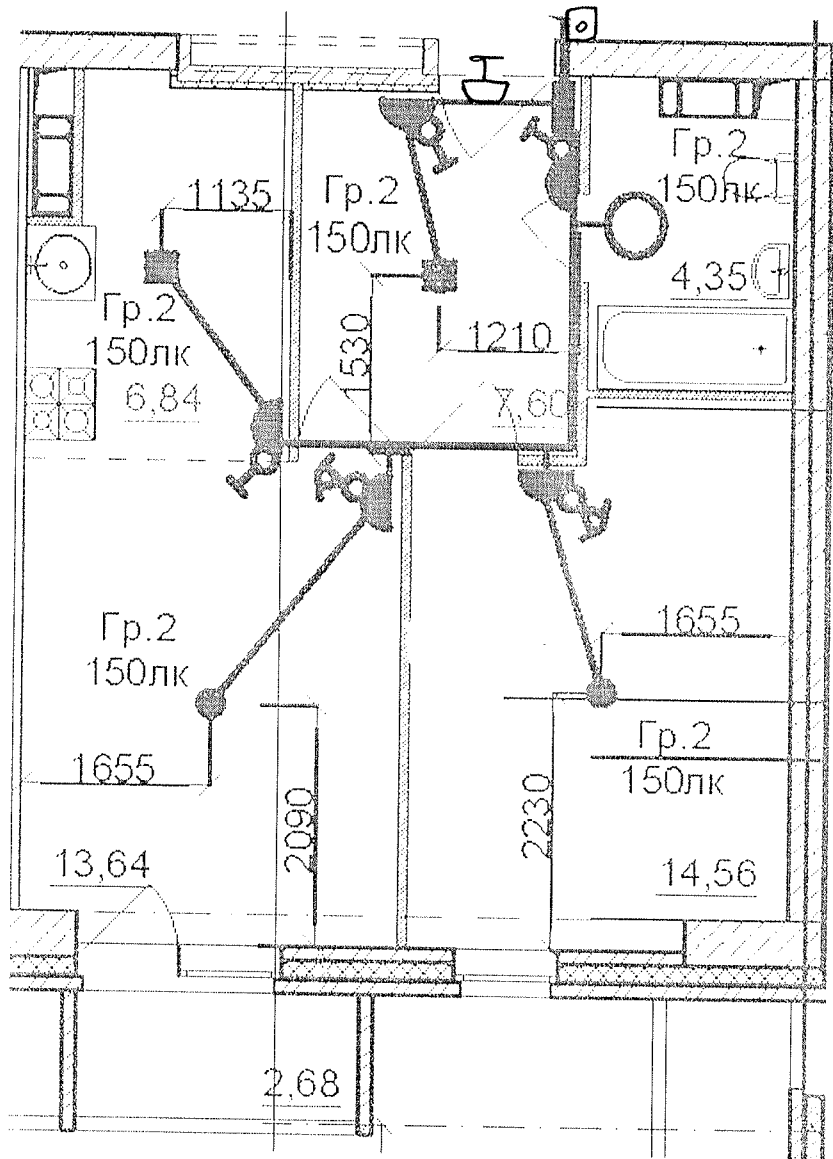




 Ответственный исполнитель: Главный инженер ООО «Сигнал-А»

Сыченко Александр Николаевич

Подпись _____ 



Выполнил	Ф.И.О. Насекин С.А.	Подпись	Дата	Многоэтажный жилой дом по ул. Лавочкина 7, кв. 103 в Ворошиловском районе г. Волгограда
Прораб	С.А.		10.07.17	
Гл. инженер	Сыченко А.Н.		10.07.17	
Исполнительная схема 7-ой квартиры 13 этажа. Освещение.				ООО "Сигнал-А"

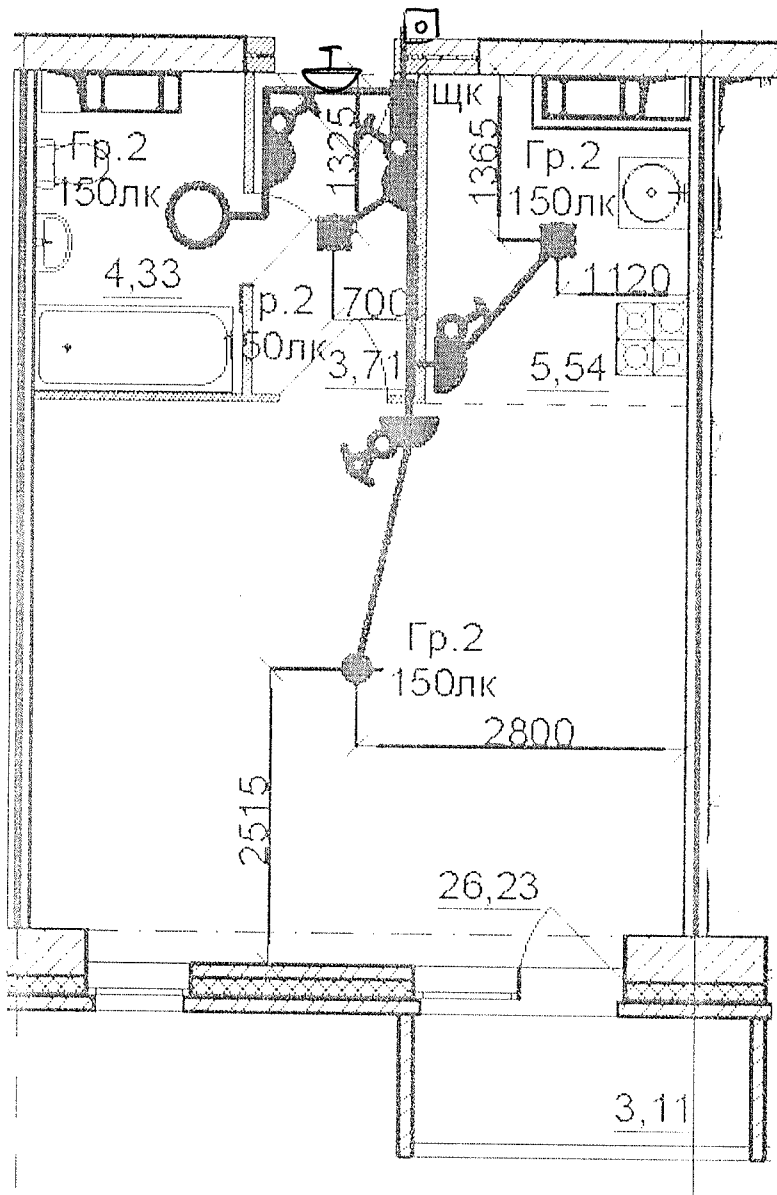


Данный чертеж является исполнителем. Отступлений нет.

Ответственный исполнитель: Главный инженер ООО «Сигнал-А»

Сыченко Александр Николаевич

Подпись _____

Выполнил	Ф.И.О. Насекин С.А	Подпись		Многоэтажный жилой дом по ул. Лавочкина 7, кв. 103 в Ворошиловском районе г. Волгограда		
Прораб	С.А			10.07.17		
Гл инженер	Сыченко А.Н.			10.07.17	Исполнительная схема 8-ой квартиры 13 этажа. Освещение.	ООО "Сигнал-А"

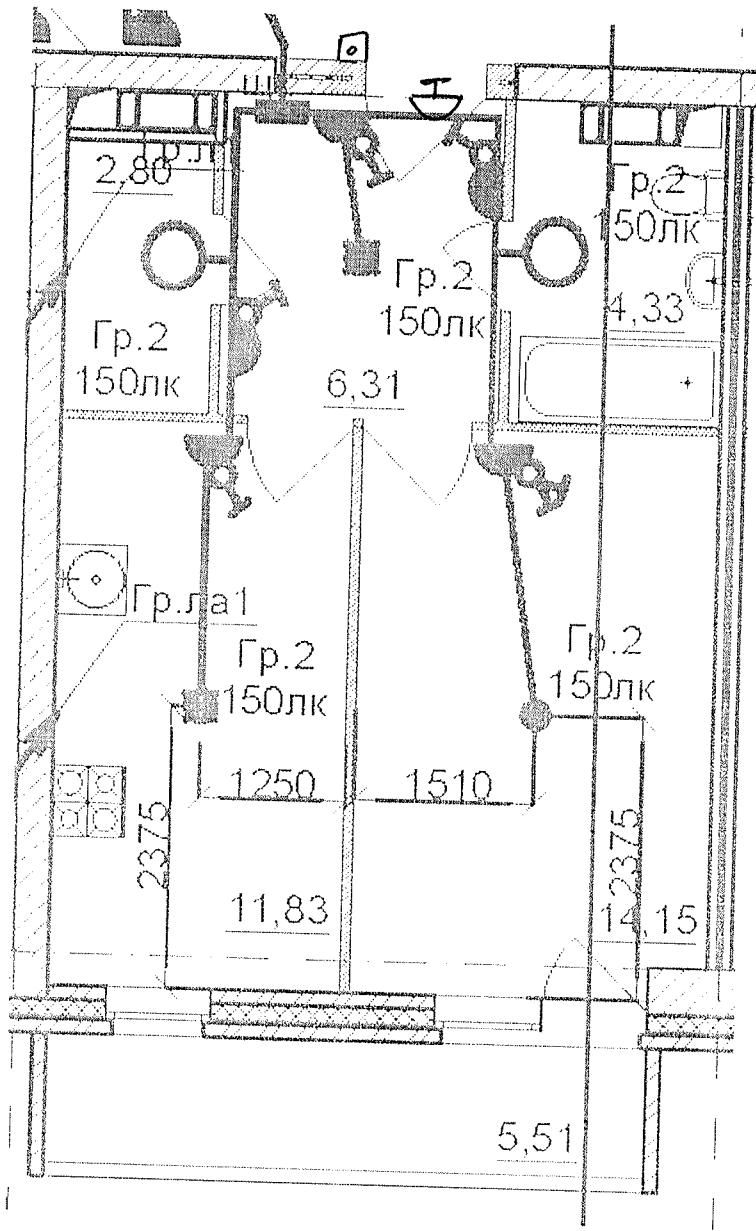


Данный чертеж является исполнительным. Отступлений нет.
 Ответственный исполнитель: Главный инженер ООО «Сигнал-А»

Сыченко Александр Николаевич

Подпись _____

Выполнил	Ф.И.О. Насекин С.А.	Подпись	Дата		Многоэтажный жилой дом по ул. Лавочкина 7, кв. 103-В в Воровшиловском районе г. Волгограда		
Прораб	Сыченко А.Н.		10.07.17				
Гл.инженер			10.07.17				
Исполнительная схема 9-ой квартиры 13 этажа. Освещение.				ООО "Сигнал-А"			

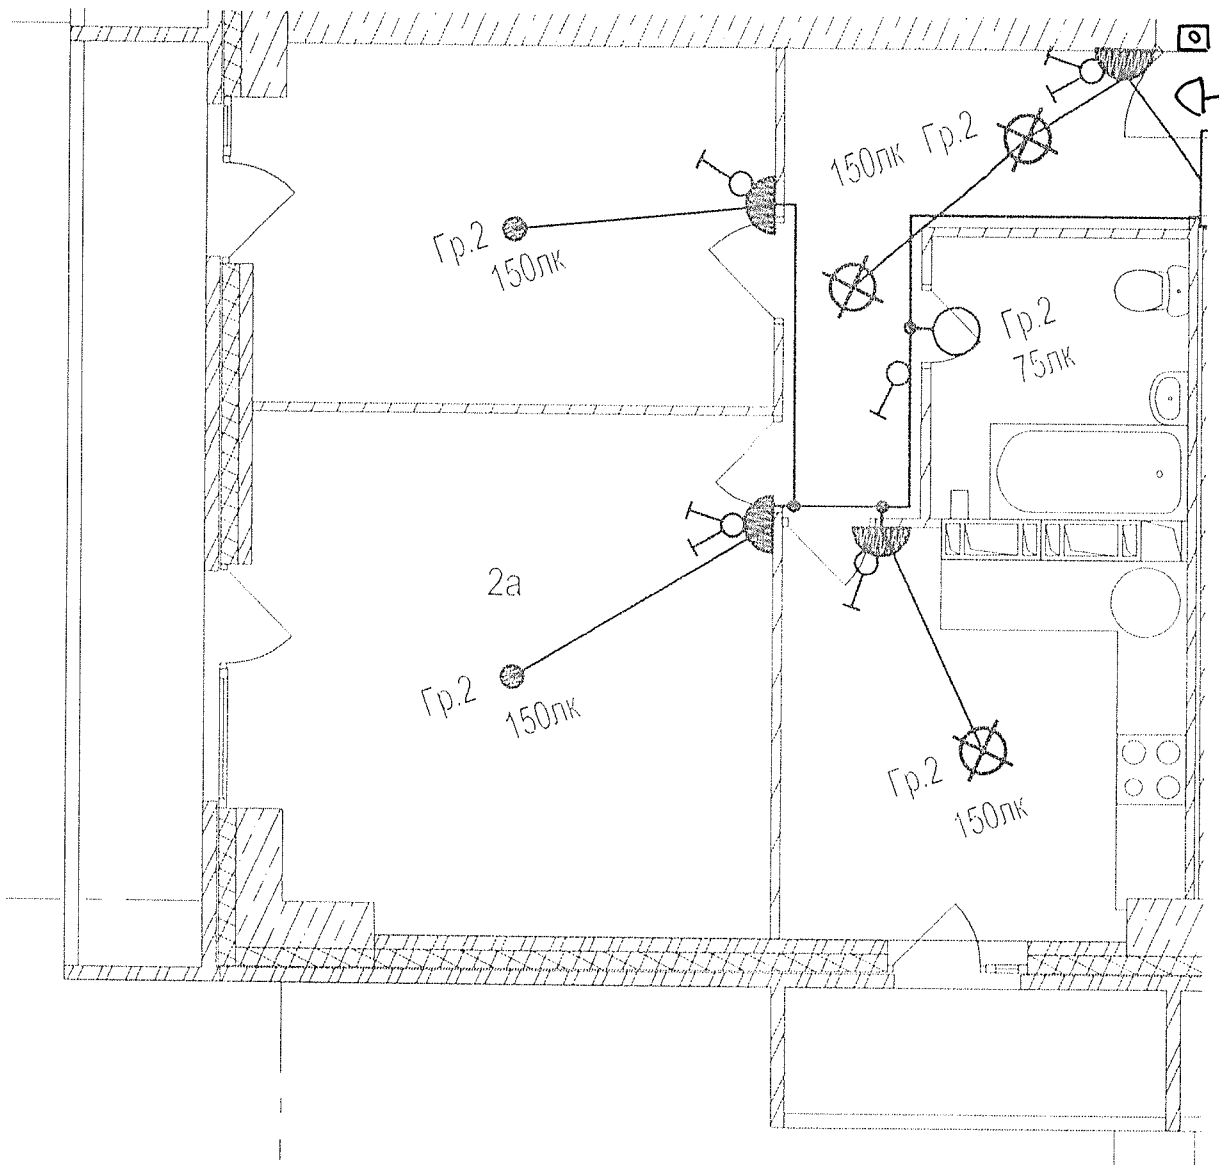

Данный чертеж является исполнительным. Отступлений нет.

Ответственный исполнитель: Главный инженер ООО «Сигнал-А»


Сыченко Александр Николаевич

Подпись



Выполнил	Ф.И.О. Насекин С.А.	Подпись	Дата	Исполнительная схема 12-ой квартиры 13 этажа. Освещение.	ООО "Сигнал-А"
Прораб	С.А.		10.07.17		
Гл. инженер	Сыченко А.Н.		10.07.17		



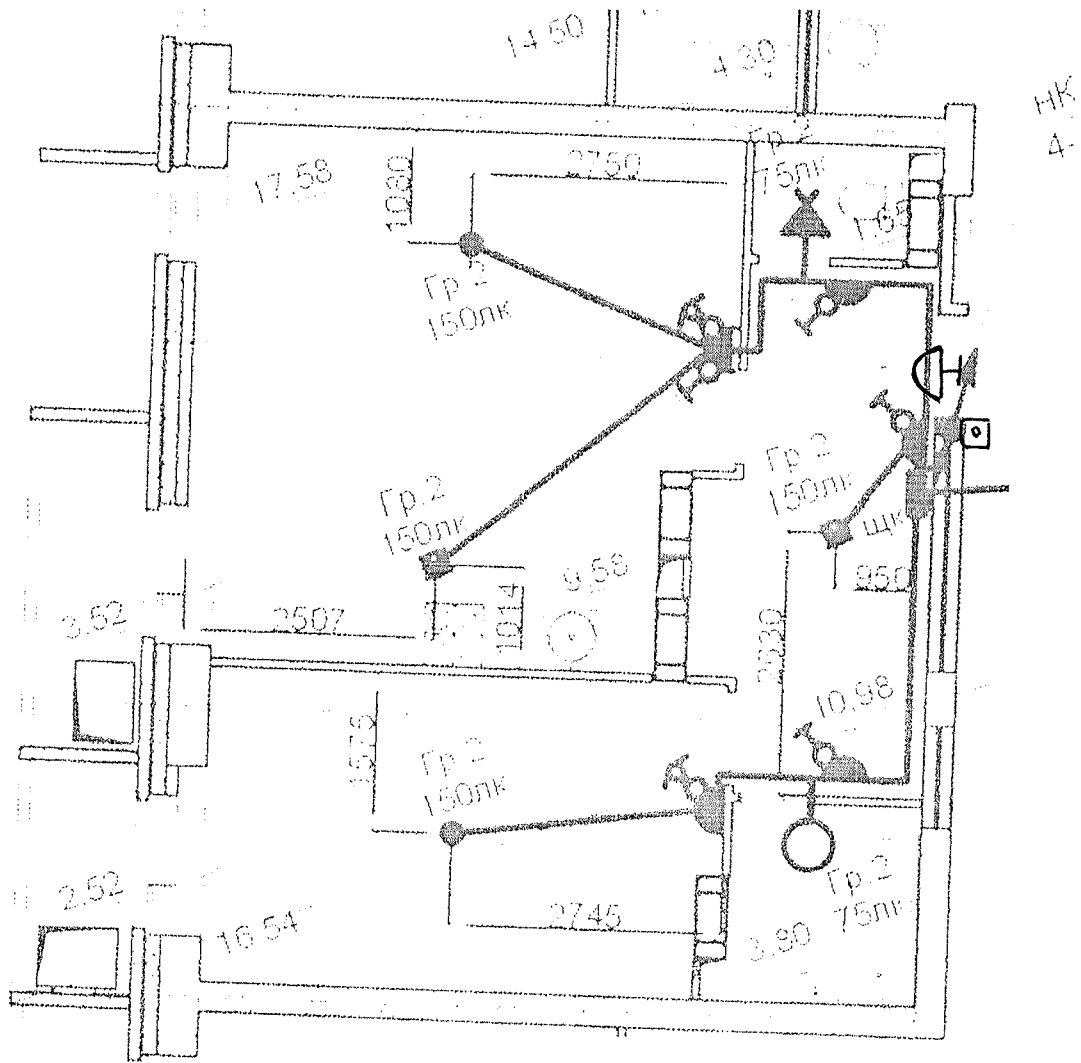


Данный чертеж является исполнительным. Отступлений нет.
 Ответственный исполнитель: Главный инженер ООО «Сигнал-А»

Сыченко Александр Николаевич

Подпись _____

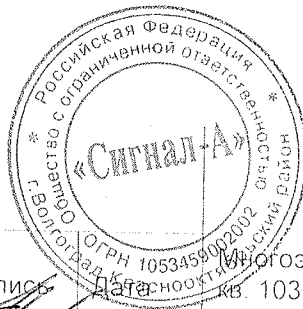

Выполнил	Ф.И.О. Насекин С.А.	Подпись	Дата	Многоэтажный жилой дом по ул. Лавочкина 7, кв. 103 в Ворошиловском районе г.Волгограда
Прораб	Сыченко А.Н.		10.07.17	
Гл.инженер			10.07.17	
				Исполнительная схема 13-ой квартиры 13 этажа. Освещение.
				ООО "Сигнал-А"

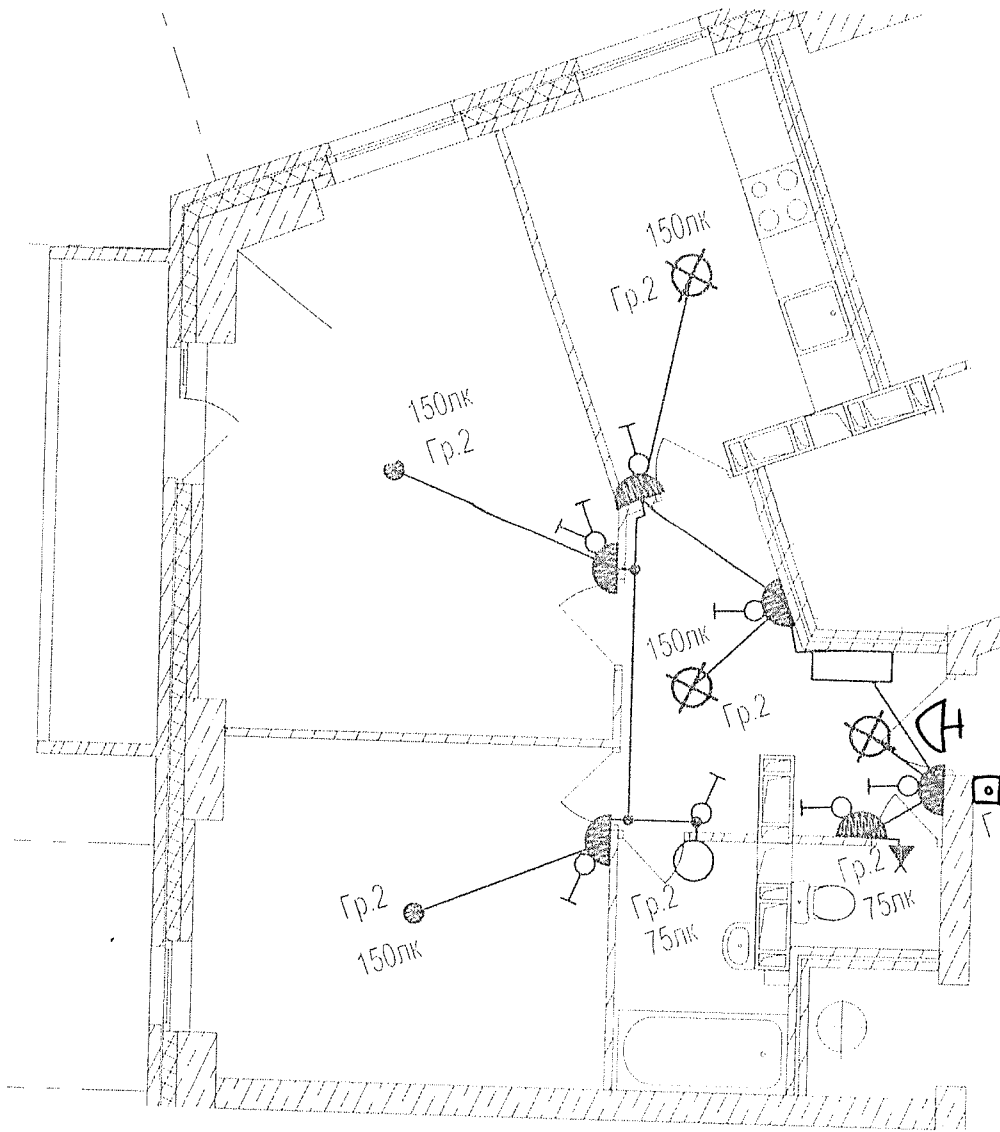


Данный чертеж является исполнительным. Отступлений нет.
 Ответственный исполнитель: Главный инженер ООО «Сигнал-А»

Сыченко Александр Николаевич

Подпись _____



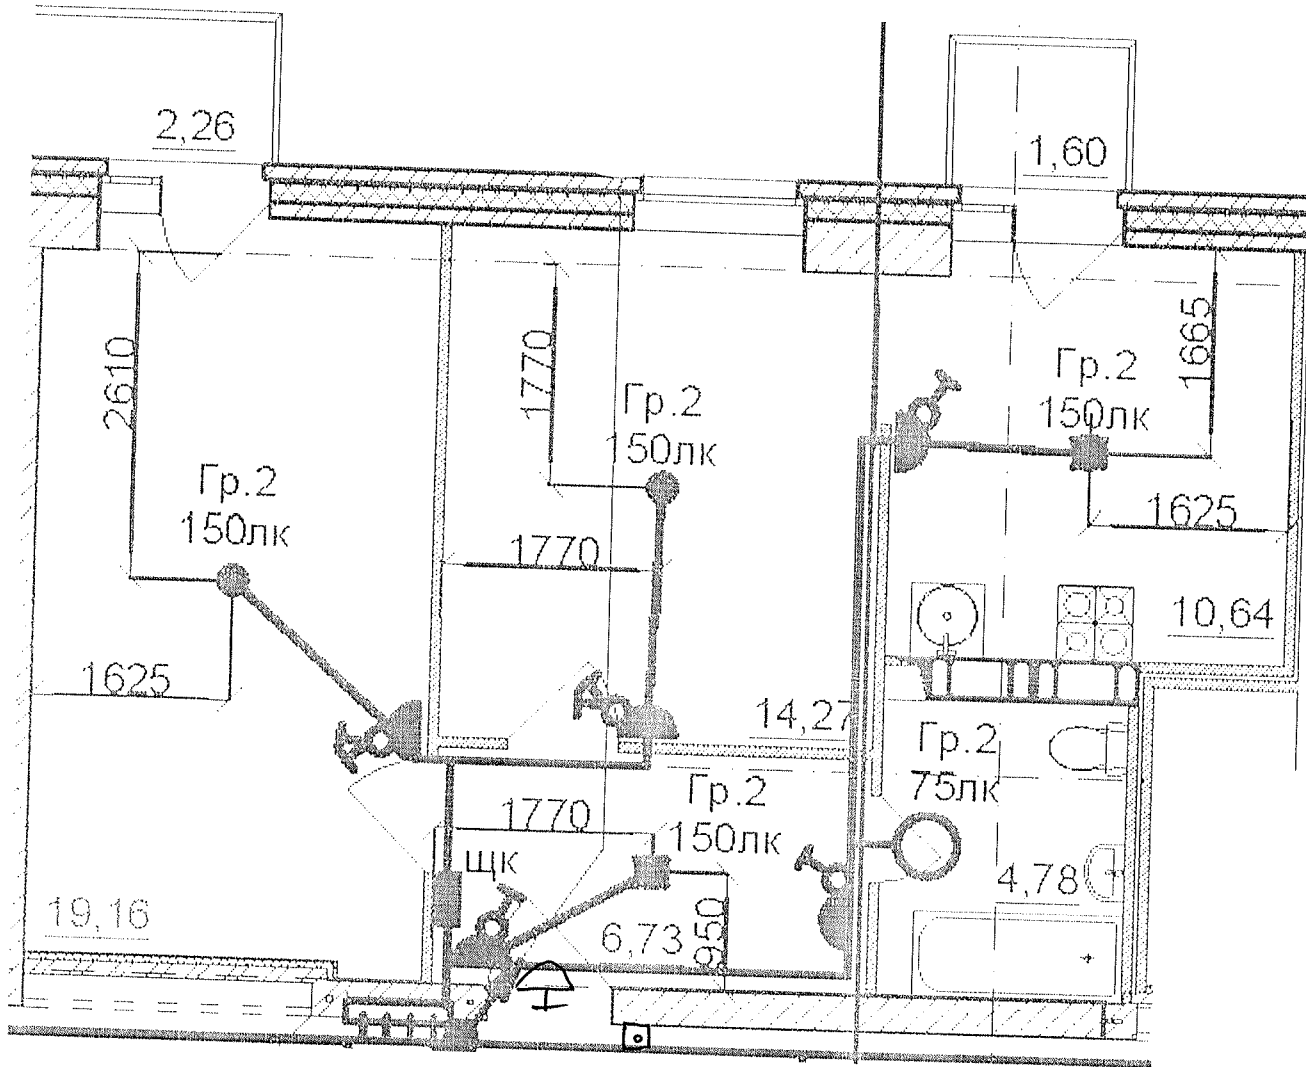


Выполнил	Ф.И.О. Насекин С.А.	Подпись	Дата	14-этажный жилой дом по ул. Лавочкина 7, кв. 103 в Ворошиловском районе г. Волгограда	
Прораб	Сыченко А.Н.		10.07.17		
Гл. инженер			10.07.17		
Исполнительная схема 14-ой квартиры 13 этажа. Освещение.				ООО "Сигнал-А"	




Данный чертеж является исполнительным. Отетушенный пет.
 Ответственный исполнитель: Главный инженер ООО «Сигнал-А»

Сыченко Александр Николаевич

Подпись 

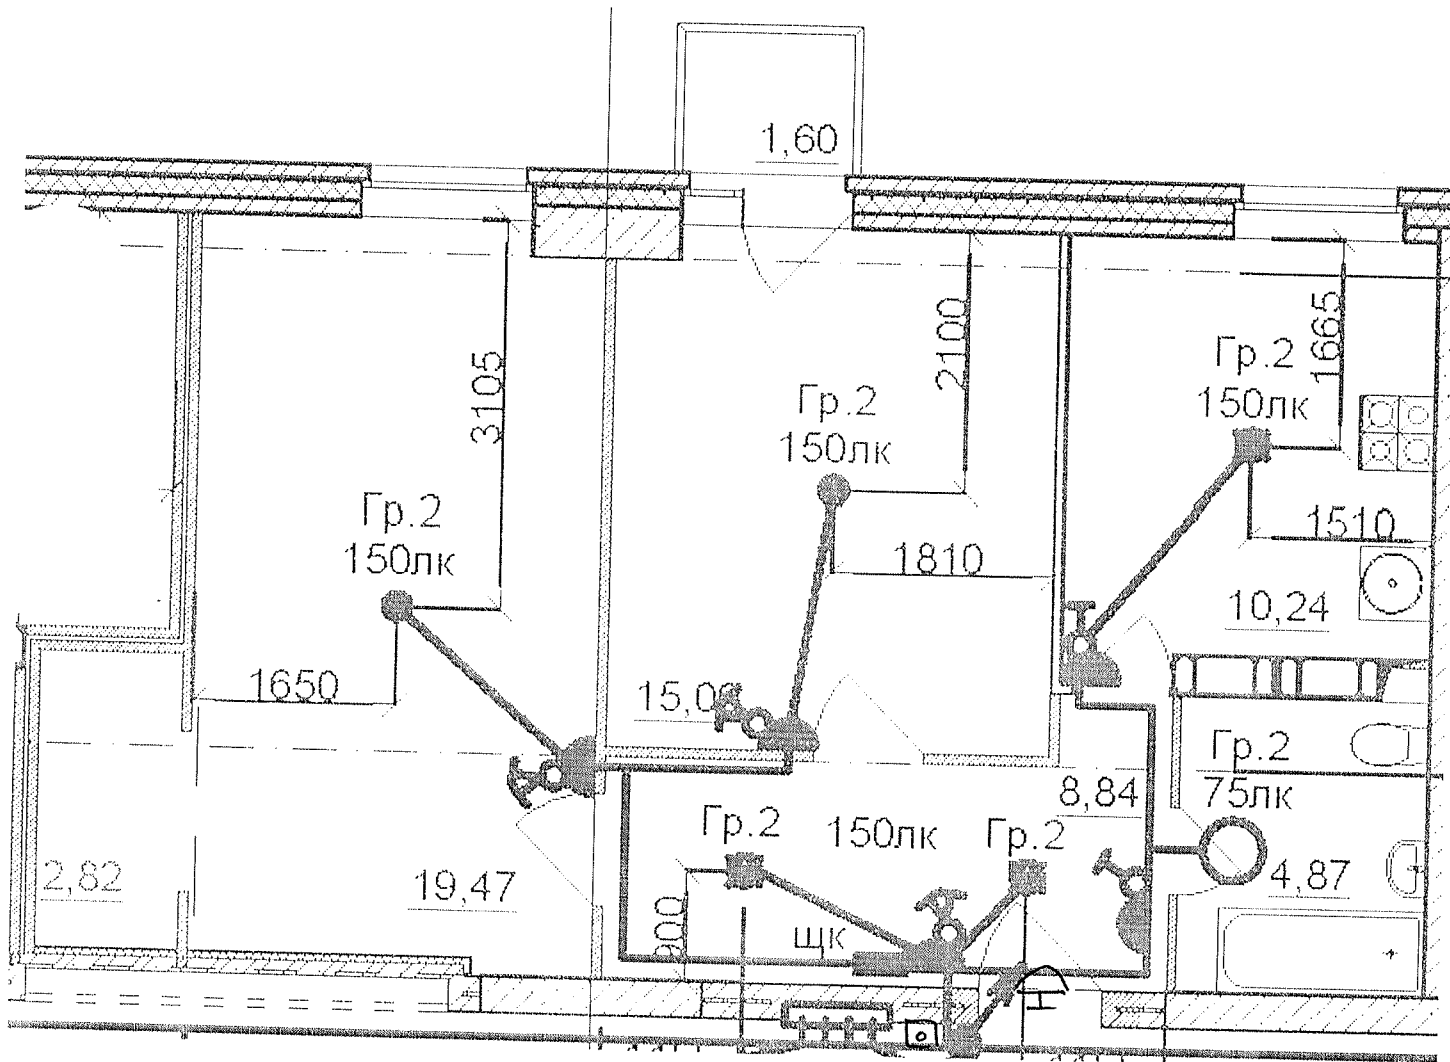

Выполнил	Ф.И.О. Насекин С.А.	Подпись 	 <p>Многоэтажный жилой дом по ул. Лавочкина 7, кв. 103 в Ворошиловском районе г. Волгограда</p>
Прораб	Сыченко А.Н.	Подпись 	
Гл. инженер			
Исполнительная схема 16-ой квартиры 13 этажа. Освещение.			ООО "Сигнал-А"



Данный чертеж является исполнительным. Отгупленный нет.
 Ответственный исполнитель: Главный инженер ООО «Сигнал-А»


Сыченко Александр Николаевич

Подпись 

Выполнил	Ф.И.О. Насекин С.А.	Подпись		Дата	10.07.17	Многоэтажный жилой дом по ул. Лавочкина 7, в Ворошиловском районе г. Волгограда ООО "Сигнал-А"
Прораб	Сыченко А.Н.	Подпись		Дата	10.07.17	
Гл.инженер						



Исполнительная схема
 17-ой квартиры 13
 этажа.
 Освещение.

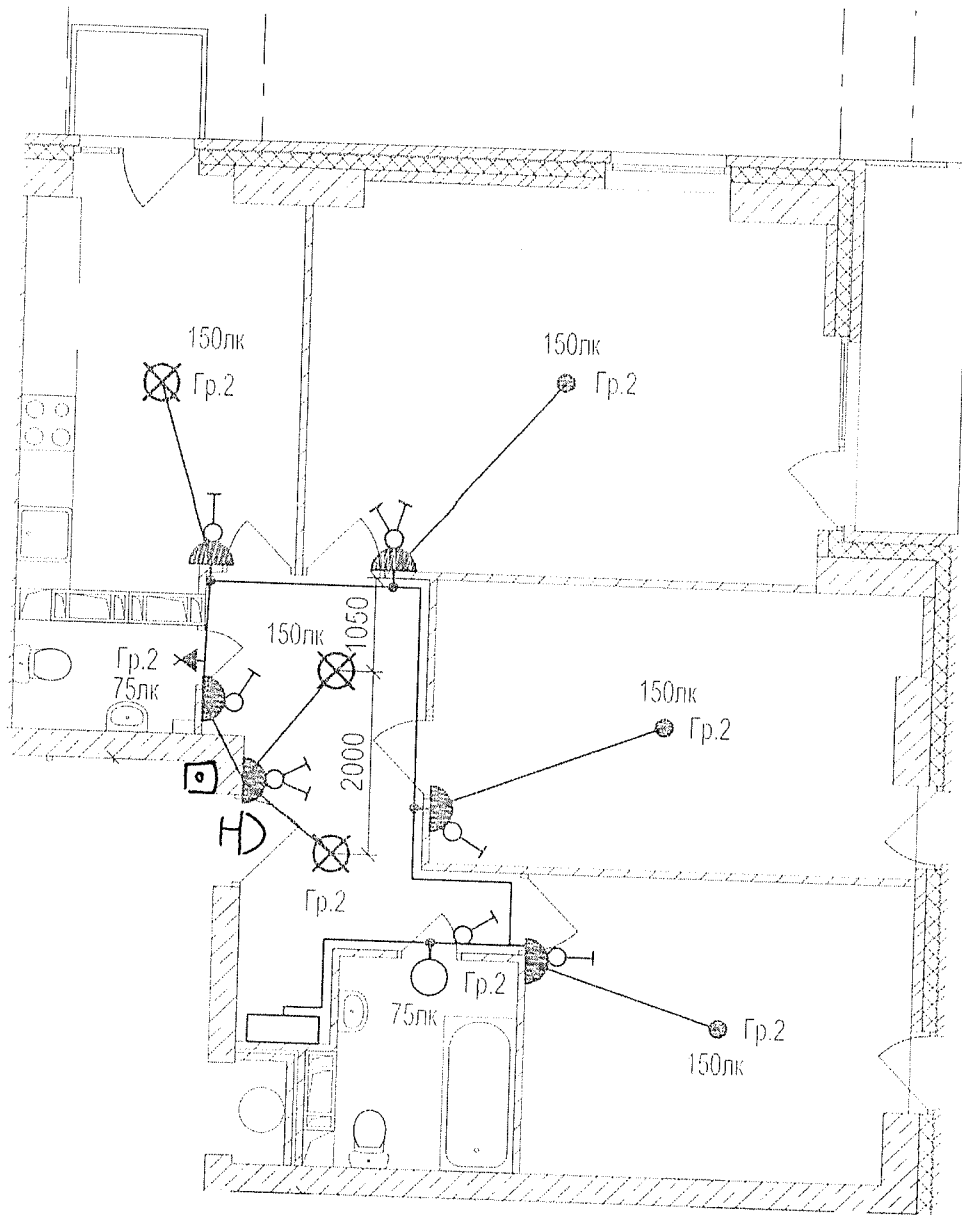



Данный чертеж является исполнительным. Отступлений нет.
 Ответственный исполнитель: Главный инженер ООО «Сигнал-А»

Сыченко Александр Николаевич

Подпись _____ 



Выполнил	Ф.И.О. Насекин С.А.	Подпись	Дата	Многоэтажный жилой дом по ул. Лавочкина 7, кв. 103 в Ворошиловском районе г. Волгограда Краснооктябрьского района			
Прораб	Сыченко А.Н.		10.07.17				
Гл. инженер			10.07.17	Исполнительная схема 19-ой квартиры 13 этажа. Освещение.	ООО "Сигнал-А"		