


План 7-8 этажа

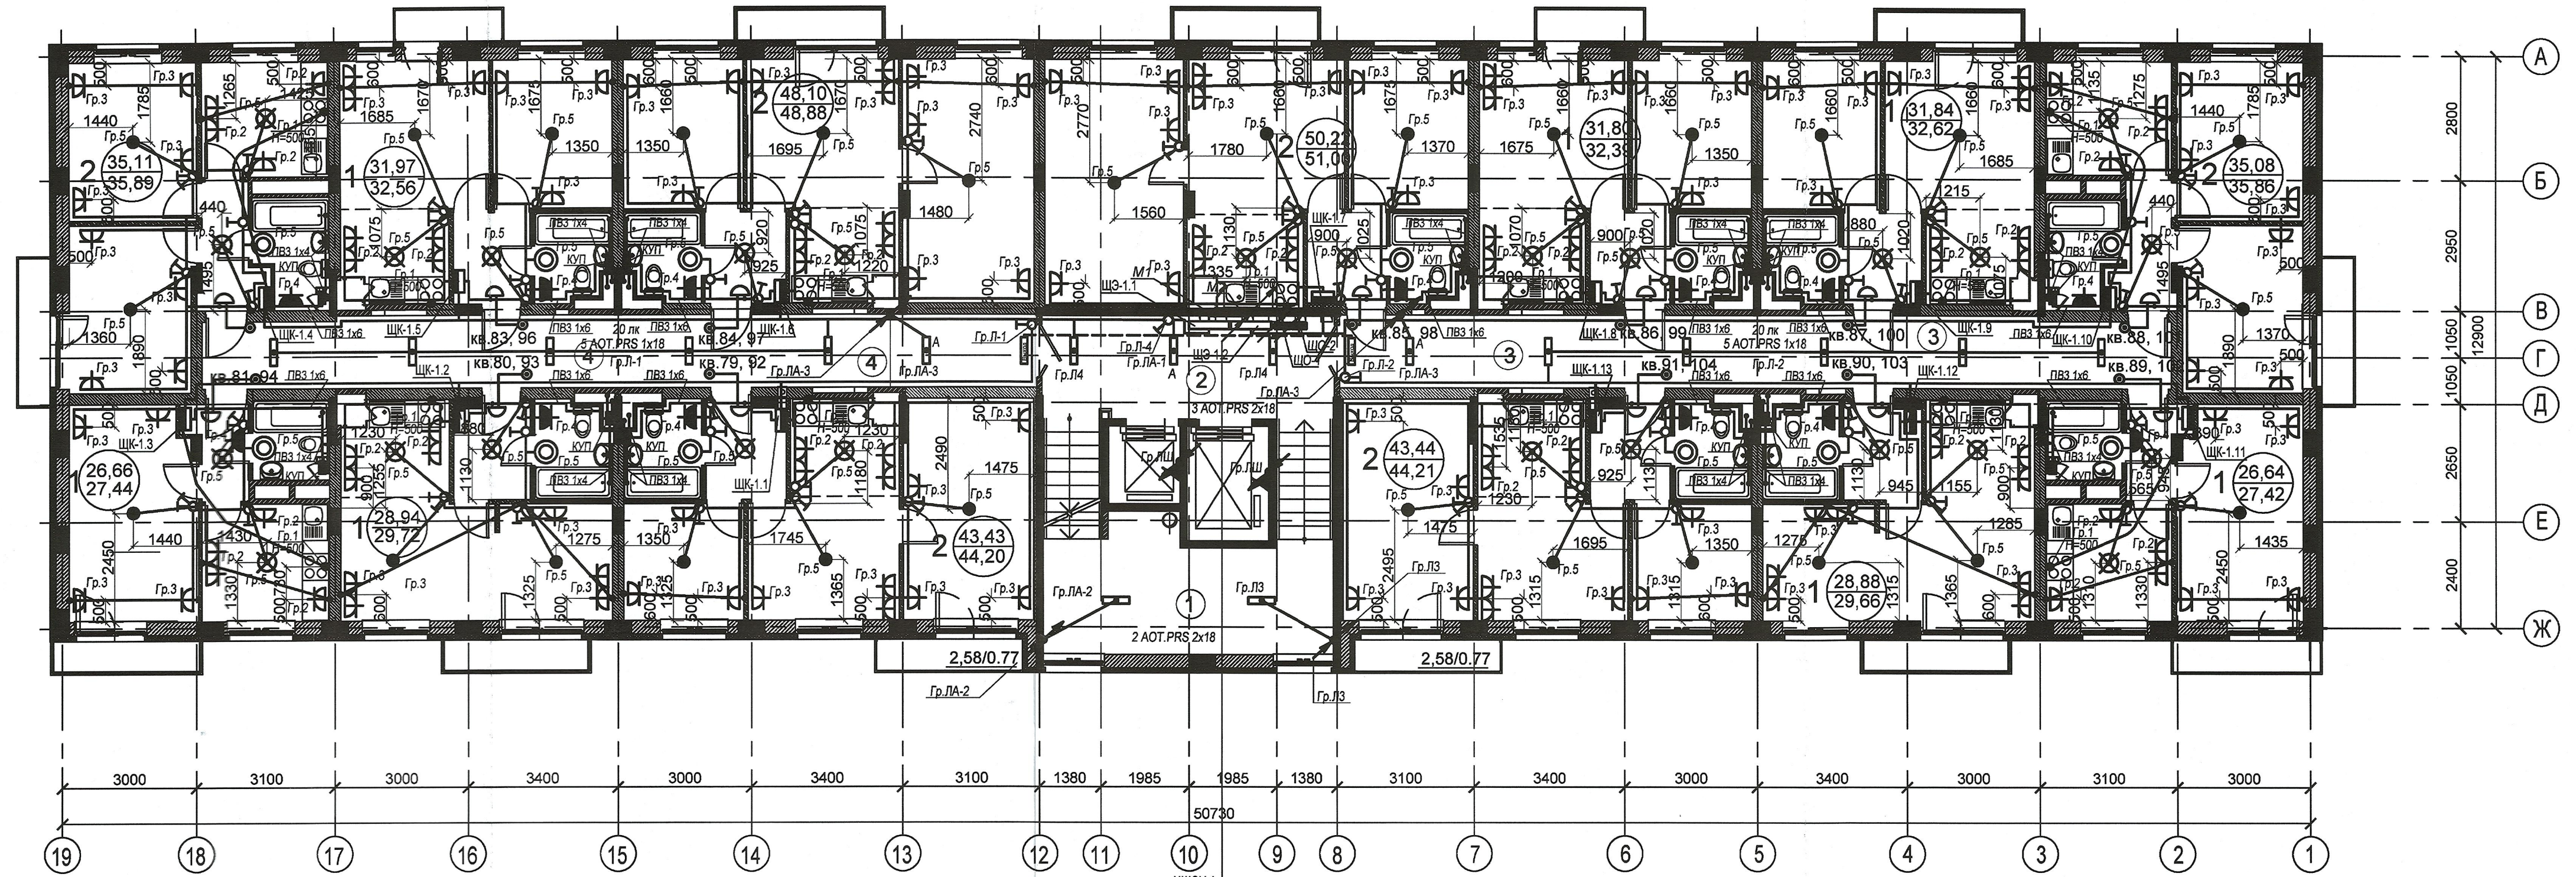

Инд. № подл.	Подп. и дата	Взам. инв. №

- НШЭУ-1
- НШЭУ-2
- НШО-1
- НШО-2
- Гр.ЛА-1
- НШЛ-1
- НШЛ-2
- Гр.ЛШ
- НШТ-3
- Гр.Л-1
- Гр.Л-2
- Гр.Л-4
- НШСС-2
- НУОМ

Израсходовано на этаж:

- кабель ВВГнг-LS 3x10мм² - 304м;
- кабель ВВГнг-LS 3x6мм² - 100м;
- кабель ВВГнг-LS 3x2,5мм² - 896м;
- кабель ВВГнг-LS 4x1,5мм² - 61м;
- кабель ВВГнг-LS 3x1,5мм² - 283м;
- кабель ВВГнг-LS 2x1,5мм² - 167м;
- провод ПВЗ 1x6мм² - 124м;
- провод ПВЗ 1x6мм² - 99м.

Организация: ООО "Энергомас"			
Многоэтажная жилая застройка на земельном участке по ул. 64-й Армии, 139 в Кировском районе г. Волгограда (II очередь, жилые дома №№21, 22, 23, 24, 25, 26, 27, 28), Дом №23			
Исполнительная схема электрооборудования. 7-8 этажи	Должность	Дата	Подпись
	Директор	04.08.20	Финогенов М.Н.
	Мастер	04.08.20	Румянцев А.С.