



Перв. примен.	
Справ. #	

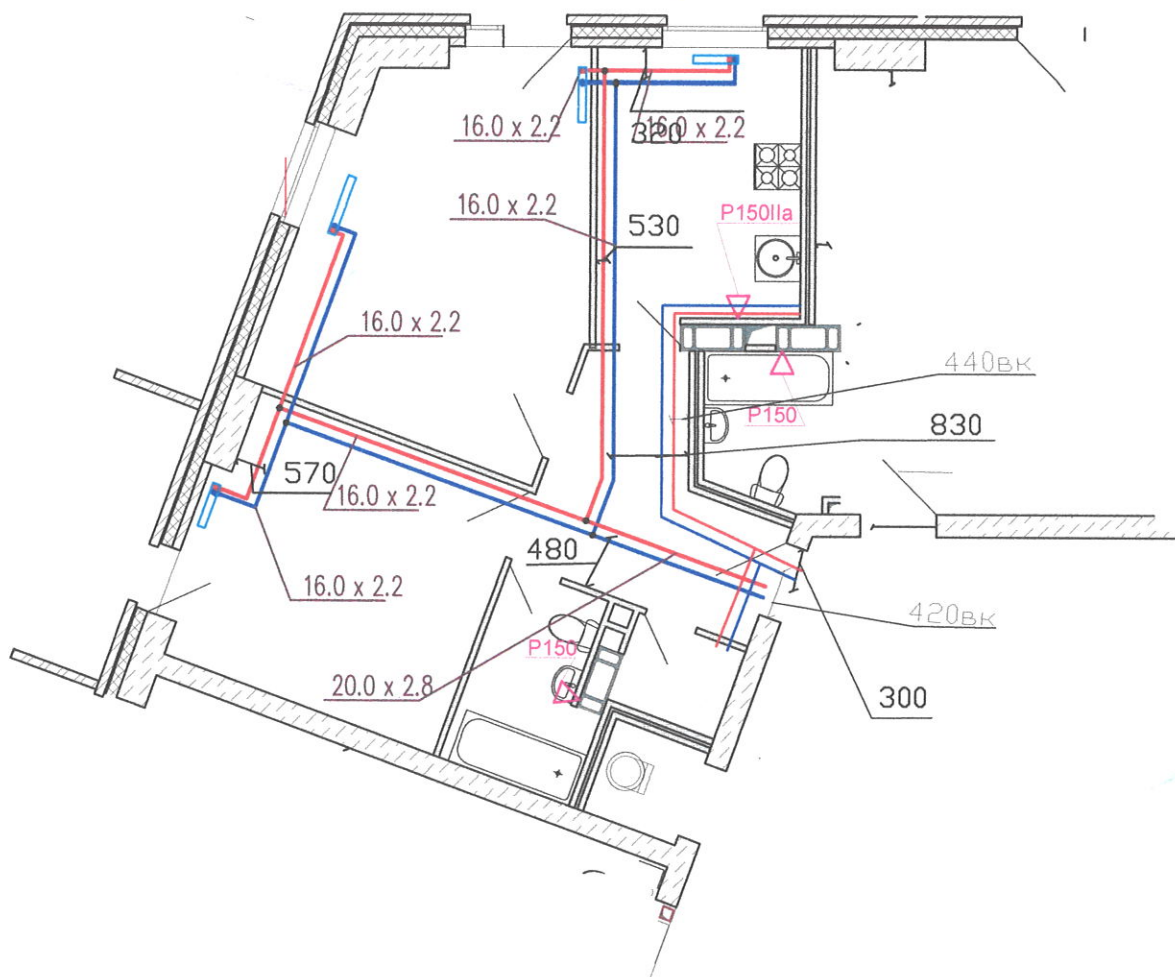

Подпись и дата	Взам.#дубл.	Взам.инв.#	Подпись и дата												
Инв. # подписи						Многоквартирный жилой дом ул.Лавокина 7									
						Схема разводки отопления и водопровода для уточнения звонить 89370857750					Стадия	Масса	Масштаб		
											И				
						Квартира 401					Лист		Листов		
Изм	Кол	Лист	Док	Подпись	Дата										
Разраб.				Креков ИИ	25										
Пров.				Блинов Г.Ч	26										
Т.контр.															
Н.контр.															
Утв.															

Спроект, #	Перв. примен.
------------	---------------

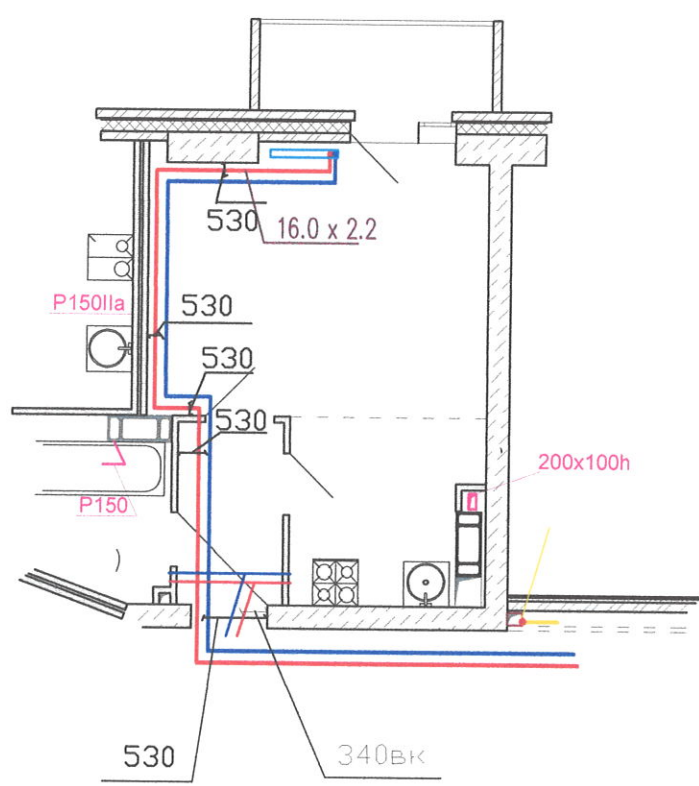

Инв. #	подпись	Подпись и дата	Взам.инв.#	Взам.# дубл.	Подпись и дата
Изм	Кол	Лист	Док	Подпись	Дата
Разраб.					
Пров.					
Т.контр.					
Н.контр.					
Утв.					

Многоквартирный жилой дом ул.Лавокина 7

Схема разводки отопления
и водопровода
для уточнения
звонить 89370857750

Стадия	Масса	Масштаб
И		
Лист	Листов	

Квартира 402

Перв. примен.

Справ. #

Подпись и дата


Взам. # дубл.

Взам. инв. #

Подпись и дата

Инв. #

подпись

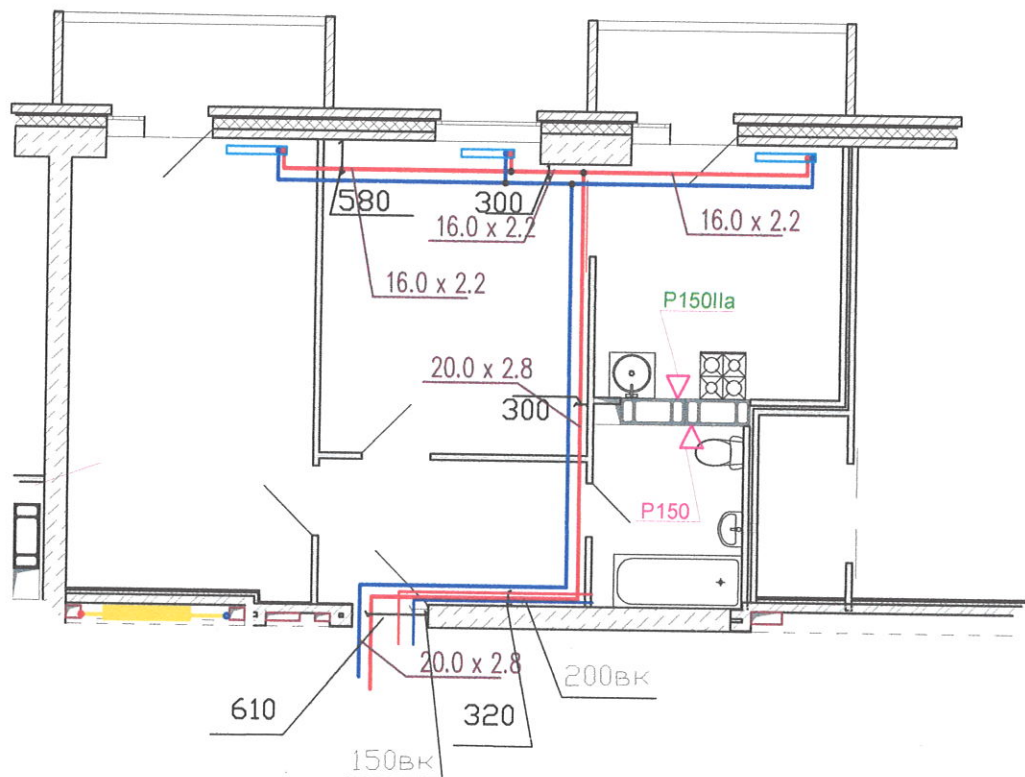

Многоквартирный жилой дом ул.Лавокина 7

Схема разводки отопления
и водопровода
для уточнения
звонить 89370857750

Стадия Масса Масштаб

И

Лист

Листов

Квартира 403

Изм Кол Лист Док Подпись Дата

Разраб. *Красильников*Пров. *Красильников*

Т.контр.

Н.контр.

Утв.

Перв. примен.

Справ. #


Подпись и дата

Взам. # дубл.

Взам. инв. #

Подпись и дата

Инв. # подписи

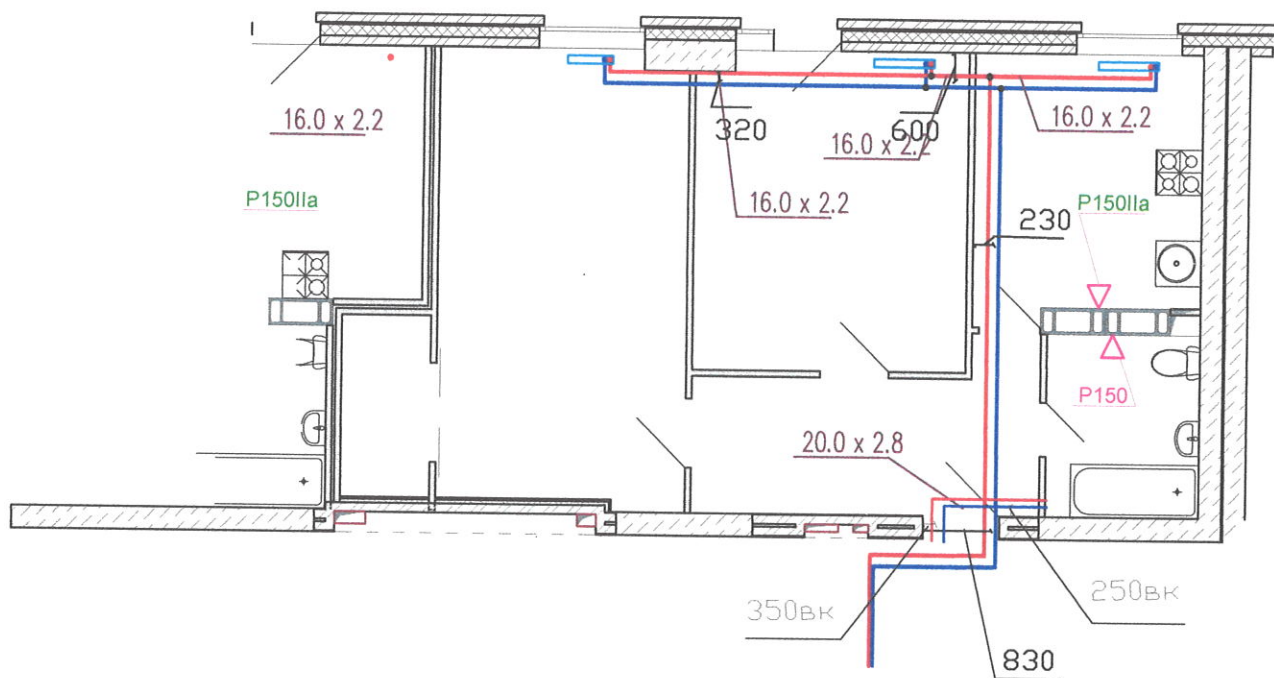

Многоквартирный жилой дом ул.Лавокина 7

Схема разводки отопления
и водопровода
для уточнения
звонить 89370857750

Стадия Масса Масштаб

И

Лист

Листов

Квартира 404

Изм Кол Лист Док Подпись Дата

Разраб. Кравецкий И.И.

Пров. Билибин И.И.

Т.контр.

Н.контр.

УТВ.

Перв. примен.

Справ. #


Подпись и дата

Взам. # дубл.

Взаминв. #

Подпись и дата

Инв. #

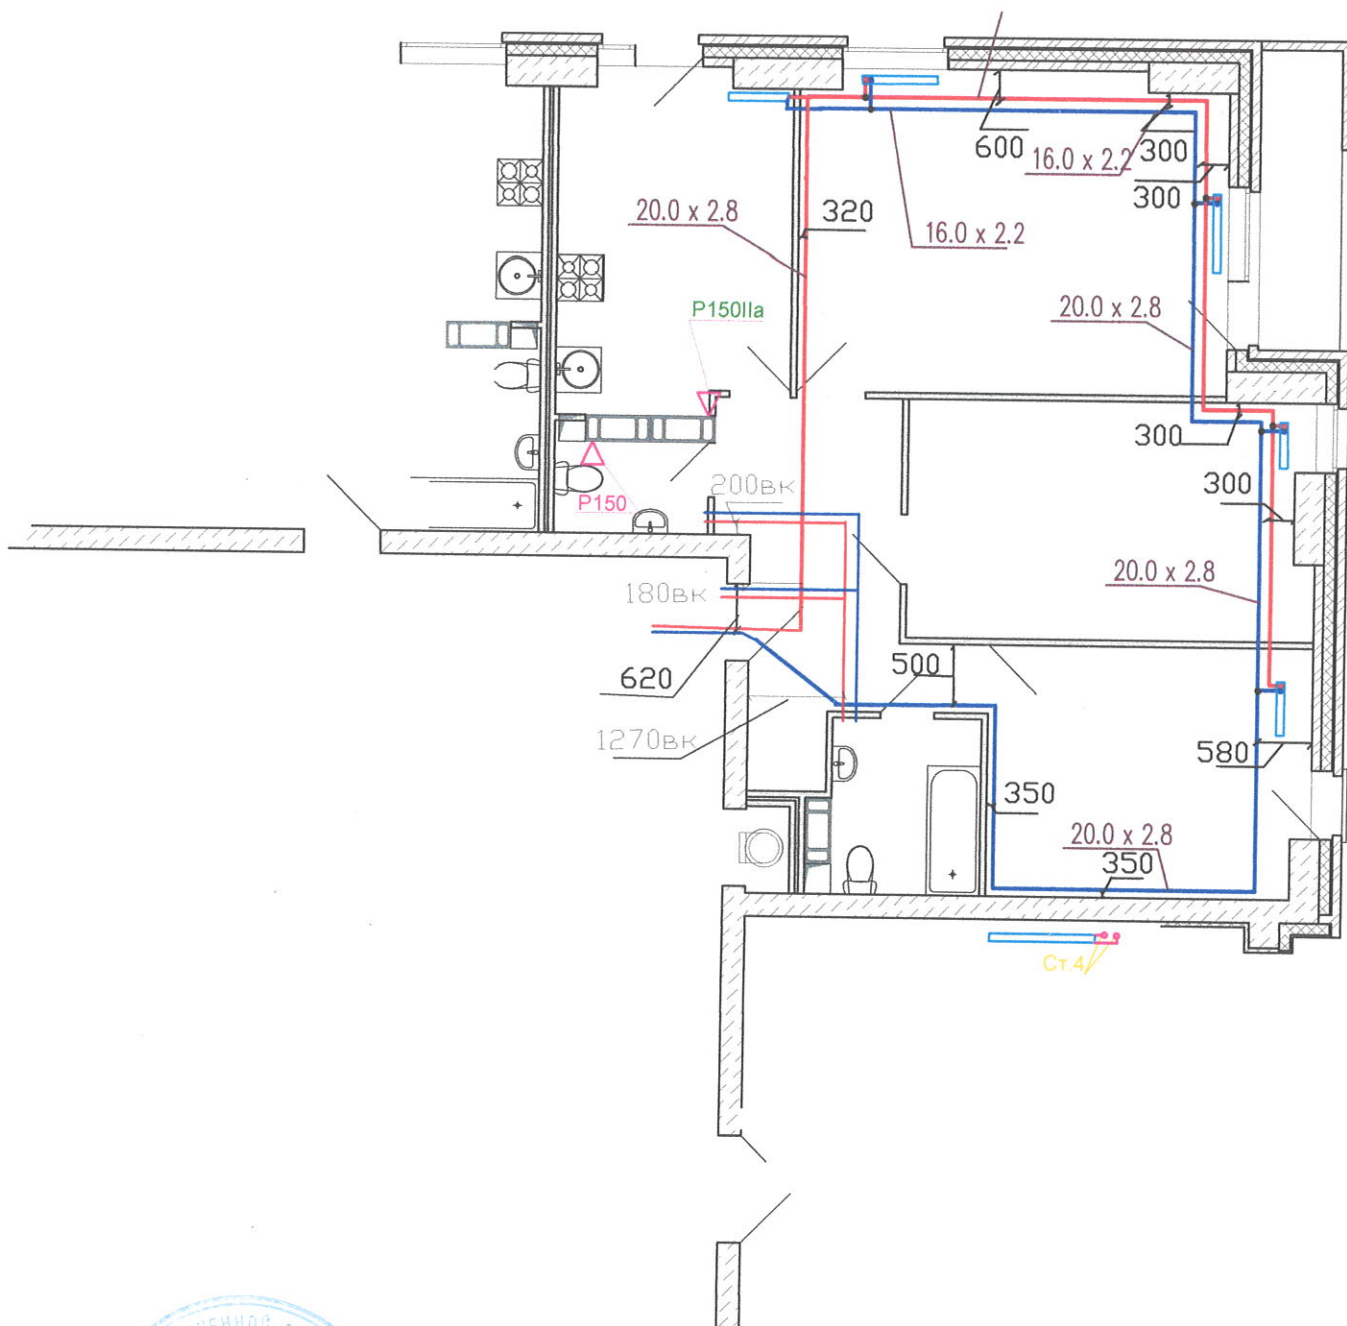

Многоквартирный жилой дом ул.Лавокина 7


Схема разводки отопления
и водопровода
для уточнения
звонить 89370857750

Стадия	Масса	Масштаб
И		
Лист	Листов	

Квартира 405

Перв. примен.

Справ. #

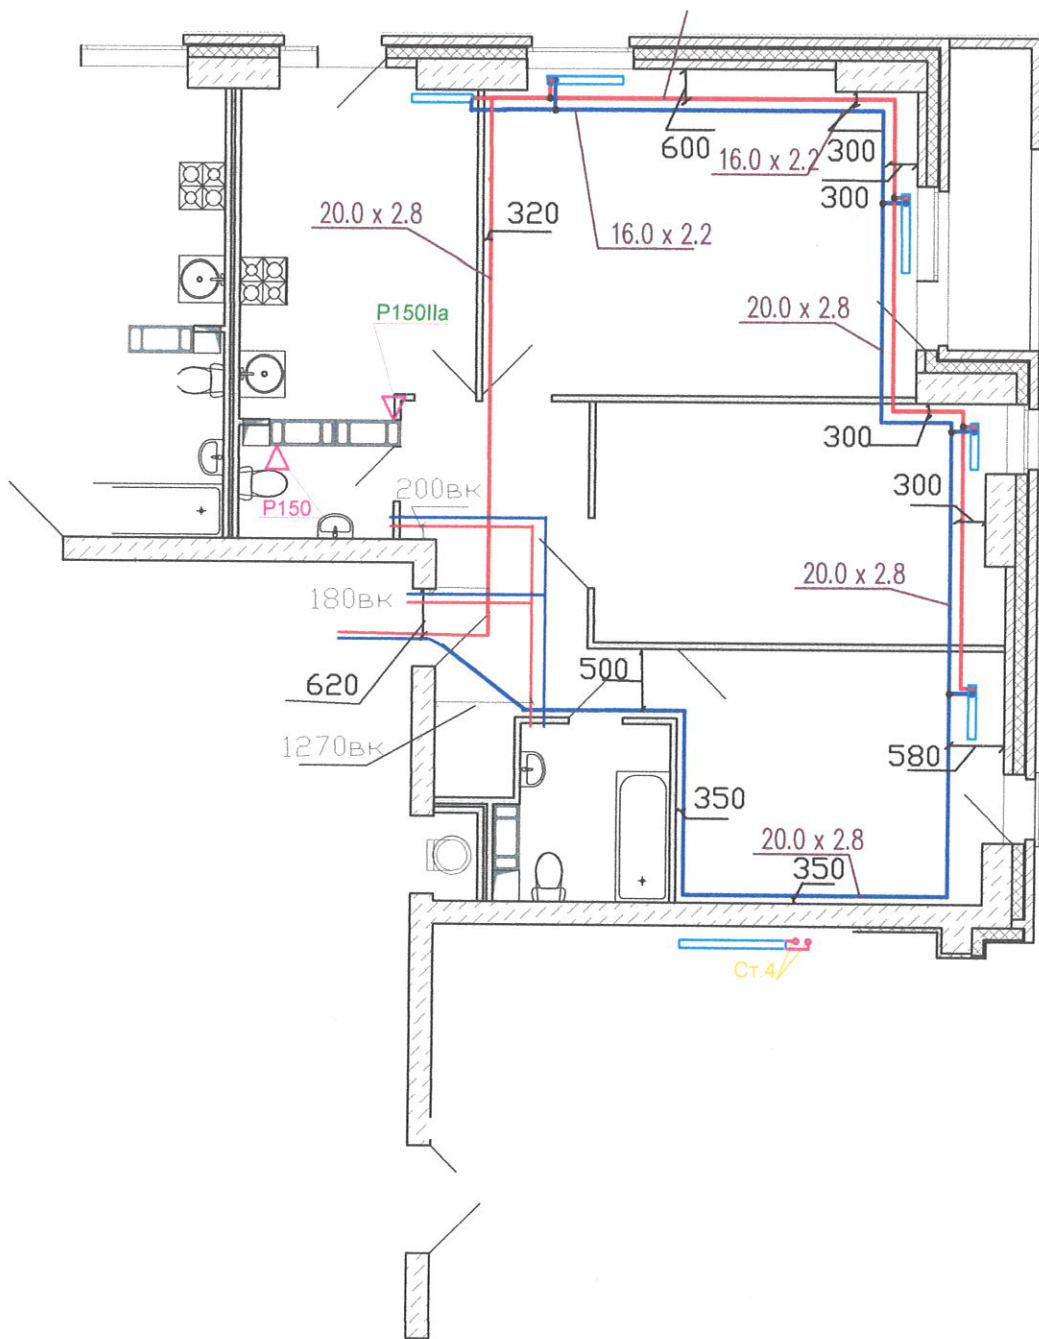

Многоквартирный жилой дом ул.Лавокична 7

Схема разводки отопления
и водопровода
для уточнения
звонить 89370857750

Стадия	Масса	Масштаб
И		
Лист	Листов	

Квартира 406

Изм	Кол	Лист	Док	Подпись	Дата
Разраб.				Крюков В.Н.	
Пров.				Позднышев В.	
Т.контр.					
Н.контр.					
Утв.					

Подпись и дата

Взам. # д.у.б.л.

Взаминв. #

Инв. # подписи

Перв. примен.


Справ. #

Подпись и дата

Взам. # дубл.

Взаминв. #

Подпись и дата

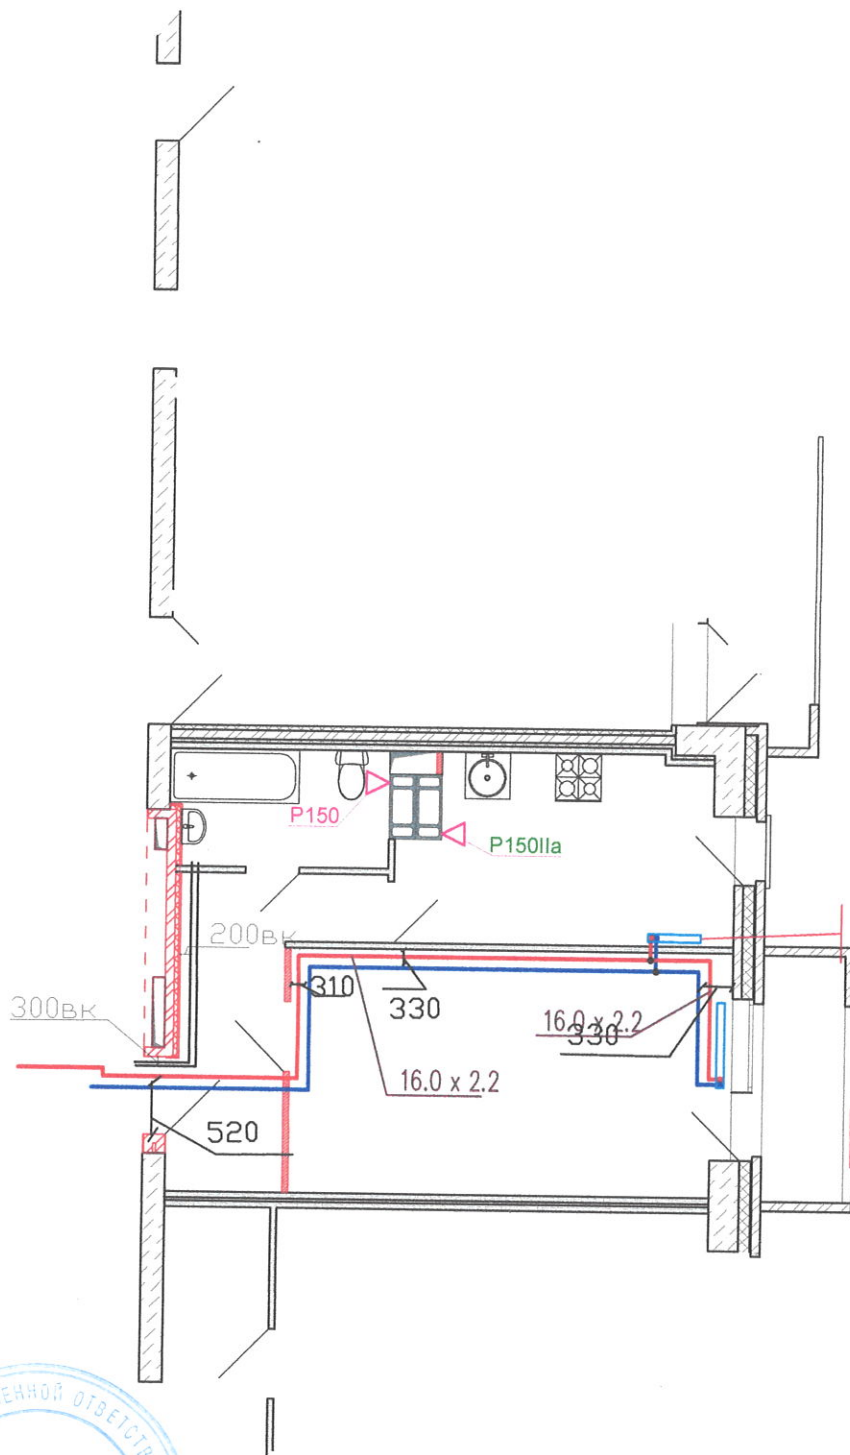Инв. #
подпись

Многоквартирный жилой дом ул.Лавокина 7

Изм	Кол	Лист	Док	Подпись	Дата
Разраб.				Ильин В.И.	
Пров.				Кочегар	
Т.контр.					
Н.контр.					
Утв.					

Схема разводки отопления
и водопровода
для уточнения
звонить
89370857750

Квартира 407

Стадия	Масса	Масштаб
И		
Лист	Листов	

Перв. примен.


Справ. #

Подпись и дата

Взам. # дубл.

Взам. инв. #

Инв. #
подпись
Подпись и дата

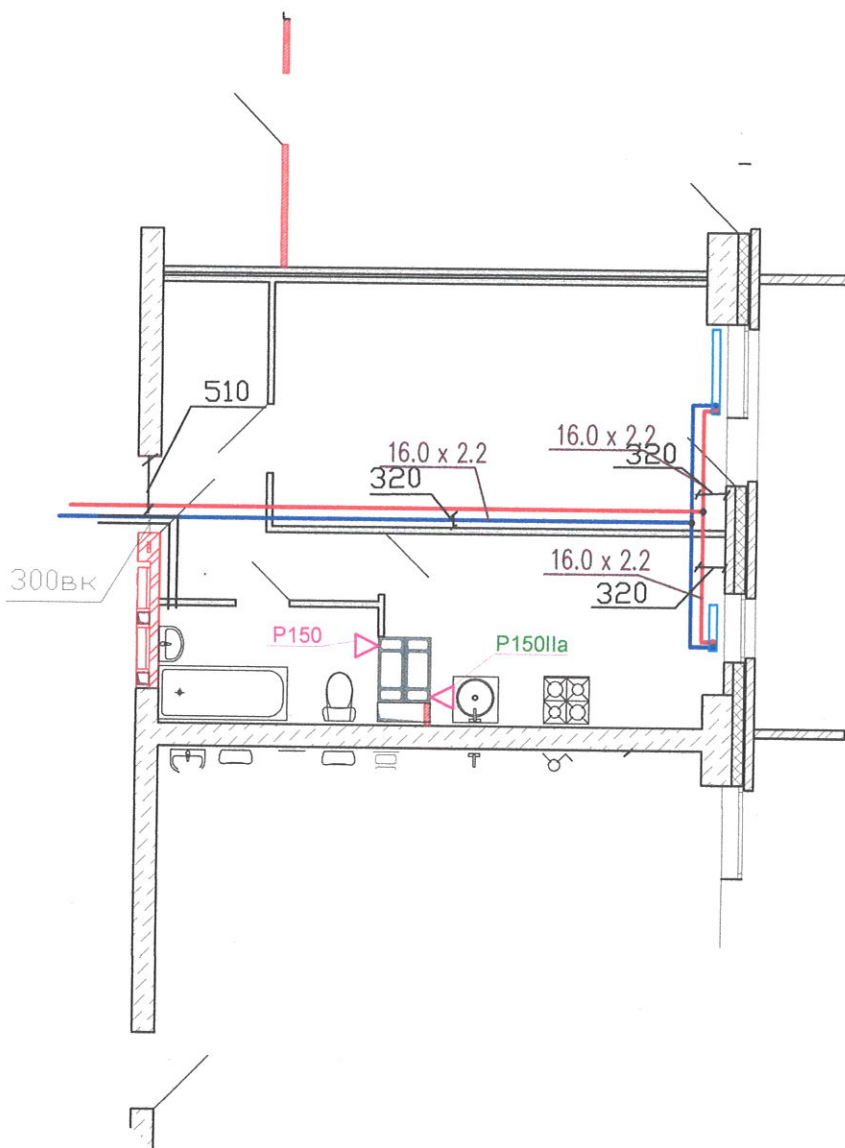


Многоквартирный жилой дом ул.Лавокина 7

Схема разводки отопления
и водопровода
для уточнения
звонить
89370857750

Квартира 408

Стадия	Масса	Масштаб
И		
Лист	Листов	


Изм	Кол	Лист	Док	Подпись	Дата
Разраб.				Кривош ОИ	
Пров.				Корытин	
Т.контр.					
Н.контр.					
Утв.					

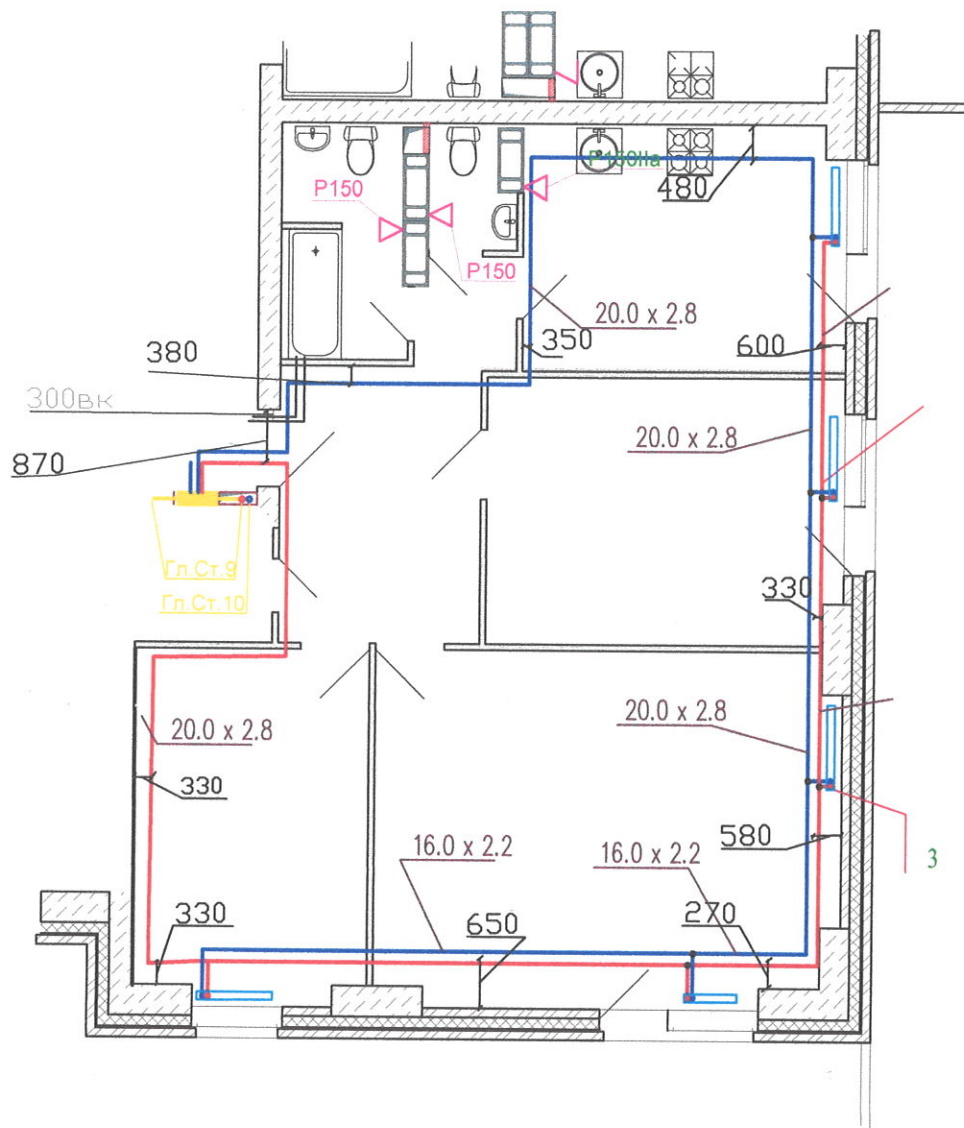

Инв. #	Подпись и дата	Взам.инв.#	Взам.#дубл.	Подпись и дата

Многоквартирный жилой дом ул.Лавокина 7				
Изм	Кол	Лист	Док	Подпись
Разраб.	Красильни	ИИ	ИИ	ИИ
Пров.	Павлова	ИИ	ИИ	ИИ
Т.контр.				
Н.контр.				
Утв.				
Схема разводки отопления и водопровода для уточнения звонить 89370857750				
Квартира 409				
Стадия		Масса		Масштаб
И				
Лист		Листов		

Перв. примен.	Справ. #
---------------	----------

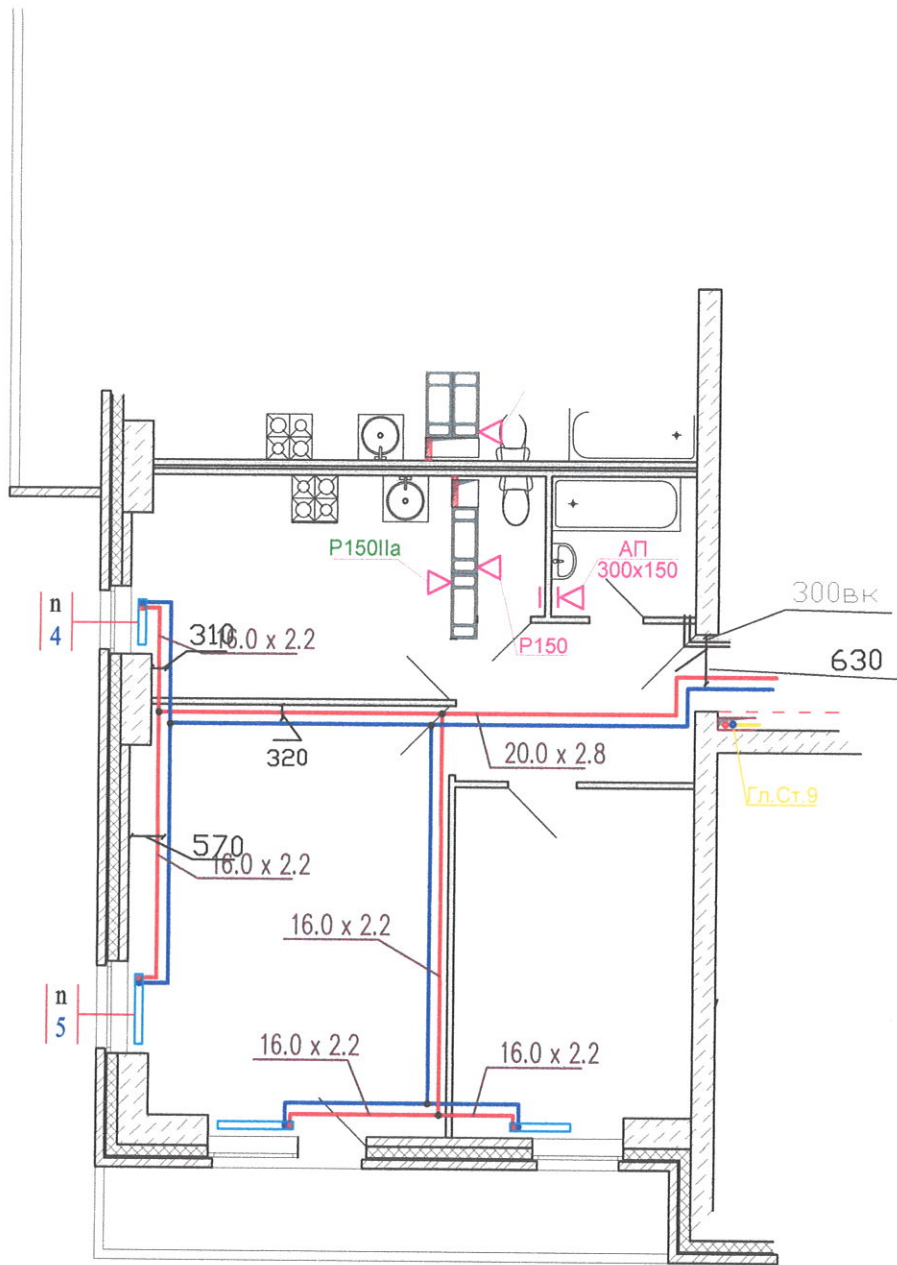


Подпись и дата	Взам. # дубл.	Взам. инв. #
----------------	---------------	--------------



Инв. # подпись и дата							Многоквартирный жилой дом ул.Лавокина 7					
							Схема разводки отопления и водопровода для уточнения звонить 89370857750					
	Изм	Кол	Лист	Док	Подпись	Дата	Стадия	Масса	Масштаб			
	Разраб.				Крылов ИИ		И					
	Пров.				Пучков							
	Т.контр.						Лист		Листов			
						Квартира 410						
И.контр.												
УТВ.												

Перв. примен.	
Справ. #	

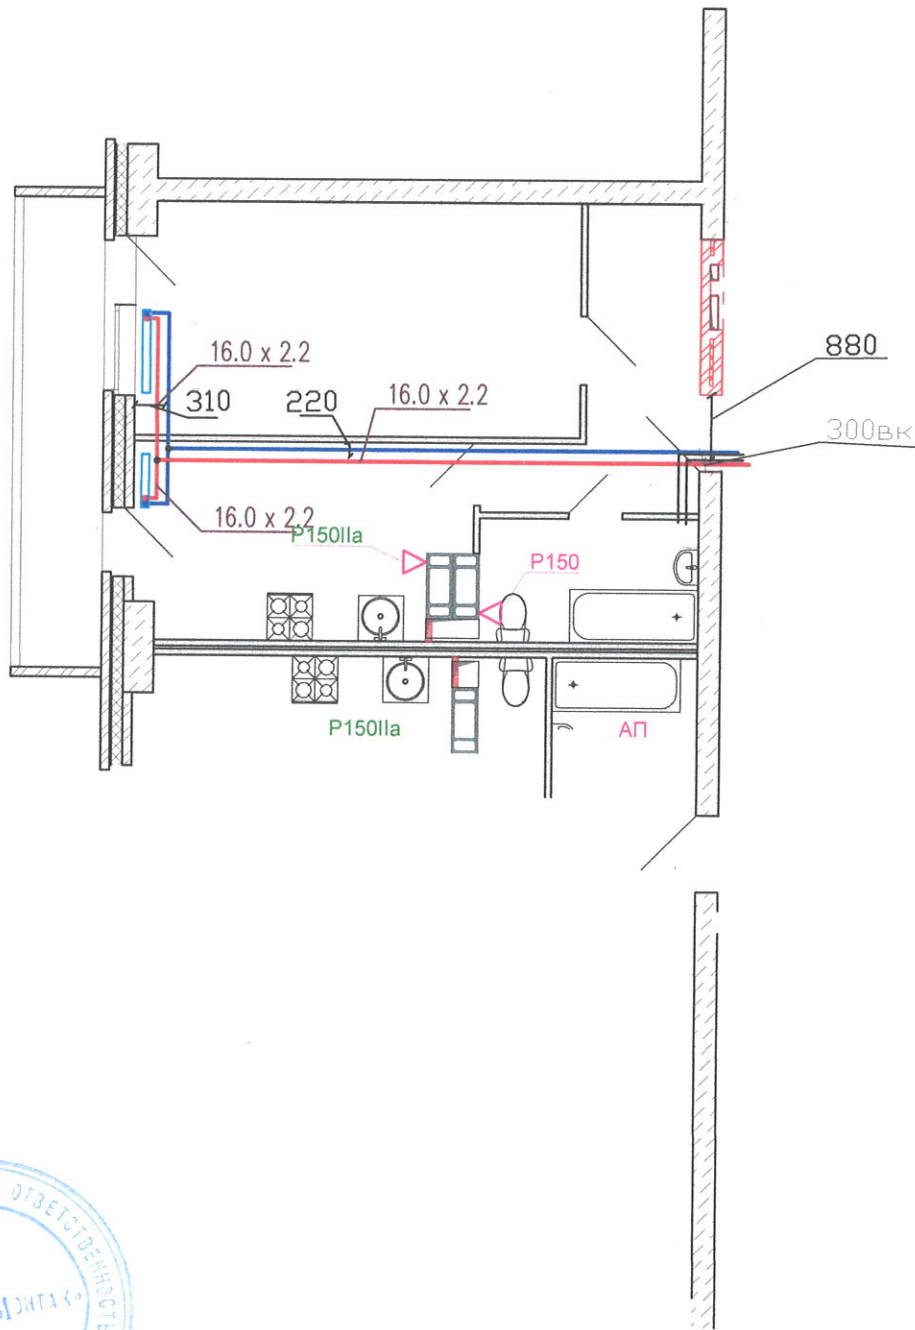

Подпись и дата	Взам. # д.з.в.л.	Взам. инв. #	Инв. #

					Многоквартирный жилой дом ул.Лавокина 7			
Изм	Кол	Лист	Док	Подпись	Схема разводки отопления и водопровода для уточнения звонить 89370857750			
Разраб.				Кривошвили				
Пров.				Павлов				
Т.контр.								
Н.контр.					Квартира 411			
УТВ.								
					Стадия	Масса	Масштаб	
					И			
					Лист		Листов	

Перв. примен.


Справ. #

Подпись и дата

Взам. # дубл.

Взам. инв. #

Инв. #
подпись
Изм
Разраб.
Пров.
Т.контр.
Н.контр.
Утв.

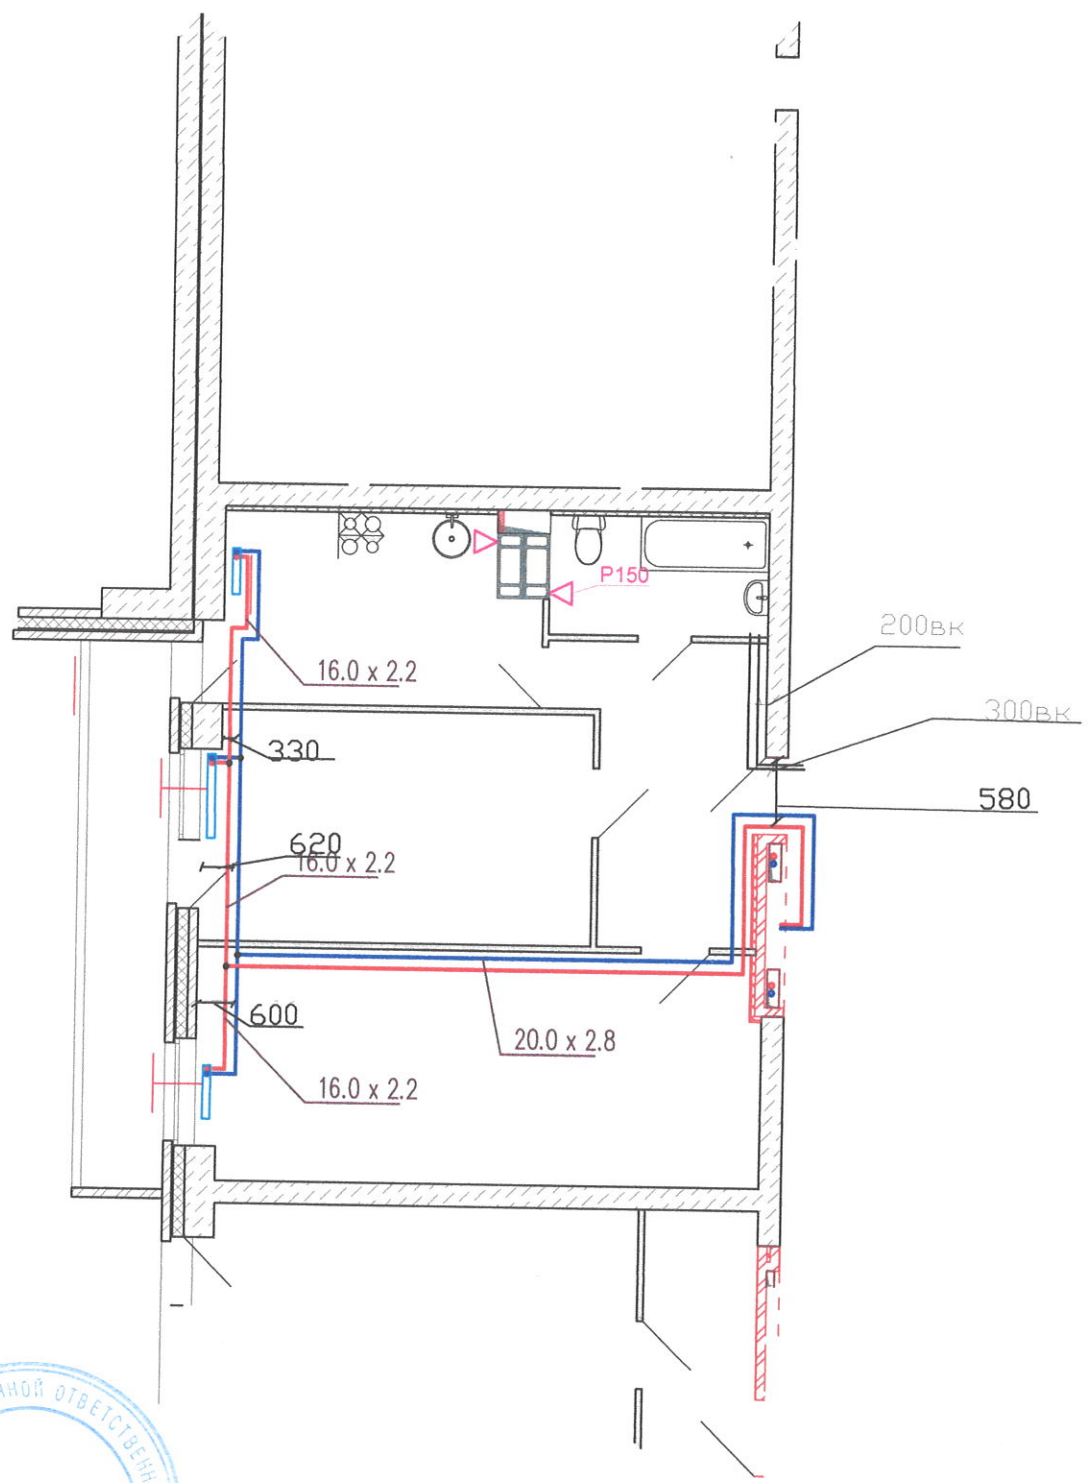


Многоквартирный жилой дом ул.Лавокина 7

Схема разводки отопления
и водопровода
для уточнения
звонить
89370857750

Квартира 412

Стадия	Масса	Масштаб
И		
Лист		Листов

Справ. #	Перв. примен.
----------	---------------

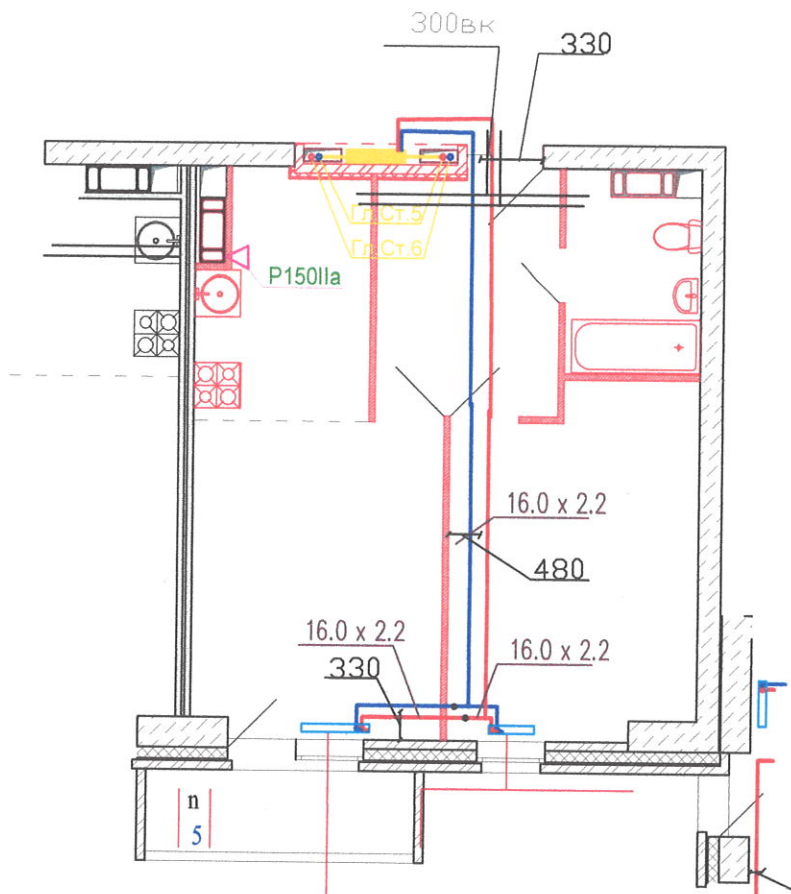

Подпись и дата	Взам. # дубл.	Взам. инв. #	Изм. #	Подпись	Дата
----------------	---------------	--------------	--------	---------	------



Многоквартирный жилой дом ул. Лавокина 7


Схема разводки отопления
и водопровода
для уточнения
звонить
89370857750

Стадия	Масса	Масштаб
И		
Лист	Листов	

Квартира 413

Перв. примен.

Справ. #

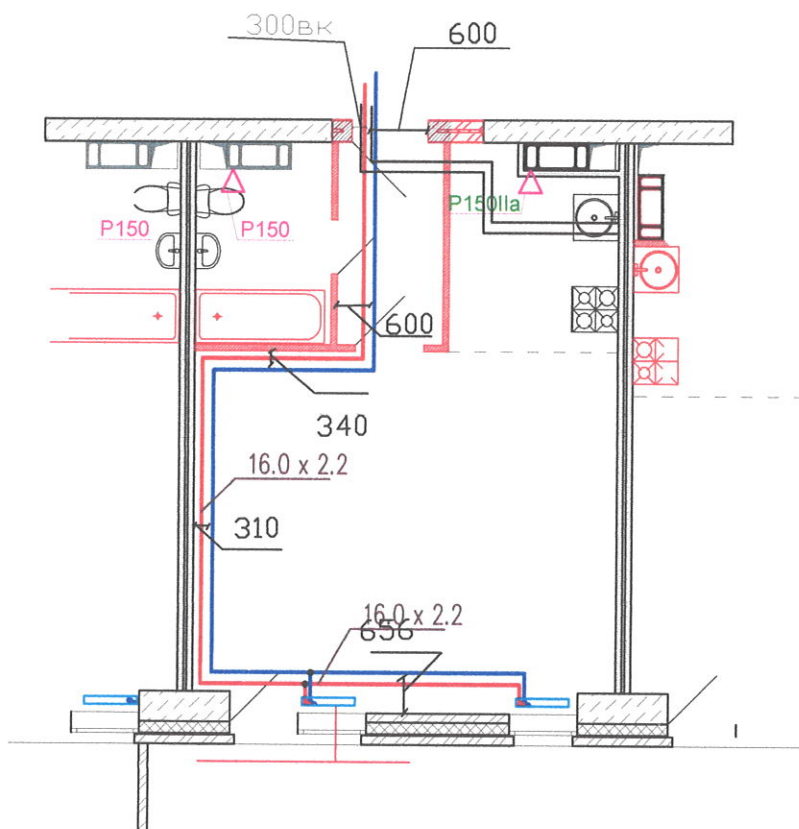

Многоквартирный жилой дом ул.Лавокина 7

Схема разводки отопления
и водопровода
для уточнения
звонить
89370857750

Квартира 414

Стадия	Масса	Масштаб
И		
Лист	Листов	

Изм	Кол	Лист	Док	Подпись	Дата
Разраб.				Крылов ИИ	
Пров.				Получено	
Т.контр.					
Н.контр.					
Утв.					

Подпись и дата

Взам. # д.у.б.л.

Взам. инв. #

Инв. #
подпись

Перв. примен.

Справ. #


Подпись и дата

Взам. # дубл.

Взам. инв. #

Подпись и дата

Инв. # подписи

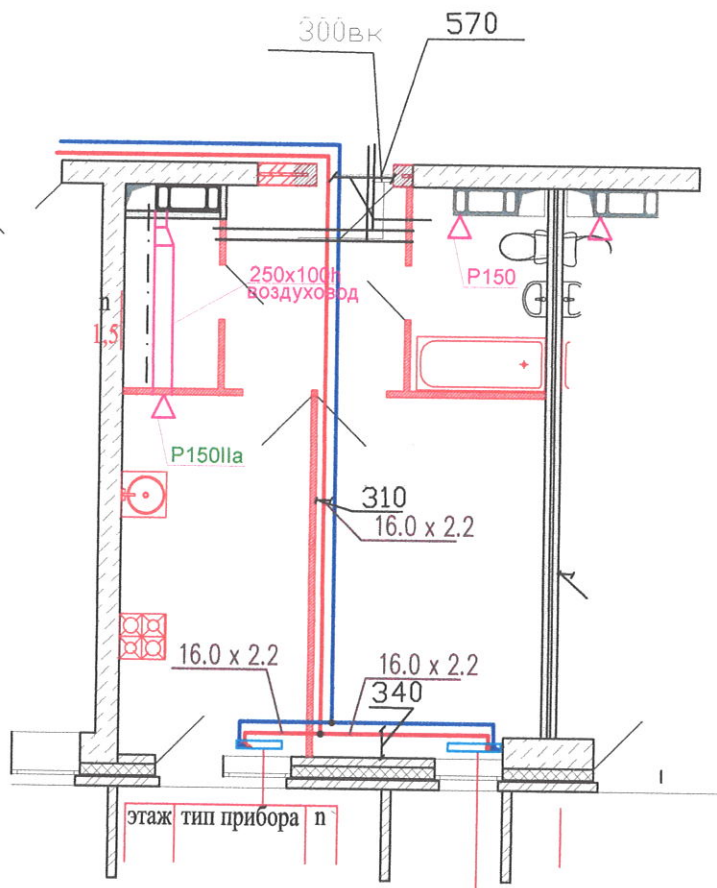

Многоквартирный жилой дом ул.Лавокина 7


Схема разводки отопления
и водопровода
для уточнения
звонить
89370857750

Квартира 415

Стадия	Масса	Масштаб
И		
Лист	Листов	

Изм	Кол	Лист	Док	Подпись	Дата
Разраб.				Крылов	
Пров.				Крылов	
Т.контр.					
Н.контр.					
Утв.					

Справ. #	Перв. примен.
----------	---------------

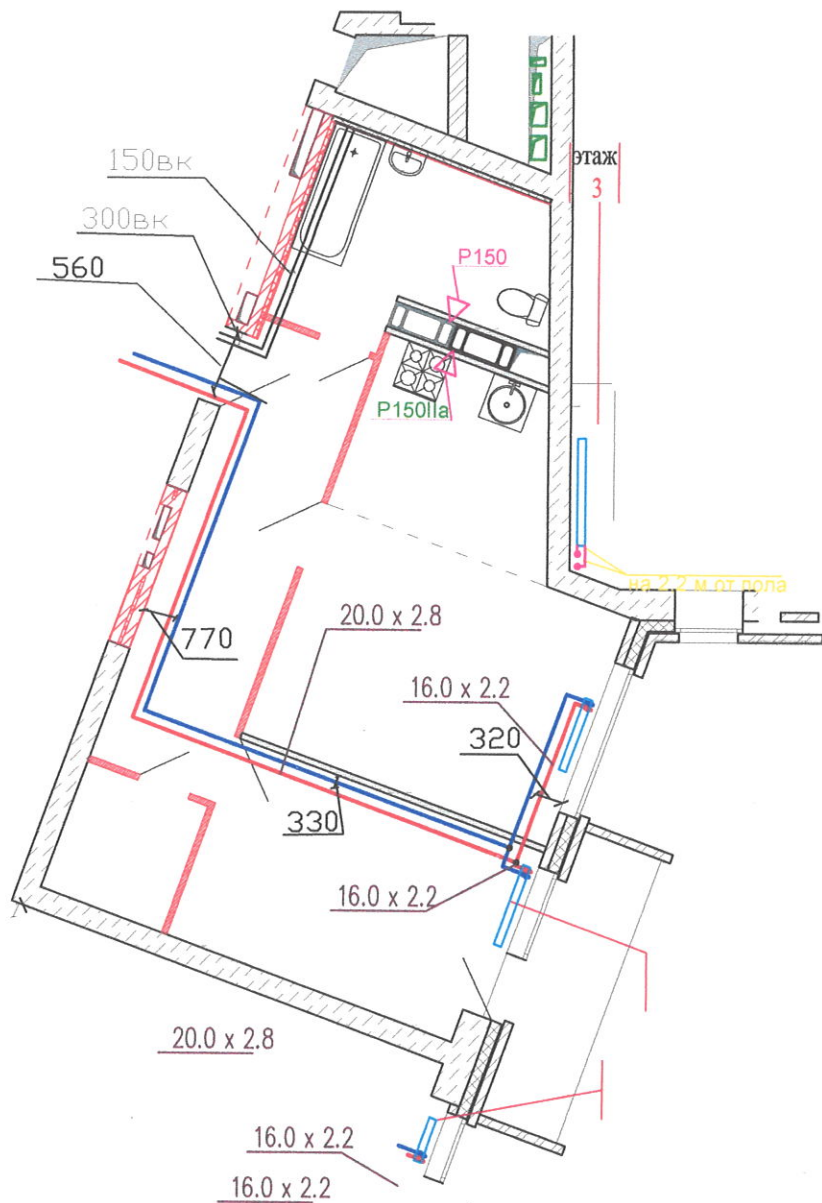


Инв. #	подпись	Подпись и дата	Взам.инв.#	Взам.#дубл.	Подпись и дата
Изм	Кол	Лист	Док	Подпись	Дата
Разраб.	Крыжов	И			
Пров.	Курдюков				
Т.контр.					
Н.контр.					
УТВ.					

Многоквартирный жилой дом ул.Лавокина 7

Схема разводки отопления
и водопровода
для уточнения
звонить
89370857750

Квартира 416

Стадия	Масса	Масштаб
И		
Лист	Листов	

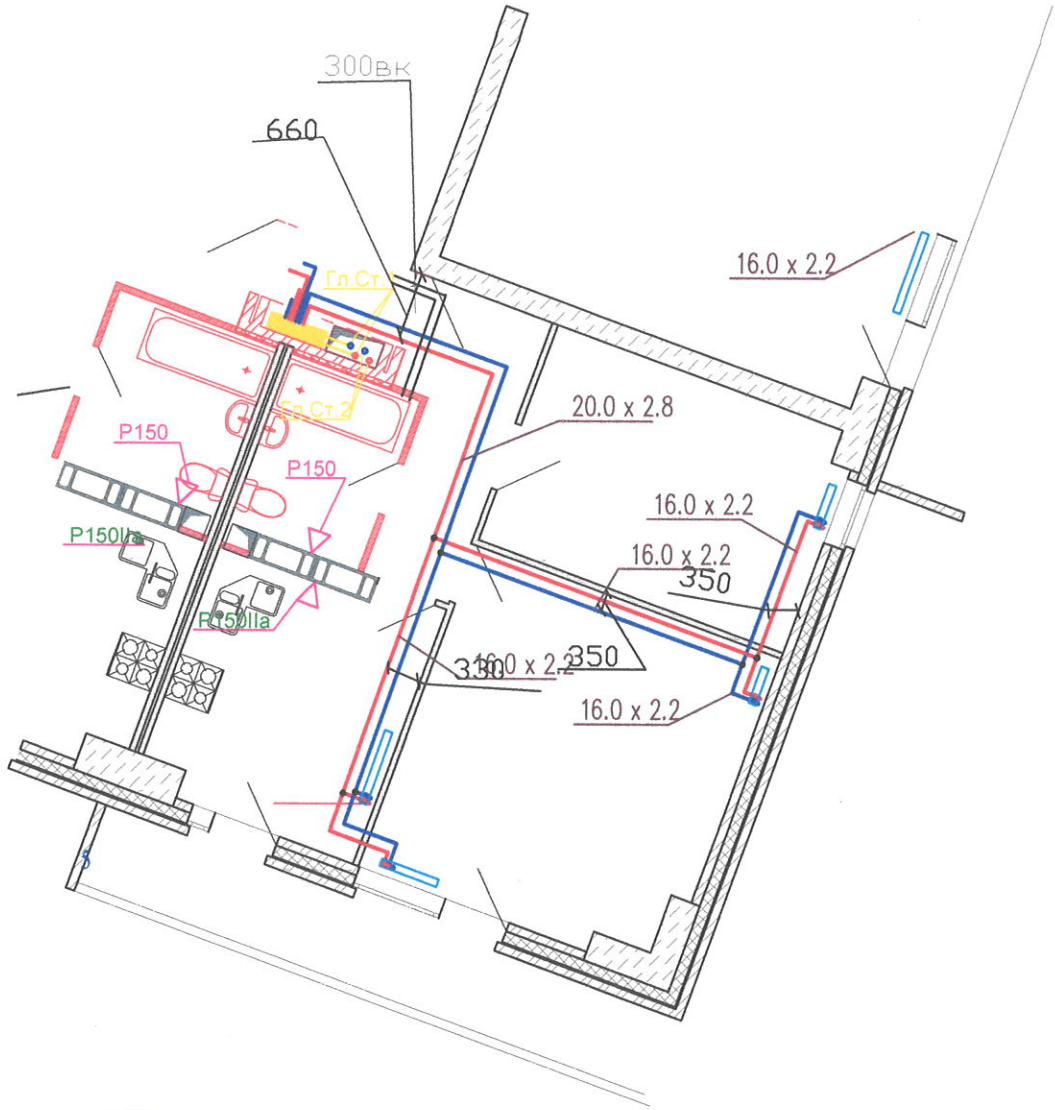

Многоквартирный жилой дом ул.Лавокина 7

Схема разводки отопления
и водопровода
для уточнения
звонить
89370857750

Квартира 417

Стадия	Масса	Масштаб
И		
Лист		Листов

Перв. примен.

Справ. #


Подпись и дата

Взам. # дзв.л.

Взам. инв. #

Подпись и дата

Инв. # подписи

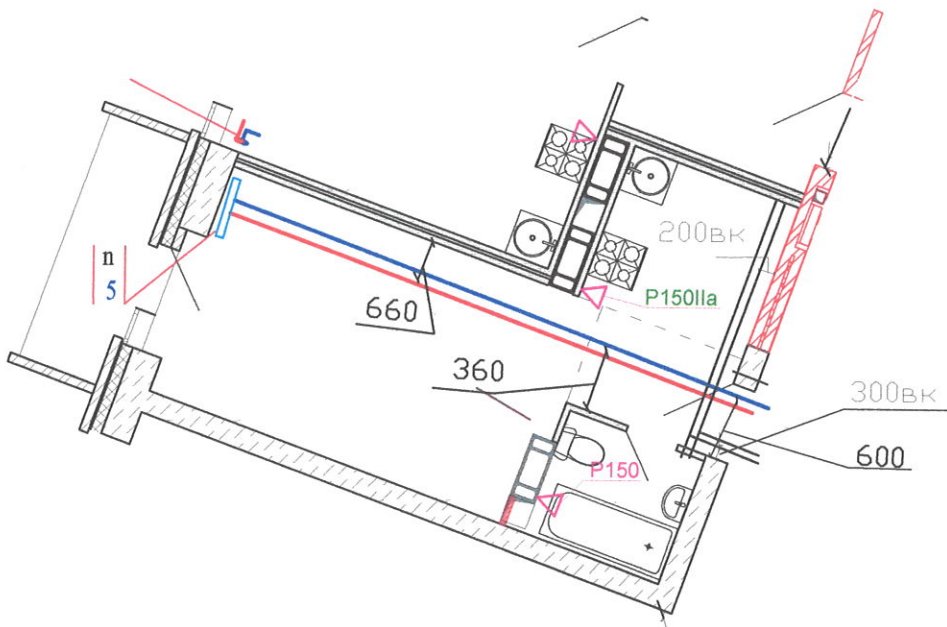


Многоквартирный жилой дом ул.Лавокина 7

Схема разводки отопления
и водопровода
для уточнения
звонить
89370857750

Стадия	Масса	Масштаб
И		
Лист	Листов	

Квартира 419

Изм	Кол	Лист	Док	Подпись	Дата
Разраб.				Кружков	
Пров.				Кружков	
Т.контр.					
Н.контр.					
Утв.					

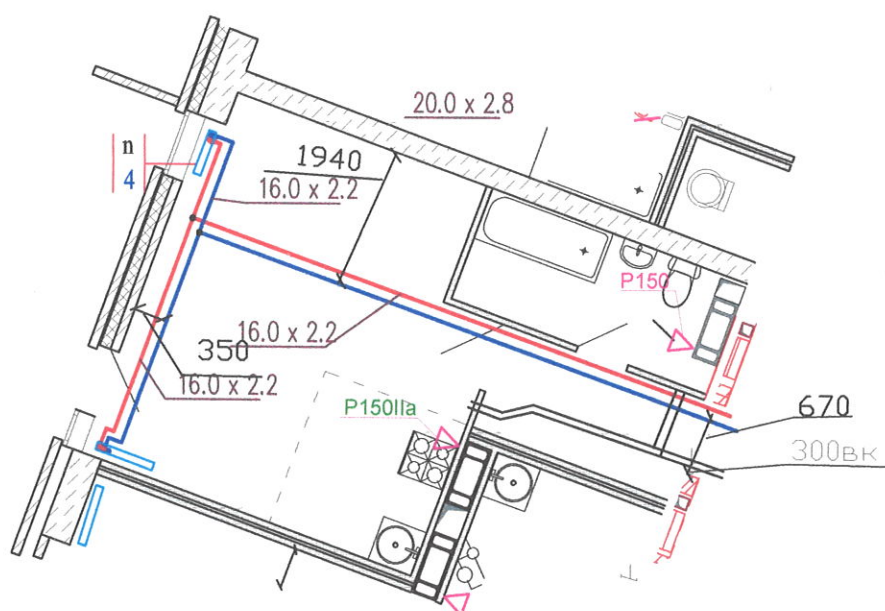

Многоквартирный жилой дом ул.Лавокина 7

Схема разводки отопления
и водопровода
для уточнения
звонить
89370857750

КВАРТИРА 420

Стадия	Масса	Масштаб
--------	-------	---------

14

ЛИСТ

Листов


Перв. примен.

Справ. #

Подпись и дата

Взам. # дубл.

Взам. инв. #

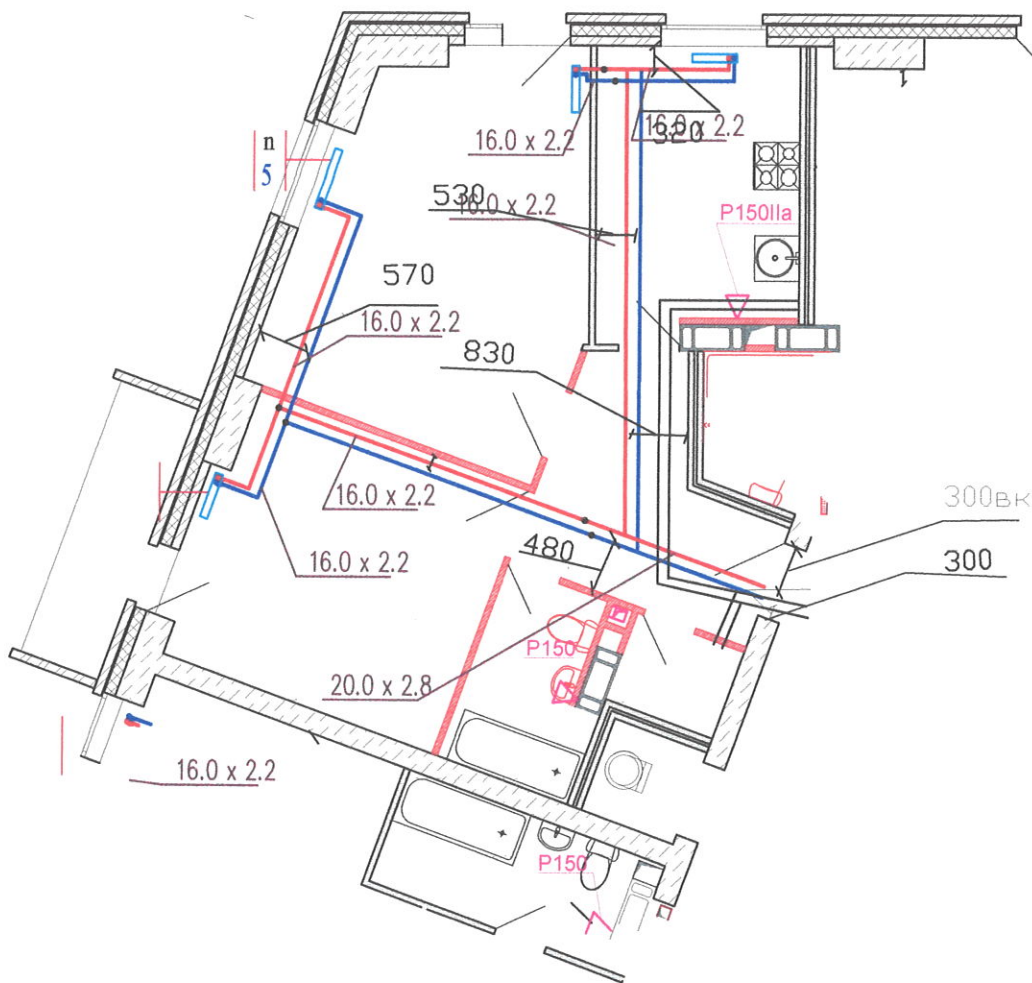Инв. #
подпись
подпись и дата

Многоквартирный жилой дом ул.Лавокина 7


Схема разводки отопления
и водопровода
для уточнения
звонить
89370857750

Квартира 421

Стадия	Масса	Масштаб
И		
Лист	Листов	

Перв. примен.	
Справ. #	

Подпись и дата	
Взам. # дубл.	
Взам. инв. #	
Подпись и дата	
Инв. # подписи	

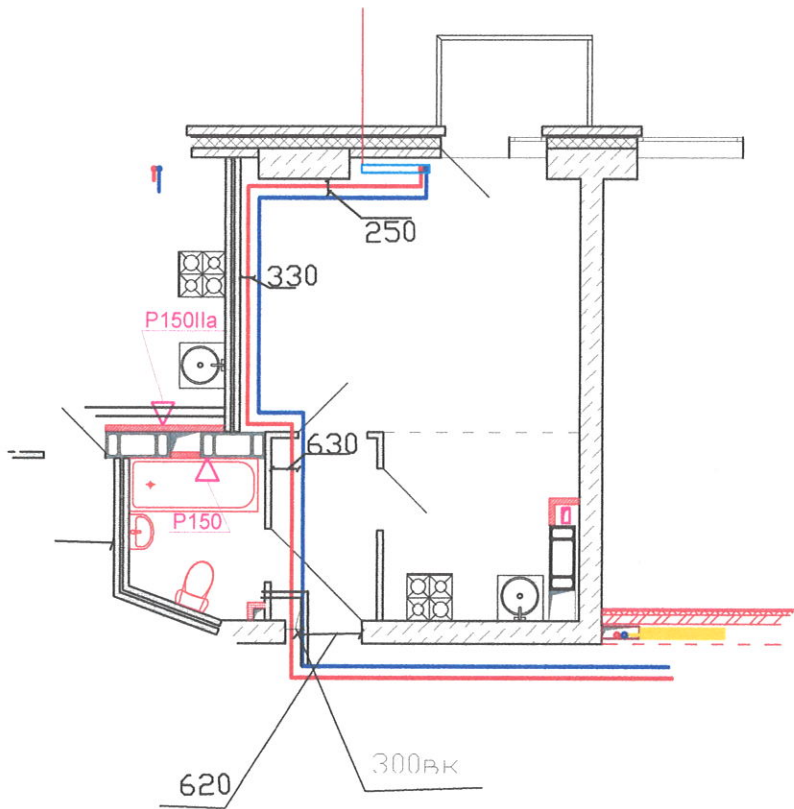

Многоквартирный жилой дом ул.Лавокина 7

						Многоквартирный жилой дом ул.Лавокина 7						
						Схема разводки отопления и водопровода для уточнения звонить 89370857750				Стадия	Масса	Масштаб
Изм	Кол	Лист	Док	Подпись	Дата					И		
Т.контр.										Лист	Листов	
						Квартира 422						
Н.контр.												
Утв.												

Схема разводки отопления
и водопровода
для уточнения
звонить
89370857750

Перв. примен.

Справ. #

Подпись и дата

Взам. # дубл.

Взаминв. #

Подпись и дата

Инв. #

Изм Кол Лист Док Подпись Дата

Разраб.

Пров.

Т.контр.

Н.контр.

Утв.



Многоквартирный жилой дом ул.Лавокина 7

Схема разводки отопления
и водопровода
для уточнения
звонить
89370857750


Квартира 423

Стадия Масса Масштаб

И

Лист

Листов

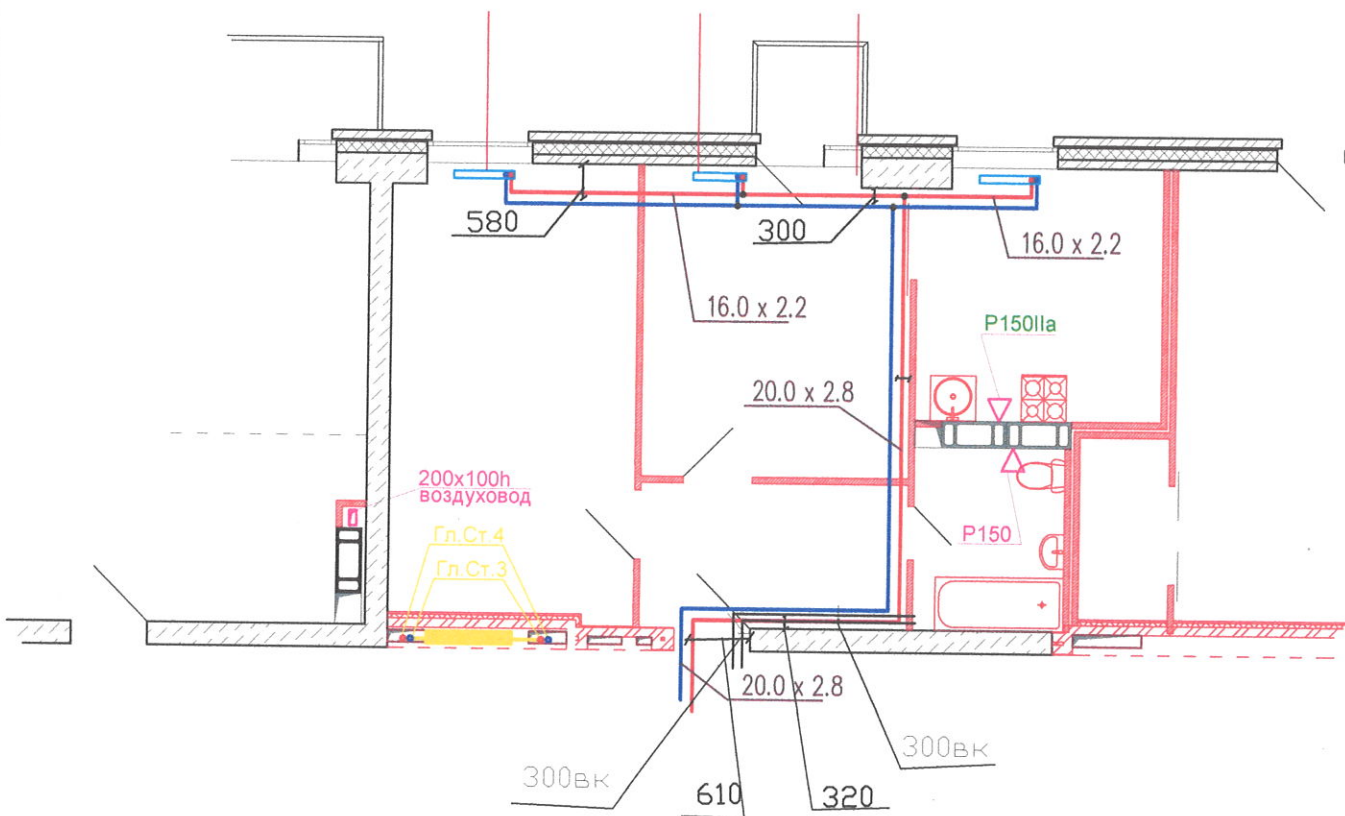

Перв. примен.

Справ. #


Подпись и дата

Взам. # д.з.б.л.

Взам. инв. #

Подпись и дата

Инв. #

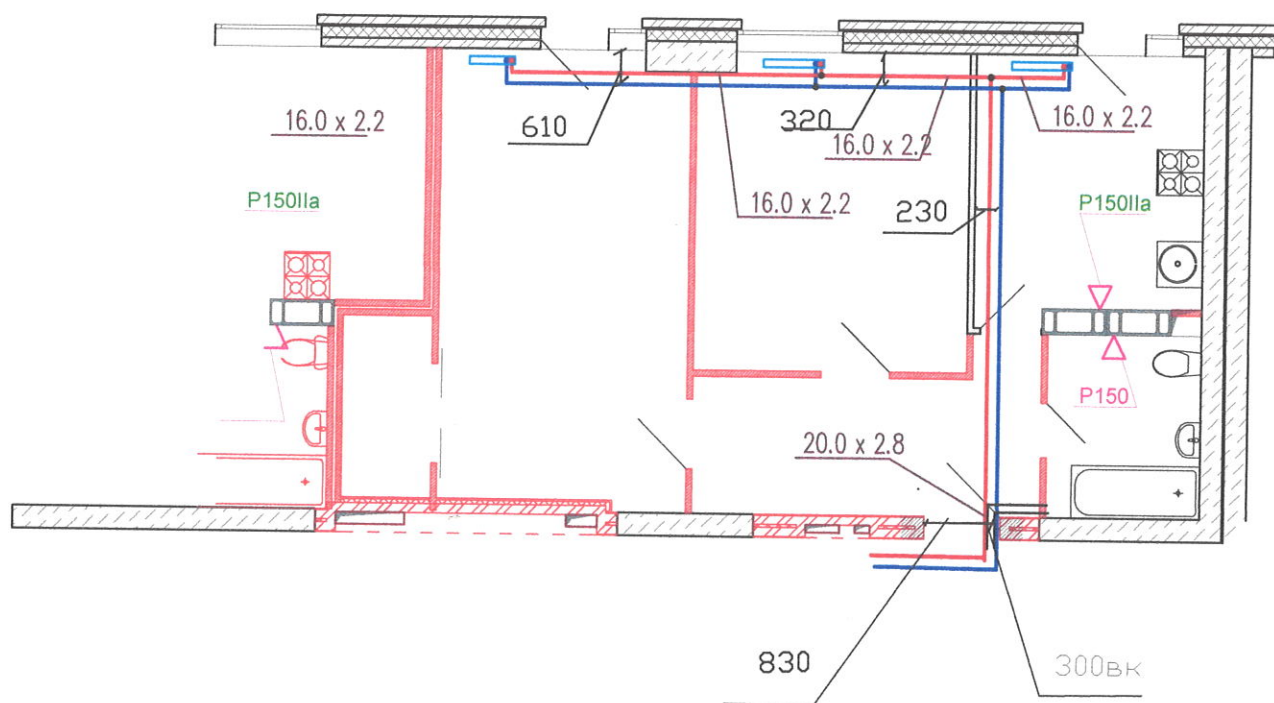

Многоквартирный жилой дом ул.Лавокина 7

Схема разводки отопления
и водопровода
для уточнения
звонить
89370857750


Квартира 424

И	Лист	Листов
И		

Изм	Кол	Лист	Док	Подпись	Дата
Разраб.				<i>В.В.В.В.</i>	
Пров.				<i>В.В.В.В.</i>	
Т.контр.					
Н.контр.					
Утв.					

Справ. #	Перв. примен.
----------	---------------

Ив. #	Подпись	И дата	Взам.инв.#	Взам.#дубл.	Подпись и дата
-------	---------	--------	------------	-------------	----------------

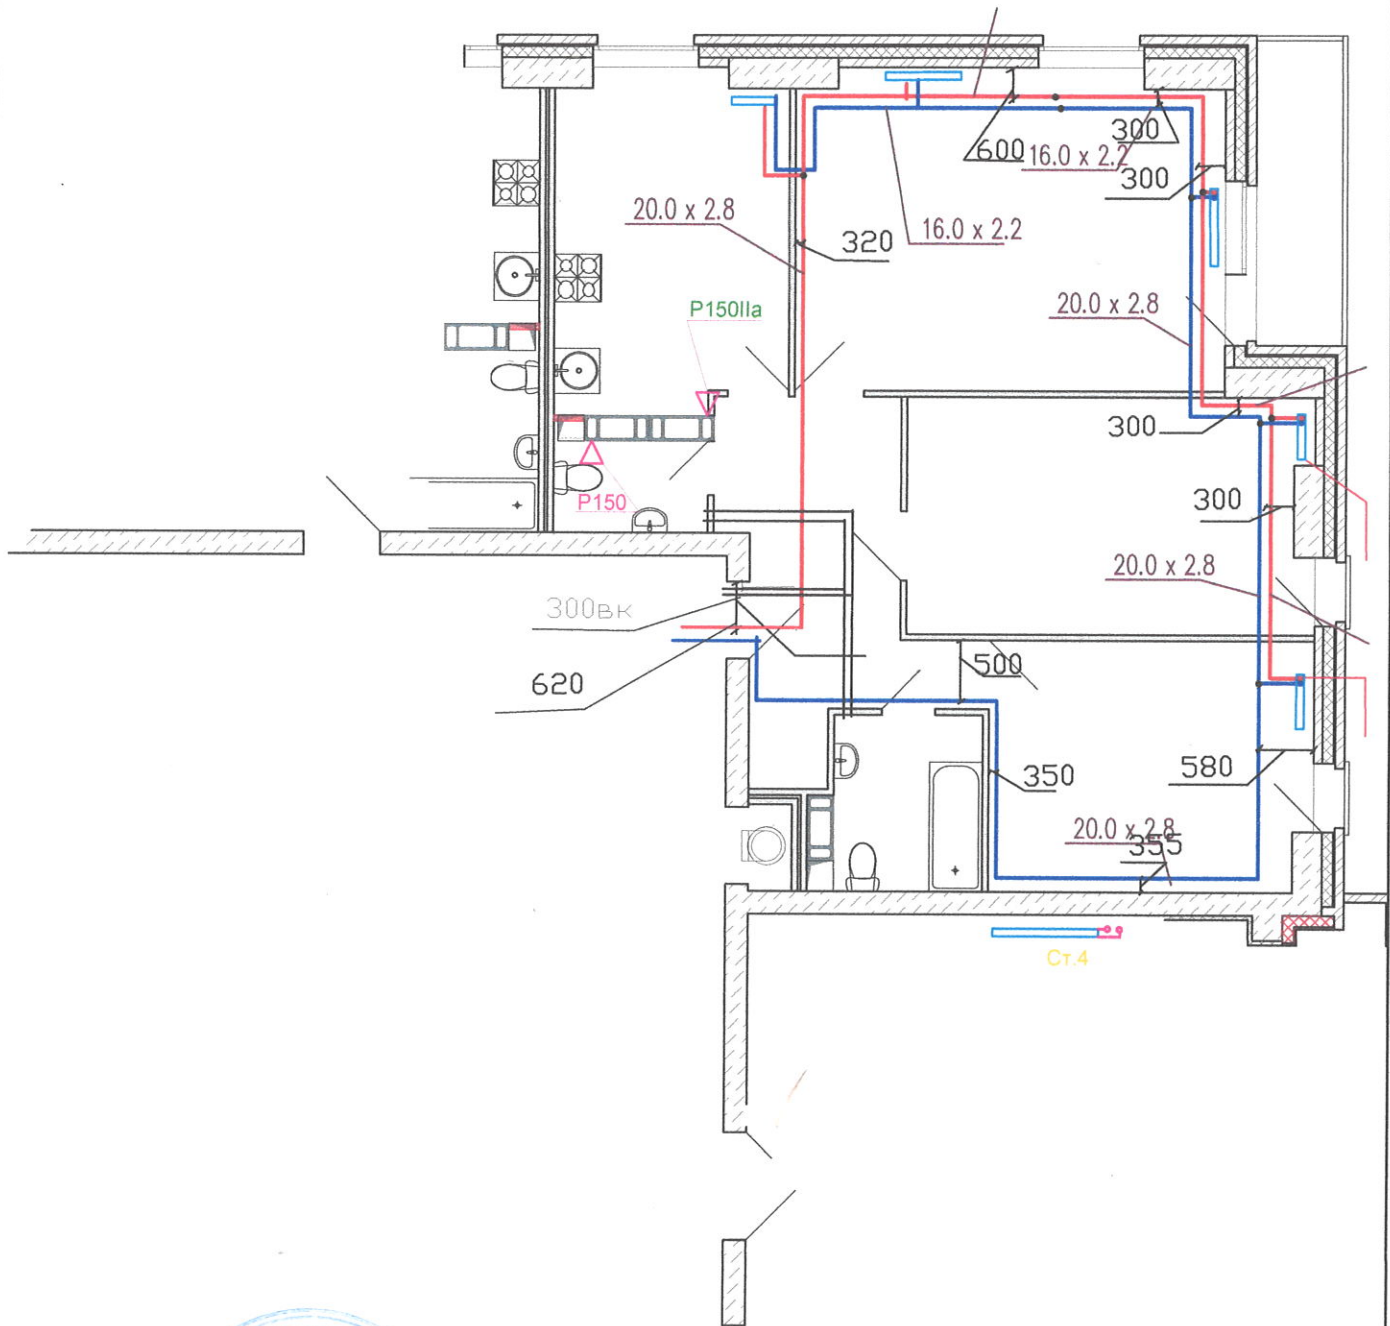

Многоквартирный жилой дом ул.Лавокина 7

Изм	Кол	Лист	Док	Подпись	Дата
Разраб.				<i>Королев</i>	
Пров.				<i>Корнеев</i>	
Т.контр.					
Н.контр.					
УТВ.					

Схема разводки отопления
и водопровода
для уточнения
звонить
89370857750

Квартира 426 ~~425~~

Стадия	Масса	Масштаб
И		
Лист	Листов	