


План 1-го этажа с системами
В1, В2, Т3, Т4, К1, К2


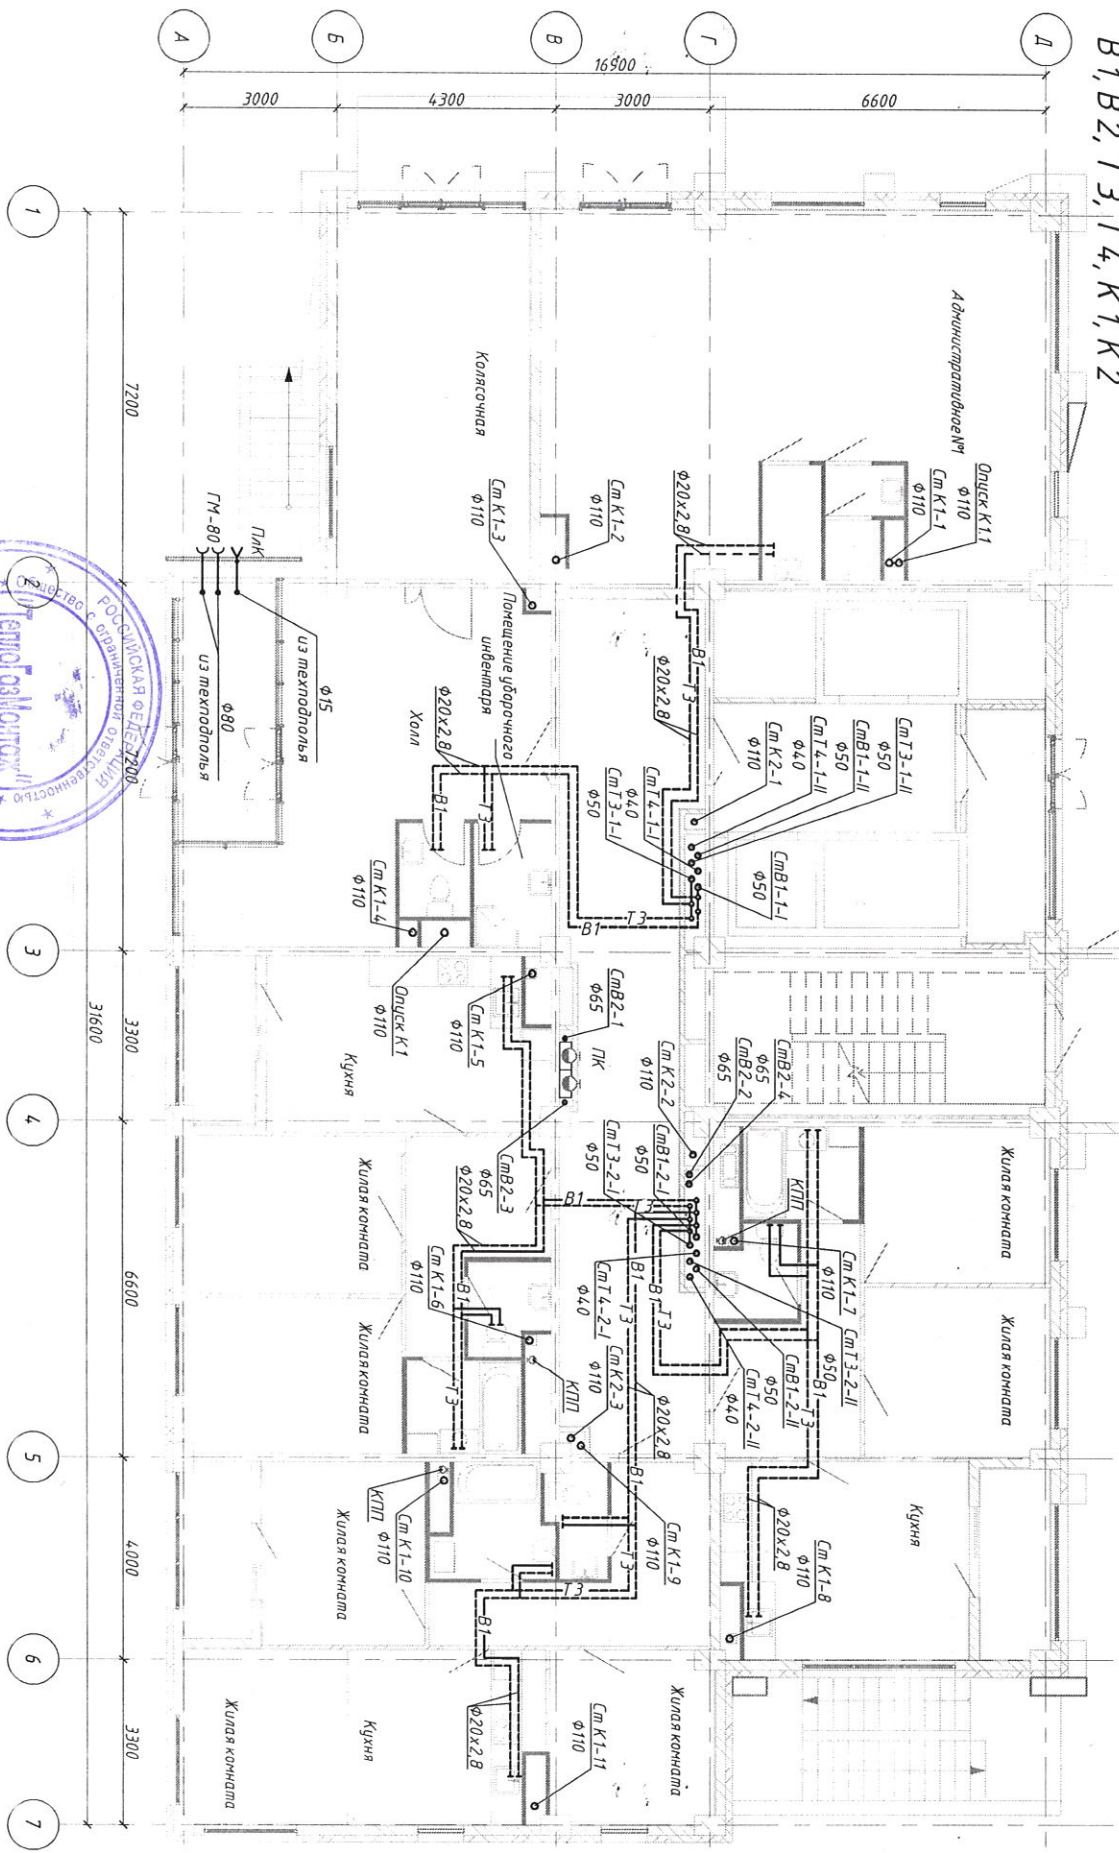


Данный чертеж является исполнительным.
Отклонений от проекта по геометрическим параметрам нет.
Ответственный за производство работ:
Прораб ООО «ТеплоГазМонтаж»

Коглиров Н.Ф.

Изм.		Кол-во	Лист № док.	Подпись	Дата
Разработал		Равенских			11.21
Проверил		Ярмашевич			11.21
Утвердил		Коройко			11.21
Н. канцл.		Ярмашевич			11.21
29-19-5-ВК					
Этап 2.4.- Жилые дома №5					
Склад	Лист				
Р	6				
План 1-го этажа с системами В1, В2, Т3, Т4, К1, К2					
ООО "КЖ-ПРОЕКТ"					

План 2-11-20 этажа с системами В1, В2, Т3, Т4, К1, К2

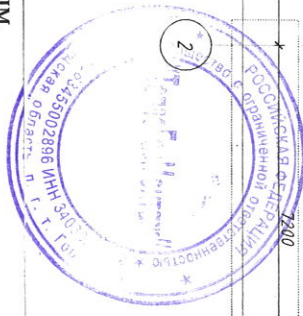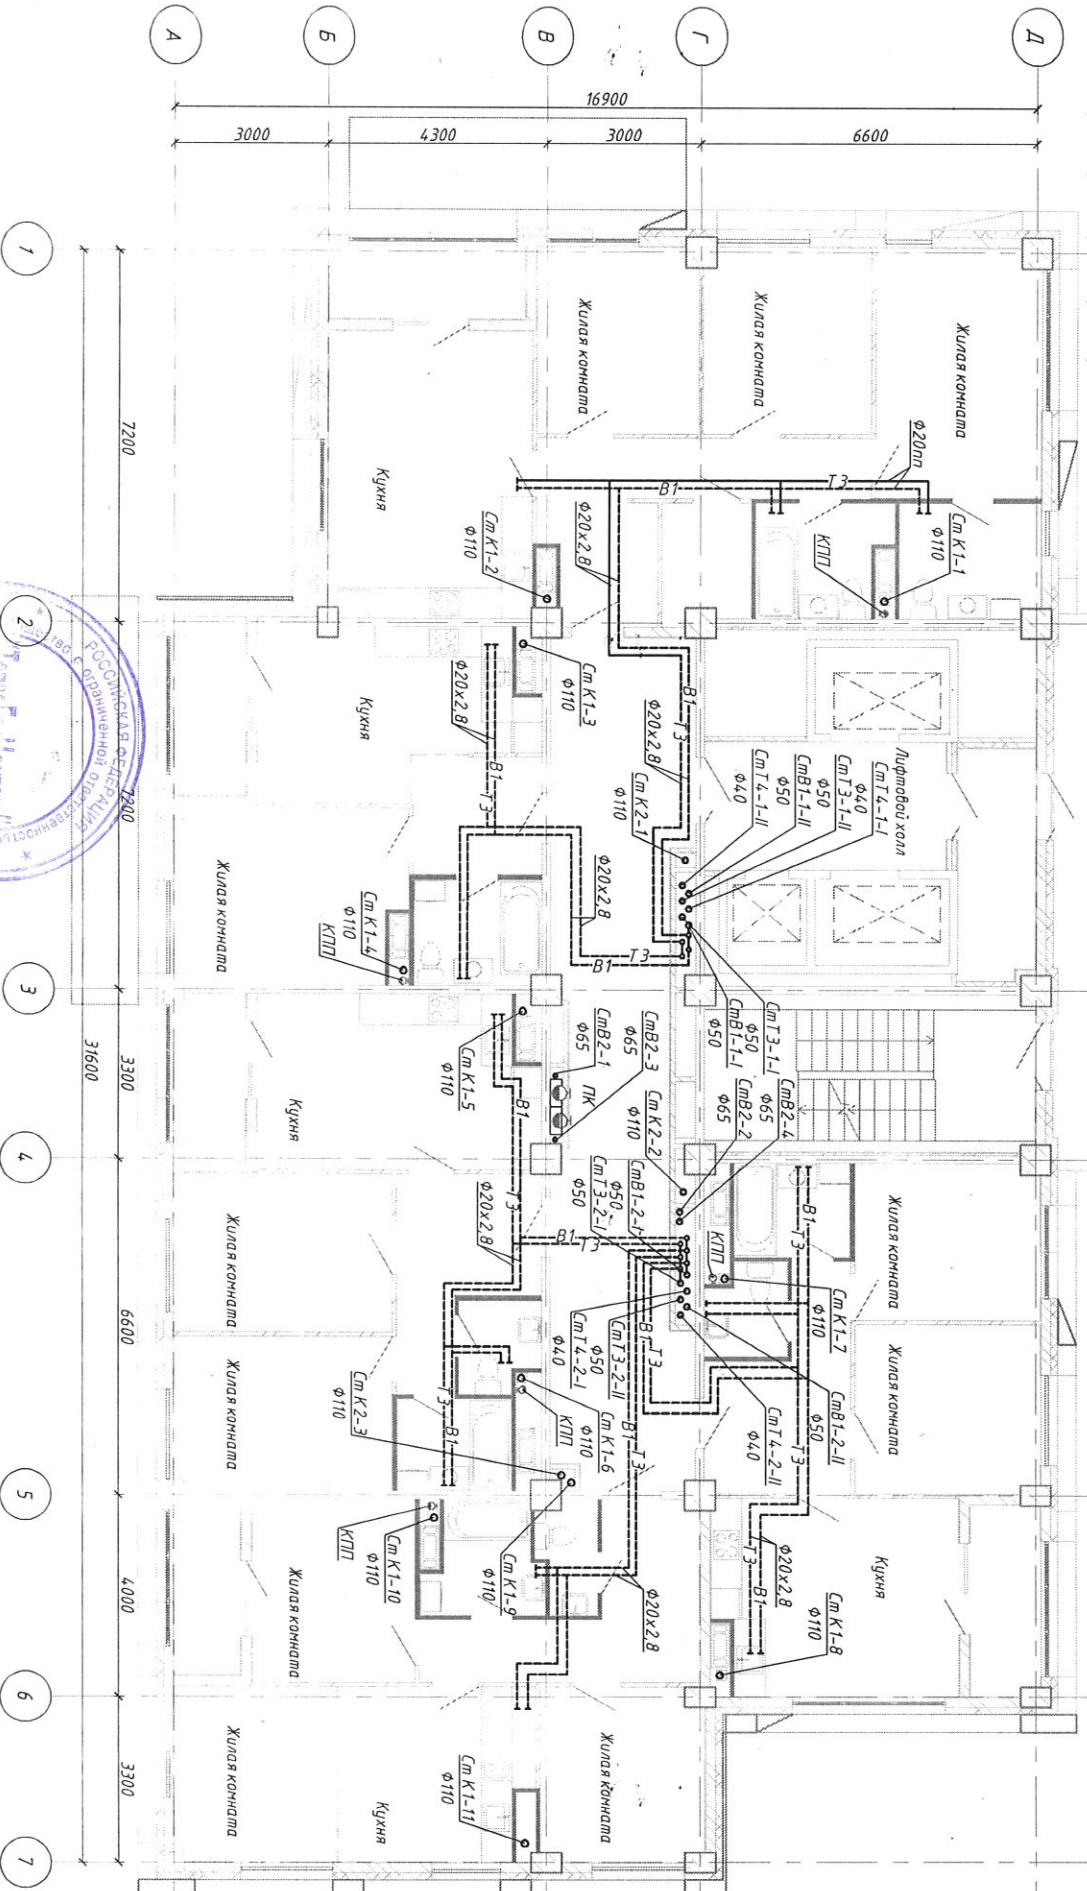


Данный чертеж является исполнительным.
 Отклонений от проекта по геометрическим параметрам нет.
 Ответственный за производство работ:
 Прораб ООО «ТеплоГазМонтаж»

Когляров Н.Ф.

Изм.		Кол-во	Лист	№ док.	Подпись	Дата
Разработал	Редких	1	1	11.21		
Проверил	Ярмошев	1	1	11.21		
Утвердил	Короко	1	1	11.21		
Н.контр.	Ярмошев	1	1	11.21		
29-19-5-ВК						
Жилой комплекс в квартале 05_08_020 по ул. Профсоюзная в Ворошиловском районе г. Волгограда (2-й этап - Жилые дома №2, №5, №7 и надземная автомобильная с пристроенным административно-офисным зданием).						
Этап 2.4 - Жилой дом №5						
План 2-11-20 этажа с системами В1, В2, Т3, Т4, К1, К2						
Состав	Лист	Листов				
Р	7					

План 12-20 этажа с системами В1, В2, Т3, Т4, К1, К2

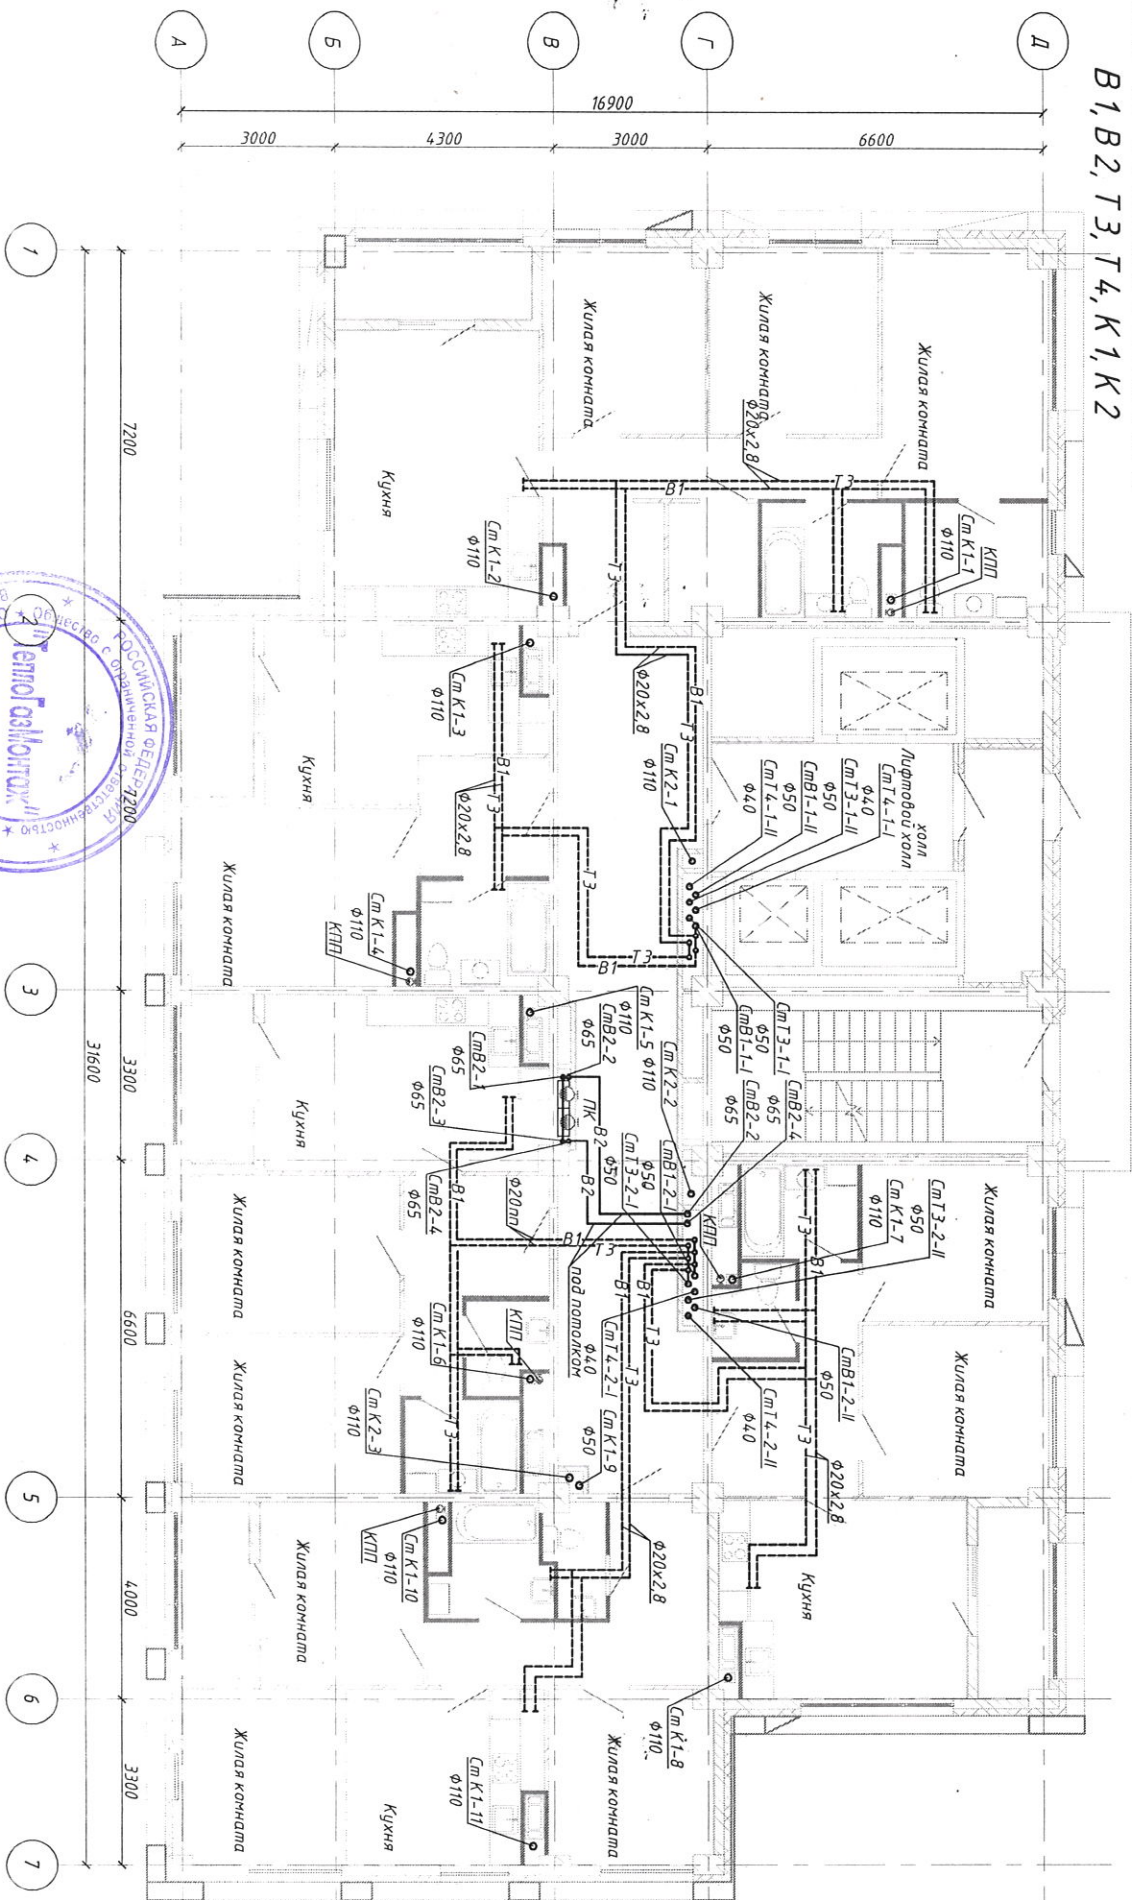

Данный чертеж является исполнительным.
 Отклонений от проекта по геометрическим параметрам нет.
 Ответственный за производство работ:
 Прораб ООО «ТеплоГазМонтаж»

Котляров Н.Ф.

Инв. № подл.	Подпись и дата	Взамен инв. №

Изм.	Кол-во	Лист № док.	Подпись	Дата
Разработал		Ревенских		11.21
Проверил		Ярмошевич		11.21
Утвердил		Карабка		11.21
Н.контр.		Ярмошевич		11.21

29-19-5-ВК

Жилой комплекс в квартале 05_08_020 по ул. Профсоюзная в Ворошиловском районе г. Волгограда: 12-й этаж - Жилые дома №2, №5, №6, №7 и надземная автомобильная с транспортным административно-офисным зданием!



Этаж 2.4 - Жилой дом №5

См. див.	Лист	Листов
Р	8	

План 12-20 этажа с системами В1, В2, Т3, Т4, К1, К2

ООО «КЖ-ПРОЕКТ»

План 13-18-20 этажа с системами
В1, В2, Т3, Т4, К1, К2

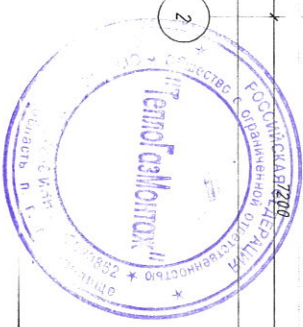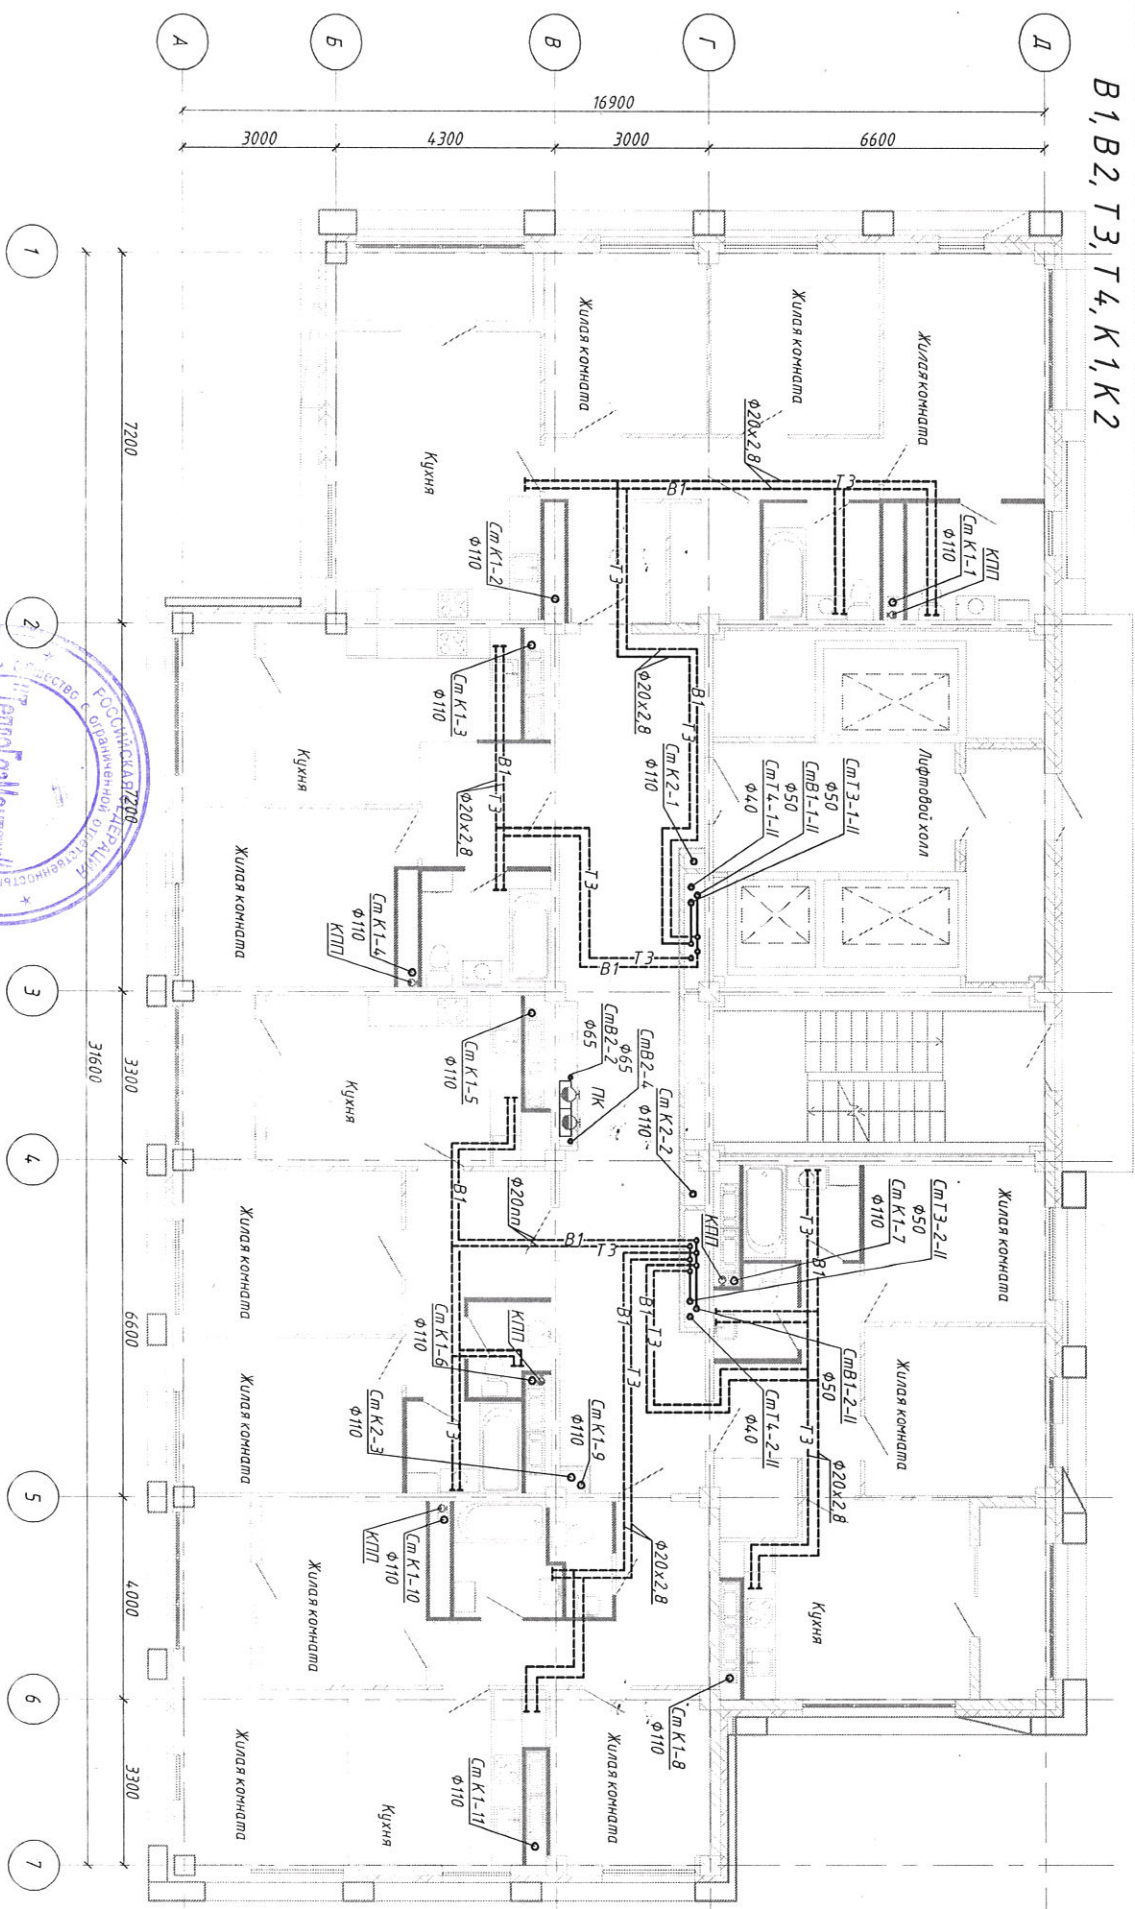


Данный чертеж является исполнительным.
Отклонений от проекта по геометрическим параметрам нет.
Ответственный за производство работ:
Прораб ООО «ТеплоГазМонтаж»

Котляров Н.Ф.

Инв. № подл.	Подпись и дата	Взамен инв. №

29-19-5-ВК				
Изм.	Кол-во	Лист № док	Подпись	Дата
Разработал	Равенских	11.21	<i>[Signature]</i>	11.21
Проектировал	Ярмошевич	11.21	<i>[Signature]</i>	11.21
Утвердил	Королюк	11.21	<i>[Signature]</i>	11.21
Н.компр.	Ярмошевич	11.21	<i>[Signature]</i>	11.21
Жилой комплекс в квартале 05_08_020 по ул. Профсоюзная в Ворошиловском районе г. Волгограда. (2-й этап - Жилые дома №2, №5, №6, №7 и надземная автомобильная с прилегающими административно-офисным зданием).				
Этап 2.4 - Жилой дом №5			Стандия	Лист
План 13-18-20 этажа с системами В1, В2, Т3, Т4, К1, К2			Р	9
ООО «КХ-ПРОЕКТ»				

План 19-го этажа с системами В1, В2, Т3, Т4, К1, К2

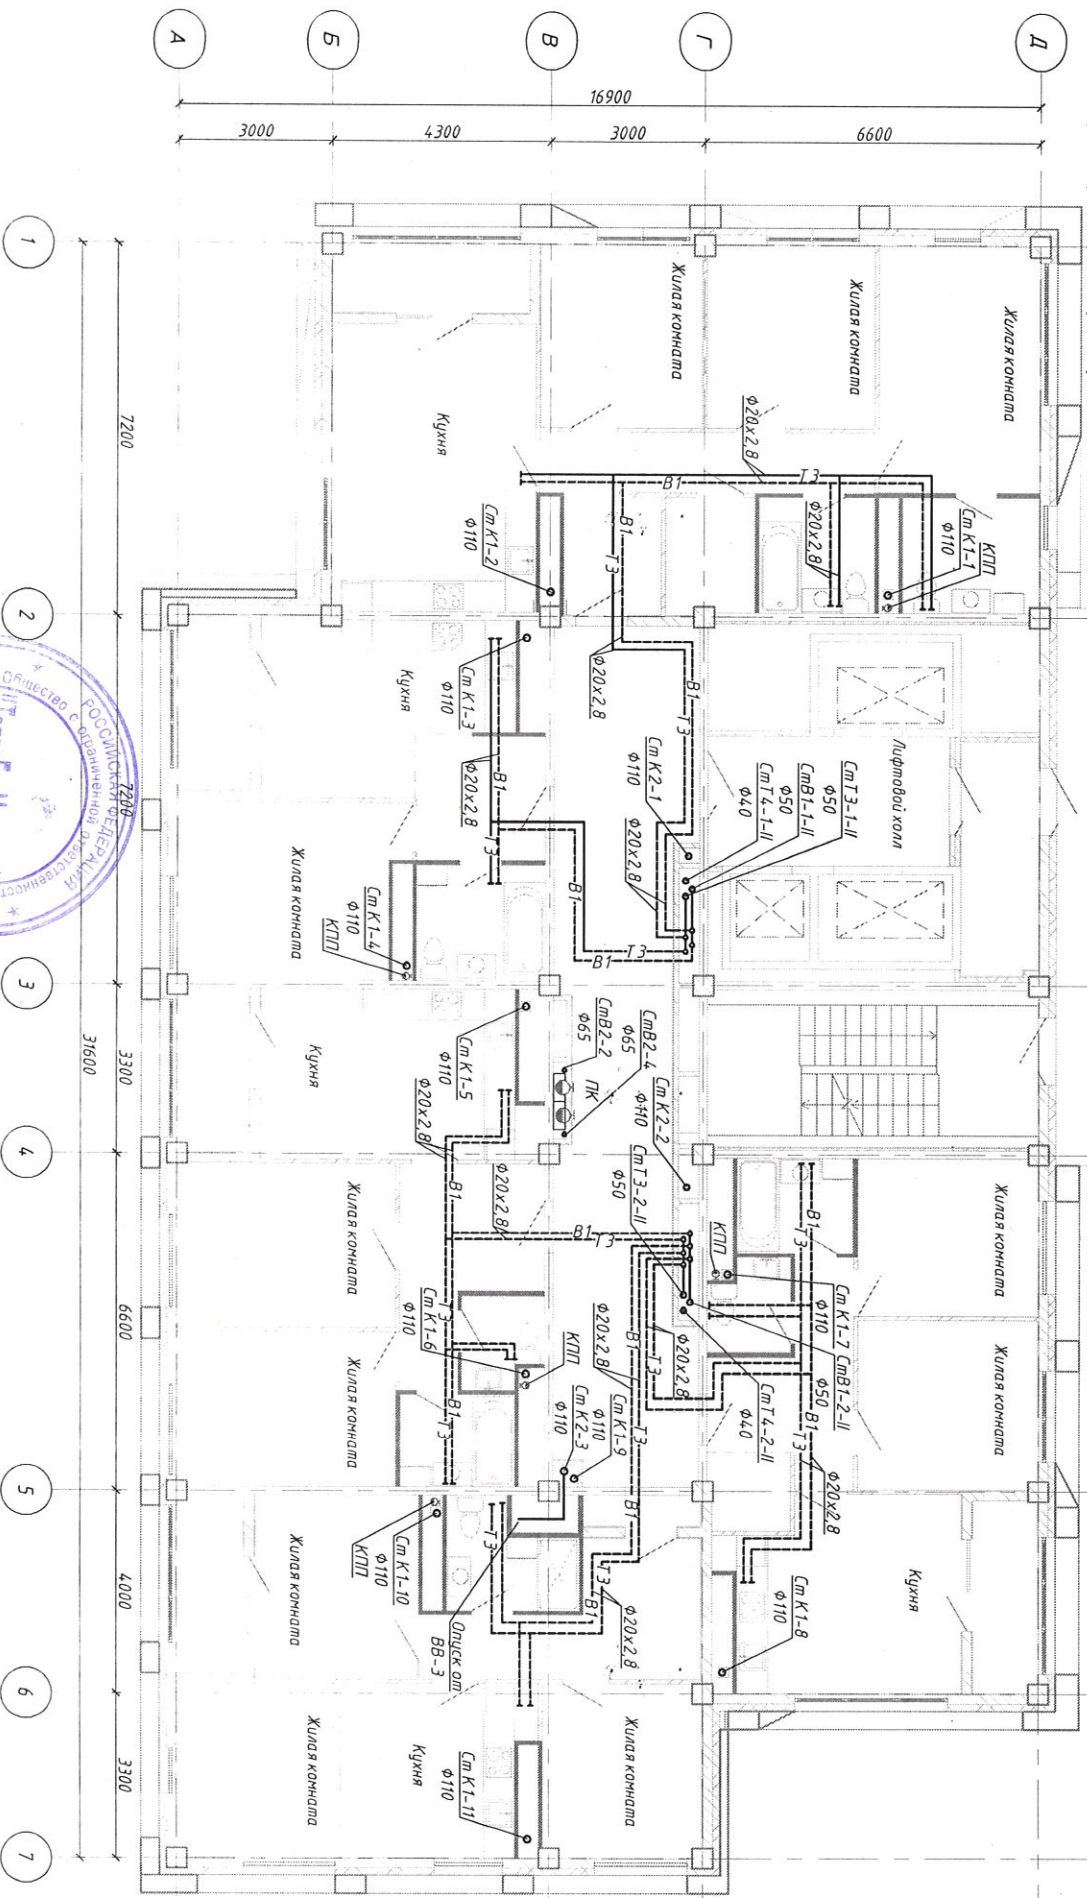


Данный чертеж является исполнительным.
 Отклонений от проекта по геометрическим параметрам нет.
 Ответственный за производство работ:
 Прораб ООО «ТеплоГазМонтаж»

Котляров Н.Ф.

29-19-5-ВК		
Жилой комплекс в квартале 05_08_020 по ул. Профсоюзная в Восточном районе г. Волгограда (2-й этап - Жилые дома №2, №5, №6, №7 и надземная административная с сопутствующими административными офисными зданиями).		
Изм.	Кол-во	Лист № док
Разработал	Рубеник	11.21
Проверил	Ярмошевич	11.21
Утвердил	Королюк	11.21
Н.контр.	Ярмошевич	11.21
Этап 2.4. Жилой дом №5		
План 19-го этажа с системами В1, В2, Т3, Т4, К1, К2		
Содня	Лист	Листов
	Р	10
ООО «КЖ-ПРОЕКТ»		

Инд. и подл.	Подпись и дата	Взамен инд. №
--------------	----------------	---------------

План 20-20 этажа с системами
В1, В2, Т3, Т4, К1, К2

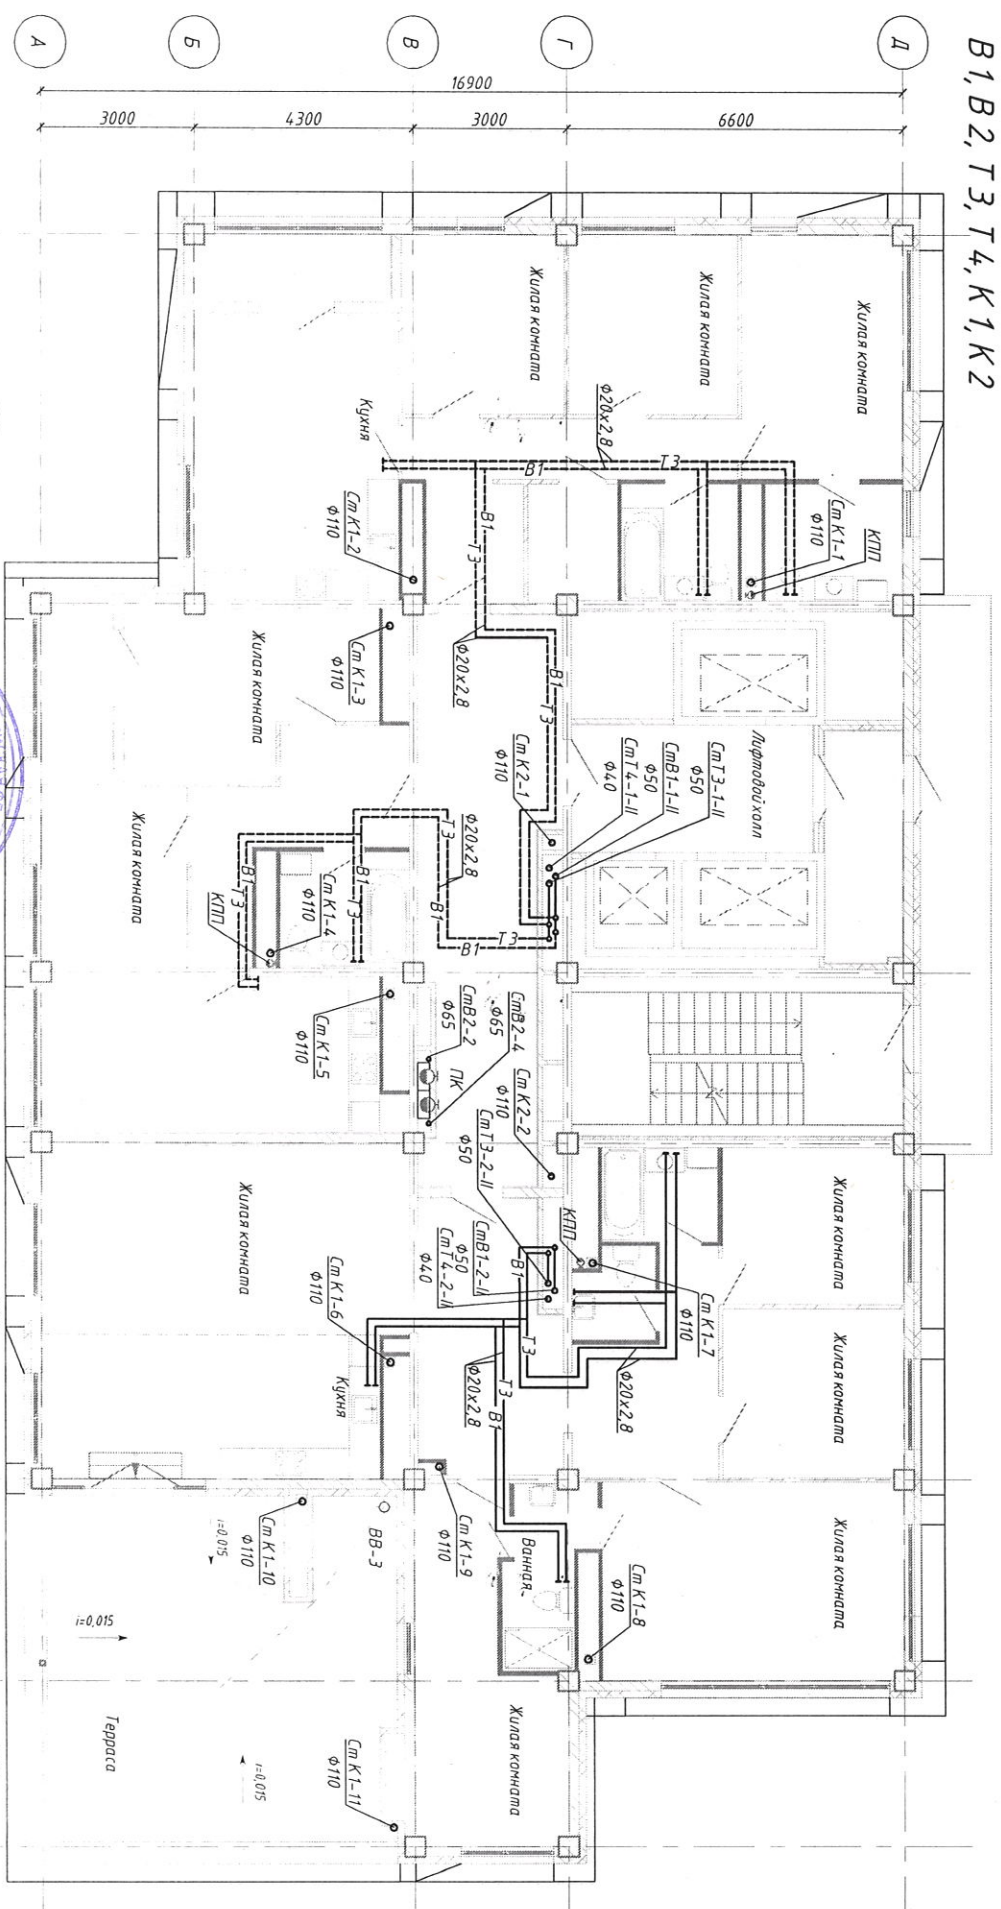

Данный чертеж является исполнительным.

Отклонений от проекта по геометрическим параметрам нет.

Ответственный за производство работ:

Прораб ООО «ТеплоГазМонтаж»




Котляров Н.Ф.

Изм.	Кол-во	Лист № док	Подпись	Дата
Разработал	Реденских	11.21		
Проверил	Ярмошевич	11.21		
Утвердил	Короёв	11.21		
Н. канда.	Ярмошевич	11.21		

29-19-5-ВК				
Жилой комплекс в квартале 05_08_020 по ул. Профсоюзная в Ворошиловском районе г. Волгограда (2-й этап - Жилые дома №2, №5, №6, №7 и надземная автомобильная с прилегающим административно-офисным зданием).				
Этап 2.4. Жилой дом №5			Стандия	Лист
План 20-20 этажа с системами В1, В2, Т3, Т4, К1, К2			Р	11
ООО «КЖ-ПРОЕКТ»				

План 21-20 этажа с системами В1, В2, Т3, Т4, К1, К2

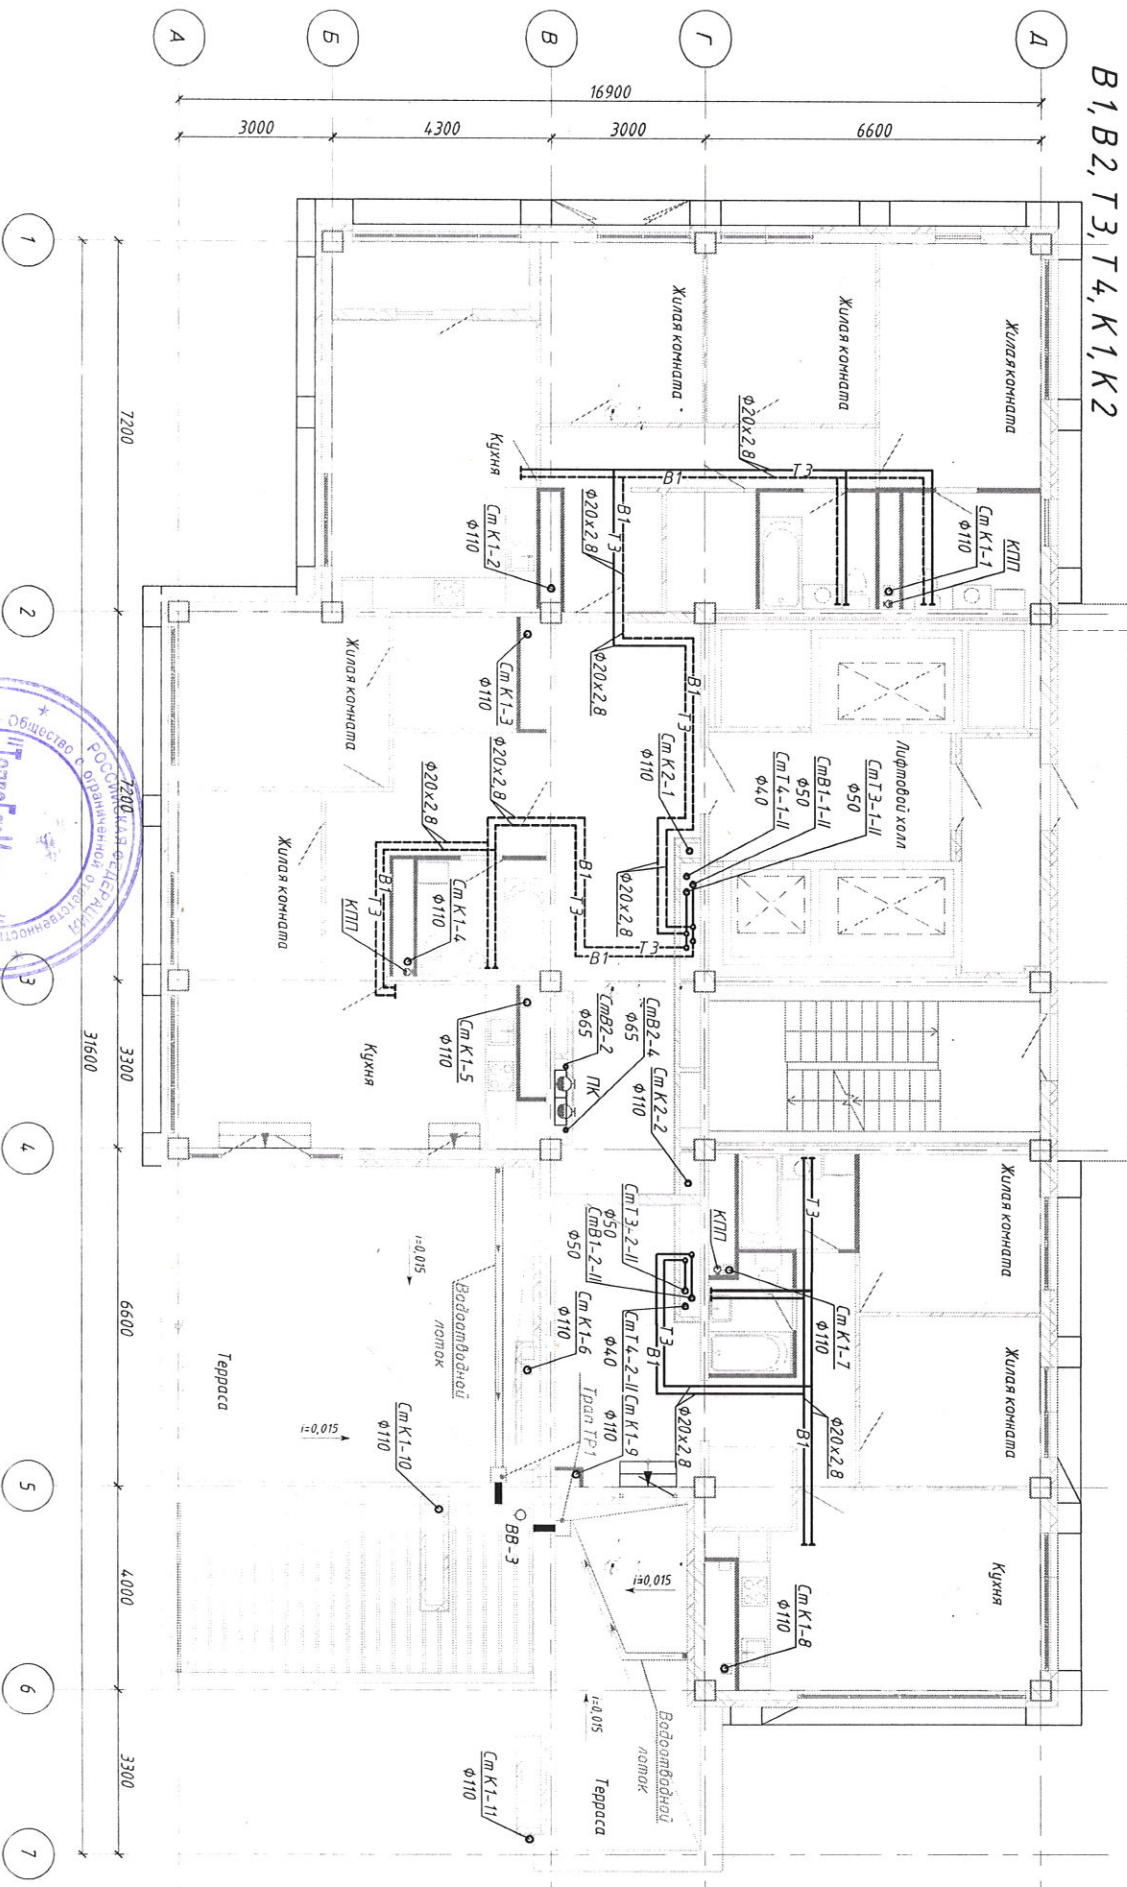


Данный чертеж является исполнительным.
 Отклонений от проекта по геометрическим параметрам нет.
 Ответственный за производство работ:
 Прораб ООО «ТеплоГазМонтаж» _____
 Котляров Н.Ф.

Инв. № подл.	Подпись и дата	Взамен инв. №

29-19-5-ВК				
Изм.	Кол-во	Лист № док	Подпись	Дата
Разработал	Ровенских	11.21		
Проверил	Ярмошевич	11.21		
Утвердил	Коробоко	11.21		
Нач. отд.	Ярмошевич	11.21		
Жилой комплекс в квартале 05_08_020 по ул. Провосвения в Ворошиловском районе г. Волгограда (2-й этап - Жилые дома №2, №5, №6, №7 и надземная автомобильная с прилегающим административно-офисным зданием)				
Этап 2.4. Жилой дом №5				
			Студия	Лист
			Р	12
План 21-20 этажа с системами В1, В2, Т3, Т4, К1, К2				
ООО «КЖ-ПРОЕКТ»				

План 22-20 этажа с системами В1, В2, Т3, Т4, К1, К2

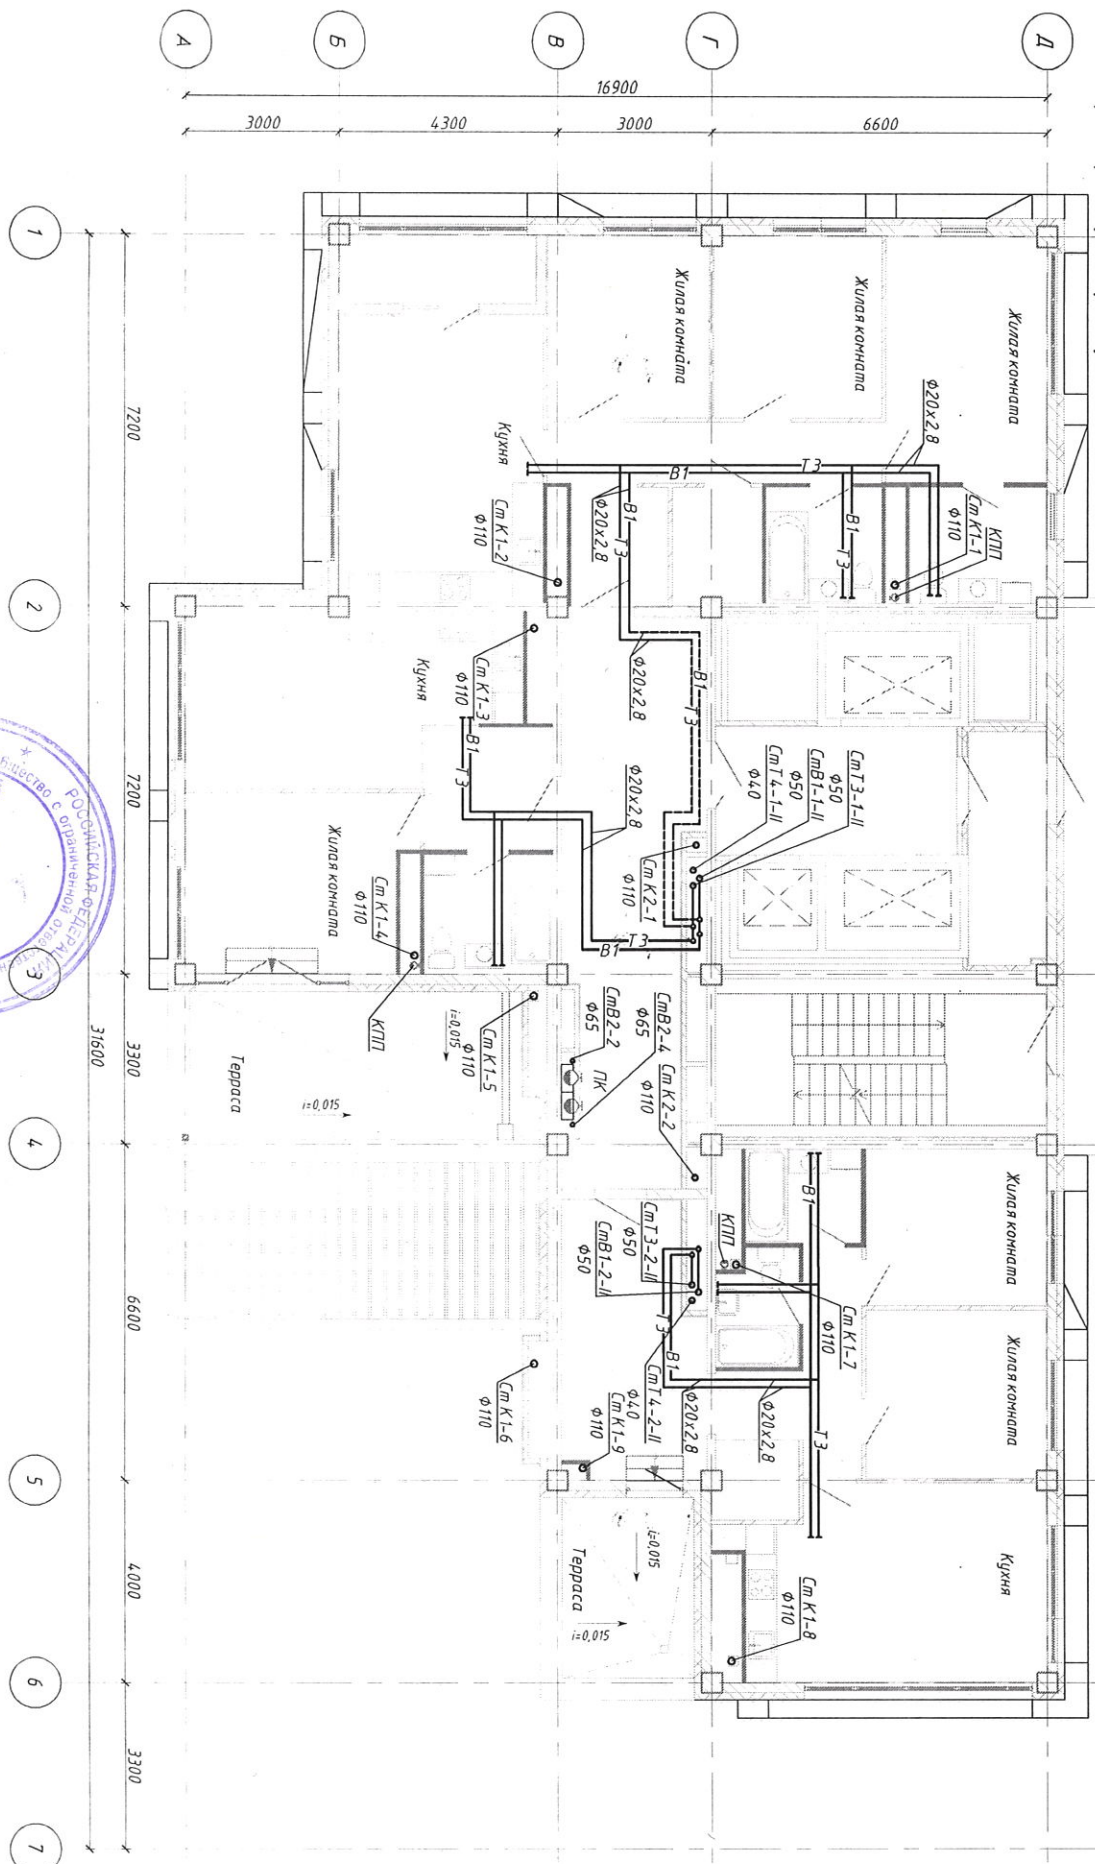

Данный чертеж является исполнительным.
Отклонений от проекта по геометрическим параметрам нет.
Ответственный за производство работ:
Прораб ООО «ТеплоГазМонтаж»


Котляров Н.Ф.



Изм.		Конт. № док.	Подпись	Дата	<p align="center">29-19-5-ВК</p> <p>Жилой комплекс в квартале 05_08_020 по ул. Профсоюзная в Ворошиловском районе г. Волгограда (2-й этап - Жилые дома №2, №5, №6, №7) и надземная административная с приусадебным административно-офисным зданием).</p>
Разработал		Радвакских	Радвакских	11.21	
Проектировал		Радвакских	Радвакских	11.21	
Утвердил		Ковалёво	Ковалёво	11.21	
Нач.контр.		Радвакских	Радвакских	11.21	<p>Этап 2.4. Жилой дом №5</p> <p>План 22-20 этажа с системами В1, В2, Т3, Т4, К1, К2</p>
Стдия	Лист	Листов			
Р	13				

Инв. № подл.	Подпись и дата	Взамен инв. №

План 23-го этажа с системами В1, В2, Т3, Т4, К1, К2

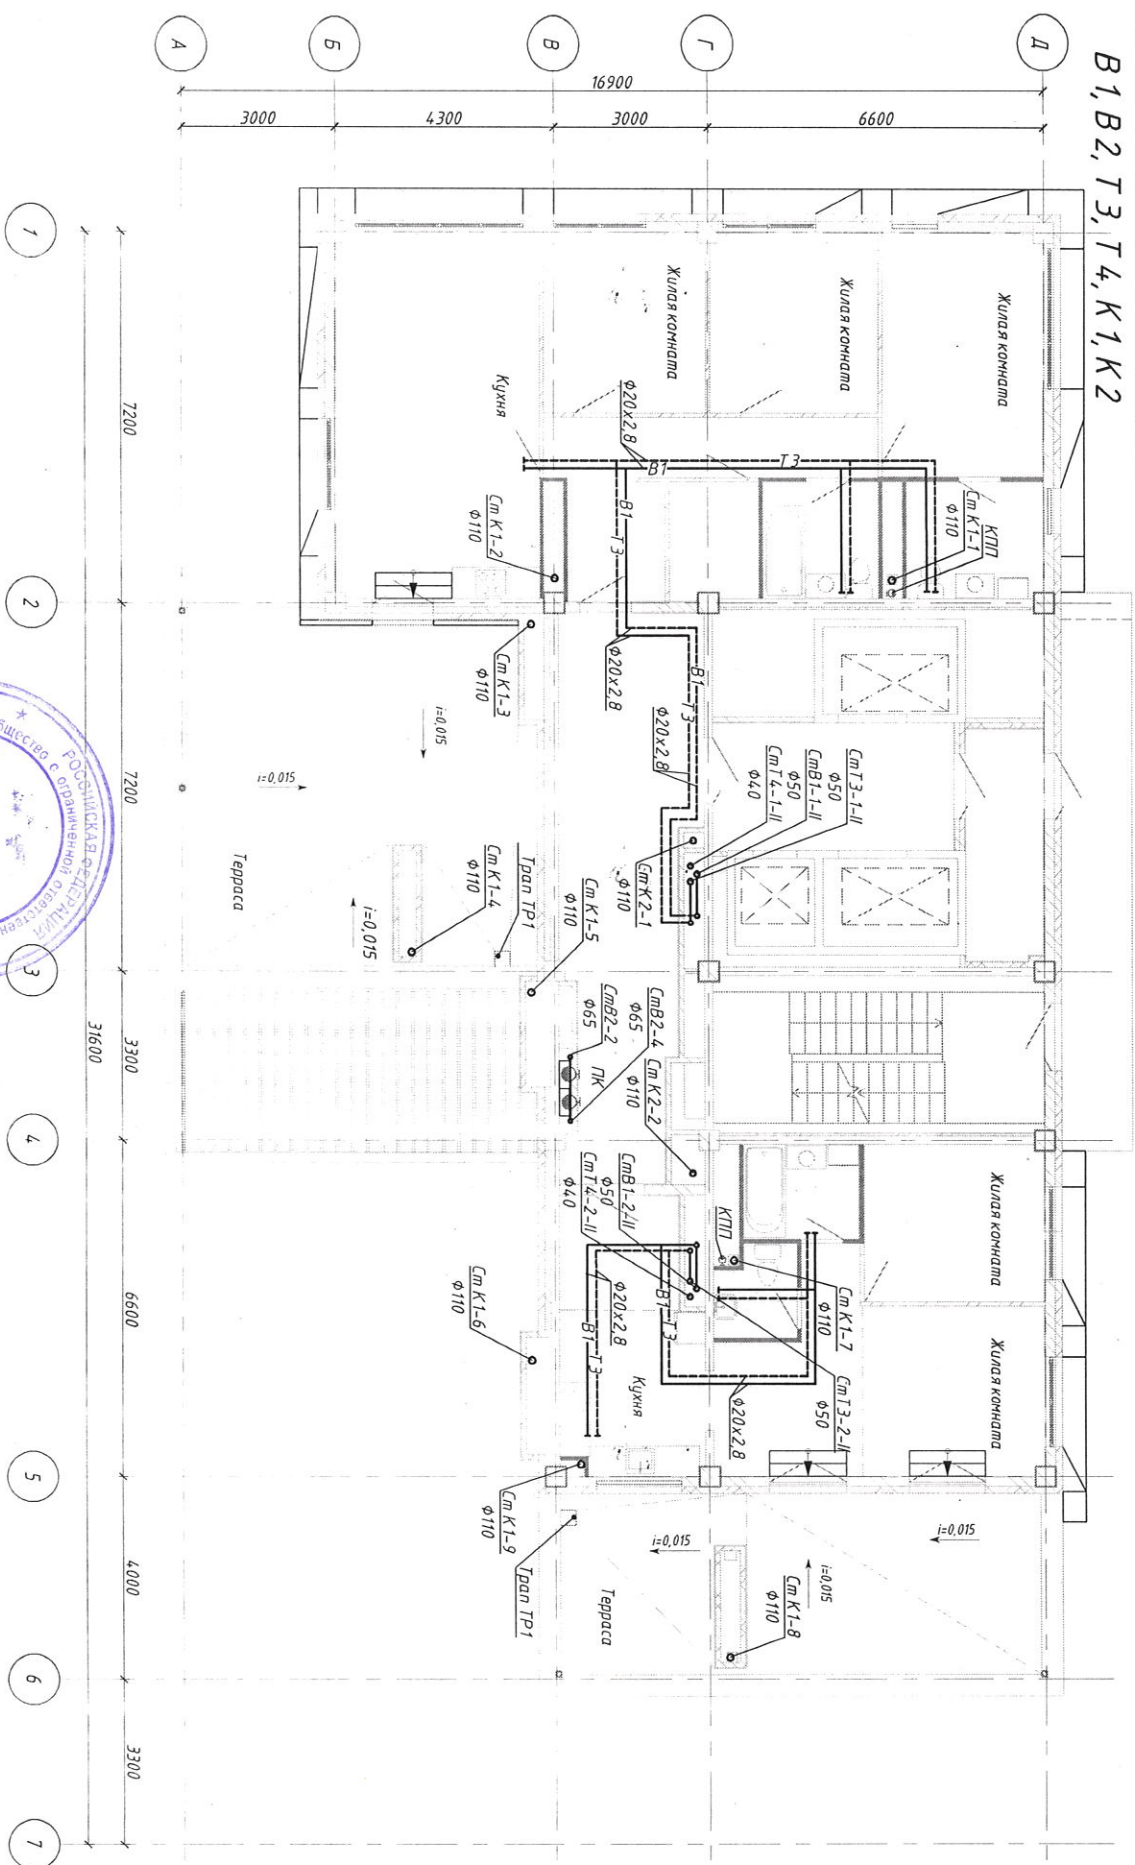

Данный чертёж является исполнителем.

Отклонений от проекта по геометрическим параметрам нет.

Ответственный за производство работ:

Прораб ООО «ТеплоГазМонтаж»

Котляров Н.Ф.



Имя	Колуч	Лист № док	Подпись	Дата
Разработал	Ровенских	11.21	<i>[Signature]</i>	11.21
Проверил	Франшевич	11.21	<i>[Signature]</i>	11.21
Утвердил	Коробоко	11.21	<i>[Signature]</i>	11.21
Начинал	Франшевич	11.21	<i>[Signature]</i>	11.21

29-19-5-ВК				
Жилой комплекс в квартале 05_08_020 по ул. Профсоюзная в Ворошиловском районе г. Волгограда (2-й этап - Жилые дома №2, №5, №6, №7 и недостающая административная с присоединением административно-офисных зданий)				
Этап 2.4. Жилой дом №5			Студия	Лист
			Р	14
План 23-го этажа с системами В1, В2, Т3, Т4, К1, К2				
ООО "КЖ-ПРОЕКТ"				