


Установка воздушного приточного клапана

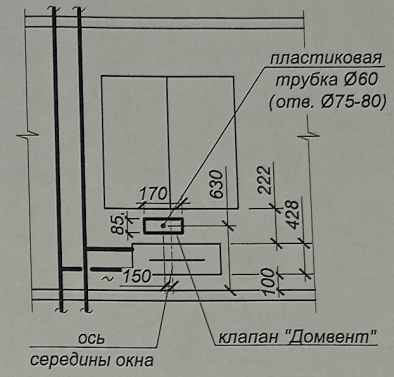


Технические указания.

Монтаж клапан "Домвент" вести согласно рекомендациям завода изготовителя (ТУ 4863-001-65977993-2010)

Условные обозначения

П - стеновой вентиляционный приточный клапан

Данный чертеж является исполнительным.  
Отклонений от проекта по геометрическим параметрам нет.  
Ответственный за производство работ:  
Мастер ООО «ТеплоГазМонтаж» *Бирюков* Бирюков М.А.

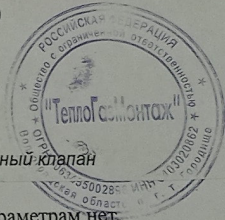


Примечание.

1. Стояки 1, 2, 13, 14 тщательно изолировать, а стояки 3, 8 в тамбуре тщательно изолировать и зашить гипсокартоном.
2. Обязать прибор отопления на лестничной клетке см. лист 6.
3. Обязать прибор отопления в квартирах см. лист 25, 26.
4. Обязать приборов магазина см. лист 26.
5. Место расположения регулирующих решеток рассматривать совместно с КЖ-362 Ал.6 лист 135, 136, 137, а так же по месту, с точным установлением место нахождения канал спутника каждого этажа.


					23-2018-17-ОВ				
					Многоэтажная жилая застройка на земельном участке по ул. 64-ой Армии, 139 в Кировском районе г. Волгограда (1 очередь строительства - жилые дома №17, 18, 19) 1 этап строительства жилой дом №17				
Изм	Кол.	Лист	№ док	Подпись	Дата	Жилой дом №17	Стдия	Лист	Листов
Гл. арх.		Ливченко		<i>Ливченко</i>		Отопление и вентиляция выше 0,000	Р	5	
Разраб.		Иванникова		<i>Иванникова</i>	12.23				
Н.контр.		Иванникова		<i>Иванникова</i>	12.23	План 1 этажа в осях I-II			
							ООО Специализированный Застройщик «Пересвет-Юг»		

Имя, № подл. Подпись дата Взам. инв. №



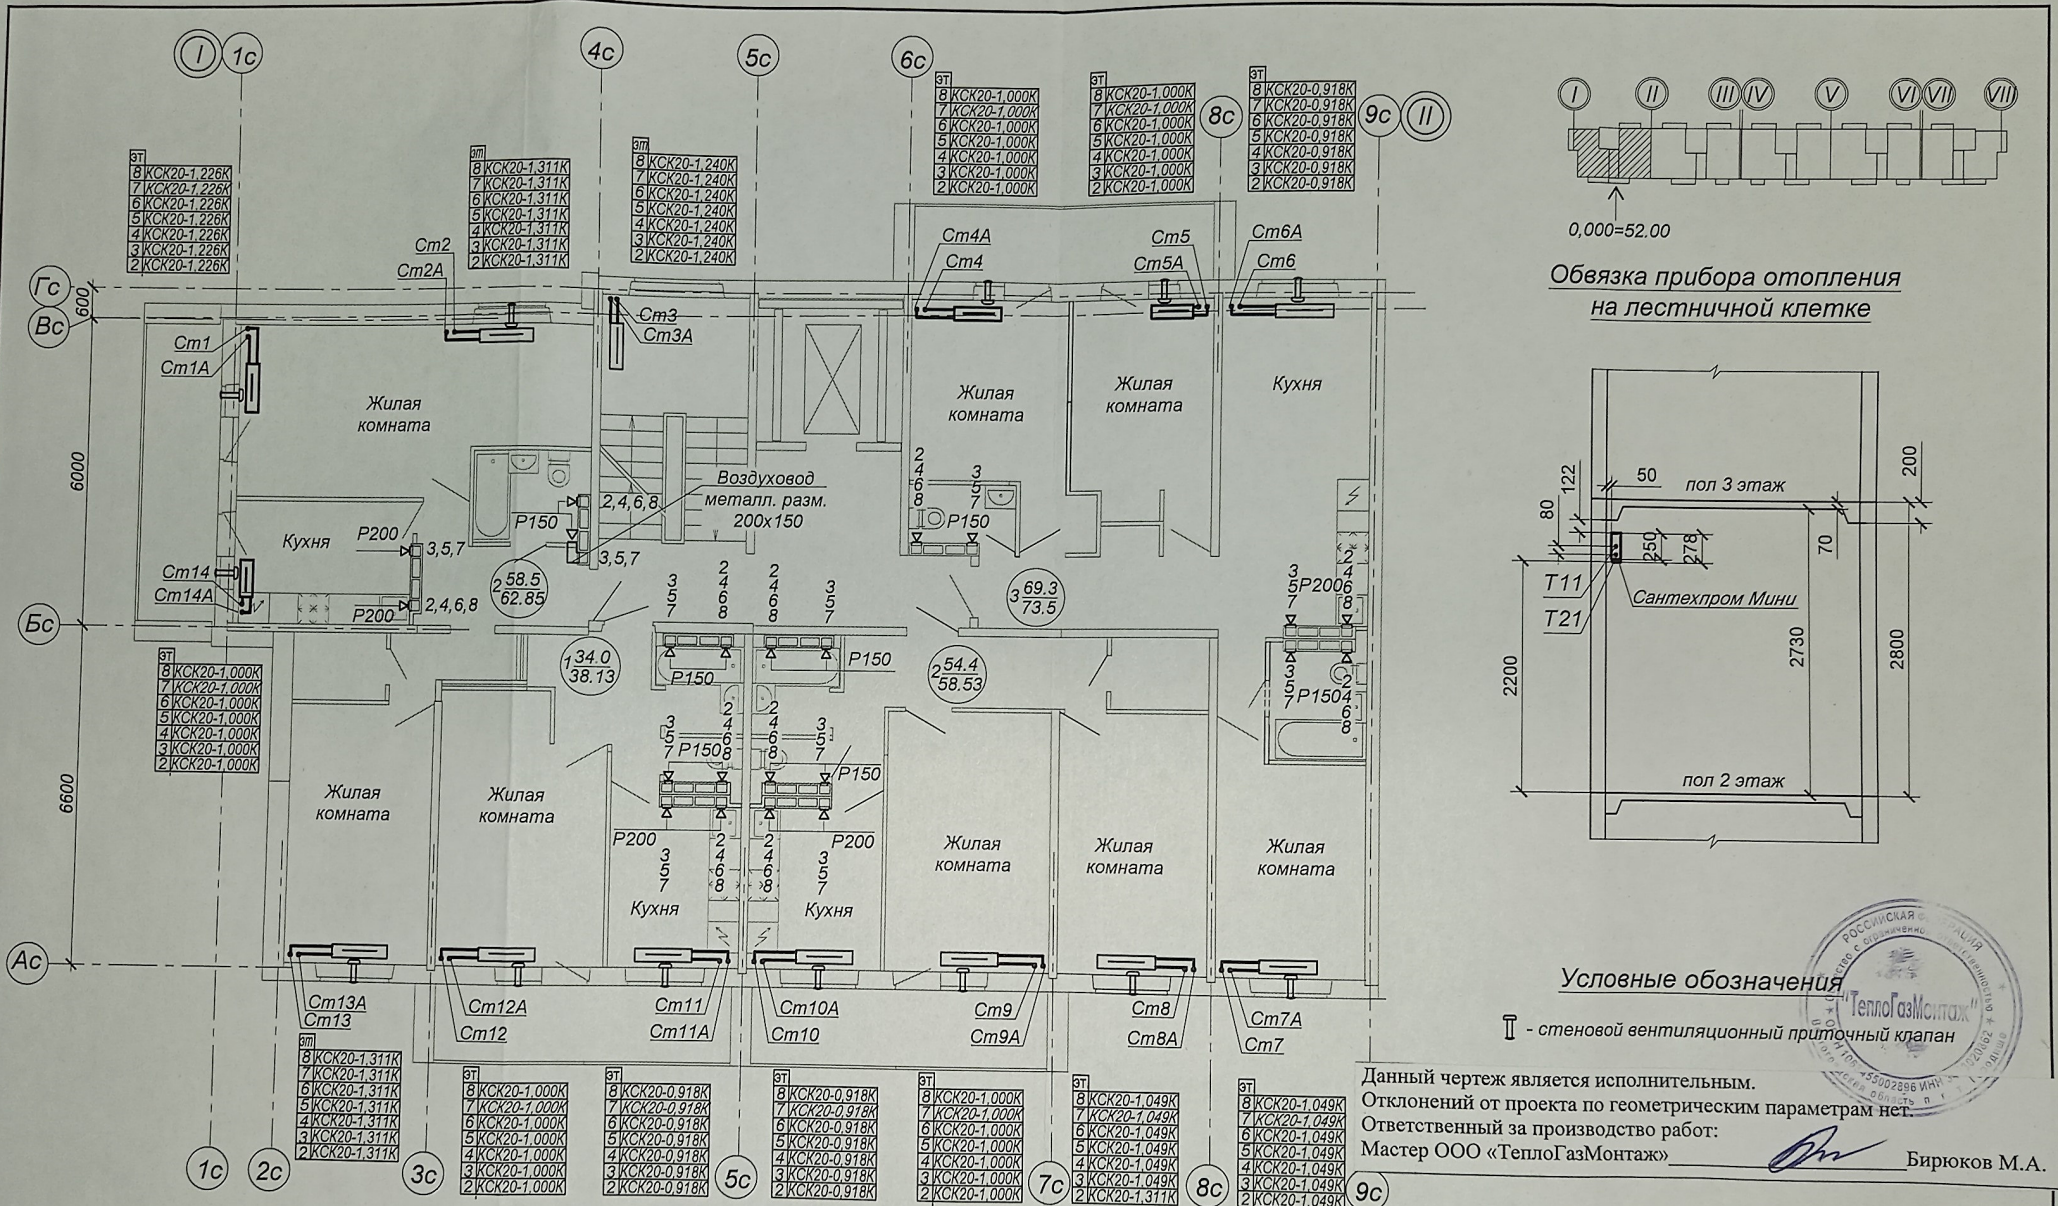

Обвязка прибора отопления на лестничной клетке

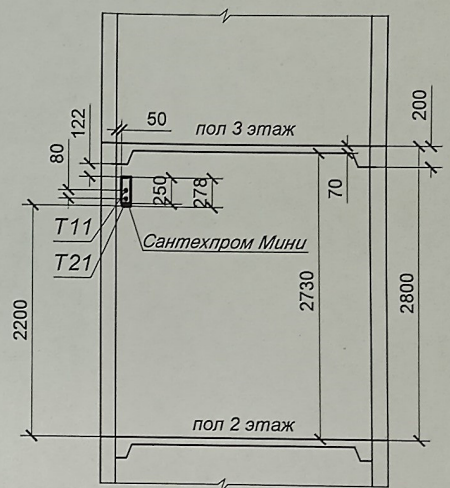

Условные обозначения  
 T - стеновой вентиляционный приточный клапан



Данный чертеж является исполнительным.  
 Отклонений от проекта по геометрическим параметрам нет.  
 Ответственный за производство работ:  
 Мастер ООО «ТеплоГазМонтаж» *Бириков М.А.* Бириков М.А.

- Примечание:**
1. Обвязку стенового вентиляционного приточного клапана (над радиатором под окном) см. лист 5.
  2. Обвязку прибора отопления в квартирах см. лист 25, 26.
  3. Место расположения регулирующих решеток рассматривать совместно с КЖ-362 Ал.6 лист 135, 136, 137, а так же по месту, с точным установлением места нахождения канал спутника каждого этажа.

23-2018-17-ОВ					
Многоэтажная жилая застройка на земельном участке по ул. 64-ой Армии, 139 в Кировском районе г. Волгограда (1 очередь строительства - жилые дома №17,18,19) 1 этап строительства жилой дом №17					
Изм	Кол.	Лист	№ док	Подпись	Дата
Гл. арх.		Ливченко		<i>Ливченко</i>	
Разраб.		Иванников		<i>Иванников</i>	12.23
Н.контр.		Иванников		<i>Иванников</i>	12.23
Жилой дом №17 Отопление и вентиляция выше 0,000			Стадия	Лист	Листов
			Р	6	
План 2-8 этажа в осях I-II			ООО Специализированный Застройщик «Пересвет-Юг»		

Имя, № подл. Подпись дата Взам. инв. №



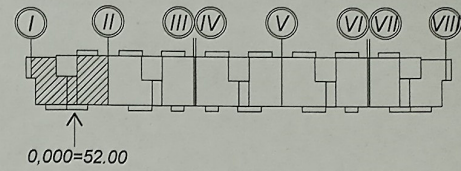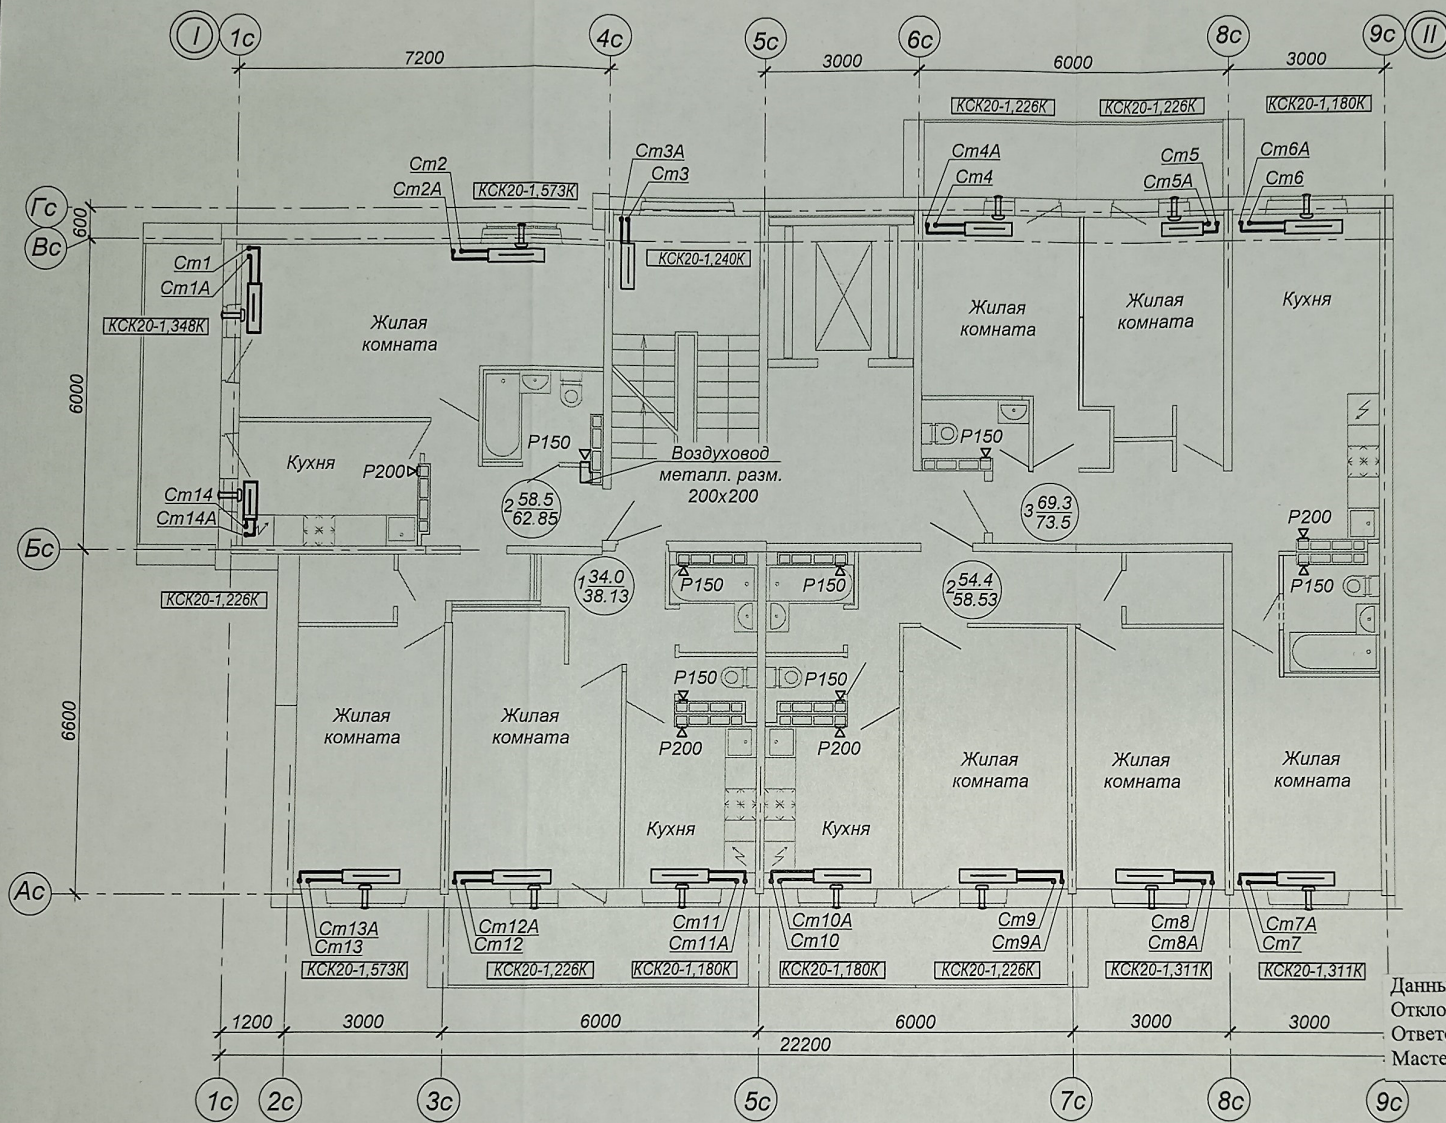

**Условные обозначения**

▮ - стеновой вентиляционный приточный клапан

**Примечание:**



1. Обязку стенового вентиляционного приточного клапана (над радиатором под окном) см. лист 5.
2. Обязку прибора отопления на лестничной клетке см. лист 6.
3. Обязку приборов отопления в квартирах см. лист 25, 26.
4. Место расположения регулирующих решеток рассматривать совместно с КЖ-362 Ал. 6 лист 135, 136, 137, а так же по месту, с точным установлением место нахождения канал спутника каждого этажа.

Данный чертеж является исполнительным. Отклонений от проекта по геометрическим параметрам нет. Ответственный за производство работ: Мастер ООО «ТеплоГазМонтаж» *Бирюков М.А.*

И/Име. № подл. Подпись дата. Взам. ште. №

					<b>23-2018-17-0В</b>				
					Многоэтажная жилая застройка на земельном участке по ул. 64-ой Армии, 139 в Кировском районе г. Волгограда (1 очередь строительства - жилые дома №17, 18, 19) 1 этап строительства жилой дом №17				
Изм	Кол.	Лист	№ док	Подпись	Дата	Жилой дом №17	Стадия	Лист	Листов
Гл. арх.		Ливченко		<i>Ливченко</i>		Отопление и вентиляция выше 0,000	Р	7	
Разраб.		Иванникова		<i>Иванникова</i>	12.23				
Н.контр.		Иванникова		<i>Иванникова</i>	12.23	План 9-этажа в осях I-II			
							ООО Специализированный Застройщик «Пересвет-Юг» Формат А3		



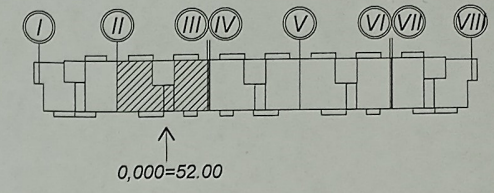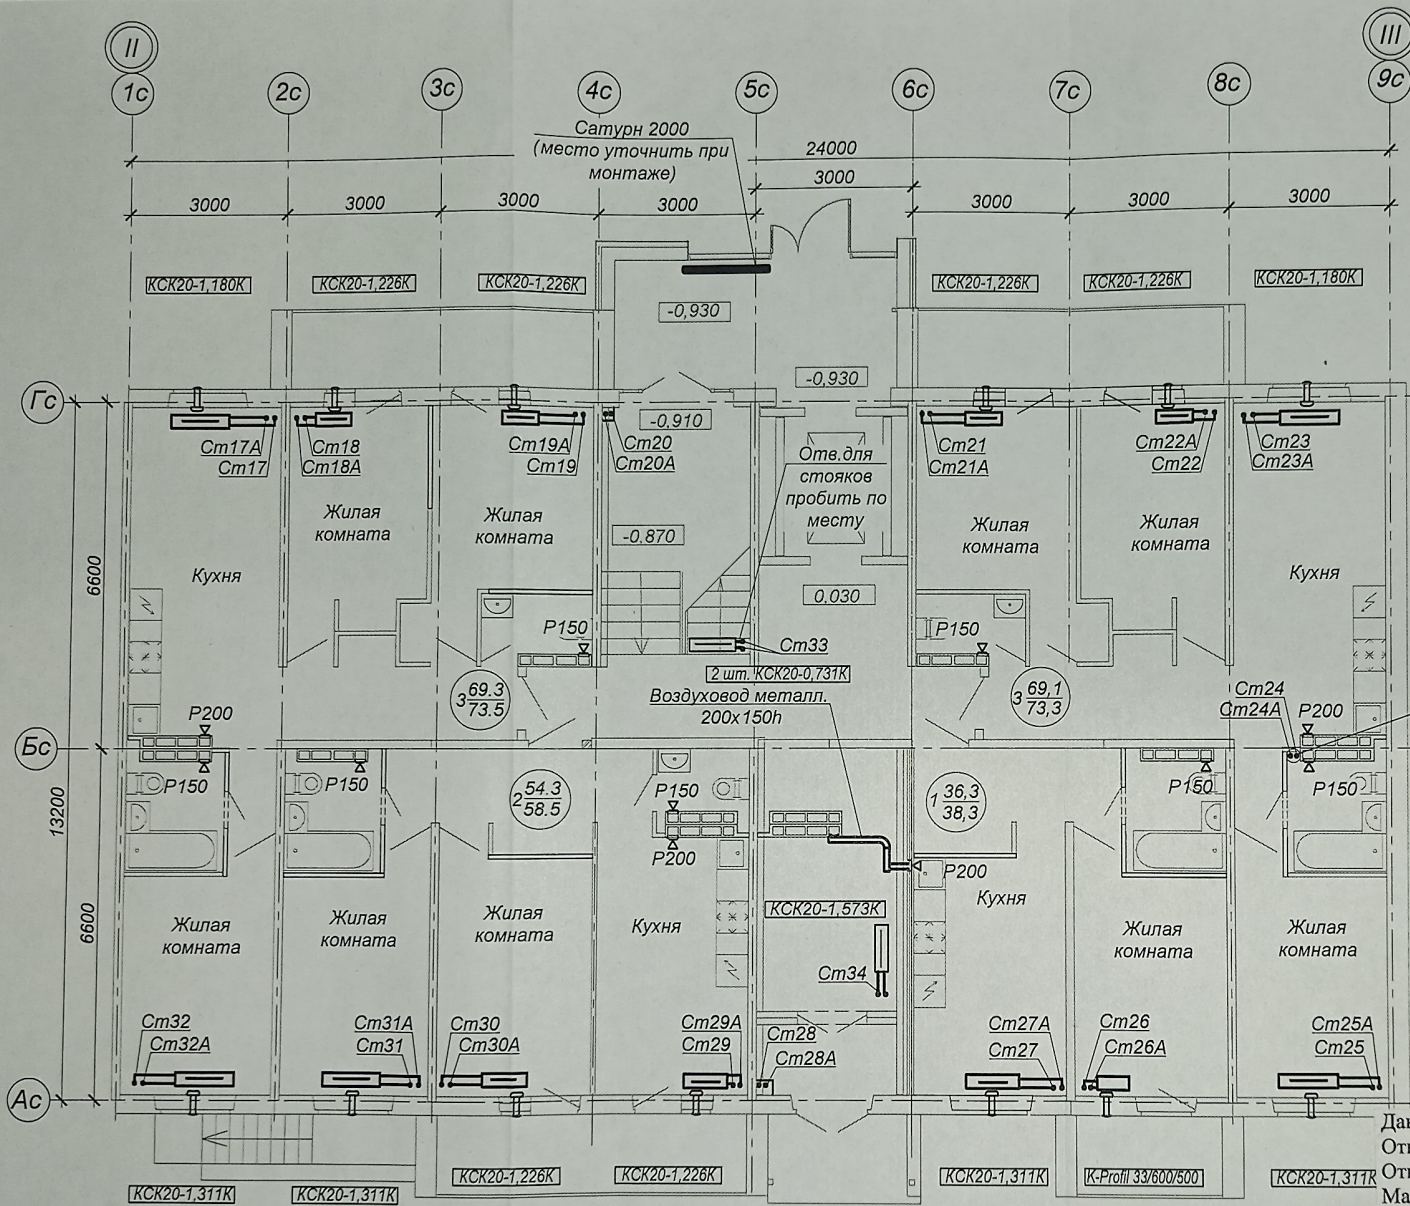

**Условные обозначения**

▮ - стеновой вентиляционный приточный клапан

**Примечание:**

1. Стойки 20,28 в тамбуре тщательно изолировать и зашить гипсокартоном.
2. Обязку стенового вентиляционного приточного клапана (над радиатором под окном) см. лист 5.
3. Обязку прибора отопления на лестничной клетке см. лист 6.
4. Обязку приборов отопления в квартирах см. лист 25, 26.
5. Место расположения регулирующих решеток рассматривать совместно с КЖ-362-Ал.6 лист 135, 136, 137, а так же по месту, с точным установлением места нахождения канал спутника каждого этажа.

Данный чертеж является исполнительным.  
Отклонений от проекта по геометрическим параметрам нет.  
Ответственный за производство работ:  
Мастер ООО «ТеплоГазМонтаж» *Бирюков М.А.* Бирюков М.А.


23-2018-17-ОВ

Многоэтажная жилая застройка на земельном участке по ул. 64-ой Армии, 139 в Кировском районе г. Волгограда  
(1 очередь строительства - жилые дома №17,18,19)  
1 этап строительства жилой дом №17

Изм	Кол.	Лист	№ док	Подпись	Дата	Стадия	Лист	Листов
Гл. арх.		Ливченко		<i>Ливченко</i>		Жилой дом №17 Отопление и вентиляция выше 0,000	Р	9
Разраб.		Иванников		<i>Иванников</i>	12.23			
Н.контр.		Иванников		<i>Иванников</i>	12.23	ООО Специализированный Застройщик «Пересвет-Юг»		формат А3

Взам. инв. №  
Подпись дата  
Инв. № подл.



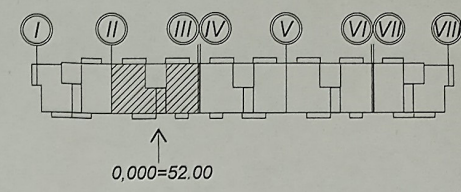


**Условные обозначения**

Т - стеновой вентиляционный приточный клапан


Отв. для стояков  
пробить по месту

**Примечание:**

1. Обязку стенового вентиляционного приточного клапана (над радиатором под окном) см. лист 5.
2. Обязку прибора отопления на лестничной клетке см. лист 6.
3. Обязку прибороев отопления в квартирах см. лист 25, 26.
4. Место расположения регулирующих решеток рассматривать совместно с КЖ-362 Ал.б.лист 135, 136, 137, а так же по месту, с точным установлением место нахождения канал сплитника каждого этажа.

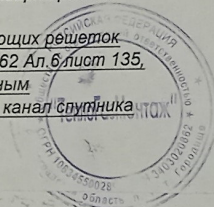

Данный чертеж является исполнительным.  
Отклонений от проекта по геометрическим параметрам нет.  
Ответственный за производство работ:  
Мастер ООО «ТеплоГазМонтаж» *Бирюков М.А.* Бирюков М.А.

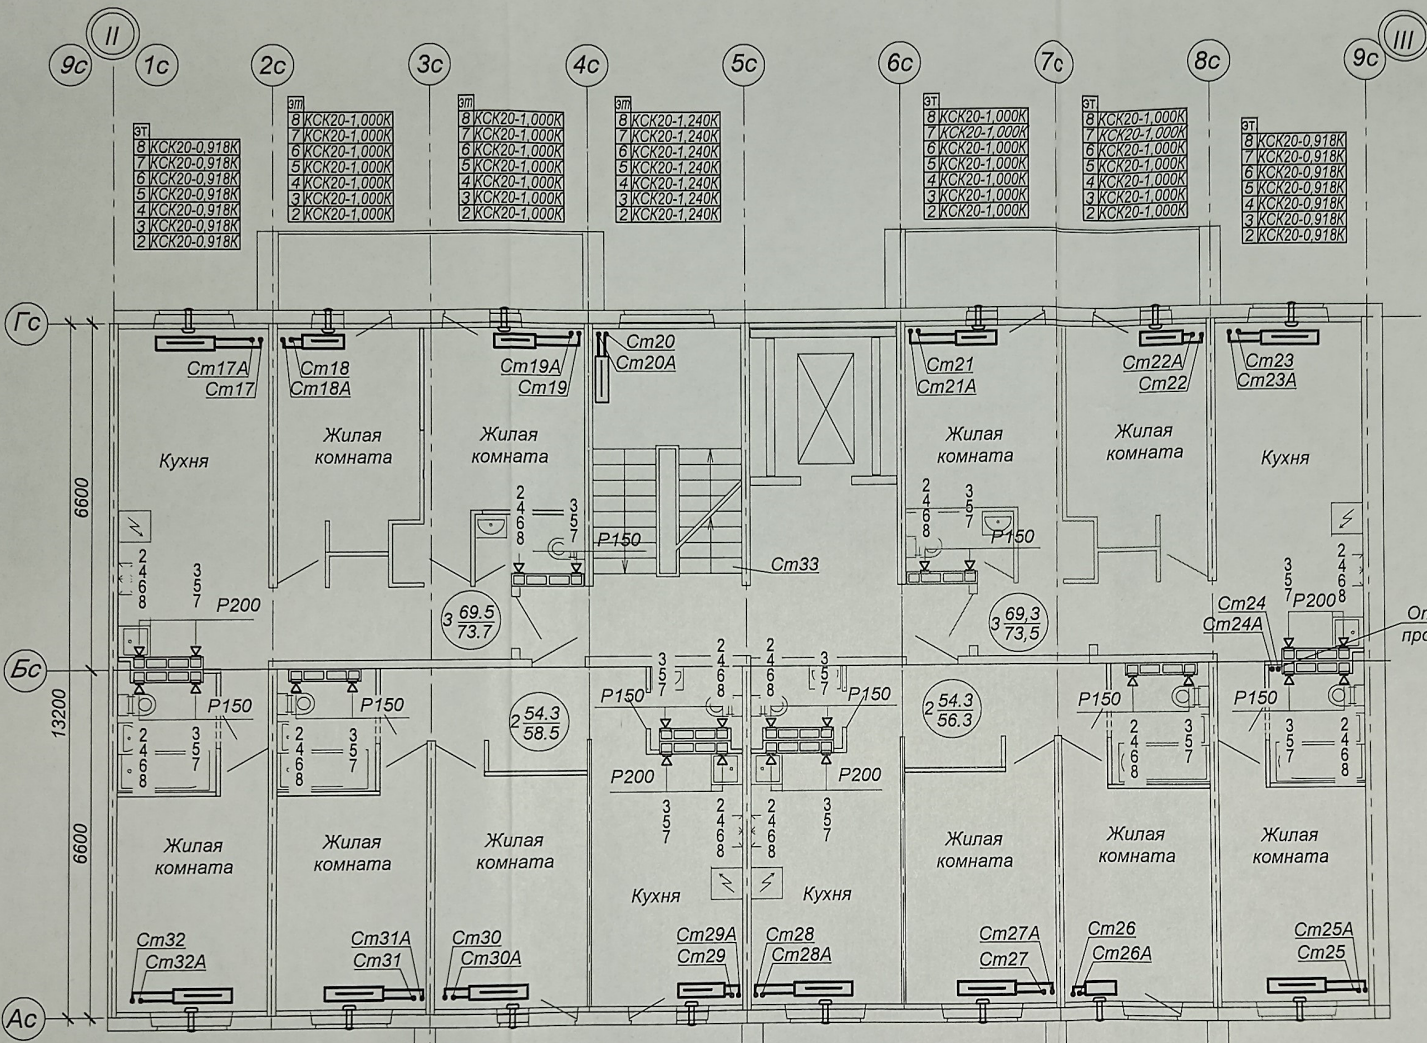

8	КСК20-0.918К
7	КСК20-0.918К
6	КСК20-0.918К
5	КСК20-0.918К
4	КСК20-0.918К
3	КСК20-0.918К
2	КСК20-0.918К

8	КСК20-1.000К
7	КСК20-1.000К
6	КСК20-1.000К
5	КСК20-1.000К
4	КСК20-1.000К
3	КСК20-1.000К
2	КСК20-1.000К

8	КСК20-1.000К
7	КСК20-1.000К
6	КСК20-1.000К
5	КСК20-1.000К
4	КСК20-1.000К
3	КСК20-1.000К
2	КСК20-1.000К

8	КСК20-1.240К
7	КСК20-1.240К
6	КСК20-1.240К
5	КСК20-1.240К
4	КСК20-1.240К
3	КСК20-1.240К
2	КСК20-1.240К

8	КСК20-1.000К
7	КСК20-1.000К
6	КСК20-1.000К
5	КСК20-1.000К
4	КСК20-1.000К
3	КСК20-1.000К
2	КСК20-1.000К

8	КСК20-1.000К
7	КСК20-1.000К
6	КСК20-1.000К
5	КСК20-1.000К
4	КСК20-1.000К
3	КСК20-1.000К
2	КСК20-1.000К

8	КСК20-0.918К
7	КСК20-0.918К
6	КСК20-0.918К
5	КСК20-0.918К
4	КСК20-0.918К
3	КСК20-0.918К
2	КСК20-0.918К

8	КСК20-1.049К
7	КСК20-1.049К
6	КСК20-1.049К
5	КСК20-1.049К
4	КСК20-1.049К
3	КСК20-1.049К
2	КСК20-1.049К

8	КСК20-1.049К
7	КСК20-1.049К
6	КСК20-1.049К
5	КСК20-1.049К
4	КСК20-1.049К
3	КСК20-1.049К
2	КСК20-1.049К

8	КСК20-1.000К
7	КСК20-1.000К
6	КСК20-1.000К
5	КСК20-1.000К
4	КСК20-1.000К
3	КСК20-1.000К
2	КСК20-1.000К

8	КСК20-1.000К
7	КСК20-1.000К
6	КСК20-1.000К
5	КСК20-1.000К
4	КСК20-1.000К
3	КСК20-1.000К
2	КСК20-1.000К

8	КСК20-0.918К
7	КСК20-0.918К
6	КСК20-0.918К
5	КСК20-0.918К
4	КСК20-0.918К
3	КСК20-0.918К
2	КСК20-1.180К

8	КСК20-1.049К
7	КСК20-1.049К
6	КСК20-1.049К
5	КСК20-1.049К
4	КСК20-1.049К
3	КСК20-1.049К
2	КСК20-1.049К



8	К-Pratll 22/600/500
7	К-Pratll 22/600/500
6	К-Pratll 22/600/500
5	К-Pratll 22/600/500
4	К-Pratll 22/600/500
3	К-Pratll 22/600/500
2	К-Pratll 22/600/500

8	КСК20-1.049К
7	КСК20-1.049К
6	КСК20-1.049К
5	КСК20-1.049К
4	КСК20-1.049К
3	КСК20-1.049К
2	КСК20-1.049К

Имя, № подл. Подпись, дата. Взам. инв. №

						<b>23-2018-17-ОВ</b>		
						Многоэтажная жилая застройка на земельном участке по ул. 64-ой Армии, 139 в Кировском районе г. Волгограда (1 очередь строительства - жилые дома №17, 18, 19) 1 этап строительства жилой дом №17		
Изм	Кол.	Лист	№ док	Подпись	Дата	Стадия	Лист	Листов
Гл. арх.		Ливченко		<i>Ливченко</i>		Р	10	
Разраб.		Иванников		<i>Иванников</i>	12.23	Жилой дом №17 Отопление и вентиляция выше 0,000		
Н.контр.		Иванников		<i>Иванников</i>	12.23	План 2-8 этажа в осях "II-III"		
						ООО Специализированный Застройщик «Пересвет-Юг» формат А3		



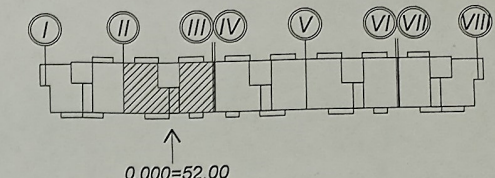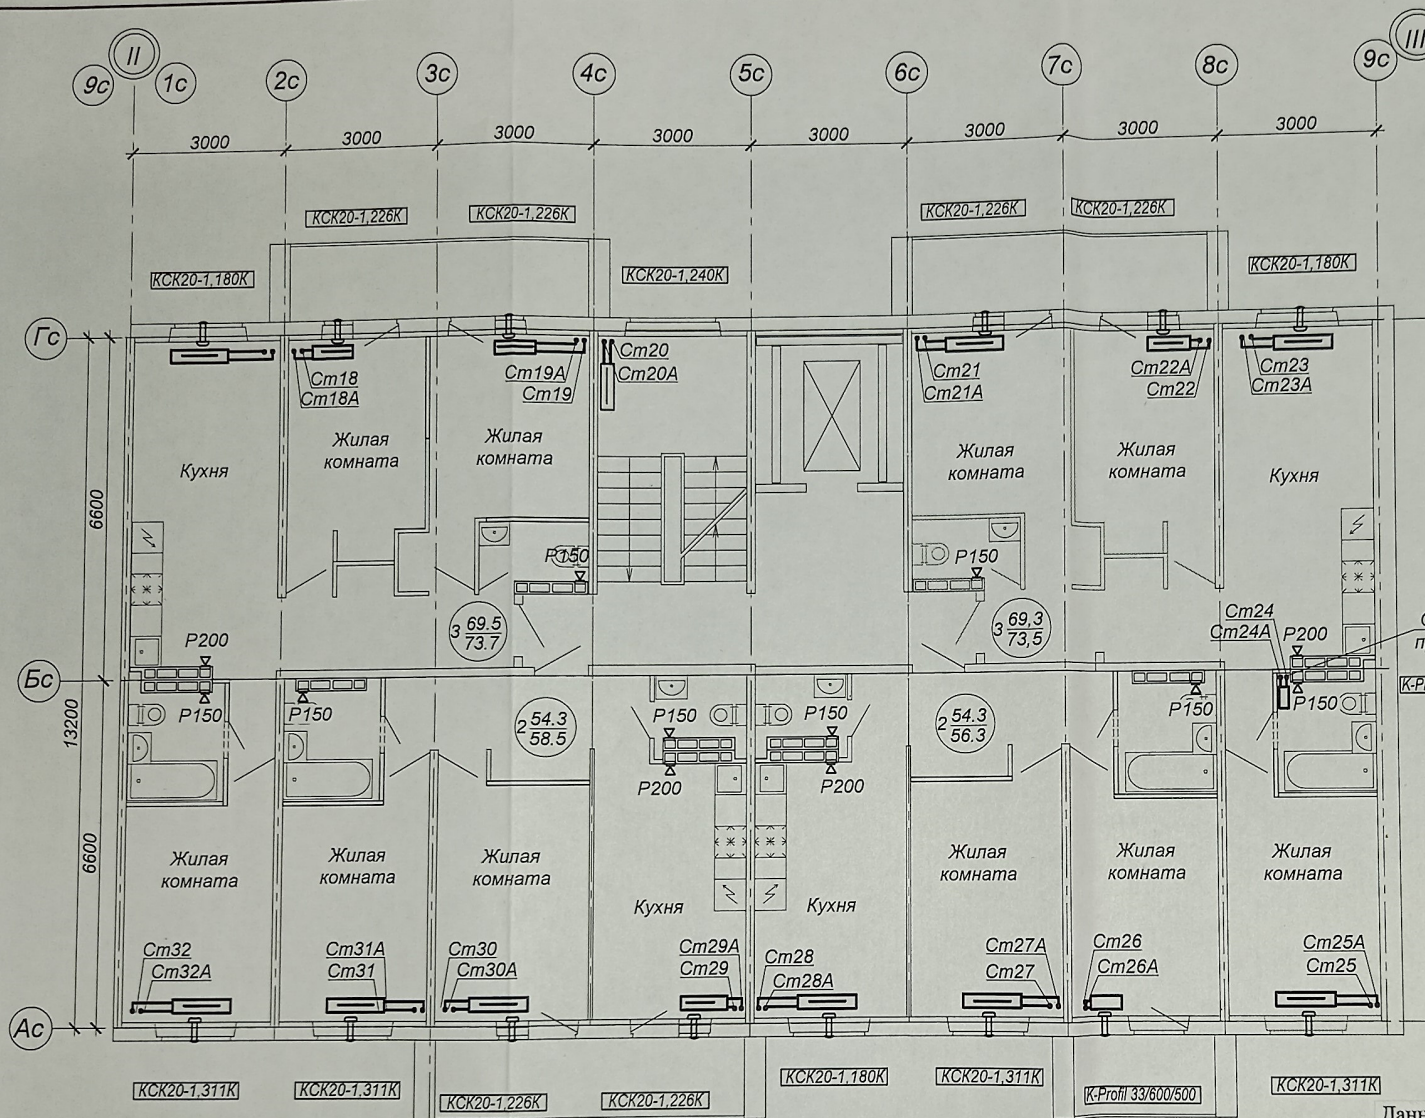


**Условные обозначения**

↑ - стеновой вентиляционный приточный клапан

Отв для стояков  
пробить по месту

**Примечание:**

1. Обязку стенового вентиляционного приточного клапана (над радиатором под окном) см. лист 5.
2. Обязку прибора отопления на лестничной клетке см. лист 6.
3. Обязку приборов отопления в квартирах см. лист 25, 26.
4. Место расположения регулирующих решеток рассматривать совместно с КЖ-362 Ал.6 лист.135, 136, 137, а так же по месту, с точным установлением место нахождения канал спутника каждого этажа.


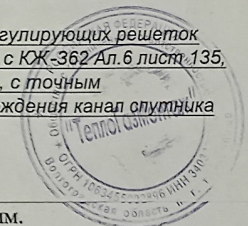


Данный чертеж является исполнительным.  
Отклонений от проекта по геометрическим параметрам нет.  
Ответственный за производство работ:  
Мастер ООО «ТеплоГазМонтаж» *Бирюков М.А.* Бирюков М.А.

						<b>23-2018-17-ОВ</b>			
						Многоэтажная жилая застройка на земельном участке по ул. 64-ой Армии, 139 в Кировском районе г. Волгограда			
						(1 очередь строительства - жилые дома №17, 18, 19)			
						1 этап строительства жилой дом №17			
Изм	Кол.	Лист	№ док	Подпись	Дата	Жилой дом №17 Отопление и вентиляция выше 0,000	Стадия	Лист	Листов
Гл. арх.		Ливченко		<i>Ливченко</i>			Р	11	
Разраб.		Иванников		<i>Иванников</i>	12.23				
Н.контр.		Иванников		<i>Иванников</i>	12.23				
						План 9 этажа в осях "II-III"		ООО Специализированный Застройщик «Пересвет-Юг»	

Име. № подл. Подпись дата. Взам. инв. №



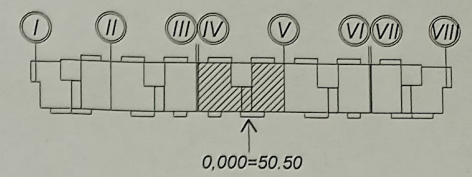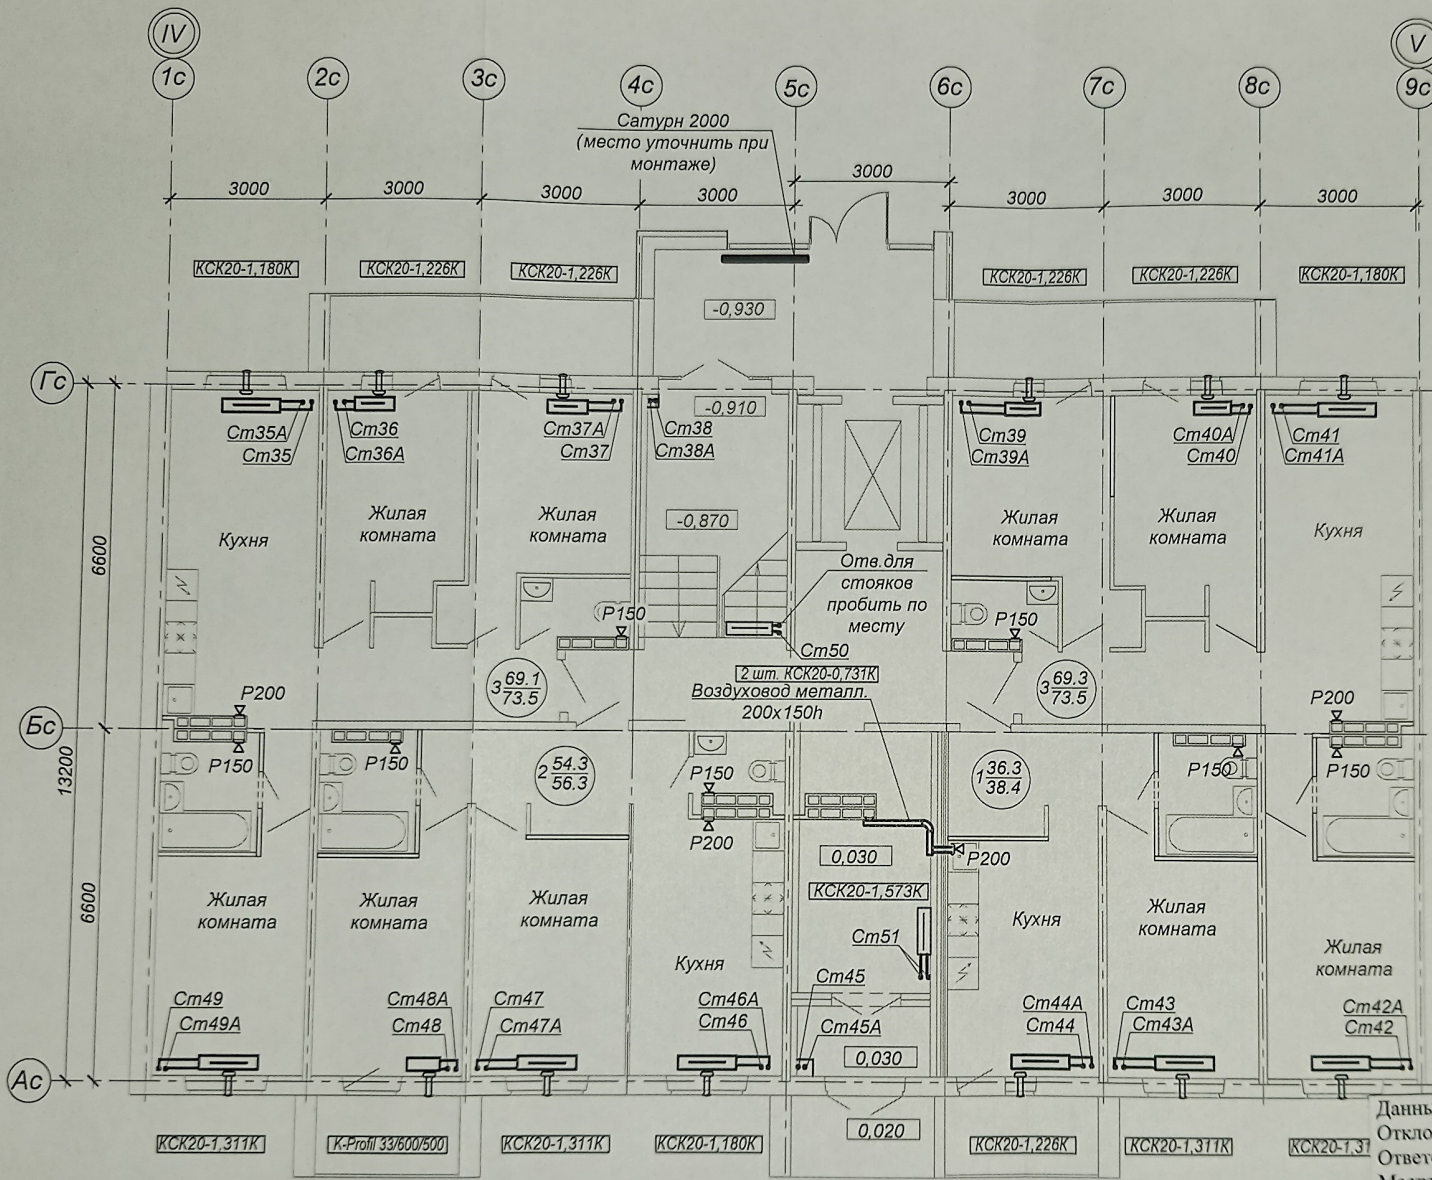


**Условные обозначения**

I - стеновой вентиляционный приточный клапан

**Примечание:**

1. Стойки 38,45 в тамбуре тщательно изолировать и зашить гипсокартоном.
2. Обязку стенового вентиляционного приточного клапана (над радиатором под окном) см. лист 5.
3. Обязку прибора отопления на лестничной клетке см. лист 6.
4. Обязку приборов отопления в квартирах см. лист 25, 26.
5. Место расположения регулирующих решёток рассматривать совместно с КЖ-362 Ал 6 лист 135, 136, 137, а так же по месту, с точным установлением место нахождения канал спутника каждого этажа.

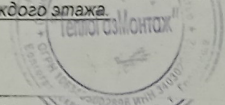


Данный чертеж является исполнительным.  
 Отклонений от проекта по геометрическим параметрам нет.  
 Ответственный за производство работ:  
 Мастер ООО «ТеплоГазМонтаж» *[Signature]* Бирюков М.А.

Имя, № подл.	Подпись	Дата
Взам. инв. №		


23-2018-17-ОВ					
Многоэтажная жилая застройка на земельном участке по ул. 64-ой Армии, 139 в Кировском районе г. Волгограда (1 очередь строительства - жилые дома №17, 18, 19) 1 этап строительства жилой дом №17					
Изм.	Кол.	Лист	№ док	Подпись	Дата
Гл. арх.		Ливченко		<i>[Signature]</i>	
Разраб.		Иванникова		<i>[Signature]</i>	12.23
Н контр.		Иванникова		<i>[Signature]</i>	12.23
Жилой дом №17			Стадия	Лист	Листов
Отопление и вентиляция выше 0,000			Р	13	
План 1 этажа в осях "IV-V"			ООО Специализированный Застройщик «Пересвет-Юг»		



IV 1с 2с 3с 4с 5с 6с 7с 8с 9с V

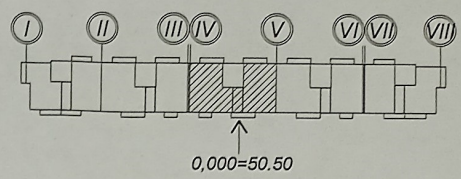

- 8 КСК20-1.000К  
7 КСК20-1.000К  
6 КСК20-1.000К  
5 КСК20-1.000К  
4 КСК20-1.000К  
3 КСК20-1.000К  
2 КСК20-1.000К
- 8 КСК20-1.000К  
7 КСК20-1.000К  
6 КСК20-1.000К  
5 КСК20-1.000К  
4 КСК20-1.000К  
3 КСК20-1.000К  
2 КСК20-1.000К
- 8 КСК20-1.240К  
7 КСК20-1.240К  
6 КСК20-1.240К  
5 КСК20-1.240К  
4 КСК20-1.240К  
3 КСК20-1.240К  
2 КСК20-1.240К
- 8 КСК20-1.000К  
7 КСК20-1.000К  
6 КСК20-1.000К  
5 КСК20-1.000К  
4 КСК20-1.000К  
3 КСК20-1.000К  
2 КСК20-1.000К
- 8 КСК20-1.000К  
7 КСК20-1.000К  
6 КСК20-1.000К  
5 КСК20-1.000К  
4 КСК20-1.000К  
3 КСК20-1.000К  
2 КСК20-1.000К
- 8 КСК20-1.000К  
7 КСК20-1.000К  
6 КСК20-1.000К  
5 КСК20-1.000К  
4 КСК20-1.000К  
3 КСК20-1.000К  
2 КСК20-1.000К
- 8 КСК20-0.918К  
7 КСК20-0.918К  
6 КСК20-0.918К  
5 КСК20-0.918К  
4 КСК20-0.918К  
3 КСК20-0.918К  
2 КСК20-0.918К

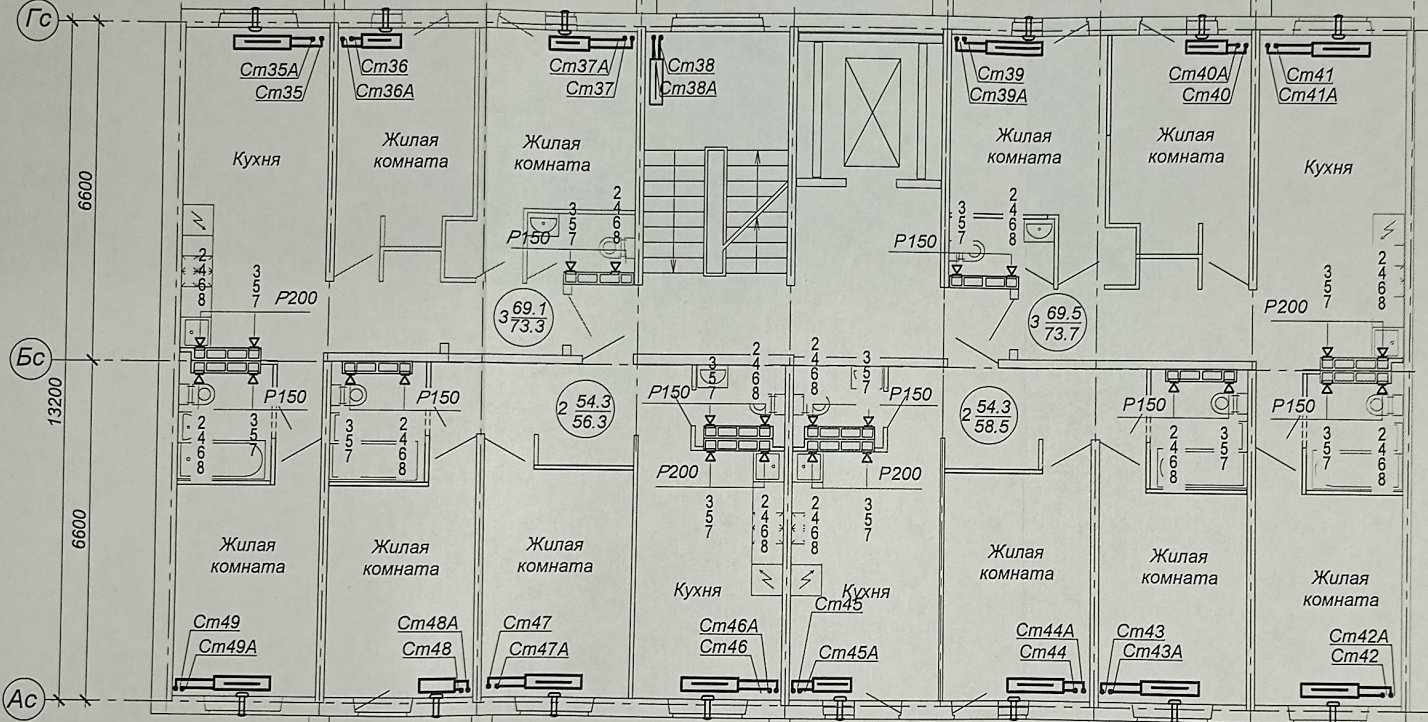


**Условные обозначения**

▮ - стеновой вентиляционный приточный клапан

**Примечание:**

- Обязку стенового вентиляционного приточного клапана (над радиатором под окном) см. лист 5.
- Обязку прибора отопления на лестничной клетке см. лист 6.
- Обязку приборов отопления в квартирах см. лист 25, 26.
- Место расположения регулирующих решеток рассматривать совместно с КЖ-362 Ал.б лист 135, 136, 137, а так же по месту, с точным установлением место нахождения канал спутника каждого этажа.


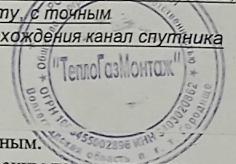


Данный чертеж является исполнительным.  
Отклонений от проекта по геометрическим параметрам нет.  
Ответственный за производство работ:  
Мастер ООО «ТеплоГазМонтаж» *[Signature]* Бирюков М.А.

Име. № подл. Подпись дата

				<b>23-2018-17-ОВ</b>		
Многоэтажная жилая застройка на земельном участке по ул. 64-ой Армии, 139 в Кировском районе г. Волгограда						
(1 очередь строительства - жилые дома №17, 18, 19)						
1 этап строительства жилой дом №17						
Жилой дом №17				Стадия	Лист	Листов
Отопление и вентиляция выше 0,000				Р	14	
План 2-8 этажа в осях "IV-V"				ООО Специализированный Застройщик «Пересвет-Юг»		
Изм.	Кол.	Лист	№ док	Подпись	Дата	
Гл. арх.		Ливченко		<i>[Signature]</i>		
Разраб.		Иванникова		<i>[Signature]</i>	12.23	
Н.контр.		Иванникова		<i>[Signature]</i>	12.23	



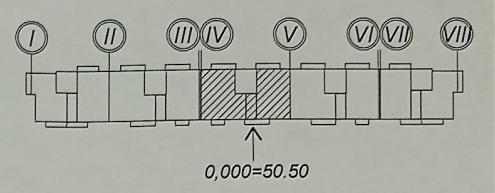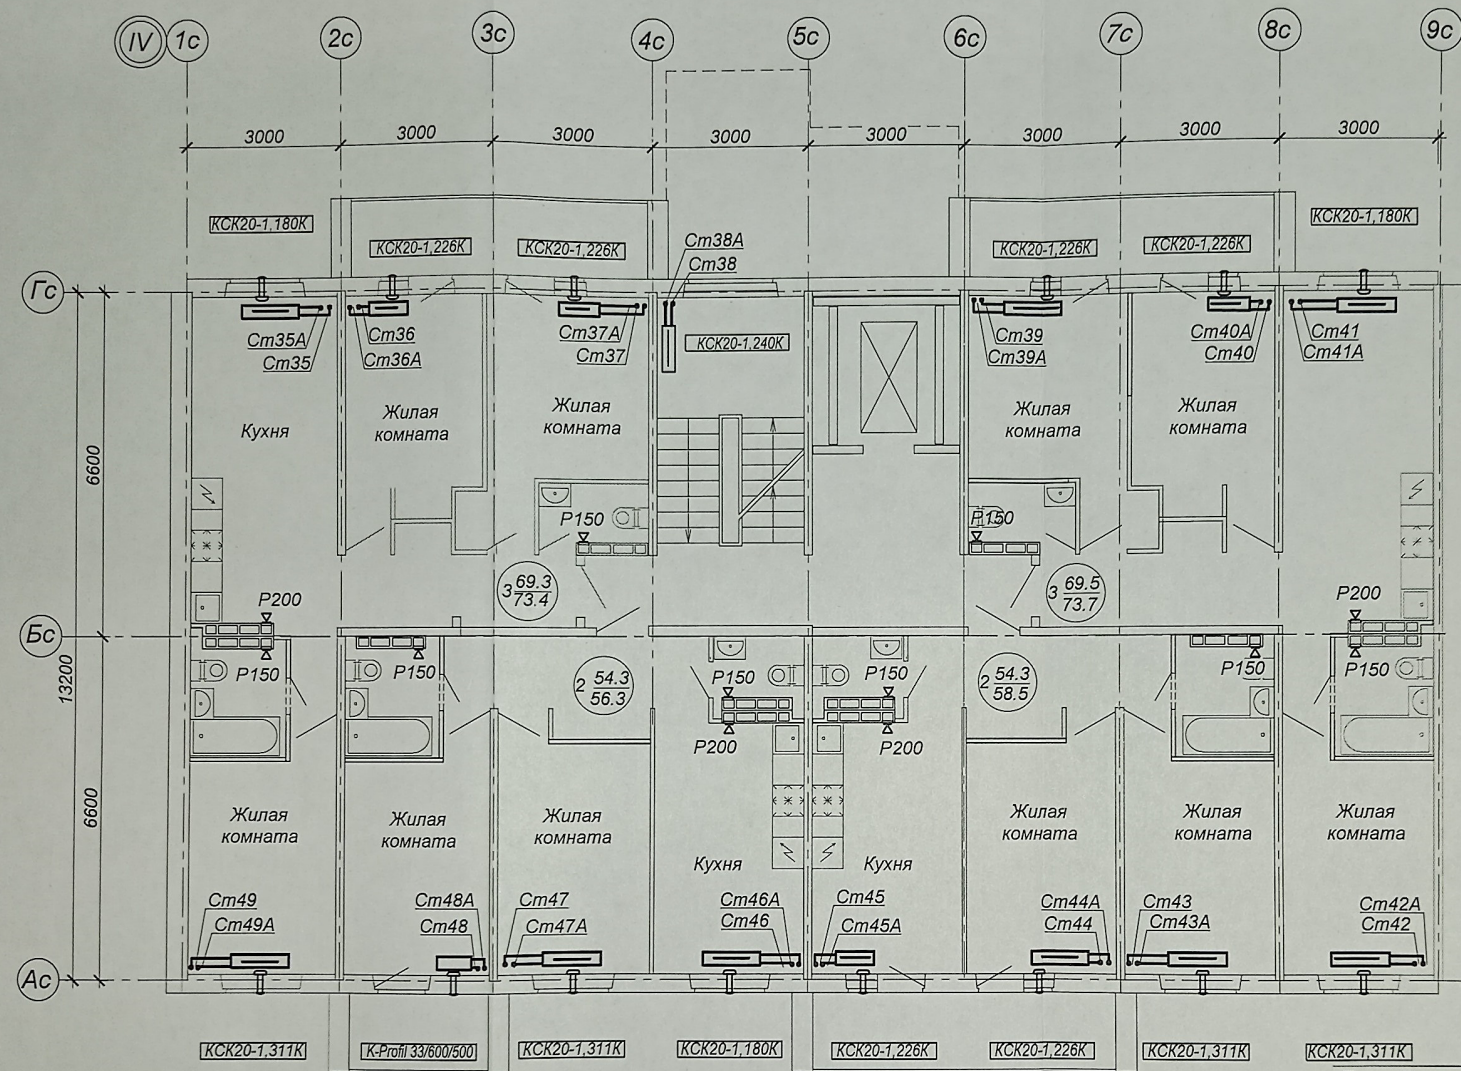



**Условные обозначения**

▮ - стеновой вентиляционный приточный клапан




**Примечание:**

1. Обязку стенового вентиляционного приточного клапана (над радиатором под окном) см. лист 5.
2. Обязку прибора отопления на лестничной клетке см. лист 6.
3. Обязку приборов отопления в квартирах см. лист 25, 26.
4. Место расположения регулирующих решеток рассматривать совместно с КЖ-362 Ал. 6 лист 135, 136, 137, а так же по месту, с точным установлением место нахождения канал спутника каждого этажа.

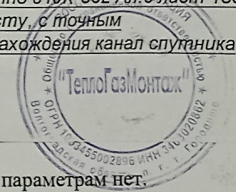

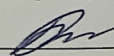Данный чертеж является исполнительным.  
 Отклонений от проекта по геометрическим параметрам нет.  
 Ответственный за производство работ:  
 Мастер ООО «ТеплоГазМонтаж»  Бирюков М.А.


Име. № подл. Подпись дата. Ваим. Име. №

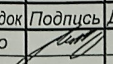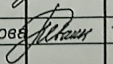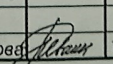					<b>23-2018-17-0В</b>				
					Многоэтажная жилая застройка на земельном участке по ул. 64-ой Армии, 139 в Кировском районе г. Волгограда (1 очередь строительства - жилые дома №17, 18, 19) 1 этап строительства жилой дом №17				
Изм.	Кол.	Лист	№ док	Подпись	Дата	Жилой дом №17 Отопление и вентиляция выше 0,000	Стадия	Лист	Листов
Гл. арх.		Ливченко					Р	15	
Разраб.		Иванников			12.23	План 9 этажа в осях "IV-V"	ООО Специализированный Застройщик «Пересвет-Юг»		
Н.контр.		Иванников			12.23		формат А3		







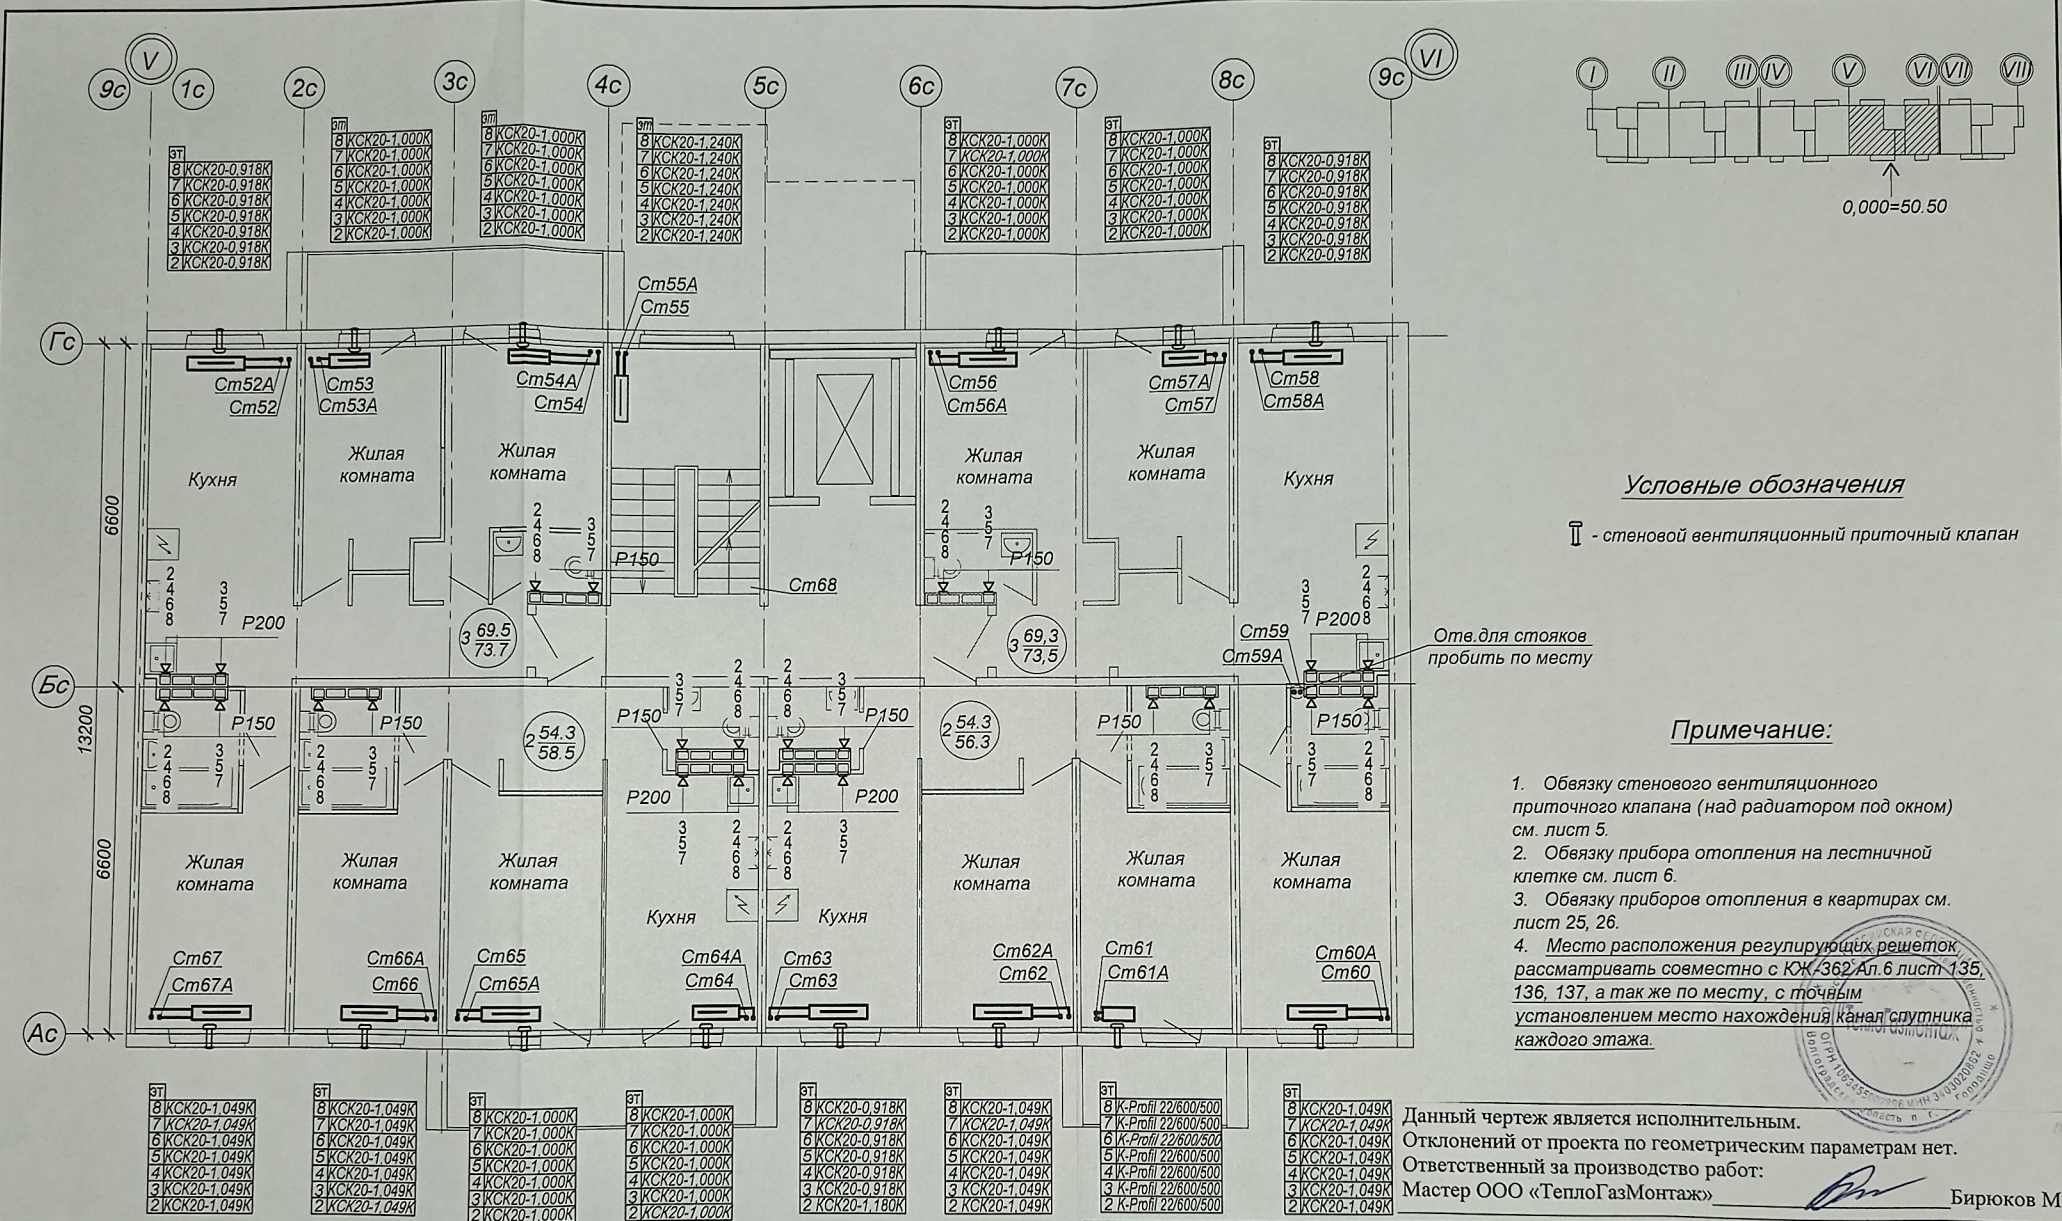


**Условные обозначения**

▮ - стеновой вентиляционный приточный клапан

Отверстия для стояков пробить по месту

**Примечание:**

1. Обязку стенового вентиляционного приточного клапана (над радиатором под окном) см. лист 5.
2. Обязку прибора отопления на лестничной клетке см. лист 6.
3. Обязку приборов отопления в квартирах см. лист 25, 26.
4. Место расположения регулирующих решеток рассматривать совместно с КЖ-362 Ап.6 лист 135, 136, 137, а также по месту, с точным установлением место нахождения канала спутника каждого этажа.


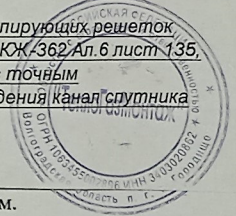


Данный чертеж является исполнительным.  
 Отклонений от проекта по геометрическим параметрам нет.  
 Ответственный за производство работ:  
 Мастер ООО «ТеплоГазМонтаж» *Бирюков М.А.* Бирюков М.А.

Име. № подл.	Подпись дата	Взам. инв. №

<b>23-2018-17-0В</b>					
Многоэтажная жилая застройка на земельном участке по ул. 64-ой Армии, 139 в Кировском районе г. Волгограда (1 очередь строительства - жилые дома №17, 18, 19) 1 этап строительства жилой дом №17					
Изм.	Кол.	Лист	№ док	Подпись	Дата
Гл. арх.		Ливченко		<i>Ливченко</i>	
Разраб.		Иванникова		<i>Иванникова</i>	12.23
Н.контр.		Иванникова		<i>Иванникова</i>	12.23
Жилой дом №17 Отопление и вентиляция выше 0,000			Стadia	Лист	Листов
План 2-8 этажа в осях "V-VI"			P	18	
ООО Специализированный Застройщик «Пересвет-Юг» формат А3					



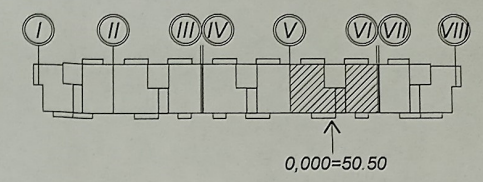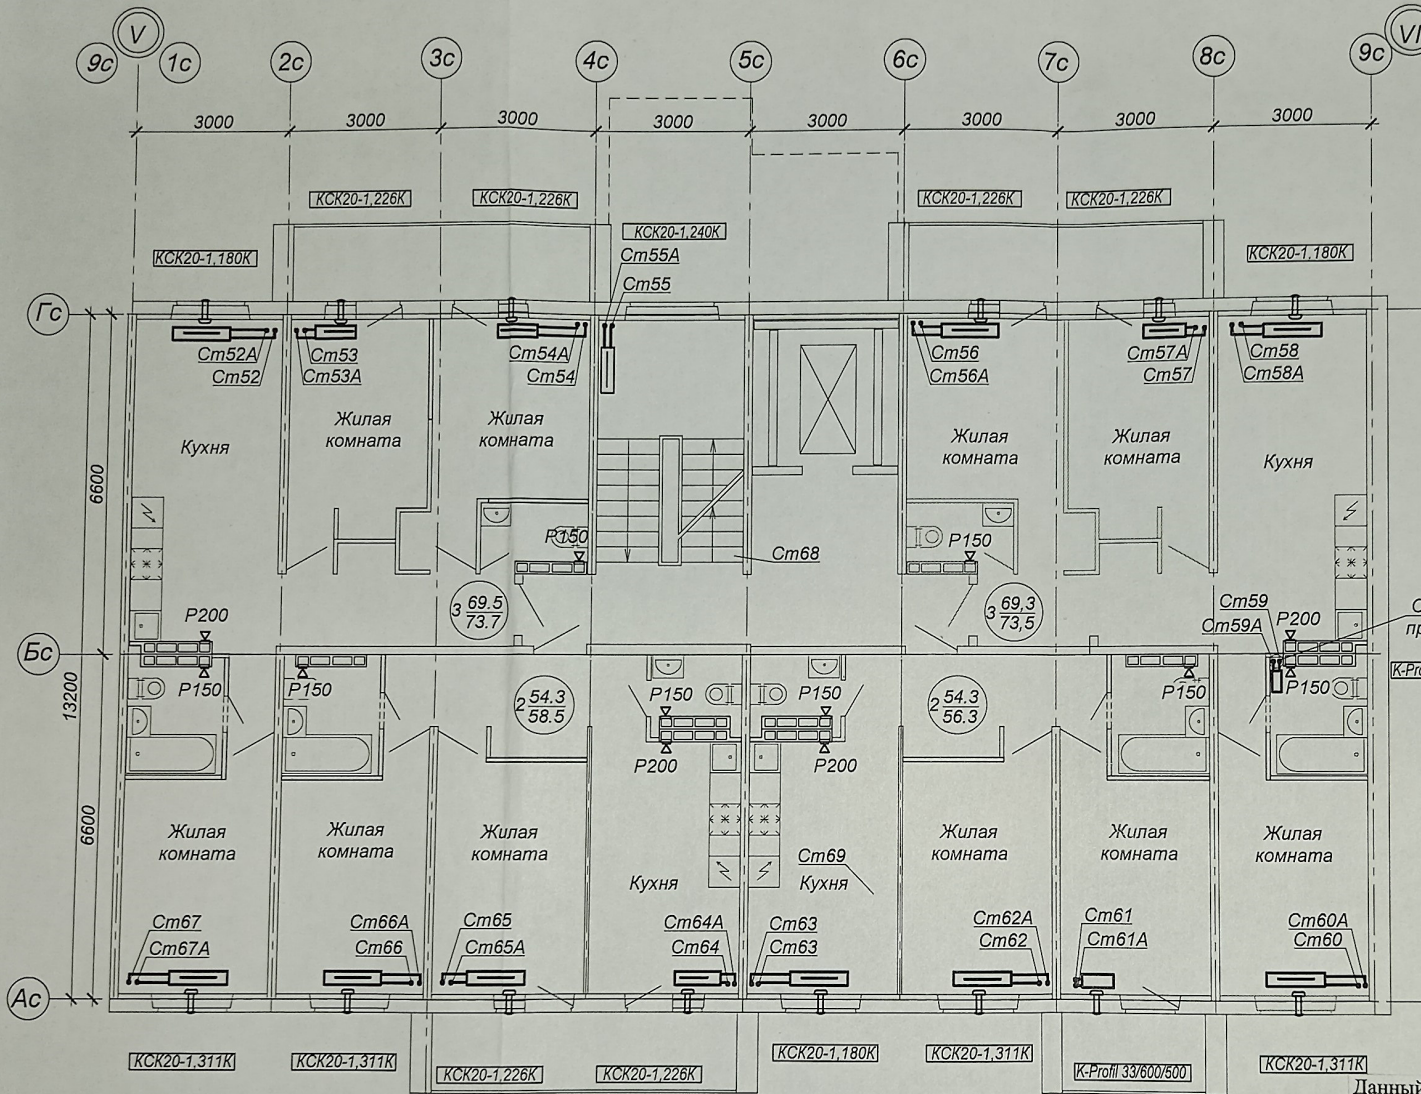

**Условные обозначения**


⌈ - стеновой вентиляционный приточный клапан

Отв для стояков  
пробить по месту

К-Профил 11/300/400

**Примечание:**

1. Обязку стенового вентиляционного приточного клапана (над радиатором под окном) см. лист 5.
2. Обязку прибора отопления на лестничной клетке см. лист 6.
3. Обязку приборов отопления в квартирах см. лист 25, 26.
4. Место расположения регулирующих решеток рассматривать совместно с КЖ-362-Дп.6 листы 135, 136, 137, а так же по месту, с точным установлением место нахождения канал спутника каждого этажа.

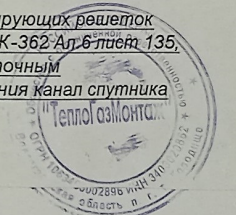


Данный чертеж является исполнительным.  
Отклонений от проекта по геометрическим параметрам нет.  
Ответственный за производство работ:  
Мастер ООО «ТеплоГазМонтаж» *Бирюков М.А.* Бирюков М.А.

Взам. инв. №  
Подпись дата  
Инв. № подл.

23-2018-17-ОВ						
Многоэтажная жилая застройка на земельном участке по ул. 64-ой Армии, 139 в Кировском районе г. Волгограда (1 очередь строительства - жилые дома №17,18,19) 1 этап строительства жилой дом №17						
Изм	Кол.	Лист	№ док	Подпись	Дата	Стадия
Гл. арх.		Ливченко		<i>Ливченко</i>		Р
Разраб.		Иванников		<i>Иванников</i>	12.23	Лист
						19
						Листов
						000
						Специализированный
						Застройщик «Пересвет-Юг»
						Формат А3



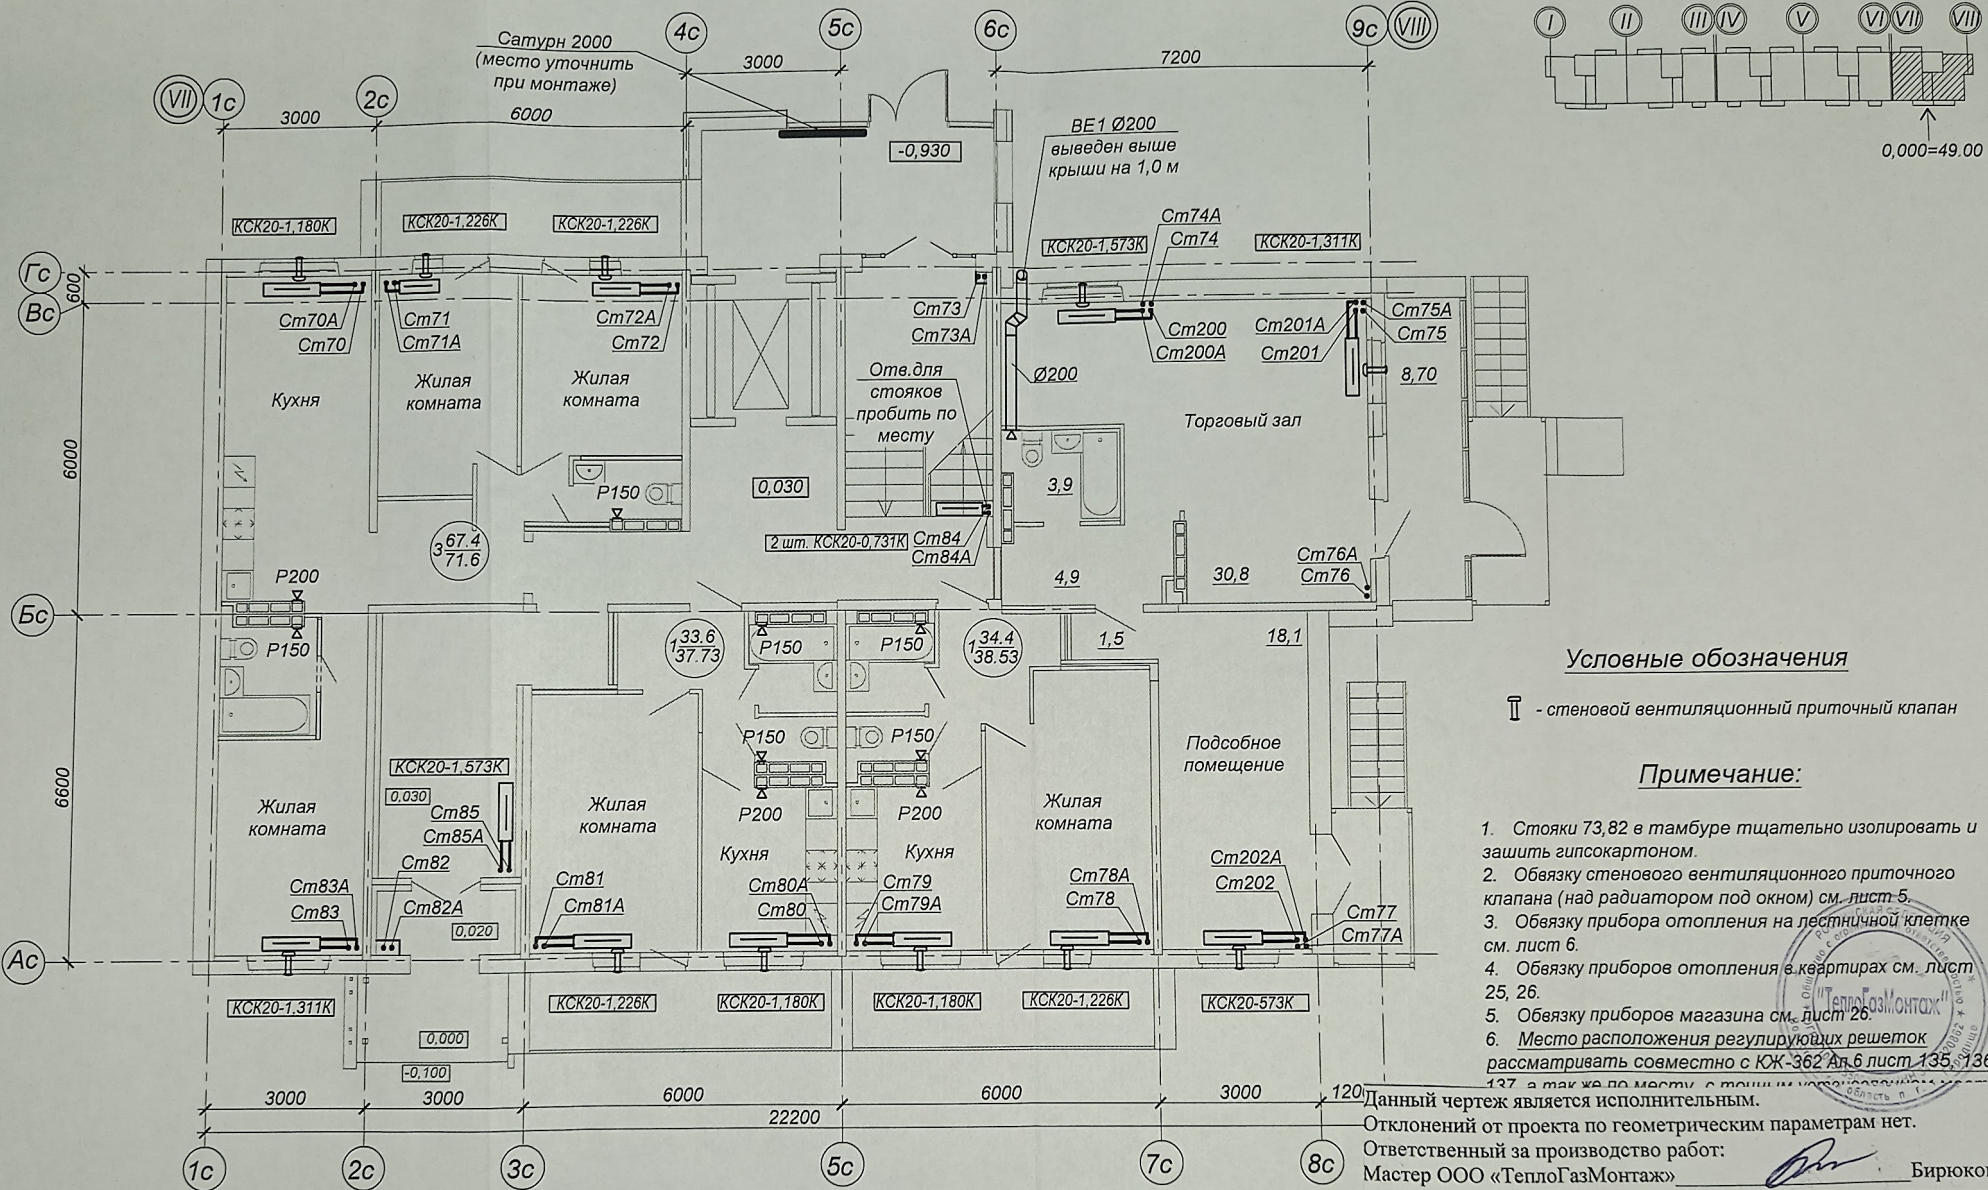

**Условные обозначения**

⌞ - стеновой вентиляционный приточный клапан

**Примечание:**



1. Стояки 73,82 в тамбуре тщательно изолировать и защитить гипсокартоном.
2. Обязку стенового вентиляционного приточного клапана (над радиатором под окном) см. лист 5.
3. Обязку прибора отопления на лестничной клетке см. лист 6.
4. Обязку приборов отопления в квартирах см. лист 25, 26.
5. Обязку приборов магазина см. лист 26.

Данный чертеж является исполнительным.  
Отклонений от проекта по геометрическим параметрам нет.  
Ответственный за производство работ:  
Мастер ООО «ТеплоГазМонтаж» *Бирюков М.А.*

Име. № подл. | Подпись дата | Взам. инв. №

					<b>23-2018-17-ОВ</b>			
					Многоэтажная жилая застройка на земельном участке по ул. 64-ой Армии, 139 в Кировском районе г. Волгограда (1 очередь строительства - жилые дома №17, 18, 19) 1 этап строительства жилой дом №17			
Изм	Кол.	Лист	№ док	Подпись	Дата	Стадия	Лист	Листов
Гл. арх.		Ливченко		<i>Ливченко</i>		Р	21	
Разраб.		Иванников		<i>Иванников</i>	12.23			
Жилой дом №17						ООО		
Отопление и вентиляция выше 0,000						Специализированный Застройщик «Пересвет-Юг»		
План 1 этажа в осях VII-VIII						формат А3		
Н.контр.		Иванников		<i>Иванников</i>	12.23			



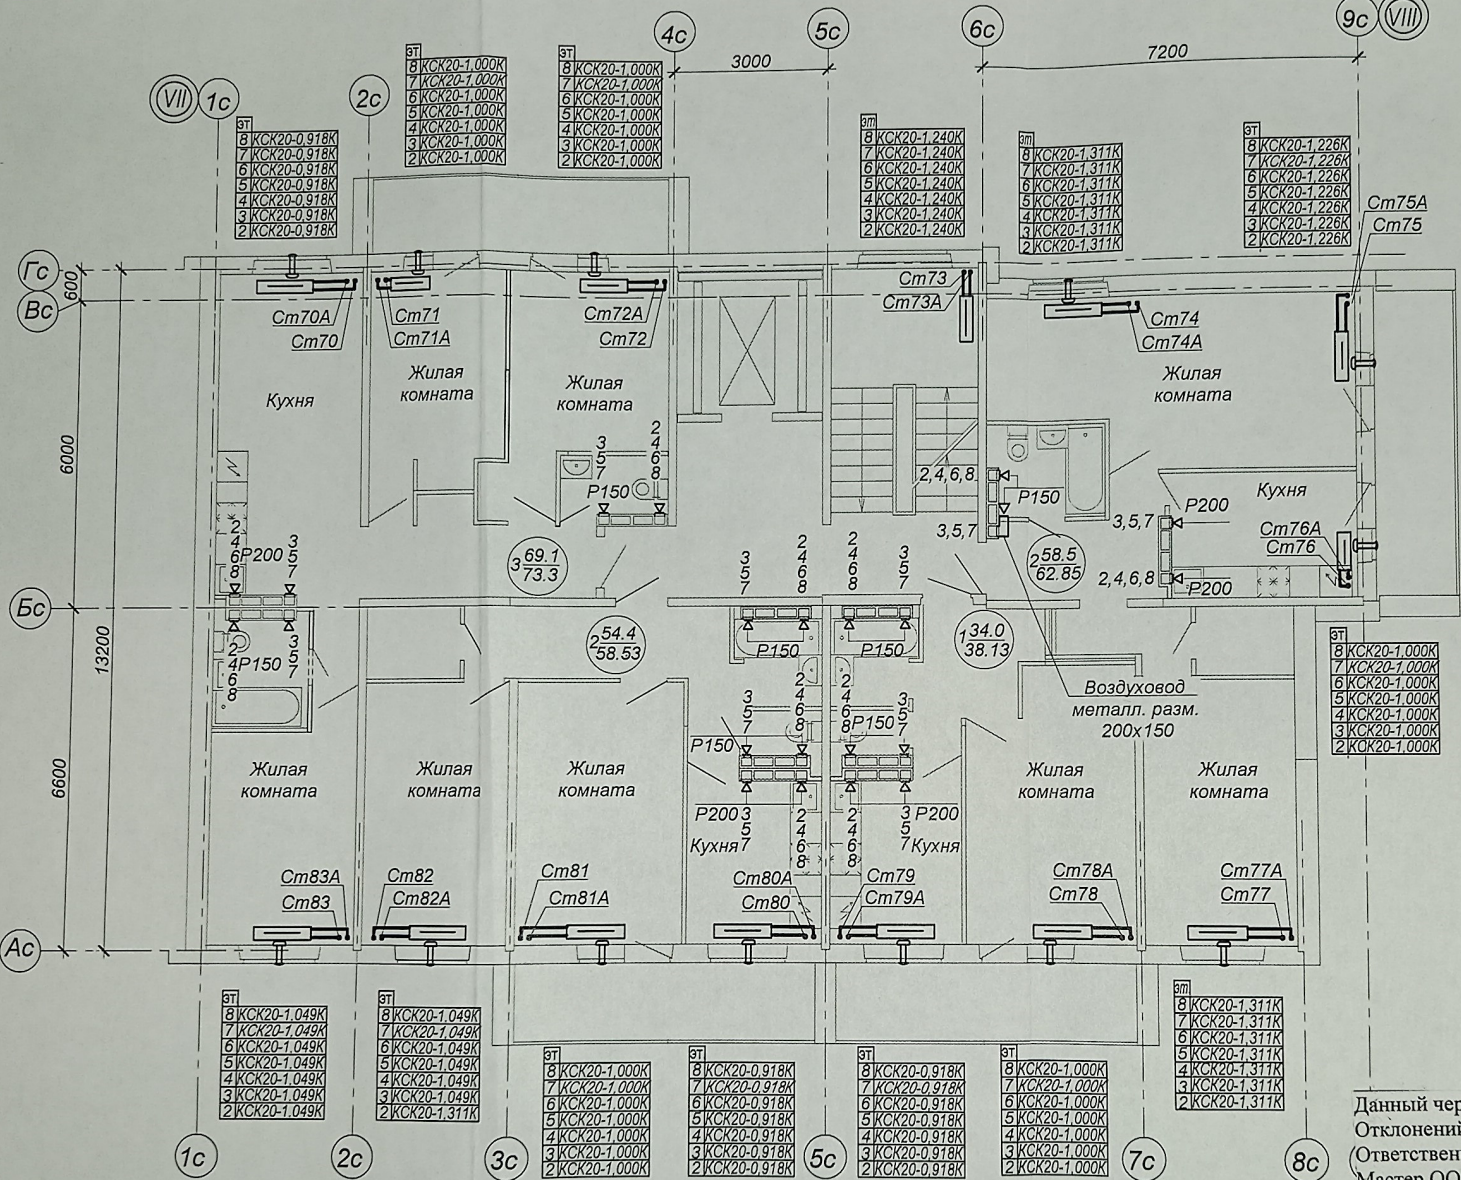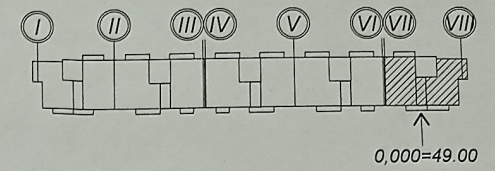

**Условные обозначения**

□ - стеновой вентиляционный приточный клапан

**Примечание:**

1. Обязку стенового вентиляционного приточного клапана (над радиатором под окном) см. лист 5.
2. Обязку прибора отопления на лестничной клетке см. лист 6.
3. Обязку приборов отопления в квартирах см. лист 25, 26.
4. Место расположения регулирующих решеток рассматривать совместно с КЖ-362 Ал.6 лист 135, 136, 137, а так же по месту, с точным указанием места нахождения.

Данный чертеж является исполнительным, Отклонений от проекта по геометрическим параметрам нет. Ответственный за производство работ: Мастер ООО «ТеплоГазМонтаж» *Бирюков М.А.*

23-2018-17-ОВ



Многоэтажная жилая застройка на земельном участке по ул. 64-ой Армии, 139 в Кировском районе г. Волгограда (1 очередь строительства - жилые дома №17, 18, 19) 1 этап строительства жилой дом №17

Изм.	Кол.	Лист	№ док.	Подпись	Дата
Гл. арх.		Ливченко		<i>Ливченко</i>	
Разраб.		Иванникова		<i>Иванникова</i>	12.23
Н.контр.		Иванникова		<i>Иванникова</i>	12.23

Жилой дом №17			Стадия	Лист	Листов
Отопление и вентиляция выше 0,000			Р	22	
План 2-8 этажа в осях VII-VIII			ООО Специализированный Застройщик «Пересвет-Юг»		

Име. № подл. Подпись дата. Взам. инв. №



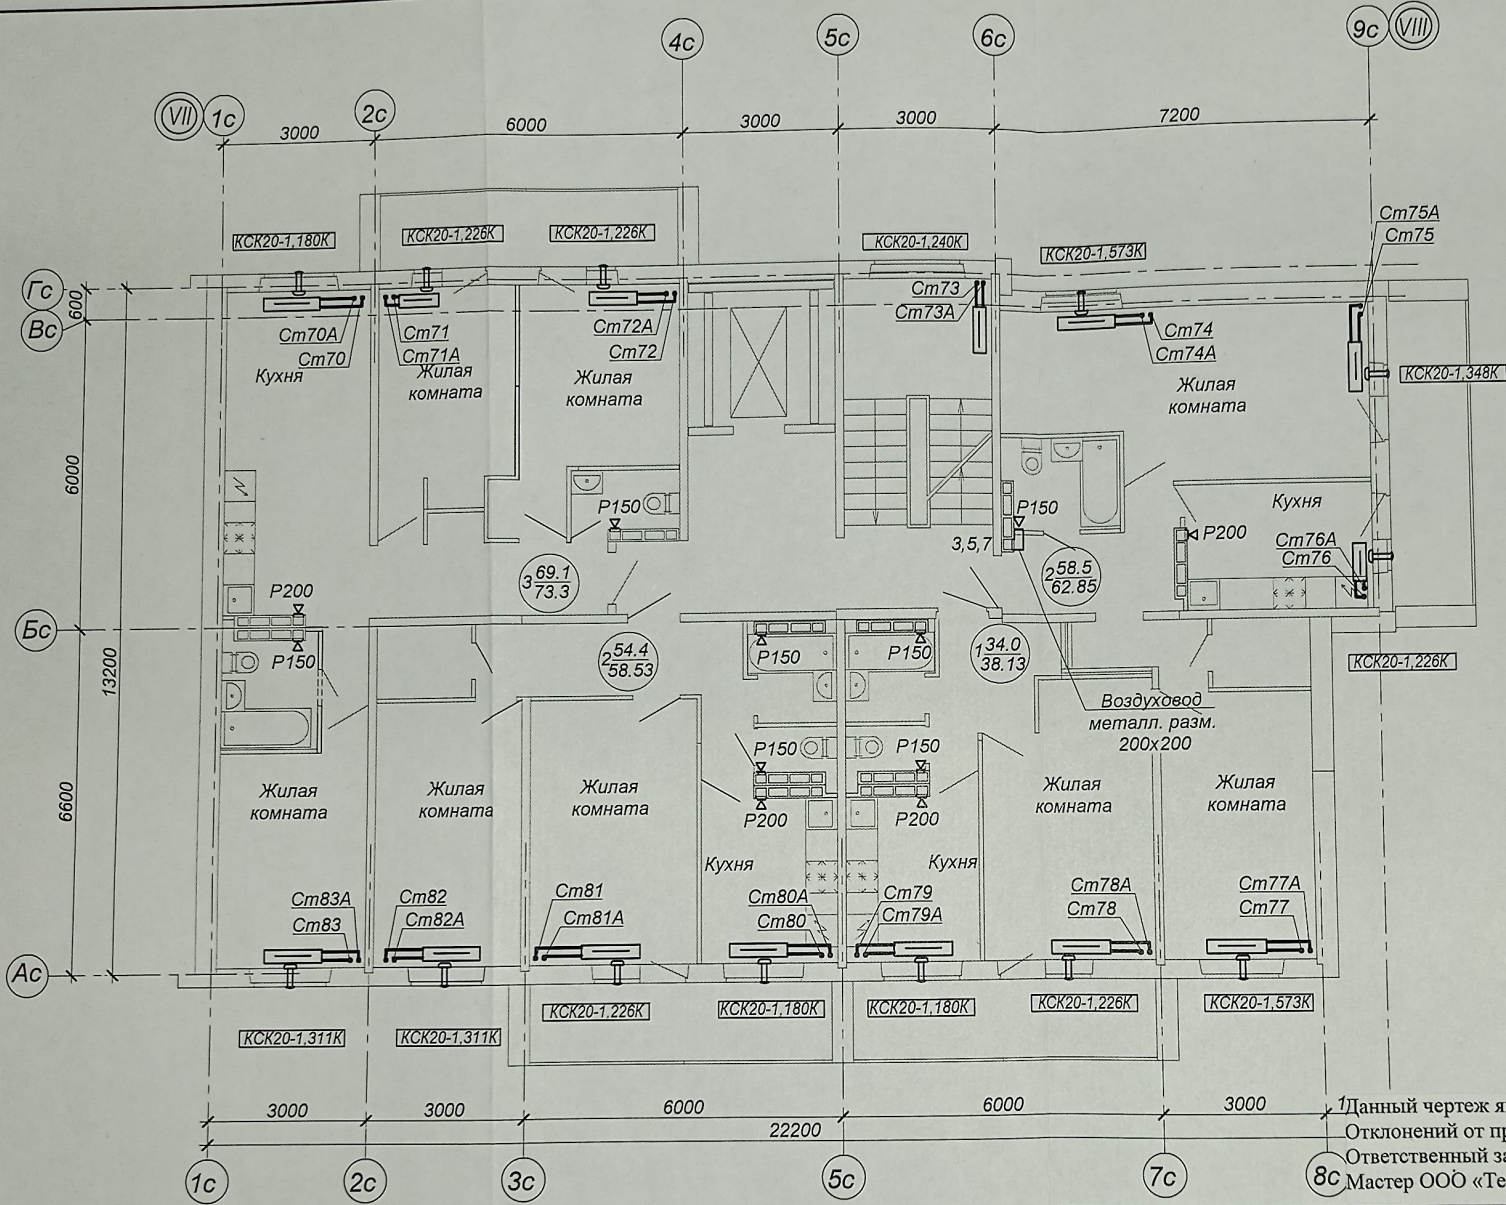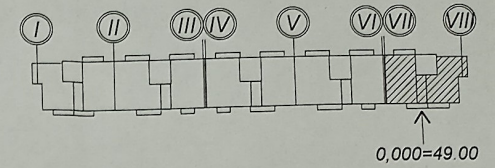


**Условные обозначения**

▮ - стеновой вентиляционный приточный клапан

**Примечание:**

1. Обязку стенового вентиляционного приточного клапана (над радиатором под окном) см. лист 5.
2. Обязку прибора отопления на лестничной клетке см. лист 6.
3. Обязку приборов отопления в квартирах см. лист 25, 26.
4. Место расположения регулирующих решеток рассматривать совместно с КСК-362 Ал.6 листы 135, 136, 137, а так же по месту, с точным

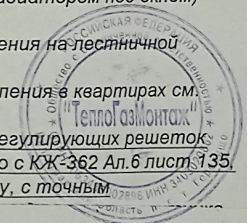

1) Данный чертеж является исполнительным.  
 Отклонен от проекта по геометрическим параметрам нет.  
 Ответственный за производство работ:  
 Мастер ООО «ТеплоГазМонтаж» *Бирюков* Бирюков М.А.

И/№. № подл.	Подпись дата	Взам. инв. №
--------------	--------------	--------------

					<b>23-2018-17-ОВ</b>			
					Многоэтажная жилая застройка на земельном участке по ул. 64-ой Армии, 139 в Кировском районе г. Волгограда (1 очередь строительства - жилые дома №17, 18, 19) 1 этап строительства жилой дом №17			
Изм	Кол.	Лист	№ док	Подпись	Дата	Стадия	Лист	Листов
Гл. арх.		Ливченко		<i>Ливченко</i>		Р	23	
Разраб.		Иванников		<i>Иванников</i>	12.23			
Н.контр.		Иванников		<i>Иванников</i>	12.23			
Жилой дом №17 Отопление и вентиляция выше 0,000						ООО Специализированный Застройщик «Пересвет-Юг»		
План 9 этажа в осях VII-VIII						формат А3		