
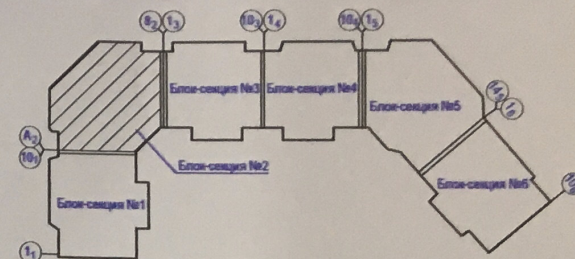


1 этаж

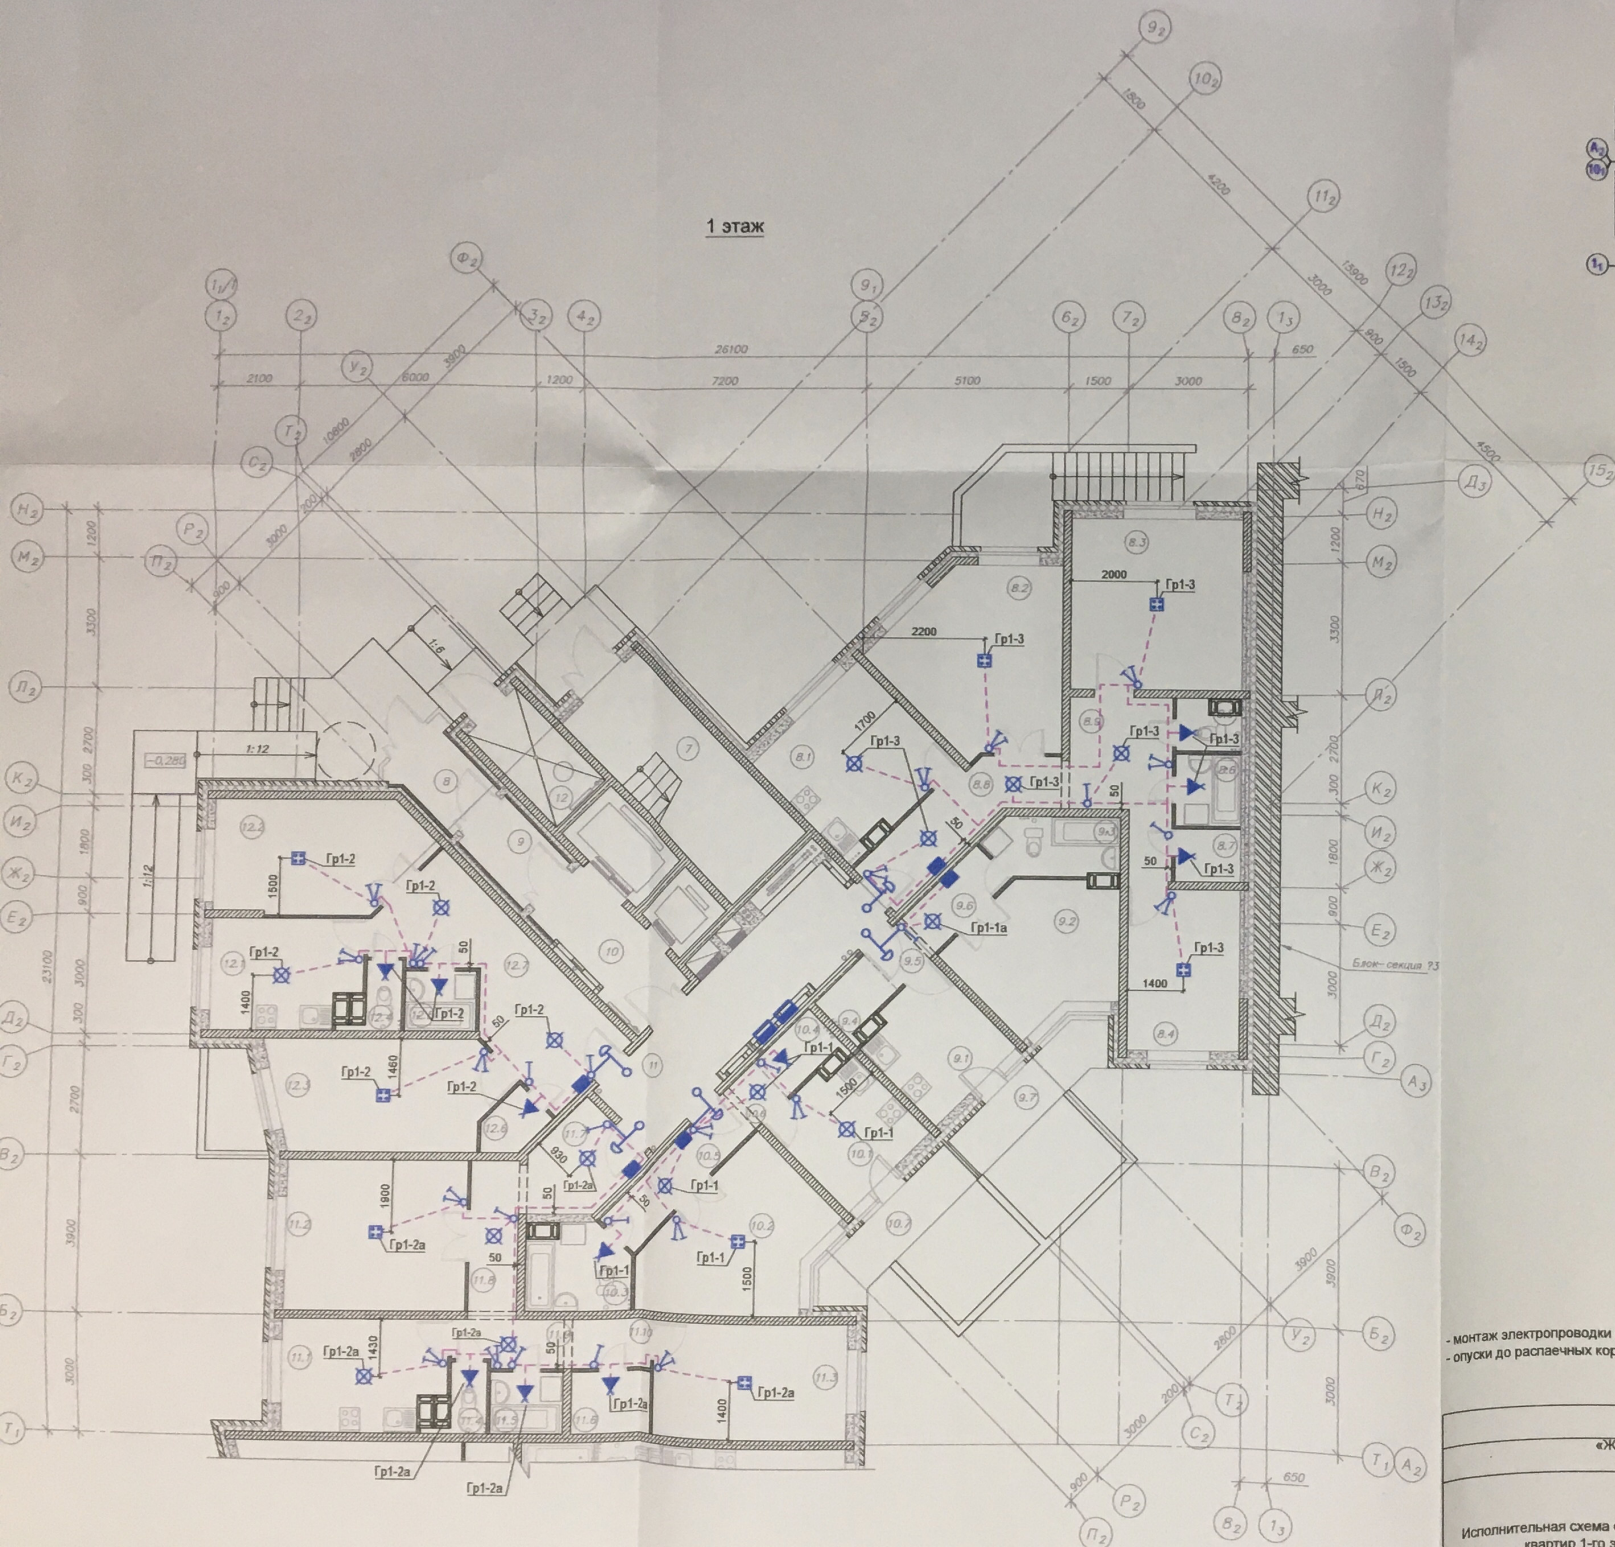

Условные обозначения:



- монтаж кабеля в гофрированной трубе ПВХ;
- монтаж кабеля в стене под штукатуркой

Примечания:

- монтаж электропроводки выполнен в стяжке пола вышележащего этажа в гофрированной трубе ПВХ;
- опуски до распределительных коробок и до выключателей выполнены в штрабе под штукатуркой.

Организация: ООО "Стройспецмонтаж"				
«Жилой дом №5 в микрорайоне 122-123 в Дзержинском районе г. Волгограда. Жилой дом «Атлант» БС1.2»				
Исполнительная схема сети освещения квартир 1-го этажа. Блок-секция №2	Должность	Ф.И.О.	Дата	Подпись
	Гл. инженер	Гурский А.В.		
	Выполнил	Варламов В.А.		

2 этаж

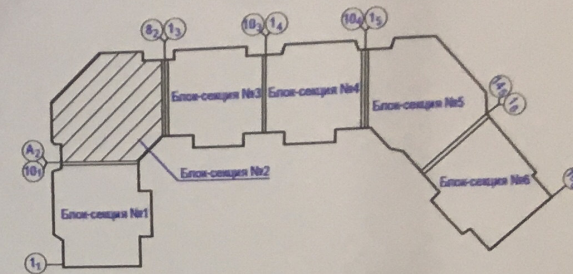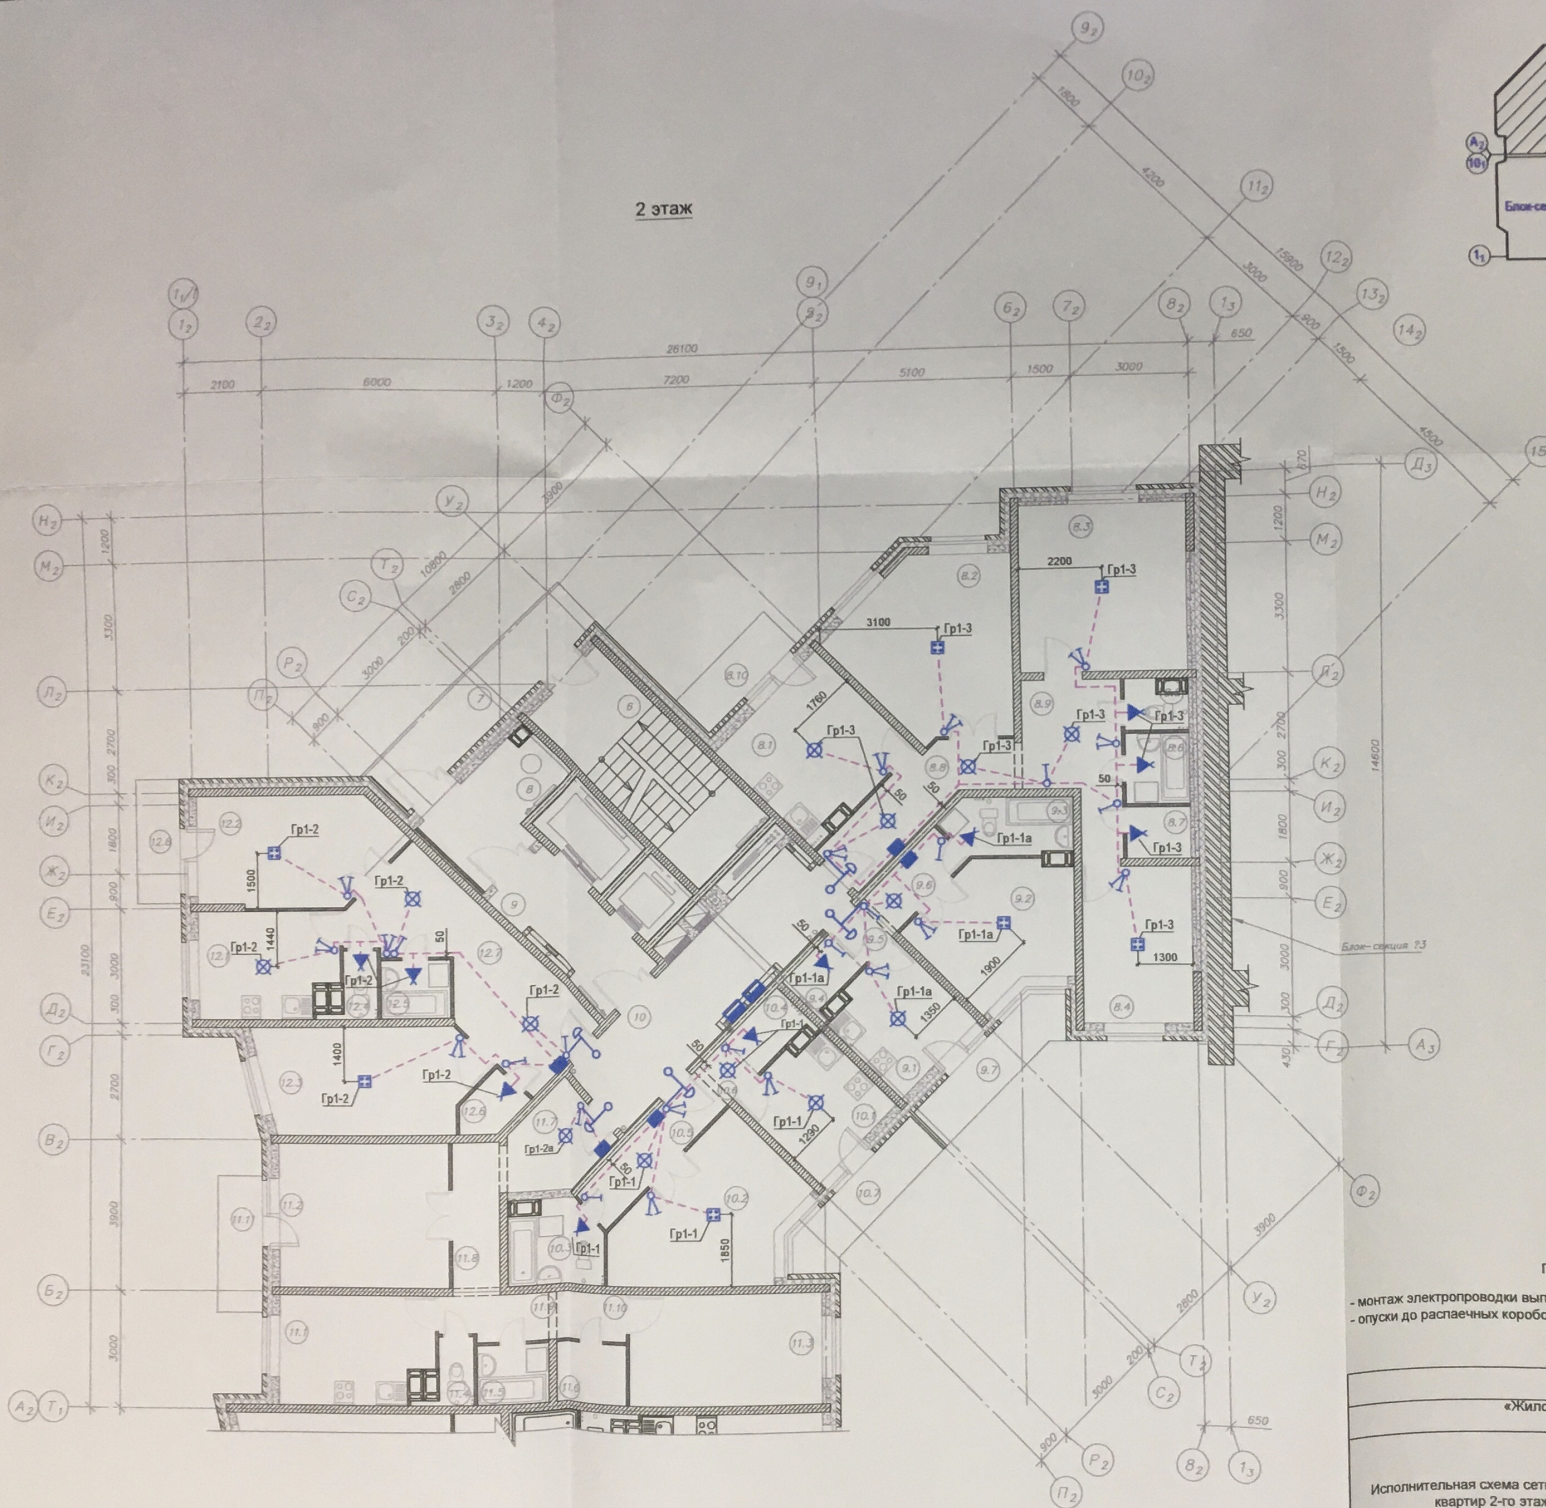

Условные обозначения:

- монтаж кабеля в гофрированной трубе ПВХ;
- монтаж кабеля в стене под штукатуркой

Примечания:

- монтаж электропроводки выполнен в стяжке пола вышележащего этажа в гофрированной трубе ПВХ;
- опуски до распределительных коробок и до выключателей выполнены в штрабе под штукатуркой.



Организация: ООО "Стройспецмонтаж"

«Жилой дом №5 в микрорайоне 122-123 в Дзержинском районе
г. Волгограда. Жилой дом «Атлант» БС1.2»

Исполнительная схема сети освещения
квартир 2-го этажа.
Блок-секция №2

Должность	Ф.И.О.	Дата	Подпись
Гл. инженер	Гурский А.В.		
Выполнил	Варламов В.А.		

3 этаж

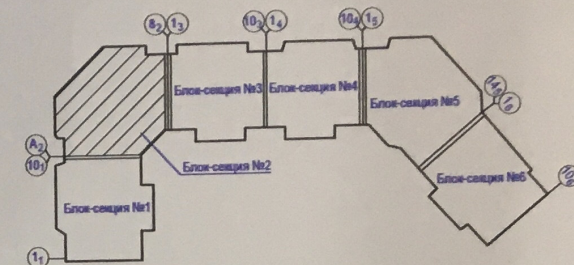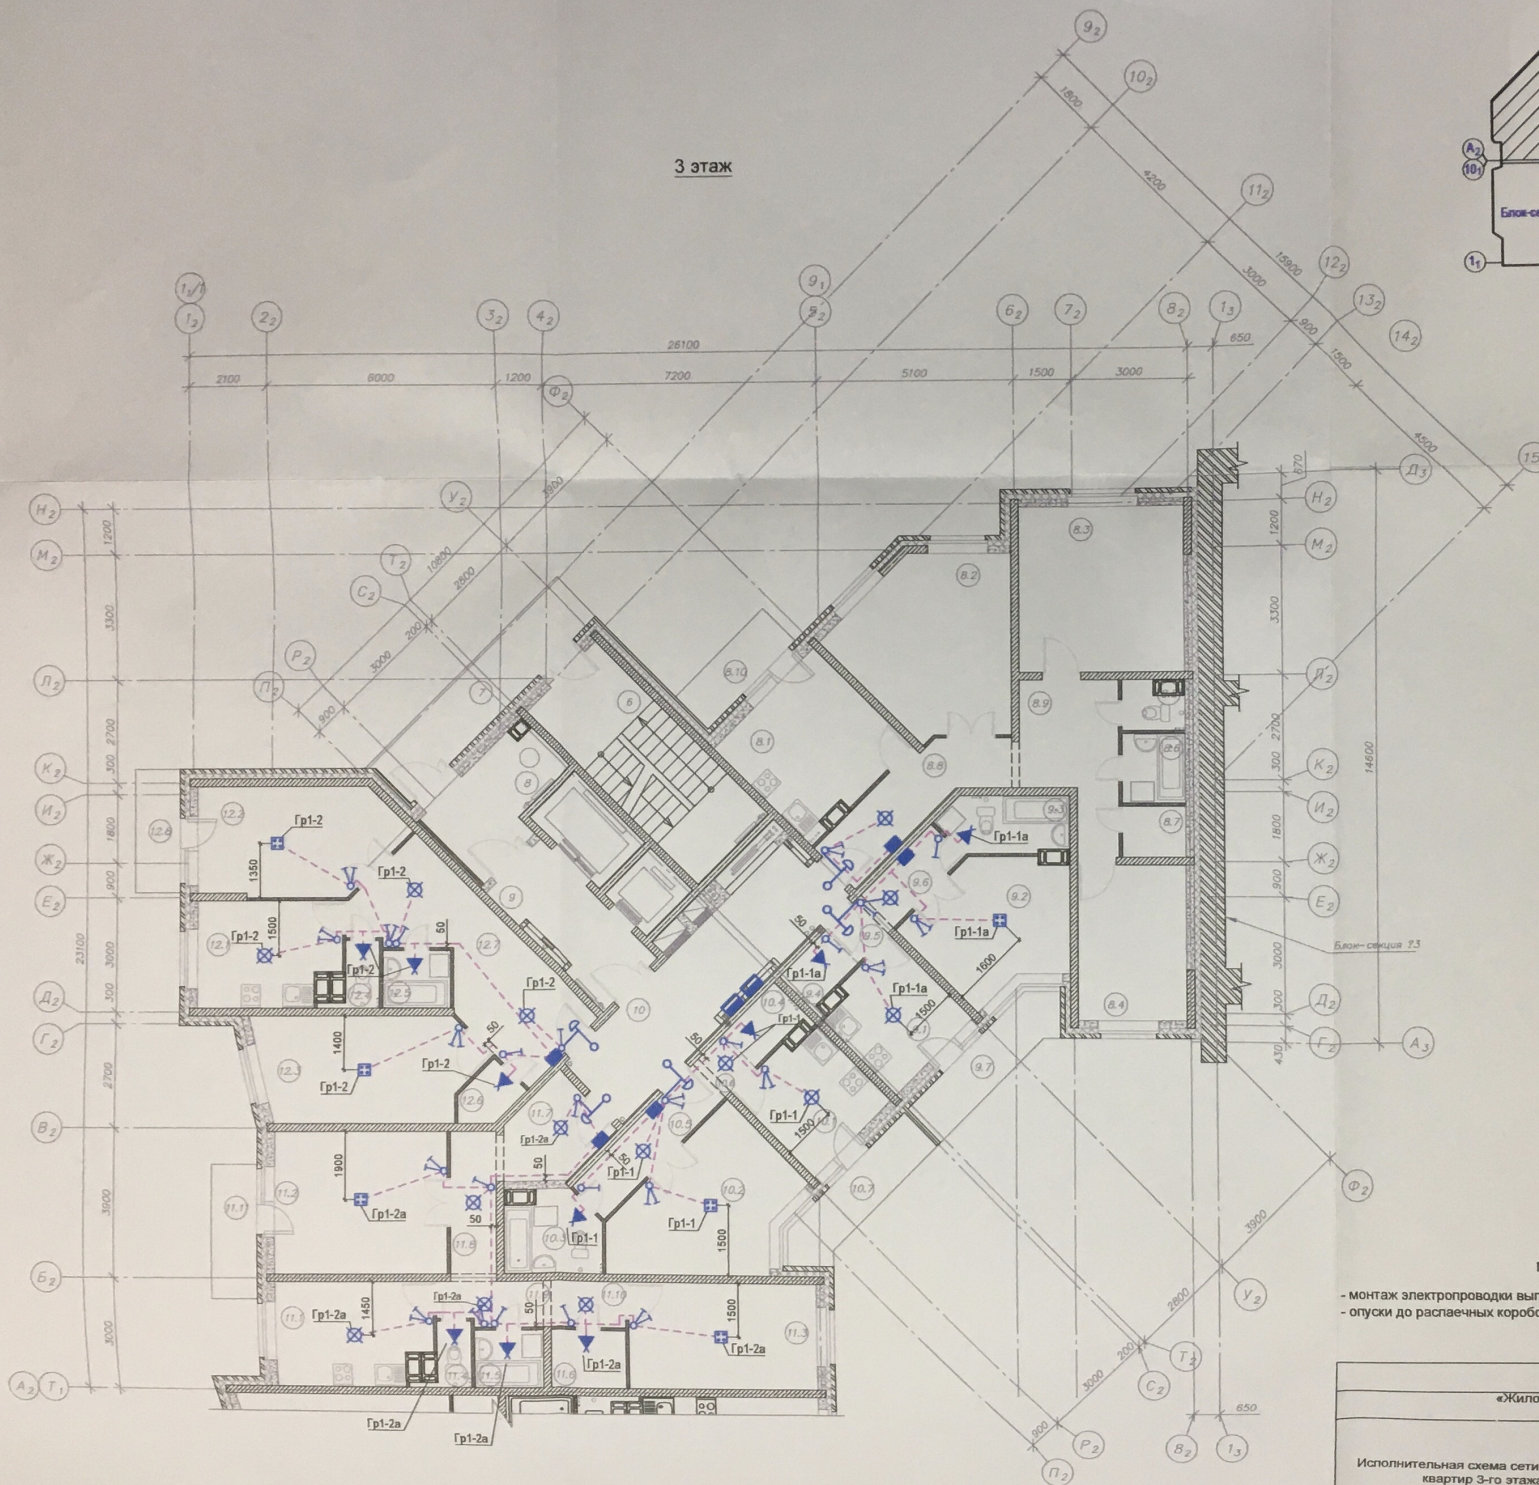

Условные обозначения:



- монтаж кабеля в гофрированной трубе ПВХ;
- монтаж кабеля в стене под штукатуркой

Примечания:

- монтаж электропроводки выполнен в стяжке пола вышележащего этажа в гофрированной трубе ПВХ;
- опуски до распаечных коробок и до выключателей выполнены в штрабе под штукатуркой.

Организация: ООО "Стройспецмонтаж"				
«Жилой дом №5 в микрорайоне 122-123 в Дзержинском районе г. Волгограда. Жилой дом «Атлант» БС1.2»				
Исполнительная схема сети освещения квартир 3-го этажа. Блок-секция №2	Должность	Ф.И.О.	Дата	Подпись
	Гл. инженер	Гурский А.В.		
	Выполнил	Варламов В.А.		

4-7 этажи

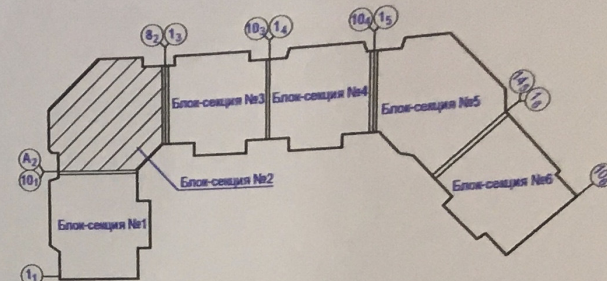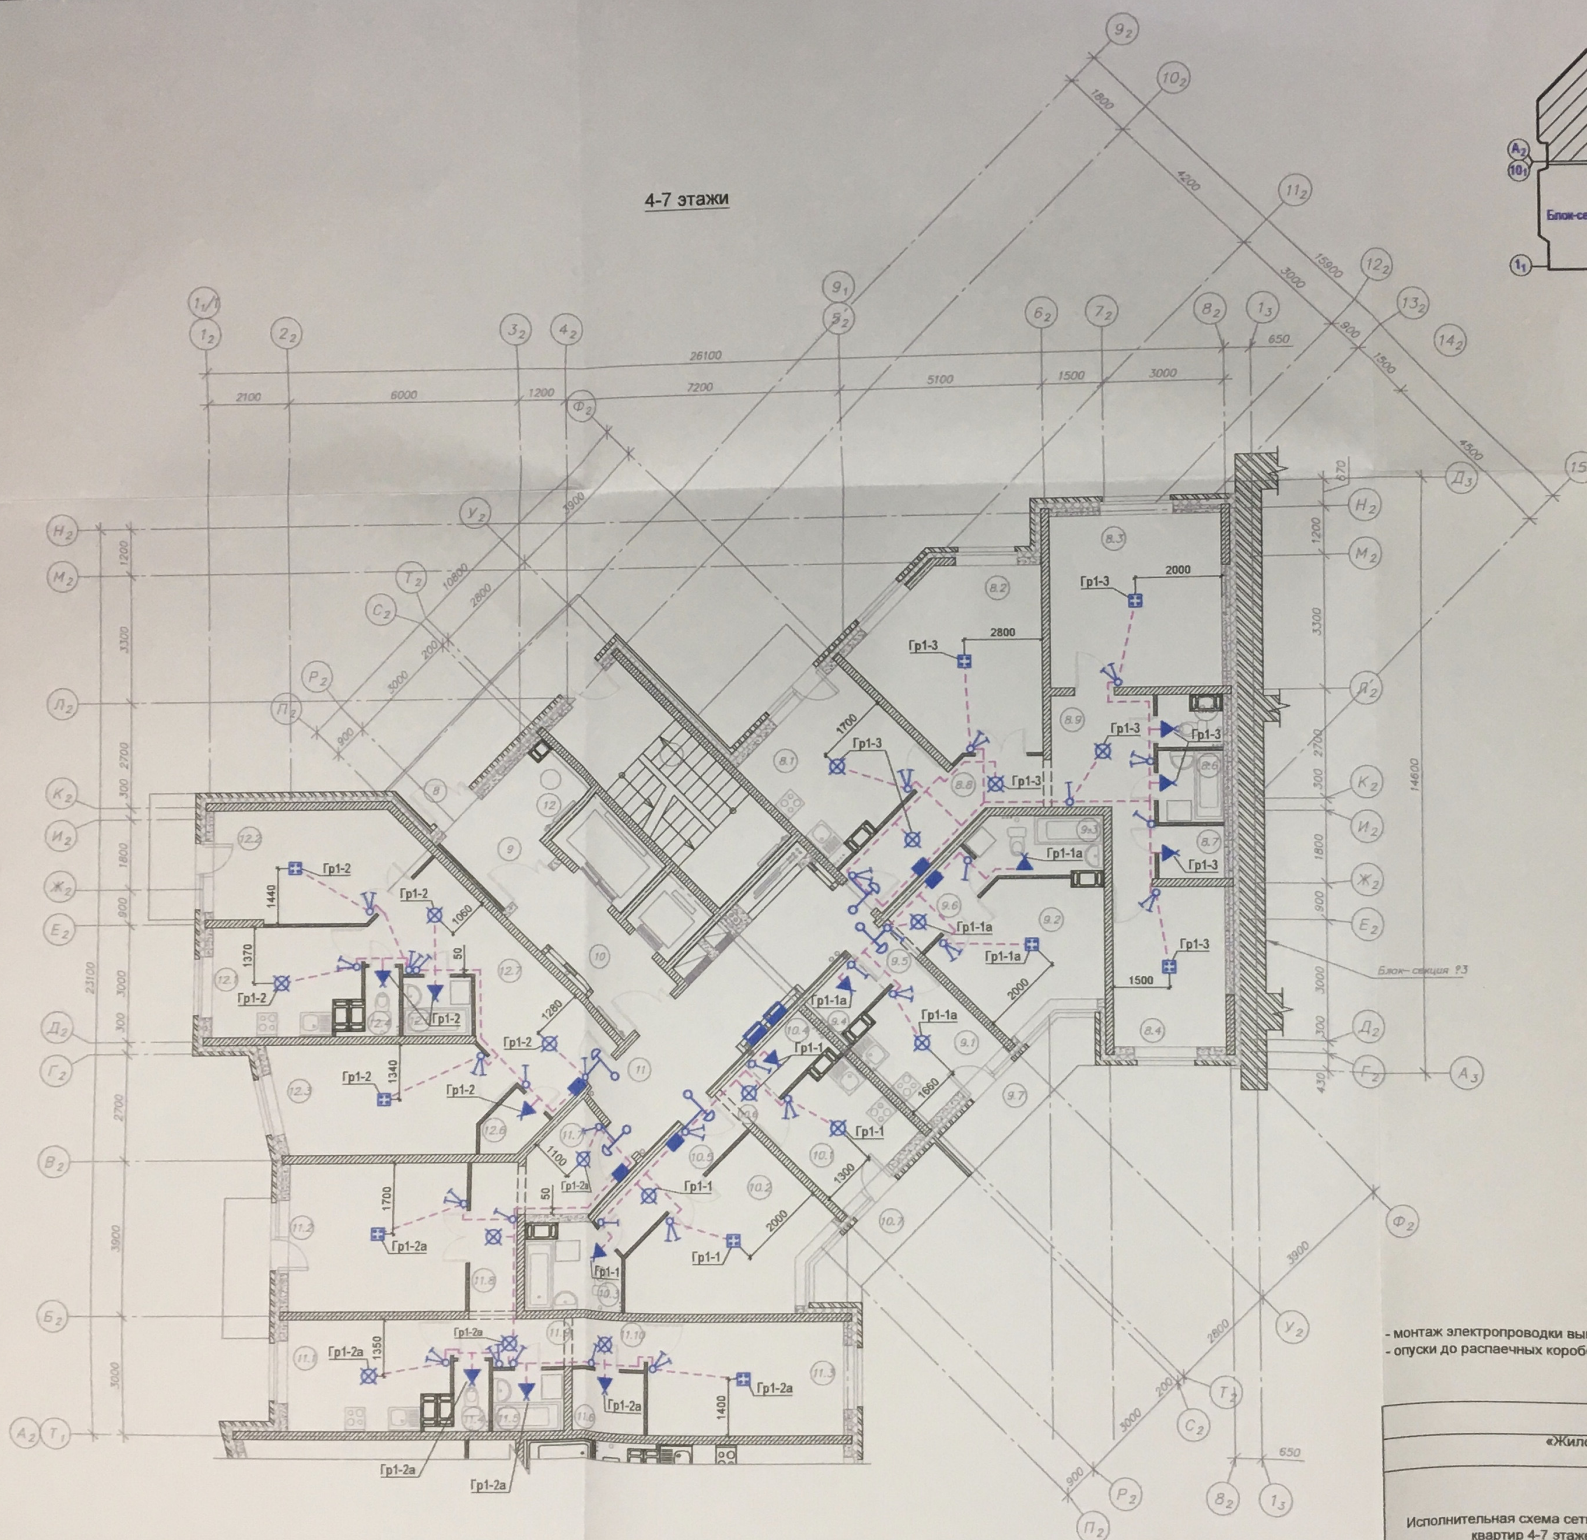

Условные обозначения:

- монтаж кабеля в гофрированной трубе ПВХ;
- монтаж кабеля в стене под штукатуркой


Примечания:

- монтаж электропроводки выполнен в стяжке пола вышележащего этажа в гофрированной трубе ПВХ;
- опуски до распределительных коробок и до выключателей выполнены в штрабе под штукатуркой.

Организация: ООО "Стройспецмонтаж"				
«Жилой дом №5 в микрорайоне 122-123 в Дзержинском районе г. Волгограда. Жилой дом «Атлант» БС1,2»				
Исполнительная схема сети освещения квартир 4-7 этажей. Блок-секция №2	Должность	Ф.И.О.	Дата	Подпись
	Гл. инженер	Гурский А.В.		
	Выполнил	Варламов В.А.		

Формат А2

8 этаж


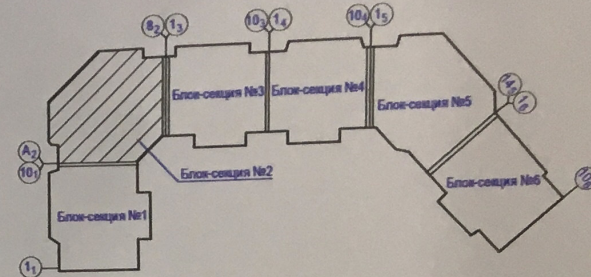


Условные обозначения:

- монтаж кабеля в гофрированной трубе ПВХ;
- монтаж кабеля в стене под штукатуркой

Организация: ООО "Стройспецмонтаж"				
«Жилой дом №5 в микрорайоне 122-123 в Дзержинском районе г. Волгограда. Жилой дом «Атлант» БС1.2»				
Исполнительная схема сети освещения квартир 8-го этажа. Блок-секция №2	Должность	Ф.И.О.	Дата	Подпись
	Гл. инженер	Гурский А.В.		
	Выполнил	Варламов В.А.		

9 этаж

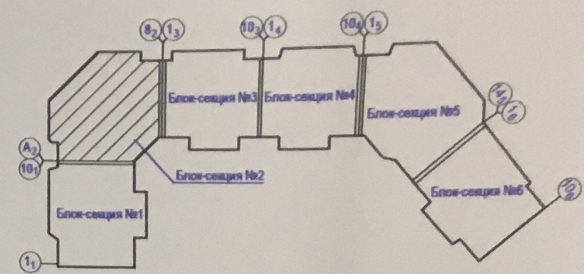
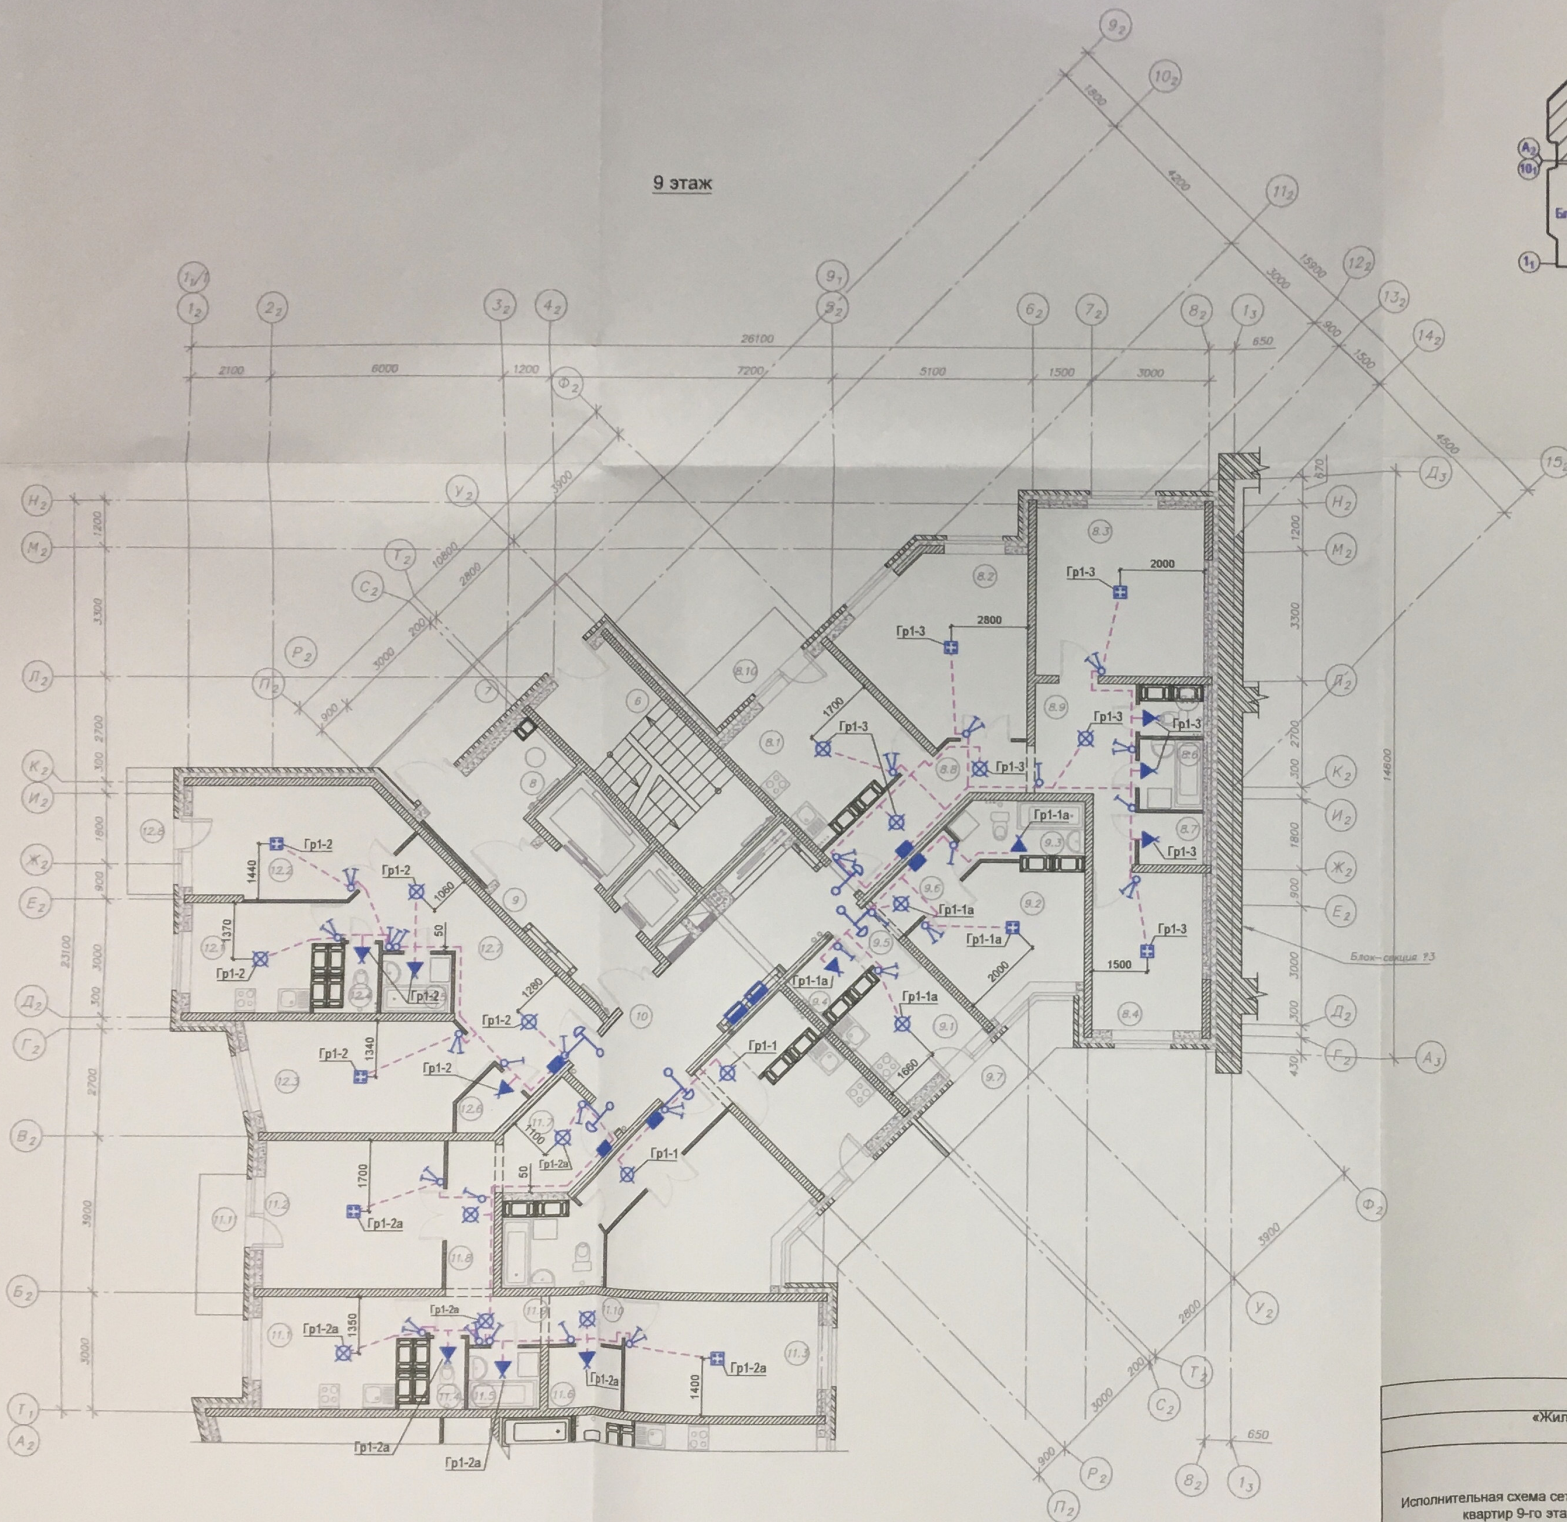


Условные обозначения:

- монтаж кабеля в гофрированной трубе ПВХ;
- монтаж кабеля в стене под штукатуркой

Организация: ООО "Стройспецмонтаж"				
«Жилой дом №5 в микрорайоне 122-123 в Дзержинском районе г. Волгограда. Жилой дом «Атлант» БС1,2»				
Исполнительная схема сети освещения квартир 9-го этажа. Блок-секция №2	Должность	Ф.И.О.	Дата	Подпись
	Гл. инженер	Гурский А.В.		
	Выполнил	Варламов В.А.		

10 этаж

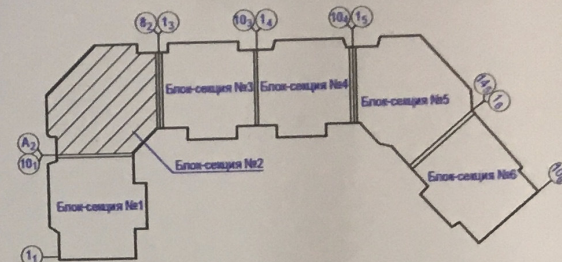
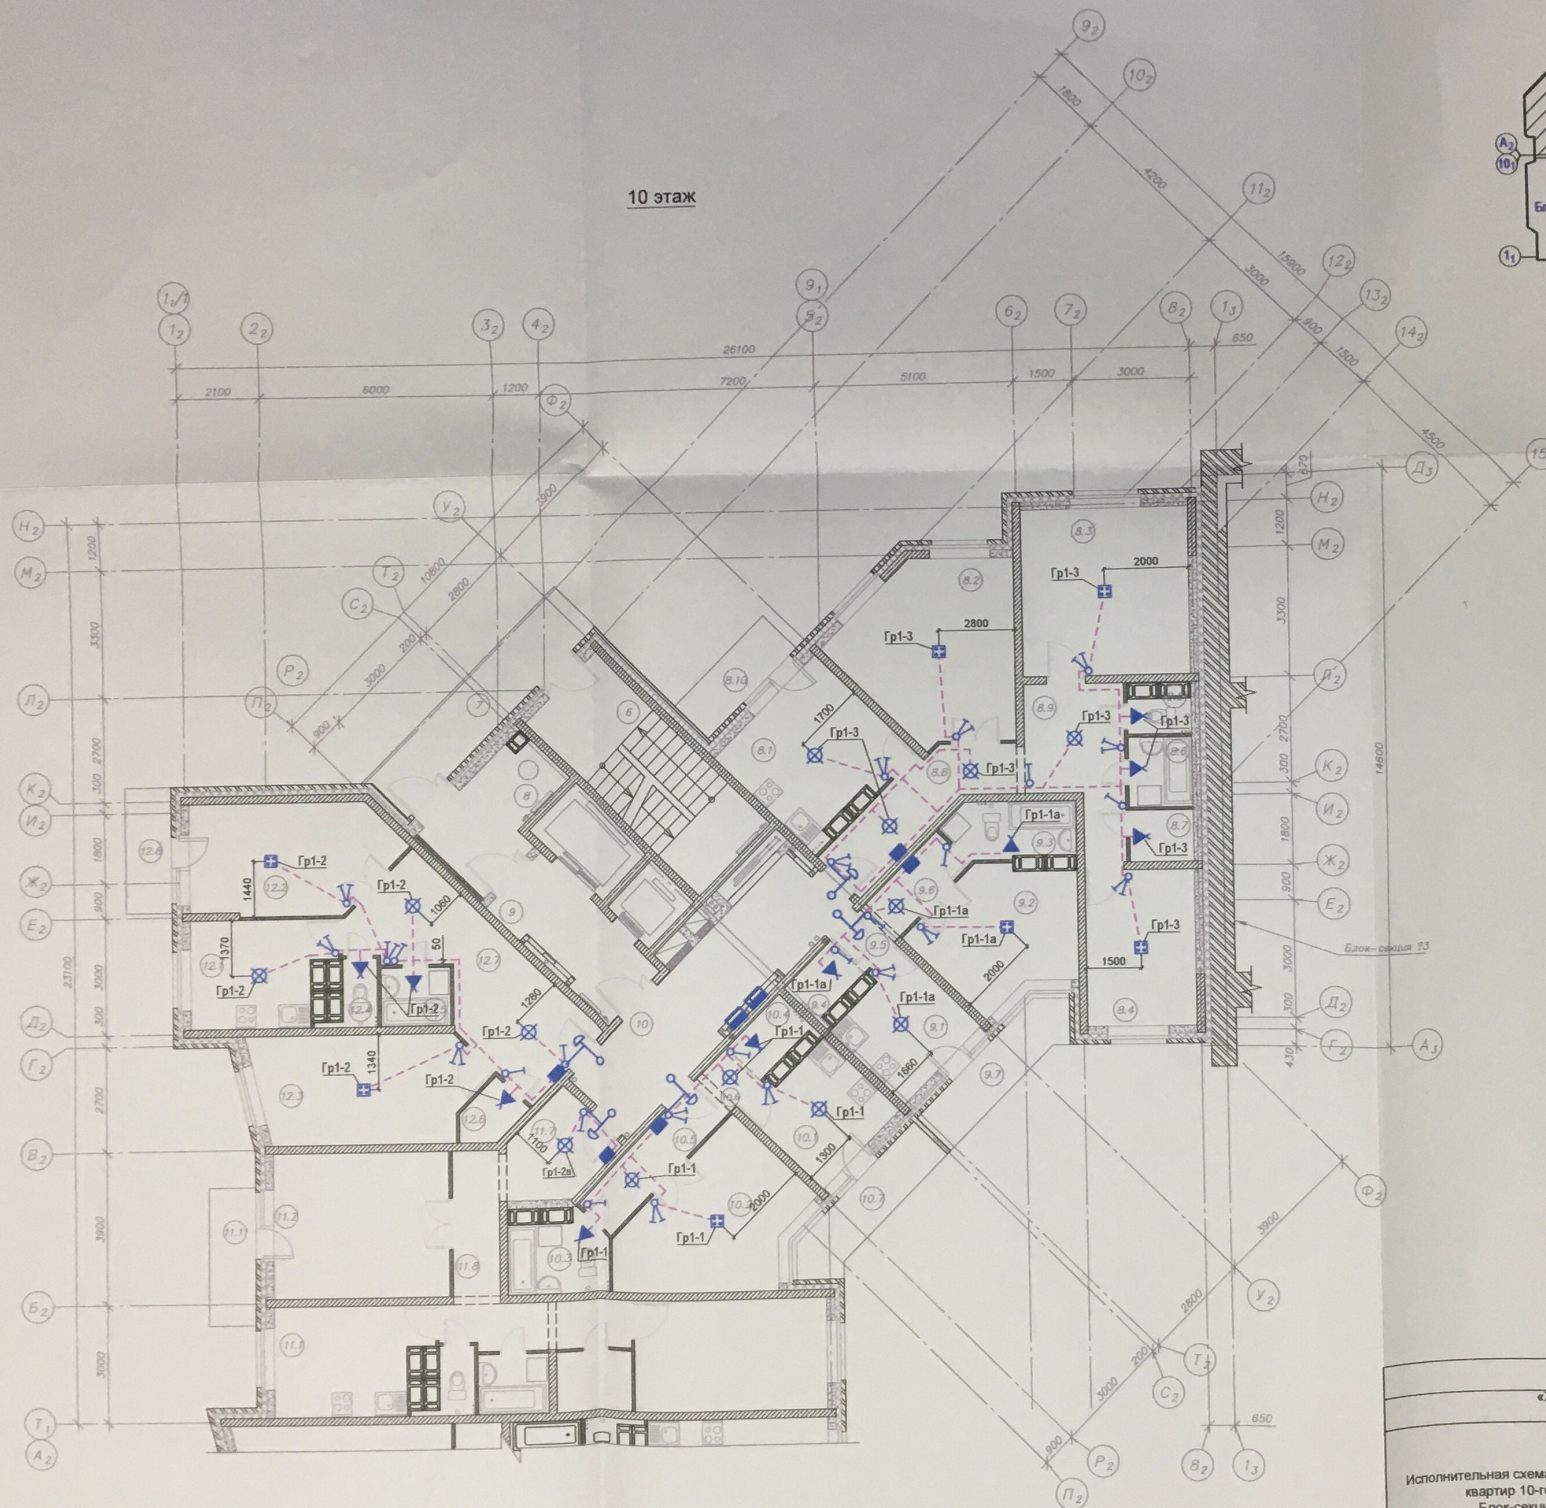


Условные обозначения

- монтаж кабеля в гофрированной трубе ПВХ;
- монтаж кабеля в стене под штукатуркой

Организация: ООО "Стройспецмонтаж"				
«Жилой дом №5 в микрорайоне 122-123 в Дзержинском районе г. Волгограда. Жилой дом «Атлант» БС1.2»				
Исполнительная схема сети освещения квартир 10-го этажа. Блок-секция №2	Должность	Ф.И.О.	Дата	Подпись
	Гл. инженер	Гурский А.В.		
	Выполнил	Варламов В.А.		


11-14 этажи

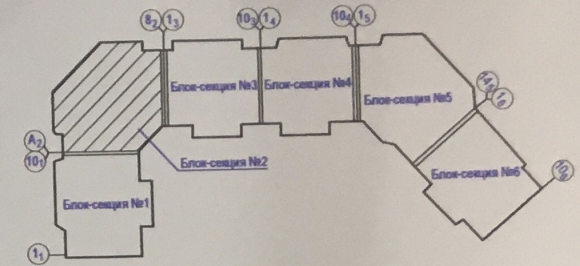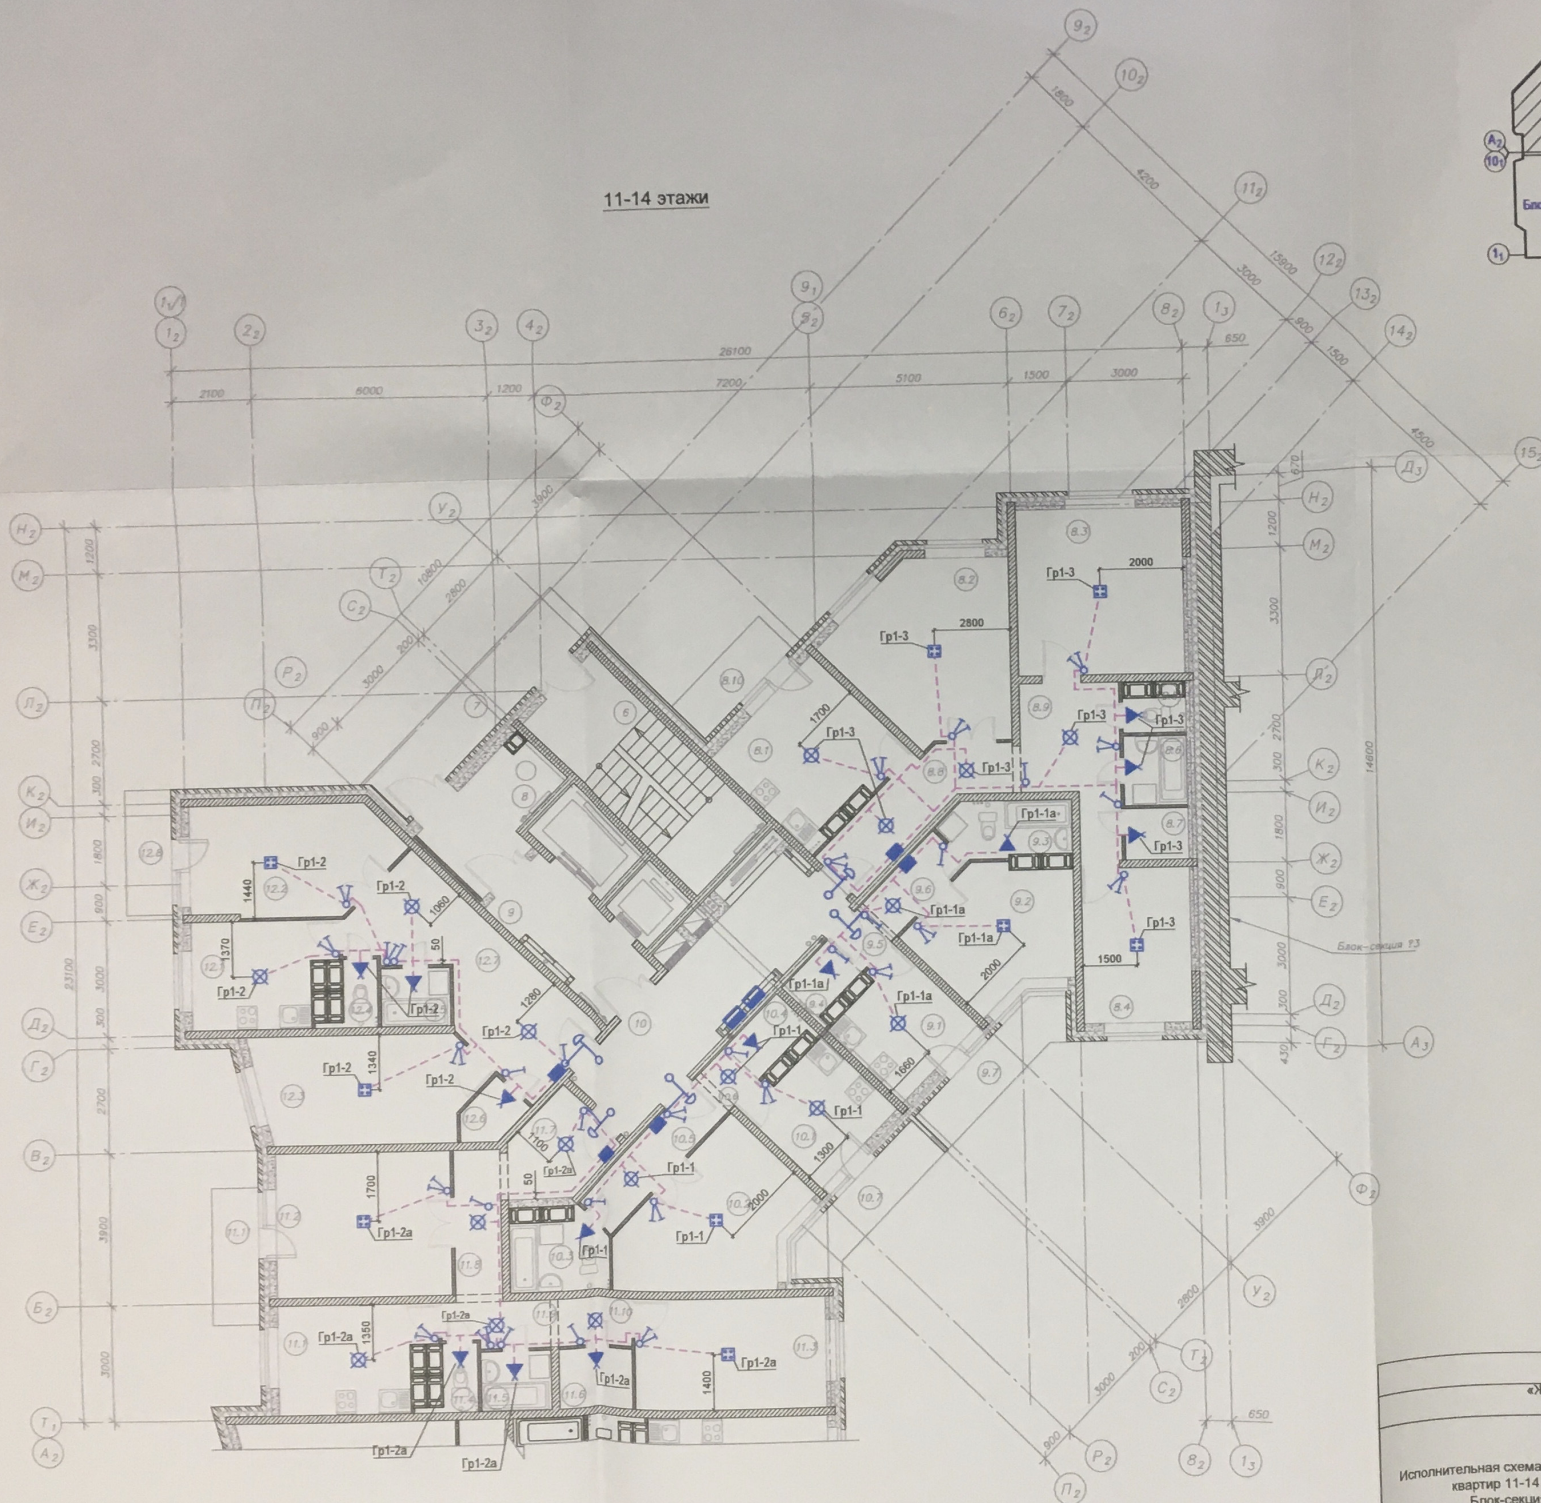

Условные обозначения:

- монтаж кабеля в гофрированной трубе ПВХ;
- монтаж кабеля в стене под штукатуркой

Организация: ООО "Стройспецмонтаж"				
«Жилой дом №5 в микрорайоне 122-123 в Дзержинском районе г. Волгограда. Жилой дом «Атлант» БС1,2»				
Исполнительная схема сети освещения квартир 11-14 этажей. Блок-секция №2	Должность	Ф.И.О.	Дата	Подпись
	Гл. инженер	Гурский А.В.		
	Выполнил	Варламов В.А.		

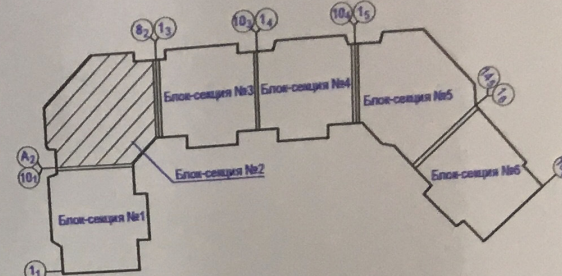

- монтаж кабеля в гофрированной трубе ПВХ;
- монтаж кабеля в стене под штукатуркой

Организация: ООО "Стройспецмонтаж" «Жилой дом №5 в микрорайоне 122-123 в Дзержинском районе г. Волгограда. Жилой дом «Атлант» БС1,2»				
Исполнительная схема сети освещения квартир 15-16 этажей. Блок-секция №2	Должность	Ф.И.О.	Дата	Подпись
	Гл. инженер	Гурский А.В.		
	Выполнил	Варламов В.А.		
Формат А2				