


План 1 этажа
на отм. +0,000

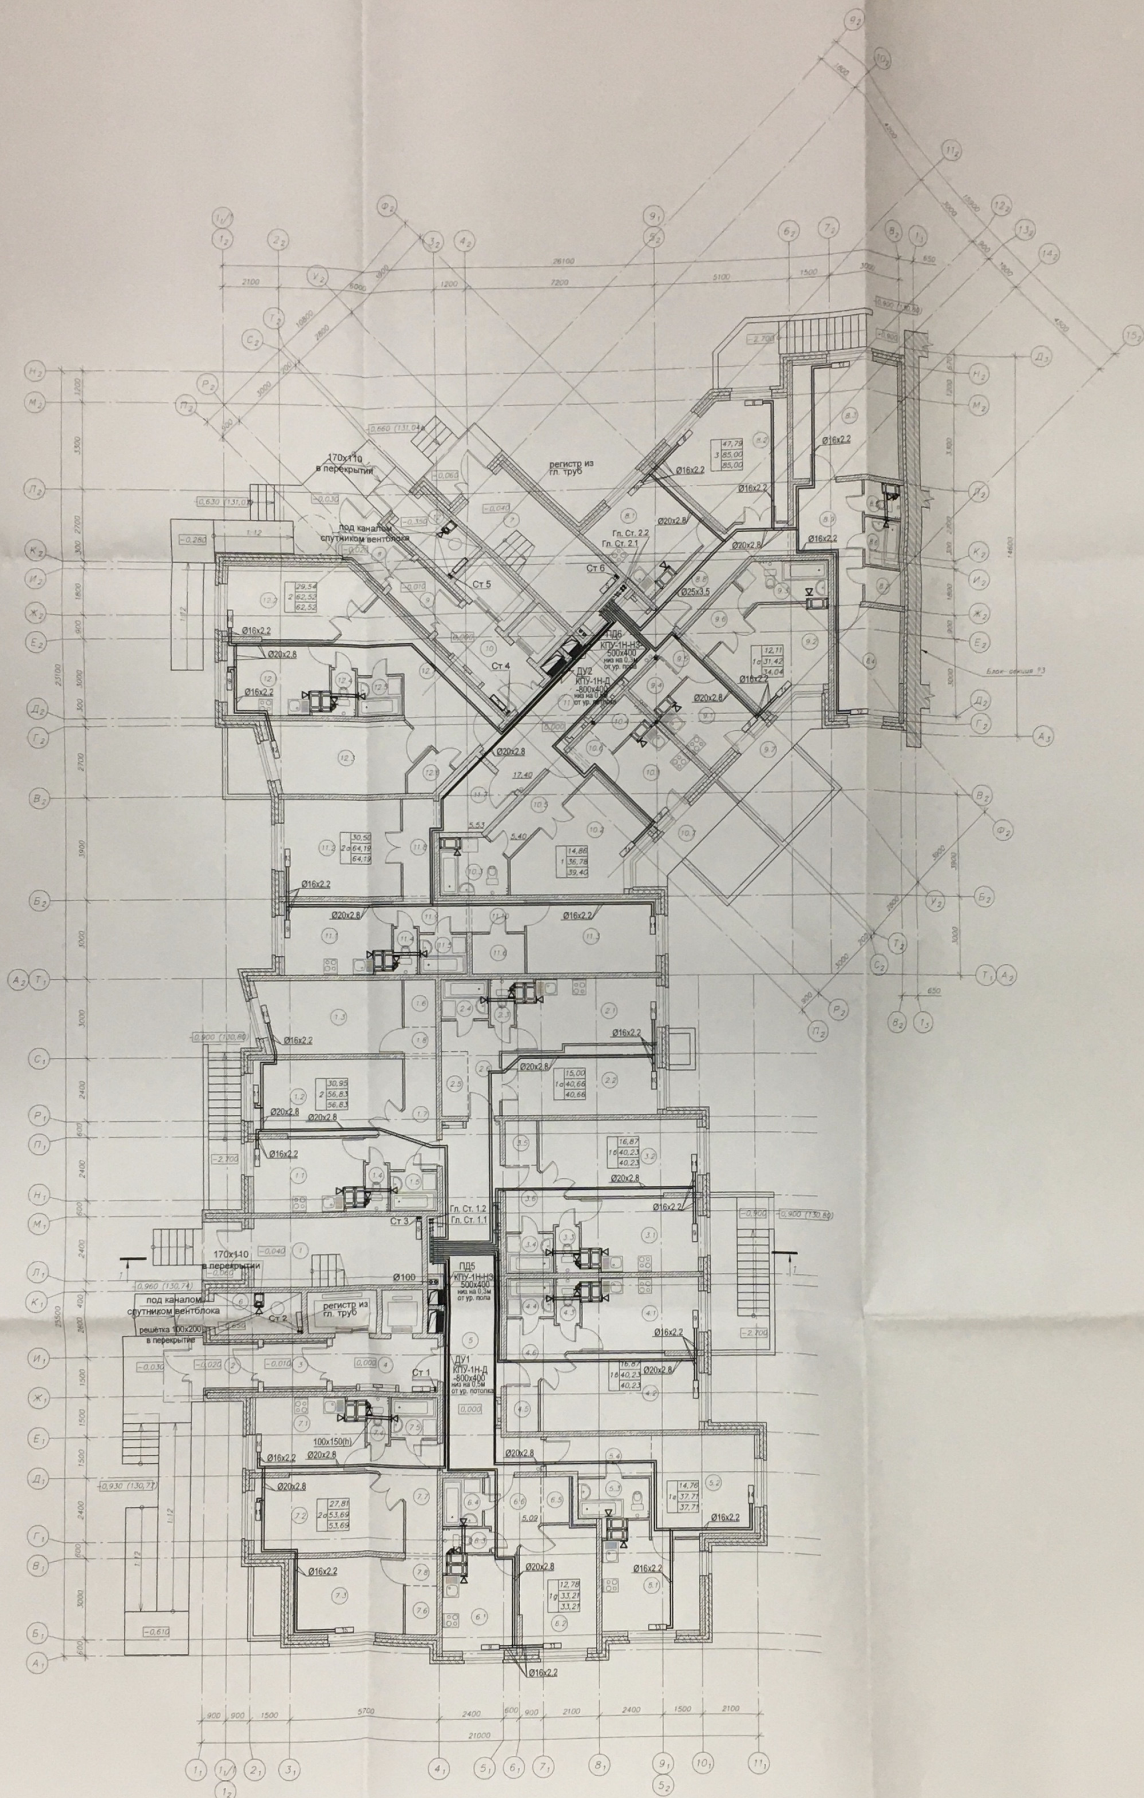

Данный чертеж является исполнительным.
Отклонений от проекта по геометрическим параметрам нет.
Ответственный за производство работ
Мастер ООО «ТеплоГазМонтаж»

Крюков О.И.

18/12-2017/1032пр-ОВ


Жилой дом №5 в микрорайоне 122-123
Дзержинского района г. Волгограда.

Вид	Вид. ил.	Лист	№ д.к.	Подпись	Дата	Страница	Лист	Листов
АП	Масфенов	03.19				р	4	
Разраб.	Чайка	03.19						
Монтаж	Масфенов	03.19						

План 1 этажа на отм. +0,000

ООО «Газэнергопроект»

План 2 - 7 этажей
на отмет. +3,000 ... +18,000

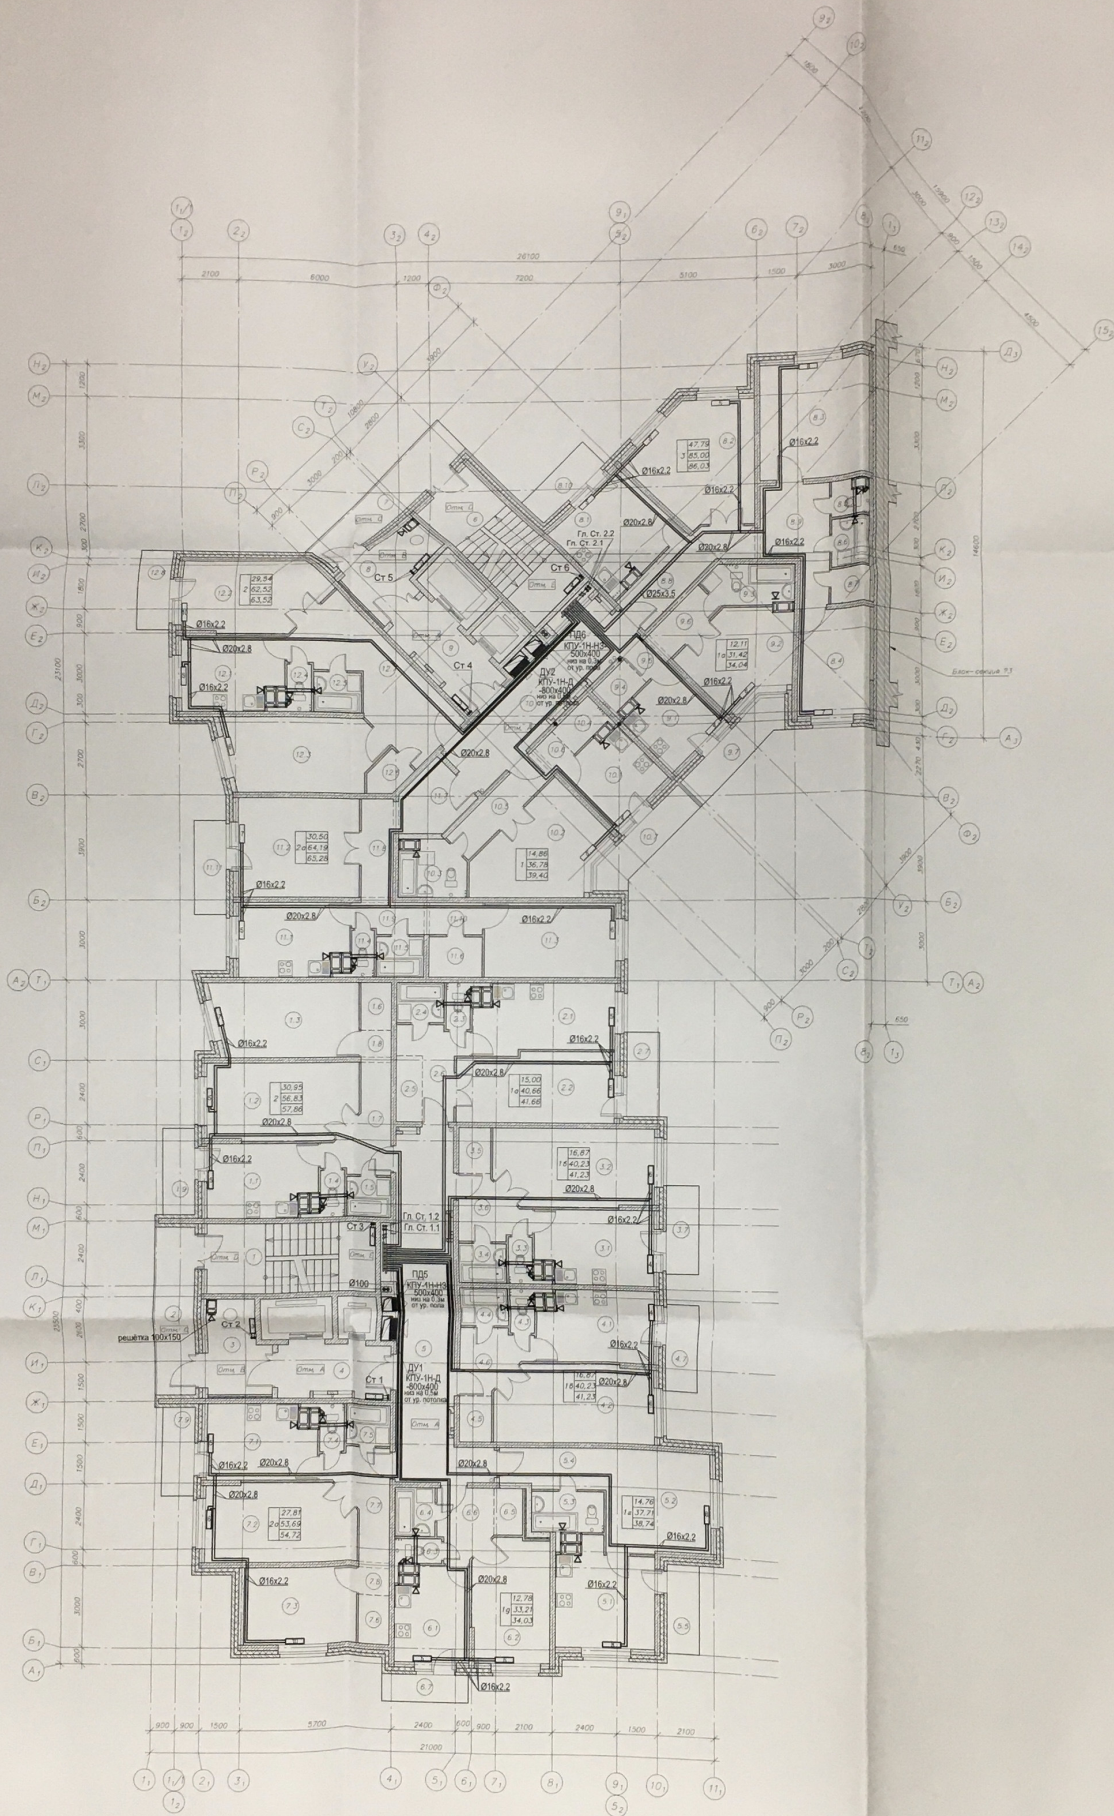

Данный чертеж является исполнительным.
Отклонений от проекта по геометрическим параметрам нет.
Ответственный за производство работ:
Мастер ООО «ТеплоГазМонтаж»


Крюков О.И.

18/12-2017/1032пр-ОВ

Жилой дом №5 в микрорайоне 122-123
Дзержинского района г. Волгограда.

№	Имя	Долг.	В. акт.	Подпись	Дата	Страна	Лист	Листов
1	Морфенов	Мастер	03.19		03.19	Жилой дом №5	Р	5
2	Морфенов	Мастер	03.19		03.19	Блок-секция 1, 2.		
План 2 - 7 этажей на отм. +3,000 ... +18,000						ООО "Газэнергосервис"		

План 8 ... 16 этажей
на отм. +21,000 ... +45,000

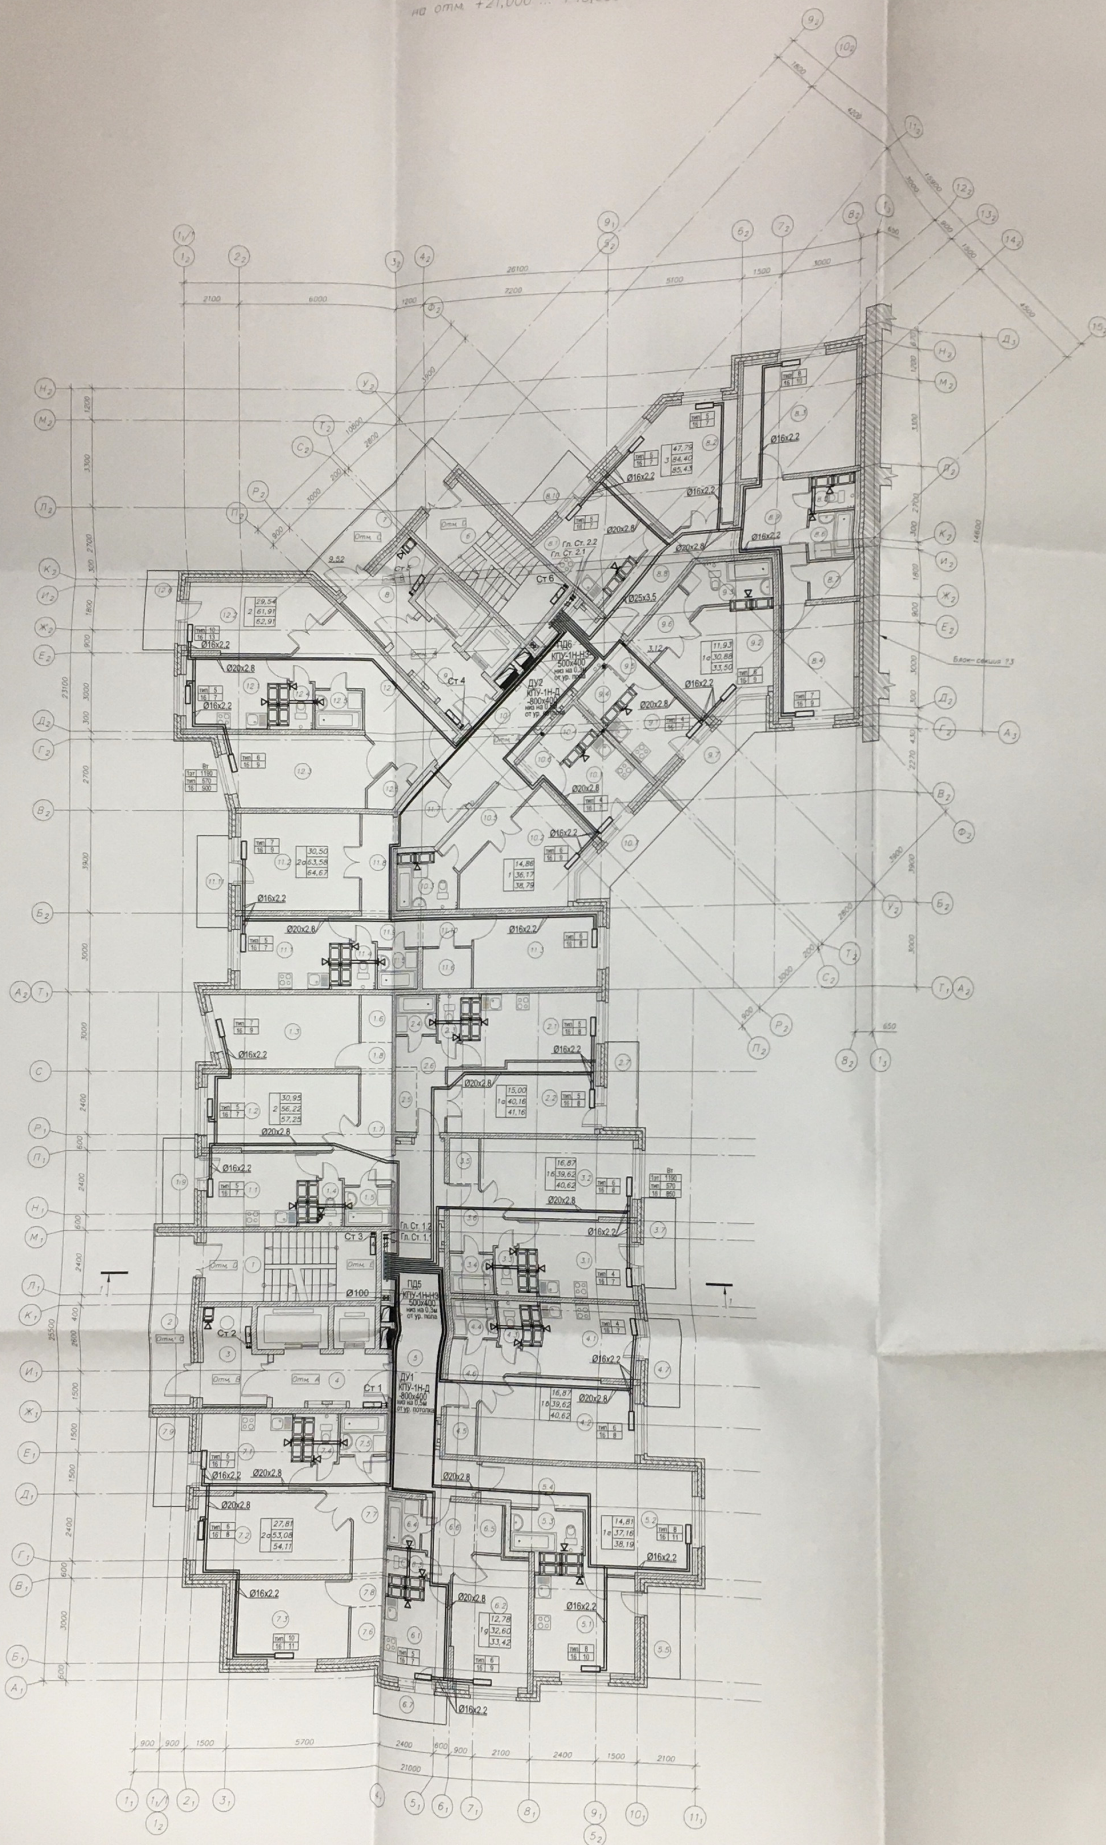

Данный чертеж является исполнительным.
Отклонений от проекта по геометрическим параметрам нет.
Ответственный за производство работ: _____
Мастер ООО «ТеплоГазМонтаж» _____

Крюков О.Н.

18/12-2017/1032пр-ОВ

Жилой дом №5 в микрорайоне 122-123
Дзержинского района г. Волгограда

Вид	Код	Изм.	Исполн.	Дата	Содержание	Стор.	Лист	Итого
АД	1032	1	М.В.В.	03.19	Жилой дом №5	Р	6	
Проект	1032	1	М.В.В.	03.19	Блок-секция 1, 2	Р	6	
					План 8 ... 16 этажей			
					на отм. +21,000 ... +45,000			
					ООО «Тазэнергопроект»			