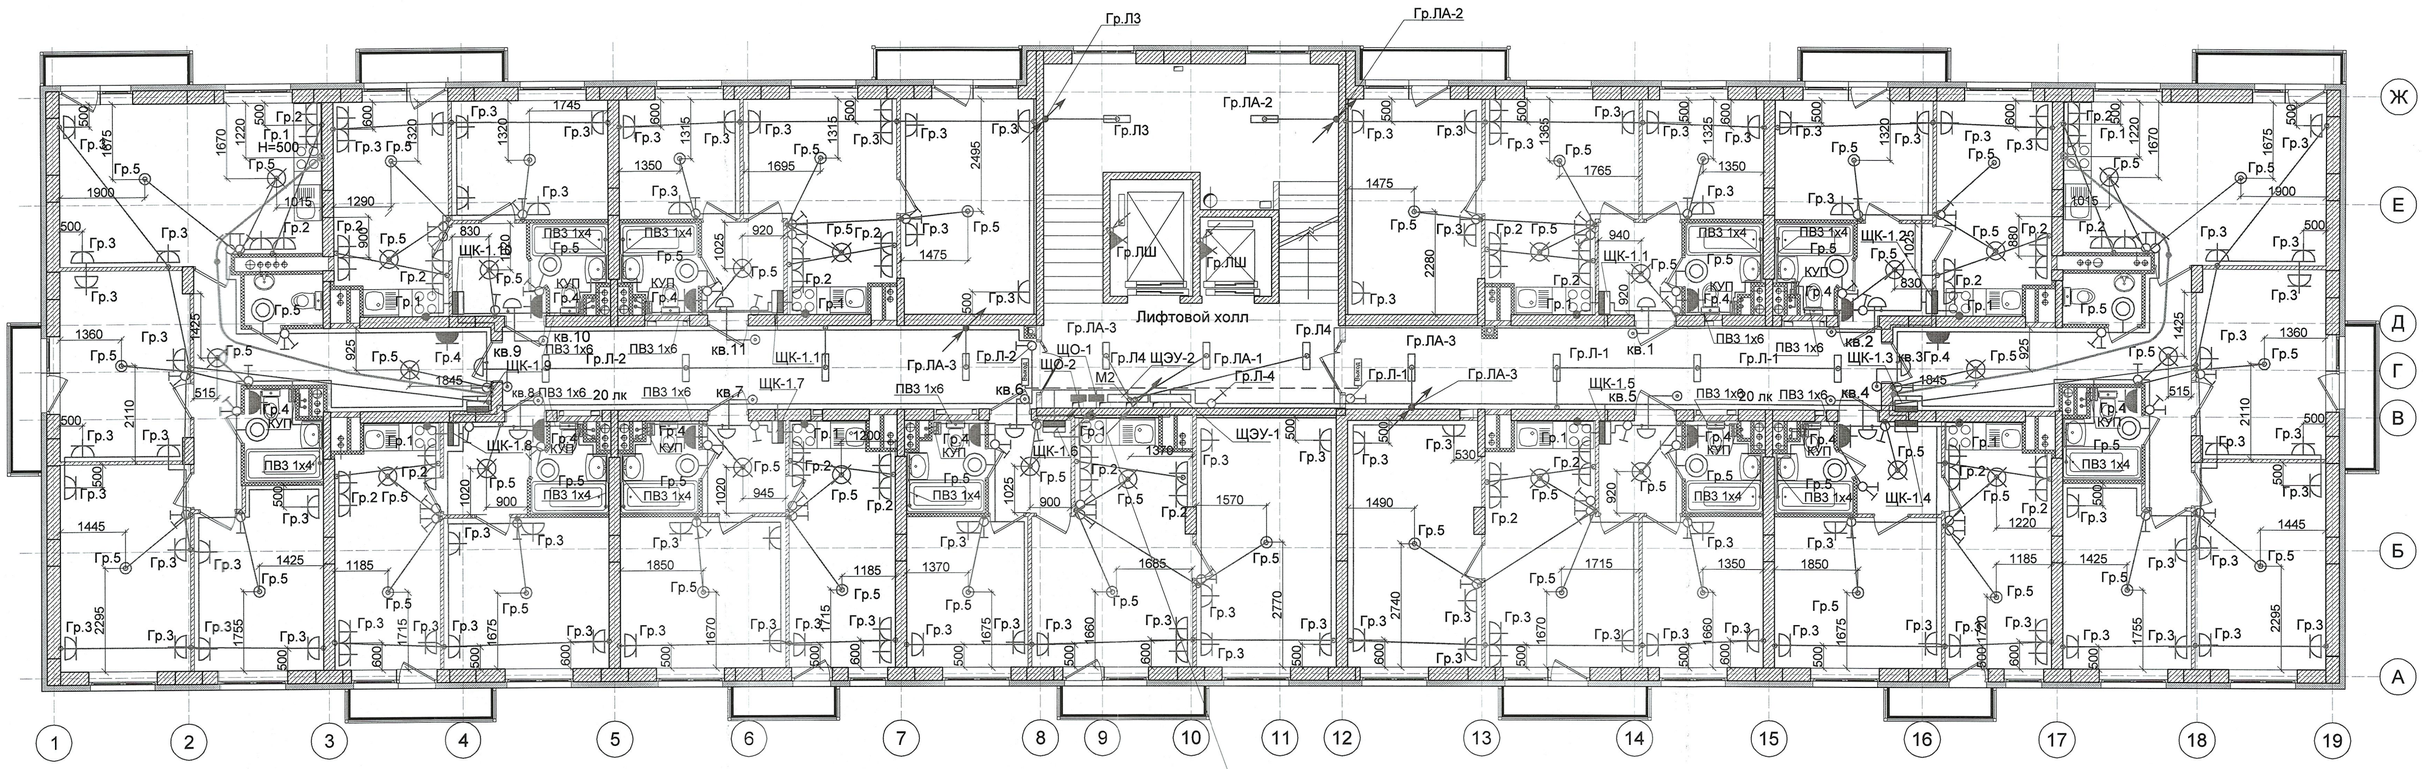

НЩЭУ-1
НЩЭУ-2
НЩО-1
НЩО-2
Гр.ЛА-1
НЩЛ-1
НЩЛ-2
Гр.ЛШ
НЩТ-3
Гр.Л-1
Гр.Л-2
Гр.Л-4
НЩСС-2
НУОМ
С1.3

Организация: ООО "Энергомакс"			
Многоэтажная жилая застройка на земельном участке по ул. 64-й Армии, 141 в Кировском р-не г. Волгограда (IV очередь, жилые дома №№9, 10, 19, 20). Дом №19			
Исполнительная схема монтажа осветительной и розеточной сети. 5-6 этажи (схема №4)	*Должность*	*Ф.И.О.*	*Дата* *Подпись*
	Директор	Корытин А.В.	
	Мастер	Сурганов М.В.	

Согласовано

Взам. инв. №

Подп. и дата

Инв. № подл.