

Перв. примен.

Справ. #


Подпись и дата

Взам. #дубл.

Взам. инв. #

Подпись и дата

Инв. # подписи

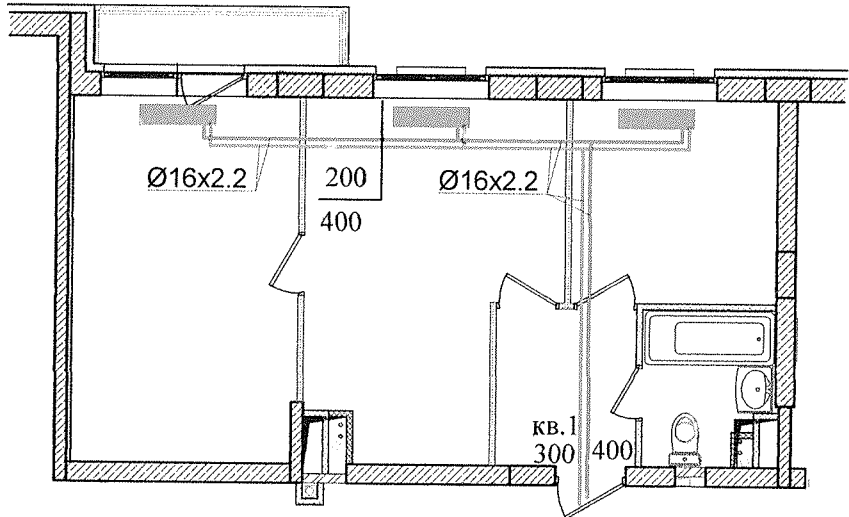

Парк Европейский дом 10

Схема разводки отопления
Для уточнения звонить 89064076598


Квартира 1

Стадия	Масса	Масштаб
И		
Лист		Листов

Изм	Кол	Лист	Док	Подпись	Дата
Разраб.					
Пров.					
Т.контр.					
Н.контр.					
Утв.					

Перв. примен.

Справ. #

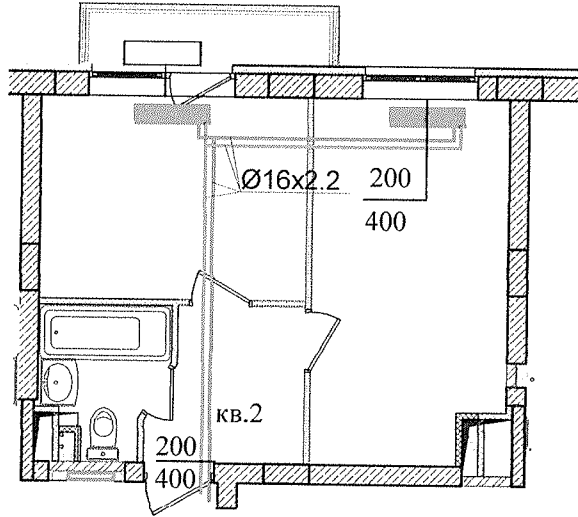

Подпись и дата

Взам. #дубл.

Взам. инв. #

Подпись и дата

Инв. # подписи

Парк Европейский дом 10


Изм	Кол	Лист	Док	Подпись	Дата
Разраб.					
Пров.					
Т.контр.					
Н.контр.					
Утв.					

Схема разводки отопления
Для уточнения звонить 89064076598

Стадия	Масса	Масштаб
И		
Лист	Листов	

Квартира 2

Перв. примен.
Справ. #

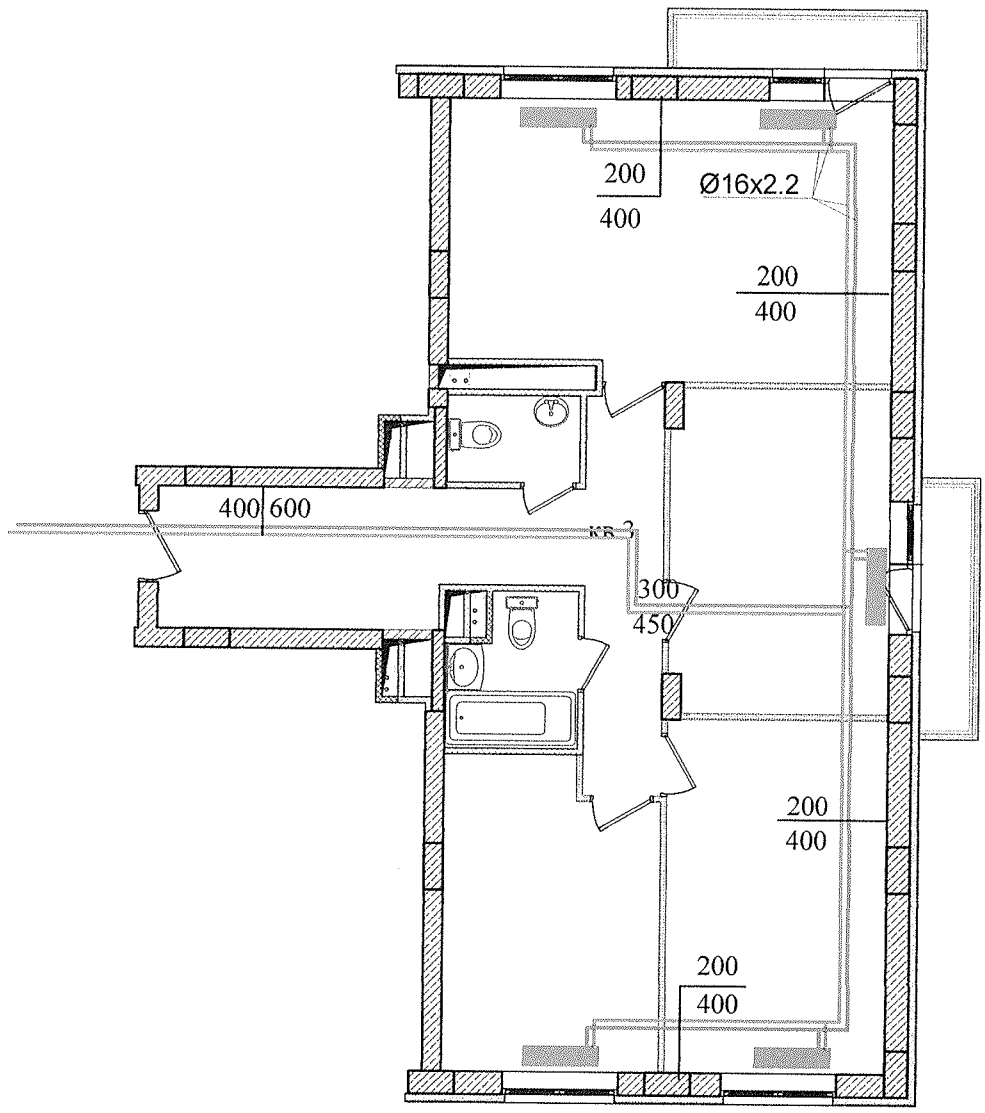

Подпись и дата
Взам. # дубл.
Взам. инв. #

Подпись и дата					
Инв. # подписи					
Изм.	Кол.	Лист	Док.	Подпись	Дата
Разраб.					
Пров.					
Т.контр.					
Н.контр.					
Утв.					


Парк Европейский дом 10

Схема разводки отопления
Для уточнения звонить 89064076598

Стадия	Масса	Масштаб
И		
Лист	Листов	

Квартира 3


Перв. примен.	
Справ. #	

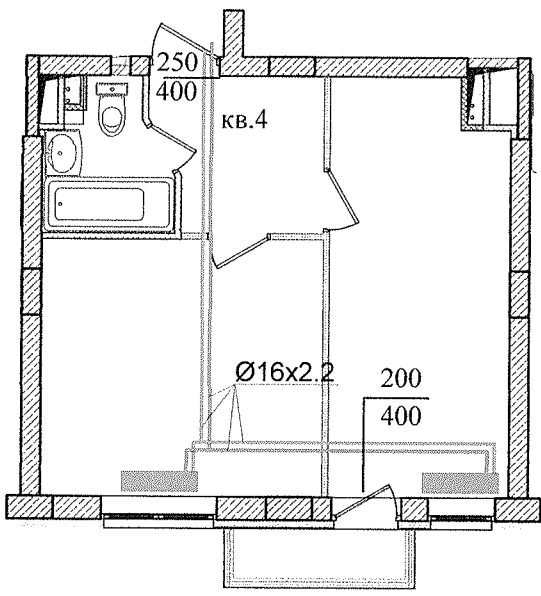

Подпись и дата	
Взам. #дубл.	
Взам. инв. #	

Подпись и дата						Парк Европейский дом 10				
/ нв. # подписи	Изм	Кол	Лист	Док	Подпись	Дата	Схема разводки отопления Для уточнения звонить 89064076598	Стадия	Масса	Масштаб
	Разраб.							И		
	Пров.									
	Т.контр.							Лист	Листов	
	Н.контр.									
Утв.							Квартира 4			

Перв. примен.	
Спр. #	

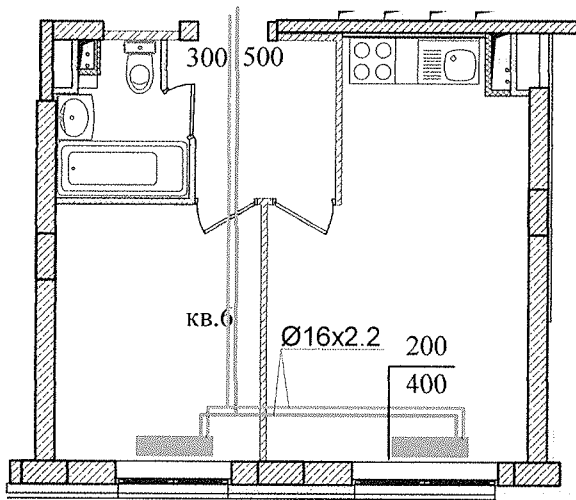

Подпись и дата	
Взам. # дубл.	
Взам. инв. #	
Подпись и дата	
Инв. # подписи	

Изм	Кол	Лист	Док	Подпись	Дата
Разраб.					
Пров.					
Т.контр.					
И.контр.					
Утв.					

Парк Европейский дом 10					
Схема разводки отопления Для уточнения звонить 89064076598			Стадия	Масса	Масштаб
			И		
квартира 6			Лист		Листов

Перв. примен.

Справ. #


Подпись и дата

Взам. #дубл.

Взам. инв. #

Подпись и дата

Инв. # подписи

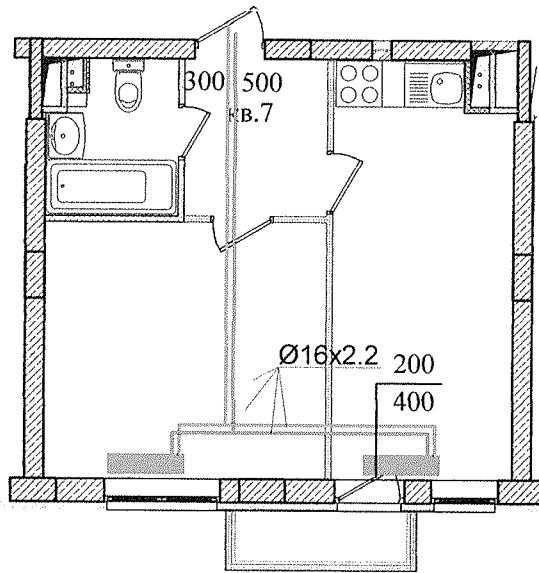

Парк Европейский дом 10

Схема разводки отопления
Для уточнения звонить 89064076598

Стадия Масса Масштаб

И

Лист

Листов

Квартира 7

Изм	Кол	Лист	Док	Подпись	Дата
Разраб.					
Пров.					
Т.контр.					
Н.контр.					
Утв.					

Перв. примен.

Справ. #


Подпись и дата

Взам. #дубл.

Взам. инв. #

Подпись и дата

Инв. # подписи

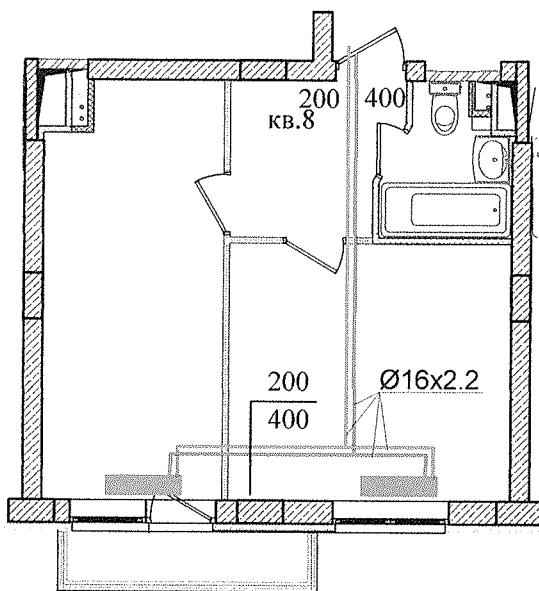

Парк Европейский дом 10

Схема разводки отопления
Для уточнения звонить 89064076598


Квартира 8

Стадия	Масса	Масштаб
И		
Лист		Листов

Изм	Кол	Лист	Док	Подпись	Дата
Разраб.					
Пров.					
Т.контр.					
Н.контр.					
Утв.					

Перв. примен.

Справ. #

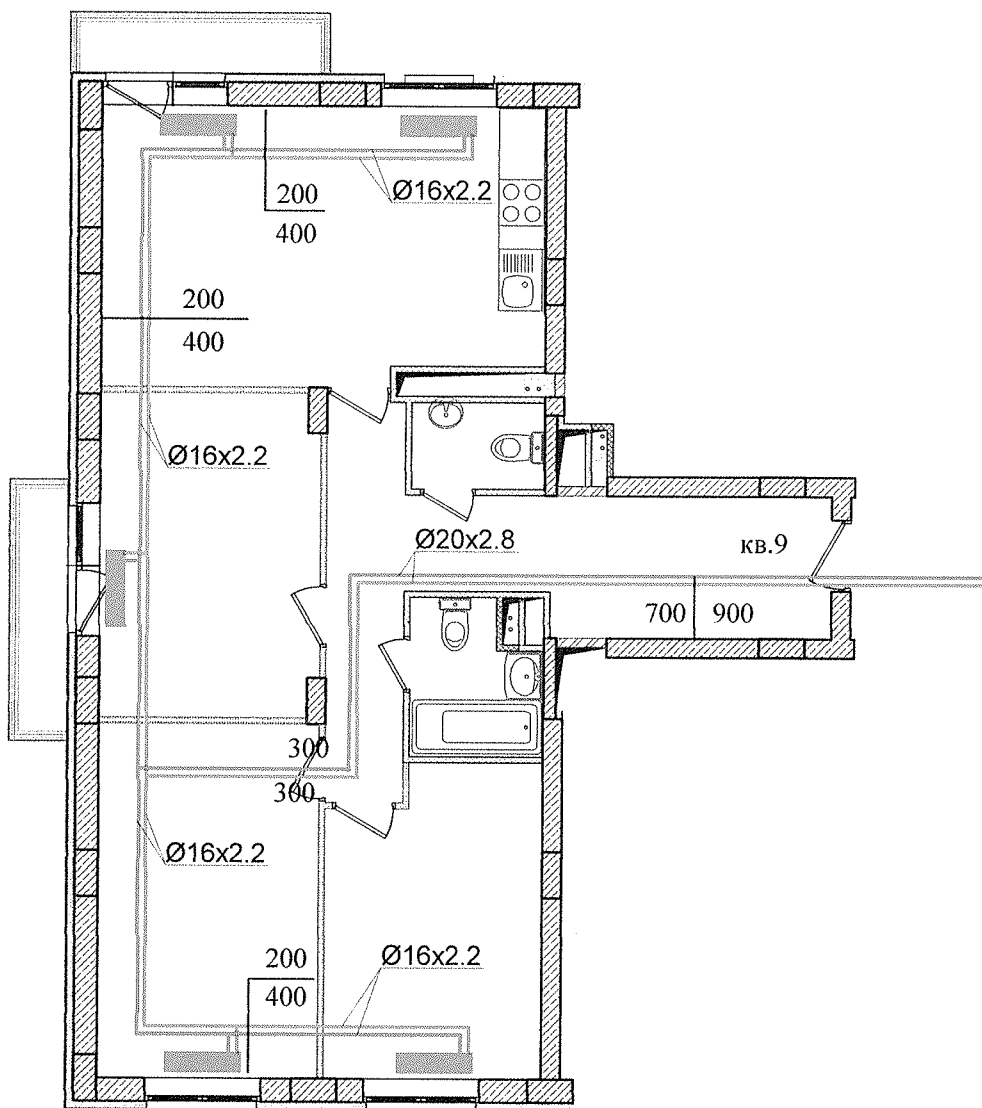

Подпись и дата

Взам. #дубл.

Взам. инв. #

Подпись и дата

Инв. # подписи

Парк Европейский дом 10

Изм	Кол	Лист	Док	Подпись	Дата
Разраб.					
Пров.					
Т.контр.					
Н.контр.					
Утв.					

Схема разводки отопления
Для уточнения звонить 89064076598

Квартира 9

Стадия	Масса	Масштаб
И		
Лист	Листов	

Перв. примен.

Справ. #


Подпись и дата

Взам. #дубл.

Взам. инв. #

Подпись и дата

Инв. # подписи

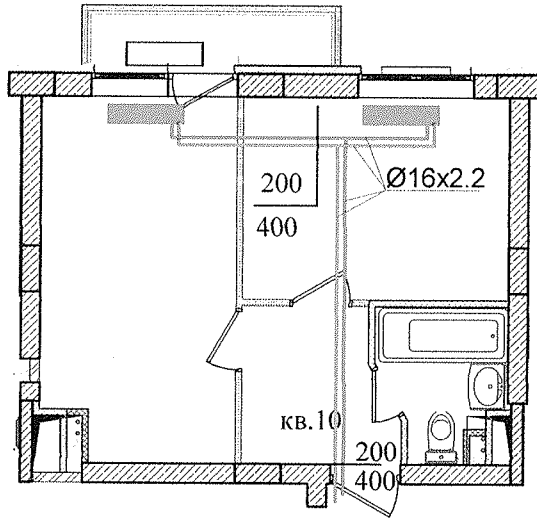

Парк Европейский дом 10

Схема разводки отопления
Для уточнения звонить 89064076598

Стадия	Масса	Масштаб
И		
Лист		Полетов

Квартира 10

Изм	Кол	Лист	Док	Подпись	Дата
Разраб.					
Пров.					
Т. контр.					
Н. контр.					
Утв.					

Перв. примен.

Справ. #


Подпись и дата

Взам. #дубл.

Взам. инв. #

Подпись и дата

Инв. # подписи

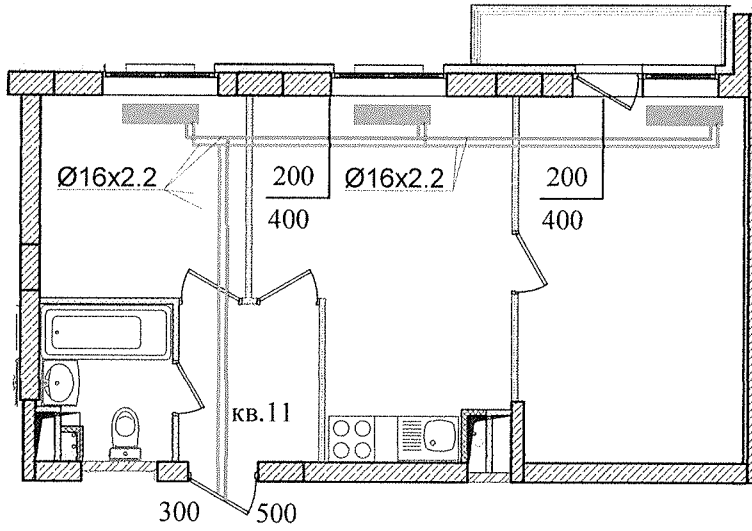

Парк Европейский дом 10


Схема разводки отопления
Для уточнения звонить 89064076598

Стадия	Масса	Масштаб
И		
Лист		Листов

Квартира 11

Перв. примен.

Справ. #

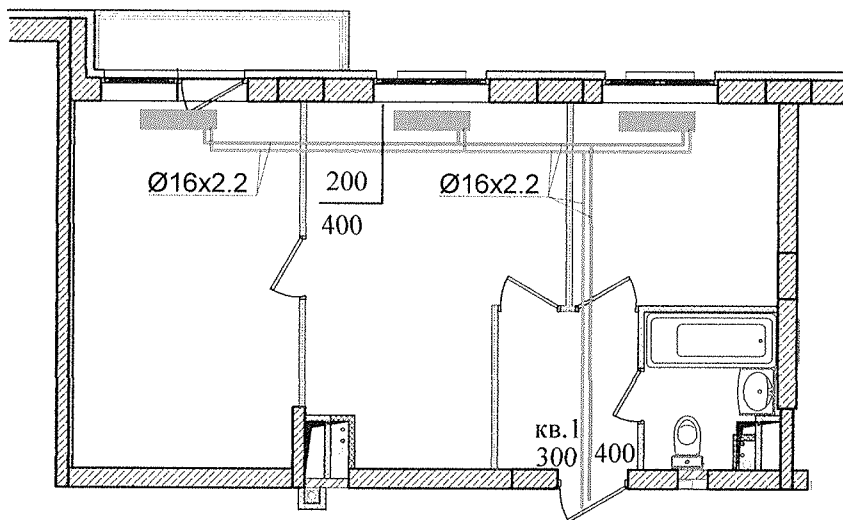

Подпись и дата

Взам. #дубл.

Взам. инв. #

Подпись и дата

Инв. # подписи

Парк Европейский дом 10

Схема разводки отопления
Для уточнения звонить 89064076598

Стадия	Масса	Масштаб
--------	-------	---------

И


Лист

Листов

Квартира 12

Перв. примен.

Спрев. #

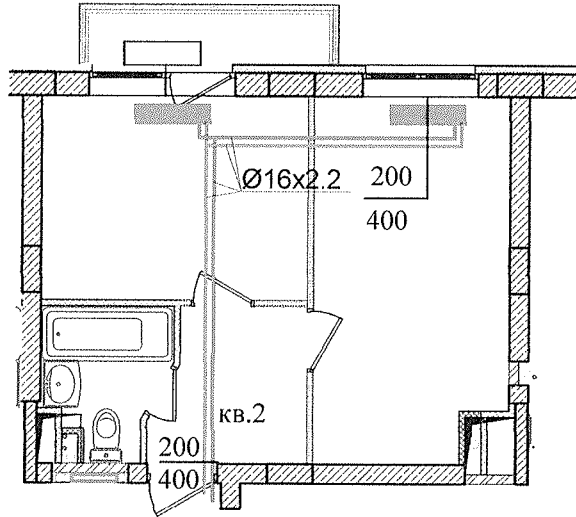

Подпись и дата

Взам. #дубл.

Взам. инв. #

Подпись и дата

Инв. # подписи

Парк Европейский дом 10

Изм	Кол	Лист	Док	Подпись	Дата
Разраб.					
Пров.					
Т.контр.					
Н.контр.					
Утв.					


Схема разводки отопления
Для уточнения звонить 89064076598

Стадия	Масса	Масштаб
И		
Лист		Листов

Квартира 13

Перв. примен.

Справ. #

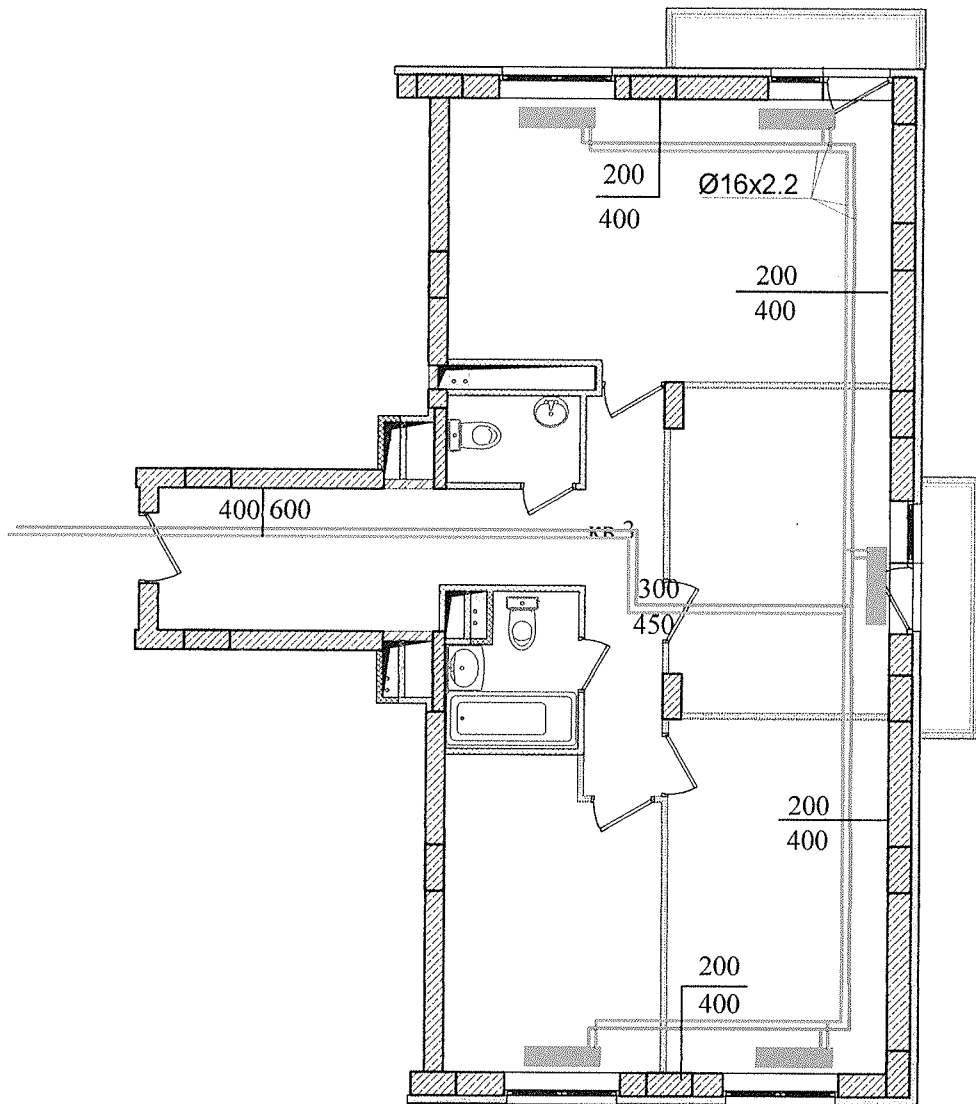

Подпись и дата

Взам. # дубл.

Взам. инв. #

Подпись и дата

Инв. # подписи

Парк Европейский дом 10

Схема разводки отопления
Для уточнения звонить 89064076598


Стадия	Масса	Масштаб
И		
Лист		Листов

Квартира 14

Изм	Кол	Лист	Док	Подпись	Дата
Разраб.					
Пров.					
Т.контр.					
Н.контр.					
Утв.					

Перв. примен.

Справ. #

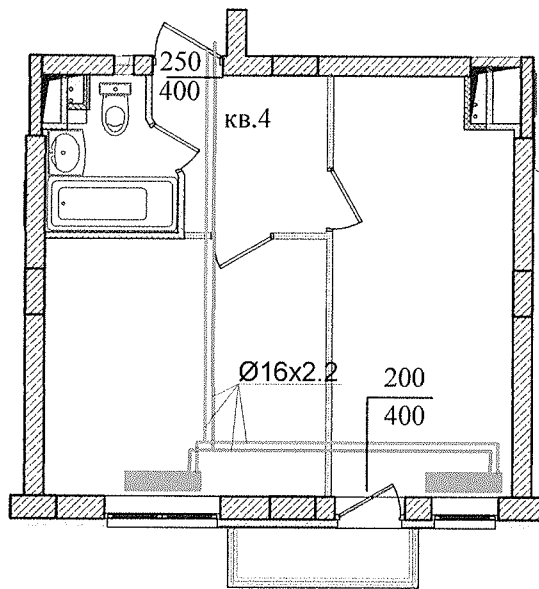

Подпись и дата

Взам. #дубл.

Взам. инв. #

Подпись и дата

/ инв. # подписи

Парк Европейский дом 10

Изм	Кол	Лист	Док	Подпись	Дата
Разраб.					
Пров.					
Т.контр.					
Н.контр.					
Утр.					


Схема разводки отопления
 Для уточнения звонить 89064076598

Стадия	Масса	Масштаб
И		
Лист		Листов

Квартира 15

Перв. примен.

Спр. #

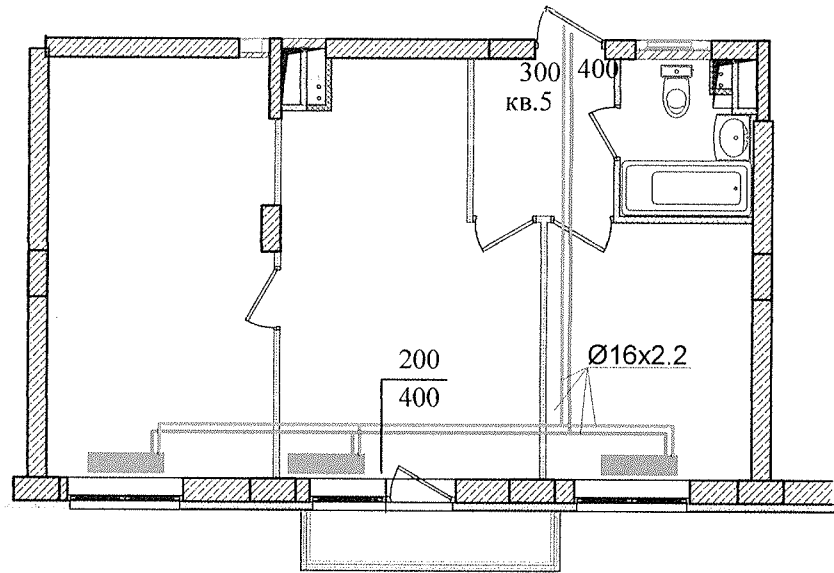

Подпись и дата

Взам. #, у бл.

Взам. инв. #

Подпись и дата

Инв. # подписи

Парк Европейский дом 10

Схема разводки отопления
Для уточнения звонить 89064076596

Стадия	Масса	Масштаб
и		
Лист		Листов

Квартира 16

Изм	Кол	Лист	Док	Подпись	Дата
Разраб.					
Пров.					
Т.контр.					
Н.контр.					
Утв.					

Перв. примен.

Справ. #


Подпись и дата

Взам. # дубл.

Взам. инв. #

Подпись и дата

Инв. # подписи

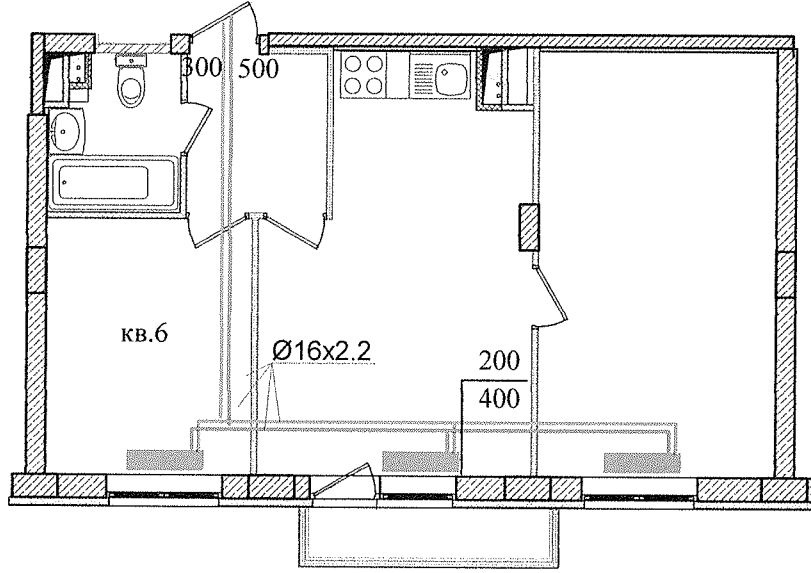

Парк Европейский дом 10

Схема разводки отопления
Для уточнения звонить 89064076598

Стадия	Масса	Масштаб
И		
Лист		Листов

Квартира 17

Изм	Кол	Лист	Док	Подпись	Дата
Разраб.					
Пров.					
Т.контр.					
Н.контр.					
Утв.					

Перв. примен.

Справ. #


Подпись и дата

Взам.#дубл.

Взам. инв.#

Подпись и дата

Инв. # подписи

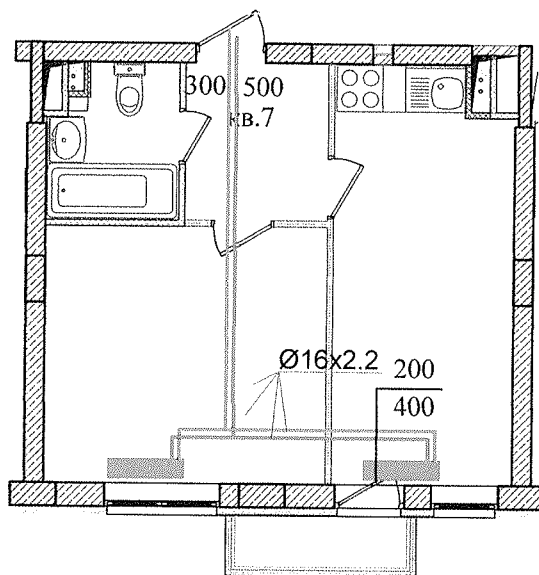


Парк Европейский дом 10

Схема разводки отопления
Для уточнения звонить 89064076598

Стадия	Масса	Масштаб
И		
Лист		Листов

Квартира 18

Справ. #	Перв. примен.
----------	---------------

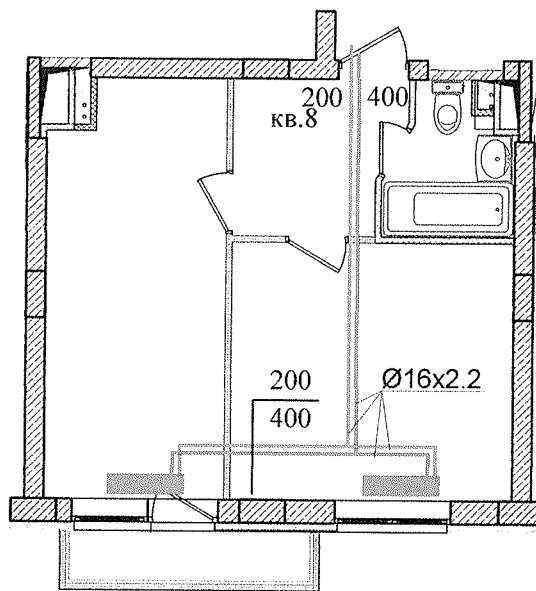

Подпись и дата	Взам. #дубл.	Взам. инв. #	Подпись и дата
Инв. # подписи			

Изм	Кол	Лист	Док	Подпись	Дата
Разраб.					
Пров.					
Т.контр.					
Н.контр.					
Утв.					

Парк Европейский дом 10


Схема разводки отопления
Для уточнения звонить 89064076598

Квартира 19

Стадия	Масса	Масштаб
И		
Лист		Листов

Перв. примен.

Справ. #

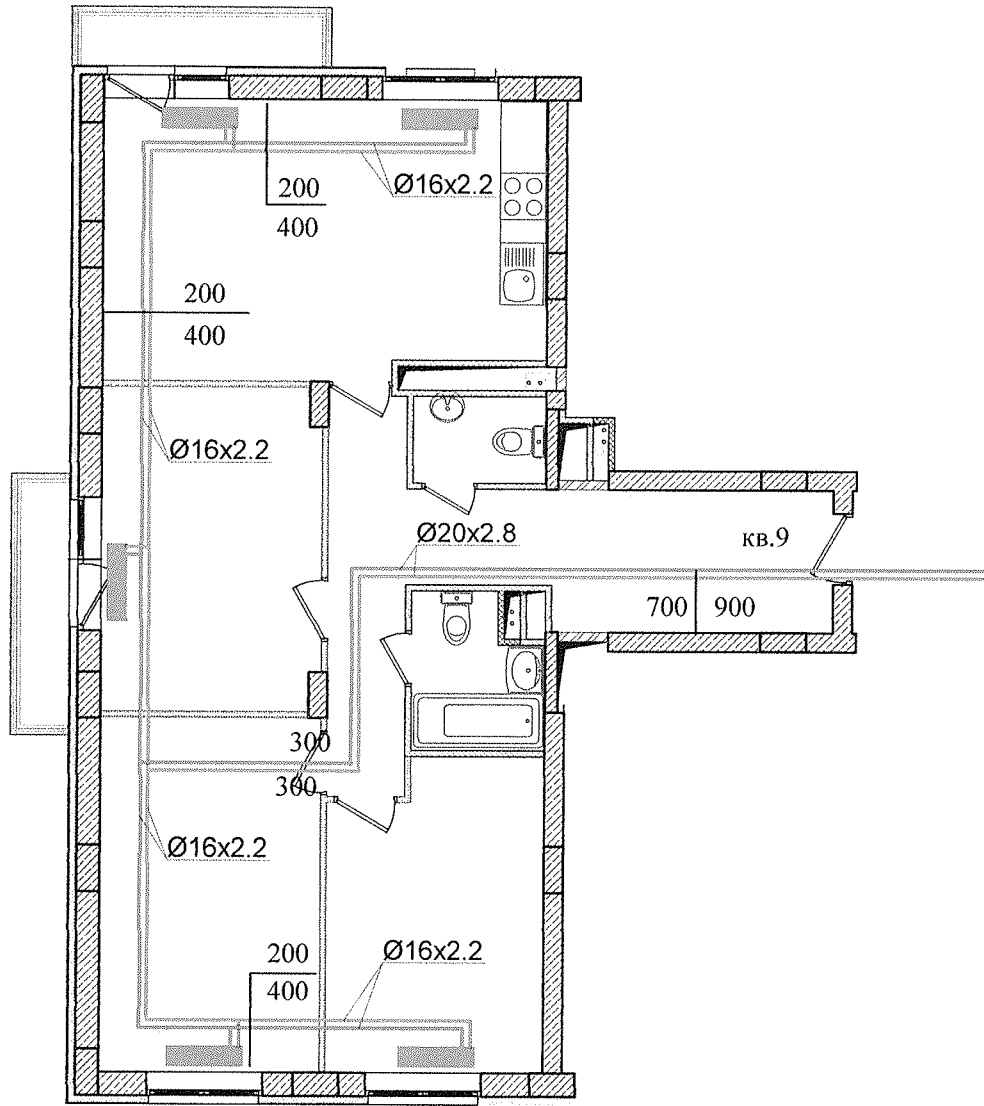

Подпись и дата

Взам. #дубл.

Взам. инв. #

Подпись и дата

Инв. # подписи

Парк Европейский дом 10


Схема разводки отопления
Для уточнения звонить 89064076598

Стадия	Масса	Масштаб
И		
Лист		Листов

Квартира 20

Изм	Кол	Лист	Док	Подпись	Дата
Разраб.					
Пров.					
Т.контр.					
Н.контр.					
Утв.					

Перв. примен.
Спрев. #

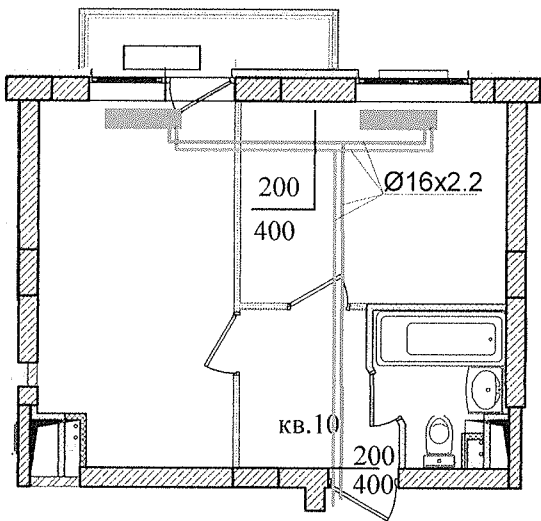


Подпись и дата
Взам. #дубл.
Взам. инв. #

Подпись и дата					
Изм	Кол	Лист	Док	Подпись	Дата
Разраб.					
Пров.					
Т.контр.					
Н.контр.					
Утв.					

Парк Европейский дом 10			
Схема разводки отопления Для уточнения звонить 89064076598			И
Стадия	Масса	Масштаб	
Лиот		Питетя	
Квартира 21			

Перв. примен.

Справ. #

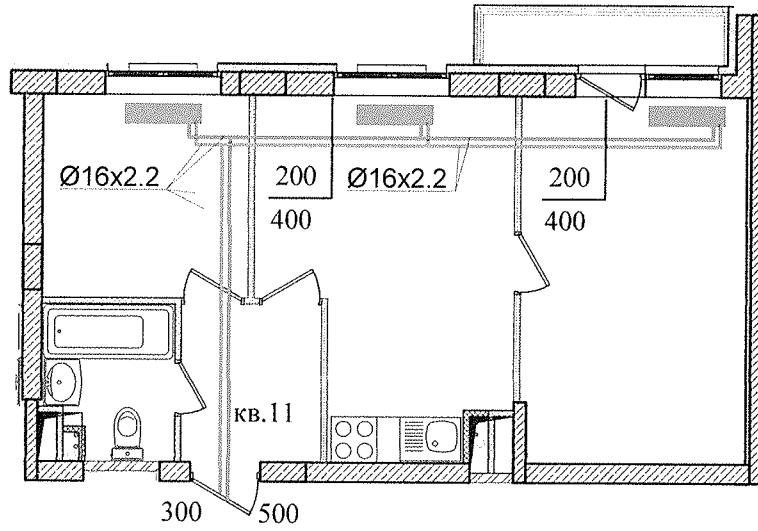

Подпись и дата

Взам. #дубл.

Взам. инв. #

Подпись и дата

Инв. # подписи


Парк Европейский дом 10

Схема разводки отопления
Для уточнения звонить 89064076598

Стадия	Масса	Масштаб
И		
Лист		Листов

Квартира 22

Справ. #	Перв. примен.
----------	---------------

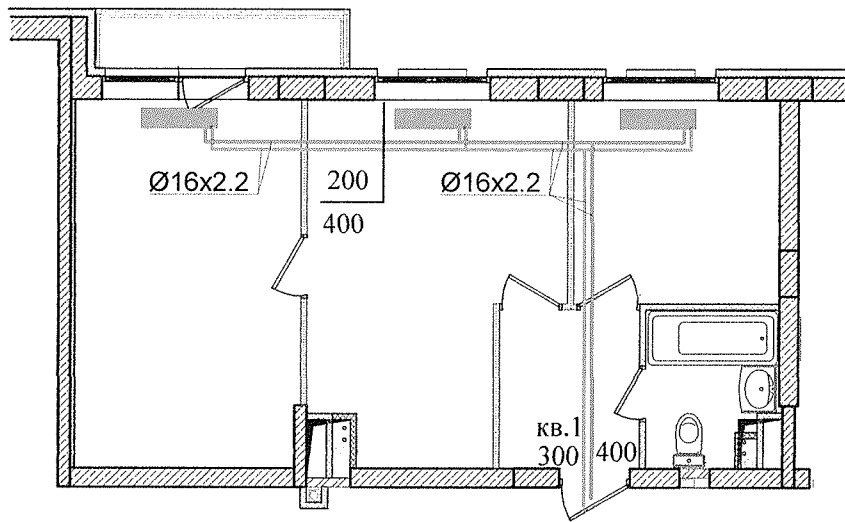


Ив. # подписи	Подпись и дата	Взам. инв. #	Взам. # дубл.	Подпись и дата
---------------	----------------	--------------	---------------	----------------

Изм	Кол	Лист	Док	Подпись	Дата
Разраб.					
Пров.					
Т.контр.					
Н.контр.					
Утв.					

Парк Европейский дом 10					
Схема разводки отопления Для уточнения звонить 89064076598			Стадия	Масса	Масштаб
			И		
			Лист	Листов	
Квартира 23					

Перв. примен.

Справ. #

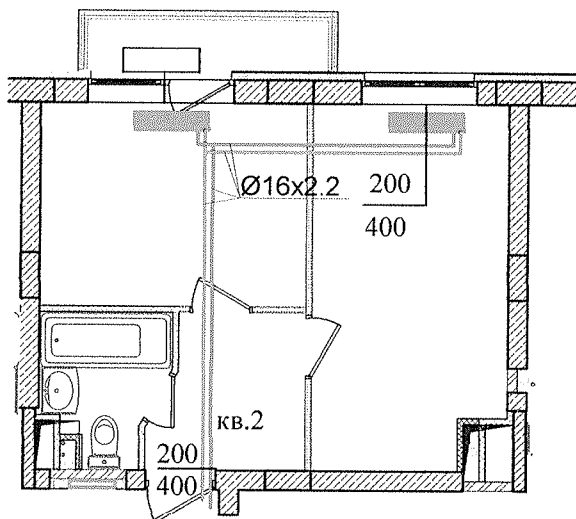

Подпись и дата

Взам. # дубл.

Взам. инв. #

Подпись и дата

Инв. # подписи

Парк Европейский дом 10

Схема разводки отопления
Для уточнения звонить 89064076598

Стадия	Масса	Масштаб
--------	-------	---------

И

Лист

Листов

Квартира 24

Перв. примен.

Справ. #


Подпись и дата

Взам. # дубл.

Взам. инв. #

Подпись и дата

Инв. # подписи

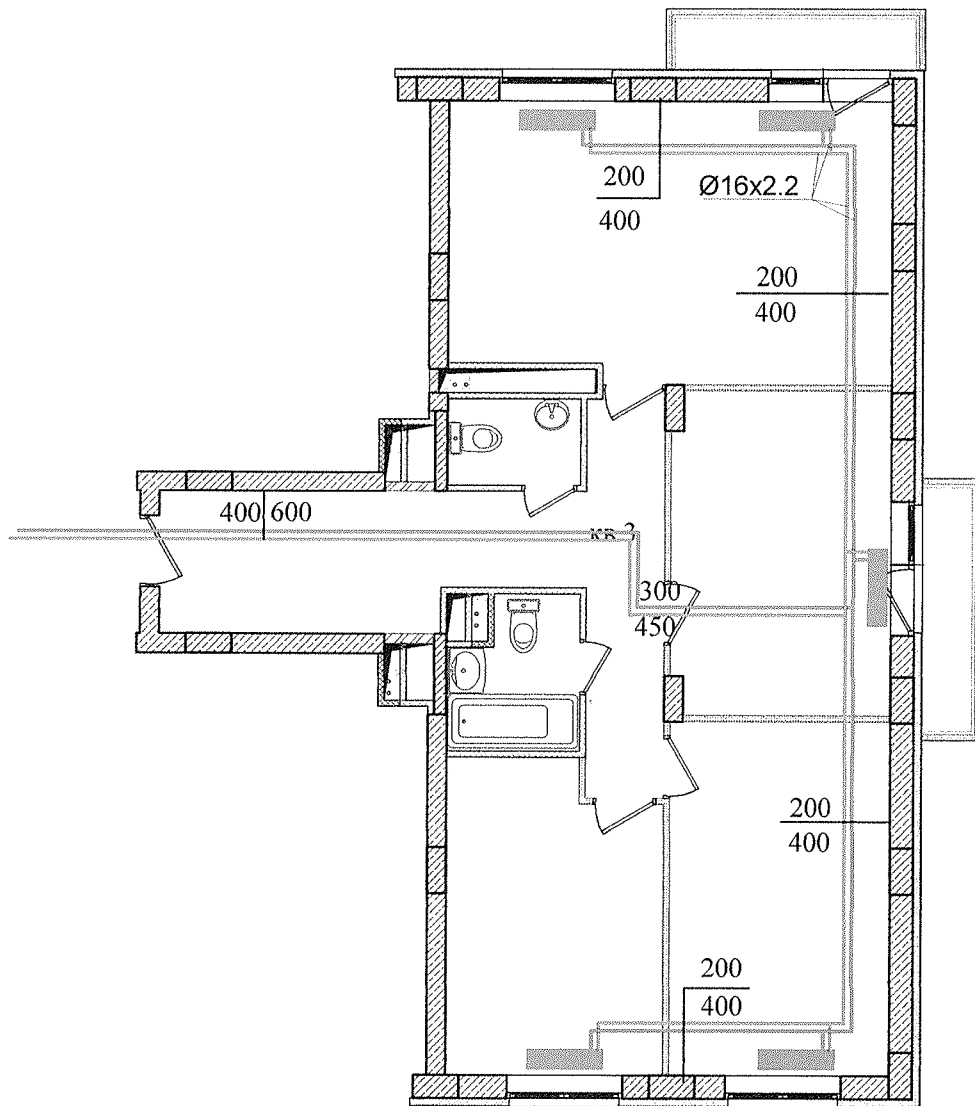


Парк Европейский дом 10

Схема разводки отопления
Для уточнения звонить 89064076598

Стадия	Масса	Масштаб
И		
Лист		Листов
Квартира 25		

Перв. примен.	
Справ. #	

Подпись и дата	
Взам. #дубл.	
Взам. инв. #	

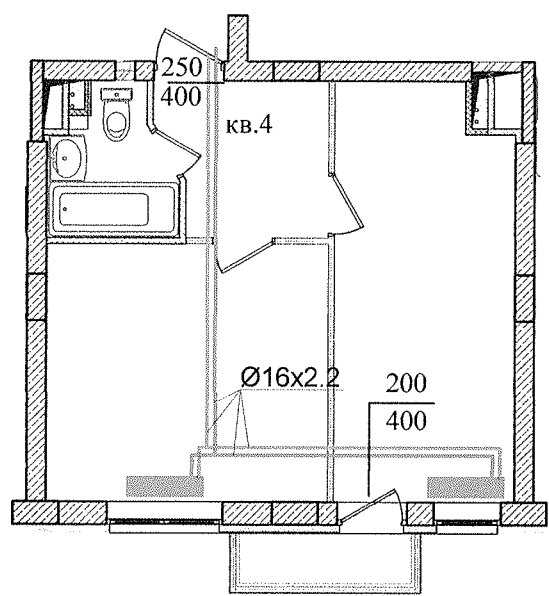

Подпись и дата					
Изм	Кол	Лист	Док	Подпись	Дата
Разраб.					
Пров.					
Т.контр.					
Н.контр.					
УТВ.					

Парк Европейский дом 10		
Схема разводки отопления Для уточнения звонить 89064076598		И
Лист	Листов	
Квартира 26		

Перв. примен.

Справ. #


Подпись и дата

Взам. # дубл.

Взам. инв. #

Подпись и дата

Инв. # подписи

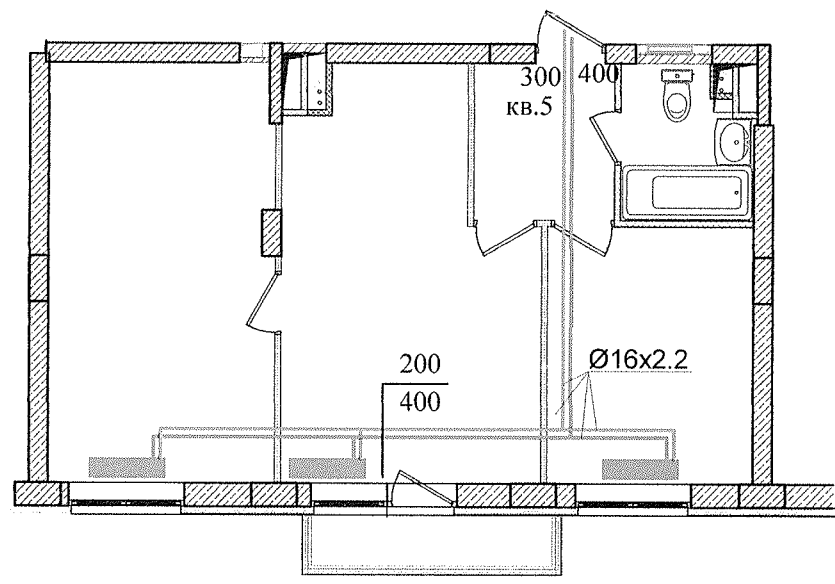

Парк Европейский дом 10

Схема разводки отопления
Для уточнения звонить 89064076598

Стадия	Масса	Масштаб
и		
Лист		Листов

Квартира 27

Изм	Кол	Лист	Док	Подпись	Дата
Разраб.					
Пров.					
Т.контр.					
Н.контр.					
Утв.					

Перв. примен.

Справ. #


Подпись и дата

Взам. #дубл.

Взам. инв. #

Подпись и дата

Инв. # подписи

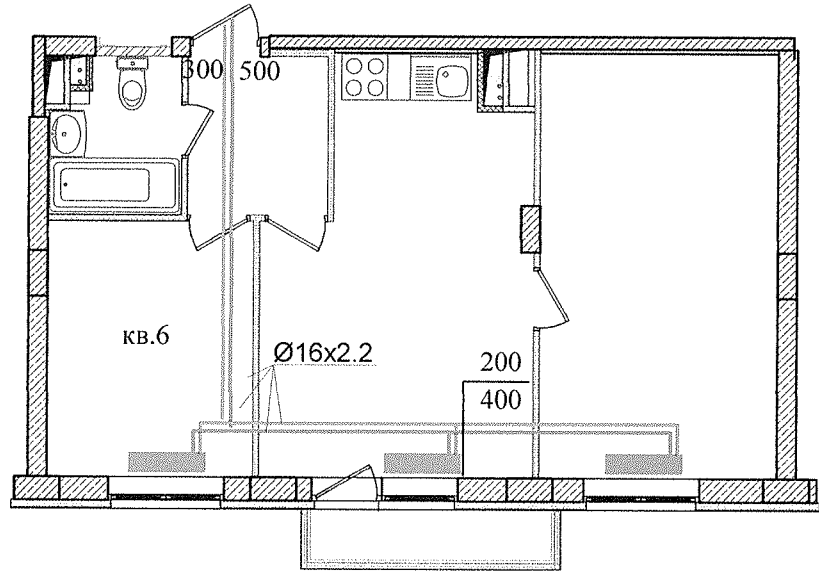

Изм	Кол	Лист	Док	Подпись	Дата
Разраб.					
Пров.					
Т.контр.					
Н.контр.					
Утв.					

Парк Европейский дом 10

Схема разводки отопления
Для уточнения звонить 89064076598

Квартира 28

Стадия	Масса	Масштаб
И		
Лист	Листов	

Перв. примен.

Справ. #


Подпись и дата

Взам. #дубл.

Взам. инв. #

Подпись и дата

Инв. # подписи

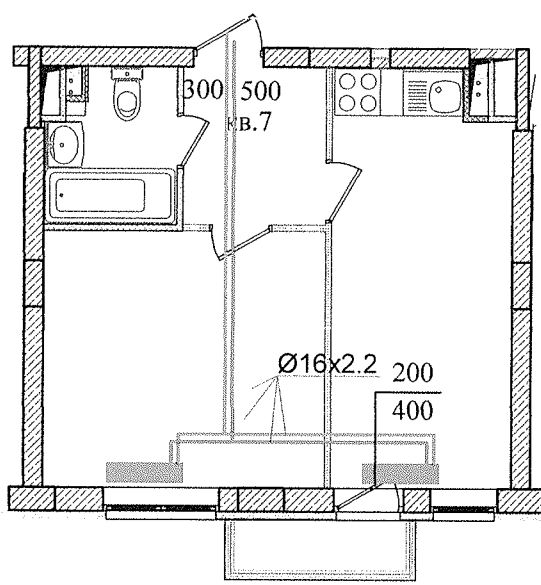

Парк Европейский дом 10


Схема разводки отопления
Для уточнения звонить 89064076598

Квартира 29

Стадия	Масса	Масштаб
И		
Лист		Листов

Изм	Кол	Лист	Док	Подпись	Дата
Разраб.					
Пров.					
Т.контр.					
Н.контр.					
Утв.					

Справ. #	Перв. примен.
----------	---------------

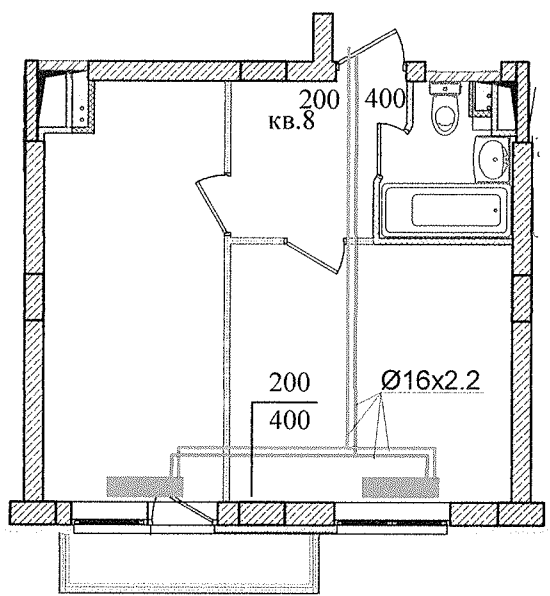

Подпись и дата	Взам. #дубл.	Подпись и дата			
Взам. инв. #					
Подпись и дата					
Инв. # подписи					
Изм	Кол	Лист	Док	Подпись	Дата
Разраб.					
Пров.					
Т.контр.					
Н.контр.					
Утв.					

Парк Европейский дом 10				
Схема разводки отопления Для уточнения звонить 89064076598		Стадия	Масса	Масштаб
Квартира 30		И		
		Лист	Листов	

Перв. примен.

Справ. #


Подпись и дата

Взам. # дубл.

Взам. инв. #

Подпись и дата

Инв. # подписи

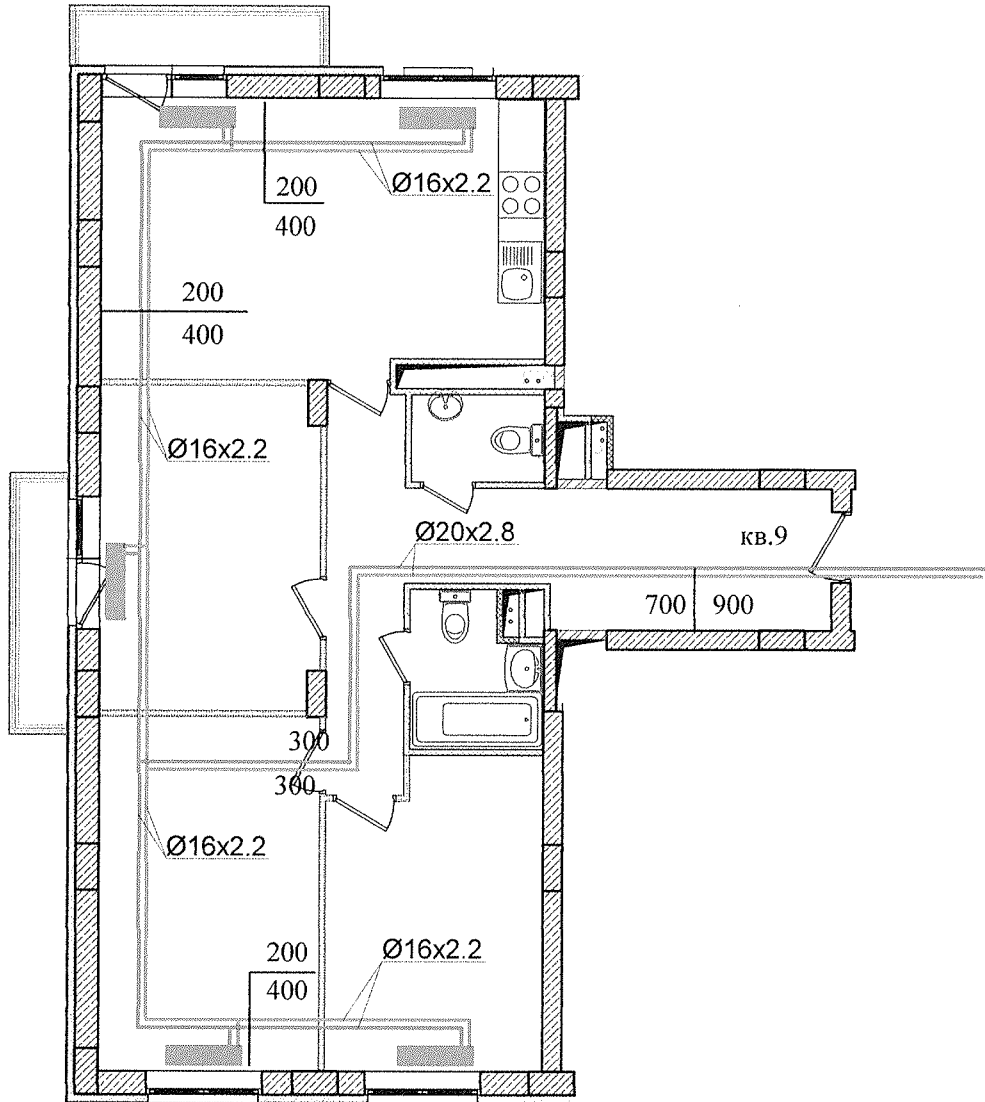

Парк Европейский дом 10

Схема разводки отопления
Для уточнения звонить 89064076598

Стадия	Масса	Масштаб
И		
Лист		Листов

Квартира 31

Изм	Коп	Лист	Док	Подпись	Дата
Разраб.					
Пров.					
Т.контр.					
Н.контр.					
Утв.					

Перв. примен.

Справ. #


Подпись и дата

Взам. # дубл.

Взам. инв. #

Подпись и дата

Лист # подписи

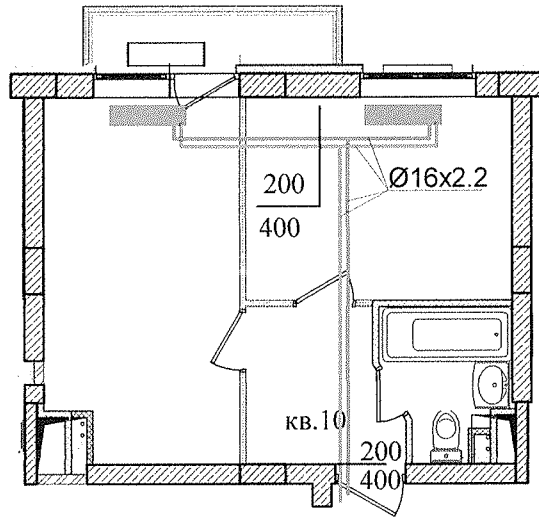


Парк Европейский дом 10

Схема разводки отопления
Для уточнения звонить 89064076598

Стадия	Масса	Масштаб
И		
Лист	Листов	

Квартира 32

Справ. #	Перв. примен.
----------	---------------

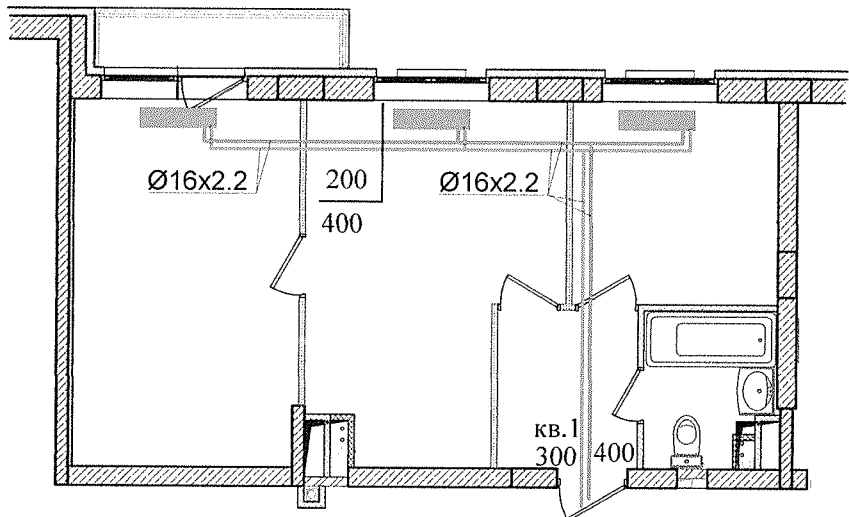


Подпись и дата	Взам. # дубл.
Взам. инв. #	

Изм	Кол	Лист	Док	Подпись	Дата
Разраб.					
Пров.					
Т.контр.					
Н.контр.					
Утв.					

Парк Европейский дом 10			
И	Стадия	Масса	Масштаб
	Лист	Листов	
Квартира 34			

Схема разводки отопления
Для уточнения звонить 89064076598

Справ. #	Перв. примен.
----------	---------------

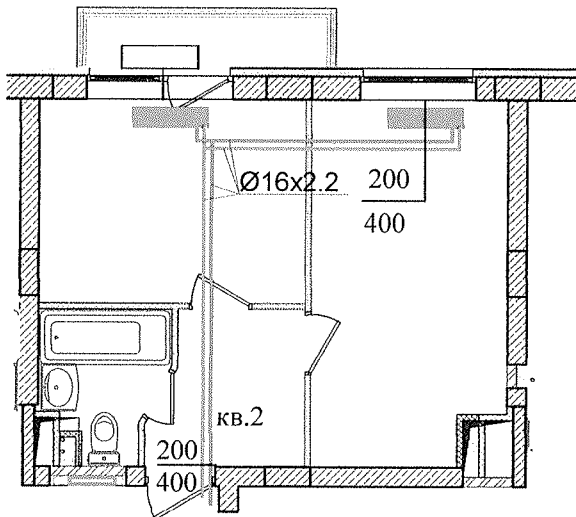

Подпись и дата	Взам. #дубл.
Взам. инв. #	

Подпись и дата					
Изм	Кол	Лист	Док	Подпись	Дата
Разраб.					
Пров.					
Т.контр.					
Н.контр.					
Утв.					

Парк Европейский дом 10			
И	Стадия	Масса	Масштаб
	Лист	Листов	
Схема разводки отопления Для уточнения звонить 89064076598			
Квартира 35			

Перв. примен.

Справ. #


Подпись и дата

Взам. # дубл.

Взам. инв. #

Подпись и дата

Инв. # подлинн

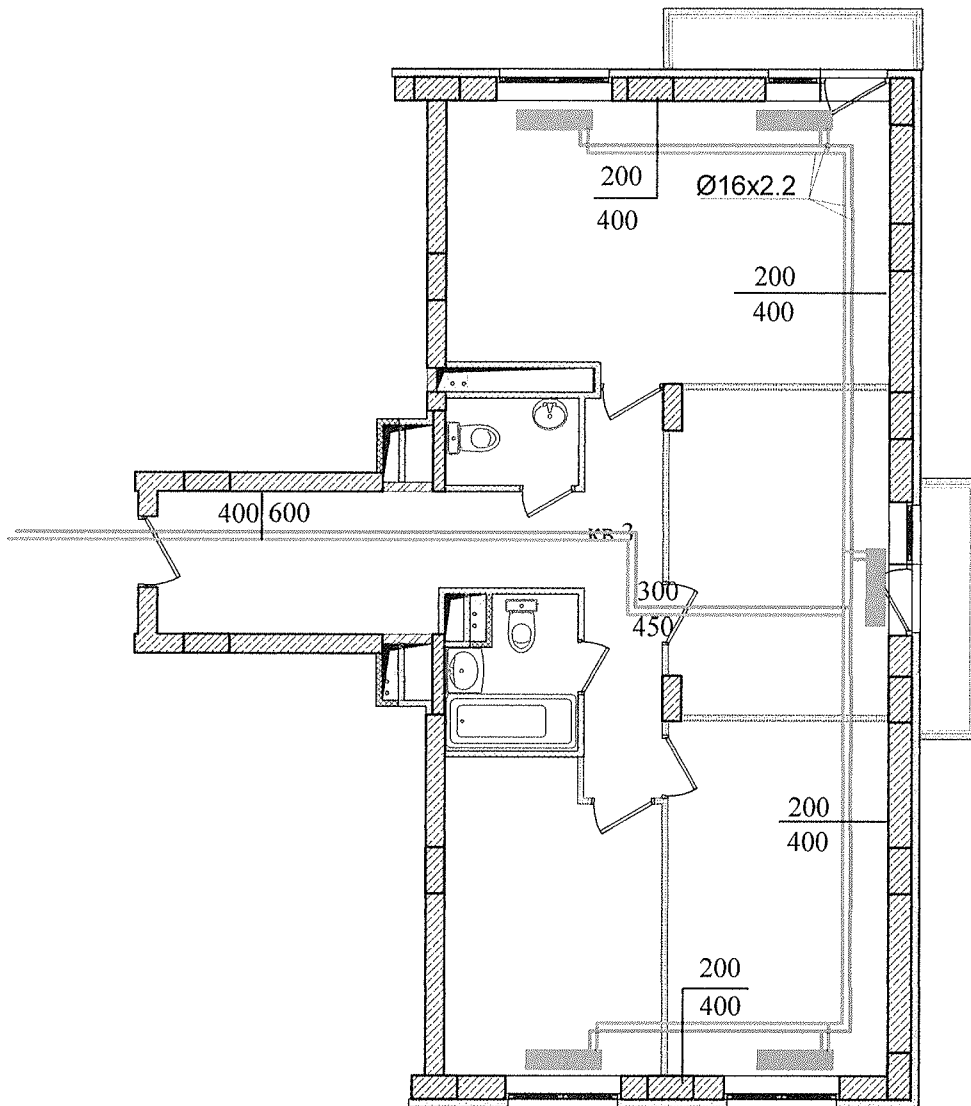

Парк Европейский дом 10

Схема разводки отопления
Для уточнения звонить 89064076598

Стадия	Масса	Масштаб
И		
Лист		Листов

Квартира 36

Перв. примен.

Справ. #


Подпись и дата

Взам. #дубл.

Взам. инв. #

Подпись и дата

У нв. # подписи

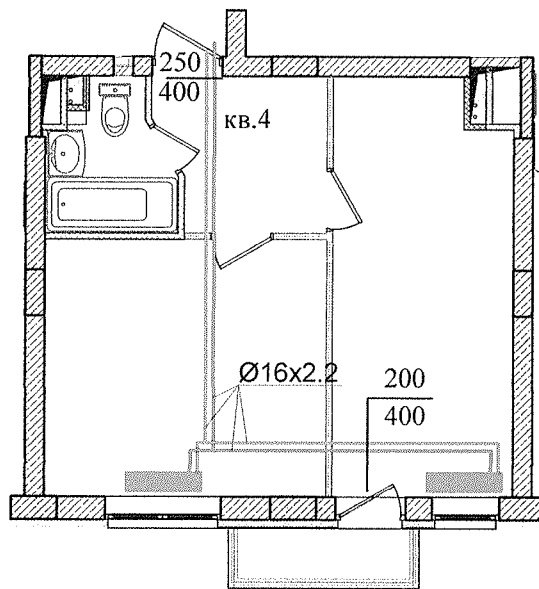

Парк Европейский дом 10

Схема разводки отопления
Для уточнения звонить 89064076598

Стадия	Масса	Масштаб
И		
Лист		Листов

Квартира 37

Перв. примен.

Справ. #


Подпись и дата

Взам. #зубл.

Взам. инв. #

Подпись и дата

Инв. # подписи

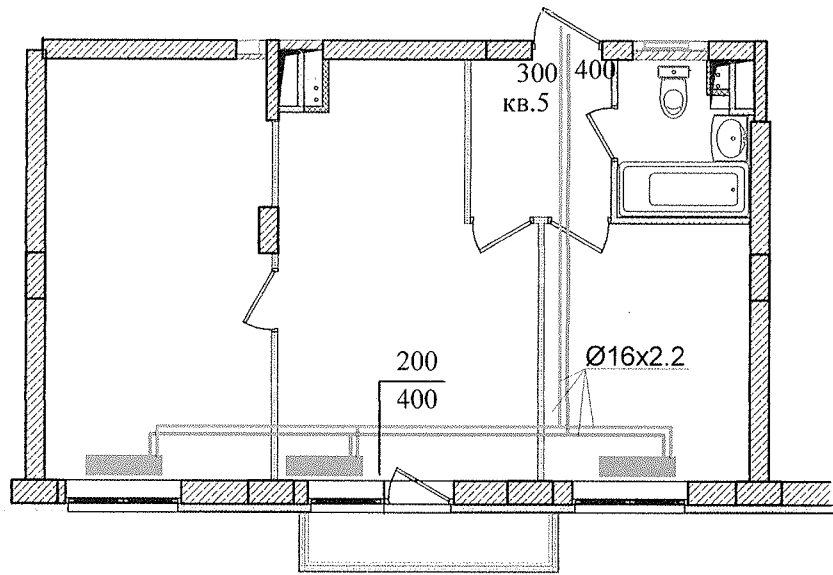

Парк Европейский дом 10

Схема разводки отопления
Для уточнения звонить 69064076596

Стадия	Масса	Масштаб
и		
Лист		Листов

Квартира 38

Изм	Кол	Лист	Док	Подпись	Дата
Разраб.					
Пров.					
Т.контр.					
Н.контр.					
Утв.					

Перв. примен.

Справ. #


Подпись и дата

Взём. #дубл.

Взём. инв. #

Подпись и дата

Инв. # подписи

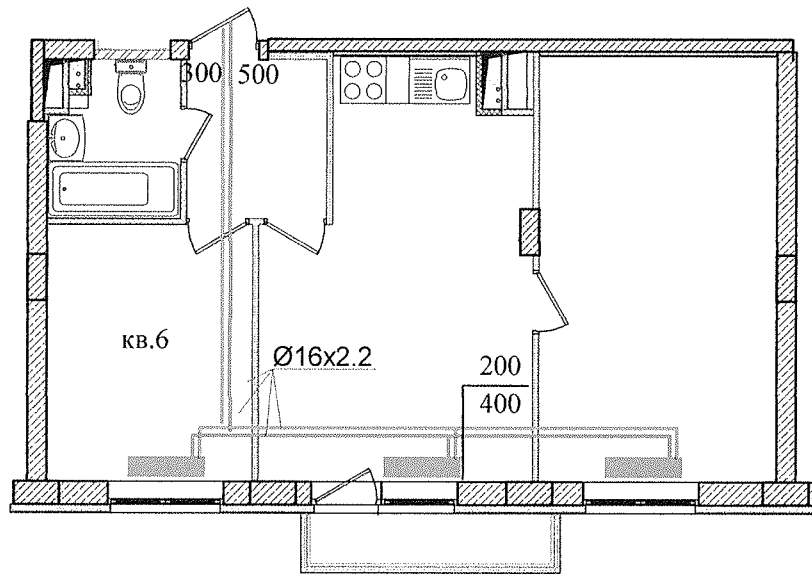

Парк Европейский дом 10

Схема разводки отопления
Для уточнения звонить 89064076598

Стадия	Масса	Масштаб
И		
Лист		Листов

Квартира 39

Перв. примен.

Справ. #


Подпись и дата

Взам. #Дубл.

Взам. инв. #

Подпись и дата

Инв. # подписи

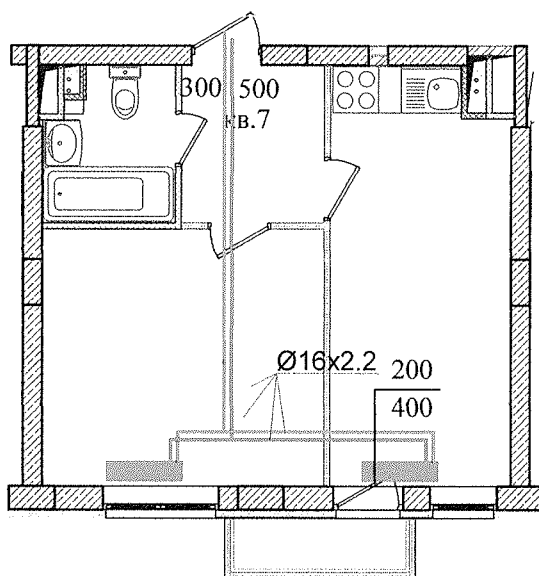

Парк Европейский дом 10

Схема разводки отопления
Для уточнения звонить 89064076598

Стадия	Масса	Масштаб
--------	-------	---------

И

Лист

Листов

Квартира 40

Изм	Кол	Лист	Док	Подпись	Дата
Разраб.					
Пров.					
Т.контр.					
Н.контр.					
Утв.					

Перв. примен.

Справ. #


Подпись и дата

Взам. #дубл.

Взам. инв. #

Подпись и дата

Инв. # подписи

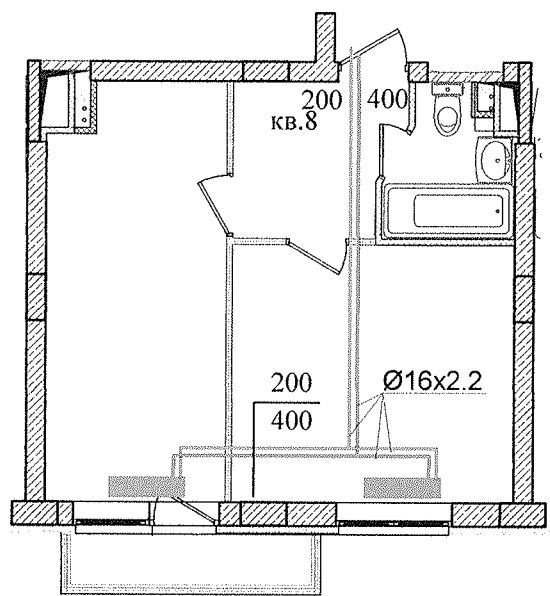

Парк Европейский дом 10


Схема разводки отопления
Для уточнения звонить 89064076598

Стадия	Масса	Масштаб
И		
Лист		Листов

Квартира 41

Изм	Кол	Лист	Док	Подпись	Дата
Разраб.					
Пров.					
Т.контр.					
Н.контр.					
Утв.					

Перв. примен.
Справ. #

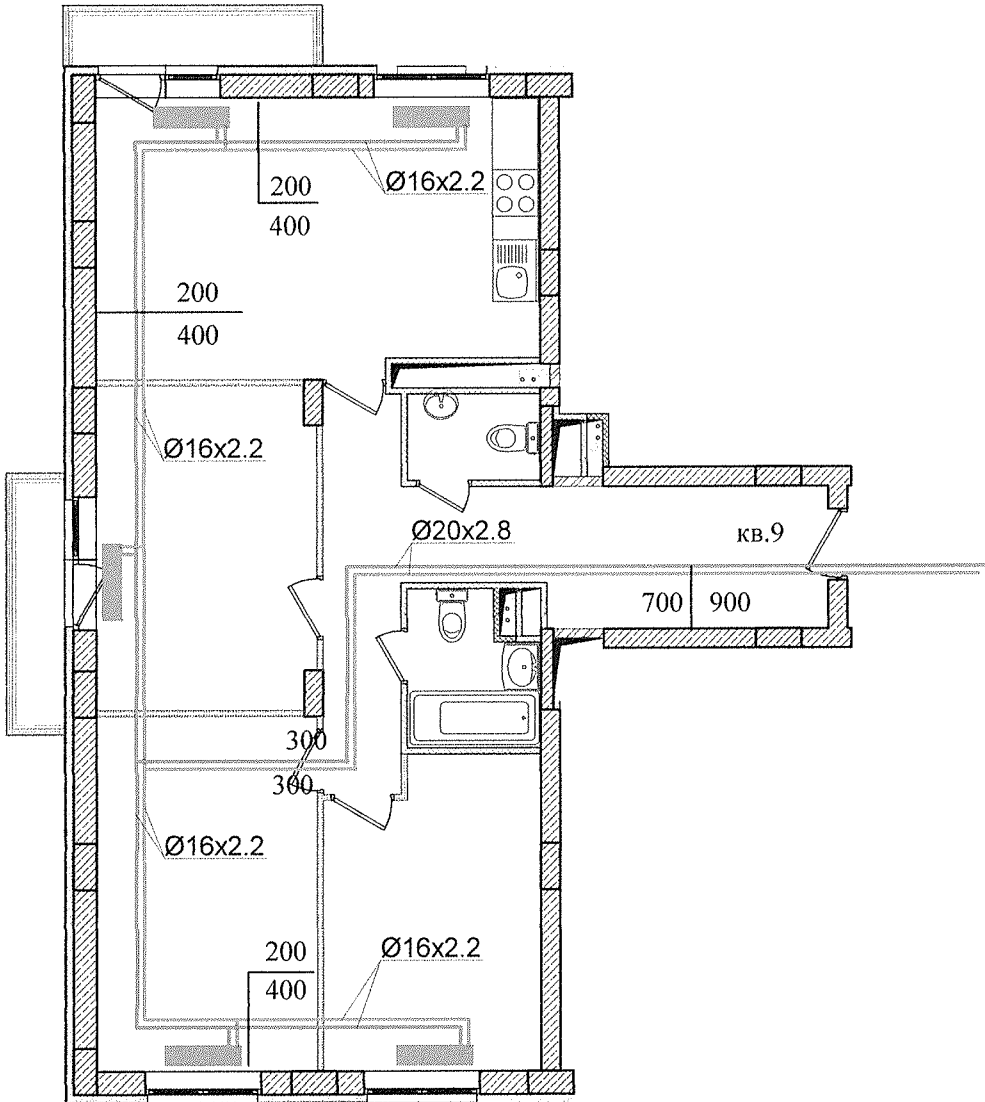

Подпись и дата
Взам.#дубл.
Взам.инв.#

Подпись и дата					
Лнв. # подписи					
Изм	Коп	Лист	Док	Подпись	Дата
Разраб.					
Пров.					
Т.контр.					
Н.контр.					
Утв.					

Парк Европейский дом 10


Схема разводки отопления
Для уточнения звонить 89064076598

Квартира 42

Стадия	Масса	Масштаб
И		
Лист	Листов	

Перв. примен.

Справ. #

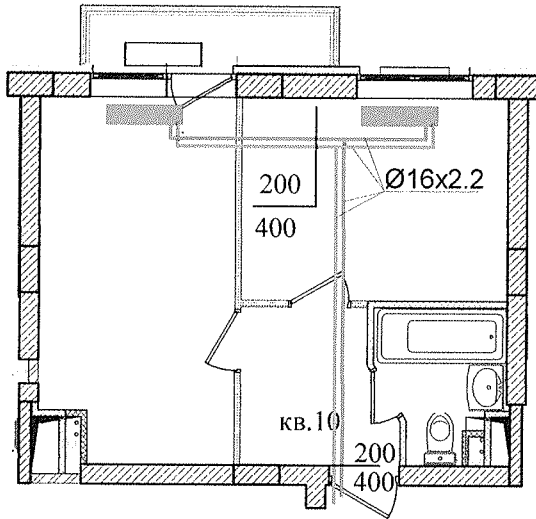

Подпись и дата

Взам. # дубл.

Взам. инв. #

Подпись и дата

Инв. # подписи


Парк Европейский дом 10

Схема разводки отопления
Для уточнения звонить 89064076598

Стадия	Масса	Масштаб
И		
Лиот	ГИСТАР	

Квартира 43


Перв примен.	
Справ. #	

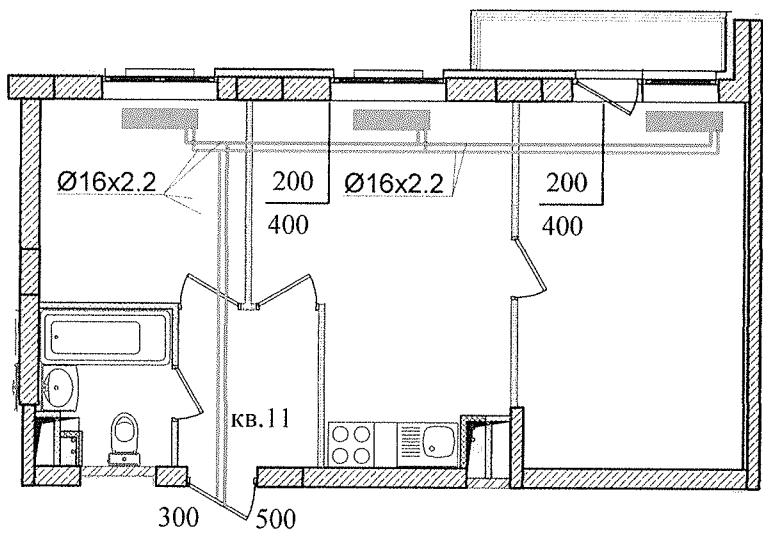

Подпись и дата	
Взам. #дубл.	
Взам. инв. #	

						Парк Европейский дом 10			
Изм	Кол	Лист	Док	Подпись	Дата	Схема разводки отопления Для уточнения звонить 89064076598	Стадия	Масса	Масштаб
Разраб.							И		
Пров.							Лист		Листов
Т.контр.									
И.контр.									
Утв.						Квартира 44			

Справ. #	Перв. примен.
----------	---------------

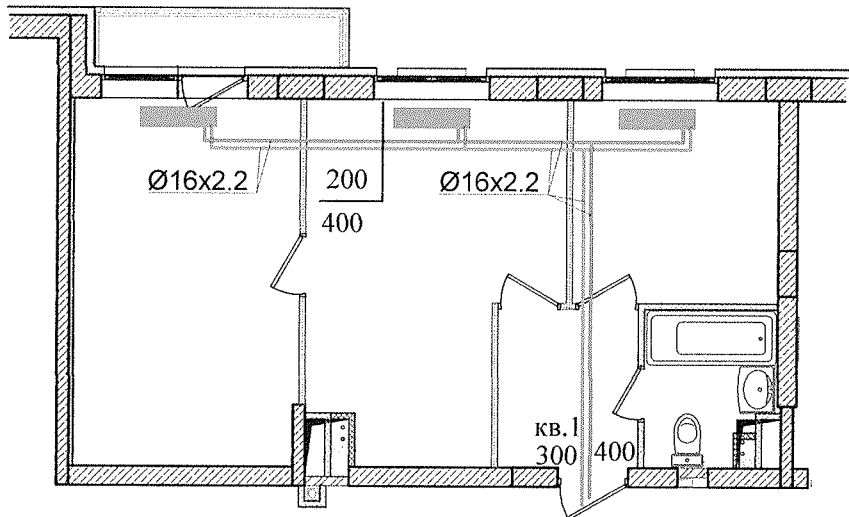

Подпись и дата

Взам. # дубл.

Взам. инв. #

Подпись и дата

Инв. # подписи

Изм	Кол	Лист	Док	Подпись	Дата
Разраб.					
Пров.					
Т.контр.					
Н.контр.					
Утв.					

Парк Европейский дом 10			
И	Стадия	Масса	Масштаб
	Лист	Листов	
Квартира 45			

Схема разводки отопления
Для уточнения звонить 89064076598

Перв. примен.

Справ. #


Подпись и дата

Взам. #дубл.

Взам. инв. #

Подпись и дата

Инв. # подписи

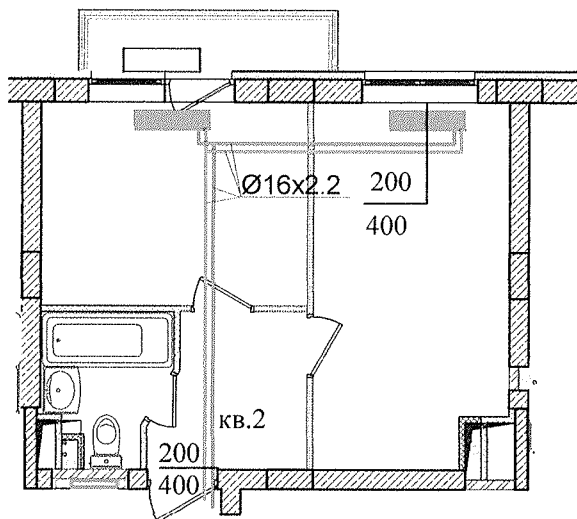

Парк Европейский дом 10


Схема разводки отопления
Для уточнения звонить 89064076598

Стадия	Масса	Масштаб
И		
Лист	Листов	

Квартира 46

Перв. примен.

Справ. #

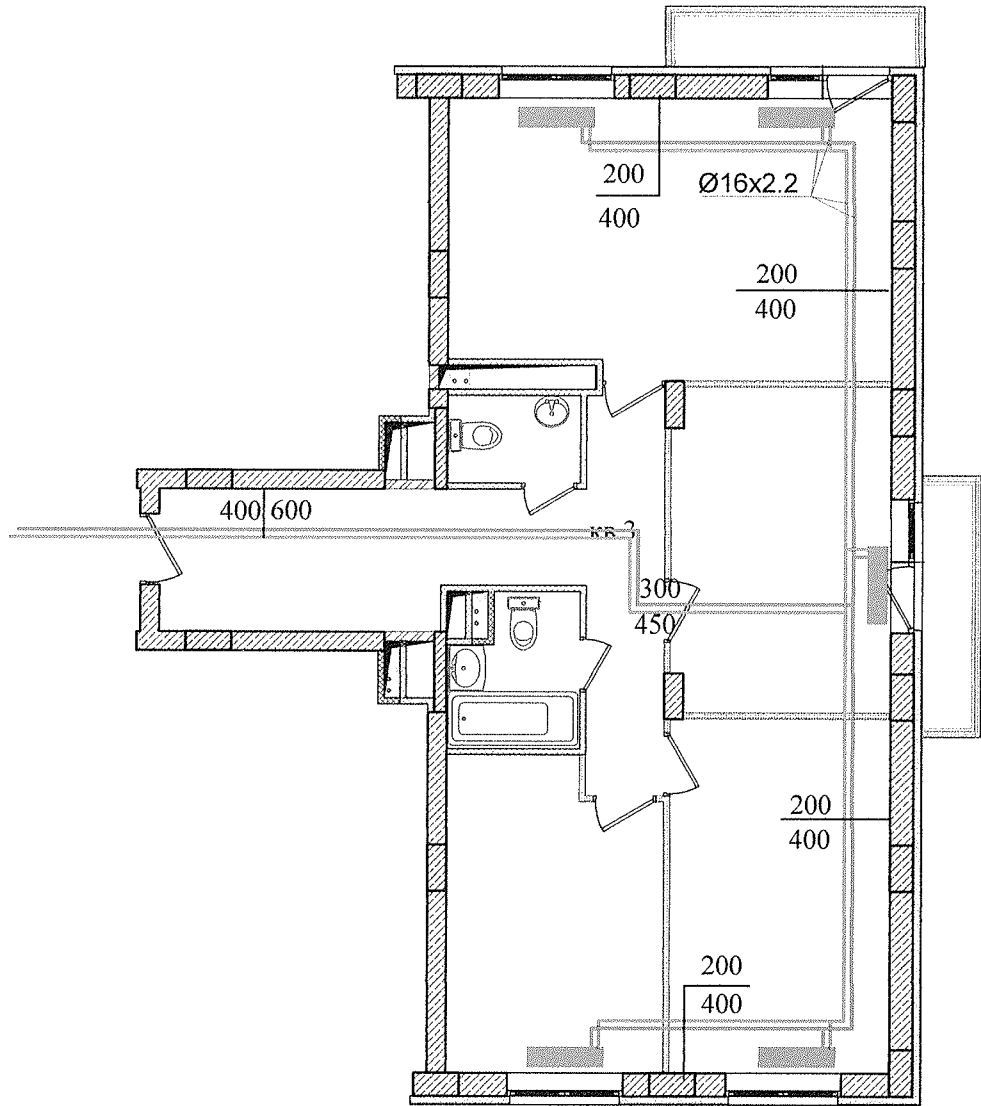

Подпись и дата

Взам. # дубл.

Взам. инв. #

Подпись и дата

Инв. # подписи

Парк Европейский дом 10

Схема разводки отопления
Для уточнения звонить 89064076598

Стадия	Масса	Масштаб
И		
Лист		Листов


Квартира 47

Изм	Кол	Лист	Док	Подпись	Дата
Разраб.					
Пров.					
Т.контр.					
Н.контр.					
Утв.					

Перв. примен.	
Справа. #	

Подпись и дата	
Взем. #дубл.	
Взам. инв. #	

Подпись и дата					
Изм	Кол	Лист	Док	Подпись	Дата
Разраб.					
Пров.					
Т.контр.					
И.контр.					
Утв.					

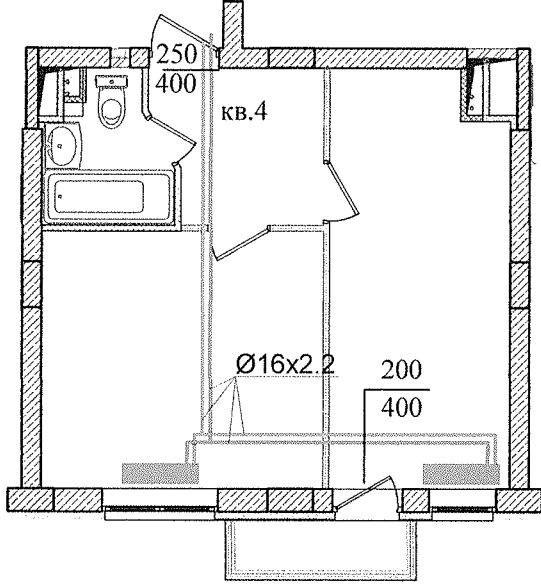

Парк Европейский дом 10

Схема разводки отопления
Для уточнения звонить 89064076598

Стадия	Масса	Масштаб
И		
Лист	Листов	

Квартира 48

Перв. примен.

Справ. #


Подпись и дата

Взам. #/убл.

Взам. инв. #

Подпись и дата

Инв. # подписи

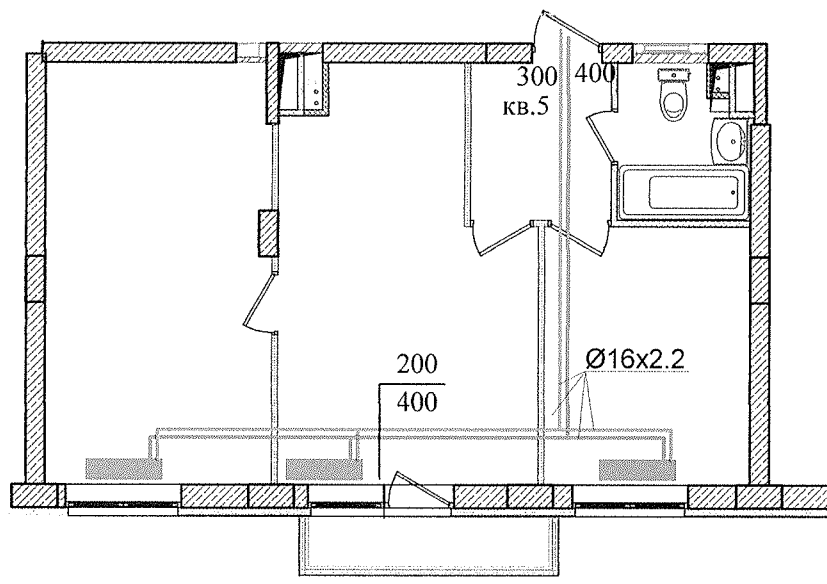

Парк Европейский дом 10

Схема разводки отопления
Для уточнения звонить 89064076596

Квартира 49

Стадия	Масса	Масштаб
и		
Лист	Листов	

Изм	Кол	Лист	Док	Подпись	Дата
Разраб.					
Пров.					
Т.контр.					
Н.контр.					
Утв.					

Перв. примен.

Справ. #


Подпись и дата

Взе м. # дубл.

Взе м. инв. #

Подпись и дата

Инв. # подписи

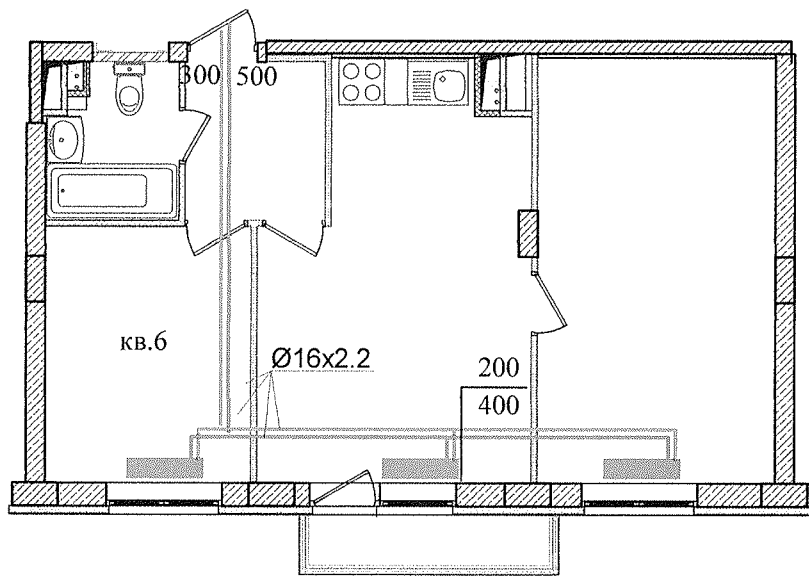

Парк Европейский дом 10

Схема разводки отопления
Для уточнения звонить 89064076598


Стадия	Масса	Масштаб
И		
Лист		Листов

Квартира 50

Изм	Кол	Лист	Док	Подпись	Дата
Разраб.					
Пров.					
Т.контр.					
Н.контр.					
Утв.					

Перв. примен.

Справ. #

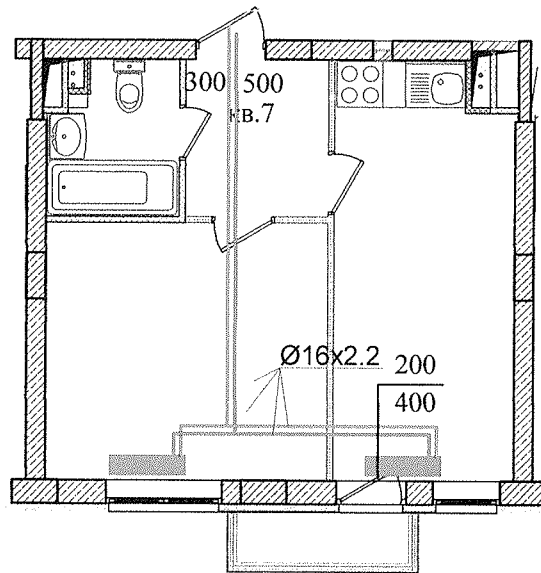

Подпись и дата

Взам. #дубл.

Взам. инв. #

Подпись и дата

Инв. # подписи

Парк Европейский дом 10

Схема разводки отопления
Для уточнения звонить 89064076598

Стадия	Масса	Масштаб
И		
Лист		Листов

Квартира 51

Изм	Кол	Лист	Док	Подпись	Дата
Разраб.					
Пров.					
Т.контр.					
Н.контр.					
Утв.					

Перв. примен.

Справ. #


Подпись и дата

Взам. # дубл.

Взам. инв. #

Подпись и дата

Инв. # подписи

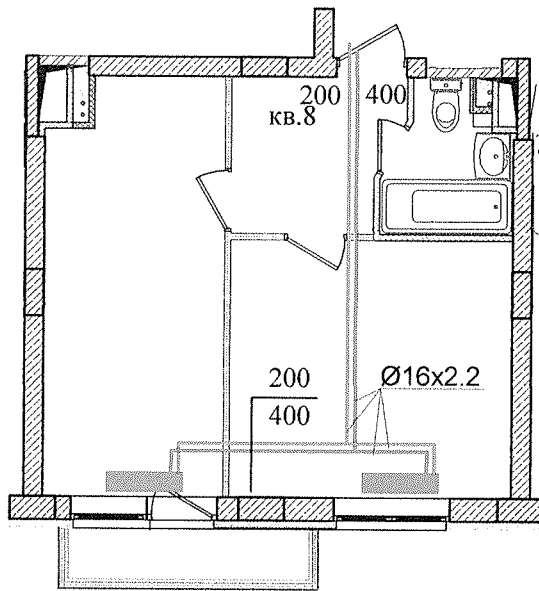

Парк Европейский дом 10

Схема разводки отопления
Для уточнения звонить 89064076598

Стадия	Масса	Масштаб
И		
Лист		Листов

Квартира 52

Перв. примен.

Справ. #


Подпись и дата

Взам. # дубл.

Взам. инв. #

Подпись и дата

Инв. # подписи

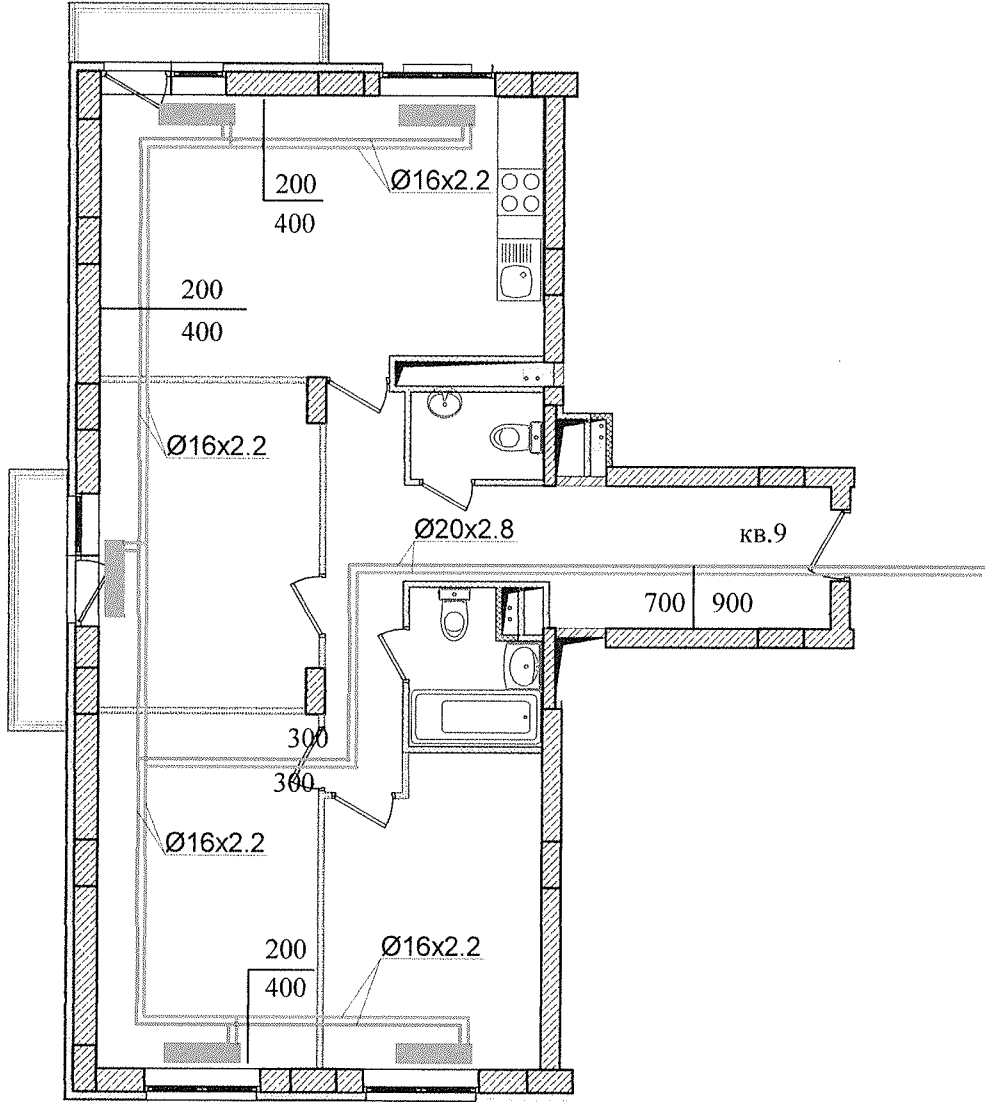

Парк Европейский дом 10

Схема разводки отопления
Для уточнения звонить 89064076598

Квартира 53

Стадия	Масса	Масштаб
И		
Лист	Листов	

Изм	Коп	Лист	Док	Подпись	Дата
Разраб.					
Пров.					
Т.контр.					
Н.контр.					
Утв.					

Перв. примен.

Справ. #


Подпись и дата

Взам. #дубл.

Взам. инв. #

Подпись и дата

Инв. # подписи

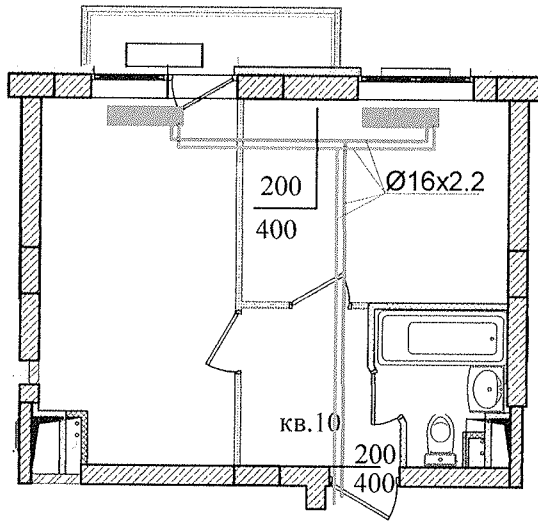

Парк Европейский дом 10


Схема разводки отопления
Для уточнения звонить 89064076598

Стадия	Масса	Масштаб
И		
Лист		Листов

Квартира 54

Изм	Кол	Лист	Док	Подпись	Дата
Разраб.					
Пров.					
Г.контр.					
Н.контр.					
Утв.					

Перв. примен.
Спрев. #

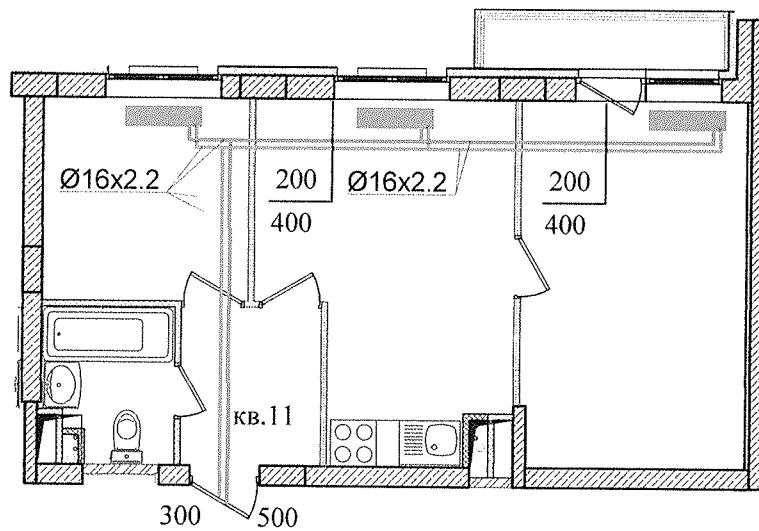


Подпись и дата
Взам. # дубл.
Взам. инв. #
Подпись и дата
Инв. # подписи

Изм	Кол	Лист	Док	Подпись	Дата
Разраб.					
Пров.					
Т.контр.					
Н.контр.					
Утв.					

Парк Европейский дом 10		
И	Стадия	Масштаб
	Масса	Листов
Лист		Листов
Квартира 55		

Схема разводки отопления
Для уточнения звонить 89064076598

Справ. #	Перв. примен.
----------	---------------

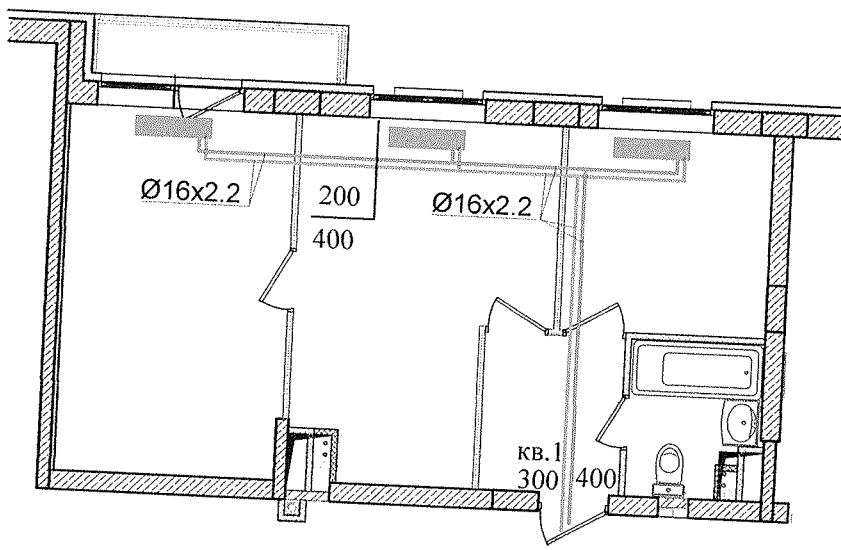


Подпись и дата	Взам. #дубл.	Взам. инв. #	Подпись и дата
Инв. # подписи			

Изм	Кол	Лист	Док	Подпись	Дата
Разраб.					
Пров.					
Т.контр.					
Н.контр.					
Утв.					

Парк Европейский дом 10		
Схема разводки отопления Для уточнения звонить 89064076598		
И		
Лист	Листов	
Квартира 56		

Справ. #
Перв. примен.

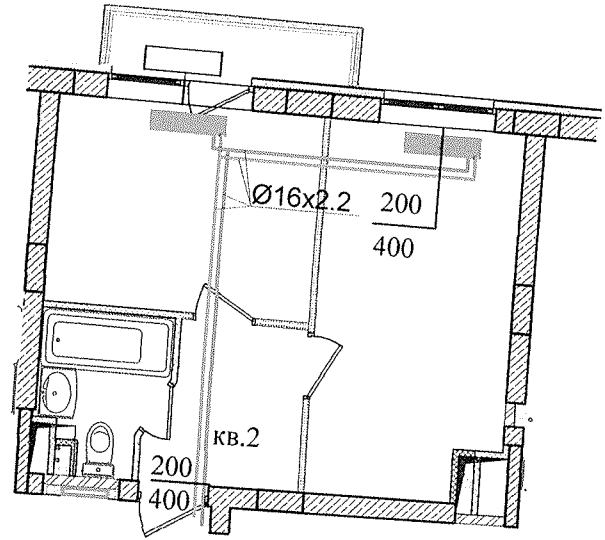


Подпись и дата	Взам. #дубл.	Взам. инв. #

Парк Европейский дом 10

Изм	Кол	Лист	Док	Подпись	Дата	Стадия	Масса	Масштаб
Разраб.						И		
Пров.								
Т.контр.							Лист	Листов
Н.контр.								

Схема разводки отопления
Для уточнения звонить 89064076598

Перв. примен.	
Справ. #	

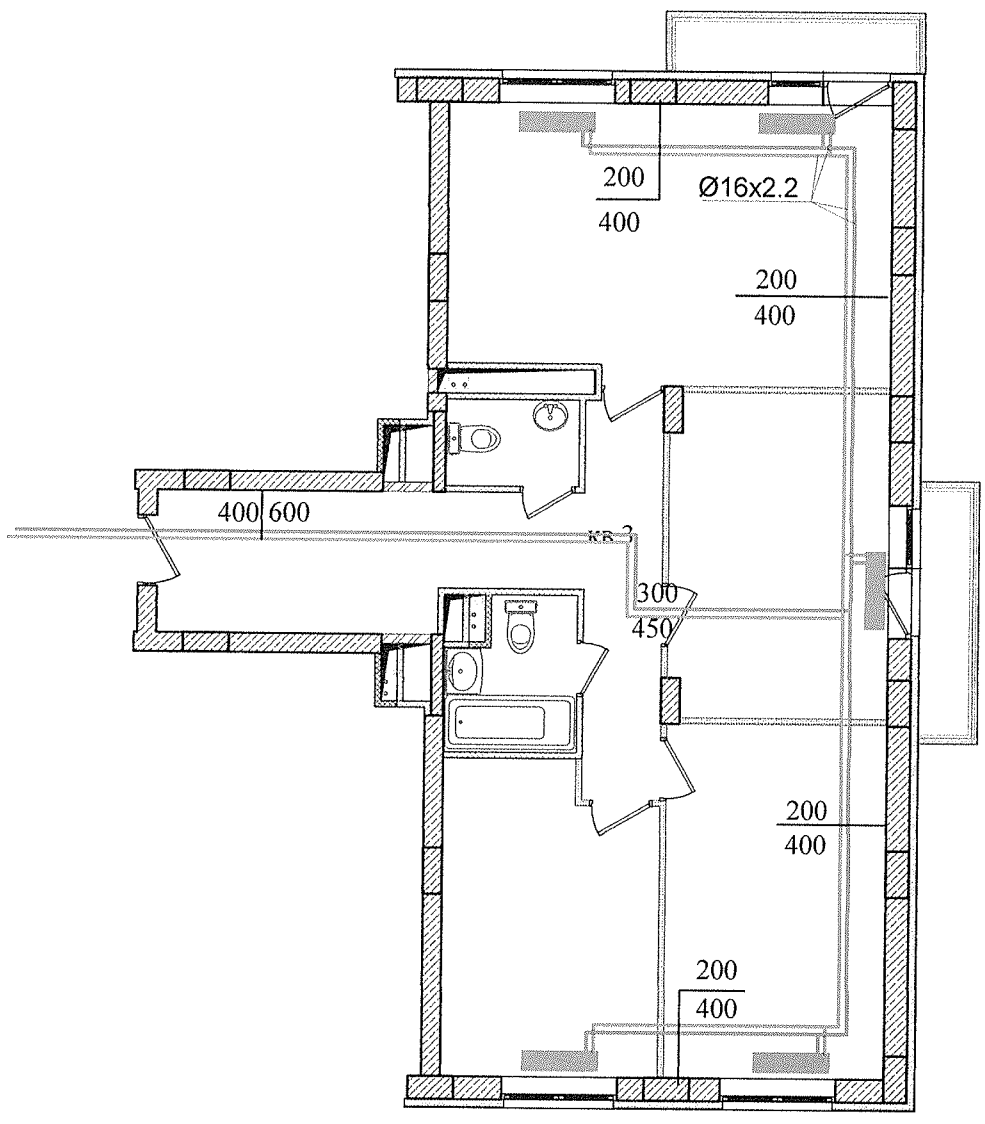


Подпись и дата	
Взам. # дубл.	
Взам. инв. #	

Подпись и дата					
Изм	Кол	Лист	Док	Подпись	Дата
Разраб.					
Пров.					
Т.контр.					
Н.контр.					
Утв.					

Парк Европейский дом 10			
Схема разводки отопления Для уточнения звонить 89064076598	Стадия	Масса	Масштаб
	И		
	Лист	Листов	
Квартира 58			

Справ. #

Перв. примен.

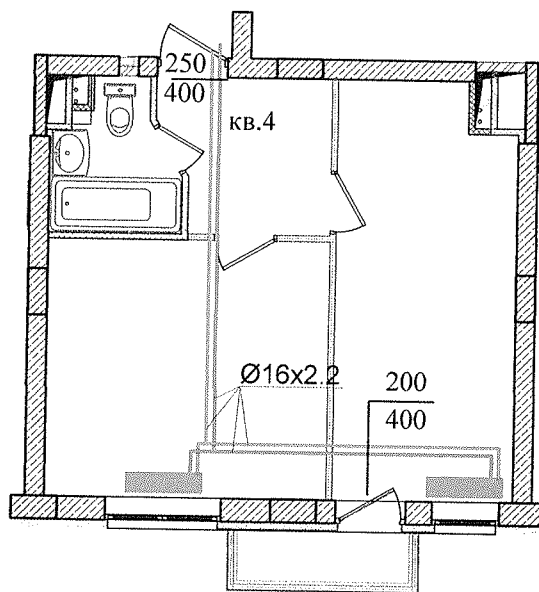

Подпись и дата

Взам. #дубл.

Взам. инв. #

Подпись и дата

/ив. # подписи

Изм	Кол	Лист	Док	Подпись	Дата
Разраб.					
Пров.					
Т.контр.					
Н.контр.					
Утв.					

Парк Европейский дом 10

Схема разводки отопления
Для уточнения звонить 89064076598


Стадия	Масса	Масштаб
--------	-------	---------

И

Лист	Листов
------	--------

Квартира 59

Спрев. #	Перв. примен.
----------	---------------

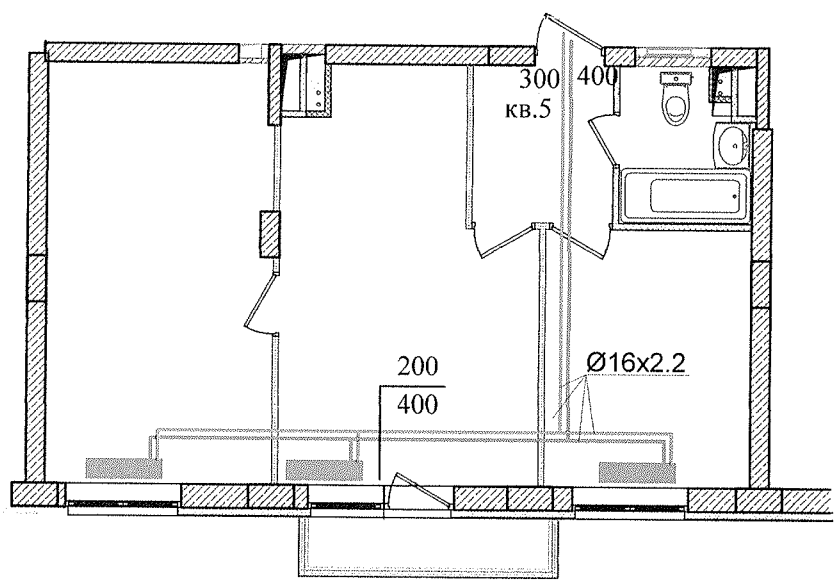

Подпись и дата	Взам. # дубл.	Взам. инв. #	Подпись и дата
Изм	Кол	Лист	Док
Разраб.			
Пров.			
Т.контр.			
Ив. # подписи			
Н.контр.			
Утв.			

Парк Европейский дом 10

Схема разводки отопления
Для уточнения звонить 89064076598

Квартира 60

Стадия	Масса	Масштаб
и		
Лист	Листов	

Перв. примен.

Справ. #


Подпись и дата

Взам. #дубл.

Взам. инв. #

Подпись и дата

Инв. # подписи

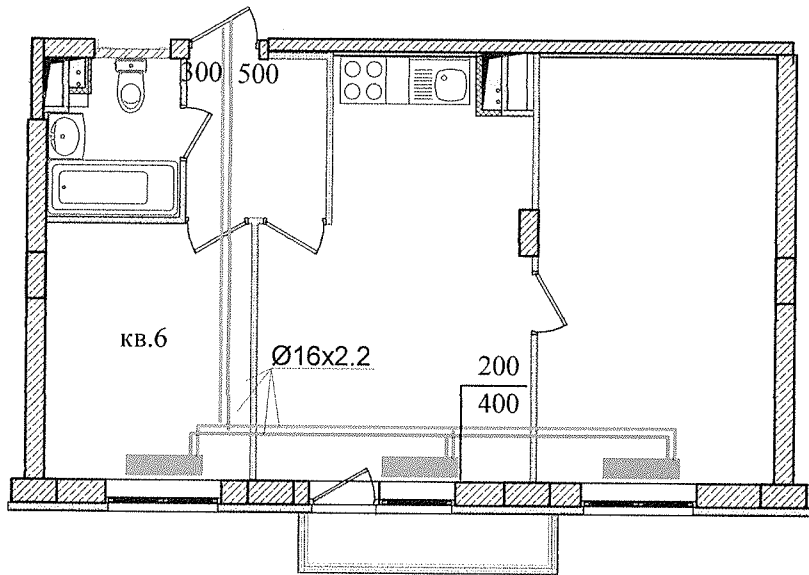

Парк Европейский дом 10

Схема разводки отопления
Для уточнения звонить 89064076598

Квартира 61

Стадия	Масса	Масштаб
И		
Лист		Листов

Изм	Кол	Лист	Док	Подпись	Дата
Разраб.					
Пров.					
Т.контр.					
Н.контр.					
Утв.					

Перв. примен.

Спроект. #


Подпись и дата

Взам. # дубл.

Взам. инв. #

Подпись и дата

Инв. # подписи

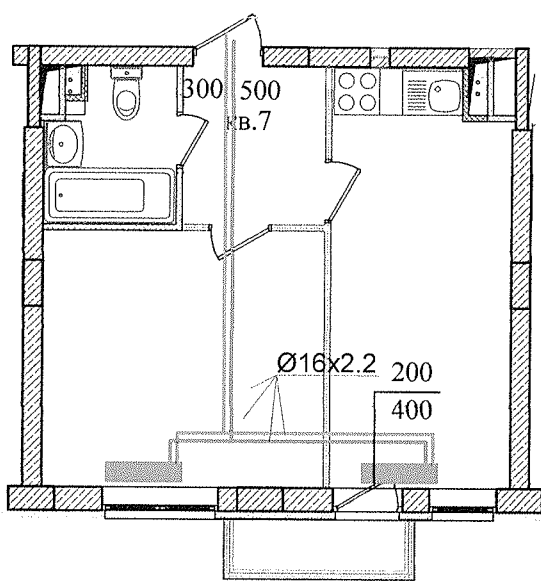

Парк Европейский дом 10

Схема разводки отопления
Для уточнения звонить 89064076598

Стадия	Масса	Масштаб
И		
Лист	Листов	

Квартира 62

Изм	Кол	Лист	Док	Подпись	Дата
Разраб.					
Пров.					
Т.контр.					
Н.контр.					
Утв.					

Перв. примен.

Справ. #


Подпись и дата

Взам. # дубл.

Взам. инв. #

Подпись и дата

Инв. # подписи

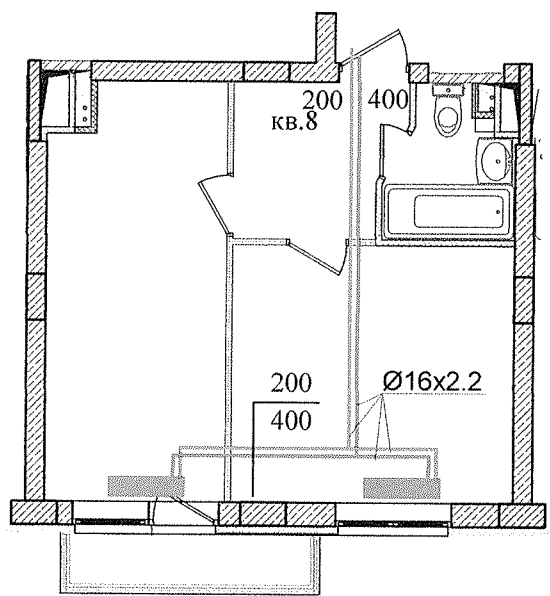

Парк Европейский дом 10


Схема разводки отопления
Для уточнения звонить 89064076598

Стадия	Масса	Масштаб
И		
Лист		Листов

Квартира 63

Изм	Кол	Лист	Док	Подпись	Дата
Разраб.					
Пров.					
Т.контр.					
Н.контр.					
Утв.					

Перв. примен.
Справ. #

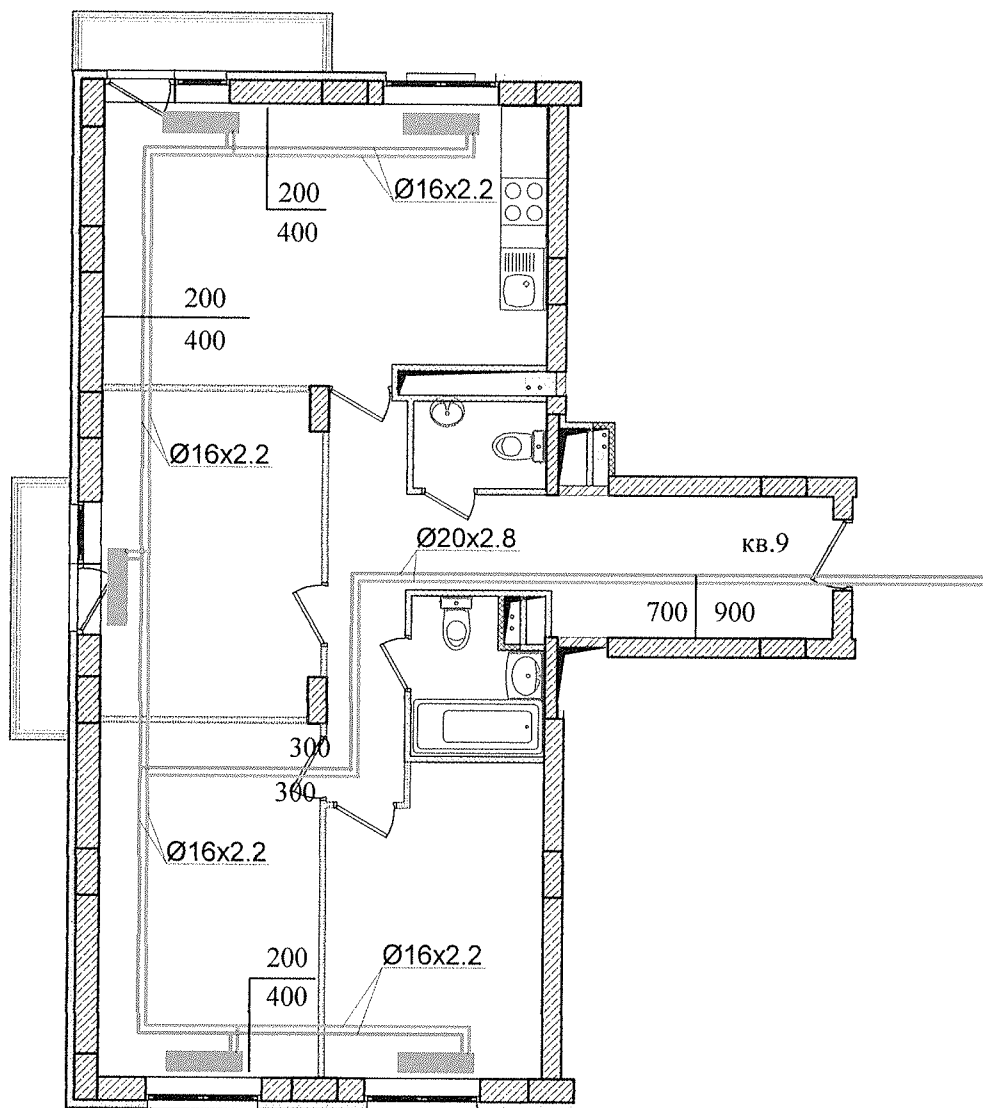


Подпись и дата	Подпись и дата
Взам. # дубл.	Взам. инв. #
Инв. # подписи	

Изм	Коп	Лист	Док	Подпись	Дата
Разраб.					
Пров.					
Т.контр.					
Н.контр.					
Утв.					

Парк Европейский дом 10					
Схема разводки отопления Для уточнения звонить 89064076598			Стадия	Масса	Масштаб
Квартира 64			И		
			Лист	Листов	

Перв. примен.	
Справ. #	

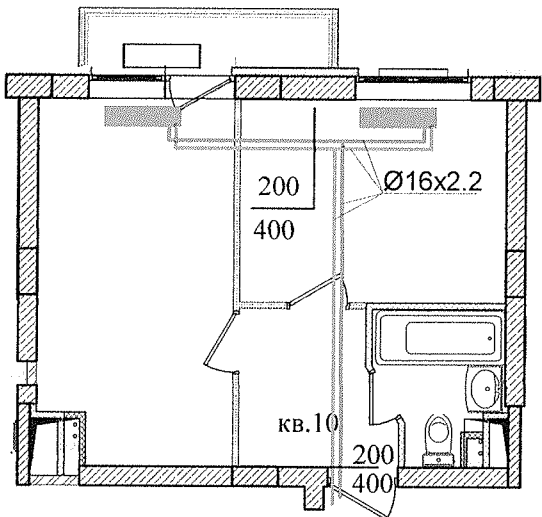


Подпись и дата	
Взам. #дубл.	
Взам. инв. #	

Подпись и дата					
Изм	Кол	Лист	Док	Подпись	Дата
Разраб.					
Пров.					
Т. контр.					
И. контр.					
Утв.					

Парк Европейский дом 10			
И	Стадия	Масса	Масштаб
	Лист	Листов	
Квартира 65			

Схема разводки отопления
Для уточнения звонить 89064076598

Перв. примен.	
Спрев. #	

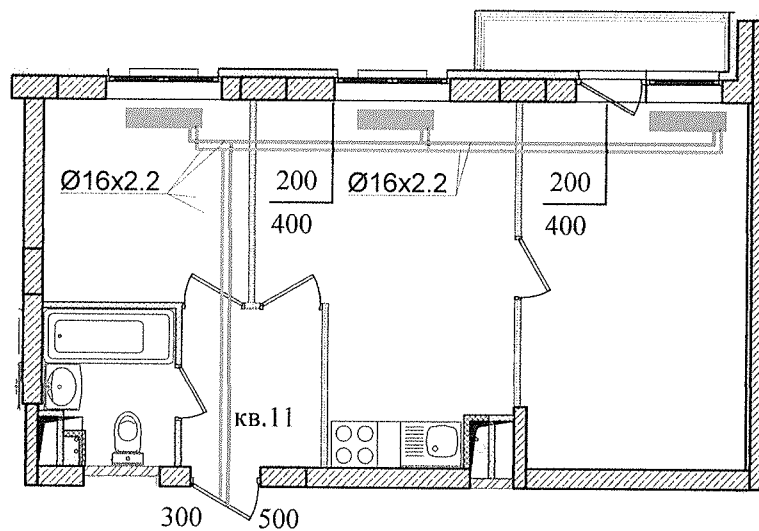


Подпись и дата	
Взам. #дубл.	
Взам. инв. #	

Подпись и дата					
Изм	Кол	Лист	Док	Подпись	Дата
Разраб.					
Пров.					
Т.контр.					
И.контр.					
Утв.					

Парк Европейский дом 10		
Схема разводки отопления Для уточнения звонить 89064076598		И
Лист	Листов	
Квартира 66		

Перв. примен.	
Справ. #	

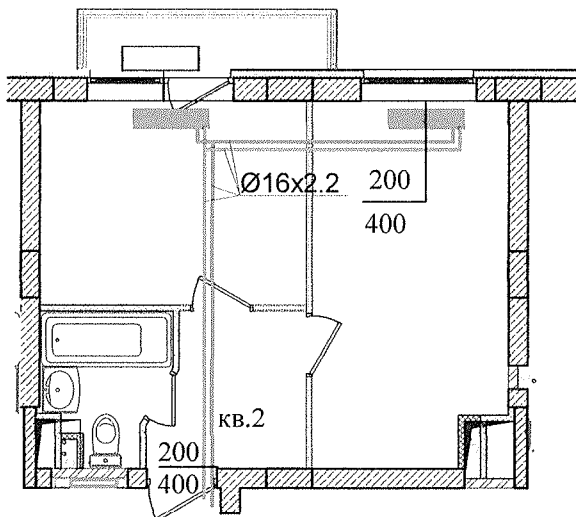


Подпись и дата	
Взам. #дубл.	
Взам. инв. #	

Подпись и дата						
Инв. # подписи	Изм	Кол	Лист	Док	Подпись	Дата
	Разраб.					
	Пров.					
	Т.контр.					
	Н.контр.					
	Утв.					

Парк Европейский дом 10		
Схема разводки отопления Для уточнения звонить 89064076598	И	
	Лист	Листов
Квартира 68		

Перв. примен.
Справ. #

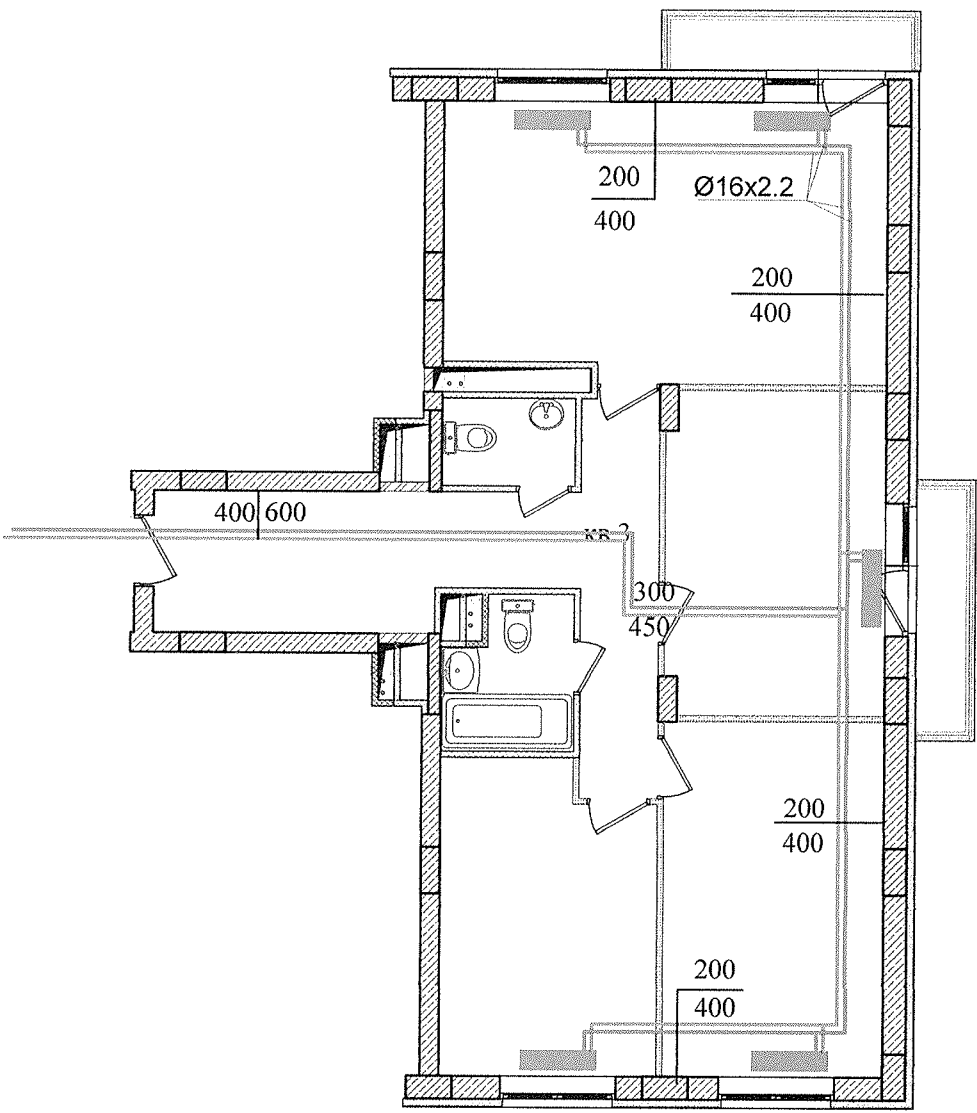


Подпись и дата
Взам. # дубл.
Взам. инв. #
Подпись и дата
подписи

Изм	Кол	Лист	Док	Подпись	Дата
Разраб.					
Пров.					
Т.контр.					
Н.контр.					
Утв.					

Парк Европейский дом 10		
Схема разводки отопления Для уточнения звонить 89064076598		И
Стадия	Масса	Масштаб
Лиот	Льетов	
Квартира 69		

Перв. примен.	
Справ. #	

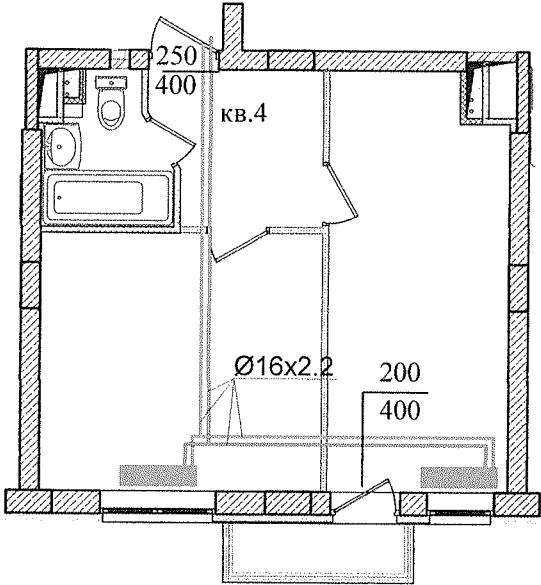


Подпись и дата	
Взам. #дубл.	
Взам. инв. #	

Подпись и дата					
Изм	Кол	Лист	Док	Подпись	Дата
Разраб.					
Пров.					
Т.контр.					
Н.контр.					
Утв.					

Парк Европейский дом 10			
Схема разводки отопления Для уточнения звонить 89064076598	Стадия	Масса	Масштаб
	И		
Квартира 70	Лист	Листов	

Перв. примен.	
Справ. #	

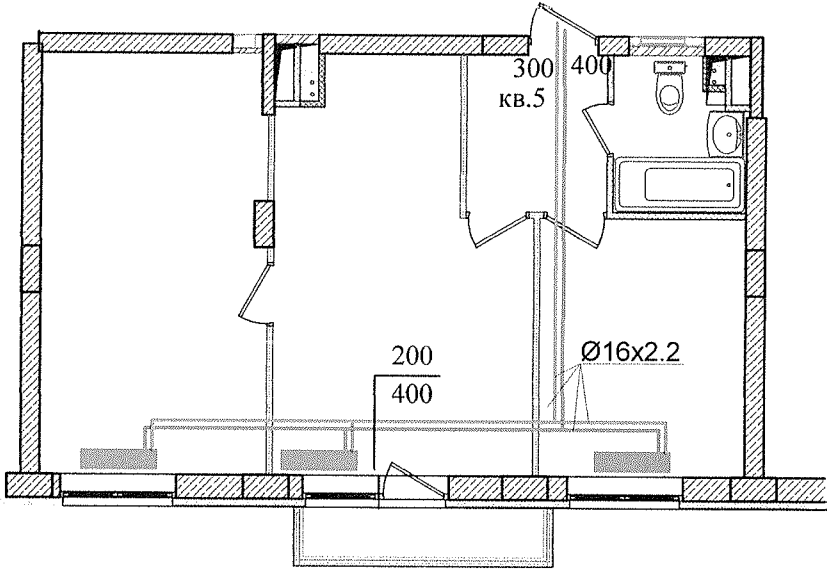


Подпись и дата	
Взам. #, уubl.	
Взам. инв. #	

Подпись и дата					
Изм	Кол	Лист	Док	Подпись	Дата
Разраб.					
Пров.					
Т.контр.					
Н.контр.					
Утв.					

Парк Европейский дом 10			
Схема разводки отопления Для уточнения звонить 89064076598	Стадия	Масса	Масштаб
	и		
	Лист	Листов	
Квартира 71			

Перв. примен.
Справ. #

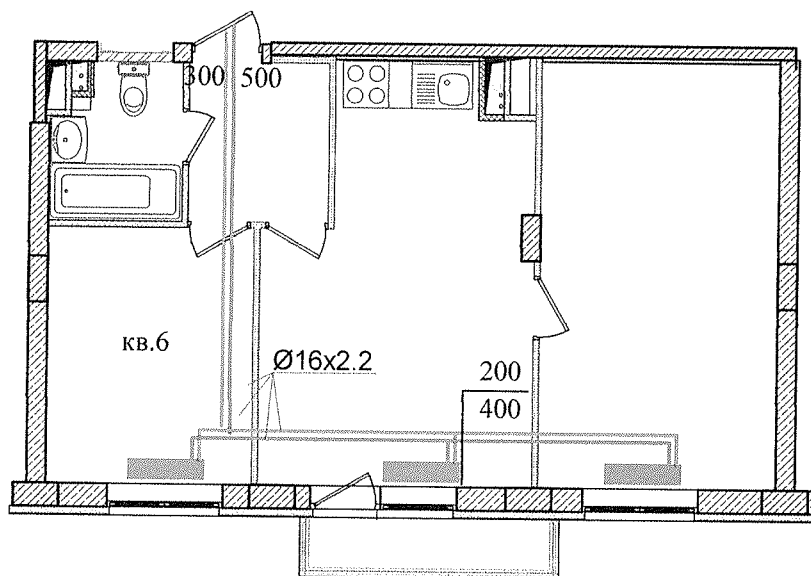


Подпись и дата	Взам. инв. #	Взам. #дубл.	Подпись и дата
Инв. # подписи	Н.контр.	Утв.	Т.контр.

Изм	Кол	Лист	Док	Подпись	Дата
Разраб.					
Пров.					
Т.контр.					
Н.контр.					
Утв.					

Парк Европейский дом 10			
Схема разводки отопления Для уточнения звонить 89064076598			И
Лист		Листов	
Квартира 72			

Перв. примен.	Справ. #
---------------	----------

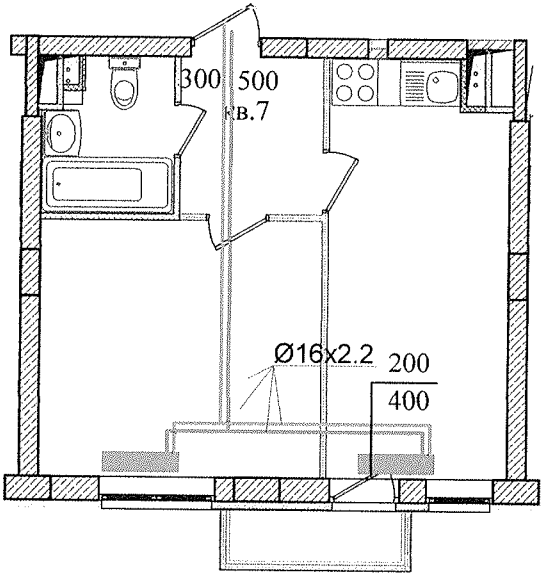

Подпись и дата	Взам. # дубл.	Взам. инв. #
----------------	---------------	--------------

Подпись и дата					
Изм	Кол	Лист	Док	Подпись	Дата
Разраб.					
Пров.					
Т.контр.					
Н.контр.					
Утв.					

Парк Европейский дом 10				
Схема разводки отопления Для уточнения звонить 89064076598		Стадия	Масса	Масштаб
Квартира 73		И		
		Лист	Листов	

Перв. примен.

Спроект. #


Подпись и дата

Взам. # дубл.

Взам. инв. #

Подпись и дата

Инв. # подписи

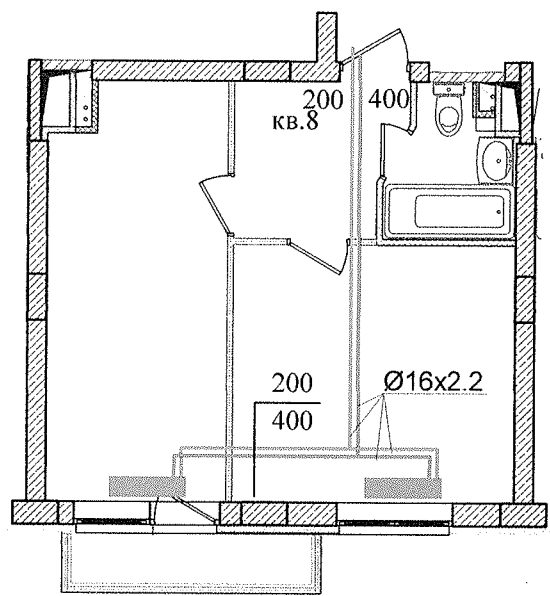

Парк Европейский дом 10

Схема разводки отопления
Для уточнения звонить 89064076598


Квартира 74

Стадия	Масса	Масштаб
И		
Лист		Листов

Изм	Кол	Лист	Док	Подпись	Дата
Разраб.					
Пров.					
Т.контр.					
Н.контр.					
Утв.					

Перв. примен.

Справ. #

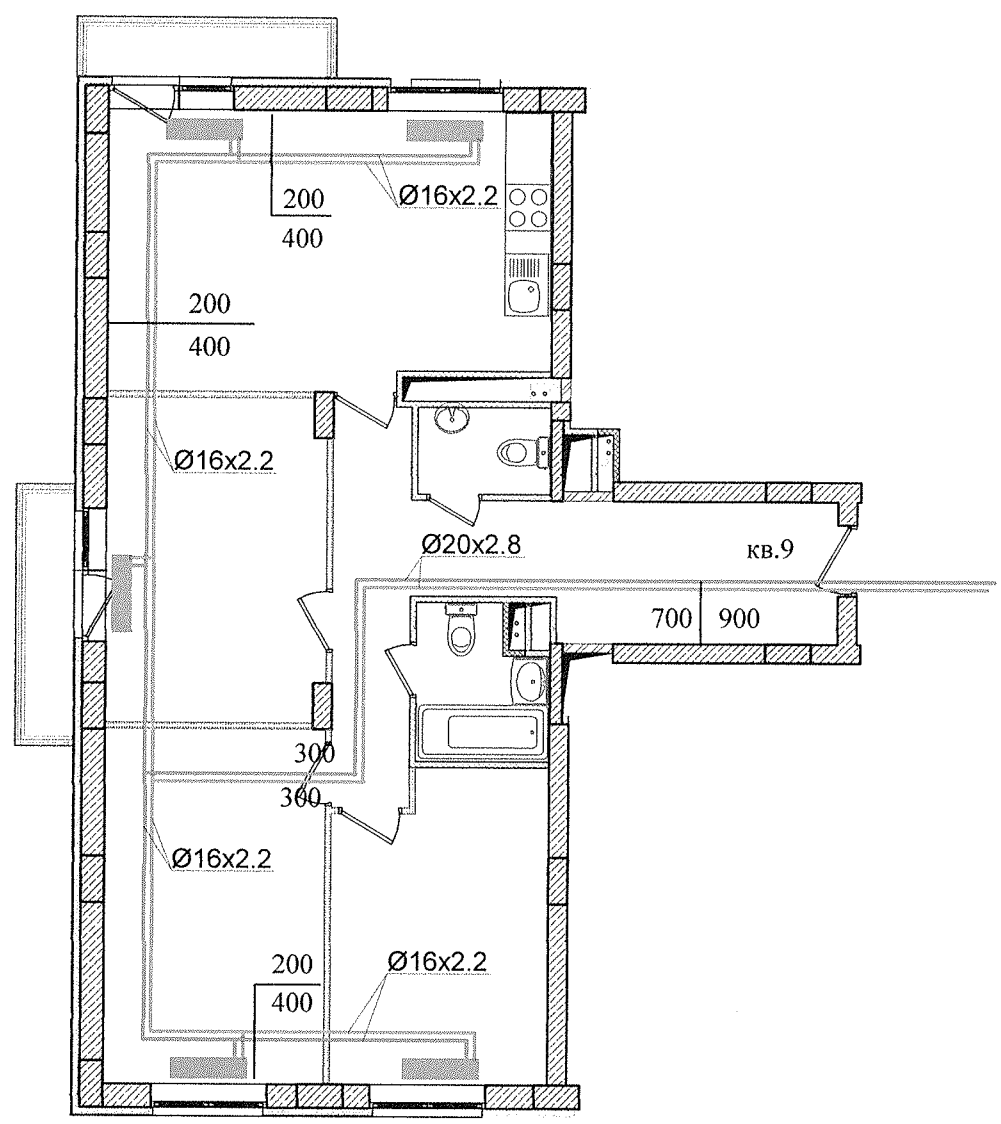

Подпись и дата

Взам. # дубл.

Взам. инв. #

Подпись и дата

Инв. # подписи


Парк Европейский дом 10

Схема разводки отопления
Для уточнения звонить 89064076598

Стадия	Масса	Масштаб
И		
Лист		Листов

Квартира 75

Перв. примен.	
Справ. #	

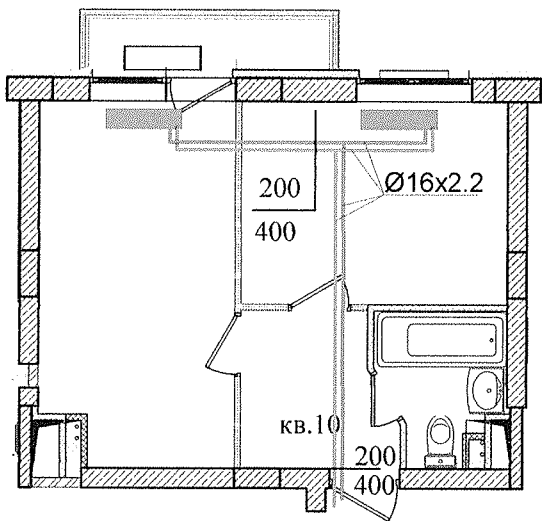

Подпись и дата	
Взам. #дубл.	
Взам. инв. #	

Подпись и дата					
Изм	Кол	Лист	Док	Подпись	Дата
Разраб.					
Пров.					
Г.контр.					
Н.контр.					
Утв.					

Парк Европейский дом 10											
Схема разводки отопления Для уточнения звонить 89064076598		<table border="1"> <tr> <td>Стадия</td> <td>Масса</td> <td>Масштаб</td> </tr> <tr> <td>И</td> <td></td> <td></td> </tr> <tr> <td>Лист</td> <td colspan="2">Листов</td> </tr> </table>	Стадия	Масса	Масштаб	И			Лист	Листов	
Стадия	Масса	Масштаб									
И											
Лист	Листов										
Квартира 76											

Перв. примен.

Справ. #


Подпись и дата

Взам. #дубл.

Взам. инв. #

Подпись и дата

Инв. # подписи

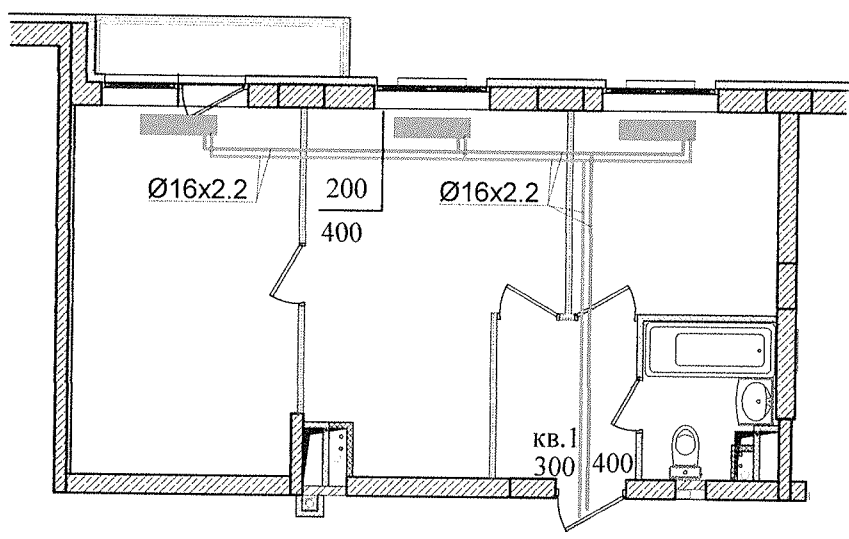

Парк Европейский дом 10


Схема разводки отопления
Для уточнения звоните 89064076598

Квартира 78

Стадия	Масса	Масштаб
И		
Лист		Листов

Изм	Кол	Лист	Док	Подпись	Дата
Разраб.					
Пров.					
Т.контр.					
Н.контр.					
Утв.					

Перв. примен.
Спр. #

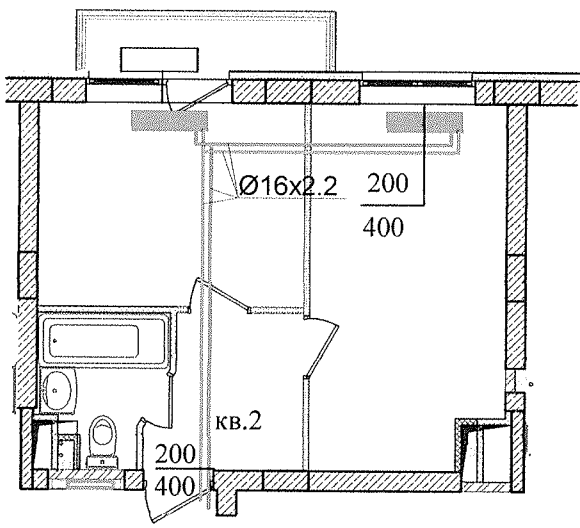

Подпись и дата
Взам. #дубл.
Взам. инв. #


Подпись и дата						
Лист	Изм	Кол	Лист	Док	Подпись	Дата
	Разраб.					
	Пров.					
	Т.контр.					
Лист	Н.контр.					
	Утв.					

Парк Европейский дом 10			
И	Стадия	Масса	Масштаб
	Лист	Листов	
Квартира 79			

Схема разводки отопления
Для уточнения звонить 89064076598

Перв. примен.	
Справ. #	

Подпись и дата	
Взам. #дубл.	
Взам. инв. #	

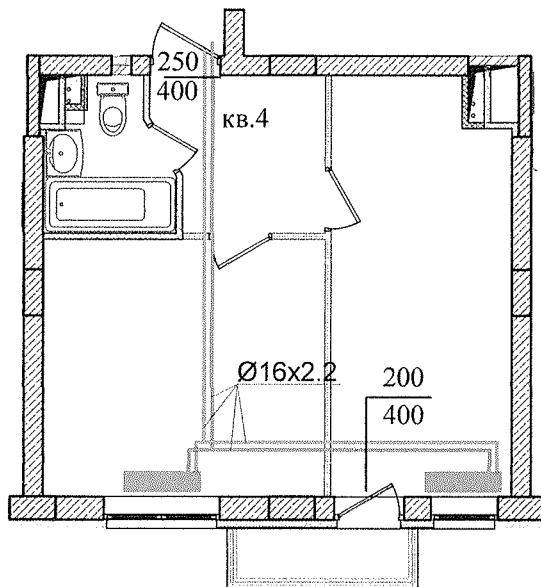

Подпись и дата					
/ инв. # подписи	Изм	Кол	Лист	Док	Подпись
	Разраб.				
	Пров.				
	Т.контр.				
	Н.контр.				
	УТВ.				

Парк Европейский дом 10		
Схема разводки отопления Для уточнения звонить 89064076598	И	
	Лист	Листов
Квартира 81		

Перв. примен.

Справ. #


Подпись и дата

Взам. #дубл.

Взам. инв. #

Подпись и дата

Инв. # подписи

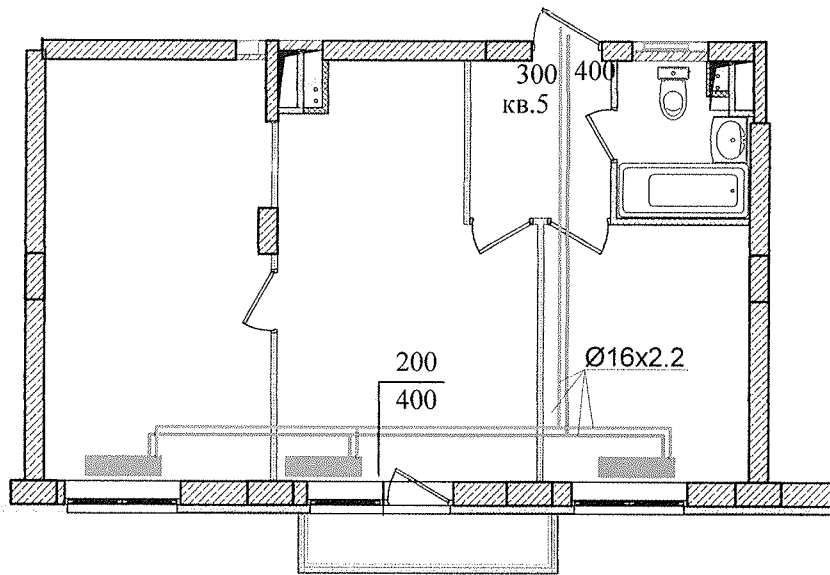


Парк Европейский дом 10

Схема разводки отопления
Для уточнения звонить 89064076596

Стадия	Масса	Масштаб
и		
Лист		Листов

Квартира 82

Справ. #	Перв. примен.
----------	---------------

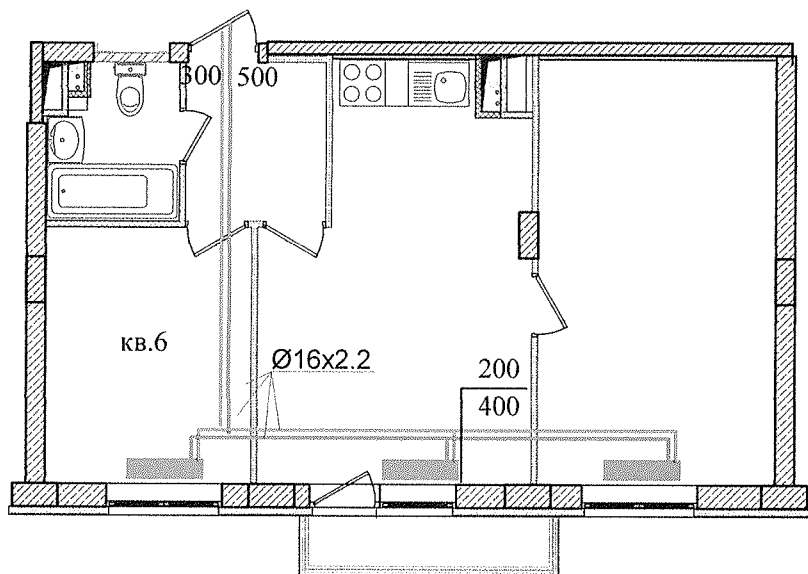

Подпись и дата	Взам. #дубл.	Взам. инв. #	Подпись и дата

Изм	Кол	Лист	Док	Подпись	Дата
Разраб.					
Пров.					
Т.контр.					
Н.контр.					
Утв.					

Парк Европейский дом 10											
Схема разводки отопления Для уточнения звонить 89064076598		<table border="1"> <tr> <td>Стадия</td> <td>Масса</td> <td>Масштаб</td> </tr> <tr> <td>И</td> <td> </td> <td> </td> </tr> <tr> <td colspan="2">Лист</td> <td>Листов</td> </tr> </table>	Стадия	Масса	Масштаб	И			Лист		Листов
Стадия	Масса	Масштаб									
И											
Лист		Листов									
Квартира 83											

Перв. примен.

Справ. #


Подпись и дата

Взам. #дубл.

Взам. инв. #

Подпись и дата

Инв. # подписи

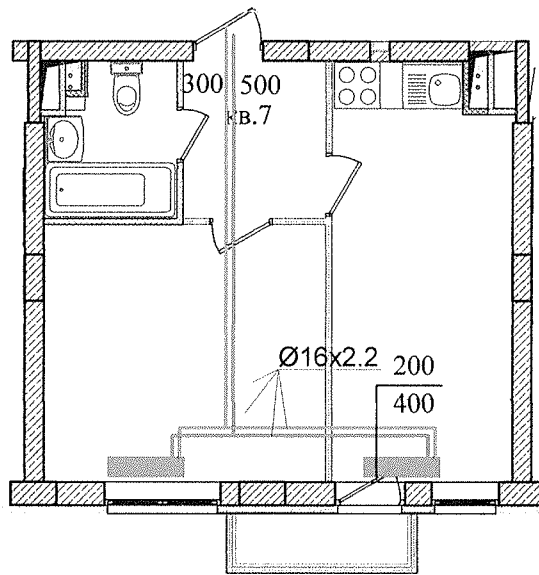

Парк Европейский дом 10


Схема разводки отопления
Для уточнения звонить 89064076598

Стадия	Масса	Масштаб
И		
Лист		Листов

Квартира 84

Изм	Кол	Лист	Док	Подпись	Дата
Разраб.					
Пров.					
Т.контр.					
Н.контр.					
Утв.					

Перв. примен.	
Справ. #	

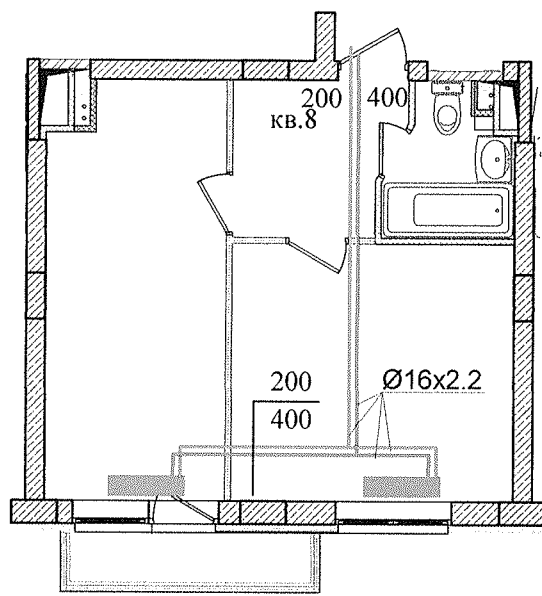


Подпись и дата	
Взам. # дубл.	
Взам. инв. #	

Подпись и дата					
Изм	Кол	Лист	Док	Подпись	Дата
Разраб.					
Пров.					
Т.контр.					
Н.контр.					
Утв.					

Парк Европейский дом 10					
Схема разводки отопления Для уточнения звонить 89064076598			Стадия	Масса	Масштаб
Квартира 85			И		
			Лист	Листов	

Справ. #	Перв. примен.
----------	---------------

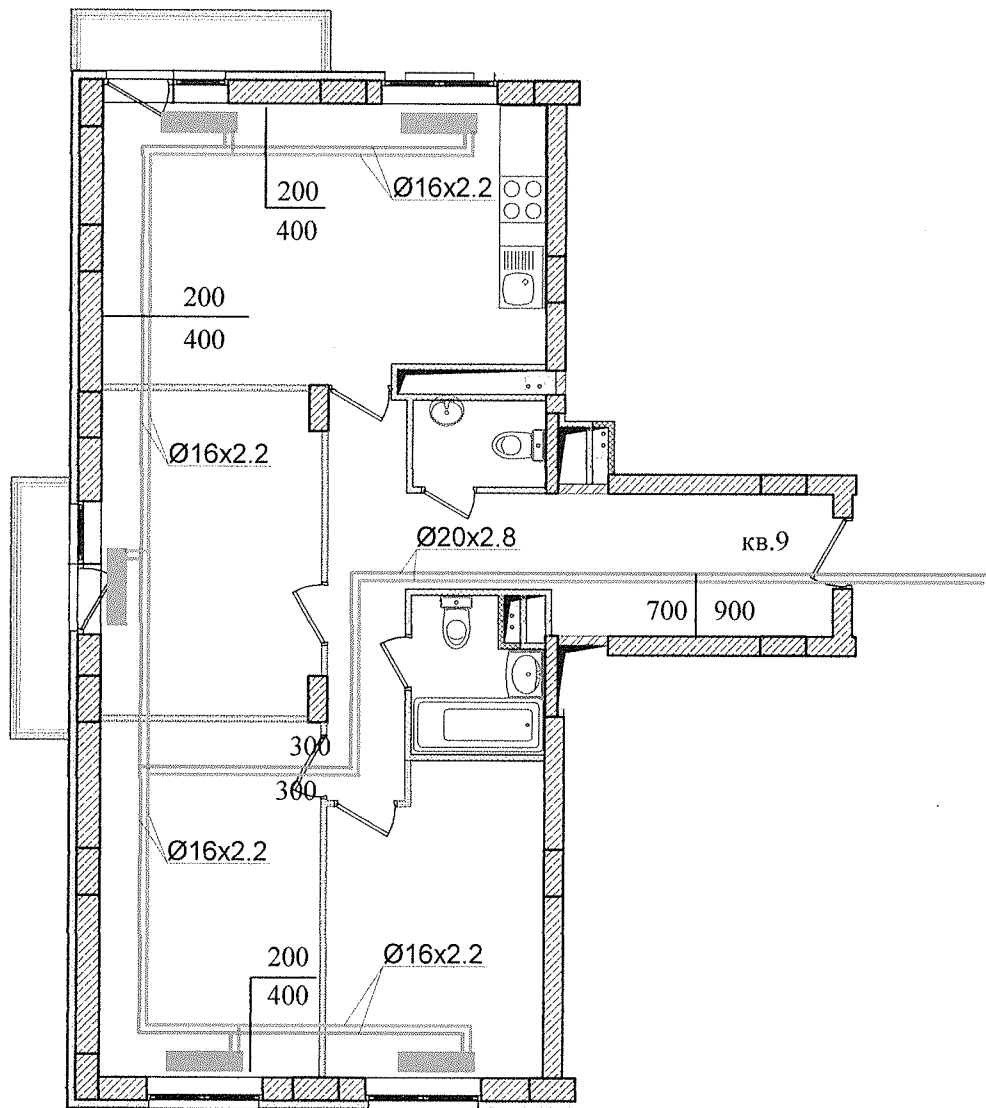

Лист # подписи	Подпись и дата	Взам. инв. #	Взам. #дубл.	Подпись и дата	
Изм	Кол	Лист	Док	Подпись	Дата
Разраб.					
Пров.					
Т.контр.					
Н.контр.					
Утв.					


Парк Европейский дом 10

Схема разводки отопления
Для уточнения звонить 89064076598

Стадия	Масса	Масштаб
И		
Лист	Листов	

Квартира 86

Перв. примен.
Справ. #

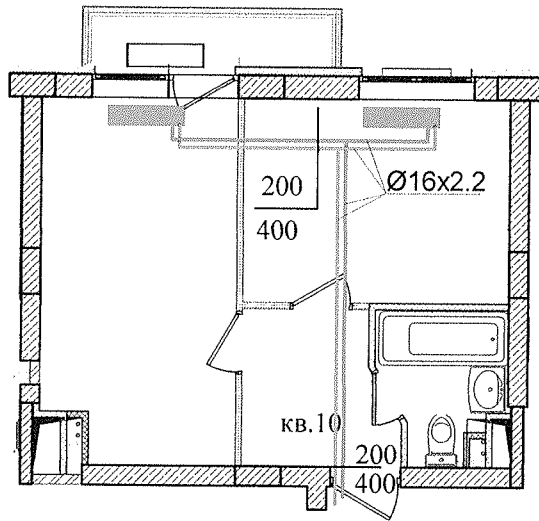


Подпись и дата
Взам. #дубл.
Взам. инв. #

Подпись и дата						
Инв. # подписи	Изм	Кол	Лист	Док	Подпись	Дата
	Разраб.					
	Пров.					
	Г.контр.					
	Н.контр.					
	Утв.					

Парк Европейский дом 10					
Схема разводки отопления Для уточнения звонить 89064076598			Стадия	Масса	Масштаб
Квартира 87			И		
			Лиот	Листов	

Справ. #	Перв. примен.
----------	---------------

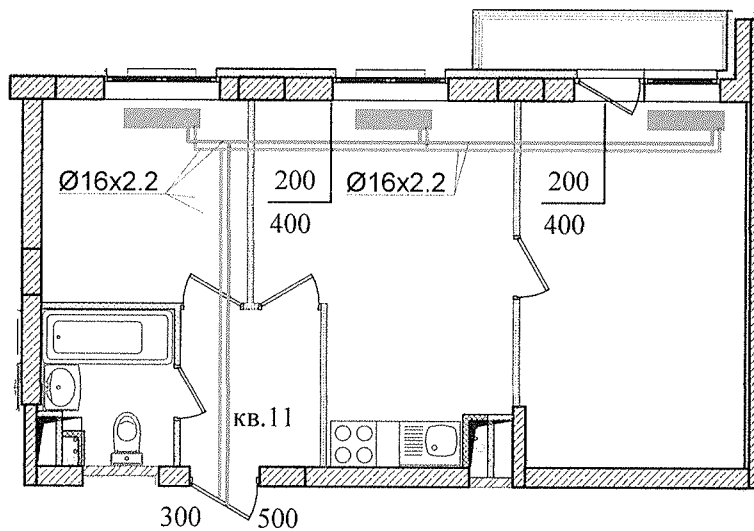


Лист # подлиси	Подпись и дата	Взам. инв. #	Взам. # дубл.	Подпись и дата
----------------	----------------	--------------	---------------	----------------

Изм	Кол	Лист	Док	Подпись	Дата
Разраб.					
Пров.					
Т.контр.					
Н.контр.					
Утв.					

Парк Европейский дом 10			
И	Стадия	Масса	Масштаб
	Лист	Листов	
Квартира 88			

Схема разводки отопления
Для уточнения звонить 89064076598

Справ. #	Перв. примен.
----------	---------------

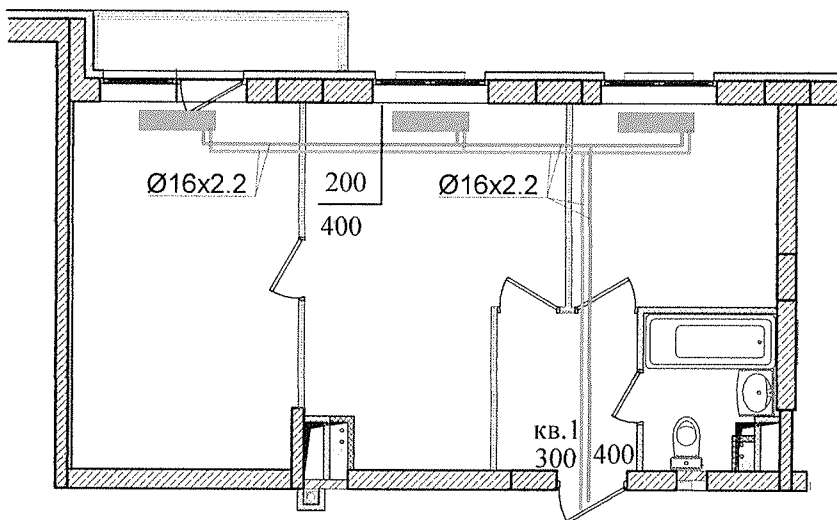


Подпись и дата	Взам. #дубл.
Взам. инв. #	

Подпись и дата						
Инв. # подписи	Изм	Кол	Лист	Док	Подпись	Дата
	Разраб.					
	Пров.					
	Т.контр.					
	Н.контр.					
	Утв.					

Парк Европейский дом 10			
И	Стадия	Масса	Масштаб
	Лист	Листов	
Схема разводки отопления Для уточнения звонить 89064076598			
Квартира 89			

Перв. примен.
Справ. #

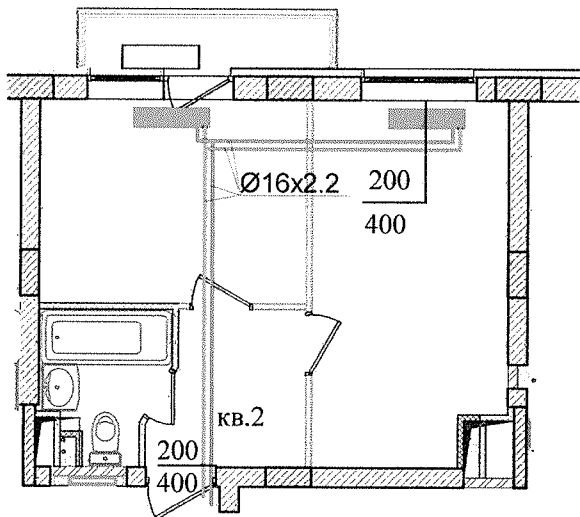


Подпись и дата
Взам. #дубл.
Взам. инв. #

Инв. #	Подпись	Подпись и дата				
		Изм	Кол	Лист	Док	Дата

Парк Европейский дом 10				
Схема разводки отопления Для уточнения звонить 89064076598		Стадия	Масса	Масштаб
		И		
Квартира 90		Лист	Листов	

Перв. примен.
Справ. #

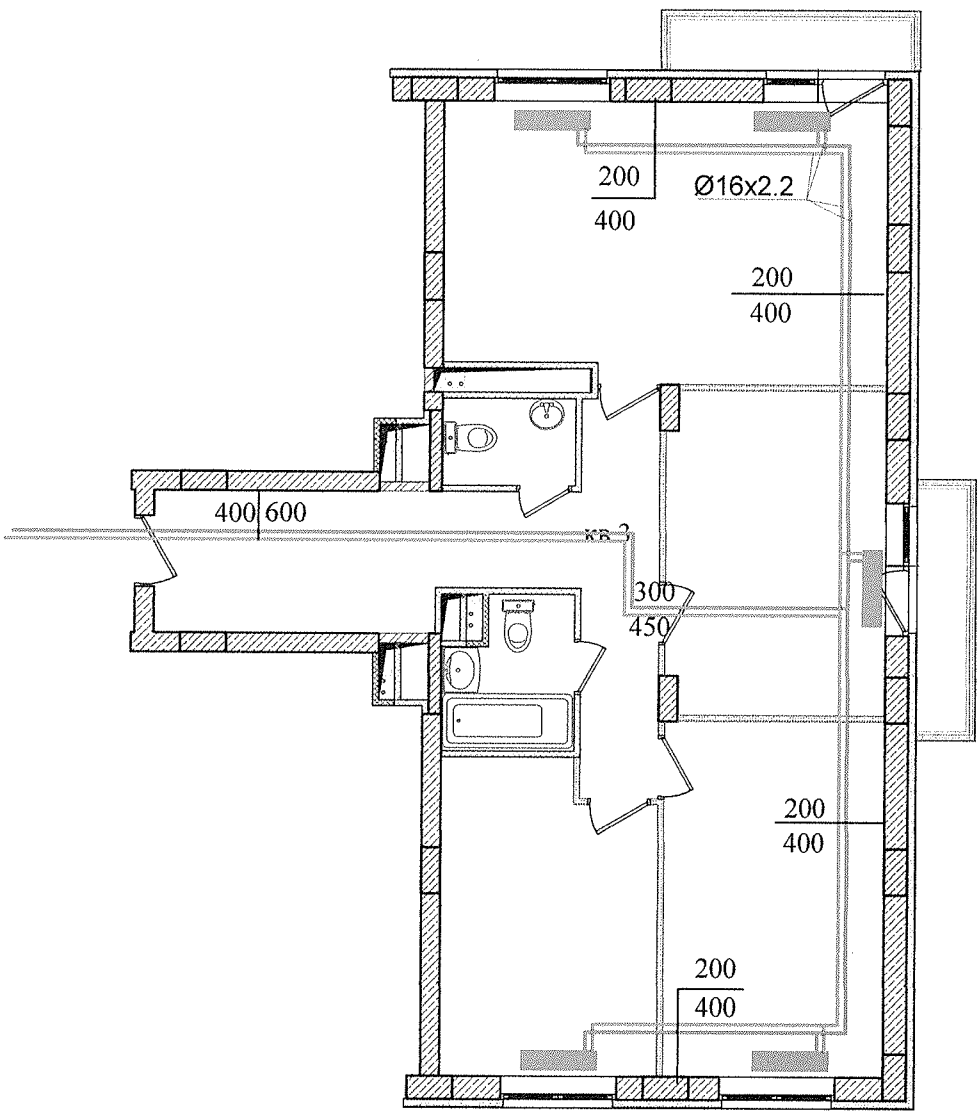


Подпись и дата	Взам. # дубл.	Взам. инв. #
Подпись и дата		
Лист # подписи		

Изм	Кол	Лист	Док	Подпись	Дата
Разраб.					
Пров.					
Т.контр.					
Н.контр.					
Утв.					

Парк Европейский дом 10		
Схема разводки отопления Для уточнения звонить 89064076598		
Стадия	Масса	Масштаб
И		
Лиот		Лиетав
Квартира 91		

Перв. примен.	
Спрев. #	

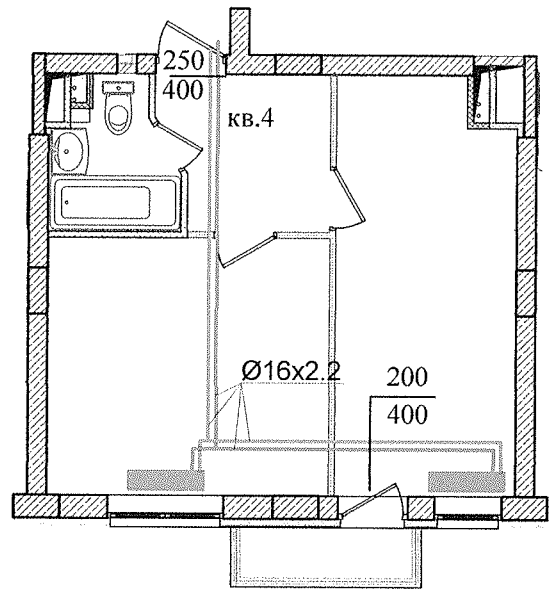

Подпись и дата	
Взам. #дубл.	
Взам. инв. #	


/нв. # подписи	Подпись и дата					
	Изм	Кол	Лист	Док	Подпись	Дата
	Разраб.					
	Пров.					
	Т.контр.					
	Н.контр.					
	УТВ.					

Парк Европейский дом 10			
И	Стадия	Масса	Масштаб
	Лист	Листов	
Квартира 92			

Схема разводки отопления
Для уточнения звонить 89064076598

Перв. примен.	
Справ. #	

Подпись и дата	
Взам. #дубл.	
Взам. инв. #	

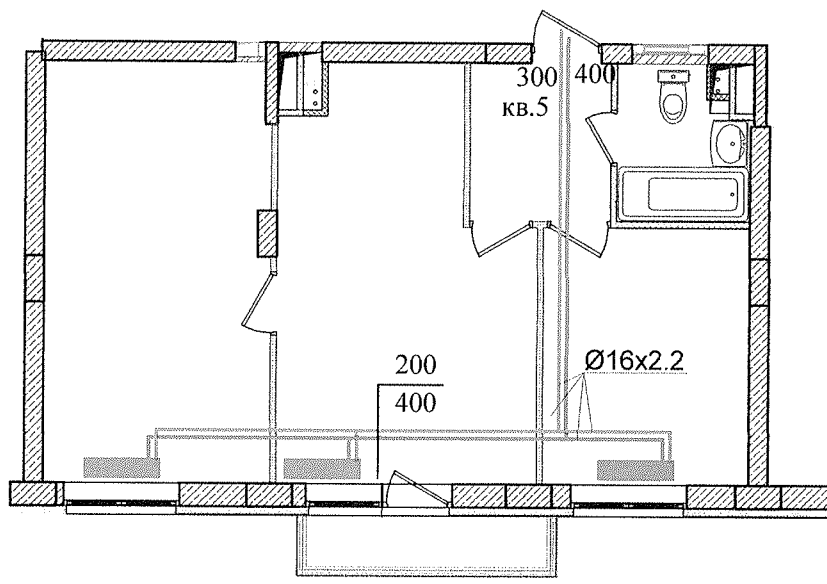


Подпись и дата					
Изм	Кол	Лист	Док	Подпись	Дата
Разраб.					
Пров.					
Т.контр.					
И.контр.					
Утв.					

Парк Европейский дом 10			
Схема разводки отопления Для уточнения звонить 89064076598	Стадия	Масса	Масштаб
	И		
	Лист	Листов	
Квартира 93			

Перв. примен.	
Справ. #	


Подпись и дата	
Взам. #дубл.	
Взам. инв. #	
Подпись и дата	
Инв. # подписи	

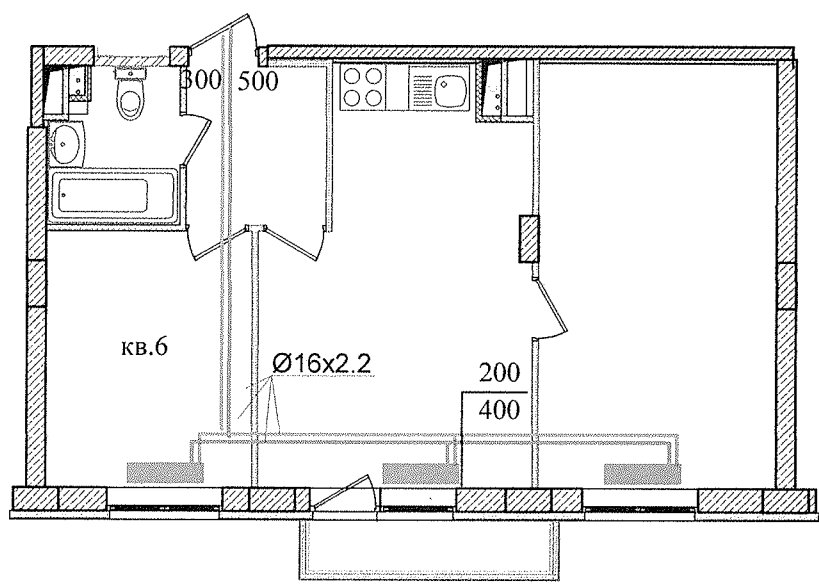

Изм	Кол	Лист	Док	Подпись	Дата
Разраб.					
Пров.					
Т.контр.					
Н.контр.					
Утв.					

Парк Европейский дом 10					
Схема разводки отопления Для уточнения звонить 89064076598			Стадия	Масса	Масштаб
			И		
			Лист		Листов
Квартира 94					

Справ. #	Перв. примен.
----------	---------------

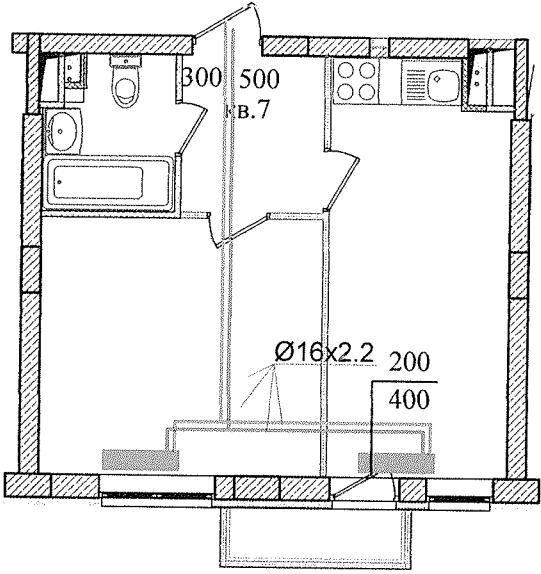


Подпись и дата	Взам. #дубл.	Взам. инв. #
----------------	--------------	--------------

Подпись и дата					
Изм	Кол	Лист	Док	Подпись	Дата
Разраб.					
Пров.					
Т.контр.					
Н.контр.					
Утв.					

Парк Европейский дом 10		
Схема разводки отопления Для уточнения звонить 89064076598		И
Лист	Листов	
Квартира 95		

Перв. примен.

Справ. #

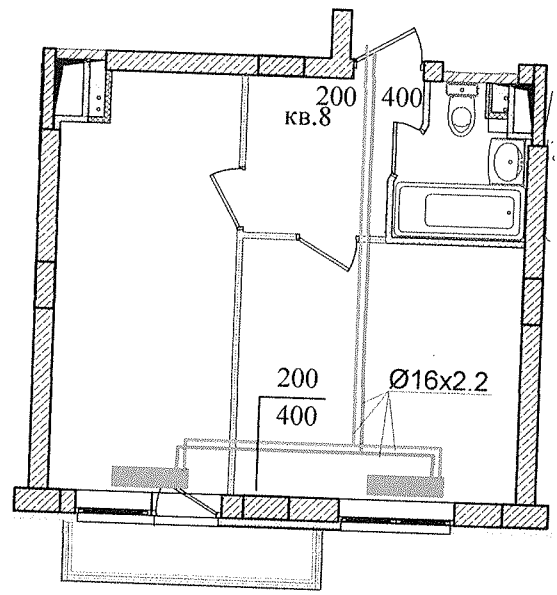

Подпись и дата

Взам. # дубл.

Взам. инв. #

Подпись и дата

Инв. # подписи

Изм	Кол	Лист	Док	Подпись	Дата
Разраб.					
Пров.					
Т.контр.					
Н.контр.					
Утв.					

Парк Европейский дом 10


Схема разводки отопления
Для уточнения звонить 89064076598

Квартира 96

Стадия	Масса	Масштаб
И		
Лист		Листов

Перв. примен.

Справ. #

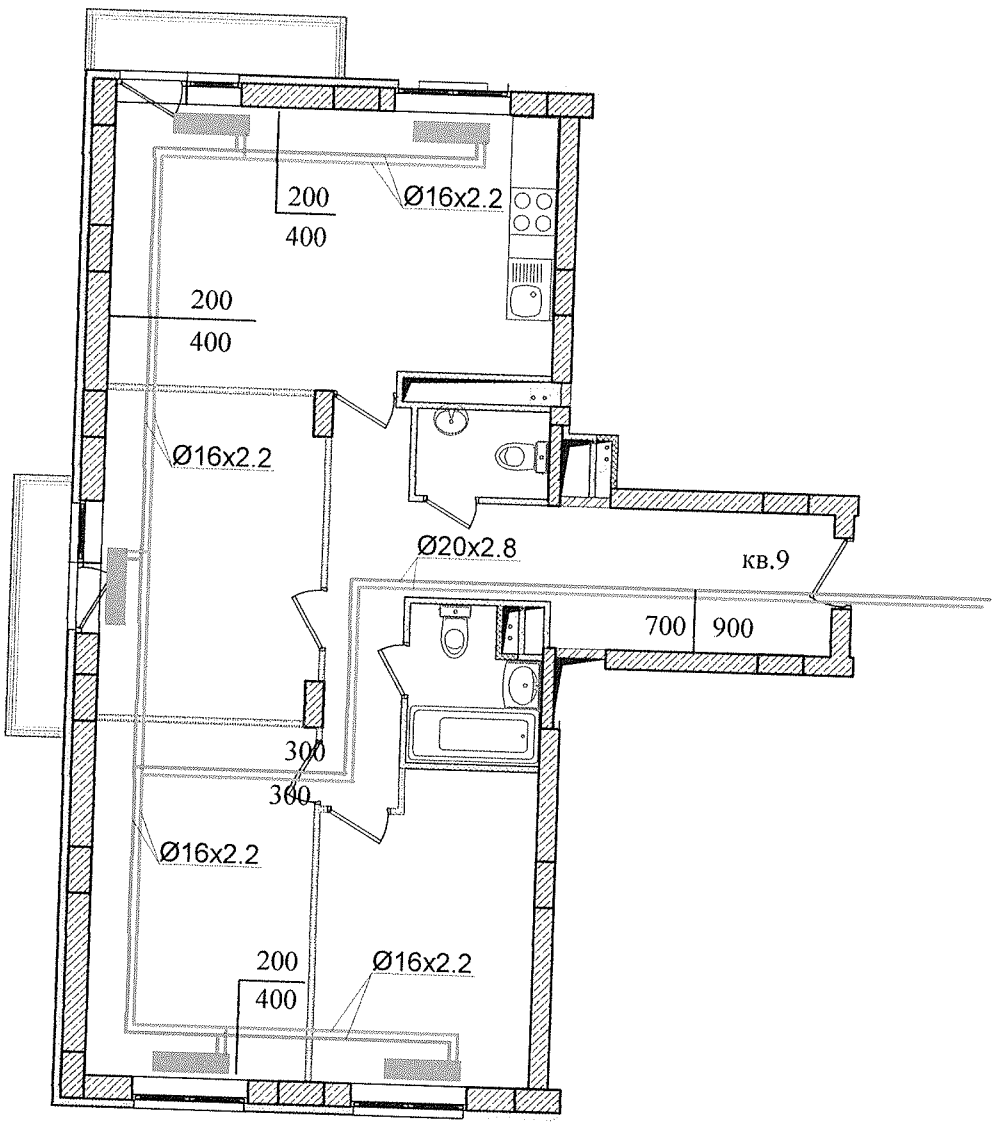

Подпись и дата

Взам. #дубл.

Взам. инв. #

Подпись и дата

Инв. # подписи

Парк Европейский дом 10

Схема разводки отопления
Для уточнения звонить 89064076598


Стадия	Масса	Масштаб
И		
Лист		Листов

Квартира 97

Изм	Коп	Лист	Док	Подпись	Дата
Разраб.					
Пров.					
Т.контр.					
Н.контр.					
Утв.					

Перв. примен.

Справ. #

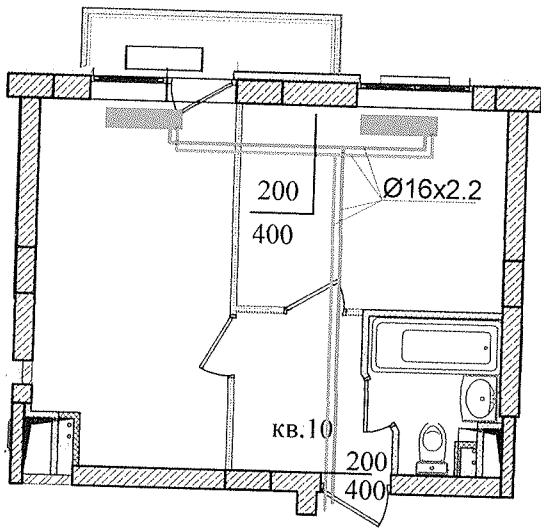

Подпись и дата

Взам. # дубл.

Взам. инв. #

Подпись и дата

Инв. # подписи

Изм	Кол	Лист	Док	Подпись	Дата
Разраб.					
Пров.					
Т.контр.					
Н.контр.					
Утв.					

Парк Европейский дом 10


Схема разводки отопления
Для уточнения звонить 89064076598

Стадия	Масса	Масштаб
И		
Лист	Листов	

Квартира 98

Перв. примен.

Справ. #

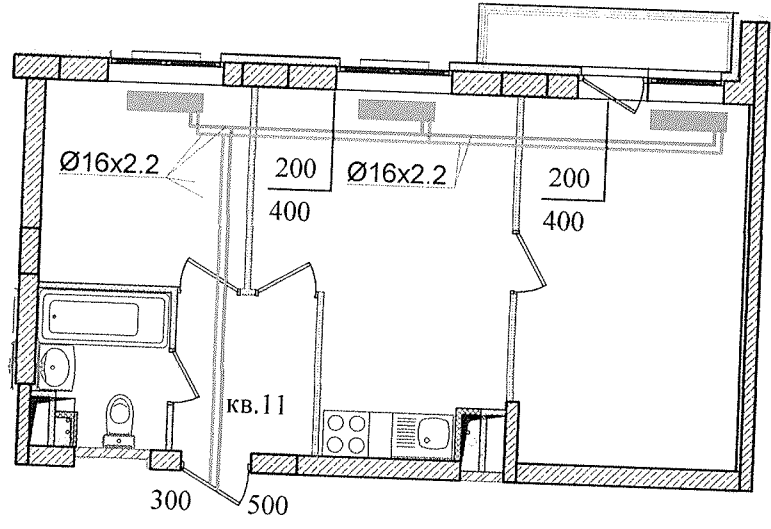

Подпись и дата

Взам. # дубл.

Взам. инв. #

Подпись и дата

Инв. # подписи

Парк Европейский дом 10

Схема разводки отопления
Для уточнения звонить 89064076598

Стадия	Масса	Масштаб
И		
Лист		Листов

Квартира 99

Изм	Кол	Лист	Док	Подпись	Дата
Разраб.					
Пров.					
Т.контр.					
Н.контр.					
Утв.					

Перв. примен.

Справ. #


Подпись и дата

Взам. #дубл.

Взам. инв. #

Подпись и дата

Инв. # подписи

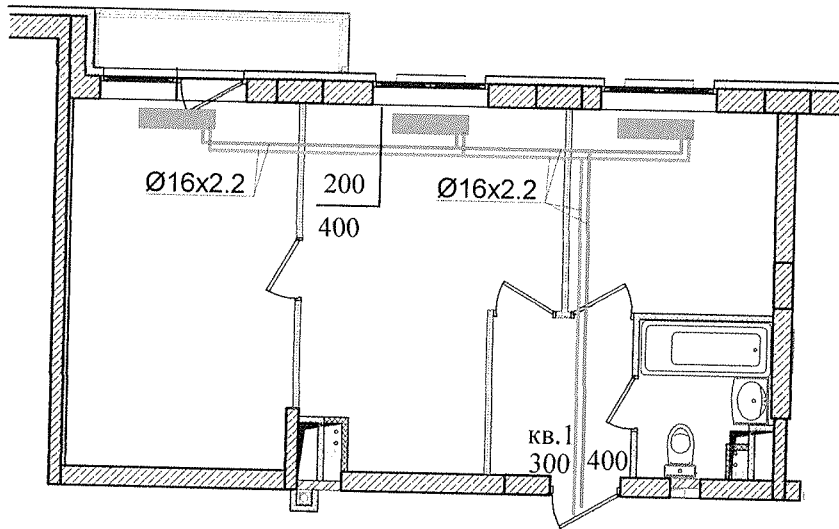

Парк Европейский дом 10

Схема разводки отопления
Для уточнения звонить 89064076598


Стадия	Масса	Масштаб
И		
Лист		Листов

Квартира 100

Изм	Кол	Лист	Док	Подпись	Дата
Разраб.					
Пров.					
Т.контр.					
Н.контр.					
Утв.					

Перв. примен.

Справ. #

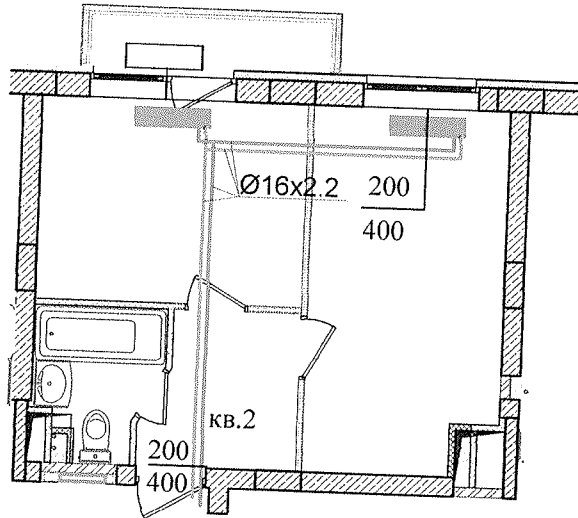

Подпись и дата

Взам. # дубл.

Взам. инв. #

Подпись и дата

Инв. # подписи

Парк Европейский дом 10

Схема разводки отопления
Для уточнения звонить 89064076598


Квартира 101

Стадия	Масса	Масштаб
И		
Лист		Листов

Изм	Кол	Лист	Док	Подпись	Дата
Разраб.					
Пров.					
Т.контр.					
Н.контр.					
Утв.					

Перв. примен.

Справ. #

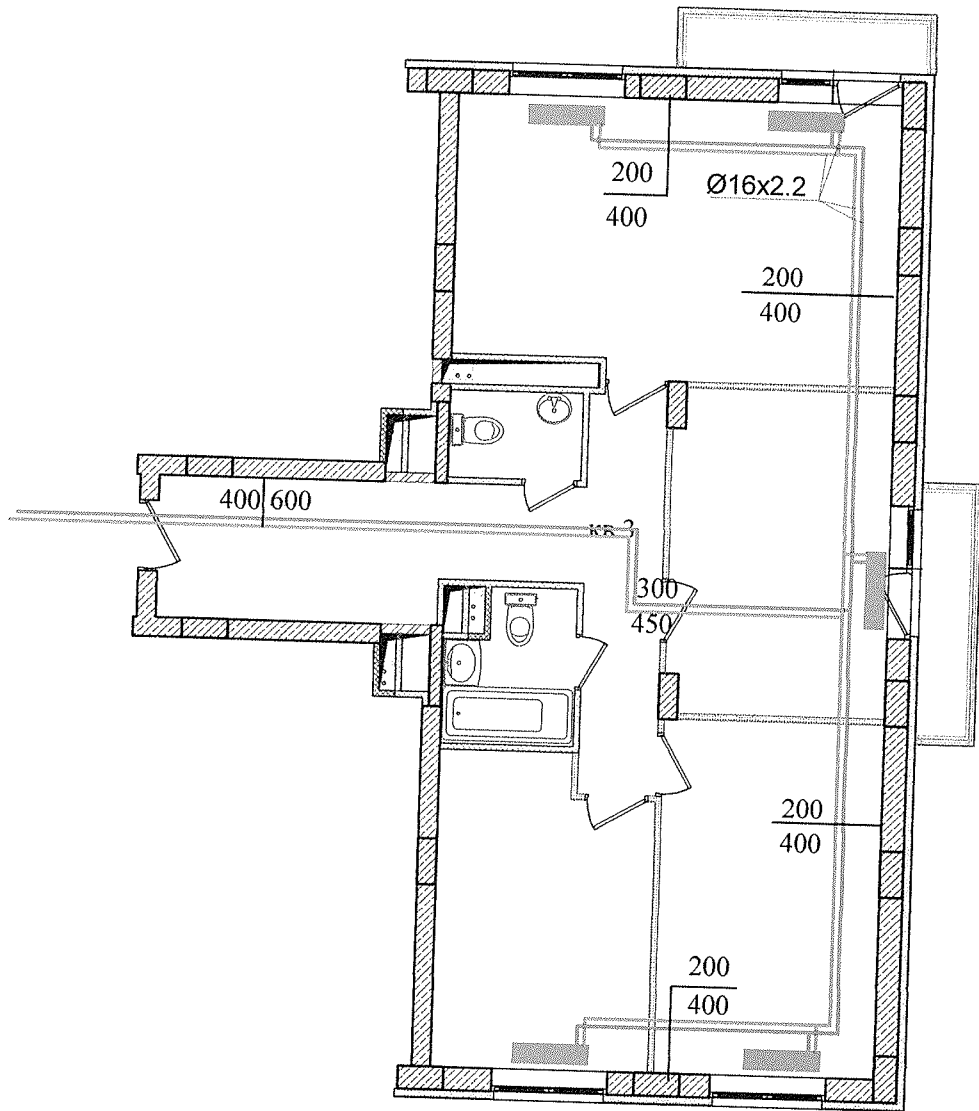

Подпись и дата

Взам. # Дубл.

Взам. инв. #

Подпись и дата

Инв. # подписи

Изм	Кол	Лист	Док	Подпись	Дата
Разраб.					
Пров.					
Т.контр.					
Н.контр.					
Утв.					

Парк Европейский дом 10


Схема разводки отопления
Для уточнения звонить 89064076598

Квартира 102

Стадия	Масса	Масштаб
И		
Лист	Листов	

Перв. примен.

Справ. #

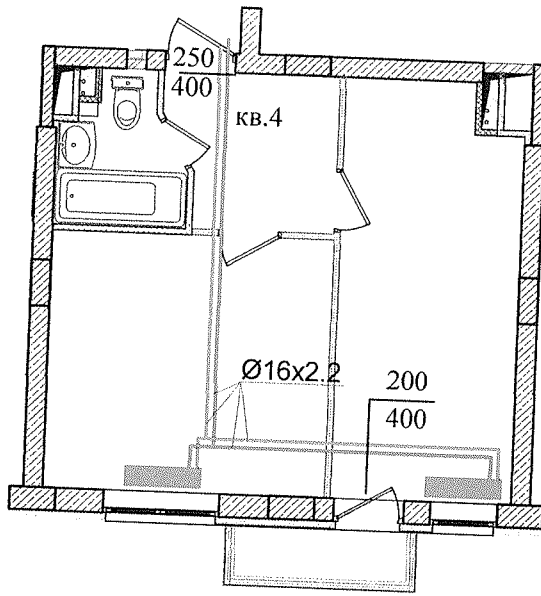

Подпись и дата

Взам. #дубл.

Взам. инв. #

Подпись и дата

Ив. # подписи

Парк Европейский дом 10

Схема разводки отопления
Для уточнения звонить 89064076598


Квартира 103

Изм	Кол	Лист	Док	Подпись	Дата
Разраб.					
Пров.					
Т.контр.					
Н.контр.					
УТВ.					

Стадия	Масса	Масштаб
И		
Лист		Листов

Перв. примен.

Справ. #

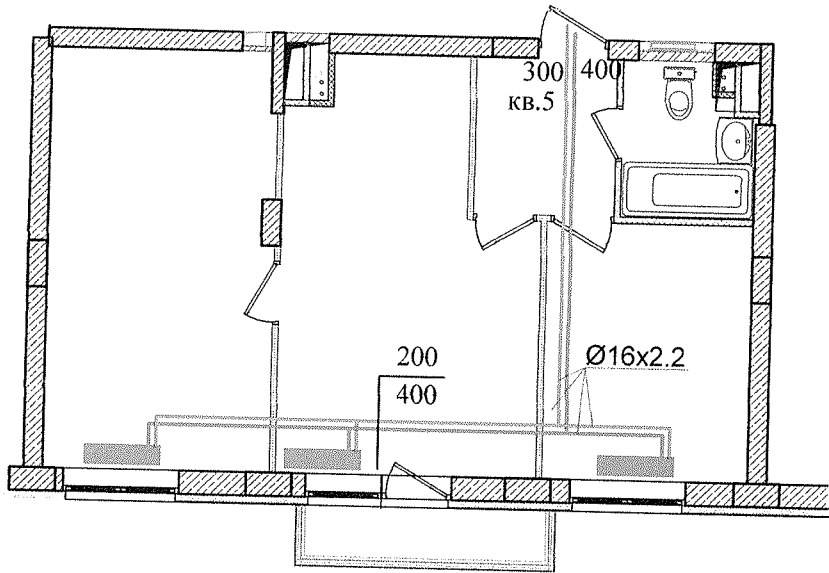

Подпись и дата

Взам. # дубл.

Взам. инв. #

Подпись и дата

Инв. # подписи

Парк Европейский дом 10


Схема разводки отопления
Для уточнения звонить 89064076598

Стадия	Масса	Масштаб
и		
Лист		Листов

Квартира 104

Изм	Кол	Лист	Док	Подпись	Дата
Разраб.					
Пров.					
Т.контр.					
Н.контр.					
Утв.					

Справ. #	Перв. примен.
----------	---------------

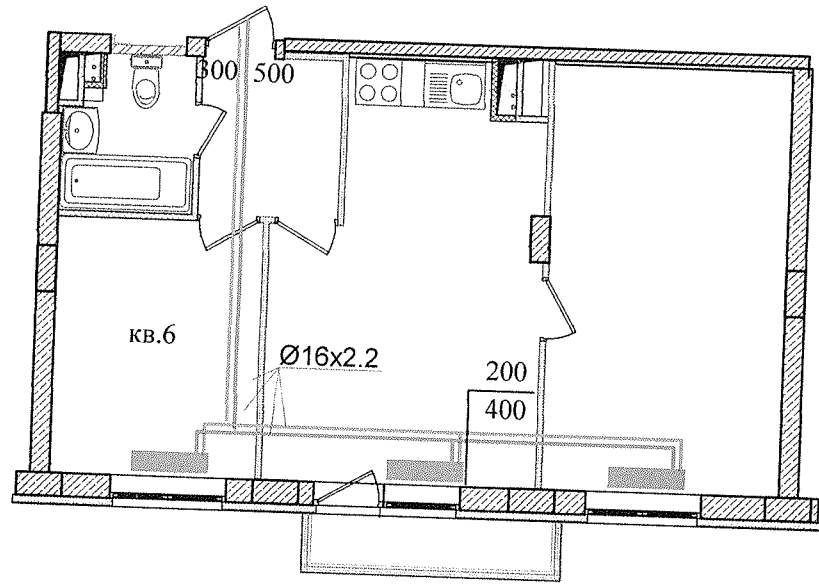

Подпись и дата	Взят. инв. #	Взят. # дубл.	Подпись и дата
Инв. # подписи	Н.контр.	Т.контр.	Пров.
	Утв.		Разраб.

Изм	Кол	Лист	Док	Подпись	Дата

Парк Европейский дом 10

Схема разводки отопления Для уточнения звонить 89064076598	Стадия	Масса	Масштаб
	И		
Лист		Листов	
Квартира 105			

Перв. примен.

Справ. #


Подпись и дата

Взам. # дубл.

Взам. инв. #

Подпись и дата

Инв. # подписи

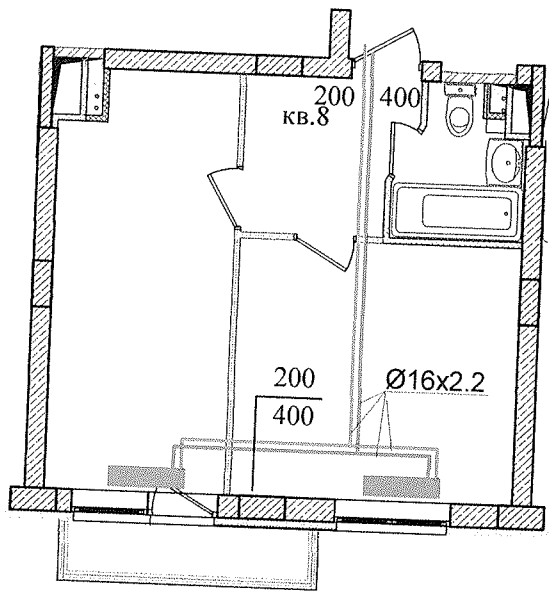

Парк Европейский дом 10

Схема разводки отопления
Для уточнения звонить 89064076598


Квартира 107

Стадия	Масса	Масштаб
И		
Лист		Листов

Изм	Кол	Лист	Док	Подпись	Дата
Разраб.					
Пров.					
Т.контр.					
Н.контр.					
Утв.					

Перв. примен.

Справ. #

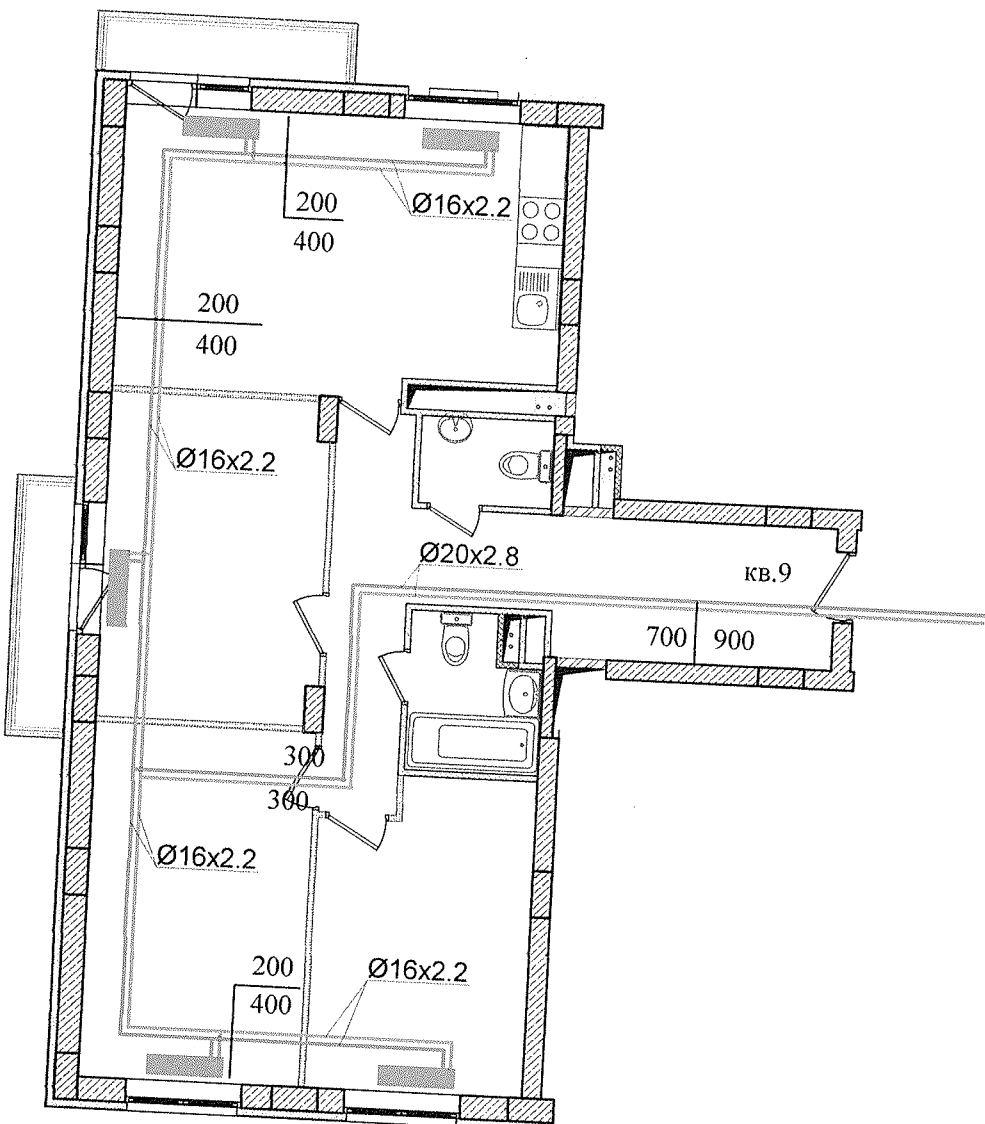

Подпись и дата

Взам. # дубл.

Взам. инв. #

Подпись и дата

Инв. # подписи


Парк Европейский дом 10

Изм	Кол	Лист	Док	Подпись	Дата
Разраб.					
Пров.					
Т.контр.					
Н.контр.					
Утв.					

Схема разводки отопления
 Для уточнения звонить 89064076598

Стадия	Масса	Масштаб
И		
Лист		Листов

Квартира 108

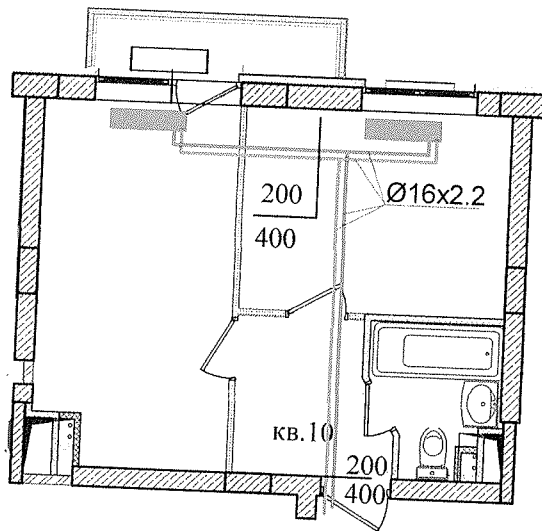

Перв. примен.

Справ. #

Подпись и дата

Взам. #дубл.

Взам. инв. #

Подпись и дата

Инв. # подписи

Парк Европейский дом 10

Схема разводки отопления
Для уточнения звонить 89064076598


Квартира 109

Стадия	Масса	Масштаб
И		
Лист	Листов	

Изм	Кол	Лист	Док	Подпись	Дата
Разраб.					
Пров.					
Г.контр.					
Н.контр.					
Утв.					

Перв. примен.

Справ. #

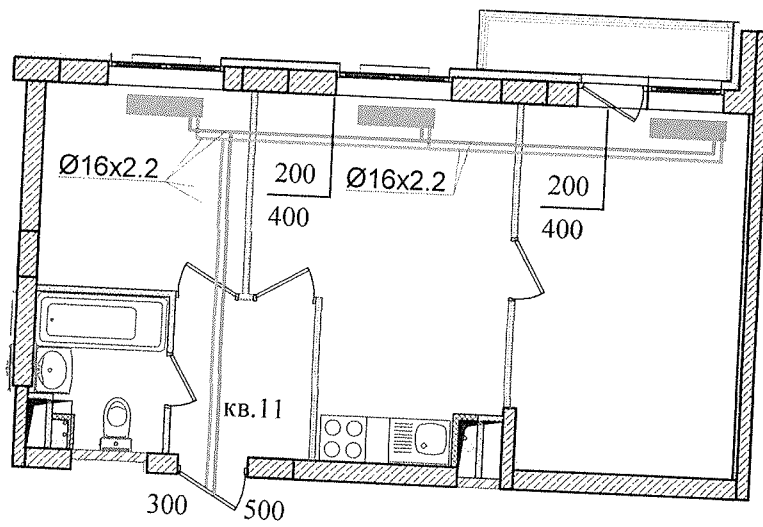

Подпись и дата

Взам. #дубл.

Взам. инв. #

Подпись и дата

Инв. # подписи

Парк Европейский дом 10

Схема разводки отопления
Для уточнения звонить 89064076598

Квартира 110

Изм	Кол	Лист	Док	Подпись	Дата
Разраб.					
Пров.					
Т.контр.					
Н.контр.					
Утв.					

Стадия	Масса	Масштаб
И		
Лист		Листов