
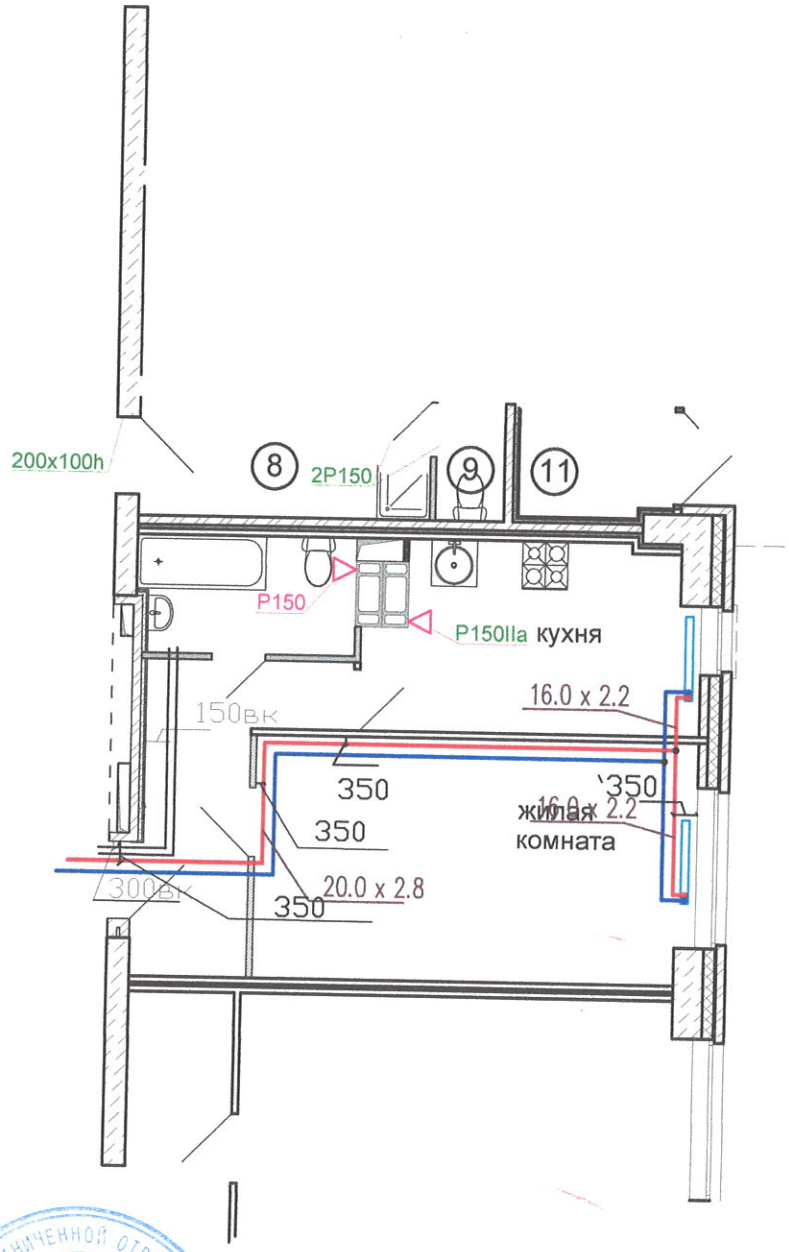


						Многоквартирный жилой дом ул.Лавокина 7
Изм	Кол	Лист	Док	Подпись	Дата	Схема разводки отопления и водопровода для уточнения звонить 89370857750
Разраб.						
Пров.						
Т.контр.						
Н.контр.						Квартира 1
Утв.						

Стадия	Масса	Масштаб
И		
Лист		Листов

Перв. примен.
Справ. #
Подпись и дата
Взам.#дубл.
Взам.инв.#
Подпись и дата
Инв. # подлинника

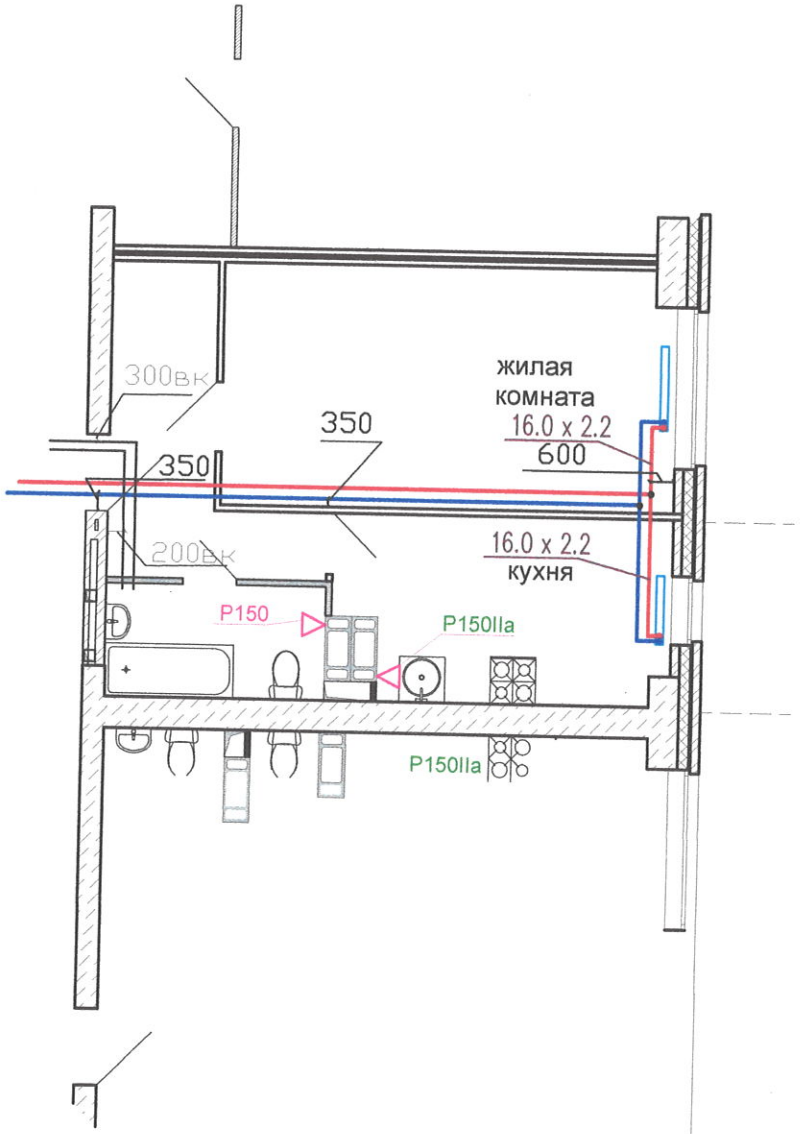

Общество с ограниченной ответственностью «ТеплоГазМонтаж» ООО «ОТГМ» 1065246002806

Изм	Кол	Лист	Док	Подпись	Дата
Разраб.		Крюкова И.И.			
Пров.		Позинков			
Т.контр.					
Н.контр.					
Утв.					

Многоквартирный жилой дом ул.Лавокина 7

Схема разводки отопления и водопровода для уточнения звонить 89370857750

Стадия	Масса	Масштаб
И		
Лист	Листов	

Квартира 2

Перв. примен.

Справ. #


Подпись и дата

Взам.#дубл.

Взам.инв.#

Подпись и дата

Инв. # подлинника

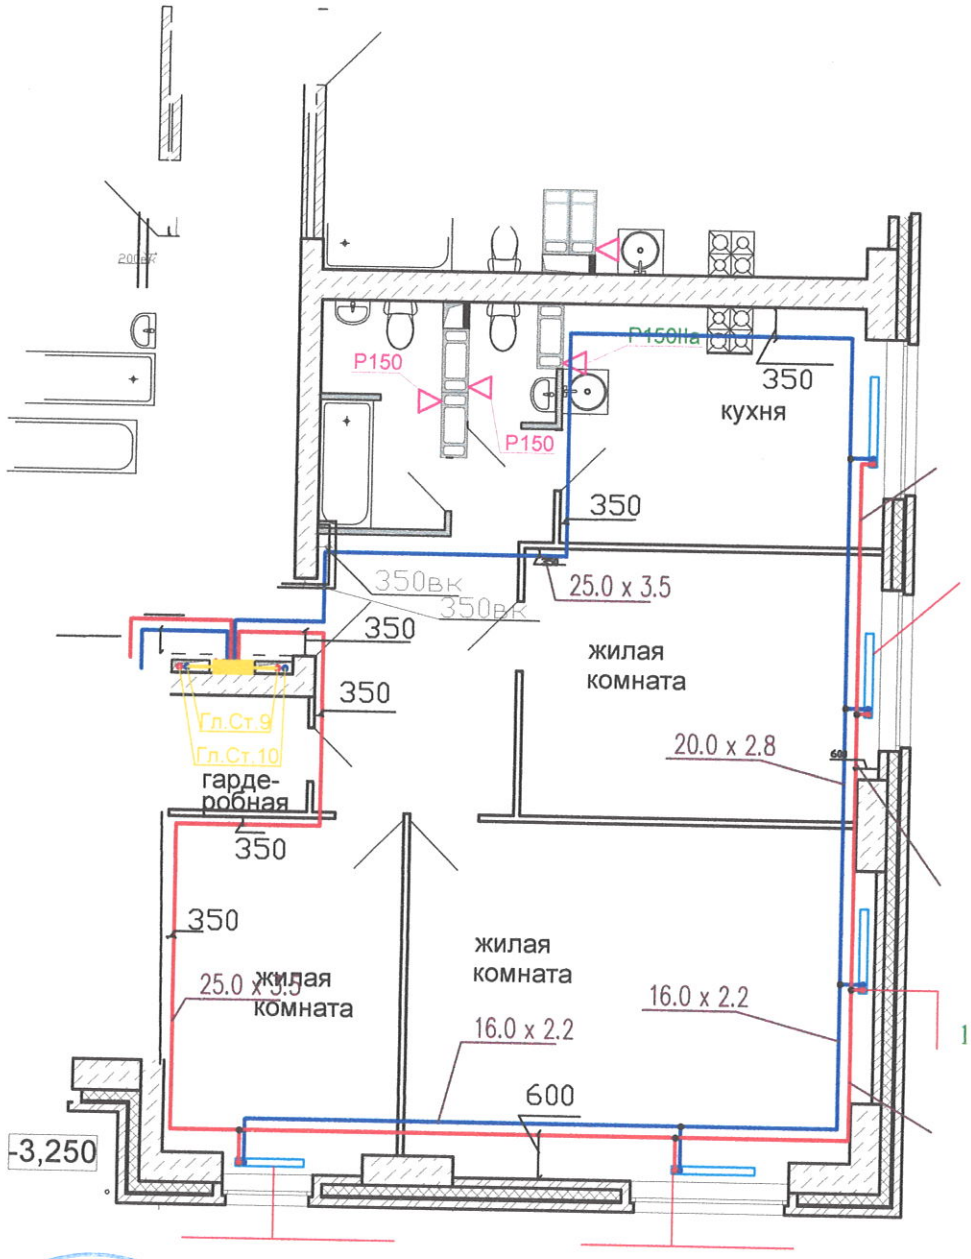

Перв. примен.

Справ. #

Подпись и дата

Взам.#дубл.

Взам.инв.#

Подпись и дата

Инв. # подписи


Изм	Кол	Лист	Док	Подпись	Дата
Разраб.					
Пров.					
Т.контр.					
Н.контр.					
Утв.					

Многоквартирный жилой дом ул.Лавокина 7

Схема разводки отопления и водопровода для уточнения звонить 89370857750

Стадия	Масса	Масштаб
И		
Лист	Листов	

Квартира 3

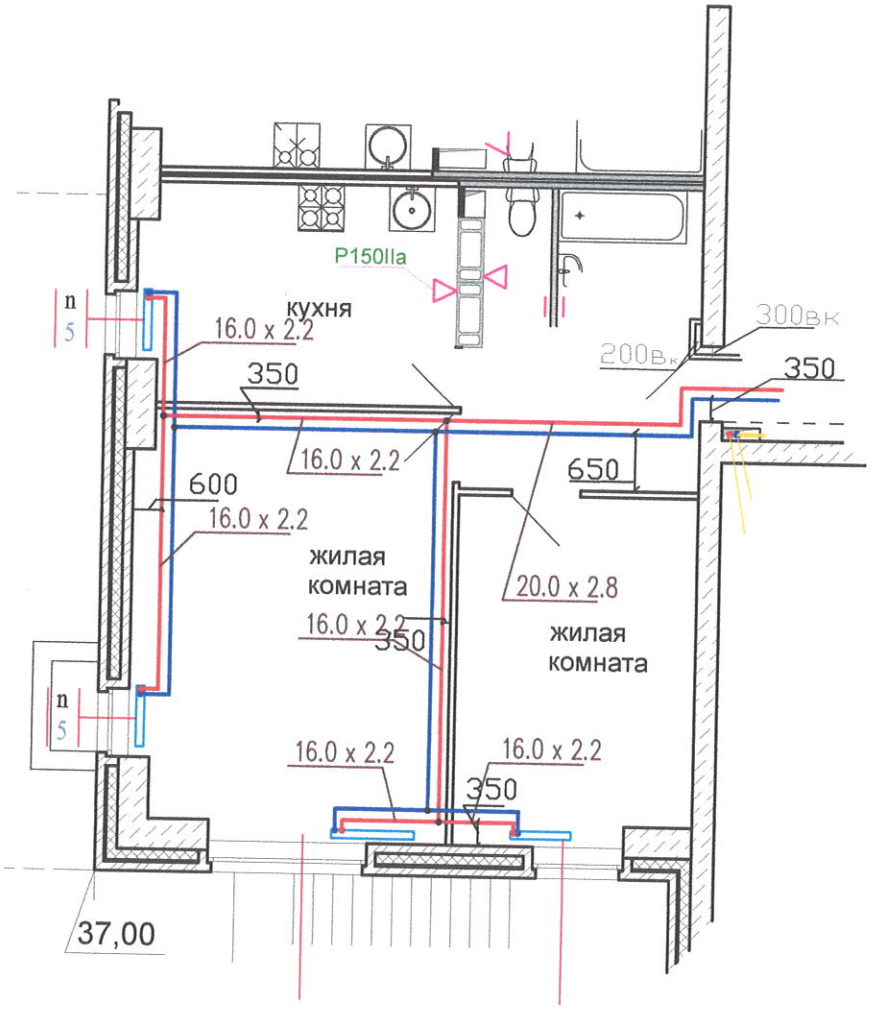

Перв. примен.

Справ. #

Подпись и дата

Взам.#дубл.

Взам.инв.#

Подпись и дата

Инв. # подлинника

ОБЩЕСТВО С ОГРАНИЧЕННОЙ ОТВЕТСТВЕННОСТЬЮ «ТеплоГазМонтаж» ОГРН 1066455002096


Изм	Кол	Лист	Док	Подпись	Дата
Разраб.		Крюкович			
Пров.		Подусов			
Т.контр.					
Н.контр.					
Утв.					

Многоквартирный жилой дом ул.Лавокина 7

Схема разводки отопления и водопровода для уточнения звонить 89370857750

Стадия	Масса	Масштаб
И		
Лист	Листов	

Квартира 4

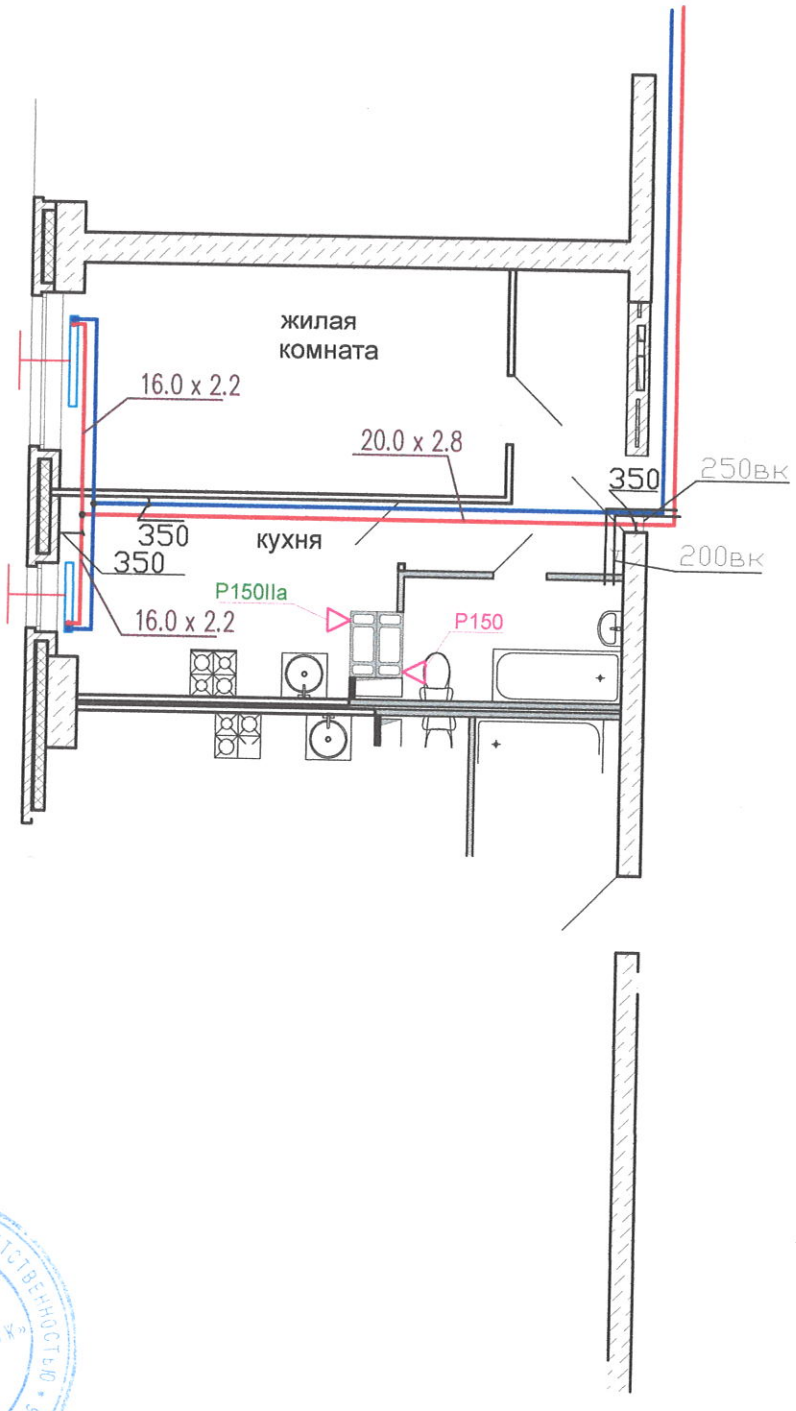

Перв. примен.

Справ. #

Подпись и дата

Взам.#дубл.

Взам.инв.#

Подпись и дата

Инв. # подписи

ОБЩЕСТВО С ОГРАНИЧЕННОЙ ОТВЕТСТВЕННОСТЬЮ «ТеплоГазМонтаж» ОГРН 1063455002896


Изм	Кол	Лист	Док	Подпись	Дата
Разраб.		Красилов И.И.			
Пров.		Полуянов			
Т.контр.					
Н.контр.					
Утв.					

Многоквартирный жилой дом ул.Лавокина 7

Схема разводки отопления и водопровода для уточнения звонить 89370857750

Стадия	Масса	Масштаб
И		
Лист	Листов	

Квартира 5

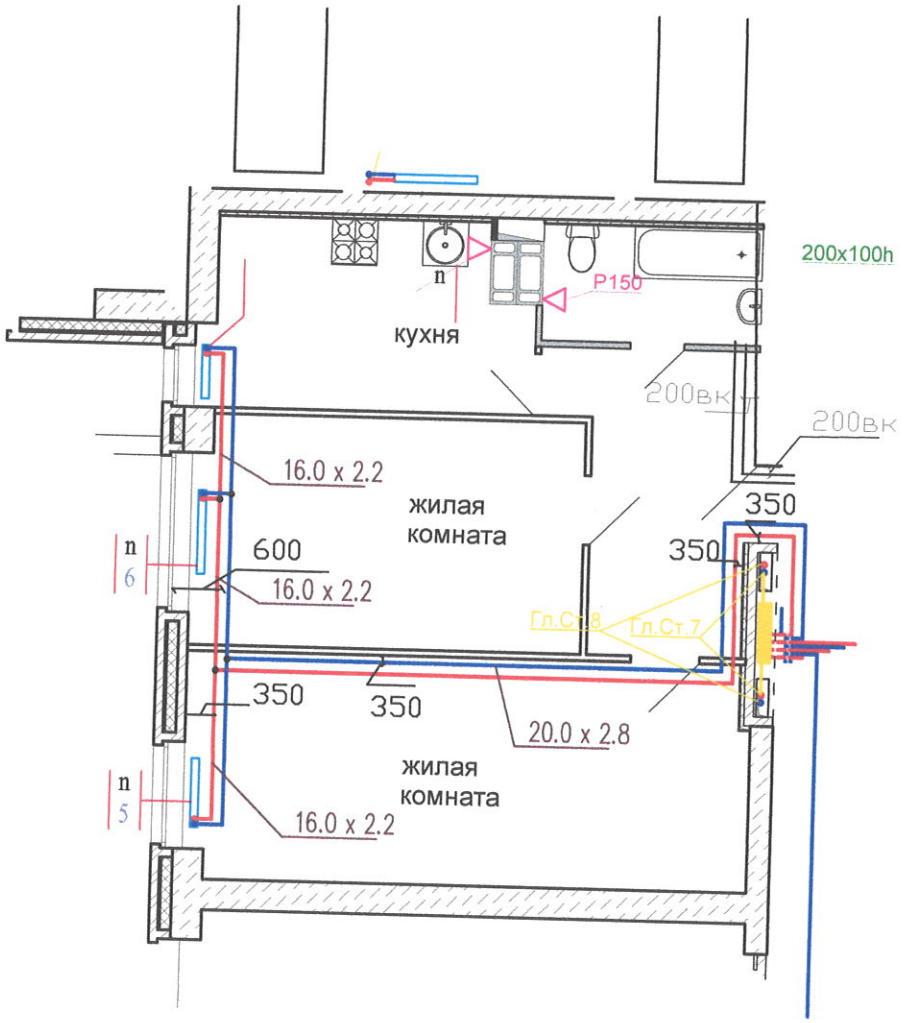

Перв. примен.

Справ. #

Подпись и дата

Взам.#дубл.

Взам.инв.#

Подпись и дата

Инв. # подписи

ОБЩЕСТВО С ОГРАНИЧЕННОЙ ОТВЕТСТВЕННОСТЬЮ «ТеплоГазМонтаж» ОГРН 1063455002896


Изм	Кол	Лист	Док	Подпись	Дата
Разраб.					
Пров.					
Т.контр.					
Н.контр.					
Утв.					

Многоквартирный жилой дом ул.Лавокина 7

Схема разводки отопления и водопровода для уточнения звонить 89370857750

Стадия	Масса	Масштаб
И		
Лист	Листов	

Квартира 6

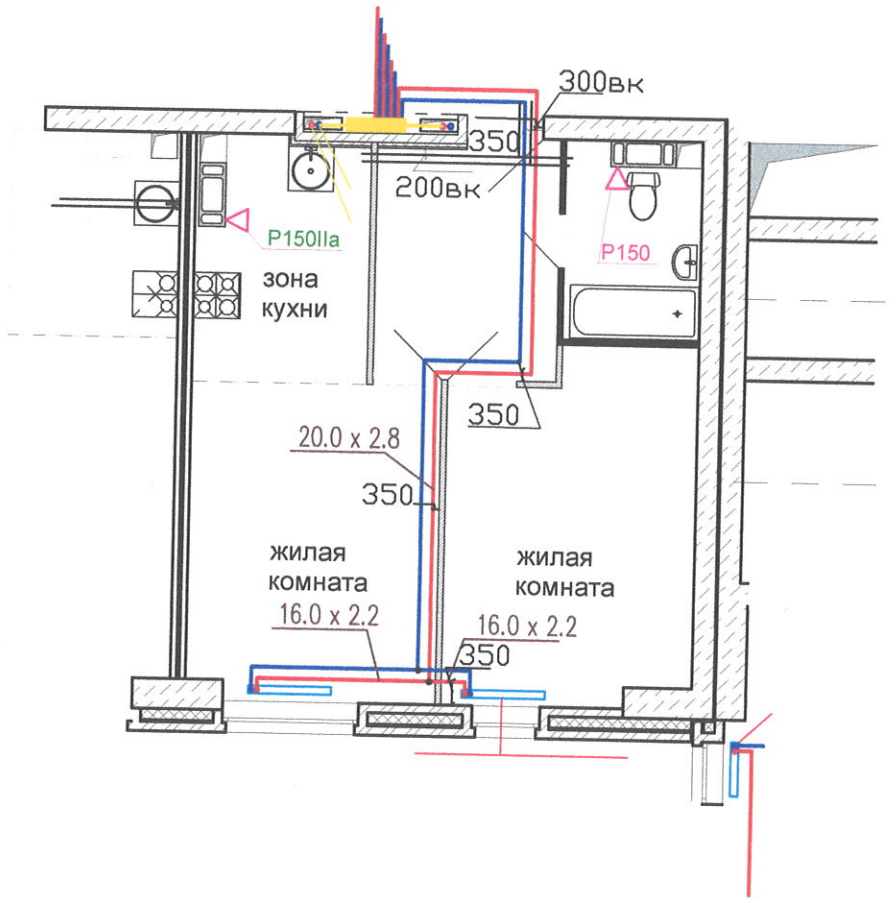

Перв. примен.

Справ. #

Подпись и дата

Взам.#дубл.

Взам.инв.#

Подпись и дата

Инв. # подписи


Изм	Кол	Лист	Док	Подпись	Дата
Разраб.					
Пров.					
Т.контр.					
Н.контр.					
Утв.					

Многоквартирный жилой дом ул.Лавокина 7

Схема разводки отопления и водопровода для уточнения звонить 89370857750

Стадия	Масса	Масштаб
И		
Лист	Листов	


Квартира 7

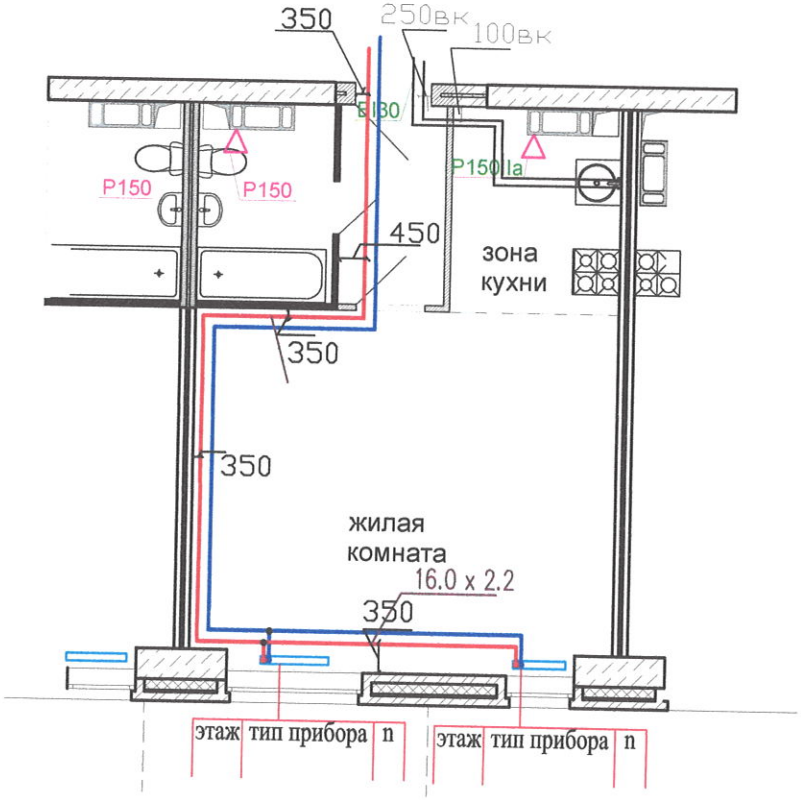

Перв. примен.
Справ. #
Подпись и дата
Взам.#дубл.
Взам.инв.#
Подпись и дата
Инв. # подлис

ОБЩЕСТВО С ОГРАНИЧЕННОЙ ОТВЕТСТВЕННОСТЬЮ «ТеплоГазМонтаж» ОГРН 1063455002896

						Многоквартирный жилой дом ул.Лавокина 7	
Изм	Кол	Лист	Док	Подпись	Дата		
Разраб.		Крылов				Схема разводки отопления и водопровода для уточнения звонить 89370857750	Стадия: И; Масса; Масштаб; Лист; Листов
Пров.		Поцелов					
Т.контр.							
Н.контр.						Квартира 8	
Утв.							

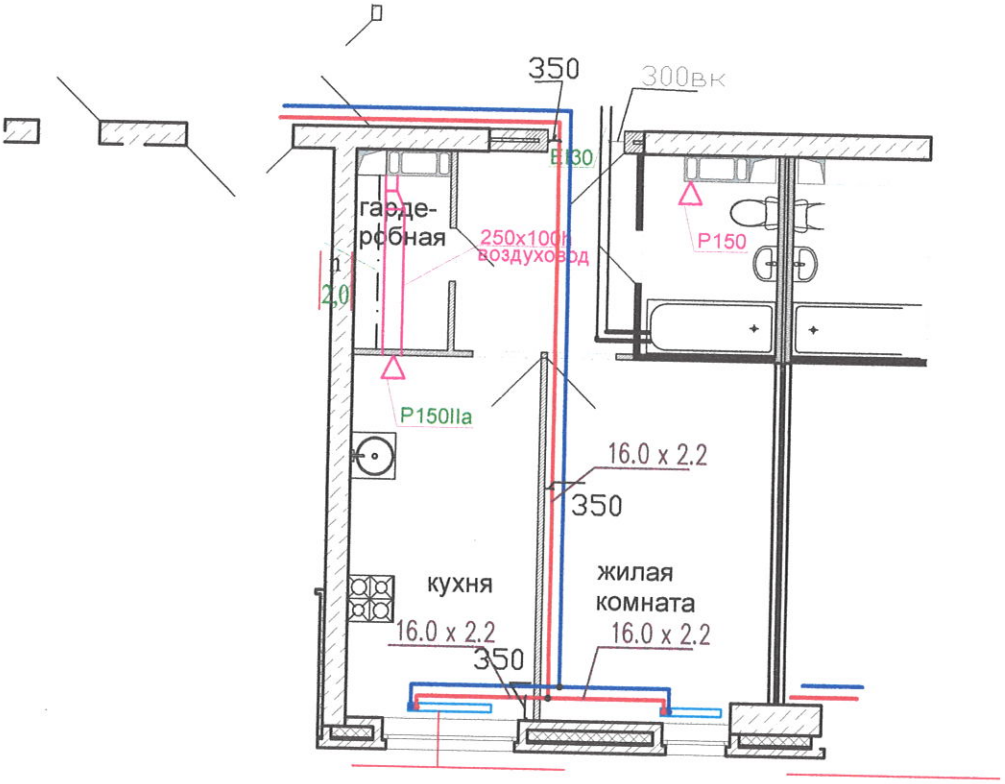

Перв. примен.

Справ. #

Подпись и дата

Взам.#дубл.

Взам.инв.#

Подпись и дата

Инв. # подписи


Изм	Кол	Лист	Док	Подпись	Дата
Разраб.		Крюков ОИ			
Пров.		Подялов			
Т.контр.					
Н.контр.					
Утв.					

Многоквартирный жилой дом ул.Лавокина 7

Схема разводки отопления и водопровода для уточнения звонить 89370857750

Стадия	Масса	Масштаб
И		
Лист	Листов	

Квартира 9

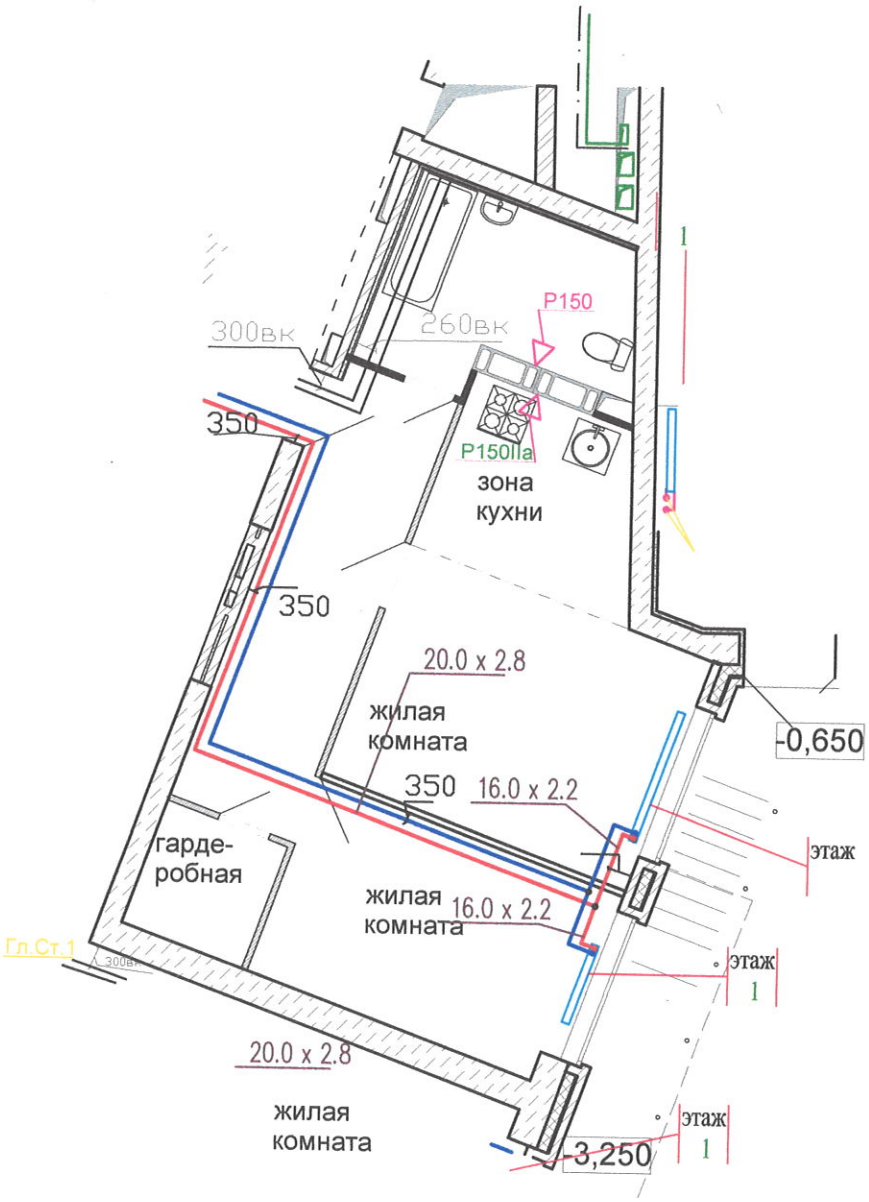

Перв. примен.

Справ. #

Подпись и дата

Взам.#дубл.

Взам.инв.#

Подпись и дата

Инв. # подлин

ОБЩЕСТВО С ОГРАНИЧЕННОЙ ОТВЕТСТВЕННОСТЬЮ «ТеплоГазМонтаж» ОГРН 1063455002896


Изм	Кол	Лист	Док	Подпись	Дата
Разраб.					
Пров.					
Т.контр.					
Н.контр.					
Утв.					

Многоквартирный жилой дом ул.Лавокина 7

Схема разводки отопления и водопровода для уточнения звонить 89370857750

Стадия	Масса	Масштаб
И		
Лист	Листов	

Квартира 10

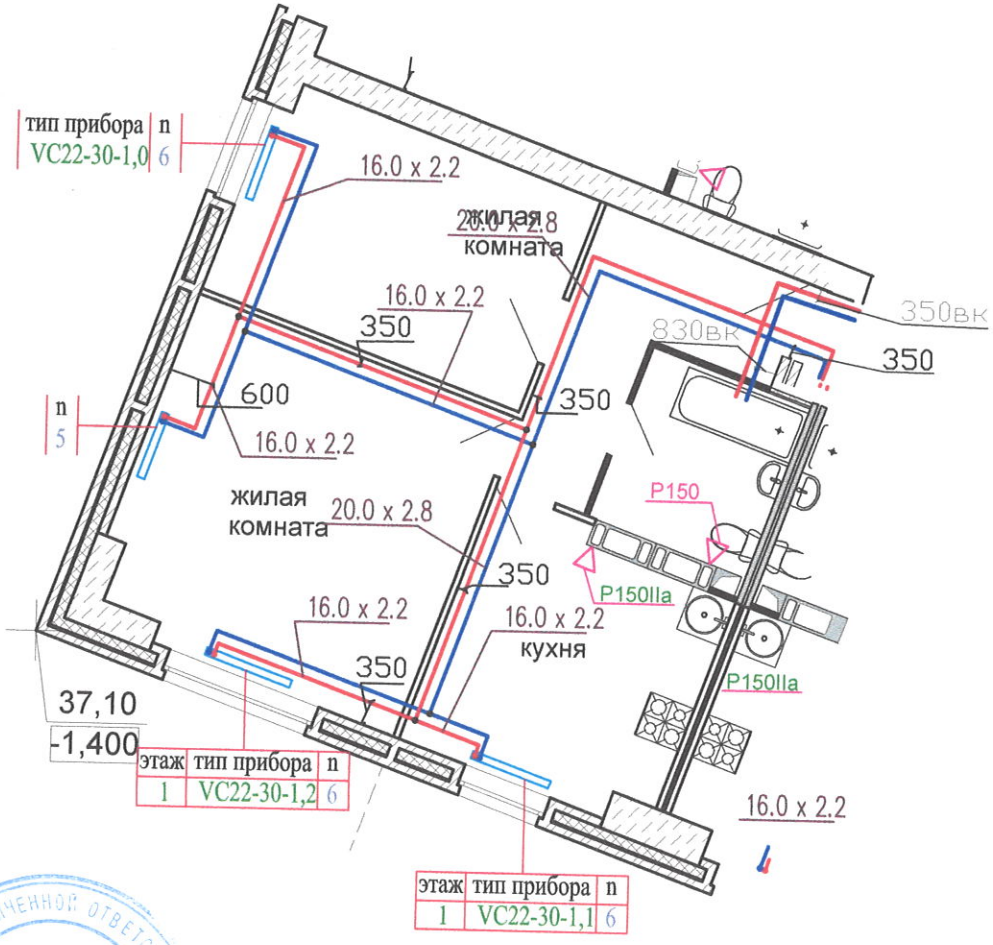

ОБЩЕСТВО С ОГРАНИЧЕННОЙ ОТВЕТСТВЕННОСТЬЮ «ТеплоГазМонтаж» ОГРН 1063457002806

Перв. примен.

Справ. #

Подпись и дата

Взам.#дубл.

Взам.инв.#

Подпись и дата

Инв. # подписи


Изм	Кол	Лист	Док	Подпись	Дата
Разраб.					
Пров.					
Т.контр.					
Н.контр.					
Утв.					

Многоквартирный жилой дом ул.Лавокина 7

Схема разводки отопления и водопровода для уточнения звонить 89370857750

Стадия	Масса	Масштаб
И		
Лист	Листов	

Квартира 12

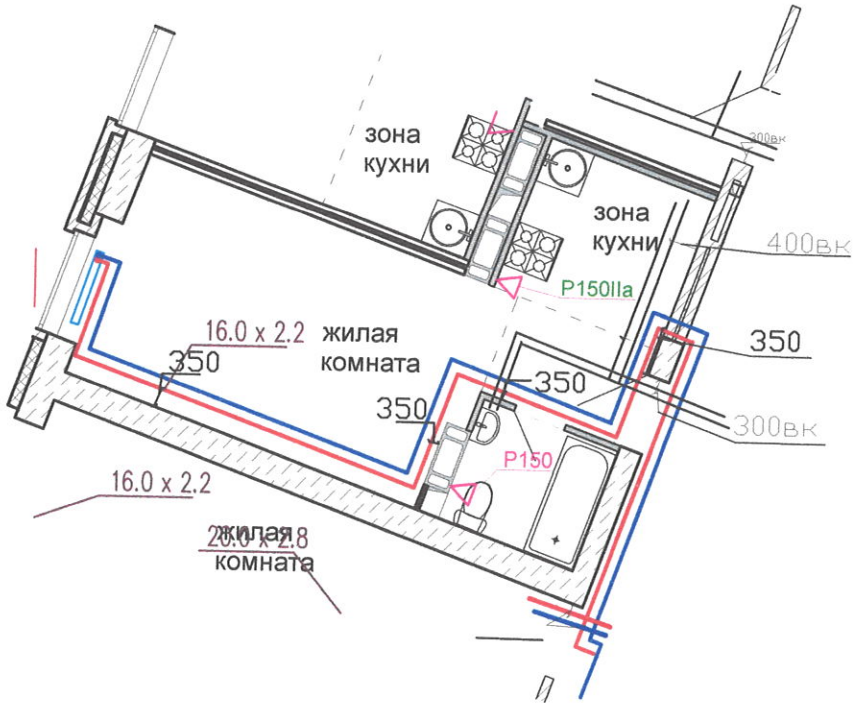

Перв. примен.

Справ. #

Подпись и дата

Взам.#дубл.

Взам.инв.#

Подпись и дата

Инв. # подлин.

ОБЩЕСТВО С ОГРАНИЧЕННОЙ ОТВЕТСТВЕННОСТЬЮ «ТЕПЛОГАЗМОНТАЖ» ОГРН 1063455002896


Изм	Кол	Лист	Док	Подпись	Дата
Разраб.		Крюков И.И.			
Пров.		Полуяков			
Т.контр.					
Н.контр.					
Утв.					

Многоквартирный жилой дом ул.Лавокина 7

Схема разводки отопления и водопровода для уточнения звонить 89370857750

Стадия	Масса	Масштаб
И		
Лист	Листов	

Квартира 13

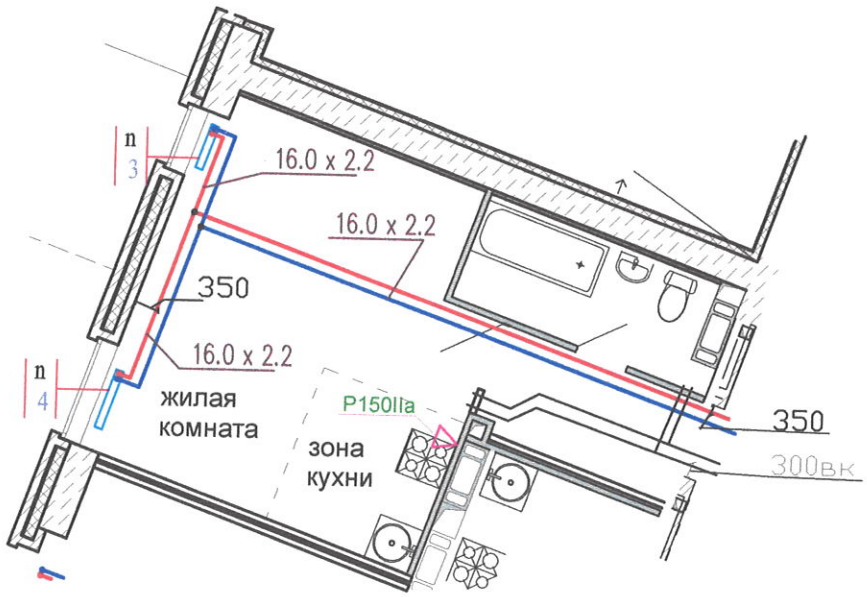

Общество с ограниченной ответственностью «ТеплоГазМонтаж» ОГРН 1063455002896

						Многоквартирный жилой дом ул.Лавокина 7		
Изм	Кол	Лист	Док	Подпись	Дата	Схема разводки отопления и водопровода для уточнения звонить 89370857750	Стадия	Масса	Масштаб
Разраб.							И		
Пров.							Лист	Листов	
Т.контр.									
Н.контр.						Квартира 14			
Утв.									

Перв. примен.

Справ. #


Подпись и дата

Взам.#дубл.

Взам.инв.#

Подпись и дата


Инв. # подлис

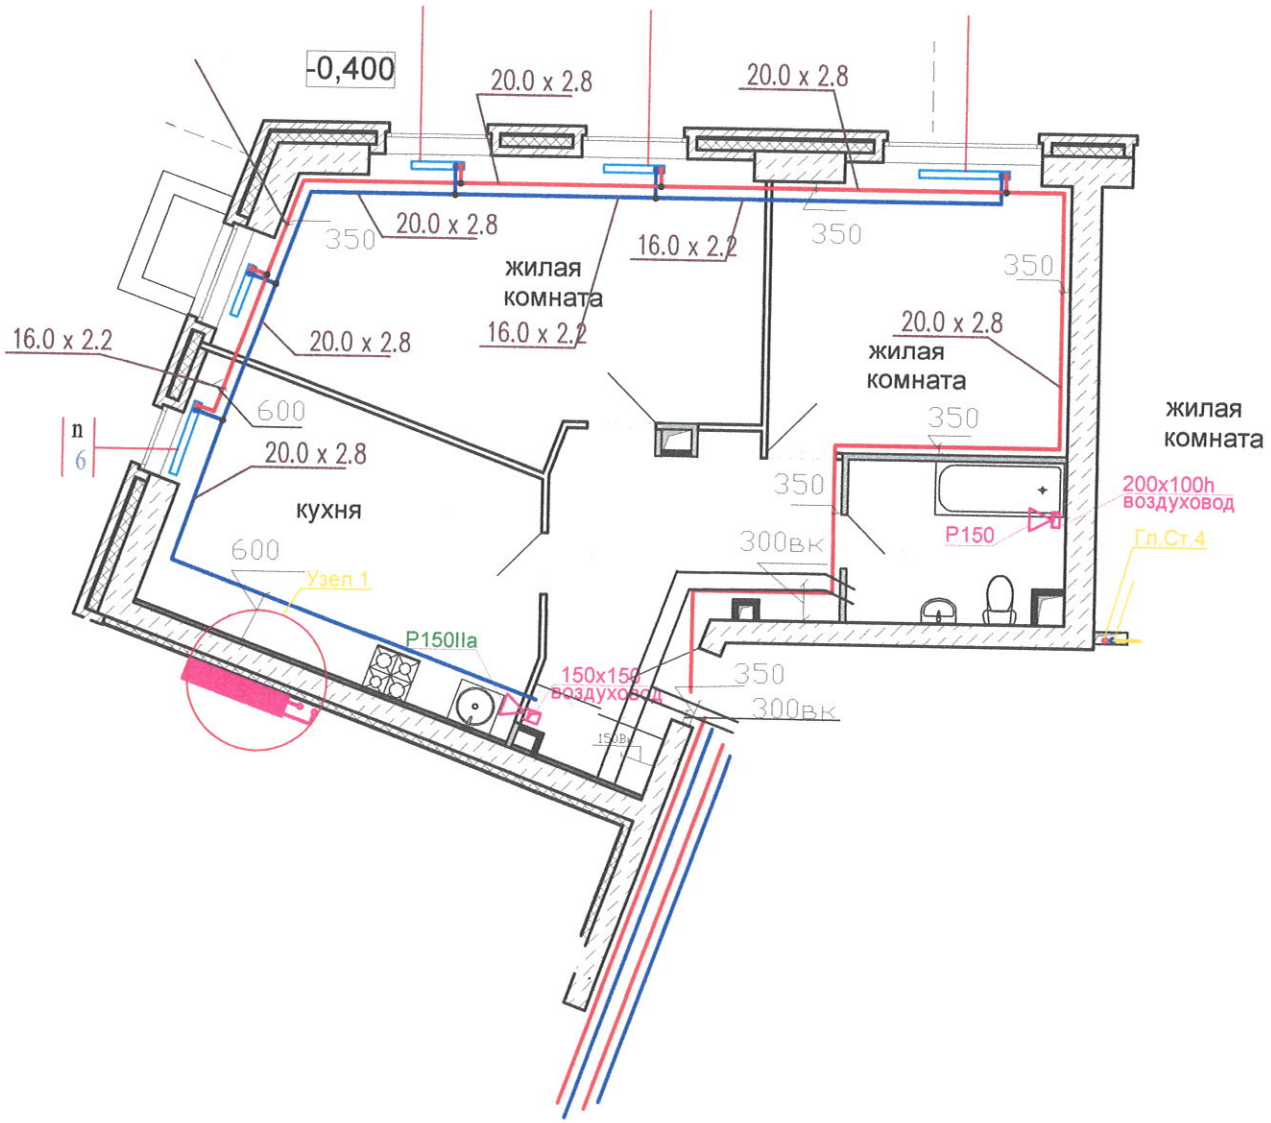

ОБЩЕСТВО С ОГРАНИЧЕННОЙ ОТВЕТСТВЕННОСТЬЮ «ТеплоГазМонтаж» ОГРН 1063455002896

						Многоквартирный жилой дом ул.Лавокина 7	
Изм	Кол	Лист	Док	Подпись	Дата	Схема разводки отопления и водопровода для уточнения звонить 89370857750	Стадия: И; Масса; Масштаб
Разраб.	Крюков И.И.						Лист; Листов
Пров.	Пауленов						
Т.контр.							
Н.контр.						Квартира 15	
Утв.							

Перв. примен.
Справ. #
Подпись и дата
Взам.#дубл.
Взам.инв.#
Подпись и дата
Инв. # подлис

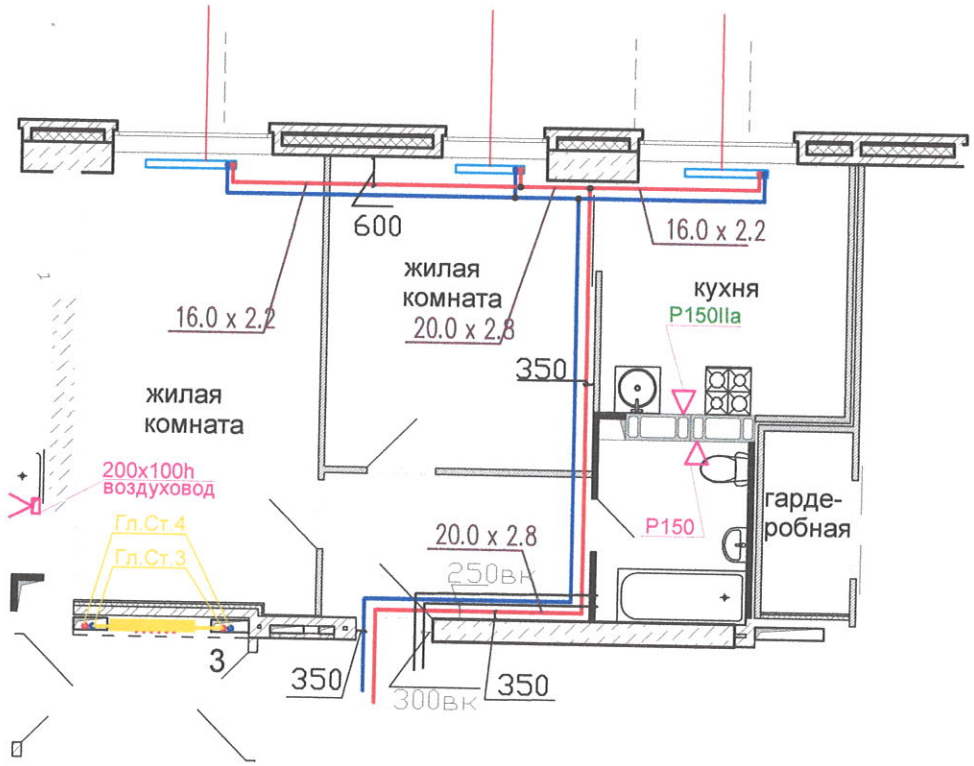

ОБЩЕСТВО С ОГРАНИЧЕННОЙ ОТВЕТСТВЕННОСТЬЮ
«ТеплоГазМонтаж»
ООО «ОГРН 1063455002096»

Перв. примен.

Справ. #

Подпись и дата

Взам.#дубл.

Взам.инв.#

Подпись и дата

Инв. # подлин.

Изм	Кол	Лист	Док	Подпись	Дата
Разраб.					
Пров.					
Т.контр.					
Н.контр.					
Утв.					

Многоквартирный жилой дом ул.Лавокина 7


Схема разводки отопления и водопровода для уточнения звонить 89370857750

Стадия	Масса	Масштаб
И		
Лист	Листов	

Квартира 16

Перв. примен.

Справ. #

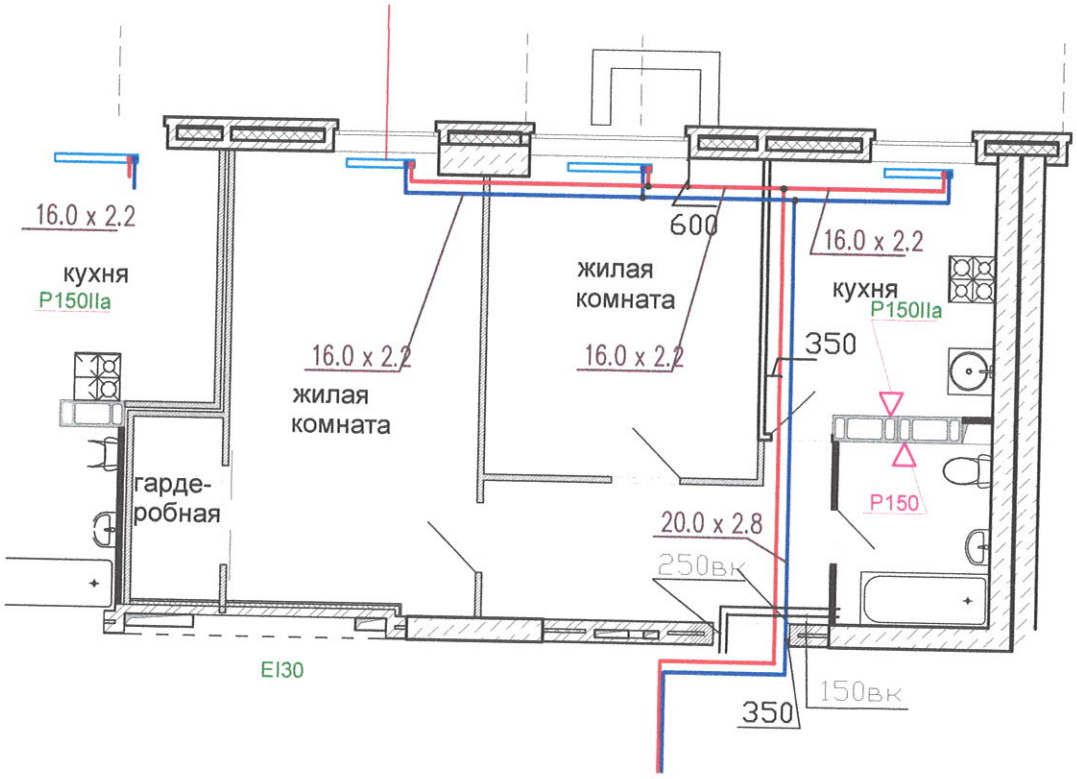

Подпись и дата

Взам.#дубл.

Взам.инв.#

Подпись и дата

Инв. # подписи

ОБЩЕСТВО С ОГРАНИЧЕННОЙ ОТВЕТСТВЕННОСТЬЮ «ТЕПЛОГАЗМОНТАЖ» ОГРН 1060455002096


Изм	Кол	Лист	Док	Подпись	Дата
Разраб.		Красилов			
Пров.		Волуевич			
Т.контр.					
Н.контр.					
Утв.					

Многоквартирный жилой дом ул.Лавокина 7

Схема разводки отопления и водопровода для уточнения звонить 89370857750

Стадия	Масса	Масштаб
И		
Лист	Листов	

Квартира 17

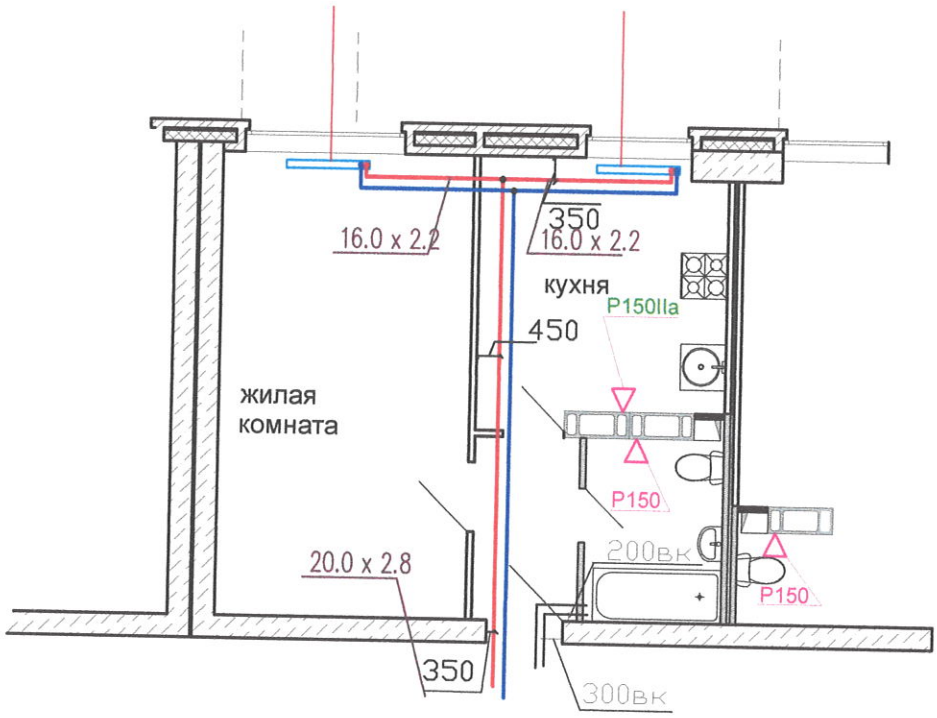

Многоквартирный жилой дом ул.Лавокина 7

Схема разводки отопления и водопровода для уточнения звонить 89370857750

Квартира 18

Изм	Кол	Лист	Док	Подпись	Дата
Разраб.					
Пров.					
Т.контр.					
Н.контр.					
Утв.					

Стадия	Масса	Масштаб
И		
Лист	Листов	

Перв. примен.

Справ. #


Подпись и дата

Взам.#дубл.

Взам.инв.#

Подпись и дата

Инв. # подписи

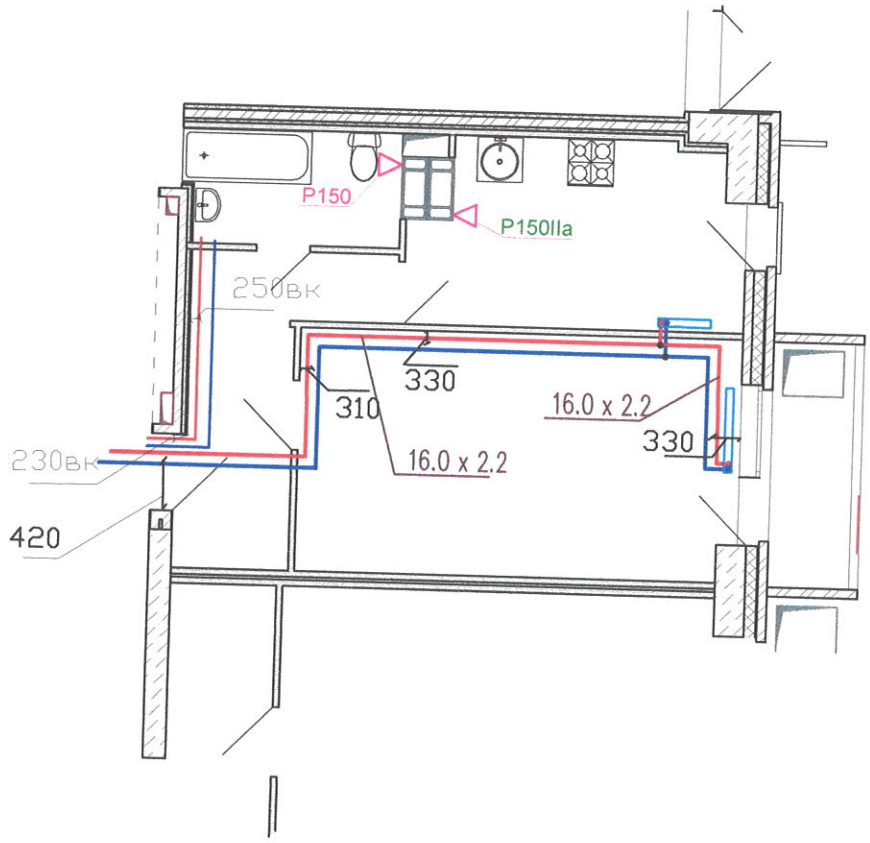

Перв. примен.

Справ. #

Подпись и дата

Взам.#дубл.


Взам.инв.#

Подпись и дата

Инв. # подписи

ОБЩЕСТВО С ОГРАНИЧЕННОЙ ОТВЕТСТВЕННОСТЬЮ «ТеплоГазМонтаж» ОГРН 1063456002806

						Многоквартирный жилой дом ул.Лавокина 7		
Изм	Кол	Лист	Док	Подпись	Дата	Схема разводки отопления и водопровода для уточнения звонить 89370857750	Стадия	Масса	Масштаб
Разраб.		Крюков ИИ					И		
Пров.		Тедеева					Лист	Листов	
Т.контр.									
Н.контр.						Квартира 19			
Утв.									

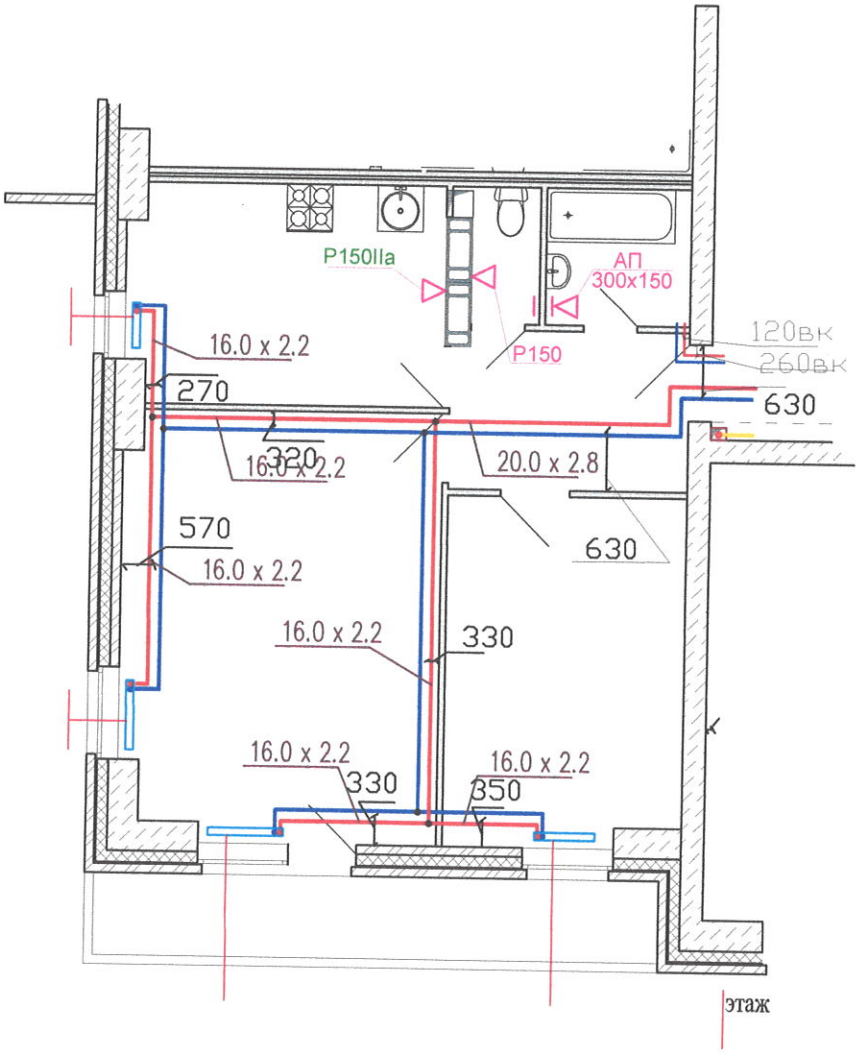

Перв. примен.

Справ. #

Подпись и дата

Взам.#дубл.

Взам.инв.#

Подпись и дата

Инв. # подписи


Изм	Кол	Лист	Док	Подпись	Дата
Разраб.					
Пров.					
Т.контр.					
Н.контр.					
Утв.					

Многоквартирный жилой дом ул.Лавокина 7

Схема разводки отопления и водопровода для уточнения звонить 89370857750

Стадия	Масса	Масштаб
И		
Лист	Листов	

Квартира 22

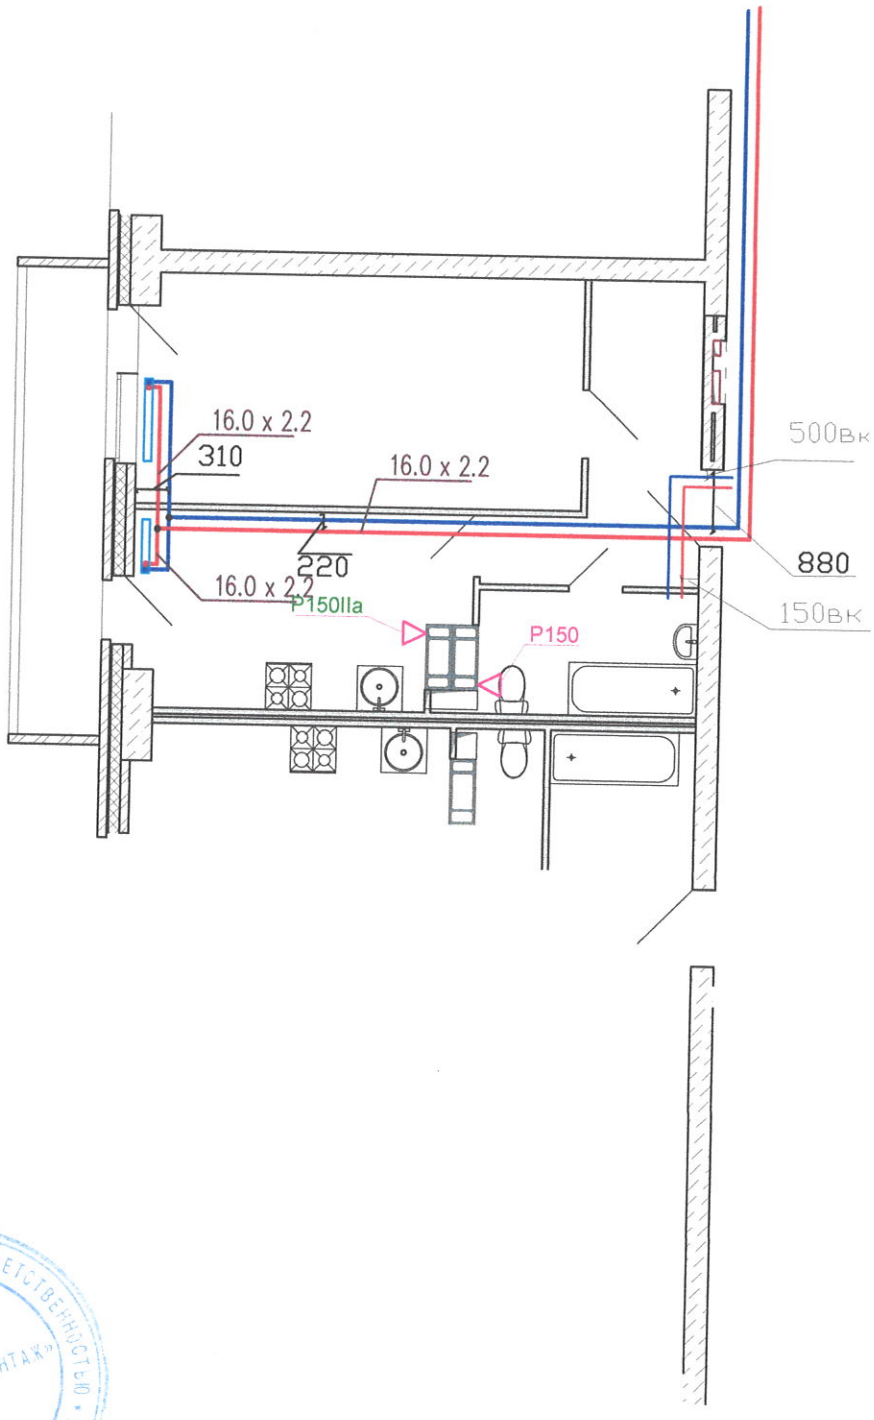

Перв. примен.

Справ. #

Подпись и дата

Взам.#дубл.


Взам.инв.#

Подпись и дата

Инв. # подписи

Общество с ограниченной ответственностью "ТеплоГазМонтаж" ОГРН 1063456002686

							Многоквартирный жилой дом ул.Лавокина 7	
							Схема разводки отопления и водопровода для уточнения звонить 8370857750	Стадия: И; Масса; Масштаб; Лист; Листов
Изм	Кол	Лист	Док	Подпись	Дата			
Разраб.		Иванов						
Пров.		Пацюков						
Т.контр.								
Н.контр.							Квартира 23	
Утв.								

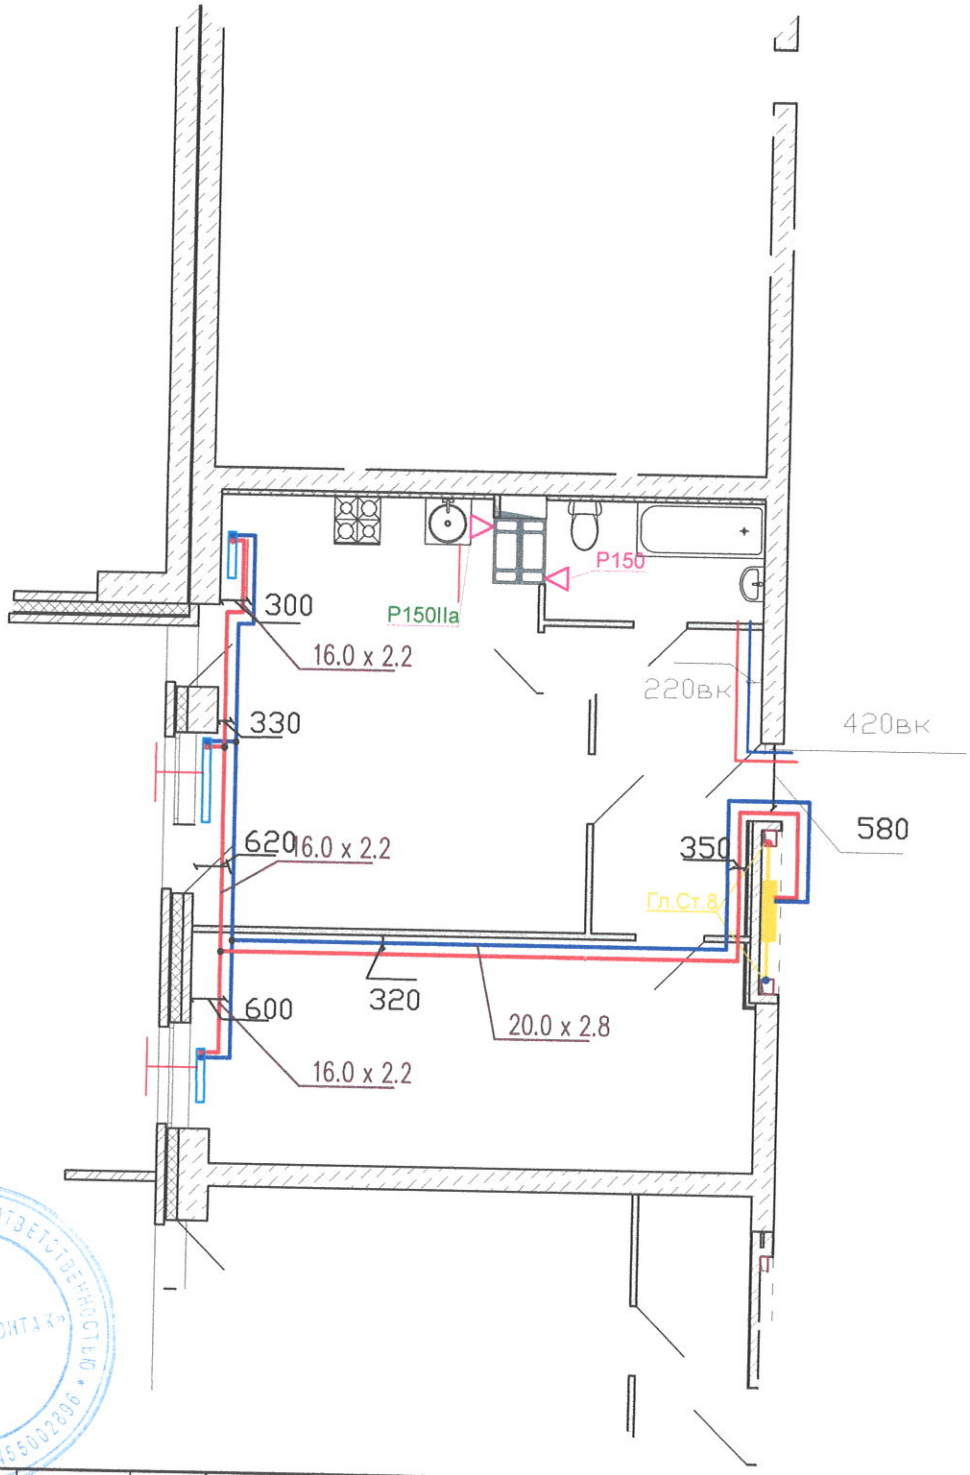

ОБЩЕСТВО С ОГРАНИЧЕННОЙ ОТВЕТСТВЕННОСТЬЮ «ТеплоГазМонтаж» ОГРН 1063455002396

Перв. примен.

Справ. #

Подпись и дата

Взам.#дубл.

Взам.инв.#

Подпись и дата

Инв. # подписи


Изм	Кол	Лист	Док	Подпись	Дата
Разраб.					
Пров.					
Т.контр.					
Н.контр.					
Утв.					

Многоквартирный жилой дом ул.Лавокина 7

Схема разводки отопления и водопровода для уточнения звонить 89370857750

Стадия	Масса	Масштаб
И		
Лист	Листов	

Квартира 24

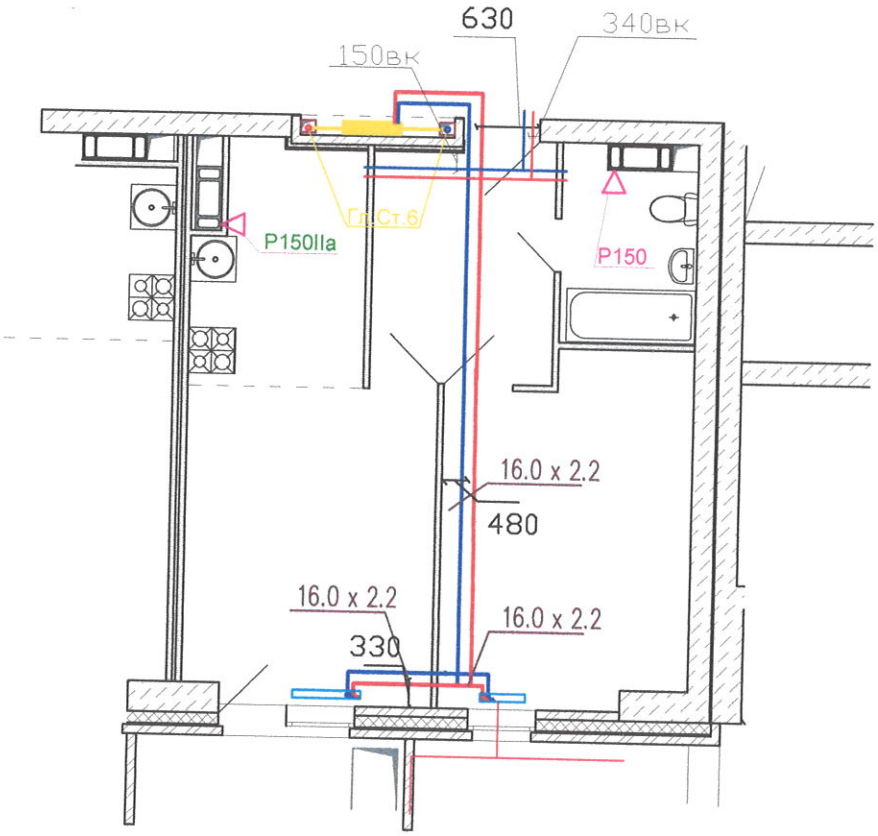

Перв. примен.

Справ. #

Подпись и дата

Взам.#дубл.

Взам.инв.#

Подпись и дата

Инв. # подписи

ОБЩЕСТВО С ОГРАНИЧЕННОЙ ОТВЕТСТВЕННОСТЬЮ «ТеплоГазМонтаж» ОГРН 1063455002896


Изм	Кол	Лист	Док	Подпись	Дата
Разраб.					
Пров.					
Т.контр.					
Н.контр.					
Утв.					

Многоквартирный жилой дом ул.Лавокина 7

Схема разводки отопления и водопровода для уточнения звонить 89370857750

Стадия	Масса	Масштаб
И		
Лист	Листов	

Квартира 25

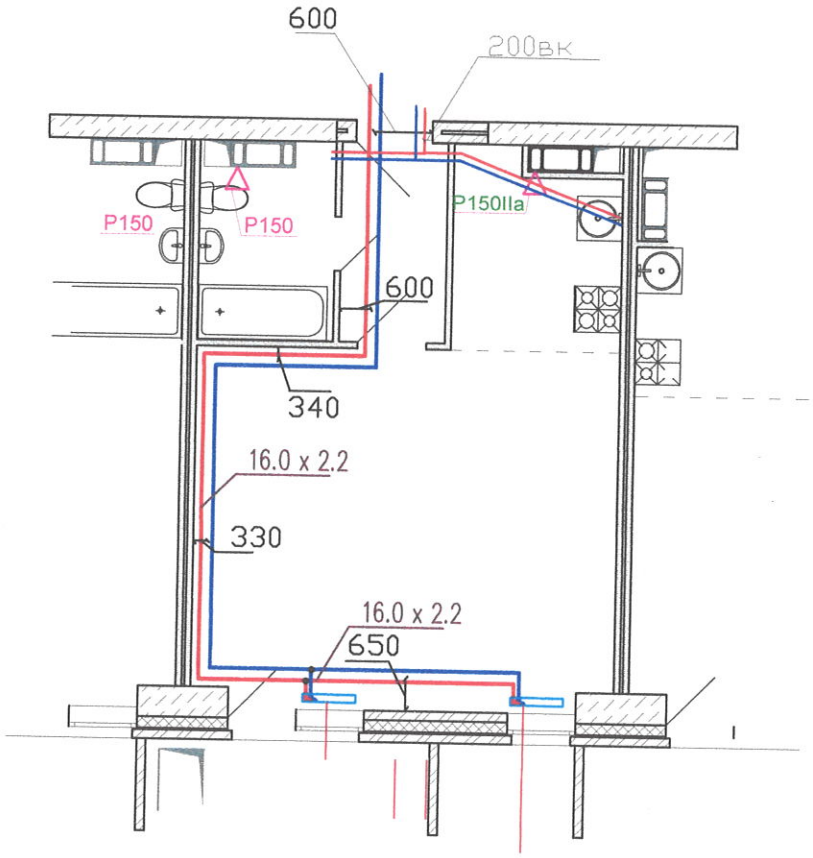

Перв. примен.

Справ. #

Подпись и дата

Взам.#дубл.

Взам.инв.#

Подпись и дата

Инв. # подписи


Изм	Кол	Лист	Док	Подпись	Дата
Разраб.		Крюков В.Н.			
Пров.		Полуянов			
Т.контр.					
Н.контр.					
Утв.					

Многоквартирный жилой дом ул.Лавокина 7

Схема разводки отопления и водопровода для уточнения звонить 89370857750

Стадия	Масса	Масштаб
И		
Лист	Листов	

Квартира 26

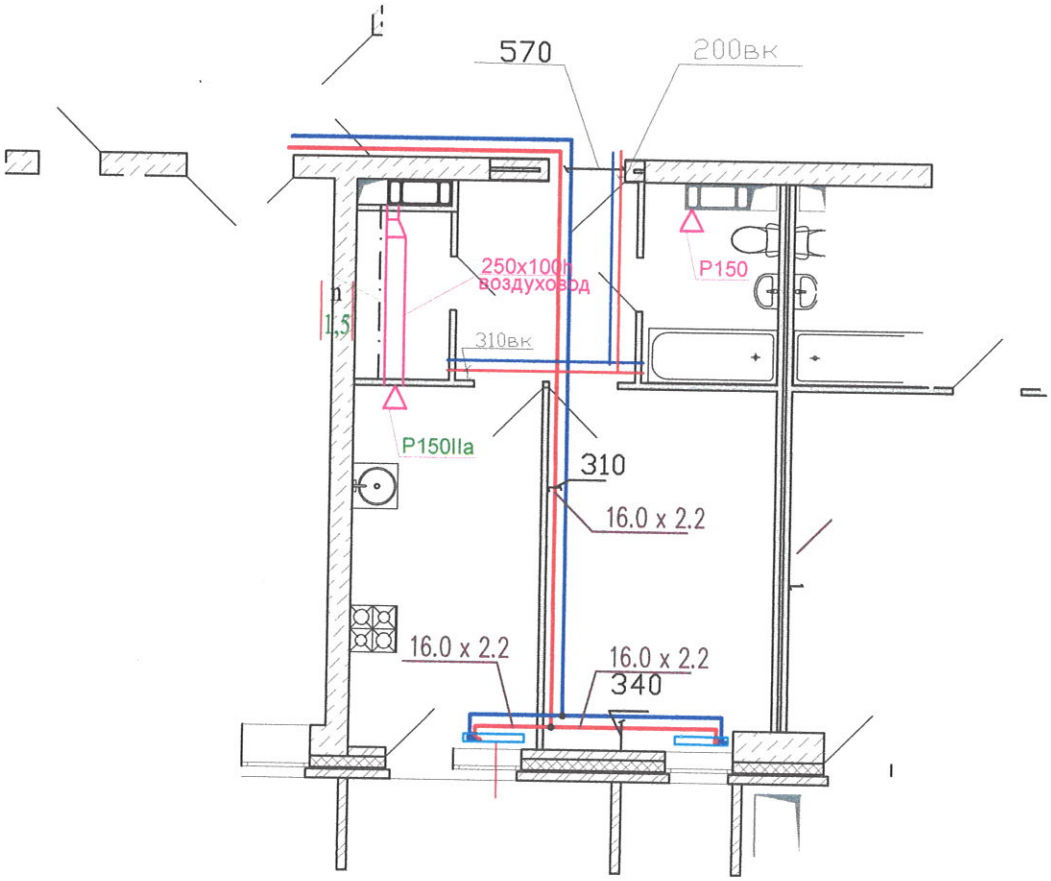

Перв. примен.

Справ. #

Подпись и дата

Взам.#дубл.

Взам.инв.#

Подпись и дата

Инв. # подписи


Изм	Кол	Лист	Док	Подпись	Дата
Разраб.					
Пров.					
Т.контр.					
Н.контр.					
Утв.					

Многоквартирный жилой дом ул.Лавокина 7

Схема разводки отопления и водопровода для уточнения звонить 89370857750

Стадия	Масса	Масштаб
И		
Лист	Листов	

Квартира 27

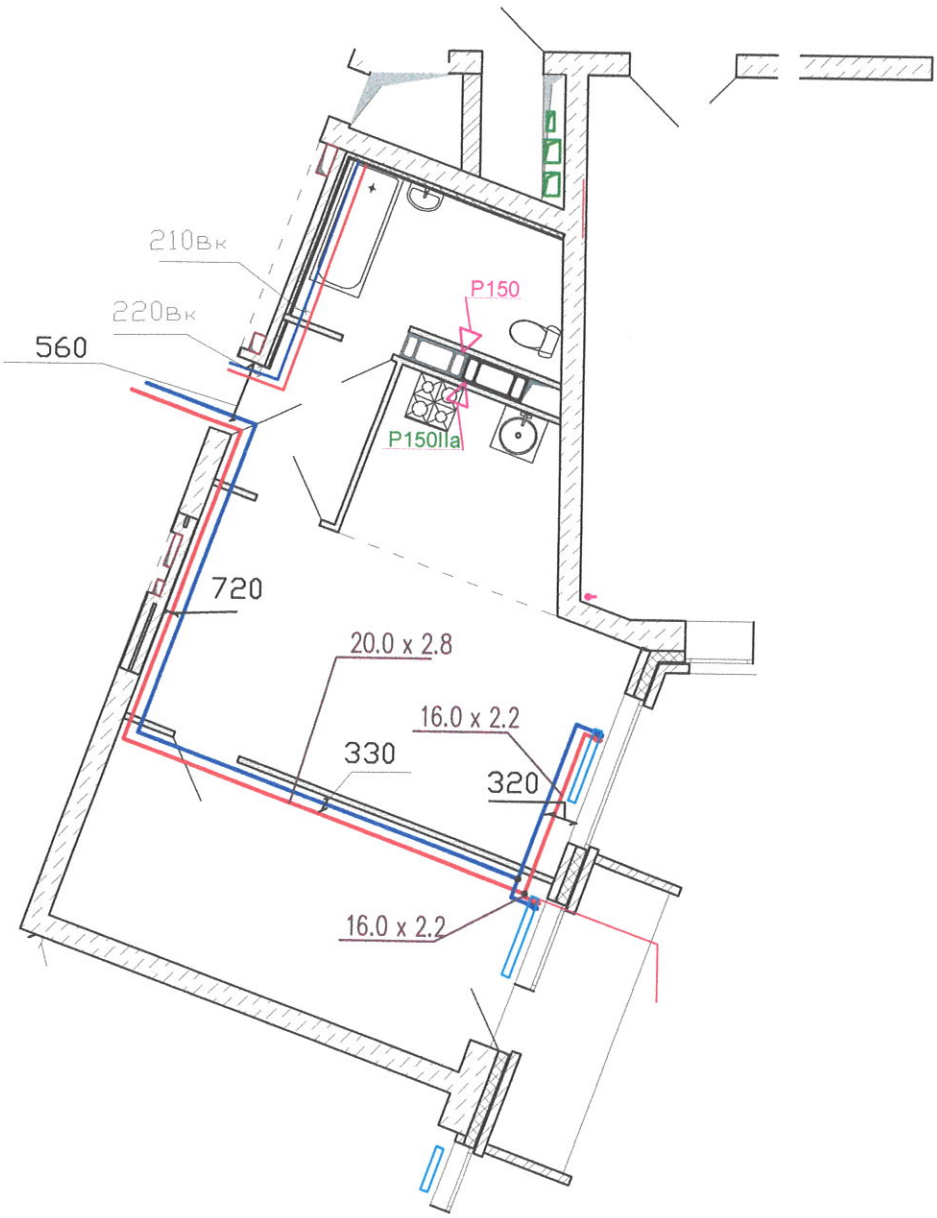

Перв. примен.

Справ. #

Подпись и дата

Взам.#дубл.

Взам.инв.#

Подпись и дата

Инв. # подписи

ОБЩЕСТВО С ОГРАНИЧЕННОЙ ОТВЕТСТВЕННОСТЬЮ «ТеплоГазМонтаж» ОГРН 1063455002896


Изм	Кол	Лист	Док	Подпись	Дата
Разраб.					
Пров.					
Т.контр.					
Н.контр.					
Утв.					

Многоквартирный жилой дом ул.Лавокина 7

Схема разводки отопления и водопровода для уточнения звонить 89370857750

Стадия	Масса	Масштаб
И		
Лист	Листов	

Квартира28

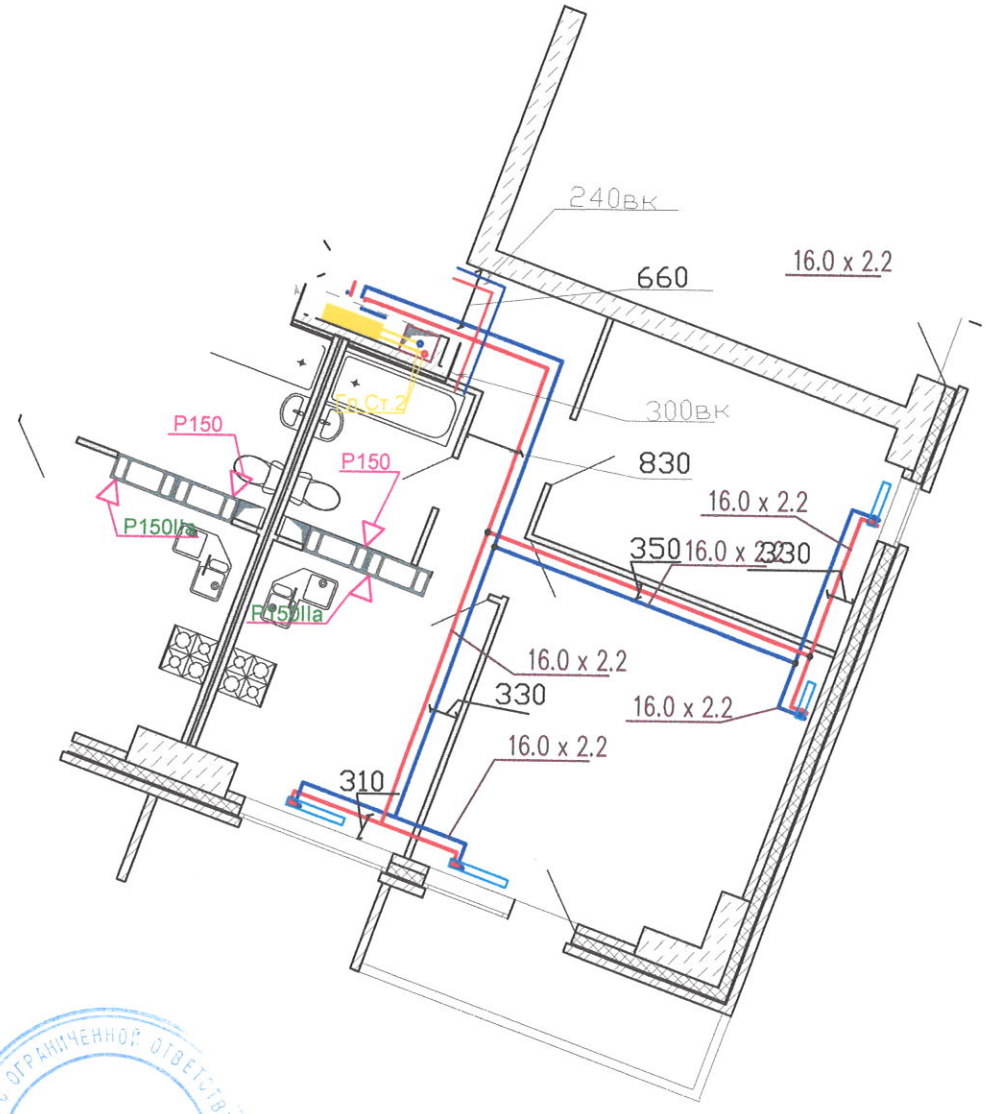

ОБЩЕСТВО С ОГРАНИЧЕННОЙ ОТВЕТСТВЕННОСТЬЮ «ТЕПЛОГАЗМОНТАЖ» ОГРН 1066045002696

Перв. примен.

Справ. #

Подпись и дата

Взам.#дубл.

Взам.инв.#

Подпись и дата

Инв. # подписи


Изм	Кол	Лист	Док	Подпись	Дата
Разраб.					
Пров.					
Т.контр.					
Н.контр.					
Утв.					

Многоквартирный жилой дом ул.Лавокина 7

Схема разводки отопления и водопровода для уточнения звонить 89370857750

Стадия	Масса	Масштаб
И		
Лист	Листов	

Квартира 29

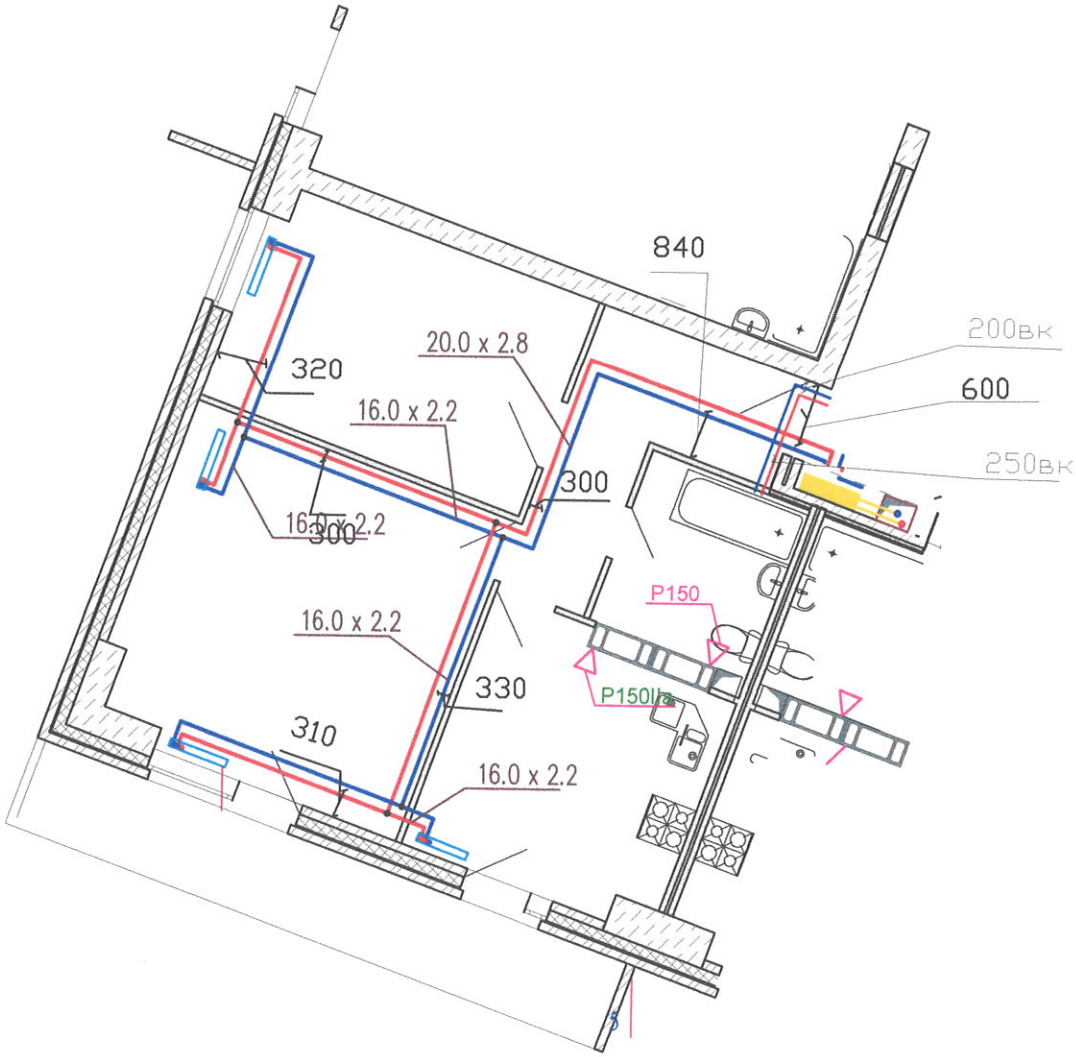

ОБЩЕСТВО С ОГРАНИЧЕННОЙ ОТВЕТСТВЕННОСТЬЮ «ТеплоГазМонтаж» ОГРН 1063455002806

Перв. примен.

Справ. #

Подпись и дата

Взам.#дубл.

Взам.инв.#

Подпись и дата

Инв. # подписи


Изм	Кол	Лист	Док	Подпись	Дата
Разраб.		Крюков			
Пров.		Кадыкова			
Т.контр.					
Н.контр.					
Утв.					

Многоквартирный жилой дом ул.Лавокина 7

Схема разводки отопления и водопровода для уточнения звонить 89370857750

Стадия	Масса	Масштаб
И		
Лист	Листов	

Квартира 30

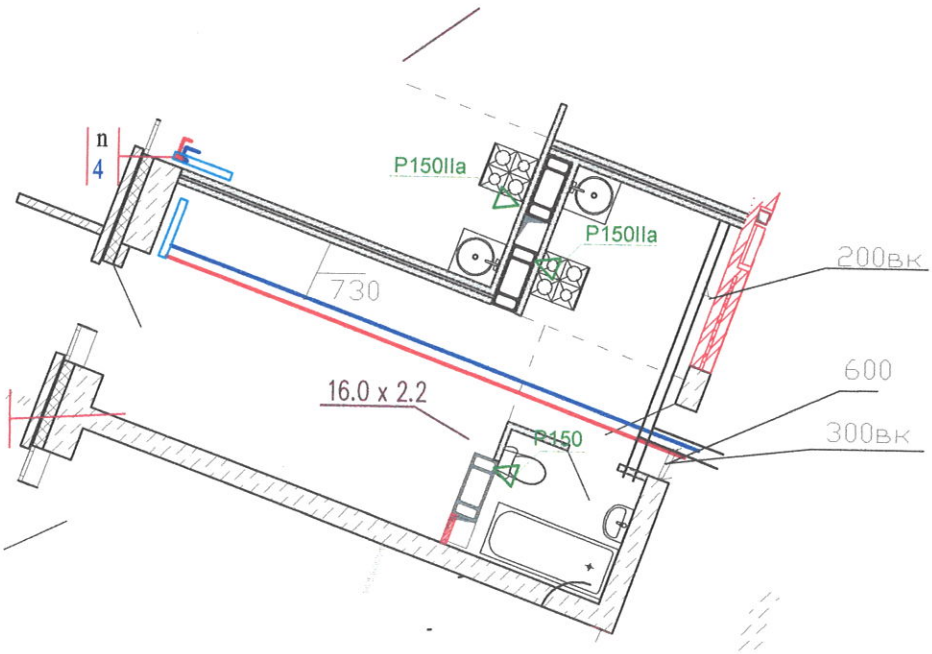

						Многоквартирный жилой дом ул.Лавокина 7	
						Схема разводки отопления и водопровода для уточнения звонить 89370857750	Стадия: И; Масса; Масштаб
Изм	Кол	Лист	Док	Подпись	Дата		Лист; Листов
Разраб.						Квартира 31	
Пров.							
Т.контр.							
Н.контр.							
Утв.							

Перв. примен.

Справ. #


Подпись и дата

Взам.#дубл.

Взам.инв.#

Подпись и дата

Инв. # подписи

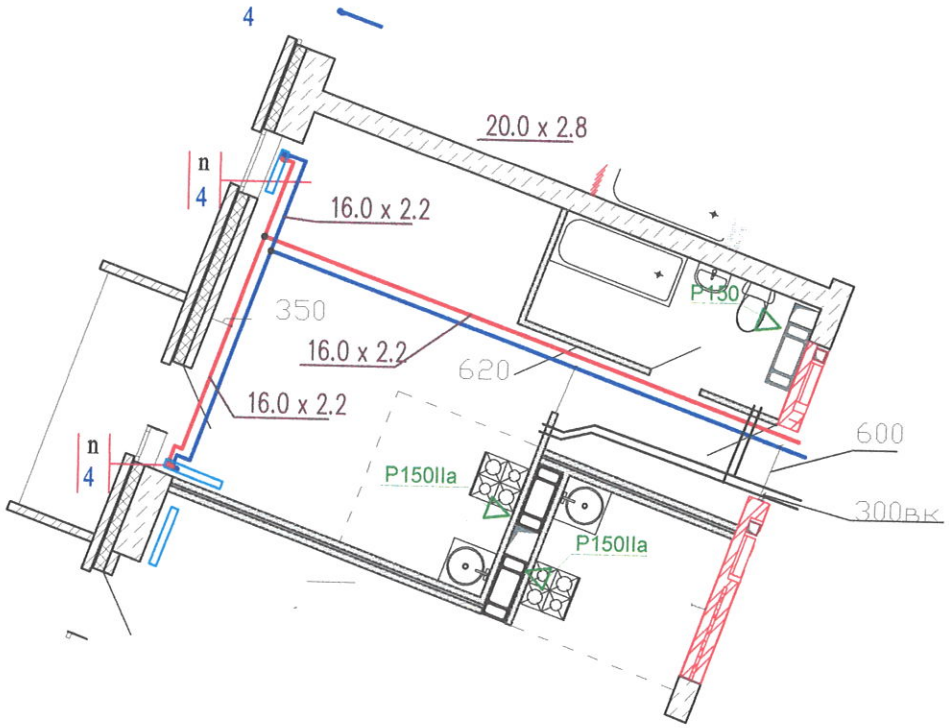

Перв. примен.
Справ. #
Подпись и дата
Взам.#дубл.
Взом.инв.#
Подпись и дата
Инв. # подписи

ОБЩЕСТВО С ОГРАНИЧЕННОЙ ОТВЕТСТВЕННОСТЬЮ «ТЕПЛОГАЗМОНТАЖ» ОГРН 1063455002896


Изм	Кол	Лист	Док	Подпись	Дата
Разраб.					
Пров.					
Т.контр.					
Н.контр.					
Утв.					

Многоквартирный жилой дом ул.Лавокина 7

Схема разводки отопления и водопровода для уточнения звонить 89370857750

Стадия	Масса	Масштаб
И		
Лист	Листов	

Квартира32

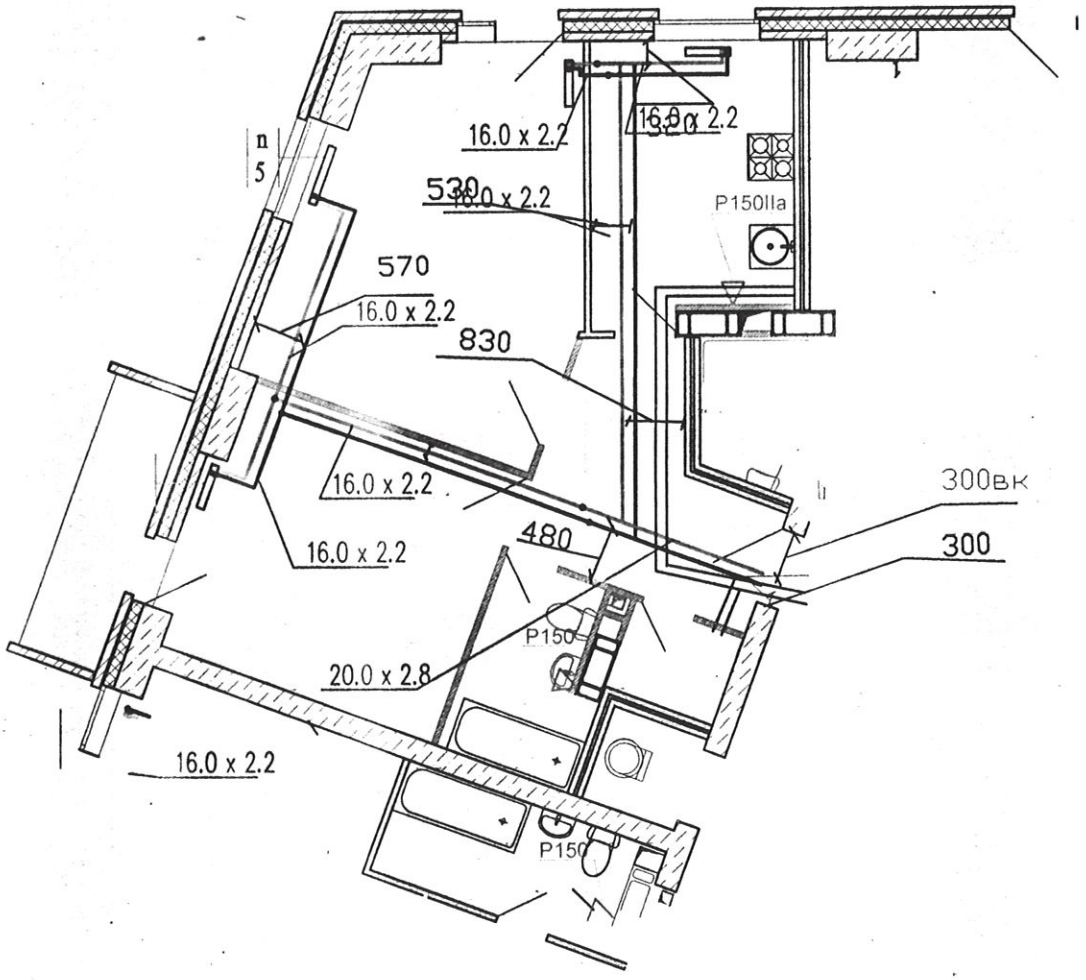

Общество с ограниченной ответственностью «ТеплоГазМонтаж» ОГРН 1063456026896

Перв. примен.

Справ. #

Подпись и дата

Взам.#дубл.

Взам.инв.#

Подпись и дата

Инв. # подлис

Изм	Кол	Лист	Док	Подпись	Дата
Разраб.					
Пров.					
Т.контр.					
Н.контр.					
Утв.					

Многоквартирный жилой дом ул.Лавокина 7

Схема разводки отопления и водопровода для уточнения звонить 89370857750

Стадия	Масса	Масштаб
И		

Лист	Листов

Квартира 33

Перв. примен.

Справ. #


Подпись и дата

Взам.#дубл.

Взам.инв.#

Подпись и дата

Инв. # подписи

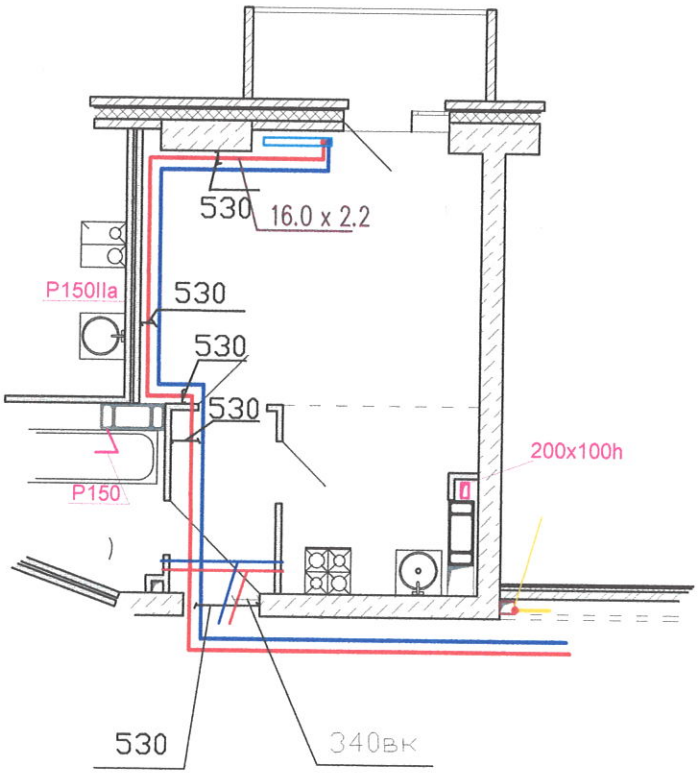

ОБЩЕСТВО С ОГРАНИЧЕННОЙ ОТВЕТСТВЕННОСТЬЮ «ТеплоГазМонтаж» ОГРН 1063455002696


Изм	Кол	Лист	Док	Подпись	Дата
Разраб.					
Пров.					
Т.контр.					
Н.контр.					
Утв.					

Многоквартирный жилой дом ул.Лавокина 7

Схема разводки отопления и водопровода для уточнения звонить 89370857750

Стадия	Масса	Масштаб
И		
Лист	Листов	

Квартира 34

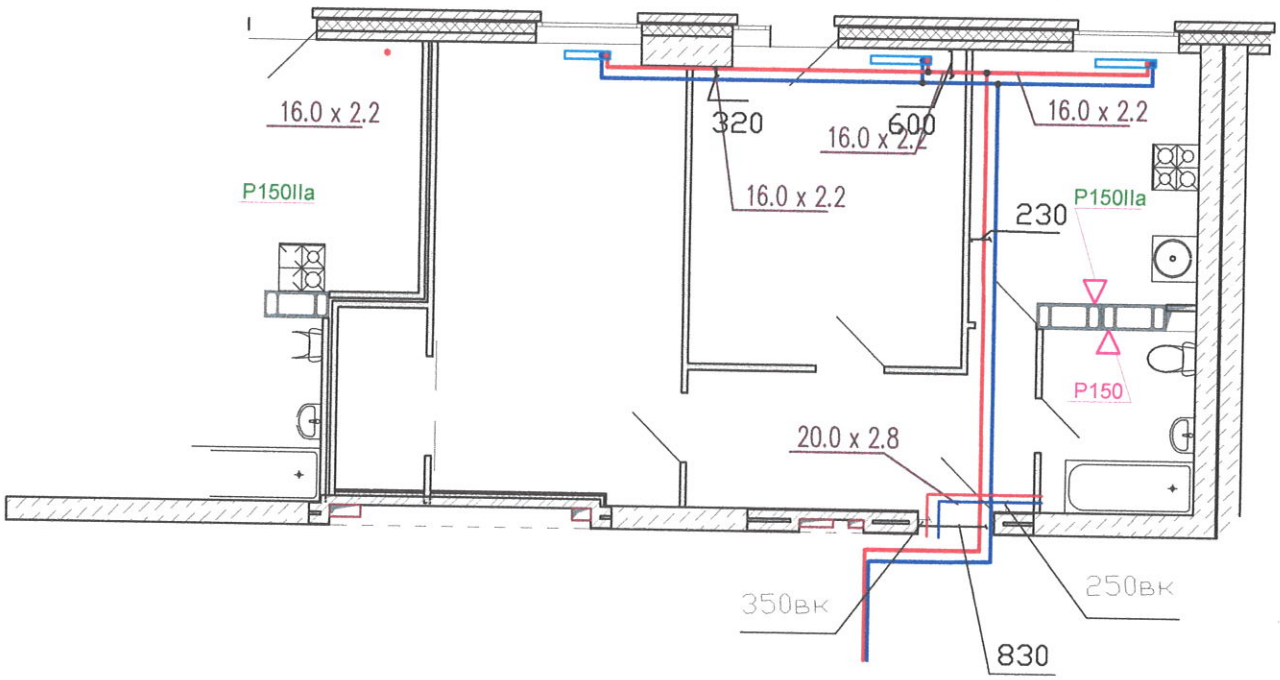

Перв. примен.

Справ. #

Подпись и дата

Взам.#дубл.


Взам.инв.#

Подпись и дата

Инв. # подписи

ОБЩЕСТВО С ОГРАНИЧЕННОЙ ОТВЕТСТВЕННОСТЬЮ «ТеплоГазМонтаж» ОГРН 1063435002896

						Многоквартирный жилой дом ул.Лавокина 7	
Изм	Кол	Лист	Док	Подпись	Дата	Схема разводки отопления и водопровода для уточнения звонить 89370857750	Стадия: И; Масса; Масштаб
Разраб.							Лист; Листов
Пров.							
Т.контр.							
Н.контр.						Квартира 36	
Утв.							

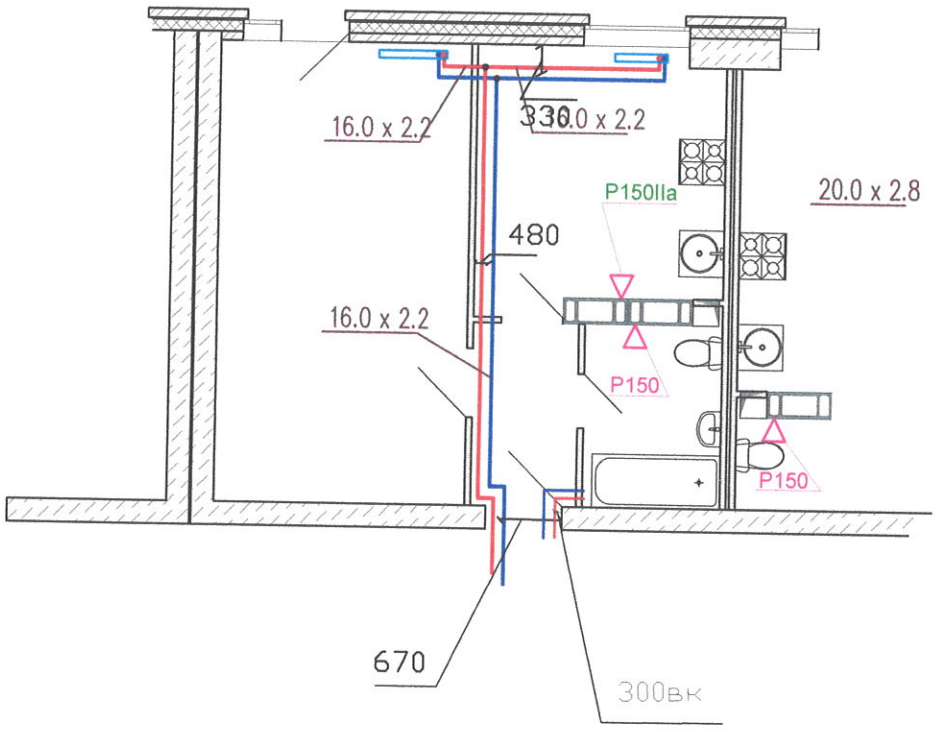

Перв. примен.

Справ. #

Подпись и дата

Взам.#дубл.

Взам.инв.#

Подпись и дата

Инв. # подписи


Изм	Кол	Лист	Док	Подпись	Дата
Разраб.					
Пров.					
Т.контр.					
Н.контр.					
Утв.					

Многоквартирный жилой дом ул.Лавокина 7

Схема разводки отопления и водопровода для уточнения звонить 89370857750

Стадия	Масса	Масштаб
И		
Лист	Листов	

Квартира 37

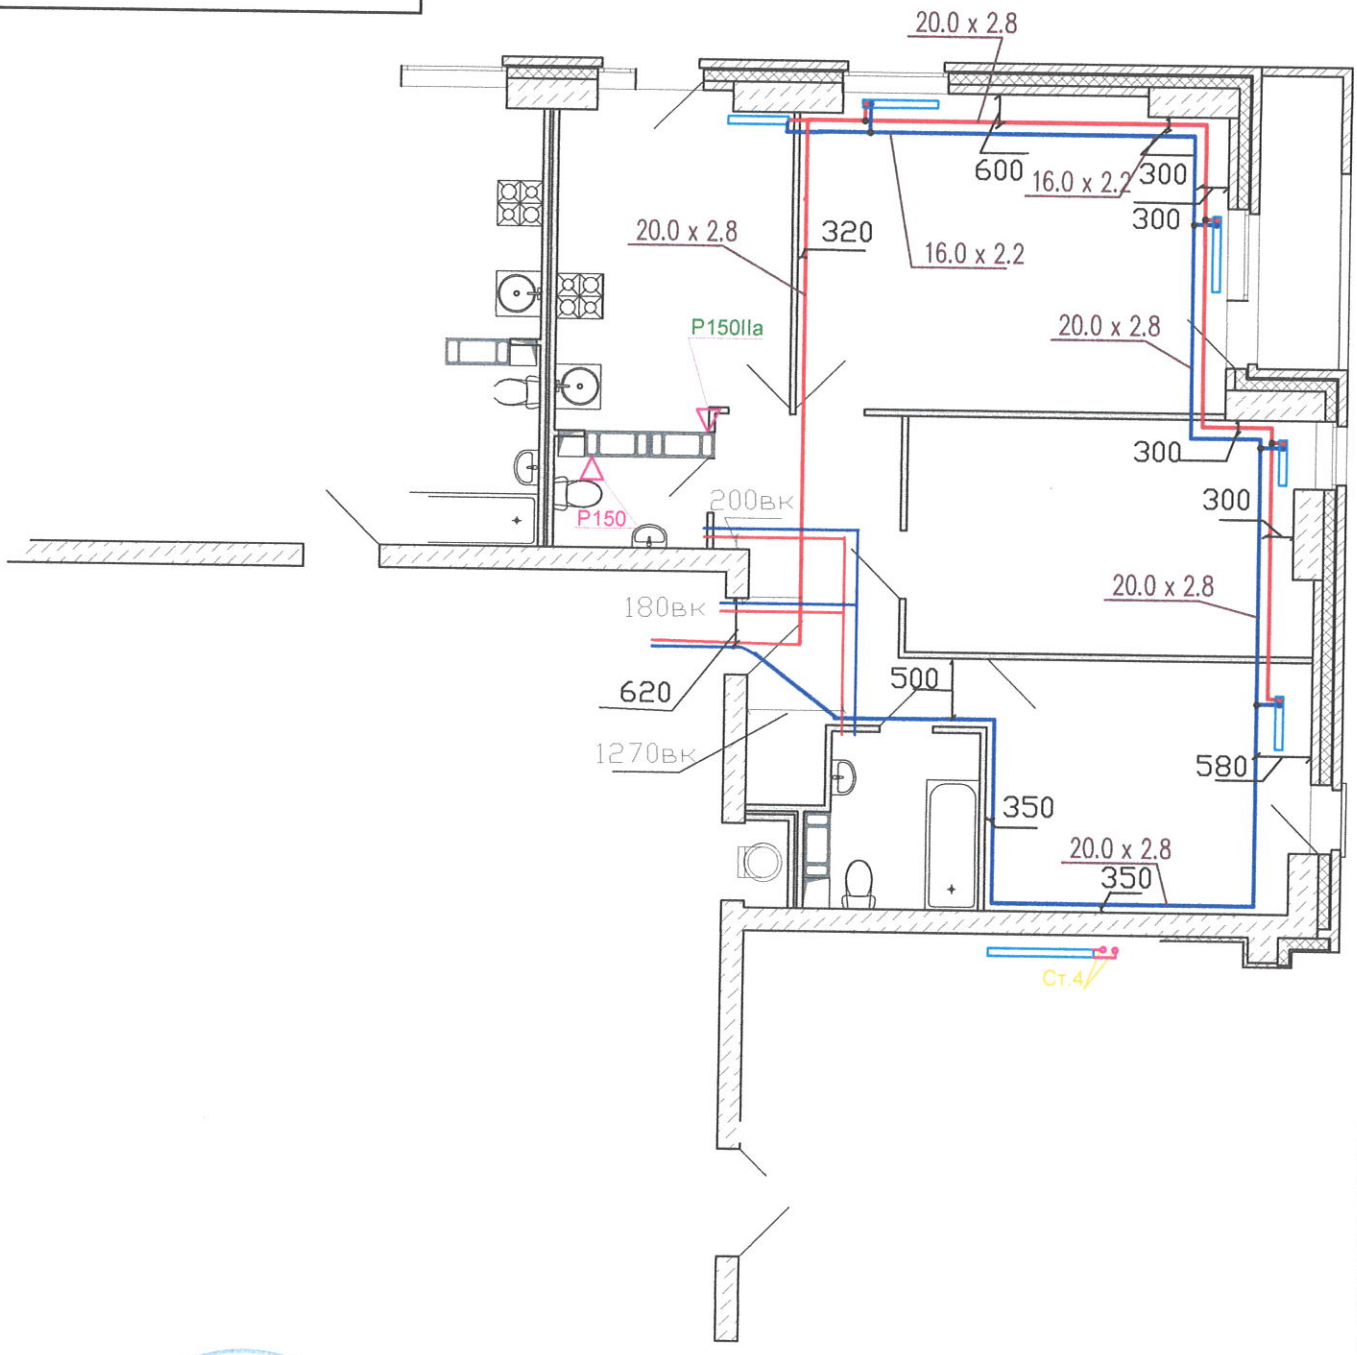

Перв. примен.

Справ. #

Подпись и дата

Взам.#дубл.

Взам.инв.#

Подпись и дата

Инв. # подписи

ОБЩЕСТВО С ОГРАНИЧЕННОЙ ОТВЕТСТВЕННОСТЬЮ «ТеплоГазМонтаж» ОГРН 1063456002306


Изм	Кол	Лист	Док	Подпись	Дата
Разраб.					
Пров.					
Т.контр.					
Н.контр.					
Утв.					

Многоквартирный жилой дом ул.Лавокина 7

Схема разводки отопления и водопровода для уточнения звонить 89370857750

Стадия	Масса	Масштаб
И		
Лист	Листов	

Квартира 38

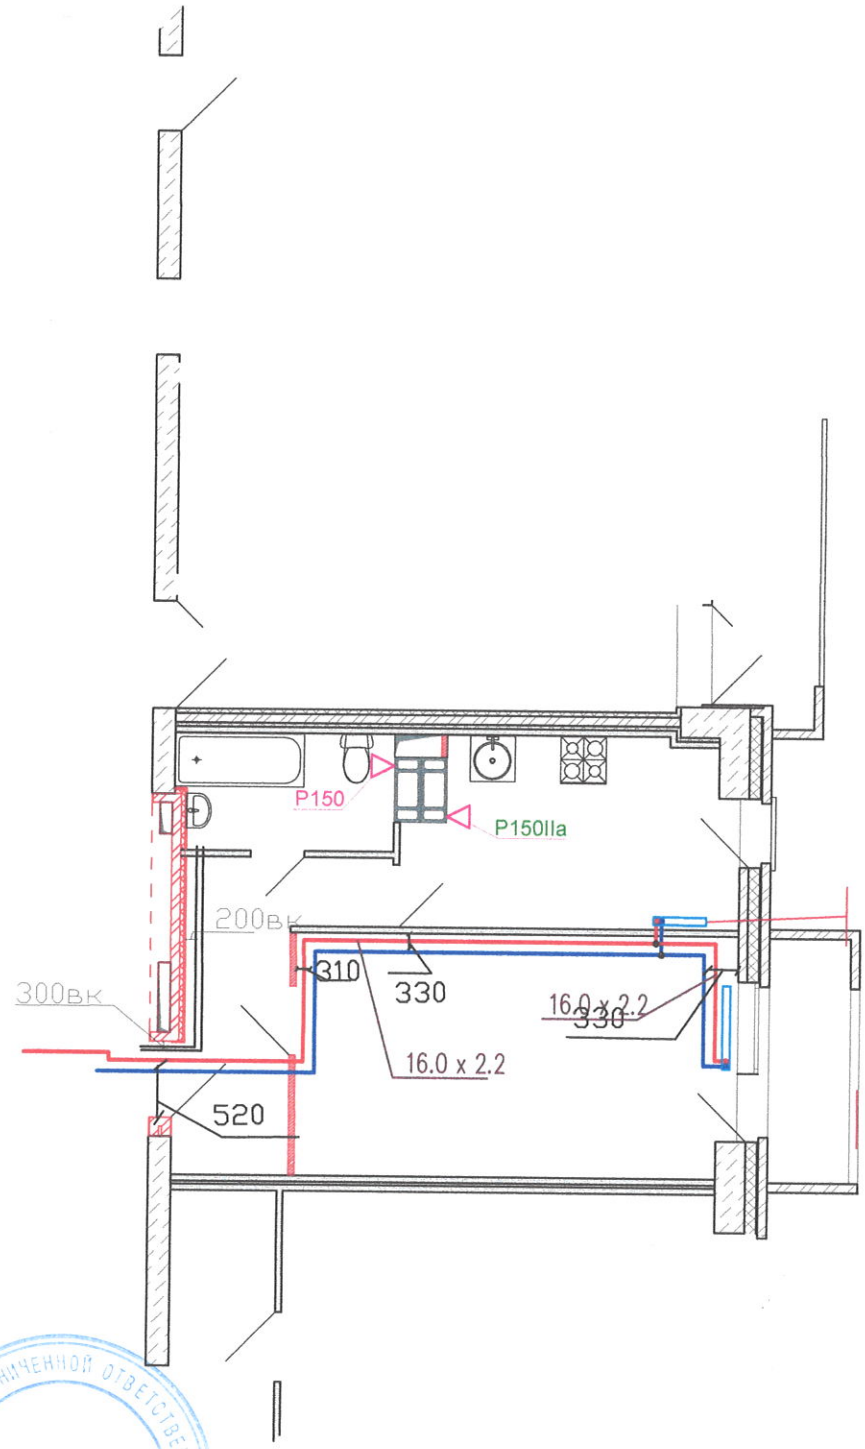

Перв. примен.

Справ. #

Подпись и дата

Взам.#дубл.

Взам.инв.#

Подпись и дата

Инв. # подписи


Изм	Кол	Лист	Док	Подпись	Дата
Разраб.					
Пров.					
Т.контр.					
Н.контр.					
Утв.					

Многоквартирный жилой дом ул.Лавокина 7

Схема разводки отопления и водопровода для уточнения звонить 89370857750

Стадия	Масса	Масштаб
И		
Лист	Листов	

Квартира 39

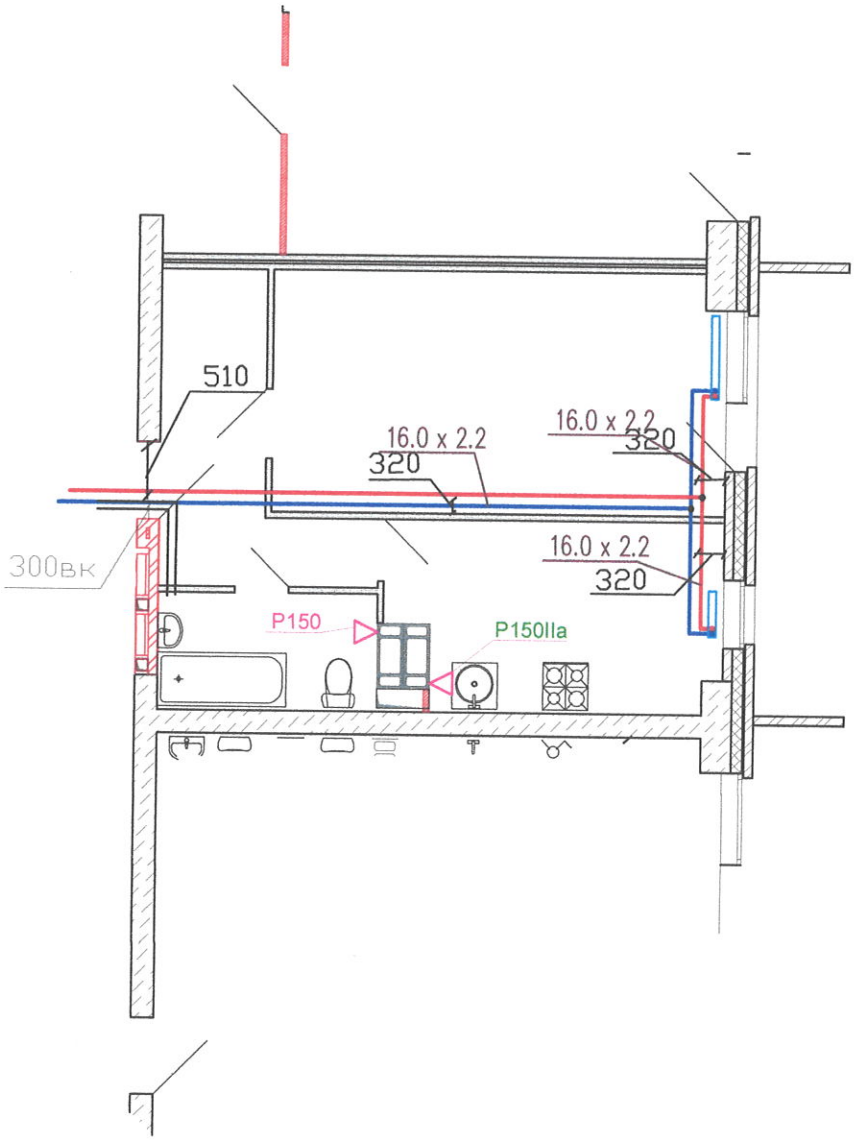

Перв. примен.

Справ. #

Подпись и дата

Взам.#дубл.

Взам.инв.#

Подпись и дата

Инв. # подписи

ОБЩЕСТВО С ОГРАНИЧЕННОЙ ОТВЕТСТВЕННОСТЬЮ «ТеплоГазМонтаж» ОГРН 1062455002696


Изм	Кол	Лист	Док	Подпись	Дата	
Разраб.		Крюков				
Пров.		Пенязков				
Т.контр.						
Н.контр.						
Утв.						

Многоквартирный жилой дом ул.Лавокина 7

Схема разводки отопления и водопровода для уточнения звонить 89370857750

Стадия	Масса	Масштаб
И		
Лист	Листов	

Квартира 40

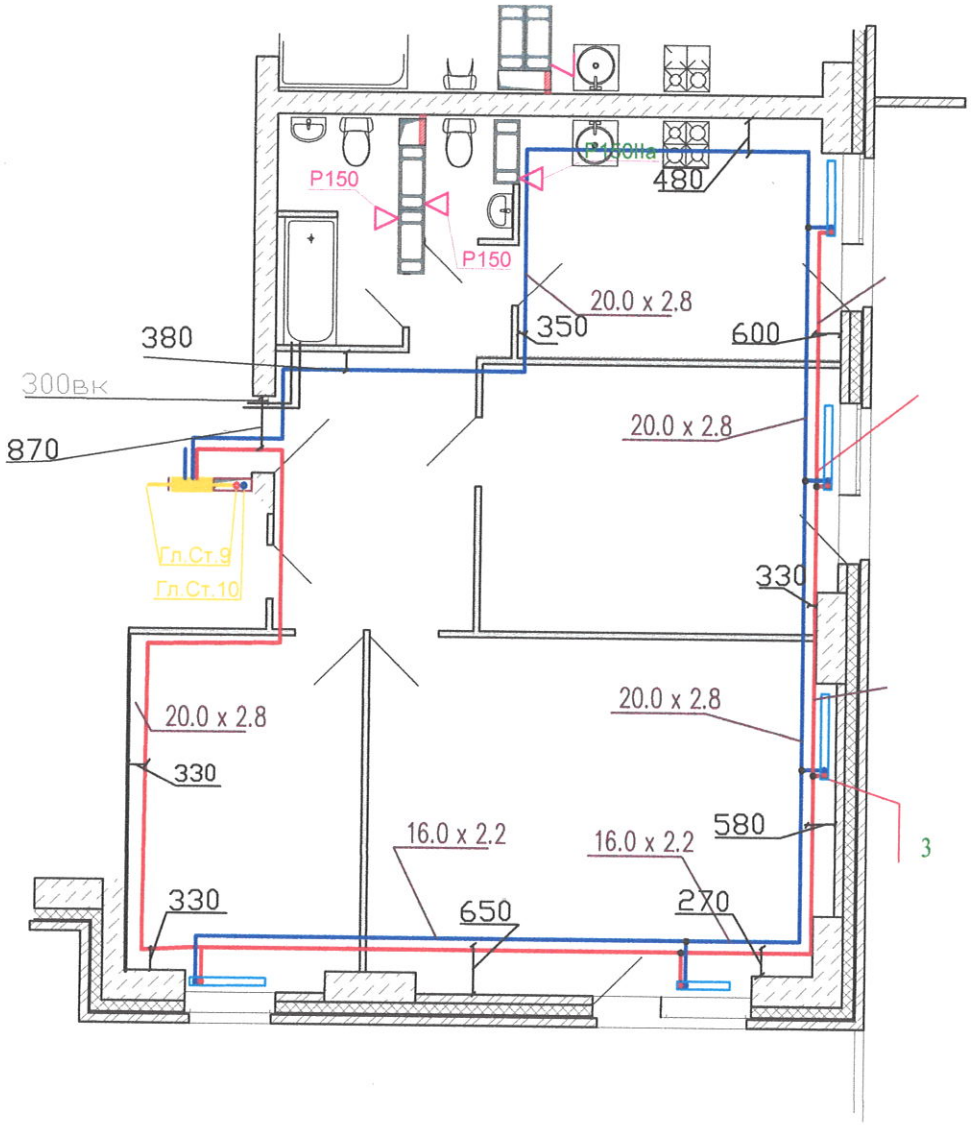

Перв. примен.

Справ. #

Подпись и дата

Взам.#дубл.

Взам.инв.#

Подпись и дата

Инв. # подписи

ОБЩЕСТВО С ОГРАНИЧЕННОЙ ОТВЕТСТВЕННОСТЬЮ «ТЕПЛОГАЗМОНТАЖ» ОГРН 1063455002896


Изм	Кол	Лист	Док	Подпись	Дата
Разраб.		Крылов С.И.			
Пров.		Кондратов			
Т.контр.					
Н.контр.					
Утв.					

Многоквартирный жилой дом ул.Лавокина 7

Схема разводки отопления и водопровода для уточнения звонить 89370857750

Стадия	Масса	Масштаб
И		
Лист		Листов

Квартира 41

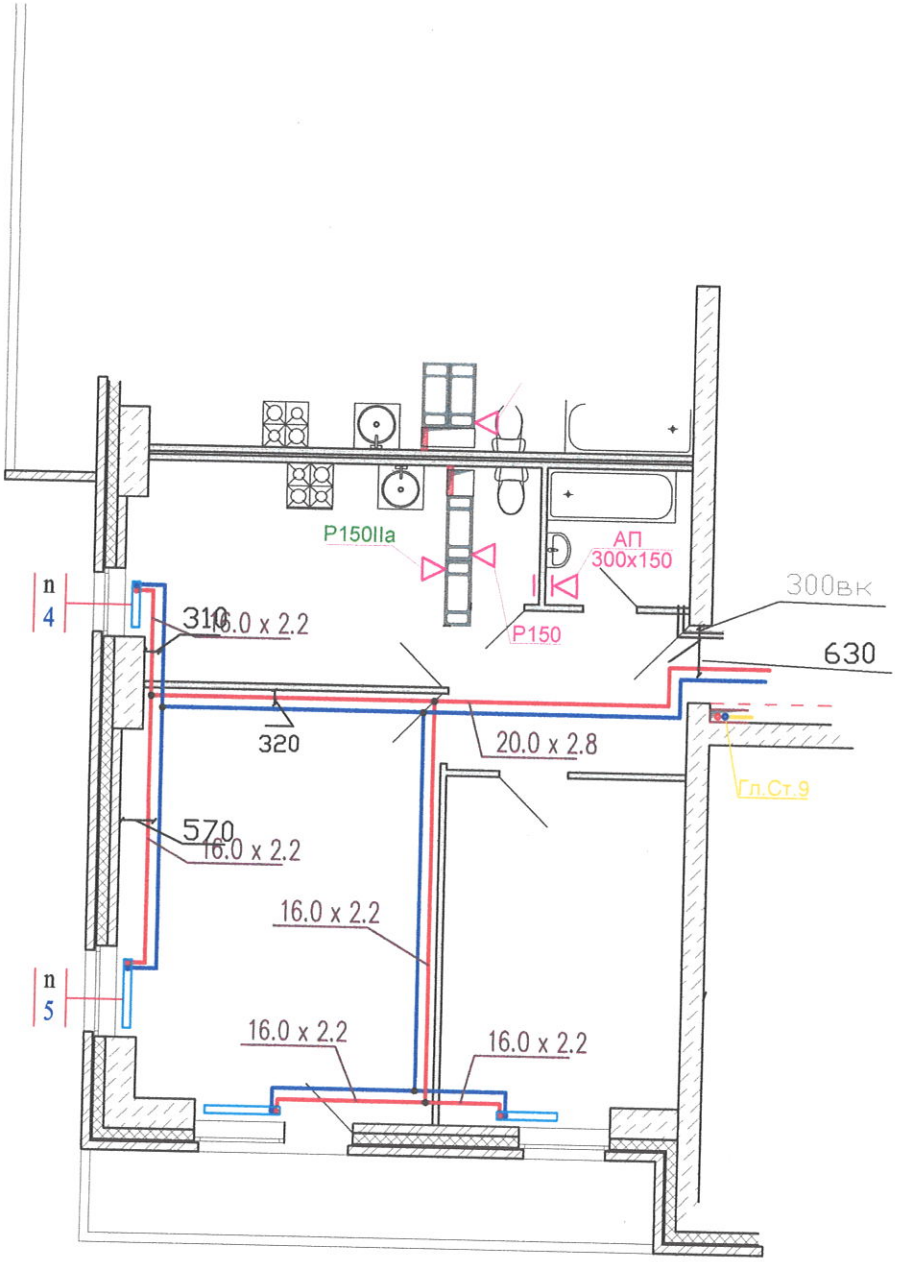

ОБЩЕСТВО С ОГРАНИЧЕННОЙ ОТВЕТСТВЕННОСТЬЮ «ТеплоГазМонтаж» ООО «ОГРН 1063455002886»

Перв. примен.
Справ. #
Подпись и дата
Взам.#дубл.
Взам.инв.#
Подпись и дата
Инв. # подписи


Изм	Кол	Лист	Док	Подпись	Дата
Разраб.					
Пров.					
Т.контр.					
Н.контр.					
Утв.					

Многоквартирный жилой дом ул.Лавокина 7

Схема разводки отопления и водопровода для уточнения звонить 89370857750

Стадия	Масса	Масштаб
И		
Лист	Листов	

Квартира 42

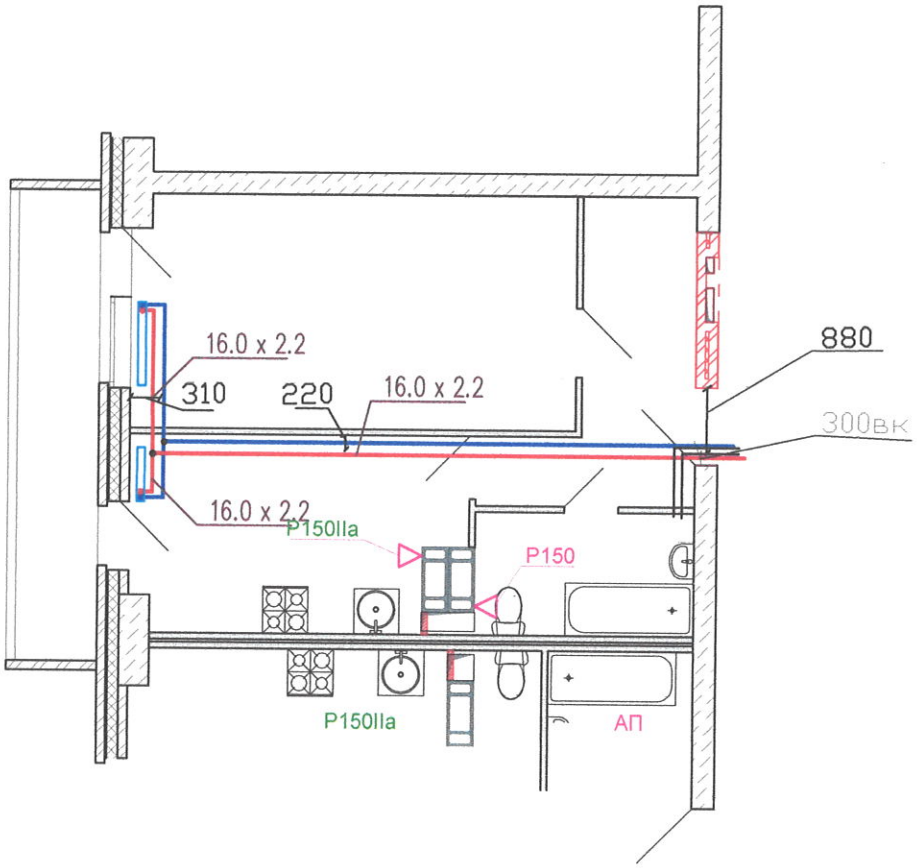

Перв. примен.

Справ. #

Подпись и дата

Взам.#дубл.

Взам.инв.#

Подпись и дата

Инв. # подписи

ОБЩЕСТВО С ОГРАНИЧЕННОЙ ОТВЕТСТВЕННОСТЬЮ «ТеплоГазМонтаж» ОГРН 1063455002806

Изм	Кол	Лист	Док	Подпись	Дата
Разраб.					
Пров.					
Т.контр.					
Н.контр.					
Утв.					

Многоквартирный жилой дом ул.Лавокина 7

Схема разводки отопления и водопровода для уточнения звонить 89370857750

Стадия	Масса	Масштаб
И		
Лист	Листов	

Квартира 43

Перв. примен.

Справ. #


Подпись и дата

Взам.#дубл.

Взам.инв.#

Подпись и дата

Инв. # подписи

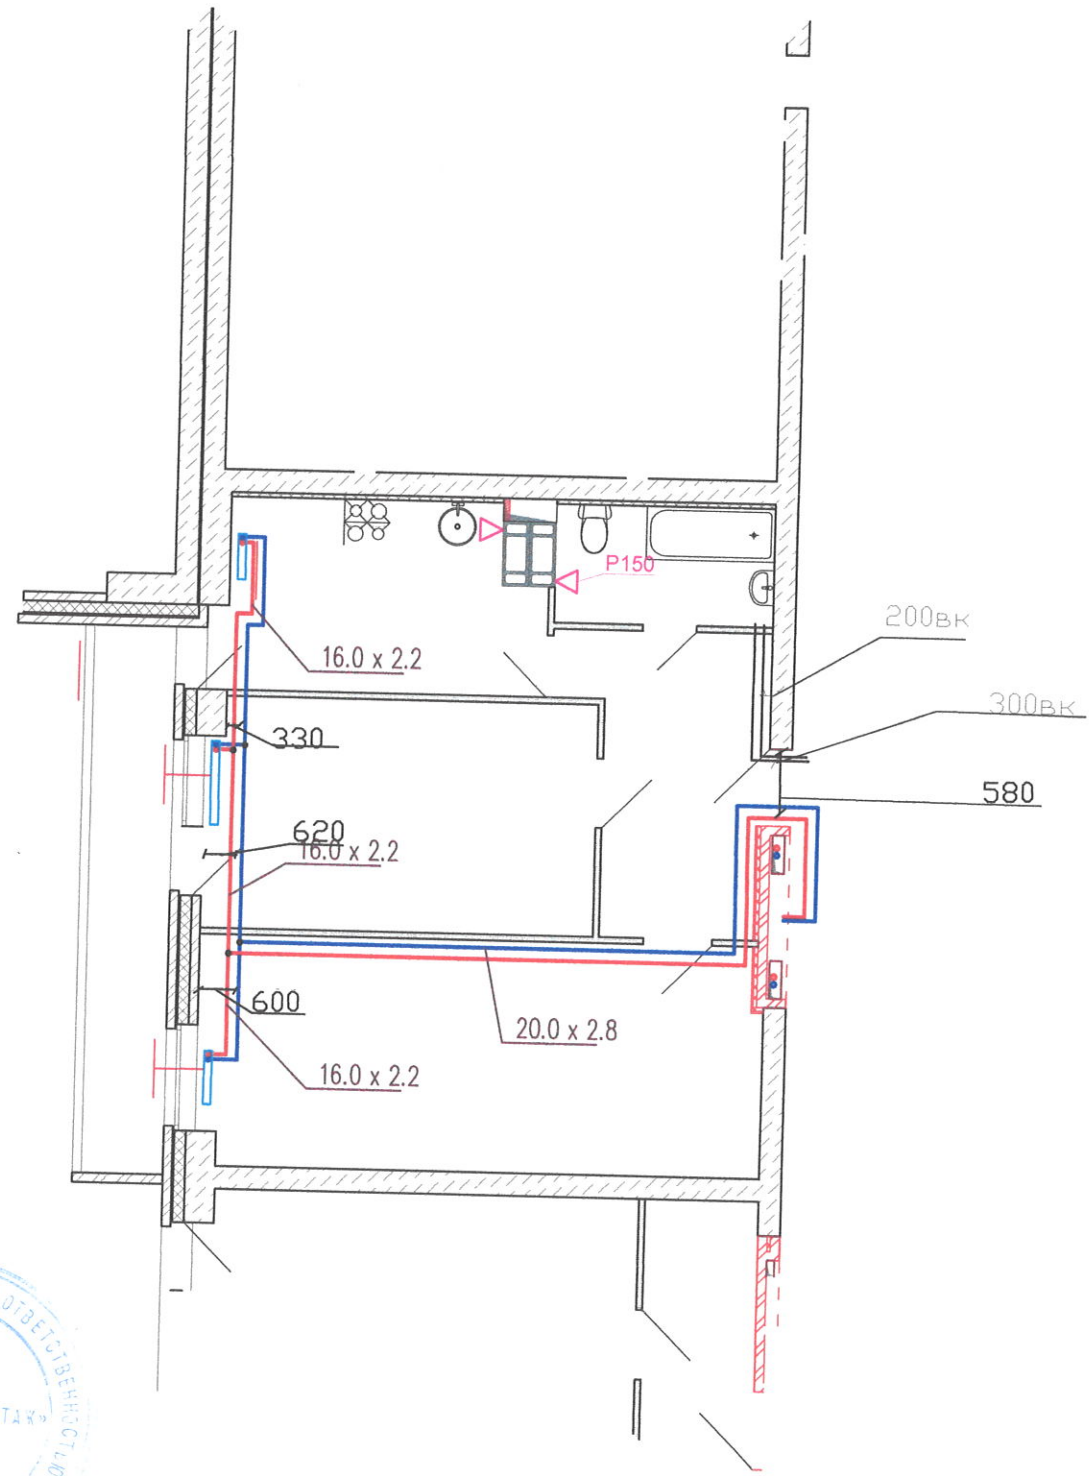

ОБЩЕСТВО С ОГРАНИЧЕННОЙ ОТВЕТСТВЕННОСТЬЮ
«ТеплоГазМонтаж»
ОГРН 1063460002806


Изм	Кол	Лист	Док	Подпись	Дата
Разраб.					
Пров.					
Т.контр.					
Н.контр.					
Утв.					

Многоквартирный жилой дом ул.Лавокина 7

Схема разводки отопления и водопровода для уточнения звонить 89370857750

Стадия	Масса	Масштаб
И		
Лист	Листов	

Квартира 44

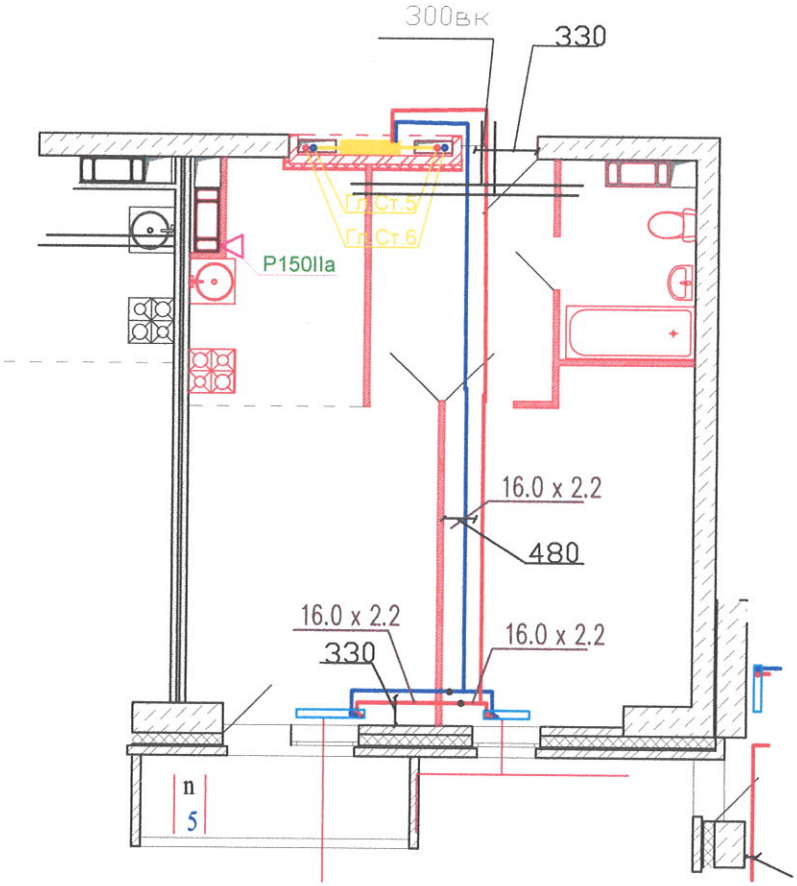

Перв. примен.

Справ. #

Подпись и дата

Взам.#дубл.

Взам.инв.#

Подпись и дата

Инв. # подписи


Изм	Кол	Лист	Док	Подпись	Дата
Разраб.					
Пров.					
Т.контр.					
Н.контр.					
Утв.					

Многоквартирный жилой дом ул.Лавокина 7

Схема разводки отопления и водопровода для уточнения звонить 89370857750

Стадия	Масса	Масштаб
И		
Лист	Листов	

Квартира 45

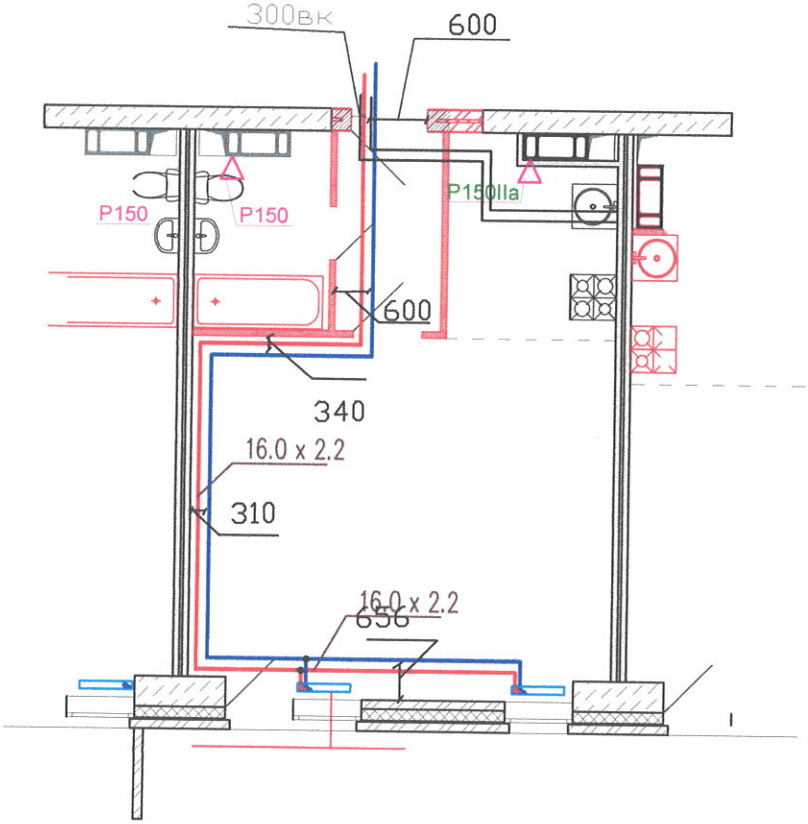

Перв. примен.

Справ. #

Подпись и дата

Взам.#дубл.

Взам.инв.#

Подпись и дата

Инв. # подписи

ОБЩЕСТВО С ОГРАНИЧЕННОЙ ОТВЕТСТВЕННОСТЬЮ «ТеплоГазМонтаж» ОГРН 1063455002896


Изм	Кол	Лист	Док	Подпись	Дата
Разраб.					
Пров.					
Т.контр.					
Н.контр.					
Утв.					

Многоквартирный жилой дом ул.Лавокина 7

Схема разводки отопления и водопровода для уточнения звонить 89370857750

Стадия	Масса	Масштаб
И		
Лист	Листов	


Квартира 46

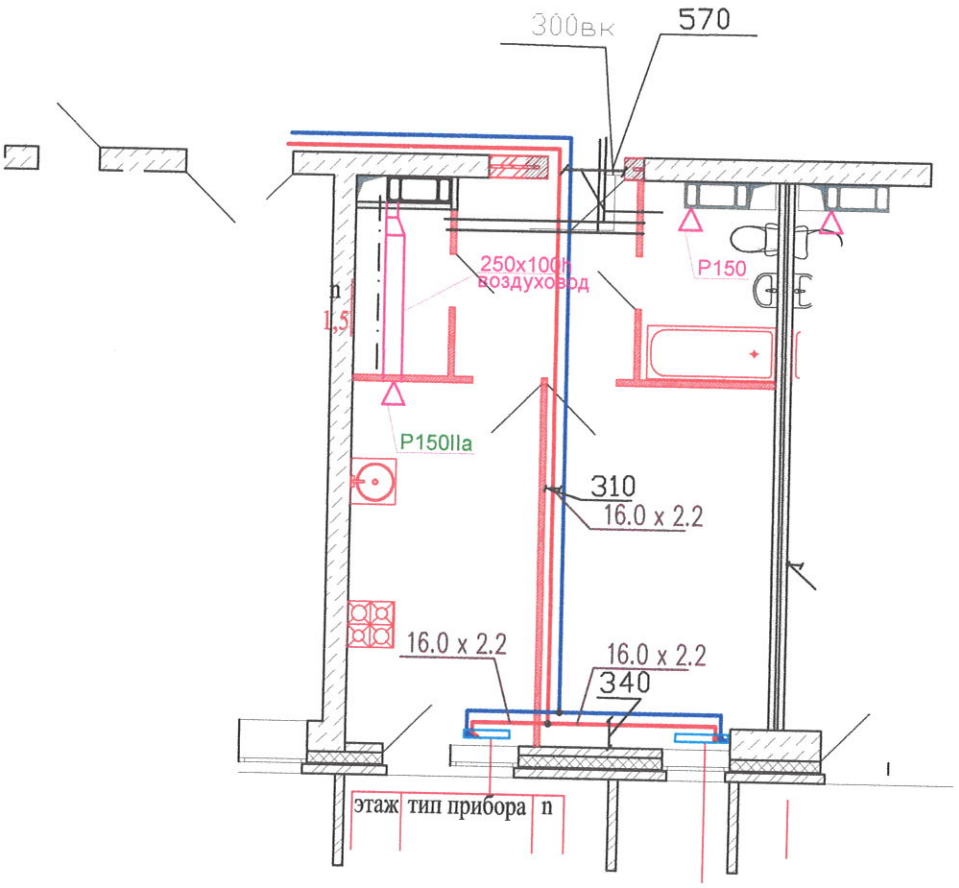

Перв. примен.
Справ. #
Подпись и дата
Взам.#дубл.
Взам.инв.#
Подпись и дата
Инв. # подписи

						Многоквартирный жилой дом ул.Лавокина 7
Изм	Кол	Лист	Док	Подпись	Дата	Схема разводки отопления и водопровода для уточнения звонить 89370857750
Разраб.						
Пров.						
Т.контр.						
Н.контр.						Квартира 47
Утв.						

Стадия	Масса	Масштаб
И		
Лист		Листов

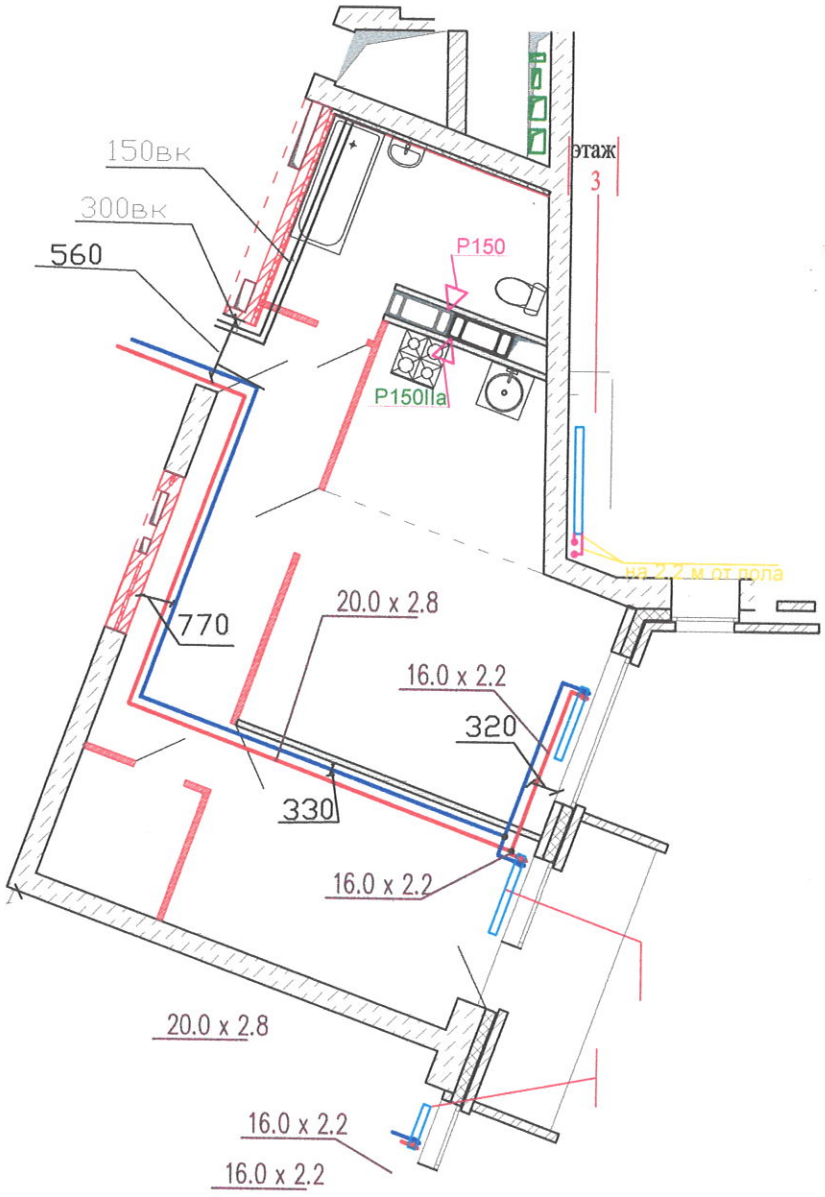

Общество с ограниченной ответственностью «ТеплоГазМонтаж» ОГРН 1063455002896

Перв. примен.

Справ. #

Подпись и дата

Взам.#дубл.

Взам.инв.#

Подпись и дата

Инв. # подписи


Изм	Кол	Лист	Док	Подпись	Дата
Разраб.					
Пров.					
Т.контр.					
Н.контр.					
Утв.					

Многоквартирный жилой дом ул.Лавокина 7

Схема разводки отопления и водопровода для уточнения звонить 89370857750

Стадия	Масса	Масштаб
И		
Лист	Листов	

Квартира 48

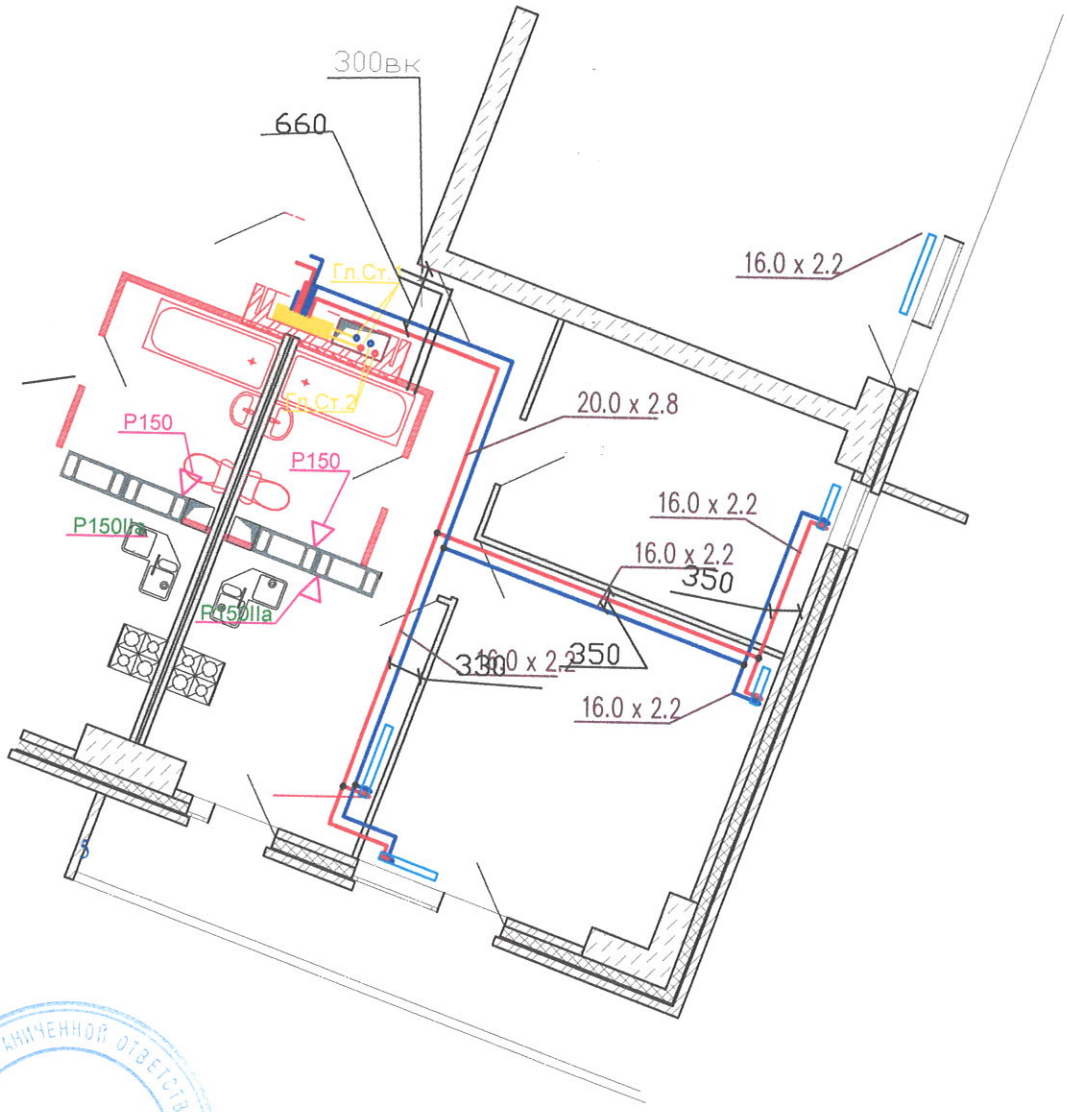

Перв. примен.

Справ. #

Подпись и дата

Взам.#дубл.

Взам.инв.#

Подпись и дата

Инв. # подписи

Изм	Кол	Лист	Док	Подпись	Дата
Разраб.					
Пров.					
Т.контр.					
Н.контр.					
Утв.					

Многоквартирный жилой дом ул.Лавокина 7

Схема разводки отопления и водопровода для уточнения звонить 89370857750

Стадия	Масса	Масштаб
И		
Лист	Листов	

Квартира 49

Перв. примен.

Справ. #

Подпись и дата

Взам.#дубл.


Взам.инв.#

Подпись и дата

Инв. # подписи

B/1

16.0 x 2.2

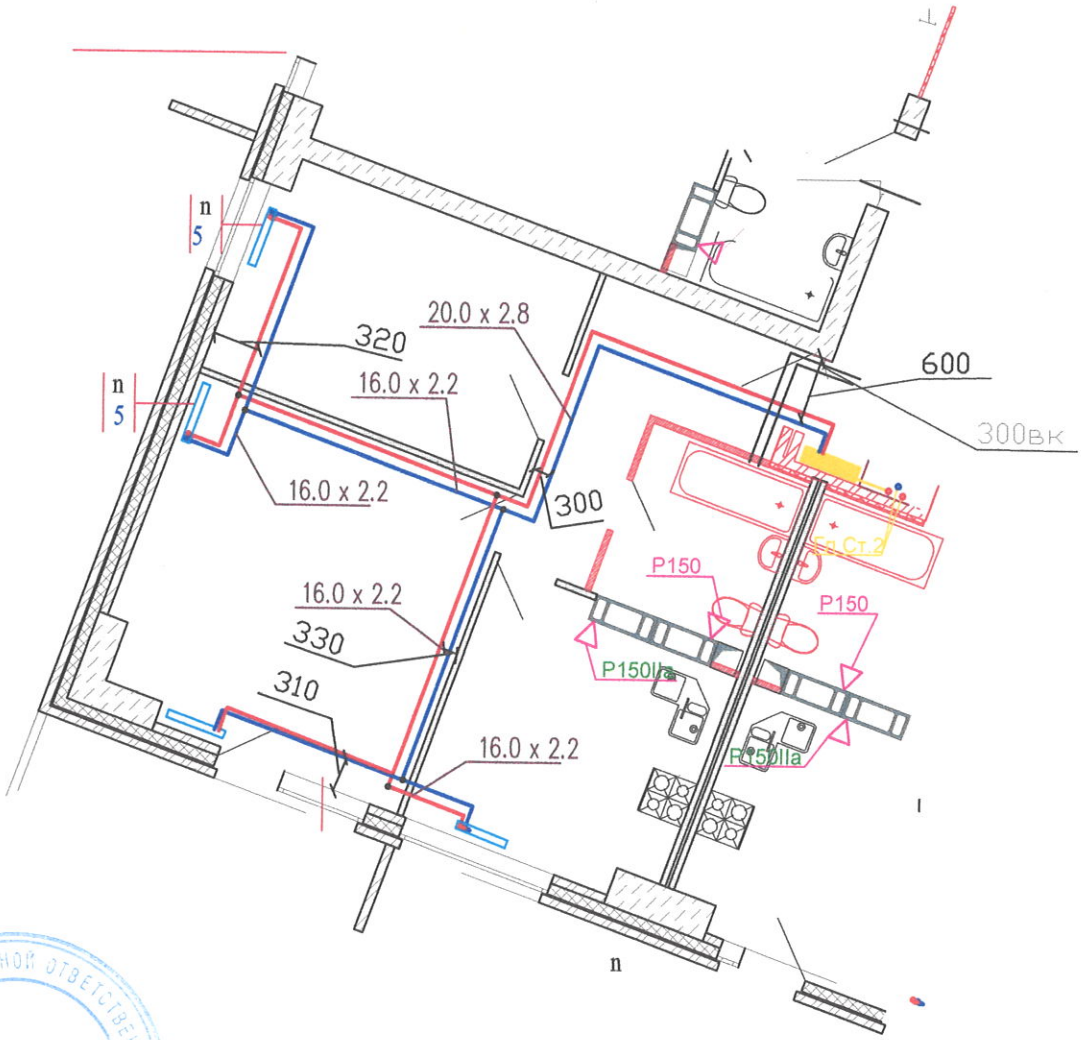


ОБЩЕСТВО С ОГРАНИЧЕННОЙ ОТВЕТСТВЕННОСТЬЮ «ТеплоГазМонтаж» ОГРН 1063455002896

						Многоквартирный жилой дом ул.Лавокина 7
Изм	Кол	Лист	Док	Подпись	Дата	Схема разводки отопления и водопровода для уточнения звонить 89370857750
Разраб.						
Пров.						
Т.контр.						
Н.контр.						Квартира 50
Утв.						

Стадия	Масса	Масштаб
И		
Лист	Листов	

Перв. примен.

Справ. #

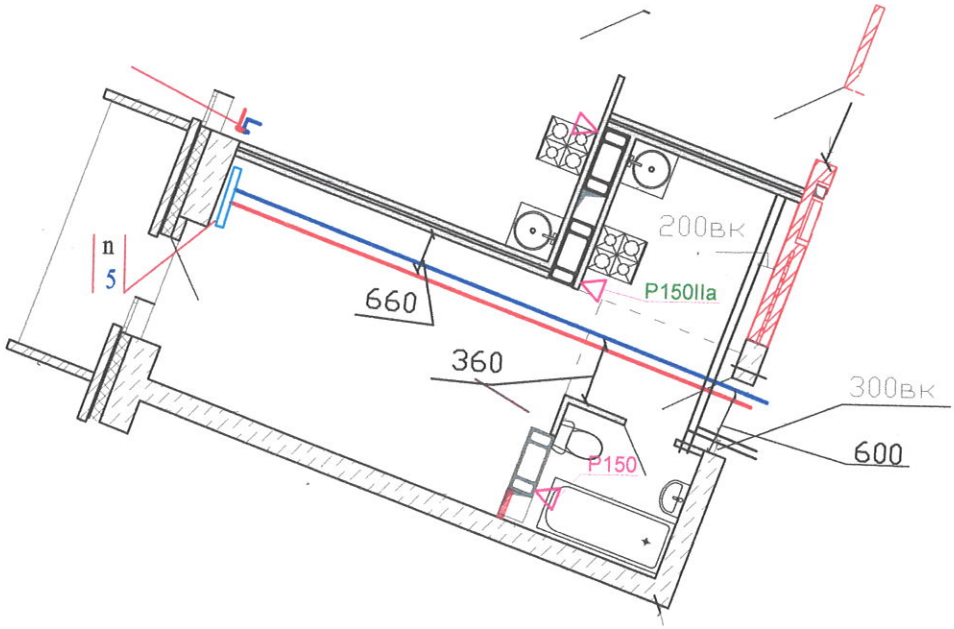

Подпись и дата

Взам.#дубл.

Взам.инв.#

Подпись и дата

Инв. # подписи

Изм	Кол	Лист	Док	Подпись	Дата
Разраб.		Ярославцев			
Пров.		Позняков			
Т.контр.					
Н.контр.					
Утв.					

Многоквартирный жилой дом ул.Лавокина 7

Схема разводки отопления и водопровода для уточнения звонить 89370857750

Стадия	Масса	Масштаб
И		
Лист	Листов	

Квартира 51

Перв. примен.

Справ. #


Подпись и дата

Взам.#дубл.

Взам.инв.#


Подпись и дата

Инв. # подписи

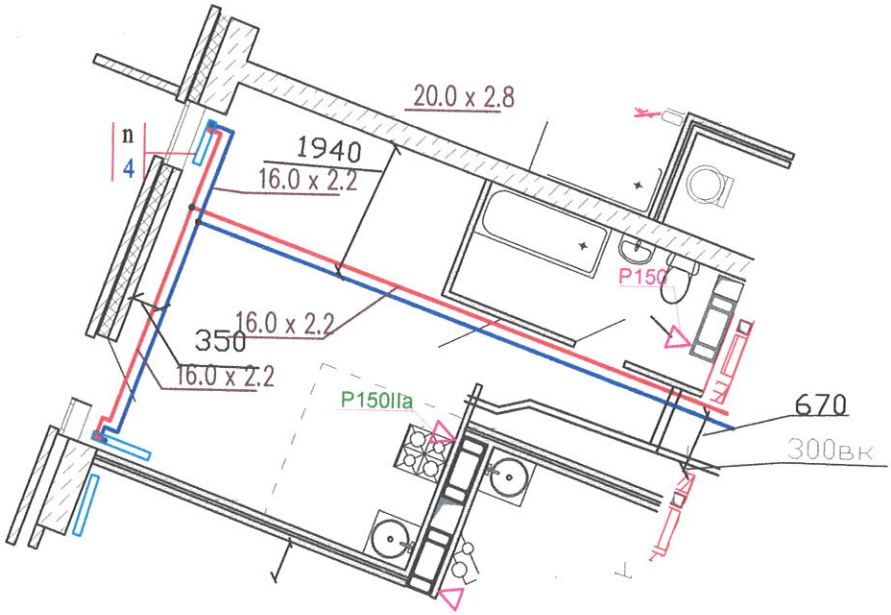

ОБЩЕСТВО С ОГРАНИЧЕННОЙ ОТВЕТСТВЕННОСТЬЮ «ТЕПЛОГАЗМОНТАЖ» ОГРН 1063455002896

						Многоквартирный жилой дом ул.Лавокина 7	
Изм	Кол	Лист	Док	Подпись	Дата	Схема разводки отопления и водопровода для уточнения звонить 89370857750	Стадия: И; Масса; Масштаб
Разраб.							
Пров.							Лист; Листов
Т.контр.							
Н.контр.						Квартира 52	
Утв.							

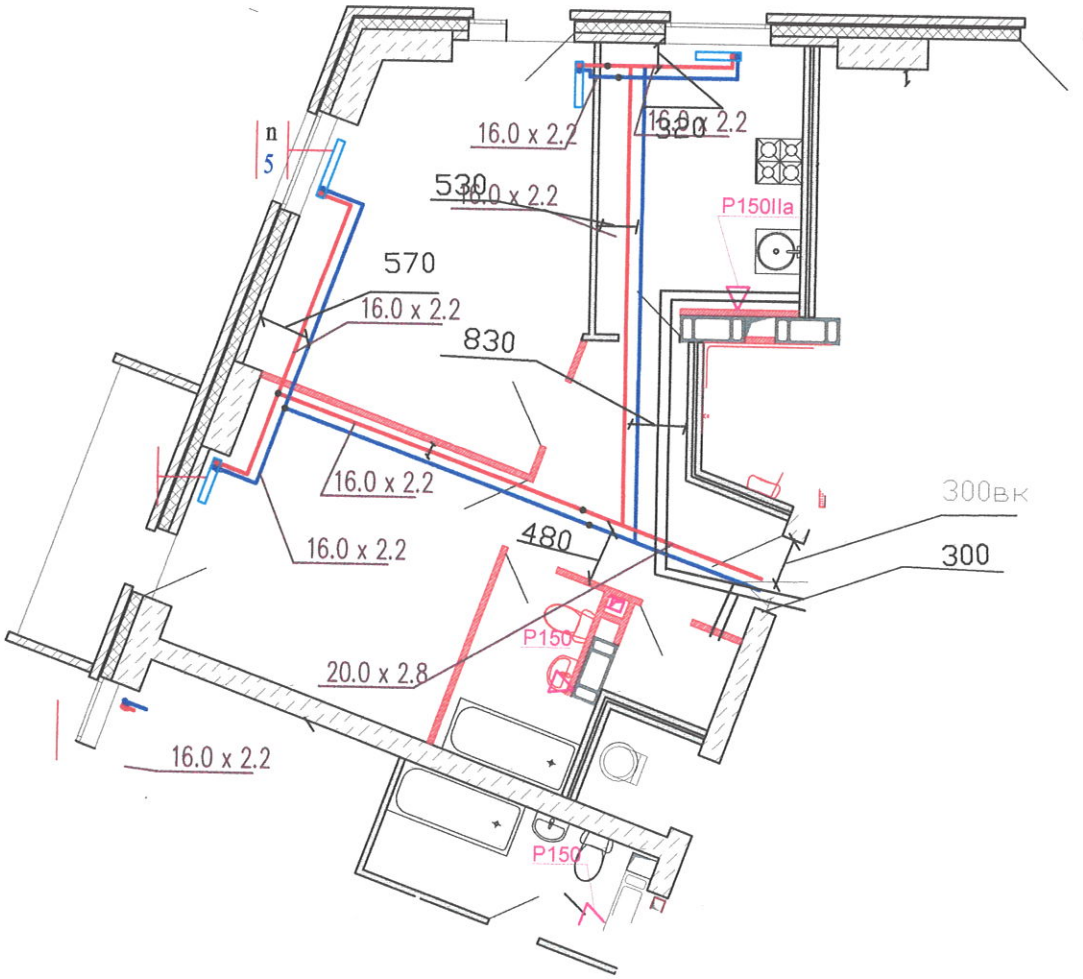

Перв. примен.

Справ. #

Подпись и дата

Взам.#дубл.

Взам.инв.#

Подпись и дата

Инв. # подписи

ОБЩЕСТВО С ОГРАНИЧЕННОЙ ОТВЕТСТВЕННОСТЬЮ «ТеплоГазМонтаж» ОГРН 1063455002896

Изм	Кол	Лист	Док	Подпись	Дата
Разраб.					
Пров.					
Т.контр.					
Н.контр.					
Утв.					

Многоквартирный жилой дом ул.Лавокина 7


Схема разводки отопления и водопровода для уточнения звонить 89370857750

Стадия	Масса	Масштаб
И		
Лист	Листов	

Квартира 53

Перв. примен.

Справ. #

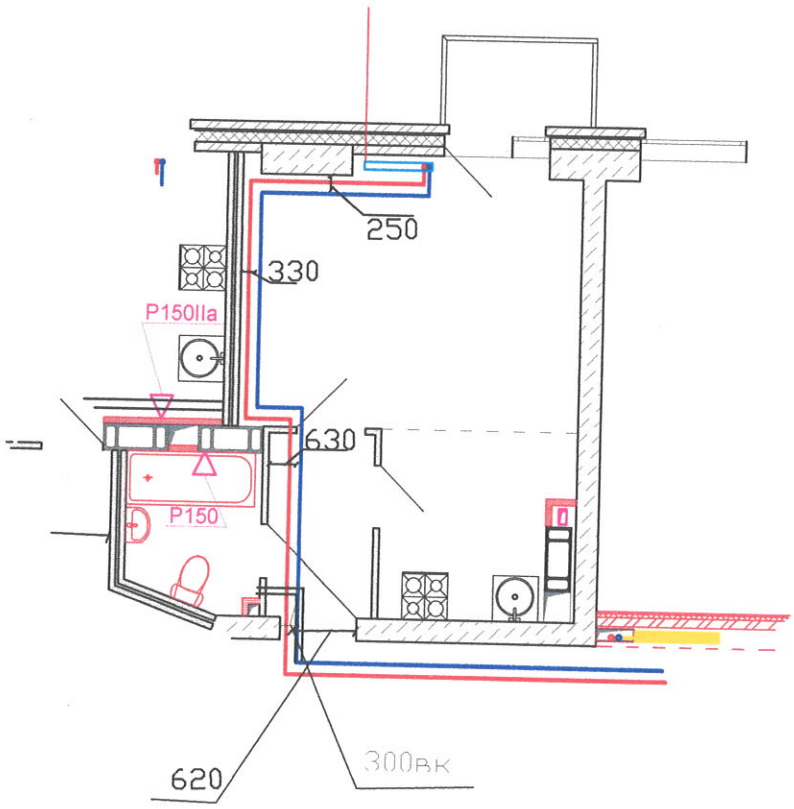

Подпись и дата

Взам.#дубл.

Взам.инв.#

Подпись и дата

Инв. # подписи

Изм	Кол	Лист	Док	Подпись	Дата
Разраб.					
Пров.					
Т.контр.					
Н.контр.					
Утв.					

Многоквартирный жилой дом ул.Лавокина 7


Схема разводки отопления и водопровода для уточнения звонить 89370857750

Стадия	Масса	Масштаб
И		
Лист	Листов	

Квартира 54

Перв. примен.

Справ. #

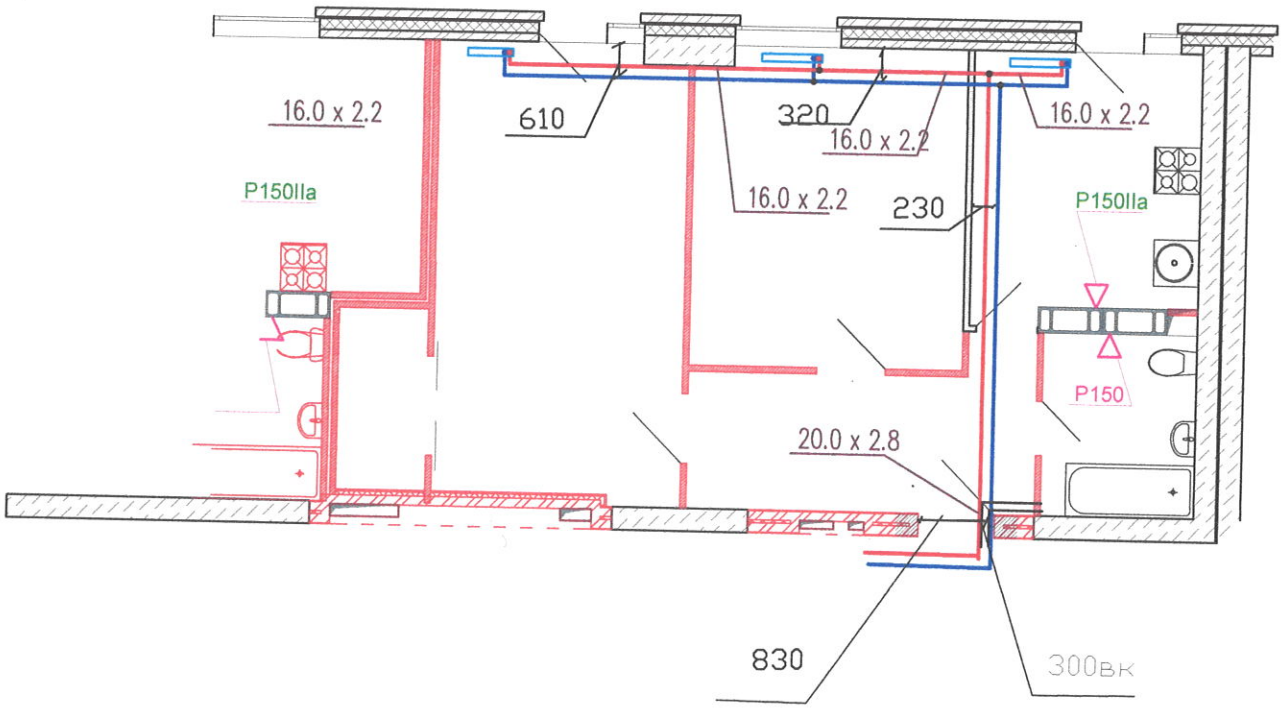

Подпись и дата

Взам.#дубл.


Взам.инв.#

Подпись и дата

Инв. # подписи

ОБЩЕСТВО С ОГРАНИЧЕННОЙ ОТВЕТСТВЕННОСТЬЮ «ТеплоГазМонтаж» ОГРН 1063456002896

						Многоквартирный жилой дом ул.Лавокина 7	
Изм	Кол	Лист	Док	Подпись	Дата	Схема разводки отопления и водопровода для уточнения звонить 89370857750	Стадия: И; Масса; Масштаб
Разраб.							
Пров.							Лист; Листов
Т.контр.							
Н.контр.						Квартира 56	
Утв.							

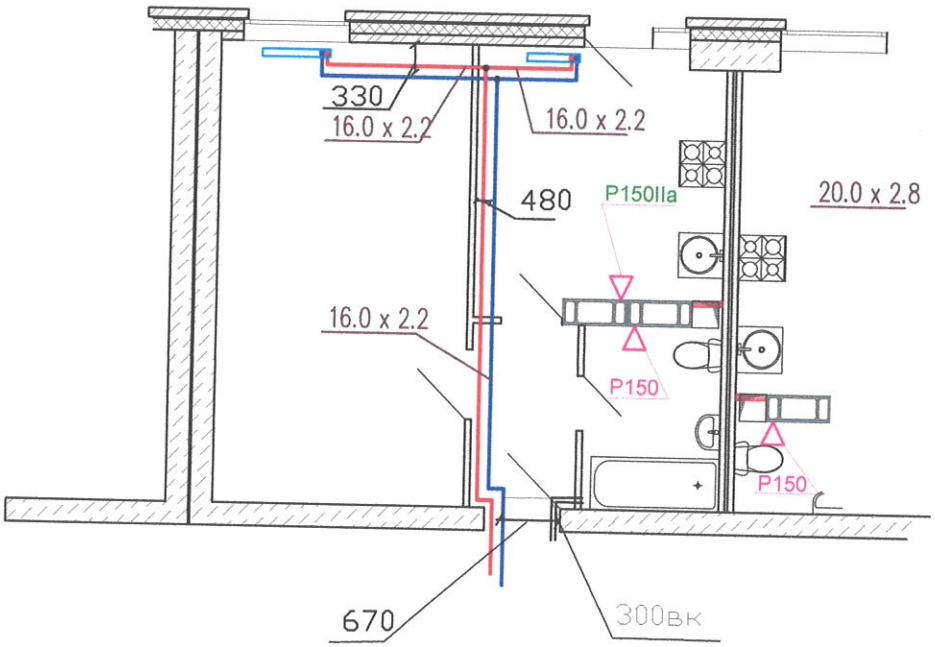

Общество с ограниченной ответственностью «ТеплоГазМонтаж» ОГРН 1063455002896

						Многоквартирный жилой дом ул.Лавокина 7		
Изм	Кол	Лист	Док	Подпись	Дата	Схема разводки отопления и водопровода для уточнения звонить 89370857750	Стадия	Масса	Масштаб
Разраб.							И		
Пров.							Лист		Листов
Т.контр.									
Н.контр.						Квартира 57			
Утв.									

Перв. примен.

Справ. #


Подпись и дата

Взам.#дубл.

Взам.инв.#

Подпись и дата

Инв. # подписи

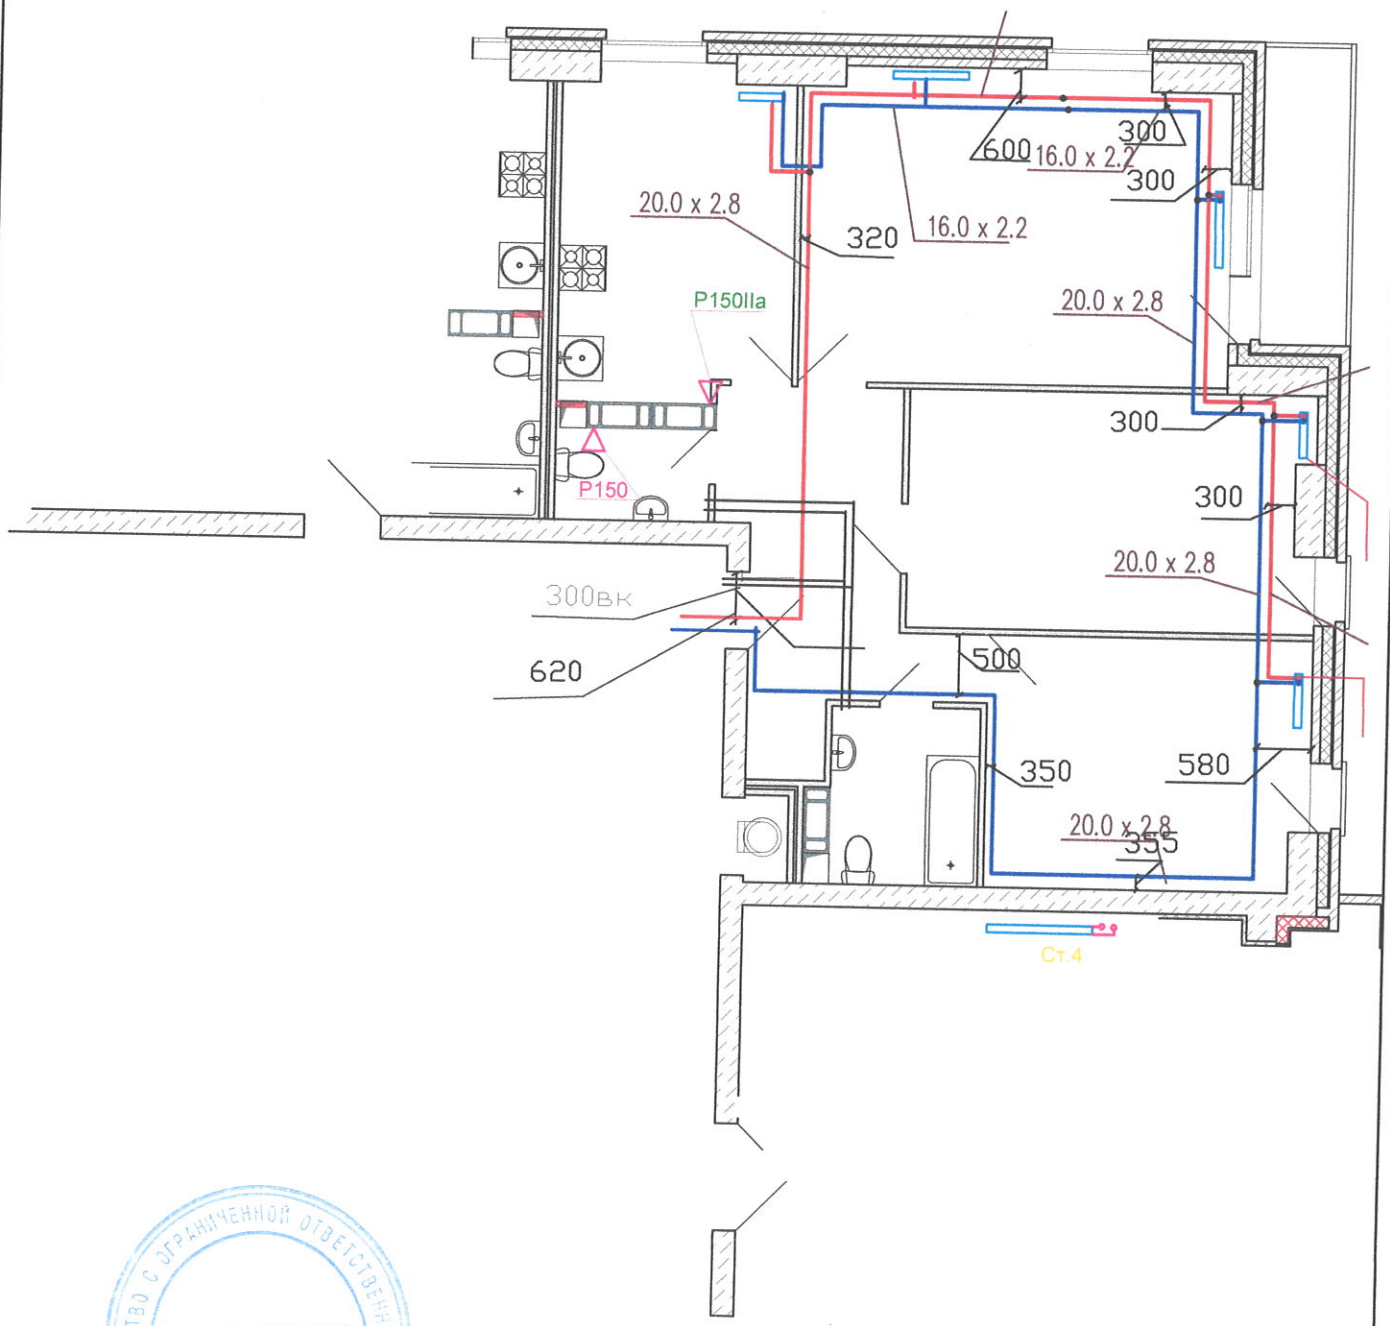

ОБЩЕСТВО С ОГРАНИЧЕННОЙ ОТВЕТСТВЕННОСТЬЮ «ТеплоГазМонтаж» ОГРН 1063456002896

Перв. примен.

Справ. #

Подпись и дата

Взам.#дубл.

Взам.инв.#

Подпись и дата

Инв. # подписи


Изм	Кол	Лист	Док	Подпись	Дата
Разраб.					
Пров.					
Т.контр.					
Н.контр.					
Утв.					

Многоквартирный жилой дом ул.Лавокина 7

Схема разводки отопления и водопровода для уточнения звонить 89370857750

Стадия	Масса	Масштаб
И		
Лист	Листов	

Квартира 58

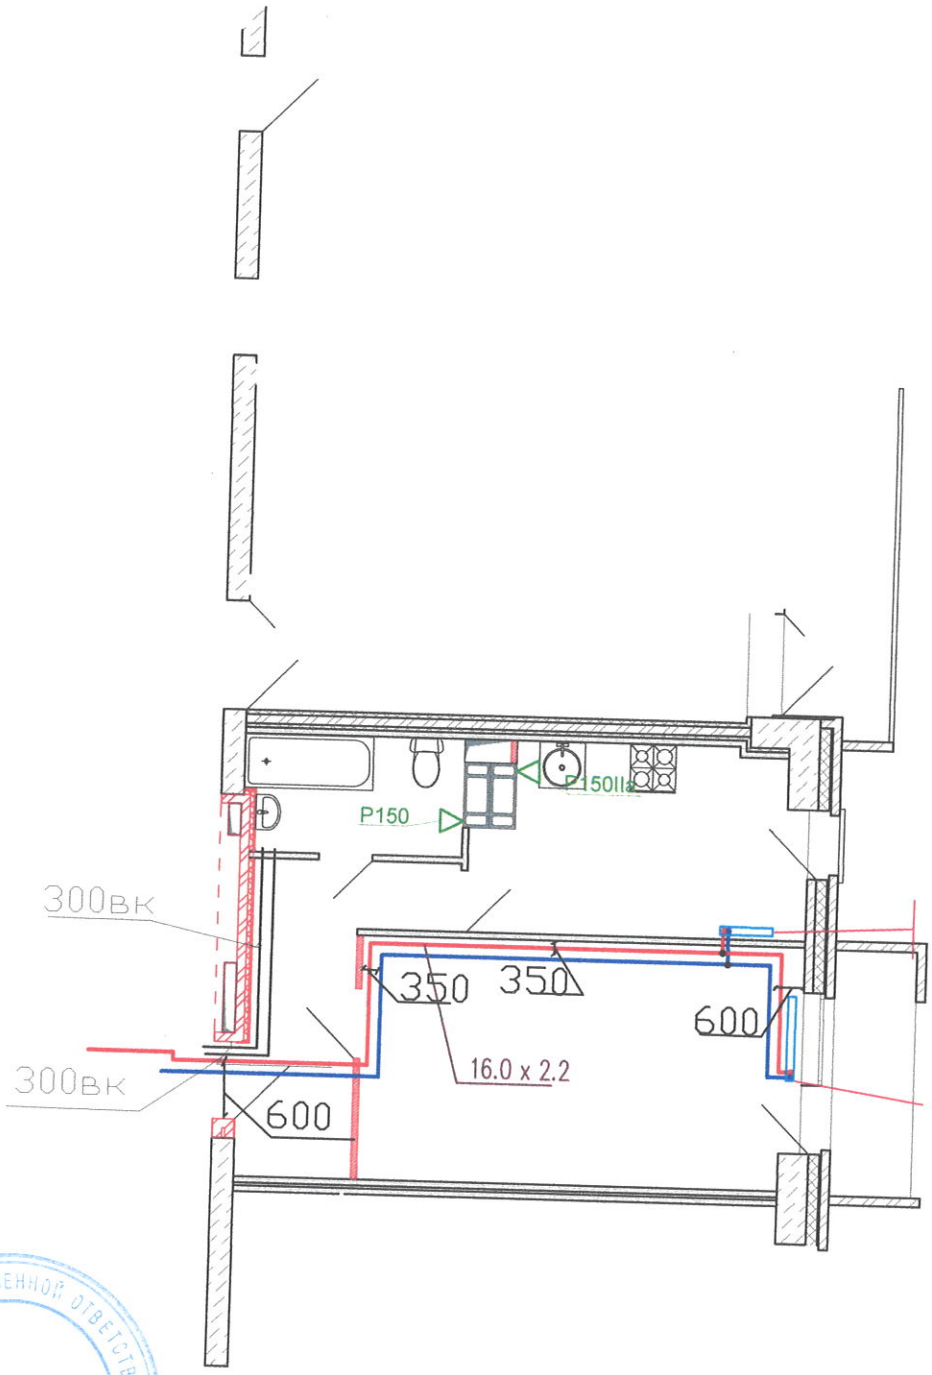

Перв. примен.

Справ. #

Подпись и дата

Взам.#дубл.

Взам.инв.#

Подпись и дата

Инв. # подписи

ОБЩЕСТВО С ОГРАНИЧЕННОЙ ОТВЕТСТВЕННОСТЬЮ «ТеплоГазМонтаж» ОГРН 1063455002896


Изм	Кол	Лист	Док	Подпись	Дата
Разраб.					
Пров.					
Т.контр.					
Н.контр.					
Утв.					

Многоквартирный жилой дом ул.Лавокина 7

Схема разводки отопления и водопровода
для уточнения звонить 89370857750

Стадия	Масса	Масштаб
И		
Лист	Листов	

Квартира 59

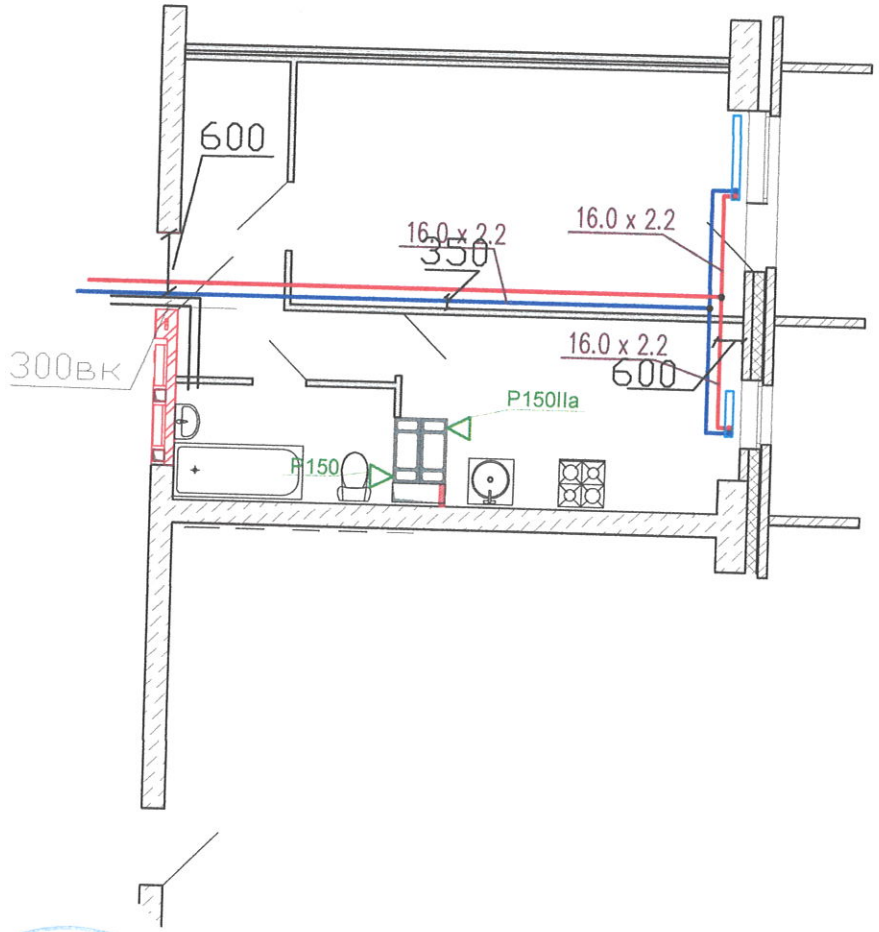

Перв. примен.

Справ. #

Подпись и дата

Взам.#дубл.


Взам.инв.#

Подпись и дата

Инв. # подписи

ОБЩЕСТВО С ОГРАНИЧЕННОЙ ОТВЕТСТВЕННОСТЬЮ «ТеплоГазМонтаж» ОГРН 1063459002896

						Многоквартирный жилой дом ул.Лавокина 7		
Изм	Кол	Лист	Док	Подпись	Дата	Схема разводки отопления и водопровода для уточнения звонить 89370857750	Стадия	Масса	Масштаб
Разраб.							И		
Пров.							Лист	Листов	
Т.контр.									
Н.контр.						Квартира 60			
Утв.									

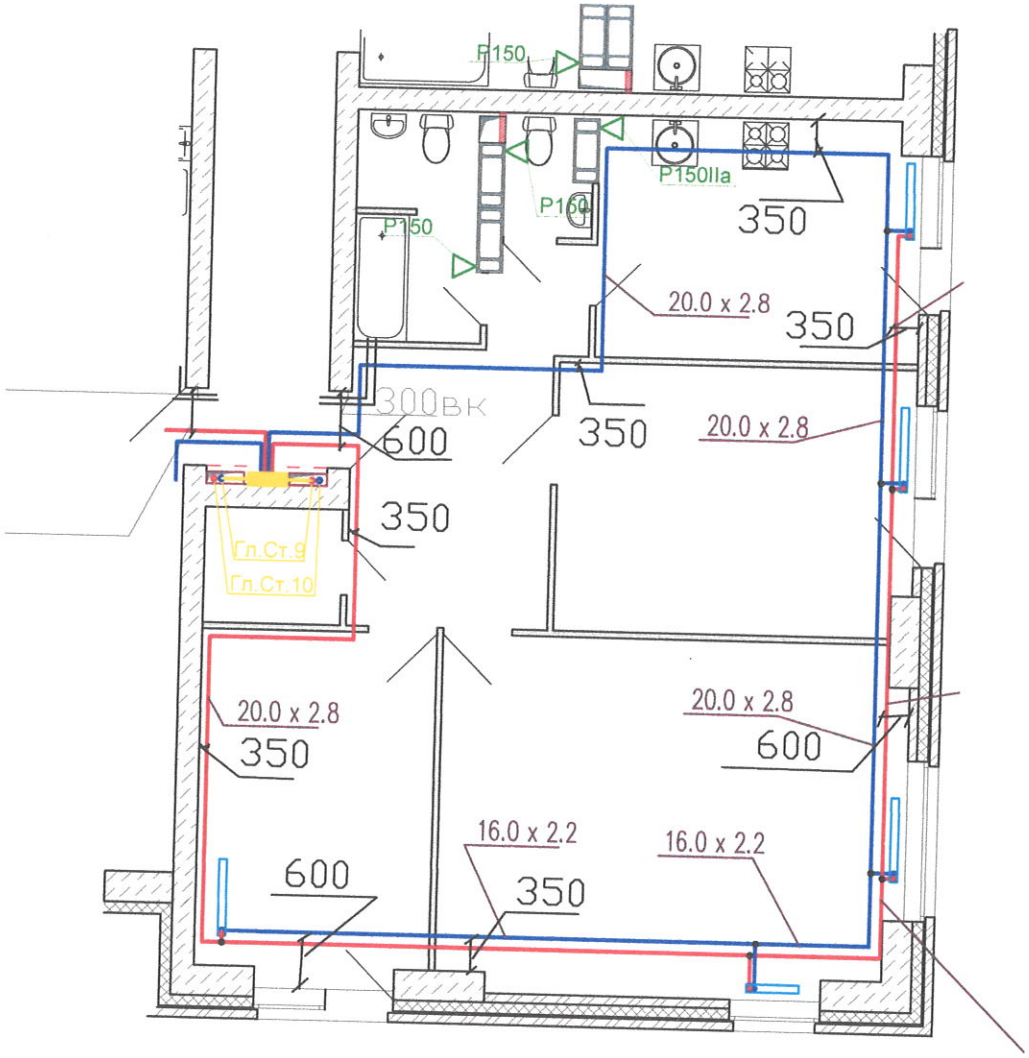

Перв. примен.

Справ. #

Подпись и дата

Взам.#дубл.

Взам.инв.#

Подпись и дата

Инв. # подписи


Изм	Кол	Лист	Док	Подпись	Дата
Разраб.					
Пров.					
Т.контр.					
Н.контр.					
Утв.					

Многоквартирный жилой дом ул.Лавокина 7

Схема разводки отопления и водопровода
для уточнения звонить 89370857750

Стадия	Масса	Масштаб
И		
Лист	Листов	

Квартира 61

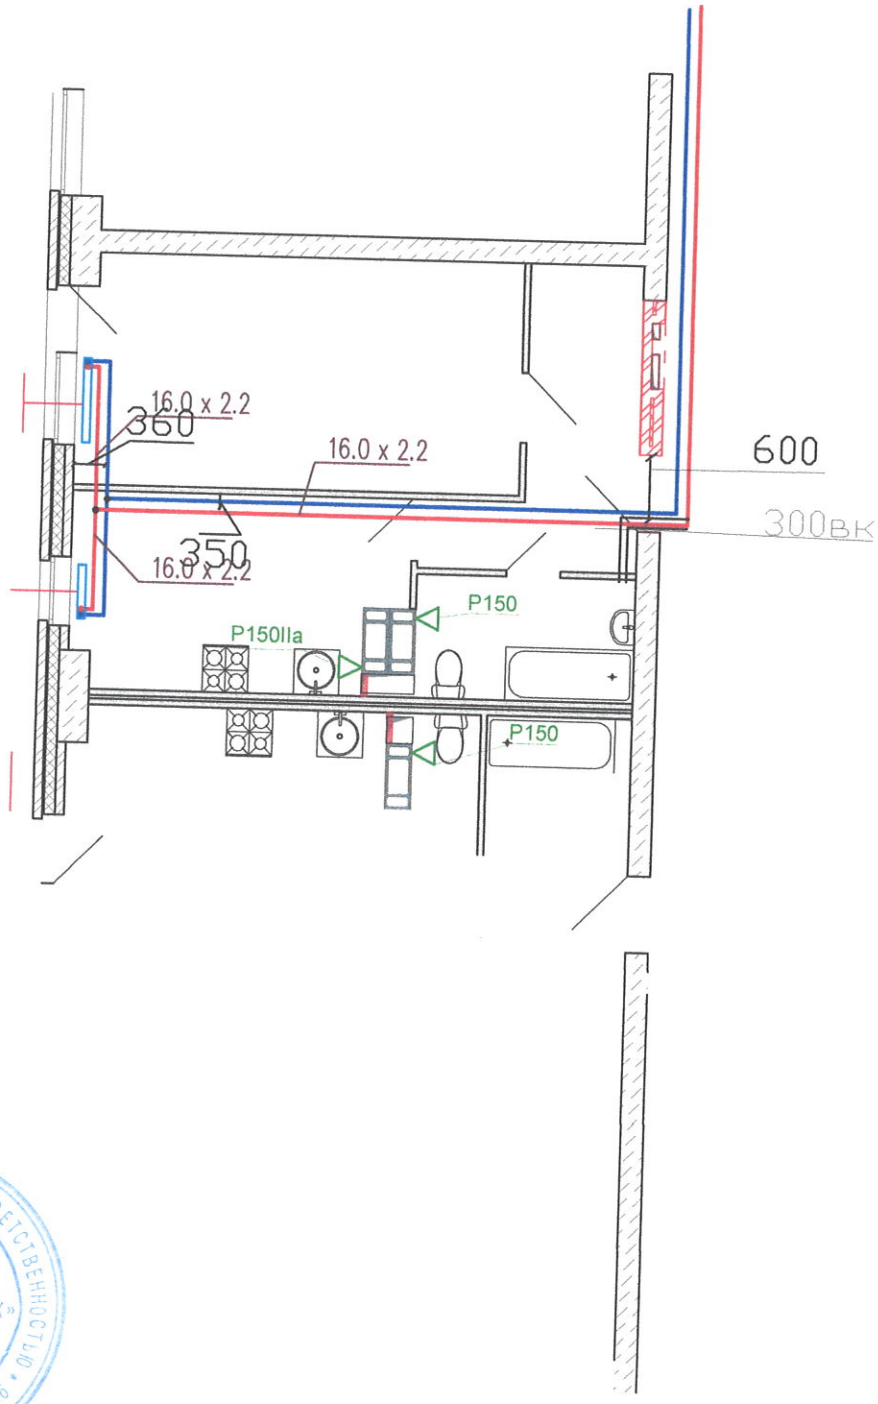

Перв. примен.

Справ. #

Подпись и дата

Взам.#дубл.

Взам.инв.#

Подпись и дата

Инв. # подлис

Изм	Кол	Лист	Док	Подпись	Дата
Разраб.					
Пров.					
Т.контр.					
Н.контр.					
Утв.					


Многоквартирный жилой дом ул.Лавокина 7

Схема разводки отопления и водопровода
для уточнения звонить 89370857750

Стадия	Масса	Масштаб
И		

Лист	Листов

Квартира 63

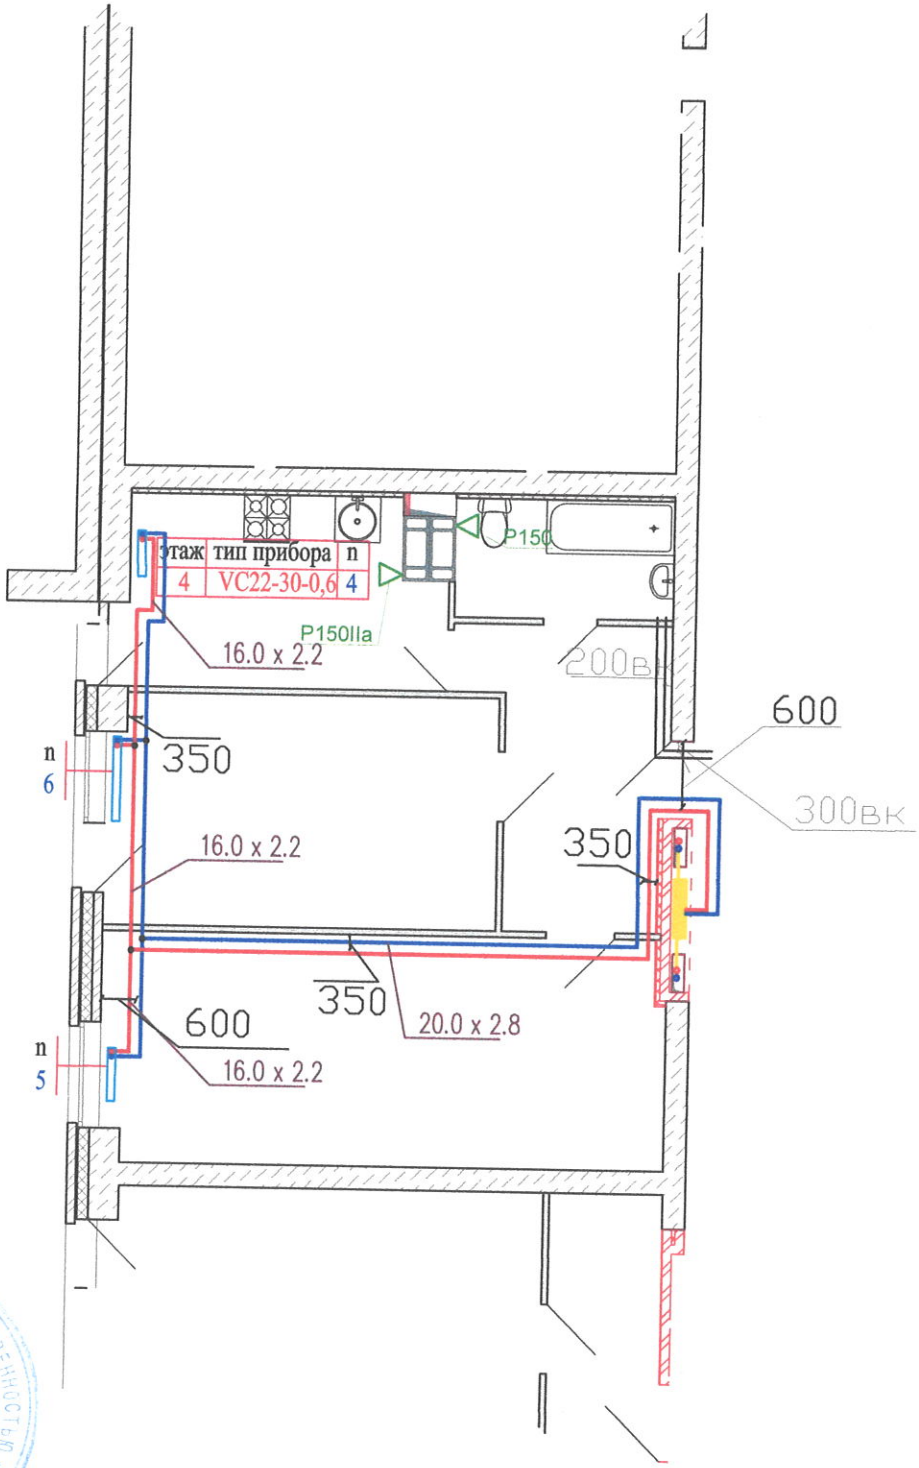

ОБЩЕСТВО С ОГРАНИЧЕННОЙ ОТВЕТСТВЕННОСТЬЮ «ТЕПЛОГАЗМОНТАЖ» ОГРН 1063456002896

Перв. примен.

Справ. #

Подпись и дата

Взам.#дубл.

Взам.инв.#

Подпись и дата

Инв. # подписи


Изм	Кол	Лист	Док	Подпись	Дата
Разраб.					
Пров.					
Т.контр.					
Н.контр.					
Утв.					

Многоквартирный жилой дом ул.Лавокина 7

Схема разводки отопления и водопровода
для уточнения звонить 89370857750

Стадия	Масса	Масштаб
И		
Лист	Листов	

Квартира 64

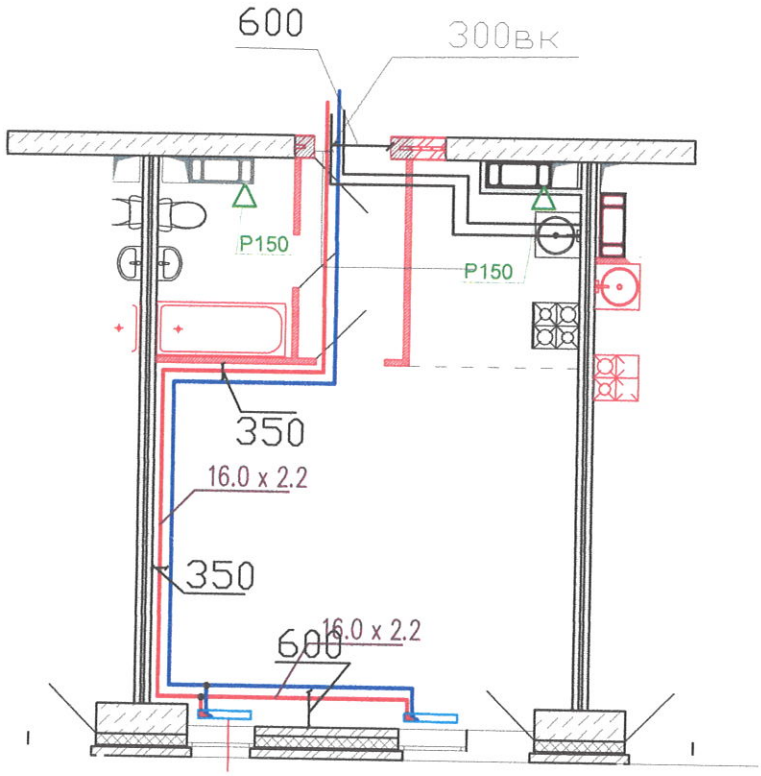

Перв. примен.

Справ. #

Подпись и дата

Взам.#дубл.


Взам.инв.#

Подпись и дата

Инв. # подписи

ОБЩЕСТВО С ОГРАНИЧЕННОЙ ОТВЕТСТВЕННОСТЬЮ «ТеплоГазМонтаж» ОГРН 1063455002896

							Многоквартирный жилой дом ул.Лавокина 7	
Изм	Кол	Лист	Док	Подпись	Дата			
Разраб.						Схема разводки отопления и водопровода для уточнения звонить 89370857750	Стадия	Масса / Масштаб
Пров.							И	
Т.контр.							Лист	Листов
Н.контр.						Квартира 66		
Утв.								

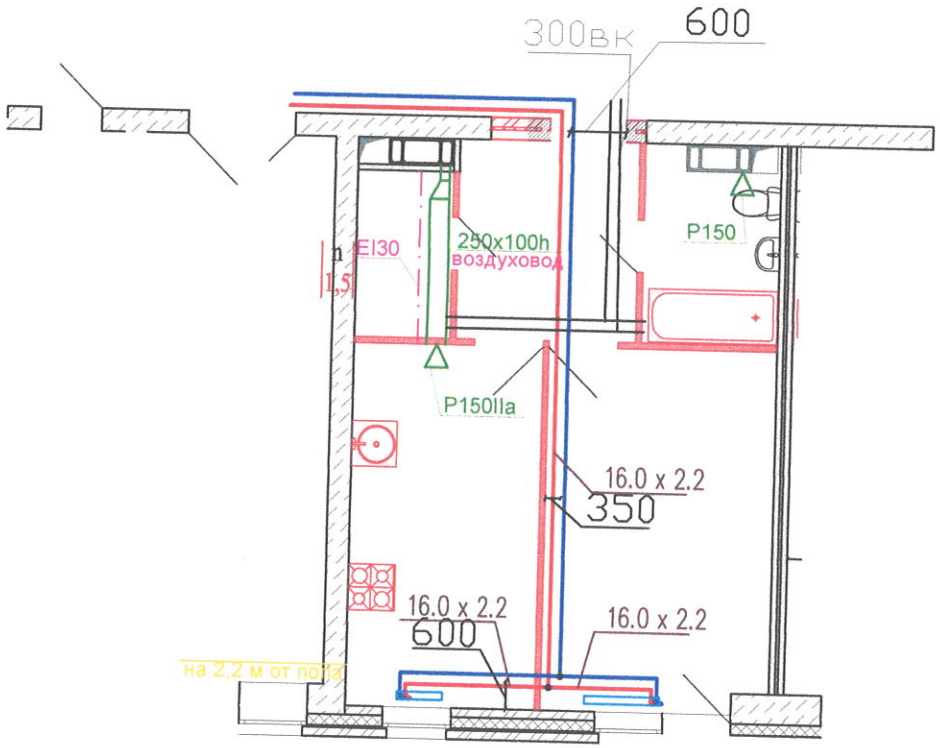

Перв. примен.

Справ. #

Подпись и дата


Взам.#дубл.

Взам.инв.#

Подпись и дата

Инв. # подписи

						Многоквартирный жилой дом ул.Лавокина 7	
Изм	Кол	Лист	Док	Подпись	Дата		
Разраб.						Схема разводки отопления и водопровода для уточнения звонить 89370857750	Стадия: И; Масса; Масштаб
Пров.							Лист; Листов
Т.контр.							
Н.контр.						Квартира 67	
Утв.							

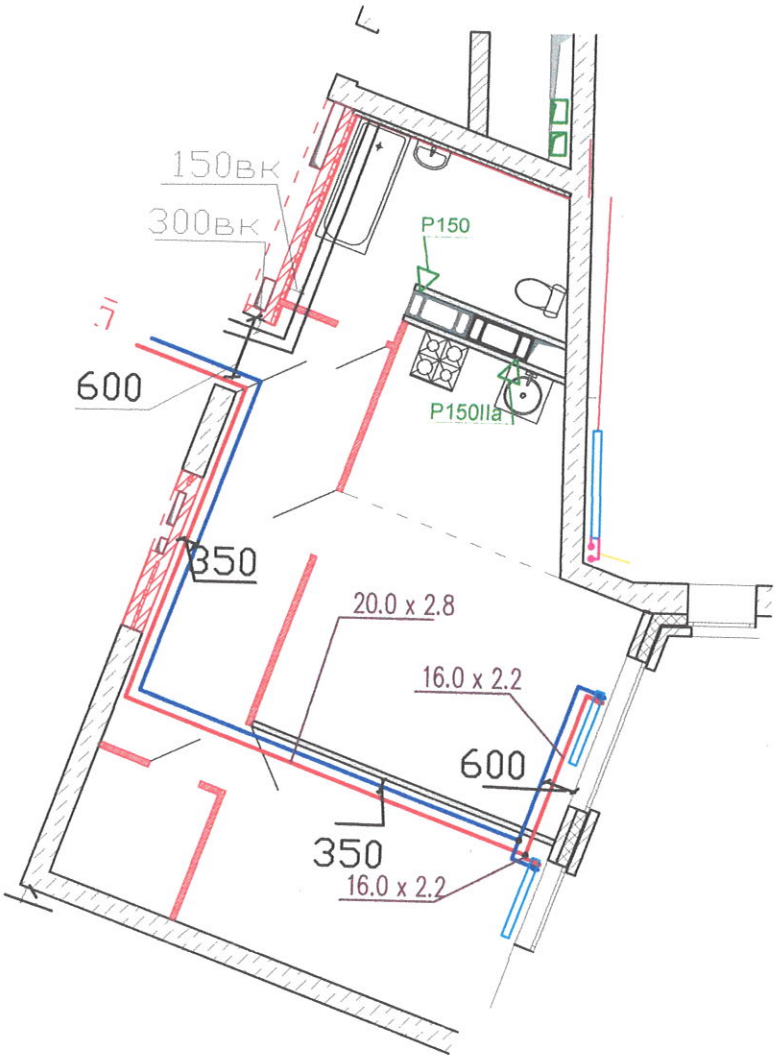

Перв. примен.

Справ. #

Подпись и дата

Взам.#дубл.

Взам.инв.#

Подпись и дата

Инв. # подписи

ОБЩЕСТВО С ОГРАНИЧЕННОЙ ОТВЕТСТВЕННОСТЬЮ «ТеплоГазМонтаж» ОГРН 1063455002896


Изм	Кол	Лист	Док	Подпись	Дата
Разраб.					
Пров.					
Т.контр.					
Н.контр.					
Утв.					

Многоквартирный жилой дом ул.Лавокина 7

Схема разводки отопления и водопровода
для уточнения звонить 89370857750

Стадия	Масса	Масштаб
И		
Лист	Листов	

Квартира 68

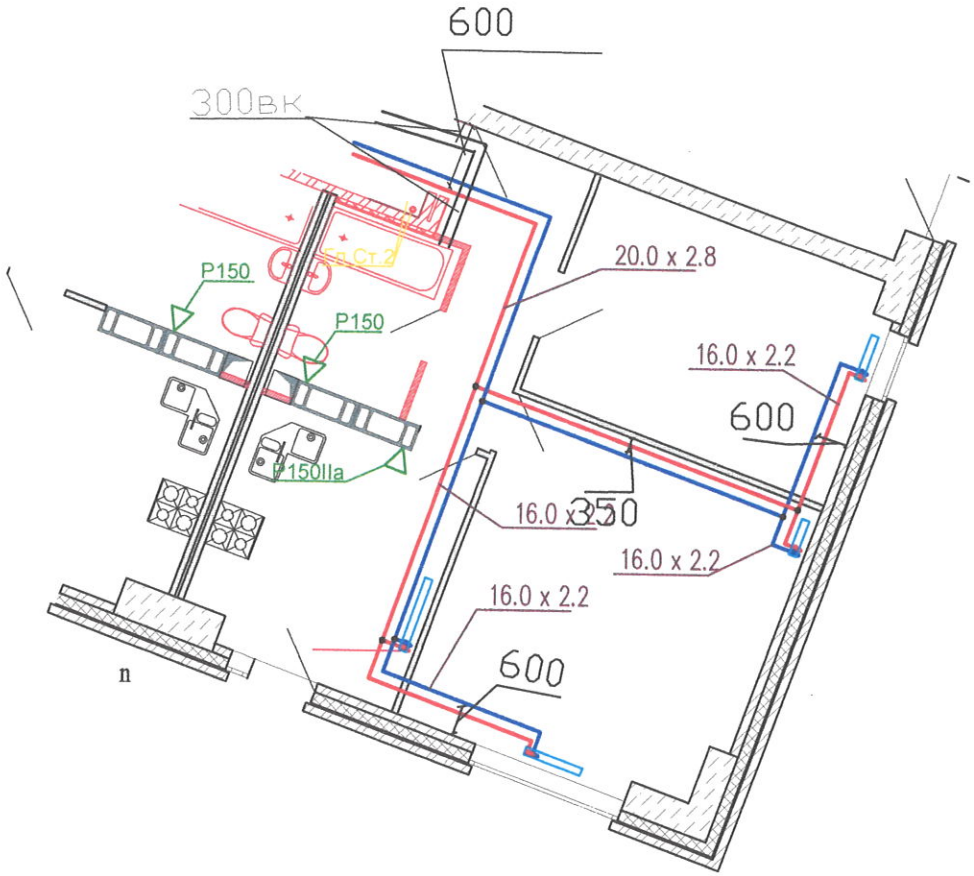

Многоквартирный жилой дом ул.Лавокина 7

Схема разводки отопления и водопровода
для уточнения звонить 89370857750

Квартира 69

Изм	Кол	Лист	Док	Подпись	Дата
Разраб.	Крохалев				
Пров.	Блинов				
Т.контр.					
Н.контр.					
Утв.					

Стадия	Масса	Масштаб
И		
Лист	Листов	

Перв. примен.
Справ. #
Подпись и дата
Взам.#дубл.
Взам.инв.#
Подпись и дата
Инв. # подписи

Перв. примен.

Справ. #


Подпись и дата

Взам.#дубл.

Взам.инв.#

Подпись и дата


Инв. # подписи

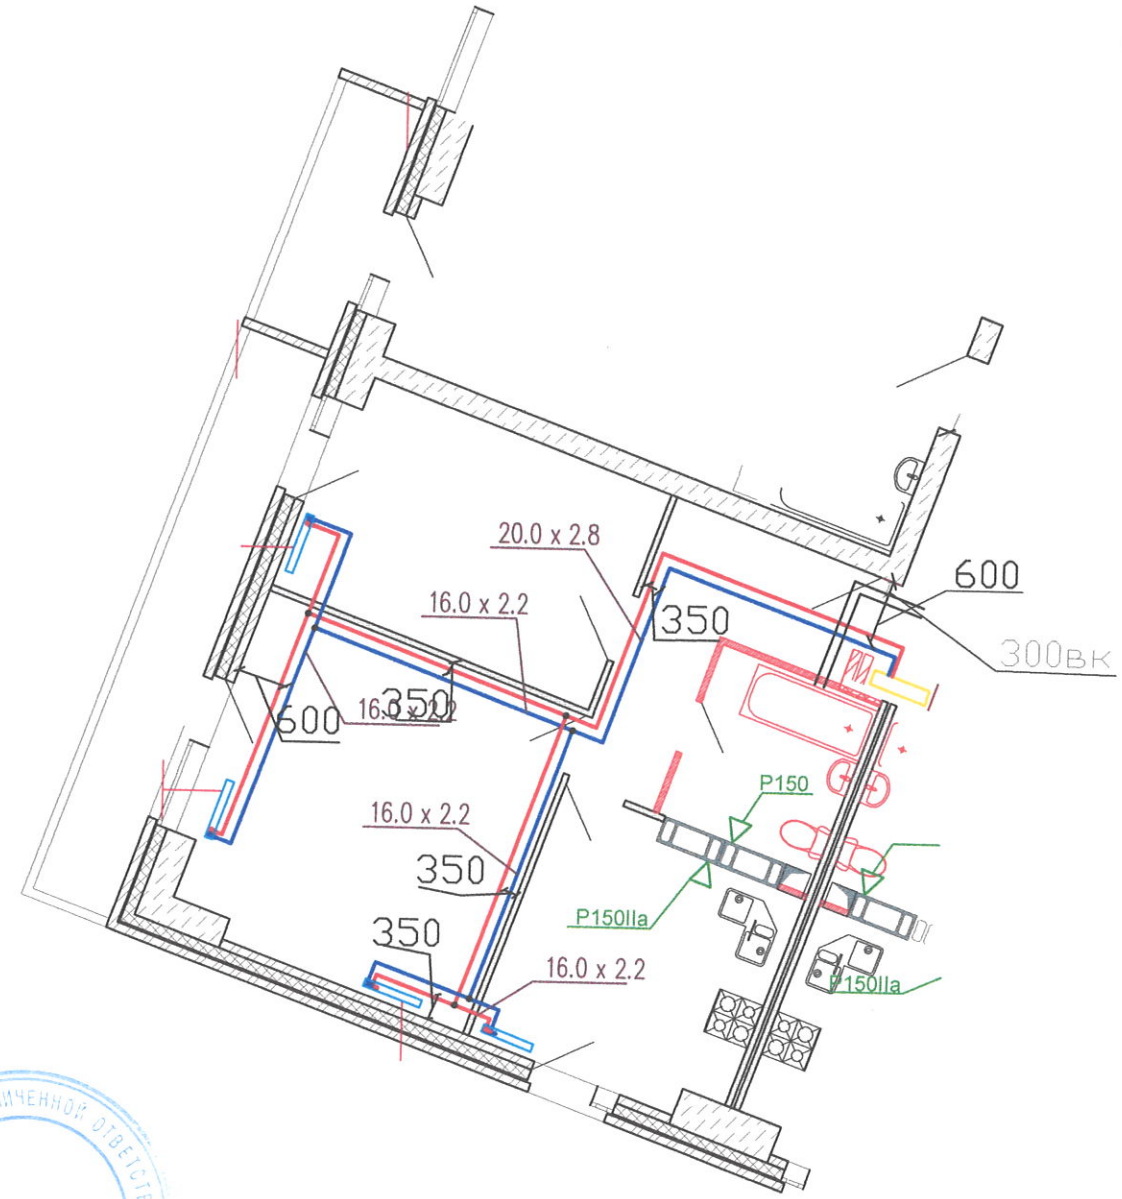

ОБЩЕСТВО С ОГРАНИЧЕННОЙ ОТВЕТСТВЕННОСТЬЮ «ТеплоГазМонтаж» ОГРН 1063455002696

1/1

						Многоквартирный жилой дом ул.Лавокина 7	
Изм	Кол	Лист	Док	Подпись	Дата	Схема разводки отопления и водопровода для уточнения звонить 89370857750	Стадия: И; Масса; Масштаб
Разраб.							Лист; Листов
Пров.							
Т.контр.							
Н.контр.						Квартира 70	
Утв.							

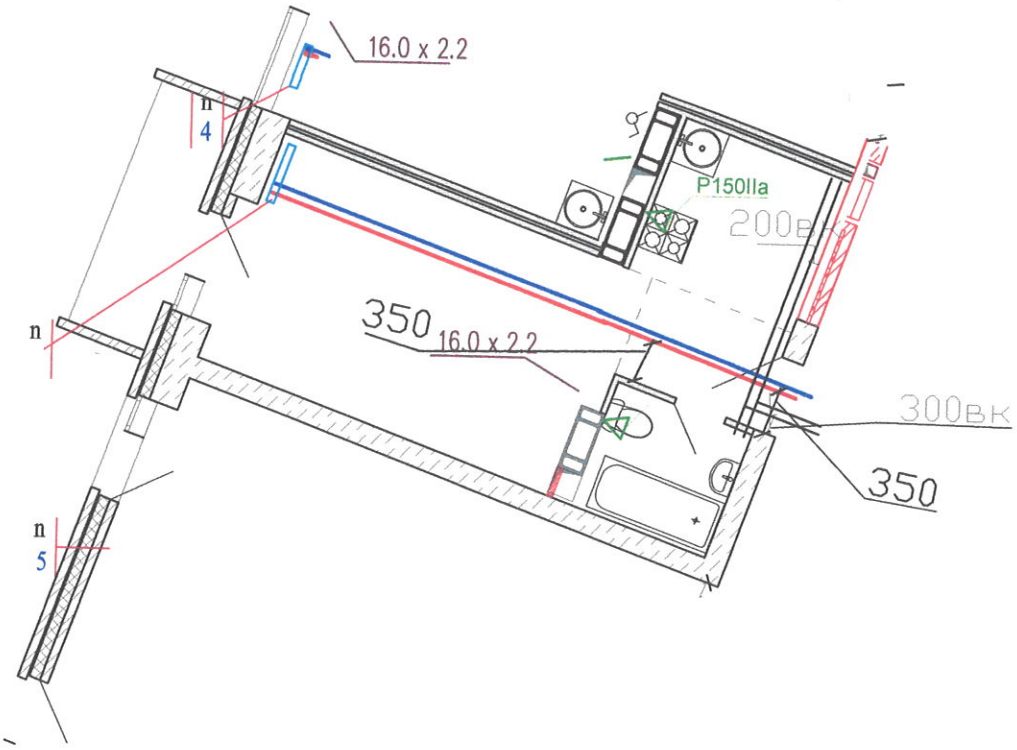

Перв. примен.

Справ. #

Подпись и дата

Взам.#дубл.


Взам.инв.#

Подпись и дата

Инв. # подлис

ОБЩЕСТВО С ОГРАНИЧЕННОЙ ОТВЕТСТВЕННОСТЬЮ «ТеплоГазМонтаж» ОГРН 1063455002896

						Многоквартирный жилой дом ул.Лавокина 7		
Изм	Кол	Лист	Док	Подпись	Дата	Схема разводки отопления и водопровода для уточнения звонить 89370857750	Стадия	Масса	Масштаб
Разраб.							И		
Пров.							Лист	Листов	
Т.контр.									
Н.контр.						Квартира 71			
Утв.									

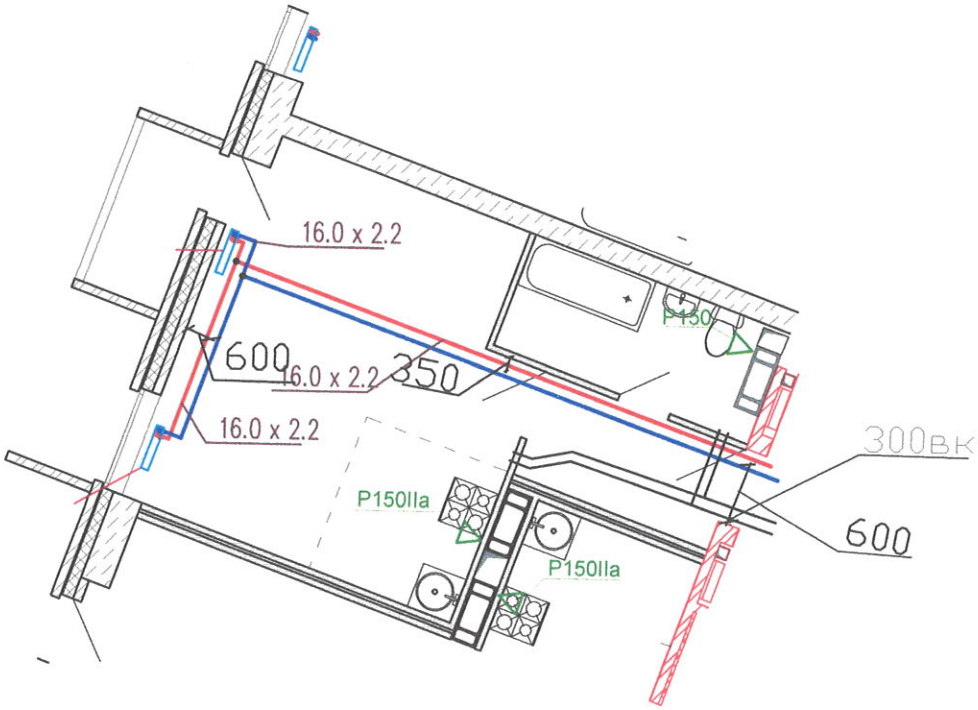

Общество с ограниченной ответственностью «ТеплоГазМонтаж» ОГРН 1063456002896

Перв. примен.

Справ. #

Подпись и дата

Взам.#дубл.

Взам.инв.#

Подпись и дата

Инв. # подписи


Изм	Кол	Лист	Док	Подпись	Дата
Разраб.					
Пров.					
Т.контр.					
Н.контр.					
Утв.					

Многоквартирный жилой дом ул.Лавокина 7

Схема разводки отопления и водопровода
для уточнения звонить 89370857750

Стадия	Масса	Масштаб
И		
Лист	Листов	

Квартира 72

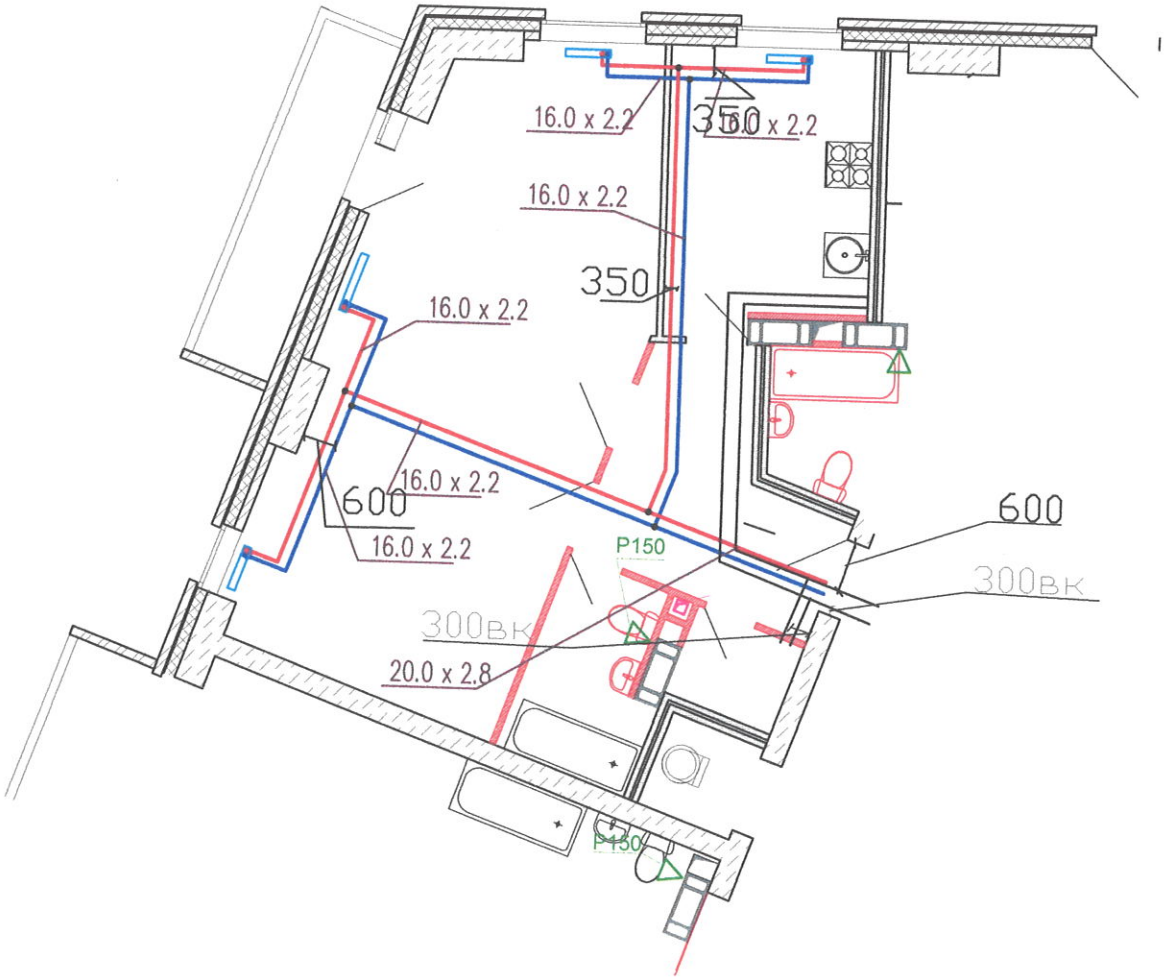

ОБЩЕСТВО С ОГРАНИЧЕННОЙ ОТВЕТСТВЕННОСТЬЮ «ТеплоГазМонтаж» ОГРН 1063455002896

Перв. примен.

Справ. #

Подпись и дата

Взам.#дубл.

Взам.инв.#

Подпись и дата

Инв. # подписи

Многоквартирный жилой дом ул.Лавокина 7


Изм	Кол	Лист	Док	Подпись	Дата
Разраб.					
Пров.					
Т.контр.					
Н.контр.					
Утв.					

Схема разводки отопления и водопровода
для уточнения звонить 89370857750

Стадия	Масса	Масштаб
И		

Лист	Листов

Квартира 73

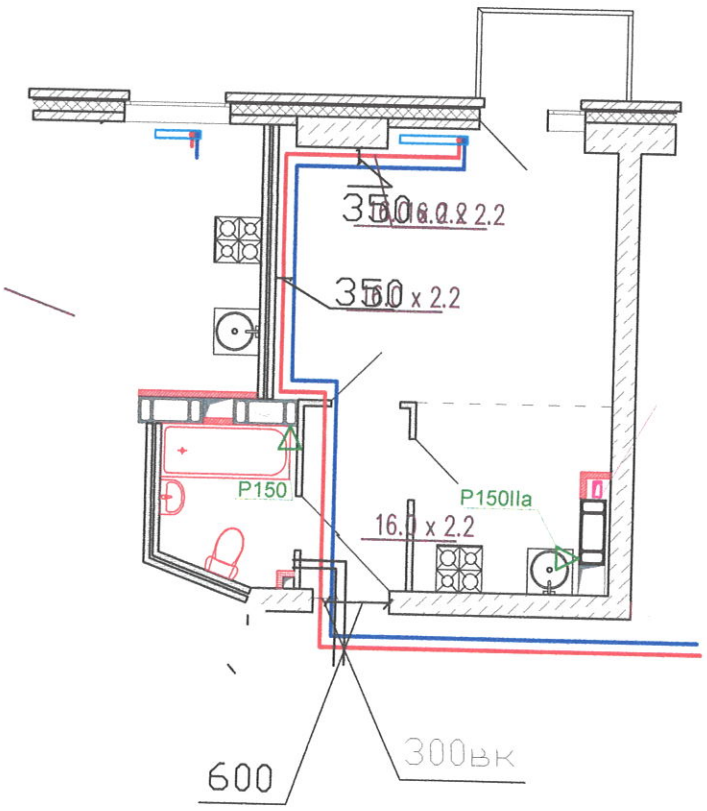

Перв. примен.

Справ. #

Подпись и дата

Взам.#дубл.


Взам.инв.#

Подпись и дата

Инв. # подписи

ОБЩЕСТВО С ОГРАНИЧЕННОЙ ОТВЕТСТВЕННОСТЬЮ «ТЕПЛОГАЗМОНТАЖ» ОГРН 1063455002896

						Многоквартирный жилой дом ул.Лавокина 7		
Изм	Кол	Лист	Док	Подпись	Дата	Схема разводки отопления и водопровода для уточнения звонить 89370857750	Стадия	Масса	Масштаб
Разраб.		Крюкова					И		
Пров.		Брилев					Лист		Листов
Т.контр.									
Н.контр.						Квартира 74			
Утв.									

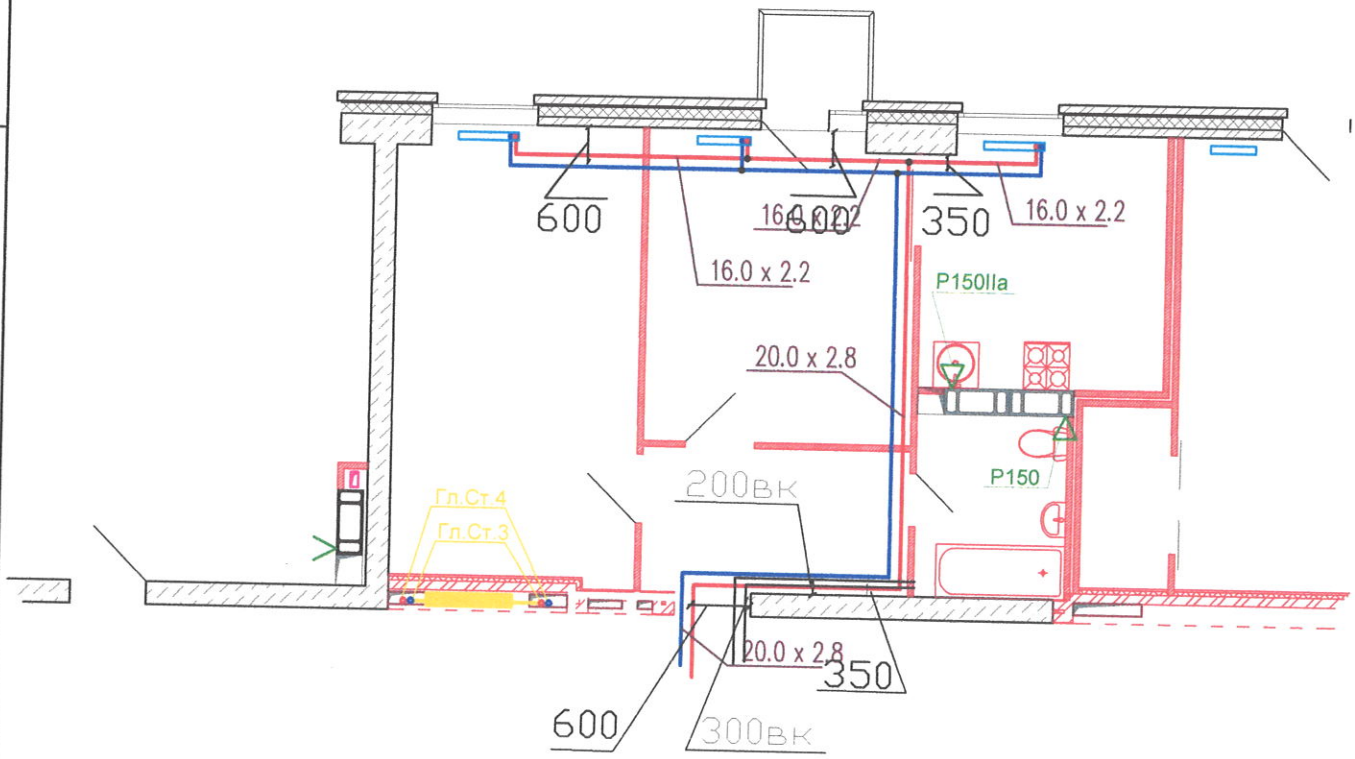

Перв. примен.

Справ. #

Подпись и дата

Взам.#дубл.

Взам.инв.#

Подпись и дата

Инв. # подписи


Изм	Кол	Лист	Док	Подпись	Дата
Разраб.					
Пров.					
Т.контр.					
Н.контр.					
Утв.					

Многоквартирный жилой дом ул.Лавокина 7

Схема разводки отопления и водопровода
для уточнения звонить 89370857750

Стадия	Масса	Масштаб
И		
Лист	Листов	

Квартира 75

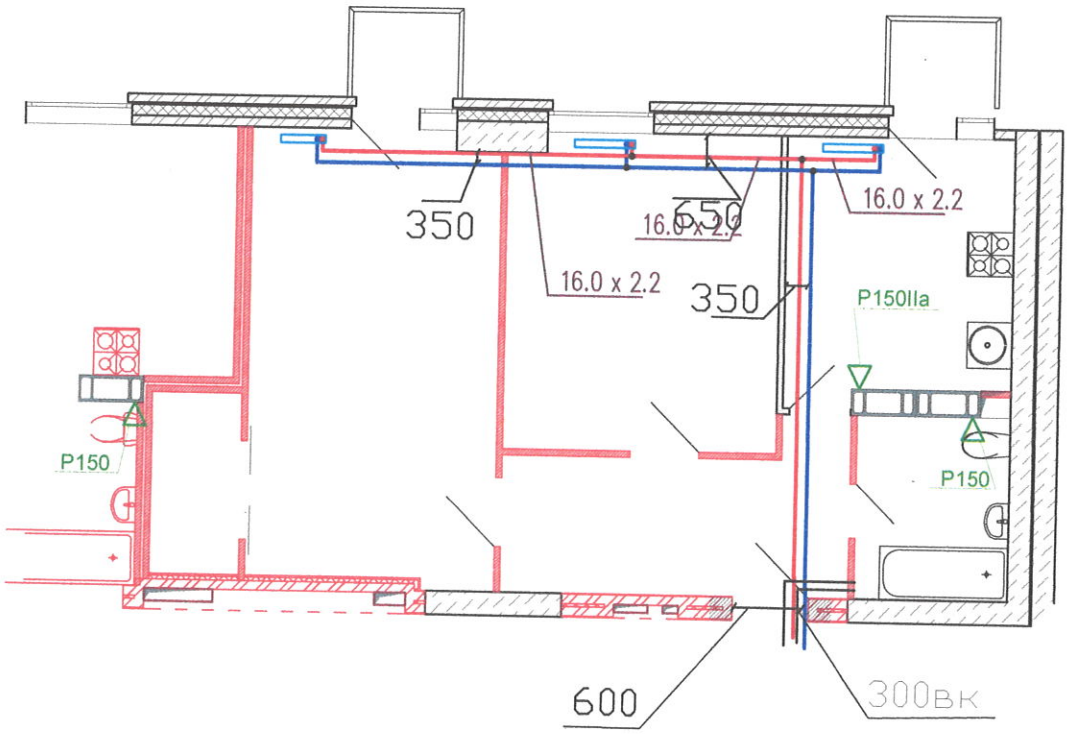

Перв. примен.

Справ. #

Подпись и дата

Взам.#дубл.

Взам.инв.#

Подпись и дата

Инв. # подписи

Изм	Кол	Лист	Док	Подпись	Дата
Разраб.					
Пров.					
Т.контр.					
Н.контр.					
Утв.					

Многоквартирный жилой дом ул.Лавокина 7


Схема разводки отопления и водопровода
для уточнения звонить 89370857750

Стадия	Масса	Масштаб
И		
Лист	Листов	

Квартира 76

Перв. примен.

Справ. #

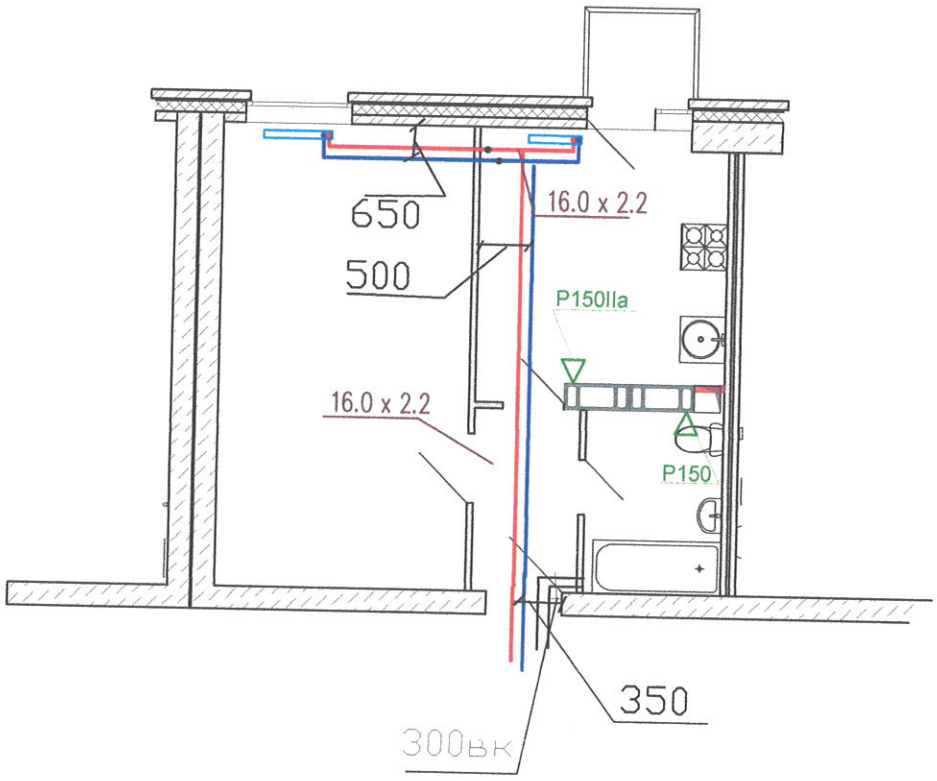

Подпись и дата

Взам.#дубл.


Взам.инв.#

Подпись и дата

Инв. # подписи

ОБЩЕСТВО С ОГРАНИЧЕННОЙ ОТВЕТСТВЕННОСТЬЮ «ТеплоГазМонтаж» ОГРН 1036345002896

							Многоквартирный жилой дом ул.Лавокина 7	
Изм	Кол	Лист	Док	Подпись	Дата			
Разраб.						Схема разводки отопления и водопровода для уточнения звонить 89370857750	Стадия	Масса / Масштаб
Пров.							И	
Т.контр.							Лист	Листов
Н.контр.						Квартира 77		
Утв.								

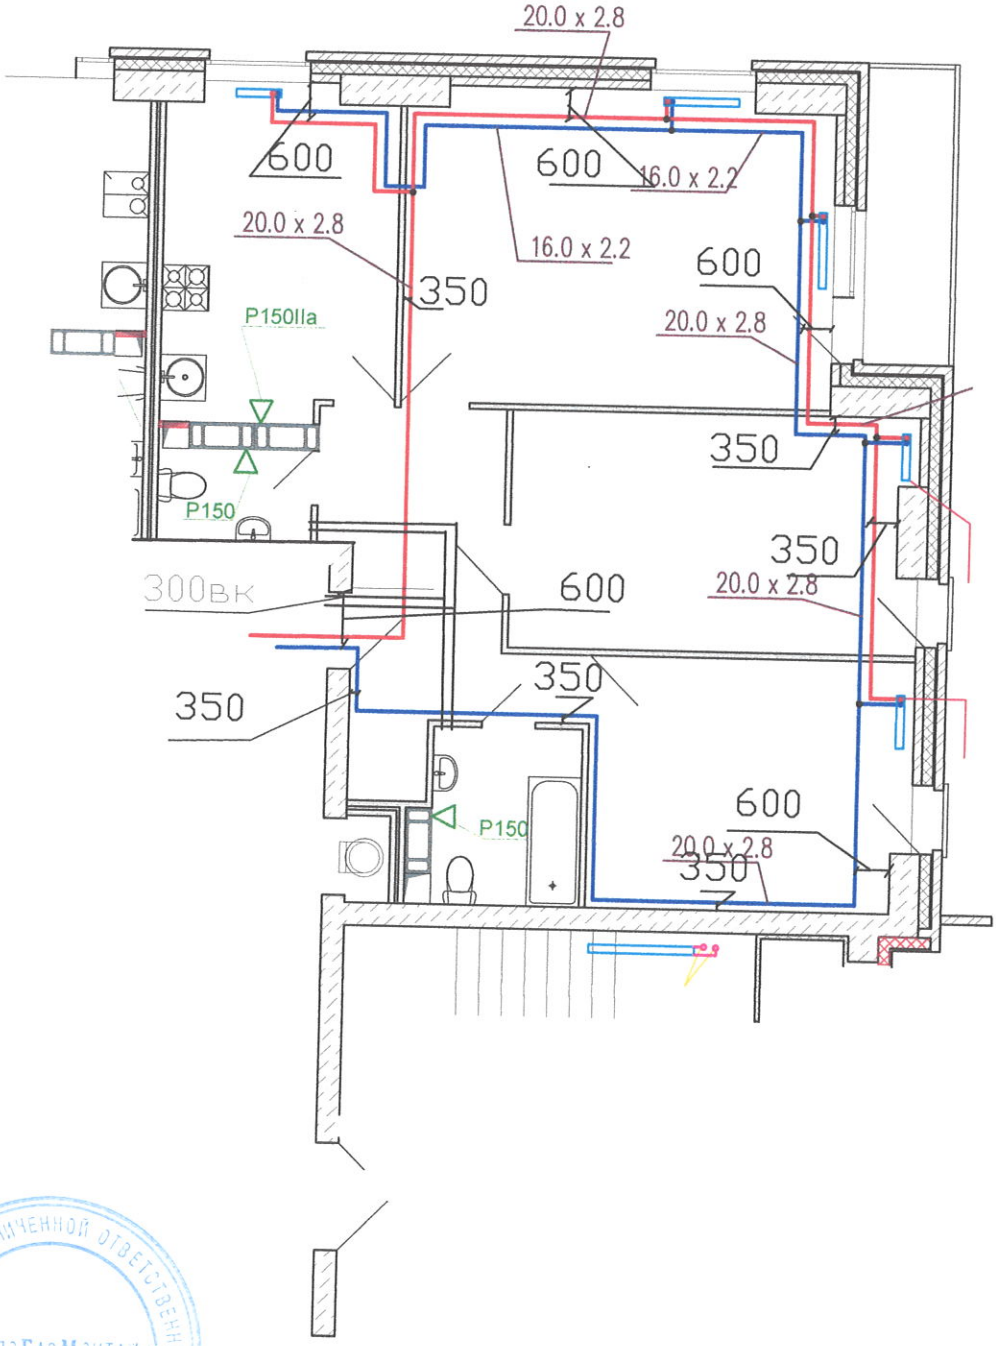

ОБЩЕСТВО С ОГРАНИЧЕННОЙ ОТВЕТСТВЕННОСТЬЮ «ТеплоГазМонтаж» ОГРН 1036345002036

Перв. примен.

Справ. #

Подпись и дата

Взам.#дубл.

Взам.инв.#

Подпись и дата

Инв. # подписи


Изм	Кол	Лист	Док	Подпись	Дата	
Разраб.						
Пров.						
Т.контр.						
Н.контр.						
Утв.						

Многоквартирный жилой дом ул.Лавокина 7

Схема разводки отопления и водопровода
для уточнения звонить 89370857750

Стадия	Масса	Масштаб
И		
Лист	Листов	

Квартира78

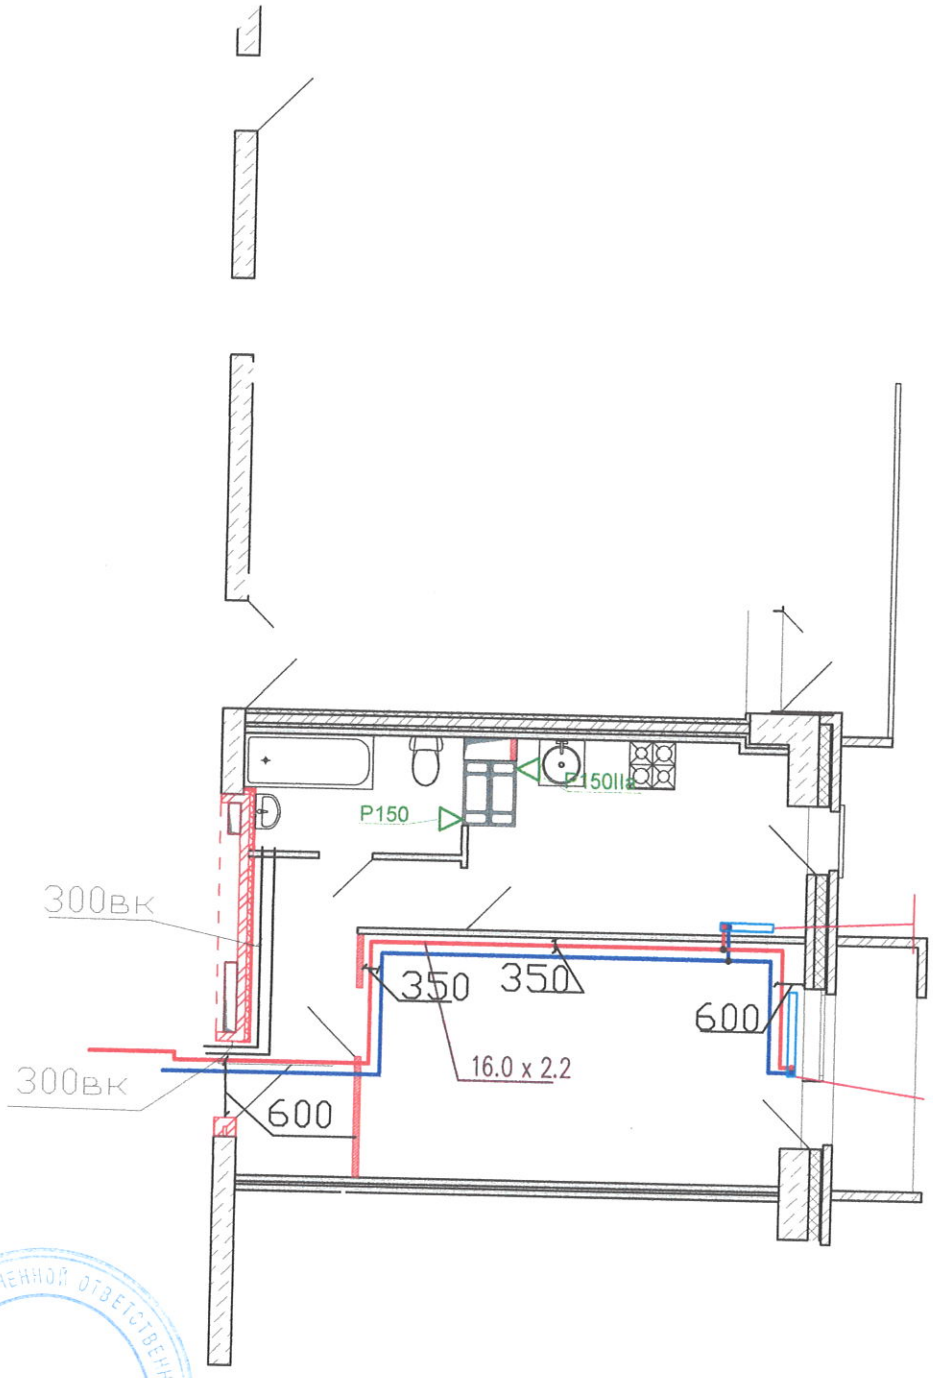

Перв. примен.

Справ. #

Подпись и дата

Взам.#дубл.

Взам.инв.#

Подпись и дата

Инв. # подписи


Изм	Кол	Лист	Док	Подпись	Дата
Разраб.					
Пров.					
Т.контр.					
Н.контр.					
Утв.					

Многоквартирный жилой дом ул.Лавокина 7

Схема разводки отопления и водопровода
для уточнения звонить 89370857750

Стадия	Масса	Масштаб
И		
Лист	Листов	

Квартира 79

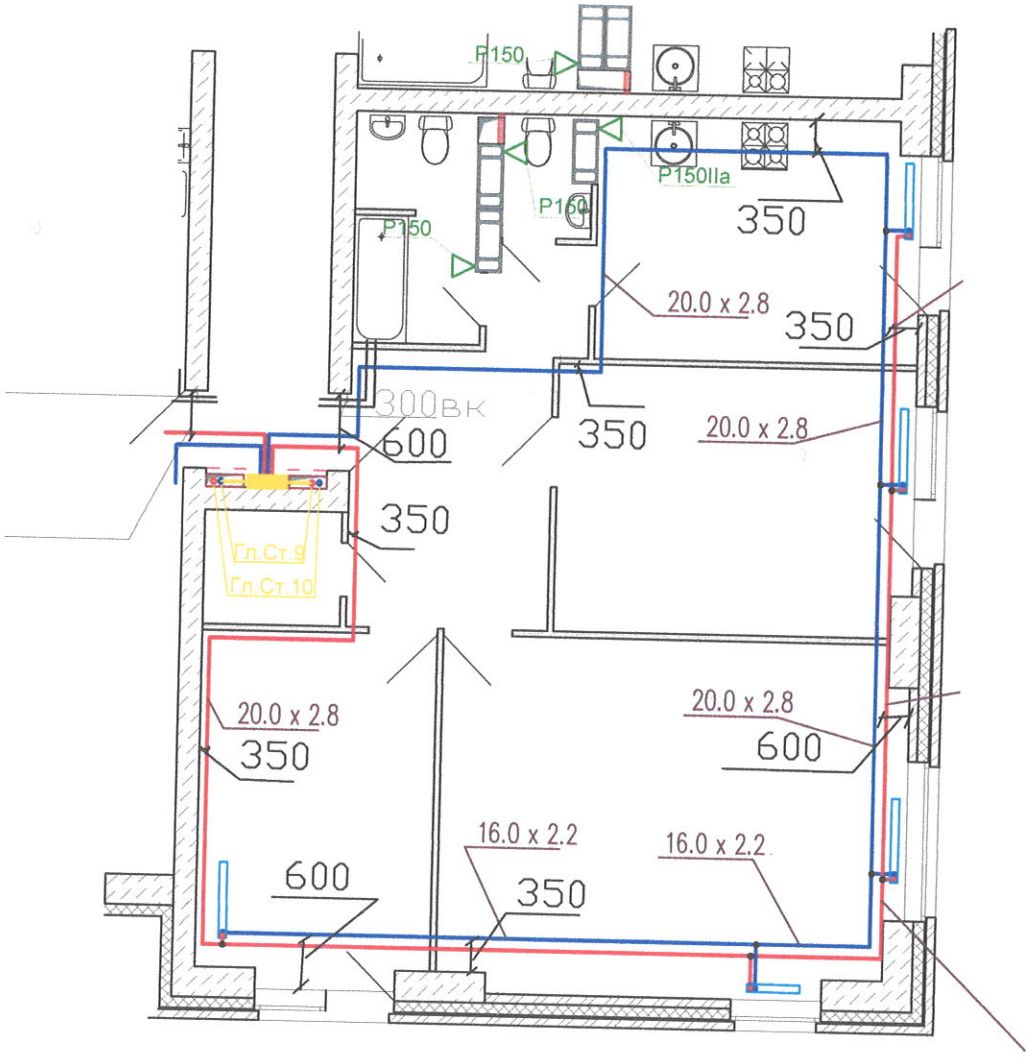

Перв. примен.

Справ. #

Подпись и дата

Взам.#дубл.

Взам.инв.#

Подпись и дата

Инв. # подписи


Изм	Кол	Лист	Док	Подпись	Дата
Разраб.					
Пров.					
Т.контр.					
Н.контр.					
Утв.					

Многоквартирный жилой дом ул.Лавокина 7

Схема разводки отопления и водопровода
для уточнения звонить 89370857750

Стадия	Масса	Масштаб
И		
Лист	Листов	

Квартира 81

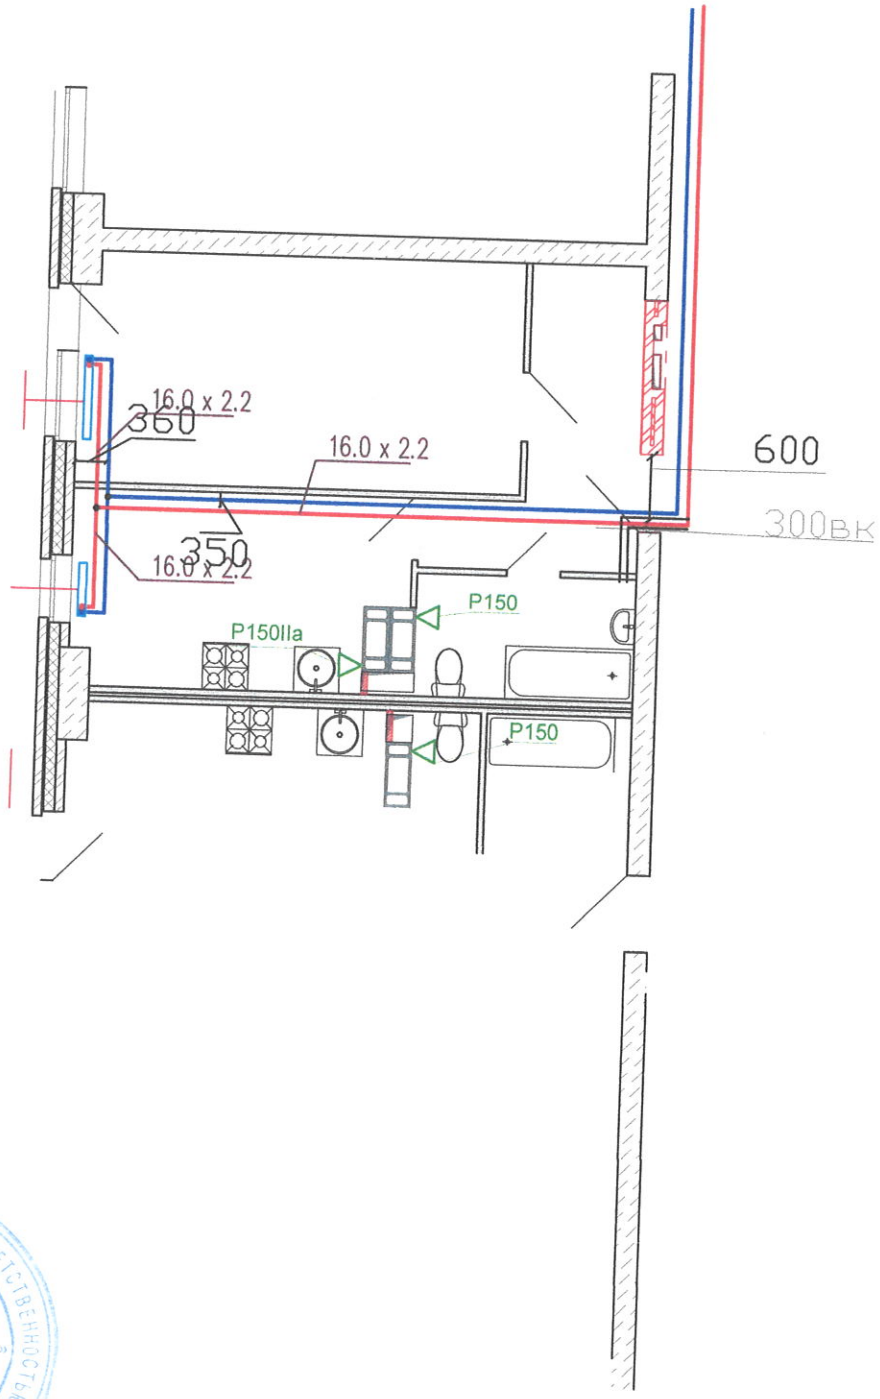

Перв. примен.

Справ. #

Подпись и дата

Взам.#дубл.


Взам.инв.#

Подпись и дата

Инв. # подписи

ОБЩЕСТВО С ОГРАНИЧЕННОЙ ОТВЕТСТВЕННОСТЬЮ «ТеплоГазМонтаж» ОГРН 1063455002896

						Многоквартирный жилой дом ул.Лавокина 7		
Изм	Кол	Лист	Док	Подпись	Дата	Схема разводки отопления и водопровода для уточнения звонить 89370857750	Стадия	Масса	Масштаб
Разраб.							И		
Пров.							Лист	Листов	
Т.контр.									
Н.контр.						Квартира 83			
Утв.									

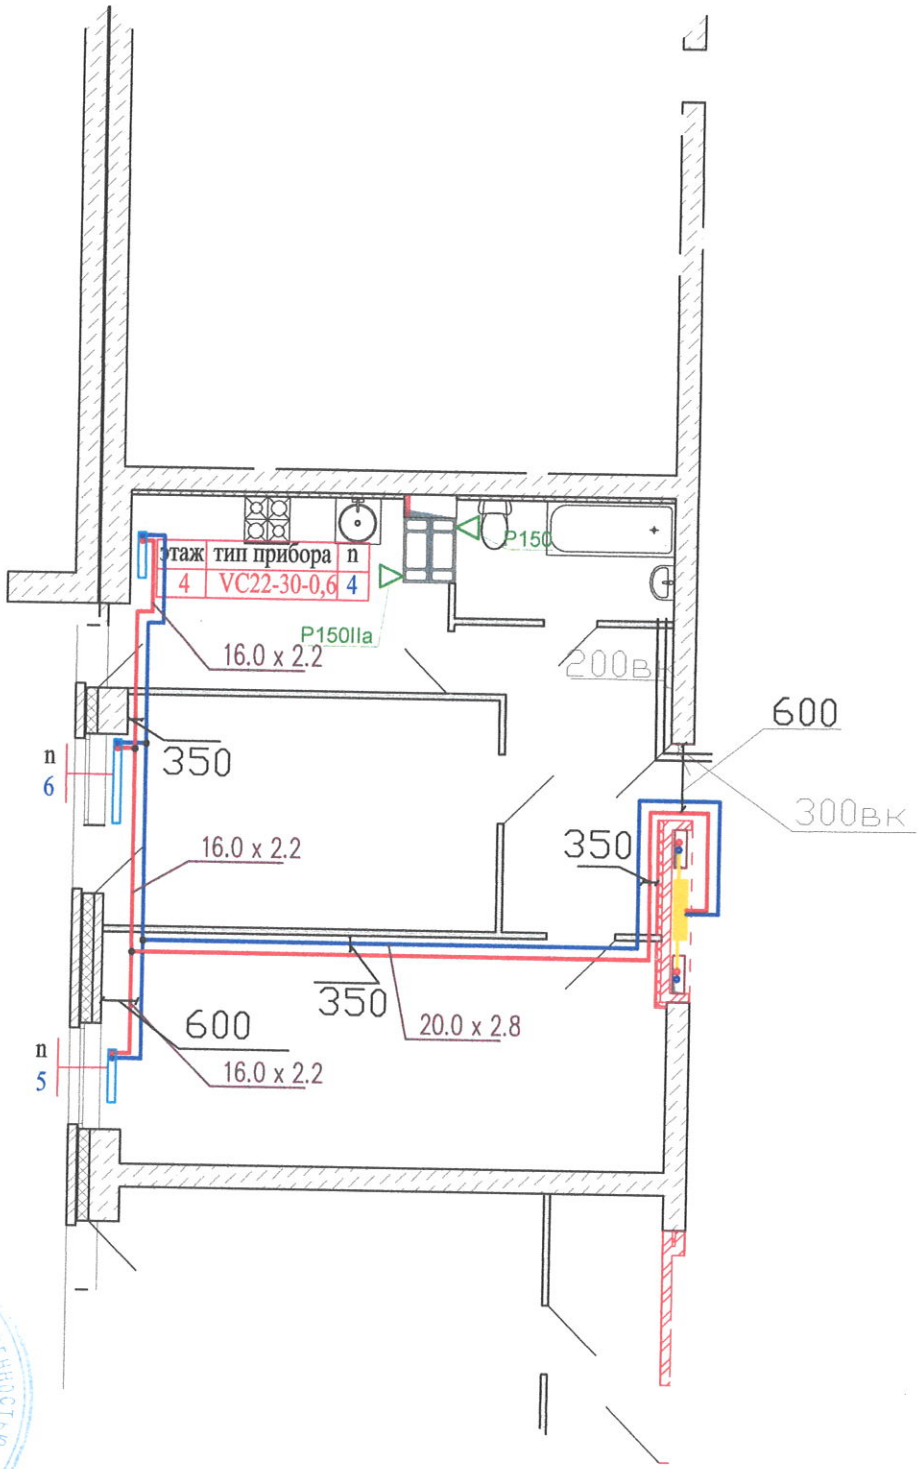

ОБЩЕСТВО С ОГРАНИЧЕННОЙ ОТВЕТСТВЕННОСТЬЮ «ТЕПЛОГАЗМОНТАЖ» ОГРН 1063455002896

Перв. примен.

Справ. #

Подпись и дата

Взам.#дубл.

Взам.инв.#

Подпись и дата

Инв. # подписи


Изм	Кол	Лист	Док	Подпись	Дата
Разраб.					
Пров.					
Т.контр.					
Н.контр.					
Утв.					

Многоквартирный жилой дом ул.Лавокина 7

Схема разводки отопления и водопровода
для уточнения звонить 89370857750

Стадия	Масса	Масштаб
И		
Лист	Листов	

Квартира 84

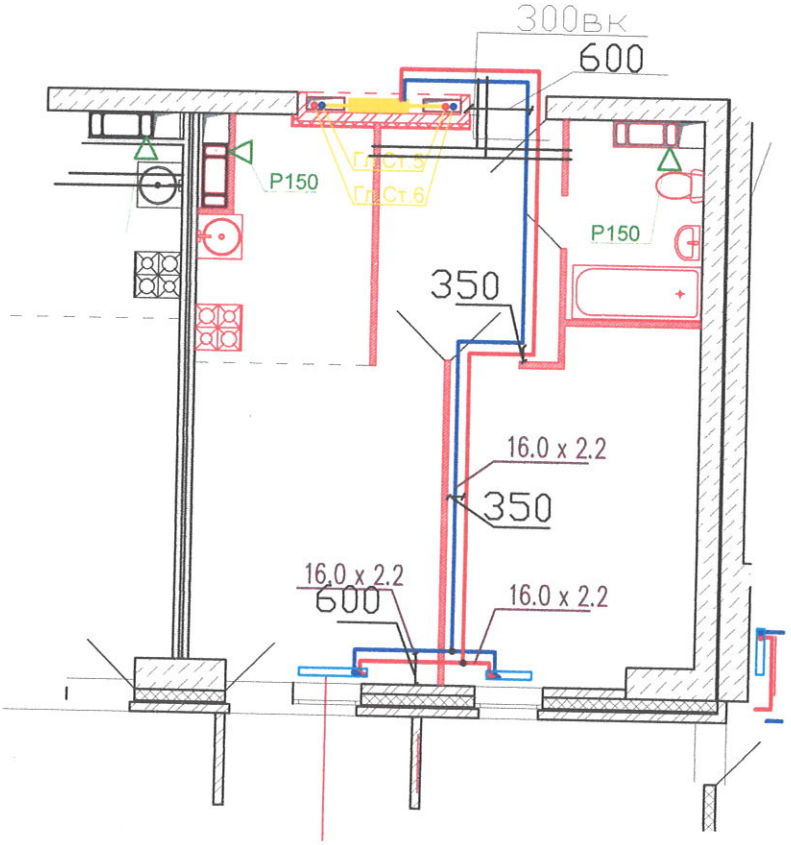

Перв. примен.

Справ. #

Подпись и дата

Взам.#дубл.

Взам.инв.#

Подпись и дата

Инв. # подписи


Изм	Кол	Лист	Док	Подпись	Дата
Разраб.					
Пров.					
Т.контр.					
Н.контр.					
Утв.					

Многоквартирный жилой дом ул.Лавокина 7

Схема разводки отопления и водопровода
для уточнения звонить 89370857750

Стадия	Масса	Масштаб
И		
Лист	Листов	

Квартира 85

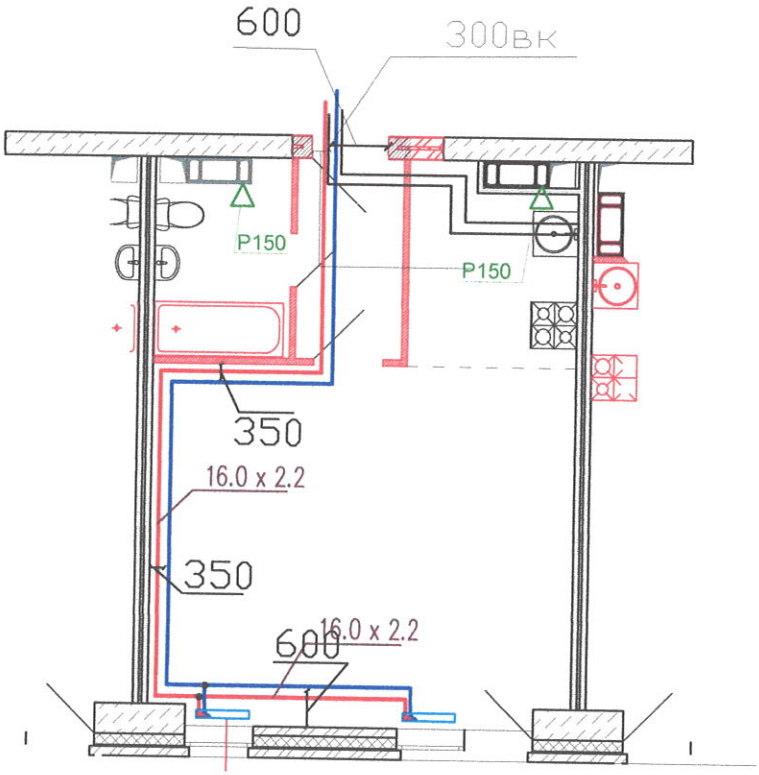

Перв. примен.

Справ. #

Подпись и дата

Взам.#дубл.


Взам.инв.#

Подпись и дата

Инв. # подписи

ОБЩЕСТВО С ОГРАНИЧЕННОЙ ОТВЕТСТВЕННОСТЬЮ «ТеплоГазМонтаж» ОГРН 1063455002896

							Многоквартирный жилой дом ул.Лавокина 7	
Изм	Кол	Лист	Док	Подпись	Дата			
Разраб.						Схема разводки отопления и водопровода для уточнения звонить 89370857750	Стадия	Масса / Масштаб
Пров.							И	
Т.контр.							Лист	Листов
Н.контр.						Квартира 86		
Утв.								

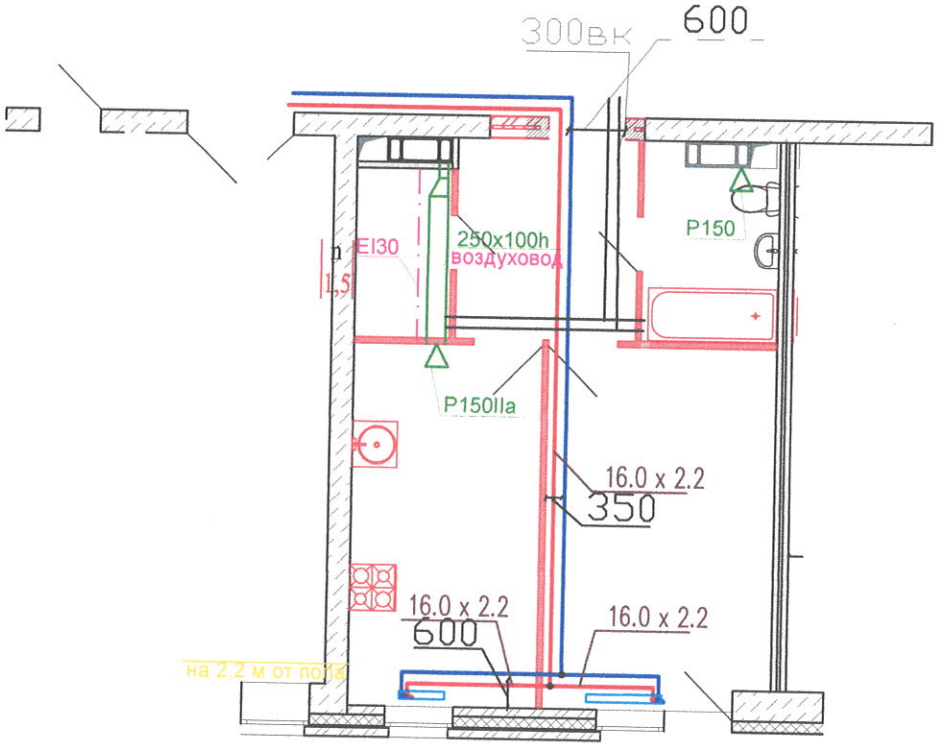

Перв. примен.

Справ. #

Подпись и дата


Взам.#дубл.

Взам.инв.#

Подпись и дата

Инв. # подписи

						Многоквартирный жилой дом ул.Лавокина 7	
Изм	Кол	Лист	Док	Подпись	Дата	Схема разводки отопления и водопровода для уточнения звонить 89370857750	Стадия: И; Масса; Масштаб
Разраб.							
Пров.							Лист; Листов
Т.контр.							
Н.контр.						Квартира 87	
Утв.							

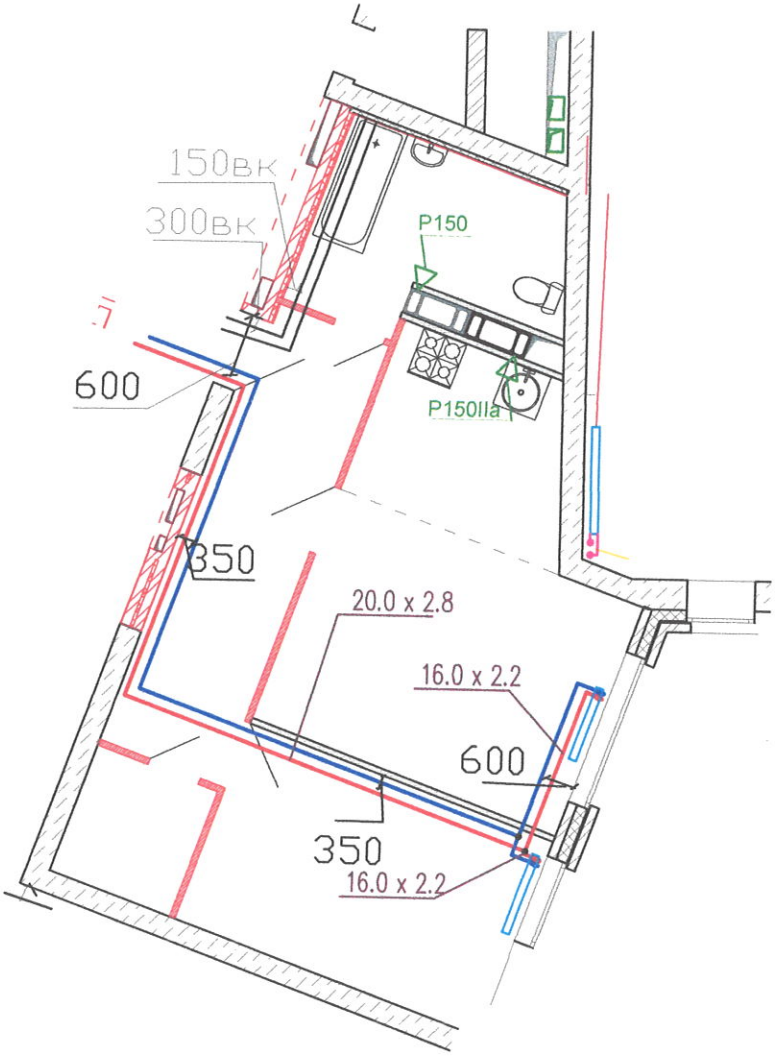

Перв. примен.

Справ. #

Подпись и дата

Взам.#дубл.


Взам.инв.#

Подпись и дата

Инв. # подписи

ОБЩЕСТВО С ОГРАНИЧЕННОЙ ОТВЕТСТВЕННОСТЬЮ «ТеплоГазМонтаж» ОГРН 1063435002896

						Многоквартирный жилой дом ул.Лавокина 7	
Изм	Кол	Лист	Док	Подпись	Дата	Схема разводки отопления и водопровода для уточнения звонить 89370857750	Стадия: И; Масса; Масштаб
Разраб.							Лист; Листов
Пров.							
Т.контр.							
Н.контр.						Квартира 88	
Утв.							

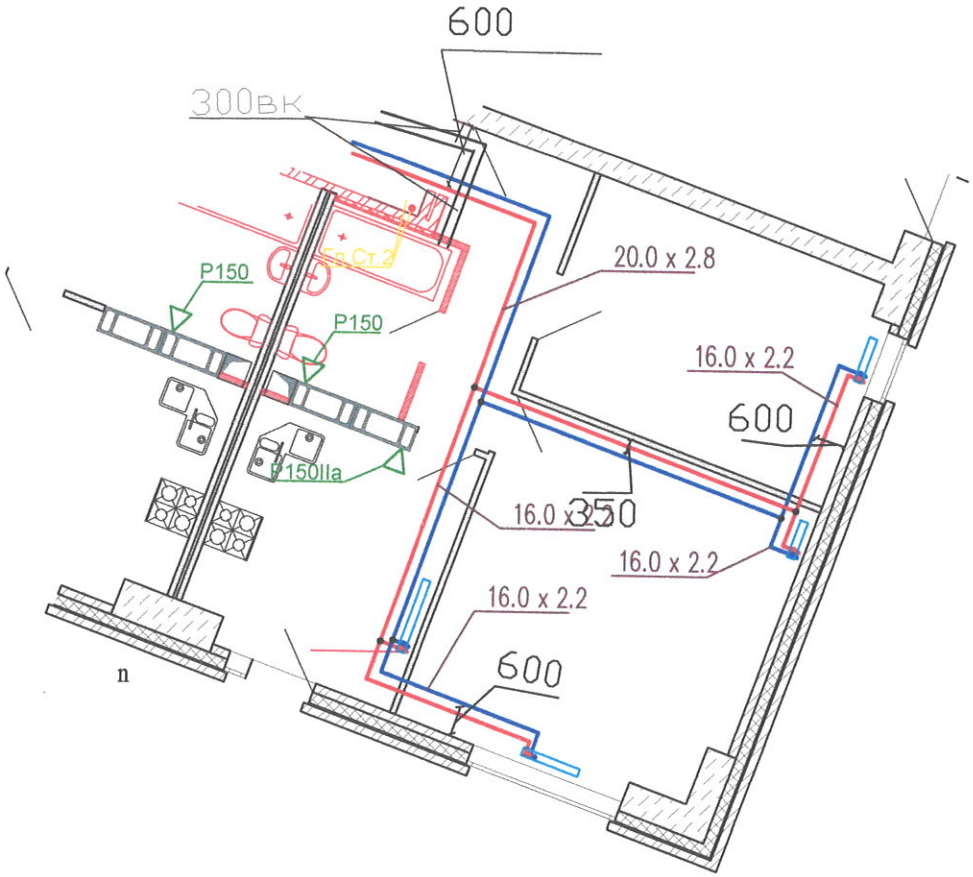

Перв. примен.

Справ. #

Подпись и дата

Взам.#дубл.

Взам.инв.#

Подпись и дата

Инв. # подписи


Изм	Кол	Лист	Док	Подпись	Дата
Разраб.					
Пров.					
Т.контр.					
Н.контр.					
Утв.					

Многоквартирный жилой дом ул.Лавокина 7

Схема разводки отопления и водопровода
для уточнения звонить 89370857750

Стадия	Масса	Масштаб
И		
Лист	Листов	

Квартира 89

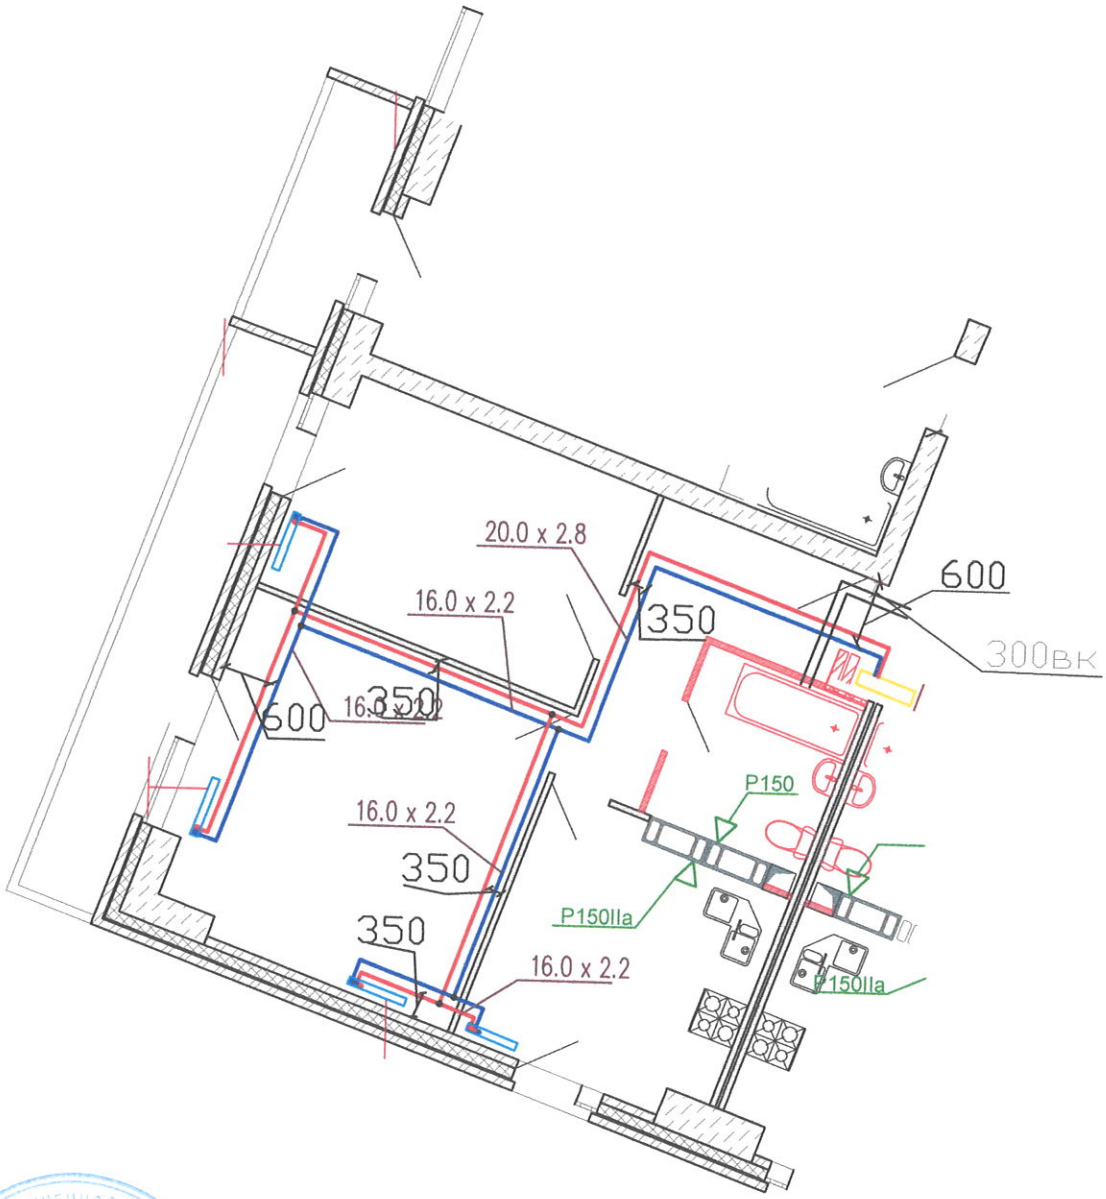

Перв. примен.

Справ. #

Подпись и дата


Взам.#дубл.

Взам.инв.#

Подпись и дата

Инв. # подписи

						Многоквартирный жилой дом ул.Лавокина 7	
Изм	Кол	Лист	Док	Подпись	Дата	Схема разводки отопления и водопровода для уточнения звонить 89370857750	Стадия: И; Масса; Масштаб
Разраб.							Лист; Листов
Пров.							
Т.контр.							
Н.контр.						Квартира 90	
Утв.							

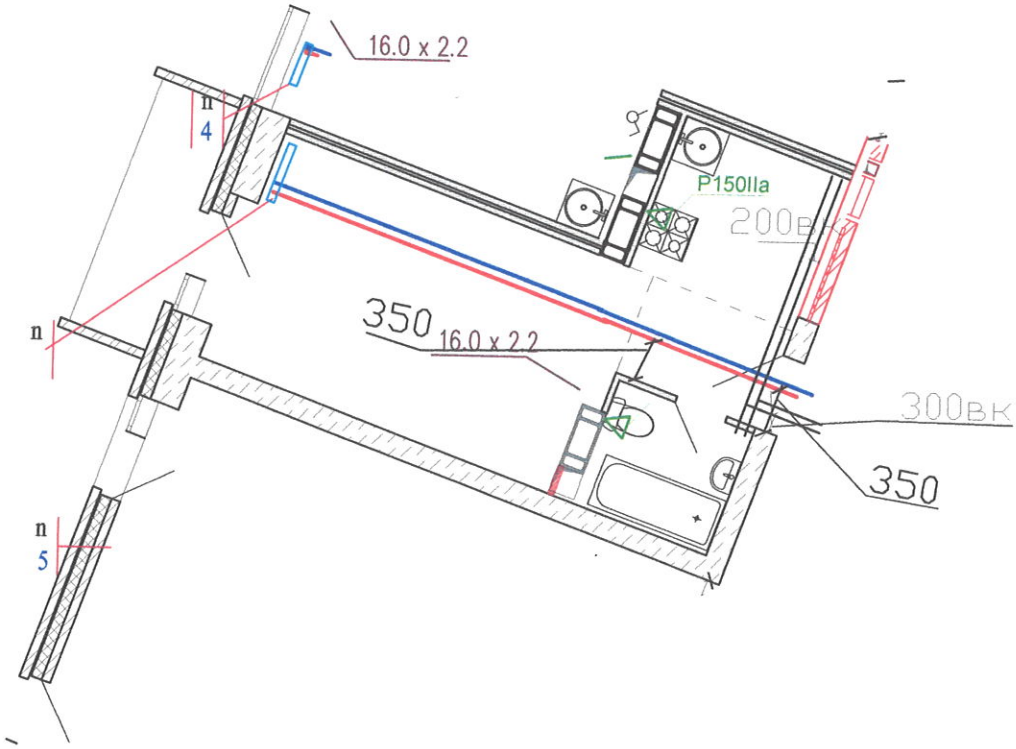

						Многоквартирный жилой дом ул.Лавокина 7	
Изм	Кол	Лист	Док	Подпись	Дата	Схема разводки отопления и водопровода для уточнения звонить 89370857750	Стадия: И; Масса; Масштаб
Разраб.							Лист; Листов
Пров.							
Т.контр.							
Н.контр.						Квартира 91	
Утв.							

Перв. примен.

Справ. #


Подпись и дата

Взам.#дубл.

Взам.инв.#


Подпись и дата

Инв. # подлин.

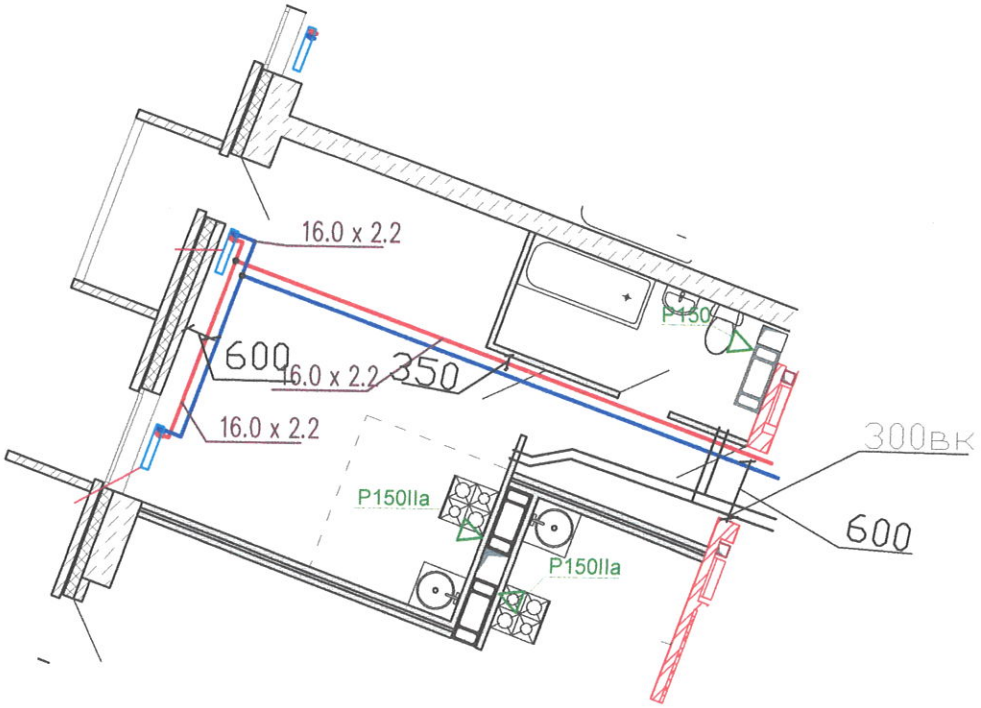

						Многоквартирный жилой дом ул.Лавокина 7	
Изм	Кол	Лист	Док	Подпись	Дата	Схема разводки отопления и водопровода для уточнения звонить 89370857750	Стадия: И; Масса; Масштаб
Разраб.		Кравцович					
Пров.		Брилевич					Лист; Листов
Т.контр.							
Н.контр.						Квартира 92	
Утв.							

Перв. примен.
Справ. #
Подпись и дата
Взам.#дубл.
Взам.инв.#
Подпись и дата
Инв. # подписи

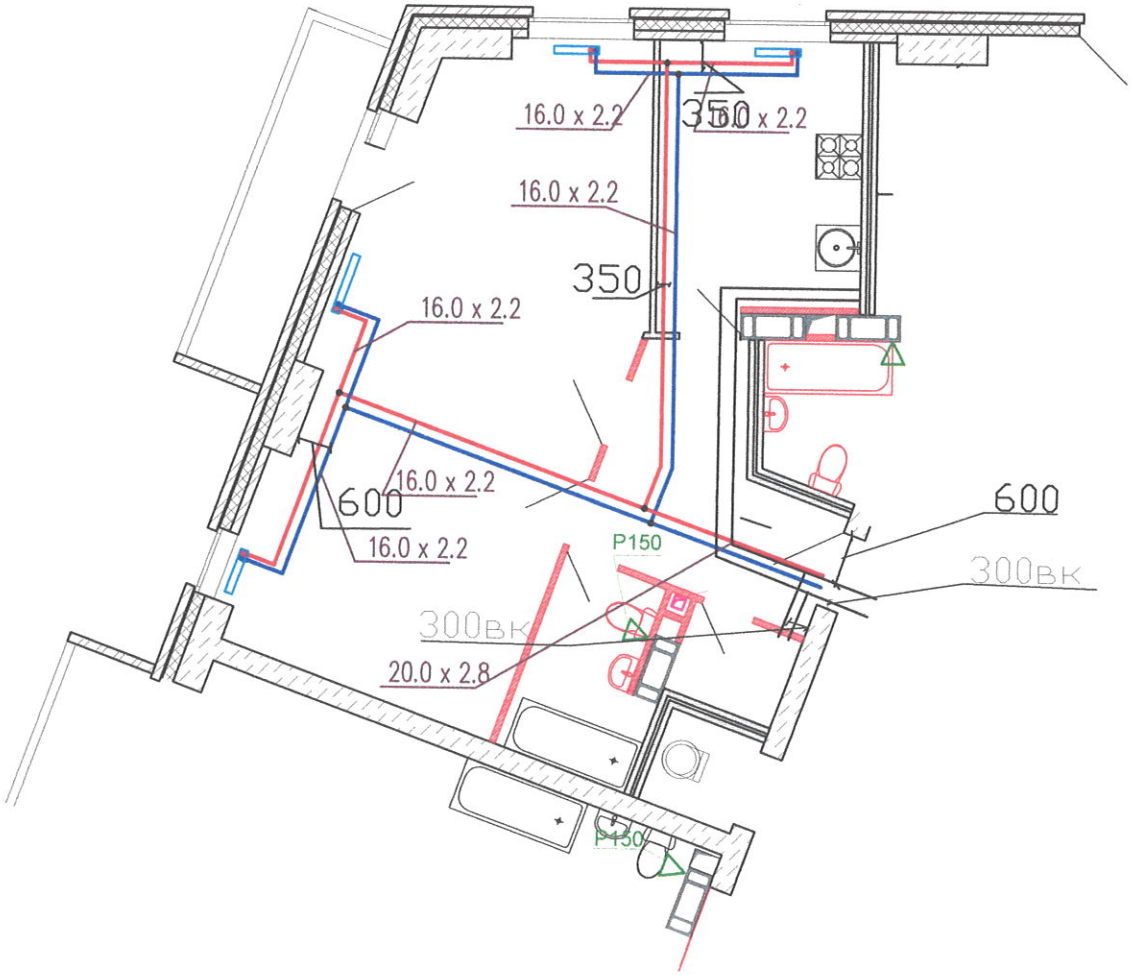

ОБЩЕСТВО С ОГРАНИЧЕННОЙ ОТВЕТСТВЕННОСТЬЮ «ТЕПЛОГАЗМОНТАЖ» ОГРН 1063455002636

Перв. примен.

Справ. #

Подпись и дата

Взам.#дубл.

Взам.инв.#

Подпись и дата

Инв. # подлинника


Изм	Кол	Лист	Док	Подпись	Дата
Разраб.					
Пров.					
Т.контр.					
Н.контр.					
Утв.					

Многоквартирный жилой дом ул.Лавокина 7

Схема разводки отопления и водопровода
для уточнения звонить 89370857750

Стадия	Масса	Масштаб
И		
Лист	Листов	

Квартира 93

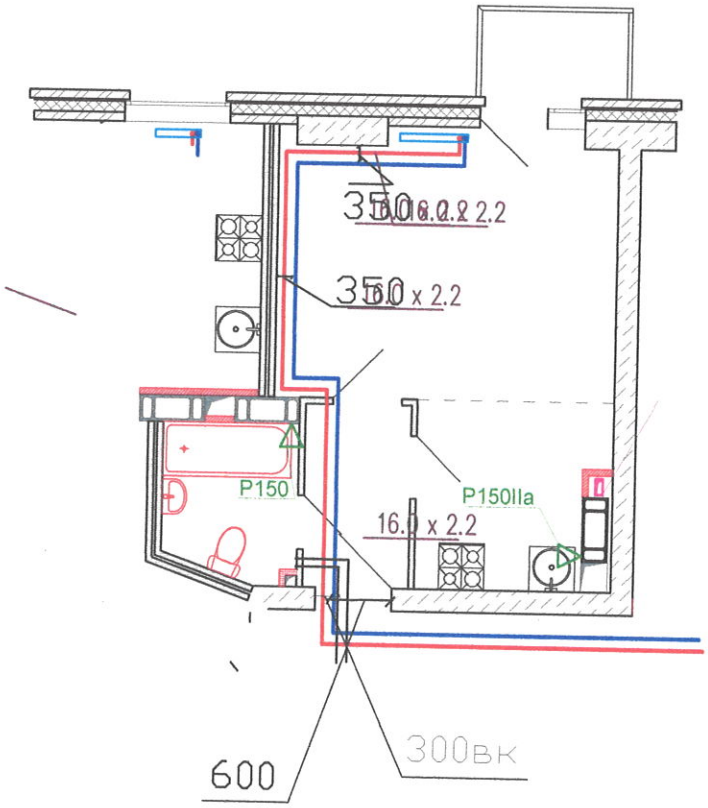

Перв. примен.

Справ. #

Подпись и дата

Взам.#дубл.

Взам.инв.#

Подпись и дата

Инв. # подписи


Изм	Кол	Лист	Док	Подпись	Дата
Разраб.		Крюков И.Ч			
Пров.		Блинов Г.Б			
Т.контр.					
Н.контр.					
Утв.					

Многоквартирный жилой дом ул.Лавокина 7

Схема разводки отопления и водопровода
для уточнения звонить 89370857750

Стадия	Масса	Масштаб
И		
Лист	Листов	

Квартира 94

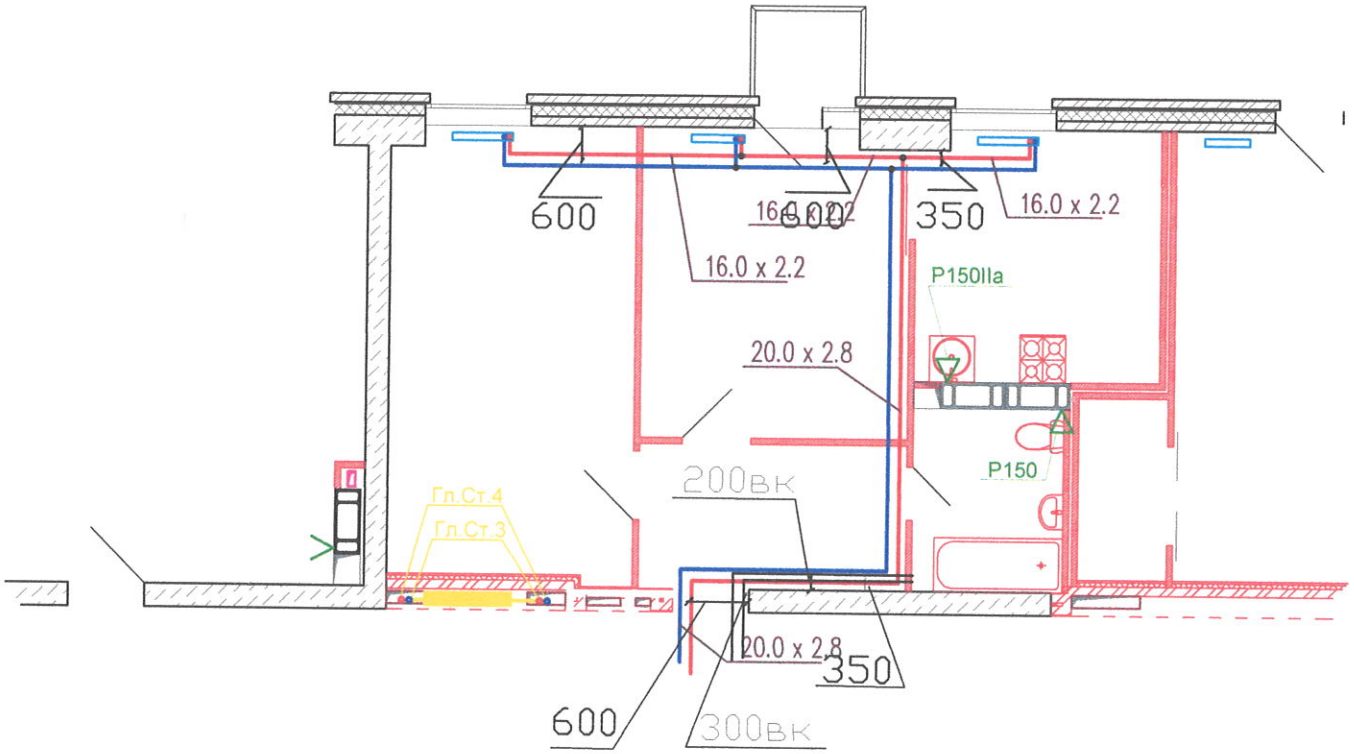

Перв. примен.

Справ. #

Подпись и дата

Взам.#дубл.

Взам.инв.#

Подпись и дата

Инв. # подписи


Изм	Кол	Лист	Док	Подпись	Дата
Разраб.					
Пров.					
Т.контр.					
Н.контр.					
Утв.					

Многоквартирный жилой дом ул.Лавокина 7

Схема разводки отопления и водопровода
для уточнения звонить 89370857750

Стадия	Масса	Масштаб
И		
Лист		Листов

Квартира 95

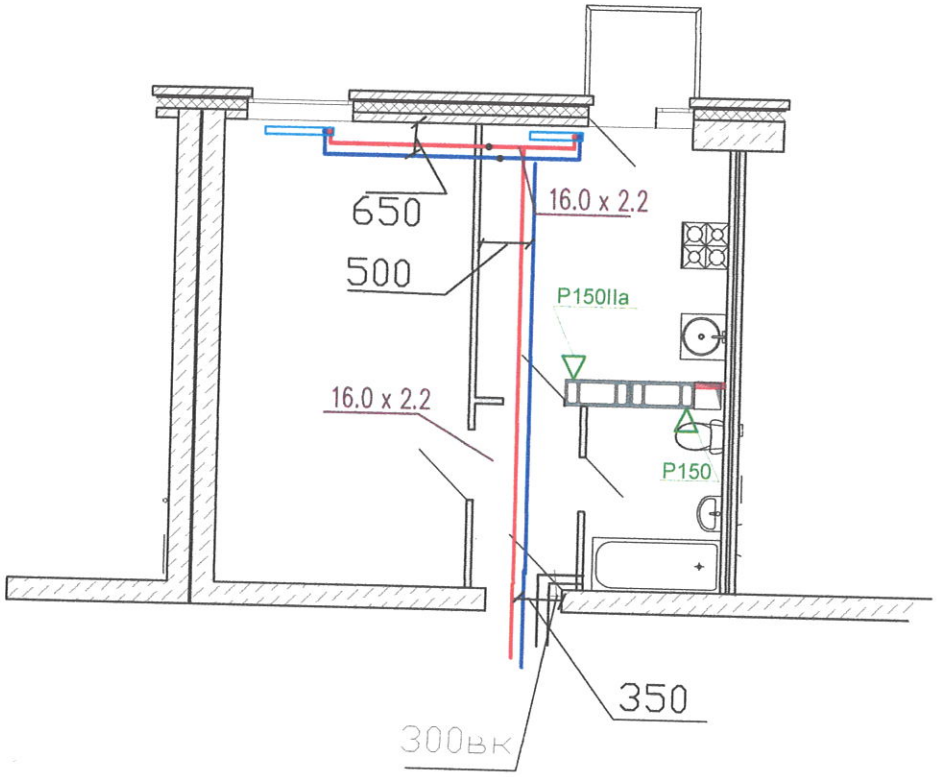

Перв. примен.

Справ. #

Подпись и дата

Взам.#дубл.


Взам.инв.#

Подпись и дата

Инв. # подписи

ОБЩЕСТВО С ОГРАНИЧЕННОЙ ОТВЕТСТВЕННОСТЬЮ «ТеплоГазМонтаж» ОГРН 1060345002096

						Многоквартирный жилой дом ул.Лавокина 7	
Изм	Кол	Лист	Док	Подпись	Дата	Схема разводки отопления и водопровода для уточнения звонить 89370857750	Стадия: И; Масса; Масштаб
Разраб.							
Пров.							Лист; Листов
Т.контр.							
Н.контр.						Квартира 97	
Утв.							

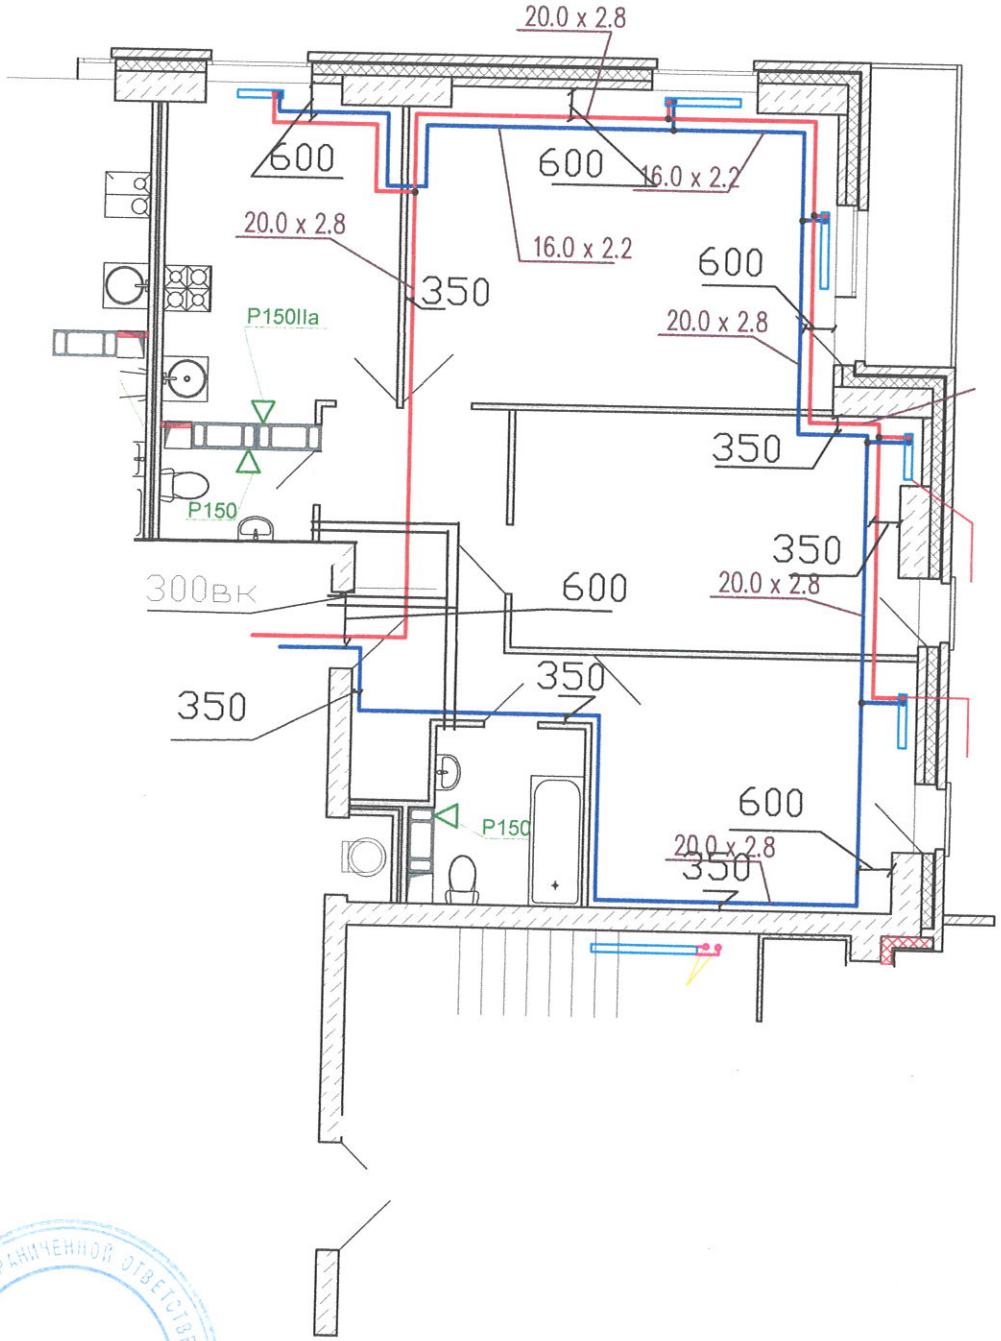

ОБЩЕСТВО С ОГРАНИЧЕННОЙ ОТВЕТСТВЕННОСТЬЮ «ТеплоГазМонтаж» ОГРН 1063455002896

Перв. примен.

Справ. #

Подпись и дата

Взам.#дубл.

Взам.инв.#

Подпись и дата

Инв. # подписи


Изм	Кол	Лист	Док	Подпись	Дата
Разраб.					
Пров.					
Т.контр.					
Н.контр.					
Утв.					

Многоквартирный жилой дом ул.Лавокина 7

Схема разводки отопления и водопровода
для уточнения звонить 89370857750

Стадия	Масса	Масштаб
И		
Лист	Листов	

Квартира 98

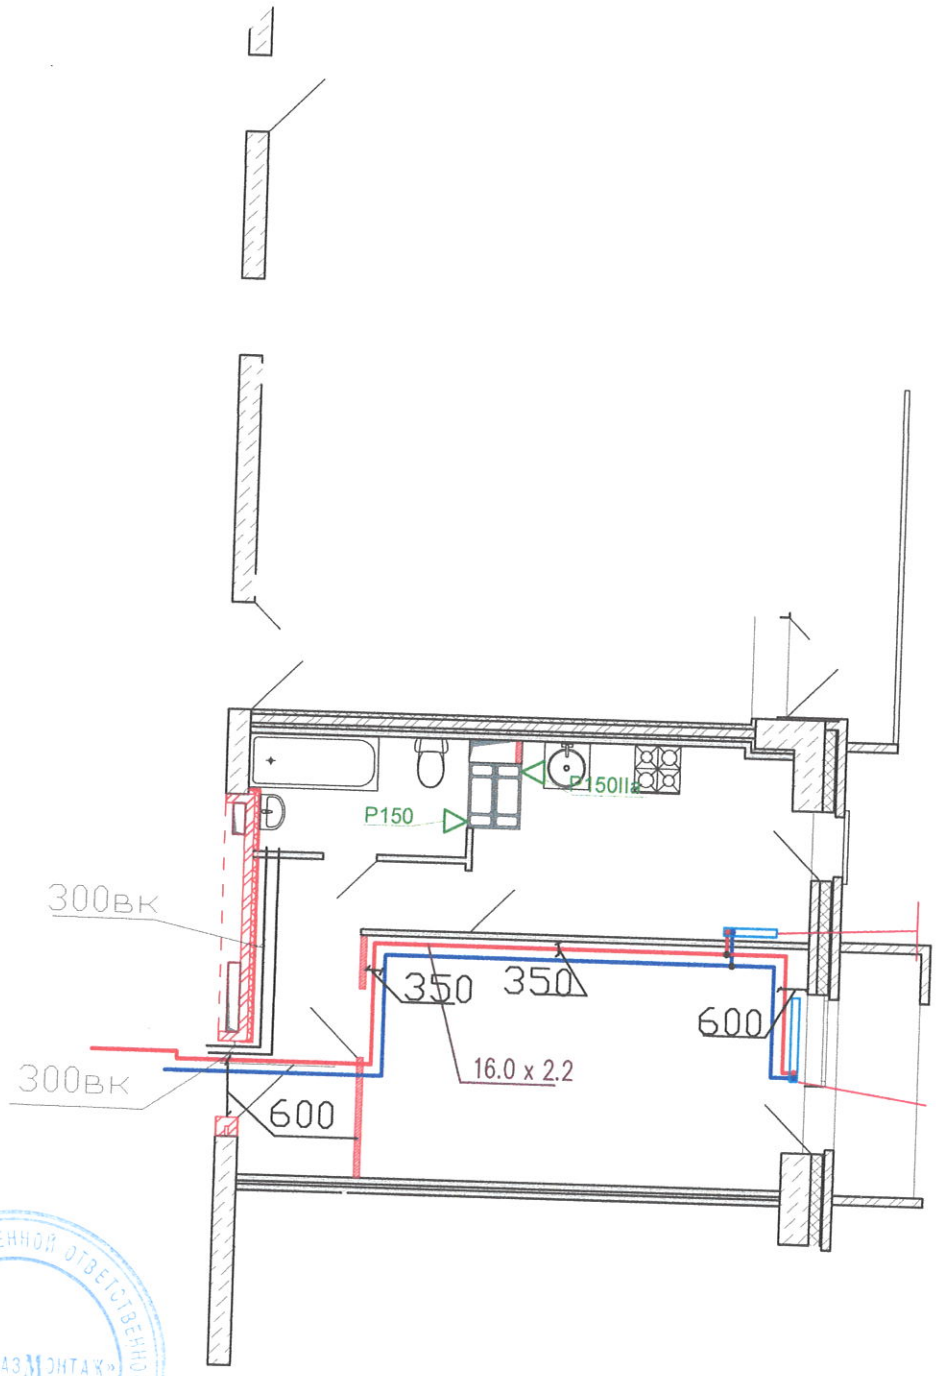

Перв. примен.

Справ. #

Подпись и дата

Взам.#дубл.

Взам.инв.#

Подпись и дата

Инв. # подписи

Изм	Кол	Лист	Док	Подпись	Дата
Разраб.					
Пров.					
Т.контр.					
Н.контр.					
Утв.					


Многоквартирный жилой дом ул.Лавокина 7

Схема разводки отопления и водопровода
для уточнения звонить 89370857750

Стадия	Масса	Масштаб
И		

Лист	Листов

Квартира 99

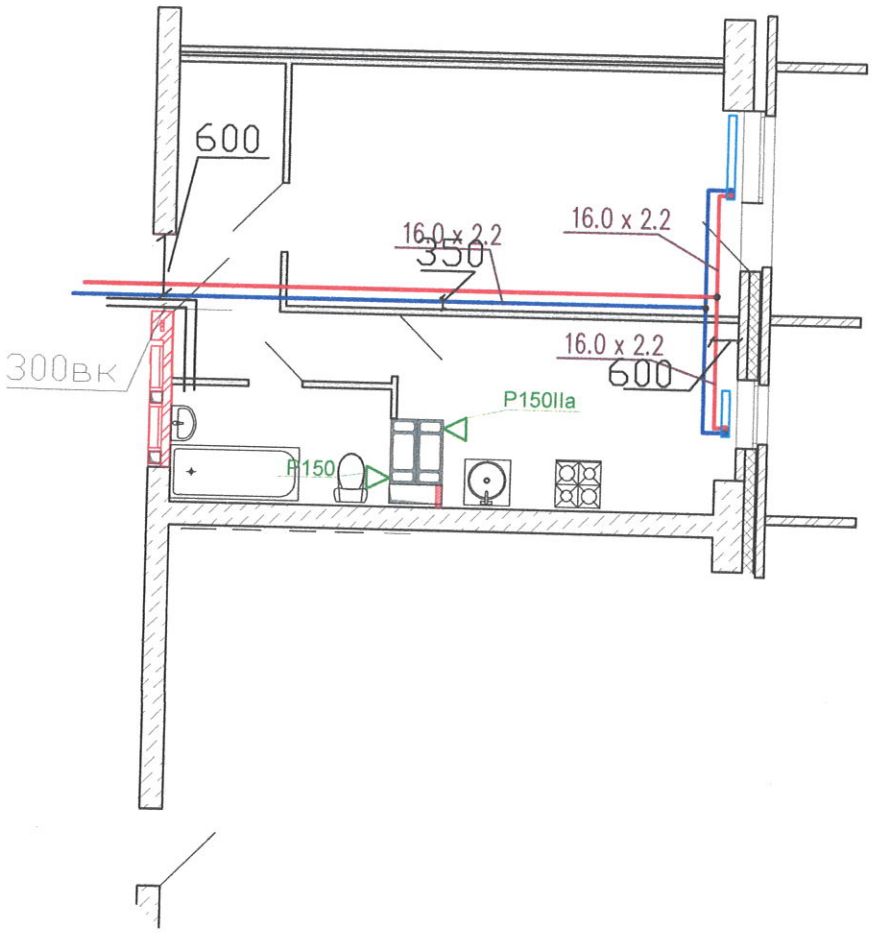

						Многоквартирный жилой дом ул.Лавокина 7	
Изм	Кол	Лист	Док	Подпись	Дата	Схема разводки отопления и водопровода для уточнения звонить 89370857750	Стадия: И; Масса; Масштаб
Разраб.							Лист; Листов
Пров.							
Т.контр.							
Н.контр.						Квартира 100	
Утв.							

Перв. примен.

Справ. #

Подпись и дата

Взам.#дубл.

Взам.инв.#

Подпись и дата

Инв. # подписи