

Перв. примен.

Справ. #


Подпись и дата

Взам. # дубл.

Взам. инв. #

Подпись и дата

Инв. #  
подпись  
Изм  
Разраб.  
Пров.  
Т.контр.  
Н.контр.  
Утв.

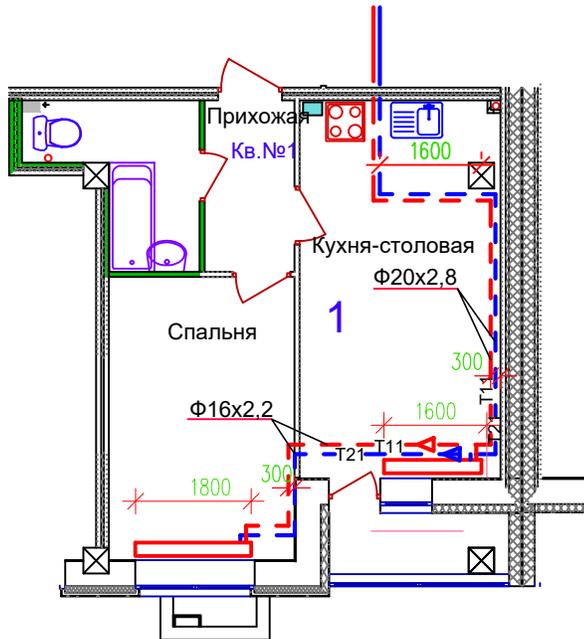

Многоэтажный жилой дом с подземной автостоянкой по ул.Профсоюзной, 20 в Ворошиловском районе г.Волгограда

Изм	Кол	Лист	До	Подпись	Дата
Разраб.					
Пров.					
Т.контр.					
Н.контр.					
Утв.					

Схема разводки отопления

Стадия	Масса	Масштаб
И		
Лист	Листов	

1 с 1 эт 1 кв

Перв. примен.


Справ. #

Подпись и дата

Взам. # дубл.

Взам. инв. #

Инв. # подпись и дата

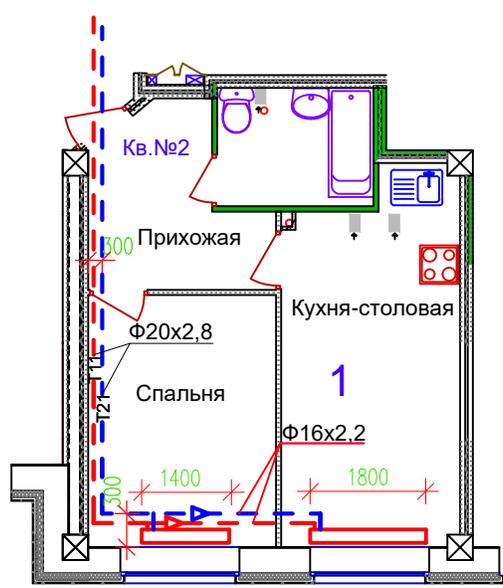

Многоэтажный жилой дом с подземной автостоянкой по  
ул.Профсоюзной, 20 в Ворошиловском районе г.Волгограда

Изм	Кол	Лист	До	Кол	Подпись	Дата	Схема разводки отопления	Стадия	Масса	Масштаб
Разраб.							1 с 1эт 2Кв	И		
Пров.						Лист		Листов		
Т.контр.										
Н.контр.										
Утв.										

Справ. #

Перв. примен.

Подпись и дата

Взам. # дубл.

Взам. инв. #

Инв. # подп.

Изм.

Кол.

Лист

Док.

Подп.


Дата

Пров.

Т. контр.

Н. контр.

УТВ.

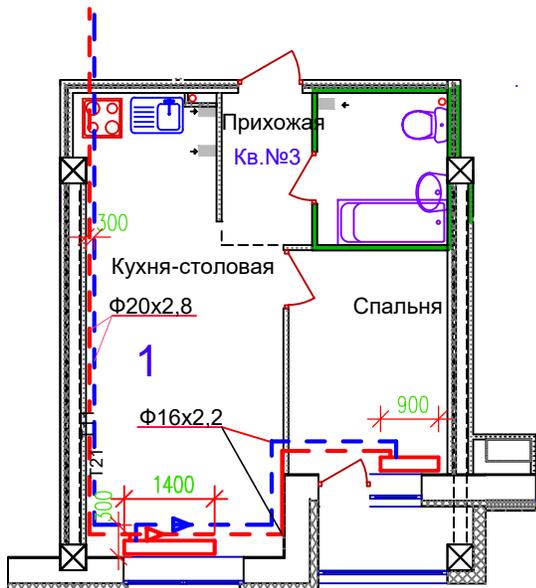

Многоэтажный жилой дом с подземной автостоянкой по ул.Профсоюзной, 20 в Ворошиловском районе г.Волгограда

Схема разводки отопления

Стадия

Масса

Масштаб

И

Лист


Листов

1с 1эт 3Кв

Перв. примен.
Справ. #

Подпись и дата
Взам. # дубл.
Взам. инв. #

Инв. #	подпись	и дата						
Изм	Кол	Лист	До	Подпись	Дата			
Разраб,								
Пров,								
Т.контр,								
И.контр,								
Утв,								

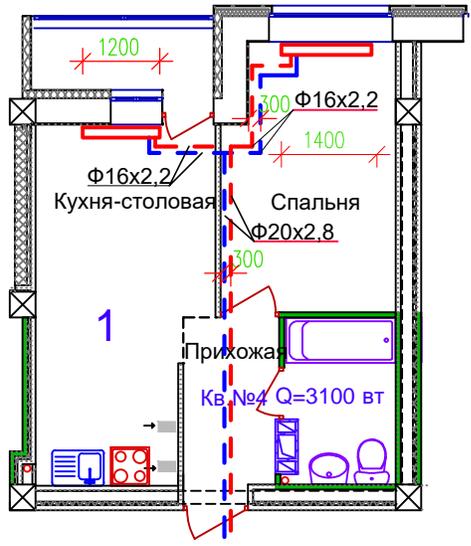

Многоэтажный жилой дом с подземной автостоянкой по ул.Профсоюзной, 20 в Ворошиловском районе г.Волгограда

Схема разводки отопления

Стадия	Масса	Масштаб
И		
Лист	Листов	

1 с 2 эт 4 кв


Перв. примен.  
Справ. #

Подпись и дата

Взам. # дубл.

Взам. инв. #

Инв. #  
подпись и дата

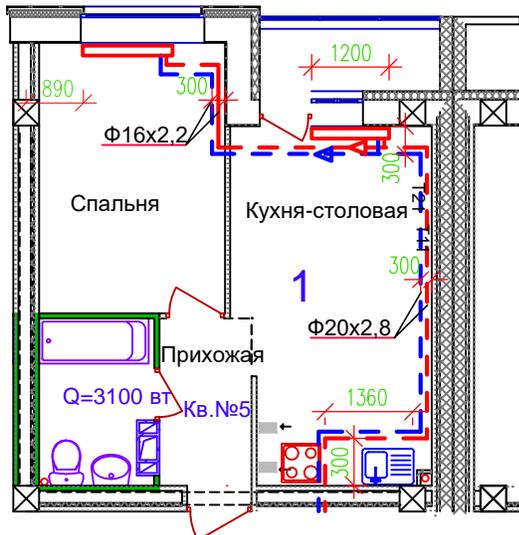

Многоэтажный жилой дом с подземной автостоянкой по ул. Профсоюзной, 20 в Ворошиловском районе г. Волгограда


Изм	Кол	Лист	Документ	Подпись	Дата
Разраб.					
Пров.					
Т.контр.					
Н.контр.					
УТВ.					

Схема разводки отопления

1с 2эт 5Кв

Стадия	Масса	Масштаб
И		
Лист	Листов	

Перв. примен.  
Справ. #

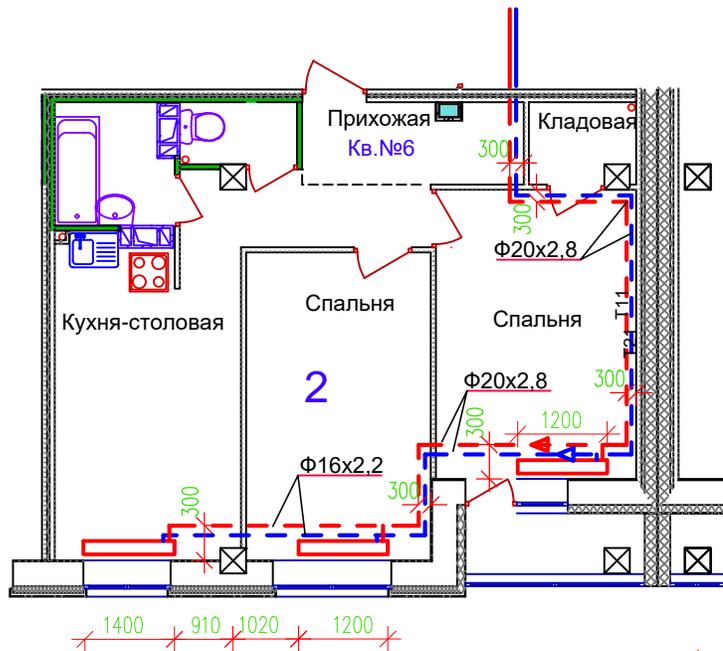

Подпись и дата  
Взаим.дубл.  
Взаим.инв.#

Изм	Кол	Лист	Док	Подпись	Дата
Разраб.					
Пров.					
Т.контр.					
Н.контр.					
УТВ.					


Многоэтажный жилой дом с подземной автостоянкой по ул.Профсоюзной, 20 в Ворошиловском районе г.Волгограда

Схема разводки отопления

Стадия	Масса	Масштаб
И		
Лист	Листов	

1с 2эт 6Кв

Справ. #	Перв. примен.
----------	---------------

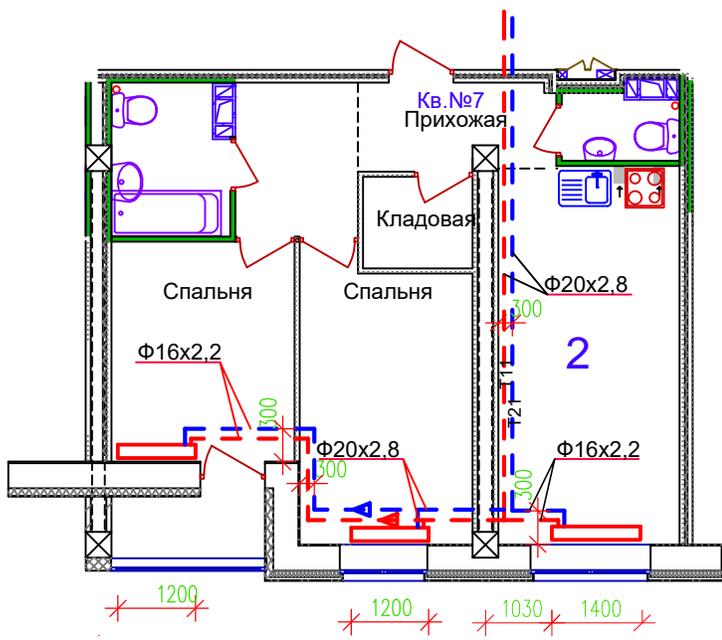

Инв. #	подпись и дата	Взам. инв. #	Взам. # дубл.	Подпись и дата

Многоэтажный жилой дом с подземной автостоянкой по ул. Профсоюзной, 20 в Ворошиловском районе г. Волгограда

Схема разводки отопления

1с 2эт 7Кв

Стадия	Масса	Масштаб
И		
Лист	Листов	

Справ. #

Перв. примен.

Подпись и дата

Взам. # дубл.

Взам. инв. #

Инв. #

подпись и дата

Изм


Кол

Лист

Док

подпись

дата

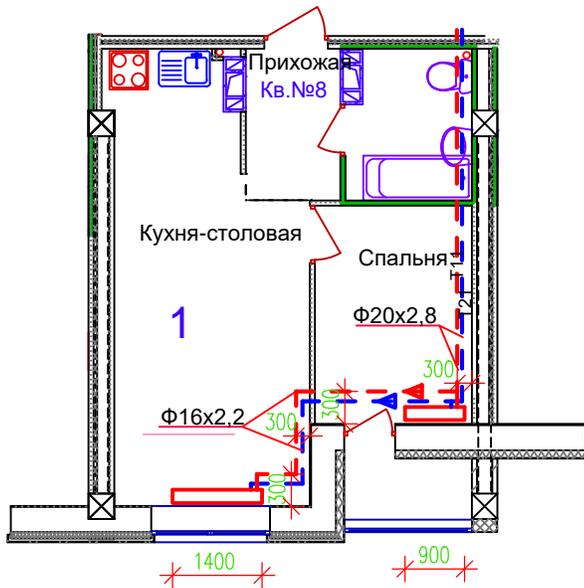

Многоэтажный жилой дом с подземной автостоянкой по ул.Профсоюзной, 20 в Ворошиловском районе г.Волгограда

Изм	Кол	Лист	Док	подпись	дата
Разраб.					
Пров.					
Т.контр.					
Н.контр.					
УТВ.					

Схема разводки отопления


Стадия	И	Масса	Масштаб
Лист		Листов	

1с 2эт 8Кв

Перв. примен.	
Справ. #	

Подпись и дата	
Взам. # дубл.	
Взам. инв. #	

Инв. #							
подпись							
Изм.							
Кол							
Лист							
Док							
подпись							
Дата							
Изм.							
Кол							
Лист							
Док							
подпись							
Дата							
Изм.							
Кол							
Лист							
Док							
подпись							
Дата							

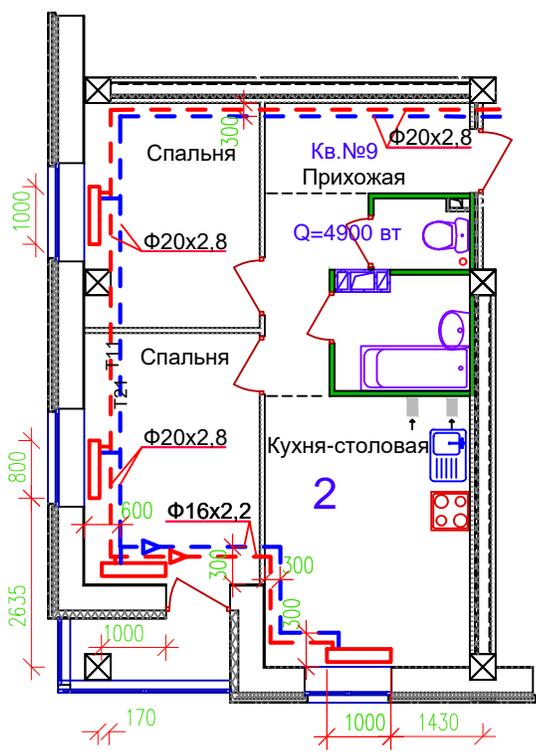

Многоэтажный жилой дом с подземной автостоянкой по ул.Профсоюзной, 20 в Ворошиловском районе г.Волгограда


Схема разводки отопления

1 с 2 эт 9 кв

Стадия	И	Масса	Масштаб
Лист		Листов	

Справ., #

Перв., примен.

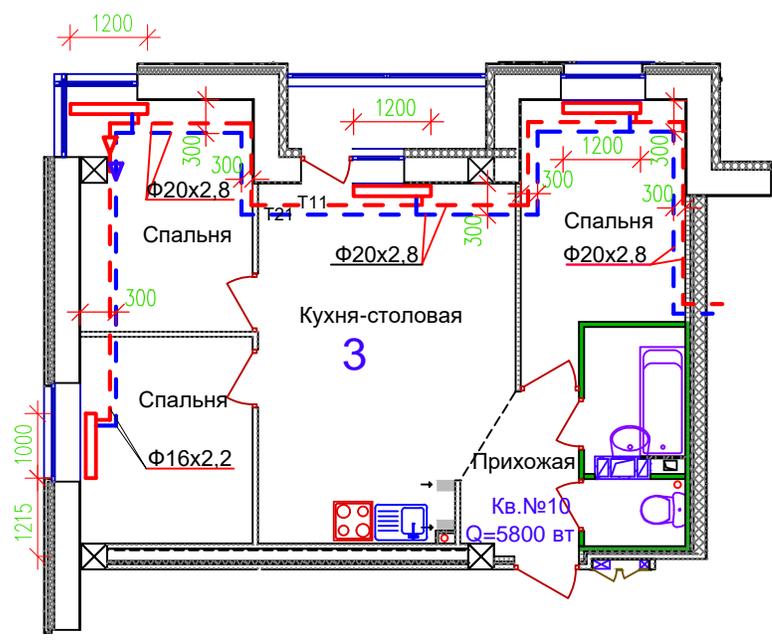

Подпись и дата

Взам. # дубл.

Взам. инв. #

Инв. # подп.

Изм

Разраб.

Пров.

Т. контр.

Н. контр.

УТВ.


Многоэтажный жилой дом с подземной автостоянкой по ул. Профсоюзной, 20 в Ворошиловском районе г. Волгограда


Схема разводки отопления

Стадия	Масса	Масштаб
И		
Лист	Листов	

1с 2эт 10Кв

Перв. примен.  
Справ. #


Подпись и дата  
Взам. # дубл.  
Взам. инв. #  
Инв. # подпись и дата

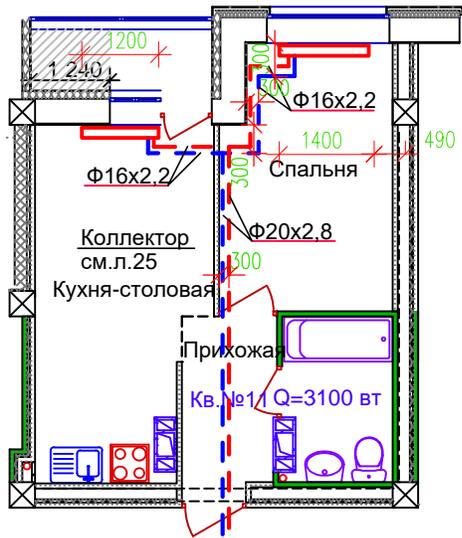

						Многоэтажный жилой дом с подземной автостоянкой по ул.Профсоюзной, 20 в Ворошиловском районе г.Волгограда				
Изм	Кол	Лист	До	Кол	Подпись	Дата	Схема разводки отопления	Стадия	Масса	Масштаб
Разраб.								И		
Пров.										
Т.контр.								Лист	Листов	
Н.контр.										
Утв.							1с 3эт 11Кв			

Перв. примен.

Справ. #

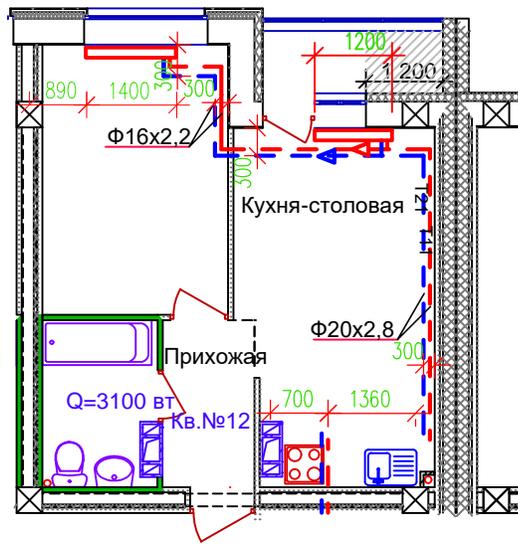

Подпись и дата

Взам. # дубл.

Взам. инв. #

Инв. # подпись и дата

Изм	Кол	Лист	До	Подпись	Дата
Разраб,					
Пров,					
Т.контр,					
Н.контр,					
Утв,					

Многоэтажный жилой дом с подземной автостоянкой по ул.Профсоюзной, 20 в Ворошиловском районе г.Волгограда

Схема разводки отопления

Стадия	Масса	Масштаб
И		
Лист		Листов

1с 3эт 12Кв

Справ. #

Перв. примен.


Подпись и дата

Взам. # дубл.

Взам. инв. #

Подпись и дата

Инв. # подп.

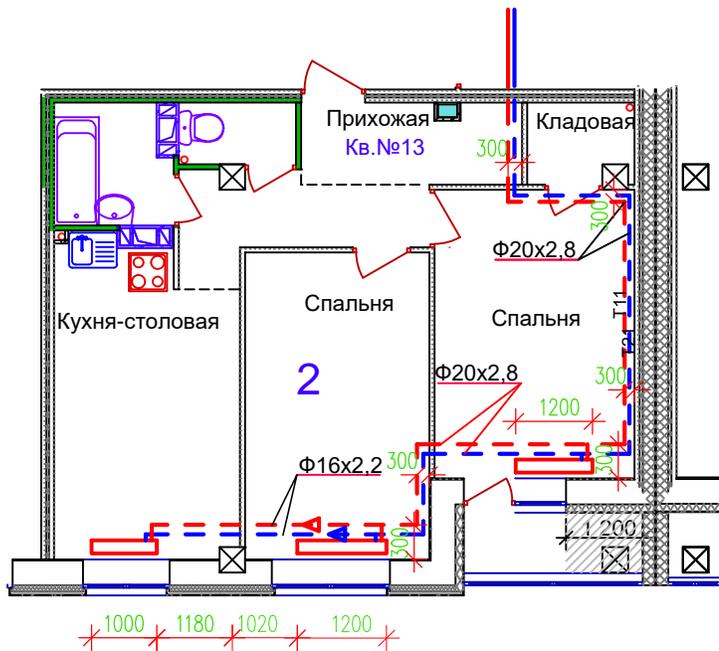


Многоэтажный жилой дом с подземной автостоянкой по ул.Профсоюзной, 20 в Ворошиловском районе г.Волгограда

Изм	Кол	Лист	Док	Подпись	Дата	Схема разводки отопления	Стадия	Масса	Масштаб
Разраб.							И		
Пров.									
Т, контр.							Лист	Листов	
Н, контр.									
Утв.									

1с 3эт 13Кв

Перв. примен.

Справ. #

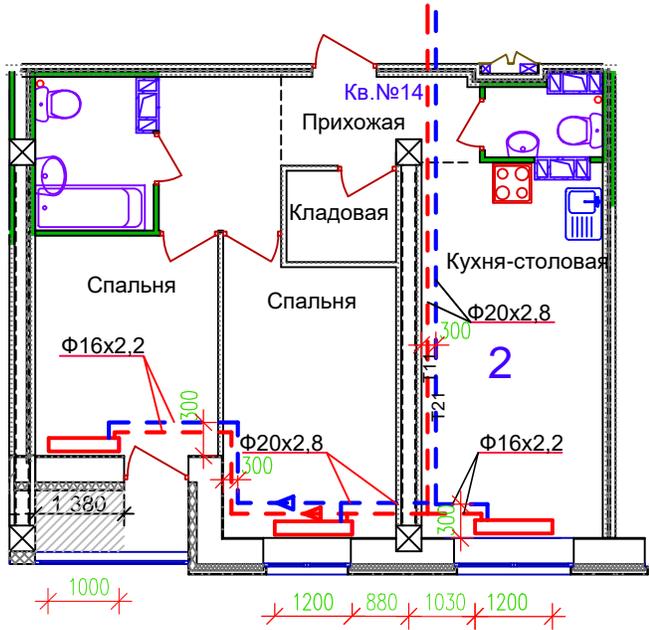

Подпись и дата

Взам. # дубл.

Взам. инв. #

Инв. #, подпись и дата

Изм	Кол	Лист	До	Подпись	Дата
Разраб.					
Пров.					
Т.контр.					
Н.контр.					
Утв.					

Многоэтажный жилой дом с подземной автостоянкой по ул.Профсоюзной, 20 в Ворошиловском районе г.Волгограда

Схема разводки отопления


Стадия	Масса	Масштаб
И		
Лист	Листов	

1с 3эт 14Кв

Перв. примен.  
Справ. #

Подпись и дата  
Взам. # дубл.  
Взам. инв. #

Инв. #  
подпись и дата  
Изм  
Кол  
Лист  
Докум  
Подпись  
Дата

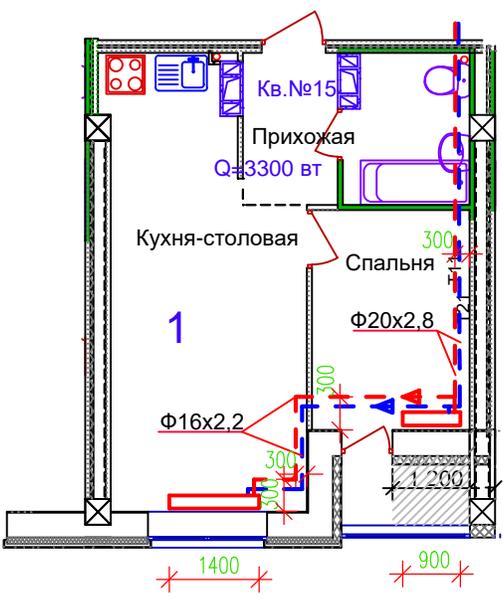

Многоэтажный жилой дом с подземной автостоянкой по ул.Профсоюзной, 20 в Ворошиловском районе г.Волгограда

Изм	Кол	Лист	Докум	Подпись	Дата
Разраб.					
Пров.					
Т.контр.					
Н.контр.					
УТВ.					


Схема разводки отопления  
  
1с 3эт 15Кв

Стадия	Масса	Масштаб
И		
Лист	Листов	

Перв. примен.  
Справ. #

Подпись и дата  
Взам. # дубл.  
Взам. инв. #

Инв. # подп.  
Инв. # подп.  
Инв. # подп.  
Инв. # подп.

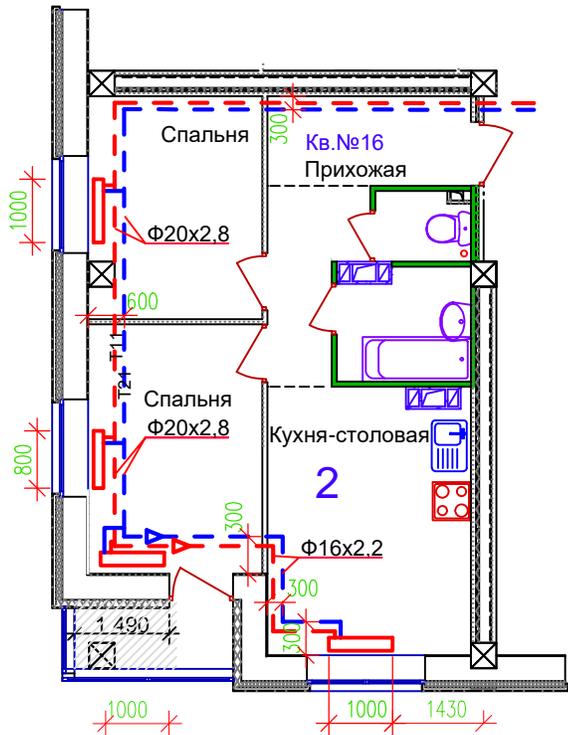


Многоэтажный жилой дом с подземной автостоянкой по ул.Профсоюзной, 20 в Ворошиловском районе г.Волгограда

Изм	Кол	Лист	Док	Подпись	Дата	Схема разводки отопления
Разраб.						
Пров.						
Т.контр.						
Н.контр.						
УТВ.						1с 3эт 16Кв

Стадия	Масса	Масштаб
И		
Лист	Листов	

Перв. примен.

Справ. #

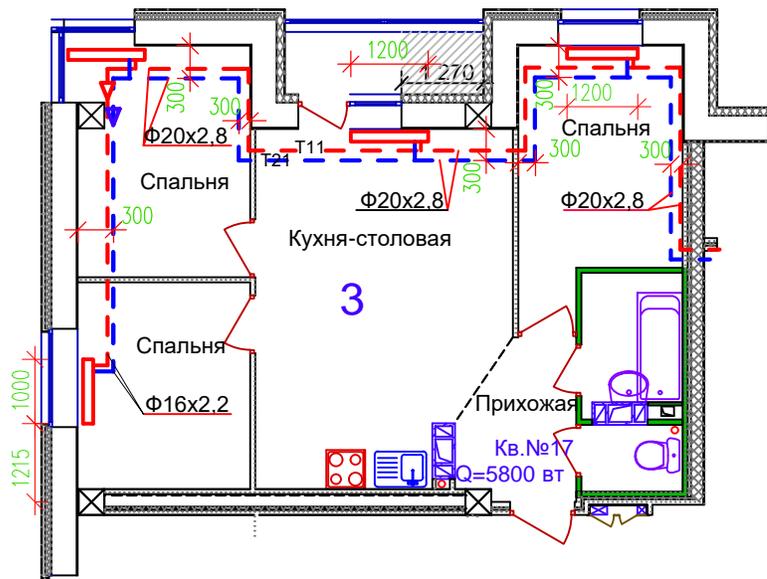

Подпись и дата

Взам. # дубл.

Взам. инв. #

Инв. # подлинн.

Подпись и дата

Изм

Кол

Лист

Док

Подпись

Дата

Пров.

Т, контр.

Н, контр.

Утв.

Многоэтажный жилой дом с подземной автостоянкой по ул.Профсоюзной, 20 в Ворошиловском районе г.Волгограда

Схема разводки отопления

Стадия

Масса

Масштаб

И

Лист

Листов

1с 3эт 17Кв

Перв. примен.


Справ. #

Подпись и дата

Взам. # дубл.

Взам. инв. #

Инв. #  
подпись и дата

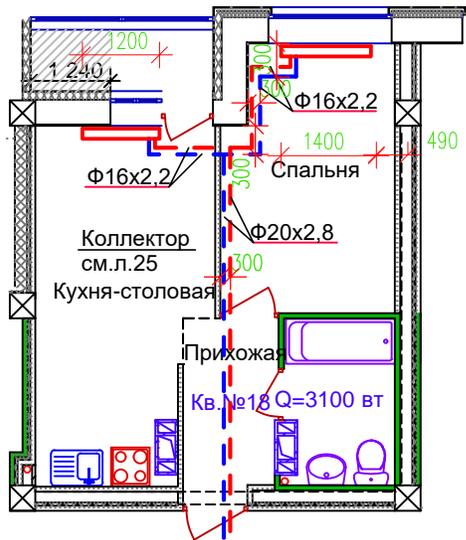

Многоэтажный жилой дом с подземной автостоянкой по ул. Профсоюзной, 20 в Ворошиловском районе г. Волгограда

Изм.	Кол	Лист	Док	Подпись	Дата
Разраб.					
Пров.					
Т. контр.					
Н. контр.					
Утв.					


Схема разводки отопления

Стадия	Масса	Масштаб
И		
Лист	Листов	

1с 4эт 18Кв

Перв. примен.

Справ. #

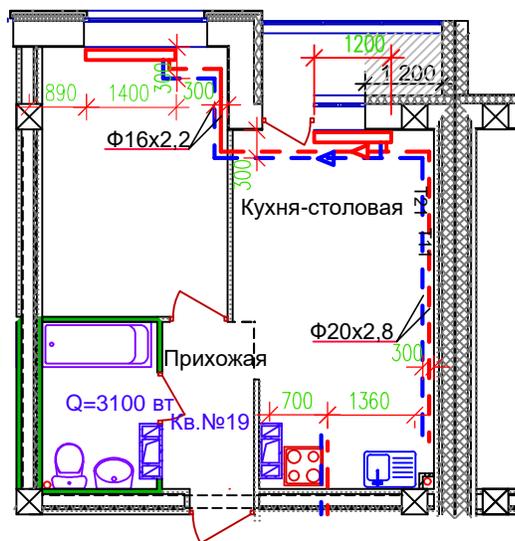

Подпись и дата

Взаим. # дубл.

Взаим. инв. #

Инв. # подпись и дата

Изм	Кол	Лист	Док	Подпись	Дата
Разраб.					
Пров.					
Т.контр.					
Н.контр.					
УТВ.					

Многоэтажный жилой дом с подземной автостоянкой по ул.Профсоюзной, 20 в Ворошиловском районе г.Волгограда

Схема разводки отопления

Стадия Масса Масштаб

И

Лист

Листов

1с 4эт 19Кв

Перв. примен.

Справ. #


Подпись и дата

Взам. # дубл.

Взам. инв. #

Подпись и дата

Инв. # подл.

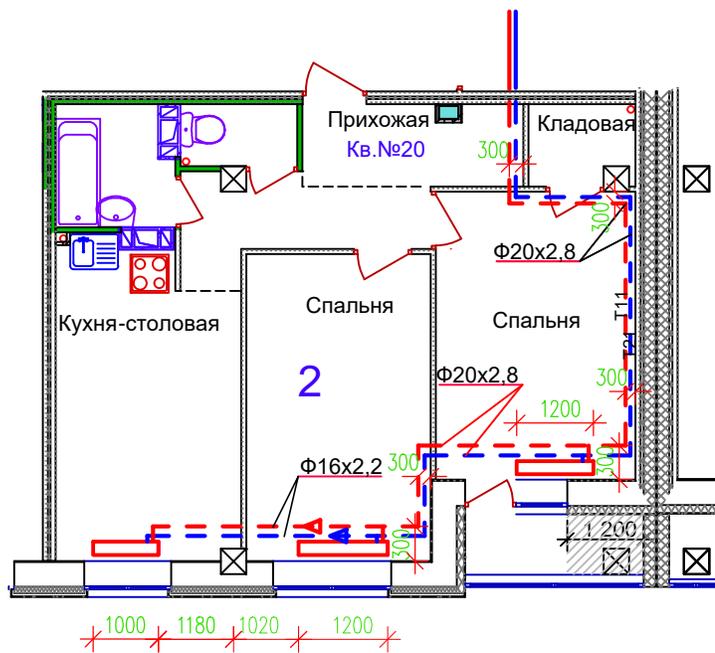

Многоэтажный жилой дом с подземной автостоянкой по  
ул.Профсоюзной, 20 в Ворошиловском районе г.Волгограда

Изм	Кол	Лист	Доб	Подпи	Дата
Разраб.					
Пров.					
Т,контр.					
Н,контр.					
Утв.					


Схема разводки отопления

Стадия	Масса	Масштаб
И		
Лист	Листов	

1с 4эт 20Кв

Перв. примен.

Справ. #

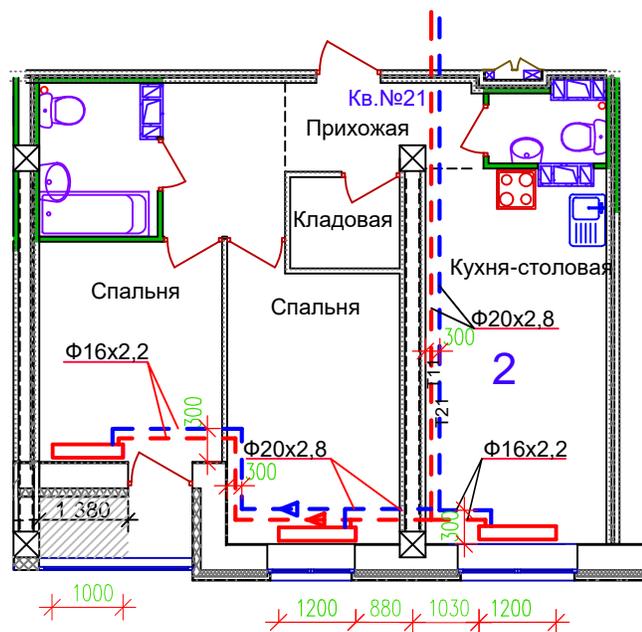

Подпись и дата

Взам. # дубл.

Взам. инв. #

Подпись и дата

Инв. #, подпись

Многоэтажный жилой дом с подземной автостоянкой по  
ул.Профсоюзной, 20 в Ворошиловском районе г.Волгограда

Изм	Кол	Лист	Докум	Подпись	Дата
Разраб.					
Пров.					
Т.контр.					
Н.контр.					
Утв.					


Схема разводки отопления

Стадия	Масса	Масштаб
И		
Лист		Листов

1с 4эт 21Кв

Перв. примен.  
Справ. #

Подпись и дата  
Взам. # дубл.  
Взам. инв. #  
Подпись и дата  
Инв. # подлинн.

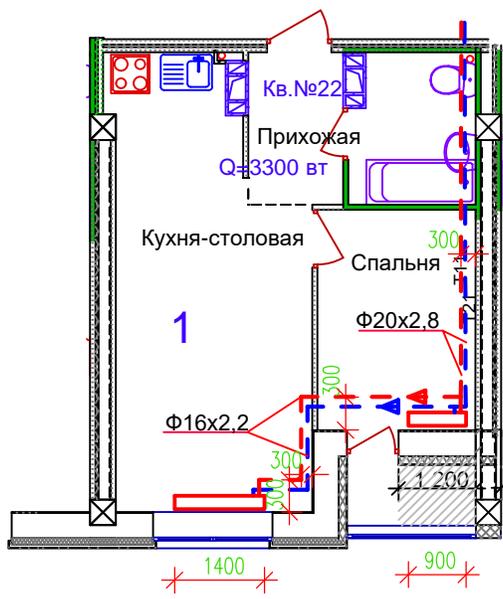


Многоэтажный жилой дом с подземной автостоянкой по ул.Профсоюзной, 20 в Ворошиловском районе г.Волгограда

Изм	Кол	Лист	До	Подпи	Дата	Стади	Масса	Масштаб
Разраб.						И		
Пров.								
Т.контр.						Лист	Листов	
Н.контр.								
Утв.								

1 с 4 эт 22Кв

Перв. примен.


Справ. #

Подпись и дата

Взам. # дубл.

Взам. инв. #

Инв. # подпись и дата

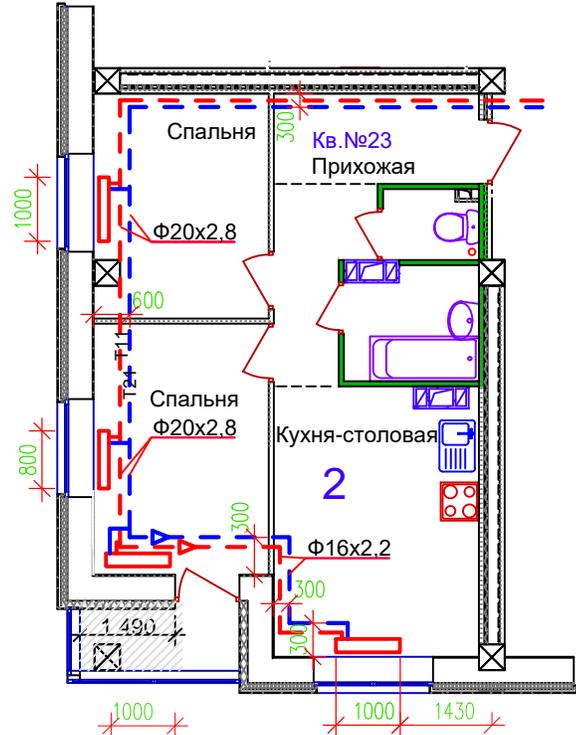

Многоэтажный жилой дом с подземной автостоянкой по ул.Профсоюзной, 20 в Ворошиловском районе г.Волгограда

Изм	Кол	Лист	Документ	Подпись	Дата
Разраб.					
Пров.					
Т.контр.					
Н.контр.					
Утв.					

Схема разводки отопления

И

Лист

Листов

Стадия


Масса

Масштаб

1с 4эт 23Кв

Перв. примен.  
Справ. #

Подпись и дата  
Взаим. дубл.  
Взаим. инв. #  
Инв. #  
Подпись и дата  
Изм.  
Кол.  
Лист  
Док.  
Подпись  
Дата  
Разраб.  
Пров.  
Т. контр.  
Н. контр.  
УТВ.

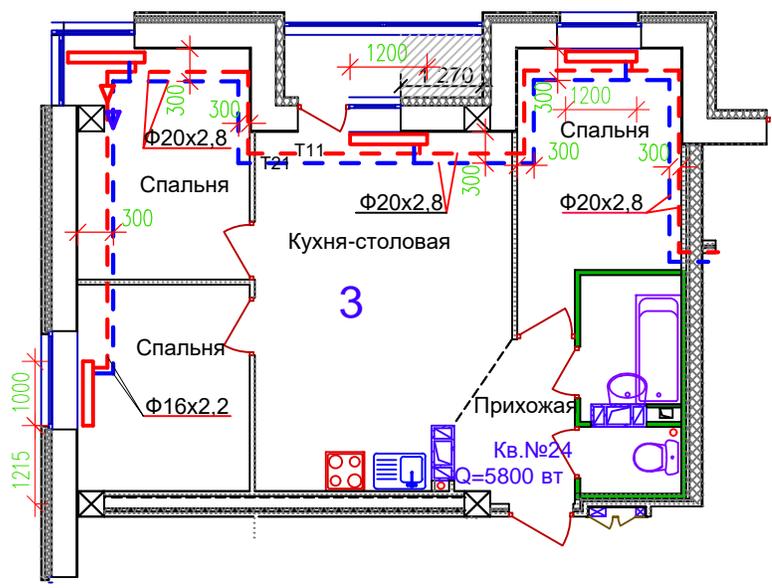

Многоэтажный жилой дом с подземной автостоянкой по ул.Профсоюзной, 20 в Ворошиловском районе г.Волгограда

Схема разводки отопления

Стадия	Масса	Масштаб
И		
Лист		Листов

1с 4эт 24Кв

Перв. примен.


Справ. #

Подпись и дата

Взам. # дубл.

Взам. инв. #

Инв. # подп. #

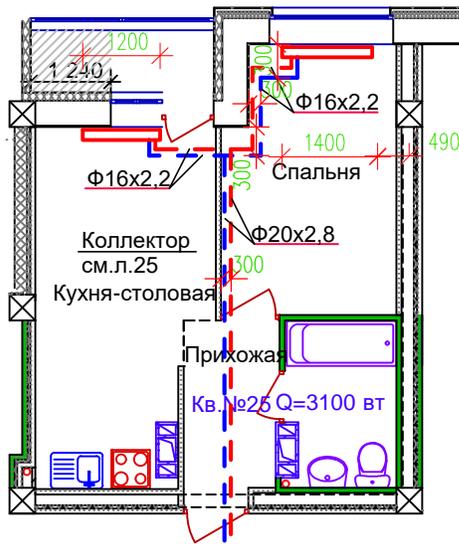

Многоэтажный жилой дом с подземной автостоянкой по ул. Профсоюзной, 20 в Ворошиловском районе г. Волгограда

Изм	Кол	Лист	До	Подпись	Дата
Разраб.					
Пров.					
Т. контр.					
Н. контр.					
УТВ.					

Схема разводки отопления

Стадия	Масса	Масштаб
И		
Лист	Листов	

1с 5эт 25Кв

Перв. примен.

Справ. #


Подпись и дата

Взам. # дубл.

Взам. инв. #

Подпись и дата

Инв. # подлпс

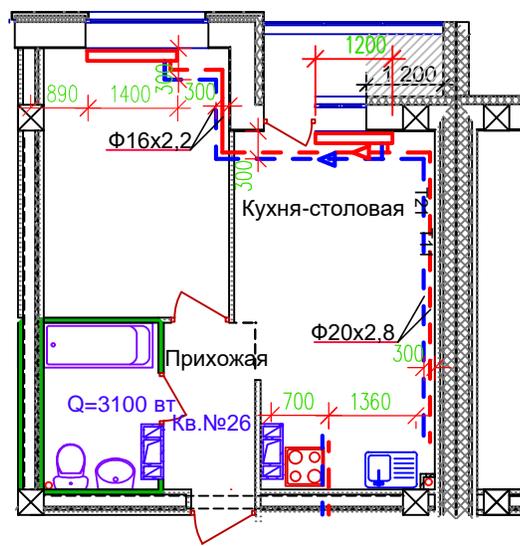

Многоэтажный жилой дом с подземной автостоянкой по ул.Профсоюзной, 20 в Ворошиловском районе г.Волгограда

Изм	Кол	Лист	До	Подпись	Дата
Разраб.					
Пров.					
Т.контр.					
Н.контр.					
Утв.					


Схема разводки отопления

Стадия	Масса	Масштаб
И		
Лист	Листов	

1 с 5 эт 26 кв

Перв. примен.

Справ. #

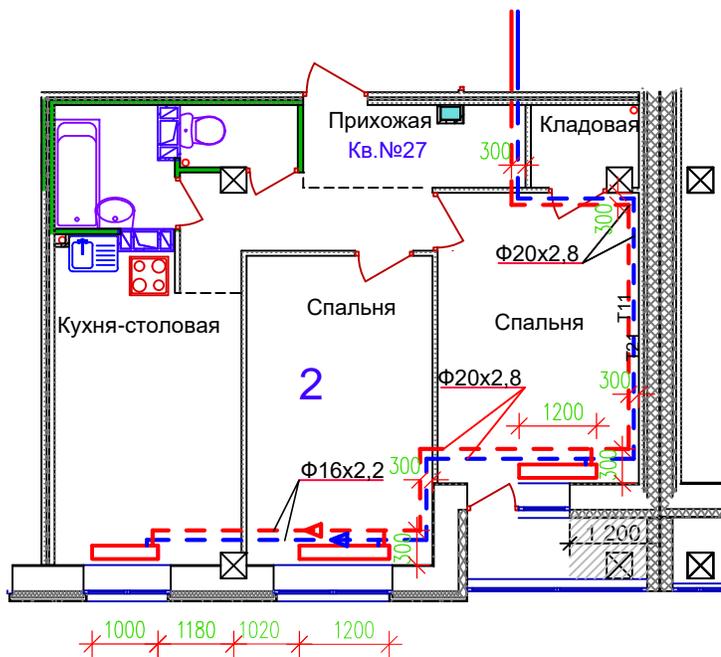

Подпись и дата

Взам. # дубл.

Взам. инв. #

Подпись и дата

Инв. # подл.

Изм	Кол	Лист	До	Подпись	Дата
Разраб.					
Пров.					
Т.контр.					
Н.контр.					
Утв.					

Многоэтажный жилой дом с подземной автостоянкой по ул.Профсоюзной, 20 в Ворошиловском районе г.Волгограда

Схема разводки отопления

Стадия	Масса	Масштаб
И		
Лист		Листов

1с 5эт 27Кв

Справ. #


Перв. примен.

Подпись и дата

Взам. # дубл.

Взам. инв. #

Инв. #	Подпись	Дата			
Изм	Кол	Лист	Документ	Подпись	Дата
Разраб.					
Пров.					
Т.контр.					
Н.контр.					
Утв.					

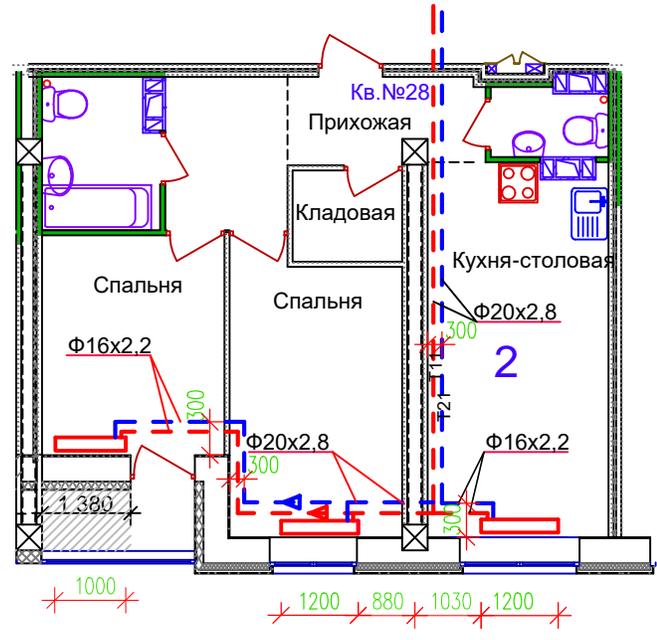

Многоэтажный жилой дом с подземной автостоянкой по ул.Профсоюзной, 20 в Ворошиловском районе г.Волгограда

Изм Кол Лист Док Подпись Дата		Схема разводки отопления		Стадия	Масса	Масштаб
				И		
				Лист	Листов	
		1с 5эт 28Кв				

Перв. примен.

Справ. #

Подпись и дата

Взам. # дубл.

Взам. инв. #

Инв. # подпись и дата



Многоэтажный жилой дом с подземной автостоянкой по ул.Профсоюзной, 20 в Ворошиловском районе г.Волгограда

Изм	Кол	Лист	До	Подпись	Дата
Разраб.					
Пров.					
Т.контр.					
Н.контр.					
Утв.					

Схема разводки отопления

Стадия	Масса	Масштаб
И		
Лист	Листов	

1с 5эт 29Кв

Перв. примен.

Справ. #


Подпись и дата

Взам. # дубл.

Взам. инв. #

Подпись и дата

Инв. # подп.

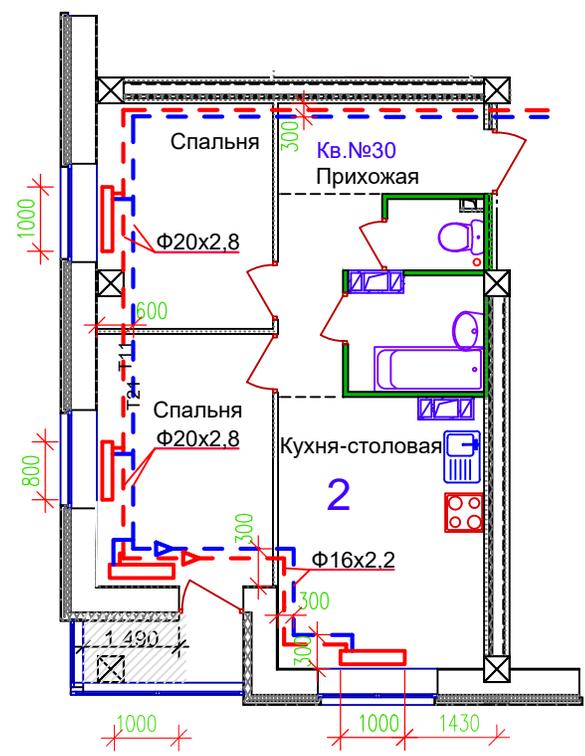

Многоэтажный жилой дом с подземной автостоянкой по ул.Профсоюзной, 20 в Ворошиловском районе г.Волгограда

Изм	Кол	Лист	До	Подпись	Дата
Разраб.					
Пров.					
Т.контр.					
Н.контр.					
УТВ.					


Схема разводки отопления

1с 5эт 30Кв

Стадия	Масса	Масштаб
И		
Лист	Листов	

Перв. примен.

Справ. #

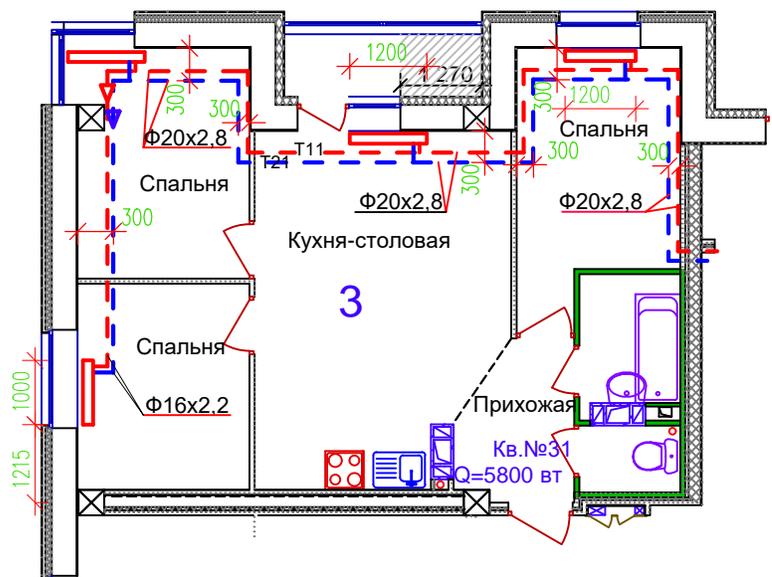

Подпись и дата

Взаим. # дубл.

Взаим. инв. #

Инв. # подпись и дата

Изм	Кол	Лист	Докум	Подпись	Дата
Разраб.					
Пров.					
Т.контр.					
Н.контр.					
УТВ.					

Многоэтажный жилой дом с подземной автостоянкой по ул.Профсоюзной, 20 в Ворошиловском районе г.Волгограда


Схема разводки отопления

Стадия	Масса	Масштаб
И		
Лист	Листов	

1с 5эт 31Кв

Перв. примен.

Справ. #

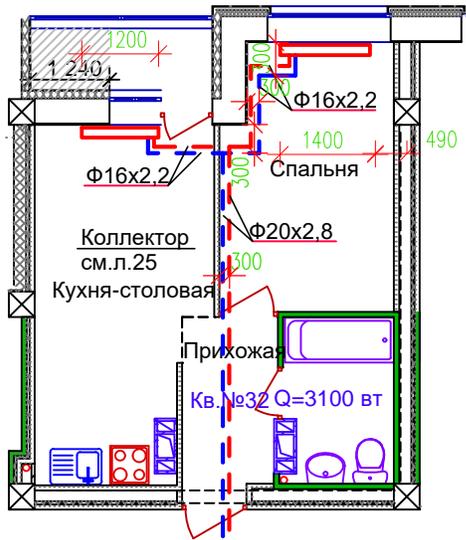

Подпись и дата

Взам. # дубл.

Взам. инв. #

Инв. # подпись и дата

Изм	Кол	Лист	До	Подпись	Дата
Разраб.					
Пров.					
Т.контр.					
Н.контр.					
Утв.					

Многоэтажный жилой дом с подземной автостоянкой по ул.Профсоюзной, 20 в Ворошиловском районе г.Волгограда

Схема разводки отопления

Стадия	Масса	Масштаб
И		
Лист	Листов	

1с 6 эт 32Кв

Перв. примен.


Справ. #

Подпись и дата

Взам. # дубл.

Взам. инв. #

Инв. #  
подпись  
Изм  
Разраб.  
Пров.  
Т.контр.  
Н.контр.  
УТВ.

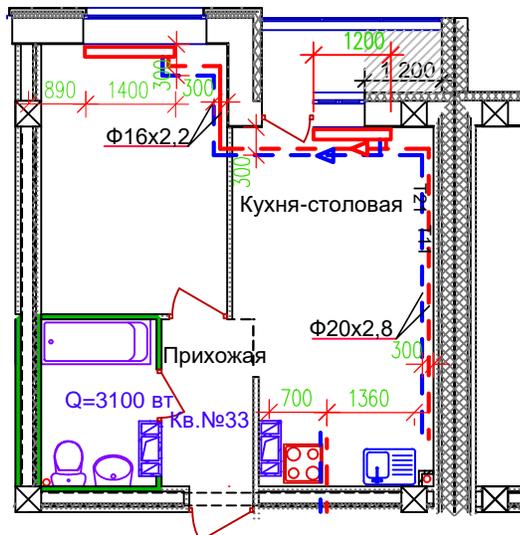


Многоэтажный жилой дом с подземной автостоянкой по ул.Профсоюзной, 20 в Ворошиловском районе г.Волгограда

Изм	Кол	Лист	Документ	Подпись	Дата	Стадия	Масса	Масштаб
Разраб.						И		
Пров.						Лист	Листов	
Т.контр.								
Н.контр.								
УТВ.								

1 с 6 эт 33Кв

Перв. примен.
Справ. #

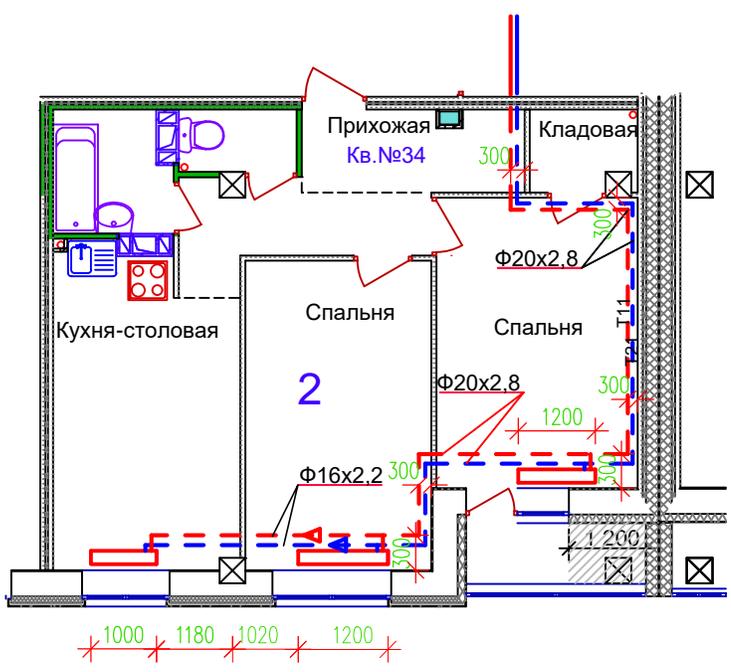

Подпись и дата
Взам. # дубл.
Взам. инв. #

Инв. #	подпись	дата							

Многоэтажный жилой дом с подземной автостоянкой по ул.Профсоюзной, 20 в Ворошиловском районе г.Волгограда

Изм		Кол	Лист	Док	Подпись	Дата	Схема разводки отопления	Стадия	Масса	Масштаб
Разраб.								И		
Пров.										
Т.контр.								Лист	Листов	
Н.контр.										
УТВ.										
							1с 6 эт 34Кв			

Справ. #

Перв. примен.

Подпись и дата


Взам. # дубл.

Взам. инв. #

Инв. #

подпись

дата

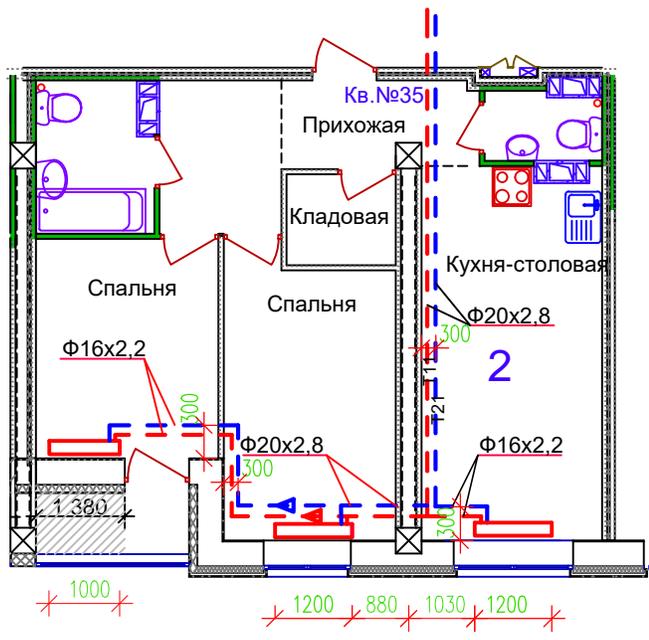

Многоэтажный жилой дом с подземной автостоянкой по ул.Профсоюзной, 20 в Ворошиловском районе г.Волгограда

Изм	Кол	Лист	До	Подпись	Дата
Разраб.					
Пров.					
Т.контр.					
Н.контр.					
Утв.					

Схема разводки отопления

Стадия	Масса	Масштаб
И		
Лист	Листов	

1с 6эт 35Кв

Перв. примен.

Справ. #


Подпись и дата

Взам. # дубл.

Взам. инв. #

Подпись и дата

Инв. # подпись

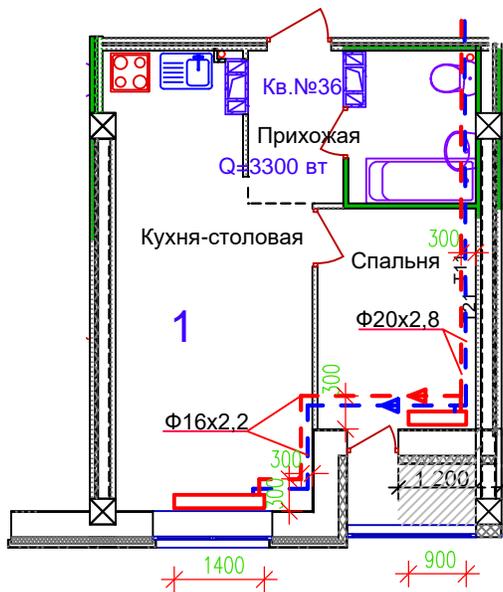

Многоэтажный жилой дом с подземной автостоянкой по ул.Профсоюзной, 20 в Ворошиловском районе г.Волгограда

Изм	Кол	Лист	До	Подпись	Дата
Разраб.					
Пров.					
Т.контр.					
Н.контр.					
Утв.					

Схема разводки отопления

Стадия	Масса	Масштаб
И		
Лист	Листов	

1с 6эт 36Кв

Справ. #

Перв. примен.

Подпись и дата

Взаим. # дубл.

Взаим. инв. #

Инв. #

подпись

Изм

Кол

Лист

До

подпись

Дата


Разраб.

Пров.

Т.контр.

Н.контр.

Утв.

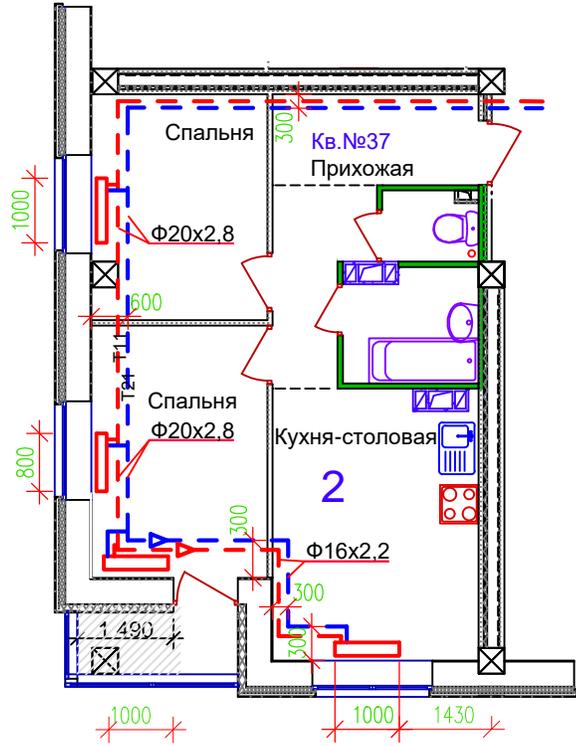

Многоэтажный жилой дом с подземной автостоянкой по ул.Профсоюзной, 20 в Ворошиловском районе г.Волгограда


Схема разводки отопления

Стадия	Масса	Масштаб
И		
Лист	Листов	

1с 6 эт 37Кв

Перв. примен.

Справ. #

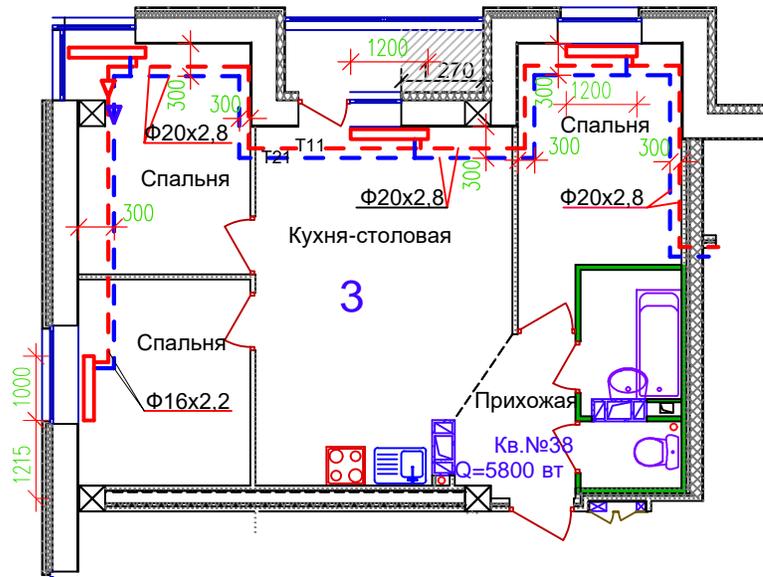

Подпись и дата

Взам. # дубл.

Взам. инв. #

Подпись и дата

Инв. #  
подпись  
Изм  
Разраб.  
Пров.  
Т.контр.  
Н.контр.  
Утв.

Многоэтажный жилой дом с подземной автостоянкой по ул.Профсоюзной, 20 в Ворошиловском районе г.Волгограда

Изм	Кол	Лист	Документ	Подпись	Дата	Стадия	Масса	Масштаб
Разраб.						И		
Пров.								
Т.контр.						Лист	Листов	
Н.контр.								
Утв.								

1с 6 эт 38Кв


Перв. примен.  
Справ. #

Подпись и дата

Взам. # дубл.

Взам. инв. #

Инв. #  
подпись  
Изм  
Кол  
Лист  
Докум  
Подпись  
Дата

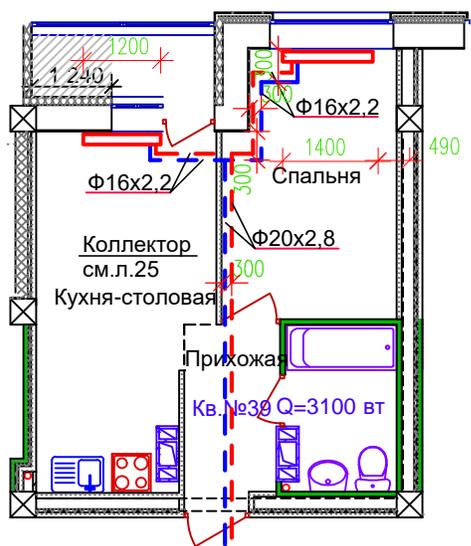

Многоэтажный жилой дом с подземной автостоянкой по ул.Профсоюзной, 20 в Ворошиловском районе г.Волгограда

Изм	Кол	Лист	Докум	Подпись	Дата
Разраб.					
Пров.					
Т.контр.					
Н.контр.					
УТВ.					

Схема разводки отопления

Стадия	Масса	Масштаб
И		

Лист	Листов

1с 7эт 39Кв

Справ. #

Перв. примен.


Подпись и дата

Взам. # дубл.

Взам. инв. #

Инв. #

Подпись и дата

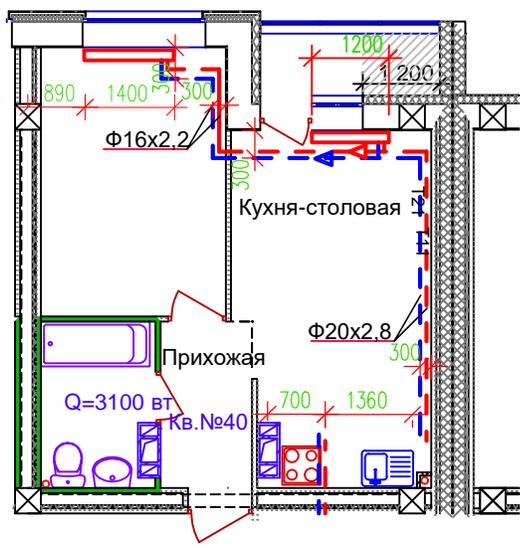

Многоэтажный жилой дом с подземной автостоянкой по ул.Профсоюзной, 20 в Ворошиловском районе г.Волгограда

Изм	Кол	Лист	Доку	Подпи	Дата
Разраб.					
Пров.					
Т.контр.					
Н.контр.					
УТВ.					

Схема разводки отопления

1с 7эт 40Кв

Стадия	Масса	Масштаб
И		
Лист	Листов	



Перв. примен.


Справ. #

Подпись и дата

Взам. # дубл.

Взам. инв. #

Инв. #  
подпись  
Изм  
Разраб.  
Пров.  
Т.контр.  
Н.контр.  
Утв.

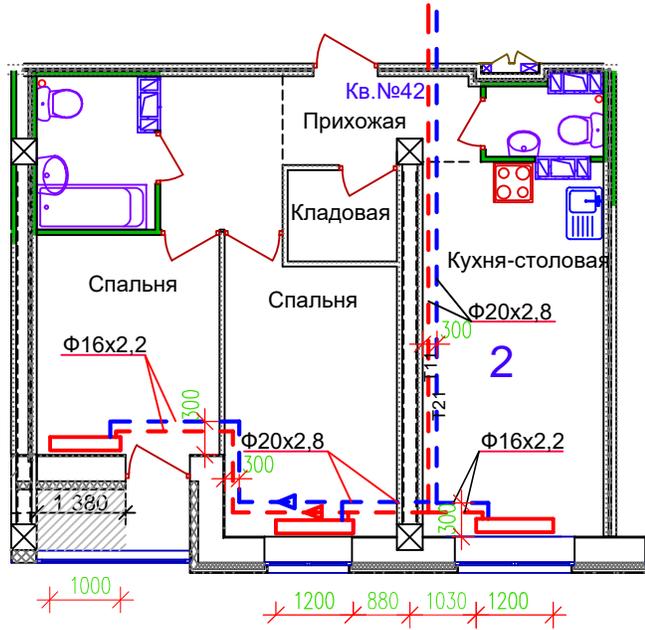

Многоэтажный жилой дом с подземной автостоянкой по ул.Профсоюзной, 20 в Ворошиловском районе г.Волгограда

Изм	Кол	Лист	До	Подпись	Дата

Схема разводки отопления

Стадия	Масса	Масштаб
И		
Лист	Листов	

1с 7эт 42Кв

Справ. #

Перв. примен.

Подпись и дата

Взам. # дубл.

Взам. инв. #

Инв. #

Подпись

Изм

Кол

Лист

Док


Подпи

Дата

Т, контр.

Н, контр.

УТВ.

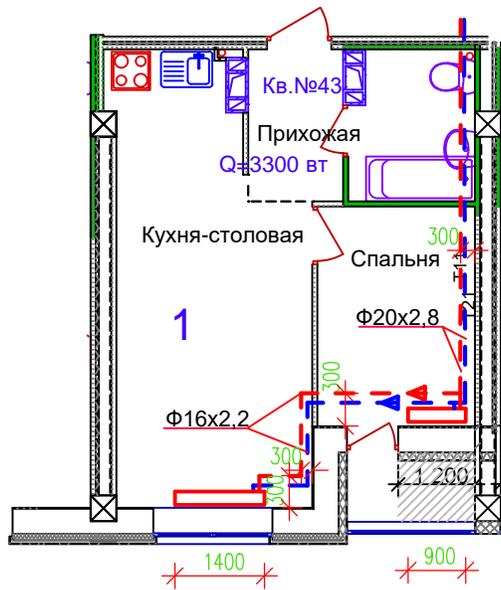

Многоэтажный жилой дом с подземной автостоянкой по ул.Профсоюзной, 20 в Ворошиловском районе г.Волгограда

Схема разводки отопления

Стадия

Масса

Масштаб

И

Лист


Листов

1с 7эт 43Кв

Перв. примен.  
Справ. #

Подпись и дата  
Взам. # дубл.  
Взам. инв. #

Инв. #  
подпись и дата  
Изм.  
Кол.  
Лист  
Док.  
Подпись  
Дата

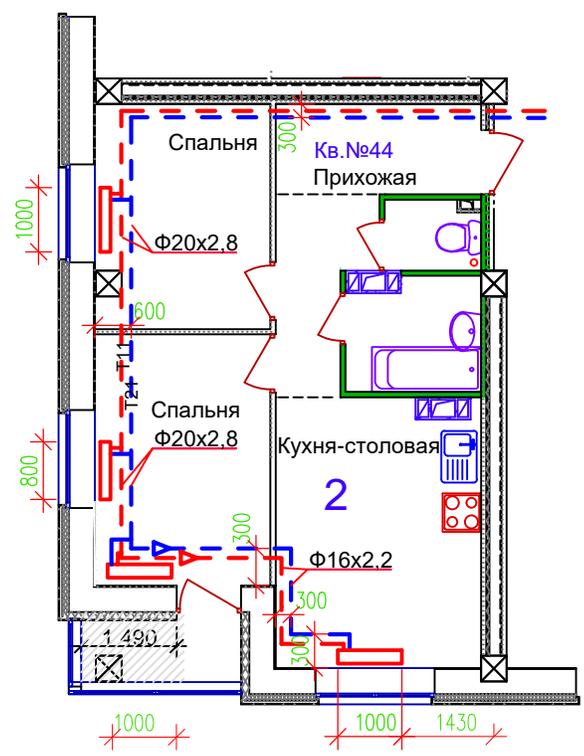

Многоэтажный жилой дом с подземной автостоянкой по ул.Профсоюзной, 20 в Ворошиловском районе г.Волгограда


Изм.	Кол.	Лист	Док.	Подпись	Дата
Разраб.					
Пров.					
Т.контр.					
Н.контр.					
Утв.					

Схема разводки отопления  
1с 7эт 44Кв

Стадия	Масса	Масштаб
И		
Лист	Листов	

Перв. примен.

Справ. #

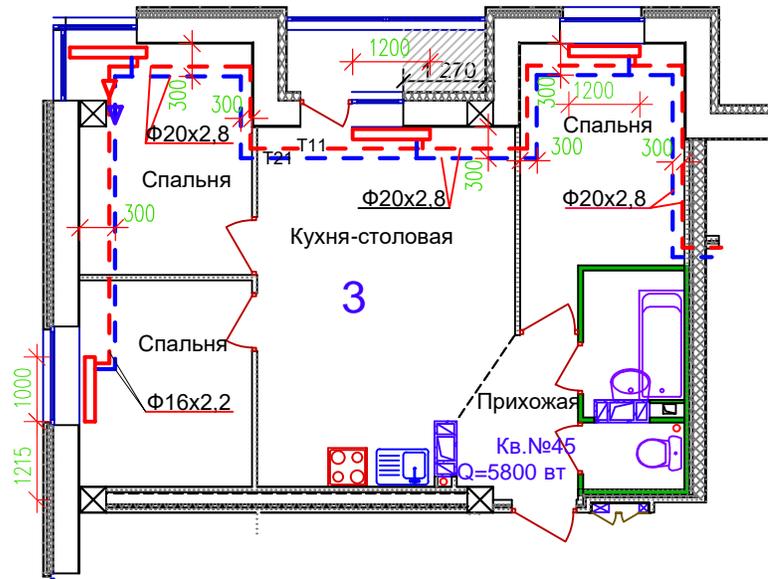

Подпись и дата

Взаим. # дубл.

Взаим. #

Инв. # подп.

Изм

Разраб,

Пров,

Т.контр,

Н.контр,

УТВ,


Многоэтажный жилой дом с подземной автостоянкой по ул.Профсоюзной, 20 в Ворошиловском районе г.Волгограда

Изм	Кол	Лист	Докум	Подпись	Дата	Схема разводки отопления	Стадия	Масса	Масштаб
							И		
							Лист	Листов	

1с 7эт 45Кв

Перв. примен.

Справ. #

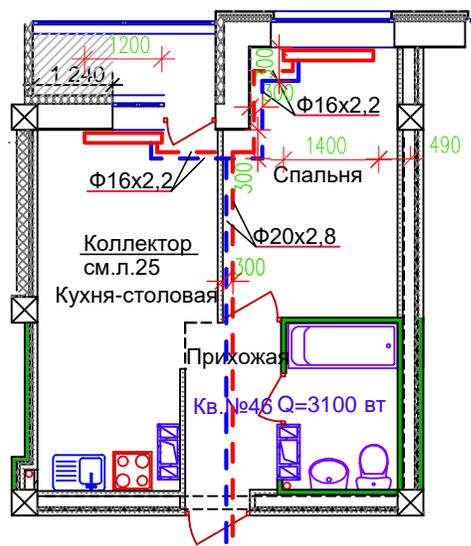

Подпись и дата

Взам. # дубл.

Взам. инв. #

Подпись и дата

Инв. #  
 Подпись  
 И

Изм	Кол	Лист	До	Подпи	Дата
Разраб,					
Пров,					
Т.контр,					
Н.контр,					
УТВ,					

Многоэтажный жилой дом с подземной автостоянкой по ул.Профсоюзной, 20 в Ворошиловском районе г.Волгограда

Схема разводки отопления

Стади	Масса	Масштаб
И		
Лист	Листов	

1с 8эт 46Кв

Перв. примен.

Справ. #


Подпись и дата

Взам. # дубл.

Взам. инв. #

Подпись и дата

Инв. # подл.

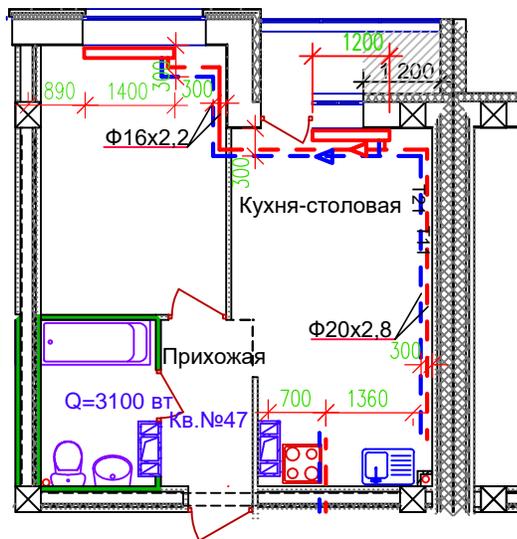

Многоэтажный жилой дом с подземной автостоянкой по ул.Профсоюзной, 20 в Ворошиловском районе г.Волгограда

Изм	Кол	Лист	До	Кол	Подпись	Дата	Схема разводки отопления	Стадия	Масса	Масштаб
Разраб.								И		
Пров.										
Т.контр.								Лист	Листов	
Н.контр.										
Утв.										
1с 8эт 47Кв										



Справ. #

Перв. примен.

Подпись и дата


Взам. # дубл.

Взам. инв. #

Инв. #

подпись

и дата

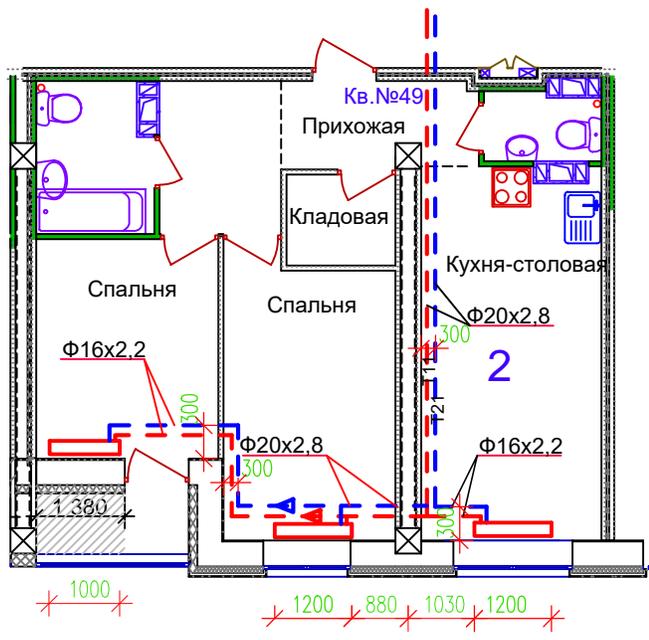

					Многоэтажный жилой дом с подземной автостоянкой по ул.Профсоюзной, 20 в Ворошиловском районе г.Волгограда				
Изм	Кол	Лист	До	Подпись	Дата	Схема разводки отопления	Стадия	Масса	Масштаб
Разраб.							И		
Пров.									
Т.контр.							Лист	Листов	
Н.контр.									
Утв.						1с 8эт 49Кв			

Перв. примен.


Справ. #

Подпись и дата

Взам. # дубл.

Взам. инв. #

Инв. # подпись и дата

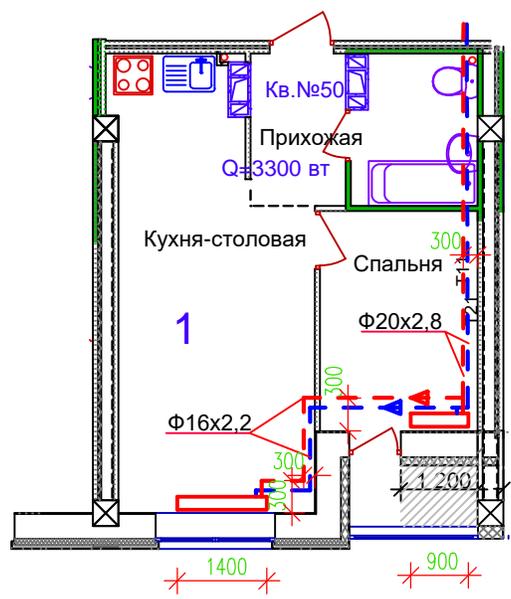


Многоэтажный жилой дом с подземной автостоянкой по ул.Профсоюзной, 20 в Ворошиловском районе г.Волгограда

Изм	Кол	Лист	До	Подпись	Дата	Стадия	Масса	Масштаб
Разраб.						И		
Пров.								
Т.контр.						Лист	Листов	
Н.контр.								
Утв.								
1 с 8 эт 50 кв								

Перв. примен.  
Справ. #

Подпись и дата  
Взам. # дубл.  
Взам. инв. #

Инв. #	подпись	дата	подпись	дата	подпись	дата
Изм	Кол	Лист	До	Подпись	дата	
Разраб.						
Пров.						
Т.контр.						
Н.контр.						
УТВ.						

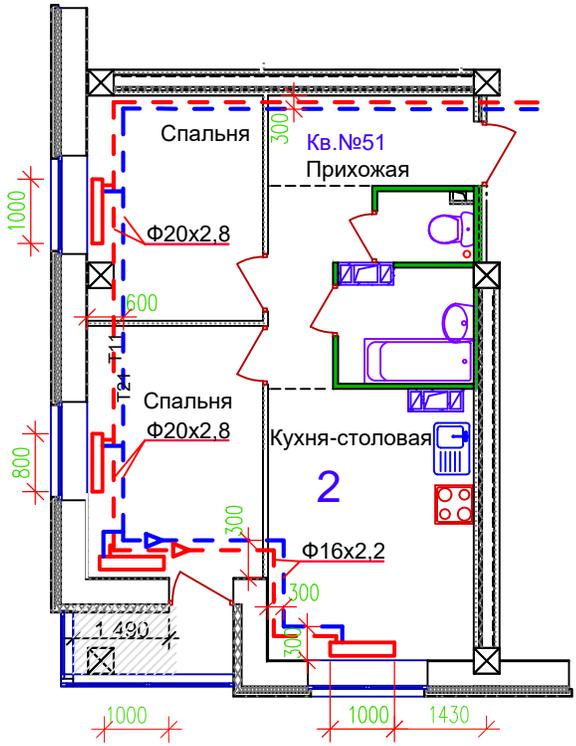


Многоэтажный жилой дом с подземной автостоянкой по ул.Профсоюзной, 20 в Ворошиловском районе г.Волгограда

Схема разводки отопления

1с 8эт 51Кв

Стадия	Масса	Масштаб
И		
Лист	Листов	

Перв. примен.	
Справ. #	

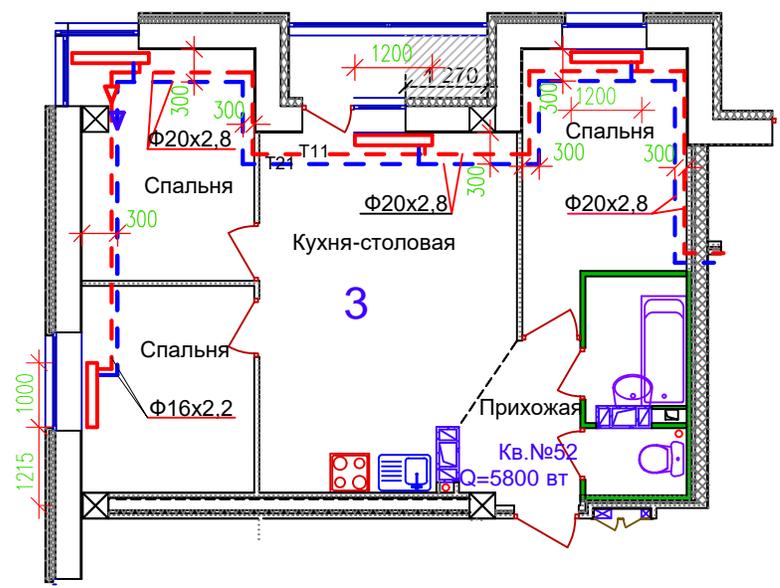


Инв. #	подпись и дата	Взам. инв. #	Взам. # дубл.	Подпись и дата

Многоэтажный жилой дом с подземной автостоянкой по ул.Профсоюзной, 20 в Ворошиловском районе г.Волгограда				
Изм	Кол	Лист	До	Код
Разраб.				
Пров.				
Т.контр.				
Н.контр.				
Утв.				
1 с 8 эт 52Кв				
И	И	И	И	И
Лист		Листов		

Перв. примен.

Справ. #

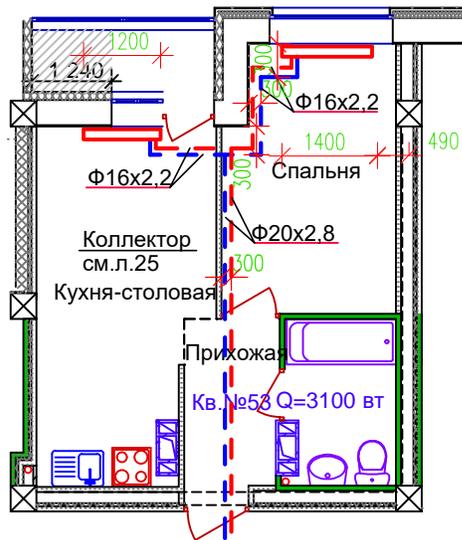

Подпись и дата

Взам. # дубл.

Взам. инв. #

Подпись и дата

Инв. # подпись

Многоэтажный жилой дом с подземной автостоянкой по ул. Профсоюзной, 20 в Ворошиловском районе г. Волгограда

Изм	Кол	Лист	Документ	Подпись	Дата
Разраб.					
Пров.					
Т. контр.					
Н. контр.					
Утв.					

Схема разводки отопления

Стадия	Масса	Масштаб
И		
Лист	Листов	

1с 9эт 53Кв

Перв. примен.

Справ. #


Подпись и дата

Взам. # дубл.

Взам. инв. #

Подпись и дата

Инв. #  
подпись  
Изм.  
Разраб.  
Пров.  
Т. контр.  
Н. контр.  
Утв.

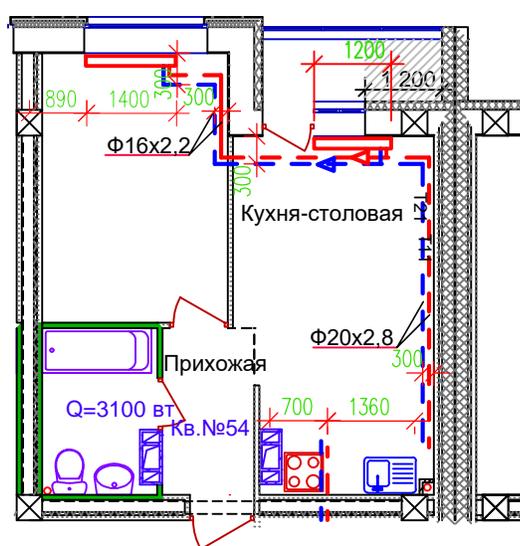

Многоэтажный жилой дом с подземной автостоянкой по ул.Профсоюзной, 20 в Ворошиловском районе г.Волгограда

Изм.	Кол	Лист	До	Код	Подпись	Дата


Схема разводки отопления

Стадия	Масса	Масштаб
И		
Лист	Листов	

1с 9эт 54Кв

Перв. примен.

Справ. #

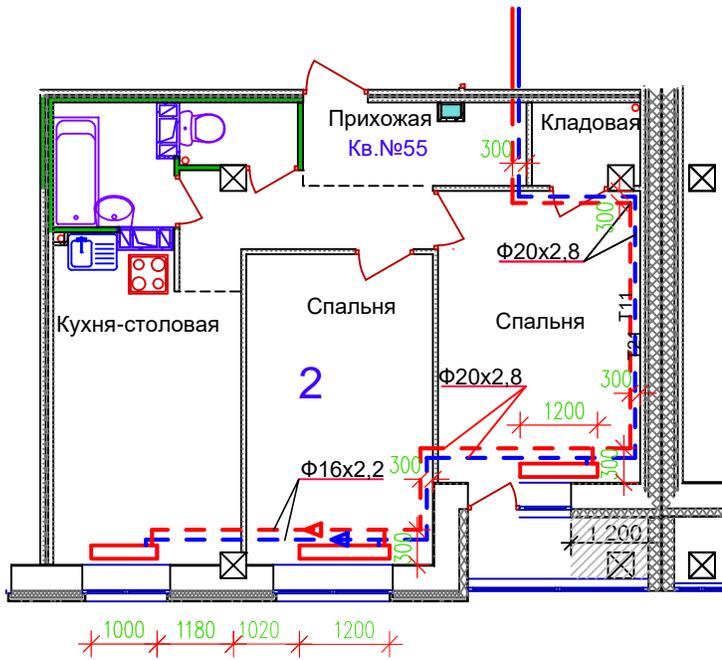

Подпись и дата

Взаим. дубл.

Взаим. инв. #

Инв. # подп.

Изм.	Кол.	Лист	До	Подп.	Дата
Разраб.					
Пров.					
Т.контр.					
Н.контр.					
Утв.					

Многоэтажный жилой дом с подземной автостоянкой по ул.Профсоюзной, 20 в Ворошиловском районе г.Волгограда

Схема разводки отопления

1с 9эт 55Кв

Стадия Масса Масштаб

И

Лист

Перв. примен.


Справ. #

Подпись и дата

Взам. # дубл.

Взам. инв. #

Инв. #  
подпись  
И  
Разраб.  
Пров.  
Т. контр.  
Н. контр.  
УТВ.

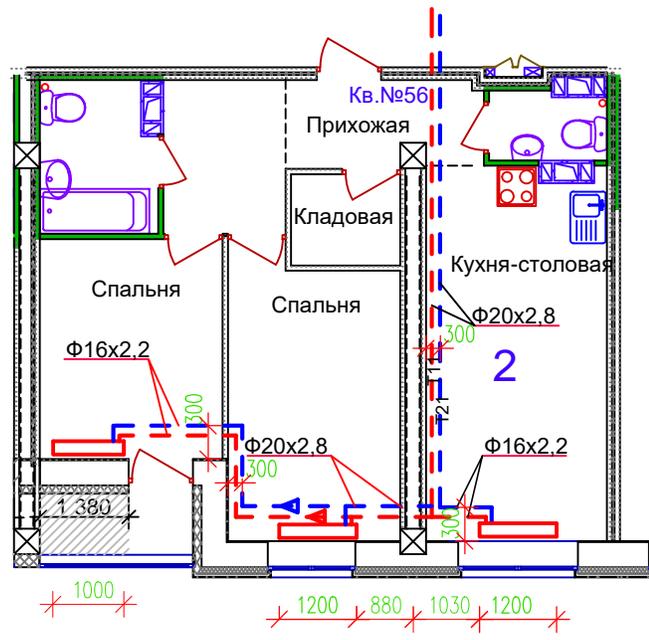

Многоэтажный жилой дом с подземной автостоянкой по ул. Профсоюзной, 20 в Ворошиловском районе г. Волгограда

Изм	Кол	Лист	Док	Подпись	Дата
Разраб.					
Пров.					
Т. контр.					
Н. контр.					
УТВ.					

Схема разводки отопления

Стадия Масса Масштаб

И

Лист Листов

1с 9эт 56Кв

Перв. примен.

Справ. #


Подпись и дата

Взам. # дубл.

Взам. инв. #

Подпись и дата

Инв. # подпись

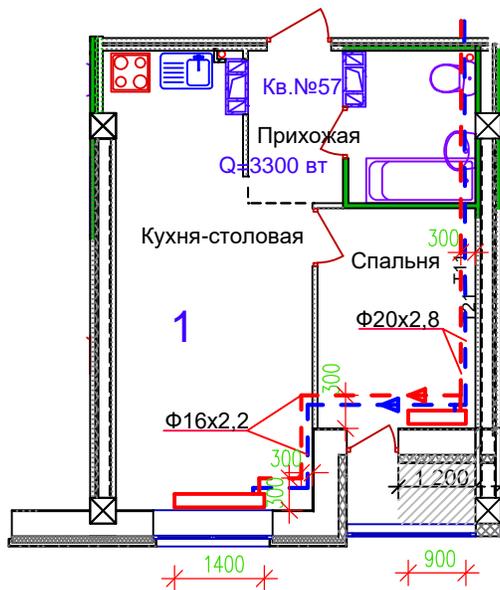

Многоэтажный жилой дом с подземной автостоянкой по ул.Профсоюзной, 20 в Ворошиловском районе г.Волгограда

Изм	Кол	Лист	Док	Подпись	Дата
Разраб.					
Пров.					
Т.контр.					
Н.контр.					
Утв.					

Схема разводки отопления

Стадия	Масса	Масштаб
И		
Лист	Листов	

1с 9эт 57Кв

Справ. #


Перв. примен.

Подпись и дата

Взаим. дубл.

Взаим. инв. #

Инв. # подпись и дата

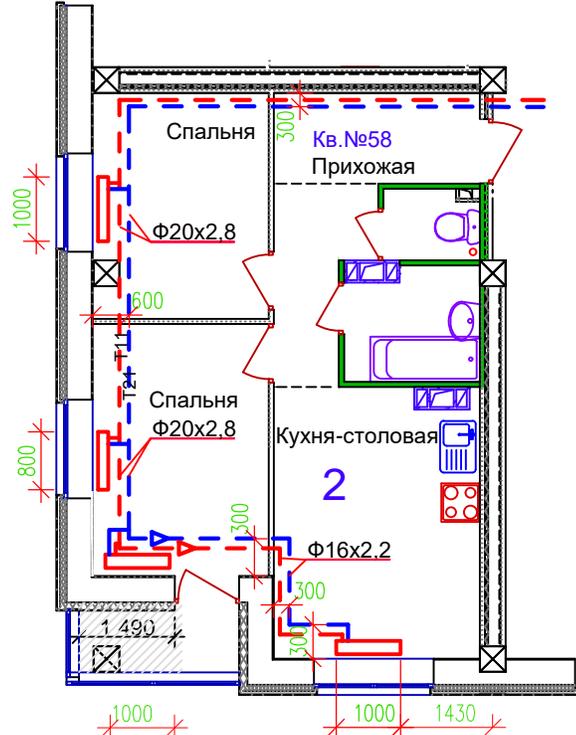

Многоэтажный жилой дом с подземной автостоянкой по ул.Профсоюзной, 20 в Ворошиловском районе г.Волгограда

Изм	Кол	Лист	Документ	Подпись	Дата
Разраб.					
Пров.					
Т.контр.					
Н.контр.					
Утв.					


Схема разводки отопления

Стадия	Масса	Масштаб
И		
Лист		Листов

1с 9эт 58Кв

Перв. примен.

Справ. #

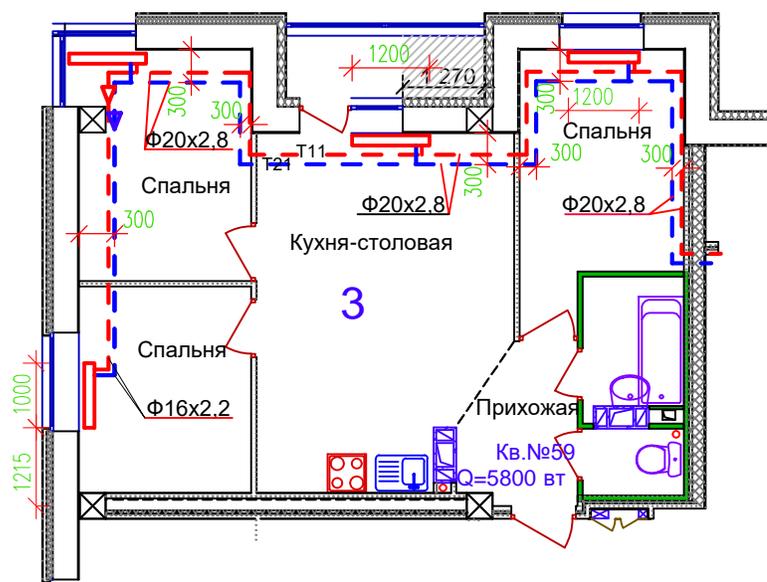

Подпись и дата

Взам. # дубл.

Взам. инв. #

Подпись и дата

Инв. #  
подпись  
И

Изм	Кол	Лист	До	Подпись	Дата
Разраб.					
Пров.					
Т.контр.					
Н.контр.					
Утв.					

Многоэтажный жилой дом с подземной автостоянкой по ул.Профсоюзной, 20 в Ворошиловском районе г.Волгограда

Схема разводки отопления

1с 9эт 59Кв


Стадия Масса Масштаб

И

Лист Листов

Перв. примен.

Справ. #

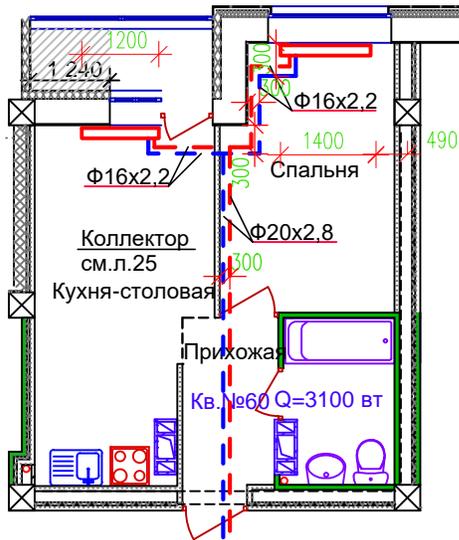

Подпись и дата

Взам. # дубл.

Взам. инв. #

Подпись и дата

Инв. # подл.

Изм	Кол	Лист	До	Подпи	Дата
Разраб.					
Пров.					
Т. контр.					
Н. контр.					
Утв.					

Многоэтажный жилой дом с подземной автостоянкой по ул.Профсоюзной, 20 в Ворошиловском районе г.Волгограда

Схема разводки отопления

Стади	Масса	Масштаб
И		
Лист	Листов	

1с 10эт 60Кв

Перв. примен.

Справ. #


Подпись и дата

Взам. # дубл.

Взам. инв. #

Подпись и дата

Инв. # подпись

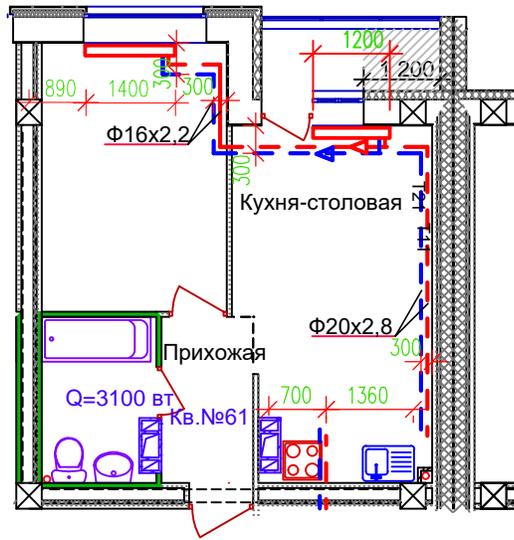


Многоэтажный жилой дом с подземной автостоянкой по ул.Профсоюзной, 20 в Ворошиловском районе г.Волгограда

Изм	Кол	Лист	До	Кол	Подпись	Дата	Схема разводки отопления	Стадия	Масса	Масштаб
Разраб.							И	Лист	Листов	
Пров.										
Т.контр.										
Н.контр.										
Утв.							1 с 10 эт 61Кв			

Перв. примен.

Справ. #

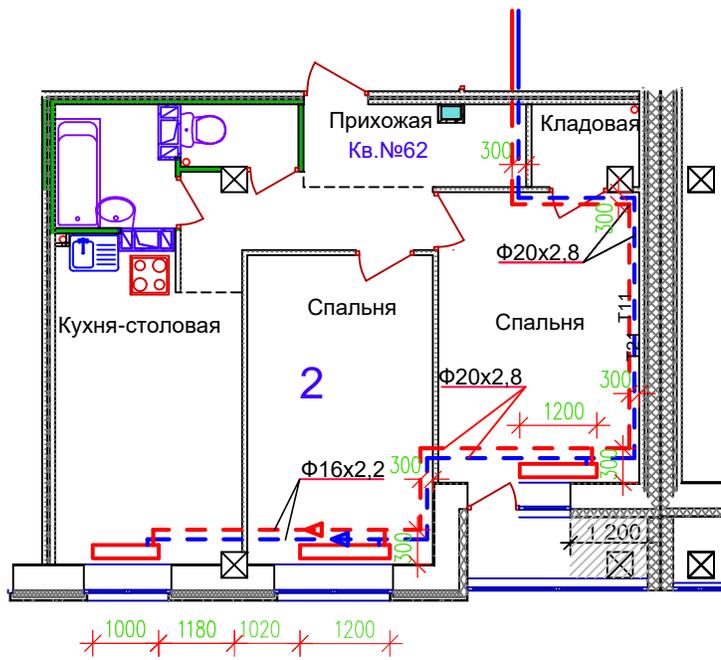

Подпись и дата

Взам. # дубл.

Взам. инв. #

Подпись и дата

Инв. # подл.  
Изм.  
Разраб.  
Пров.  
Т. контр.  
Н. контр.  
Утв.

Многоэтажный жилой дом с подземной автостоянкой по ул. Профсоюзной, 20 в Ворошиловском районе г. Волгограда

Схема разводки отопления

Стадия	Масса	Масштаб
И		
Лист		Листов

1с 10эт 62Кв

Справ. #

Перв. примен.

Подпись и дата


Взам. # дубл.

Взам. инв. #

Инв. #

подпись

и дата

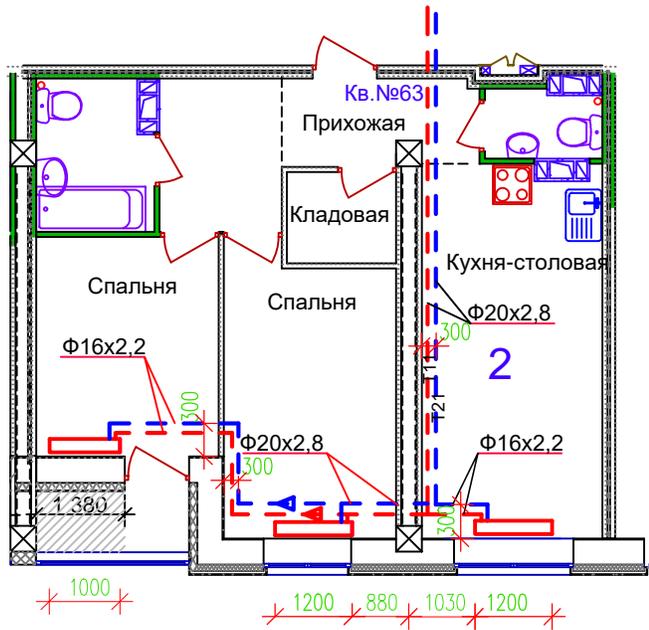

					Многоэтажный жилой дом с подземной автостоянкой по ул.Профсоюзной, 20 в Ворошиловском районе г.Волгограда				
Изм	Кол	Лист	Док	Подпись	Дата	Схема разводки отопления	Стадия	Масса	Масштаб
Разраб.							И		
Пров.									
Т.контр.							Лист	Листов	
Н.контр.									
Утв.									
						1с 10эт 63Кв			

Перв. примен.


Справ. #

Подпись и дата

Взам. # дубл.

Взам. инв. #

Инв. # подпись и дата

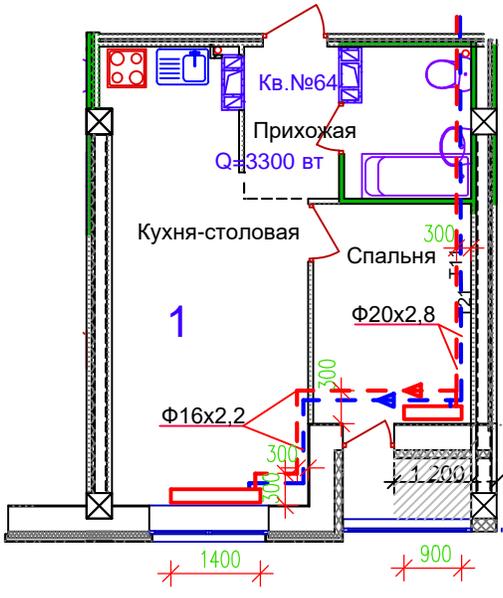

Многоэтажный жилой дом с подземной автостоянкой по ул.Профсоюзной, 20 в Ворошиловском районе г.Волгограда

Изм	Кол	Лист	До	Подпись	Дата
Разраб.					
Пров.					
Т.контр.					
Н.контр.					
Утв.					

Схема разводки отопления

Стадия	Масса	Масштаб
И		
Лист	Листов	

1с 10эт 64Кв

Справ. #

Перв. примен.

Подпись и дата

Взаим. # дубл.

Взаим. инв. #

Инв. # подл.

Подпись и дата

Изм

Кол

Лист

Док

Подпись

Дата


Разраб.

Пров.

Т. контр.

Н. контр.

Утв.

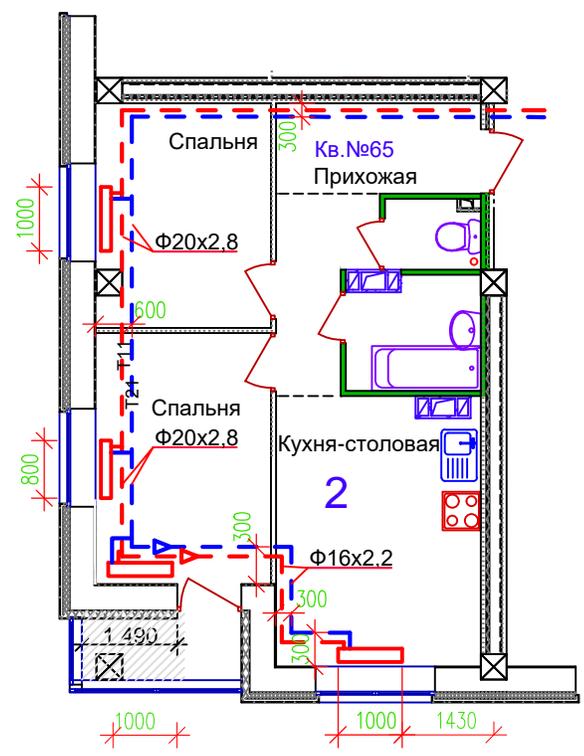


Многоэтажный жилой дом с подземной автостоянкой по ул.Профсоюзной, 20 в Ворошиловском районе г.Волгограда

Изм	Кол	Лист	Док	Подпись	Дата	Схема разводки отопления	Стадия	Масса	Масштаб
Разраб.						1 с 10 эт 65 Кв	И		
Пров.							Лист	Листов	
Т. контр.									
Н. контр.									
Утв.									

Перв. примен.

Справ. #

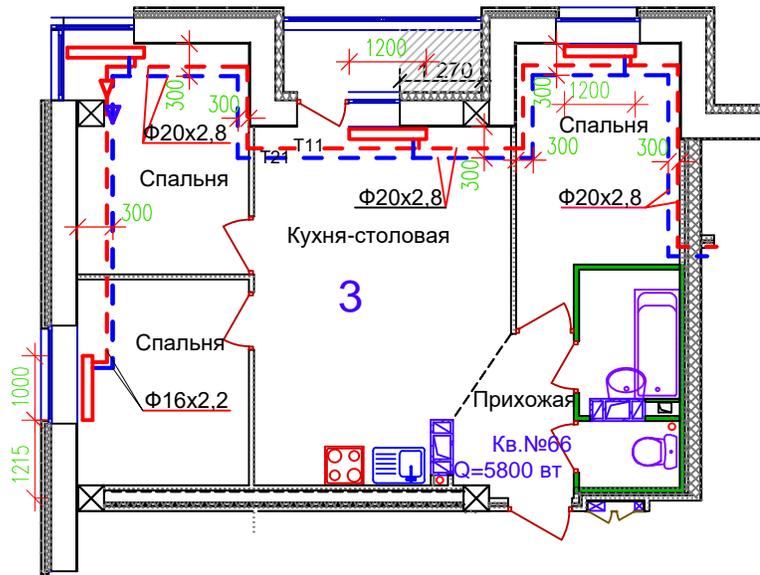

Подпись и дата

Взам. # дубл.

Взам. инв. #

Подпись и дата

Инв. # подл.  
Изм.  
Разраб.  
Пров.  
Т. контр.  
Н. контр.  
Утв.

Многоэтажный жилой дом с подземной автостоянкой по ул.Профсоюзной, 20 в Ворошиловском районе г.Волгограда

Изм	Кол	Лист	До	Подпись	Дата

Схема разводки отопления

Стадия	Масса	Масштаб
И		
Лист	Листов	

1с 10эт 66Кв

Справ. #

Перв. примен.

Подпись и дата

Взаим. # дубл.

Взаим. инв. #

Инв. # подл.

Изм

Кол

Лист

До

Подпись


Дата

Пров.

Т, контр.

Н, контр.

Утв.

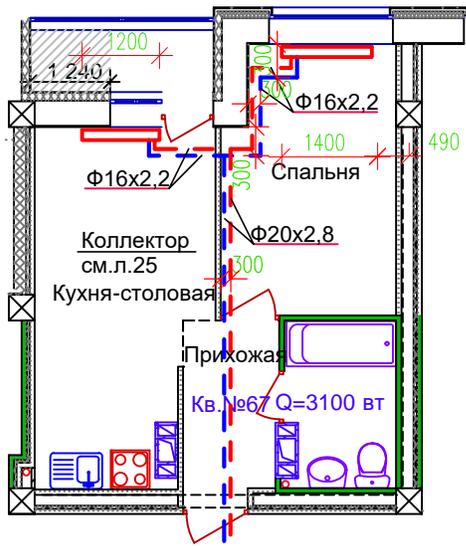

Многоэтажный жилой дом с подземной автостоянкой по ул. Профсоюзной, 20 в Ворошиловском районе г. Волгограда

Изм	Кол	Лист	До	Подпись	Дата
Разраб.					
Пров.					
Т, контр.					
Н, контр.					
Утв.					

Схема разводки отопления


1с 11эт 67Кв

Стадия	Масса	Масштаб
И		
Лист	Листов	

Перв. примен.  
Справ. #

Подпись и дата  
Взам. # дубл.  
Взам. инв. #

Инв. #  
Подпись и дата  
Изм.  
Кол.  
Лист  
Док.  
Подпись  
Дата

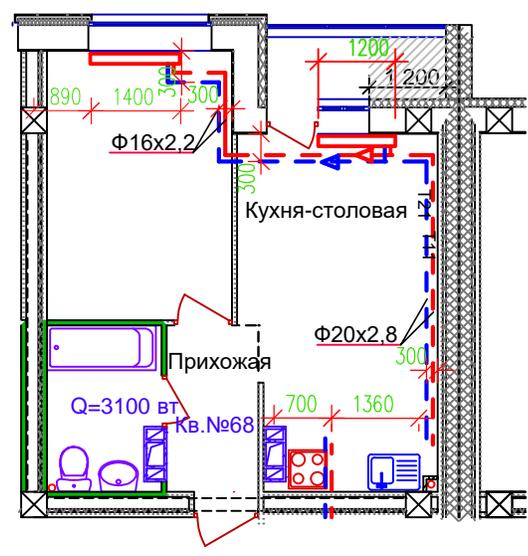

Многоэтажный жилой дом с подземной автостоянкой по ул.Профсоюзной, 20 в Ворошиловском районе г.Волгограда


Изм.	Кол.	Лист	Док.	Подпись	Дата
Разраб.					
Пров.					
Т.контр.					
Н.контр.					
УТВ.					

Схема разводки отопления

Стадия	Масса	Масштаб
И		
Лист	Листов	

1с 11эт 68Кв

Перв. примен.  
Справ. #

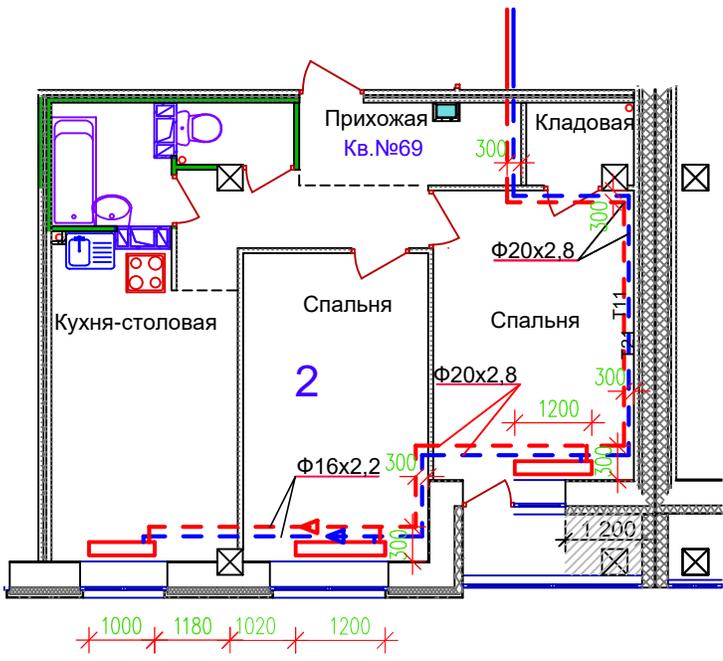

Подпись и дата  
Взам. # дубл.  
Взам. инв. #  
Инв. # подл.  
Инв. # подл. и дата

Изм	Кол	Лист	Документ	Подпись	Дата
Разраб.					
Пров.					
Т.контр.					
Н.контр.					
Утв.					

Многоэтажный жилой дом с подземной автостоянкой по ул.Профсоюзной, 20 в Ворошиловском районе г.Волгограда


Схема разводки отопления

Стадия	Масса	Масштаб
И		
Лист	Листов	

1с 11эт 69Кв

Перв. примен.

Справ. #

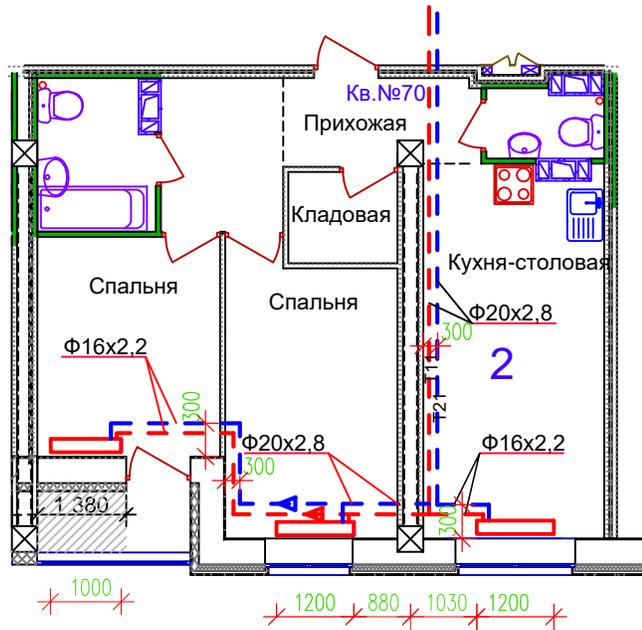

Подпись и дата

Взаим. дубл.

Взаим. инв. #

Подпись и дата

Инв. #  
подпись  
Изм  
Разраб,  
Пров,  
Т.контр,  
Н.контр,  
УТВ,

Многоэтажный жилой дом с подземной автостоянкой по ул.Профсоюзной, 20 в Ворошиловском районе г.Волгограда

Схема разводки отопления

Стадия	Масса	Масштаб
И		
Лист		Листов

1с 11эт 70Кв

Перв. примен.


Справ. #

Подпись и дата

Взам. # дубл.

Взам. инв. #

Инв. # подпись и дата

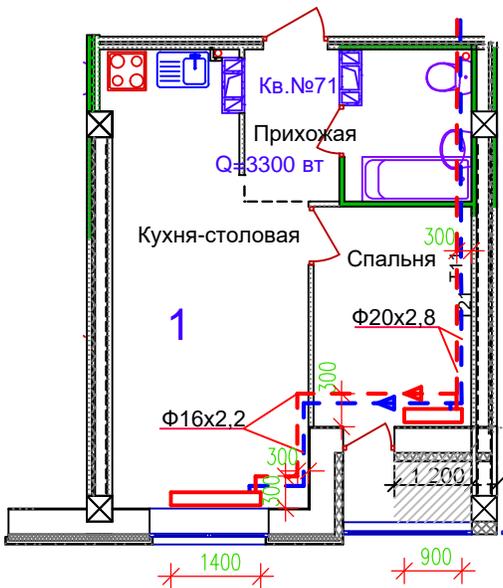

Многоэтажный жилой дом с подземной автостоянкой по ул.Профсоюзной, 20 в Ворошиловском районе г.Волгограда

Изм	Кол	Лист	Док	Подпись	Дата
Разраб.					
Пров.					
Т, контр.					
Н, контр.					
Утв.					

Схема разводки отопления


Стадия	Масса	Масштаб
И		
Лист	Листов	

1с 11эт 71Кв

Перв. примен.  
Справ. #

Подпись и дата  
Взам. # дубл.  
Взам. инв. #

Инв. #  
Подпись  
Изм  
Кол  
Лист  
Докум  
Подпись  
Дата

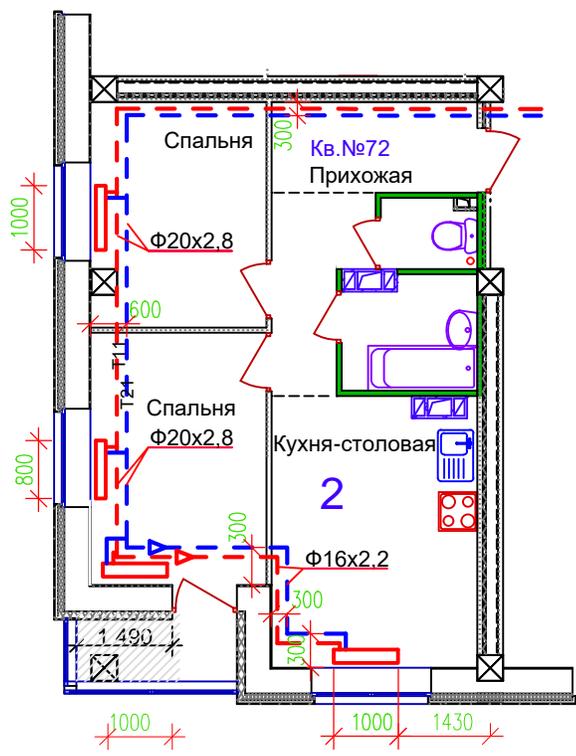


					Многоэтажный жилой дом с подземной автостоянкой по ул.Профсоюзной, 20 в Ворошиловском районе г.Волгограда		
					Схема разводки отопления		
					Стадия	Масса	Масштаб
					И		
					Лист	Листов	
					1с 11эт 72Кв		

Перв. примен.  
Справ. #

Подпись и дата  
Взам. # дубл.  
Взам. инв. #


Инв. #  
Подпись  
Изм.  
Кол.  
Лист  
Докум.  
Подпись  
Дата

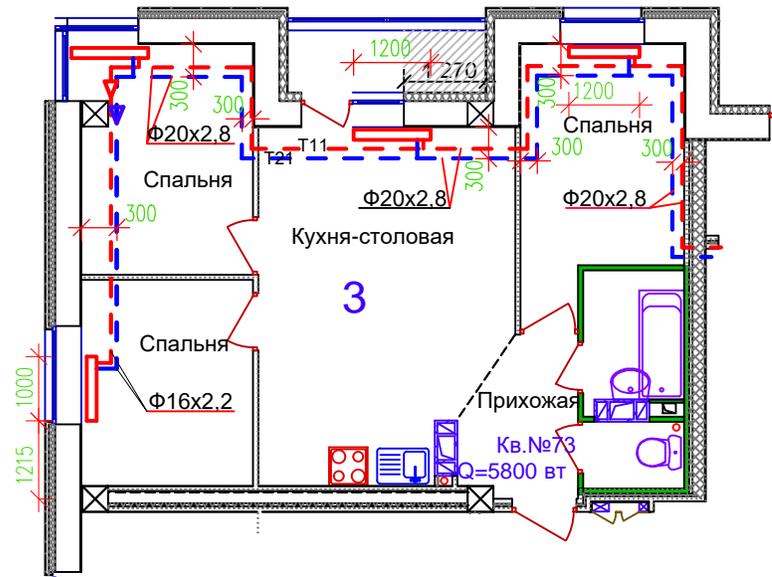

					Многоэтажный жилой дом с подземной автостоянкой по ул.Профсоюзной, 20 в Ворошиловском районе г.Волгограда						
					Изм			Стадия		Масштаб	
					Кол			И			
					Лист			Лист		Листов	
					Докум						
					Подпись						
					Дата						
					Схема разводки отопления						
					1с 11эт 73Кв						

Перв. примен.

Справ. #

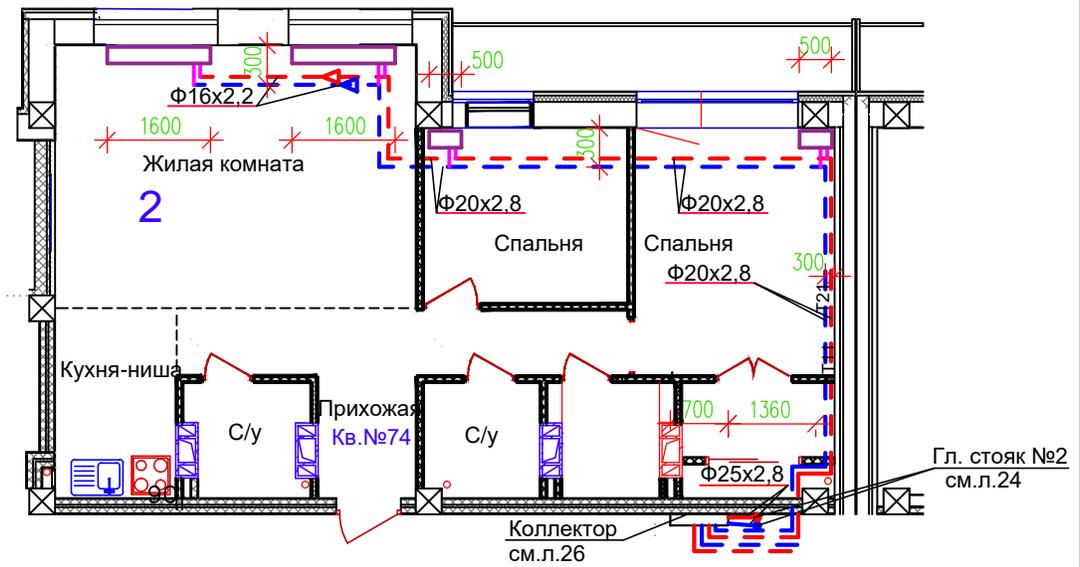

Подпись и дата

Взаим. дубл.

Взаим. инв. #

Подпись и дата

Инв. # подп.

Изм	Кол	Лист	До	Подпись	Дата
Разраб.					
Пров.					
Т. контр.					
Н. контр.					
Утв.					

Многоэтажный жилой дом с подземной автостоянкой по ул.Профсоюзной, 20 в Ворошиловском районе г.Волгограда

Схема разводки отопления

Стадия Масса Масштаб

И		
Лист	Листов	

1с 12эт 74Кв

Перв. примен.

Справ. #

Подпись и дата

Взам. # дубл.

Взам. инв. #

Подпись и дата

Инв. # подпись




Многоэтажный жилой дом с подземной автостоянкой по ул.Профсоюзной, 20 в Ворошиловском районе г.Волгограда

Изм	Кол	Лист	Документ	Подпись	Дата	Схема разводки отопления	Стадия	Масса	Масштаб
Разраб.						1с 12эт 75Кв	И		
Пров.					Лист		Листов		
Т.контр.									
Н.контр.									
Утв.									

Перв. примен.  
Справ. #

Подпись и дата  
Взаим. # дубл.  
Взаим. инв. #  
Инв. # подписи  
Изм. Кол. Лист. Док. Подпись. Дата

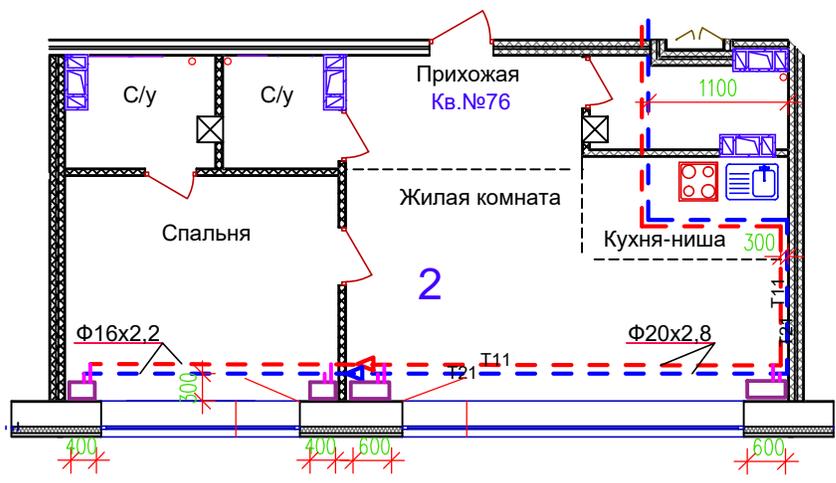


Многоэтажный жилой дом с подземной автостоянкой по ул.Профсоюзной, 20 в Ворошиловском районе г.Волгограда

Изм.	Кол.	Лист	Док.	Подпись	Дата
Разраб.					
Пров.					
Т.контр.					
Н.контр.					
УТВ.					

Схема разводки отопления  
1с 12эт 76 Кв

Стадия	Масса	Масштаб
И		
Лист	Листов	

Перв. примен.  
Справ. #

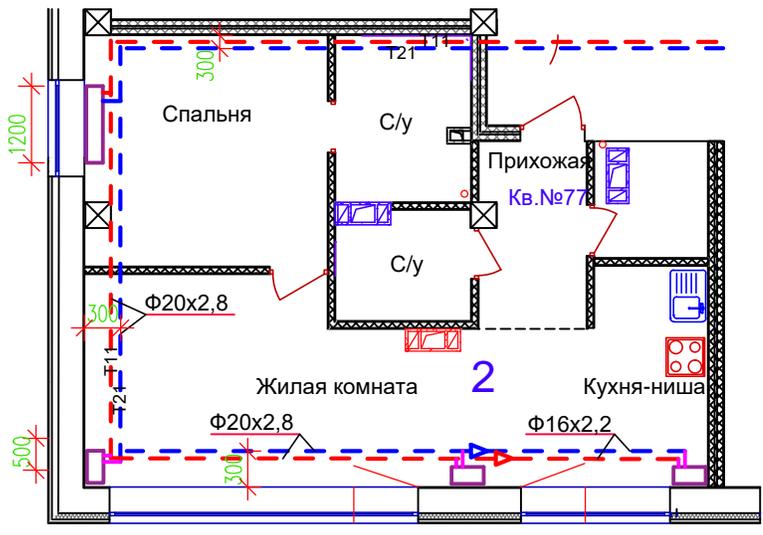

Подпись и дата  
Взам. # дубл.  
Взам. инв. #  
Инв. # подп.  
Инв. # подп.

Изм.	Кол	Лист	Док	Подпись	Дата
Разраб.					
Пров.					
Т.контр.					
Н.контр.					
Утв.					

Многоэтажный жилой дом с подземной автостоянкой по ул.Профсоюзной, 20 в Ворошиловском районе г.Волгограда

Схема разводки отопления


Стадия	Масса	Масштаб
И		
Лист		Листов

1с 12эт 77Кв

Справ, # \_\_\_\_\_  
Перв, примен, \_\_\_\_\_

Подпись и дата \_\_\_\_\_  
Взам. # дубл. \_\_\_\_\_  
Взам. инв. # \_\_\_\_\_

Инв. #	подпись	Изм	Кол	Лист	Докум	Подпись	Дата
		Разраб.					
		Пров.					
		Т.контр.					
		Н.контр.					
		УТВ.					

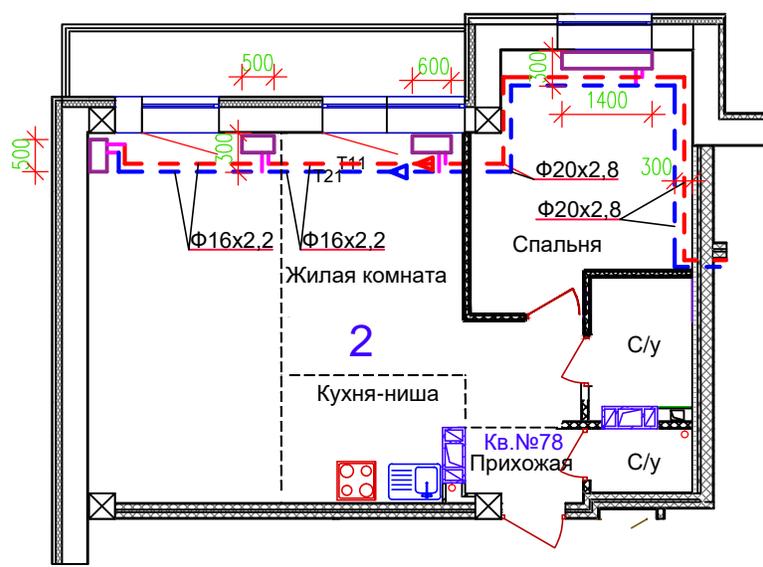

Многоэтажный жилой дом с подземной автостоянкой по ул.Профсоюзной, 20 в Ворошиловском районе г.Волгограда

Схема разводки отопления


Стадия	Масса	Масштаб
И		
Лист	Листов	

1с 12эт 78Кв

Справ. #	Перв. примен.
----------	---------------

Взам. # дубл.	Подпись и дата
---------------	----------------

Инв. #	подпись	Изм	Кол	Лист	Док	Код	подпись	дата

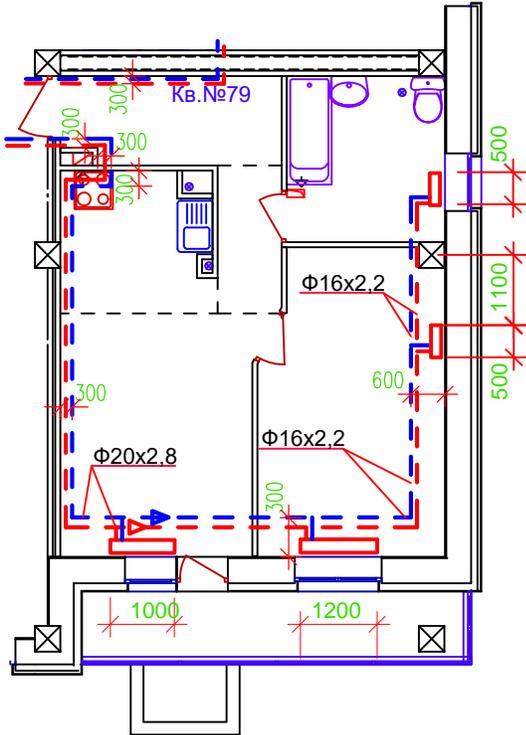

Многоэтажный жилой дом с подземной автостоянкой по ул.Профсоюзной, 20 в Ворошиловском районе г.Волгограда


Изм	Кол	Лист	Док	Код	подпись	дата	Схема разводки отопления	Стадия	Масса	Масштаб
								И		
								Лист	Листов	

2с 1эт 79Кв

Перв. примен.  
Справ. #

Подпись и дата  
Взам. # дубл.  
Взам. инв. #

Инв. #  
Подпись и дата

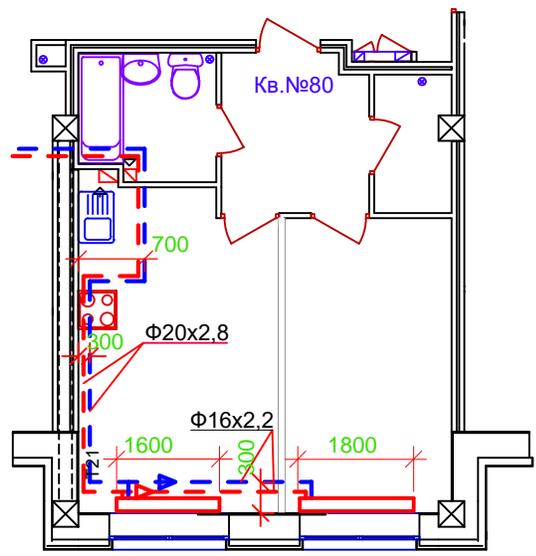

						Многоэтажный жилой дом с подземной автостоянкой по ул.Профсоюзной, 20 в Ворошиловском районе г.Волгограда			
Изм	Кол	Лист	Докум	Подпись	Дата	Схема разводки отопления	Стадия	Масса	Масштаб
Разраб.							И		
Пров.									
Т.контр.							Лист	Листов	
Н.контр.									
УТВ.						2с 1эт 80Кв			

Перв. примен.

Справ. #


Подпись и дата

Взам. # дубл.

Взам. инв. #

Подпись и дата

Инв. #  
подпись

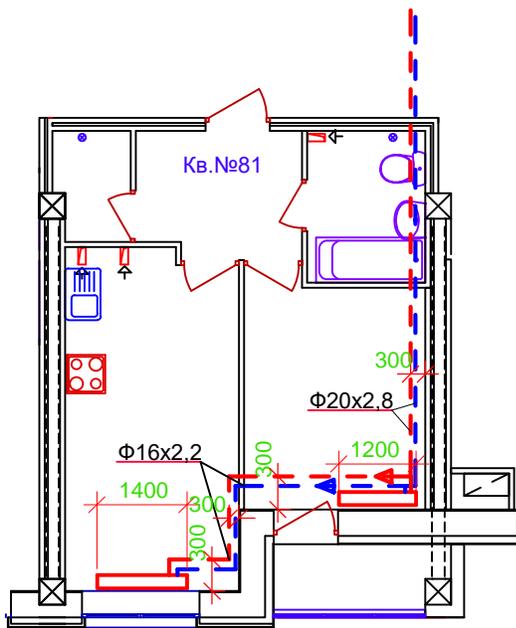

Многоэтажный жилой дом с подземной автостоянкой по  
ул.Профсоюзной, 20 в Ворошиловском районе г.Волгограда

Изм	Кол	Лист	Докум	Подпись	Дата
Разраб.					
Пров.					
Т.контр.					
Н.контр.					
УТВ.					

Схема разводки отопления

Стадия	Масса	Масштаб
И		
Лист	Листов	

2с 1эт 81Кв

Справ. #

Перв. примен.

Подпись и дата

Взам. # дубл.

Взам. инв. #

Инд. #

Подпись

Изм

Кол

Лист

Док

Подпись

Дата


Разраб.

Пров.

Т. контр.

Н. контр.

Утв.

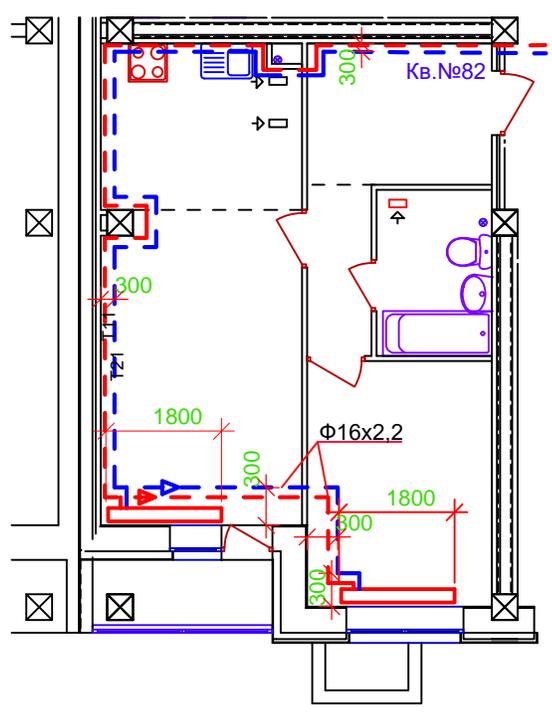

					Многоэтажный жилой дом с подземной автостоянкой по ул.Профсоюзной, 20 в Ворошиловском районе г.Волгограда		
					Схема разводки отопления		
					Стадия	Масса	Масштаб
					И		
					Лист	Листов	
					2с 1эт 82Кв		


Перв. примен.  
Справ. #

Подпись и дата

Взам. # дубл.

Взам. инв. #

Инв. #  
подпись и дата  
Изм.  
Разраб.  
Пров.  
Т. контр.  
Н. контр.  
Утв.

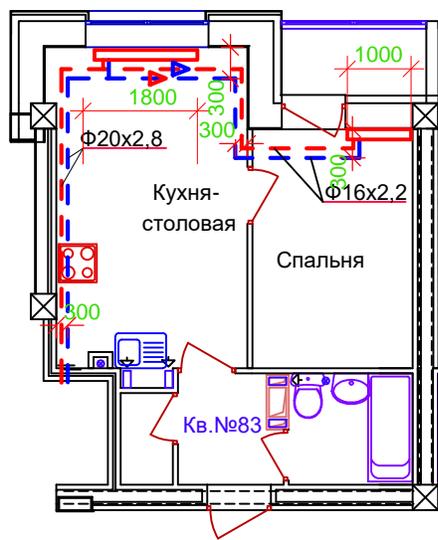

Многоэтажный жилой дом с подземной автостоянкой по ул.Профсоюзной, 20 в Ворошиловском районе г.Волгограда

Изм.	Кол	Лист	Доку	Подпи	Дата
Разраб.					
Пров.					
Т. контр.					
Н. контр.					
Утв.					

Схема разводки отопления

Стадия	Масса	Масштаб
И		
Лист	Листов	

2с 2эт 83Кв

Перв. примен.

Справ. #


Подпись и дата

Взаим. # дубл.

Взаим. инв. #

Подпись и дата

Инв. #  
подпись  
Изм.  
Кол.  
Лист  
Док.  
Подпись  
Дата

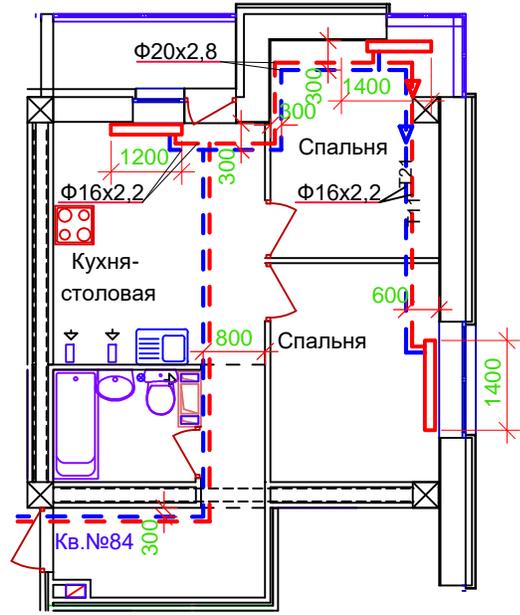

Многоэтажный жилой дом с подземной автостоянкой по ул.Профсоюзной, 20 в Ворошиловском районе г.Волгограда


Схема разводки отопления

Стадия	Масса	Масштаб
И		
Лист		Листов

2с 2эт 84Кв

Перв. примен.

Справ. #

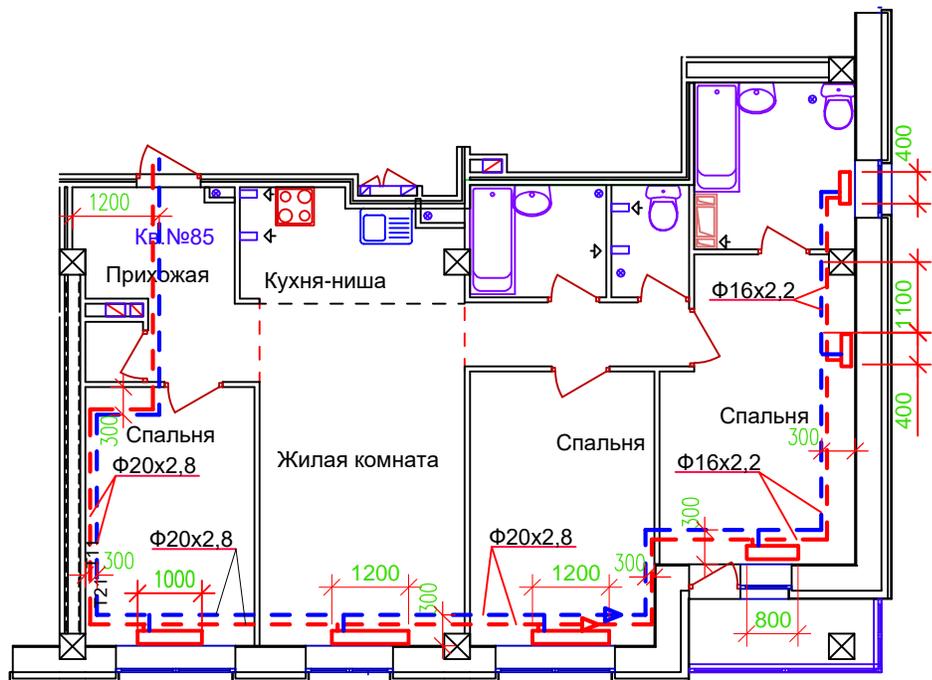

Подпись и дата

Взам. # дубл.

Взам. инв. #

Инв. # подпись и дата

Изм	Кол	Лист	До	Подпись	Дата
Разраб.					
Пров.					
Т.контр.					
Н.контр.					
Утв.					

Многоэтажный жилой дом с подземной автостоянкой по ул.Профсоюзной, 20 в Ворошиловском районе г.Волгограда

Схема разводки отопления

Стадия	Масса	Масштаб
И		
Лист	Листов	

2с 2эт 85Кв

Перв. примен.  
Справ. #

Подпись и дата  
Взаим. # дубл.  
Взаим. инв. #

Инв. #	Подпись	Дата							
Изм	Кол	Лист	До	Подпись	Дата				
Разраб,									
Пров,									
Т.контр,									
Н.контр,									
Утв,									



Многоэтажный жилой дом с подземной автостоянкой по ул.Профсоюзной, 20 в Ворошиловском районе г.Волгограда

Схема разводки отопления				Стадия	Масса	Масштаб
				И		
				Лист	Листов	
2с 2эт 86 Кв						

Перв. примен.

Справ. #


Подпись и дата

Взам. # дубл.

Взам. инв. #

Подпись и дата

Инв. # подпись

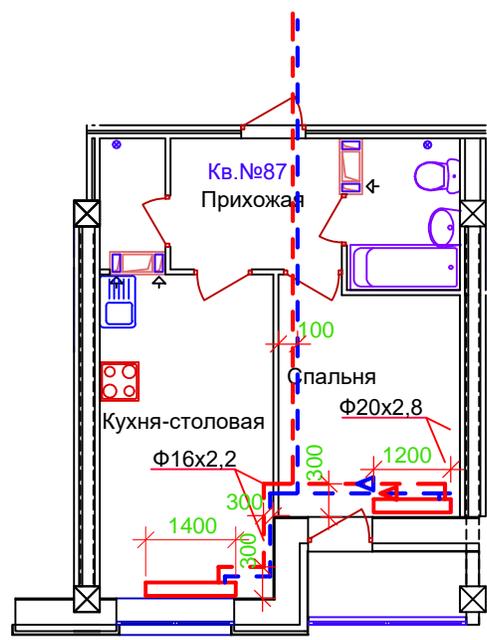

Многоэтажный жилой дом с подземной автостоянкой по ул.Профсоюзной, 20 в Ворошиловском районе г.Волгограда

Изм	Кол	Лист	До	Подпись	Дата
Разраб.					
Пров.					
Т.контр.					
Н.контр.					
Утв.					


Схема разводки отопления

Стадия	Масса	Масштаб
И		
Лист	Листов	

2с 2эт 87Кв

Перв. примен.	
Справ. #	

Подпись и дата	
Взаим. # дубл.	
Взаим. инв. #	

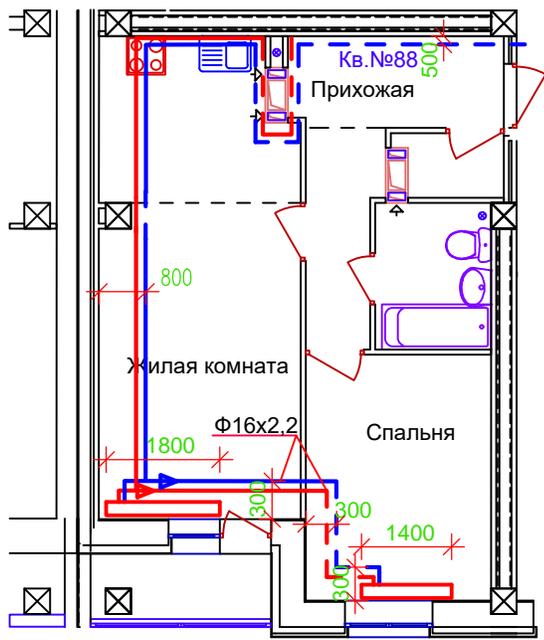


Инва. #	
Подпись	
Изм.	
Разраб.	
Пров.	
Т.контр.	
Н.контр.	
УТВ.	

Многоэтажный жилой дом с подземной автостоянкой по ул.Профсоюзной, 20 в Ворошиловском районе г.Волгограда

Изм	Кол	Лист	Доб	Подпись	Дата	Схема разводки отопления	Стади	Масса	Масштаб
							И		
							Лист	Листов	
2с 2эт 88Кв									

Перв. примен.

Справ. #

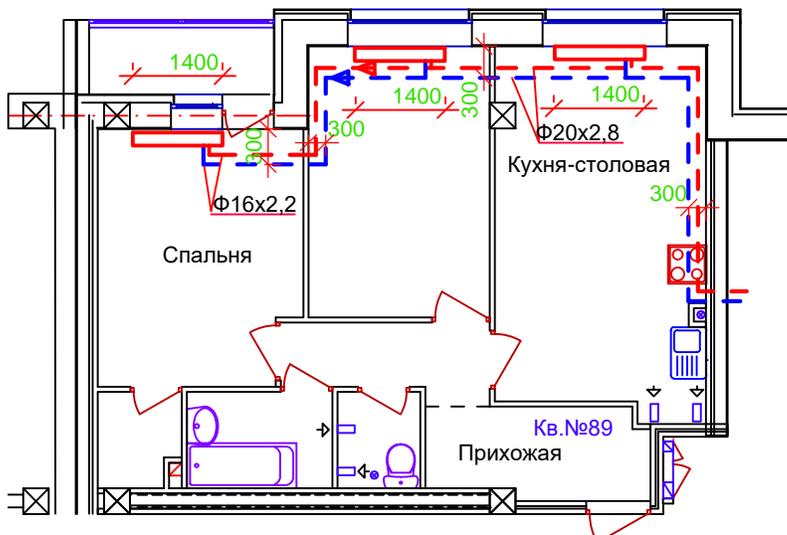

Подпись и дата

Взам. # дубл.

Взам. инв. #

Подпись и дата

Инв. #

Изм	Кол	Лист	До	Подпись	Дата
Разраб,					
Пров,					
Т.контр,					
Н.контр,					
УТВ,					

Многоэтажный жилой дом с подземной автостоянкой по ул.Профсоюзной, 20 в Ворошиловском районе г.Волгограда


Схема разводки отопления

2с 2эт 89Кв

Стадия	Масса	Масштаб
И		
Лист	Листов	

Перв. примен.

Справ. #

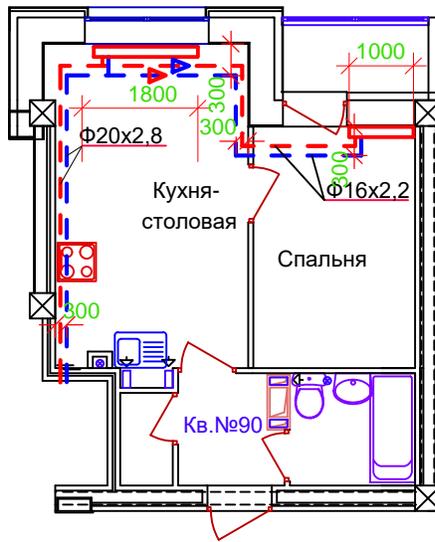

Подпись и дата

Взаим. дубл.

Взаим. инв. #

Инв. # подпись и дата

						Многоэтажный жилой дом с подземной автостоянкой по ул.Профсоюзной, 20 в Ворошиловском районе г.Волгограда			
Изм	Кол	Лист	Документ	Подпись	Дата	Схема разводки отопления	Стадия	Масса	Масштаб
Разраб.							И		
Пров.									
Т.контр.							Лист	Листов	
Н.контр.						2с 3эт 90Кв			
Утв.									

Перв. примен.

Справ. #


Подпись и дата

Взам. # дубл.

Взам. инв. #

Подпись и дата

Инв. # подпифр.

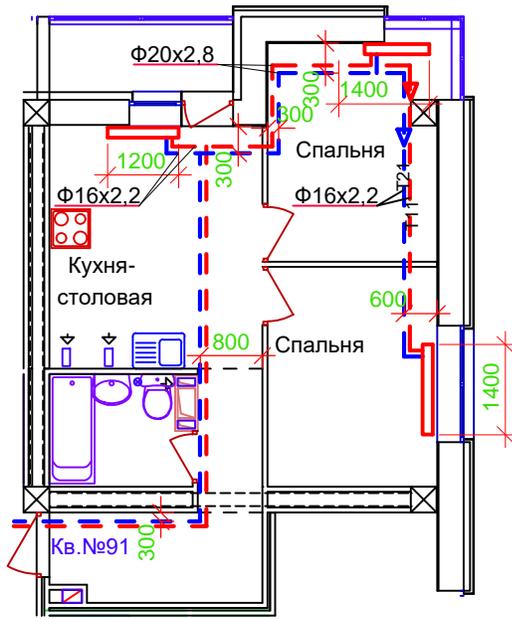

Многоэтажный жилой дом с подземной автостоянкой по ул.Профсоюзной, 20 в Ворошиловском районе г.Волгограда

Изм	Кол	Лист	До	Подпись	Дата
Разраб.					
Пров.					
Т, контр.					
Н, контр.					
УТВ,					

Схема разводки отопления

Стадия Масса Масштаб


И		
---	--	--

Лист Листов

2с 3эт 91Кв

Перв. примен.

Справ. #

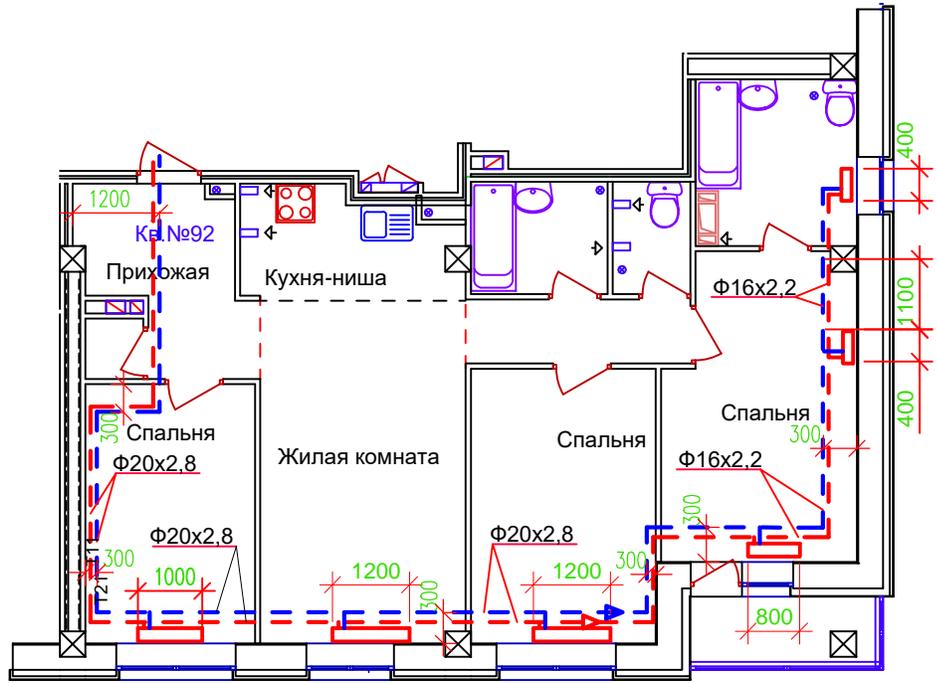

Подпись и дата

Взам. # дубл.

Взам. инв. #

Подпись и дата

Инв. #  
подпись  
Изм  
Разраб.  
Пров.  
Т.контр.  
Н.контр.  
Утв.

Многоэтажный жилой дом с подземной автостоянкой по ул.Профсоюзной, 20 в Ворошиловском районе г.Волгограда

Схема разводки отопления

Стадия	Масса	Масштаб
И		
Лист	Листов	

2с 3эт 92Кв

Перв. примен.

Справ. #



Подпись и дата

Взам. # дубл.

Взам. инв. #

Инв. #

подпись	дата				
Изм	Кол	Лист	До	подпись	дата
Разраб.					
Пров.					
Т.контр.					
Н.контр.					
Утв.					

Многоэтажный жилой дом с подземной автостоянкой по ул.Профсоюзной, 20 в Ворошиловском районе г.Волгограда

Схема разводки отопления

Стадия	Масса	Масштаб
И		


Лист	Листов

2с 3эт 93Кв

Перв. примен.  
Справ. #

Подпись и дата  
Взаим. # дубл.  
Взаим. # инв.  
Взаим. # дата

Инв. #	подпись	дата							
Изм	Кол	Лист	Док	Подпись	Дата				
Разраб.									
Пров.									
Т.контр.									
Н.контр.									
УТВ.									

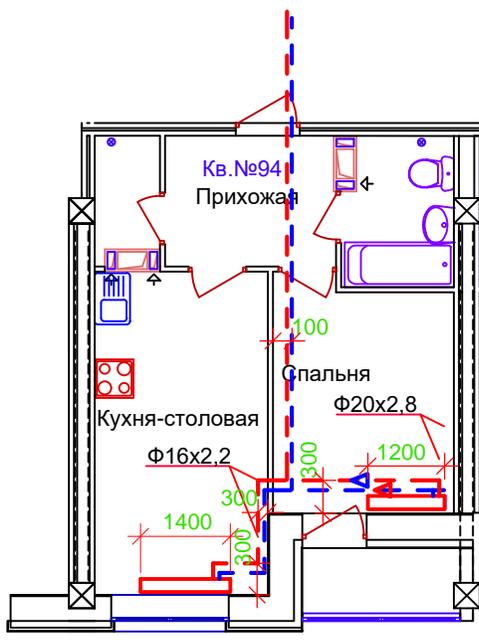

Многоэтажный жилой дом с подземной автостоянкой по ул.Профсоюзной, 20 в Ворошиловском районе г.Волгограда

Изм Кол Лист Док Подпись Дата  
Схема разводки отопления


Стадия	Масса	Масштаб
И		
Лист	Листов	

2с 3эт 94Кв

Перв. примен.  
Справ. #

Подпись и дата  
Взам. # дубл.  
Взам. инв. #

Инв. #	подпись	и дата							
Изм.	Кол	Лист	До	Подп	Дата				
Разраб.									
Пров.									
Т.контр.									
Н.контр.									
Утв.									

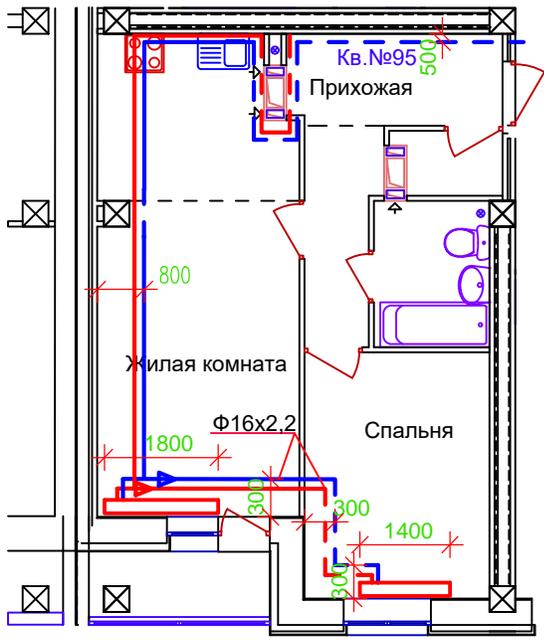

Многоэтажный жилой дом с подземной автостоянкой по ул.Профсоюзной, 20 в Ворошиловском районе г.Волгограда

Схема разводки отопления


Стадия	Масса	Масштаб
И		
Лист	Листов	

2с 3эт 95Кв

Перв. примен.  
Справ. #

Подпись и дата  
Взам. # дубл.  
Взам. инв. #

Инв. #  
подпись и дата  
Изм.  
Кол.  
Лист  
Доп.  
Подпись  
Дата

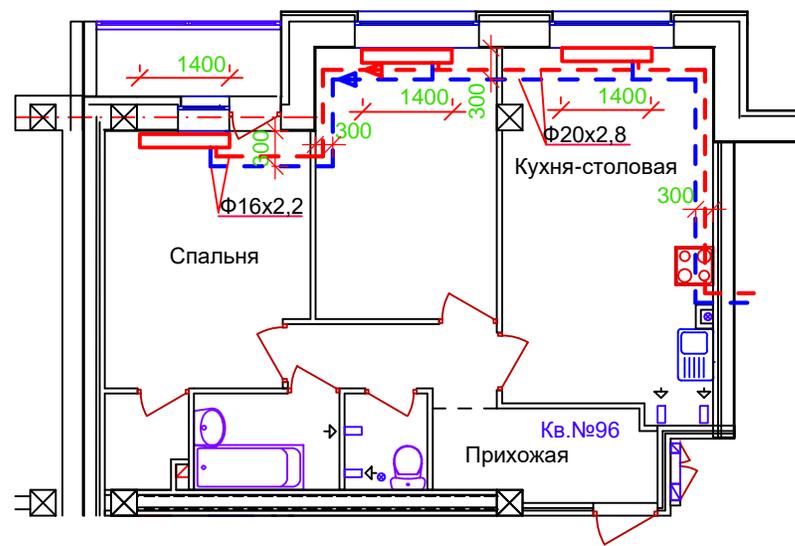


Многоэтажный жилой дом с подземной автостоянкой по ул.Профсоюзной, 20 в Ворошиловском районе г.Волгограда

Изм Кол Лист Доп Подпись Дата Стадия Масса Масштаб  
Разраб, И

Пров, Т, контр, Лист Листов

Н, контр, Утв, 2с 3эт 96Кв

Справ. #	Перв. примен.
----------	---------------

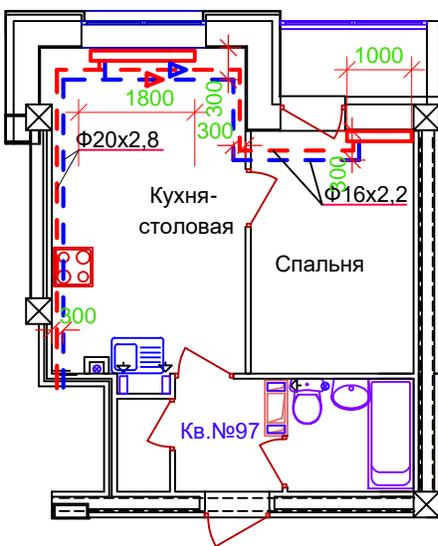

Инв. #	подпись и дата	Взам. инв. #	Взам. # дубл.	Подпись и дата
--------	----------------	--------------	---------------	----------------

Многоэтажный жилой дом с подземной автостоянкой по ул. Профсоюзной, 20 в Ворошиловском районе г. Волгограда								
Изм	Кол	Лист	До	Подпись	Дата	Стадия	Масса	Масштаб
Разраб.						И		
Пров.								
Т.контр.						Лист	Листов	
Н.контр.								
УТВ.								
2с 4эт 97Кв								

Перв. примен.

Справ. #


Подпись и дата

Взам. # дубл.

Взам. инв. #

Подпись и дата

Инв. # подл.

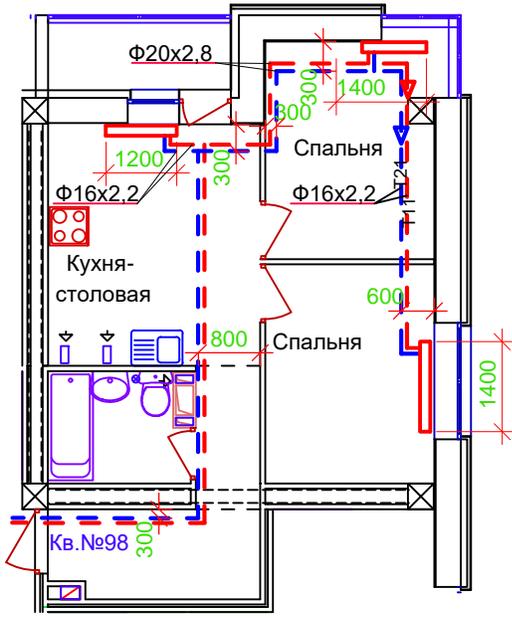

Многоэтажный жилой дом с подземной автостоянкой по ул.Профсоюзной, 20 в Ворошиловском районе г.Волгограда

Изм	Кол	Лист	Документ	Подпись	Дата
Разраб.					
Пров.					
Т.контр.					
Н.контр.					
Утв.					


Схема разводки отопления

Стадия	Масса	Масштаб
И		
Лист	Листов	

2с 4эт 98Кв

Перв. примен.

Справ. #

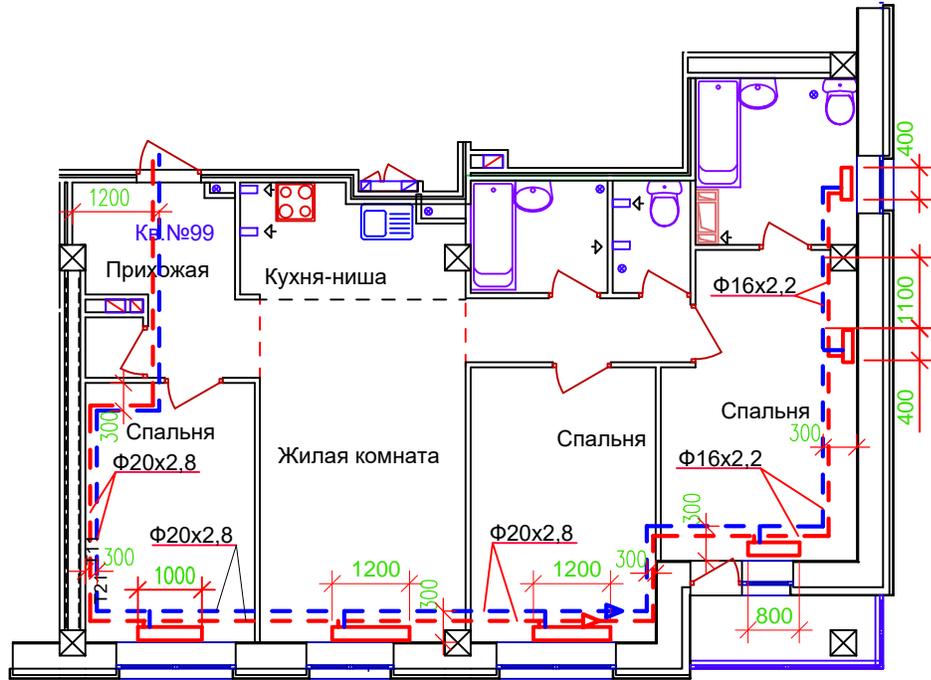

Подпись и дата

Взам. # дубл.

Взам. инв. #

Подпись и дата

Инв. #  
подпись  
Изм  
Разраб.  
Пров.  
Т. контр.  
Н. контр.  
Утв.

Многоэтажный жилой дом с подземной автостоянкой по ул. Профсоюзной, 20 в Ворошиловском районе г. Волгограда

Схема разводки отопления

Стадия	Масса	Масштаб
И		
Лист		Листов

2с 4эт 99Кв

Перв. примен.  
Справ. #

Подпись и дата  
Взам. # дубл.  
Взам. инв. #  
Инв. # подл.  
Подпись и дата




Многоэтажный жилой дом с подземной автостоянкой по ул.Профсоюзной, 20 в Ворошиловском районе г.Волгограда

Схема разводки отопления

Стадия	Масса	Масштаб
И		
Лист	Листов	

2с 4эт 100Кв

Перв. примен.

Справ. #


Подпись и дата

Взам. # дубл.

Взам. инв. #

Подпись и дата

Инв. # подлп

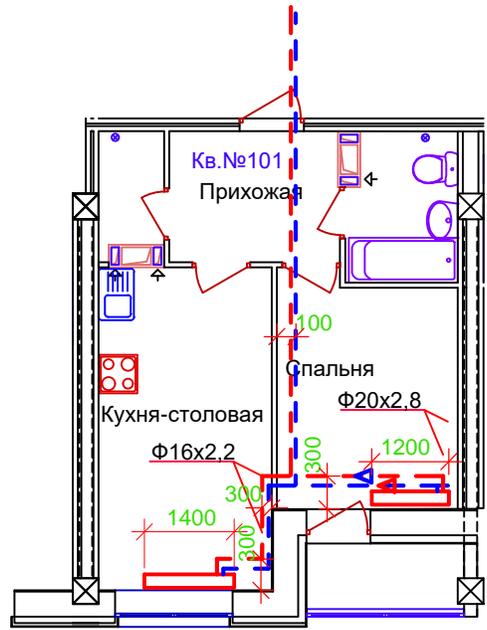

Многоэтажный жилой дом с подземной автостоянкой по ул.Профсоюзной, 20 в Ворошиловском районе г.Волгограда

Изм	Кол	Лист	Документ	Подпись	Дата
Разраб.					
Пров.					
Т.контр.					
Н.контр.					
Утв.					

Схема разводки отопления

Стадия	Масса	Масштаб
И		
Лист	Листов	

2с 4эт 101Кв

Перв. примен.


Справ. #

Подпись и дата

Взам. # дубл.

Взам. инв. #

Инв. #  
подпись и дата

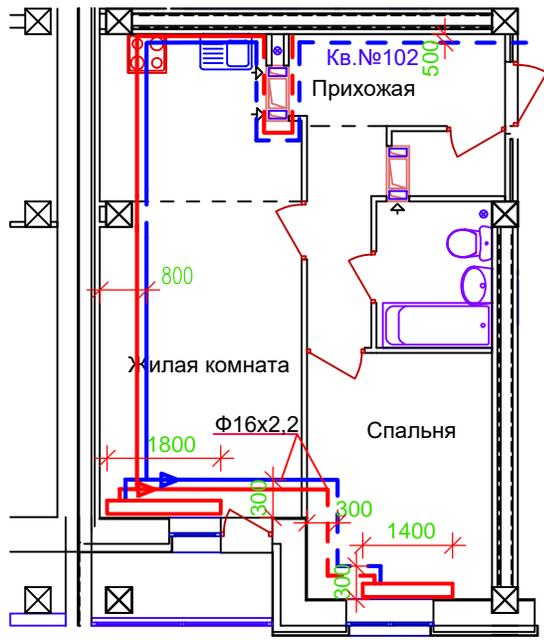

Многоэтажный жилой дом с подземной автостоянкой по ул.Профсоюзной, 20 в Ворошиловском районе г.Волгограда

Изм	Кол	Лист	Док	Подпись	Дата
Разраб.					
Пров.					
Т.контр.					
Н.контр.					
УТВ.					

Схема разводки отопления

Стадия: Масса Масштаб


И

Лист Листов

2с 4эт 102Кв

Перв. примен.

Справ. #

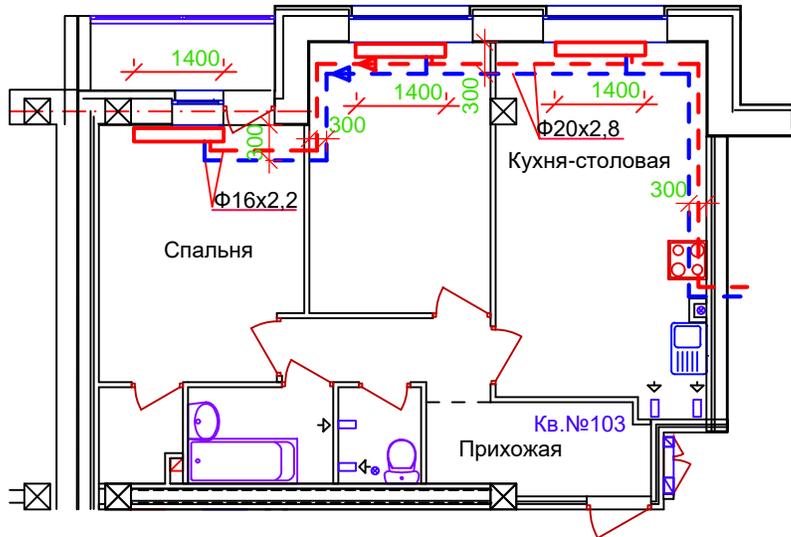

Подпись и дата

Взаи. # дубл.

Взаи. инв. #


Инв. # подпись и дата

					Многоэтажный жилой дом с подземной автостоянкой по ул.Профсоюзной, 20 в Ворошиловском районе г.Волгограда				
Изм	Кол	Лист	До	Подпись	Дата	Схема разводки отопления	Стадия	Масса	Масштаб
Разраб.							И		
Пров.									
Т.контр.							Лист	Листов	
Н.контр.									
Утв.						2 с 4 эт 103Кв			



Перв. примен.  
Справ. #

Подпись и дата  
Взам. # дубл.  
Взам. инв. #  
Подпись и дата  
Инв. # подлин.

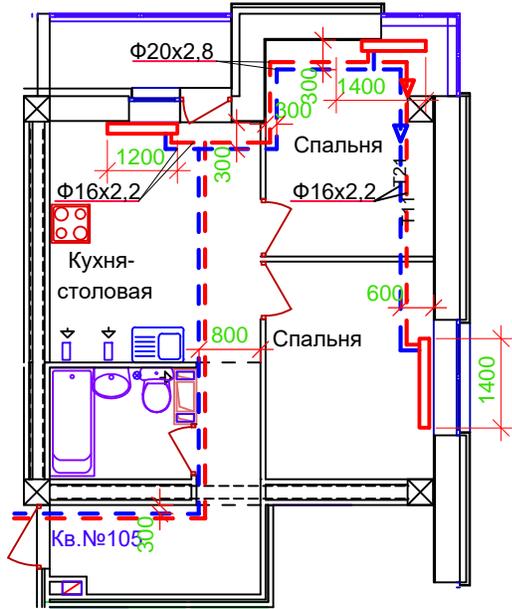

Изм	Кол	Лист	До	Подпись	Дата	
Разраб,						
Пров,						
Т.контр,						
Н.контр,						
Утв,						


Многоэтажный жилой дом с подземной автостоянкой по ул.Профсоюзной, 20 в Ворошиловском районе г.Волгограда

Схема разводки отопления			Стадия	Масса	Масштаб
			И		
			Лист	Листов	

2с 5эт 105Кв

Перв. примен.  
Справ. #

Подпись и дата  
Взам. # дубл.  
Взам. инв. #  
Подпись и дата  
Инв. # подп.

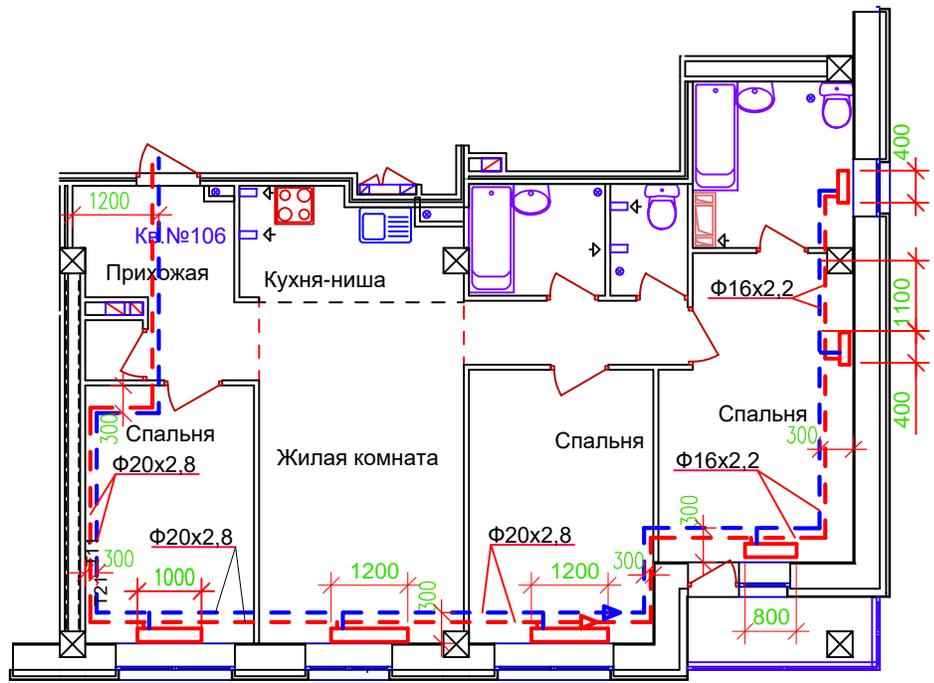

					Многоэтажный жилой дом с подземной автостоянкой по ул.Профсоюзной, 20 в Ворошиловском районе г.Волгограда				
Изм	Кол	Лист	Докум	Подпись	Дата	Схема разводки отопления	Стадия	Масса	Масштаб
Разраб.							И		
Пров.									
Т.контр.							Лист	Листов	
Н.контр.									
Утв.						2с 5 эт 106 Кв			

Перв. примен.

Справ. #

Подпись и дата

Взам. # дубл.

Взам. инв. #

Инв. # подпись и дата



Многоэтажный жилой дом с подземной автостоянкой по ул.Профсоюзной, 20 в Ворошиловском районе г.Волгограда

Изм	Кол	Лист	До	Подпись	Дата
Разраб.					
Пров.					
Т.контр.					
Н.контр.					
УТВ.					

Схема разводки отопления


Стадия Масса Масштаб

И		
---	--	--

Лист Листов

2с 5эт 107Кв

Перв. примен.	
Справ. #	

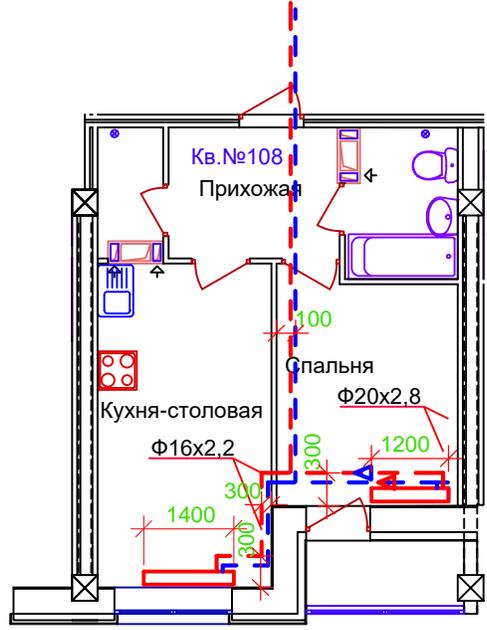


Подпись и дата	Подпись и дата	Взам. # дубл.	Взам. инв. #	Инв. #	<p>Многоэтажный жилой дом с подземной автостоянкой по ул.Профсоюзной, 20 в Ворошиловском районе г.Волгограда</p> <p>Изм Кол Лист Док Подпись Дата</p> <p>Разраб. _____</p> <p>Пров. _____</p> <p>Т.контр. _____</p> <p>Н.контр. _____</p> <p>УТВ. _____</p>	<p>Схема разводки отопления</p> <p>2 с 5 эт 108Кв</p>	<table border="1"> <tr> <th>Стадия</th> <th>Масса</th> <th>Масштаб</th> </tr> <tr> <td>И</td> <td></td> <td></td> </tr> <tr> <td>Лист</td> <td colspan="2">Листов</td> </tr> </table>	Стадия	Масса	Масштаб	И			Лист	Листов	
Стадия	Масса	Масштаб														
И																
Лист	Листов															

Перв. примен.  
Справ. #

Подпись и дата  
Взаим. # дубл.  
Взаим. #

Инв. # подп.  
Подпись и дата

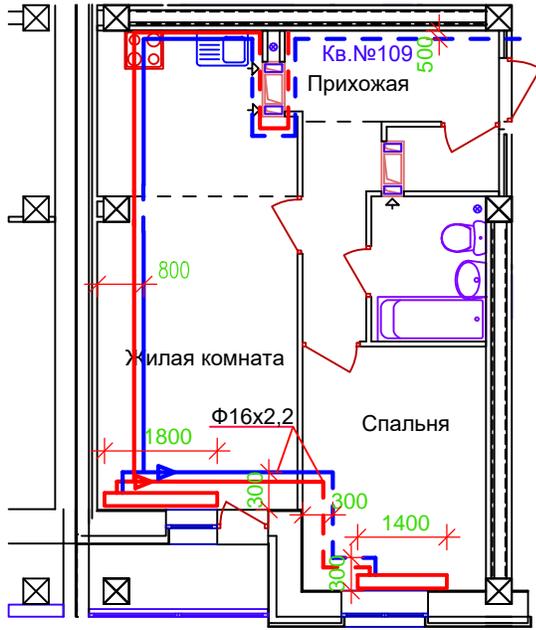

Многоэтажный жилой дом с подземной автостоянкой по ул.Профсоюзной, 20 в Ворошиловском районе г.Волгограда

Изм	Кол	Лист	Док	Подпись	Дата
Разраб.					
Пров.					
Т.контр.					
Н.контр.					
УТВ.					


Схема разводки отопления

Стадия	Масса	Масштаб
И		
Лист	Листов	

2 с 5 эт 109Кв

Перв. примен.

Справ. #

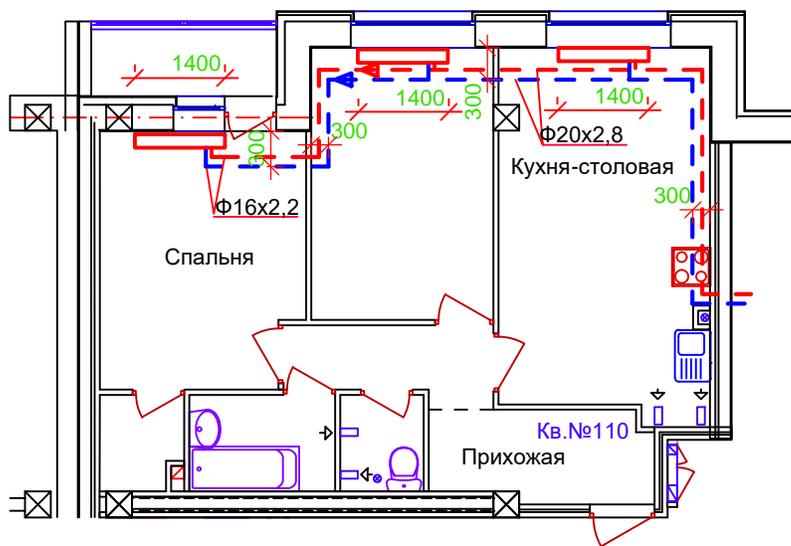

Подпись и дата

Взам. # дубл.

Взам. инв. #

Подпись и дата

Инв. # подлин.

Изм.	Кол.	Лист	Докум.	Подпись	Дата				
Разраб.									
Пров.									
Т.контр.									
И.контр.									
Утв.									

Многоэтажный жилой дом с подземной автостоянкой по ул.Профсоюзной, 20 в Ворошиловском районе г.Волгограда

Схема разводки отопления

Стадия	Масса	Масштаб
И		
Лист	Листов	

2с 5эт 110Кв

Справ. #

Перв. примен.


Подпись и дата

Взаим. # дубл.

Взаим. инв. #

Подпись и дата

Инв. #

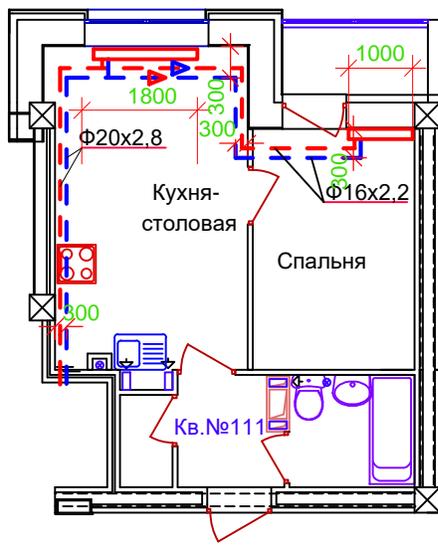


Многоэтажный жилой дом с подземной автостоянкой по ул.Профсоюзной, 20 в Ворошиловском районе г.Волгограда

Схема разводки отопления

Стадия	Масса	Масштаб
И		
Лист	Листов	

2с 6 эт 111Кв

Перв. примен.

Справ. #


Подпись и дата

Взам. # дубл.

Взам. инв. #

Подпись и дата

Инв. # подл.

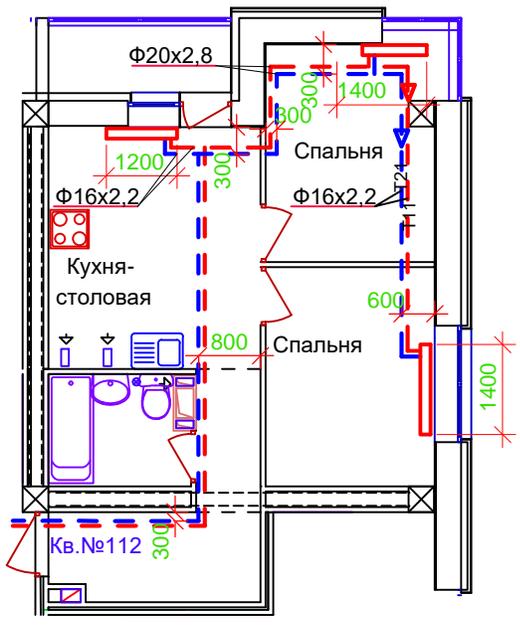

Многоэтажный жилой дом с подземной автостоянкой по ул.Профсоюзной, 20 в Ворошиловском районе г.Волгограда

Изм	Кол	Лист	До	Подпись	Дата
Разраб,					
Пров,					
Т.контр,					
Н.контр,					
Утв,					


Схема разводки отопления

Стадия	Масса	Масштаб
И		
Лист	Листов	

2с 6эт 112Кв

Перв. примен.

Справ. #

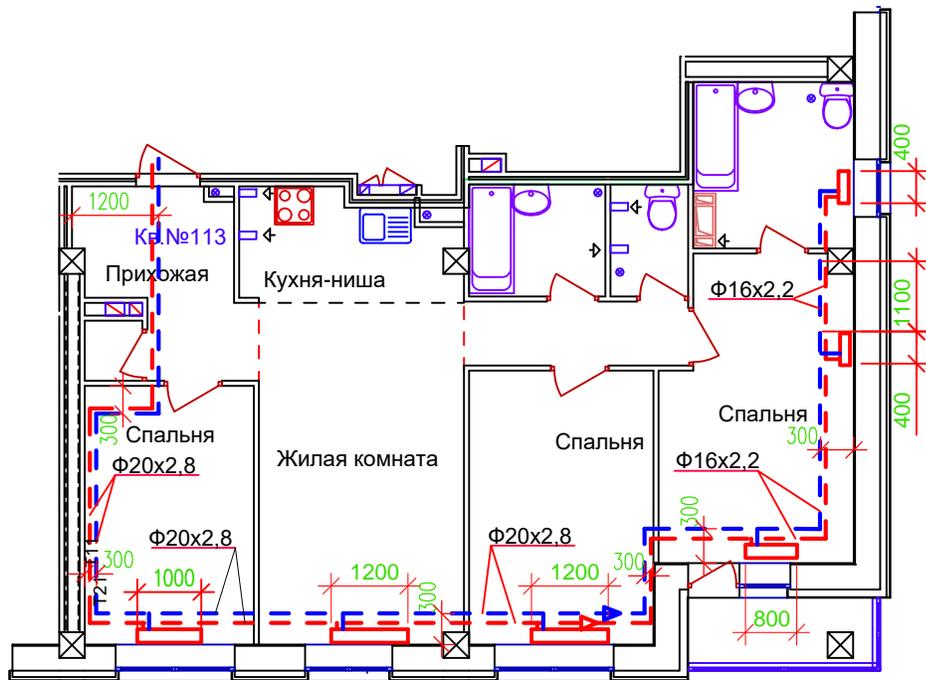

Подпись и дата

Взам. # дубл.

Взам. инв. #

Подпись и дата

Инв. # подл.

Многоэтажный жилой дом с подземной автостоянкой по ул.Профсоюзной, 20 в Ворошиловском районе г.Волгограда


Изм	Кол	Лист	Документ	Подпись	Дата	Стадия	Масса	Масштаб
Разраб.						И		
Пров.								
Т.контр.						Лист	Листов	
Н.контр.								
Утв.								

2с 6эт 113Кв

Перв. примен.  
Справ. #

Подпись и дата  
Взам. # дубл.  
Взам. инв. #

Изм	Кол	Лист	Документ	Подпись	Дата
Разраб.					
Пров.					
Т.контр.					
Н.контр.					
УТВ.					

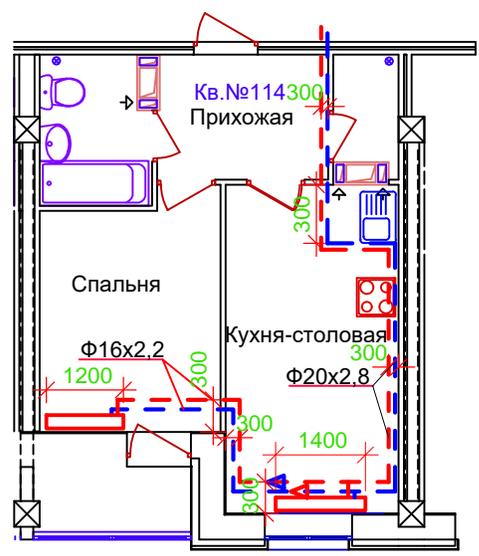


Многоэтажный жилой дом с подземной автостоянкой по ул.Профсоюзной, 20 в Ворошиловском районе г.Волгограда

Изм		Кол	Лист	Документ	Подпись	Дата	Стадия	Масса	Масштаб
Разраб.							И		
Пров.							Лист	Листов	
Т.контр.									
Н.контр.									
УТВ.									
2с 6эт 114Кв									

Перв. примен.  
Справ. #

Подпись и дата  
Взам. # дубл.  
Взам. инв. #

Инв. #	подпись	дата							
Изм	Кол	Лист	До	Подпись	Дата				
Разраб.									
Пров.									
Т.контр.									
Н.контр.									
Утв.									

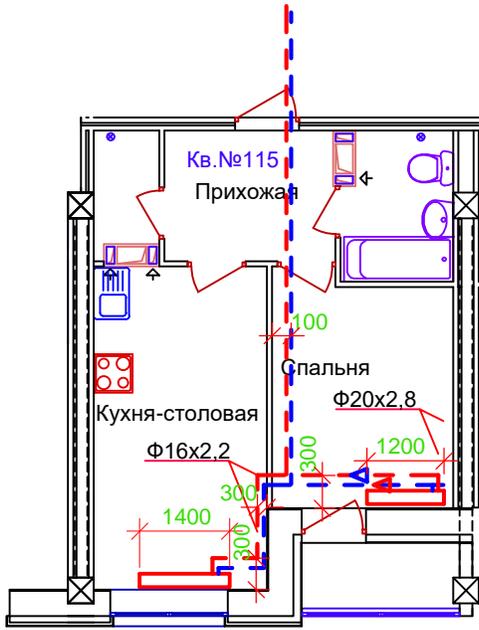

Многоэтажный жилой дом с подземной автостоянкой по ул.Профсоюзной, 20 в Ворошиловском районе г.Волгограда

Схема разводки отопления


Стадия	Масса	Масштаб
И		
Лист	Листов	

2с 6эт 115Кв

Перв. примен.  
Справ. #

Подпись и дата  
Взам. # дубл.  
Взам. инв. #

Инв. #  
Подпись и дата  
Изм  
Кол  
Лист  
Док  
Подпись  
Дата

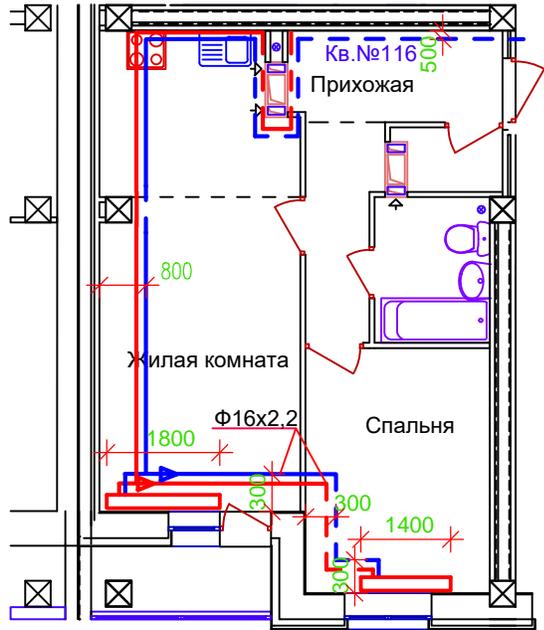

Многоэтажный жилой дом с подземной автостоянкой по ул.Профсоюзной, 20 в Ворошиловском районе г.Волгограда

Изм	Кол	Лист	Док	Подпись	Дата
Разраб.					
Пров.					
Т, контр.					
Н, контр.					
УТВ.					


Схема разводки отопления

2с 6эт 116 Кв

Стадия	Масса	Масштаб
И		
Лист	Листов	

Перв. примен.

Справ. #

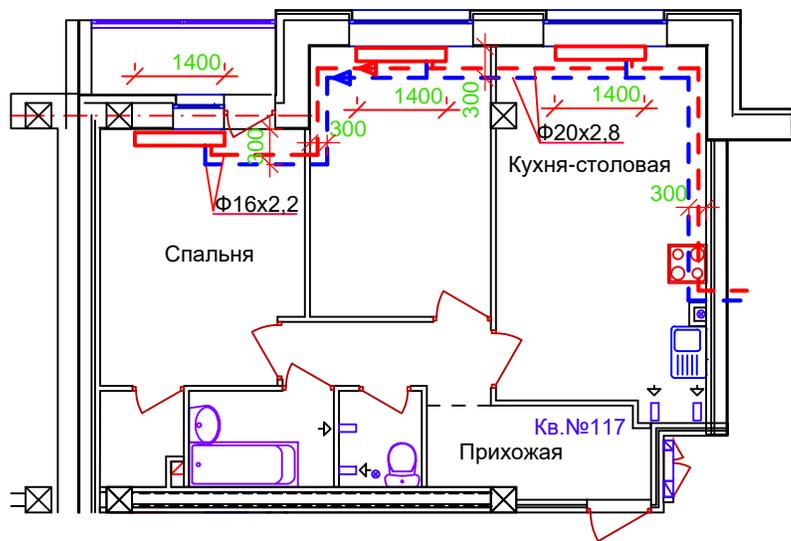

Подпись и дата

Взам. # дубл.

Взам. инв. #

Подпись и дата

Инв. #  
подпись  
Изм  
Разраб.  
Пров.  
Т.контр.  
Н.контр.  
Утв.

Многоэтажный жилой дом с подземной автостоянкой по ул.Профсоюзной, 20 в Ворошиловском районе г.Волгограда

Изм	Кол	Лист	До	Подпись	Дата


Схема разводки отопления

Стадия	Масса	Масштаб
И		
Лист	Листов	

2с 6эт 117Кв

Перв. примен.  
Справ. #

Подпись и дата  
Взам. # дубл.  
Взам. инв. #  
Инв. # подп.  
Инв. # подп. и дата

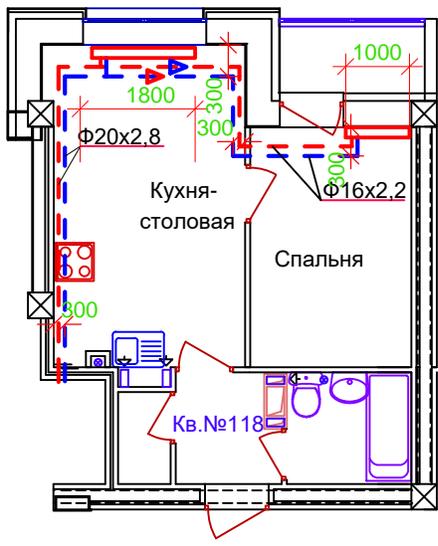

						Многоэтажный жилой дом с подземной автостоянкой по ул.Профсоюзной, 20 в Ворошиловском районе г.Волгограда		
Изм	Кол	Лист	Док	Подпись	Дата	Стадия	Масса	Масштаб
Разраб.						И		
Пров.						Лист	Листов	
Т.контр.								
Н.контр.								
УТВ.								
						2с 7эт 118Кв		

Перв. примен.

Справ. #


Подпись и дата

Взам. # дубл.

Взам. инв. #

Подпись и дата

Инв. # подп.

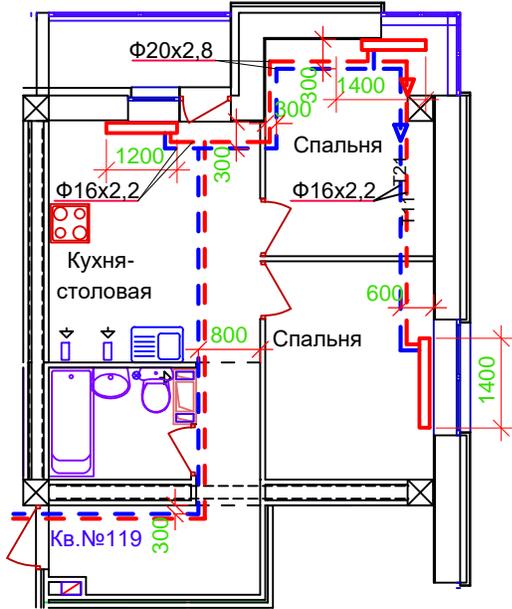

Многоэтажный жилой дом с подземной автостоянкой по ул.Профсоюзной, 20 в Ворошиловском районе г.Волгограда


Изм	Кол	Лист	До	Подпись	Дата
Разраб,					
Пров,					
Т.контр,					
Н.контр,					
Утв,					

Схема разводки отопления

Стадия	Масса	Масштаб
И		
Лист	Листов	

2с 7эт 119Кв

Перв. примен.  
Страв. #

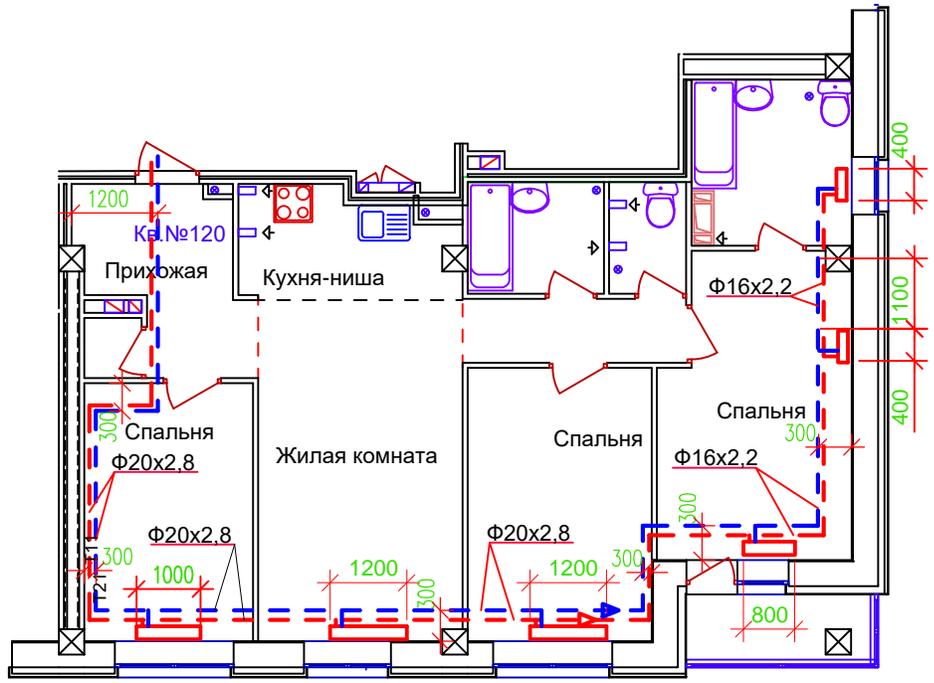

Подпись и дата  
Взаим. # дубл.  
Взаим. #  
Подпись и дата  
Изм. #  
Подпись и дата  
Изм. #  
Подпись и дата

					Многоэтажный жилой дом с подземной автостоянкой по ул.Профсоюзной, 20 в Ворошиловском районе г.Волгограда				
Изм	Кол	Лист	Док	Подпись	Дата	Схема разводки отопления	Стадия	Масса	Масштаб
Разраб.							И		
Пров.									
Т.контр.							Лист	Листов	
Н.контр.									
УТВ.						2с 7эт 120Кв			

Справ. #

Перв. примен.

Подпись и дата

Взам. # дубл.

Взам. инв. #

Инв. #

Подпись

Изм

Кол

Лист

Док

Подпись

Дата

Разраб.

Пров.

Т. контр.

Н. контр.

Утв.




Многоэтажный жилой дом с подземной автостоянкой по ул.Профсоюзной, 20 в Ворошиловском районе г.Волгограда

Изм		Кол	Лист	Док	Подпись	Дата	Стадия	Масса	Масштаб
Схема разводки отопления							И		
							Лист	Листов	
2с 7эт 121Кв									

Перв. примен.  
Справ. #

Подпись и дата  
Взам. # дубл.  
Взам. инв. #

Инв. #  
подпись  
И  
Разраб.  
Пров.  
Т. контр.  
Н. контр.  
УТВ.

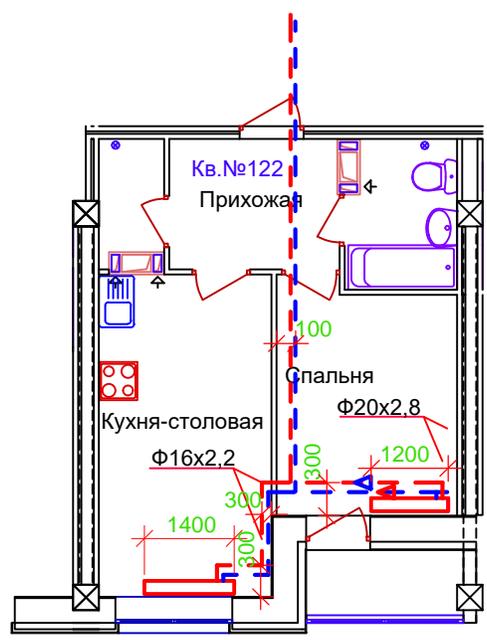


						Многоэтажный жилой дом с подземной автостоянкой по ул.Профсоюзной, 20 в Ворошиловском районе г.Волгограда			
Изм	Кол	Лист	Документ	Подпись	Дата	Схема разводки отопления	Стадия	Масса	Масштаб
Разраб.							И		
Пров.							Лист	Листов	
Т. контр.									
Н. контр.									
УТВ.						2с 7эт 122Кв			

Перв. примен.	
Справ. #	

Подпись и дата	
Взам. # дубл.	
Взам. инв. #	

Инв. #					
подпись					
Изм	Кол	Лист	Доб	Подпись	Дата
Разраб,					
Пров,					
Т, контр,					
Н, контр,					
УТВ,					

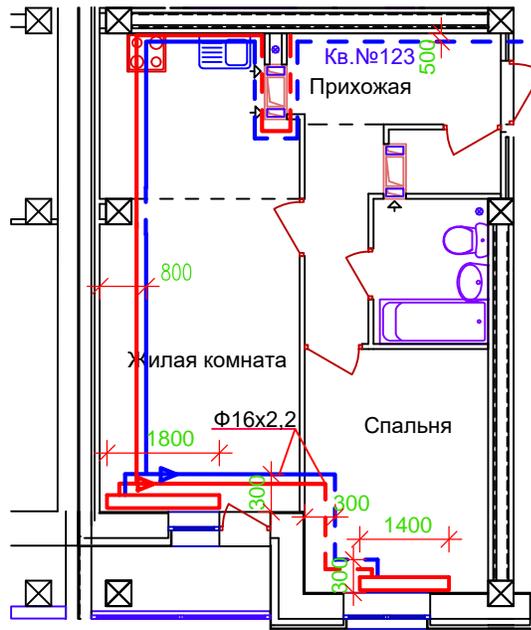

Многоэтажный жилой дом с подземной автостоянкой по ул.Профсоюзной, 20 в Ворошиловском районе г.Волгограда

Схема разводки отопления

Стадия	И	Масса	Масштаб
Лист		Листов	

2с 7эт 123Кв

Справ. #

Перв. примен.

Подпись и дата

Взам. # дубл.

Взам. инв. #

Инв. # подлп

Подпись и дата

Изм


Кол

Лист

Док

Подпись


Дата

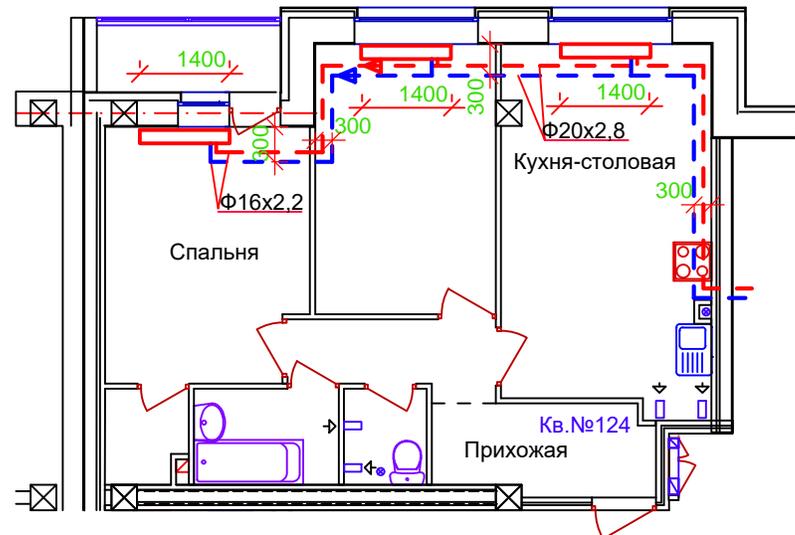

Многоэтажный жилой дом с подземной автостоянкой по ул.Профсоюзной, 20 в Ворошиловском районе г.Волгограда						Стади	Масса	Масштаб
Изм	Кол	Лист	Док	Подпись	Дата	И		
Разраб,								
Пров,								
Т.контр,						Лист	Листов	
Н.контр,								
Утв,								
2с 7эт 124Кв								

Перв. примен.  
Справ. #

Подпись и дата  
Взам. # дубл.  
Взам. инв. #  
Изм. #  
подпись и дата  
Изм. #  
подпись и дата  
Изм. #  
подпись и дата  
Изм. #  
подпись и дата

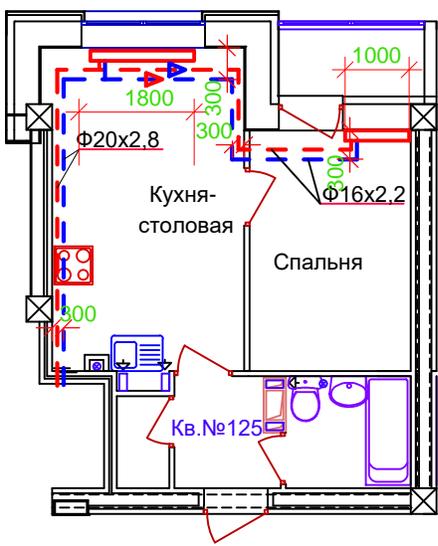

						Многоэтажный жилой дом с подземной автостоянкой по ул.Профсоюзной, 20 в Ворошиловском районе г.Волгограда		
						Стадия	Масса	Масштаб
Изм.	Кол	Лист	Документ	Подпись	Дата	Схема разводки отопления		
Разраб.						И		
Пров.								
Т.контр.						Лист	Листов	
Н.контр.								
Утв.								
						2с 8эт 125 Кв		

Перв. примен.


Справ. #

Подпись и дата

Взам. # дубл.

Взам. инв. #

Инв. # подл. #  
Подпись и дата

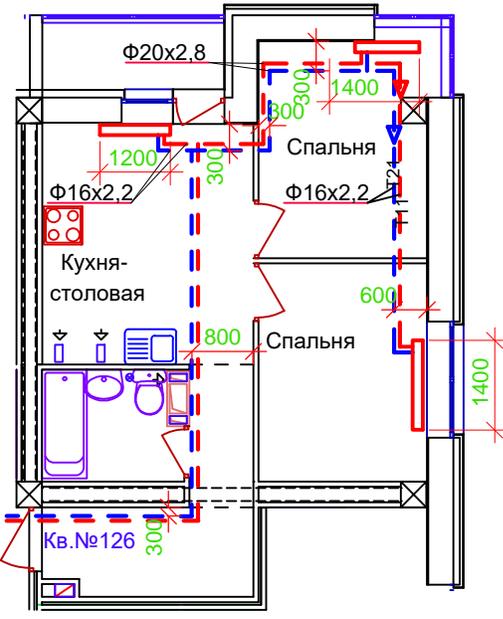

Многоэтажный жилой дом с подземной автостоянкой по ул.Профсоюзной, 20 в Ворошиловском районе г.Волгограда

Изм	Кол	Лист	Док	Подпись	Дата
Разраб.					
Пров.					
Т.контр.					
Н.контр.					
УТВ.					


Схема разводки отопления

Стадия	Масса	Масштаб
И		

2с 8эт 126 Кв

Лист	Листов

Перв. примен.  
Справ. #

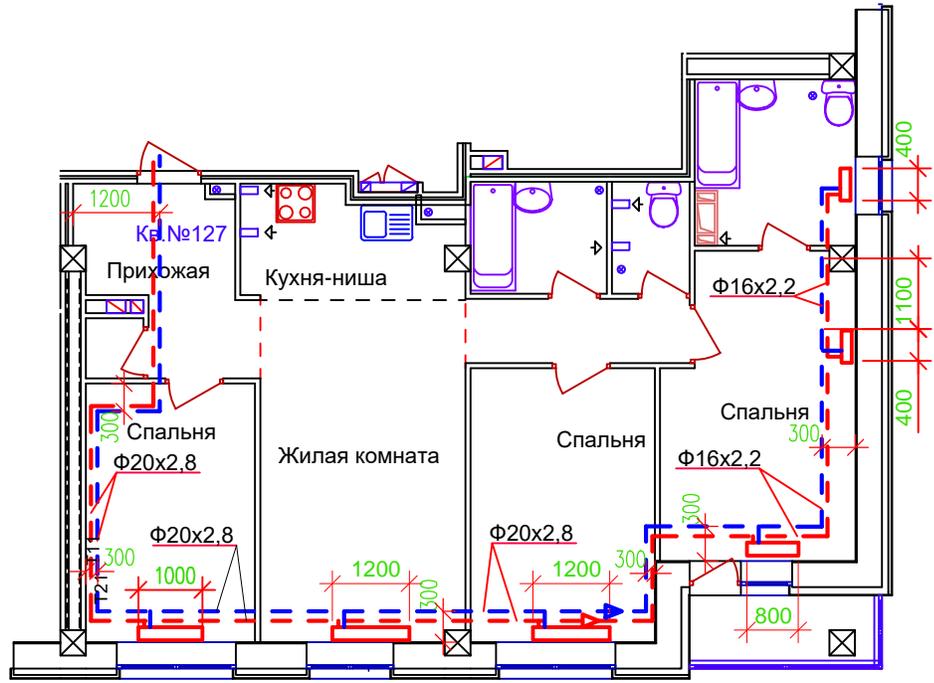

Подпись и дата  
Взам. # дубл.  
Взам. инв. #  
Подпись и дата  
Инв. # подлин.

						Многоэтажный жилой дом с подземной автостоянкой по ул.Профсоюзной, 20 в Ворошиловском районе г.Волгограда										
						Изм			Кол			Лист			Документ	
Разраб.						Схема разводки отопления						Стадия	Масса		Масштаб	
Пров.												И				
Т.контр.												Лист		Листов		
Н.контр.						2с 8эт 127Кв										
УТВ.																

Перв. примен.  
Справ. #

Подпись и дата  
Взам. # дубл.  
Взам. инв. #  
Инв. #  
подпись и дата




						Многоэтажный жилой дом с подземной автостоянкой по ул.Профсоюзной, 20 в Ворошиловском районе г.Волгограда			
Изм	Кол	Лист	Док	Подпись	Дата	Схема разводки отопления	Стадия	Масса	Масштаб
Разраб.							И		
Пров.									
Т.контр.							Лист	Листов	
Н.контр.									
Утв.						2с 8эт 128Кв			

Перв. примен.  
Справ. #

Подпись и дата  
Взаим. дубл.  
Взаим. #

Подпись и дата  
Изм.  
Кол.  
Лист  
Док.  
Подпись  
Дата  
И  
Лист  
Листов

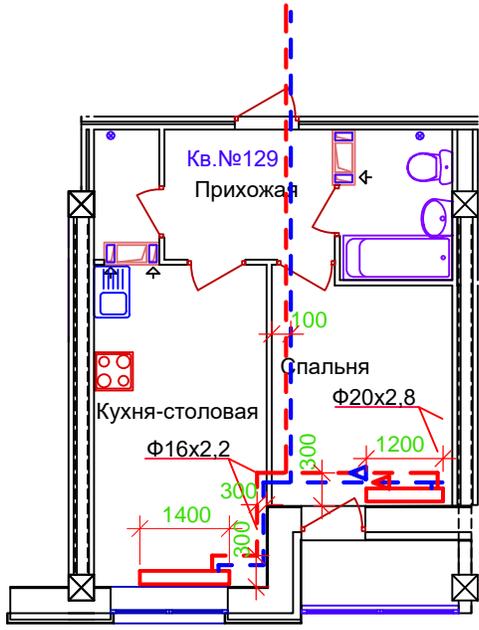

Многоэтажный жилой дом с подземной автостоянкой по ул.Профсоюзной, 20 в Ворошиловском районе г.Волгограда

Изм.	Кол.	Лист	Док.	Подпись	Дата
Разраб.					
Пров.					
Т.контр.					
Н.контр.					
УТВ.					


Схема разводки отопления

Стадия	Масса	Масштаб
И		
Лист	Листов	

2с 8эт 129Кв



Перв. примен.  
Справ. #

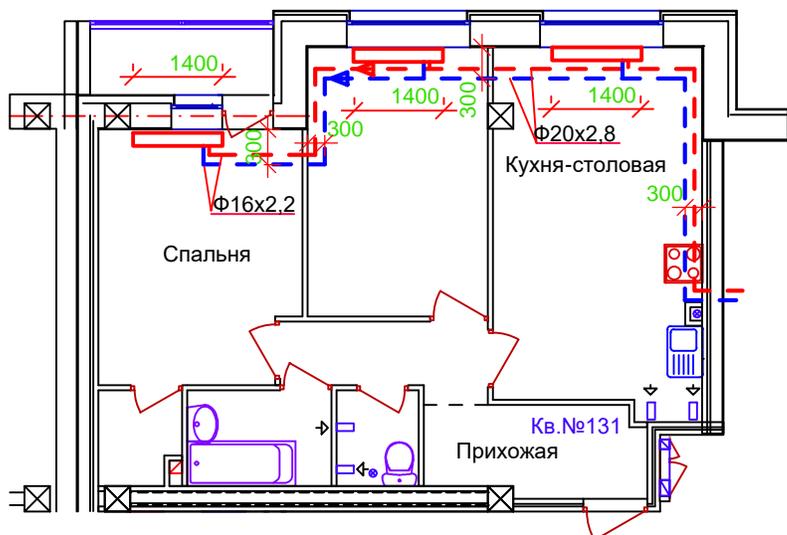

Подпись и дата  
Взам. # дубл.  
Взам. инв. #  
Подпись и дата  
Инв. # подлинн.

						Многоэтажный жилой дом с подземной автостоянкой по ул.Профсоюзной, 20 в Ворошиловском районе г.Волгограда			
Изм	Кол	Лист	Док	Подпись	Дата	Схема разводки отопления	Стадия	Масса	Масштаб
Разраб.							И		
Пров.							Лист	Листов	
Т.контр.									
Н.контр.									
УТВ.						2с 8эт 131Кв			

Справ. #


Перв. примен.

Индв. # подпись и дата

Взам. инв. #

Взам. # дубл.

Подпись и дата

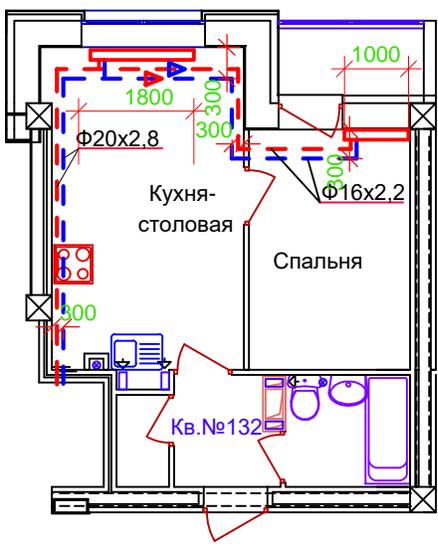

Изм	Кол	Лист	Док	Подпись	Дата
Разраб.					
Пров.					
Т. контр.					
Н. контр.					
Утв.					

Многоэтажный жилой дом с подземной автостоянкой по ул. Профсоюзной, 20 в Ворошиловском районе г. Волгограда

Схема разводки отопления

Стадия	Масса	Масштаб
И		
Лист	Листов	

2с 9эт 132Кв

Справ. #

Перв. примен.

Подпись и дата


Взам. # дубл.

Взам. инв. #

Инв. #

подпись

дата

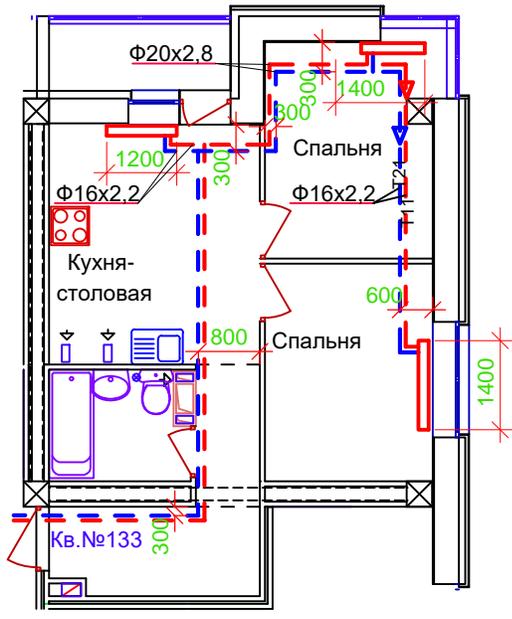

Многоэтажный жилой дом с подземной автостоянкой по ул.Профсоюзной, 20 в Ворошиловском районе г.Волгограда


Изм	Кол	Лист	Док	Подпись	Дата
Разраб.					
Пров.					
Т.контр.					
Н.контр.					
УТВ.					

Схема разводки отопления

Стадия	Масса	Масштаб
И		
Лист	Листов	

2с 9эт 133Кв

Перв. примен.  
Справ. #

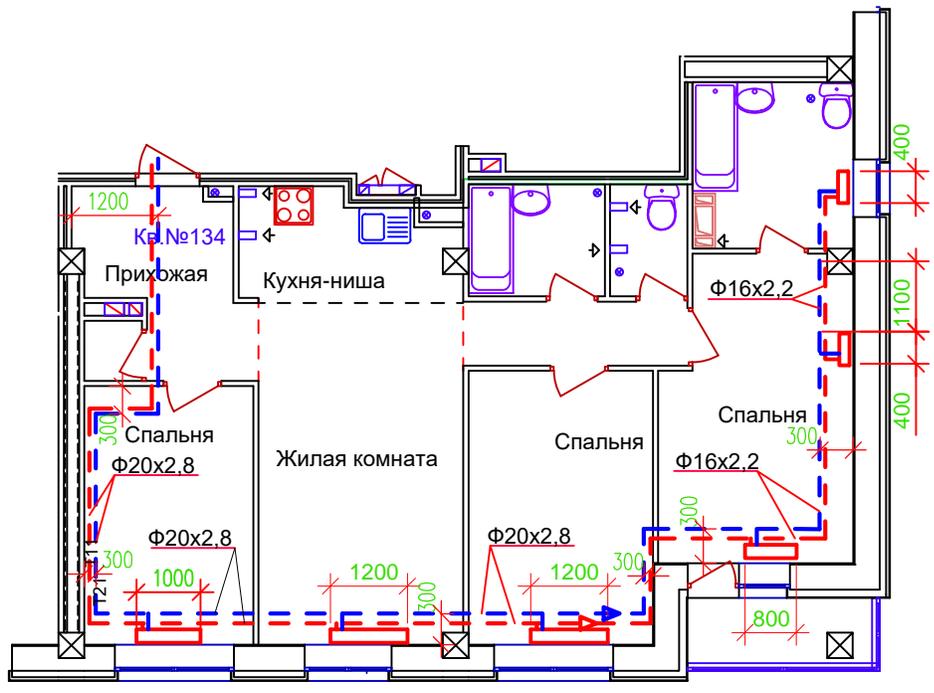

Подпись и дата  
Взам. # дубл.  
Взам. инв. #  
Инв. # подл.  
Инв. # подл. и дата

					Многоэтажный жилой дом с подземной автостоянкой по ул.Профсоюзной, 20 в Ворошиловском районе г.Волгограда				
Изм	Кол	Лист	До	Подпись	Дата	И	Лист	Листов	Масштаб
Разраб.									
Пров.									
Т.контр.									
Н.контр.									
Утв.									
					2с 9эт 134Кв				

Справ. #

Перв. примен.

Подпись и дата

Взам. # дубл.

Взам. инв. #

Инв. # подп. и дата



Многоэтажный жилой дом с подземной автостоянкой по ул.Профсоюзной, 20 в Ворошиловском районе г.Волгограда

Изм	Кол	Лист	Доку	Подпись	Дата
Разраб.					
Пров.					
Т.контр.					
Н.контр.					
УТВ.					

Схема разводки отопления

Стадия	Масса	Масштаб
И		
Лист	Листов	

2с 9эт 135Кв

Перв. примен.

Справ. #


Подпись и дата

Взам. # дубл.

Взам. инв. #

Подпись и дата

Инв. # подпись и дата

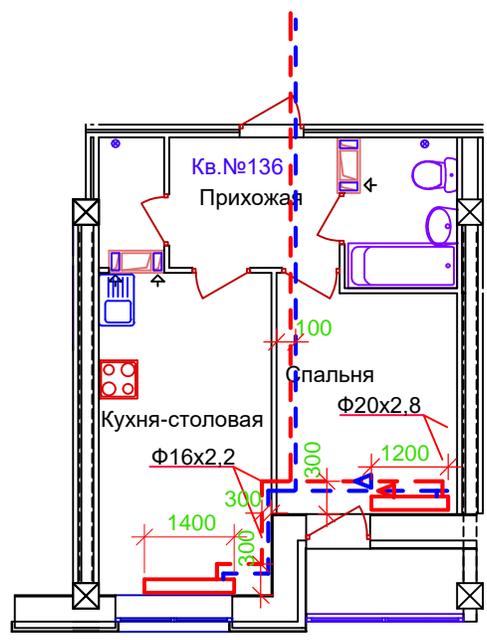

Многоэтажный жилой дом с подземной автостоянкой по ул.Профсоюзной, 20 в Ворошиловском районе г.Волгограда

Изм	Кол	Лист	До	Подпись	Дата
Разраб.					
Пров.					
Т.контр.					
Н.контр.					
УТВ.					

Схема разводки отопления

Стадия	Масса	Масштаб
И		
Лист	Листов	

2с 9эт 136 Кв

Перв. примен.  
Справ. #


Подпись и дата

Взам. # дубл.

Взам. инв. #

Подпись и дата

Инв. # подл.  
Изм.  
Кол.  
Лист  
Док.  
Подпись  
Дата

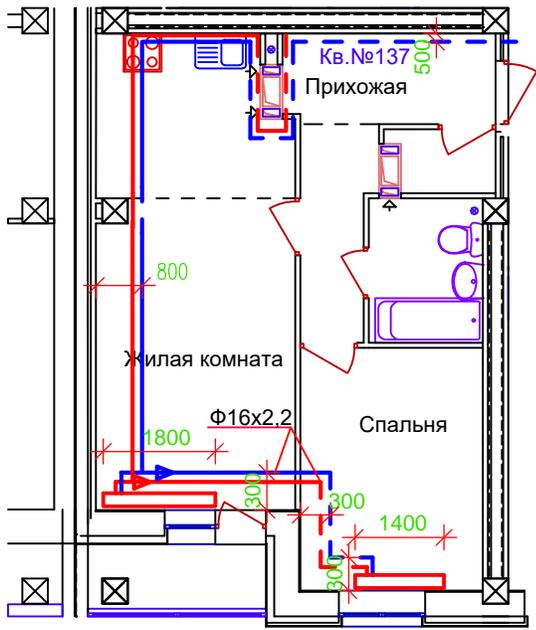

Многоэтажный жилой дом с подземной автостоянкой по ул.Профсоюзной, 20 в Ворошиловском районе г.Волгограда

Схема разводки отопления

Стадия Масса Масштаб

И

Лист Листов

2с 9эт 137Кв

Перв. примен.

Справ. #


Подпись и дата

Взам. # дубл.

Взам. инв. #

Подпись и дата

Инв. # подпись и дата

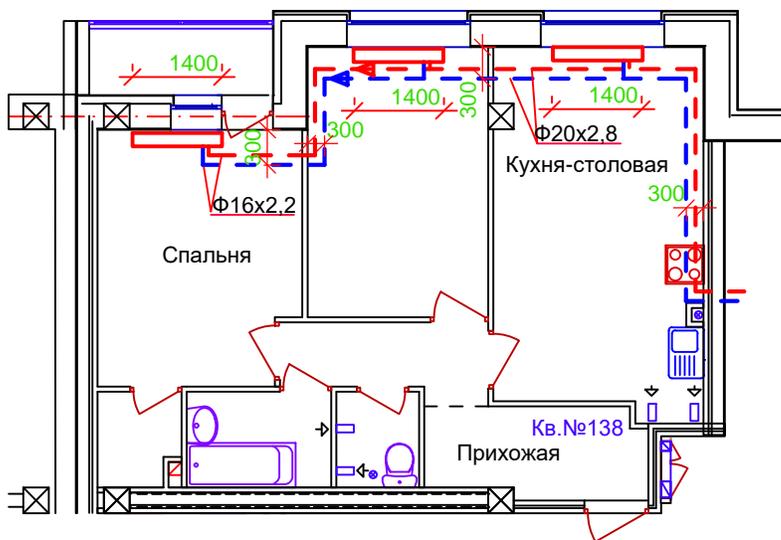


Многоэтажный жилой дом с подземной автостоянкой по  
ул.Профсоюзной, 20 в Ворошиловском районе г.Волгограда

Изм	Кол	Лист	До	Подпись	Дата	Стадия	Масса	Масштаб
Разраб.						И		
Пров.								
Т.контр.						Лист	Листов	
Н.контр.								
Утв.								
2с 9эт 138Кв								



Перв. примен.

Справ. #

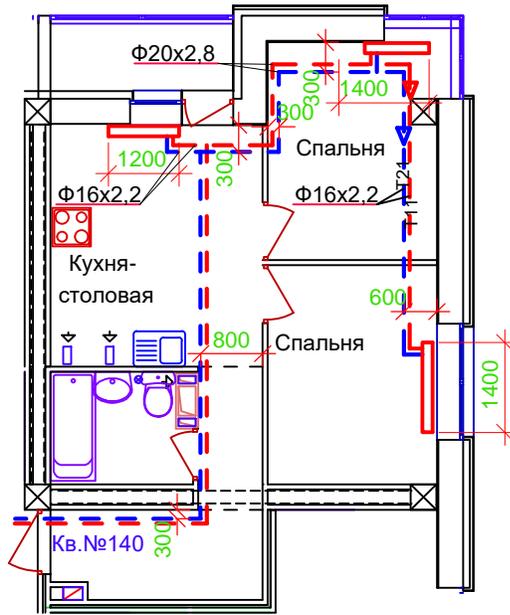

Подпись и дата

Взам. # дубл.

Взам. инв. #

Подпись и дата

Инв. # подпись

Изм	Кол	Лист	До	Подпись	Дата
Разраб.					
Пров.					
Т.контр.					
Н.контр.					
Утв.					

Многоэтажный жилой дом с подземной автостоянкой по ул.Профсоюзной, 20 в Ворошиловском районе г.Волгограда

Схема разводки отопления

Стадия	Масса	Масштаб
И		
Лист	Листов	

2с 10эт 140Кв



Перв. примен.

Справ. #


Подпись и дата

Взам. # дубл.

Взам. инв. #

Подпись и дата

Инв. # подп.

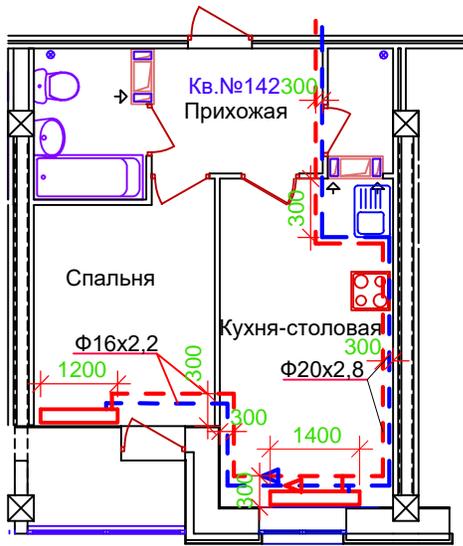

Многоэтажный жилой дом с подземной автостоянкой по ул.Профсоюзной, 20 в Ворошиловском районе г.Волгограда

Изм	Кол	Лист	До	Подпись	Дата
Разраб.					
Пров.					
Т.контр.					
Н.контр.					
УТВ.					

Схема разводки отопления


Стадия	Масса	Масштаб
И		
Лист	Листов	

2с 10эт 142Кв

Перв. примен.  
Справ. #

Подпись и дата  
Взам. # дубл.  
Взам. инв. #


Инв. #  
подпись  
дата

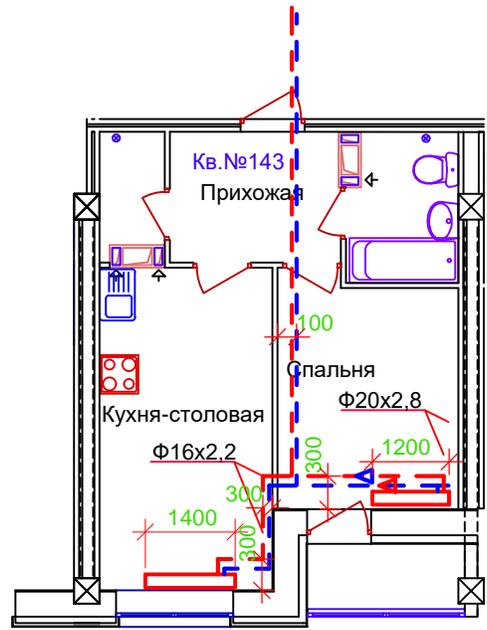

					Многоэтажный жилой дом с подземной автостоянкой по ул.Профсоюзной, 20 в Ворошиловском районе г.Волгограда				
Изм	Кол	Лист	До	Подпись	Дата	Схема разводки отопления	Стадия	Масса	Масштаб
Разраб.							И		
Пров.									
Т.контр.							Лист	Листов	
Н.контр.									
Утв.						2с 10эт 143Кв			

Перв. примен.  
Справ. #

Подпись и дата  
Взам. # дубл.  
Взам. инв. #  
Индв. # подл.  
Индв. # подл. и дата

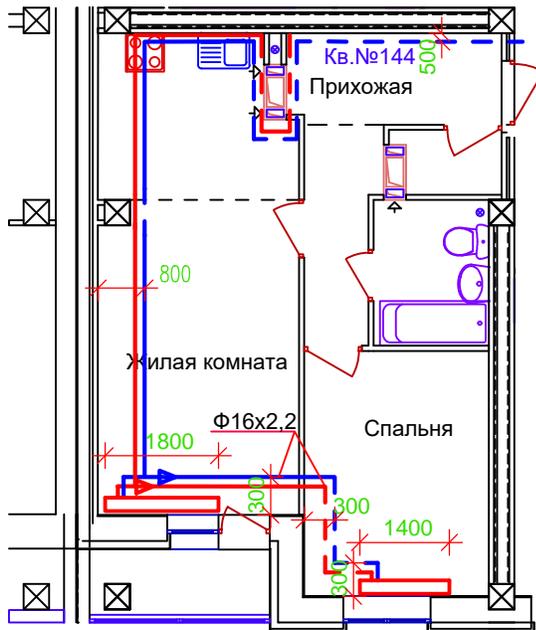

Изм	Кол	Лист	До	Подпись	Дата
Разраб.					
Пров.					
Т.контр.					
Н.контр.					
Утв.					

Многоэтажный жилой дом с подземной автостоянкой по ул.Профсоюзной, 20 в Ворошиловском районе г.Волгограда


Схема разводки отопления

Стадия	Масса	Масштаб
И		
Лист	Листов	

2с 10эт 144Кв

Перв. примен.

Справ. #

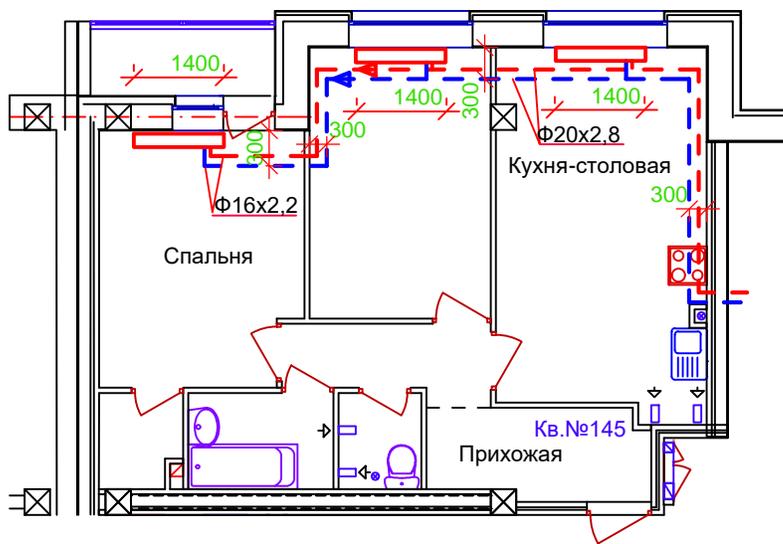

Подпись и дата

Взам. # дубл.

Взам. инв. #

Подпись и дата

Изм. #  
 Кол.  
 Лист  
 Док.  
 Подпись  
 Дата

Многоэтажный жилой дом с подземной автостоянкой по ул. Профсоюзной, 20 в Ворошиловском районе г. Волгограда

Схема разводки отопления


Стадия Масса Масштаб

И Лист Листов

2с 10эт 145Кв

Перв. примен.  
Справ. #


Подпись и дата  
Взам. # дубл.  
Взам. инв. #  
Инв. #  
подпись и дата

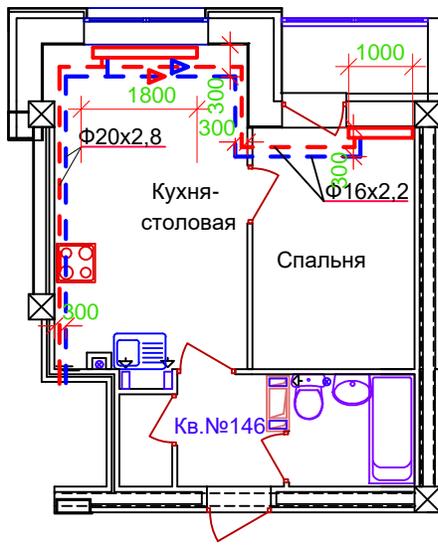

Многоэтажный жилой дом с подземной автостоянкой по ул.Профсоюзной, 20 в Ворошиловском районе г.Волгограда						Стадия	Масса	Масштаб
Изм	Кол	Лист	Док	Подпись	Дата	Схема разводки отопления		
Разраб.						И		
Пров.								
Т.контр.						Лист	Листов	
Н.контр.								
Утв.								
2с 11эт 146Кв								

Перв. примен.  
Справ. #


Подпись и дата  
Взам. # дубл.  
Взам. инв. #  
Подпись и дата  
Инв. # подлин.

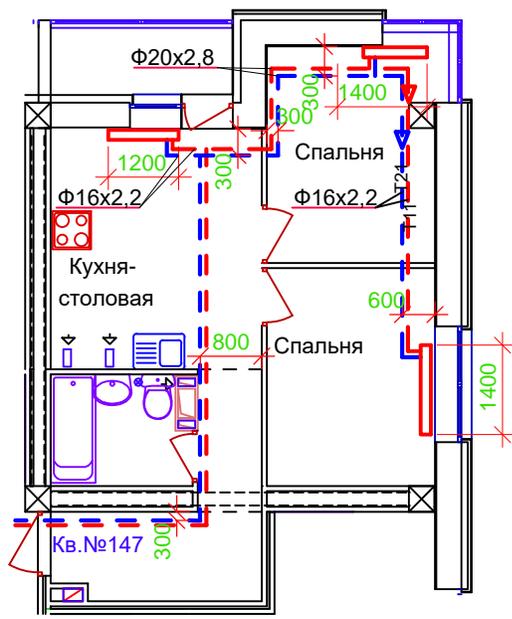

						Многоэтажный жилой дом с подземной автостоянкой по ул.Профсоюзной, 20 в Ворошиловском районе г.Волгограда			
Изм	Кол	Лист	Док	Подпись	Дата	Схема разводки отопления	Стадия	Масса	Масштаб
Разраб.							И		
Пров.									
Т.контр.							Лист	Листов	
Н.контр.									
УТВ.						2с 11эт 147Кв			

Перв. примен.

Справ. #

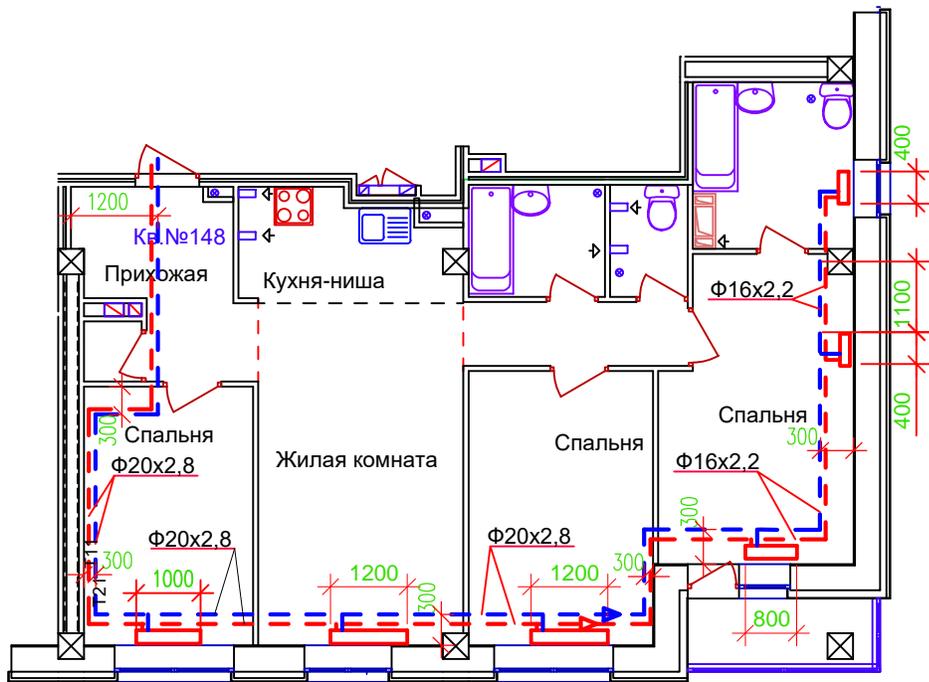

Подпись и дата

Взам. # дубл.

Взам. инв. #

Подпись и дата

Инв. #  
подпись  
Изм  
Разраб,  
Пров,  
Т. контр,  
Н. контр,  
Утв,

Многоэтажный жилой дом с подземной автостоянкой по ул.Профсоюзной, 20 в Ворошиловском районе г.Волгограда

Изм	Кол	Лист	Доп	Подпись	Дата

Схема разводки отопления

Стадия	Масса	Масштаб
И		

2с 11эт 148Кв

Перв. примен.
Справ. #

Подпись и дата	Взам. # дубл.	Взам. инв. #	Инв. # подлин.



Многоэтажный жилой дом с подземной автостоянкой по ул.Профсоюзной, 20 в Ворошиловском районе г.Волгограда						Стадия	Масса	Масштаб
Изм	Кол	Лист	Докум	Подпись	Дата	И	Лист	Листов
Разраб.								
Пров.								
Т.контр.								
Н.контр.								
УТВ.								
2с 11эт 149Кв								

Перв. примен.

Справ. #


Подпись и дата

Взам. # дубл.

Взам. инв. #

Подпись и дата

Инв. # подл.

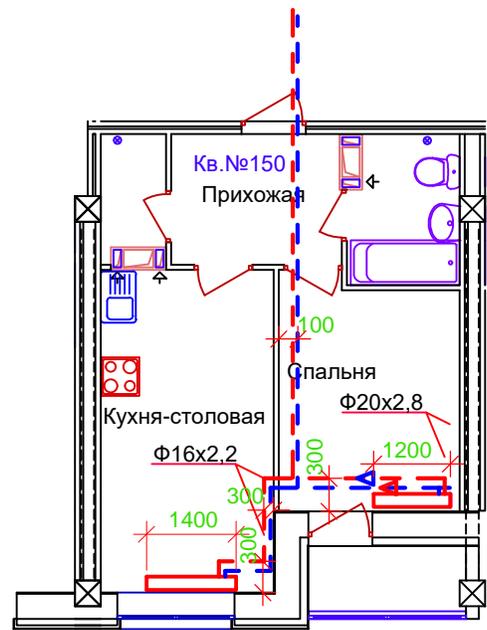

Многоэтажный жилой дом с подземной автостоянкой по ул.Профсоюзной, 20 в Ворошиловском районе г.Волгограда

Изм	Кол	Лист	До	Подпись	Дата
Разраб.					
Пров.					
Т.контр.					
Н.контр.					
Утв.					

Схема разводки отопления

Стадия	Масса	Масштаб
И		
Лист	Листов	

2с 11эт 150Кв

Перв. примен.

Справ. #


Подпись и дата

Взам. # дубл.

Взам. инв. #

Подпись и дата

Инв. # подп.

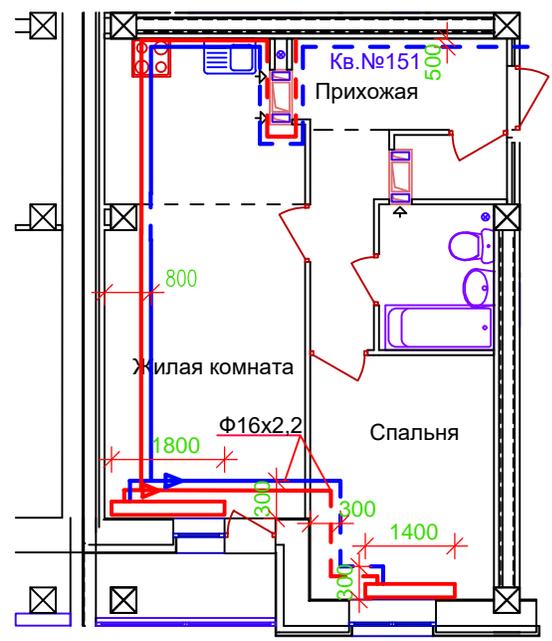

Многоэтажный жилой дом с подземной автостоянкой по ул.Профсоюзной, 20 в Ворошиловском районе г.Волгограда

Изм.	Кол	Лист	Док	Подпись	Дата
Разраб.					
Пров.					
Т,контр.					
Н,контр.					
УТВ.					

Схема разводки отопления


Стадия Масса Масштаб

И

Лист Листов

2с 11эт 151Кв

Перв. примен.  
Справ. #

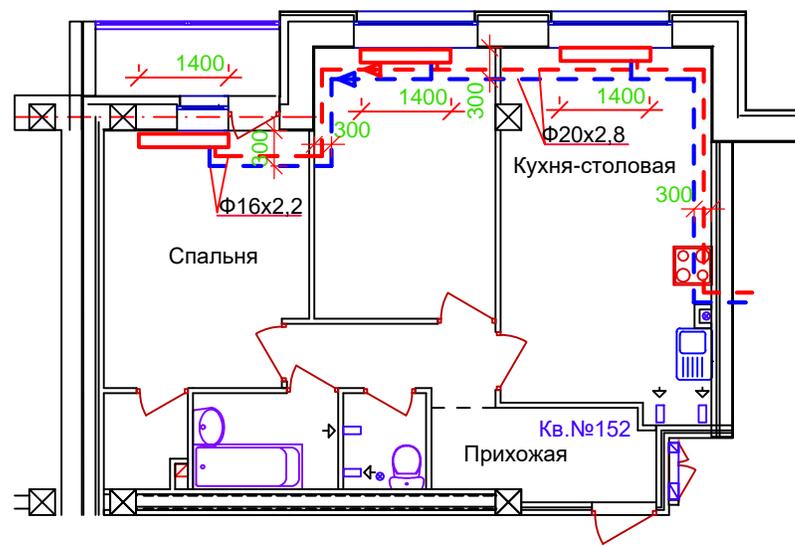

Подпись и дата  
Взам. # дубл.  
Взам. инв. #  
Подпись и дата  
Инв. # подл.  
Подпись и дата

Изм.	Кол	Лист	До	Подпись	Дата		
Разраб.							
Пров.							
Т.контр.							
Н.контр.							
Утв.							

Многоэтажный жилой дом с подземной автостоянкой по ул.Профсоюзной, 20 в Ворошиловском районе г.Волгограда


Схема разводки отопления

2с 11эт 152Кв

Стадия	Масса	Масштаб
И		
Лист	Листов	

Перв. примен.

Справ. #

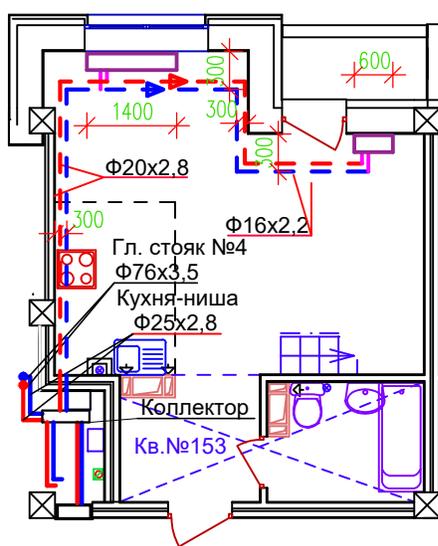

Подпись и дата

Взам. # дубл.

Взам. инв. #

Подпись и дата

Инв. # подпись и дата

Изм	Кол	Лист	Докум	Подпись	Дата
Разраб.					
Пров.					
Т.контр.					
Н.контр.					
УТВ.					

Многоэтажный жилой дом с подземной автостоянкой по ул.Профсоюзной, 20 в Ворошиловском районе г.Волгограда

Схема разводки отопления

Стадия	Масса	Масштаб
И		
Лист		Листов

2с 12эт 153Кв

Перв. примен.  
Справ. #

Подпись и дата  
Взам. # дубл.  
Взам. инв. #

Инв. #	подпись	дата							
Изм	Кол	Лист	До	Подпись	Дата				
Разраб.									
Пров.									
Т.контр.									
Н.контр.									
Утв.									



Многоэтажный жилой дом с подземной автостоянкой по ул.Профсоюзной, 20 в Ворошиловском районе г.Волгограда


Схема разводки отопления

2с 12эт 154Кв

Стадия	Масса	Масштаб
И		
Лист	Листов	

Перв. примен.  
Справ. #

Подпись и дата  
Взам. # дубл.  
Взам. инв. #  
Подпись и дата  
Инв. # подл.  
Инв. # подл.

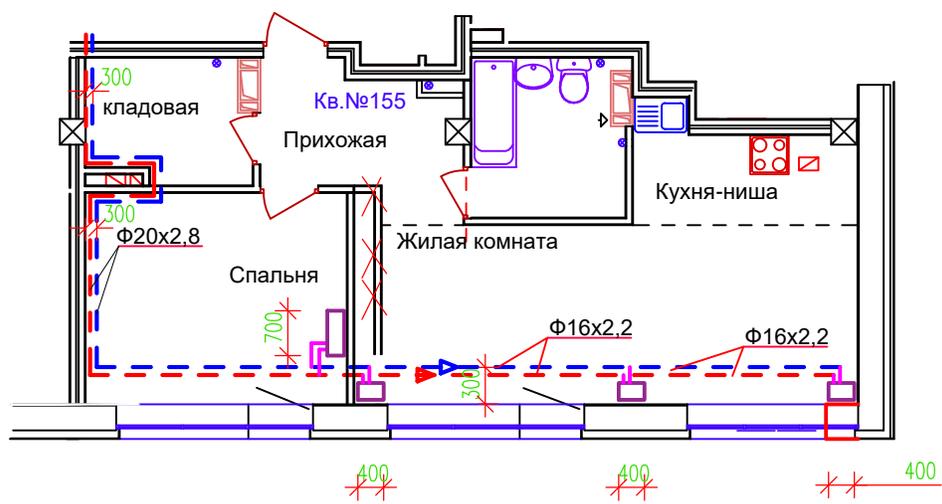

						Многоэтажный жилой дом с подземной автостоянкой по ул.Профсоюзной, 20 в Ворошиловском районе г.Волгограда					
						Схема разводки отопления			Стадия	Масса	Масштаб
Изм	Кол	Лист	До	Подпись	Дата				И		
Разраб.									Лист	Листов	
Пров.											
Т.контр.											
Н.контр.											
УТВ.											
						2с 12эт 155Кв					



Перв. примен.

Справ. #


Подпись и дата

Взам. # дубл.

Взам. инв. #

Подпись и дата

Инв. # подлин.

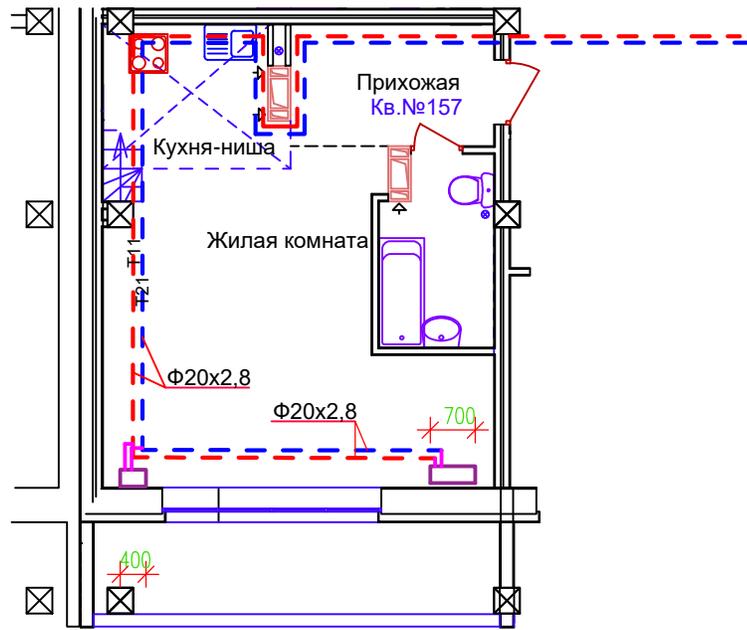

Многоэтажный жилой дом с подземной автостоянкой по ул.Профсоюзной, 20 в Ворошиловском районе г.Волгограда

Изм	Кол	Лист	До	Подпись	Дата
Разраб.					
Пров.					
Т.контр.					
Н.контр.					
Утв.					

Схема разводки отопления

Стадия Масса Масштаб

И		
---	--	--

Лист Листов

2с 12эт 157Кв

Справ. #

Перв. примен.

Подпись и дата


Взам. # дубл.

Взам. инв. #

Инв. #

подпись

и дата

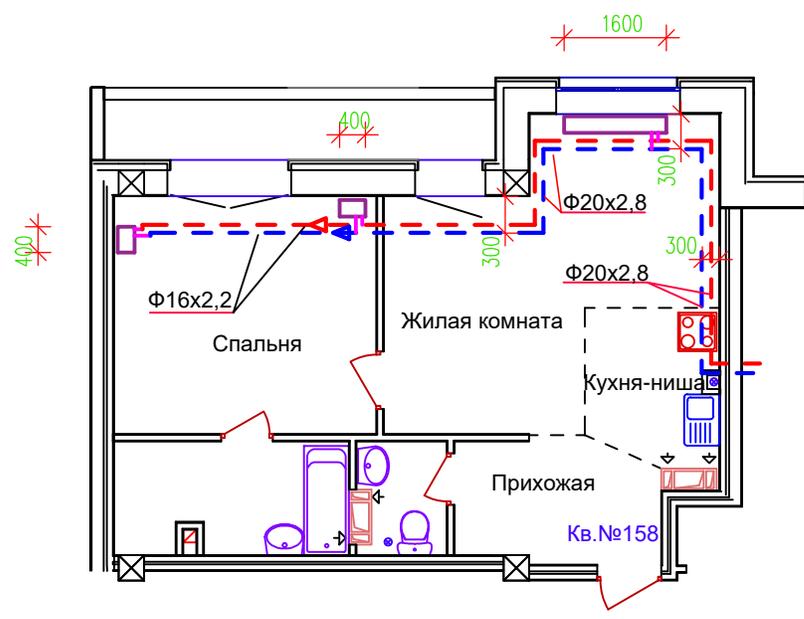

					Многоэтажный жилой дом с подземной автостоянкой по ул.Профсоюзной, 20 в Ворошиловском районе г.Волгограда					
Изм	Кол	Лист	До	Подпись	Дата	Схема разводки отопления		Стадия	Масса	Масштаб
Разраб.								И		
Пров.								Лист	Листов	
Т.контр.										
Н.контр.										
Утв.						2 с 12 эт 158Кв				