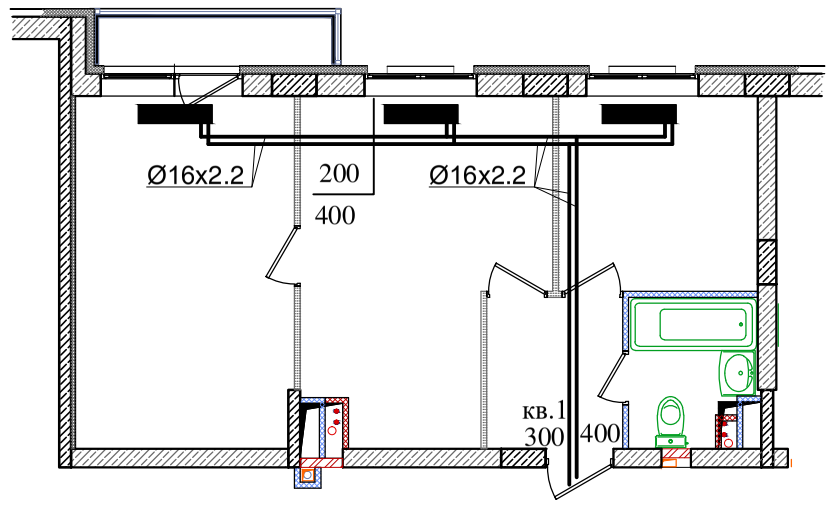


Перв. примен.

Справ. #

Подпись и дата

Взам.#дубл.

Взам.инв.#

Подпись и дата

Инв. # подписи

Изм	Кол	Лист	Док	Подпись	Дата
Разраб.					
Пров.					
Т.контр.					
Н.контр.					
Утв.					

Парк Европейский дом 19


Схема разводки отопления

Для уточнения звонить 89064076598

Стадия	Масса	Масштаб
И		
Лист	Листов	

Квартира 1

Формат А4

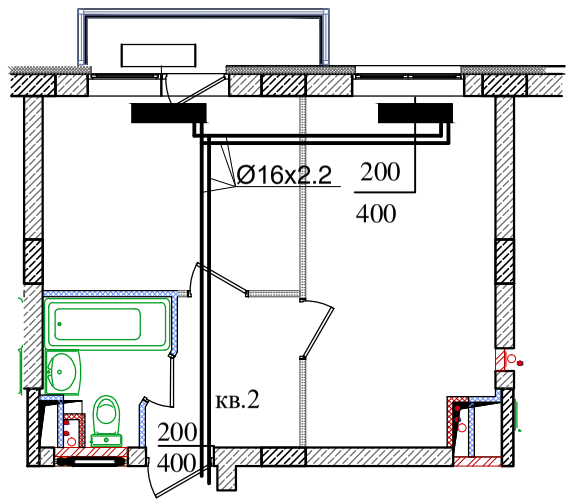

Перв. примен.

Справ. #

Подпись и дата

Взам.#дубл.

Взам.инв.#

Подпись и дата

Инв. # подписи

Изм	Кол	Лист	Док	Подпись	Дата
Разраб.					
Пров.					
Т.контр.					
Н.контр.					
Утв.					

Парк Европейский дом 19


Схема разводки отопления

Для уточнения звонить 89064076598

Стадия	Масса	Масштаб
И		
Лист	Листов	

Квартира 2

Формат А4

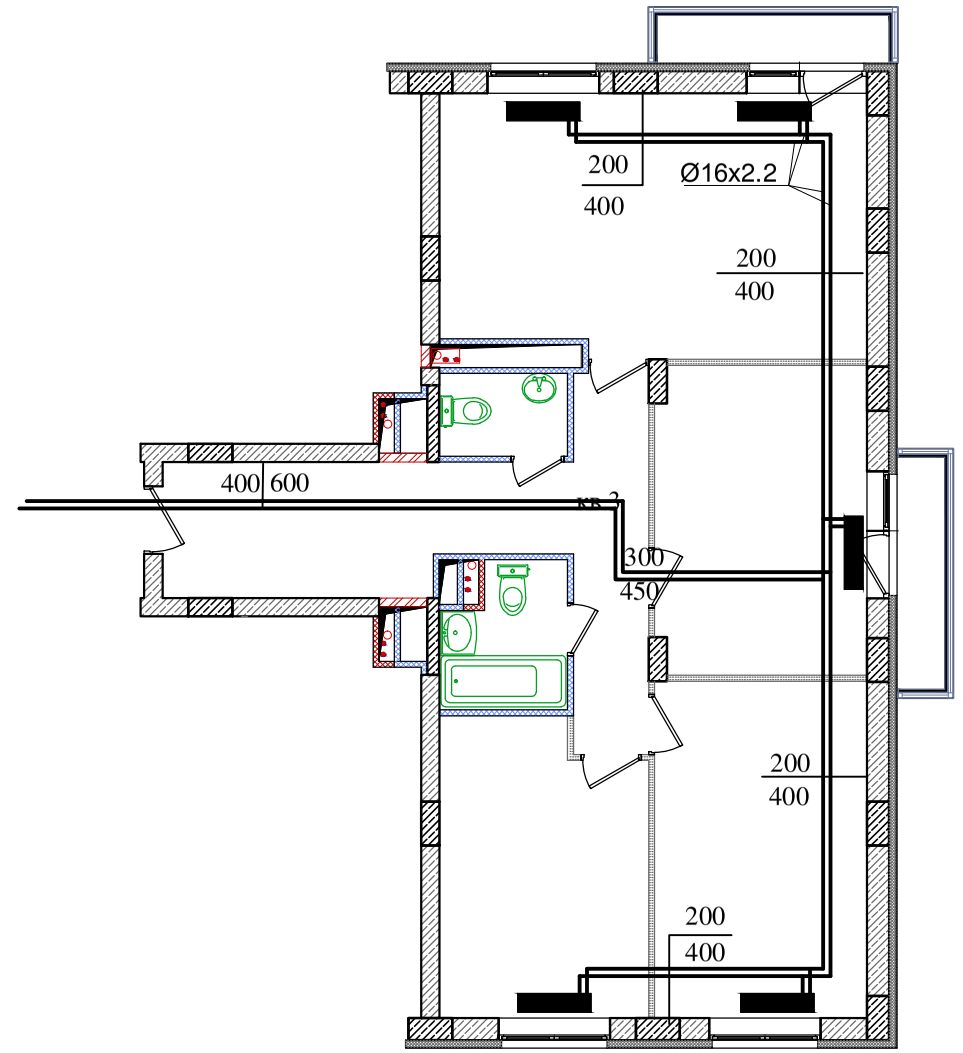

Перв. примен.

Справ. #

Подпись и дата

Взам.#дубл.

Взам.инв.#

Подпись и дата

Инв. # подписи

Изм	Кол	Лист	Док	Подпись	Дата
Разраб.					
Пров.					
Т.контр.					
Н.контр.					
Утв.					

Парк Европейский дом 19

Схема разводки отопления


Для уточнения звонить 89064076598

Квартира 3

Стадия	Масса	Масштаб
И		

Лист	Листов

Формат А4

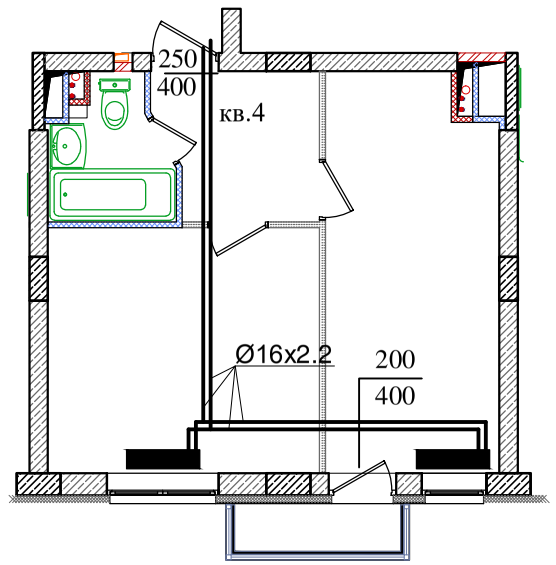

Перв. примен.

Справ. #

Подпись и дата

Взам.#дубл.

Взам.инв.#

Подпись и дата

Инв. # подписи

Изм	Кол	Лист	Док	Подпись	Дата
Разраб.					
Пров.					
Т.контр.					
Н.контр.					
Утв.					


Парк Европейский дом 19

Схема разводки отопления
Для уточнения звонить 89064076598

Стадия	Масса	Масштаб
И		
Лист	Листов	

Квартира 4

Формат А4

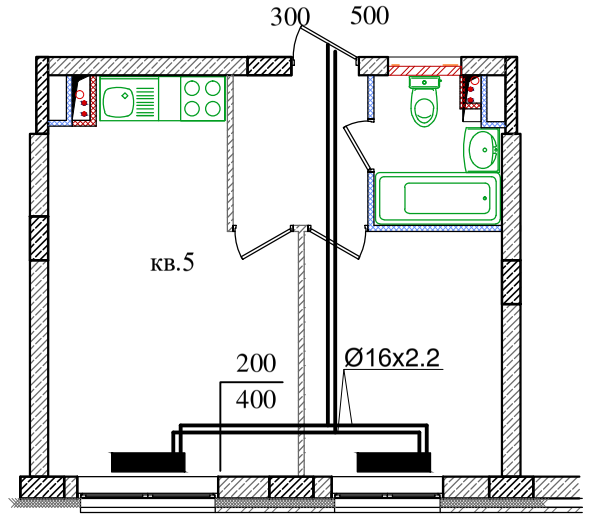

Перв. примен.

Справ. #

Подпись и дата

Взам.#дубл.

Взам.инв.#

Подпись и дата

Инв. # подписи

Изм	Кол	Лист	Док	Подпись	Дата
Разраб.					
Пров.					
Т.контр.					
Н.контр.					
Утв.					

Парк Европейский дом 19


Схема разводки отопления

Для уточнения звонить 89064076598

Стадия	Масса	Масштаб
И		
Лист	Листов	

Квартира 5

Формат А4

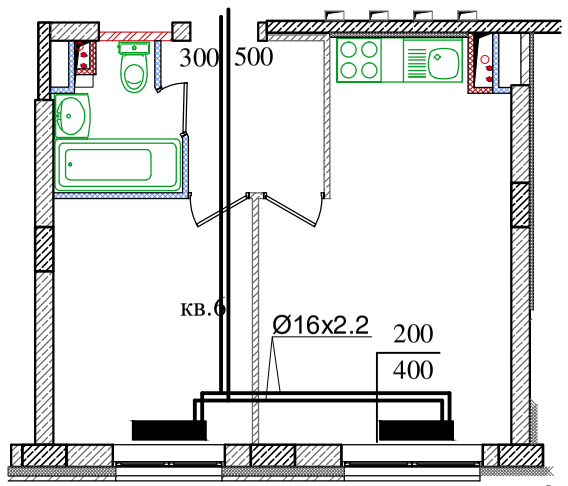

Перв. примен.

Справ. #

Подпись и дата

Взам.#дубл.

Взам.инв.#

Подпись и дата

Инв. # подписи

Изм	Кол	Лист	Док	Подпись	Дата
Разраб.					
Пров.					
Т.контр.					
Н.контр.					
Утв.					


Парк Европейский дом 19

Схема разводки отопления
Для уточнения звонить 89064076598

Стадия	Масса	Масштаб
И		
Лист	Листов	

Квартира 6

Формат А4

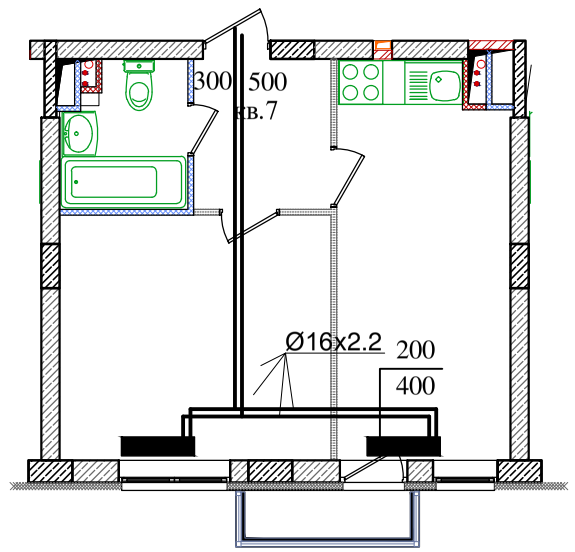

Перв. примен.

Справ. #

Подпись и дата

Взам.#дубл.

Взам.инв.#

Подпись и дата

Инв. # подписи

Изм	Кол	Лист	Док	Подпись	Дата
Разраб.					
Пров.					
Т.контр.					
Н.контр.					
Утв.					

Парк Европейский дом 19


Схема разводки отопления

Для уточнения звонить 89064076598

Стадия	Масса	Масштаб
И		
Лист	Листов	

Квартира 7

Формат А4

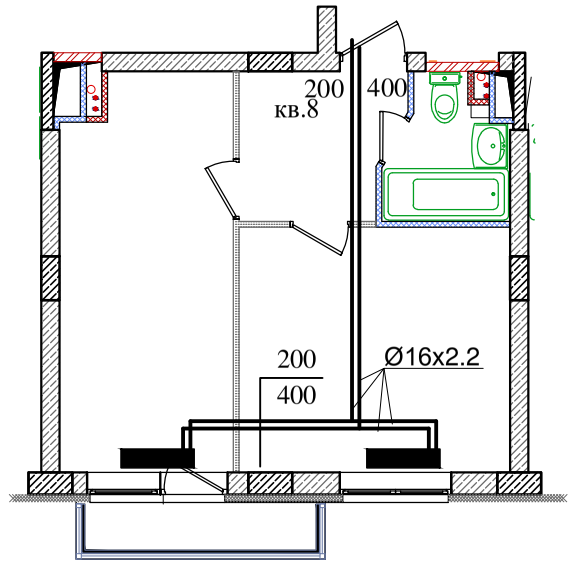

Перв. примен.

Справ. #

Подпись и дата

Взам.#дубл.

Взам.инв.#

Подпись и дата

Инв. # подписи

Изм	Кол	Лист	Док	Подпись	Дата
Разраб.					
Пров.					
Т.контр.					
Н.контр.					
Утв.					


Парк Европейский дом 19

Схема разводки отопления
Для уточнения звонить 89064076598

Стадия	Масса	Масштаб
И		
Лист	Листов	

Квартира 8

Формат А4

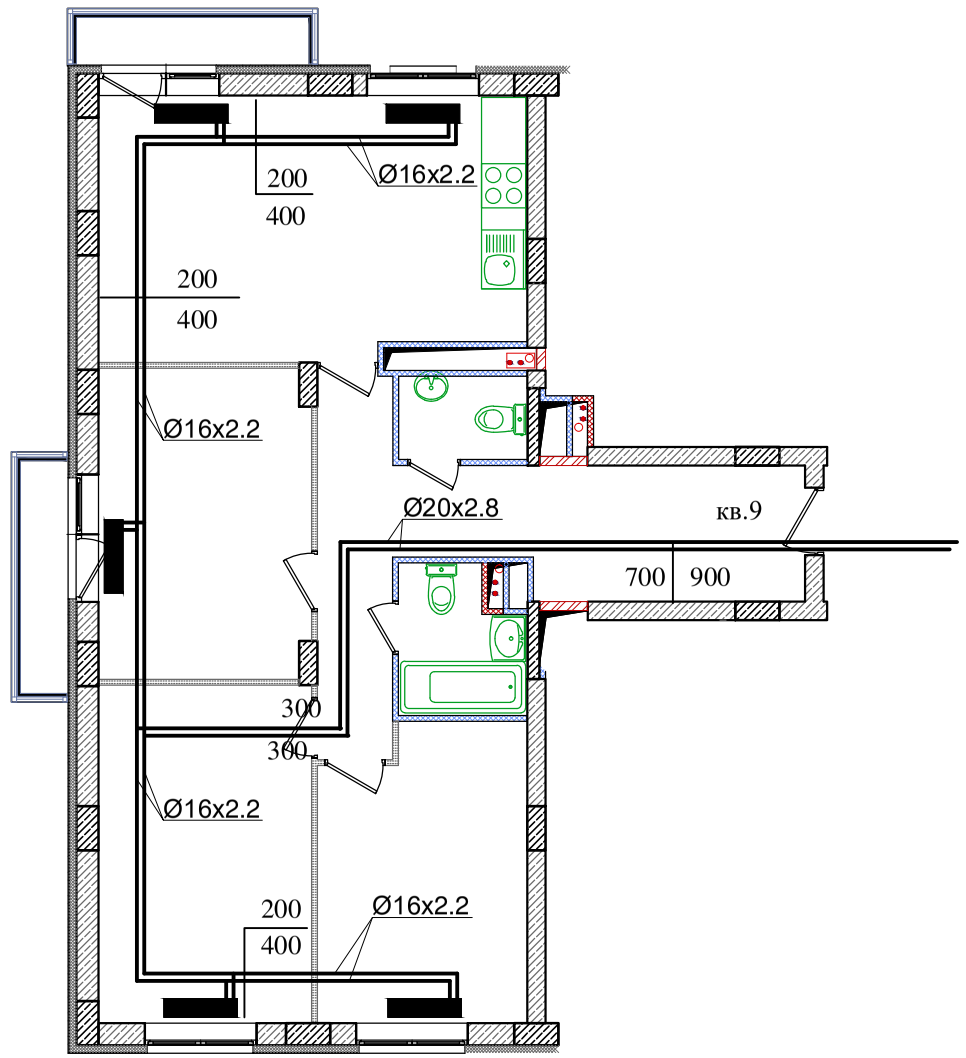

Перв. примен.

Справ. #

Подпись и дата

Взам.#дубл.

Взам.инв.#

Подпись и дата

Инв. # подписи

Изм	Кол	Лист	Док	Подпись	Дата
Разраб.					
Пров.					
Т.контр.					
Н.контр.					
Утв.					

Парк Европейский дом 19


Схема разводки отопления

Для уточнения звонить 89064076598

Стадия	Масса	Масштаб
И		
Лист	Листов	

Квартира 9

Формат А4

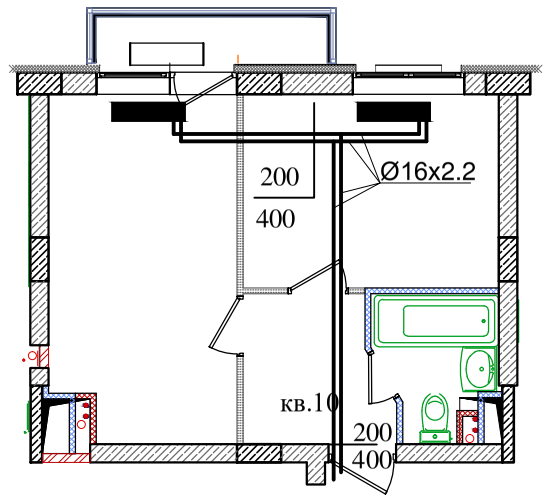

Перв. примен.

Справ. #

Подпись и дата

Взам.#дубл.

Взам.инв.#

Подпись и дата

Инв. # подписи

Изм	Кол	Лист	Док	Подпись	Дата
Разраб.					
Пров.					
Т.контр.					
Н.контр.					
Утв.					

Парк Европейский дом 19


Схема разводки отопления

Для уточнения звонить 89064076598

Стадия	Масса	Масштаб
И		
Лист	Листов	

Квартира 10

Формат А4

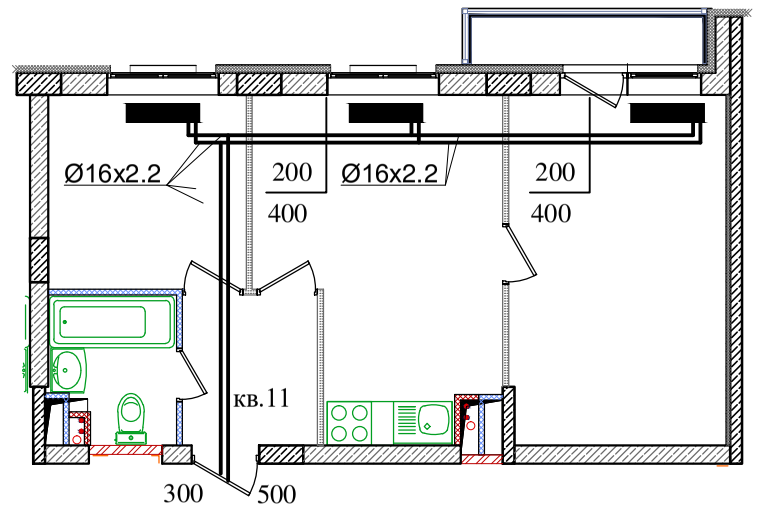

Перв. примен.

Справ. #

Подпись и дата

Взам.#дубл.

Взам.инв.#

Подпись и дата

Инв. # подписи

Изм	Кол	Лист	Док	Подпись	Дата
Разраб.					
Пров.					
Т.контр.					
Н.контр.					
Утв.					

Парк Европейский дом 19


Схема разводки отопления
Для уточнения звонить 89064076598

Стадия	Масса	Масштаб
И		

Лист	Листов

Квартира 11

Формат А4

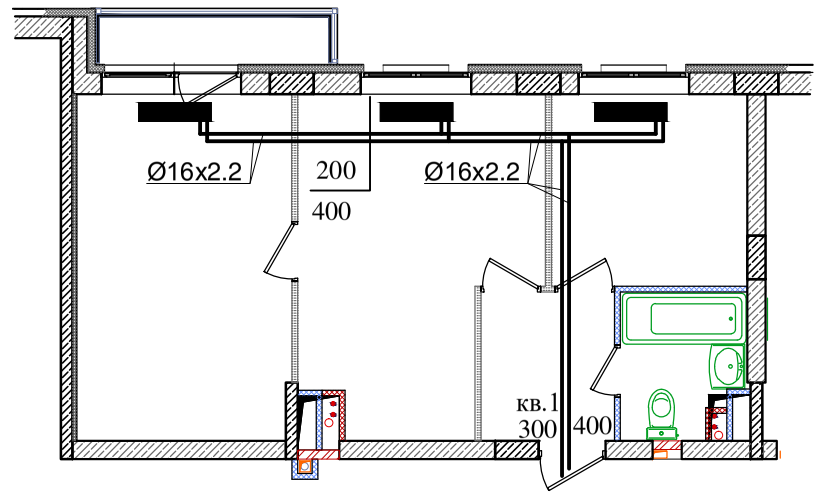

Перв. примен.

Справ. #

Подпись и дата

Взам.#дубл.

Взам.инв.#

Подпись и дата

Инв. # подписи

Изм	Кол	Лист	Док	Подпись	Дата
Разраб.					
Пров.					
Т.контр.					
Н.контр.					
Утв.					

Парк Европейский дом 19


Схема разводки отопления

Для уточнения звонить 89064076598

Квартира 12

Стадия	Масса	Масштаб
И		
Лист	Листов	

Формат А4

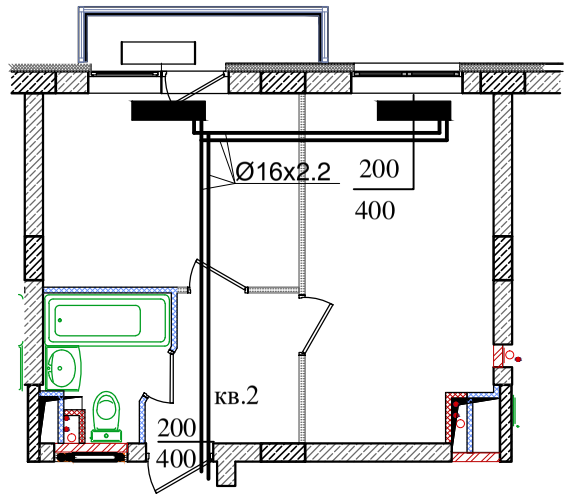

Перв. примен.

Справ. #

Подпись и дата

Взам.#дубл.

Взам.инв.#

Подпись и дата

Инв. # подписи

Изм	Кол	Лист	Док	Подпись	Дата
Разраб.					
Пров.					
Т.контр.					
Н.контр.					
Утв.					


Парк Европейский дом 19

Схема разводки отопления
Для уточнения звонить 89064076598

Стадия	Масса	Масштаб
И		
Лист	Листов	

Квартира 13

Формат А4

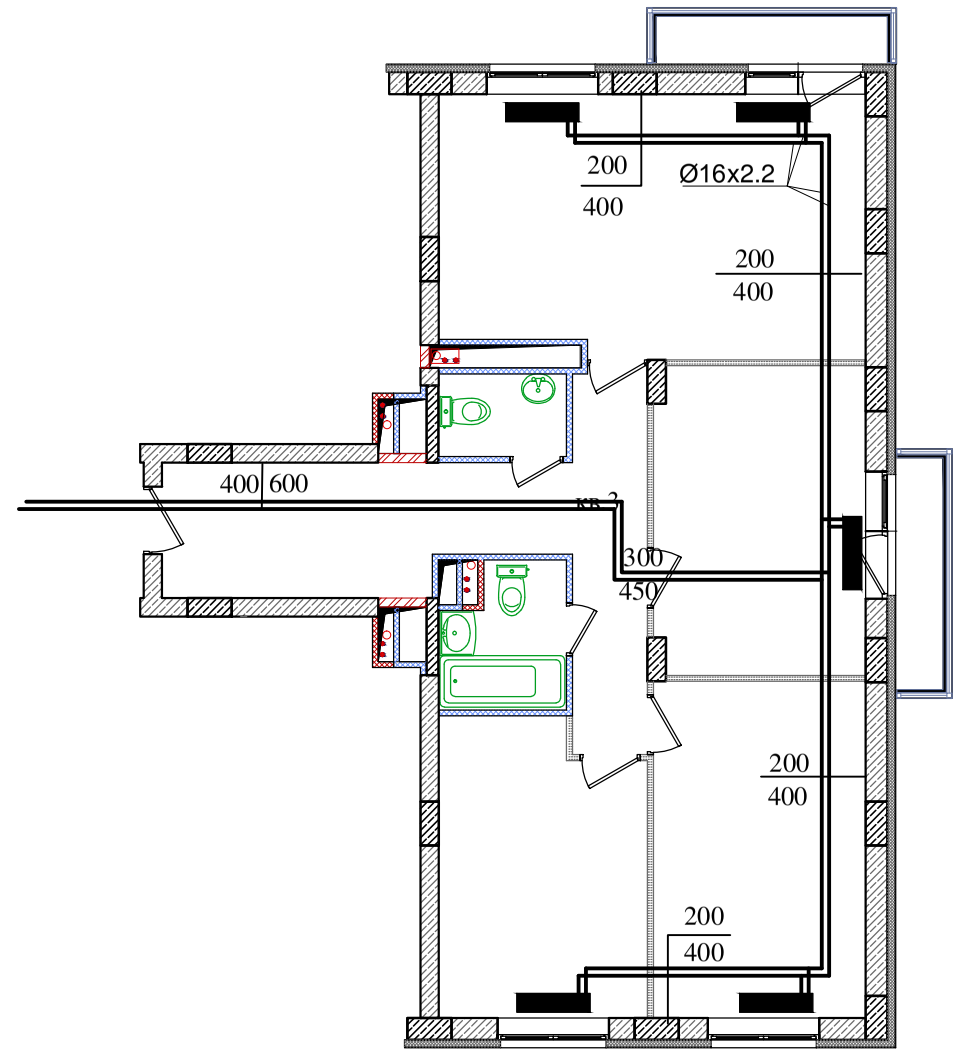

Перв. примен.

Справ. #

Подпись и дата

Взам.#дубл.

Взам.инв.#

Подпись и дата

Инв. # подписи

Изм	Кол	Лист	Док	Подпись	Дата
Разраб.					
Пров.					
Т.контр.					
Н.контр.					
Утв.					

Парк Европейский дом 19

Схема разводки отопления


Для уточнения звонить 89064076598

Квартира 14

Стадия	Масса	Масштаб
И		

Лист	Листов

Формат А4

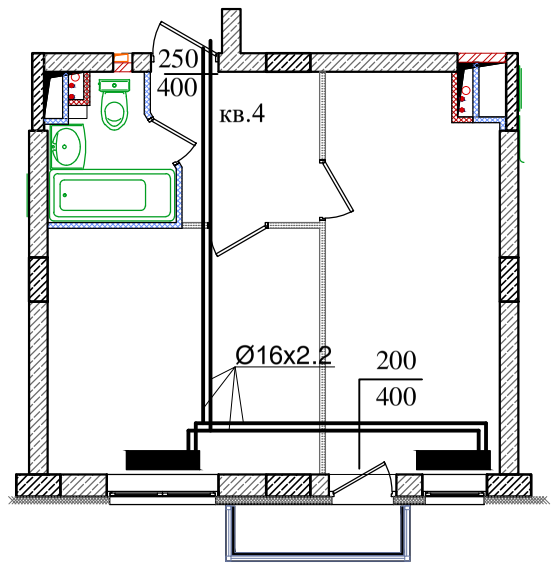

Перв. примен.

Справ. #

Подпись и дата

Взам.#дубл.

Взам.инв.#

Подпись и дата

Инв. # подписи

Изм	Кол	Лист	Док	Подпись	Дата
Разраб.					
Пров.					
Т.контр.					
Н.контр.					
Утв.					


Парк Европейский дом 19

Схема разводки отопления
Для уточнения звонить 89064076598

Стадия	Масса	Масштаб
И		
Лист	Листов	

Квартира 15

Формат А4

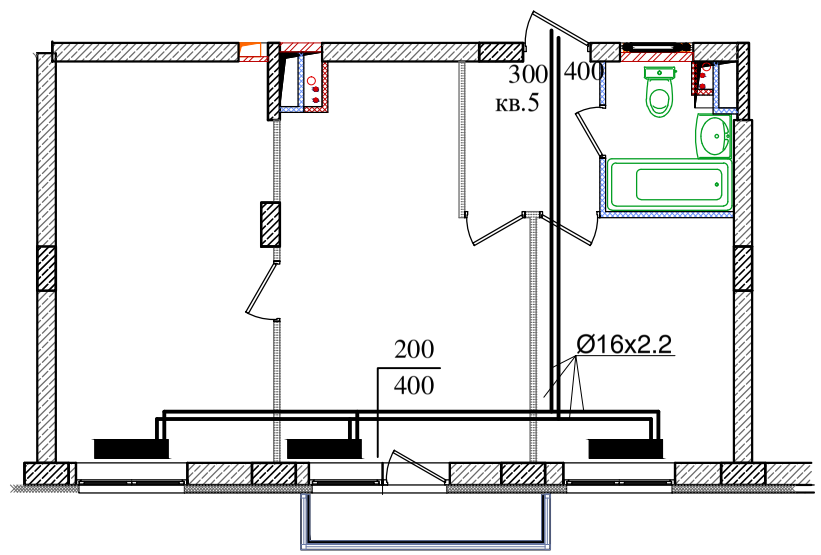

Перв. примен.

Справ. #

Подпись и дата

Взам.#дубл.

Взам.инв.#

Подпись и дата

Инв. # подписи

Изм	Кол	Лист	Док	Подпись	Дата
Разраб.					
Пров.					
Т.контр.					
Н.контр.					
Утв.					


Парк Европейский дом 19

Схема разводки отопления
Для уточнения звонить 89064076598

Стадия	Масса	Масштаб
И		
Лист	Листов	

Квартира 16

Формат А4

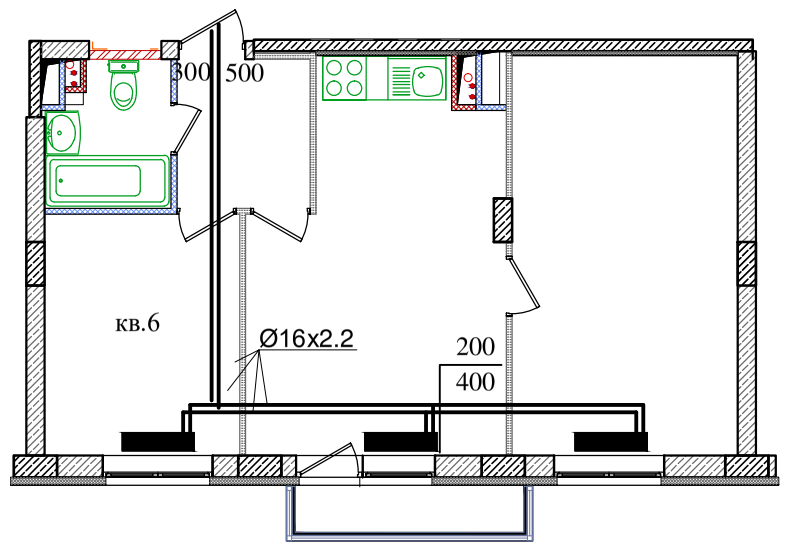

Перв. примен.

Справ. #

Подпись и дата

Взам.#дубл.

Взам.инв.#

Подпись и дата

Инв. # подписи

Изм	Кол	Лист	Док	Подпись	Дата
Разраб.					
Пров.					
Т.контр.					
Н.контр.					
Утв.					


Парк Европейский дом 19

Схема разводки отопления
Для уточнения звонить 89064076598

Стадия	Масса	Масштаб
И		
Лист	Листов	

Квартира 17

Формат А4

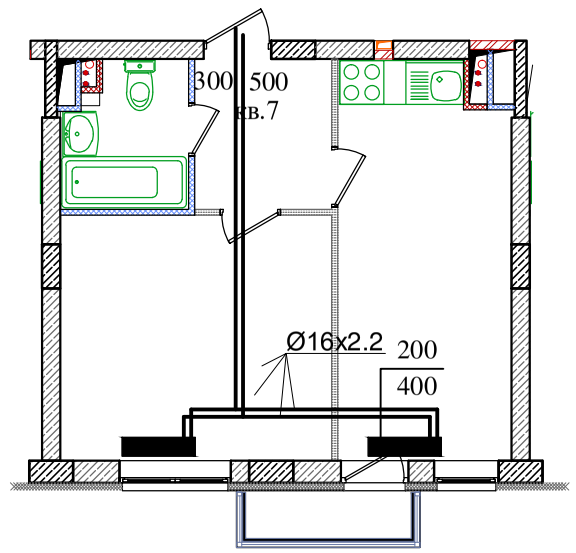

Перв. примен.

Справ. #

Подпись и дата

Взам.#дубл.

Взам.инв.#

Подпись и дата

Инв. # подписи

Изм	Кол	Лист	Док	Подпись	Дата
Разраб.					
Пров.					
Т.контр.					
Н.контр.					
Утв.					

Парк Европейский дом 19


Схема разводки отопления

Для уточнения звонить 89064076598

Стадия	Масса	Масштаб
И		
Лист	Листов	

Квартира 18

Формат А4

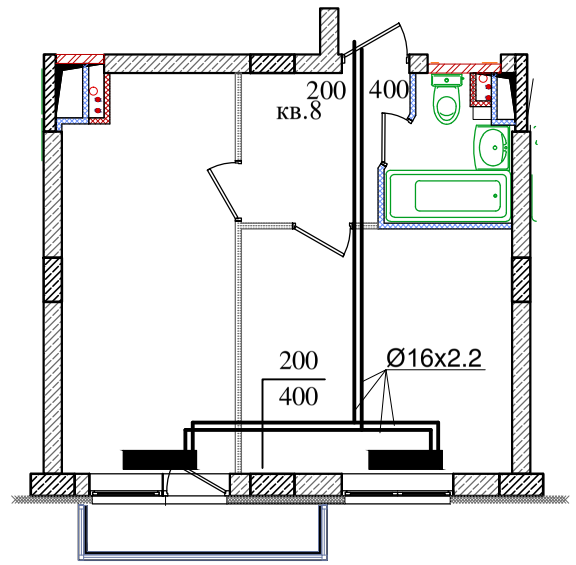

Перв. примен.

Справ. #

Подпись и дата

Взам.#дубл.

Взам.инв.#

Подпись и дата

Инв. # подписи

Изм	Кол	Лист	Док	Подпись	Дата
Разраб.					
Пров.					
Т.контр.					
Н.контр.					
Утв.					

Парк Европейский дом 19


Схема разводки отопления

Для уточнения звонить 89064076598

Стадия	Масса	Масштаб
И		
Лист	Листов	

Квартира 19

Формат А4

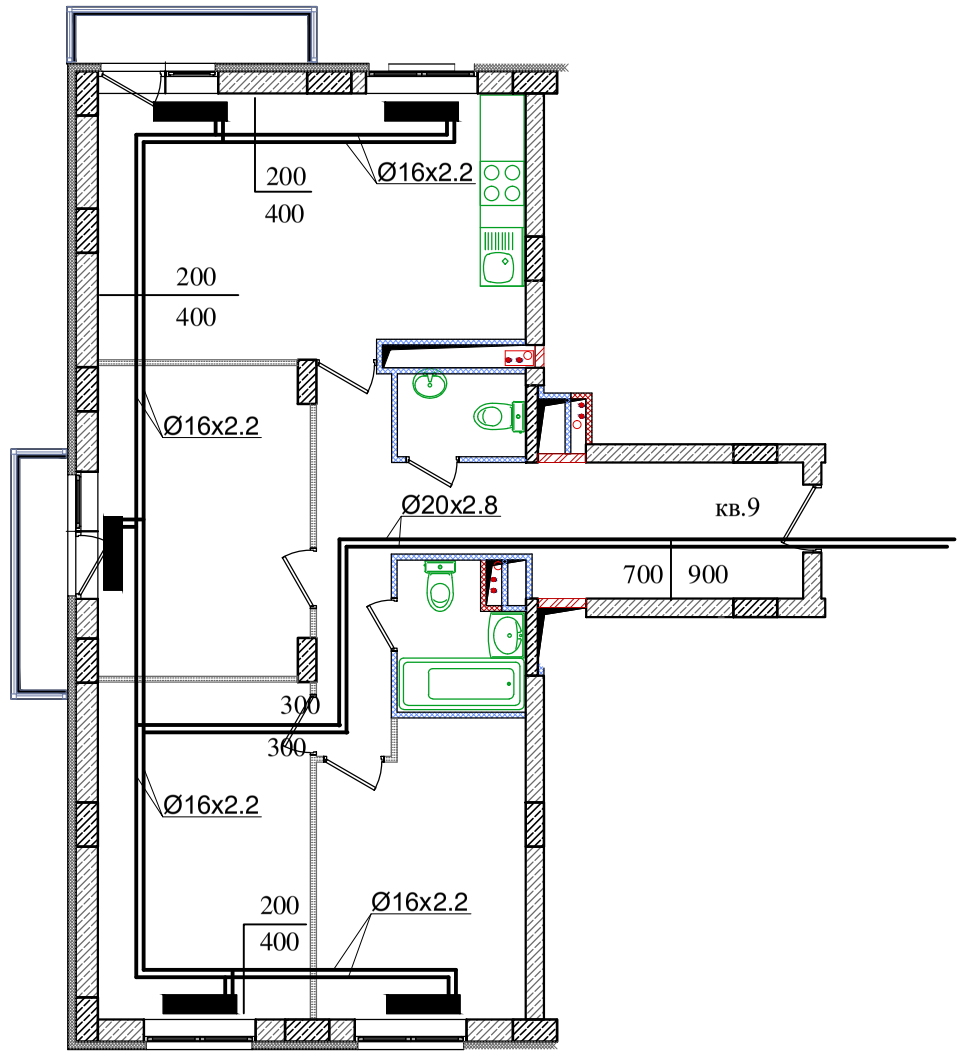

Перв. примен.

Справ. #

Подпись и дата

Взам.#дубл.

Взам.инв.#


Подпись и дата

Инв. # подписи

						Парк Европейский дом 19
						Схема разводки отопления Для уточнения звонить 89064076598
Изм	Кол	Лист	Док	Подпись	Дата	
Разраб.						
Пров.						
Т.контр.						
						Квартира 20
Н.контр.						
Утв.						

Стадия	Масса	Масштаб
И		
Лист	Листов	

Формат А4

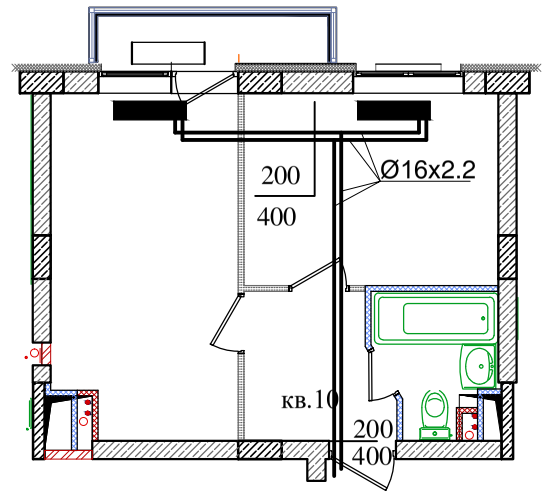

Перв. примен.

Справ. #

Подпись и дата

Взам.#дубл.

Взам.инв.#

Подпись и дата

Инв. # подписи

Изм	Кол	Лист	Док	Подпись	Дата
Разраб.					
Пров.					
Т.контр.					
Н.контр.					
Утв.					

Парк Европейский дом 19


Схема разводки отопления

Для уточнения звонить 89064076598

Стадия	Масса	Масштаб
И		
Лист	Листов	

Квартира 21

Формат А4

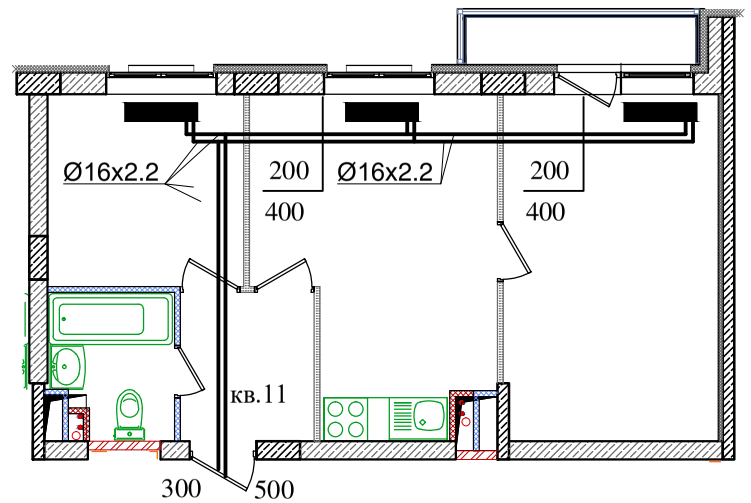

Перв. примен.

Справ. #

Подпись и дата

Взам.#дубл.

Взам.инв.#

Подпись и дата

Инв. # подписи

Изм	Кол	Лист	Док	Подпись	Дата
Разраб.					
Пров.					
Т.контр.					
Н.контр.					
Утв.					


Парк Европейский дом 19

Схема разводки отопления
Для уточнения звонить 89064076598

Стадия	Масса	Масштаб
И		
Лист	Листов	

Квартира 22

Формат А4

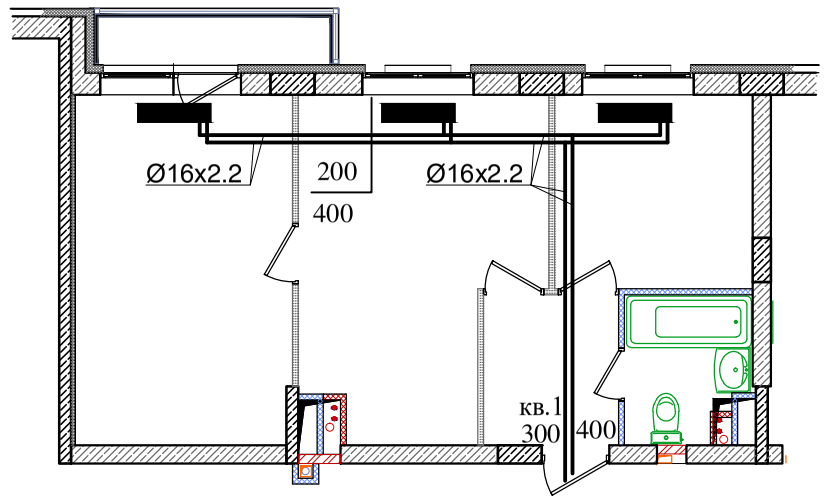

Перв. примен.

Справ. #

Подпись и дата

Взам.#дубл.

Взам.инв.#

Подпись и дата

Инв. # подписи

Изм	Кол	Лист	Док	Подпись	Дата
Разраб.					
Пров.					
Т.контр.					
Н.контр.					
Утв.					

Парк Европейский дом 19

Схема разводки отопления


Для уточнения звонить 89064076598

Стадия	Масса	Масштаб
И		

Лист	Листов

Квартира 23

Формат А4

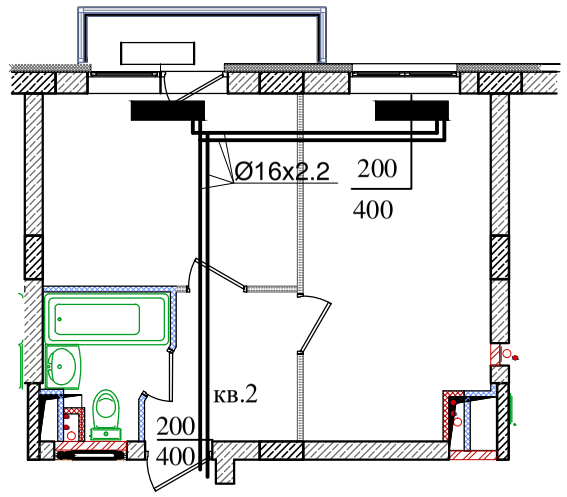

Перв. примен.

Справ. #

Подпись и дата

Взам.#дубл.

Взам.инв.#

Подпись и дата

Инв. # подписи

Изм	Кол	Лист	Док	Подпись	Дата
Разраб.					
Пров.					
Т.контр.					
Н.контр.					
Утв.					

Парк Европейский дом 19


Схема разводки отопления

Для уточнения звонить 89064076598

Квартира 24

Стадия	Масса	Масштаб
И		
Лист	Листов	

Формат А4

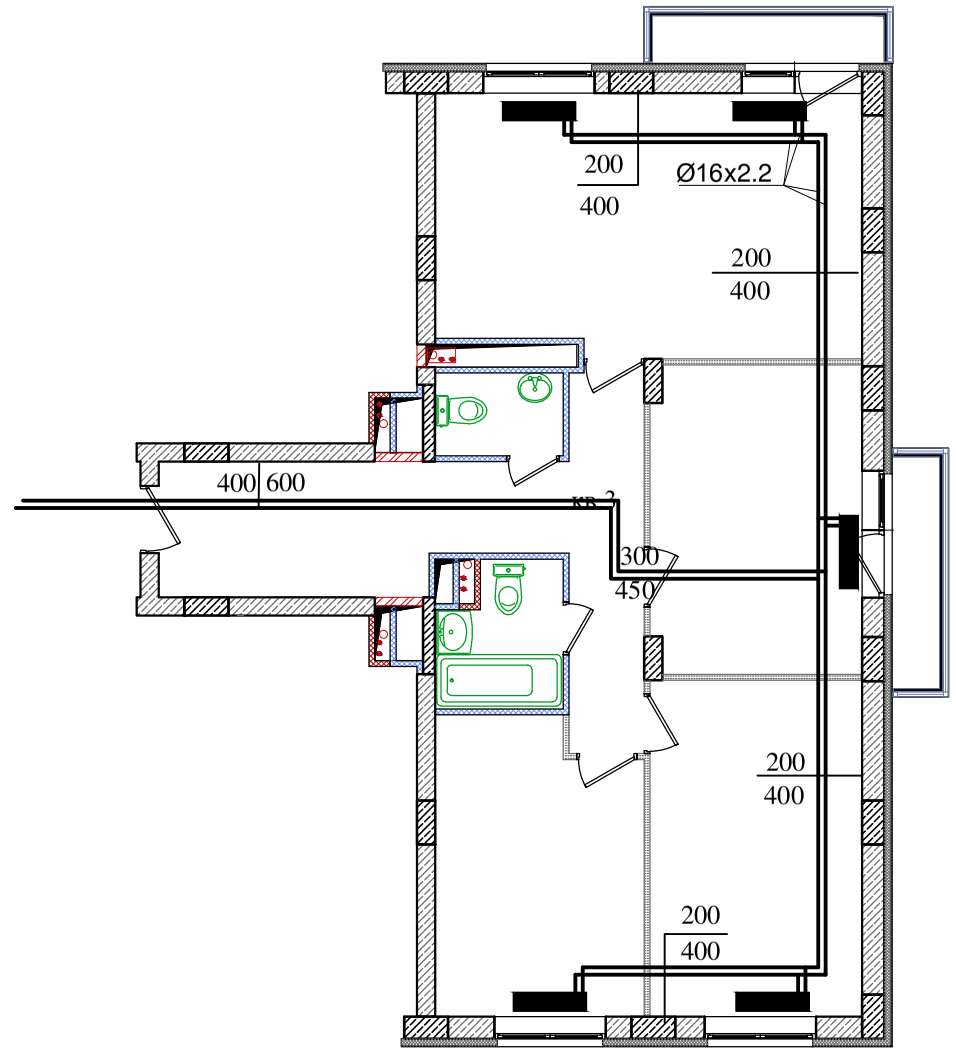

Перв. примен.

Справ. #

Подпись и дата

Взам.#дубл.

Взам.инв.#

Подпись и дата

Инв. # подписи

Изм	Кол	Лист	Док	Подпись	Дата
Разраб.					
Пров.					
Т.контр.					
Н.контр.					
Утв.					

Парк Европейский дом 19


Схема разводки отопления

Для уточнения звонить 89064076598

Стадия	Масса	Масштаб
И		
Лист	Листов	

Квартира 25

Формат А4

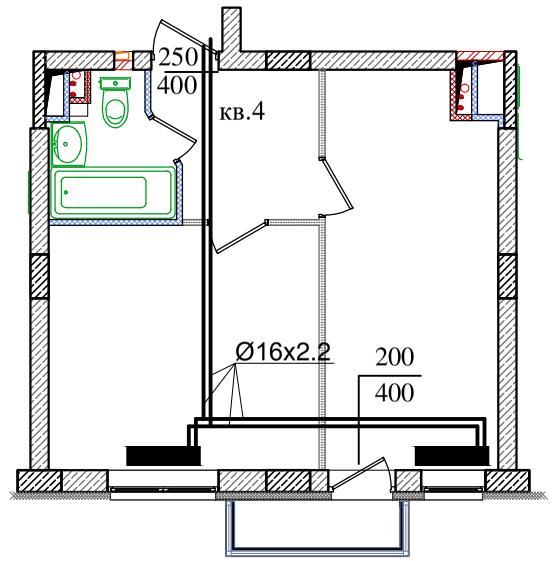

Перв. примен.

Справ. #

Подпись и дата

Взам.#дубл.

Взам.инв.#


Подпись и дата

Инв. # подписи

						Парк Европейский дом 19
Изм	Кол	Лист	Док	Подпись	Дата	Схема разводки отопления Для уточнения звонить 89064076598
Разраб.						
Пров.						
Т.контр.						
						Квартира 26
Н.контр.						
Утв.						

Стадия	Масса	Масштаб
И		
Лист	Листов	

Формат А4

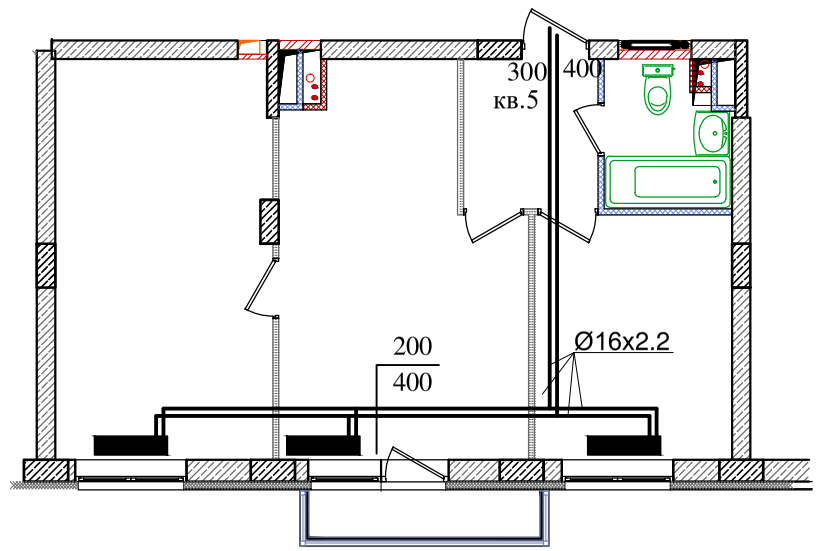

Перв. примен.

Справ. #

Подпись и дата

Взам.#дубл.

Взам.инв.#

Подпись и дата

Инв. # подписи

Изм	Кол	Лист	Док	Подпись	Дата
Разраб.					
Пров.					
Т.контр.					
Н.контр.					
Утв.					

Парк Европейский дом 19


Схема разводки отопления

Для уточнения звонить 89064076598

Стадия	Масса	Масштаб
И		
Лист	Листов	

Квартира 27

Формат А4

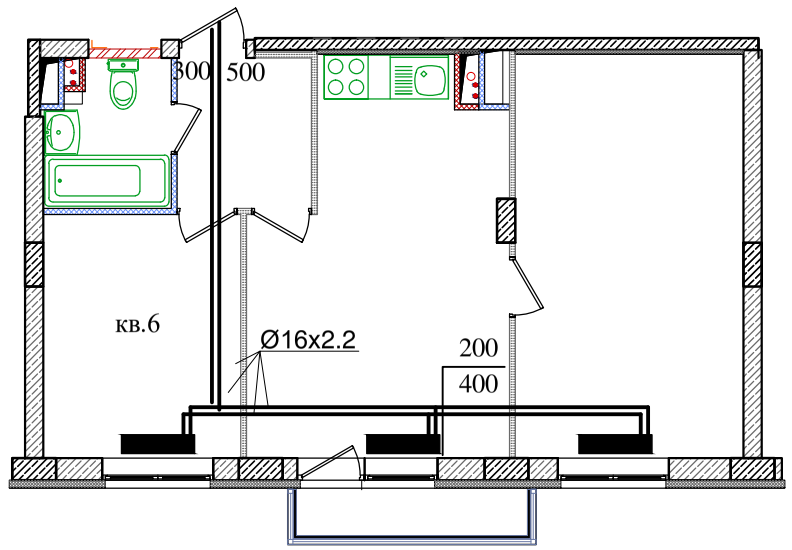

Перв. примен.

Справ. #

Подпись и дата

Взам.#дубл.

Взам.инв.#

Подпись и дата

Инв. # подписи

Изм	Кол	Лист	Док	Подпись	Дата
Разраб.					
Пров.					
Т.контр.					
Н.контр.					
Утв.					

Парк Европейский дом 19


Схема разводки отопления

Для уточнения звонить 89064076598

Стадия	Масса	Масштаб
И		
Лист	Листов	

Квартира 28

Формат А4

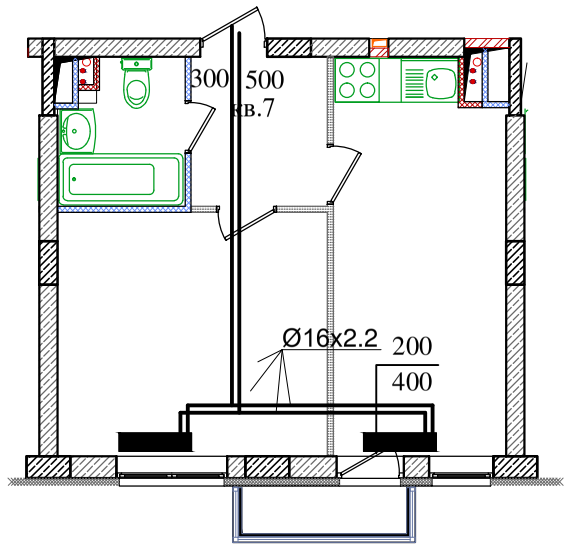

Перв. примен.

Справ. #

Подпись и дата

Взам.#дубл.

Взам.инв.#

Подпись и дата

Инв. # подписи

Изм	Кол	Лист	Док	Подпись	Дата
Разраб.					
Пров.					
Т.контр.					
Н.контр.					
Утв.					


Парк Европейский дом 19

Схема разводки отопления
Для уточнения звонить 89064076598

Квартира 29

Стадия	Масса	Масштаб
И		
Лист	Листов	

Формат А4

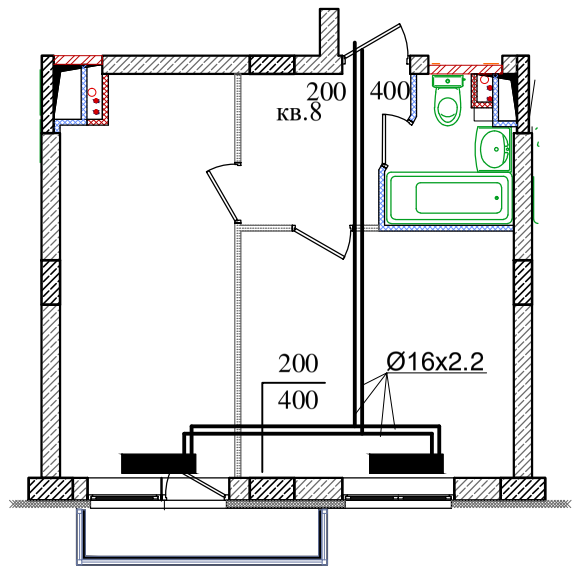

Перв. примен.

Справ. #

Подпись и дата

Взам.#дубл.

Взам.инв.#


Подпись и дата

Инв. # подписи

						Парк Европейский дом 19
Изм	Кол	Лист	Док	Подпись	Дата	Схема разводки отопления Для уточнения звонить 89064076598
Разраб.						
Пров.						
Т.контр.						
						Квартира 30
Н.контр.						
Утв.						

Стадия	Масса	Масштаб
И		
Лист		Листов

Формат А4

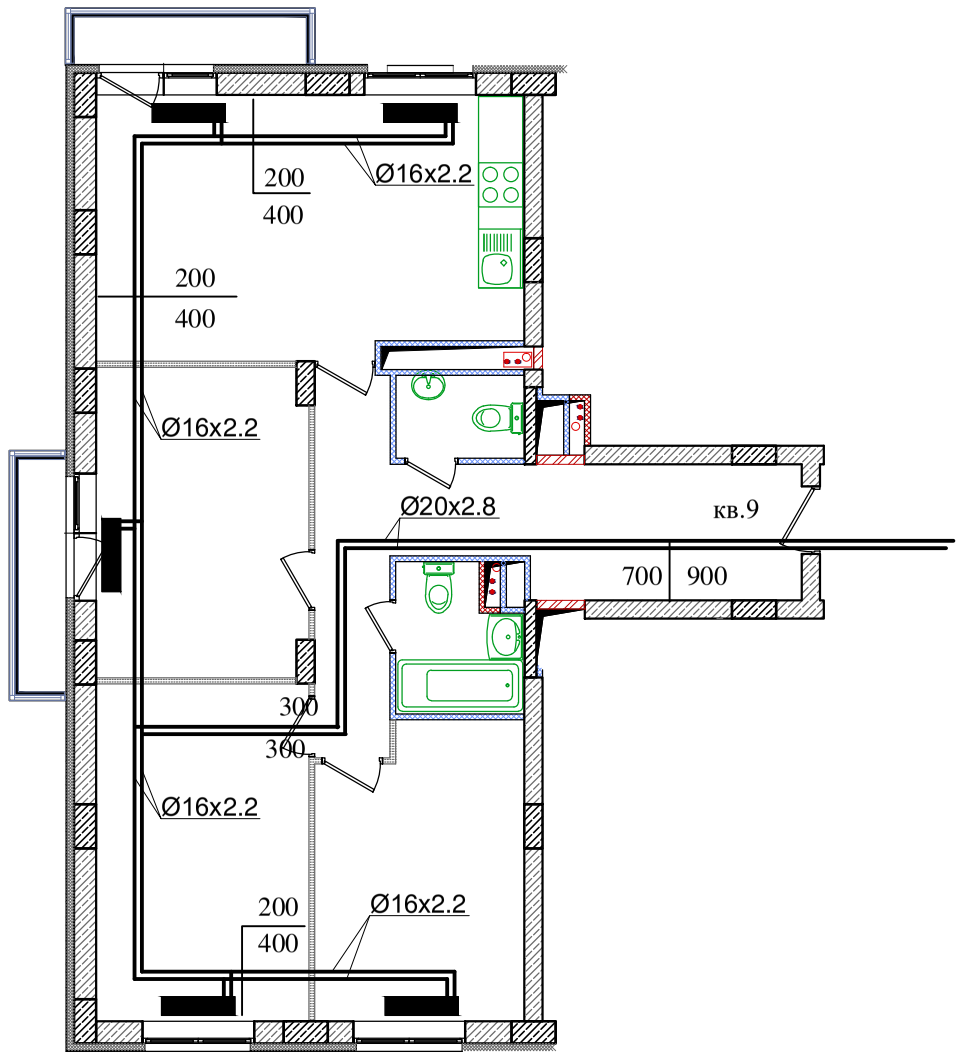

Перв. примен.

Справ. #

Подпись и дата

Взам.#дубл.

Взам.инв.#


Подпись и дата

Инв. # подписи

						Парк Европейский дом 19
						Схема разводки отопления Для уточнения звонить 89064076598
Изм	Кол	Лист	Док	Подпись	Дата	
Разраб.						
Пров.						
Т.контр.						
Н.контр.						Квартира 31
Утв.						

Стадия	Масса	Масштаб
И		
Лист	Листов	

Формат А4

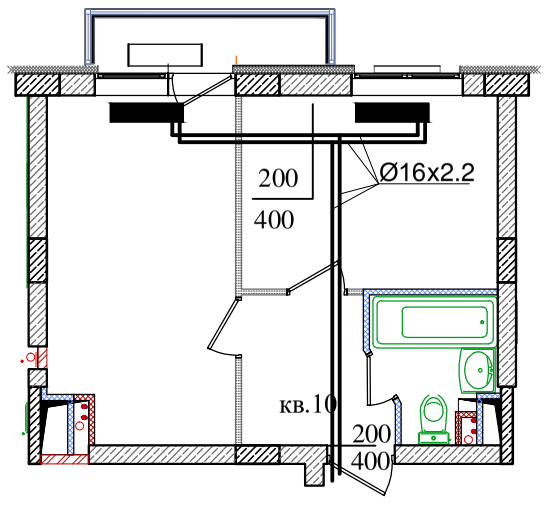

Перв. примен.

Справ. #

Подпись и дата

Взам.#дубл.

Взам.инв.#

Подпись и дата

Инв. # подписи

Изм	Кол	Лист	Док	Подпись	Дата
Разраб.					
Пров.					
Т.контр.					
Н.контр.					
Утв.					

Парк Европейский дом 19


Схема разводки отопления

Для уточнения звонить 89064076598

Стадия	Масса	Масштаб
И		
Лист	Листов	

Квартира 32

Формат А4

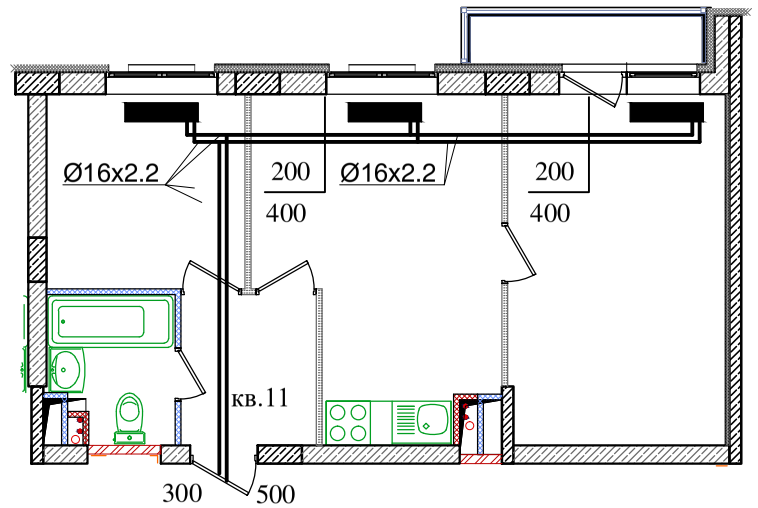

Перв. примен.

Справ. #

Подпись и дата

Взам.#дубл.

Взам.инв.#

Подпись и дата

Инв. # подписи

Изм	Кол	Лист	Док	Подпись	Дата
Разраб.					
Пров.					
Т.контр.					
Н.контр.					
Утв.					

Парк Европейский дом 19

Схема разводки отопления


Для уточнения звонить 89064076598

Квартира 33

Стадия	Масса	Масштаб
И		

Лист	Листов

Формат А4

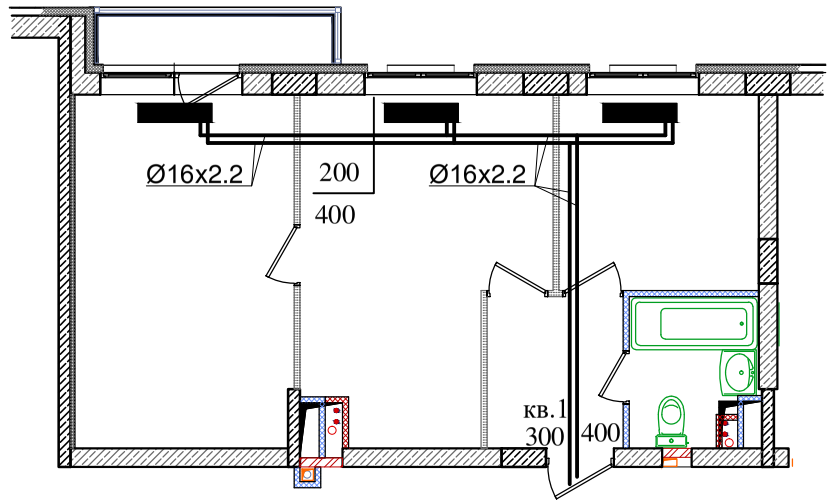

Перв. примен.

Справ. #

Подпись и дата

Взам.#дубл.

Взам.инв.#


Подпись и дата

Инв. # подписи

						Парк Европейский дом 19
Изм	Кол	Лист	Док	Подпись	Дата	Схема разводки отопления Для уточнения звонить 89064076598
Разраб.						
Пров.						
Т.контр.						
Н.контр.						Квартира 34
Утв.						

Стадия	Масса	Масштаб
И		
Лист	Листов	

Формат А4

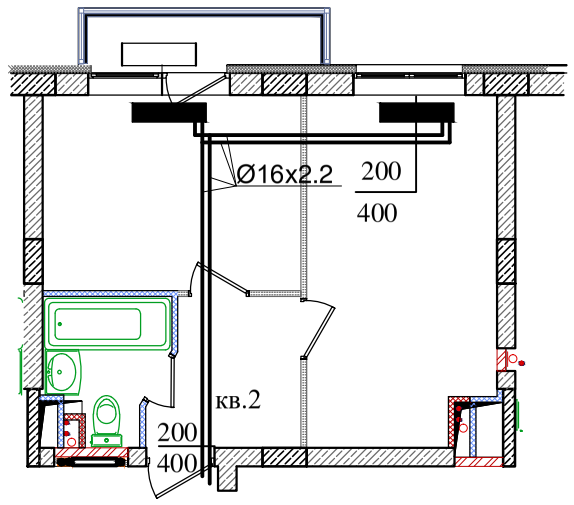

Перв. примен.

Справ. #

Подпись и дата

Взам.#дубл.

Взам.инв.#

Подпись и дата

Инв. # подписи

Изм	Кол	Лист	Док	Подпись	Дата
Разраб.					
Пров.					
Т.контр.					
Н.контр.					
Утв.					

Парк Европейский дом 19


Схема разводки отопления

Для уточнения звонить 89064076598

Стадия	Масса	Масштаб
И		
Лист	Листов	

Квартира 35

Формат А4

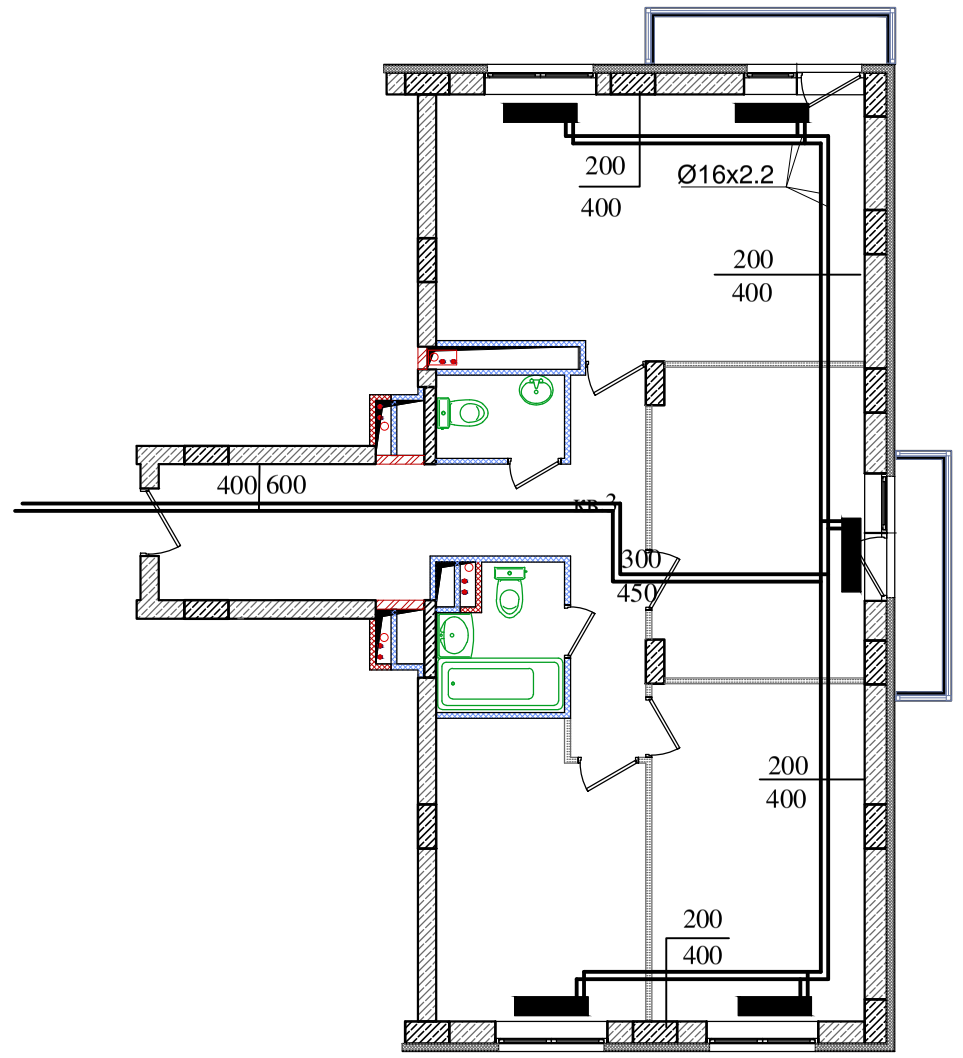

Перв. примен.

Справ. #

Подпись и дата

Взам.#дубл.

Взам.инв.#

Подпись и дата

Инв. # подписи

Изм	Кол	Лист	Док	Подпись	Дата
Разраб.					
Пров.					
Т.контр.					
Н.контр.					
Утв.					

Парк Европейский дом 19

Схема разводки отопления


Для уточнения звонить 89064076598

Стадия	Масса	Масштаб
И		

Лист	Листов

Квартира 36

Формат А4

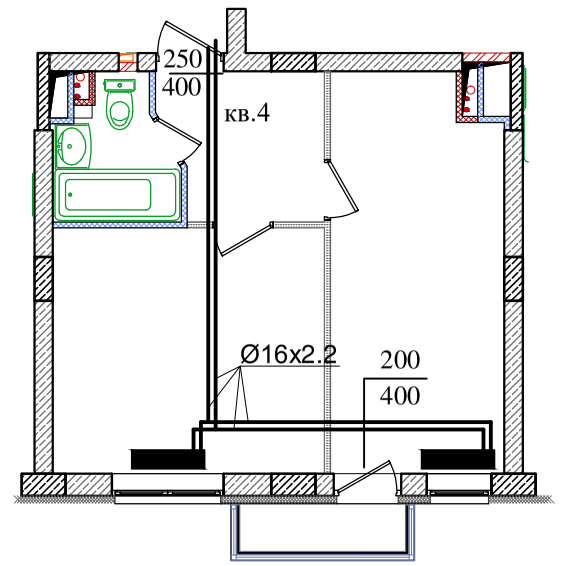

Перв. примен.

Справ. #

Подпись и дата

Взам.#дубл.

Взам.инв.#


Подпись и дата

Инв. # подписи

						Парк Европейский дом 19
Изм	Кол	Лист	Док	Подпись	Дата	Схема разводки отопления Для уточнения звонить 89064076598
Разраб.						
Пров.						
Т.контр.						
						Квартира 37
Н.контр.						
Утв.						

Стадия	Масса	Масштаб
И		
Лист	Листов	

Формат А4

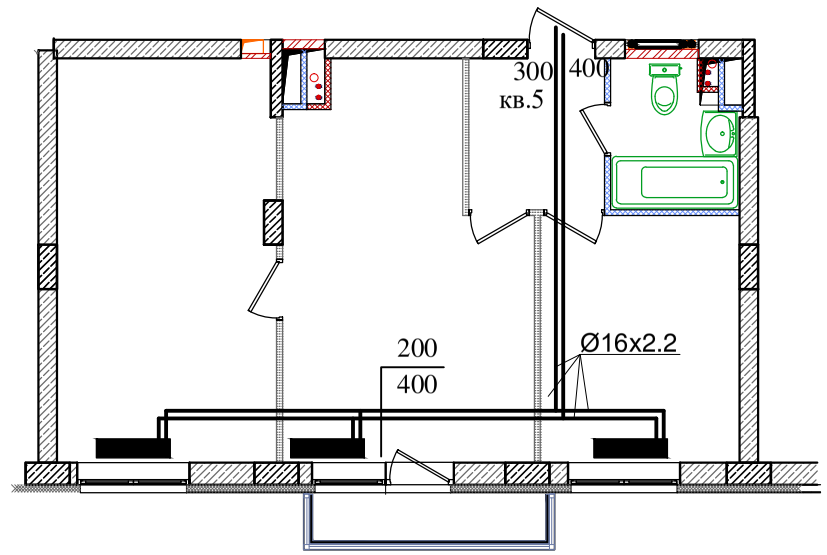

Перв. примен.

Справ. #

Подпись и дата

Взам.#дубл.

Взам.инв.#

Подпись и дата

Инв.# подписи

Изм	Кол	Лист	Док	Подпись	Дата
Разраб.					
Пров.					
Т.контр.					
Н.контр.					
Утв.					

Парк Европейский дом 19

Схема разводки отопления


Для уточнения звонить 89064076598

Квартира 38

Стадия	Масса	Масштаб
И		

Лист	Листов

Формат А4

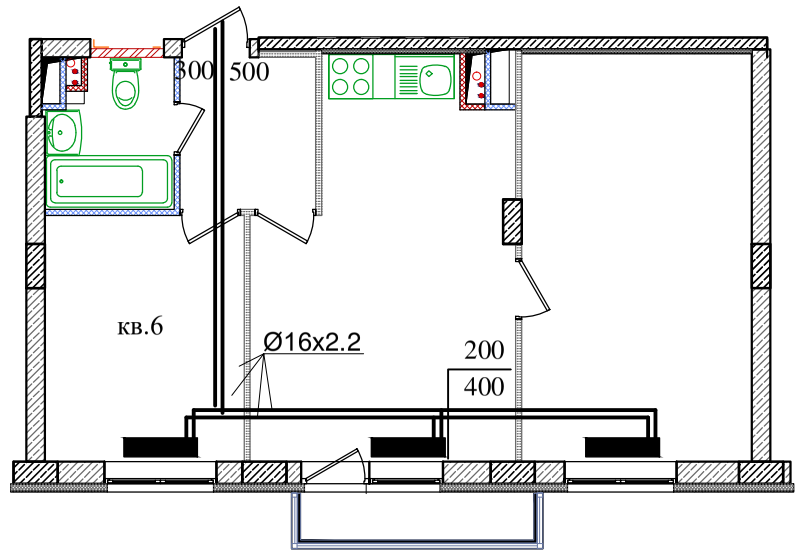

Перв. примен.

Справ. #

Подпись и дата

Взам.#дубл.

Взам.инв.#

Подпись и дата

Инв. # подписи

Изм	Кол	Лист	Док	Подпись	Дата
Разраб.					
Пров.					
Т.контр.					
Н.контр.					
Утв.					

Парк Европейский дом 19


Схема разводки отопления

Для уточнения звонить 89064076598

Стадия	Масса	Масштаб
И		
Лист	Листов	

Квартира 39

Формат А4

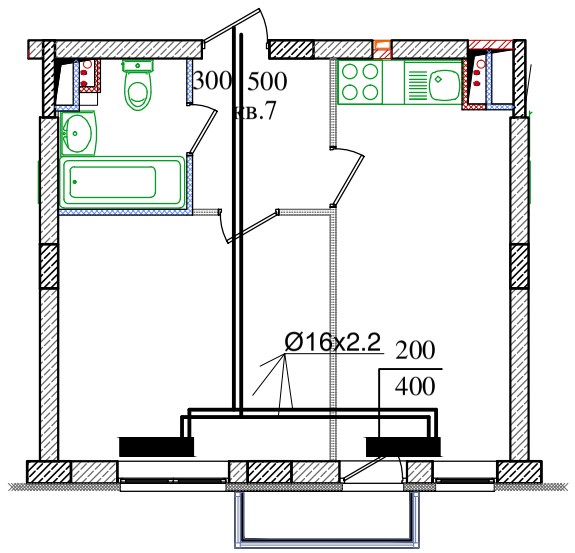

Перв. примен.

Справ. #

Подпись и дата

Взам.#дубл.

Взам.инв.#

Подпись и дата

Инв. # подписи

Изм	Кол	Лист	Док	Подпись	Дата
Разраб.					
Пров.					
Т.контр.					
Н.контр.					
Утв.					

Парк Европейский дом 19


Схема разводки отопления

Для уточнения звонить 89064076598

Стадия	Масса	Масштаб
И		
Лист	Листов	

Квартира 40

Формат А4

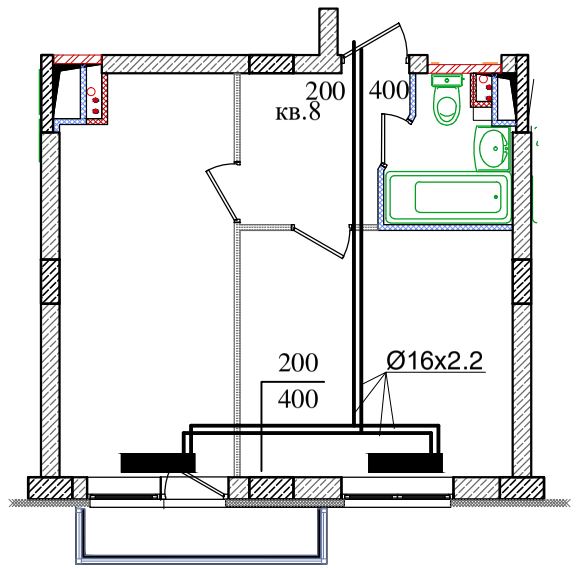

Перв. примен.

Справ. #

Подпись и дата

Взам.#дубл.

Взам.инв.#

Подпись и дата

Инв. # подписи

Изм	Кол	Лист	Док	Подпись	Дата
Разраб.					
Пров.					
Т.контр.					
Н.контр.					
Утв.					

Парк Европейский дом 19


Схема разводки отопления

Для уточнения звонить 89064076598

Стадия	Масса	Масштаб
И		
Лист	Листов	

Квартира 41

Формат А4

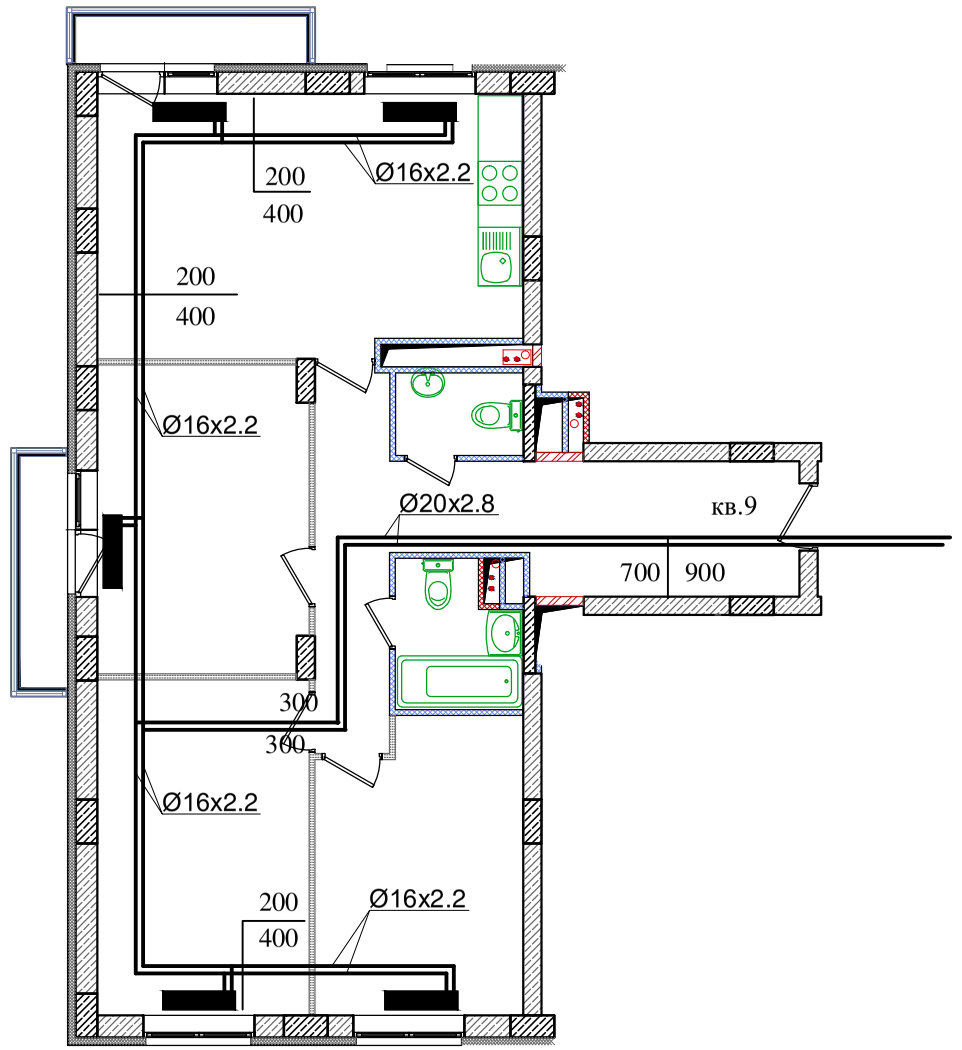

Перв. примен.

Справ. #

Подпись и дата

Взам.#дубл.

Взам.инв.#

Подпись и дата

Инв. # подписи

Изм	Кол	Лист	Док	Подпись	Дата
Разраб.					
Пров.					
Т.контр.					
Н.контр.					
Утв.					

Парк Европейский дом 19

Схема разводки отопления


Для уточнения звонить 89064076598

Квартира 42

Стадия	Масса	Масштаб
И		

Лист	Листов

Формат А4

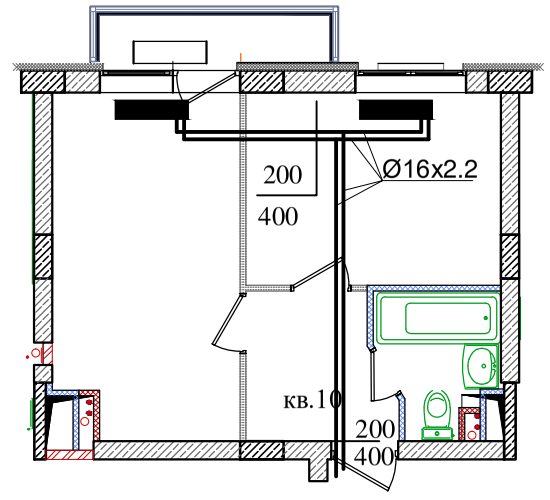

Перв. примен.

Справ. #

Подпись и дата

Взам.#дубл.

Взам.инв.#

Подпись и дата

Инв. # подписи

Изм	Кол	Лист	Док	Подпись	Дата
Разраб.					
Пров.					
Т.контр.					
Н.контр.					
Утв.					

Парк Европейский дом 19


Схема разводки отопления

Для уточнения звонить 89064076598

Стадия	Масса	Масштаб
И		
Лист	Листов	

Квартира 43

Формат А4

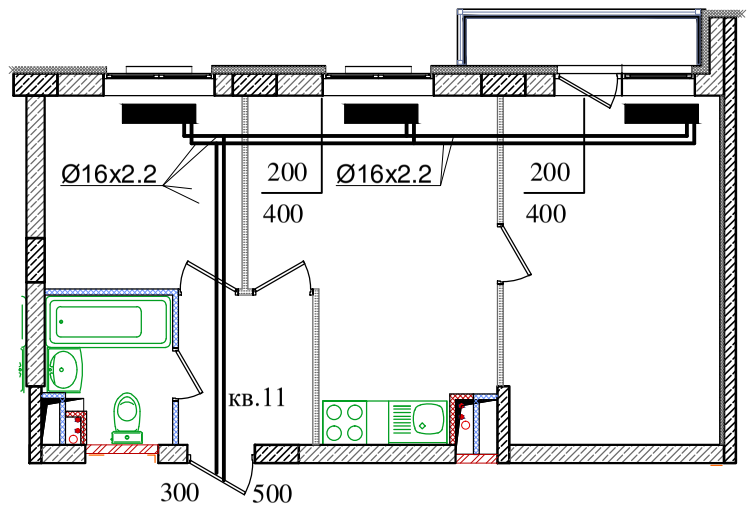

Перв. примен.

Справ. #

Подпись и дата

Взам.#дубл.

Взам.инв.#

Подпись и дата

Инв. # подписи

Изм	Кол	Лист	Док	Подпись	Дата
Разраб.					
Пров.					
Т.контр.					
Н.контр.					
Утв.					

Парк Европейский дом 19

Схема разводки отопления

Для уточнения звонить 89064076598


Стадия	Масса	Масштаб
И		
Лист	Листов	

Квартира 44

Формат А4

Перв. примен.

Справ. #

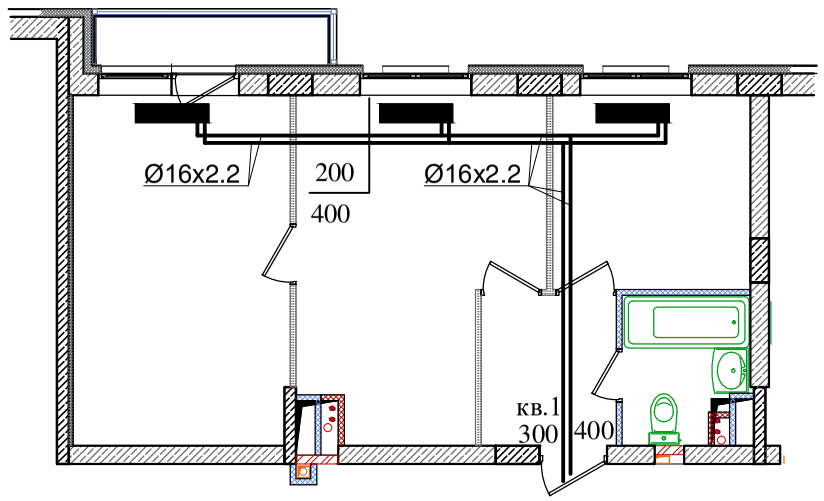

Подпись и дата

Взам.#дубл.


Взам.инв.#

Подпись и дата

Инв. # подписи

						Парк Европейский дом 19	
						Схема разводки отопления Для уточнения звонить 89064076598	Стадия: И; Масса; Масштаб
Изм	Кол	Лист	Док	Подпись	Дата		Лист; Листов
Разраб.						Квартира 45	
Пров.							
Т.контр.							
Н.контр.							
Утв.							

Формат А4

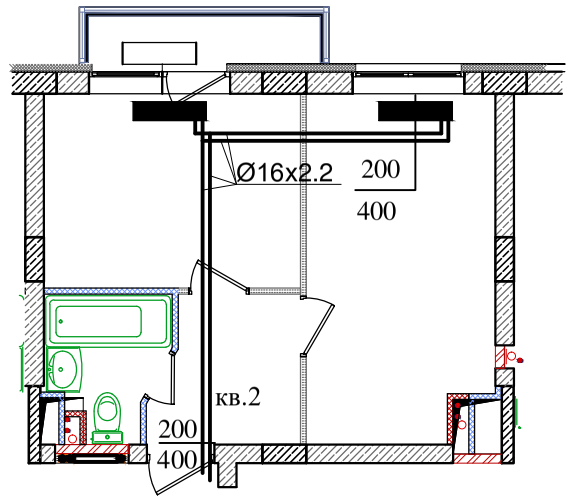

Перв. примен.

Справ. #

Подпись и дата

Взам.#дубл.

Взам.инв.#

Подпись и дата

Инв. # подписи

Изм	Кол	Лист	Док	Подпись	Дата
Разраб.					
Пров.					
Т.контр.					
Н.контр.					
Утв.					


Парк Европейский дом 19

Схема разводки отопления
Для уточнения звонить 89064076598

Стадия	Масса	Масштаб
И		
Лист	Листов	

Квартира 46

Формат А4

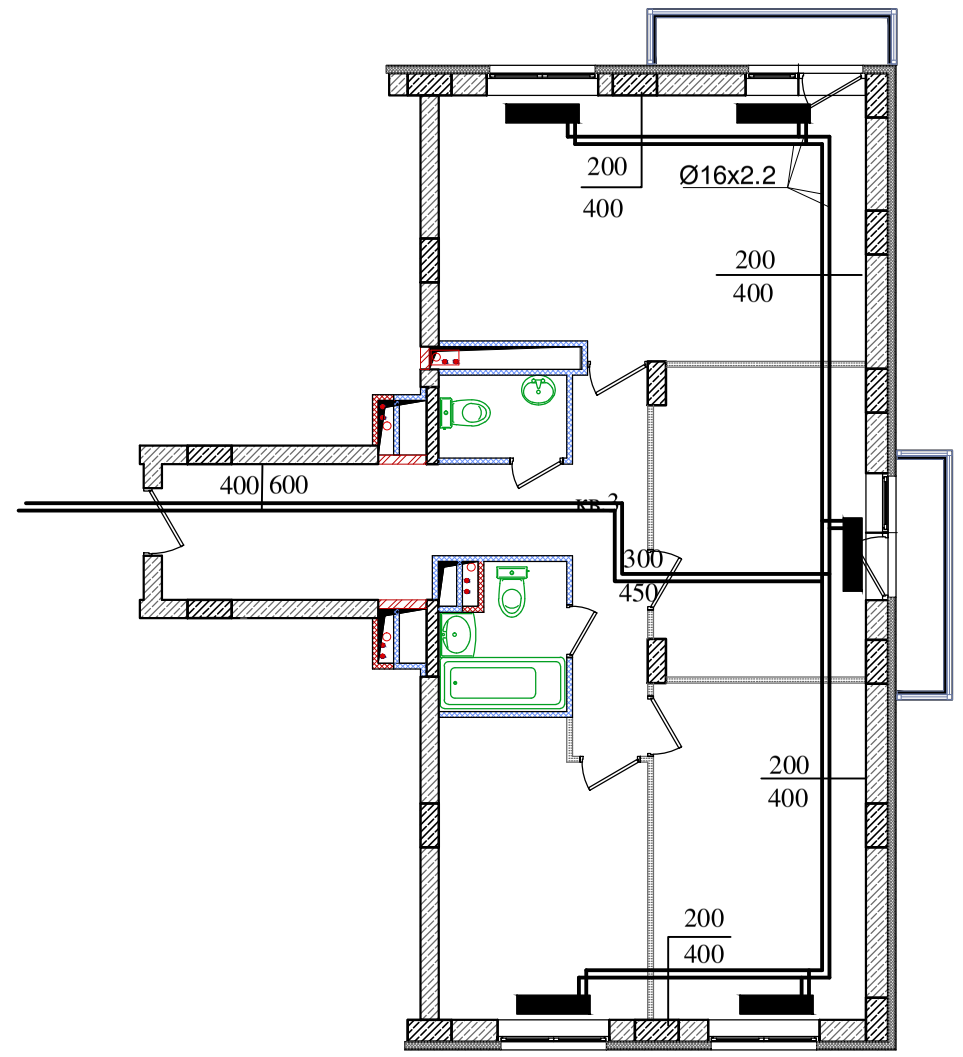

Перв. примен.

Справ. #

Подпись и дата

Взам.#дубл.

Взам.инв.#

Подпись и дата

Инв. # подписи

Изм	Кол	Лист	Док	Подпись	Дата
Разраб.					
Пров.					
Т.контр.					
Н.контр.					
Утв.					

Парк Европейский дом 19

Схема разводки отопления


Для уточнения звонить 89064076598

Стадия	Масса	Масштаб
И		

Лист	Листов

Квартира 47

Формат А4

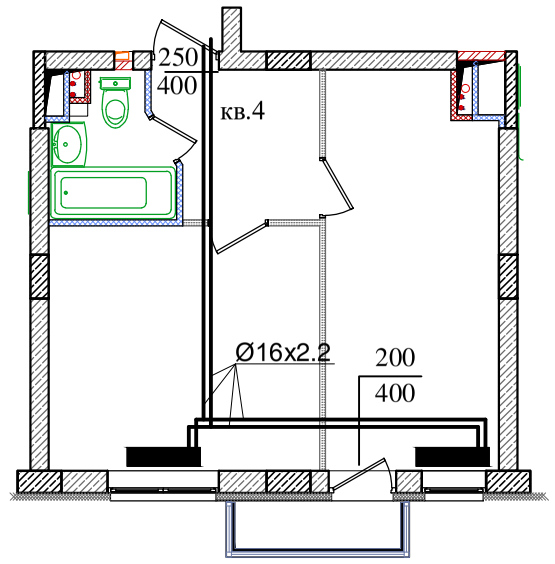

Перв. примен.

Справ. #

Подпись и дата

Взам.#дубл.

Взам.инв.#


Подпись и дата

Инв. # подписи

						Парк Европейский дом 19
Изм	Кол	Лист	Док	Подпись	Дата	Схема разводки отопления Для уточнения звонить 89064076598
Разраб.						
Пров.						
Т.контр.						
						Квартира 48
Н.контр.						
Утв.						

Стадия	Масса	Масштаб
И		
Лист	Листов	

Формат А4

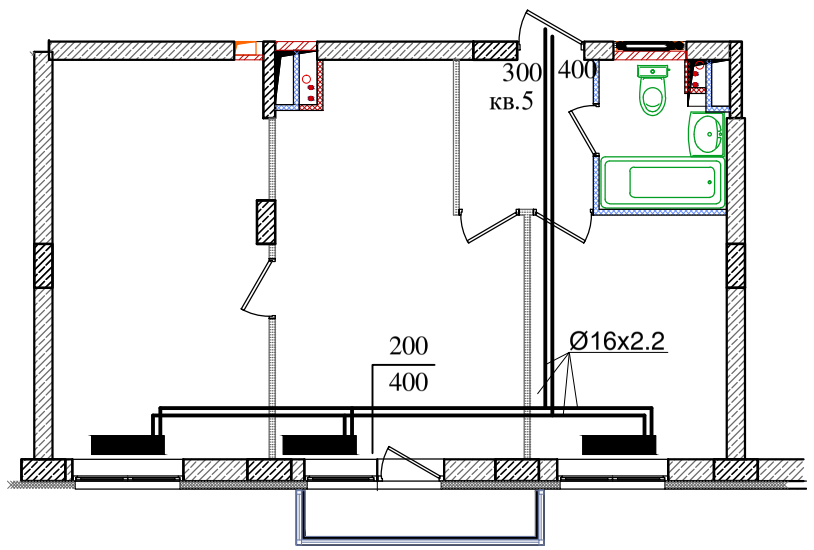

Перв. примен.

Справ. #

Подпись и дата

Взам.#дубл.

Взам.инв.#

Подпись и дата

Инв. # подписи

Изм	Кол	Лист	Док	Подпись	Дата
Разраб.					
Пров.					
Т.контр.					
Н.контр.					
Утв.					

Парк Европейский дом 19


Схема разводки отопления

Для уточнения звонить 89064076598

Квартира 49

Стадия	Масса	Масштаб
И		
Лист	Листов	

Формат А4

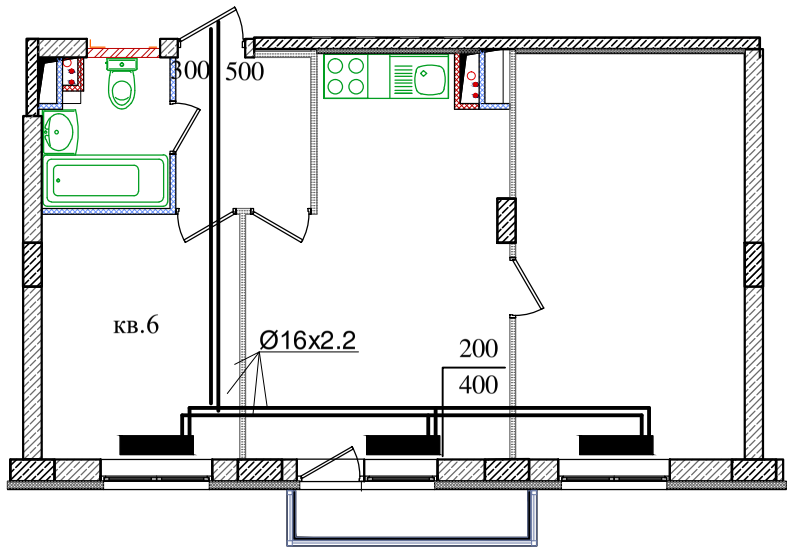

Перв. примен.

Справ. #

Подпись и дата

Взам.#дубл.

Взам.инв.#

Подпись и дата

Инв. # подписи

Изм	Кол	Лист	Док	Подпись	Дата
Разраб.					
Пров.					
Т.контр.					
Н.контр.					
Утв.					

Парк Европейский дом 19


Схема разводки отопления

Для уточнения звонить 89064076598

Стадия	Масса	Масштаб
И		
Лист	Листов	

Квартира 50

Формат А4

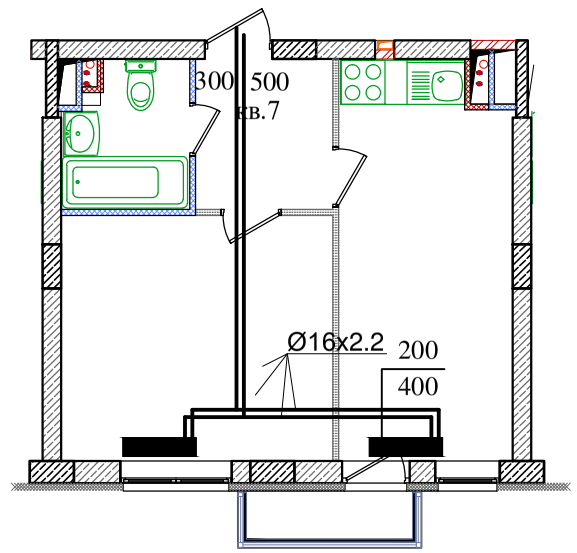

Перв. примен.

Справ. #

Подпись и дата

Взам.#дубл.

Взам.инв.#


Подпись и дата

Инв. # подписи

						Парк Европейский дом 19
						Схема разводки отопления Для уточнения звонить 89064076598
Изм	Кол	Лист	Док	Подпись	Дата	
Разраб.						
Пров.						
Т.контр.						
						Квартира 51
Н.контр.						
Утв.						

Стадия	Масса	Масштаб
И		
Лист		Листов

Формат А4

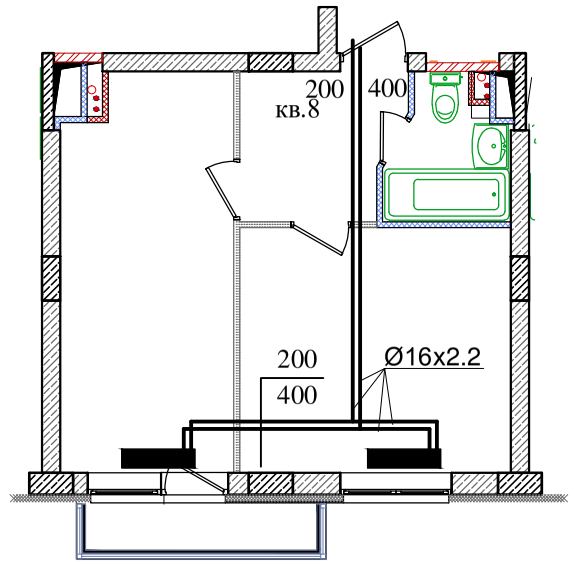

Перв. примен.

Справ. #

Подпись и дата

Взам.#дубл.

Взам.инв.#

Подпись и дата

Инв. # подписи

Изм	Кол	Лист	Док	Подпись	Дата
Разраб.					
Пров.					
Т.контр.					
Н.контр.					
Утв.					

Парк Европейский дом 19


Схема разводки отопления

Для уточнения звонить 89064076598

Стадия	Масса	Масштаб
И		
Лист	Листов	

Квартира 52

Формат А4

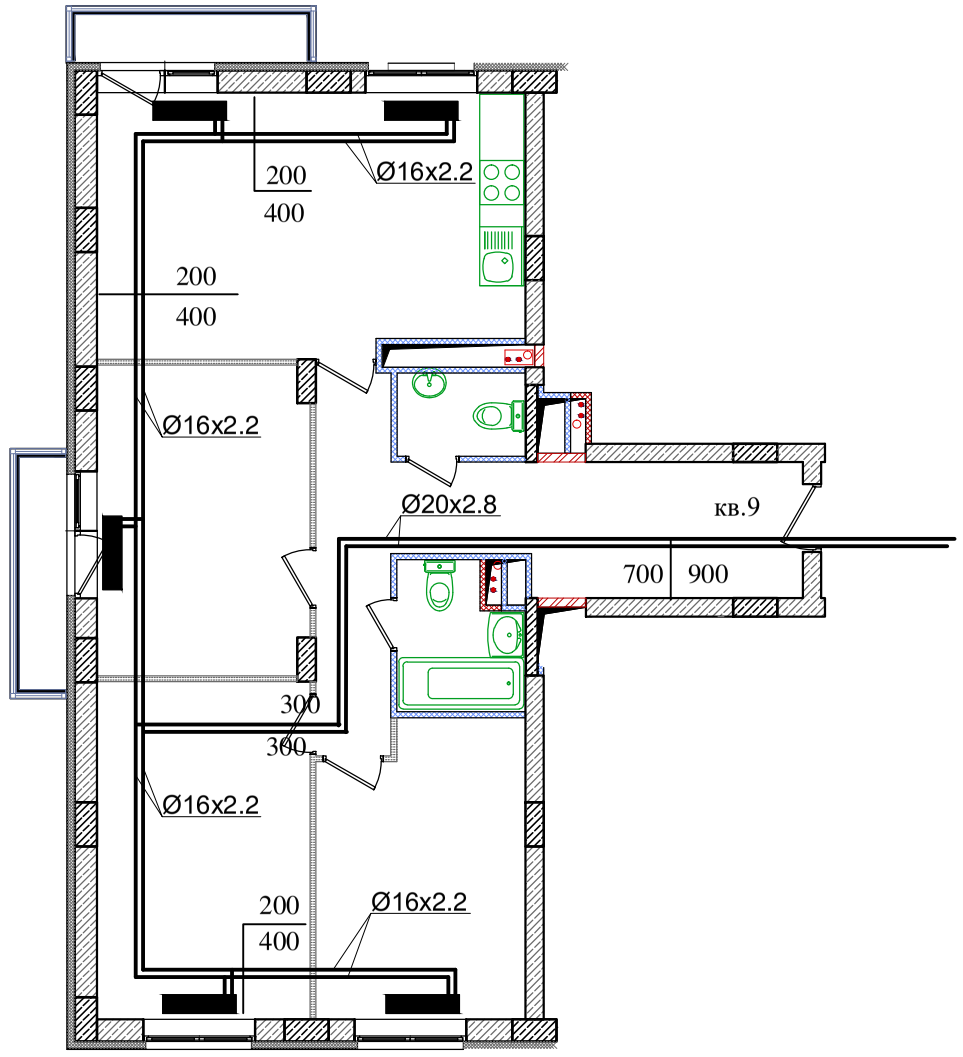

Перв. примен.

Справ. #

Подпись и дата

Взам.#дубл.

Взам.инв.#


Подпись и дата

Инв. # подписи

						Парк Европейский дом 19
Изм	Кол	Лист	Док	Подпись	Дата	Схема разводки отопления Для уточнения звонить 89064076598
Разраб.						
Пров.						
Т.контр.						
Н.контр.						Квартира 53
Утв.						

Стадия	Масса	Масштаб
И		
Лист	Листов	

Формат А4

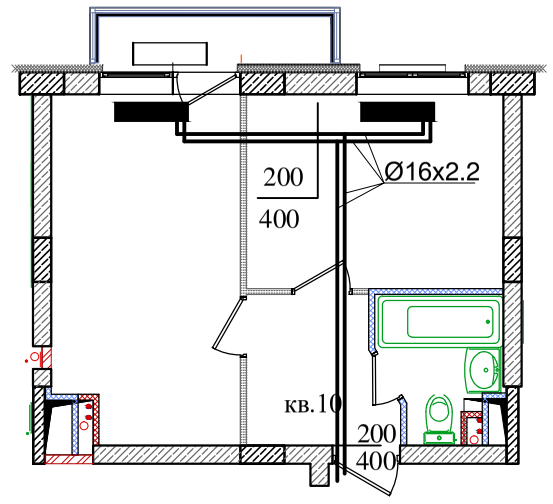

Перв. примен.

Справ. #

Подпись и дата

Взам.#дубл.

Взам.инв.#

Подпись и дата

Инв. # подписи

Изм	Кол	Лист	Док	Подпись	Дата
Разраб.					
Пров.					
Т.контр.					
Н.контр.					
Утв.					

Парк Европейский дом 19

Схема разводки отопления


Для уточнения звонить 89064076598

Квартира 54

Стадия	Масса	Масштаб
И		

Лист	Листов

Формат А4

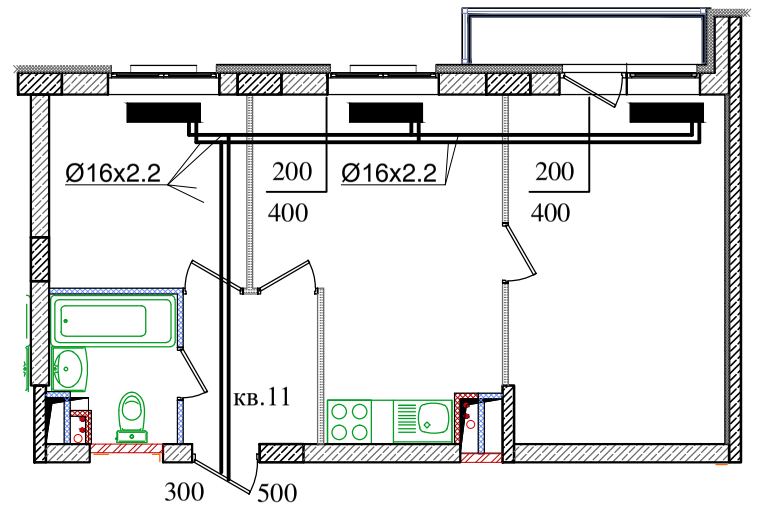

Перв. примен.

Справ. #

Подпись и дата

Взам.#дубл.

Взам.инв.#

Подпись и дата

Инв. # подписи

Изм	Кол	Лист	Док	Подпись	Дата
Разраб.					
Пров.					
Т.контр.					
Н.контр.					
Утв.					

Парк Европейский дом 19

Схема разводки отопления

Для уточнения звонить 89064076598

Стадия	Масса	Масштаб
И		


Лист	Листов

Квартира 55

Формат А4

Перв. примен.

Справ. #

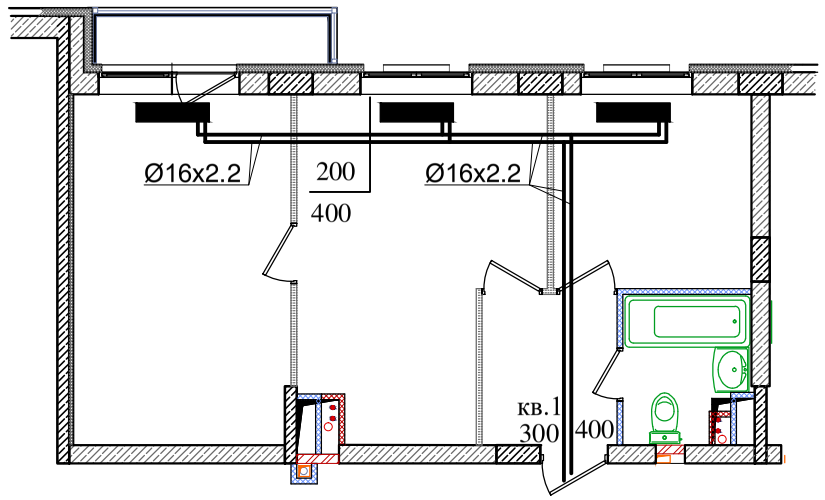

Подпись и дата

Взам.#дубл.

Взам.инв.#

Подпись и дата

Инв. # подписи

Изм	Кол	Лист	Док	Подпись	Дата
Разраб.					
Пров.					
Т.контр.					
Н.контр.					
Утв.					

Парк Европейский дом 19


Схема разводки отопления

Для уточнения звонить 89064076598

Стадия	Масса	Масштаб
И		
Лист		Листов

Квартира 56

Формат А4

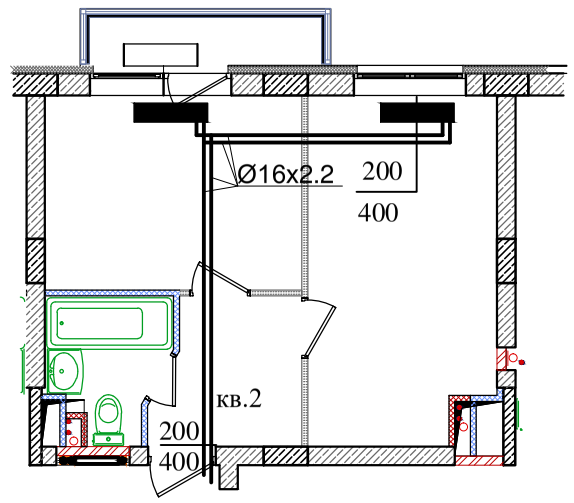

Перв. примен.

Справ. #

Подпись и дата

Взам.#дубл.

Взам.инв.#

Подпись и дата

Инв. # подписи

Изм	Кол	Лист	Док	Подпись	Дата
Разраб.					
Пров.					
Т.контр.					
Н.контр.					
Утв.					


Парк Европейский дом 19

Схема разводки отопления
Для уточнения звонить 89064076598

Стадия	Масса	Масштаб
И		
Лист	Листов	

Квартира 57

Формат А4

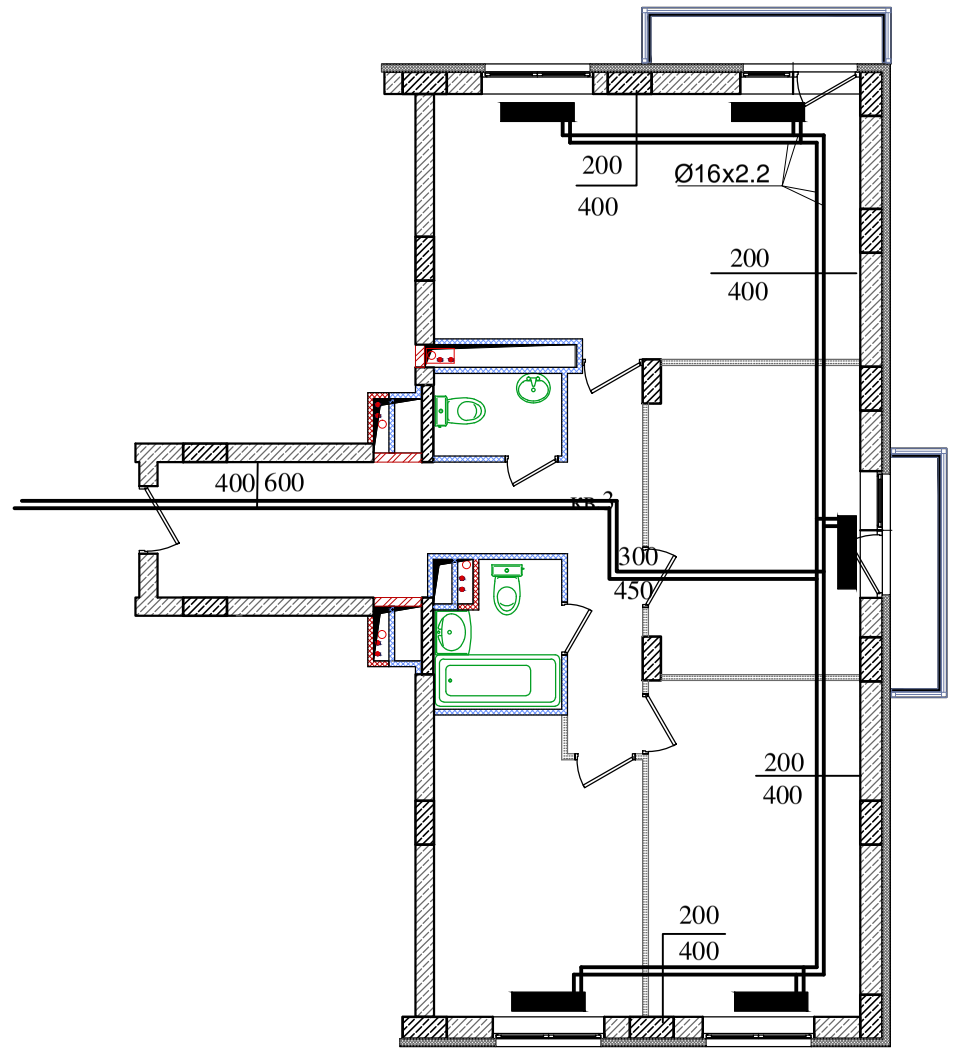

Перв. примен.

Справ. #

Подпись и дата

Взам.#дубл.

Взам.инв.#

Подпись и дата

Инв. # подписи

Изм	Кол	Лист	Док	Подпись	Дата
Разраб.					
Пров.					
Т.контр.					
Н.контр.					
Утв.					

Парк Европейский дом 19


Схема разводки отопления

Для уточнения звонить 89064076598

Квартира 58

Стадия	Масса	Масштаб
И		
Лист	Листов	

Формат А4

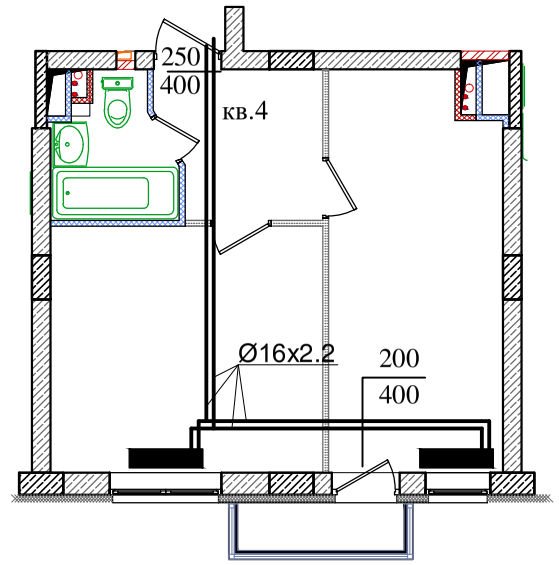

Перв. примен.

Справ. #

Подпись и дата

Взам.#дубл.

Взам.инв.#

Подпись и дата

Инв. # подписи

Изм	Кол	Лист	Док	Подпись	Дата
Разраб.					
Пров.					
Т.контр.					
Н.контр.					
Утв.					


Парк Европейский дом 19

Схема разводки отопления
Для уточнения звонить 89064076598

Стадия	Масса	Масштаб
И		
Лист	Листов	

Квартира 59

Формат А4

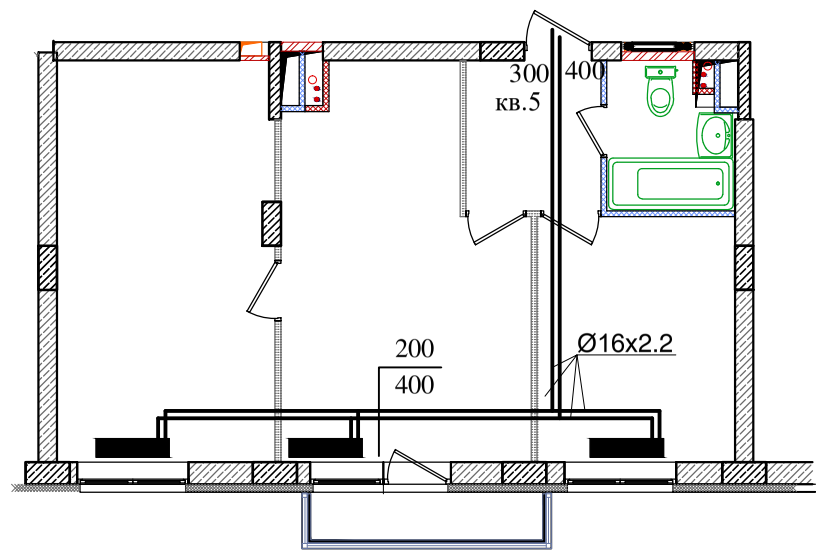

Перв. примен.

Справ. #

Подпись и дата

Взам.#дубл.

Взам.инв.#


Подпись и дата

Инв. # подписи

						Парк Европейский дом 19
Изм	Кол	Лист	Док	Подпись	Дата	Схема разводки отопления Для уточнения звонить 89064076598
Разраб.						
Пров.						
Т.контр.						
						Квартира 60
Н.контр.						
Утв.						

Стадия	Масса	Масштаб
И		
Лист	Листов	

Формат А4

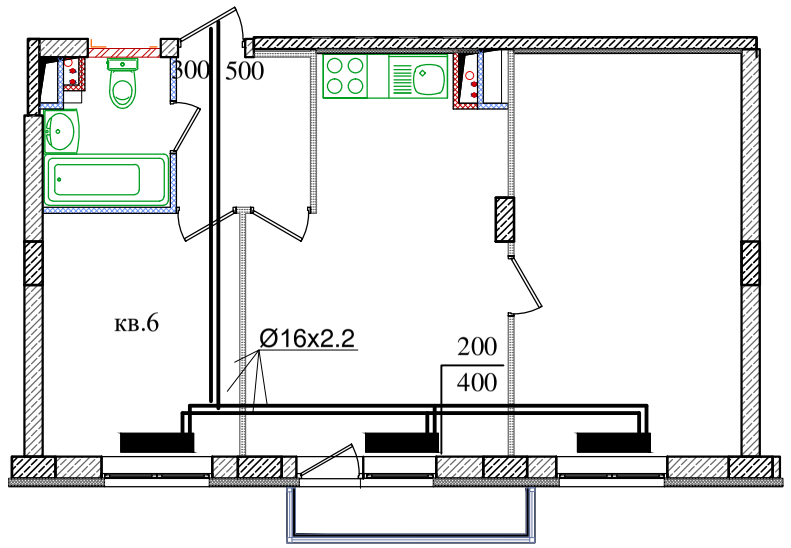

Перв. примен.

Справ. #

Подпись и дата

Взам.#дубл.

Взам.инв.#

Подпись и дата

Инв. # подписи

Изм	Кол	Лист	Док	Подпись	Дата
Разраб.					
Пров.					
Т.контр.					
Н.контр.					
Утв.					

Парк Европейский дом 19


Схема разводки отопления

Для уточнения звонить 89064076598

Стадия	Масса	Масштаб
И		
Лист	Листов	

Квартира 61

Формат А4

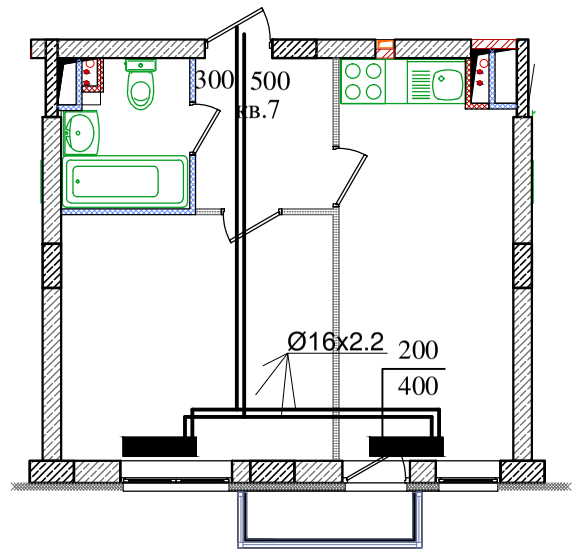

Перв. примен.

Справ. #

Подпись и дата

Взам.#дубл.


Взам.инв.#

Подпись и дата

Инв. # подписи

						Парк Европейский дом 19	
						Схема разводки отопления Для уточнения звонить 89064076598	Стадия: И; Масса; Масштаб
Изм	Кол	Лист	Док	Подпись	Дата		Лист; Листов
Разраб.						Квартира 62	
Пров.							
Т.контр.							
Н.контр.							
Утв.							

Формат А4

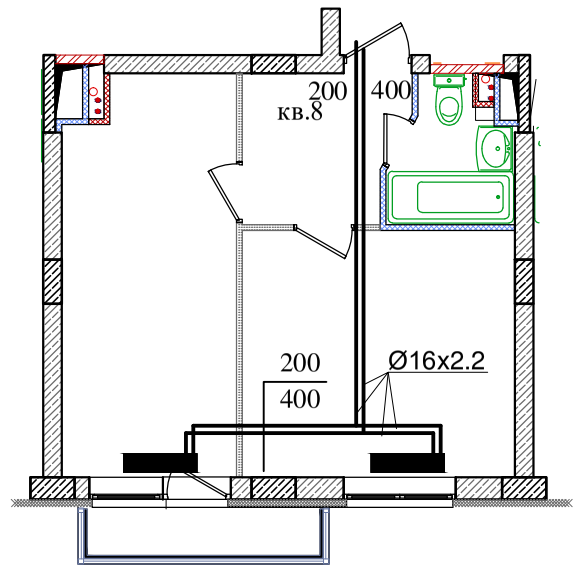

Перв. примен.

Справ. #

Подпись и дата

Взам.#дубл.

Взам.инв.#

Подпись и дата

Инв.# подписи

Изм	Кол	Лист	Док	Подпись	Дата
Разраб.					
Пров.					
Т.контр.					
Н.контр.					
Утв.					

Парк Европейский дом 19


Схема разводки отопления

Для уточнения звонить 89064076598

Стадия	Масса	Масштаб
И		
Лист	Листов	

Квартира 63

Формат А4

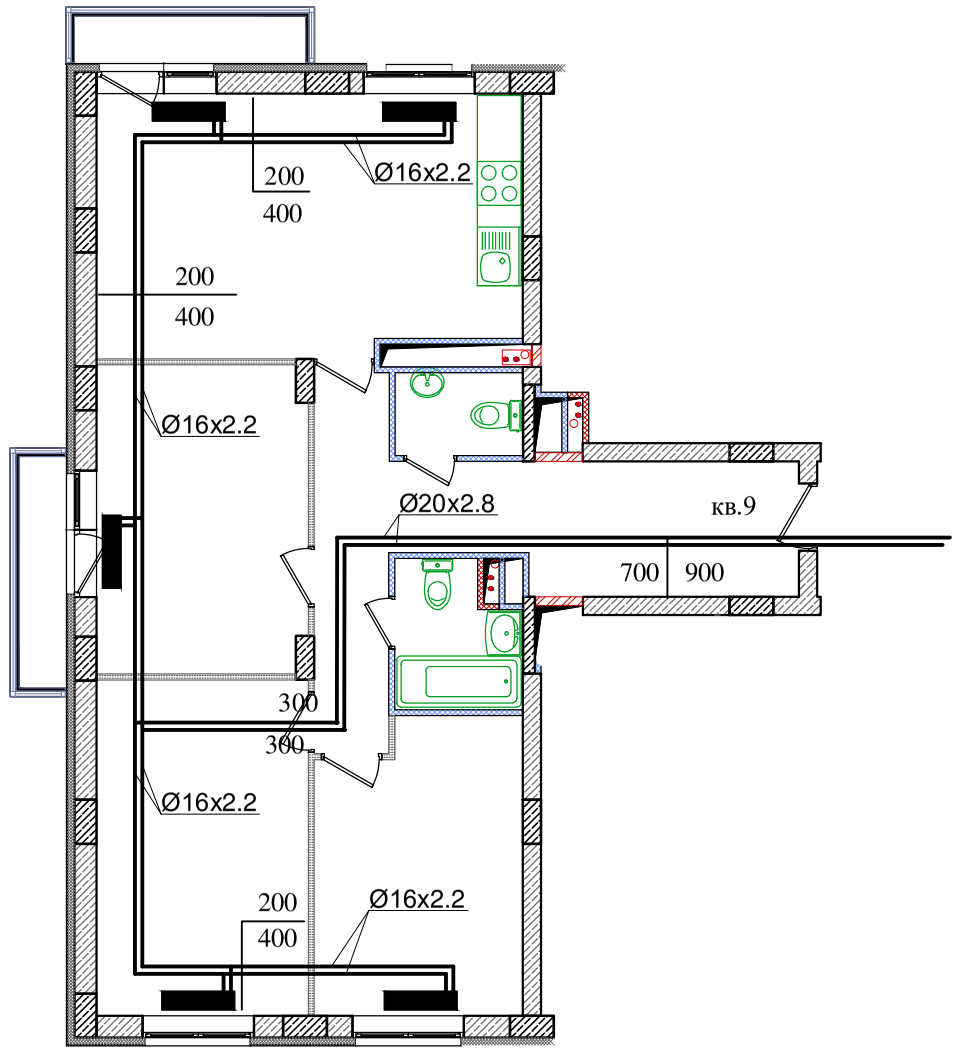

Перв. примен.

Справ. #

Подпись и дата

Взам.#дубл.

Взам.инв.#

Подпись и дата

Инв. # подписи

Изм	Кол	Лист	Док	Подпись	Дата
Разраб.					
Пров.					
Т.контр.					
Н.контр.					
Утв.					


Парк Европейский дом 19

Схема разводки отопления
Для уточнения звонить 89064076598

Квартира 64

Стадия	Масса	Масштаб
И		
Лист	Листов	

Формат А4

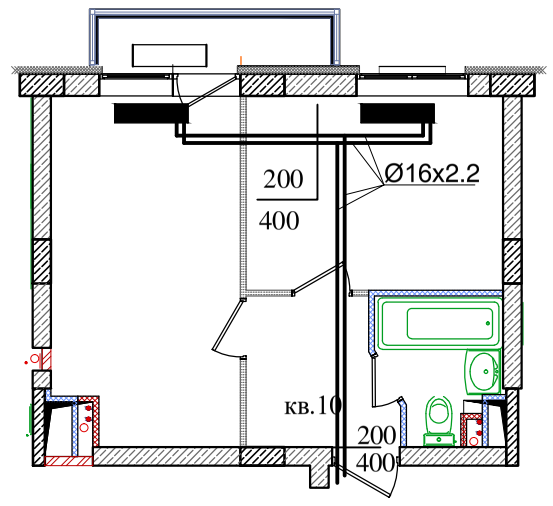

Перв. примен.

Справ. #

Подпись и дата

Взам.#дубл.

Взам.инв.#

Подпись и дата

Инв. # подписи

Изм	Кол	Лист	Док	Подпись	Дата
Разраб.					
Пров.					
Т.контр.					
Н.контр.					
Утв.					

Парк Европейский дом 19


Схема разводки отопления

Для уточнения звонить 89064076598

Квартира 65

Стадия	Масса	Масштаб
И		
Лист	Листов	

Формат А4

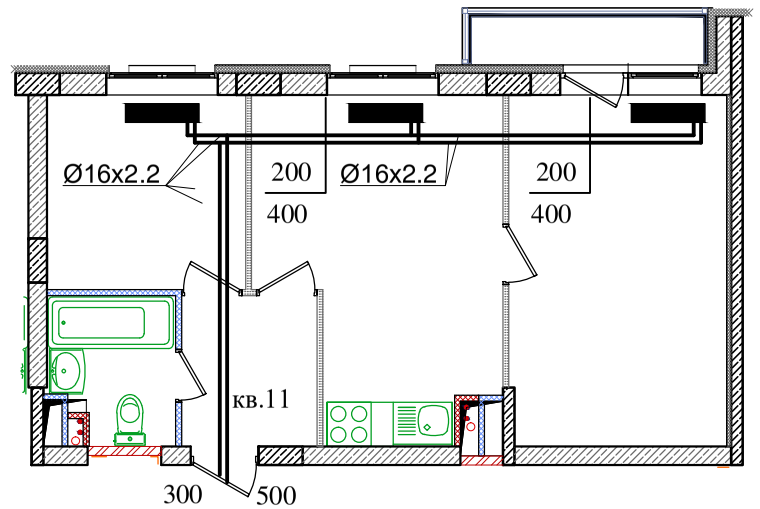

Перв. примен.

Справ. #

Подпись и дата

Взам.#дубл.

Взам.инв.#

Подпись и дата

Инв.# подписи

Изм	Кол	Лист	Док	Подпись	Дата
Разраб.					
Пров.					
Т.контр.					
Н.контр.					
Утв.					


Парк Европейский дом 19

Схема разводки отопления
Для уточнения звонить 89064076598

Стадия	Масса	Масштаб
И		
Лист	Листов	

Квартира 66

Формат А4

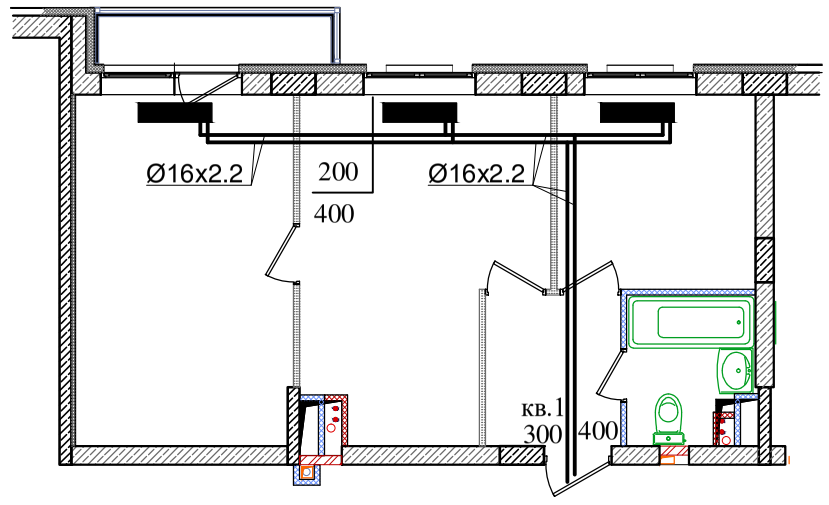

Перв. примен.

Справ. #

Подпись и дата

Взам.#дубл.

Взам.инв.#

Подпись и дата

Инв. # подписи

Изм	Кол	Лист	Док	Подпись	Дата
Разраб.					
Пров.					
Т.контр.					
Н.контр.					
Утв.					

Парк Европейский дом 19


Схема разводки отопления

Для уточнения звонить 89064076598

Стадия	Масса	Масштаб
И		
Лист	Листов	

Квартира 67

Формат А4

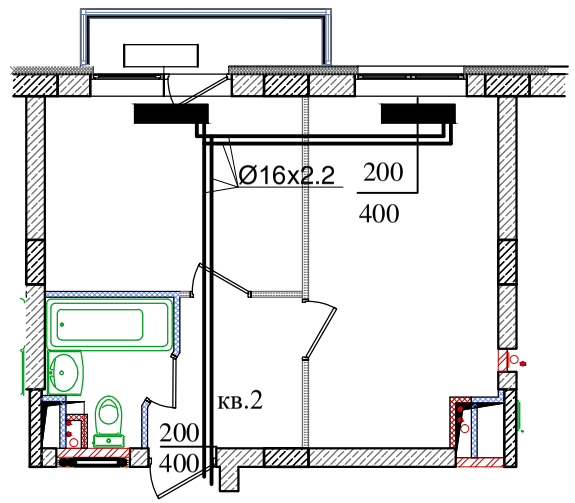

Перв. примен.

Справ. #

Подпись и дата

Взам.#дубл.

Взам.инв.#

Подпись и дата

Инв. # подписи

Изм	Кол	Лист	Док	Подпись	Дата
Разраб.					
Пров.					
Т.контр.					
Н.контр.					
Утв.					


Парк Европейский дом 19

Схема разводки отопления
Для уточнения звонить 89064076598

Квартира 68

Стадия	Масса	Масштаб
И		
Лист	Листов	

Формат А4

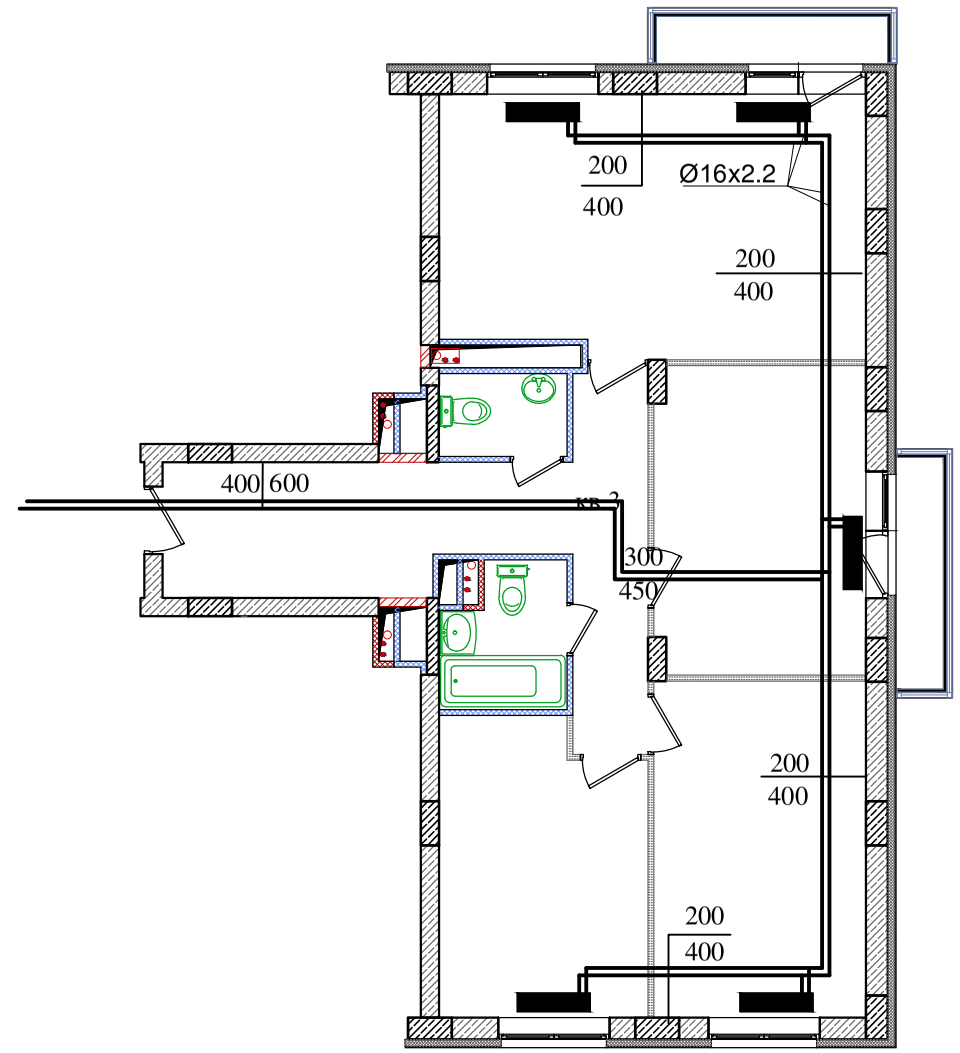

Перв. примен.

Справ. #

Подпись и дата

Взам.#дубл.

Взам.инв.#

Подпись и дата

Инв. # подписи

Изм	Кол	Лист	Док	Подпись	Дата
Разраб.					
Пров.					
Т.контр.					
Н.контр.					
Утв.					

Парк Европейский дом 19

Схема разводки отопления


Для уточнения звонить 89064076598

Стадия	Масса	Масштаб
И		

Лист	Листов

Квартира 69

Формат А4

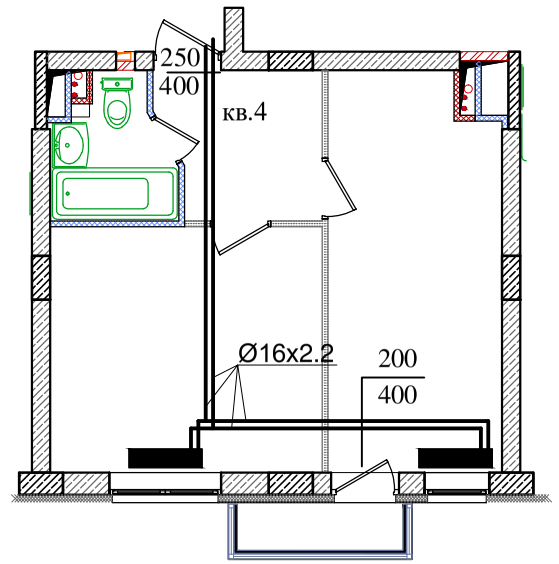

Перв. примен.

Справ. #

Подпись и дата

Взам.#дубл.

Взам.инв.#

Подпись и дата

Инв. # подписи

Изм	Кол	Лист	Док	Подпись	Дата
Разраб.					
Пров.					
Т.контр.					
Н.контр.					
Утв.					


Парк Европейский дом 19

Схема разводки отопления
Для уточнения звонить 89064076598

Стадия	Масса	Масштаб
И		
Лист	Листов	

Квартира 70

Формат А4

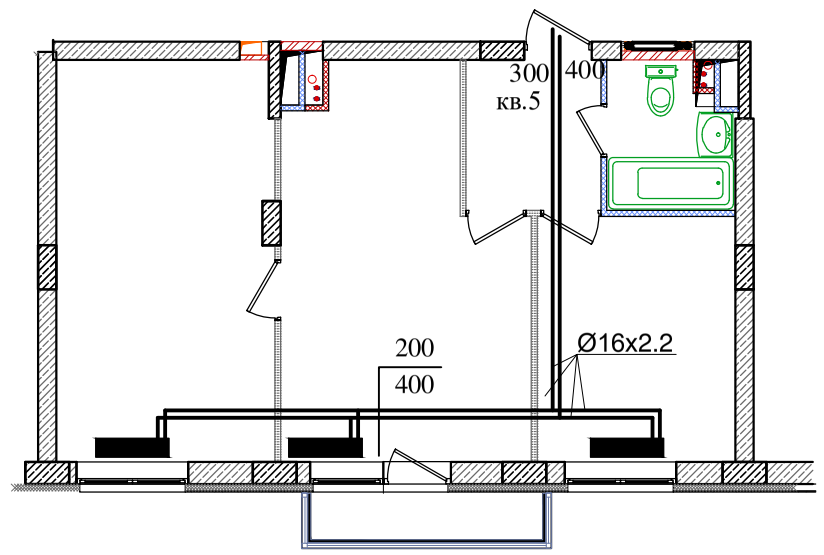

Перв. примен.

Справ. #

Подпись и дата

Взам.#дубл.

Взам.инв.#

Подпись и дата

Инв. # подписи

Изм	Кол	Лист	Док	Подпись	Дата
Разраб.					
Пров.					
Т.контр.					
Н.контр.					
Утв.					

Парк Европейский дом 19


Схема разводки отопления

Для уточнения звонить 89064076598

Стадия	Масса	Масштаб
И		
Лист	Листов	

Квартира 71

Формат А4

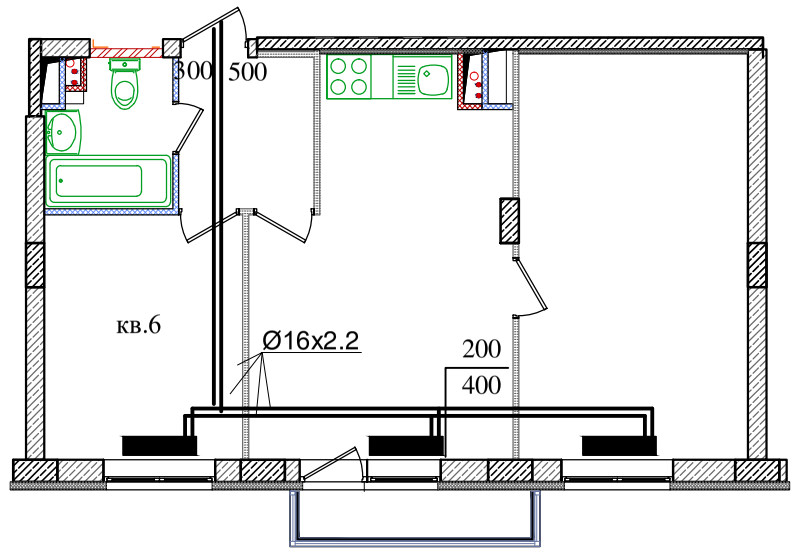

Перв. примен.

Справ. #

Подпись и дата

Взам.#дубл.

Взам.инв.#

Подпись и дата

Инв. # подписи

Изм	Кол	Лист	Док	Подпись	Дата
Разраб.					
Пров.					
Т.контр.					
Н.контр.					
Утв.					

Парк Европейский дом 19


Схема разводки отопления

Для уточнения звонить 89064076598

Стадия	Масса	Масштаб
И		
Лист	Листов	

Квартира 72

Формат А4

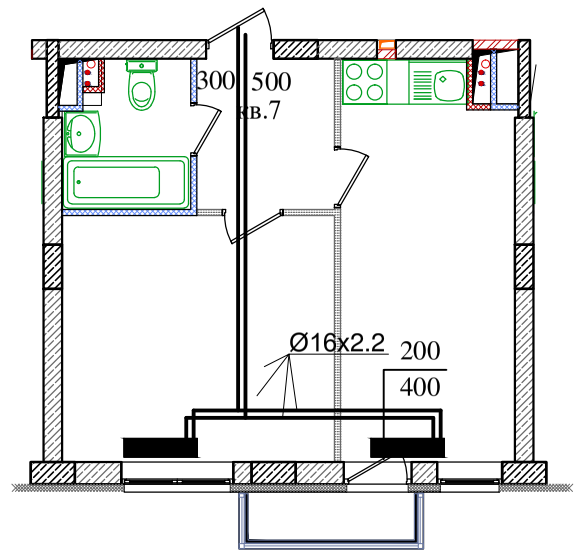

Перв. примен.

Справ. #

Подпись и дата

Взам.#дубл.

Взам.инв.#

Подпись и дата

Инв. # подписи

Изм	Кол	Лист	Док	Подпись	Дата
Разраб.					
Пров.					
Т.контр.					
Н.контр.					
Утв.					

Парк Европейский дом 19


Схема разводки отопления

Для уточнения звонить 89064076598

Стадия	Масса	Масштаб
И		
Лист	Листов	

Квартира 73

Формат А4

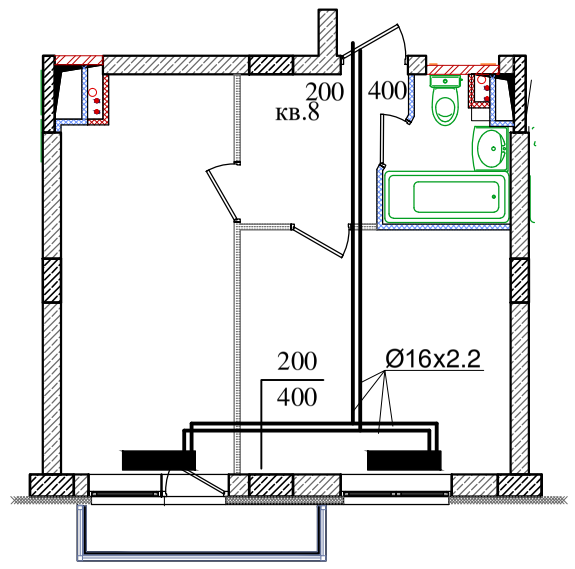

Перв. примен.

Справ. #

Подпись и дата

Взам.#дубл.

Взам.инв.#

Подпись и дата

Инв. # подписи

Изм	Кол	Лист	Док	Подпись	Дата
Разраб.					
Пров.					
Т.контр.					
Н.контр.					
Утв.					

Парк Европейский дом 19

Схема разводки отопления


Для уточнения звонить 89064076598

Квартира 74

Стадия	Масса	Масштаб
И		

Лист	Листов

Формат А4

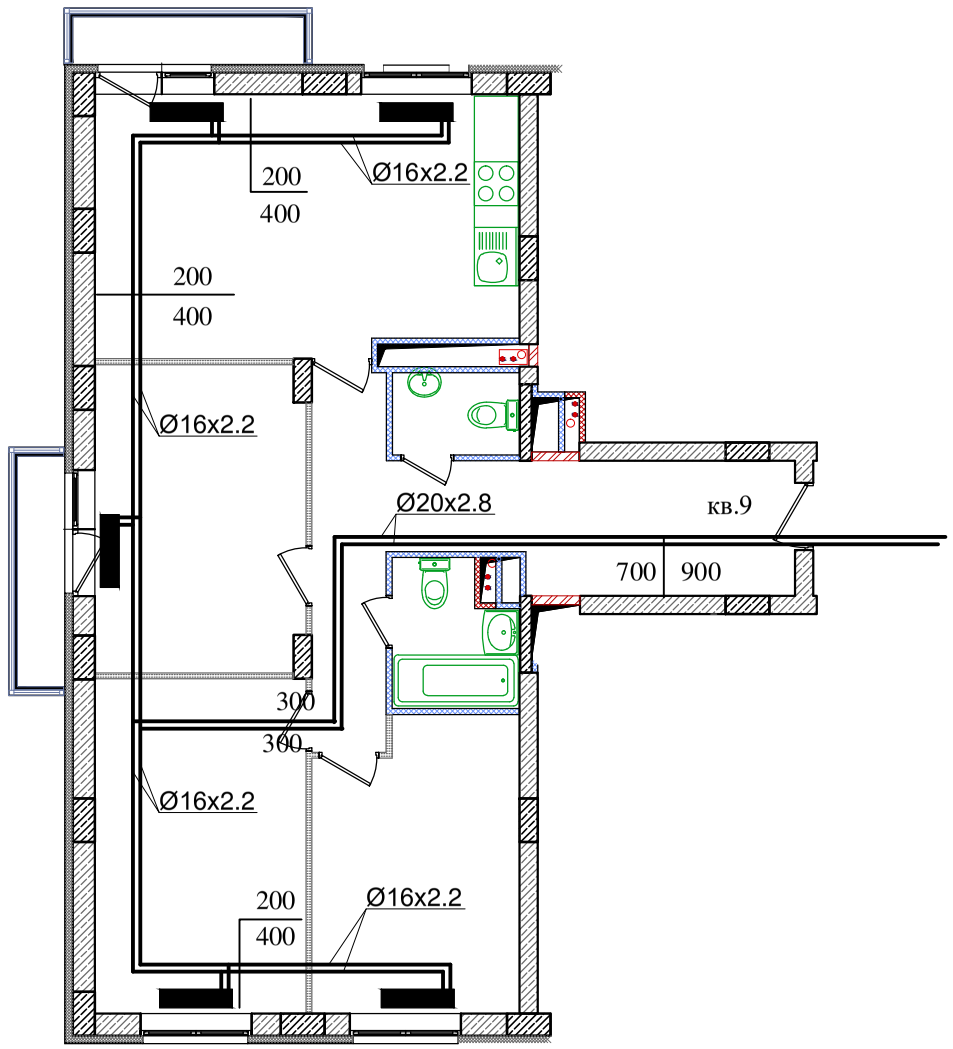

Перв. примен.

Справ. #

Подпись и дата

Взам.#дубл.

Взам.инв.#


Подпись и дата

Инв. # подписи

						Парк Европейский дом 19
Изм	Кол	Лист	Док	Подпись	Дата	Схема разводки отопления Для уточнения звонить 89064076598
Разраб.						
Пров.						
Т.контр.						
Н.контр.						Квартира 75
Утв.						

Стадия	Масса	Масштаб
И		
Лист	Листов	

Формат А4

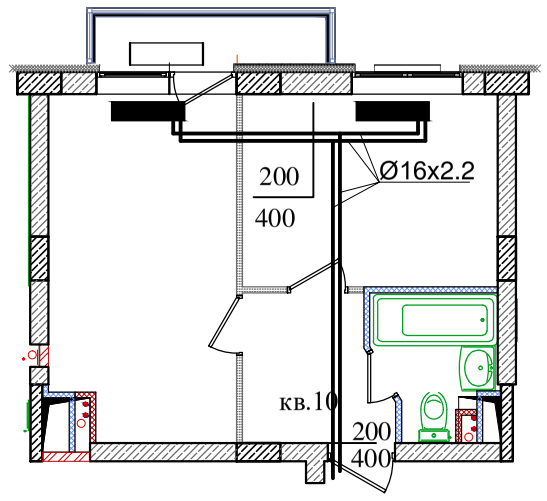

Перв. примен.

Справ. #

Подпись и дата

Взам.#дубл.

Взам.инв.#

Подпись и дата

Инв. # подписи

Изм	Кол	Лист	Док	Подпись	Дата
Разраб.					
Пров.					
Т.контр.					
Н.контр.					
Утв.					


Парк Европейский дом 19

Схема разводки отопления
Для уточнения звонить 89064076598

Квартира 76

Стадия	Масса	Масштаб
И		
Лист	Листов	

Формат А4

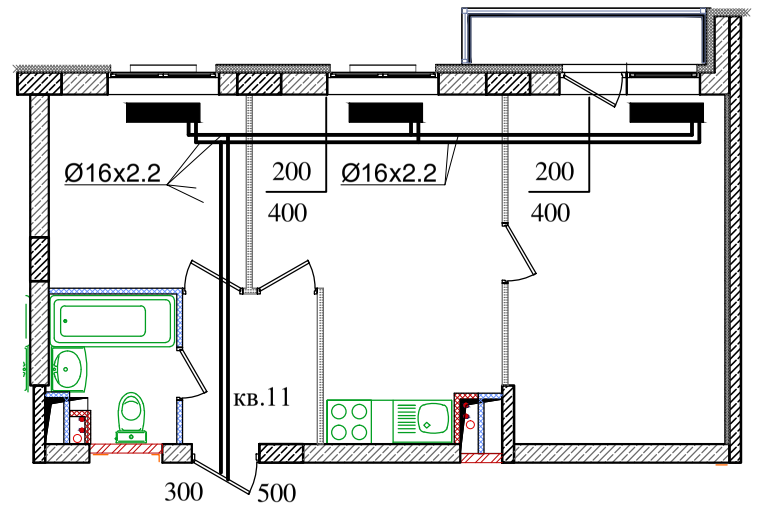

Перв. примен.

Справ. #

Подпись и дата

Взам.#дубл.

Взам.инв.#

Подпись и дата

Инв. # подписи

Изм	Кол	Лист	Док	Подпись	Дата
Разраб.					
Пров.					
Т.контр.					
Н.контр.					
Утв.					

Парк Европейский дом 19

Схема разводки отопления


Для уточнения звонить 89064076598

Стадия	Масса	Масштаб
И		

Лист	Листов

Квартира 77

Формат А4

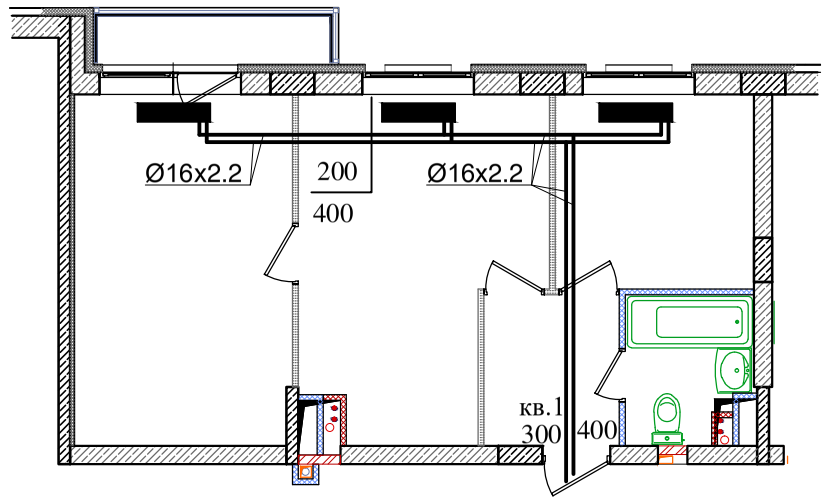

Перв. примен.

Справ. #

Подпись и дата

Взам.#дубл.

Взам.инв.#

Подпись и дата

Инв. # подписи

Изм	Кол	Лист	Док	Подпись	Дата
Разраб.					
Пров.					
Т.контр.					
Н.контр.					
Утв.					

Парк Европейский дом 19


Схема разводки отопления

Для уточнения звонить 89064076598

Стадия	Масса	Масштаб
И		
Лист	Листов	

Квартира 78

Формат А4

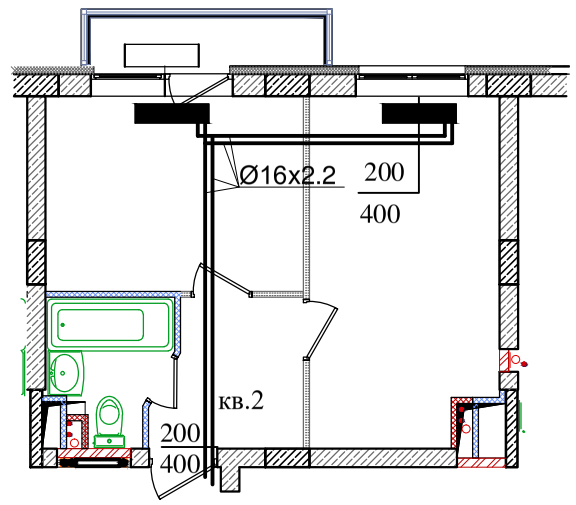

Перв. примен.

Справ. #

Подпись и дата

Взам.#дубл.

Взам.инв.#

Подпись и дата

Инв. # подписи

Изм	Кол	Лист	Док	Подпись	Дата
Разраб.					
Пров.					
Т.контр.					
Н.контр.					
Утв.					

Парк Европейский дом 19


Схема разводки отопления

Для уточнения звонить 89064076598

Квартира 79

Стадия	Масса	Масштаб
И		
Лист	Листов	

Формат А4

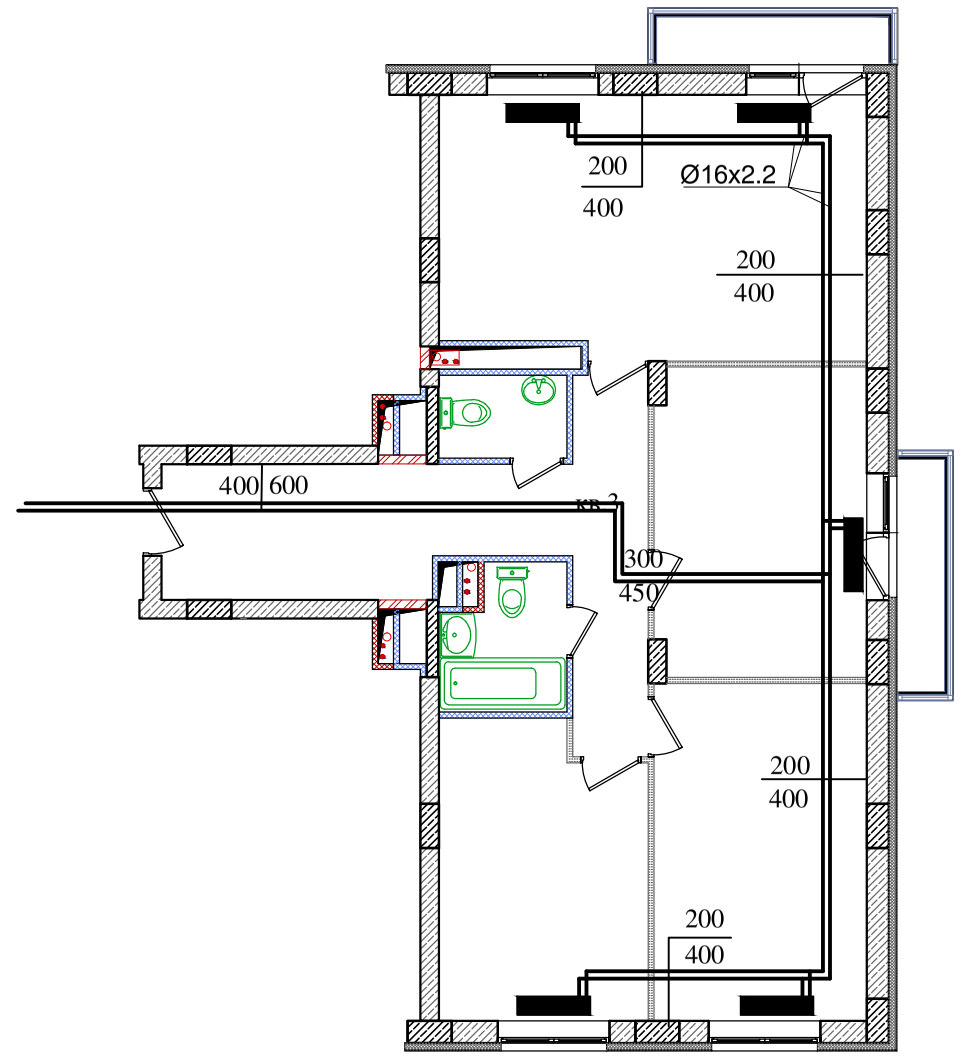

Перв. примен.

Справ. #

Подпись и дата

Взам.#дубл.

Взам.инв.#

Подпись и дата

Инв. # подписи

Изм	Кол	Лист	Док	Подпись	Дата
Разраб.					
Пров.					
Т.контр.					
Н.контр.					
Утв.					

Парк Европейский дом 19


Схема разводки отопления

Для уточнения звонить 89064076598

Квартира 80

Стадия	Масса	Масштаб
И		
Лист	Листов	

Формат А4

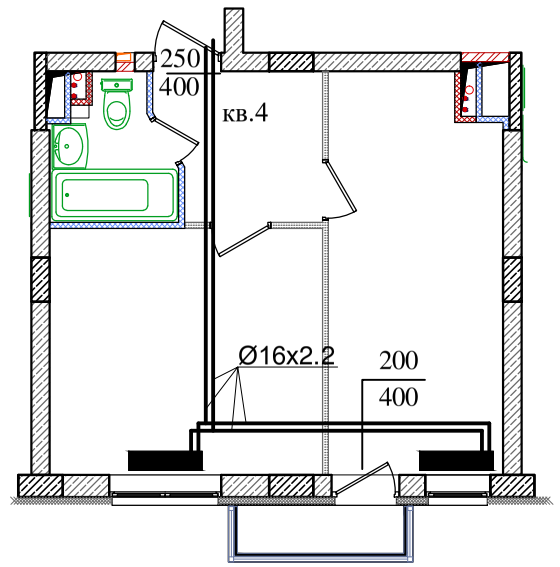

Перв. примен.

Справ. #

Подпись и дата

Взам.#дубл.

Взам.инв.#

Подпись и дата

Инв. # подписи

Изм	Кол	Лист	Док	Подпись	Дата
Разраб.					
Пров.					
Т.контр.					
Н.контр.					
Утв.					

Парк Европейский дом 19


Схема разводки отопления

Для уточнения звонить 89064076598

Стадия	Масса	Масштаб
И		
Лист	Листов	

Квартира 81

Формат А4

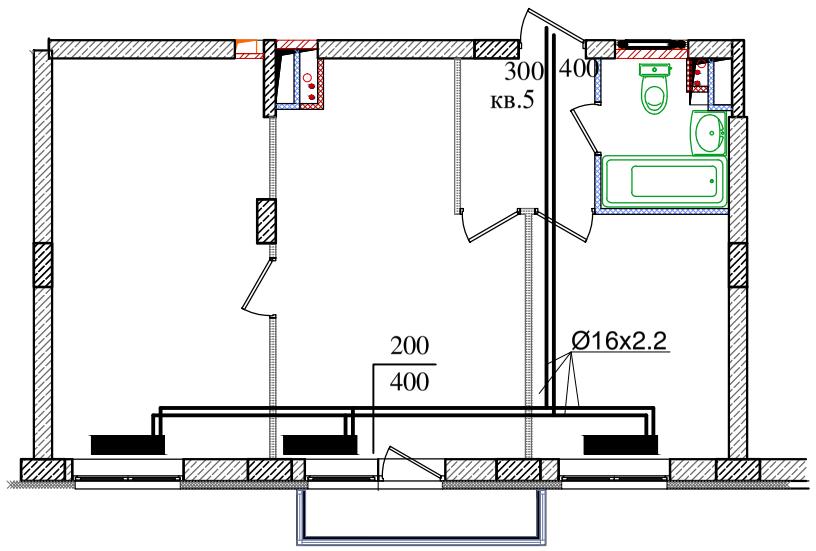

Перв. примен.

Справ. #

Подпись и дата

Взам.#дубл.

Взам.инв.#

Подпись и дата

Инв. # подписи

Изм	Кол	Лист	Док	Подпись	Дата
Разраб.					
Пров.					
Т.контр.					
Н.контр.					
Утв.					

Парк Европейский дом 19


Схема разводки отопления

Для уточнения звонить 89064076598

Стадия	Масса	Масштаб
И		
Лист	Листов	

Квартира 82

Формат А4

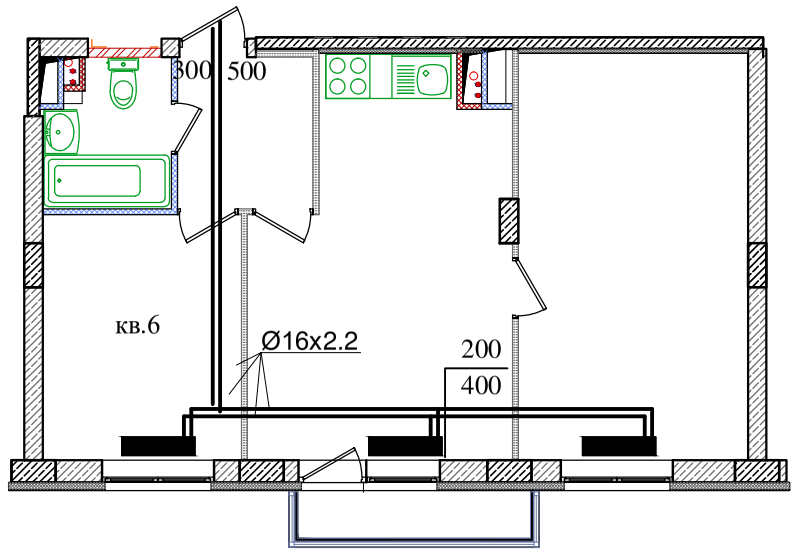

Перв. примен.

Справ. #

Подпись и дата

Взам.#дубл.

Взам.инв.#

Подпись и дата

Инв. # подписи

Изм	Кол	Лист	Док	Подпись	Дата
Разраб.					
Пров.					
Т.контр.					
Н.контр.					
Утв.					

Парк Европейский дом 19


Схема разводки отопления

Для уточнения звонить 89064076598

Квартира 83

Стадия	Масса	Масштаб
И		
Лист	Листов	

Формат А4

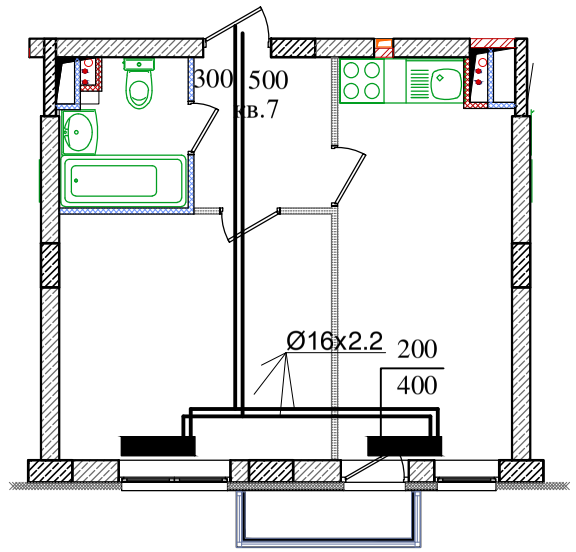

Перв. примен.

Справ. #

Подпись и дата

Взам.#дубл.

Взам.инв.#

Подпись и дата

Инв. # подписи

Изм	Кол	Лист	Док	Подпись	Дата
Разраб.					
Пров.					
Т.контр.					
Н.контр.					
Утв.					


Парк Европейский дом 19

Схема разводки отопления
Для уточнения звонить 89064076598

Стадия	Масса	Масштаб
И		
Лист	Листов	

Квартира 84

Формат А4

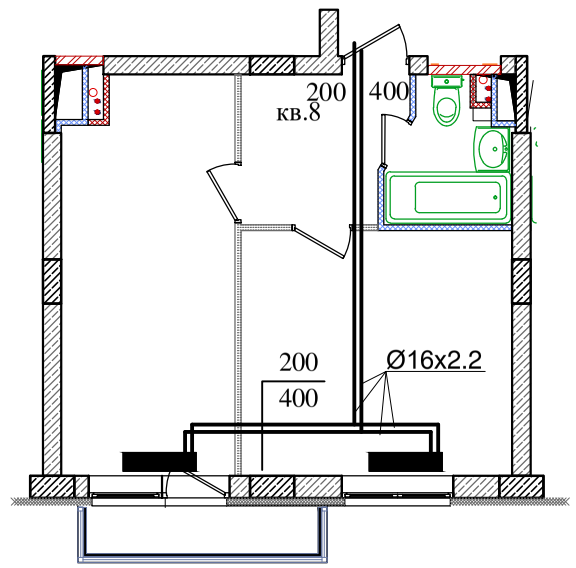

Перв. примен.

Справ. #

Подпись и дата

Взам.#дубл.

Взам.инв.#

Подпись и дата

Инв. # подписи

Изм	Кол	Лист	Док	Подпись	Дата
Разраб.					
Пров.					
Т.контр.					
Н.контр.					
Утв.					

Парк Европейский дом 19


Схема разводки отопления

Для уточнения звонить 89064076598

Стадия	Масса	Масштаб
И		
Лист	Листов	

Квартира 85

Формат А4

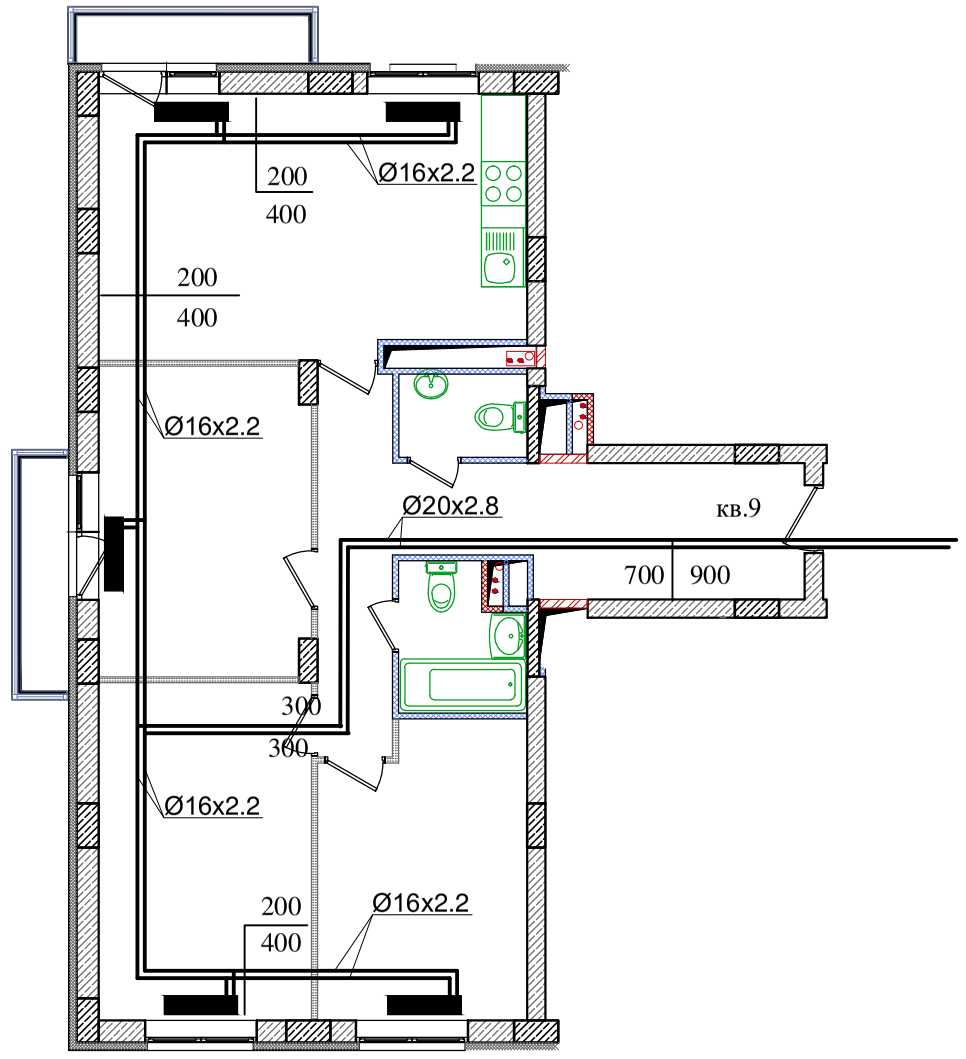

Перв. примен.

Справ. #

Подпись и дата

Взам.#дубл.


Взам.инв.#

Подпись и дата

Инв. # подписи

						Парк Европейский дом 19	
Изм	Кол	Лист	Док	Подпись	Дата	Схема разводки отопления Для уточнения звонить 89064076598	Стадия: И; Масса; Масштаб
Разраб.							Лист; Листов
Пров.							
Т.контр.							
						Квартира 86	
Н.контр.							
Утв.							

Формат А4

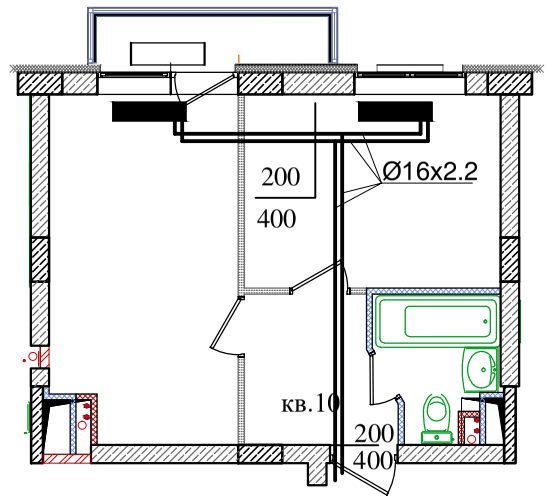

Перв. примен.

Справ. #

Подпись и дата

Взам.#дубл.


Взам.инв.#

Подпись и дата

Инв. # подписи

						Парк Европейский дом 19	
						Схема разводки отопления Для уточнения звонить 89064076598	Стадия: И; Масса; Масштаб
Изм	Кол	Лист	Док	Подпись	Дата		Лист; Листов
Разраб.							
Пров.							
Т.контр.							
						Квартира 87	
Н.контр.							
Утв.							

Формат А4

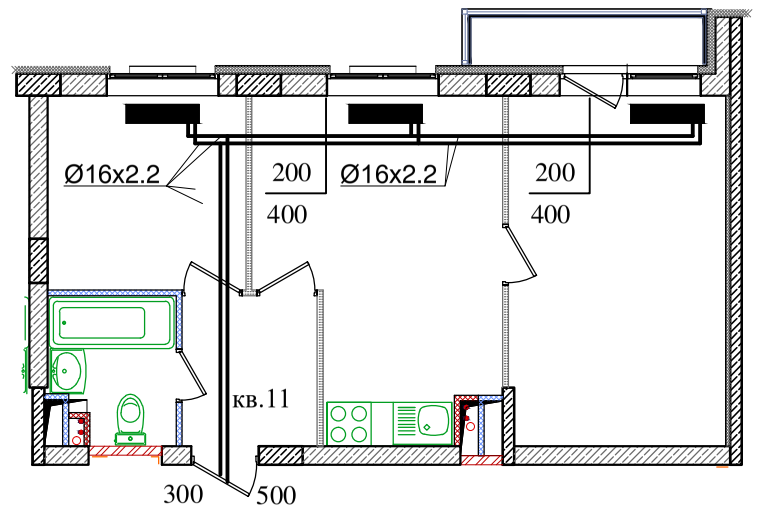

Перв. примен.

Справ. #

Подпись и дата

Взам.#дубл.

Взам.инв.#

Подпись и дата

Инв. # подписи

Изм	Кол	Лист	Док	Подпись	Дата
Разраб.					
Пров.					
Т.контр.					
Н.контр.					
Утв.					

Парк Европейский дом 19


Схема разводки отопления

Для уточнения звонить 89064076598

Стадия	Масса	Масштаб
И		
Лист	Листов	

Квартира 88

Формат А4

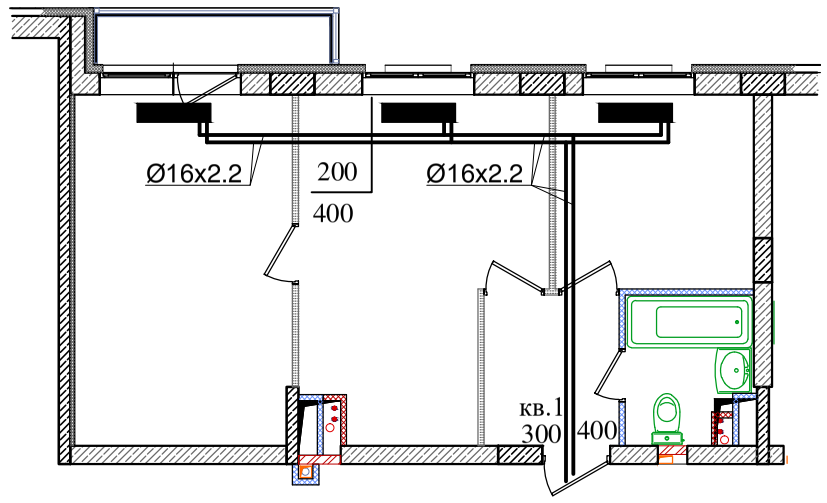

Перв. примен.

Справ. #

Подпись и дата

Взам.#дубл.

Взам.инв.#

Подпись и дата

Инв. # подписи

Изм	Кол	Лист	Док	Подпись	Дата
Разраб.					
Пров.					
Т.контр.					
Н.контр.					
Утв.					

Парк Европейский дом 19

Схема разводки отопления


Для уточнения звонить 89064076598

Стадия	Масса	Масштаб
И		

Лист	Листов

Квартира 89

Формат А4

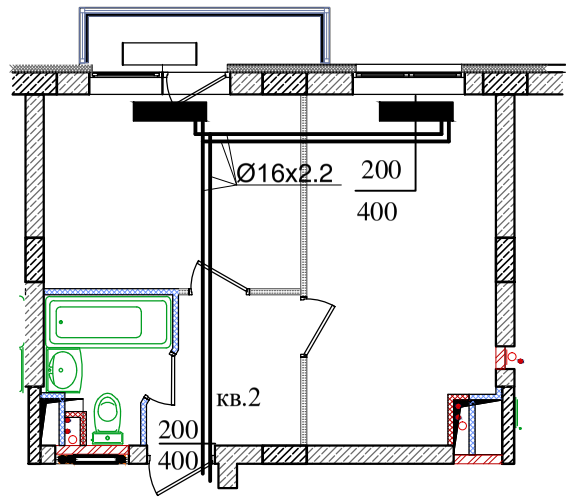

Перв. примен.

Справ. #

Подпись и дата

Взам.#дубл.

Взам.инв.#

Подпись и дата

Инв. # подписи

Изм	Кол	Лист	Док	Подпись	Дата
Разраб.					
Пров.					
Т.контр.					
Н.контр.					
Утв.					

Парк Европейский дом 19


Схема разводки отопления

Для уточнения звонить 89064076598

Стадия	Масса	Масштаб
И		
Лист	Листов	

Квартира 90

Формат А4

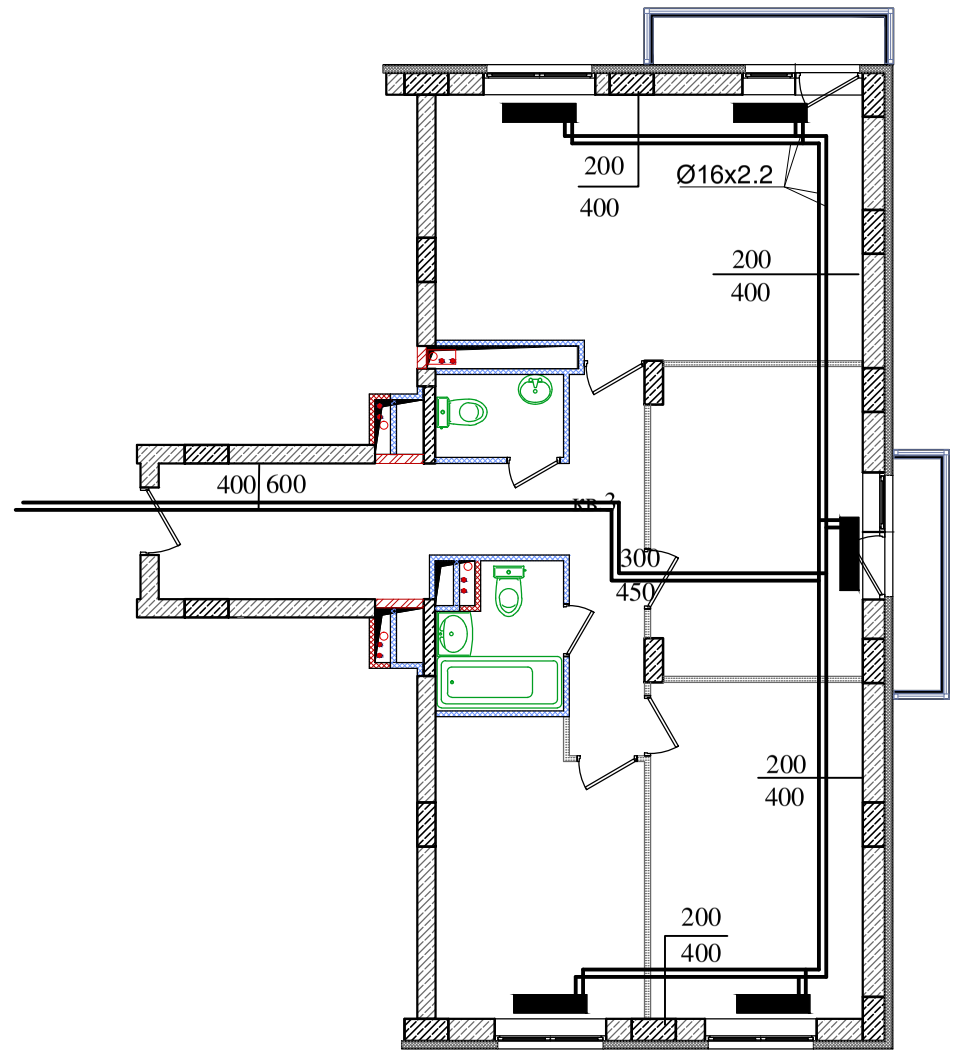

Перв. примен.

Справ. #

Подпись и дата

Взам.#дубл.

Взам.инв.#

Подпись и дата

Инв. # подписи

Изм	Кол	Лист	Док	Подпись	Дата
Разраб.					
Пров.					
Т.контр.					
Н.контр.					
Утв.					


Парк Европейский дом 19

Схема разводки отопления
Для уточнения звонить 89064076598

Квартира 91

Стадия	Масса	Масштаб
И		
Лист	Листов	

Формат А4

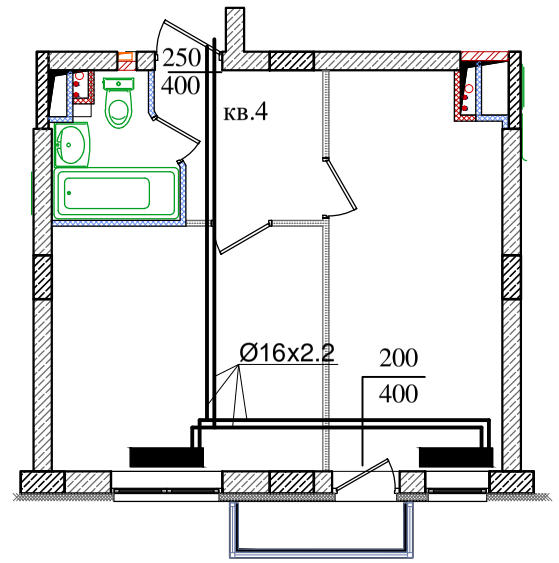

Перв. примен.

Справ. #

Подпись и дата

Взам.#дубл.


Взам.инв.#

Подпись и дата

Инв. # подписи

						Парк Европейский дом 19	
Изм	Кол	Лист	Док	Подпись	Дата	Схема разводки отопления Для уточнения звонить 89064076598	Стадия: И; Масса; Масштаб
Разраб.							Лист; Листов
Пров.							
Т.контр.							
						Квартира 92	
Н.контр.							
Утв.							

Формат А4

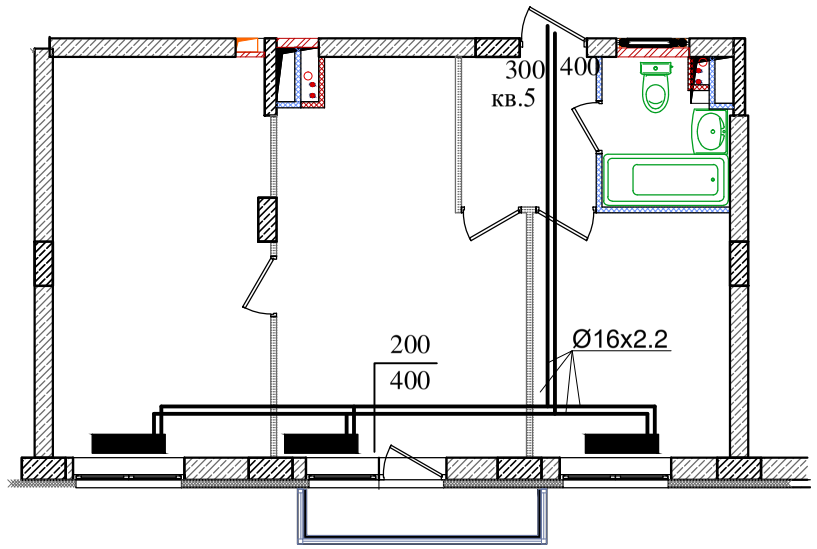

Перв. примен.

Справ. #

Подпись и дата

Взам.#дубл.

Взам.инв.#

Подпись и дата

Инв. # подписи

Изм	Кол	Лист	Док	Подпись	Дата
Разраб.					
Пров.					
Т.контр.					
Н.контр.					
Утв.					

Парк Европейский дом 19


Схема разводки отопления

Для уточнения звонить 89064076598

Квартира 93

Стадия	Масса	Масштаб
И		
Лист	Листов	

Формат А4

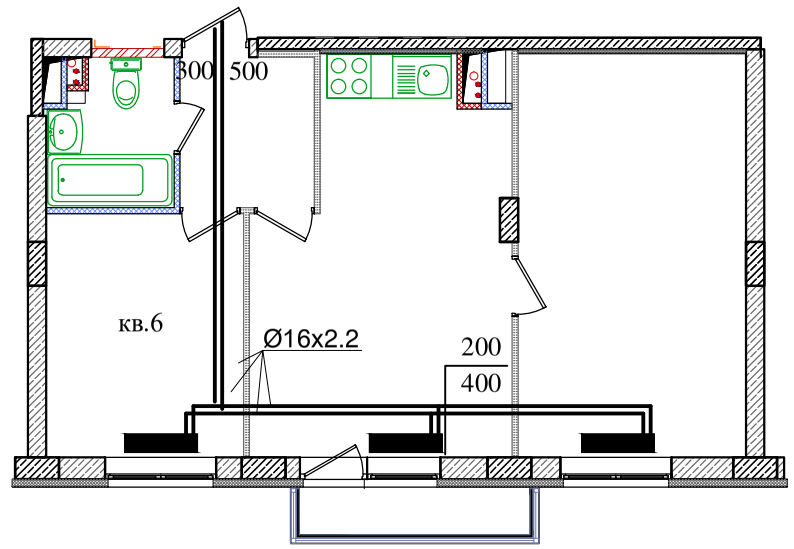

Перв. примен.

Справ. #

Подпись и дата

Взам.#дубл.

Взам.инв.#

Подпись и дата

Инв. # подписи

Изм	Кол	Лист	Док	Подпись	Дата
Разраб.					
Пров.					
Т.контр.					
Н.контр.					
Утв.					

Парк Европейский дом 19

Схема разводки отопления

Для уточнения звонить 89064076598


Стадия	Масса	Масштаб
И		
Лист	Листов	

Квартира 94

Формат А4

Перв. примен.

Справ. #

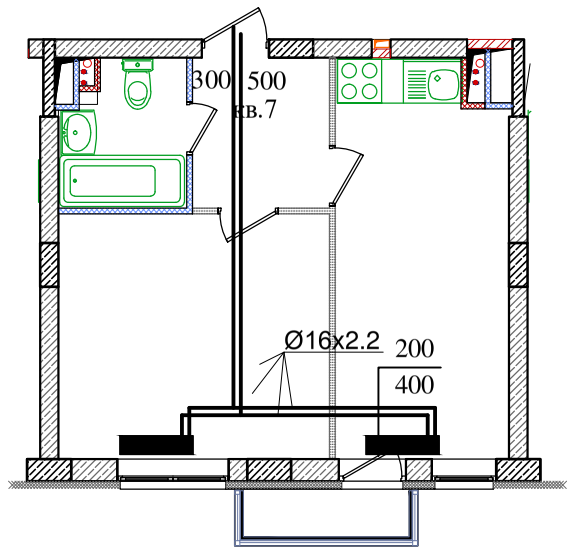

Взам.#дубл.

Взам.инв.#


Подпись и дата

Инв. # подписи

						Парк Европейский дом 19
Изм	Кол	Лист	Док	Подпись	Дата	Схема разводки отопления Для уточнения звонить 89064076598
Разраб.						
Пров.						
Т.контр.						
						Квартира 95
Н.контр.						
Утв.						

Стадия	Масса	Масштаб
И		
Лист	Листов	

Формат А4

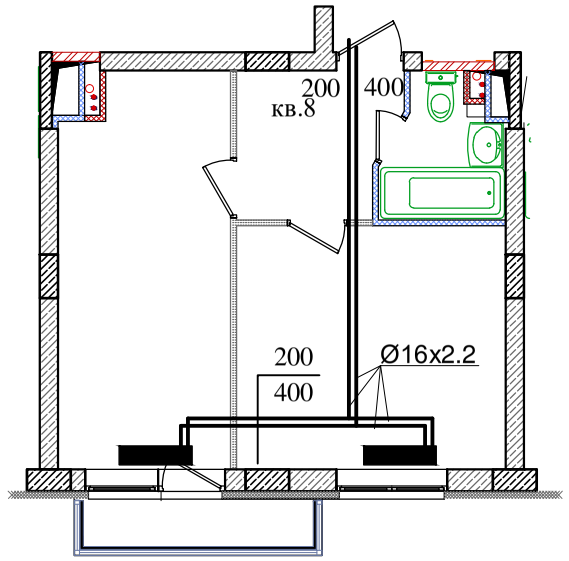

Перв. примен.

Справ. #

Подпись и дата

Взам.#дубл.

Взам.инв.#

Подпись и дата

Инв. # подписи

Изм	Кол	Лист	Док	Подпись	Дата
Разраб.					
Пров.					
Т.контр.					
Н.контр.					
Утв.					


Парк Европейский дом 19

Схема разводки отопления
Для уточнения звонить 89064076598

Стадия	Масса	Масштаб
И		
Лист	Листов	

Квартира 96

Формат А4

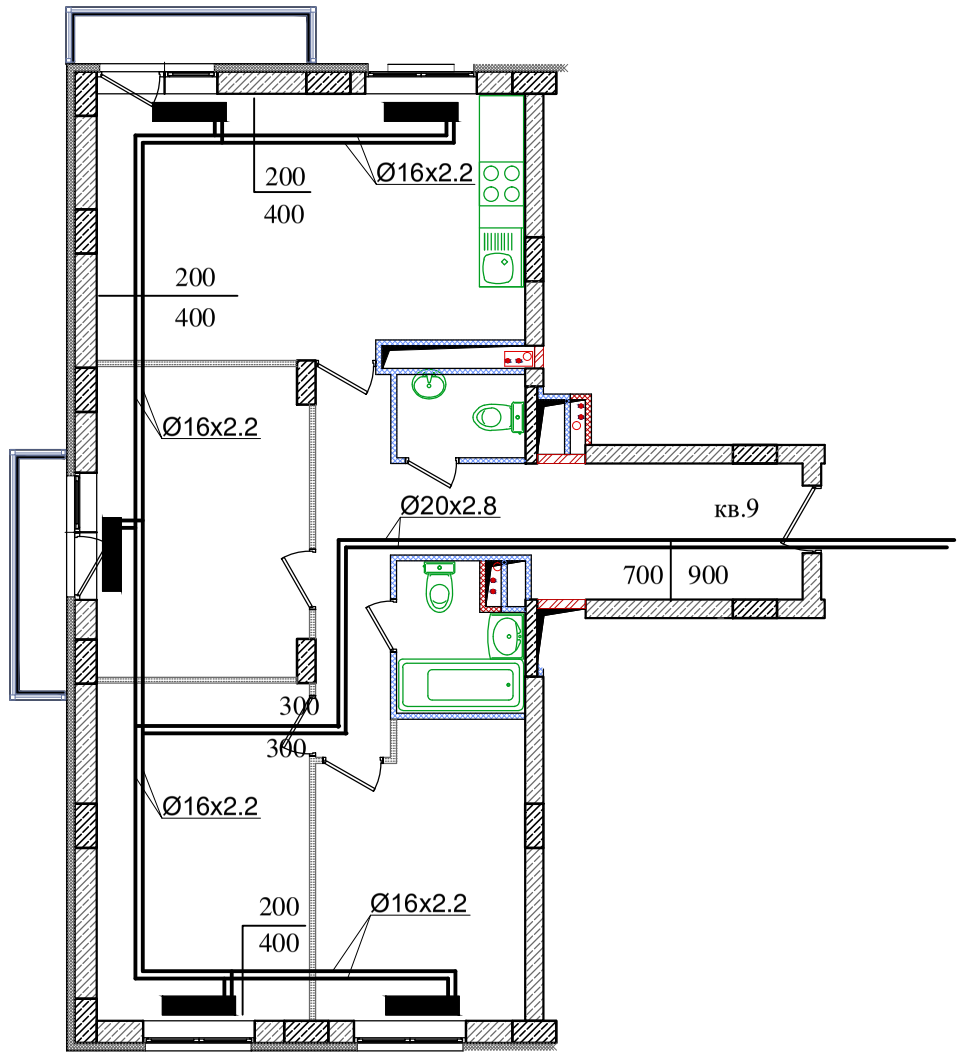

Перв. примен.

Справ. #

Подпись и дата

Взам.#дубл.

Взам.инв.#


Подпись и дата

Инв. # подписи

						Парк Европейский дом 19
Изм	Кол	Лист	Док	Подпись	Дата	Схема разводки отопления Для уточнения звонить 89064076598
Разраб.						
Пров.						
Т.контр.						
						Квартира 97
Н.контр.						
Утв.						

Стадия	Масса	Масштаб
И		
Лист	Листов	

Формат А4

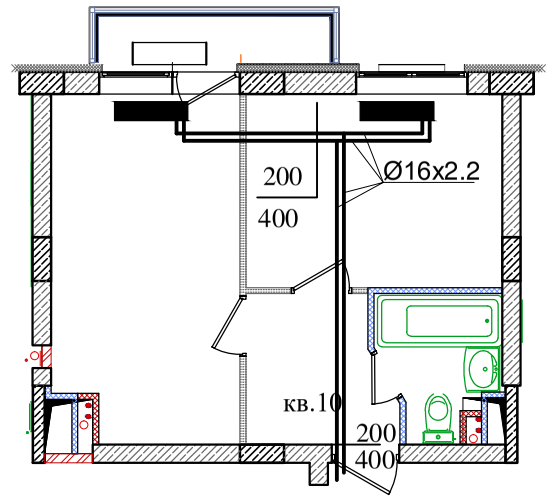

Перв. примен.

Справ. #

Подпись и дата

Взам.#дубл.

Взам.инв.#

Подпись и дата

Инв. # подписи

Изм	Кол	Лист	Док	Подпись	Дата
Разраб.					
Пров.					
Т.контр.					
Н.контр.					
Утв.					

Парк Европейский дом 19


Схема разводки отопления

Для уточнения звонить 89064076598

Стадия	Масса	Масштаб
И		
Лист	Листов	

Квартира 98

Формат А4

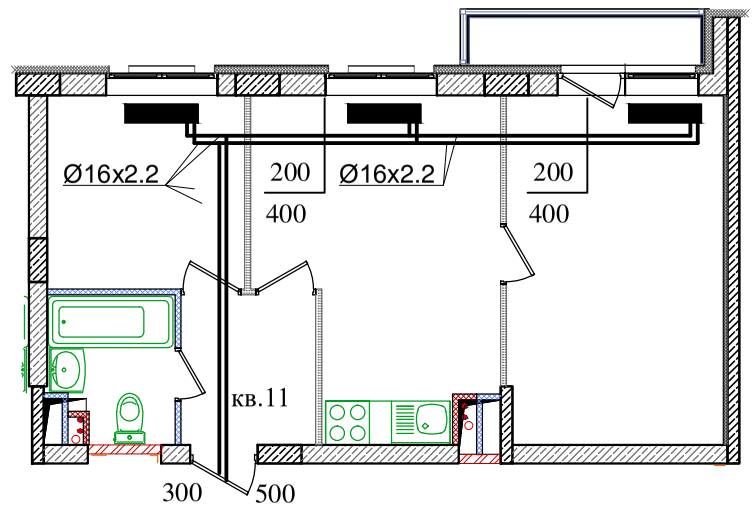

Перв. примен.

Справ. #

Подпись и дата

Взам.#дубл.

Взам.инв.#

Подпись и дата

Инв. # подписи

Изм	Кол	Лист	Док	Подпись	Дата
Разраб.					
Пров.					
Т.контр.					
Н.контр.					
Утв.					

Парк Европейский дом 19


Схема разводки отопления

Для уточнения звонить 89064076598

Стадия	Масса	Масштаб
И		
Лист	Листов	

Квартира 99

Формат А4

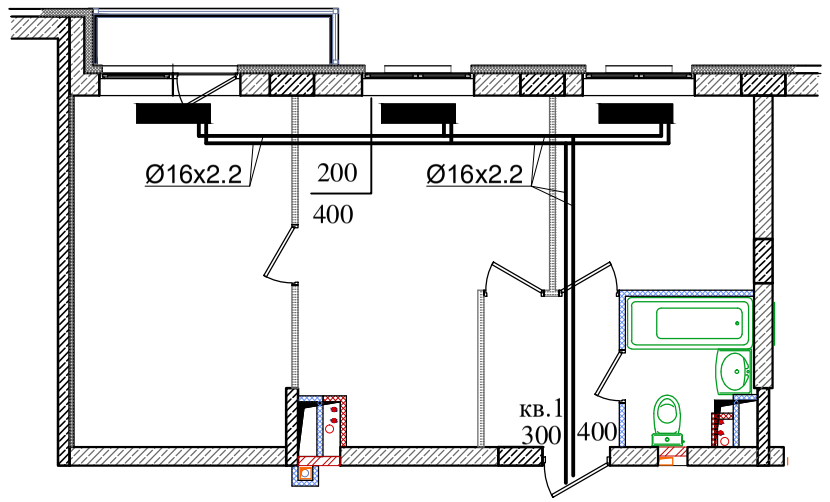

Перв. примен.

Справ. #

Подпись и дата

Взам.#дубл.

Взам.инв.#

Подпись и дата

Инв. # подписи

Изм	Кол	Лист	Док	Подпись	Дата
Разраб.					
Пров.					
Т.контр.					
Н.контр.					
Утв.					


Парк Европейский дом 19

Схема разводки отопления
Для уточнения звонить 89064076598

Стадия	Масса	Масштаб
И		
Лист	Листов	

Квартира 100

Формат А4

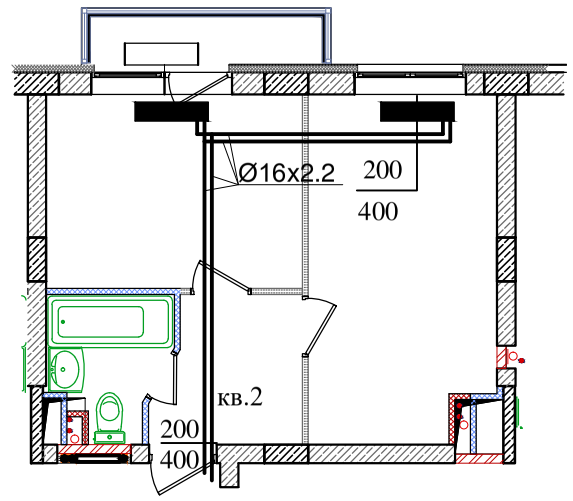

Перв. примен.

Справ. #

Подпись и дата

Взам.#дубл.

Взам.инв.#

Подпись и дата

Инв. # подписи

Изм	Кол	Лист	Док	Подпись	Дата
Разраб.					
Пров.					
Т.контр.					
Н.контр.					
Утв.					

Парк Европейский дом 19

Схема разводки отопления
Для уточнения звонить 89064076598


Стадия	Масса	Масштаб
И		
Лист	Листов	

Квартира 101

Формат А4

Перв. примен.

Справ. #

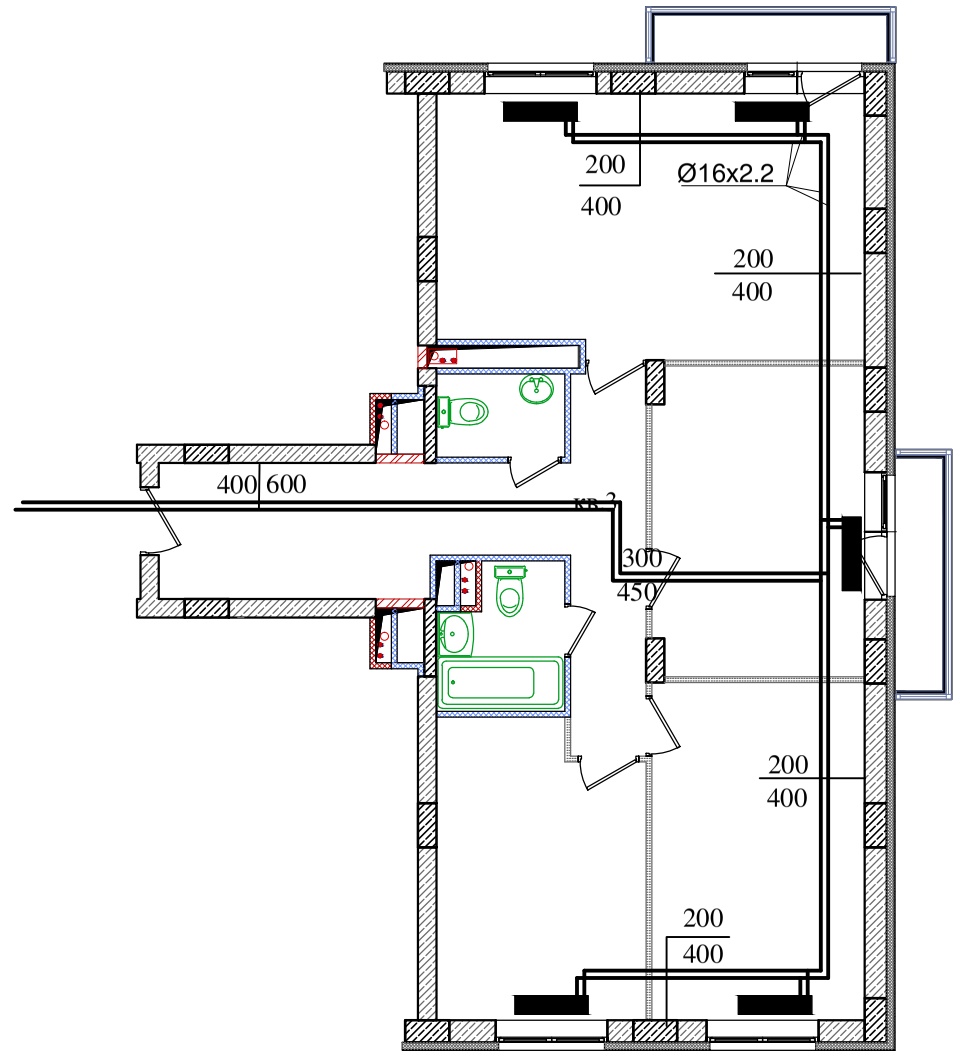

Подпись и дата

Взам.#дубл.

Взам.инв.#


Подпись и дата

Инв. # подписи

						Парк Европейский дом 19
Изм	Кол	Лист	Док	Подпись	Дата	Схема разводки отопления Для уточнения звонить 89064076598
Разраб.						
Пров.						
Т.контр.						
						Квартира 102
Н.контр.						
Утв.						

Стадия	Масса	Масштаб
И		
Лист		Листов

Формат А4

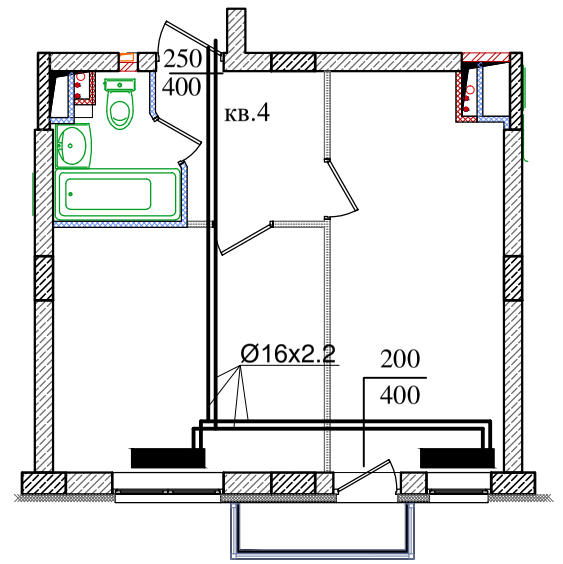

Перв. примен.

Справ. #

Подпись и дата

Взам.#дубл.

Взам.инв.#


Подпись и дата

Инв. # подписи

						Парк Европейский дом 19
Изм	Кол	Лист	Док	Подпись	Дата	Схема разводки отопления Для уточнения звонить 89064076598
Разраб.						
Пров.						
Т.контр.						
						Квартира 103
Н.контр.						
Утв.						

Стадия	Масса	Масштаб
И		
Лист	Листов	

Формат А4

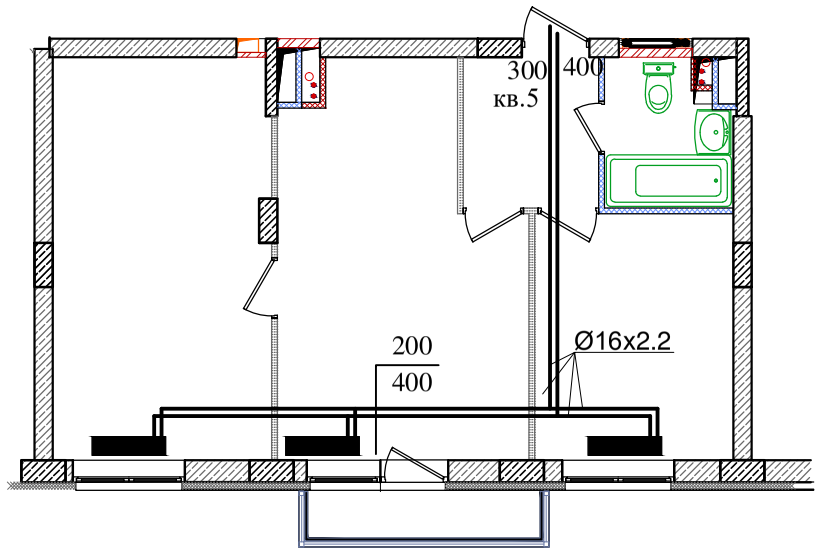

Перв. примен.

Справ. #

Подпись и дата

Взам.#дубл.

Взам.инв.#

Подпись и дата

Инв. # подписи

Изм	Кол	Лист	Док	Подпись	Дата
Разраб.					
Пров.					
Т.контр.					
Н.контр.					
Утв.					

Парк Европейский дом 19


Схема разводки отопления

Для уточнения звонить 89064076598

Стадия	Масса	Масштаб
И		
Лист	Листов	

Квартира 104

Формат А4

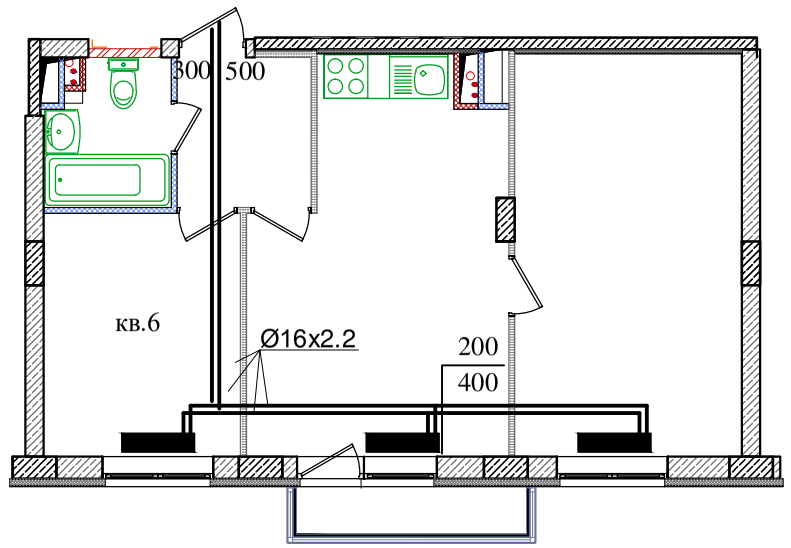

Перв. примен.

Справ. #

Подпись и дата

Взам.#дубл.

Взам.инв.#

Подпись и дата

Инв. # подписи

Изм	Кол	Лист	Док	Подпись	Дата
Разраб.					
Пров.					
Т.контр.					
Н.контр.					
Утв.					


Парк Европейский дом 19

Схема разводки отопления
Для уточнения звонить 89064076598

Стадия	Масса	Масштаб
И		
Лист	Листов	

Квартира 105

Формат А4

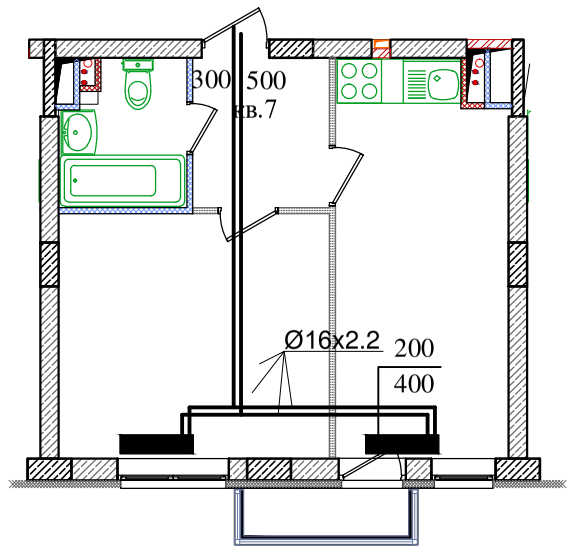

Перв. примен.

Справ. #

Подпись и дата

Взам.#дубл.

Взам.инв.#

Подпись и дата

Инв. # подписи

Изм	Кол	Лист	Док	Подпись	Дата
Разраб.					
Пров.					
Т.контр.					
Н.контр.					
Утв.					

Парк Европейский дом 19


Схема разводки отопления

Для уточнения звонить 89064076598

Квартира 106

Стадия	Масса	Масштаб
И		
Лист	Листов	

Формат А4

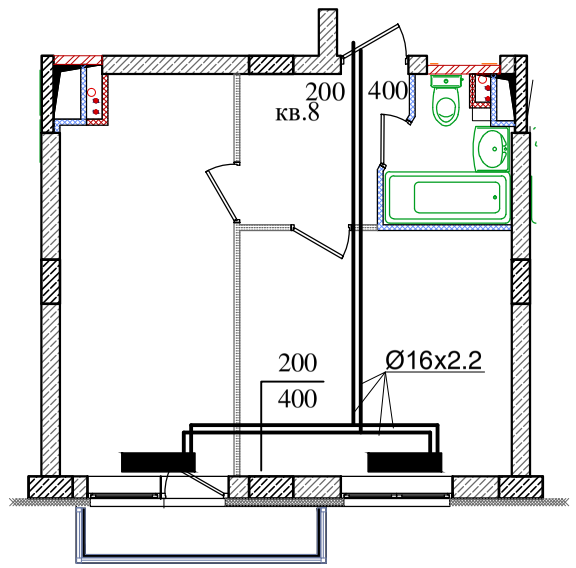

Перв. примен.

Справ. #

Подпись и дата

Взам.#дубл.

Взам.инв.#

Подпись и дата

Инв. # подписи

Изм	Кол	Лист	Док	Подпись	Дата
Разраб.					
Пров.					
Т.контр.					
Н.контр.					
Утв.					


Парк Европейский дом 19

Схема разводки отопления
Для уточнения звонить 89064076598

Стадия	Масса	Масштаб
И		
Лист	Листов	

Квартира 107

Формат А4

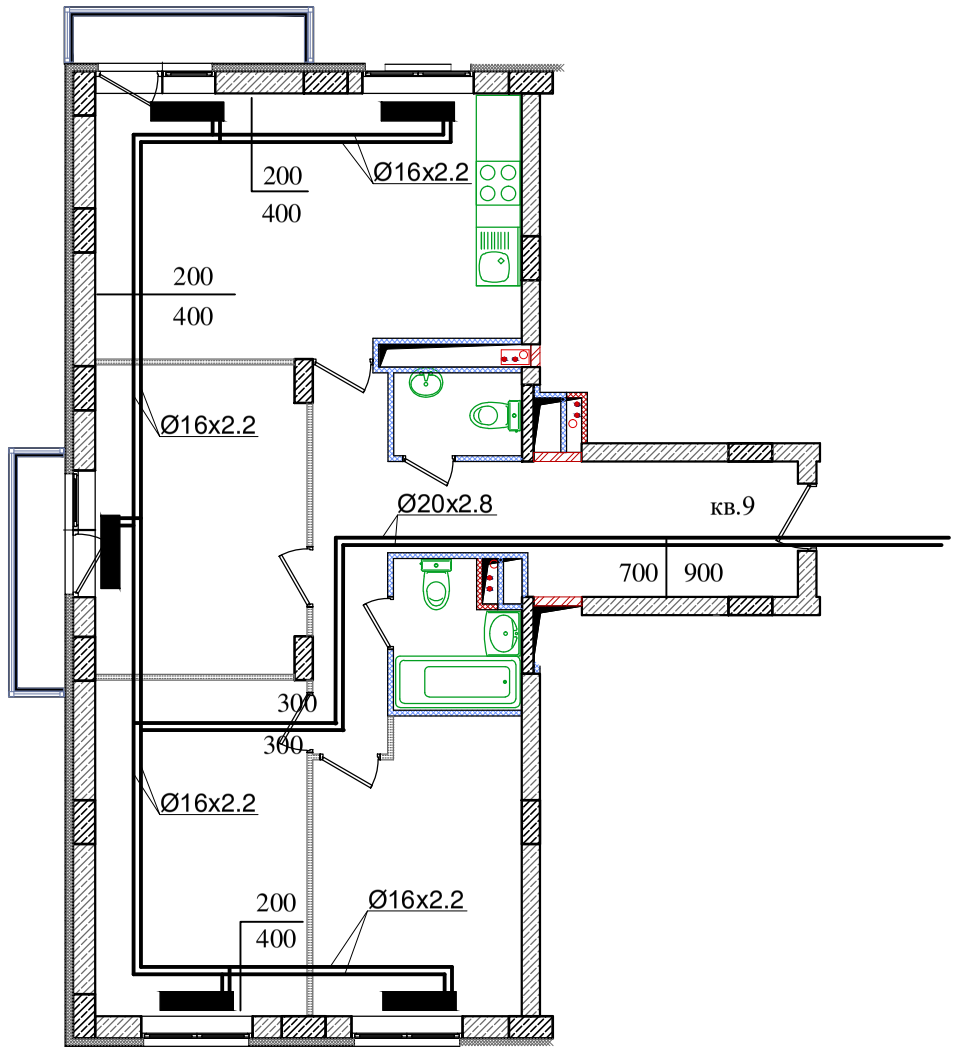

Перв. примен.

Справ. #

Подпись и дата

Взам.#дубл.

Взам.инв.#

Подпись и дата

Инв. # подписи

Изм	Кол	Лист	Док	Подпись	Дата
Разраб.					
Пров.					
Т.контр.					
Н.контр.					
Утв.					

Парк Европейский дом 19


Схема разводки отопления

Для уточнения звонить 89064076598

Стадия	Масса	Масштаб
И		
Лист	Листов	

Квартира 108

Формат А4

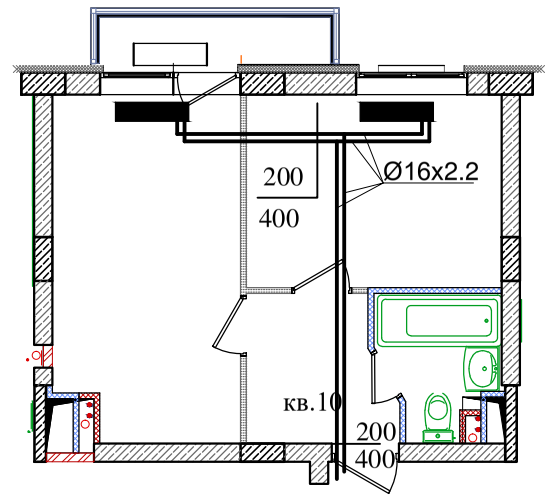

Перв. примен.

Справ. #

Подпись и дата

Взам.#дубл.

Взам.инв.#

Подпись и дата

Инв. # подписи

Изм	Кол	Лист	Док	Подпись	Дата
Разраб.					
Пров.					
Т.контр.					
Н.контр.					
Утв.					


Парк Европейский дом 19

Схема разводки отопления
Для уточнения звонить 89064076598

Квартира 109

Стадия	Масса	Масштаб
И		
Лист	Листов	

Формат А4

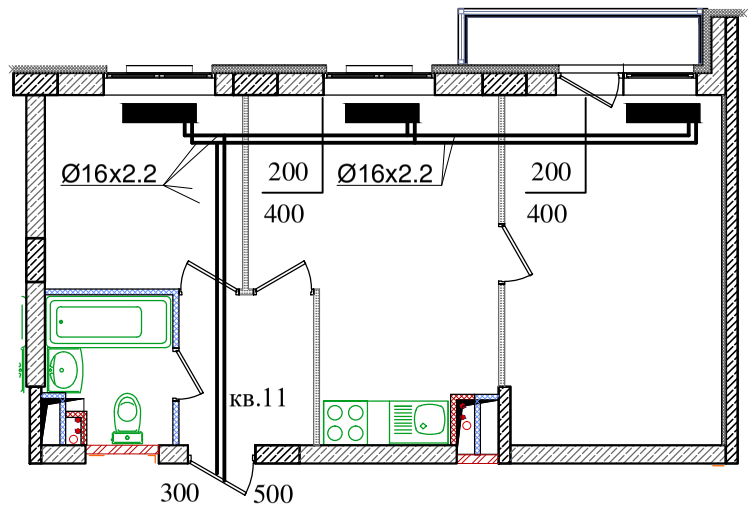

Перв. примен.

Справ. #

Подпись и дата

Взам.#дубл.

Взам.инв.#

Подпись и дата

Инв. # подписи

Изм	Кол	Лист	Док	Подпись	Дата
Разраб.					
Пров.					
Т.контр.					
Н.контр.					
Утв.					

Парк Европейский дом 19

Схема разводки отопления

Для уточнения звонить 89064076598

Стадия	Масса	Масштаб
И		
Лист	Листов	

Квартира 110

Формат А4