


План первого этажа

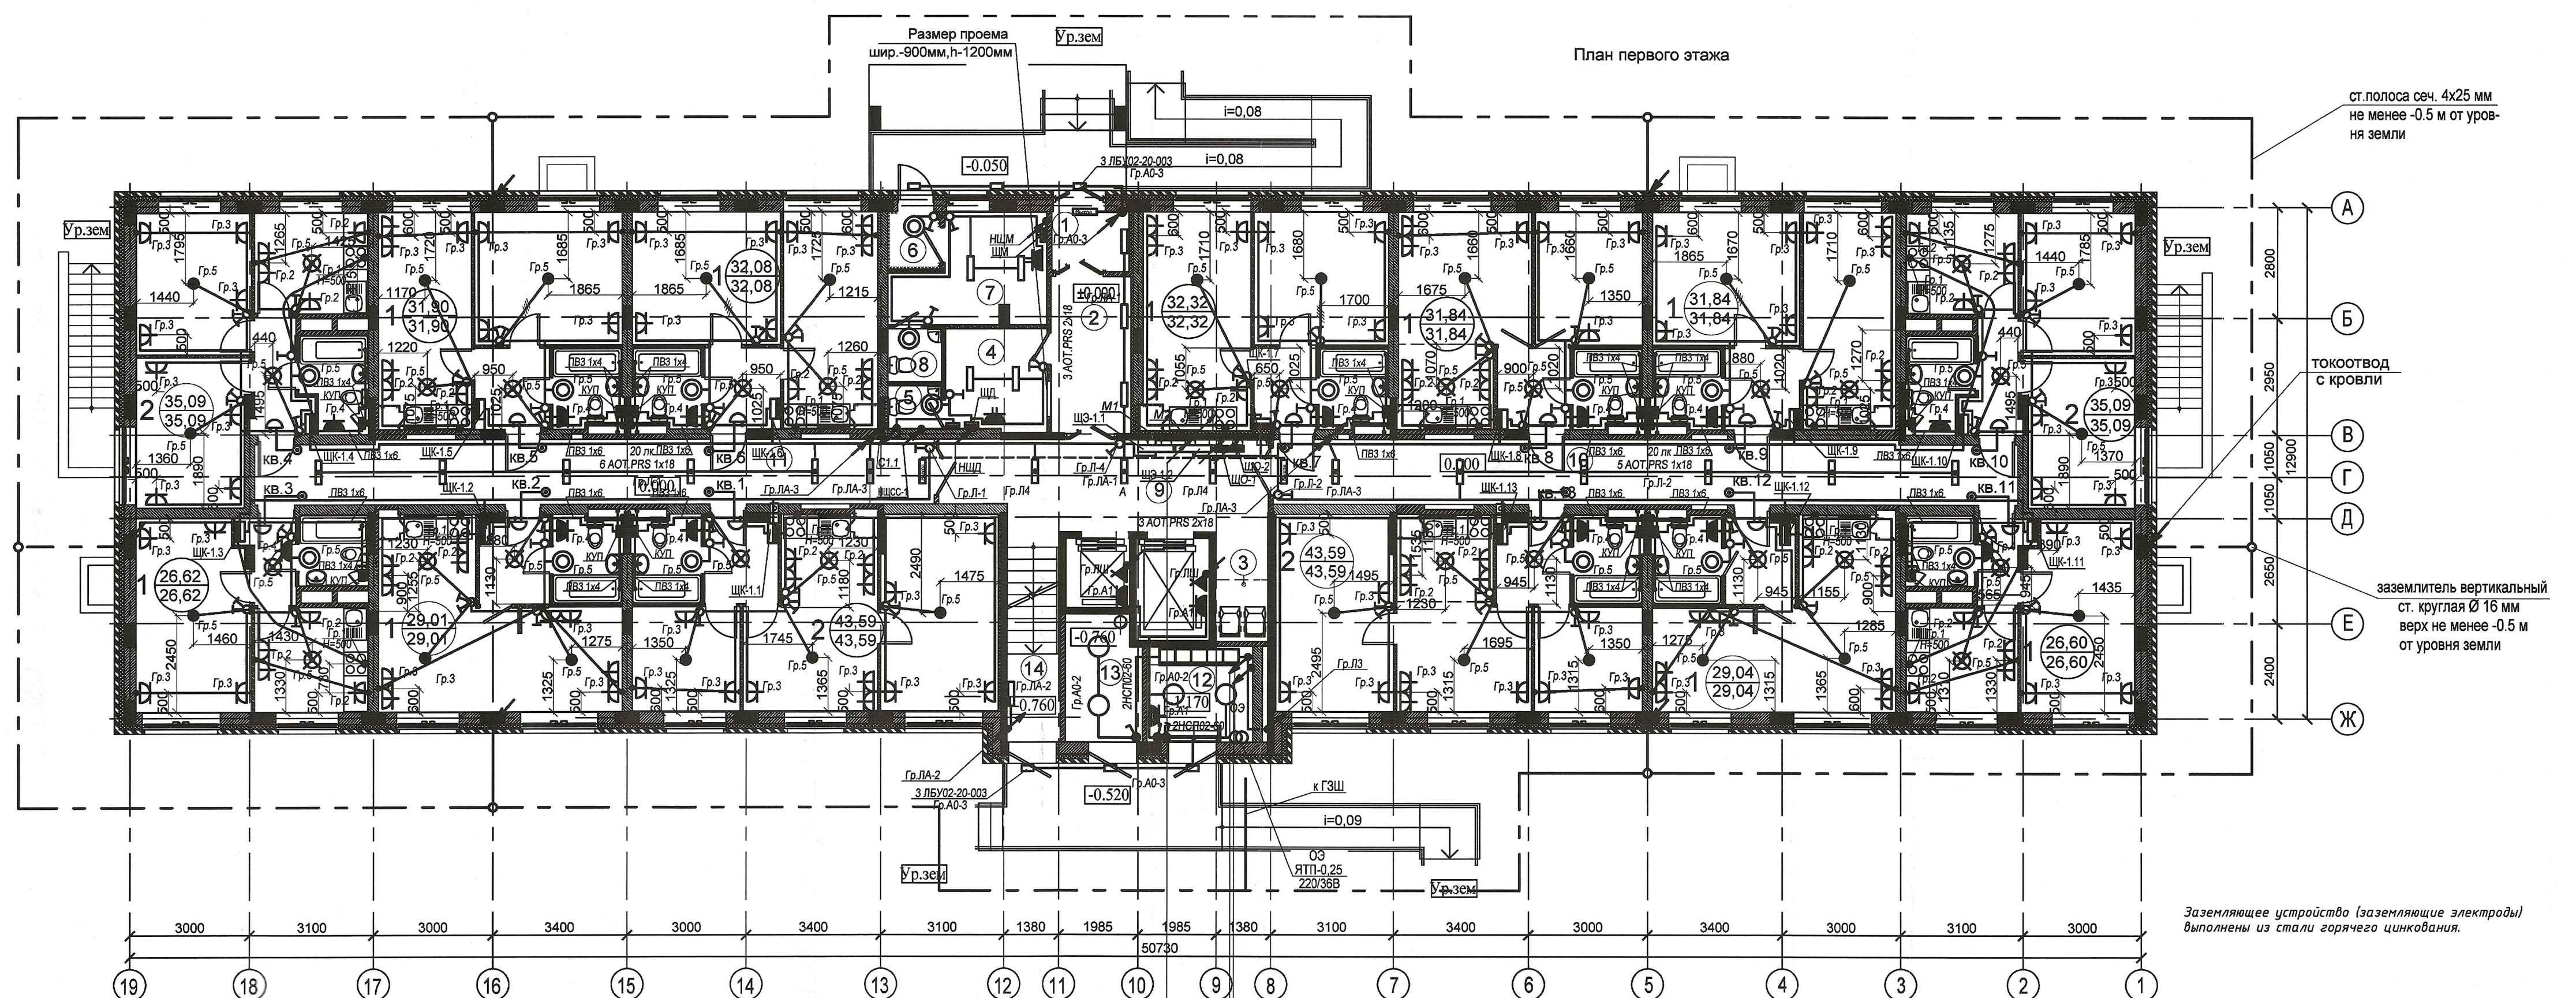

ст. полоса сеч. 4x25 мм
не менее -0.5 м от уров-
ня земли

А
Б
В
Г
Д
Е
Ж

ТОКОТВОД
с кровли

заземлитель вертикальный
ст. круглая Ø 16 мм
верх не менее -0.5 м
от уровня земли

Заземляющее устройство (заземляющие электроды)
выполнены из стали горячего цинкования.

Исполн.	Инв. № подл.
Подп. и дата	Взам. инв. №

- НШЭУ-1
- НШЭУ-2
Израсходовано на этаж:

- кабель ВВГнг-LS 3x10мм² - 311м;
- кабель ВВГнг-LS 3x6мм² - 101м;
- кабель ВВГнг-LS 3x2,5мм² - 900м;
- кабель ВВГнг-LS 4x1,5мм² - 65м;
- кабель ВВГнг-LS 3x1,5мм² - 283м;
- провод ПВЗ 1x6мм² - 127м;
- провод ПВЗ 1x6мм² - 107м.

Организация: ООО "Энергомас"

Многоэтажная жилая застройка на земельном участке по ул. 64-й Армии, 139 в Кировском р-не
г. Волгограда (II очередь, жилые дома №№21, 22, 23, 24, 25, 26, 27, 28) Дом №23

Исполнительная схема
электрооборудования. 1 этаж

Должность	Ф.И.О.	Дата	Подпись
Директор	Финогенов М.В.	30.06.20	
Мастер	Румянцев А.С.	30.06.20	