


Согласовано

Инд. № подл.	Подп. и дата	Взам. инд. №

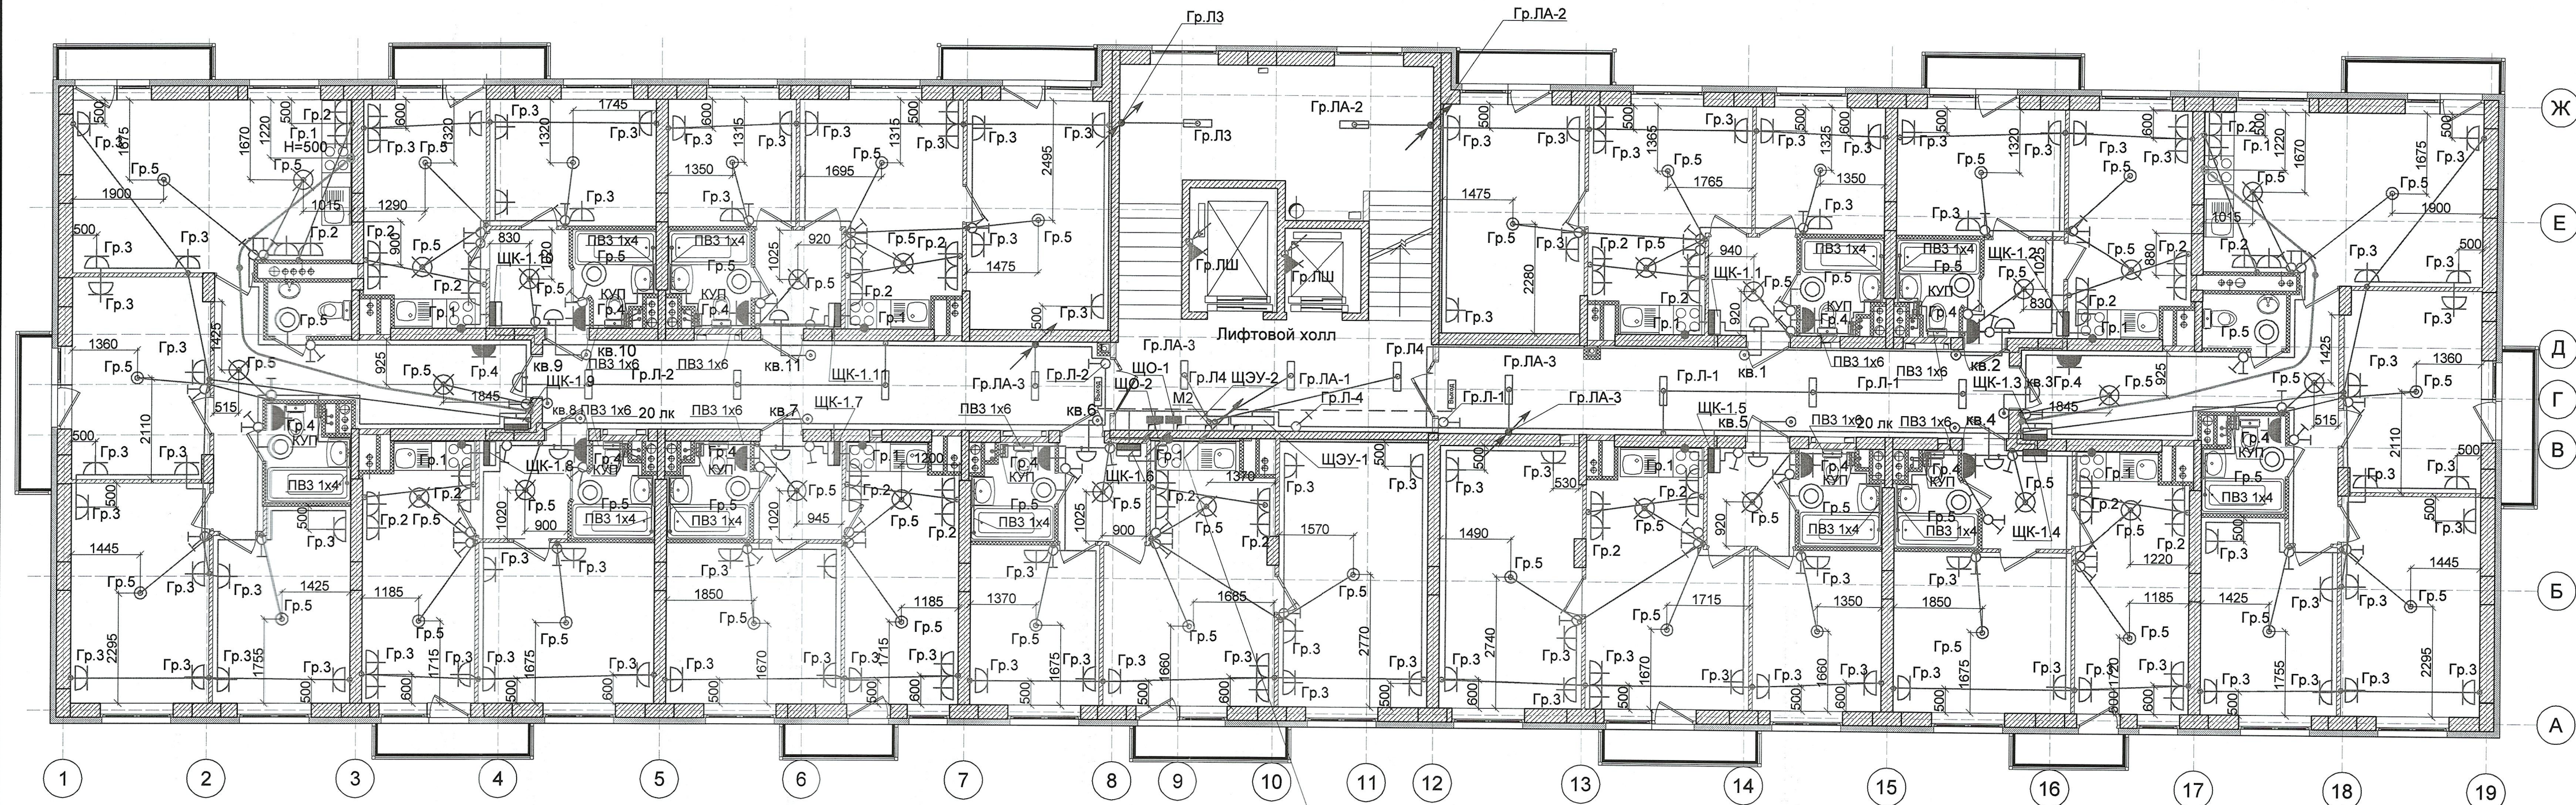

- НШЭУ-1
- НШЭУ-2
- НШО-1
- НШО-2
- Гр.ЛА-1
- НШЛ-1
- НШЛ-2
- Гр.ЛШ
- НШТ-3
- Гр.Л-1
- Гр.Л-2
- Гр.Л-4
- НШСС-2
- НУОМ
- С1.3

Организация: ООО "Энергомакс"			
Многоэтажная жилая застройка на земельном участке по ул. 64-й Армии, 141 в Кировском р-не г. Волгограда (IV очередь, жилые дома №№9, 10, 19, 20). Дом №19			
Исполнительная схема монтажа осветительной и розеточной сети. 2 этаж (схема №2)	Должность	Ф.И.О.	Дата
	Директор	Корытин А.В.	
	Мастер	Сурганов М.В.	