

Перв. примен.	Справ. #


Подпись и дата

Взам.#дубл.

Взам.инв.#

Подпись и дата

Инв. # подписи

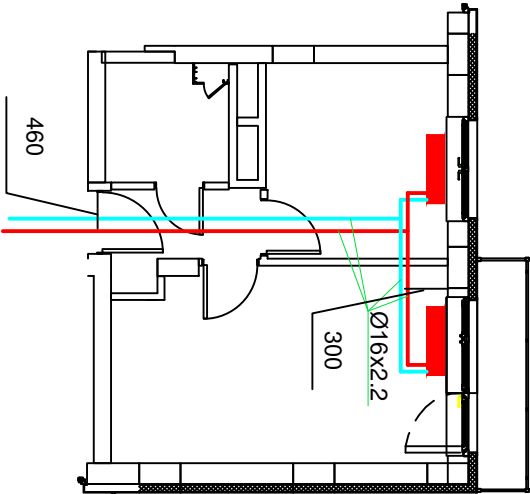


Изм	Кол	Лист	Док	Подпись	Дата
Разраб.					
Пров.					
Т. контр.					
Н. контр.					
Утв.					

Парк Европейский жил. дом 25					
Схема разводки отопления для уточнения звонить 89064076598					
И			Стадия	Масса	Масштаб
			Лист		Листов
Квартира 120					

Перв. примен.	Справ. #

Подпись и дата	Взам.#дубл.	Взам.инв.#


Подпись и дата	Инв. # подписи

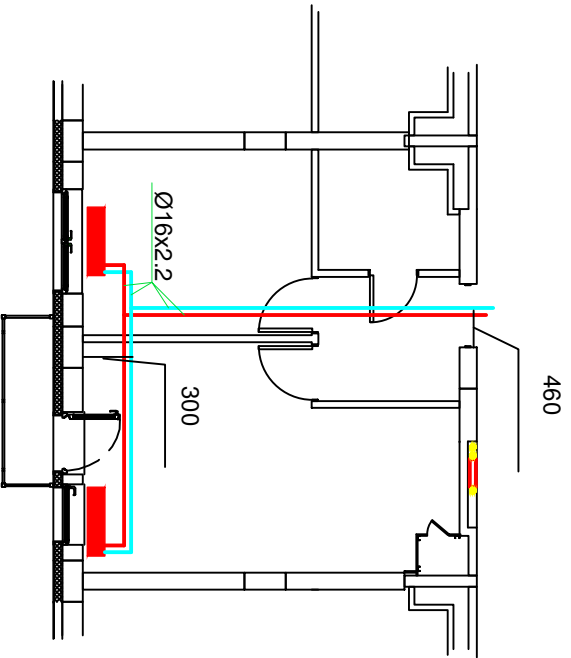

Изм	Кол	Лист	Док	Подпись	Дата
Разраб.					
Пров.					
Т.контр.					
Н.контр.					
Утв.					

Парк Европейский жил. дом 25					
Схема разводки отопления для уточнения звонить 89064076598					
Квартира 125			И		
			Лист		
			Листов		

Справ. #	Перв. примен.

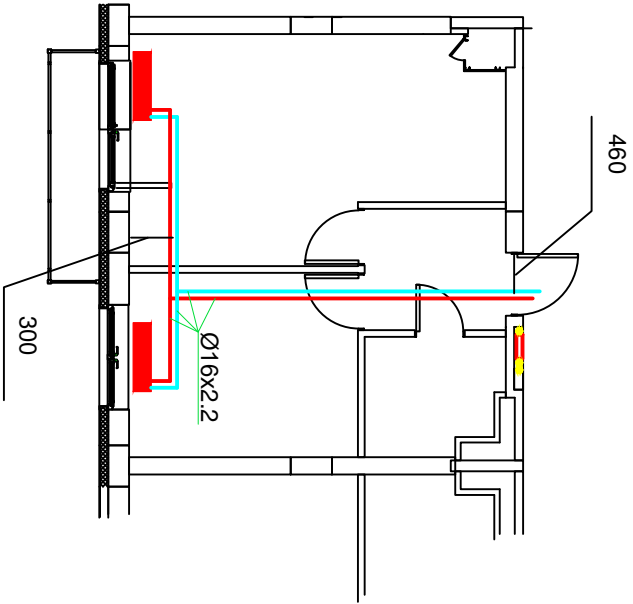

Подпись и дата	Взам.#дубл.	Взам.инв.#

Подпись и дата	Инв. # подписи


Изм	Кол	Лист	Док	Подпись	Дата		
Разраб.							
Пров.							
Т. контр.							
Н. контр.							
Утв.							

Парк Европейский жил. дом 25				Стадия	Масса	Масштаб
Схема разводки отопления для уточнения звонить 89064076598				И		
				Лист		Листов
Квартира 126						

Справ. #	Перв. примен.

Подпись и дата	Взам.#дубл.	Взам.инв.#	Подпись и дата

Подпись и дата	Инв. # подписи

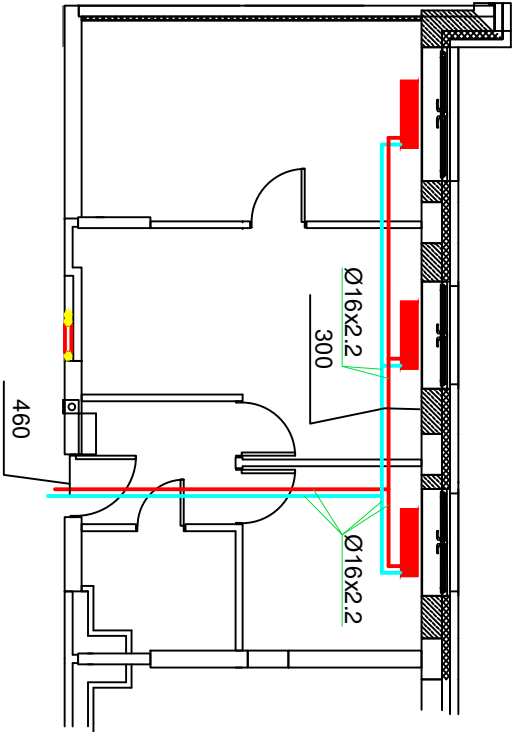

Изм	Кол	Лист	Док	Подпись	Дата				
Разраб.									
Пров.									
Т.контр.									
Н.контр.									
Утв.									

Парк Европейский жил. дом 25						Стадия	Масса	Масштаб
Схема разводки отопления для уточнения звонить 89064076598						И		
						Лист		Листов
Квартира 1								

Перв. примен.	Справ. #


Подпись и дата

Взам.#дубл.

Взам.инв.#

Подпись и дата

Инв. # подписи

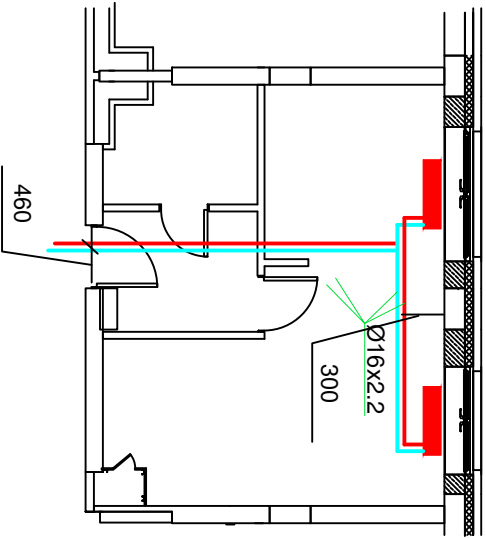


Изм	Кол	Лист	Док	Подпись	Дата				
Разраб.									
Пров.									
Т.контр.									
Н.контр.									
Утв.									

Парк Европейский жил. дом 25									
Схема разводки отопления для уточнения звонить 89064076598									
Квартира 2									
И		Лист		Листов					
Стация		Масса		Масштаб					

Справ. #	Перв. примен.

Подпись и дата	Взам.инв.#	Взам.#дубл.	Подпись и дата

Подпись и дата	Инв. # подписи

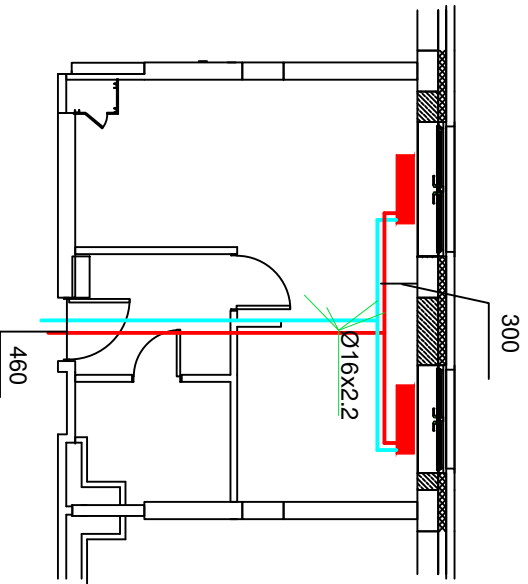


Изм	Коп	Лист	Док	Подпись	Дата		
Разраб.							
Пров.							
Т. контр.							
Н. контр.							
Утв.							

Парк Европейский жил. дом 25						Стация	Масса	Масштаб
Схема разводки отопления для уточнения звонить 89064076598						И		
Квартира 12						Лист	Листов	

Справ. #	Перв. примен.

Подпись и дата	Взам.инв.#	Взам.#дубл.	Подпись и дата

Подпись и дата	Инв. # подписи

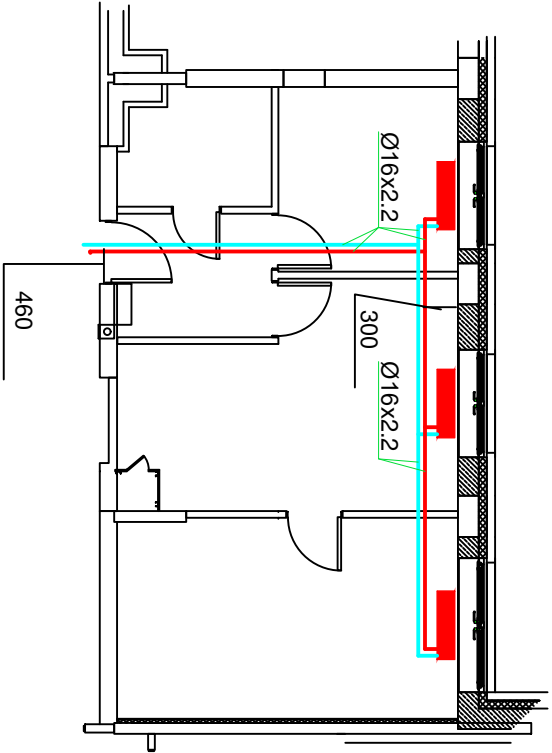

Изм	Кол	Лист	Док	Подпись	Дата
Разраб.					
Пров.					
Т.контр.					
Н.контр.					
Утв.					

Парк Европейский жил. дом 25							
Схема разводки отопления для уточнения звонить 89064076598							
					Стадия	Масса	Масштаб
					И		
					Лист	Листов	
Квартира 13							

Перв. примен.	Справ. #


Подпись и дата

Взам.#дубл.

Взам.инв.#

Подпись и дата


Инв. # подписи

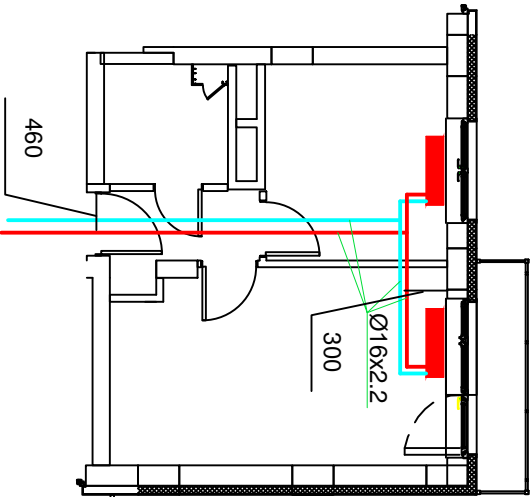

Изм	Кол	Лист	Док	Подпись	Дата				
Разраб.									
Пров.									
Т. контр.									
Н. контр.									
Утв.									

Парк Европейский жил. дом 25						Стация	Масса	Масштаб
Схема разводки отопления для уточнения звонить 89064076598						И		
Квартира 16						Лист		Листов

Справ. #	Перв. примен.

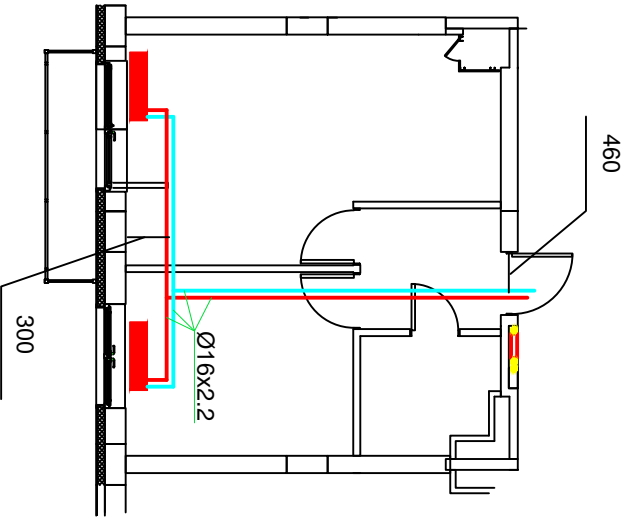

Подпись и дата	Взам.инв.#	Взам.#дубл.	Подпись и дата


Изм	Кол	Лист	Док	Подпись	Дата
Разраб.					
Пров.					
Т.контр.					
Н.контр.					
Утв.					

Парк Европейский жил.дом 25					
Схема разводки отопления для уточнения звонить 89064076598 И					
Квартира 22				Листов	
				Лист	

Инв. # подписи	Подпись и дата	Взам.инв.#	Взам.#дубл.	Подпись и дата	Справ. #	Перв. примен.

Изм	Коп	Лист	Док	Подпись	Дата				
Разраб.									
Пров.									
Т. контр.									
Н.контр.									
Утв.									

Парк Европейский жил. дом 25					Стация	Масса	Масштаб
Схема разводки отопления для уточнения звонить 89064076598					И		
					Лист		Листов
Квартира 26							

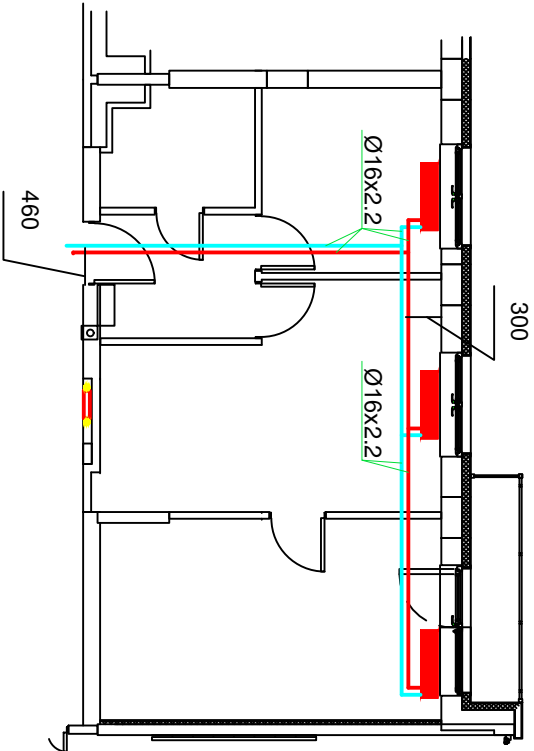

Перв. примен.	Справ. #


Подпись и дата

Взам.#дубл.

Взам.инв.#

Подпись и дата

Инв. # подписи

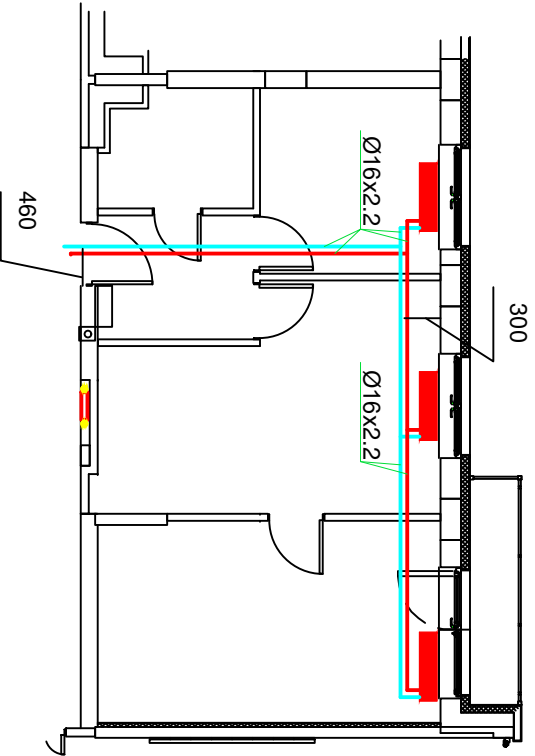

Изм	Кол	Лист	Док	Подпись	Дата
Разраб.					
Пров.					
Т. контр.					
Н. контр.					
Утв.					


Парк Европейский жил.дом 25								
Схема разводки отопления для уточнения звонить 89064076598								
						Стадия	Масса	Масштаб
И								
Лист		Листов						
Квартира 52								

Справ. #	Перв. примен.

Подпись и дата	Взам.#дубл.	Взам.инв.#	Подпись и дата


Подпись и дата	Инв. # подписи

Изм	Кол	Лист	Док	Подпись	Дата
Разраб.					
Пров.					
Т.контр.					
Н.контр.					
Утв.					

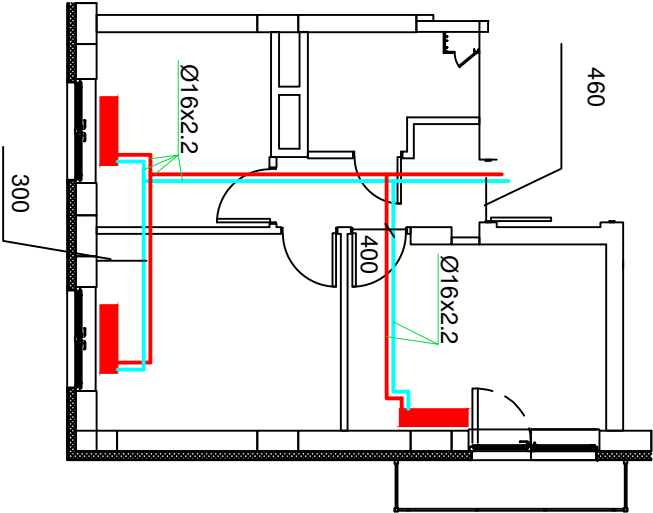

Парк Европейский жил.дом 25			
Схема разводки отопления для уточнения звонить 89064076598 И Лист			
Квартира 56		Стадия Масса Масштаб Листов	

Справ. #	Перв. примен.

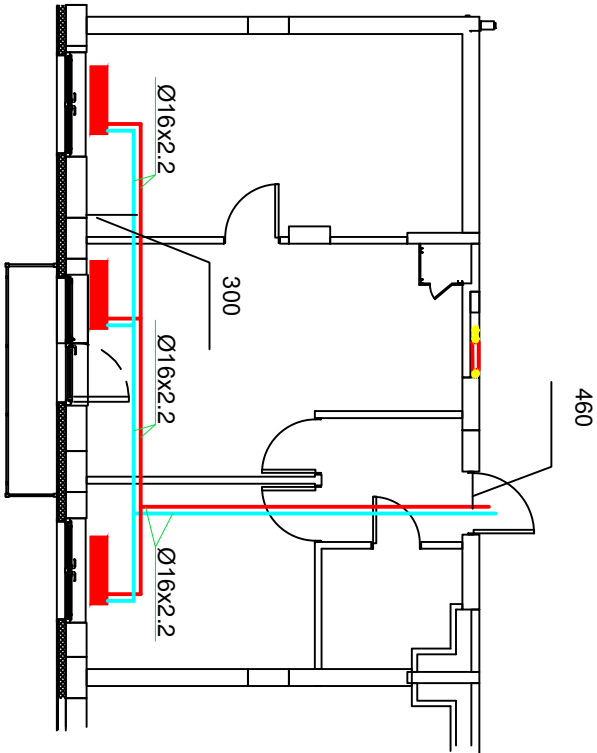

Подпись и дата	Взам.инв.#	Взам.#дубл.	Подпись и дата

Парк Европейский жил.дом 25									
Изм	Кол	Лист	Док	Подпись	Дата				
Разраб.									
Пров.									
Т.контр.									
Н.контр.									
Утв.									
Квартира 58									
						Стация	Масса	Масштаб	
						И			
						Лист	Листов		
Инв. # подписи						Подпись и дата			


Справ. #	Перв. примен.

Подпись и дата	Взам.#дубл.	Взам.инв.#	Подпись и дата

Подпись и дата	Инв. # подписи

Изм	Кол	Лист	Док	Подпись	Дата		
Разраб.							
Пров.							
Т. контр.							
Н. контр.							
Утв.							

Парк Европейский жил. дом 25				Стадия	Масса	Масштаб
Схема разводки отопления для уточнения звонить 89064076598				И		
				Лист		Листов
Квартира 69						

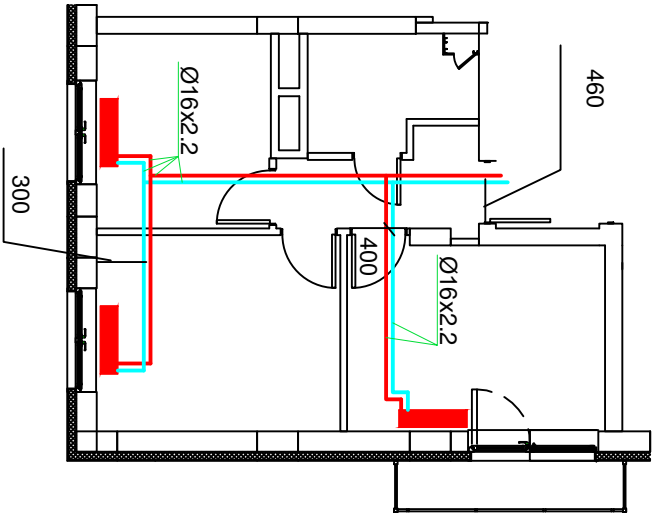

Перв. примен.	Справ. #


Подпись и дата

Взам.#дубл.

Взам.инв.#

Подпись и дата

Инв. # подписи

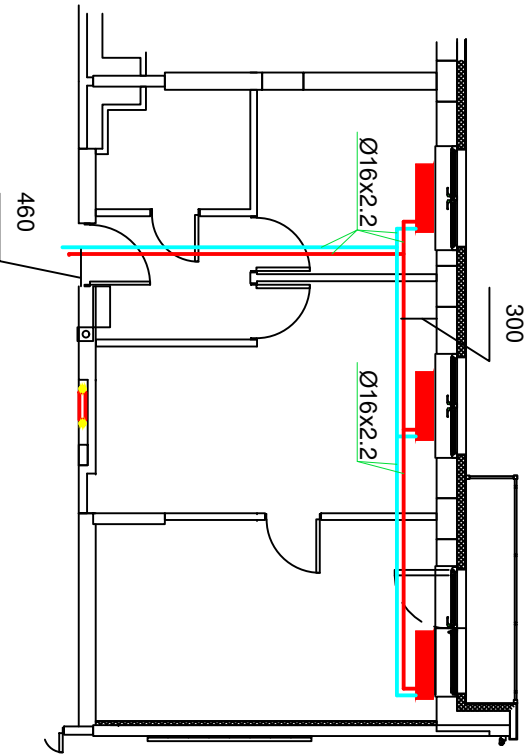


Изм	Кол	Лист	Док	Подпись	Дата
Разраб.					
Пров.					
Т.контр.					
Н.контр.					
Утв.					

Парк Европейский жил ,дом 25					
Схема разводки отопления для уточнения звонить 89064076598					
Квартира 78			Стация	Масса	Масштаб
			И		
			Лист	Листов	

Справ. #	Перв. примен.

Подпись и дата	Взам.#дубл.	Взам.инв.#	Подпись и дата

Подпись и дата	Инв. # подписи

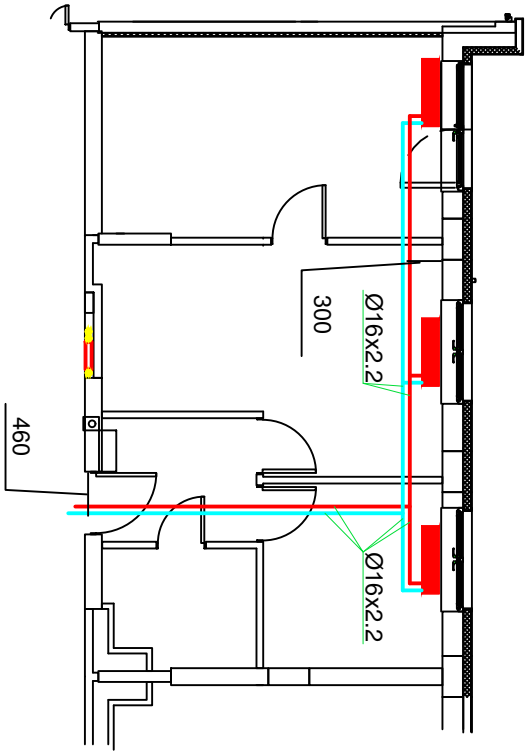


Изм	Кол	Лист	Док	Подпись	Дата
Разраб.					
Пров.					
Т.контр.					
Н.контр.					
Утв.					

Парк Европейский жил.дом 25					
Схема разводки отопления для уточнения звонить 89064076598					
И			Стадия	Масса	Масштаб
			Лист	Листов	
Квартира 79					

Справ. #	Перв. примен.

Подпись и дата	Взам.инв.#	Взам.#дубл.	Подпись и дата

Подпись и дата	Инв. # подписи

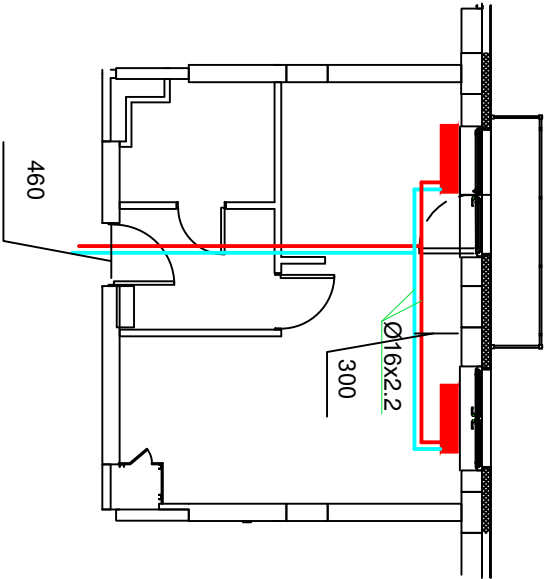


Изм	Кол	Лист	Док	Подпись	Дата		
Разраб.							
Пров.							
Т.контр.							
Н.контр.							
Утв.							

Парк Европейский жил.дом 25				Стация	Масса	Масштаб
Схема разводки отопления для уточнения звонить 89064076598				И		
				Лист		Листов
Квартира 80						

Справ. #	Перв. примен.

Подпись и дата	Взам.инв.#	Взам.#дубл.	Подпись и дата

Подпись и дата	Инв. # подписи

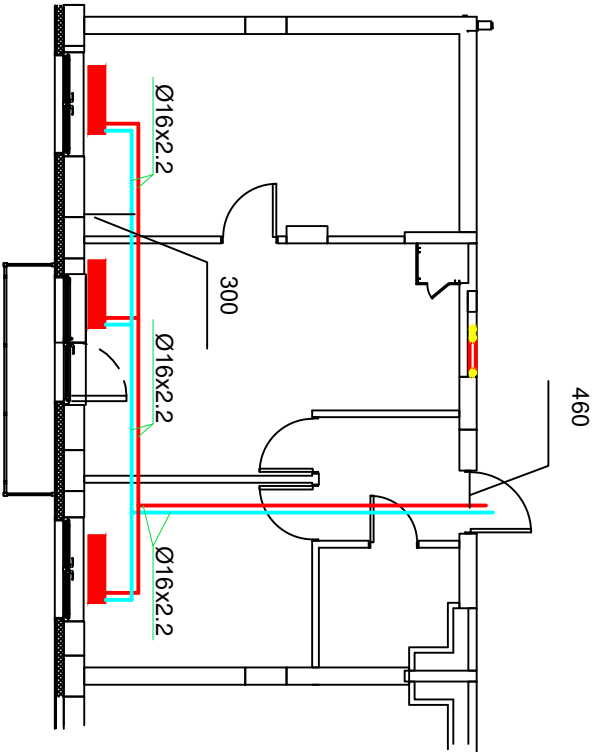

Изм	Коп	Лист	Док	Подпись	Дата
Разраб.					
Пров.					
Т.контр.					
Н.контр.					
Утв.					

Парк Европейский жил.дом 25					
Схема разводки отопления для уточнения звонить 89064076598					
Квартира 84			Стация	Масса	Масштаб
			И		
			Лист		Листов

Перв. примен.	Справ. #


Подпись и дата

Взам.#дубл.

Взам.инв.#

Подпись и дата

Инв. # подписи

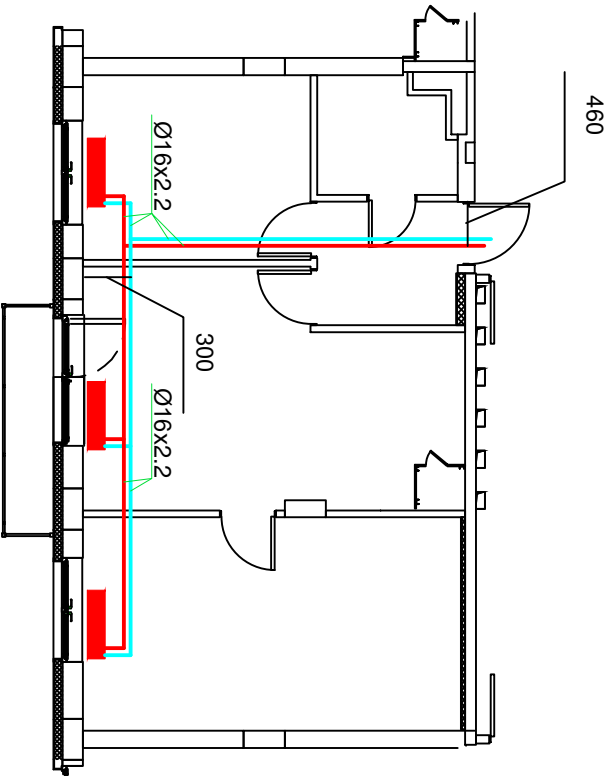


Изм	Кол	Лист	Док	Подпись	Дата
Разраб.					
Пров.					
Т.контр.					
Н.контр.					
Утв.					

Парк Европейский жил.дом 25					
Схема разводки отопления для уточнения звонить 89064076598					
Квартира 85					
Стация		Масса	Масштаб		
И					
Лист			Листов		

Справ. #	Перв. примен.

Подпись и дата	Взам.инв.#	Взам.#дубл.	Подпись и дата

Подпись и дата	Инв. # подписи

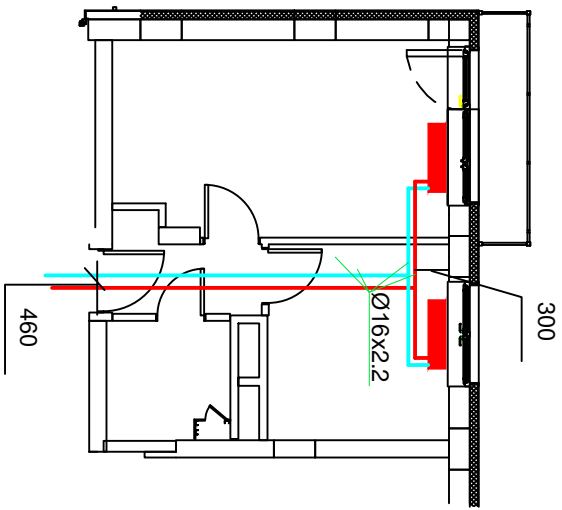

Изм	Кол	Лист	Док	Подпись	Дата
Разраб.					
Пров.					
Т.контр.					
Н.контр.					
Утв.					


Парк Европейский жил.дом 25					
Схема разводки отопления для уточнения звонить 89064076598					
Квартира 89					
Стация	И	Масса	Масштаб		
Лист			Листов		

Перв. примен.	Справ. #

Подпись и дата	Взам.#дубл.	Взам.инв.#

Подпись и дата	Инв. # подписи

Изм	Кол	Лист	Док	Подпись	Дата
Разраб.					
Пров.					
Т.контр.					
Н.контр.					
Утв.					

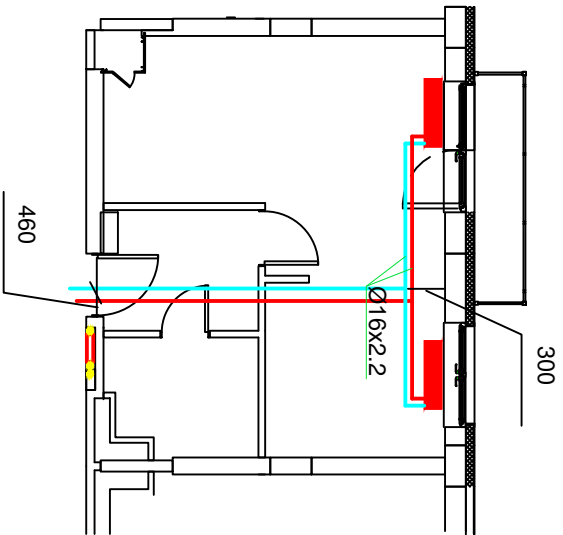


Парк Европейский жил. дом 25					
Схема разводки отопления для уточнения звонить 89064076598					
И		Лист		Листов	
Квартира 90					

Справ. #	Перв. примен.

Подпись и дата	Взам.#дубл.	Взам.инв.#	Подпись и дата


Подпись и дата	Инв. # подписи

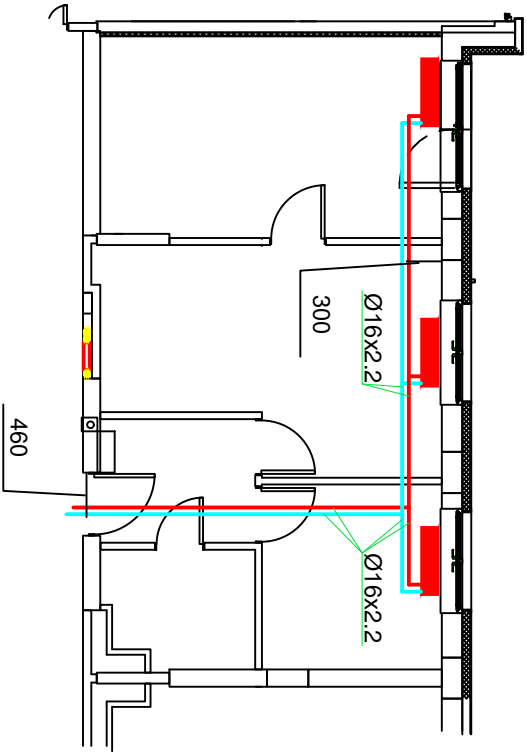

Изм	Кол	Лист	Док	Подпись	Дата
Разраб.					
Пров.					
Т.контр.					
Н.контр.					
Утв.					

Парк Европейский жил.дом 25					
Схема разводки отопления для уточнения звонить 89064076598					
Квартира 92			Стадия	Масса	Масштаб
			И		
			Лист		Листов

Справ. #	Перв. примен.

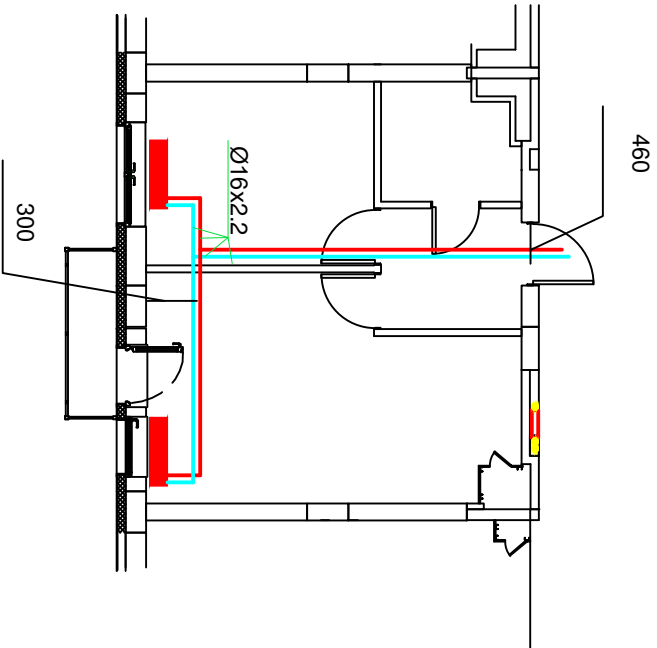

Инв. # подписи	Подпись и дата	Взам.инв.#	Взам.#дубл.	Подпись и дата

Изм	Кол	Лист	Док	Подпись	Дата
Разраб.					
Пров.					
Т. контр.					
Н. контр.					
Утв.					

Парк Европейский жил. дом 25					
Схема разводки отопления для уточнения звонить 89064076598					
Квартира 96			Стация	Масса	Масштаб
			И		
			Лист	Листов	

Перв. примен.	Справ. #


Подпись и дата

Взам.#дубл.

Взам.инв.#

Подпись и дата

Инв. # подписи

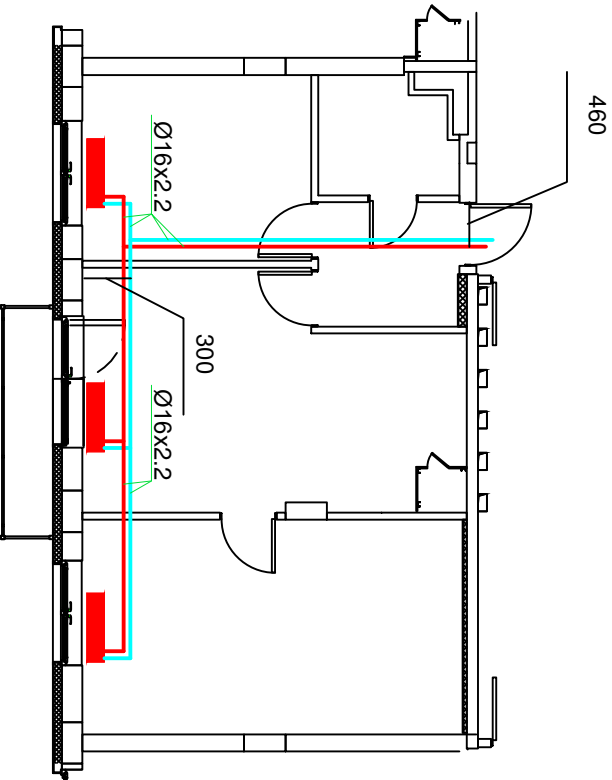


Изм	Кол	Лист	Док	Подпись	Дата
Разраб.					
Пров.					
Т. контр.					
Н. контр.					
Утв.					

Парк Европейский жил ,дом 25					
Схема разводки отопления для уточнения звонить 89064076598 И Лист Листов					
Квартира 98					

Справ. #	Перв. примен.

Подпись и дата	Взам.#дубл.	Взам.инв.#	Подпись и дата


Подпись и дата	Инв. # подписи

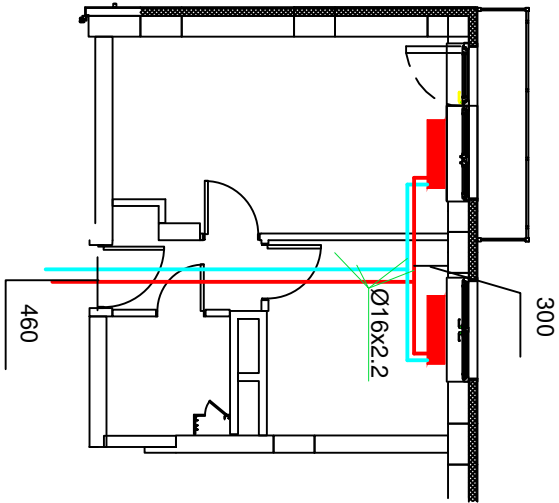

Изм	Кол	Лист	Док	Подпись	Дата				
Разраб.									
Пров.									
Т. контр.									
Н. контр.									
Утв.									

Парк Европейский жил. дом 25							
Схема разводки отопления для уточнения звонить 89064076598							
					Стадия	Масса	Масштаб
					И		
Лист		Листов					
Квартира 102							

Справ. #	Перв. примен.

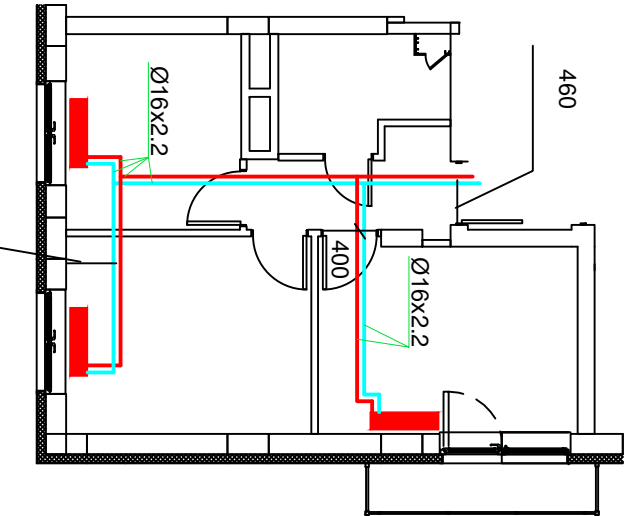


Подпись и дата	Взам.#дубл.	Взам.инв.#

Подпись и дата	Изм	Кол	Лист	Док	Подпись	Дата
	Разраб.					
	Пров.					
	Т.контр.					
	Н.контр.					
	Утв.					

Парк Европейский жил.дом 25					
Схема разводки отопления для уточнения звонить 89064076598					
И			Лист		
Лист			Листов		
Квартира 108					

Справ. #	Перв. примен.

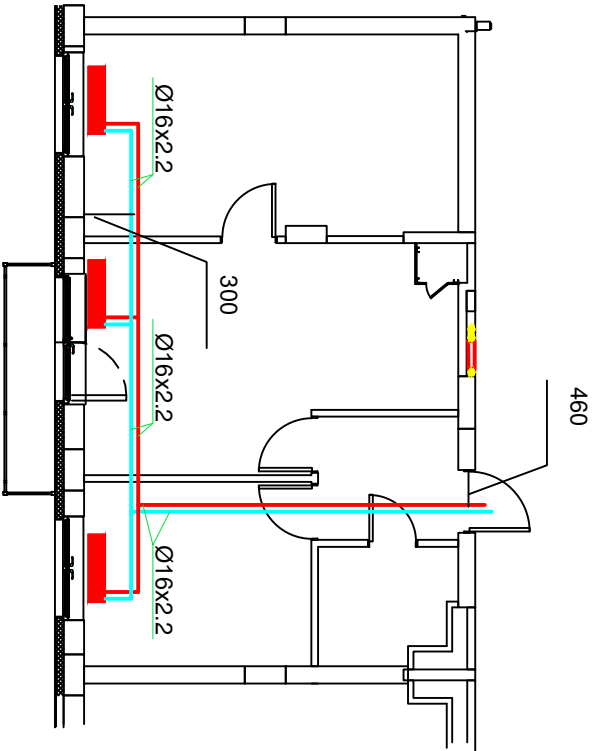


Подпись и дата	Взам.инв.#	Взам.#дубл.	Подпись и дата

Парк Европейский жил. дом 25									
Изм Кол Лист Док Подпись Дата Разраб. Пров. Т.контр. Н.контр. Утв.									
Схема разводки отопления для уточнения звонить 89064076598 И Лист Листов									
Квартира 110									

Справ. #	Перв. примен.

Подпись и дата	Взам.#дубл.	Взам.инв.#	Подпись и дата

Подпись и дата	Инв. # подписи

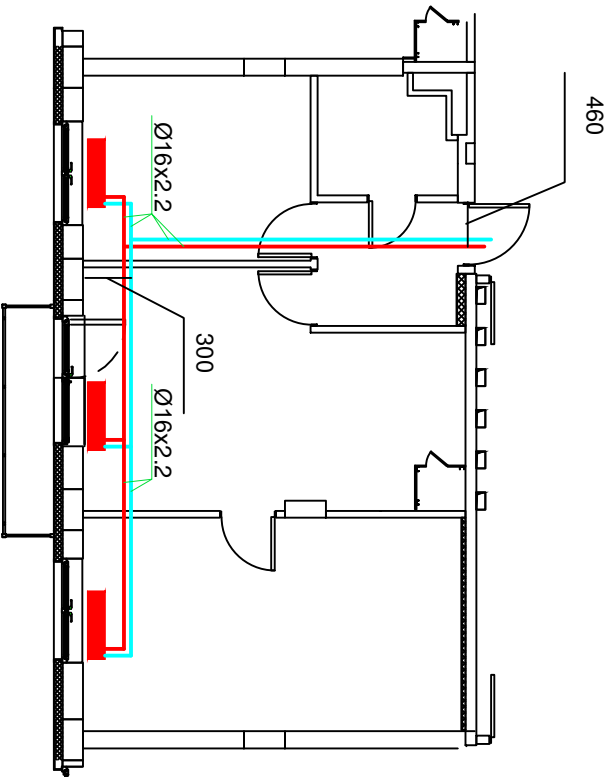


Изм	Кол	Лист	Док	Подпись	Дата
Разраб.					
Пров.					
Т.контр.					
Н.контр.					
Утв.					

Парк Европейский жил. дом 25					
Схема разводки отопления для уточнения звонить 89064076598 И Лист					
Квартира 111				Листов	

Перв. примен.	Справ. #

Подпись и дата	Взам.#дубл.	Взам.инв.#	Подпись и дата

Подпись и дата	Инв. # подписи

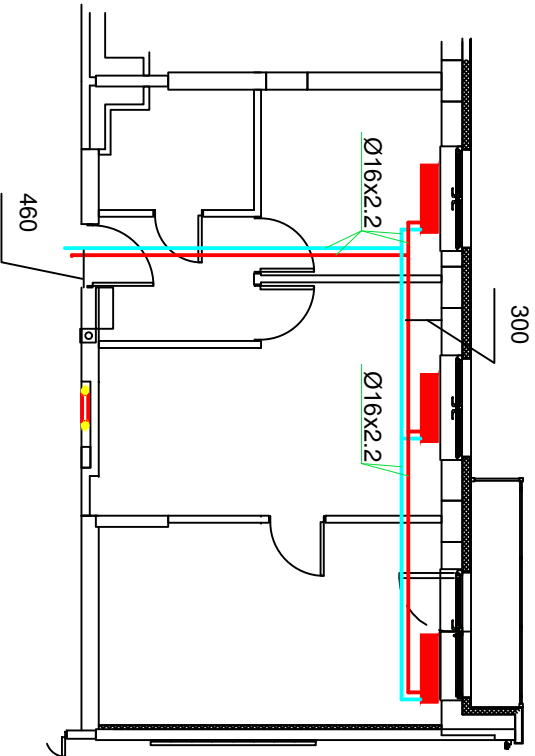


Изм	Кол	Лист	Док	Подпись	Дата
Разраб.					
Пров.					
Т. контр.					
Н. контр.					
Утв.					

Парк Европейский жил. дом 25					
Схема разводки отопления для уточнения звонить 89064076598					
Квартира 117			Стация	Масса	Масштаб
			И		
			Лист	Листов	

Справ. #	Перв. примен.

Подпись и дата	Взам.инв.#	Взам.#дубл.	Подпись и дата

Подпись и дата	Инв. # подписи

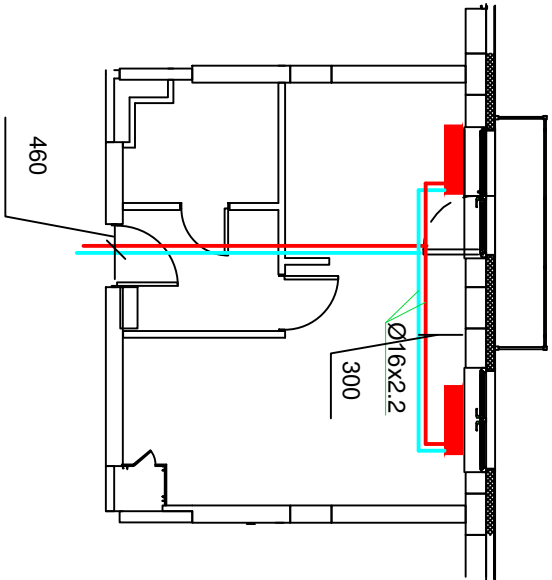

Изм	Кол	Лист	Док	Подпись	Дата
Разраб.					
Пров.					
Т. контр.					
Н. контр.					
Утв.					

Парк Европейский жил.дом 25					
Схема разводки отопления для уточнения звонить 89064076598					
И			Лист		
Лист			Листов		
Квартира 119					