


Справ. #	Перв. примен.

Инв. # подписи	Подпись и дата	Взам.инв.#	Взам.#дубл.	Подпись и дата

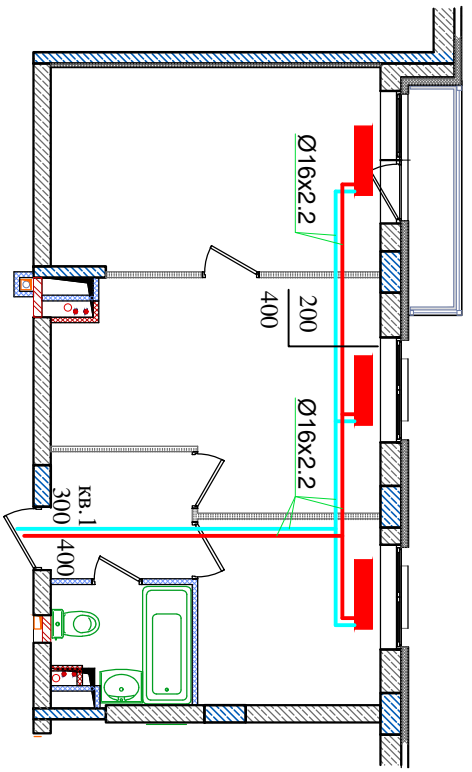

Изм	Кол	Лист	Док	Подпись	Дата
Разраб.					
Пров.					
Т.контр.					
Н.контр.					
УТВ.					

Парк Европейский дом 20


Схема разводки отопления
Для уточнения звонить 89064076598

Квартира 1

И	Стадия	Масса	Масштаб
	Лист	Листов	

Справ. #	Перв. примен.

Инв. # подписи	Подпись и дата	Взам.инв.#	Взам.#дубл.	Подпись и дата

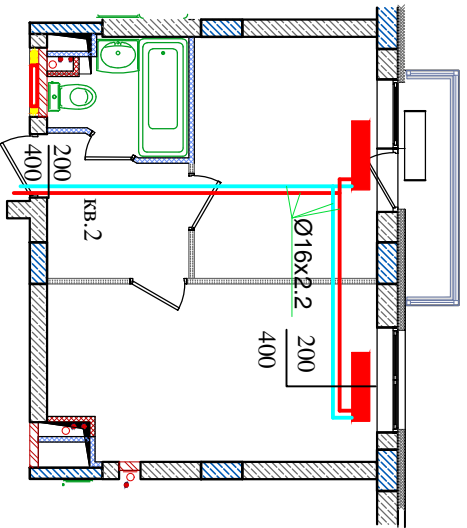


Изм	Кол	Лист	Док	Подпись	Дата
Разраб.					
Пров.					
Т.контр.					
Н.контр.					
Утв.					

Парк Европейский дом 20			Стадия	Масса	Масштаб
Схема разводки отопления Для уточнения звонить 89064076598			И		
Квартира 2			Лист	Листов	

Справ. #	Перв. примен.

Инв. # подписи	Подпись и дата	Взам.инв.#	Взам.#дубл.	Подпись и дата

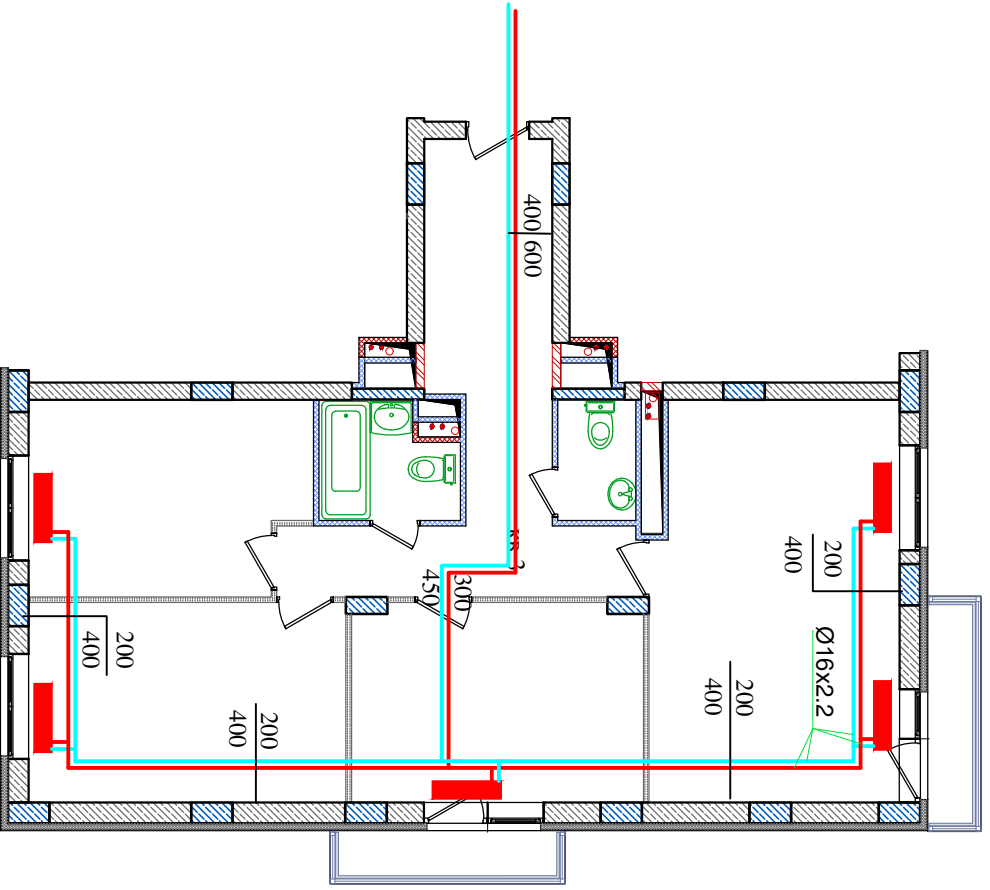


Изм	Кол	Лист	Док	Подпись	Дата
Разраб.					
Пров.					
Т.контр.					
Н.контр. утв.					

Парк Европейский дом 20		
Схема разводки отопления Для уточнения звонить 89064076598		
Квартира 3	Стация	Масштаб
	И	
Лист	Листов	

Справ. #	Перв. примен.

Инв. # подписи	Подпись и дата	Взам.инв.#	Взам.#дубл.	Подпись и дата

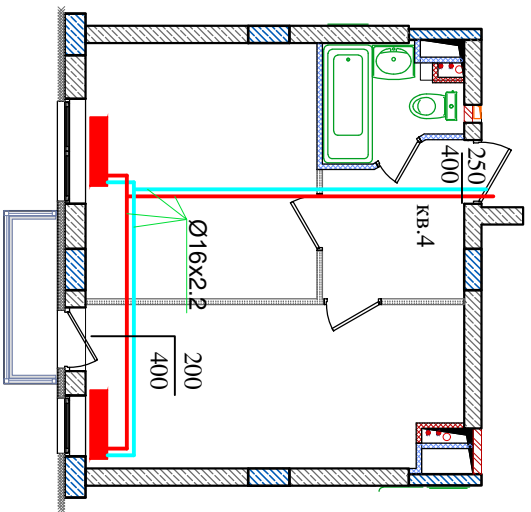


Изм	Кол	Лист	Док	Подпись	Дата
Разраб.					
Пров.					
Т.контр.					
Н.контр.					
УТВ.					

Парк Европейский дом 20		
Схема разводки отопления Для уточнения звонить 89064076598		
Квартира 4	И	Листов
	Лист	Листов

Справ. #	Перв. примен.

Инв. # подписи	Подпись и дата	Взам.инв.#	Взам.#дубл.	Подпись и дата

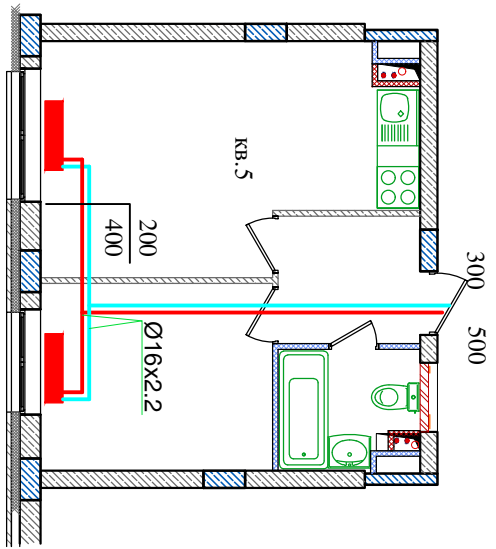


Изм	Кол	Лист	Док	Подпись	Дата
Разраб.					
Пров.					
Т.контр.					
Н.контр.					
Утв.					

Парк Европейский дом 20		
Схема разводки отопления Для уточнения звонить 89064076598		
Квартира 5	Стадия	Масштаб
	И	И
Квартира 5	Лист	Листов

Справ. #	Перв. примен.

Инв. # подписи	Подпись и дата	Взам.инв.#	Взам.#дубл.	Подпись и дата

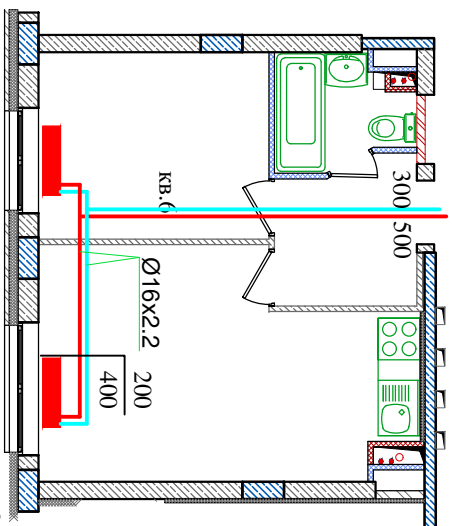

Изм	Кол	Лист	Док	Подпись	Дата
Разраб.					
Пров.					
Т. контр.					
Н.контр.					
Утв.					

Парк Европейский дом 20


Схема разводки отопления
Для уточнения звонить 89064076598

Квартира 6

Стадия	Масса	Масштаб
И		
Лист		Листов

Справ. #	Перв. примен.


Инв. # подписи	Подпись и дата	Взам.инв.#	Взам.#дубл.	Подпись и дата

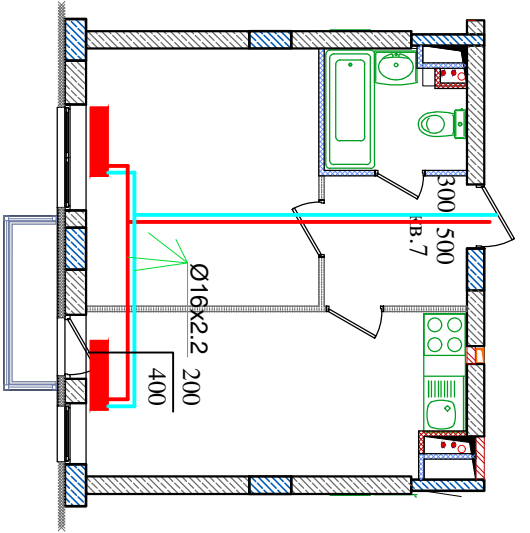

Парк Европейский дом 20									
Схема разводки отопления									
Для уточнения звонить 890064076598									
Изм	Кол	Лист	Док	Подпись	Дата	И	Масса	Масштаб	Листов
Разраб.									
Пров.									
Т.контр.									
Н.контр.									
Утв.									
Квартира 7									

Справ. #	Перв. примен.

Инв. # подписи	Подпись и дата	Взам.инв.#	Взам.#дубл.	Подпись и дата

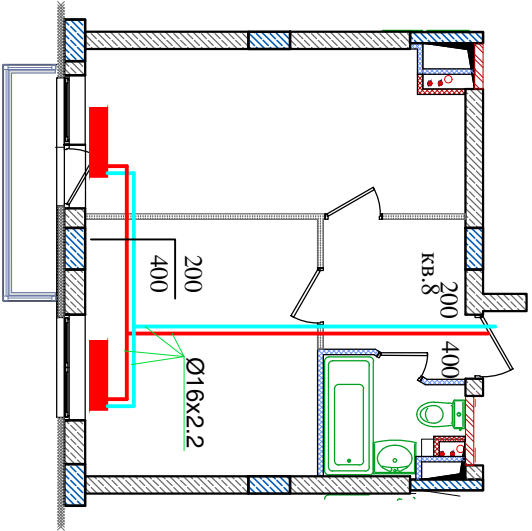

Изм	Кол	Лист	Док	Подпись	Дата
Разраб.					
Пров.					
Т.контр.					
Н.контр.					
Утв.					

Парк Европейский дом 20


Схема разводки отопления
Для уточнения звонить 89064076598

Квартира 8

Стадия	Масса	Масштаб
И		
Лист	Листов	

Справ. #	Перв. примен.

Инв. # подписи	Подпись и дата	Взам.инв.#	Взам.#дубл.	Подпись и дата

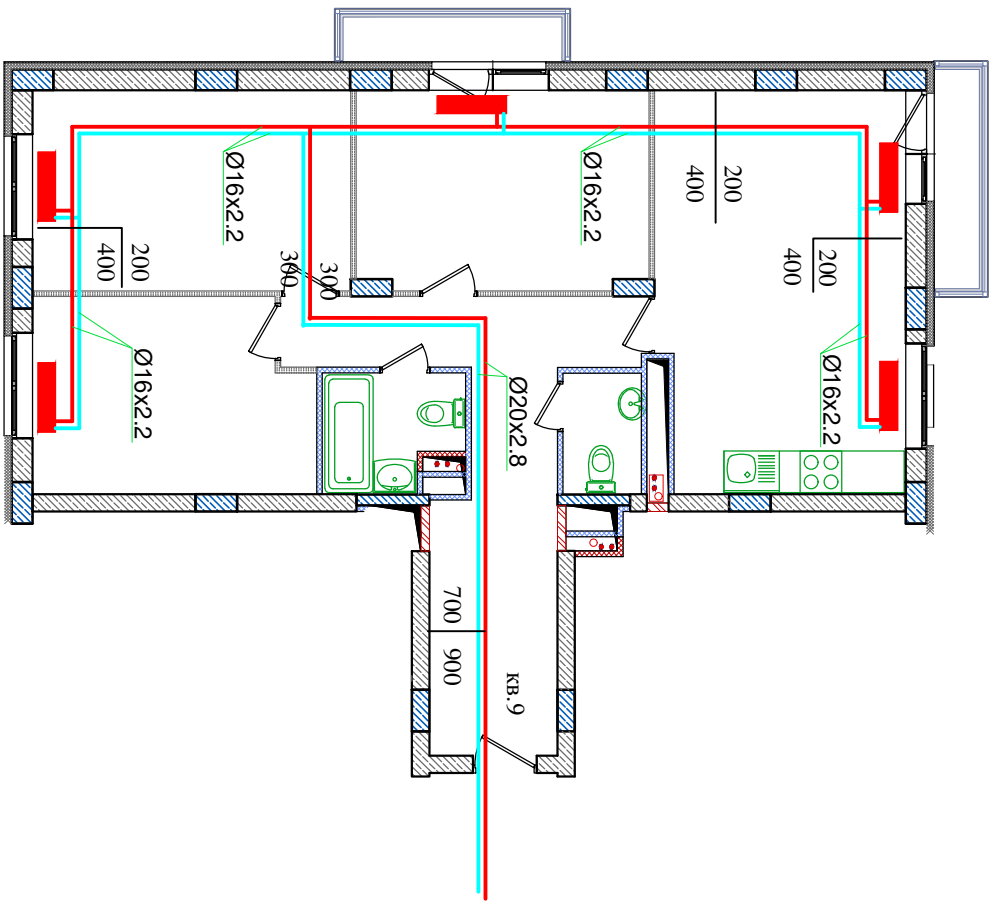


Изм	Кол	Лист	Док	Подпись	Дата
Разраб.					
Пров.					
Т.контр.					
Н.контр.					
Утв.					

Парк Европейский дом 20		
Схема разводки отопления		
Для уточнения звонить 89064076598		
Квартира 9		
Стадия	Масса	Масштаб
И		
Лист	Листов	

Справ. #	Перв. примен.

Инв. # подписи	Подпись и дата	Взам.инв.#	Взам.#дубл.	Подпись и дата

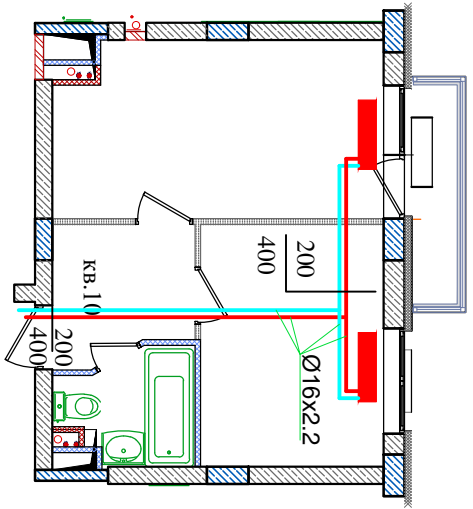


Изм	Кол	Лист	Док	Подпись	Дата
Разраб.					
Пров.					
Т.контр.					
Н.контр.					
Утв.					

Парк Европейский дом 20		
Схема разводки отопления Для уточнения звонить 89064076598		
Квартира 10	Стадия	Масштаб
	И	
Квартира 10	Лист	Листов

Справ. #	Перв. примен.

Инв. # подписи	Подпись и дата	Взам.инв.#	Взам.#дубл.	Подпись и дата

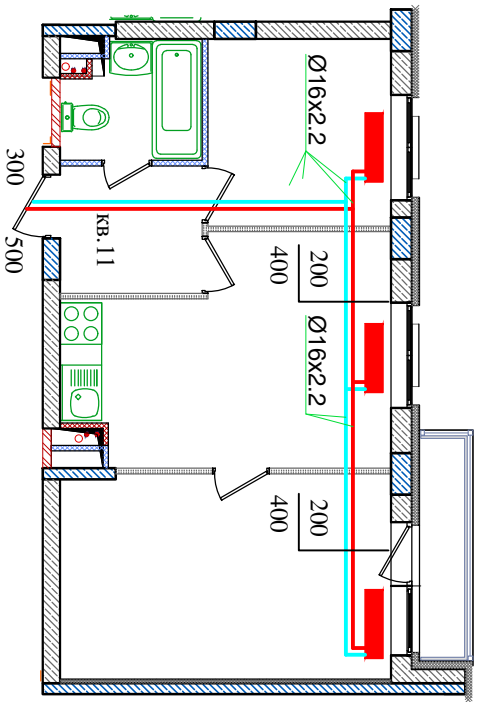

Изм	Кол	Лист	Док	Подпись	Дата
Разраб.					
Пров.					
Т.контр.					
Н.контр.					
Утв.					

Парк Европейский дом 20


Схема разводки отопления
Для уточнения звонить 89064076598

Квартира 11

Стадия	Масса	Масштаб
И		
Лист	Листов	

Справ. #	Перв. примен.

Инв. # подписи	Подпись и дата	Взам.инв.#	Взам.#дубл.	Подпись и дата

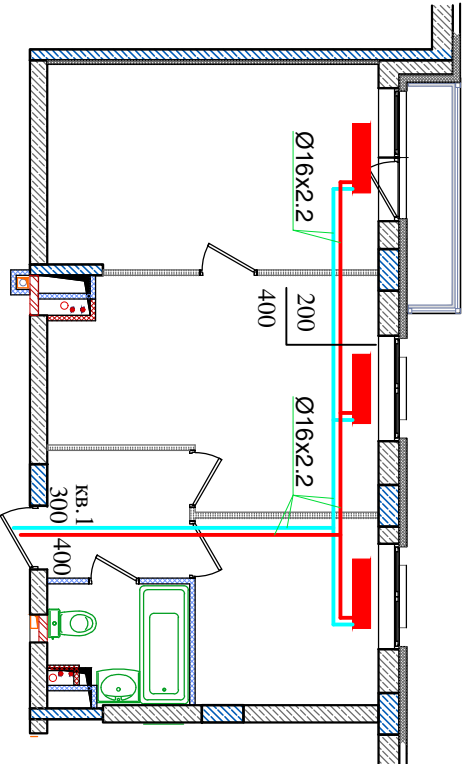

Изм	Кол	Лист	Док	Подпись	Дата
Разраб.					
Пров.					
Т. контр.					
Н. контр.					
Утв.					

Парк Европейский дом 20


Схема разводки отопления
Для уточнения звонить 89064076598

Квартира 12

Стадия	Масса	Масштаб
И		
Лист	Листов	

Справ. #	Перв. примен.

Инва. # подписи	Подпись и дата	Взам.инв.#	Взам.#дубл.	Подпись и дата

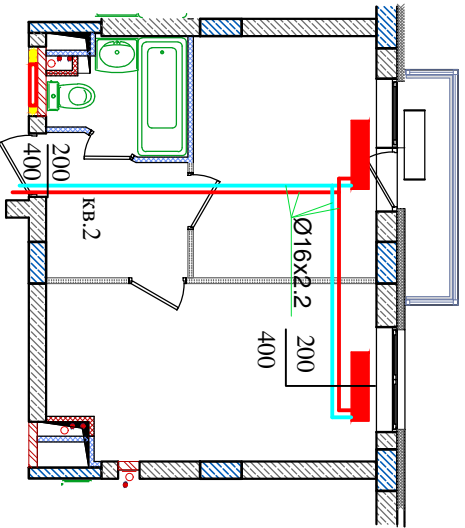

Изм	Кол	Лист	Док	Подпись	Дата
Разраб.					
Пров.					
Т.контр.					
Н.контр.					
Утв.					

Парк Европейский дом 20


Схема разводки отопления
Для уточнения звонить 89064076598

Квартира 13

Стадия	Масса	Масштаб
И		
Лист		Листов

Справ. #	Перв. примен.

Инв. # подписи	Подпись и дата	Взам.инв.#	Взам.#дубл.	Подпись и дата

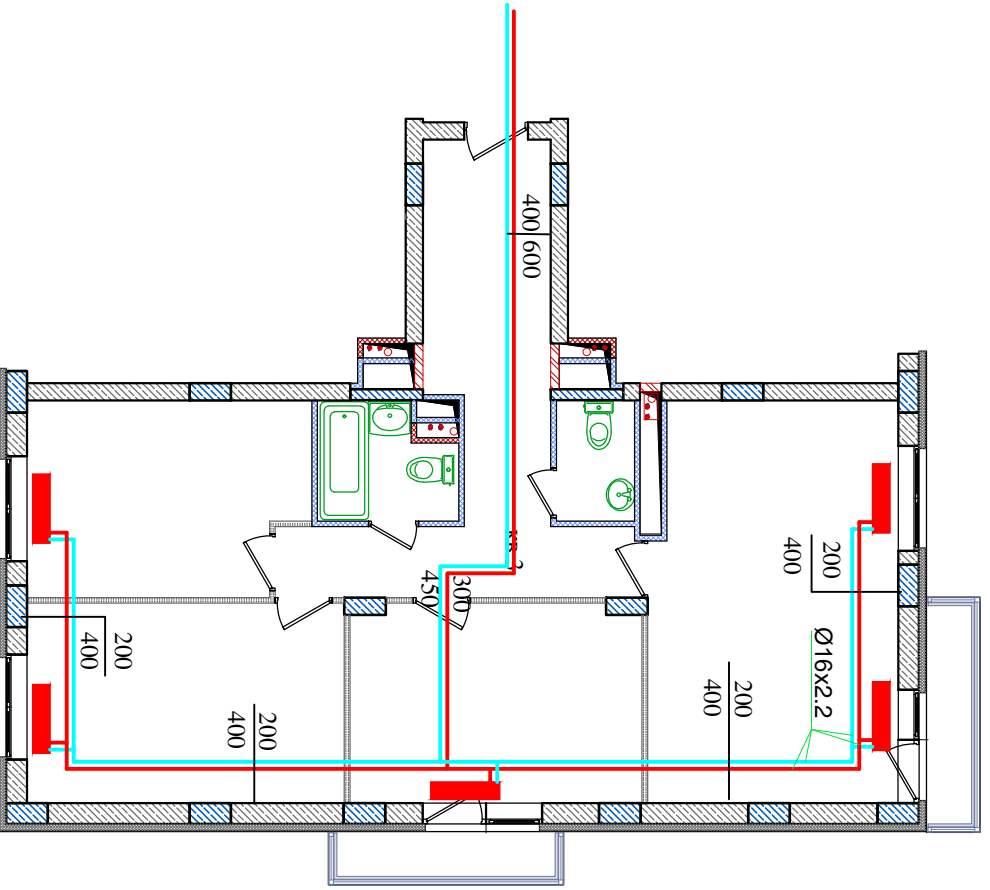

Изм	Кол	Лист	Док	Подпись	Дата
Разраб.					
Пров.					
Т.контр.					
Н.контр.					
Утв.					

Парк Европейский дом 20


Схема разводки отопления
Для уточнения звонить 89064076598

Квартира 14

Стация	Масса	Масштаб
И		
Лист		Листов

Справ. #	Перв. примен.

Инв. # подписи	Подпись и дата	Взам.инв.#	Взам.#дубл.	Подпись и дата

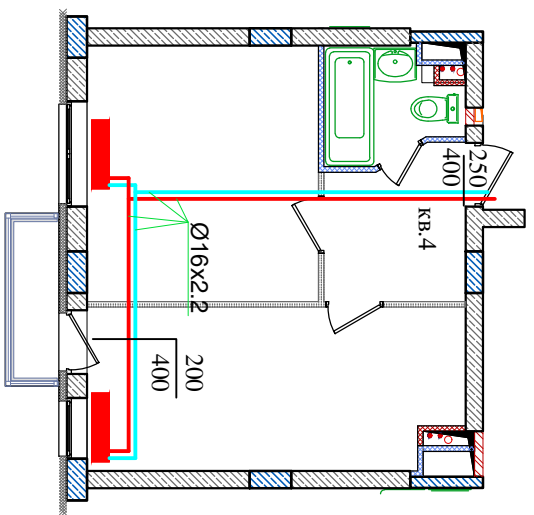


Изм	Кол	Лист	Док	Подпись	Дата
Разраб.					
Пров.					
Т.контр.					
Н.контр.					
Утв.					

Парк Европейский дом 20		
Схема разводки отопления		
Для уточнения звонить 89064076598		
Квартира 15		И
		Лист
		Листов
Стадия	Масса	Масштаб

Справ. #	Перв. примен.

Инв. # подписи	Подпись и дата	Взам.инв.#	Взам.#дубл.	Подпись и дата

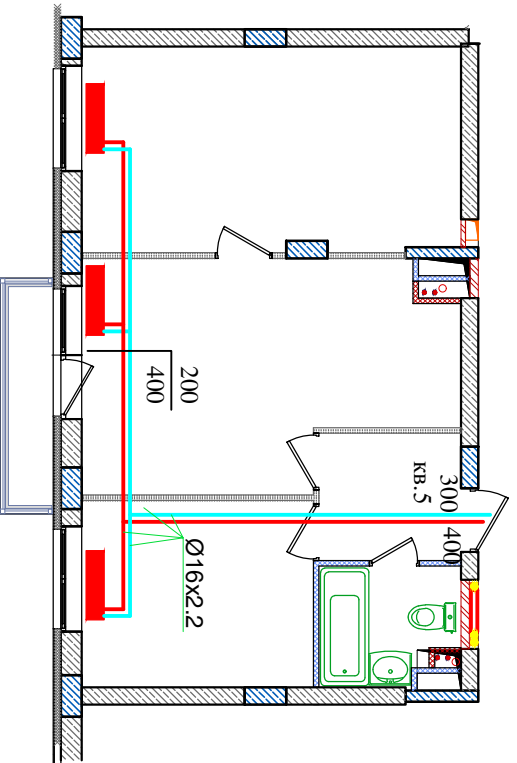


Изм	Кол	Лист	Док	Подпись	Дата
Разраб.					
Пров.					
Т.контр.					
Н.контр.					
Утв.					

Парк Европейский дом 20		
Схема разводки отопления		
Для уточнения звонить 89064076598		
Квартира 16	Стация	Масштаб
	И	
	Лист	Листов

Справ. #	Перв. примен.

Инв. # подписи	Подпись и дата	Взам.инв.#	Взам.#дубл.	Подпись и дата

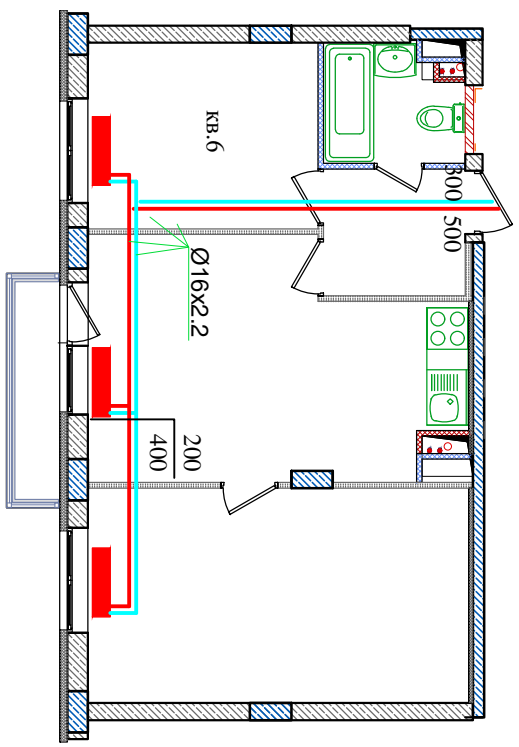


Изм	Кол	Лист	Док	Подпись	Дата
Разраб.					
Пров.					
Т.контр.					
Н.контр.					
Утв.					

Парк Европейский дом 20		
Схема разводки отопления Для уточнения звонить 89064076598		
Квартира 17	Стадия	И
	Масса	
Листов	Лист	

Справ. #	Перв. примен.

Инв. # подписи	Подпись и дата	Взам.инв.#	Взам.#дубл.	Подпись и дата

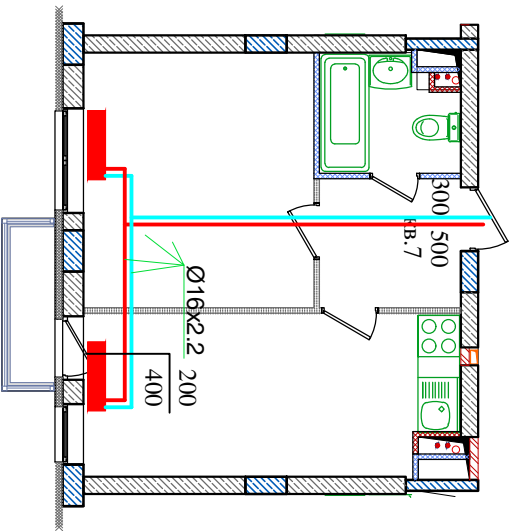


Изм	Кол	Лист	Док	Подпись	Дата
Разраб.					
Пров.					
Т.контр.					
Н.контр.					
Утв.					

Парк Европейский дом 20		
Схема разводки отопления Для уточнения звонить 89064076598		
Квартира 18	Стадия	Масштаб
	И	
Лист	Листов	

Справ. #	Перв. примен.

Инв. # подписи	Подпись и дата	Взам.инв.#	Взам.#дубл.	Подпись и дата

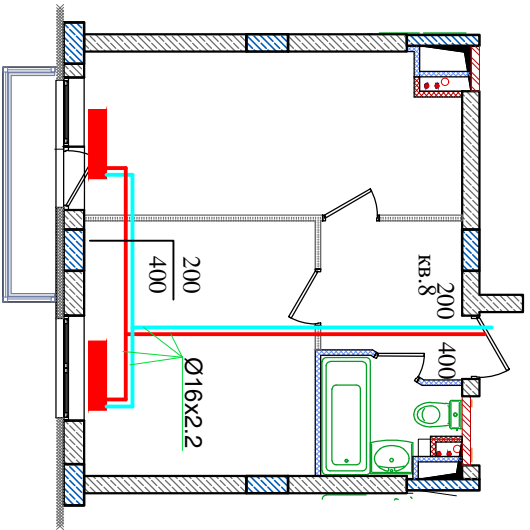


Изм	Кол	Лист	Док	Подпись	Дата
Разраб.					
Пров.					
Т. контр.					
Н. контр.					
Утв.					

Парк Европейский дом 20		
Схема разводки отопления Для уточнения звонить 89064076598		
Квартира 19	И	Листов
	Лист	

Справ. #	Перв. примен.

Инв. # подписи	Подпись и дата	Взам.инв.#	Взам.#дубл.	Подпись и дата

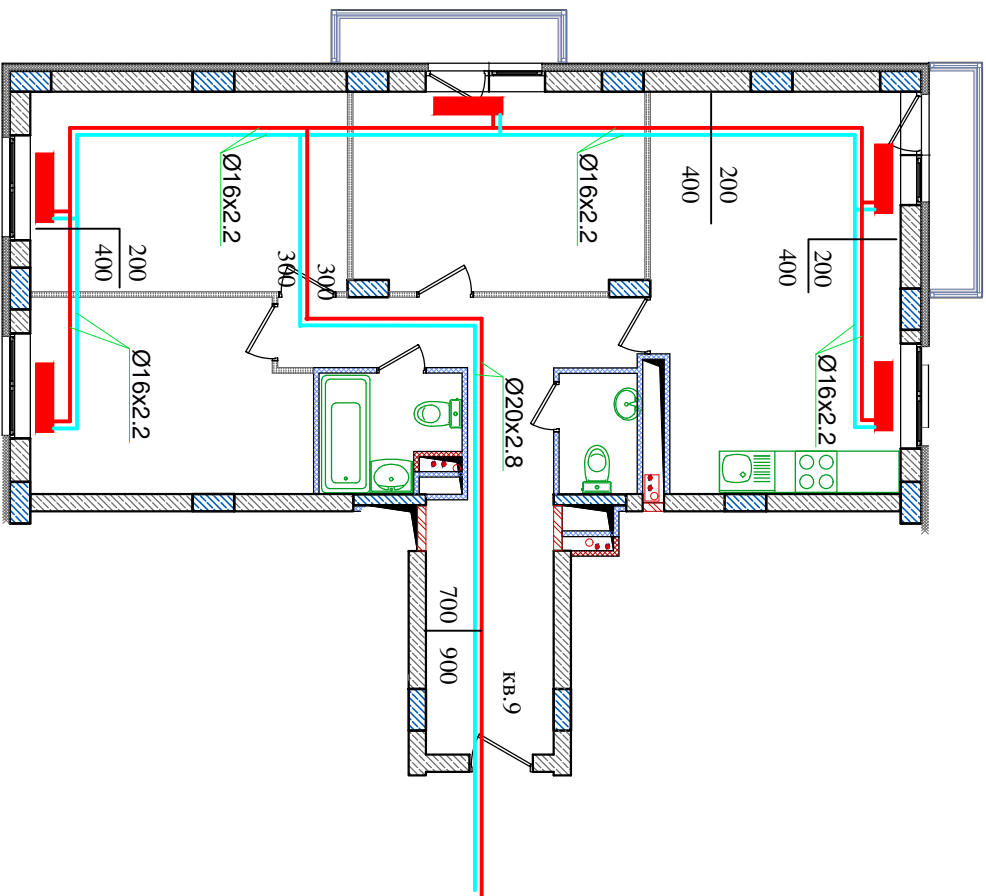

Изм	Кол	Лист	Док	Подпись	Дата
Разраб.					
Пров.					
Т. контр.					
Н. контр.					
Утв.					

Парк Европейский дом 20


Схема разводки отопления
Для уточнения звонить 89064076598

Квартира 20

Стадия	Масса	Масштаб
И		
Лист		Листов

Справ. #	Перв. примен.

Инв. # подписи	Подпись и дата	Взам.инв.#	Взам.#дубл.	Подпись и дата

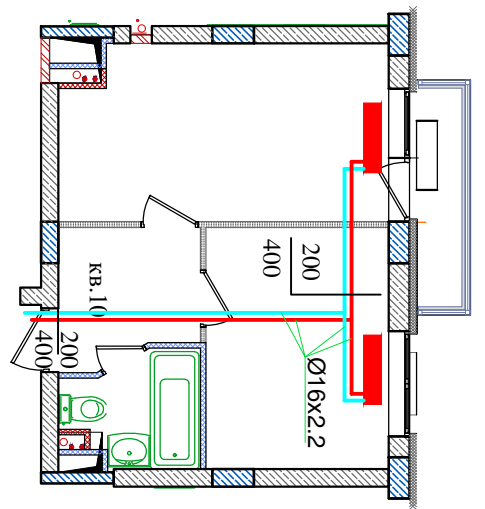


Изм	Кол	Лист	Док	Подпись	Дата
Разраб.					
Пров.					
Т.контр.					
Н.контр.					
Утв.					

Парк Европейский дом 20		
Схема разводки отопления Для уточнения звонить 89064076598		
Квартира 21	И	Листов
	Лист	

Справ. #	Перв. примен.

Инв. # подписи	Подпись и дата	Взам.инв.#	Взам.#дубл.	Подпись и дата

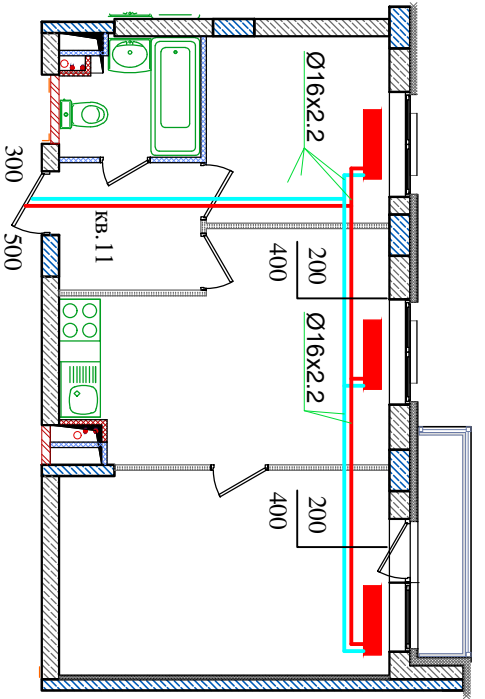

Изм	Кол	Лист	Док	Подпись	Дата
Разраб.					
Пров.					
Т.контр.					
Н.контр.					
Утв.					

Парк Европейский дом 20


Схема разводки отопления
Для уточнения звонить 89064076598

Квартира 22

Стадия	Масса	Масштаб
И		
Лист	Листов	

Справ. #	Перв. примен.

Инва. # подписи	Подпись и дата	Взам.инв.#	Взам.#дубл.	Подпись и дата

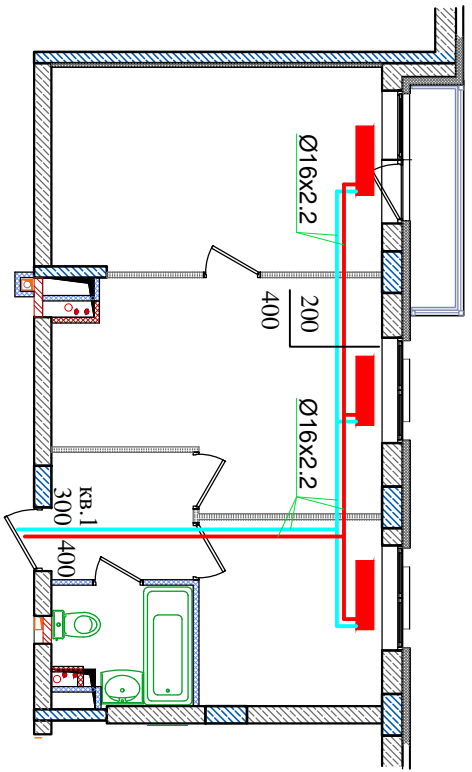


Изм.	Кол	Лист	Док	Подпись	Дата
Разраб.					
Пров.					
Т.контр.					
Н.контр.					
УТВ.					

Парк Европейский дом 20		
Схема разводки отопления Для уточнения звонить 89064076598		
Квартира 23	Стадия	Масштаб
	И	
	Лист	Листов

Справ. #	Перв. примен.

Инв. # подписи	Подпись и дата	Взам.инв.#	Взам.#дубл.	Подпись и дата

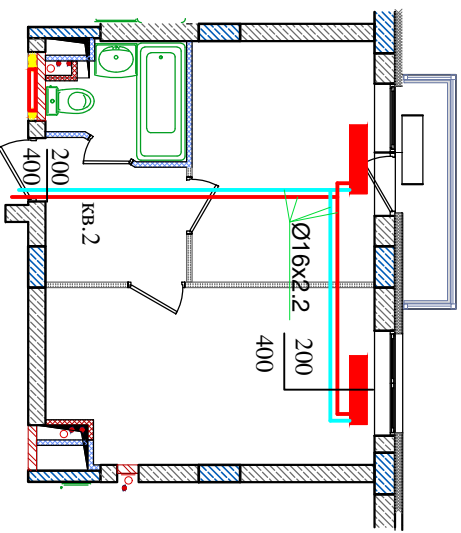

Изм	Кол	Лист	Док	Подпись	Дата
Разраб.					
Пров.					
Т.контр.					
Н.контр.					
Утв.					

Парк Европейский дом 20


Схема разводки отопления
Для уточнения звонить 89064076598

Квартира 24

И	Стадия	Масса	Масштаб
	Лист	Листов	

Справ. #	Перв. примен.

Инв. # подписи	Подпись и дата	Взам.инв.#	Взам.#дубл.	Подпись и дата

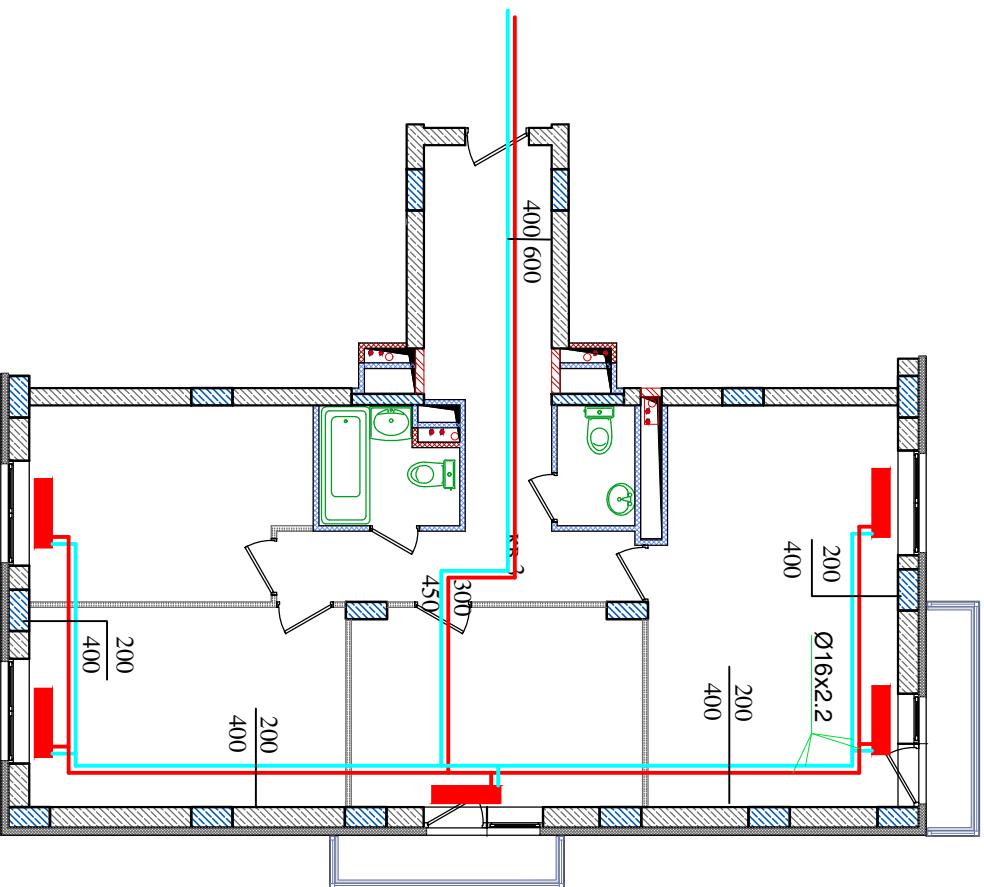


Изм	Кол	Лист	Док	Подпись	Дата
Разраб.					
Пров.					
Т.контр.					
Н.контр.					
Утв.					

Парк Европейский дом 20		
Схема разводки отопления Для уточнения звонить 89064076598		
Квартира 25	И	Листов
	Лист	

Справ. #	Перв. примен.

Инв. # подписи	Подпись и дата	Взам.инв.#	Взам.#дубл.	Подпись и дата

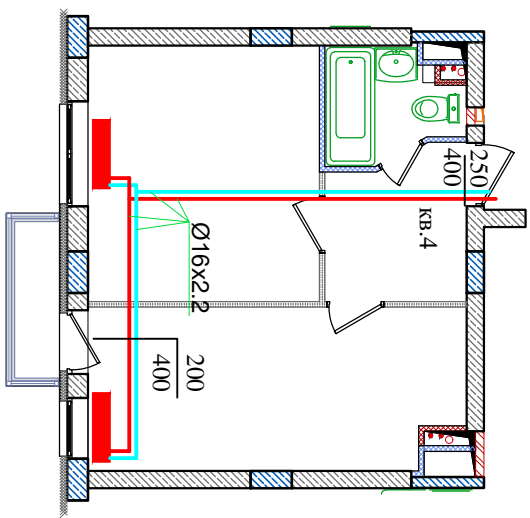


Изм	Кол	Лист	Док	Подпись	Дата
Разраб.					
Пров.					
Т.контр.					
Н.контр.					
Утв.					

Парк Европейский дом 20		
Схема разводки отопления		
Для уточнения звонить 89064076598		
Квартира 26		И
Лист	Листов	Масштаб

Справ. #	Перв. примен.

Инв. # подписи	Подпись и дата	Взам.инв.#	Взам.#дубл.	Подпись и дата

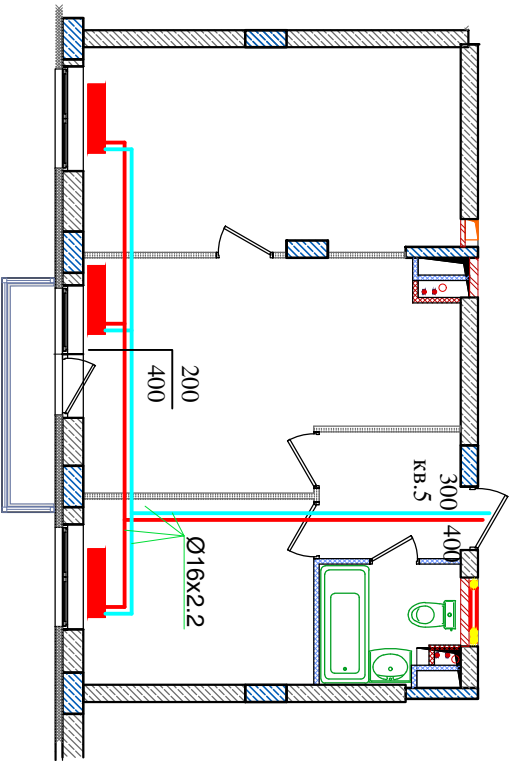


Изм	Кол	Лист	Док	Подпись	Дата
Разраб.					
Пров.					
Т.контр.					
Н.контр.					
Утв.					

Парк Европейский дом 20		
Схема разводки отопления Для уточнения звонить 89064076598		
Квартира 27	И	Лист
		Листов

Справ. #	Перв. примен.

Инв. # подписи	Подпись и дата	Взам.инв.#	Взам.#дубл.	Подпись и дата

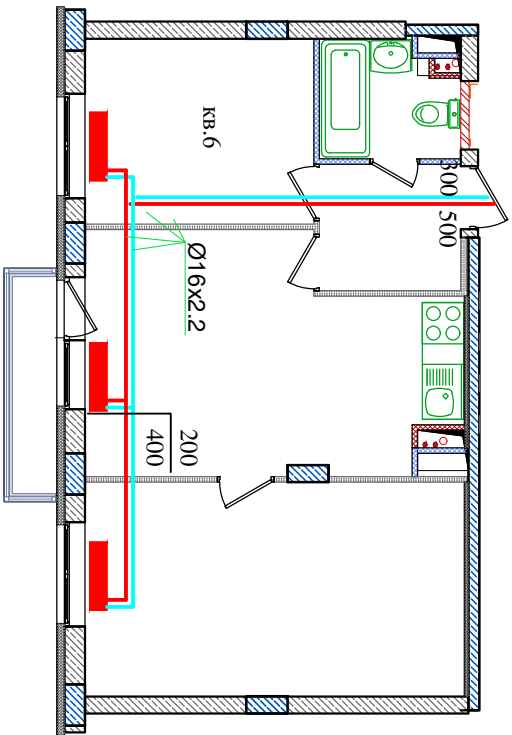


Изм	Кол	Лист	Док	Подпись	Дата
Разраб.					
Пров.					
Т.контр.					
Н.контр.					
Утв.					

Парк Европейский дом 20		
Схема разводки отопления Для уточнения звонить 89064076598		
Квартира 28	Стадия	Масштаб
	И	
Квартира 28	Лист	Листов

Справ. #	Перв. примен.

Инв. # подписи	Подпись и дата	Взам.инв.#	Взам.#дубл.	Подпись и дата

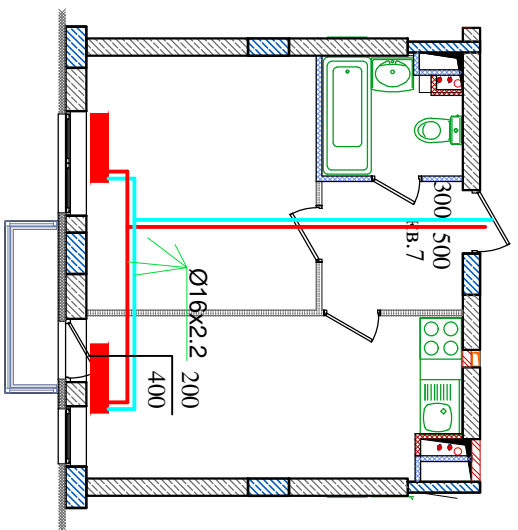


Изм	Кол	Лист	Док	Подпись	Дата
Разраб.					
Пров.					
Т.контр.					
Н.контр.					
Утв.					

Парк Европейский дом 20		
Схема разводки отопления Для уточнения звонить 89064076598		
Квартира 29	Стадия	Масштаб
	И	
	Лист	Листов

Справ. #	Перв. примен.

Инв. # подписи	Подпись и дата	Взам.инв.#	Взам.#дубл.	Подпись и дата

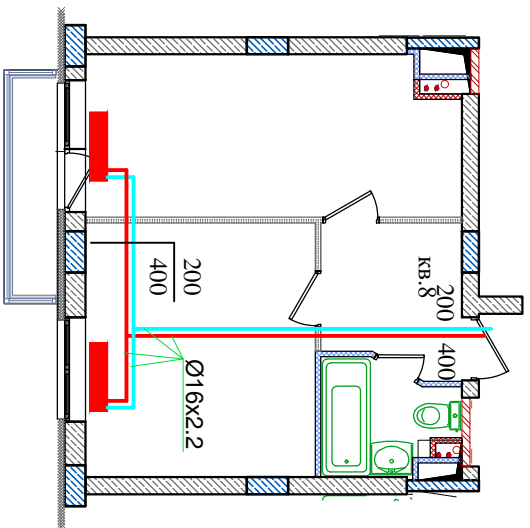

Изм	Кол	Лист	Док	Подпись	Дата
Разраб.					
Пров.					
Т.контр.					
Н.контр.					
Утв.					

Парк Европейский дом 20


Схема разводки отопления
Для уточнения звонить 89064076598

Квартира 30

И	Стация	Масса	Масштаб
	Лист	Листов	

Справ. #	Перв. примен.

Инв. # подписи	Подпись и дата	Взам.инв.#	Взам.#дубл.	Подпись и дата

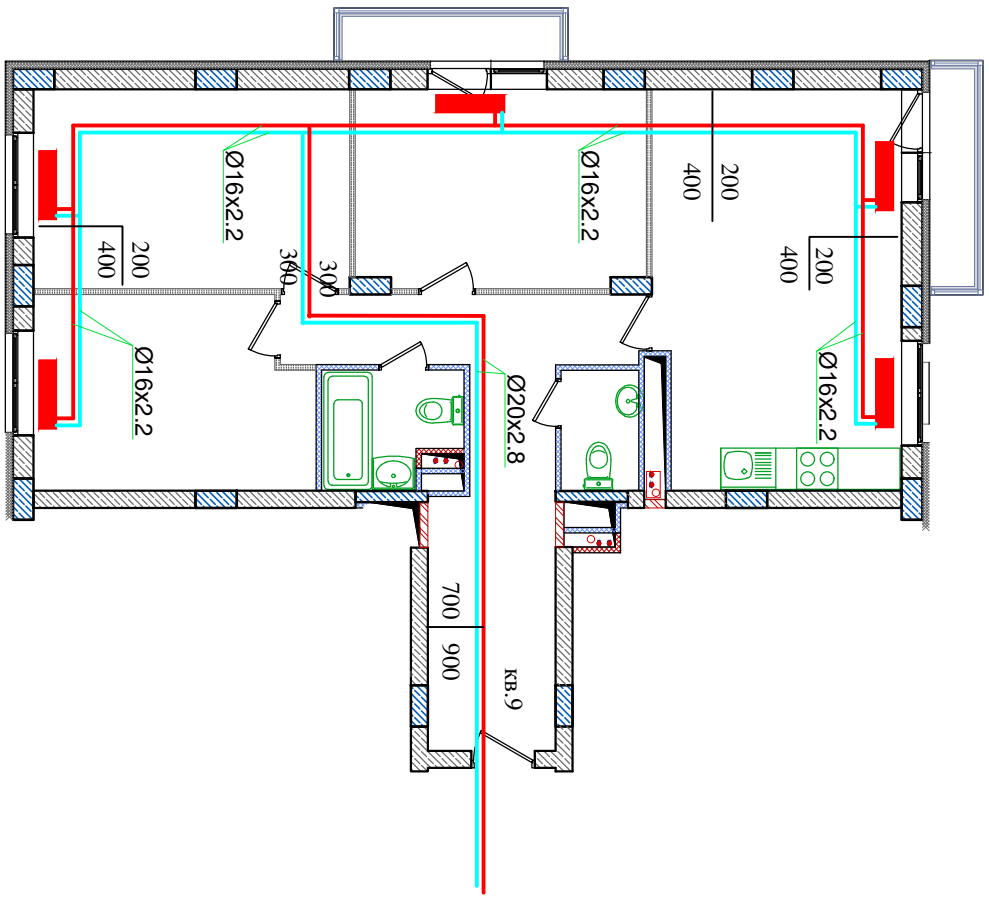


Изм	Кол	Лист	Док	Подпись	Дата
Разраб.					
Пров.					
Т.контр.					
Н.контр.					
Утв.					

Парк Европейский дом 20		
Схема разводки отопления Для уточнения звонить 89064076598		
Квартира 31	Стадия	Масштаб
	И	
Лист	Листов	

Справ. #	Перв. примен.

Инв. # подписи	Подпись и дата	Взам.инв.#	Взам.#дубл.	Подпись и дата

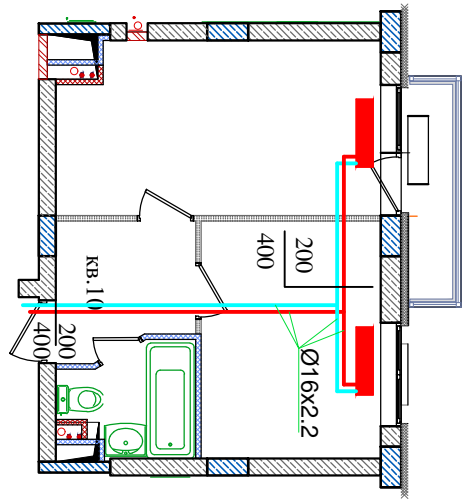


Изм	Кол	Лист	Док	Подпись	Дата
Разраб.					
Пров.					
Т.контр.					
Н.контр.					
УТВ.					

Парк Европейский дом 20		
Схема разводки отопления Для уточнения звонить 89064076598		
Стадия	Масса	Масштаб
И		
Лист	Листов	
Квартира 32		

Справ. #	Перв. примен.

Инв. # подписи	Подпись и дата	Взам.инв.#	Взам.#дубл.	Подпись и дата

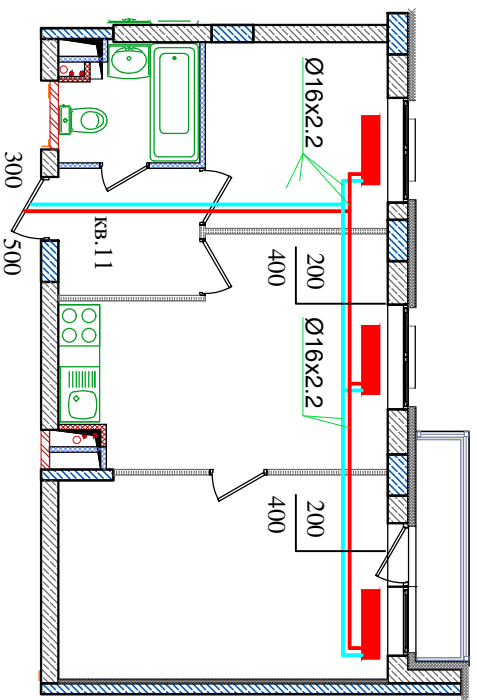


Изм	Кол	Лист	Док	Подпись	Дата
Разраб.					
Пров.					
Т.контр.					
Н.контр.					
Утв.					

Парк Европейский дом 20			Стадия	Масса	Масштаб
Схема разводки отопления			И		
Для уточнения звонить 89064076598			Лист	Листов	
Квартира 33					

Справ. #	Перв. примен.

Инв. # подписи	Подпись и дата	Взам.инв.#	Взам.#дубл.	Подпись и дата

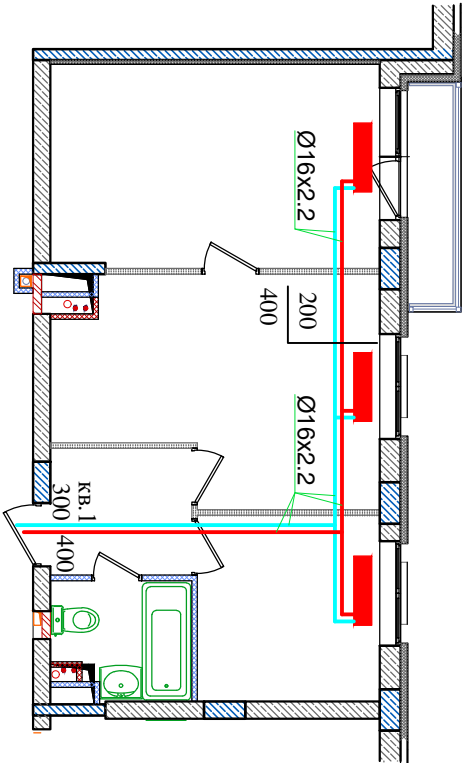

Изм	Кол	Лист	Док	Подпись	Дата
Разраб.					
Пров.					
Т.контр.					
Н.контр.					
Утв.					

Парк Европейский дом 20


Схема разводки отопления
Для уточнения звонить 89064076598

Квартира 34

Стадия	Масса	Масштаб
И		
Лист	Листов	

Справ. #	Перв. примен.

Инв. # подписи	Подпись и дата	Взам.инв.#	Взам.#дубл.	Подпись и дата

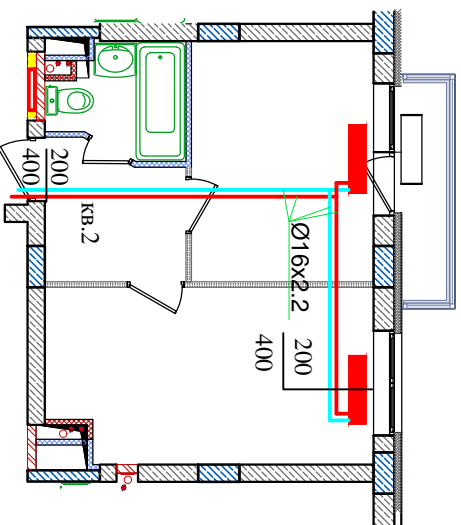


Изм	Кол	Лист	Док	Подпись	Дата
Разраб.					
Пров.					
Т.контр.					
Н.контр.					
Утв.					

Парк Европейский дом 20		
Схема разводки отопления Для уточнения звонить 89064076598		
Квартира 35	И	И
	Лист	Листов

Справ. #	Перв. примен.

Инв. # подписи	Подпись и дата	Взам.инв.#	Взам.#дубл.	Подпись и дата

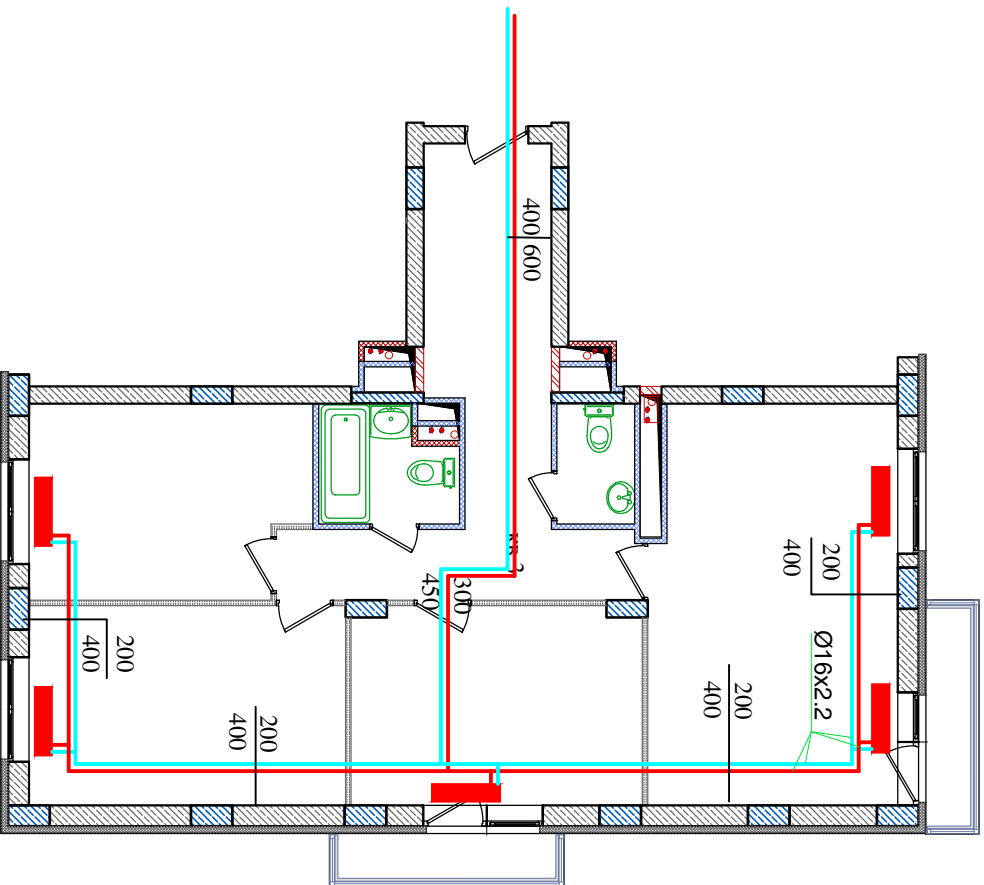


Изм	Кол	Лист	Док	Подпись	Дата
Разраб.					
Пров.					
Т.контр.					
Н.контр.					
УТВ.					

Парк Европейский дом 20		
Схема разводки отопления Для уточнения звонить 89064076598		
Квартира 36	И	Листов
Лист	Масса	Масштаб

Справ. #	Перв. примен.

Инв. # подписи	Подпись и дата	Взам.инв.#	Взам.#дубл.	Подпись и дата

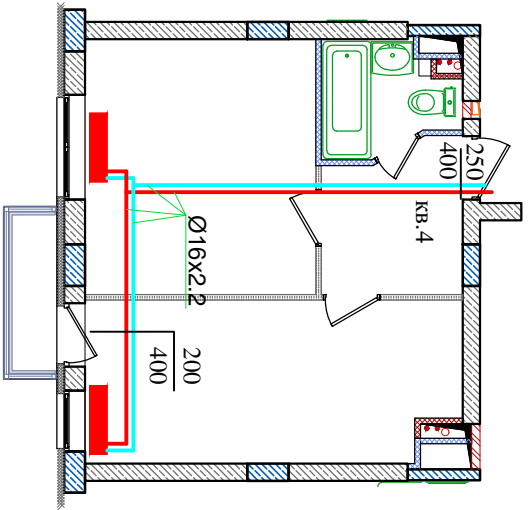


Изм	Кол	Лист	Док	Подпись	Дата
Разраб.					
Пров.					
Т. контр.					
Н. контр.					
Утв.					

Парк Европейский дом 20		
Схема разводки отопления Для уточнения звонить 89064076598		
Квартира 37	Стация	Масштаб
	И	
Лист	Листов	

Справ. #	Перв. примен.

Инв. # подписи	Подпись и дата	Взам.инв.#	Взам.#дубл.	Подпись и дата

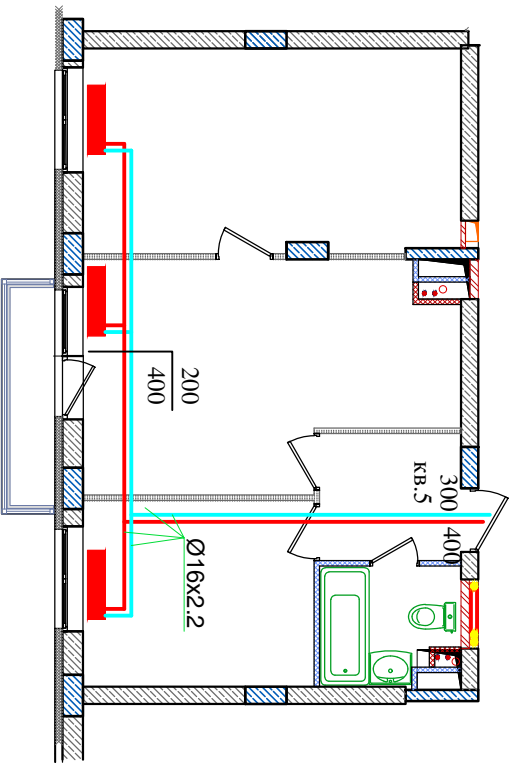


Изм	Кол	Лист	Док	Подпись	Дата
Разраб.					
Пров.					
Т. контр.					
Н. контр.					
Утв.					

Парк Европейский дом 20		
Схема разводки отопления Для уточнения звонить 89064076598		
Квартира 38	И	Листов
	Лист	Листов

Справ. #	Перв. примен.

Инв. # подписи	Подпись и дата	Взам.инв.#	Взам.#дубл.	Подпись и дата

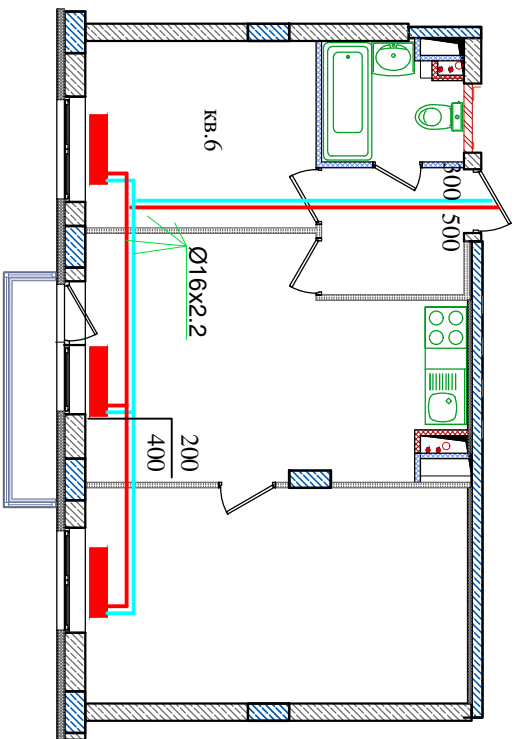


Изм	Кол	Лист	Док	Подпись	Дата
Разраб.					
Пров.					
Т.контр.					
Н.контр.					
Утв.					

Парк Европейский дом 20		
Схема разводки отопления		
Для уточнения звонить 89064076598		
Квартира 39	Стадия	Масштаб
	И	И
Квартира 39	Лист	Листов

Справ. #	Перв. примен.

Инв. # подписи	Подпись и дата	Взам.инв.#	Взам.#дубл.	Подпись и дата

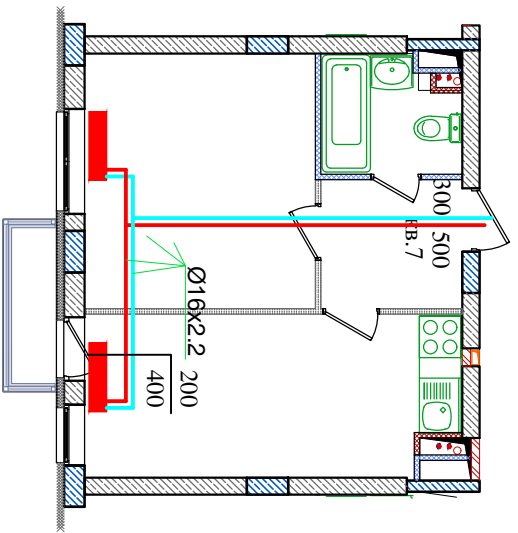


Изм	Кол	Лист	Док	Подпись	Дата
Разраб.					
Пров.					
Т.контр.					
Н.контр.					
Утв.					

Парк Европейский дом 20		
Схема разводки отопления Для уточнения звонить 89064076598		
Квартира 40	И	Листов
	Лист	Листов
	Стадия	Масштаб
	Масса	

Справ. #	Перв. примен.

Инв. # подписи	Подпись и дата	Взам.инв.#	Взам.#дубл.	Подпись и дата

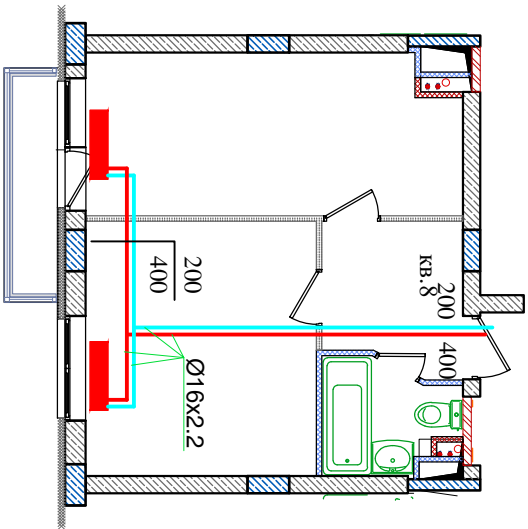


Изм	Кол	Лист	Док	Подпись	Дата
Разраб.					
Пров.					
Т. контр.					
Н. контр.					
Утв.					

Парк Европейский дом 20		
Схема разводки отопления		
Для уточнения звонить 89064076598		
Квартира 41		
Стация	Масса	Масштаб
И		
Лист	Листов	

Справ. #	Перв. примен.

Инв. # подписи	Подпись и дата	Взам.инв.#	Взам.#дубл.	Подпись и дата

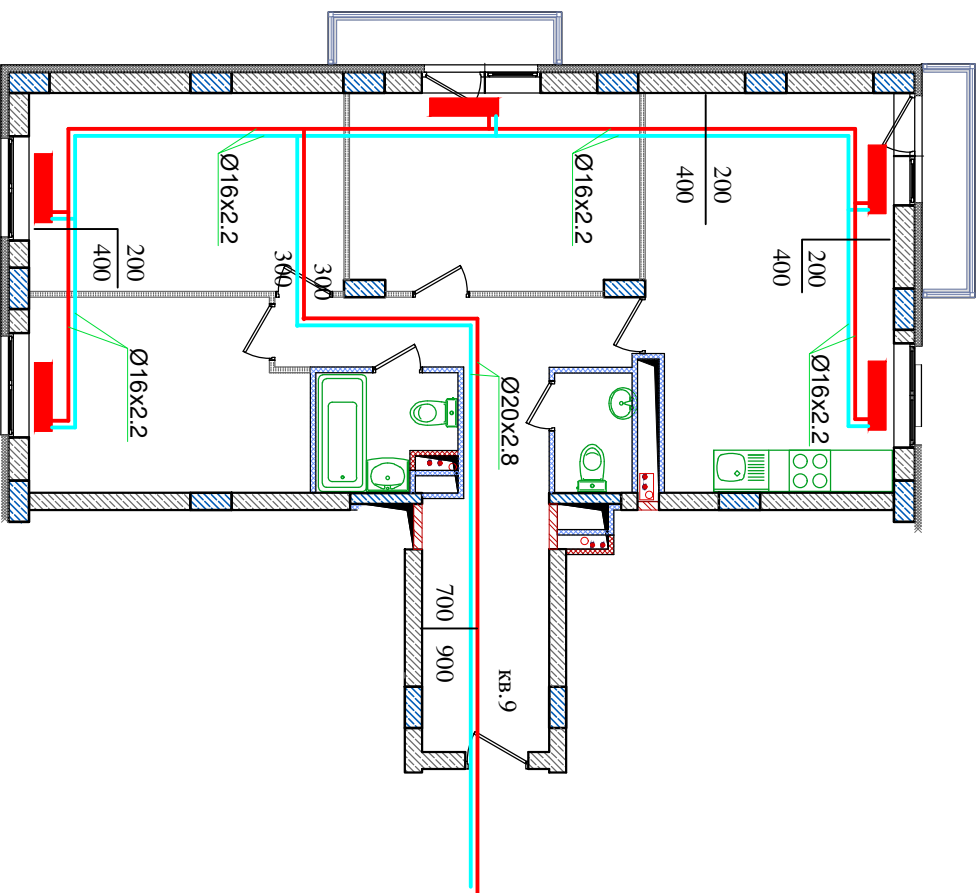


Изм	Кол	Лист	Док	Подпись	Дата
Разраб.					
Пров.					
Т.контр.					
Н.контр.					
Утв.					

Парк Европейский дом 20		
Схема разводки отопления Для уточнения звонить 89064076598		
Квартира 42	Стадия	Масштаб
	И	
Лист	Листов	

Справ. #	Перв. примен.

Подпись и дата	Взам.#дубл.	Взам.инв.#	Подпись и дата

Подпись и дата	Инв. # подписи

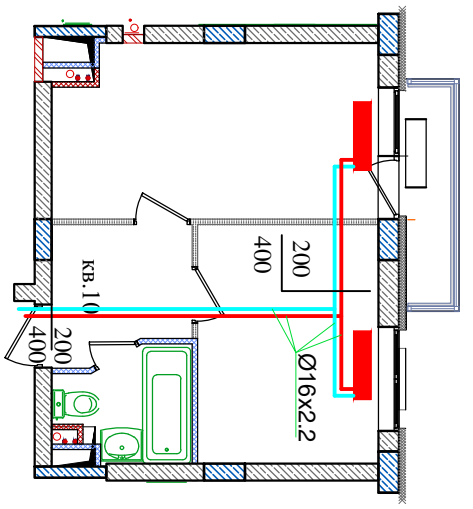


Изм	Кол	Лист	Док	Подпись	Дата
Разраб.					
Пров.					
Т.контр.					
Н.контр.					
УТВ.					

Парк Европейский дом 20		
Схема разводки отопления		
Для уточнения звонить 89064076598		
И	Лист	Листов
Квартира 43		

Справ. #	Перв. примен.

Инв. # подписи	Подпись и дата	Взам.инв.#	Взам.#дубл.	Подпись и дата

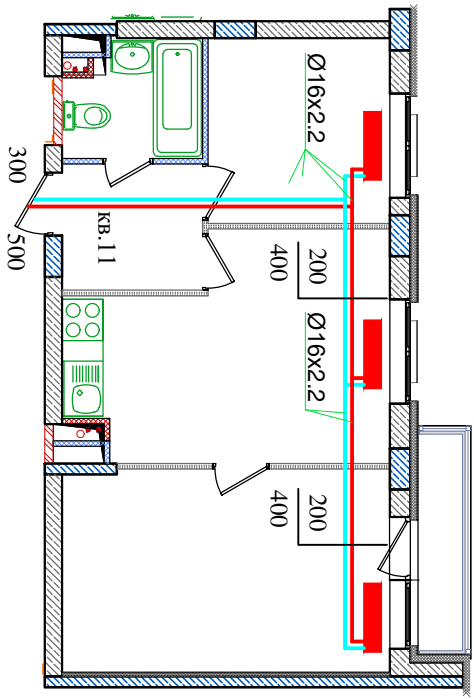


Изм	Кол	Лист	Док	Подпись	Дата
Разраб.					
Пров.					
Т.контр.					
Н.контр.					
Утв.					

Парк Европейский дом 20		
Схема разводки отопления		
Для уточнения звонить 89064076598		
Квартира 44	Стадия	Масштаб
	И	
Лист	Лист	Листов

Справ. #	Перв. примен.

Инв. # подписи	Подпись и дата	Взам.инв.#	Взам.#дубл.	Подпись и дата

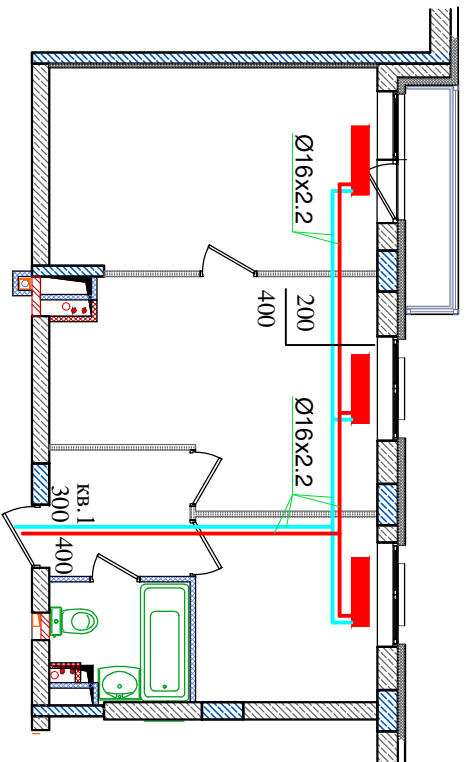


Изм	Кол	Лист	Док	Подпись	Дата
Разраб.					
Пров.					
Т.контр.					
Н.контр.					
УТВ.					

Парк Европейский дом 20		
Схема разводки отопления		
Для уточнения звонить 89064076598		
Квартира 45	Стадия	Масштаб
	И	
Квартира 45	Лист	Листов

Справ. #	Перв. примен.


Инв. # подписи	Подпись и дата	Взам.инв.#	Взам.#дубл.	Подпись и дата

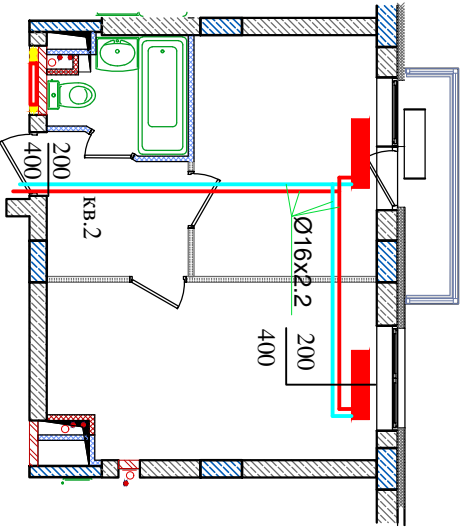

Изм	Кол	Лист	Док	Подпись	Дата
Разраб.					
Пров.					
Т.контр.					
Н.контр.					
Утв.					

Парк Европейский дом 20		
Схема разводки отопления Для уточнения звонить 89064076598		
Квартира 46	И	
	Лист	Листов

Инв. # подписи	Подпись и дата	Взам.инв.#	Взам.#дубл.	Подпись и дата	Справ. #	Перв. примен.

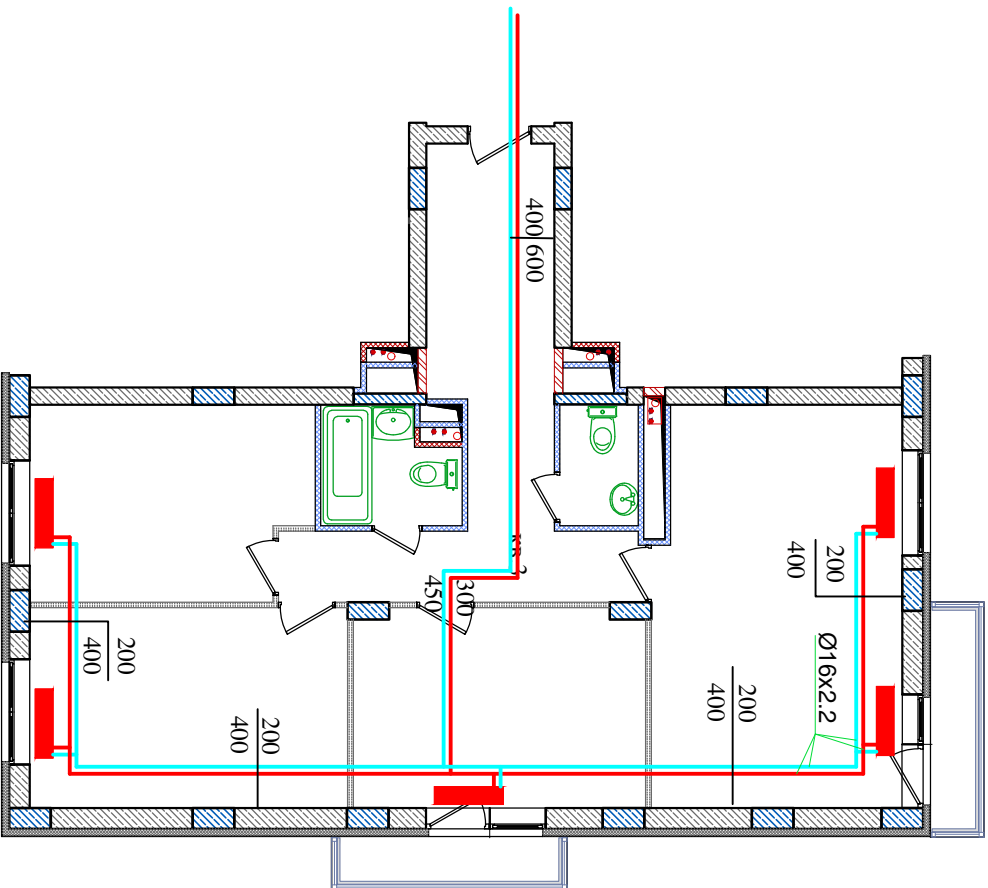

Изм	Кол	Лист	Док	Подпись	Дата
Разраб.					
Пров.					
Т.контр.					
Н.контр.					
Утв.					

Парк Европейский дом 20


Схема разводки отопления
Для уточнения звонить 89064076598

Квартира 47

Стадия	Масса	Масштаб
И		
Лист		Листов

Справ. #	Перв. примен.

Инв. # подписи	Подпись и дата	Взам.инв.#	Взам.#дубл.	Подпись и дата

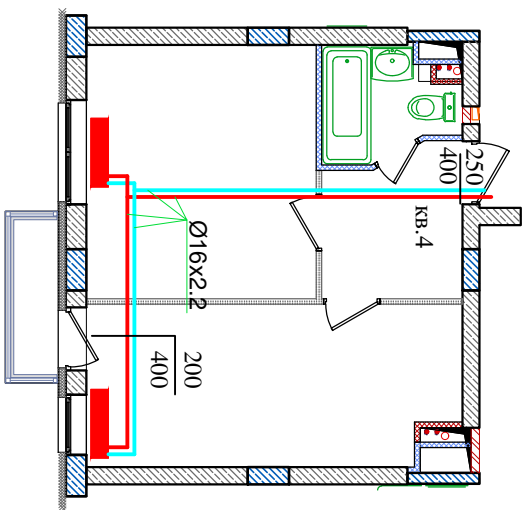

Изм	Кол	Лист	Док	Подпись	Дата
Разраб.					
Пров.					
Т.контр.					
Н.контр.					
Утв.					

Парк Европейский дом 20


Схема разводки отопления
Для уточнения звонить 89064076598

Квартира 48

И	Стадия	Масса	Масштаб
	Лист	Листов	

Справ. #	Перв. примен.

Инв. # подписи	Подпись и дата	Взам.инв.#	Взам.#дубл.	Подпись и дата

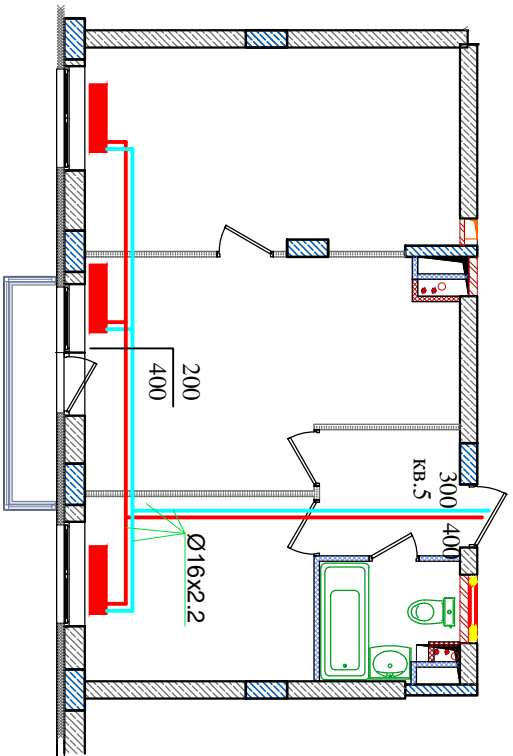


Изм	Кол	Лист	Док	Подпись	Дата
Разраб.					
Пров.					
Т.контр.					
Н.контр.					
Утв.					

Парк Европейский дом 20			Стадия	Масса	Масштаб
Схема разводки отопления			И		
Для уточнения звонить 89064076598			Лист	Листов	
Квартира 49					

Справ. #	Перв. примен.

Инв. # подписи	Подпись и дата	Взам.инв.#	Взам.#дубл.	Подпись и дата

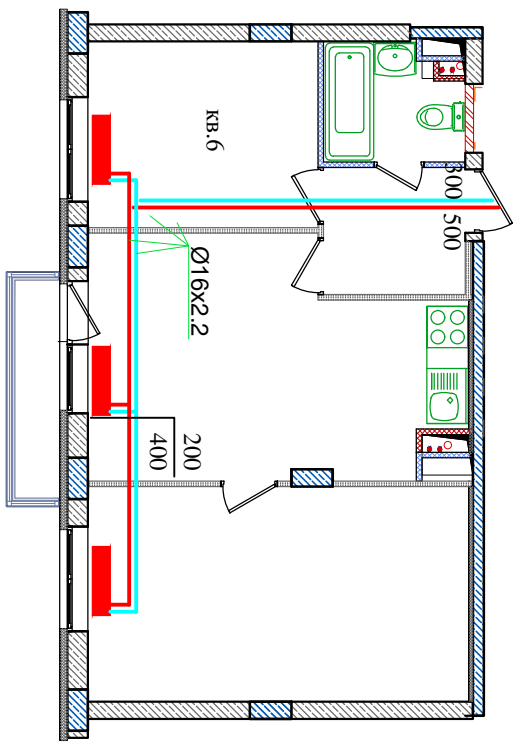


Изм	Кол	Лист	Док	Подпись	Дата
Разраб.					
Пров.					
Т.контр.					
Н.контр.					
Утв.					

Парк Европейский дом 20		
Схема разводки отопления Для уточнения звонить 89064076598		
Квартира 50	Стация	Масштаб
	И	
	Лист	Листов

Справ. #	Перв. примен.

Инв. # подписи	Подпись и дата	Взам.инв.#	Взам.#дубл.	Подпись и дата

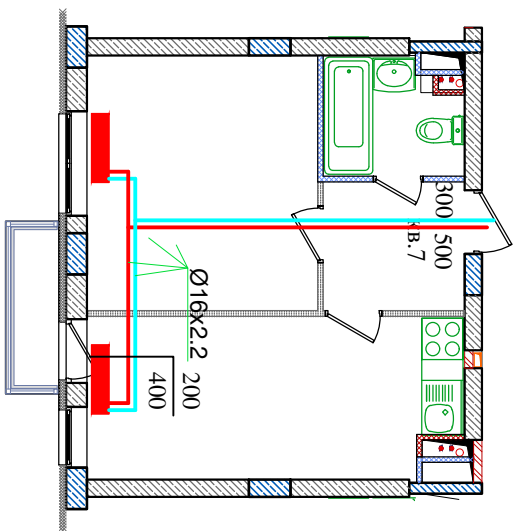


Изм	Кол	Лист	Док	Подпись	Дата
Раараб.					
Пров.					
Т.контр.					
Н.контр.					
Утв.					

Парк Европейский дом 20		
Схема разводки отопления Для уточнения звонить 89064076598		
Квартира 51	Стадия	Масштаб
	И	
Лист	Листов	

Справ. #	Перв. примен.

Инв. # подписи	Подпись и дата	Взам.инв.#	Взам.#дубл.	Подпись и дата

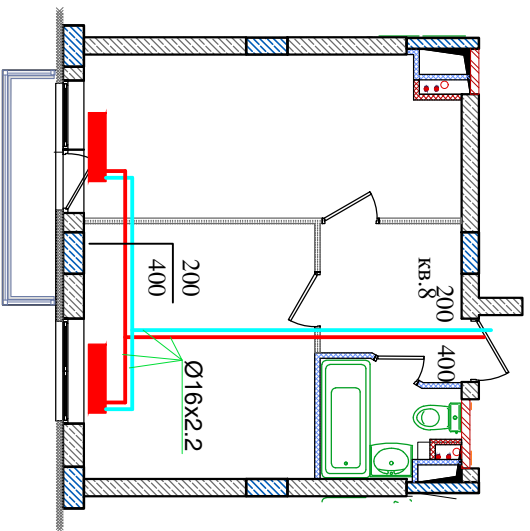

Изм	Кол	Лист	Док	Подпись	Дата
Разраб.					
Пров.					
Т.контр.					
Н.контр.					
Утв.					

Парк Европейский дом 20


Схема разводки отопления
Для уточнения звонить 89064076598

Квартира 52

Стадия	Масса	Масштаб
И		
Лист	Листов	

Справ. #	Перв. примен.

Инв. # подписи	Подпись и дата	Взам.инв.#	Взам.#дубл.	Подпись и дата

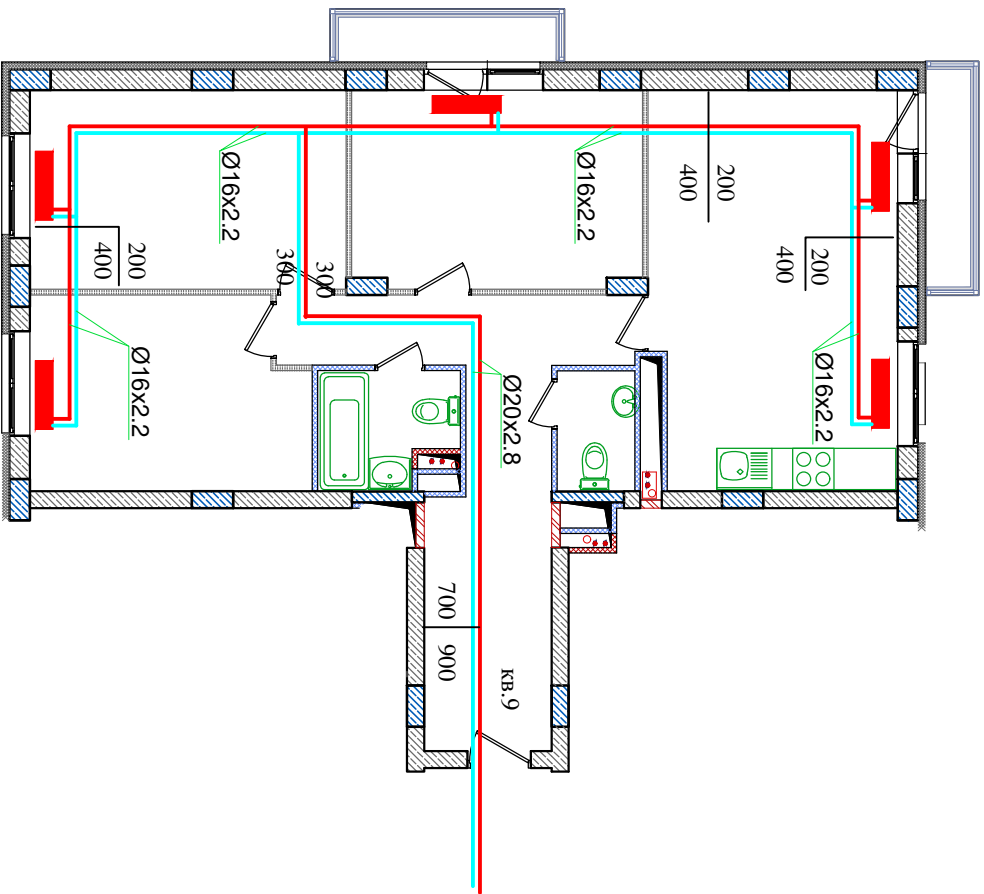

Изм	Кол	Лист	Док	Подпись	Дата
Разраб.					
Пров.					
Т. контр.					
Н. контр.					
Утв.					

Парк Европейский дом 20


Схема разводки отопления
Для уточнения звонить 89064076598

Квартира 53

Стадия	Масса	Масштаб
И		
Лист		Листов

Справ. #	Перв. примен.

Инв. # подписи	Подпись и дата	Взам.инв.#	Взам.#дубл.	Подпись и дата

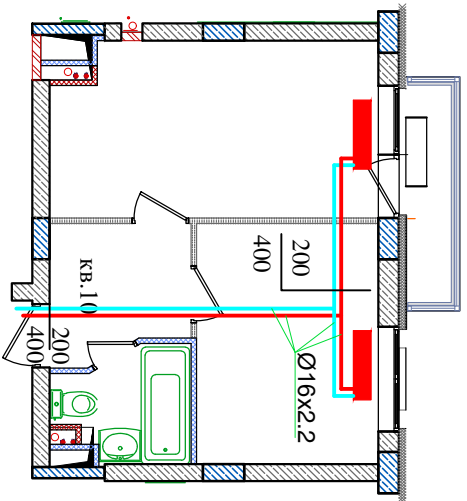

Изм	Кол	Лист	Док	Подпись	Дата
Разраб.					
Пров.					
Т.контр.					
Н.контр.					
Утв.					

Парк Европейский дом 20


Схема разводки отопления
Для уточнения звонить 89064076598

Квартира 54

И	Стадия	Масса	Масштаб
	Лист	Листов	

Справ. #	Перв. примен.

Инв. # подписи	Подпись и дата	Взам.инв.#	Взам.#дубл.	Подпись и дата

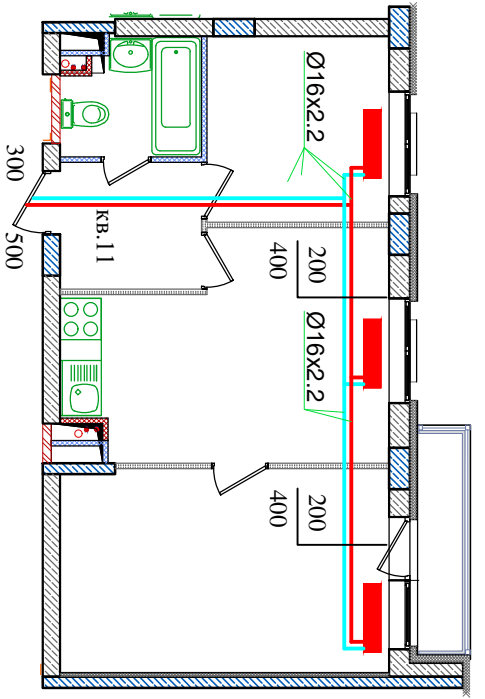


Изм	Кол	Лист	Док	Подпись	Дата
Разраб.					
Пров.					
Т.контр.					
Н.контр.					
Утв.					

Парк Европейский дом 20		
Схема разводки отопления Для уточнения звонить 89064076598		
Квартира 55	Стадия	И
	Масса	
	Лист	Листов

Справ. #	Перв. примен.


Инв. # подписи	Подпись и дата	Взам.инв.#	Взам.#дубл.	Подпись и дата

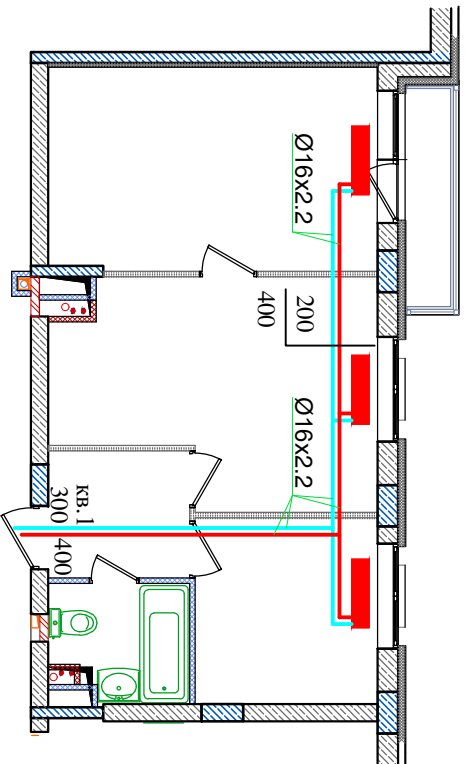

Изм	Кол	Лист	Док	Подпись	Дата
Разраб.					
Пров.					
Т. контр.					
Н. контр.					
Утв.					

Парк Европейский дом 20		
Схема разводки отопления Для уточнения звонить 89064076598		
Квартира 56	Стадия	Масштаб
	И	
	Лист	Листов

Справ. #	Перв. примен.

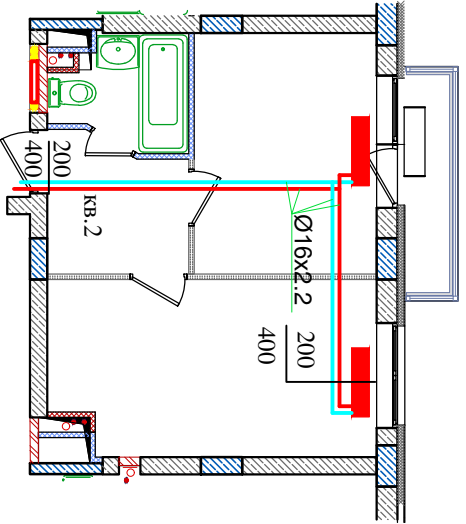


Инв. # подписи	Подпись и дата	Взам.инв.#	Взам.#дубл.	Подпись и дата

Изм	Кол	Лист	Док	Подпись	Дата
Разраб.					
Пров.					
Т. контр.					
Н. контр.					
Утв.					

Парк Европейский дом 20		
Схема разводки отопления		
Для уточнения звонить 89064076598		
Квартира 57	Стадия	Масштаб
	И	
Квартира 57	Лист	Листов

Справ. #	Перв. примен.

Инв. # подписи	Подпись и дата	Взам.инв.#	Взам.#дубл.	Подпись и дата

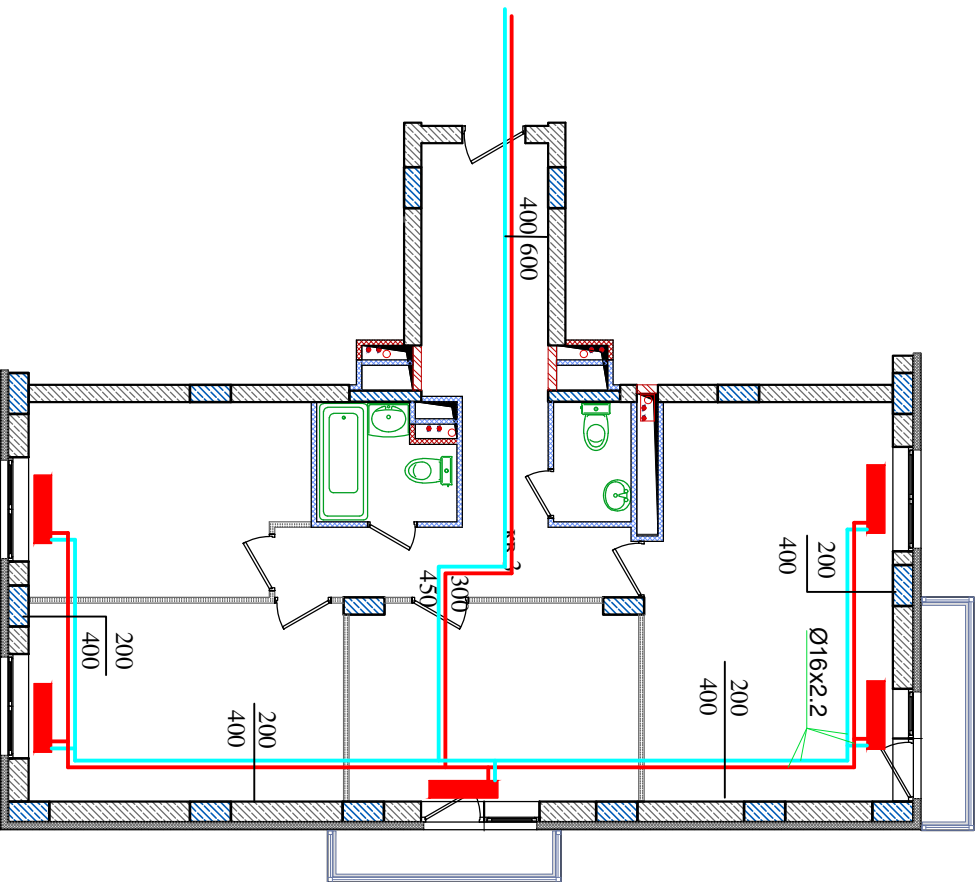


Изм	Кол	Лист	Док	Подпись	Дата
Разраб.					
Пров.					
Т.контр.					
Н.контр.					
Утв.					

Парк Европейский дом 20		
Схема разводки отопления Для уточнения звонить 89064076598		
Квартира 58	Стадия	Масштаб
	И	
Лист	Листов	

Справ. #	Перв. примен.

Инв. # подписи	Подпись и дата	Взам.инв.#	Взам.#дубл.	Подпись и дата

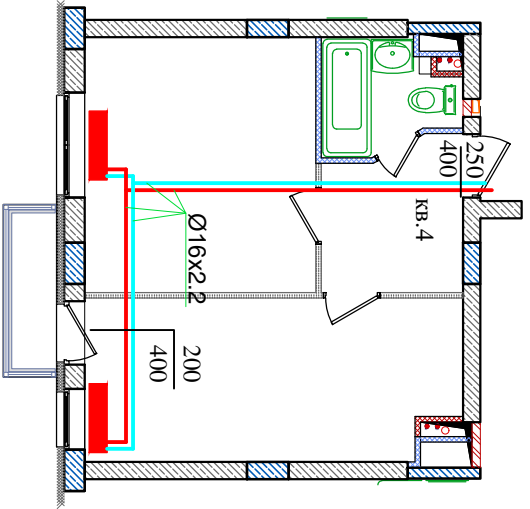


Изм	Кол	Лист	Док	Подпись	Дата
Разраб.					
Пров.					
Т.контр.					
Н.контр.					
Утв.					

Парк Европейский дом 20		
Схема разводки отопления Для уточнения звонить 89064076598		
Квартира 59	Стация	Масштаб
	И	
	Лист	Листов

Справ. #	Перв. примен.

Инв. # подписи	Подпись и дата	Взам.инв.#	Взам.#дубл.	Подпись и дата

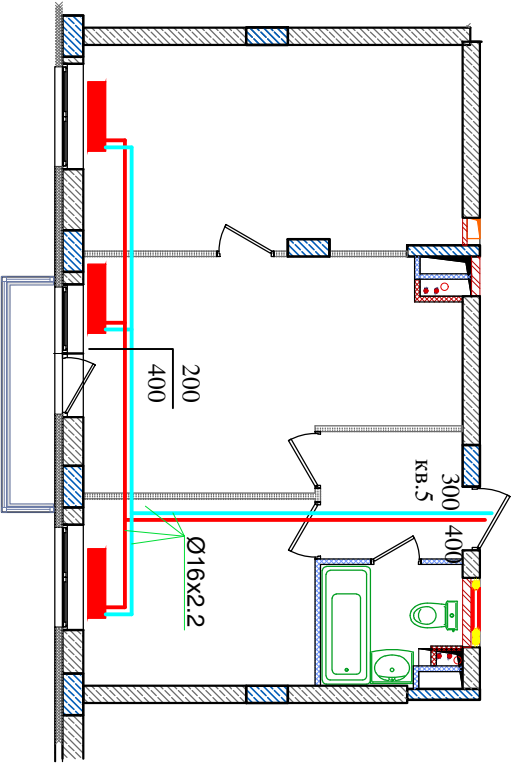


Изм	Кол	Лист	Док	Подпись	Дата
Разраб.					
Пров.					
Т.контр.					
Н.контр.					
Утв.					

Парк Европейский дом 20		
Схема разводки отопления		
Для уточнения звонить 89064076598		
Квартира 60		И
		Лист
		Листов
Стадия	Масса	Масштаб

Справ. #	Перв. примен.

Инв. # подписи	Подпись и дата	Взам.инв.#	Взам.#дубл.	Подпись и дата

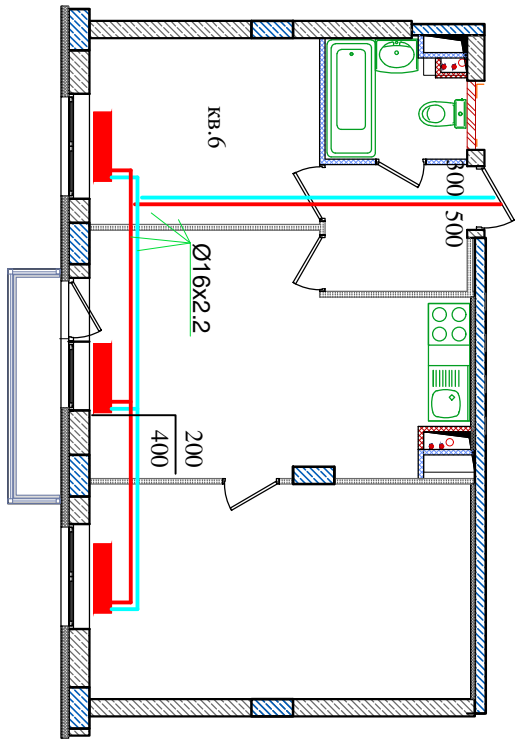


Изм	Кол	Лист	Док	Подпись	Дата
Разраб.					
Пров.					
Т.контр.					
Н.контр.					
УТВ.					

Парк Европейский дом 20		
Схема разводки отопления Для уточнения звонить 89064076598		
И	Стадия	Масса
Лист	Листов	Масштаб
Квартира 61		

Справ. #	Перв. примен.

Инв. # подписи	Подпись и дата	Взам.инв.#	Взам.#дубл.	Подпись и дата

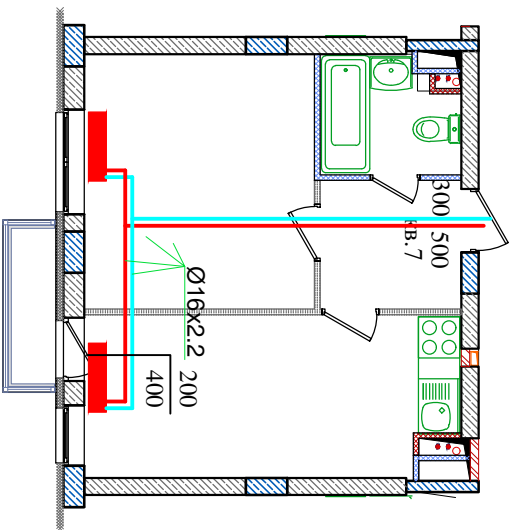


Изм	Кол	Лист	Док	Подпись	Дата
Разраб.					
Пров.					
Т.контр.					
Н.контр.					
Утв.					

Парк Европейский дом 20		
Схема разводки отопления Для уточнения звонить 89064076598		
Квартира 62	И	Лист
	Лист	Листов
Стадия	Масса	Масштаб

Справ. #	Перв. примен.

Инва. # подписи	Подпись и дата	Взам.инв.#	Взам.#дубл.	Подпись и дата


Изм	Кол	Лист	Док	Подпись	Дата
Разраб.					
Пров.					
Т.контр.					
Н.контр.					
УТВ.					

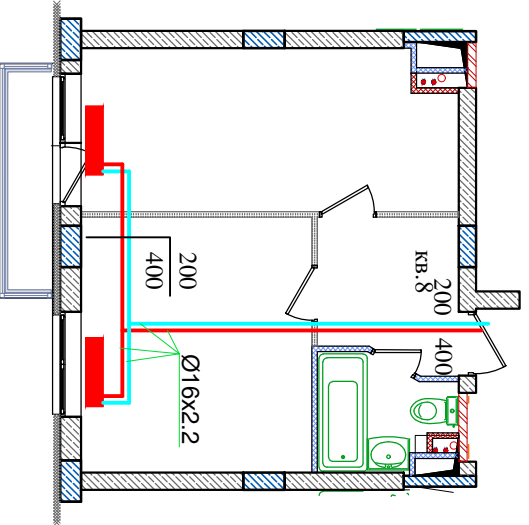

Парк Европейский дом 20		
Схема разводки отопления Для уточнения звонить 89064076598		
Квартира 63		
Стация	Масса	Масштаб
И		
Лист	Листов	

Справ. #	Перв. примен.
----------	---------------

Инв. # подписи	Подпись и дата	Взам.инв.#	Взам.#дубл.	Подпись и дата
----------------	----------------	------------	-------------	----------------

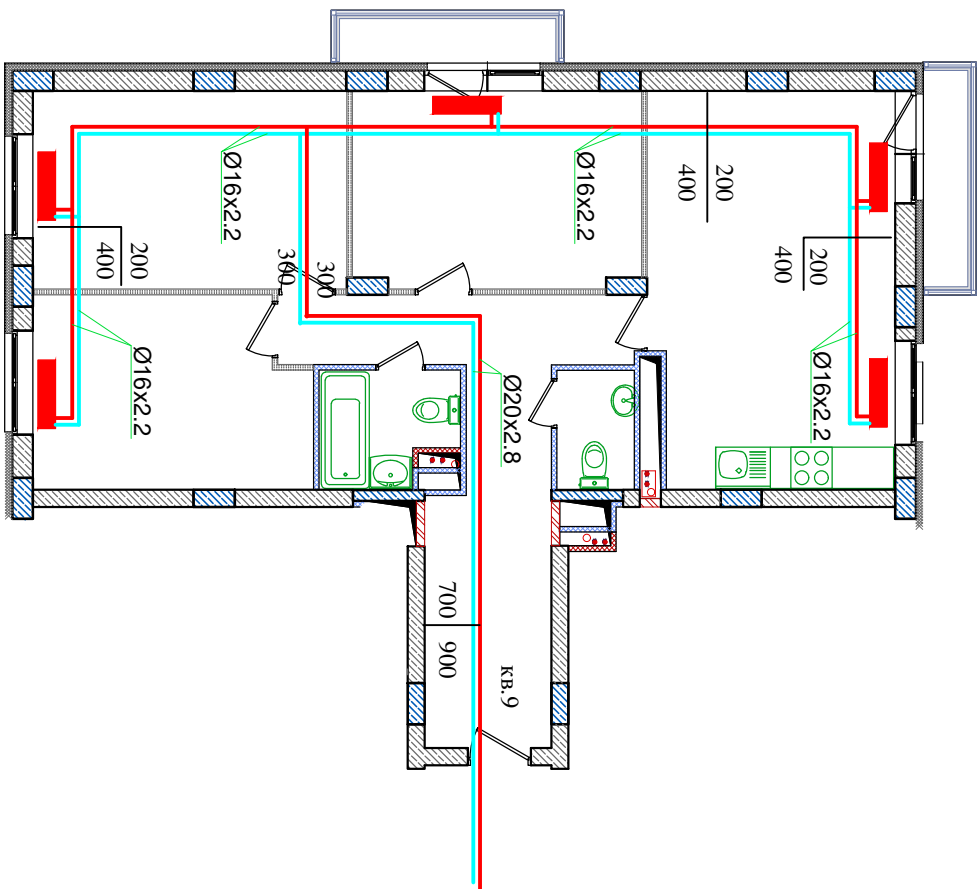


Изм	Кол	Лист	Док	Подпись	Дата
Разраб.					
Пров.					
Т.контр.					
Н.контр.					
Утв.					

Парк Европейский дом 20		
Схема разводки отопления Для уточнения звонить 89064076598		
Квартира 64	И	Лист
	Лист	Листов

Справ. #	Перв. примен.

Инв. # подписи	Подпись и дата	Взам.инв.#	Взам.#дубл.	Подпись и дата

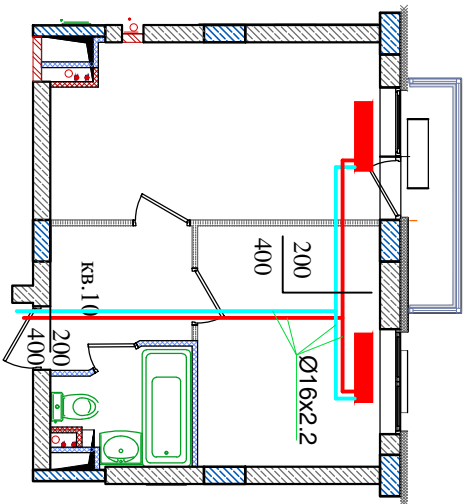


Изм	Кол	Лист	Док	Подпись	Дата
Разраб.					
Пров.					
Т. контр.					
Н. контр.					
Утв.					

Парк Европейский дом 20		
Схема разводки отопления Для уточнения звонить 89064076598		
Квартира 65	Стация	Масштаб
	И	
Квартира 65	Лист	Листов

Справ. #	Перв. примен.


Инв. # подписи	Подпись и дата	Взам.инв.#	Взам.#дубл.	Подпись и дата

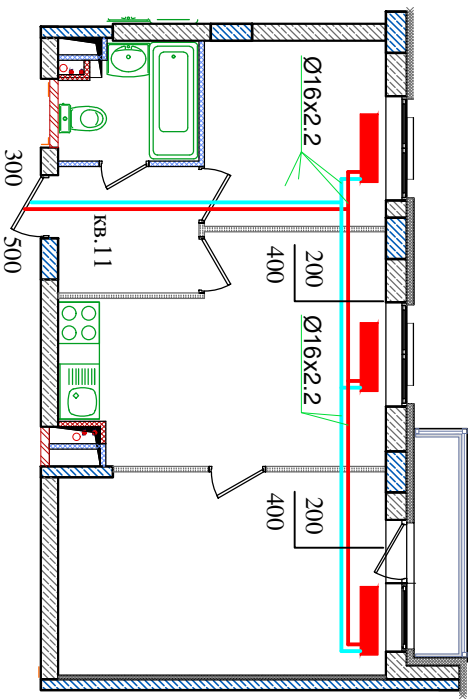

Парк Европейский дом 20					
Изм	Кол	Лист	Док	Подпись	Дата
Разраб.					
Пров.					
Т.контр.					
Н.контр.					
Утв.					
Схема разводки отопления Для уточнения звонить 89064076598					
Квартира 66			Стадия	Масса	Масштаб
			И		
			Лист	Листов	

Справ. #	Перв. примен.

Инв. # подписи	Подпись и дата	Взам.инв.#	Взам.#дубл.	Подпись и дата

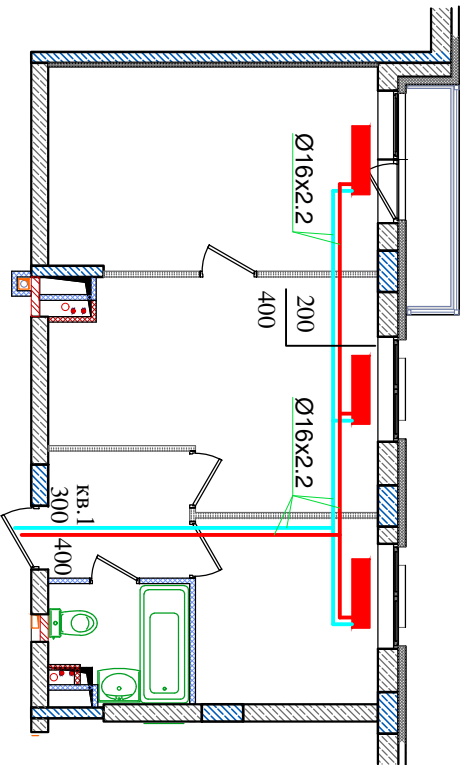

Изм	Кол	Лист	Док	Подпись	Дата
Разраб.					
Пров.					
Т. контр.					
Н. контр.					
Утв.					

Парк Европейский дом 20


Схема разводки отопления
Для уточнения звонить 89064076598

Квартира 67

Стация	Масса	Масштаб
И		
Лист		Листов

Справ. #	Перв. примен.

Инв. # подписи	Подпись и дата	Взам.инв.#	Взам.#дубл.	Подпись и дата

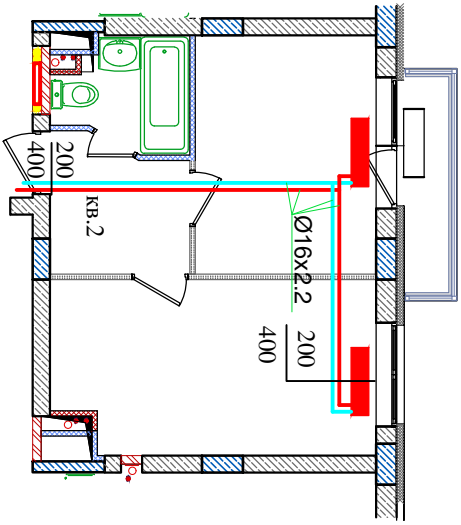


Изм	Кол	Лист	Док	Подпись	Дата
Разраб.					
Пров.					
Т.контр.					
Н.контр.					
УТВ.					

Парк Европейский дом 20		
Схема разводки отопления Для уточнения звонить 89064076598		
Квартира 68	И	Масштаб
	Лист	Листов

Справ. #	Перв. примен.

Инв. # подписи	Подпись и дата	Взам.инв.#	Взам.#дубл.	Подпись и дата

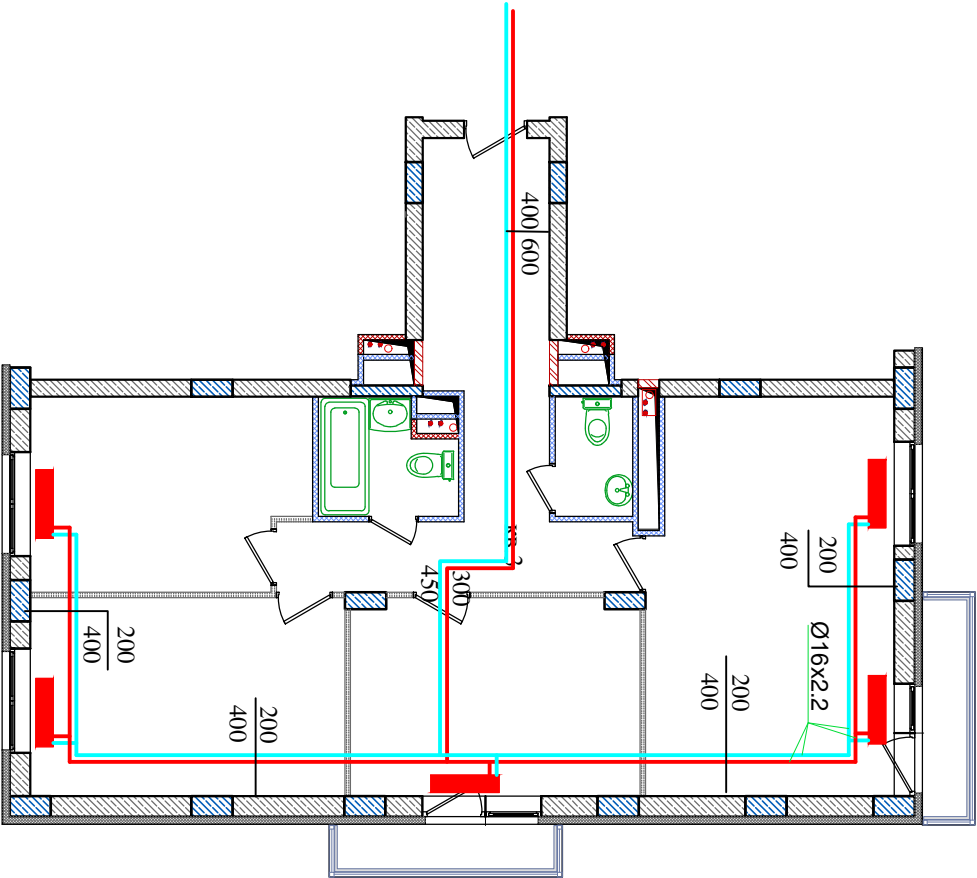


Изм	Кол	Лист	Док	Подпись	Дата
Разраб.					
Пров.					
Т.контр.					
Н.контр.					
Утв.					

Парк Европейский дом 20		
Схема разводки отопления		
Для уточнения звонить 89064076598		
Квартира 69		
Стадия	Масса	Масштаб
И		
Лист	Листов	

Справ. #	Перв. примен.

Инв. # подписи	Подпись и дата	Взам.инв.#	Взам.#дубл.	Подпись и дата


Изм	Кол	Лист	Док	Подпись	Дата
Разраб.					
Пров.					
Т.контр.					
Н.контр.					
Утв.					

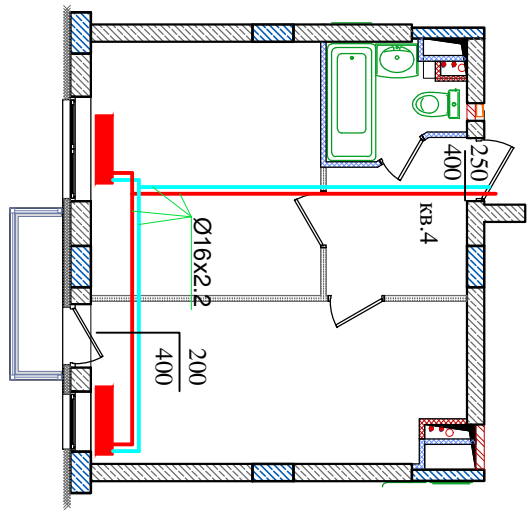

Парк Европейский дом 20					
Схема разводки отопления Для уточнения звонить 89064076598					
Квартира 70			Стадия	Масса	Масштаб
			И		
			Лист	Листов	

Справ. #	Перв. примен.

Инв. # подписи	Подпись и дата	Взам.инв.#	Взам.#дубл.	Подпись и дата

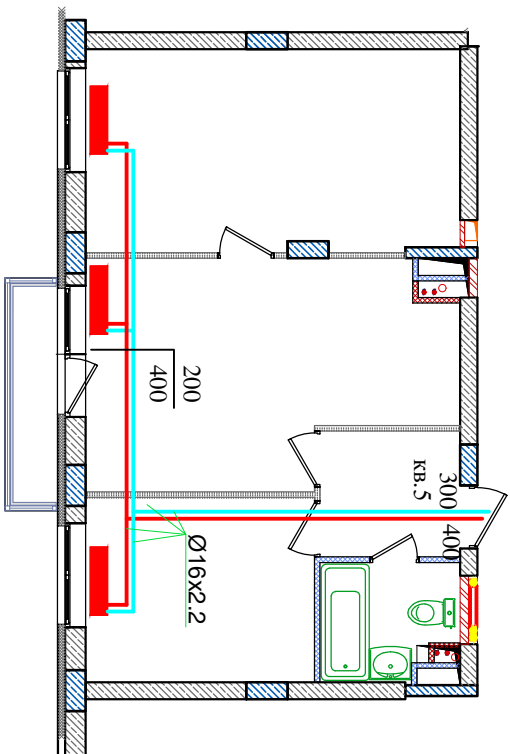


Парк Европейский дом 20									
Схема разводки отопления									
Для уточнения звонить 89064076598									
Изм	Кол	Лист	Док	Подпись	Дата	И	Стадия	Масса	Масштаб
Разраб.									
Пров.									
Т.контр.									
Н.контр.									
Утв.									
Квартира 71						Лист	Листов		

Справ. #	Перв. примен.

Подпись и дата	Взам.инв.#	Взам.#дубл.	Подпись и дата

Подпись и дата	Инв. # подписи

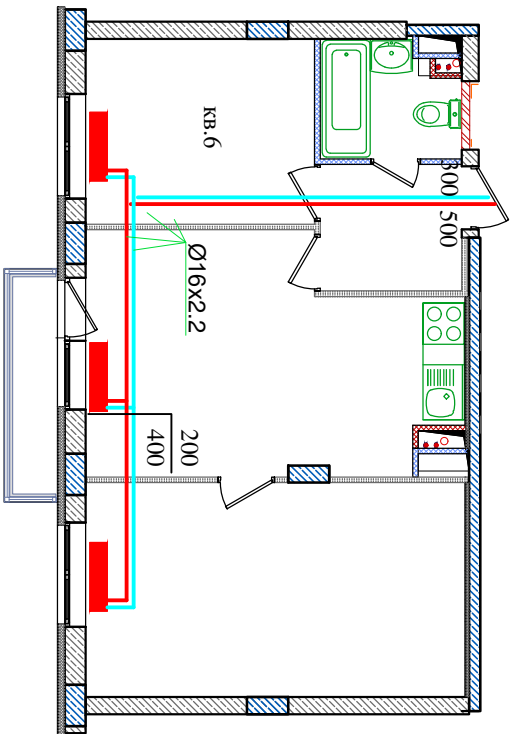


Изм	Кол	Лист	Док	Подпись	Дата
Разраб.					
Пров.					
Т.контр.					
Н.контр.					
Утв.					

Парк Европейский дом 20		
Схема разводки отопления Для уточнения звонить 89064076598		
Квартира 72	Стадия	Масштаб
	И	
Квартира 72	Лист	Листов

Справ. #	Перв. примен.

Инв. # подписи	Подпись и дата	Взам.инв.#	Взам.#дубл.	Подпись и дата

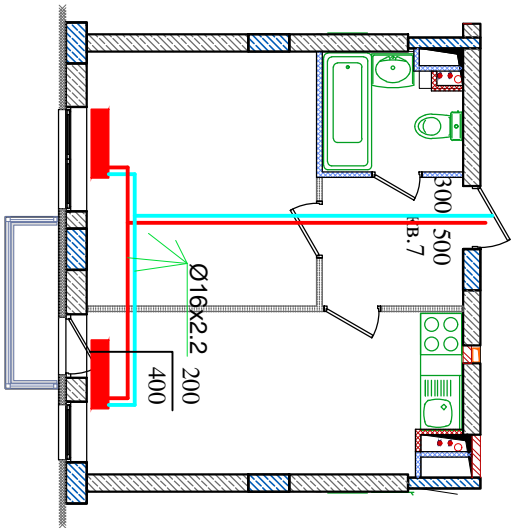


Изм	Кол	Лист	Док	Подпись	Дата
Разраб.					
Пров.					
Т.контр.					
Н.контр.					
Утв.					

Парк Европейский дом 20		
Схема разводки отопления		
Для уточнения звонить 89064076598		
Квартира 73	Стадия	Масштаб
	И	И
Квартира 73	Лист	Листов

Справ. #	Перв. примен.

Инв. # подписи	Подпись и дата	Взам.инв.#	Взам.#дубл.	Подпись и дата


Изм	Кол	Лист	Док	Подпись	Дата
Разраб.					
Пров.					
Т.контр.					
Н.контр.					
Утв.					

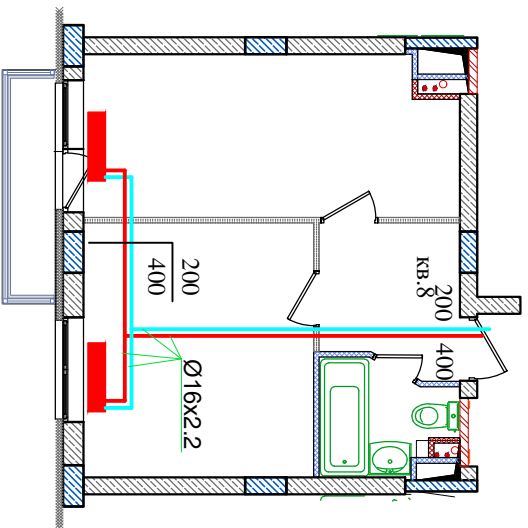

Парк Европейский дом 20		
Схема разводки отопления Для уточнения звонить 89064076598		
Квартира 74	Стация	Масштаб
	И	
Лист	Масса	Листов

Справ. #	Перв. примен.

Инв. # подписи	Подпись и дата	Взам.инв.#	Взам.#дубл.	Подпись и дата

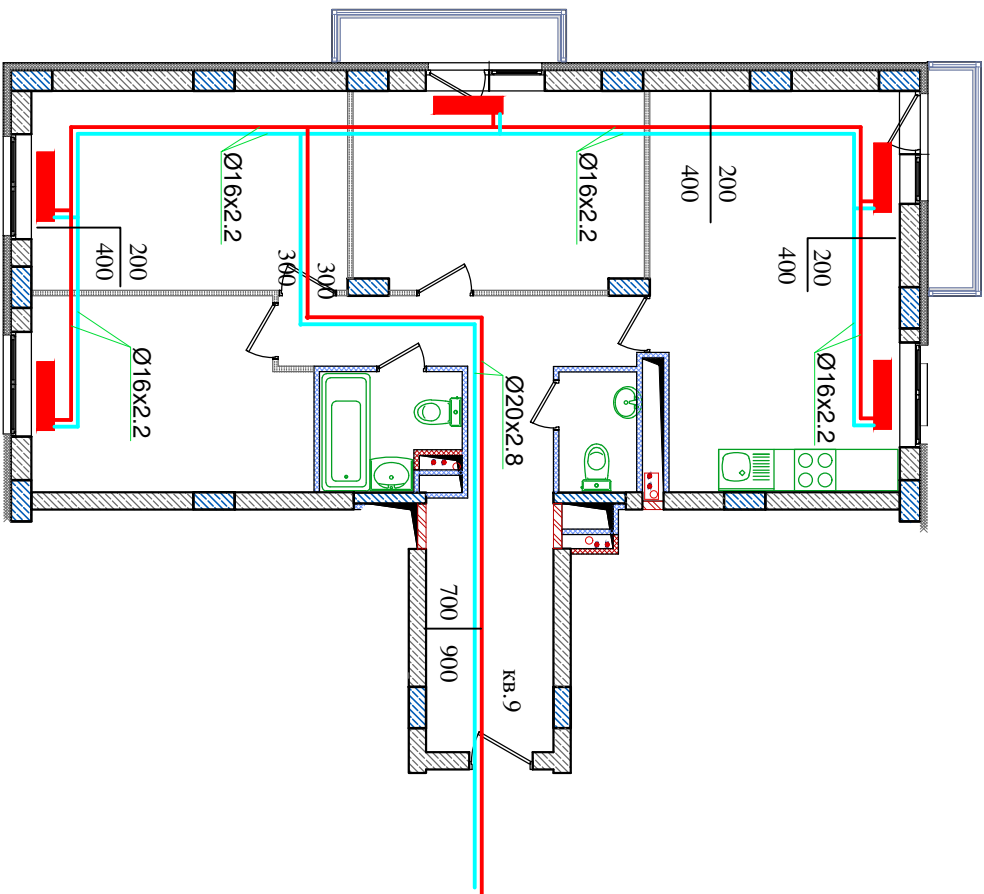


Изм	Кол	Лист	Док	Подпись	Дата
Разраб.					
Пров.					
Т.контр.					
Н.контр.					
Утв.					

Парк Европейский дом 20		
Квартира 75		
Схема разводки отопления Для уточнения звонить 89064076598		
Стадия	Масса	Масштаб
И		
Лист	Листов	

Справ. #	Перв. примен.

Инв. # подписи	Подпись и дата	Взам.инв.#	Взам.#дубл.	Подпись и дата

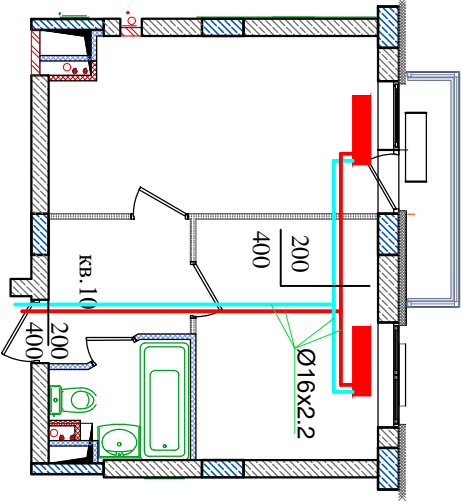

Изм	Кол	Лист	Док	Подпись	Дата
Разраб.					
Пров.					
Т.контр.					
Н.контр.					
Утв.					

Парк Европейский дом 20


Схема разводки отопления
Для уточнения звонить 89064076598

Квартира 76

И	Стация	Масса	Масштаб
	Лист	Листов	

Справ. #	Перв. примен.


Инв. # подписи	Подпись и дата	Взам.инв.#	Взам.#дубл.	Подпись и дата

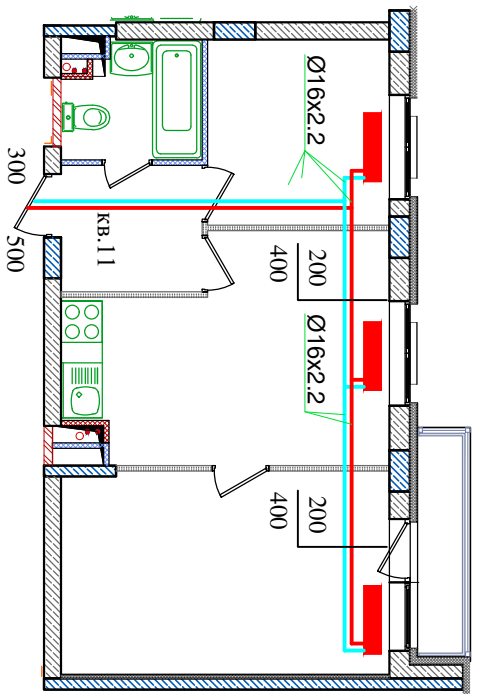

Парк Европейский дом 20									
Схема разводки отопления									
Для уточнения звонить 89064076598									
Изм	Кол	Лист	Док	Подпись	Дата	Стадия	Масса	Масштаб	И
Разраб.									
Пров.									
Т.контр.						Лист		Листов	
Н.контр.									
Утв.									
Квартира 77									

Справ. #	Перв. примен.


Инв. # подписи	Подпись и дата	Взам.инв.#	Взам.#дубл.	Подпись и дата

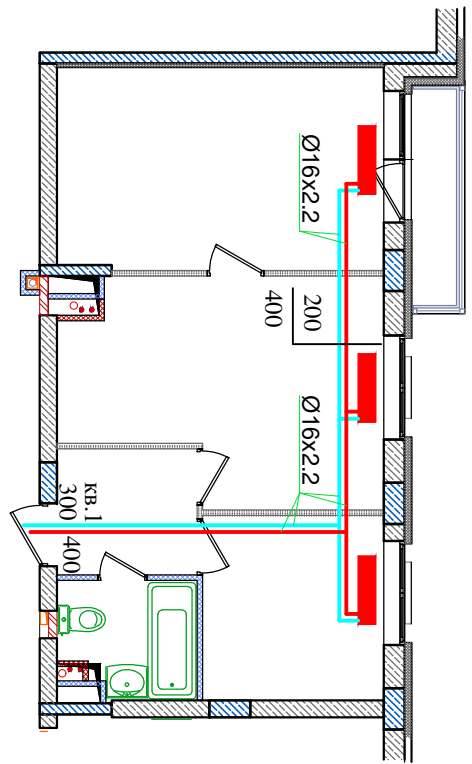

Изм	Кол	Лист	Док	Подпись	Дата
Разраб.					
Пров.					
Т.контр.					
Н.контр.					
Утв.					

Парк Европейский дом 20		
Схема разводки отопления Для уточнения звонить 89064076598		
Квартира 78	И	Листов
	Лист	Листов

Справ. #	Перв. примен.

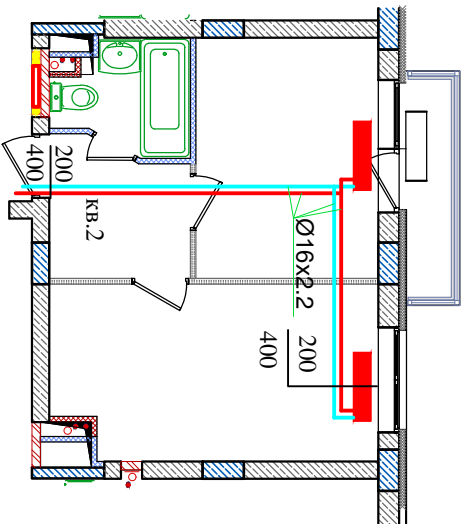


Инв. # подписи	Подпись и дата	Взам.инв.#	Взам.#дубл.	Подпись и дата

Изм	Кол	Лист	Док	Подпись	Дата
Разраб.					
Пров.					
Т. контр.					
Н. контр.					
Утв.					

Парк Европейский дом 20		
Схема разводки отопления		
Для уточнения звонить 89064076598		
Квартира 79	Стадия	Масштаб
	И	
Квартира 79	Лист	Листов

Справ. #	Перв. примен.

Инв. # подписи	Подпись и дата	Взам.инв.#	Взам.#дубл.	Подпись и дата

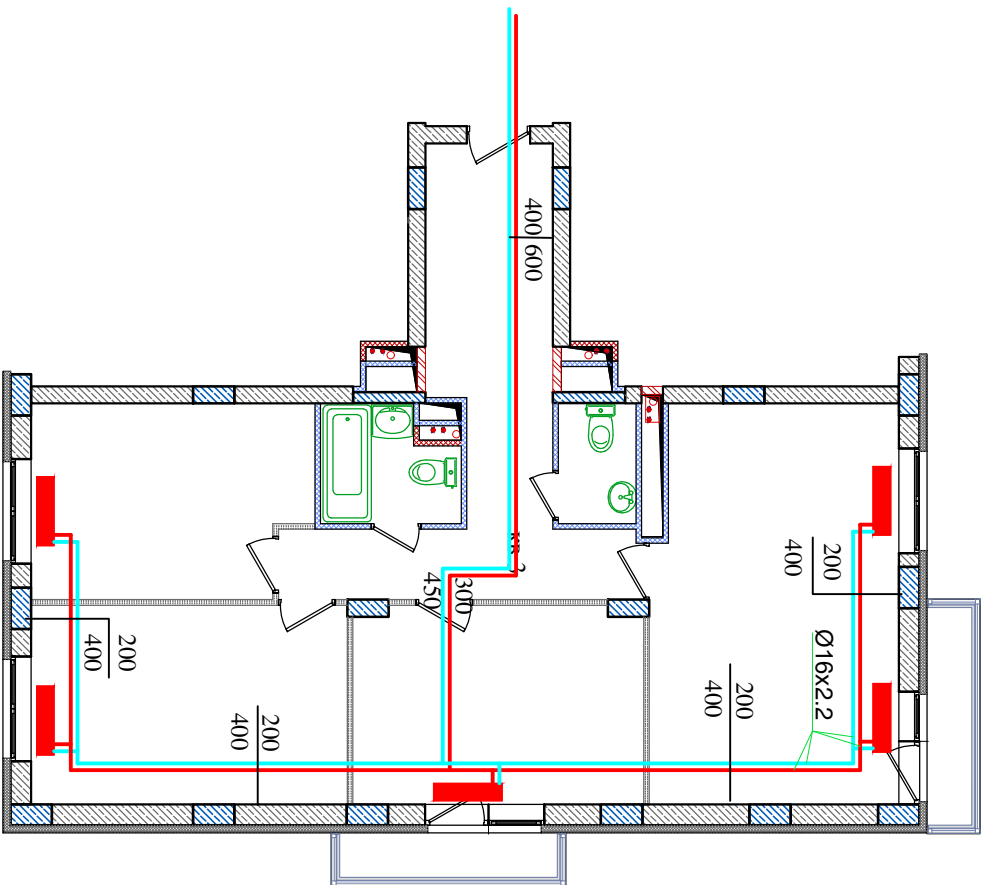


Изм	Кол	Лист	Док	Подпись	Дата
Разраб.					
Пров.					
Т.контр.					
Н.контр.					
Утв.					

Парк Европейский дом 20			
Схема разводки отопления Для уточнения звонить 89064076598			
Квартира 80	Стация	Масса	Масштаб
	И		
	Лист		Листов

Справ. #	Перв. примен.

Инв. # подписи	Подпись и дата	Взам.инв.#	Взам.#дубл.	Подпись и дата

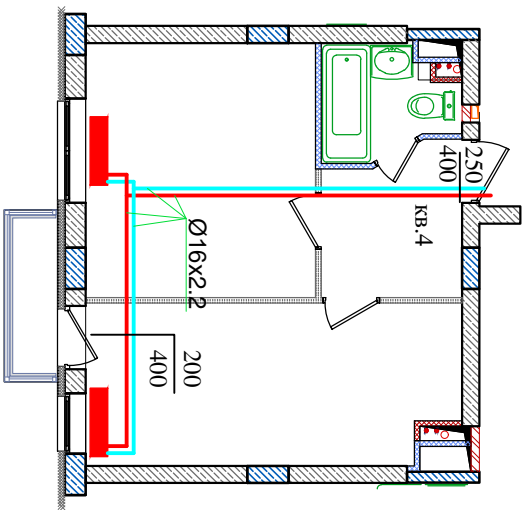


Изм	Кол	Лист	Док	Подпись	Дата
Разраб.					
Пров.					
Т.контр.					
Н.контр.					
Утв.					

Парк Европейский дом 20		
Схема разводки отопления Для уточнения звонить 89064076598		
Квартира 81	И	Листов
	Лист	Листов

Справ. #	Перв. примен.


Инв. # подписи	Подпись и дата	Взам.инв.#	Взам.#дубл.	Подпись и дата

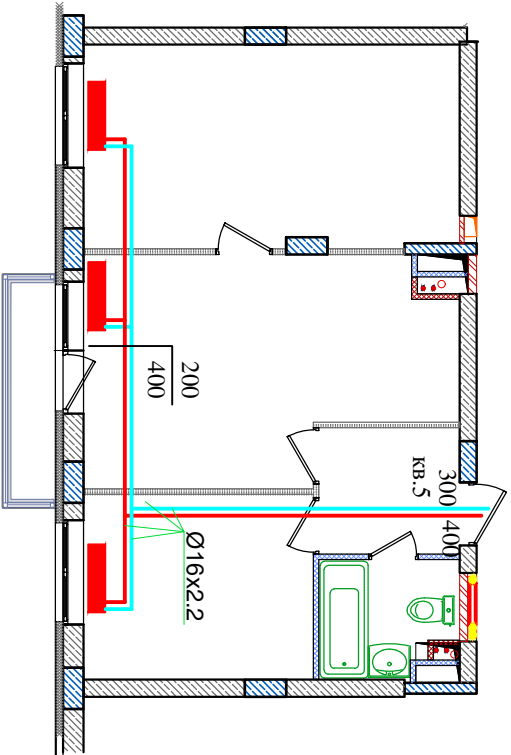

Парк Европейский дом 20					
Изм	Кол	Лист	Док	Подпись	Дата
Разраб.					
Пров.					
Т.контр.					
Н.контр.					
Утв.					
Схема разводки отопления Для уточнения звонить 89064076598					
Квартира 82			Стадия	Масштаб	Масштаб
			И		
			Лист	Листов	

Справ. #	Перв. примен.

Инв. # подписи	Подпись и дата	Взам.инв.#	Взам.#дубл.	Подпись и дата

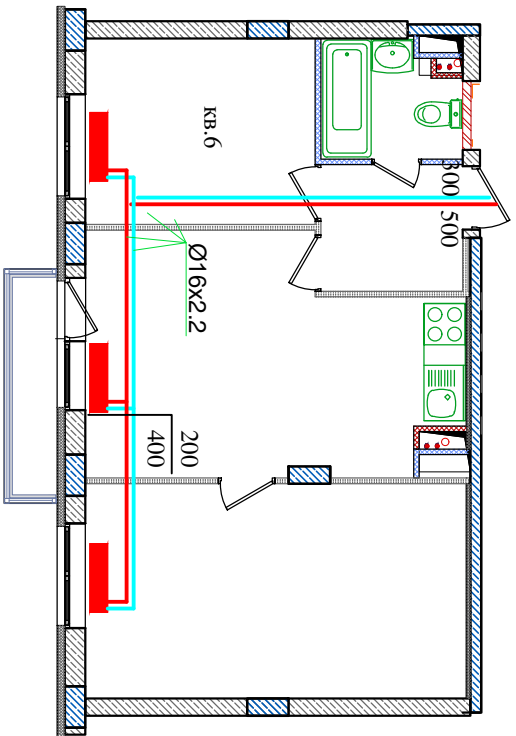

Изм	Кол	Лист	Док	Подпись	Дата
Разраб.					
Пров.					
Т.контр.					
Н.контр.					
Утв.					

Парк Европейский дом 20


Схема разводки отопления
Для уточнения звонить 89064076598

Квартира 83

Стадия	Масса	Масштаб
И		
Лист		Листов

Справ. #	Перв. примен.

Инв. # подписи	Подпись и дата	Взам.инв.#	Взам.#дубл.	Подпись и дата

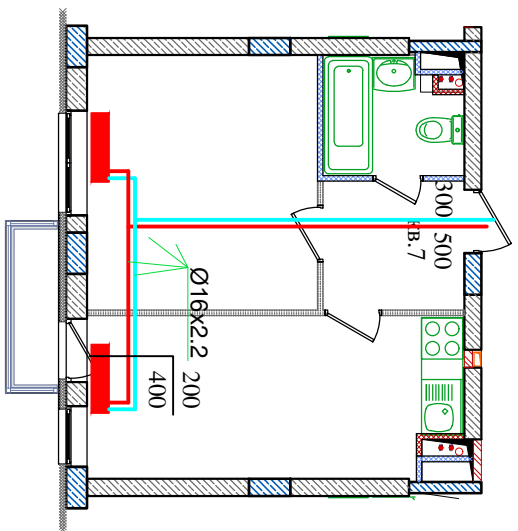


Изм	Кол	Лист	Док	Подпись	Дата
Разраб.					
Пров.					
Т.контр.					
Н.контр.					
Утв.					

Парк Европейский дом 20		
Схема разводки отопления		
Для уточнения звонить 89064076598		
Квартира 84	Стадия	Масштаб
	И	
Квартира 84	Лист	Листов

Справ. #	Перв. примен.

Инв. # подписи	Подпись и дата	Взам.инв.#	Взам.#дубл.	Подпись и дата

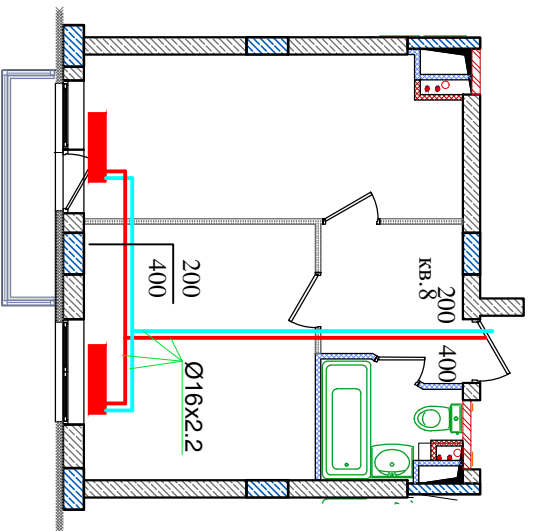


Изм	Кол	Лист	Док	Подпись	Дата
Разраб.					
Пров.					
Т.контр.					
Н.контр.					
Утв.					

Парк Европейский дом 20		
Схема разводки отопления		
Для уточнения звонить 89064076598		
Квартира 85		Листов
Стадия	Масса	Масштаб
И		

Справ. #	Перв. примен.

Инв. # подписи	Подпись и дата	Взам.инв.#	Взам.#дубл.	Подпись и дата

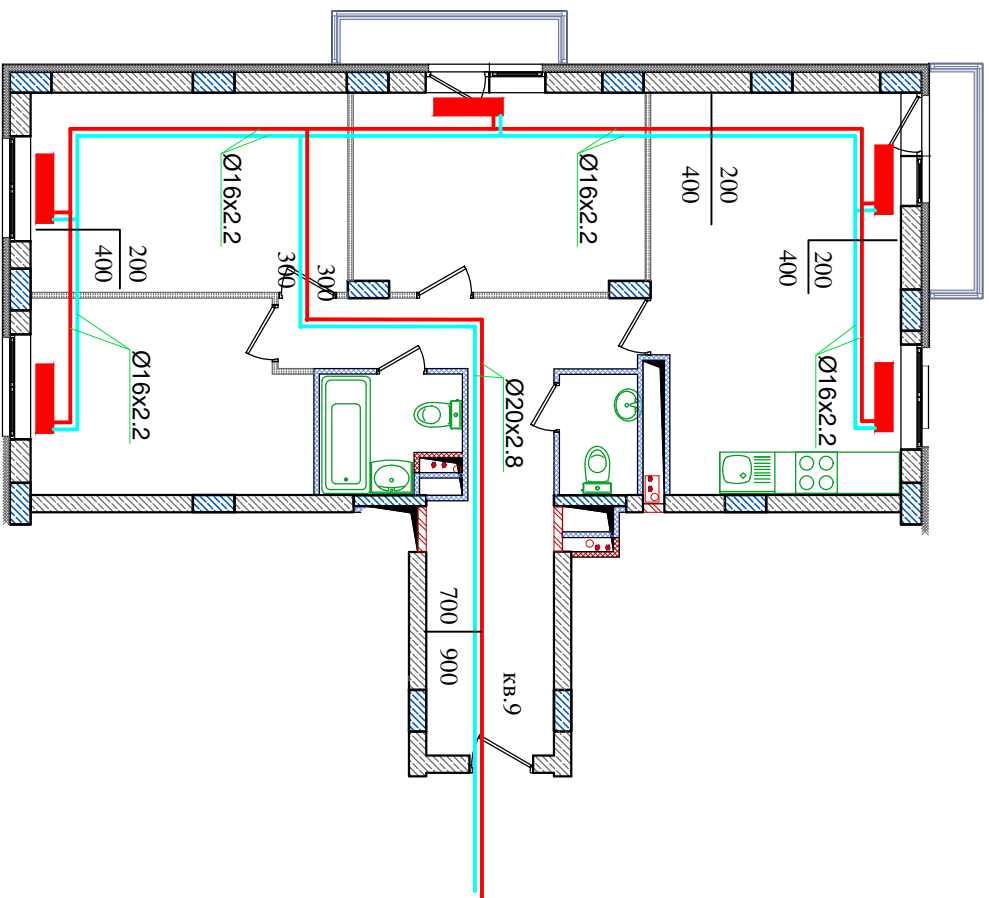

Изм	Кол	Лист	Док	Подпись	Дата
Разраб.					
Пров.					
Т.контр.					
Н.контр.					
Утв.					

Парк Европейский дом 20


Схема разводки отопления
Для уточнения звонить 89064076598

Квартира 86

Стадия	Масса	Масштаб
И		
Лист		Листов

Справ. #	Перв. примен.

Инв. # подписи	Подпись и дата	Взам.инв.#	Взам.#дубл.	Подпись и дата

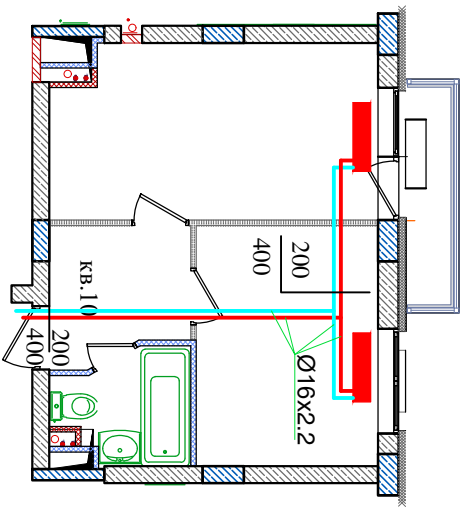

Изм	Кол	Лист	Док	Подпись	Дата
Разраб.					
Пров.					
Т.контр.					
Н.контр.					
Утв.					

Парк Европейский дом 20


Схема разводки отопления
Для уточнения звонить 89064076598

Квартира 87

И	Стадия	Масса	Масштаб
	Лист	Листов	

Справ. #	Перв. примен.

Инв. # подписи	Подпись и дата	Взам.инв.#	Взам.#дубл.	Подпись и дата

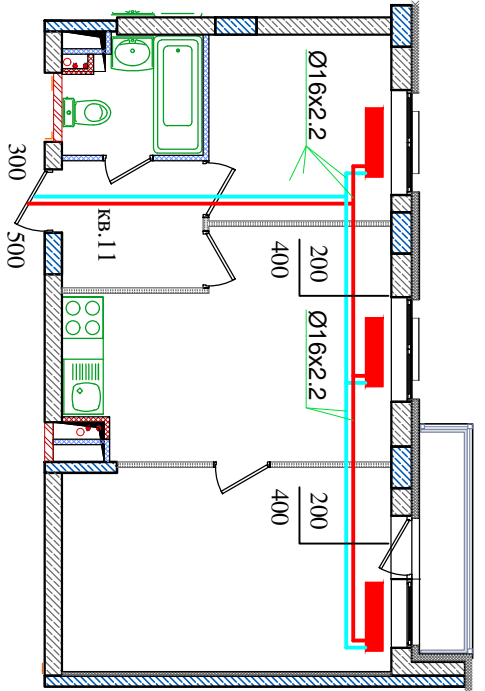


Изм	Кол	Лист	Док	Подпись	Дата
Разраб.					
Пров.					
Т.контр.					
Н.контр.					
УТВ.					

Парк Европейский дом 20		
Схема разводки отопления Для уточнения звонить 89064076598		
Квартира 88	И	Листов
	Лист	Листов

Справ. #	Перв. примен.

Инв. # подписи	Подпись и дата	Взам.инв.#	Взам.#дубл.	Подпись и дата

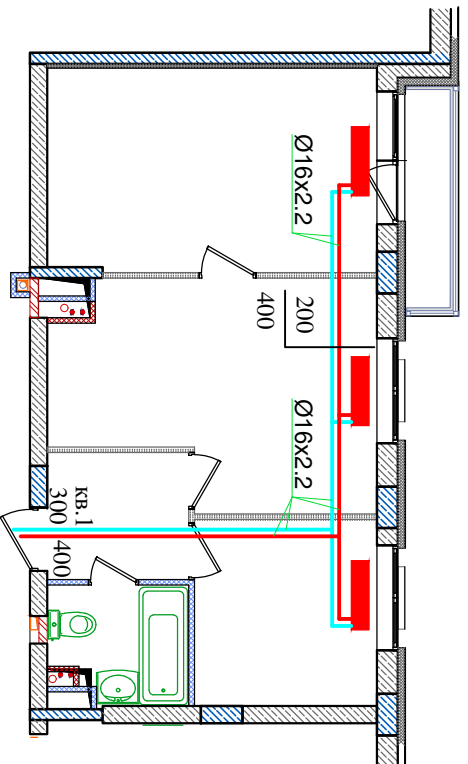


Изм	Кол	Лист	Док	Подпись	Дата
Разраб.					
Пров.					
Т.контр.					
Н.контр.					
Утв.					

Парк Европейский дом 20		
Схема разводки отопления		
Для уточнения звонить 89064076598		
Квартира 89		И
Лист		Листов

Справ. #	Перв. примен.

Инв. # подписи	Подпись и дата	Взам.инв.#	Взам.#дубл.	Подпись и дата

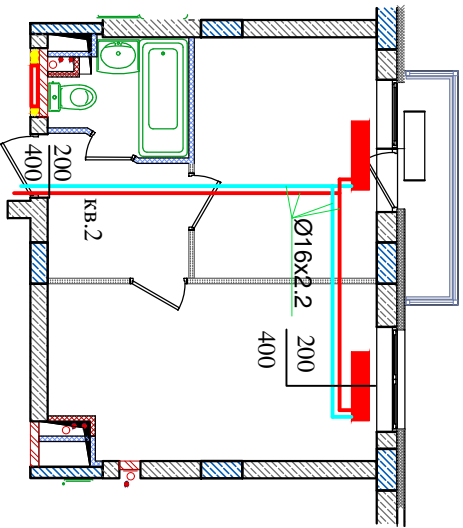


Изм	Кол	Лист	Док	Подпись	Дата
Разраб.					
Пров.					
Т.контр.					
Н.контр.					
Утв.					

Парк Европейский дом 20		
Схема разводки отопления Для уточнения звонить 89064076598		
Квартира 90	Стадия	Масштаб
	И	
	Лист	Листов

Справ. #	Перв. примен.

Инв. # подписи	Подпись и дата	Взам.инв.#	Взам.#дубл.	Подпись и дата

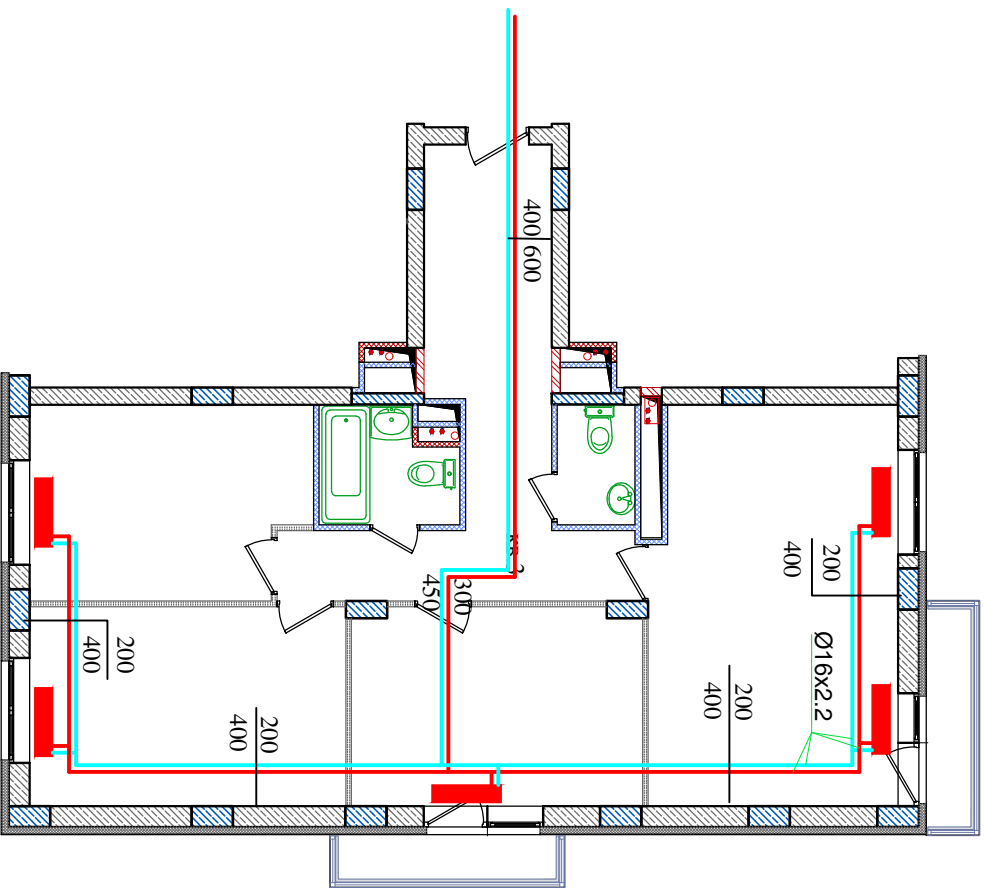


Изм	Кол	Лист	Док	Подпись	Дата
Разраб.					
Пров.					
Т.контр.					
Н.контр.					
Утв.					

Парк Европейский дом 20		
Схема разводки отопления Для уточнения звонить 89064076598		
Квартира 91	И	Листов
	Лист	

Справ. #	Перв. примен.

Инв. # подписи	Подпись и дата	Взам.инв.#	Взам.#дубл.	Подпись и дата

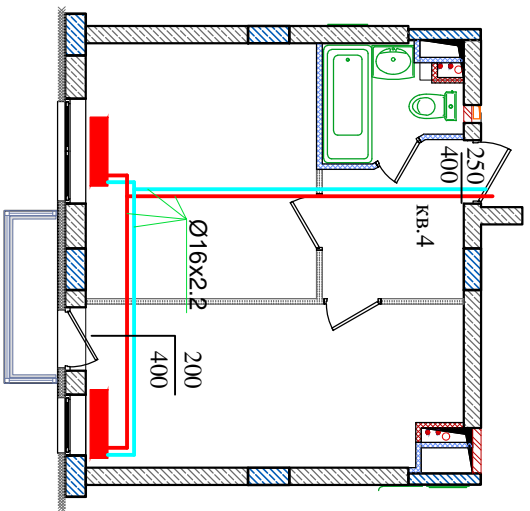

Изм	Кол	Лист	Док	Подпись	Дата
Разраб.					
Пров.					
Т.контр.					
Н.контр.					
Утв.					

Парк Европейский дом 20


Схема разводки отопления
Для уточнения звонить 89064076598

Квартира 92

Стадия	Масса	Масштаб
И		
Лист		Листов

Справ. #	Перв. примен.

Инв. # подписи	Подпись и дата	Взам.инв.#	Взам.#дубл.	Подпись и дата

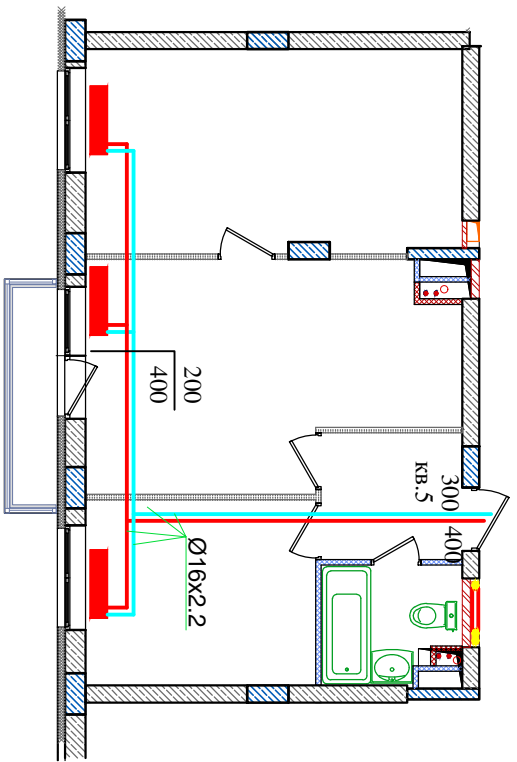

Изм	Кол	Лист	Док	Подпись	Дата
Разраб.					
Пров.					
Т.контр.					
Н.контр.					
Утв.					

Парк Европейский дом 20


Схема разводки отопления
Для уточнения звонить 89064076598

Квартира 93

И	Стадия	Масса	Масштаб
	Лист	Листов	

Справ. #	Перв. примен.

Инв. # подписи	Подпись и дата	Взам.инв.#	Взам.#дубл.	Подпись и дата

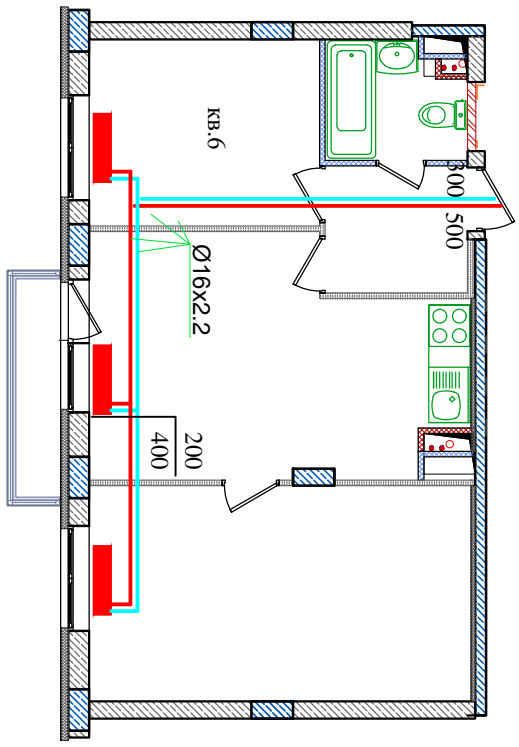


Изм	Кол	Лист	Док	Подпись	Дата
Разраб.					
Пров.					
Т.контр.					
Н.контр.					
Утв.					

Парк Европейский дом 20		
Схема разводки отопления Для уточнения звонить 89064076598		
Квартира 94	Стадия	Масштаб
	И	
Лист	Листов	

Справ. #	Перв. примен.

Инв. # подписи	Подпись и дата	Взам.инв.#	Взам.#дубл.	Подпись и дата

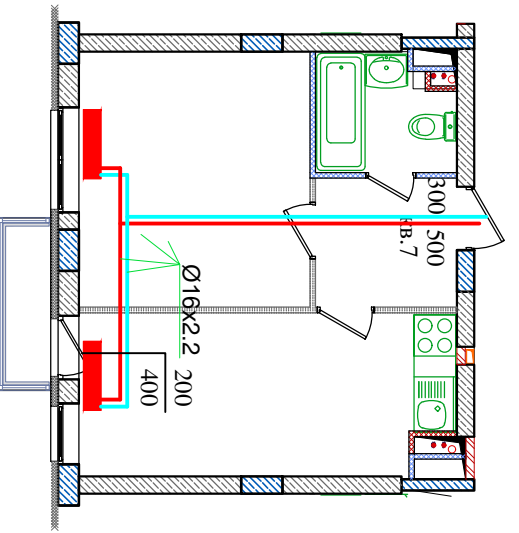


Изм	Кол	Лист	Док	Подпись	Дата
Разраб.					
Пров.					
Т.контр.					
Н.контр. утв.					

Парк Европейский дом 20		
Схема разводки отопления Для уточнения звонить 89064076598		
Квартира 95	Стадия	Масштаб
	И	
Лист	Листов	

Справ. #	Перв. примен.

Инв. # подписи	Подпись и дата	Взам.инв.#	Взам.#дубл.	Подпись и дата

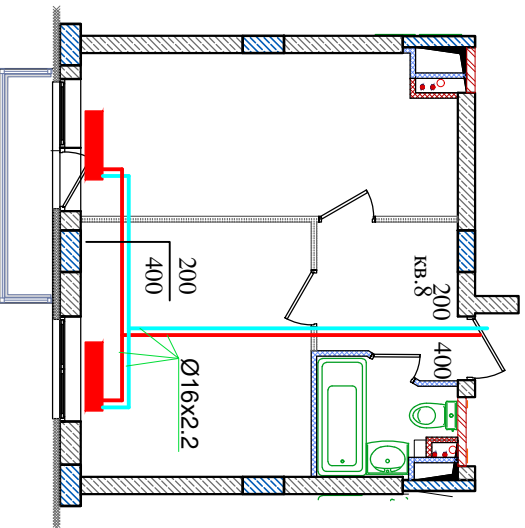


Изм	Кол	Лист	Док	Подпись	Дата
Разраб.					
Пров.					
Т.контр.					
Н.контр.					
Утв.					

Парк Европейский дом 20		
Схема разводки отопления Для уточнения звонить 89064076598		
Квартира 96	И	Листов
	Лист	

Справ. #	Перв. примен.

Подпись и дата	Взам.инв.#	Взам.#дубл.	Подпись и дата

Инв. # подписи	Подпись и дата

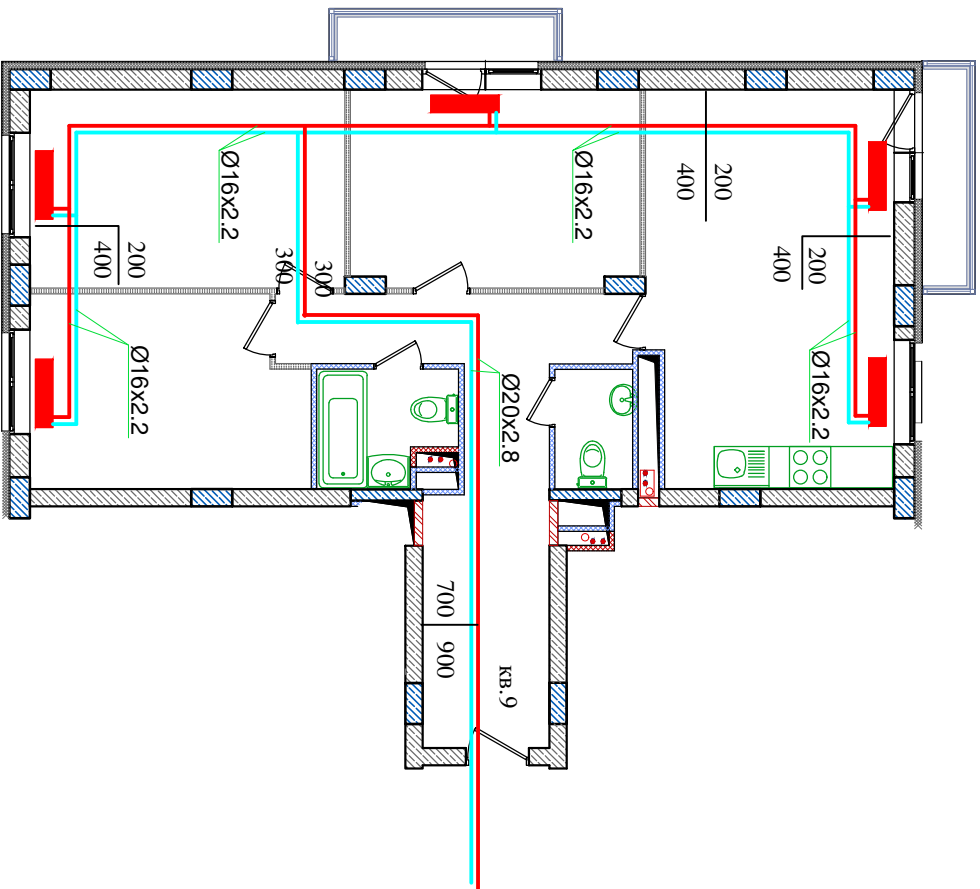

Изм	Кол	Лист	Док	Подпись	Дата
Разраб.					
Пров.					
Т.контр.					
Н.контр.					
Утв.					

Парк Европейский дом 20


Схема разводки отопления
Для уточнения звонить 89064076598

Квартира 97

Стация	Масса	Масштаб
И		
Лист	Листов	

Справ. #	Перв. примен.

Инв. # подписи	Подпись и дата	Взам.инв.#	Взам.#дубл.	Подпись и дата

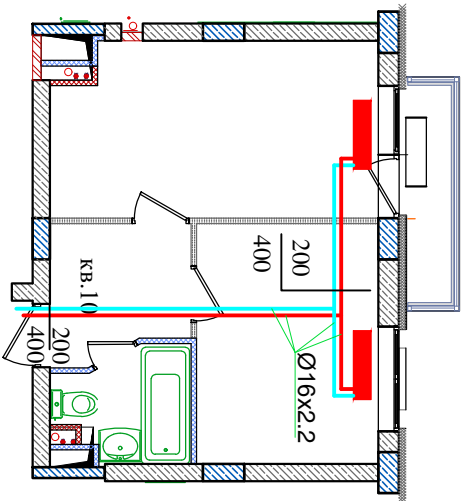

Изм	Кол	Лист	Док	Подпись	Дата
Разраб.					
Пров.					
Т.контр.					
Н.контр.					
Утв.					

Парк Европейский дом 20


Схема разводки отопления
Для уточнения звонить 89064076598

Квартира 98

Стадия	Масса	Масштаб
И		
Лист	Листов	

Справ. #	Перв. примен.

Инв. # подписи	Подпись и дата	Взам.инв.#	Взам.#дубл.	Подпись и дата

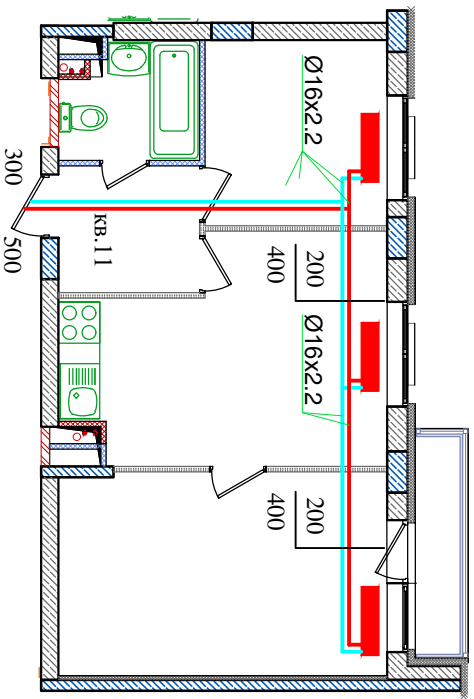


Изм	Кол	Лист	Док	Подпись	Дата
Разраб.					
Пров.					
Т. контр.					
Н. контр.					
Утв.					

Парк Европейский дом 20		
Схема разводки отопления Для уточнения звонить 89064076598		
Квартира 99	Стация	Масштаб
	И	
Лист	Лист	Листов

Справ. #	Перв. примен.

Инва. # подписи	Подпись и дата	Взам.инв.#	Взам.#дубл.	Подпись и дата


Изм	Кол	Лист	Док	Подпись	Дата
Разраб.					
Пров.					
Т.контр.					
Н.контр.					
Утв.					

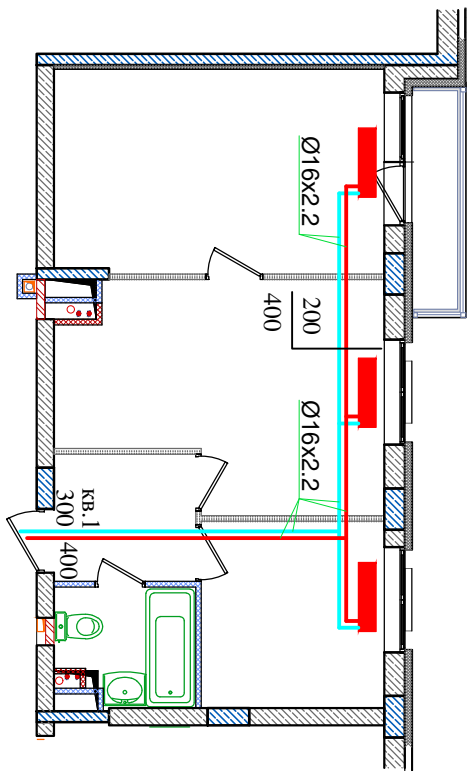

Парк Европейский дом 20		
Схема разводки отопления Для уточнения звонить 89064076598		
Квартира 100	И	Лист
	Лист	Листов
Стадия	Масса	Масштаб

Справ. #	Перв. примен.

Инв. # подписи	Подпись и дата	Взам.инв.#	Взам.#дубл.	Подпись и дата

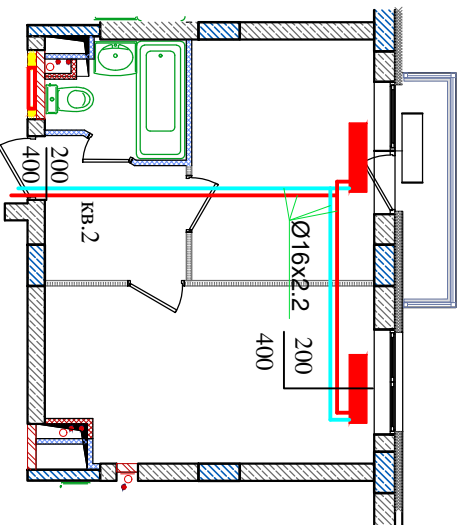

Изм	Кол	Лист	Док	Подпись	Дата
Разраб.					
Пров.					
Т.контр.					
Н.контр.					
Утв.					

Парк Европейский дом 20


Схема разводки отопления
Для уточнения звонить 89064076598

Квартира 101

И	Стадия	Масса	Масштаб
	Лист	Листов	

Справ. #	Перв. примен.

Инв. # подписи	Подпись и дата	Взам.инв.#	Взам.#дубл.	Подпись и дата

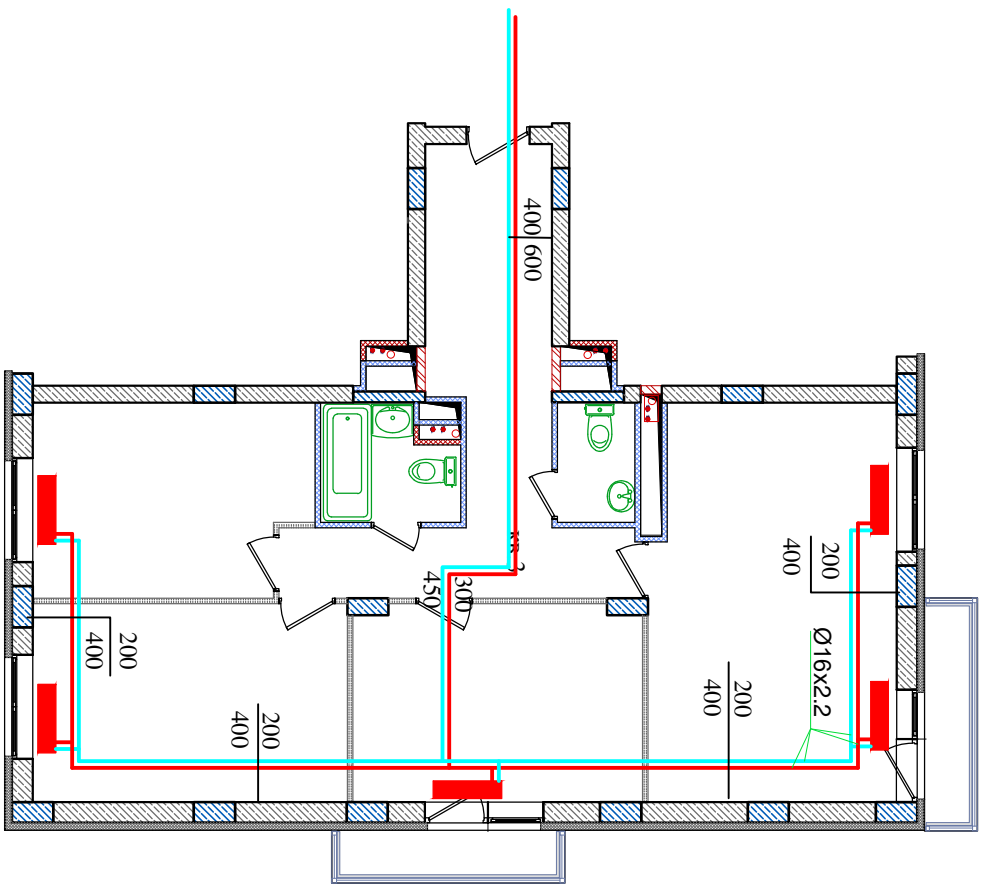


Изм	Кол	Лист	Док	Подпись	Дата
Разраб.					
Пров.					
Т.контр.					
Н.контр.					
Утв.					

Парк Европейский дом 20			Стадия	Масса	Масштаб
Схема разводки отопления			И		
Для уточнения звонить 89064076598			Лист	Листов	
Квартира 102					

Справ. #	Перв. примен.

Инв. # подписи	Подпись и дата	Взам.инв.#	Взам.#дубл.	Подпись и дата

Изм	Кол	Лист	Док	Подпись	Дата
Разраб.					
Пров.					
Т.контр.					
Н.контр.					
Утв.					

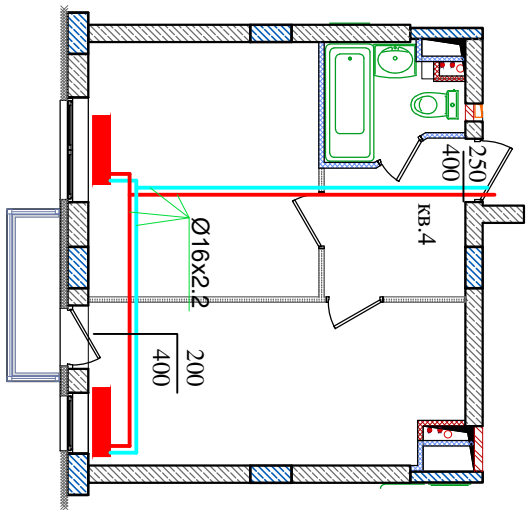

Парк Европейский дом 20


Схема разводки отопления
Для уточнения звонить 89064076598

Квартира 103

Стация	Масса	Масштаб
И		
Лист	Листов	

Справ. #	Перв. примен.

Инв. # подписи	Подпись и дата	Взам.инв.#	Взам.#дубл.	Подпись и дата

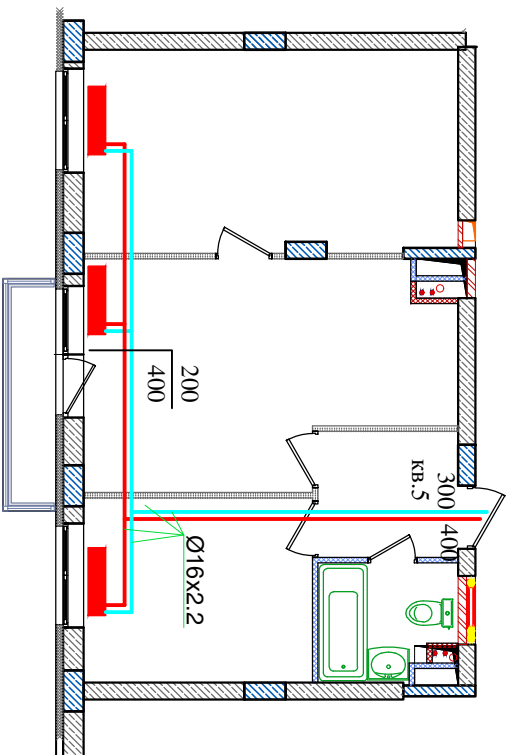

Изм	Кол	Лист	Док	Подпись	Дата
Разраб.					
Пров.					
Т.контр.					
Н.контр.					
Утв.					

Парк Европейский дом 20


Схема разводки отопления
Для уточнения звонить 89064076598

Квартира 104

И	Лист	Листов
Стадия	Масса	Масштаб

Справ. #	Перв. примен.

Инва. # подписи	Подпись и дата	Взам.инв.#	Взам.#дубл.	Подпись и дата

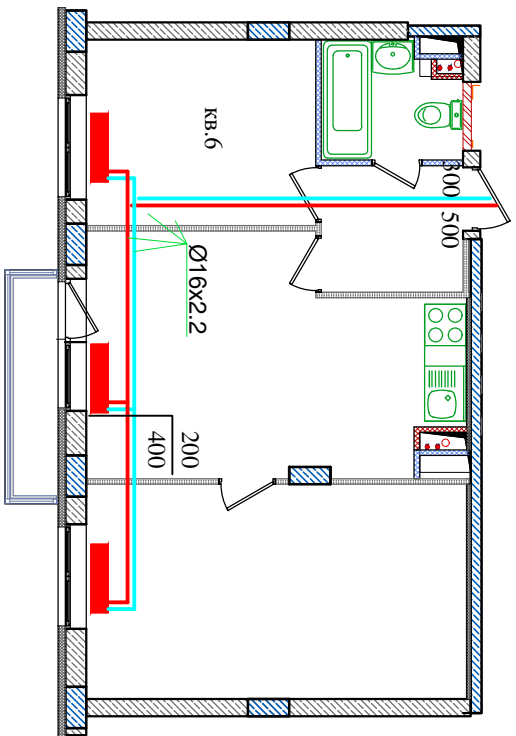


Изм	Кол	Лист	Док	Подпись	Дата
Разраб.					
Пров.					
Т.контр.					
Н.контр.					
Утв.					

Парк Европейский дом 20		
Схема разводки отопления Для уточнения звонить 89064076598		
Квартира 105	И	Листов
	Лист	Листов

Справ. #	Перв. примен.

Инв. # подписи	Подпись и дата	Взам.инв.#	Взам.#дубл.	Подпись и дата

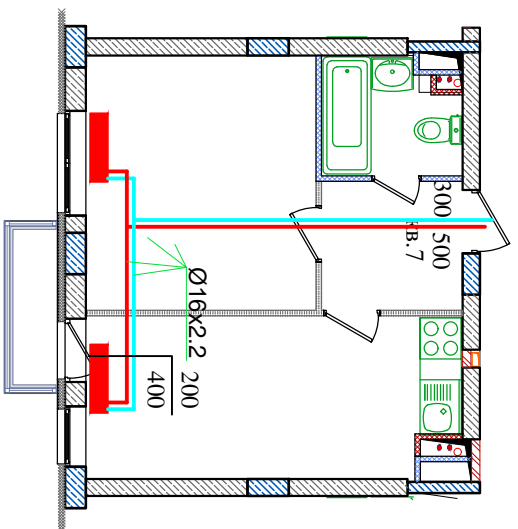


Изм	Кол	Лист	Док	Подпись	Дата
Разраб.					
Пров.					
Т.контр.					
Н.контр.					
Утв.					

Парк Европейский дом 20		
Схема разводки отопления Для уточнения звонить 89064076598		
Квартира 106	Стадия	Масштаб
	И	
Лист	Листов	

Справ. #	Перв. примен.

Инв. # подписи	Подпись и дата	Взам.инв.#	Взам.#дубл.	Подпись и дата

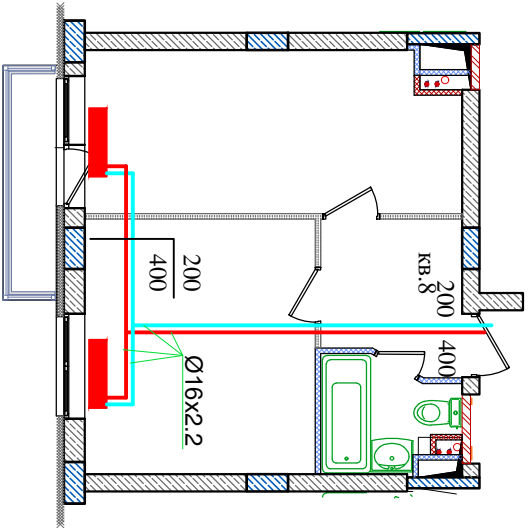


Изм	Кол	Лист	Док	Подпись	Дата
Разраб.					
Пров.					
Т.контр.					
Н.контр.					
Утв.					

Парк Европейский дом 20		
Схема разводки отопления Для уточнения звонить 89064076598		
Квартира 107	Стадия	Масштаб
	И	
Лист	Листов	

Справ. #	Перв. примен.

Подпись и дата	Взам.#дубл.	Взам.инв.#	Подпись и дата

Подпись и дата	Инв. # подписи

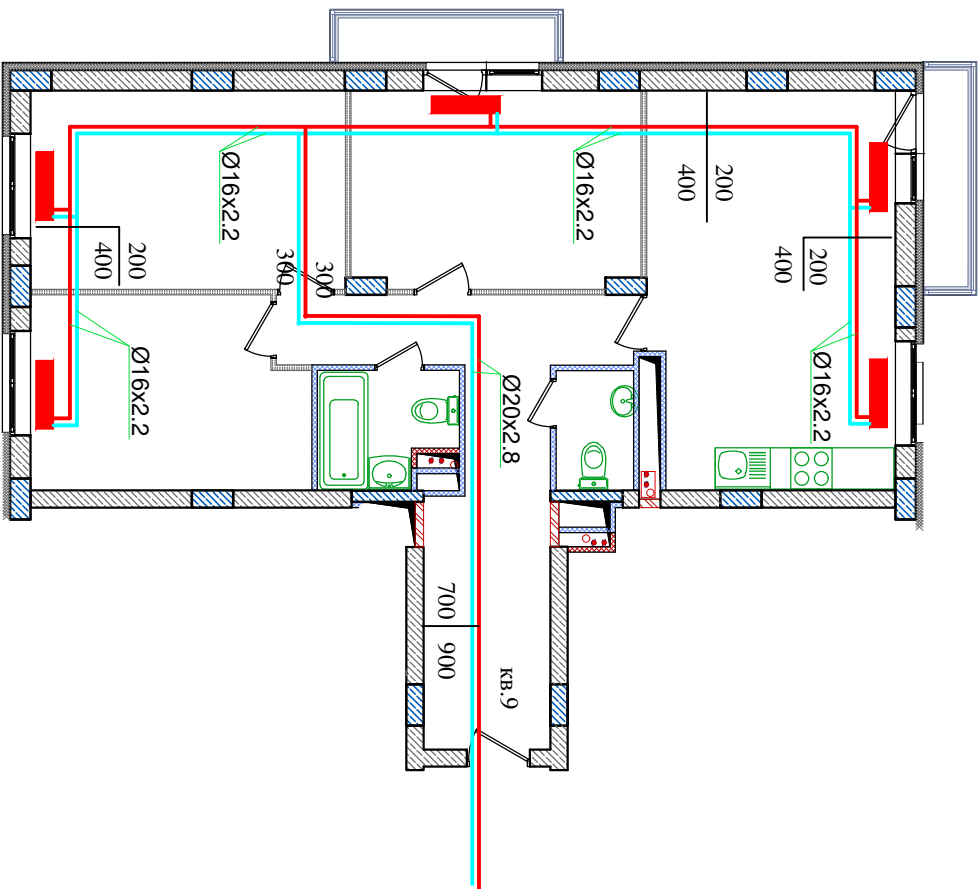

Изм	Кол	Лист	Док	Подпись	Дата
Разраб.					
Пров.					
Т.контр.					
Н.контр.					
Утв.					

Парк Европейский дом 20

Схема разводки отопления
Для уточнения звонить 89064076598


Квартира 108

Стадия	Масса	Масштаб
И		
Лист	Листов	

Справ. #	Перв. примен.

Подпись и дата	Взам.инв.#	Взам.#дубл.	Подпись и дата

Подпись и дата	Инва. # подписи

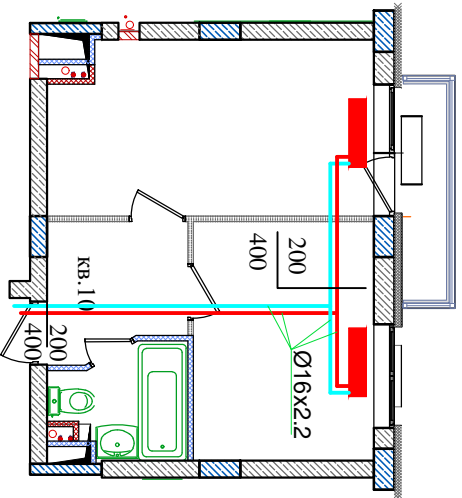


Изм	Кол	Лист	Док	Подпись	Дата
Разраб.					
Пров.					
Т.контр.					
Н.контр.					
Утв.					

Парк Европейский дом 20		
Схема разводки отопления Для уточнения звонить 89064076598		
Квартира 109	Стадия	Масштаб
	И	
	Лист	Листов

Справ. #	Перв. примен.

Инв. # подписи	Подпись и дата	Взам.инв.#	Взам.#дубл.	Подпись и дата

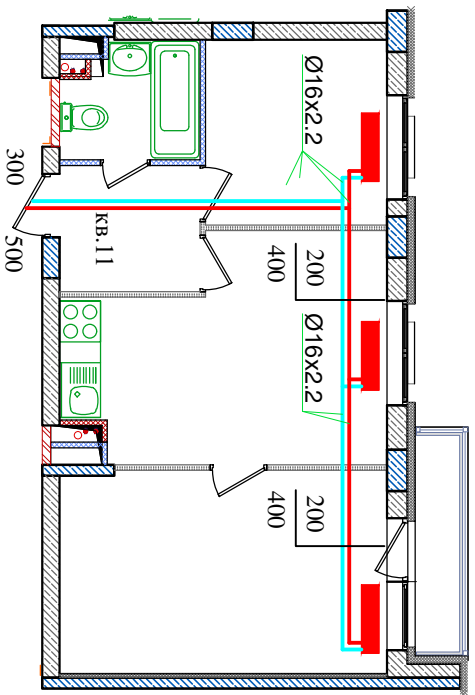

Парк Европейский дом 20												
Изм	Кол	Лист	Док	Подпись	Дата	Схема разводки отопления				Стадия	Масса	Масштаб
Разраб.						Для уточнения звонить 89064076598				И		
Пров.										Лист		Листов
Т.контр.												
Н.контр.						Квартира 110						
Утв.												