


Перв. примен.

Справ. #

В/1

16.0 x 2.2

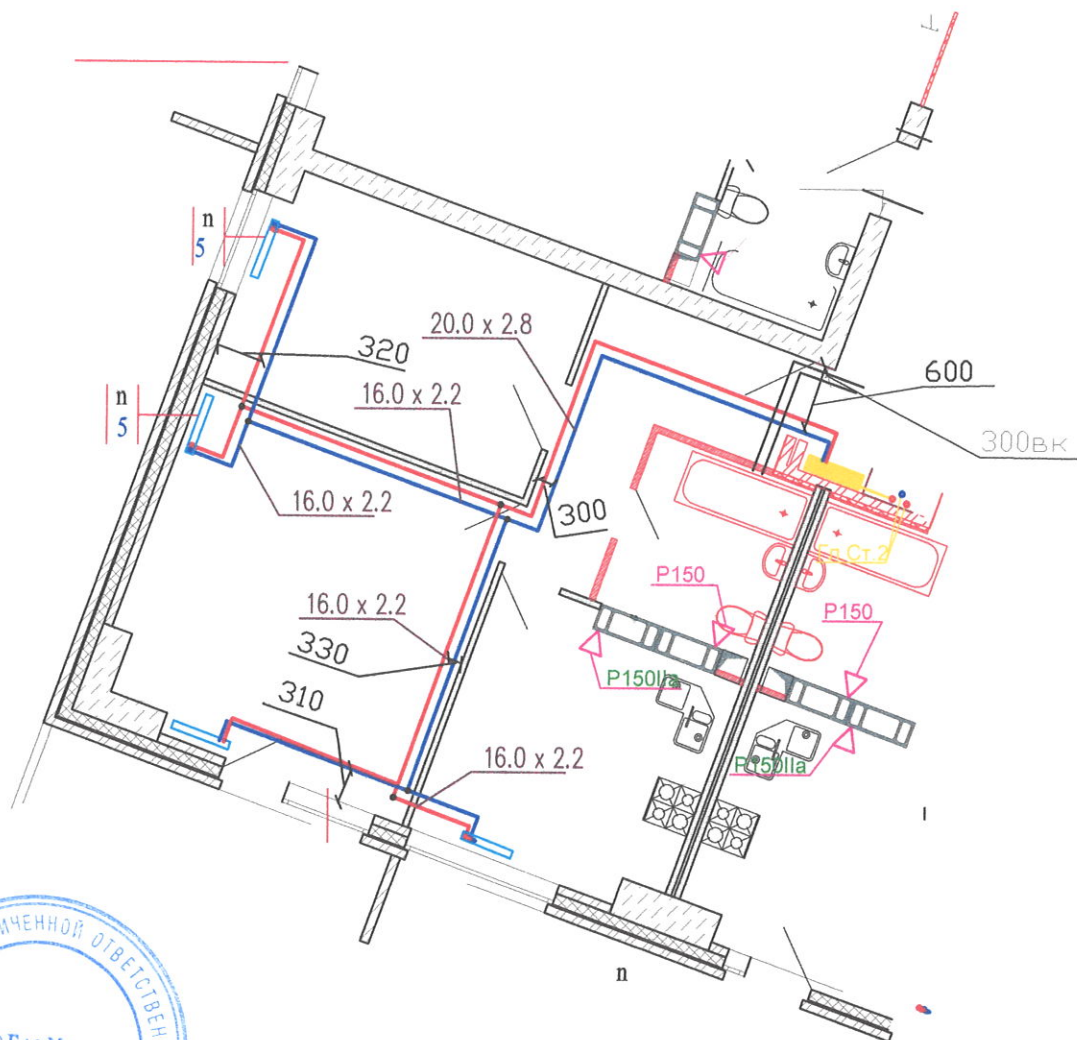

Многоквартирный жилой дом ул.Лавокина 7

Схема разводки отопления
и водопровода
для уточнения
звонить
89370857750

Квартира 150

Стадия	Масса	Масштаб
И		
Лист	Листов	

Изм	Кол	Лист	Док	Подпись	Дата
Т.контр.					
Н.контр.					
Утв.					

Подпись и дата


Взам. # дубл.

Взам. инв. #

Инв. # подписи

Справ. #	Перв. примен.
----------	---------------

Взам.инв.#	Взам.#дубл.	Подпись и дата
Инв. #	подпись	Подпись и дата

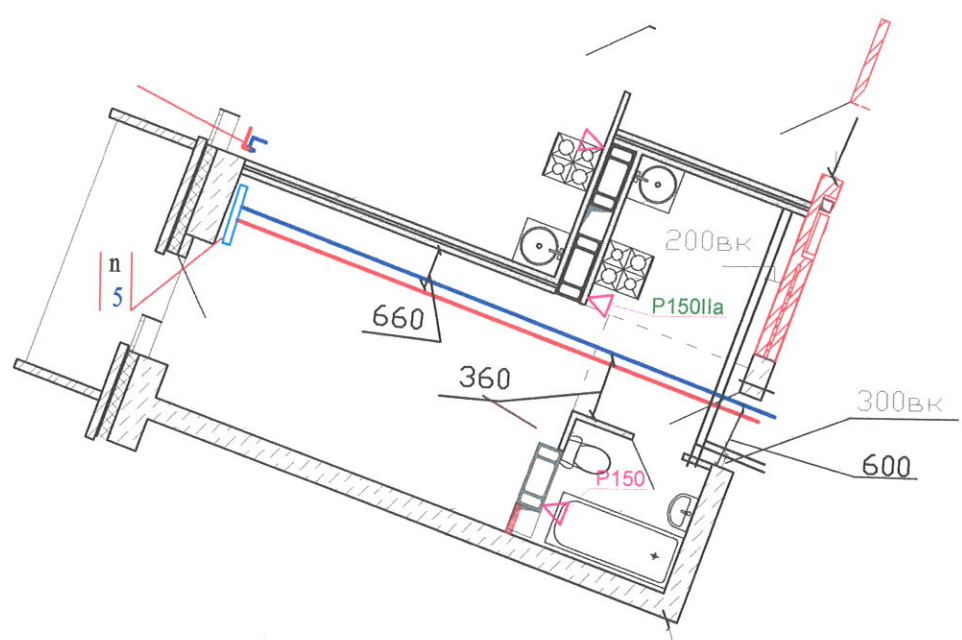

Многоквартирный жилой дом ул.Лавокина 7

Изм	Кол	Лист	Док	Подпись	Дата
Т.контр.					
Н.контр.					
Утв.					

Схема разводки отопления
и водопровода
для уточнения
звонить
89370857750

Квартира 151

Стадия	Масса	Масштаб
И		
Лист		Листов

Перв. примен.

Справ. #


Подпись и дата

Взам. # дубл.

Взам. инв. #

Подпись и дата

Инв. # подписи

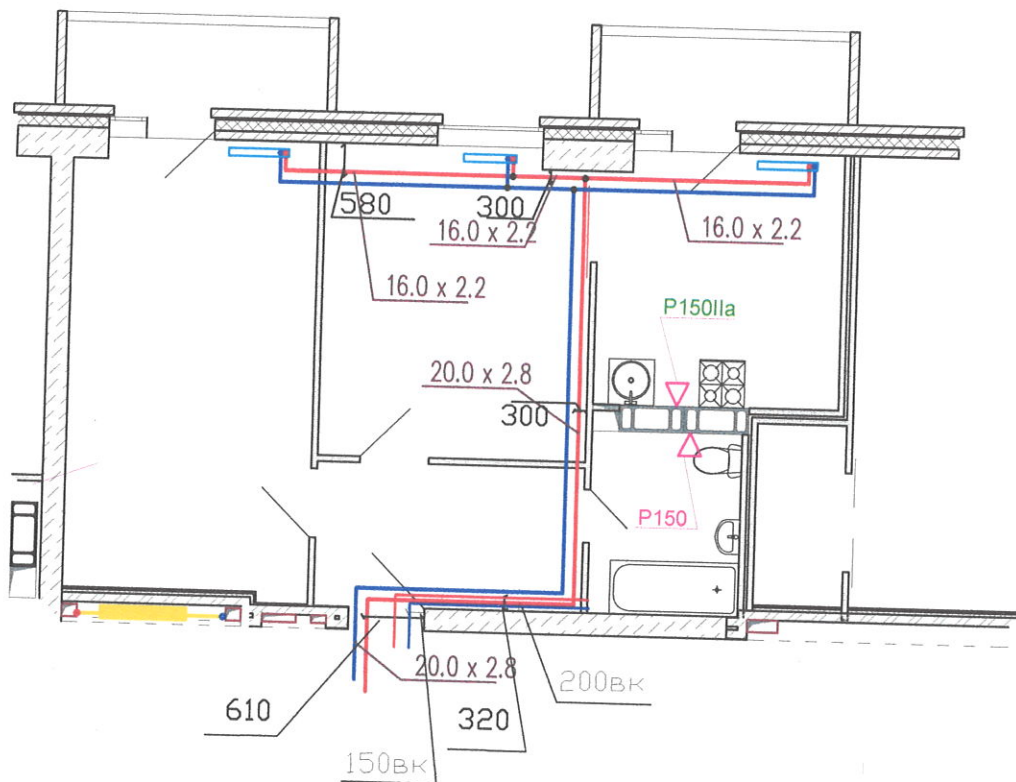

Многоквартирный жилой дом ул.Лавокина 7

Схема разводки отопления
и водопровода
для уточнения
звонить 89370857750

Стадия Масса Масштаб

И

Лист

Листов

Квартира 251

Изм	Кол	Лист	Док	Подпись	Дата
Разраб.		Крюков В.И.		<i>[Signature]</i>	
Пров.		Винников Е.И.		<i>[Signature]</i>	
Т.контр.					
Н.контр.					
Утв.					

Справ. #

Перв. примен.


Подпись и дата

Взам. # дубл.

Взам. инв. #

Инв. # подписи

Подпись	Дата	Изм	Кол	Лист	Док	Подпись	Дата
		Разраб.		Исх. 8/11			
		Пров.		Поправки			
		Т.контр.					
		Н.контр.					
		Утв.					

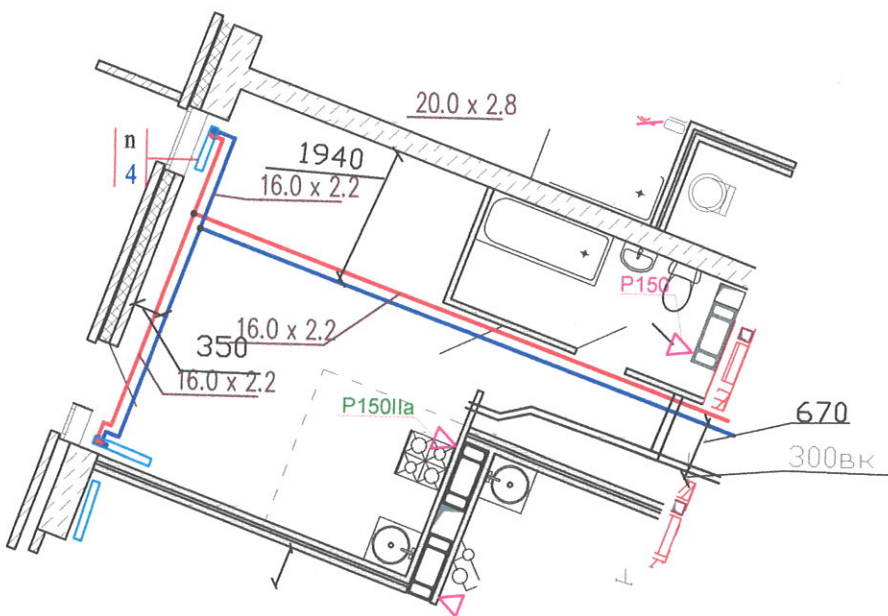

Многоквартирный жилой дом ул.Лавокина 7

Схема разводки отопления
и водопровода
для уточнения
звонить
89370857750

Квартира 152

Стадия	Масса	Масштаб
И		
Лист	Листов	

Перв. примен.


Справ. #

Подпись и дата

Взам. # дубл.

Взам. инв. #

Инв. # подписи

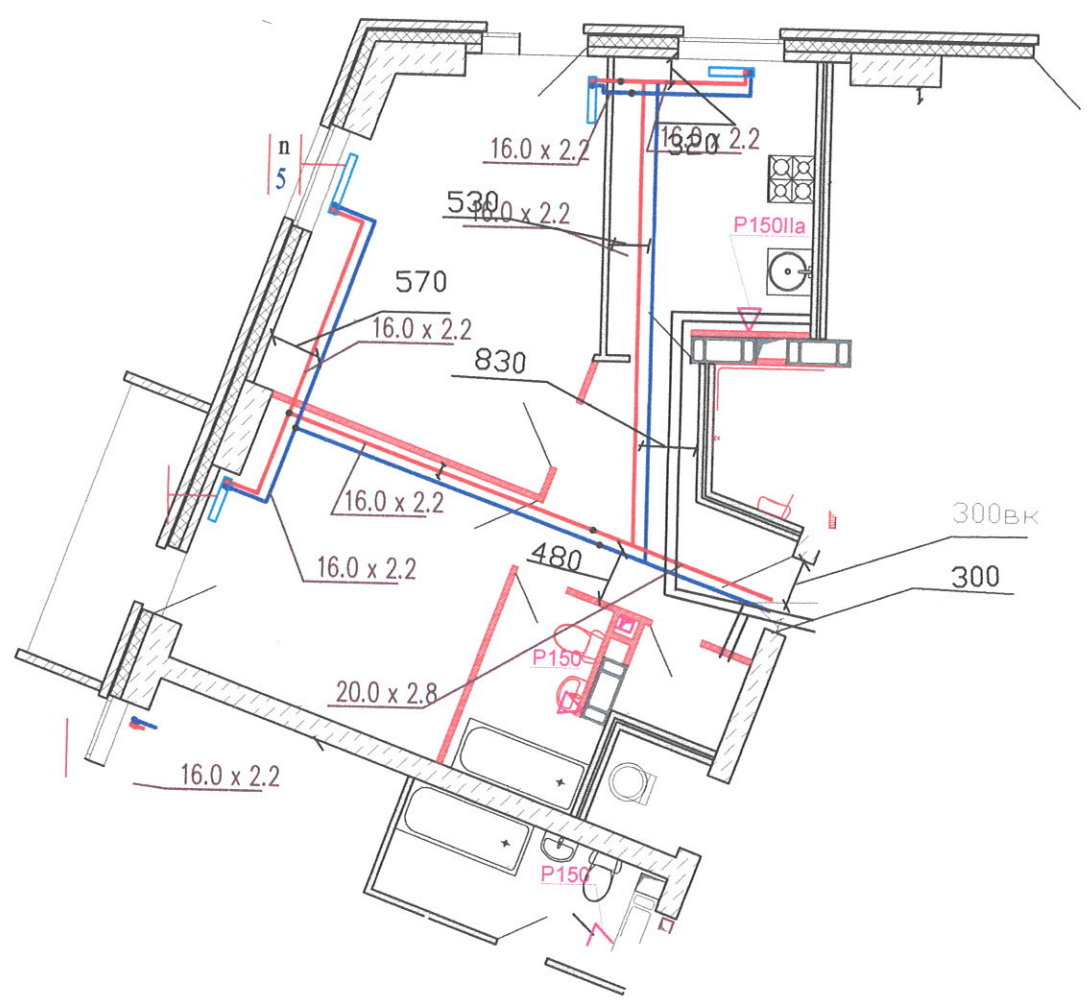

Многоквартирный жилой дом ул.Лавокина 7


Изм	Кол	Лист	Док	Подпись	Дата
Разраб.				Красовский	
Пров.				Пугачев	
Т.контр.					
Н.контр.					
Утв.					

Схема разводки отопления
и водопровода
для уточнения
звонить
89370857750

Квартира 153

Стадия	Масса	Масштаб
И		
Лист	Листов	

Справ. #	Перв. примен.
----------	---------------

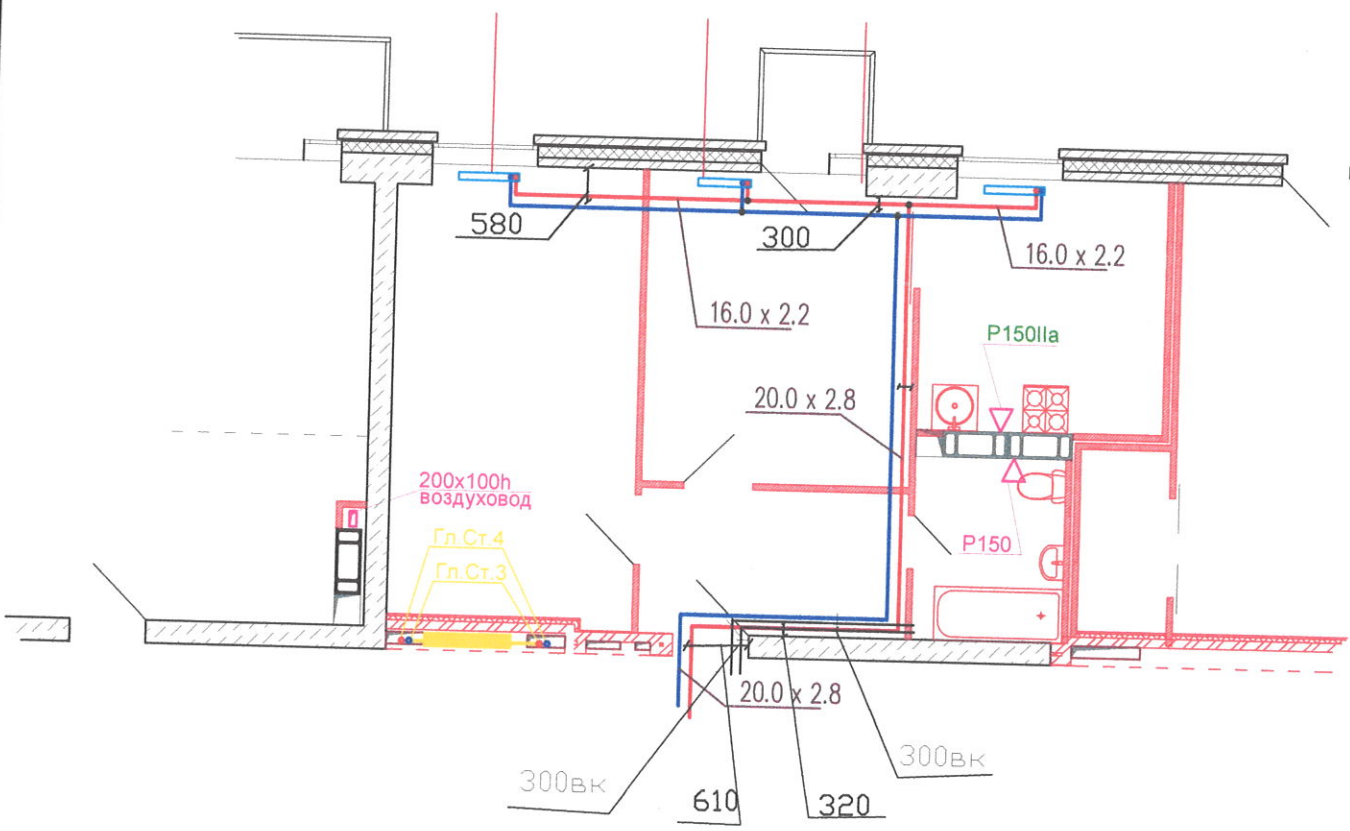

Изм.	Кол.	Лист	Док.	Подпись	Дата
Разраб.				<i>Ковалев</i>	
Пров.				<i>Попов</i>	
Т.контр.					
Н.контр.					
Утв.					

Многоквартирный жилой дом ул.Лавокина 7						
Схема разводки отопления и водопровода для уточнения звонить 89370857750				Стадия	Масса	Масштаб
				И		
Квартира 155				Лист	Листов	

Перв. примен.

Справ. #

Подпись и дата

Взам. # дубл.


Взам. инв. #

Подпись

Дата

Инв. #

подпись

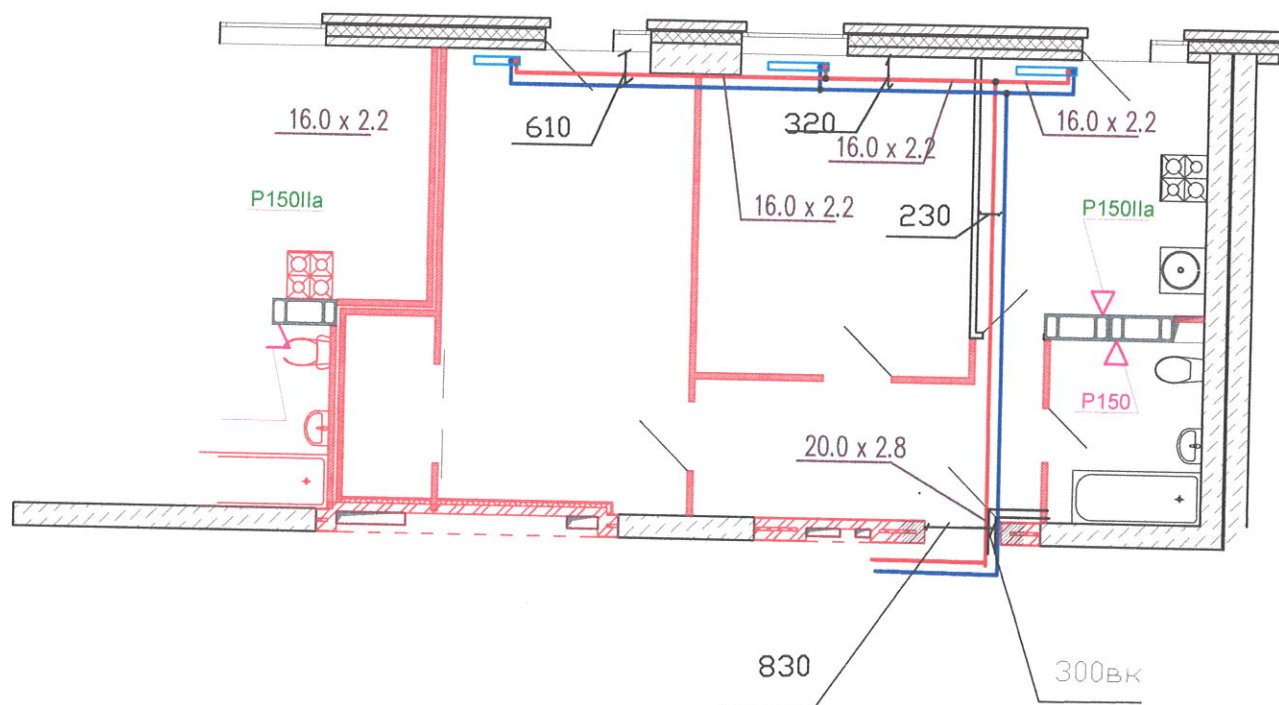

Многоквартирный жилой дом ул.Лавокина 7

Схема разводки отопления
и водопровода
для уточнения
звонить
89370857750

Квартира 156

Стадия Масса Масштаб


И

Лист

Листов

Справ. #	Перв. примен.
----------	---------------

Инв. #	# подписи	Подпись и дата	Взам. # дубл.	Взам. инв. #	Подпись и дата

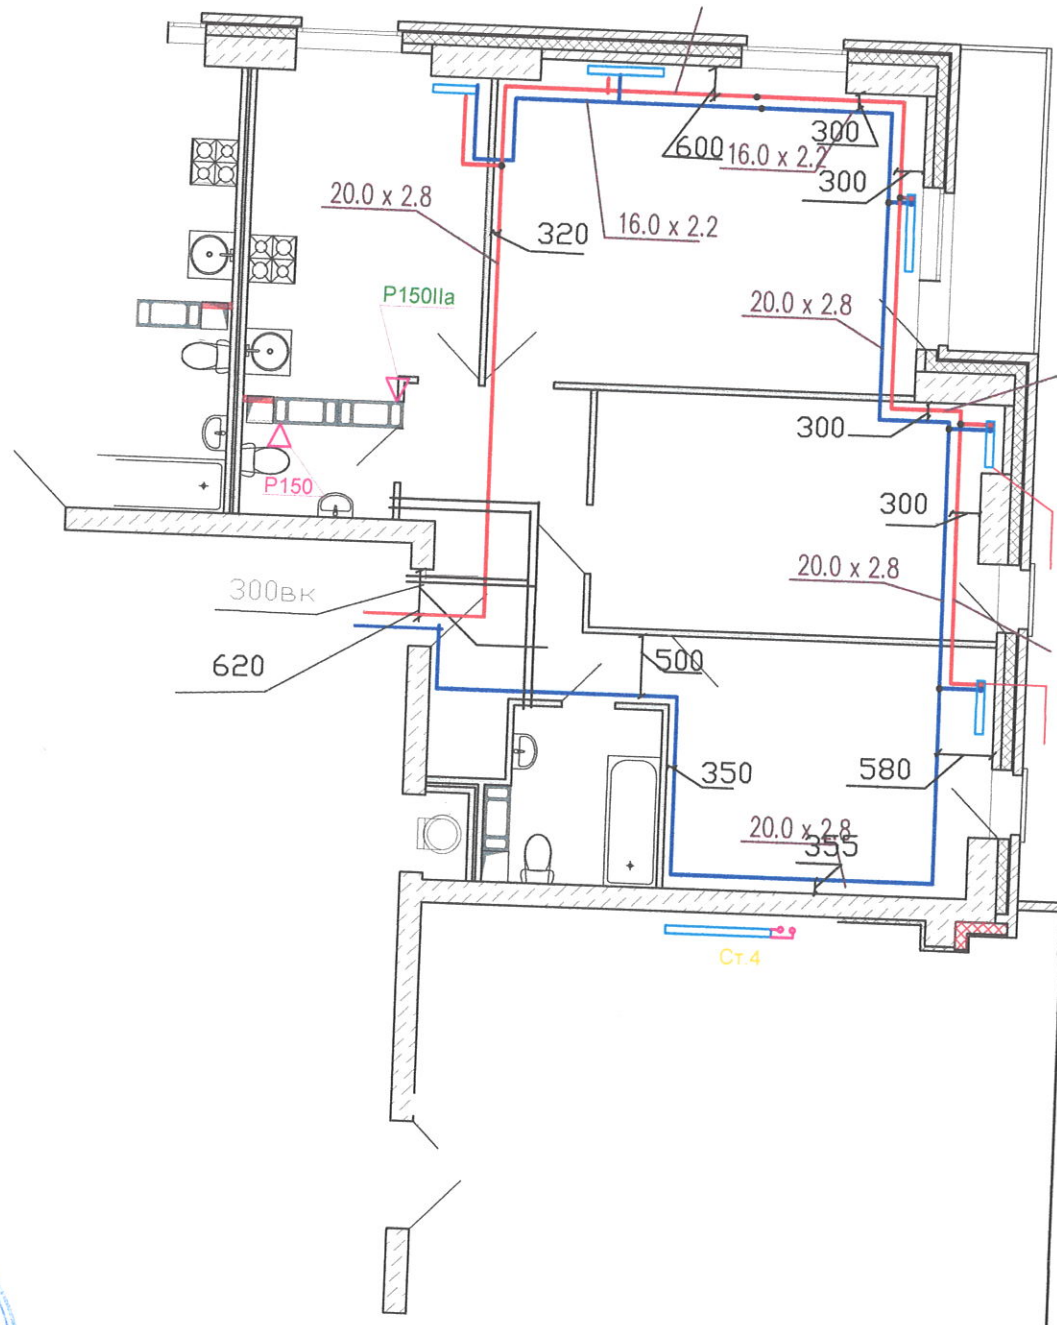

Многоквартирный жилой дом ул.Лавокина 7


Изм	Кол	Лист	Док	Подпись	Дата
Разраб.				Красовичи	
Пров.				Попович	
Т.контр.					
Н.контр.					
Утв.					

Схема разводки отопления
и водопровода
для уточнения
звонить
89370857750

Квартира 158

Стадия	Масса	Масштаб
И		
Лист		Листов


Справ. #	Перв. примен.
----------	---------------

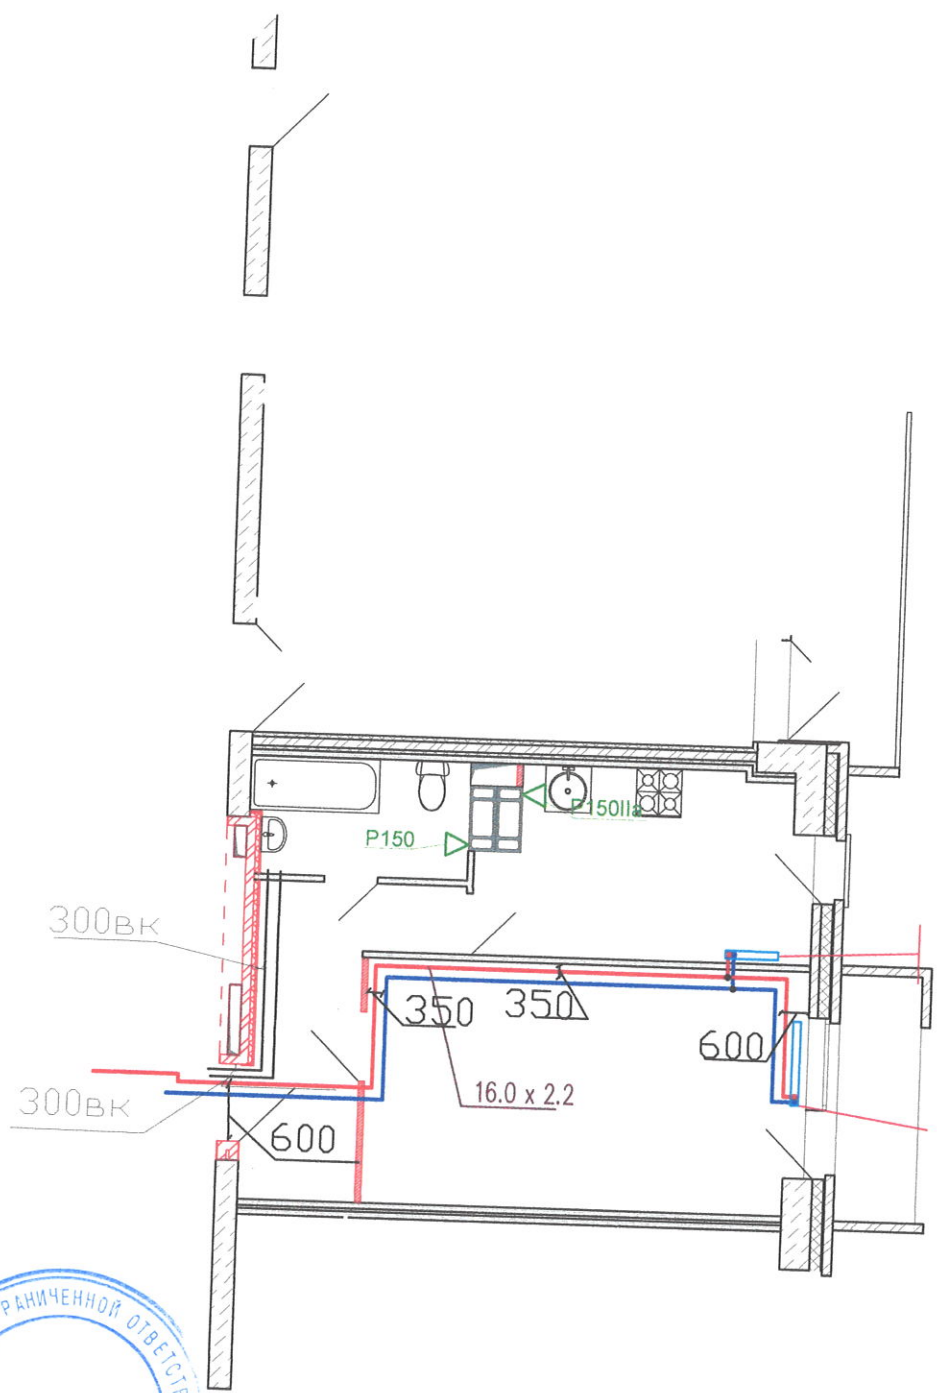

Инв. #	подпись	Подпись и дата	Взам.инв.#	Взам.#дубл.	Подпись и дата
Изм	Кол	Лист	Док	Подпись	Дата
Разраб.	Кравченко				
Пров.	Беленко				
Т.контр.					
Н.контр.					
Утв.					

Многоквартирный жилой дом ул.Лавокина 7						
Схема разводки отопления и водопровода для уточнения звонить 89370857750				Стадия	Масса	Масштаб
				И		
Квартира 159				Лист	Листов	

Справ. #	Перв. примен.
----------	---------------

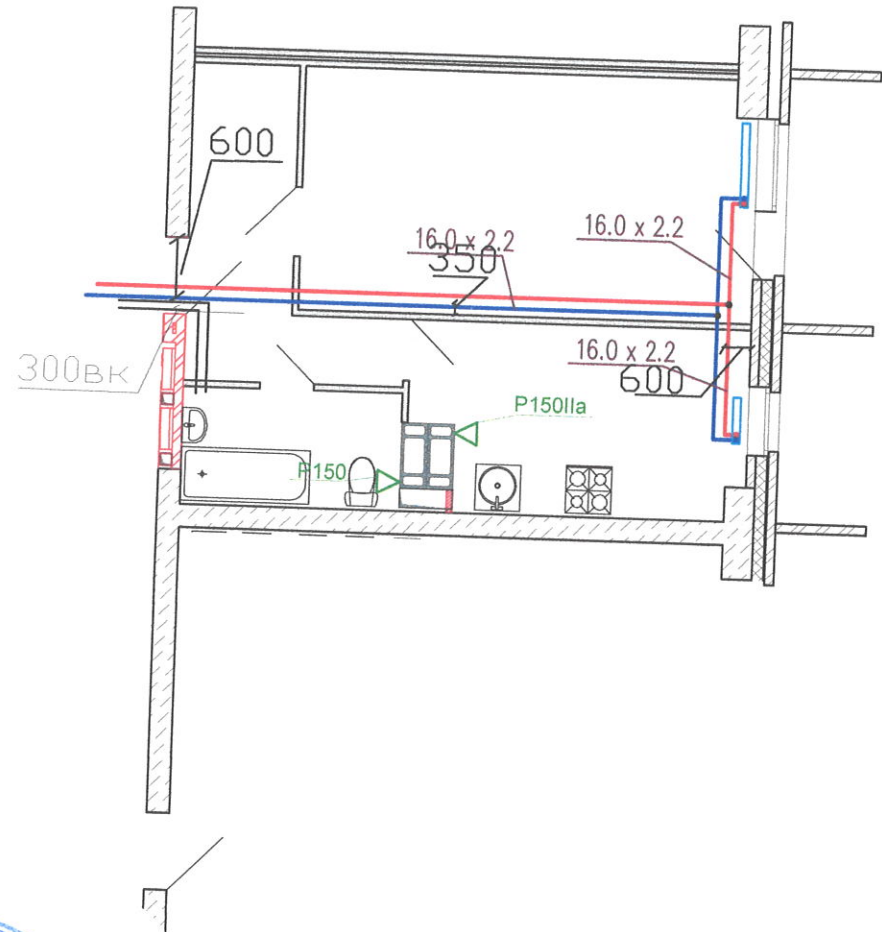

Инв. #	Подпись	Дата	Взам.инв.#	Взам.#дубл.	Подпись и дата
Изм	Кол	Лист	Док	Подпись	Дата
Разраб.	Круков	Блинов	ГМ		
Пров.					
Т.контр.					
Н.контр.					
Утв.					

Многоквартирный жилой дом ул.Лавокина 7


Схема разводки отопления
и водопровода
для уточнения звонить
89370857750

Стадия	Масса	Масштаб
И		
Лист	Листов	

Квартира 160

Справ. #

Перв. примен.

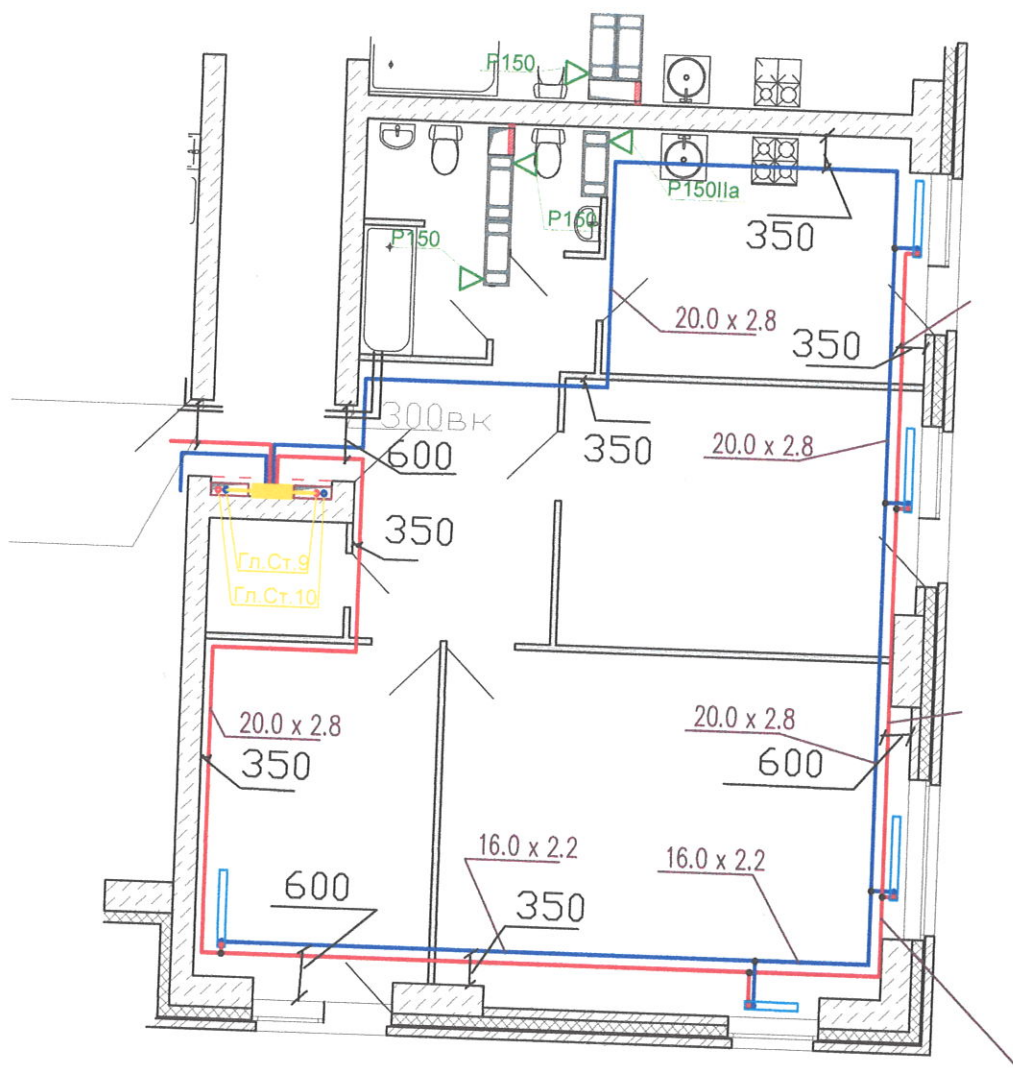

Многоквартирный жилой дом ул.Лавокина 7

Схема разводки отопления
и водопровода
для уточнения звонить
89370857750

Стадия Масса Масштаб

И

Лист

Листов

Квартира 161

Изм Кол Лист Док Подпись Дата

Разраб. *Краснов* *[Signature]*

Пров. *Колесов* *[Signature]*

Т.контр.

Н.контр.

Утв.

Подпись и дата

Взам. # д.з.в.л.

Взам. инв. #


Инв. # подпись Подпись и дата



Инв. #	#	подпись	Подпись	и	дато	Многоквартирный жилой дом ул.Лавокина 7													
						Изм	Кол	Лист	Док	Подпись	Дата	Схема разводки отопления и водопровода для уточнения звонить 89370857750				Стадия		Масса	Масштаб
																И			
						Разраб.		Копеев											
						Пров.		Копеев											
						Т.контр.													
						Н.контр.													
Утв.																			
Квартира 162																			

Справ. #	Перв. примен.
----------	---------------

Инв. #	подпись	Подпись и дата	Взам.инв.#	Взам.#дзвбл.
--------	---------	----------------	------------	--------------

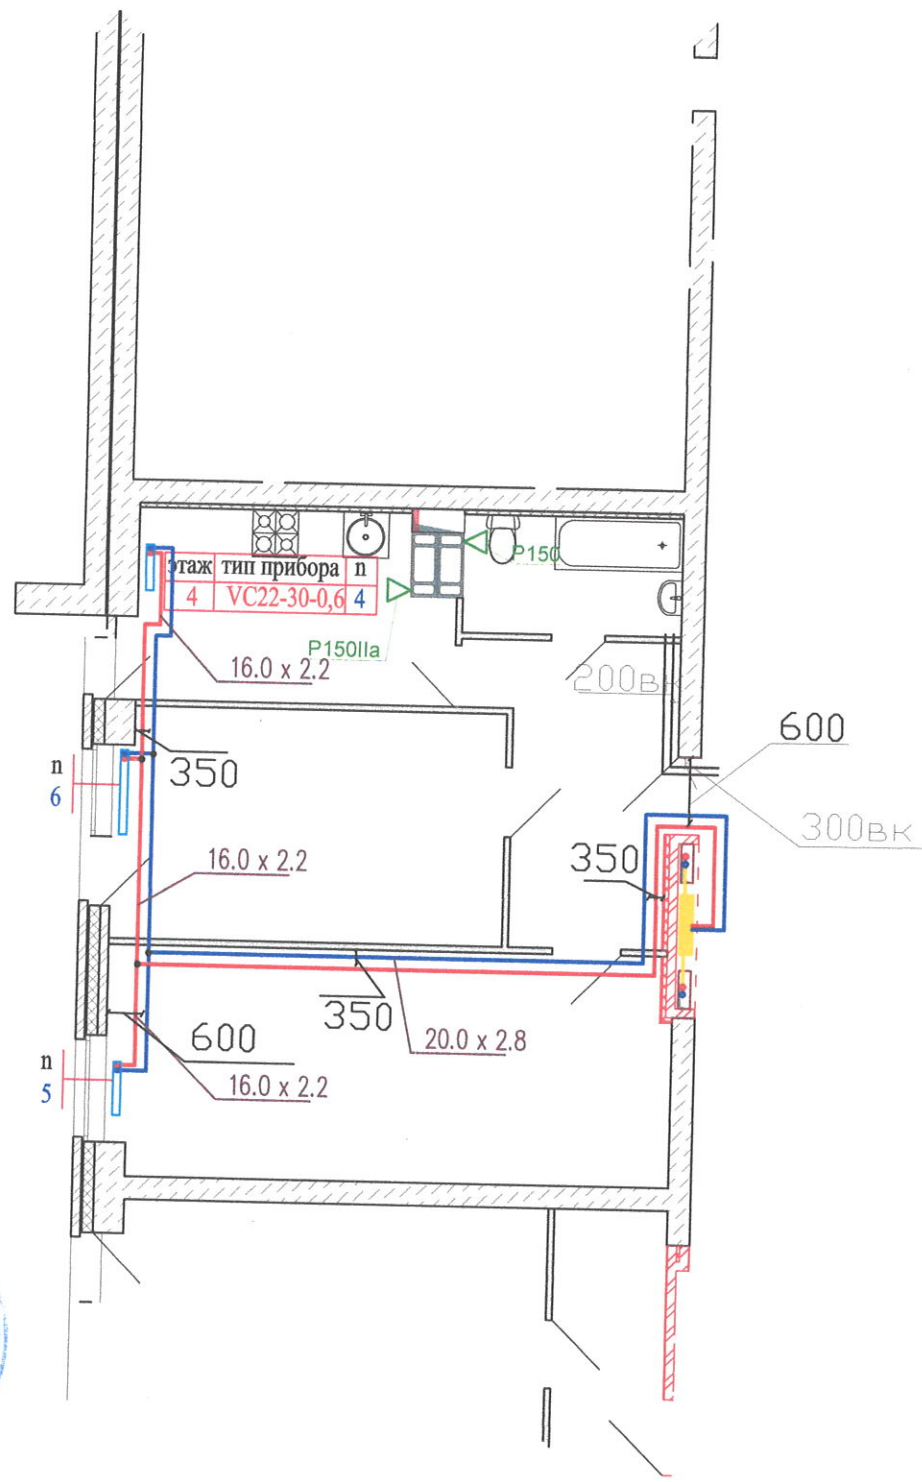


Многоквартирный жилой дом ул.Лавокина 7

Изм	Кол	Лист	Док	Подпись	Дата
Разраб.				Гранд УИ	
Пров.				Билин И.И.	
Т.контр.					
Н.контр.					
Утв.					

Схема разводки отопления
и водопровода
для уточнения звонить
89370857750

Квартира 164

Стадия	Масса	Масштаб
И		
Лист	Листов	

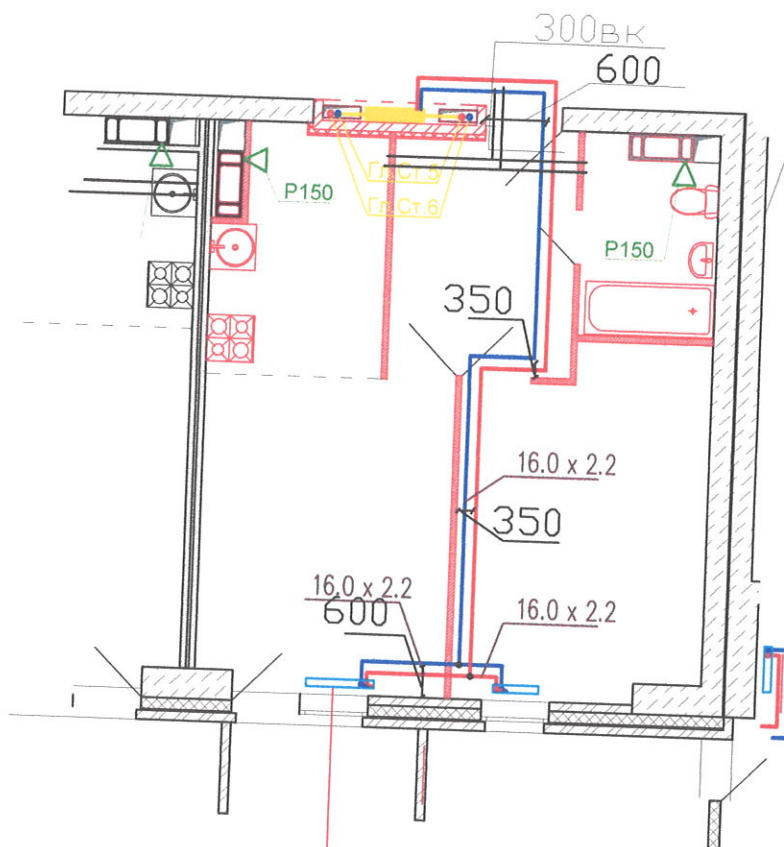

Многоквартирный жилой дом ул.Лавокина 7

Схема разводки отопления
и водопровода
для уточнения звонить
89370857750

Квартира 165

Стадия	Масса	Масштаб
И		
Лист		Листов

Изм	Кол	Лист	Док	Подпись	Дата
Разраб.				<i>Крылов ВМ</i>	
Пров.				<i>Корнеев</i>	
Т.контр.					
Н.контр.					
Утв.					


Подпись и дата

Взам. # д.з.в.л.

Взаминв. #

Подпись и дата

Инв. # подписи

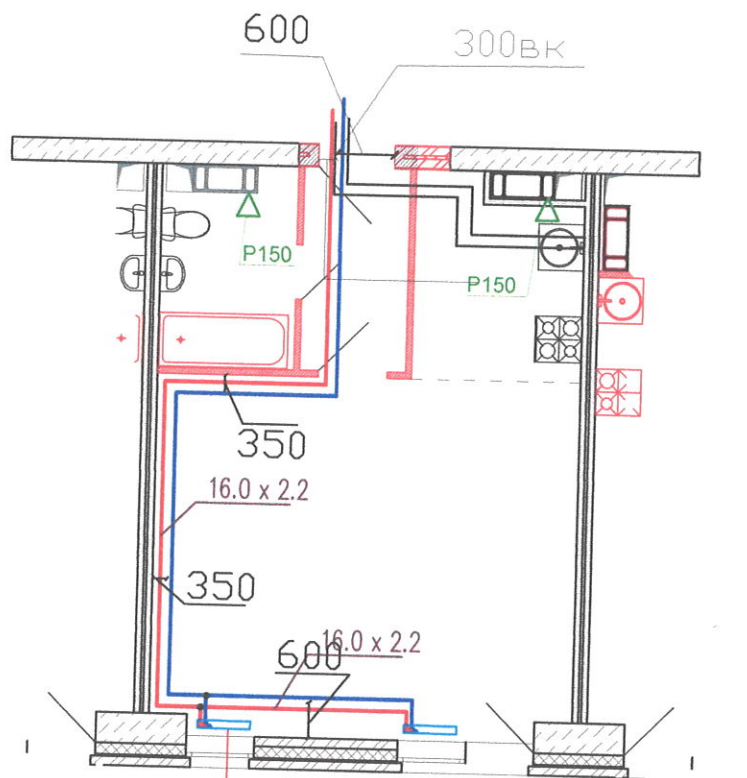

Многоквартирный жилой дом ул.Лавокина 7

Схема разводки отопления
и водопровода
для уточнения звонить
89370857750

Стадия Масса Масштаб

И

Лист Листов

Квартира 166

Изм Кол Лист Док Подпись Дата

Разраб. Кравченко

Пров. Бринин

Т.контр.

Н.контр.

Утв.

Перв. примен.

Справ. #

Подпись и дата

Взам. # дубл.

Взам. инв. #

Подпись и дата

Инв. # подписи

Перв. примен.

Справ. #


Подпись и дата

Взам. # дубл.

Взам. инв. #

Подпись и дата

Инв. #

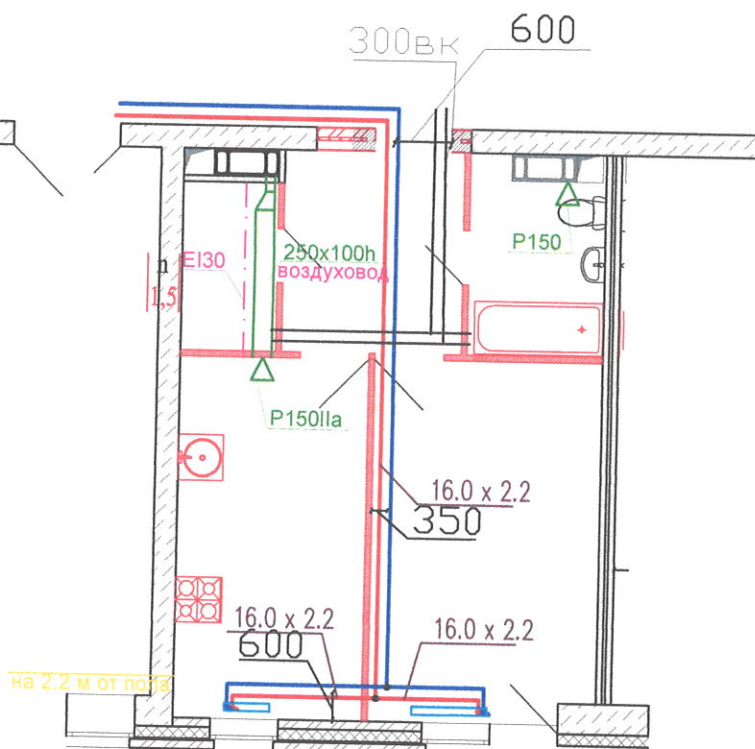

Многоквартирный жилой дом ул. Лавокина 7

Схема разводки отопления
и водопровода
для уточнения звонить
89370857750

Стадия Масса Масштаб

И

Лист

Листов

Квартира 167

Изм Кол Лист Док Подпись Дата

Разраб. Кравченко И.И. -И


Пров. Билибин И.И. -И

Т.контр.

Н.контр.

Утв.

Справ. #	Перв. примен.
----------	---------------

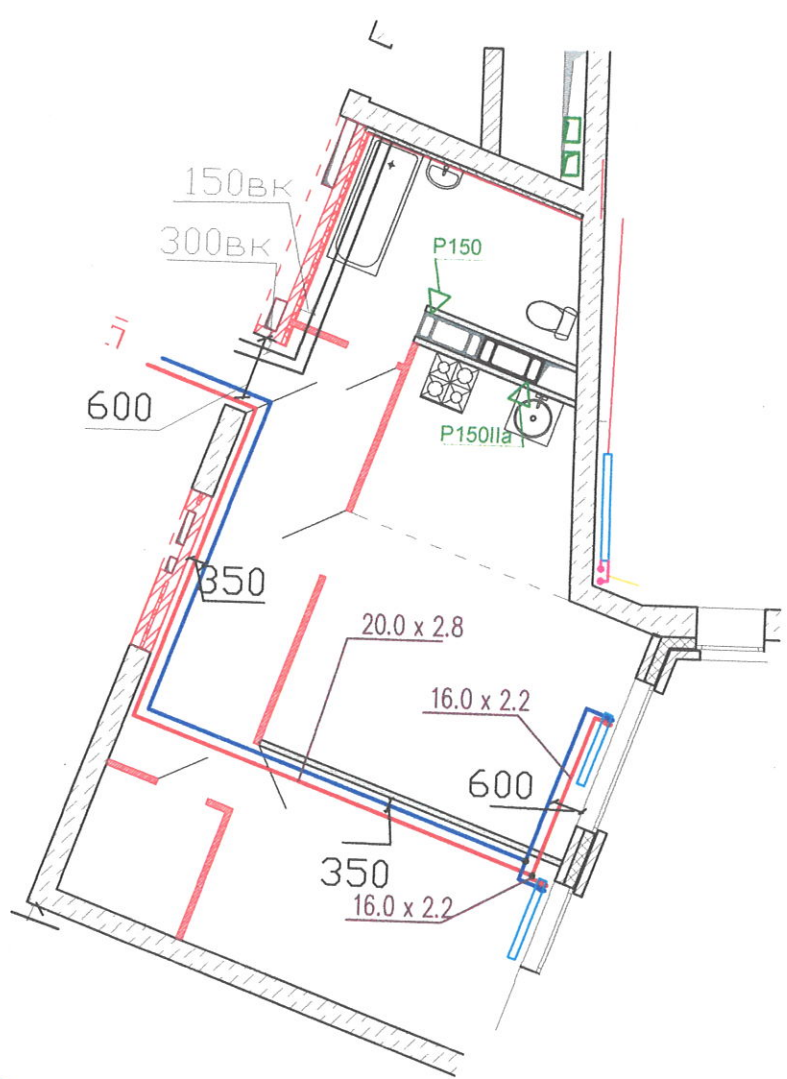

Инв. #	Подпись	Дата	Взам.инв.#	Взам.#дубл.	Подпись и дата
Изм	Кол	Лист	Док	Подпись	Дата
Разраб.	Красовичи				
Пров.	Рыжиков				
Т.контр.					
Н.контр.					
Утв.					


Многоквартирный жилой дом ул.Лавокина 7

Схема разводки отопления
и водопровода
для уточнения звонить
89370857750

Лист 167
Квартира 168

Стадия	Масса	Масштаб
И		
Лист	Листов	

Справ. #	Перв. примен.
----------	---------------

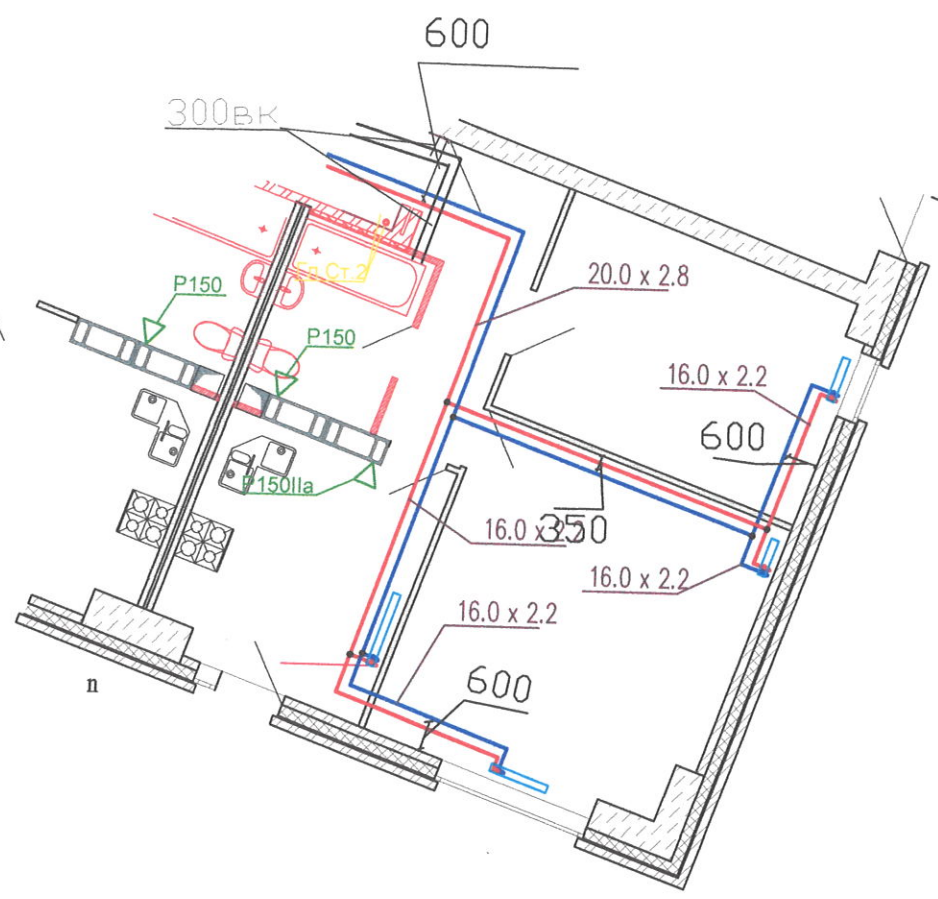

Инв. #	Подпись и дата	Взам.инв.#	Взам.#дубл.	Подпись и дата
Изм	Кол	Лист	Док	Подпись
Разраб.	Кравцов			
Пров.	Блинов			
Т.контр.				
Н.контр.				
Утв.				

Многоквартирный жилой дом ул.Лавокина 7

Схема разводки отопления
и водопровода
для уточнения звонить
89370857750

Стадия	Масса	Масштаб
И		
Лист	Листов	

Квартира 168

Спр. #

Перв. примен.


Подпись и дата

Взам. # дубл.

Взам. инв. #

Подпись и дата

Инв. # подписи

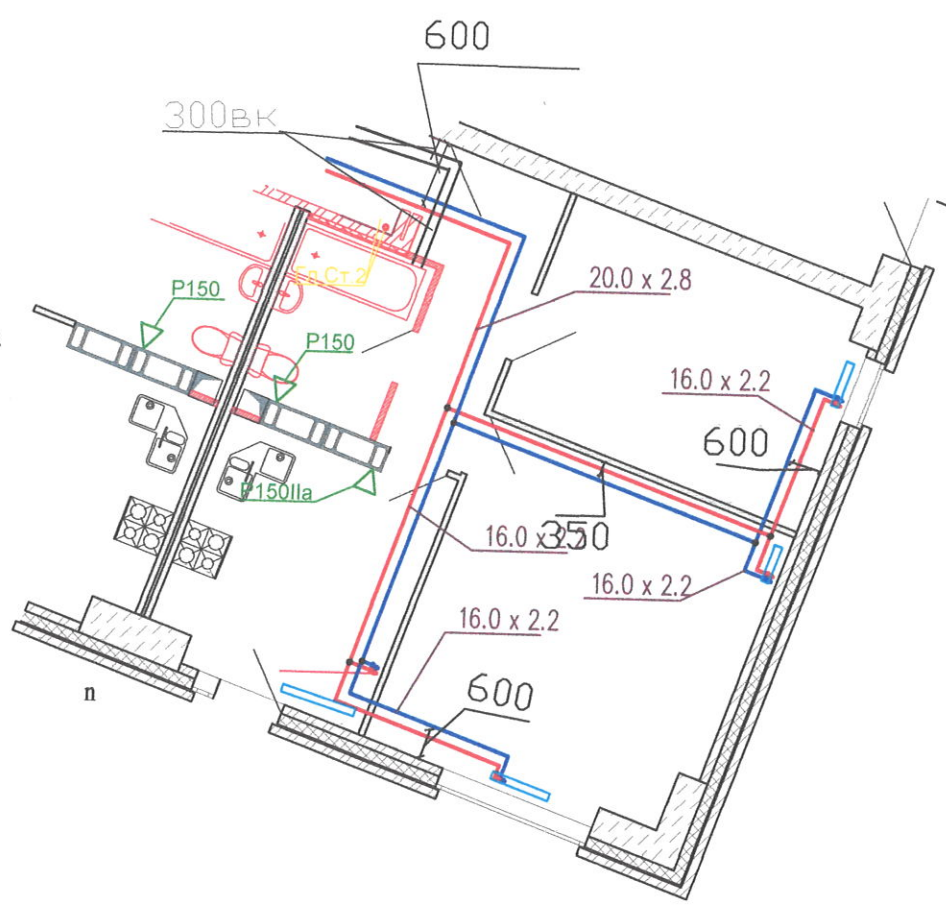


Многоквартирный жилой дом ул.Лавочкина 7

Схема разводки отопления
и водопровода
для уточнения звонить
89370857750

Стадия	Масса	Масштаб
И		
Лист		Листов

Квартира 169

Изм	Кол	Лист	Док	Подпись	Дата
Разраб.				Крылов И.И.	
Пров.				Поздников	
Т.контр.					
Н.контр.					
Утв.					

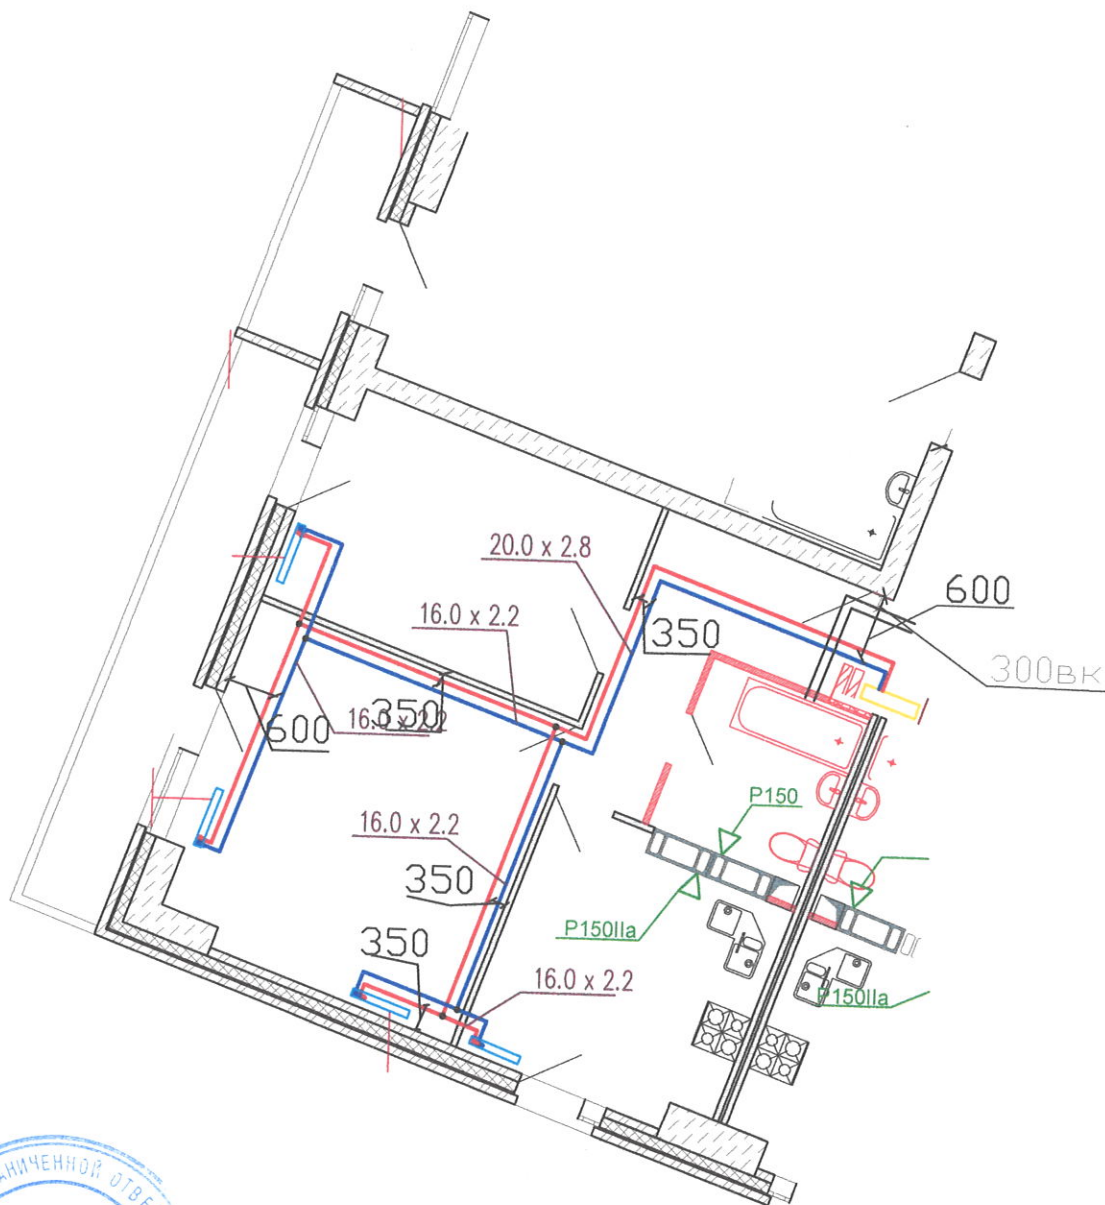

Многоквартирный жилой дом ул.Лавокина 7

Схема разводки отопления
и водопровода
для уточнения звонить
89370857750

Квартира 170


Стадия	Масса	Масштаб
--------	-------	---------

4

Лист

Листов

Справ. #	Перв. примен.
----------	---------------

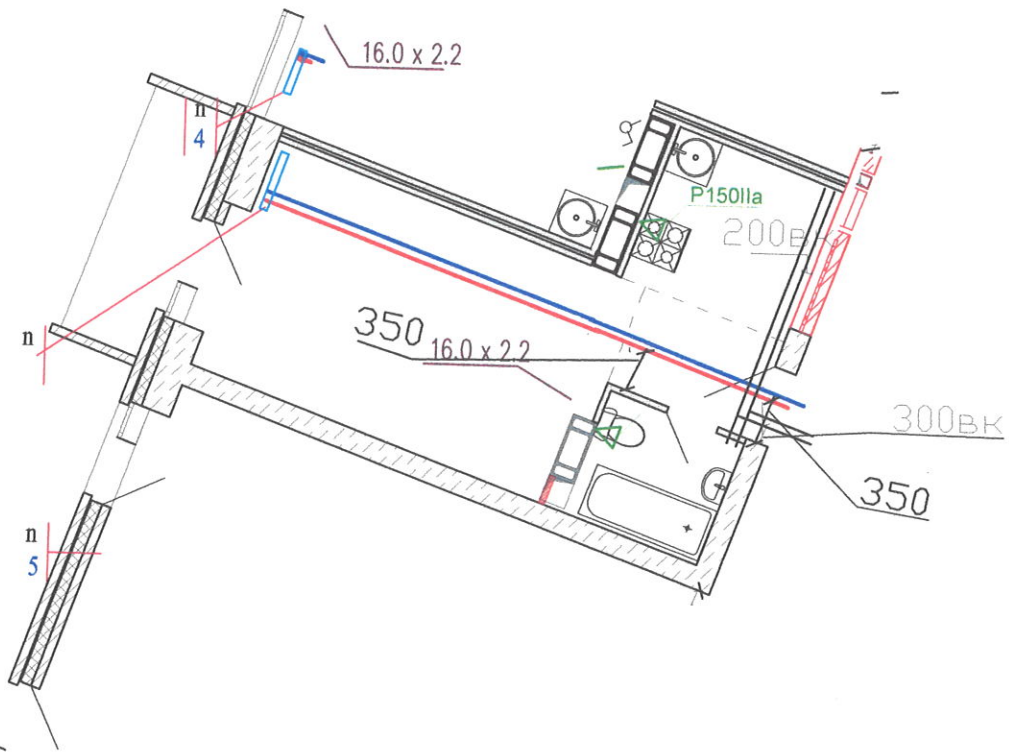

Инв. #	Изм.	Кол	Лист	Док	Подпись	Дата
Изм.	Кол	Лист	Док	Подпись	Дата	


Многоквартирный жилой дом ул.Лавокина 7

Схема разводки отопления
и водопровода
для уточнения звонить
89370857750

Квартира 171

Стадия	Масса	Масштаб
И		
Лист	Листов	

Справ. #	Перв. примен.
----------	---------------

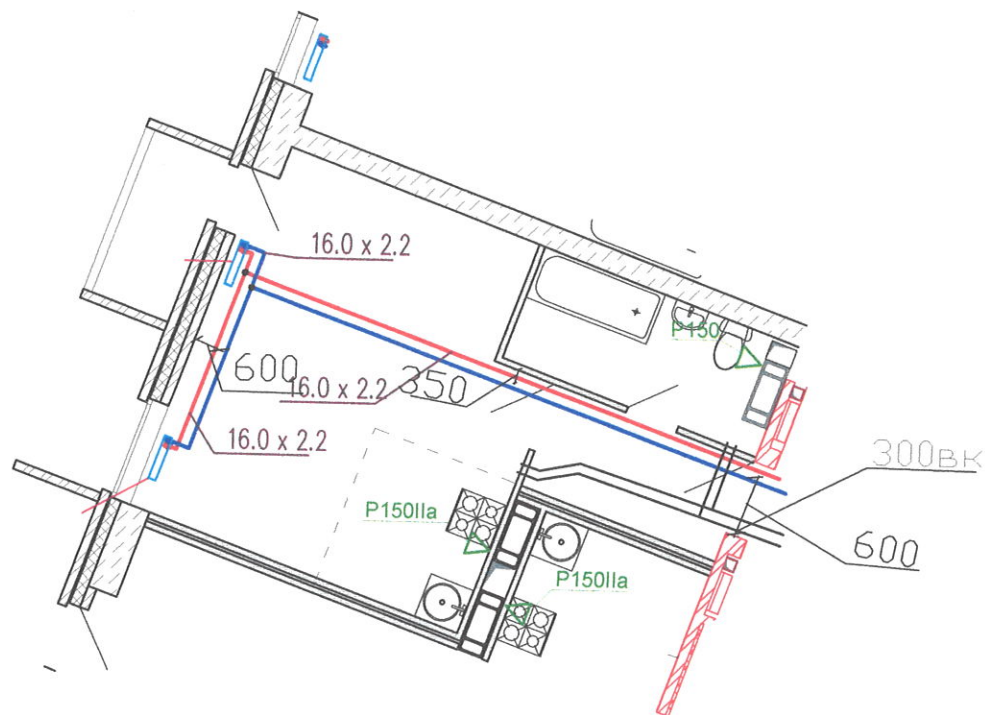

Инв. #	подписи	Подпись и дата	Взам.инв.#	Взам.#дубл.	Подпись и дата
Изм	Кол	Лист	Док	Подпись	Дата
Разраб.	Красильни	Ф			
Пров.	Блещин	И			
Т.контр.					
Н.контр.					
Утв.					


Многоквартирный жилой дом ул.Лавокина 7

Схема разводки отопления
и водопровода
для уточнения звонить
89370857750

Квартира 172


Стадия	Масса	Масштаб
И		
Лист	Листов	

Спроект, #	Перв. примен.
------------	---------------

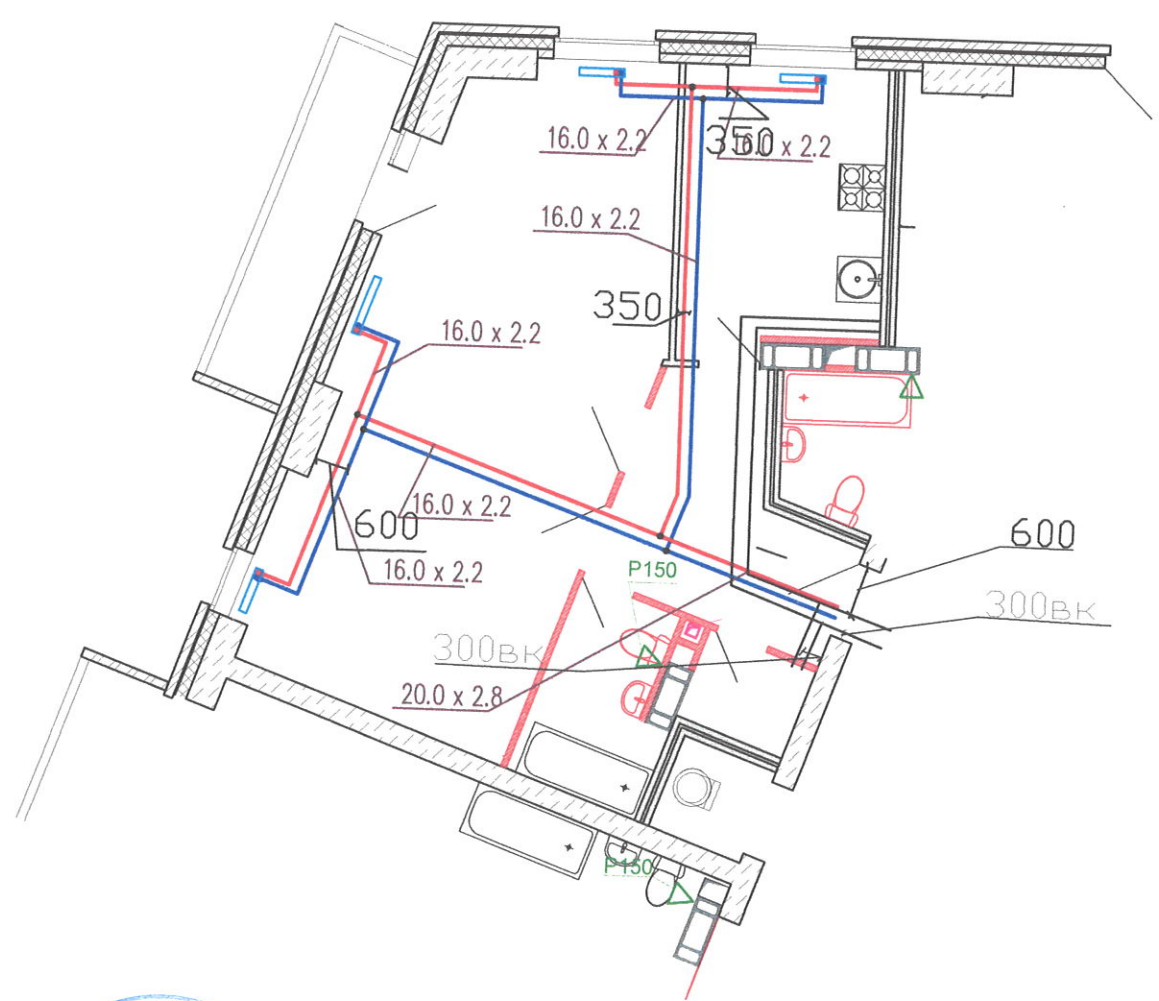

Инв. #	подпись	Подпись и дата	Взам. # дубл.	Подпись и дата
Изм	Кол	Лист	Док	Подпись
Разраб.				
Пров.				
Т.контр.				
Н.контр.				
УТВ.				

Многоквартирный жилой дом ул.Лавокина 7			
Схема разводки отопления и водопровода для уточнения звонить 89370857750		Стадия	Масса
		И	
Квартира 173		Лист	Листов

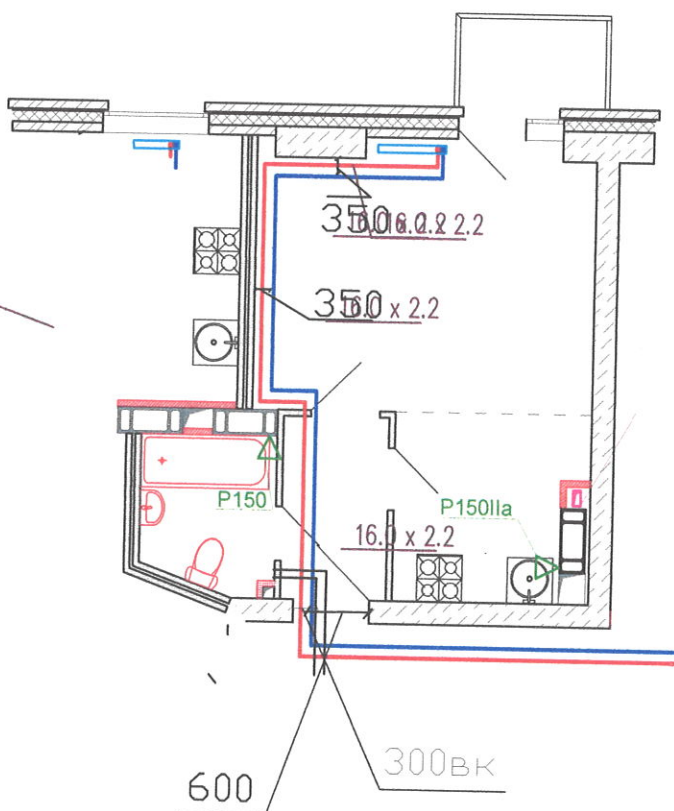

Многоквартирный жилой дом ул.Лавокина 7

Схема разводки отопления
и водопровода
для уточнения звонить
89370857750

Стадия	Масса	Масштаб
--------	-------	---------

4

1

Лист

Листов

Квартира 174

Перв. примен.

Справ. #


Подпись и дата

Взам. # дубл.

Взам. инв. #

Подпись и дата

Инв. #
подпись

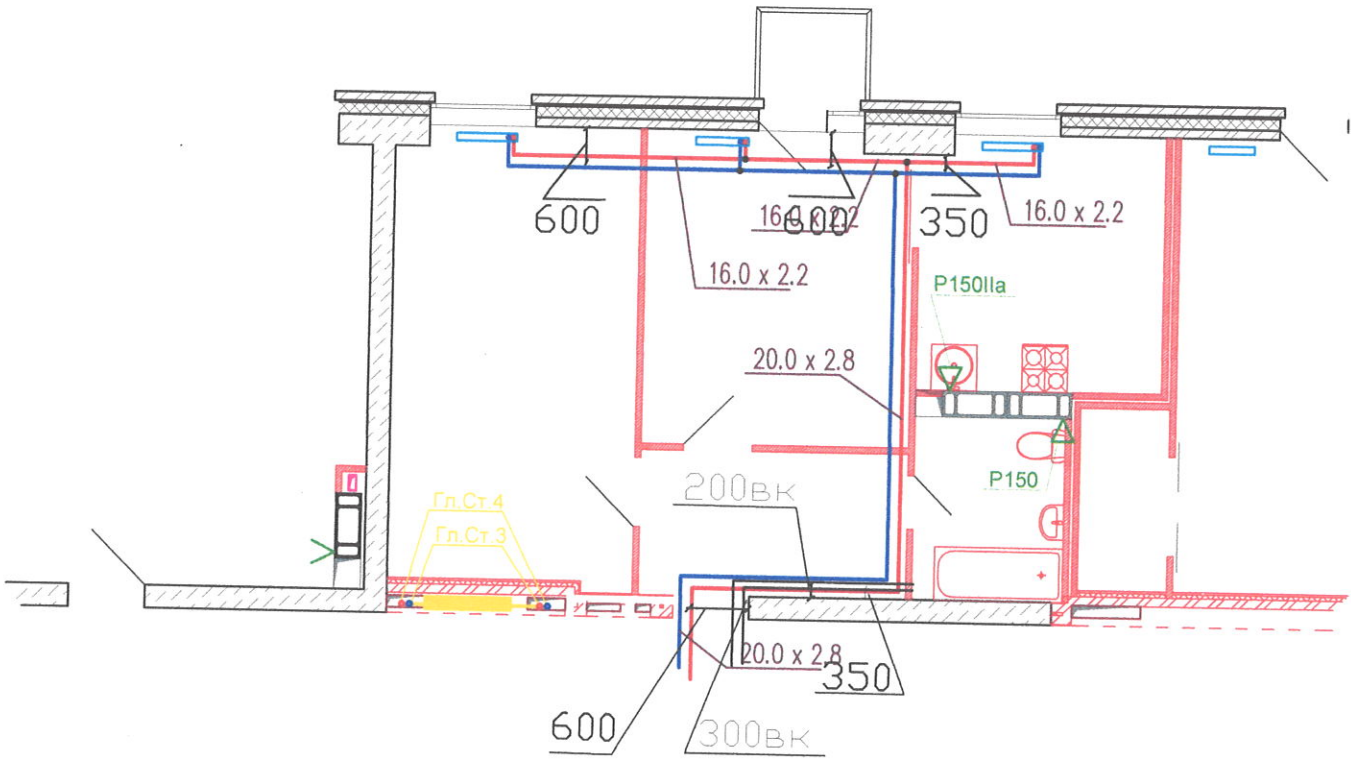


Многоквартирный жилой дом ул. Лавокина 7

Схема разводки отопления
и водопровода
для уточнения звонить
89370857750

Квартира 175

Стадия	Масса	Масштаб
И		
Лист		Листов


Справ. #	Перв. примен.
----------	---------------

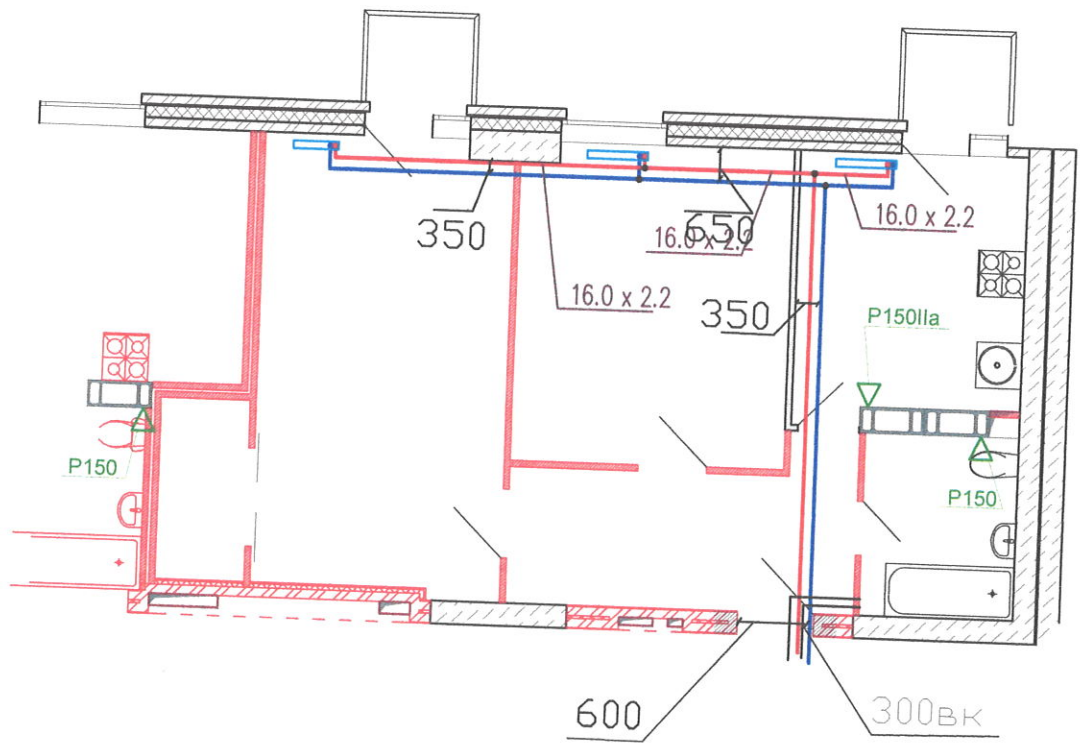

Инв. #	подпись	Подпись и дата	Взам.инв.#	Взам.#дубл.	Подпись и дата
Изм	Кол	Лист	Док	Подпись	Дата
Разраб.	Красильни				
Пров.	Пугачев				
Т.контр.					
Н.контр.					
Утв.					

Многоквартирный жилой дом ул.Лавокина 7						
Схема разводки отопления и водопровода для уточнения звонить 89370857750				Стадия	Масса	Масштаб
				И		
Квартира 176				Лист		Листов

Справ. #	Перв. примен.
----------	---------------

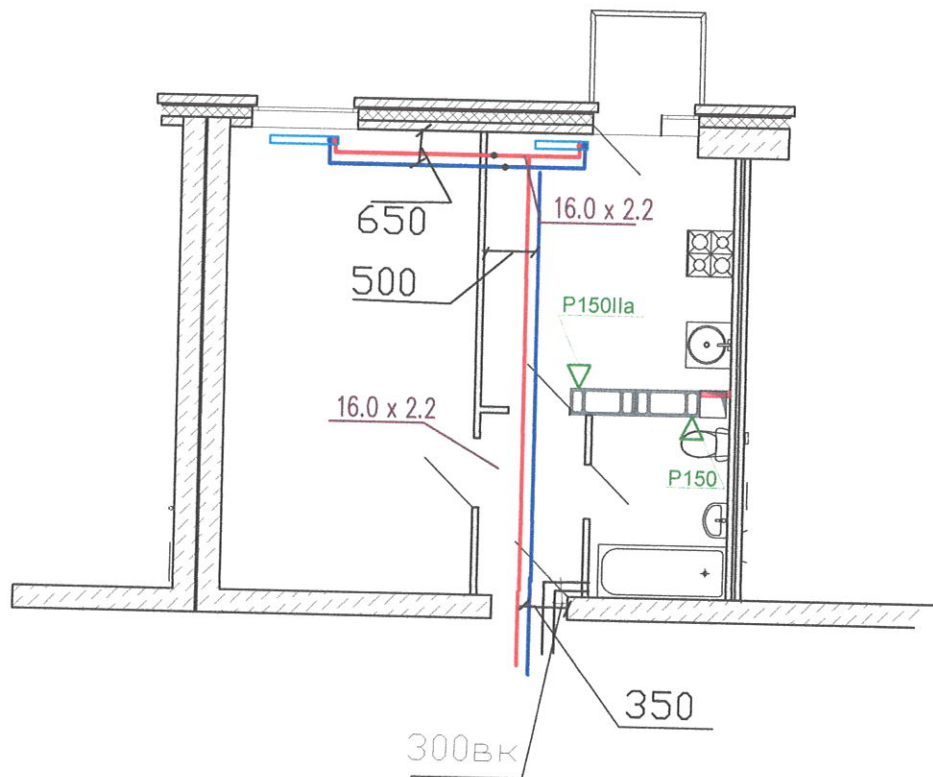

Инв. #	подпись	Подпись и дата	Взам.инв.#	Взам.#дучел.	Подпись и дата
Изм	Кол	Лист	Док	Подпись	Дата
Разраб.	Краснов				
Пров.	Винниченко				
Т.контр.					
Н.контр.					
Утв.					

Многоквартирный жилой дом ул.Лавокина 7

Схема разводки отопления
и водопровода
для уточнения звонить
89370857750

Квартира 177

Стадия	Масса	Масштаб
И		
Лист	Листов	

Перв. примен.

Справ. #


Подпись и дата

Взам. # дубл.

Взам. инв. #

Инв. # подписи

Подпись и дата

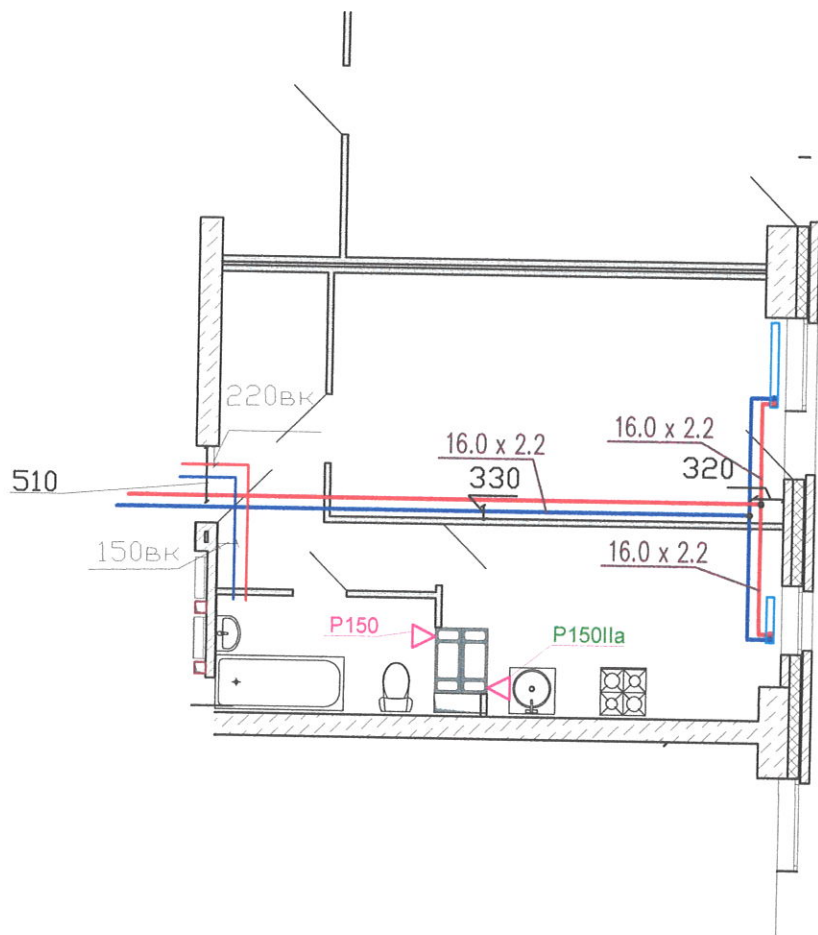

Многоквартирный жилой дом ул.Лавокина 7

Схема разводки отопления
и водопровода
для уточнения
звонить 89370857750

Стадия Масса Масштаб

И

Лист

Листов

Квартира 180

Изм Кол Лист Док Подпись Дата

Разраб. Кривошук


Пров. Погреб

Т.контр.

Н.контр.

Утв.

Справ. #	Перв. примен.
----------	---------------

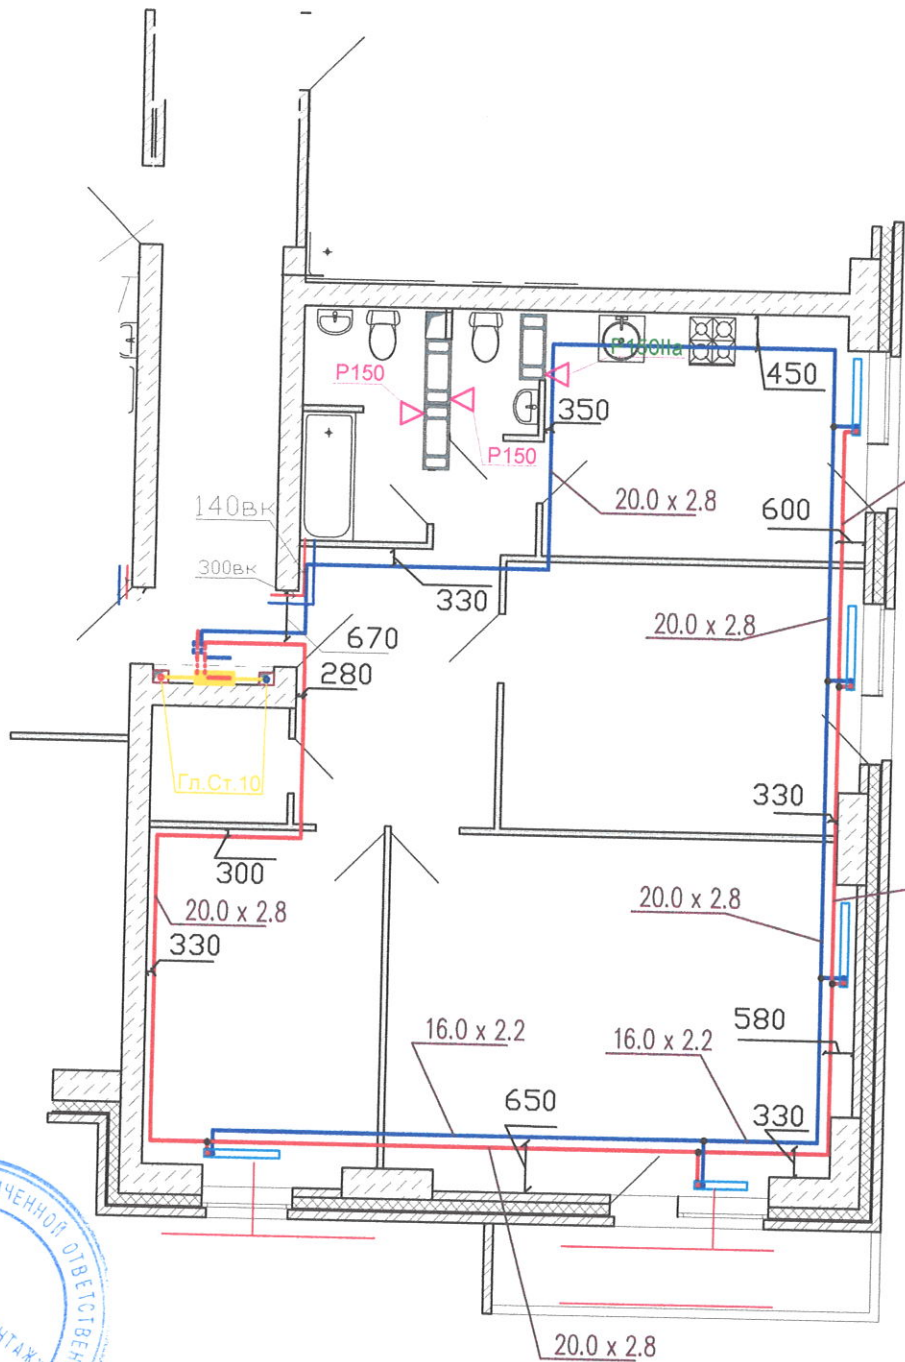

Инв. #	подпись	Подпись и дата	Взам. #	дубл.	Подпись и дата	Справ. #	Перв. примен.
Изм.	Кол	Лист	Док	Подпись	Дата		
Разраб.				Крыжович			
Пров.				Радесон			
Т.контр.							
Н.контр.							
Утв.							

Многоквартирный жилой дом ул.Лавокина 7

Схема разводки отопления
и водопровода
для уточнения
звонить 89370857750

Стадия	Масса	Масштаб
И		
Лист	Листов	

Квартира 181

Перв. примен.


Спров. #

Подпись и дата

Взам. # дубл.

Взам. инв. #

Инв. # подписи

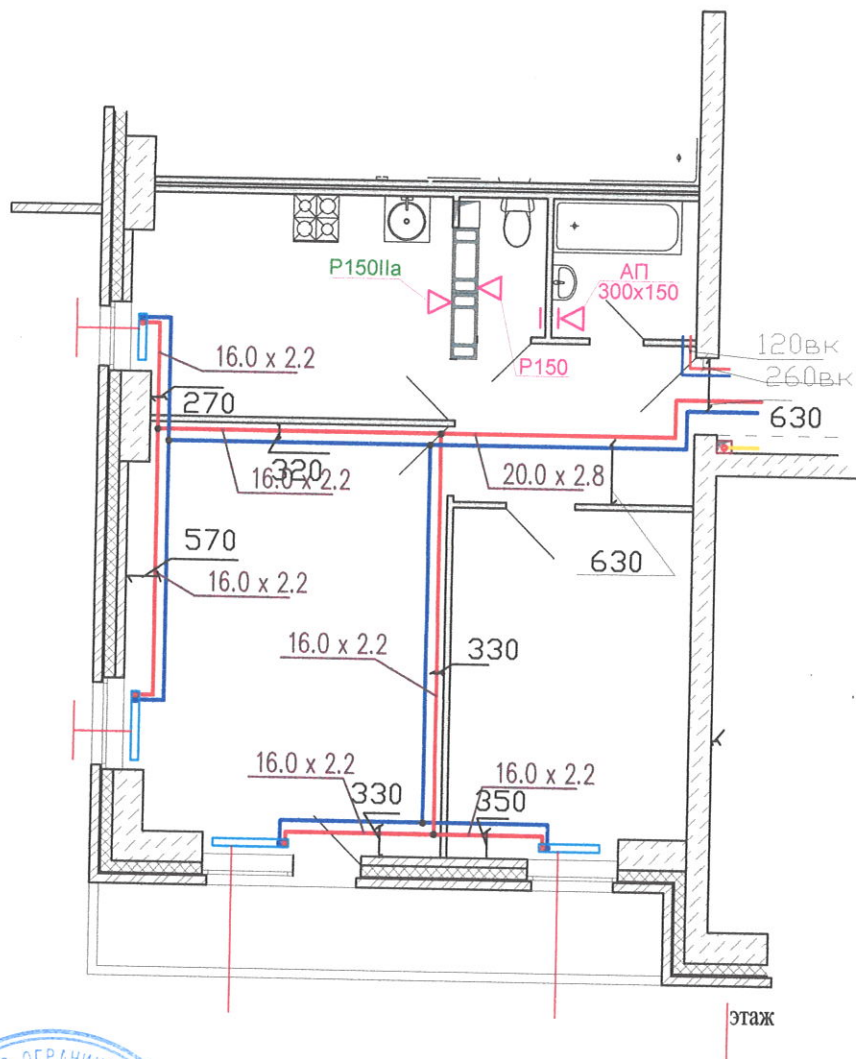

Многоквартирный жилой дом ул.Лавокина 7

Схема разводки отопления
и водопровода
для уточнения
звонить 89370857750

Стадия Масса Масштаб

И

Лист

Листов

Квартира 182

Изм	Кол	Лист	Док	Подпись	Дата
Разраб.				Крылов ИИ	
Пров.				Павлов	
Т.контр.					
Н.контр.					
Утв.					

Перв. примен.


Справ. #

Подпись и дата

Взам. # дубл.

Взам. инв. #

Инв. # подписи

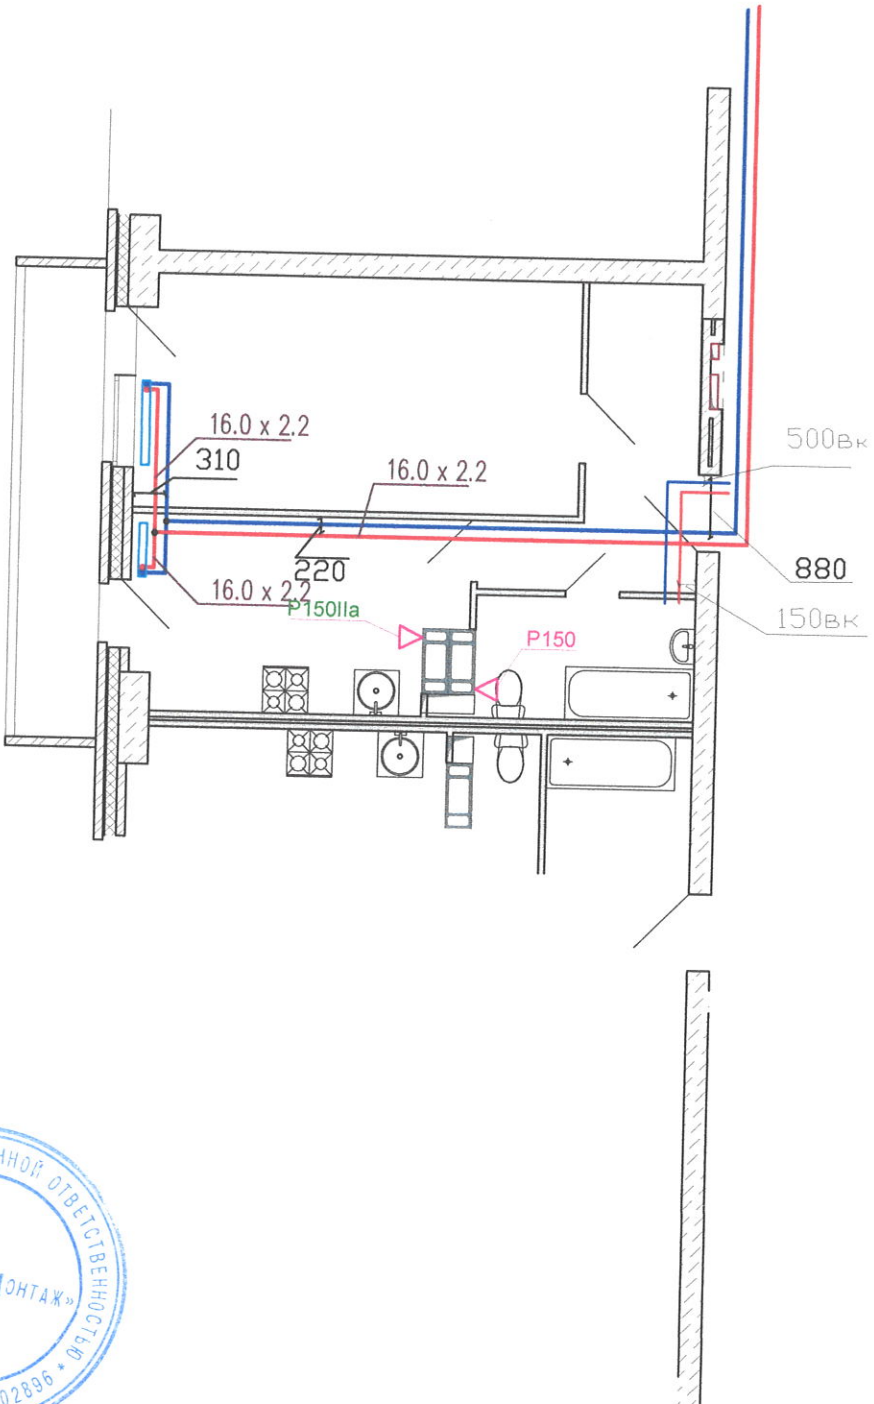

Многоквартирный жилой дом ул.Лавокина 7

Схема разводки отопления
и водопровода
для уточнения
звонить 89370857750

Стадия	Масса	Масштаб
И		
Лист		Листов

Квартира 183

Изм	Кол	Лист	Док	Подпись	Дата
Разраб.				<i>Крылов</i>	
Пров.				<i>Мордов</i>	
Т.контр.					
Н.контр.					
Утв.					


Перв. примен.

Справ. #

Подпись и дата

Взам. # дубл.

Взам. инв. #

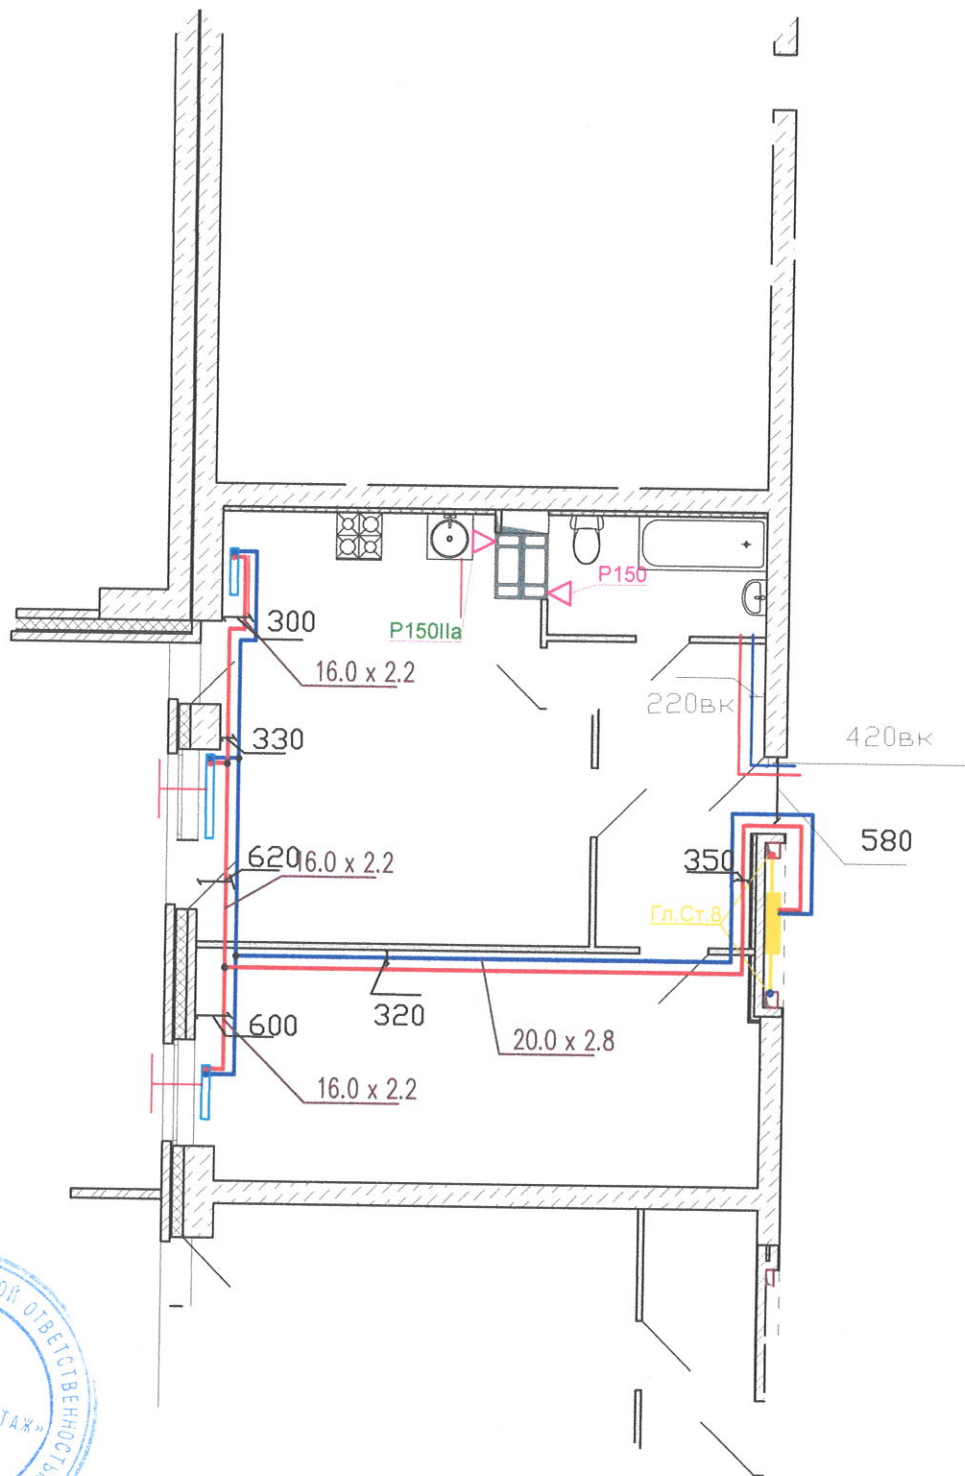Инв. #
подписи
Изм.
Разраб.
Пров.
Т.контр.
Н.контр.
Утв.

Многоквартирный жилой дом ул.Лавокина 7

Схема разводки отопления
и водопровода
для уточнения
звонить 89370857750

Стадия

Масса

Масштаб

И

Лист

Листов

Квартира 184


Перв. примен.

Справ. #

Подпись и дата

Взам. # дубл.

Взам. инв. #

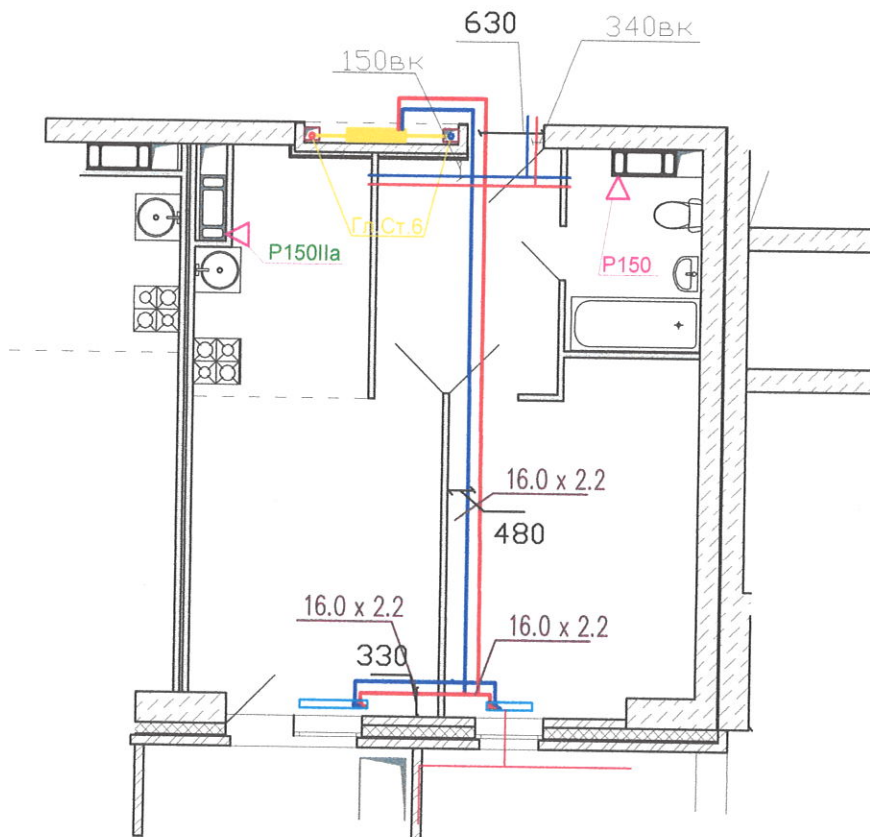Инв. #
подпись
Подпись и дата

Многоквартирный жилой дом ул.Лавокина 7

Схема разводки отопления
и водопровода
для уточнения
звонить 89370857750

Стадия Масса Масштаб

И

Лист

Листов

Квартира 185

Перв. примен.

Справ. #


Подпись и дата

Взам. # дубл.

Взам. инв. #

Инв. # подписи

Подпись и дата

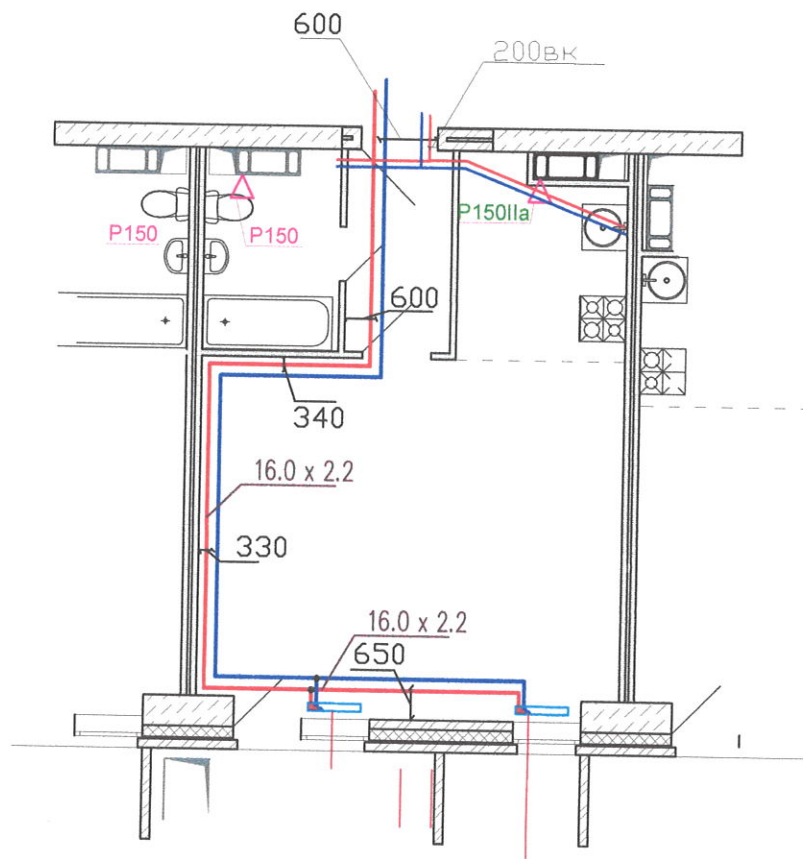

Многоквартирный жилой дом ул.Лавокина 7

Схема разводки отопления
и водопровода
для уточнения
звонить 89370857750

Стадия Масса Масштаб

И

Лист

Листов

Квартира 186

Перв. примен.


Справ. #

Подпись и дата

Взам. # д.з.б.л.

Взам. инв. #

Инв. # подписи

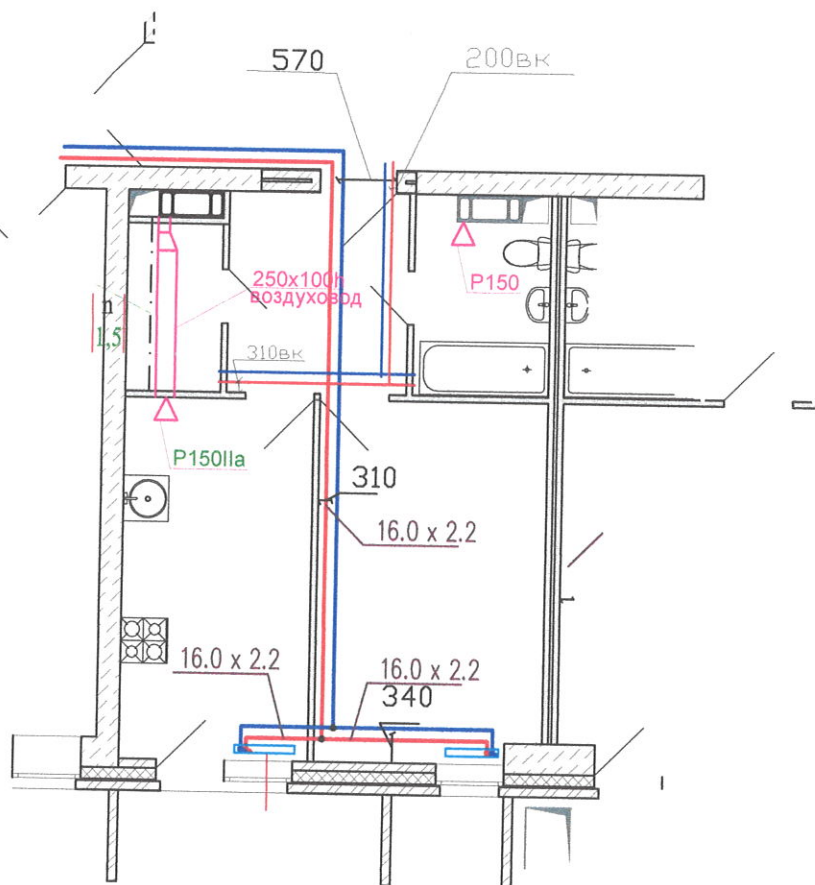

Многоквартирный жилой дом ул.Лавокина 7

Схема разводки отопления
и водопровода
для уточнения
звонить 89370857750

Стадия Масса Масштаб

И

Лист

Листов

Квартира 187

Изм Кол Лист Док Подпись Дата

Разраб. Кривошечников

Пров. Рауверс

Т.контр.

Н.контр.

Утв.

Перв. примен.


Справ. #

Подпись и дата

Взам. # дубл.

Взам. инв. #

Инв. #
подпись
подпись и дата

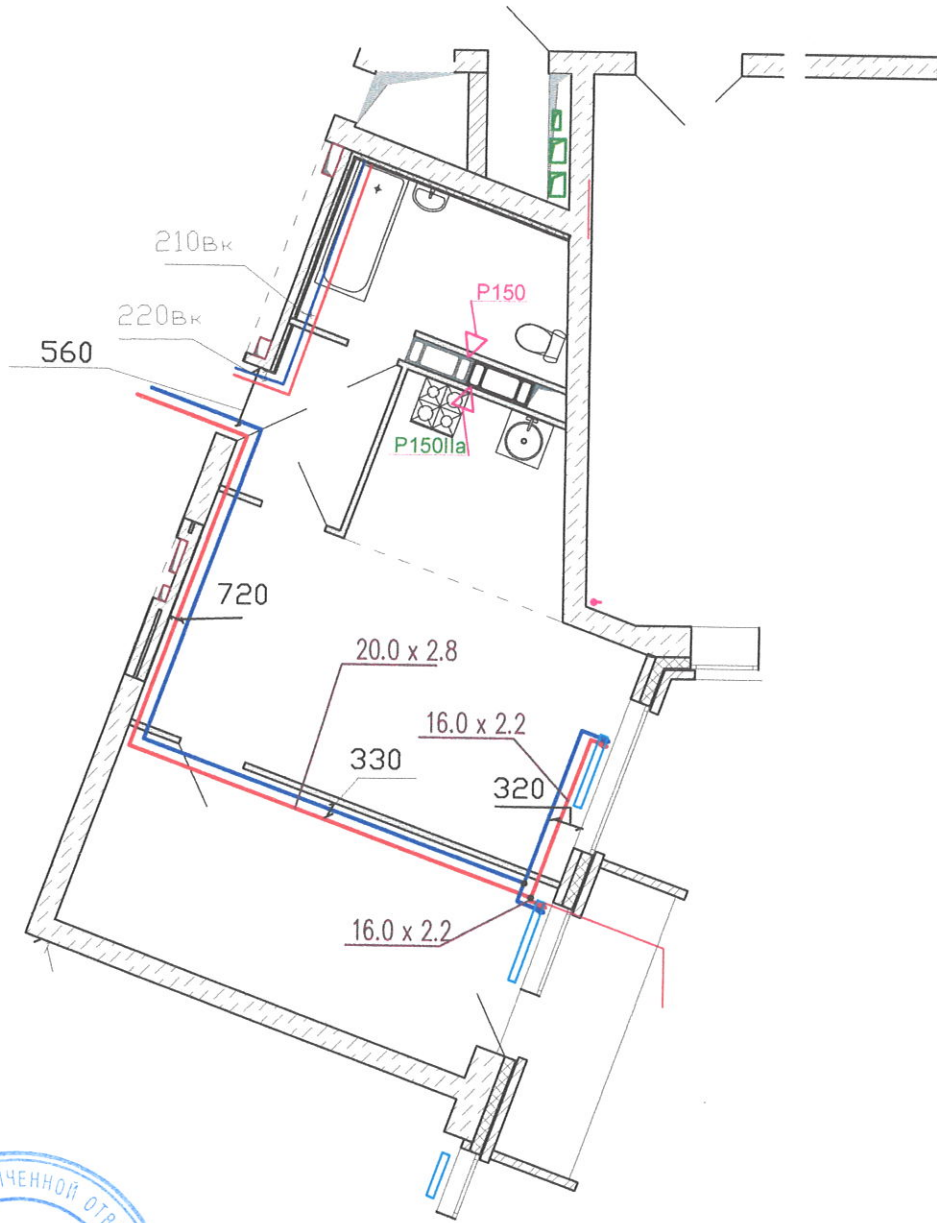

Многоквартирный жилой дом ул.Лавокина 7

Схема разводки отопления
и водопровода
для уточнения
звонить 89370857750

Стадия	Масса	Масштаб
И		
Лист		Листов

Квартира 188

Изм	Кол	Лист	Док	Подпись	Дата
Разраб.				Борисов	
Пров.				Борисов	
Т.контр.					
Н.контр.					
Утв.					

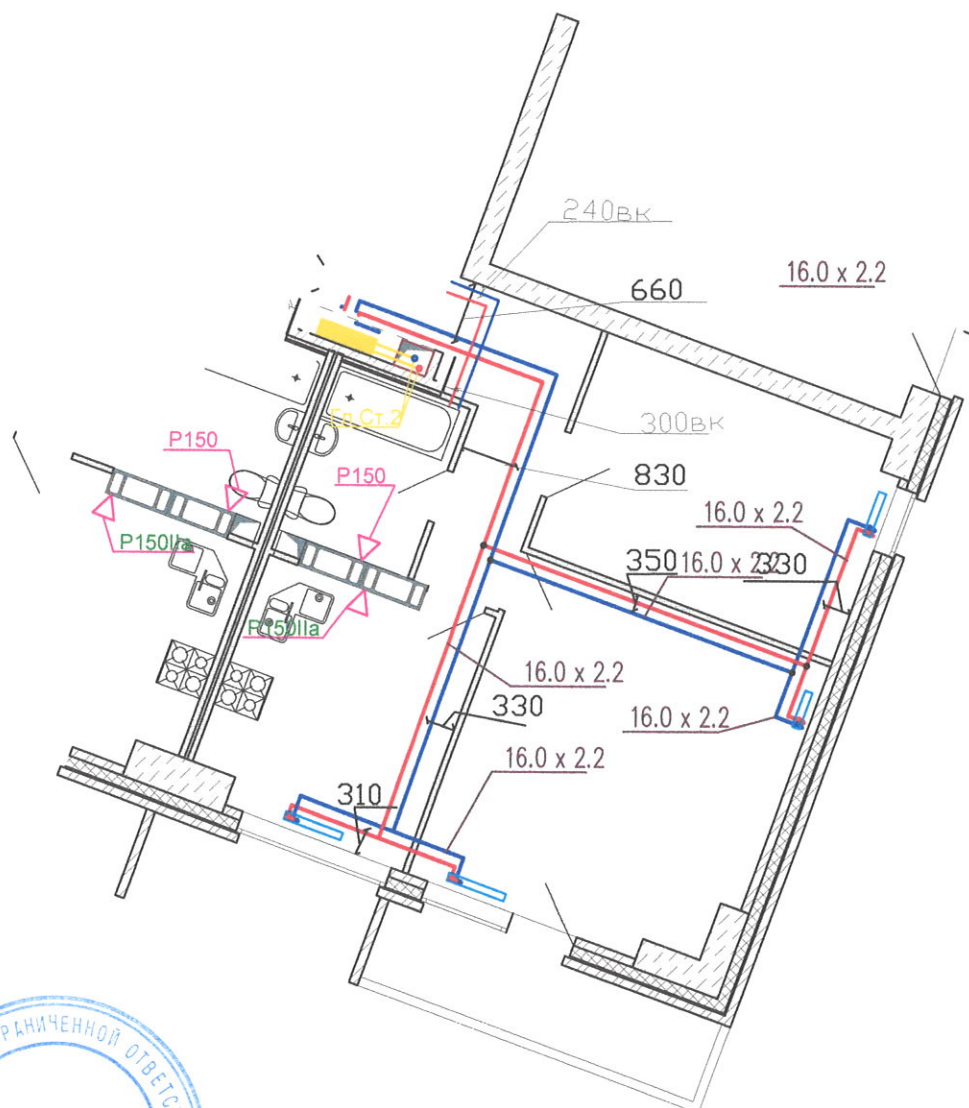


Схема разводки отопления
и водопровода
для уточнения
звонить 89370857750

14

Листов

КВАРТИРА 189


Справ. #	Перв. примен.
----------	---------------

Подпись и дата

Взам. # дубл.

Взаминв. #

Инв. #	Подпись	Дата
--------	---------	------

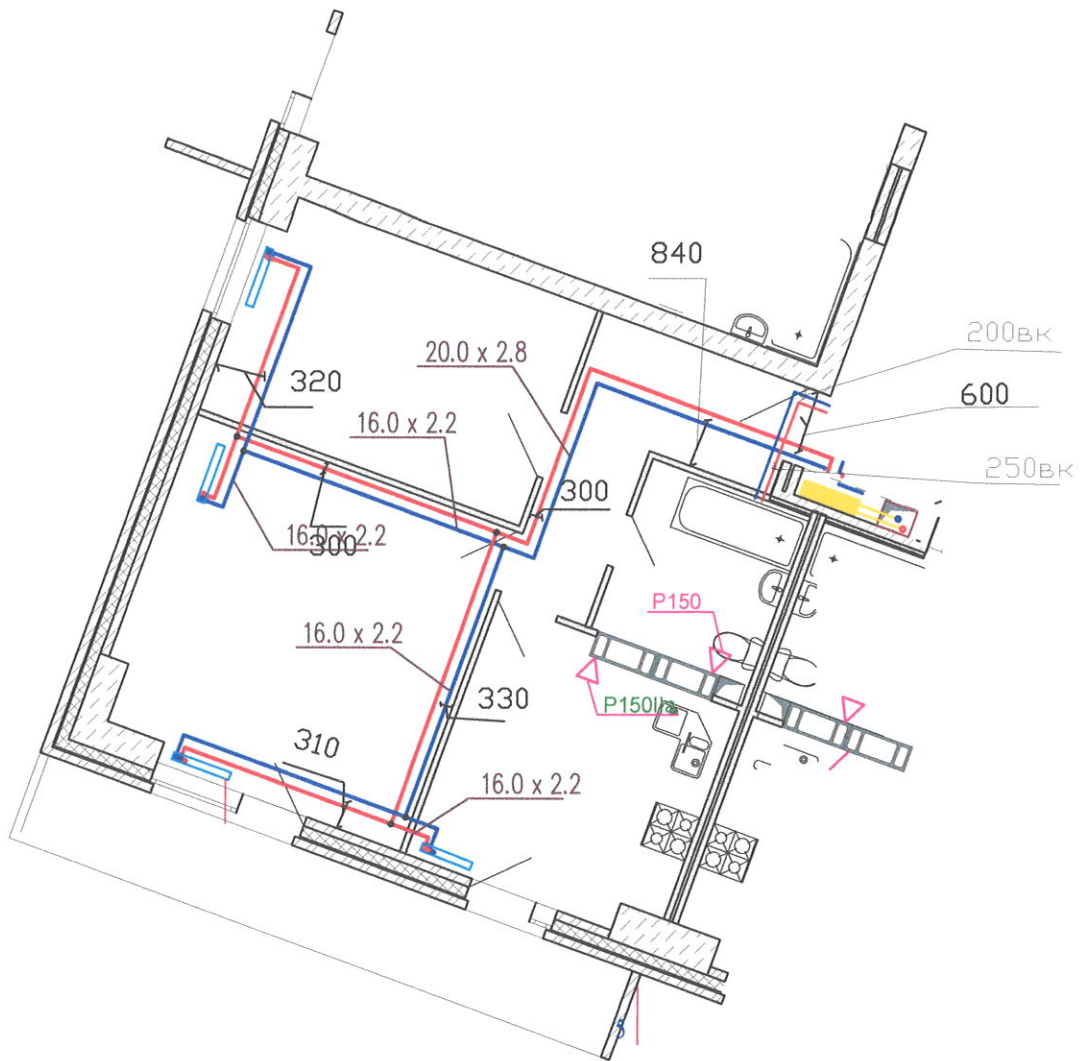

Многоквартирный жилой дом ул.Лавокина 7

Схема разводки отопления
и водопровода
для уточнения
звонить 89370857750


Стадия	Масса	Масштаб
И		
Лист	Листов	

Квартира 190

Перв. примен.	
Справ. #	

Подпись и дата	
Взам. # дубл.	
Взам. инв. #	

Инв. #	Подпись	Дата
Изм	Кол	Лист
Разраб.	Крылов В.С.	19.04.10
Пров.	Павлов	
Т.контр.		
Н.контр.		
Утв.		

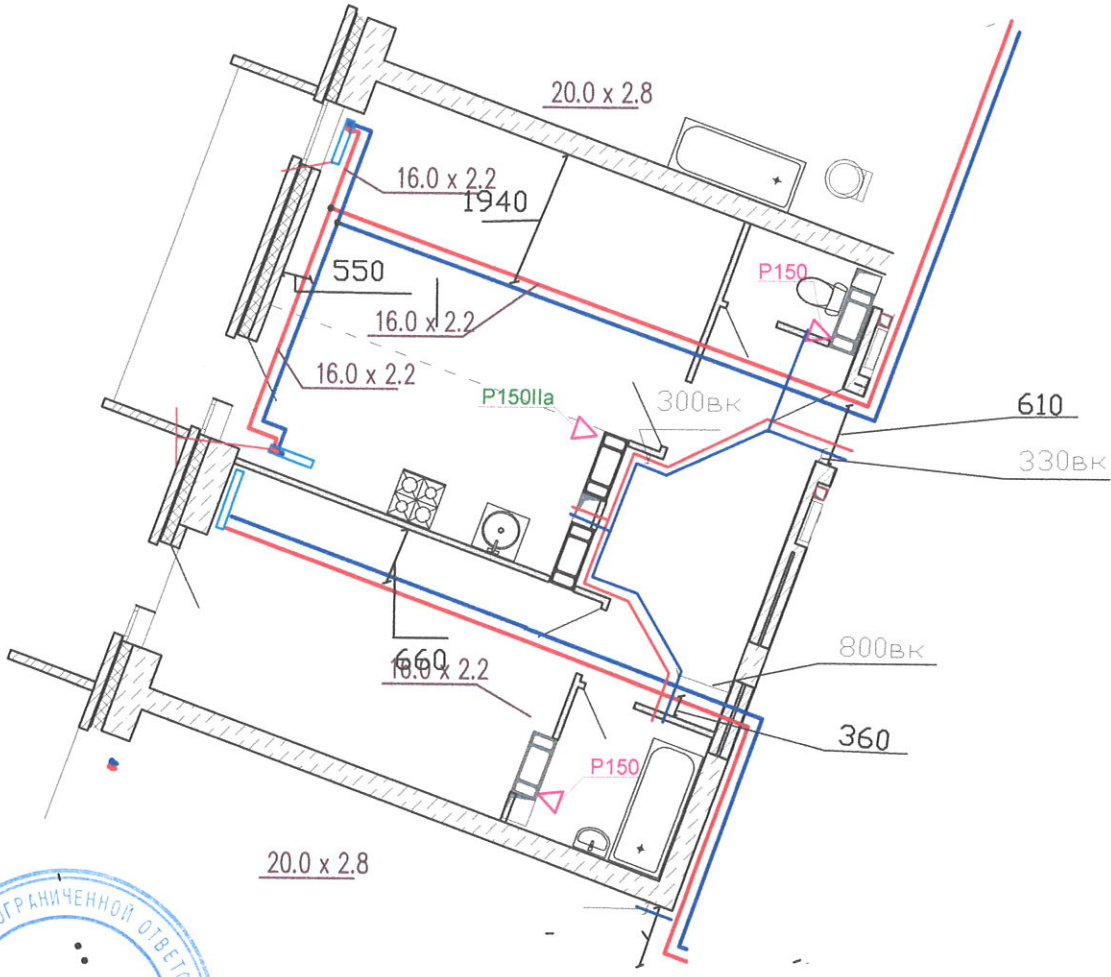

Многоквартирный жилой дом ул.Лавокина 7

Схема разводки отопления
и водопровода
для уточнения
звонить 89370857750

Стадия	Масса	Масштаб
И		
Лист		Листов

Квартира 191

Перв. примен.

Справ. #


Е/1

Подпись и дата

Взам. # дубл.

Взам. инв. #

Инв. # подписи

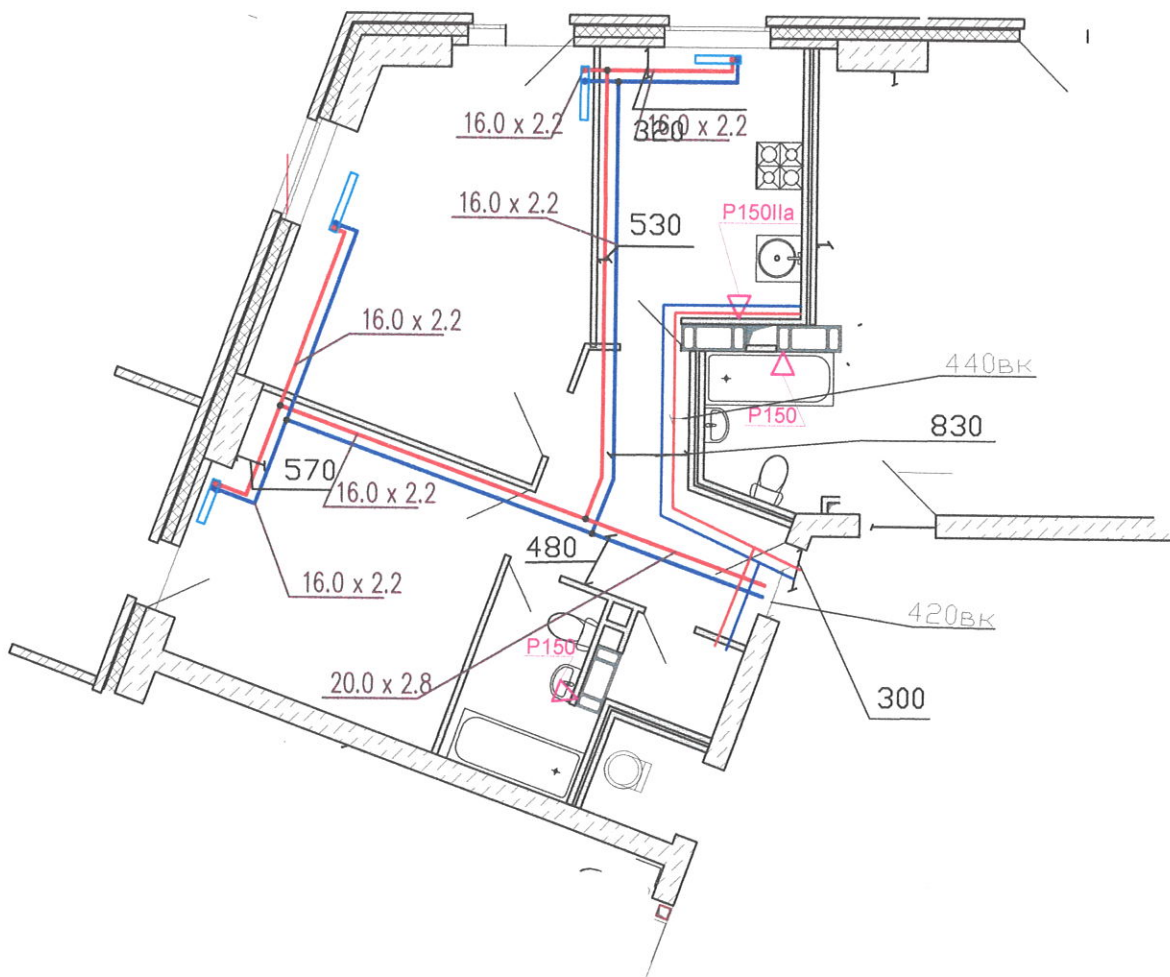

Многоквартирный жилой дом ул.Лавокина 7

Схема разводки отопления
и водопровода
для уточнения
звонить 89370857750

Стадия Масса Масштаб

И

Лист

Листов

Квартира 192

Изм Кол Лист Док Подпись Дата

Разраб. Носов В. И. [Подпись]

Пров. Родченко В. А. [Подпись]


Т.контр.

Н.контр.

УТВ.

Перв. примен.

Справ. #

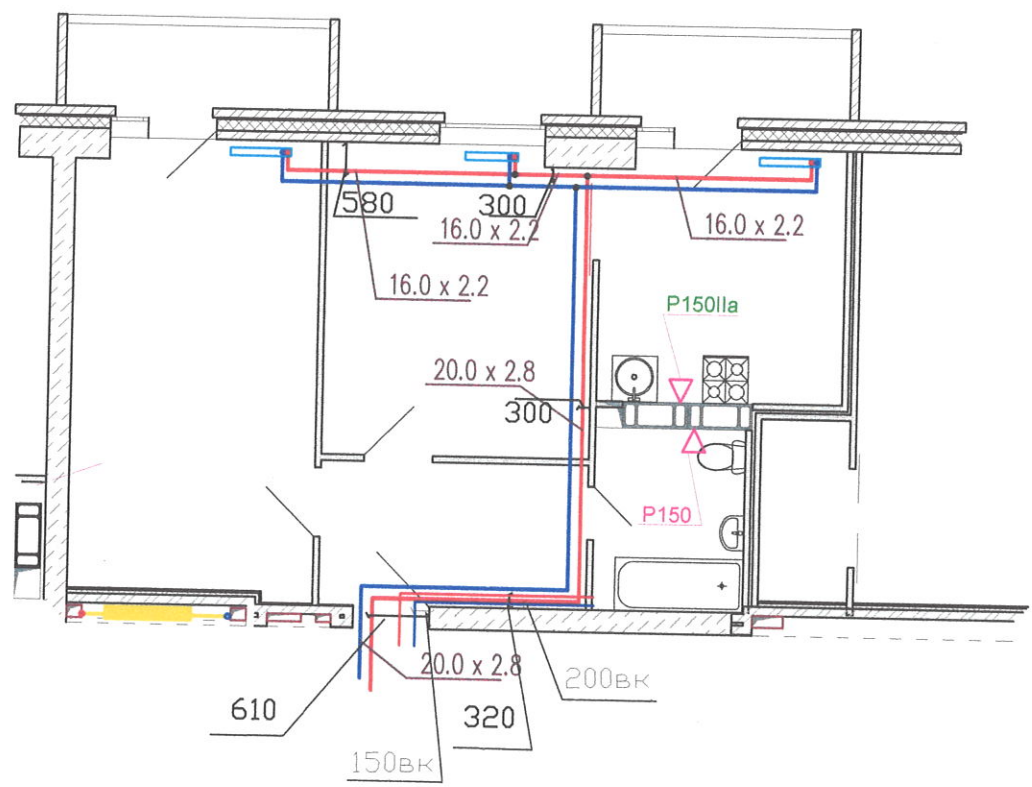

Инв. #	Подпись	Инициалы	Дата	Взам.инв.#	Взам.#дубл.	Подпись и дата
Изм.	Кол.	Лист	Док.	Подпись	Дата	
Разраб.	Красильни					
Пров.	Резаев					
Т.контр.						
Н.контр.						
Утв.						

Многоквартирный жилой дом ул.Лавокина 7

Схема разводки отопления
и водопровода
для уточнения
звонить 89370857750

Стадия	Масса	Масштаб
И		
Лист	Листов	

Квартира 194

Перв. примен.


Справ. #

Подпись и дата

Взам. # дубл.

Взам. инв. #

Инв. # подписи
Подпись и дата

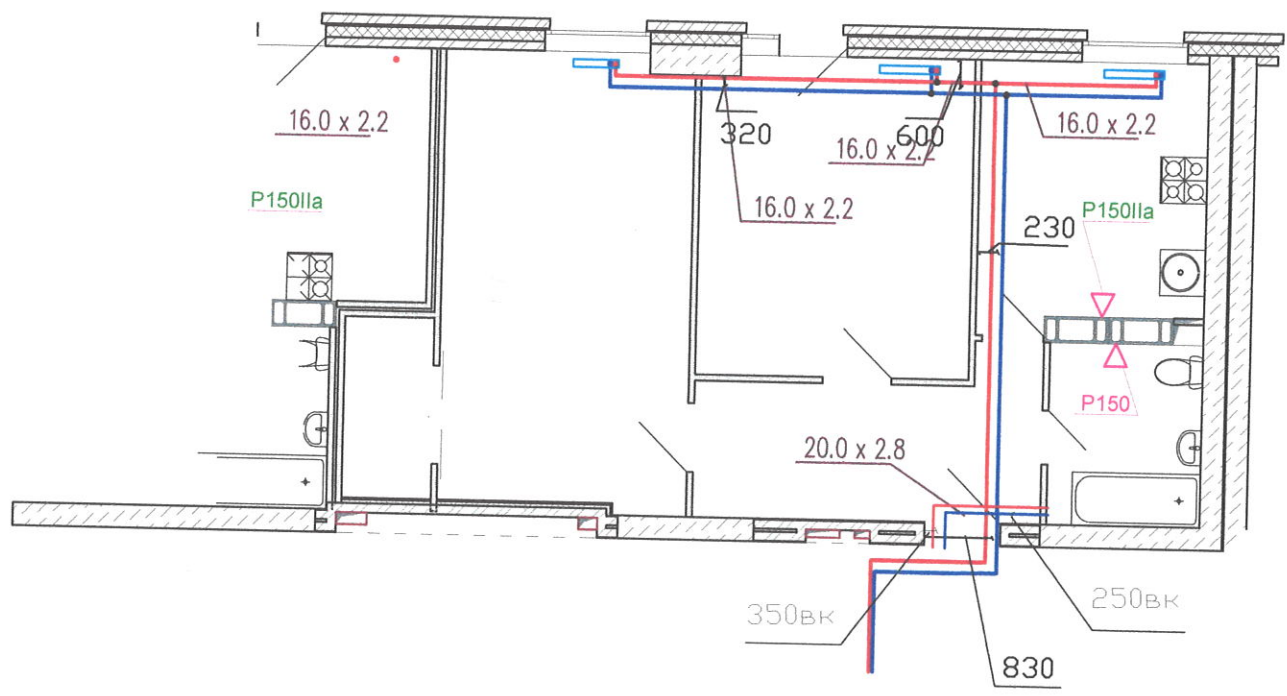

Многоквартирный жилой дом ул.Лавокина 7


Схема разводки отопления
и водопровода
для уточнения
звонить 89370857750

Стадия	Масса	Масштаб
И		
Лист		Листов



Квартира 195

Изм	Кол	Лист	Док	Подпись	Дата
Разраб.				Крыжовик	15.05
Пров.				Руденко	
Т.контр.					
Н.контр.					
Утв.					

Перв. примен.	
Справ. #	

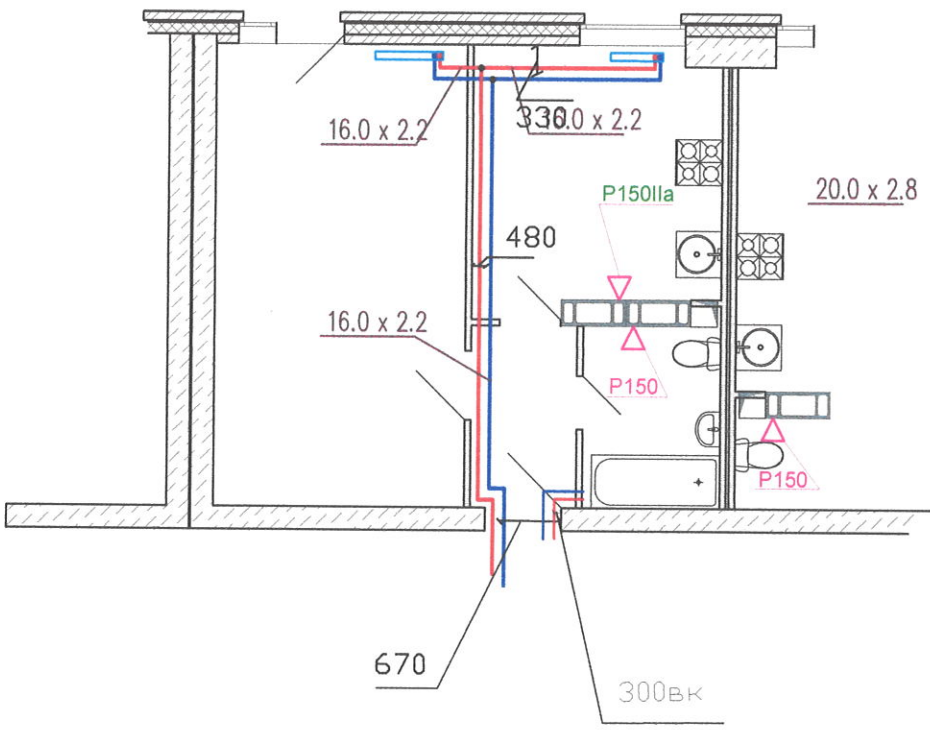

Подпись и дата	Взам. # д.у.б.л.	Взам. инв. #	Инв. #

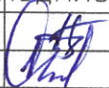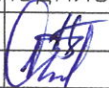						Многоквартирный жилой дом ул.Лавокина 7					
						Схема разводки отопления и водопровода для уточнения звонить 89370857750					
Изм	Кол	Лист	Док	Подпись	Дата						
Разраб.		Крылов И.И.				И					
Пров.		Копелев									
Т.контр.											
							Лист		Листов		
Н.контр.						Квартира 196					
Утв.											


Перв. примен.

Справ. #

Подпись и дата

Взам. # дубл.

Взам. инв. #

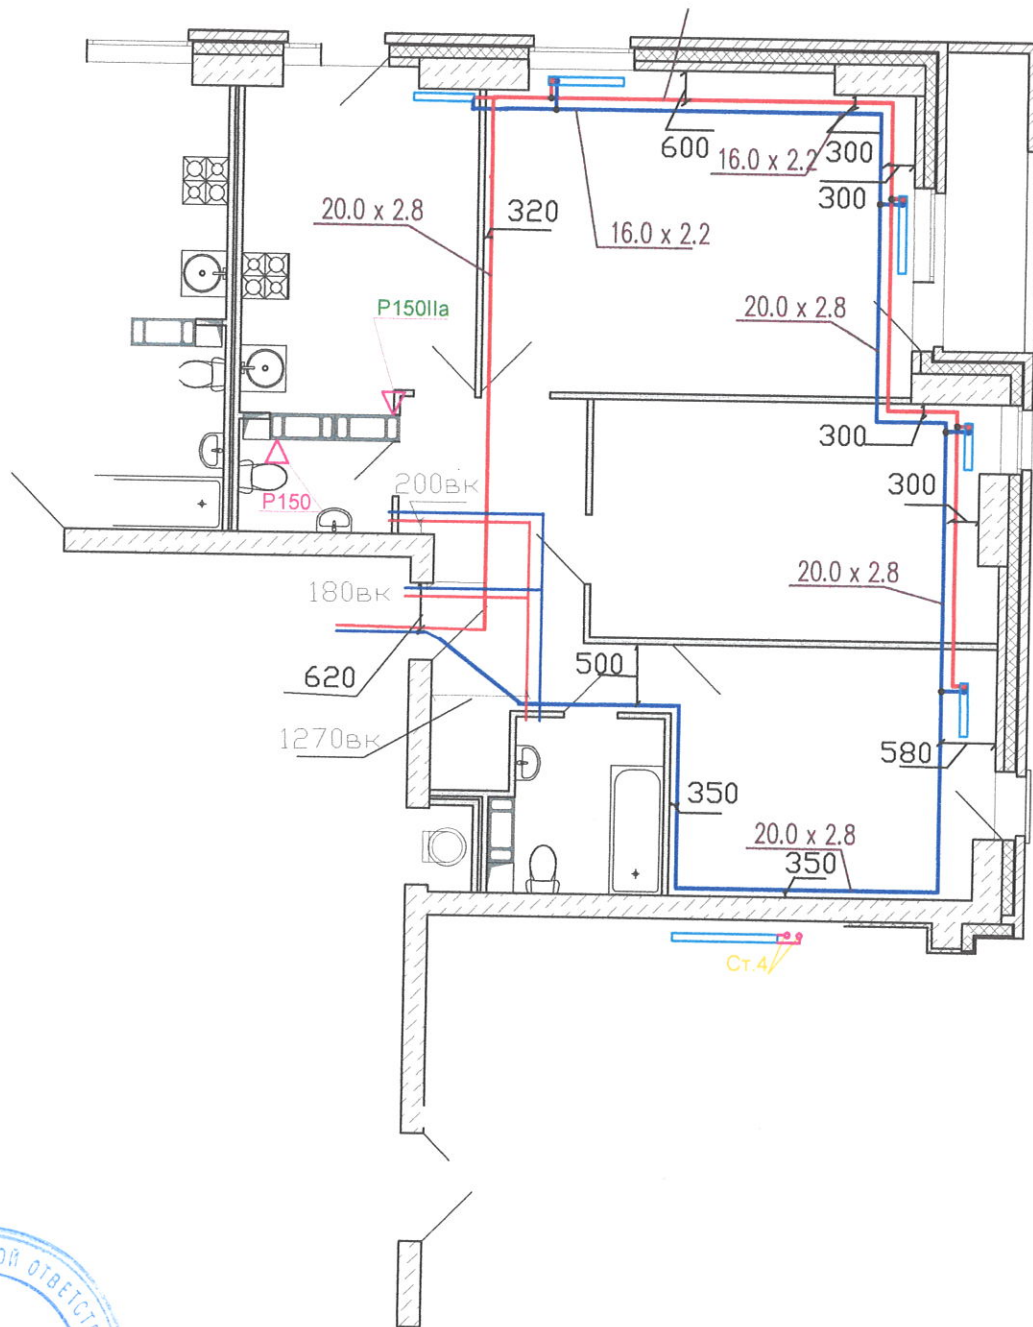Инв. #
подпись
Подпись и дата

Многоквартирный жилой дом ул. Лавокина 7

Схема разводки отопления
и водопровода
для уточнения
звонить 89370857750

Стадия Масса Масштаб

И

Лист

Листов

Квартира 197

Изм Кол Лист Док Подпись Дата

Разраб. Краков ИИ [подпись]

Пров. [подпись]

Т.контр.

Н.контр.

Утв.

Перв. примен.


Справ. #

Подпись и дата

Взам. # дубл.

Взам. инв. #

Инв. # подписи
Подпись и дата

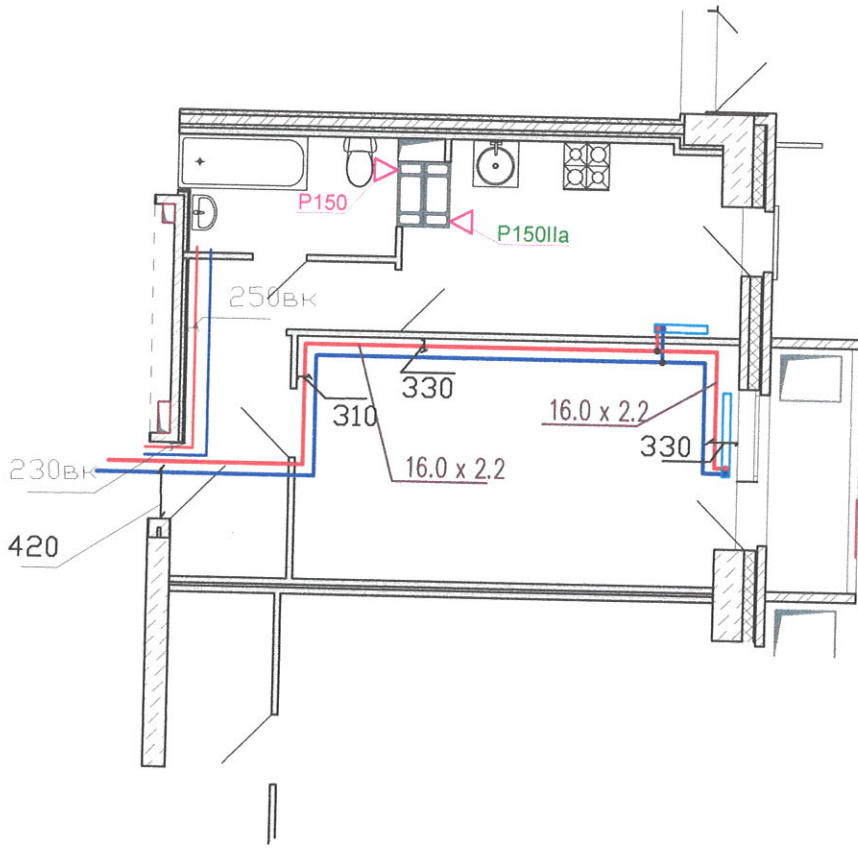

Многоквартирный жилой дом ул.Лавокина 7


Схема разводки отопления
и водопровода
для уточнения
звонить 89370857750

Стадия	Масса	Масштаб
И		
Лист		Листов

Квартира 198

Изм	Кол	Лист	Док	Подпись	Дата
Разраб.				Кравец ВМ	
Пров.				Рудков	
Т.контр.					
Н.контр.					
Утв.					

Справ. #	Перв. примен.
----------	---------------

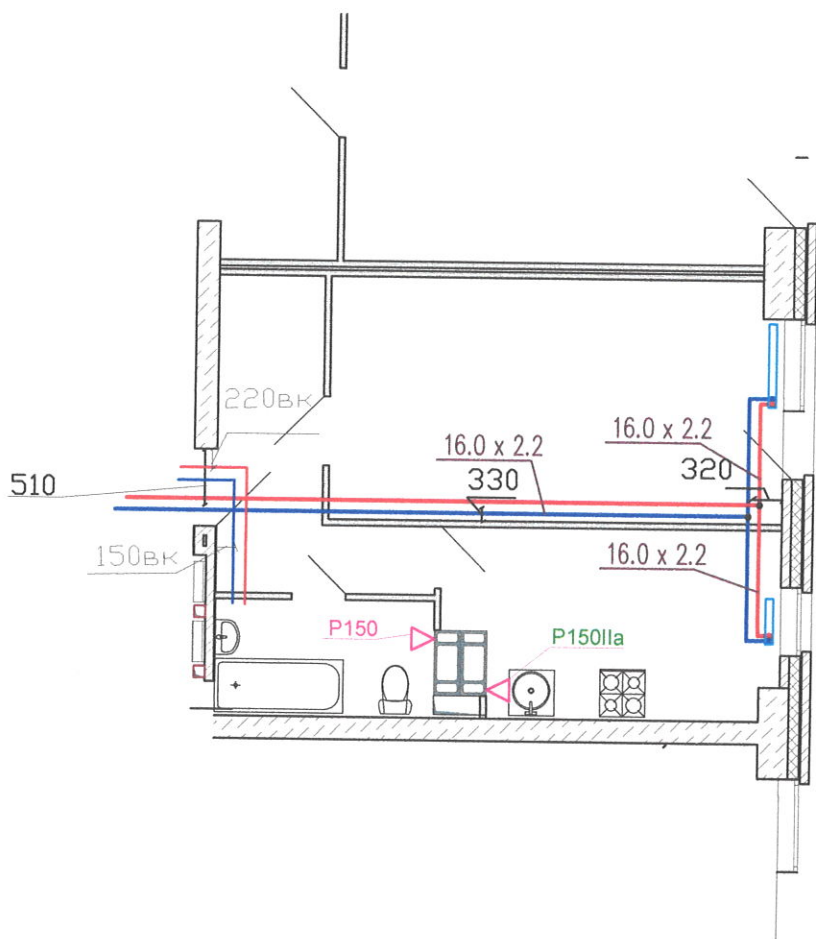

Инв. #	подпись	Подпись и дата	Взам.инв.#	Взам.#дубл.	Подпись и дата
--------	---------	----------------	------------	-------------	----------------

						Многоквартирный жилой дом ул.Лавокина 7		
Изм	Кол	Лист	Док	Подпись	Дата	Схема разводки отопления и водопровода для уточнения звонить 89370857750		
Разраб.								
Пров.								
Т.контр.								
						Стадия	Масса	Масштаб
						И		
						Лист		Листов
						Квартира 199		