

1 этаж

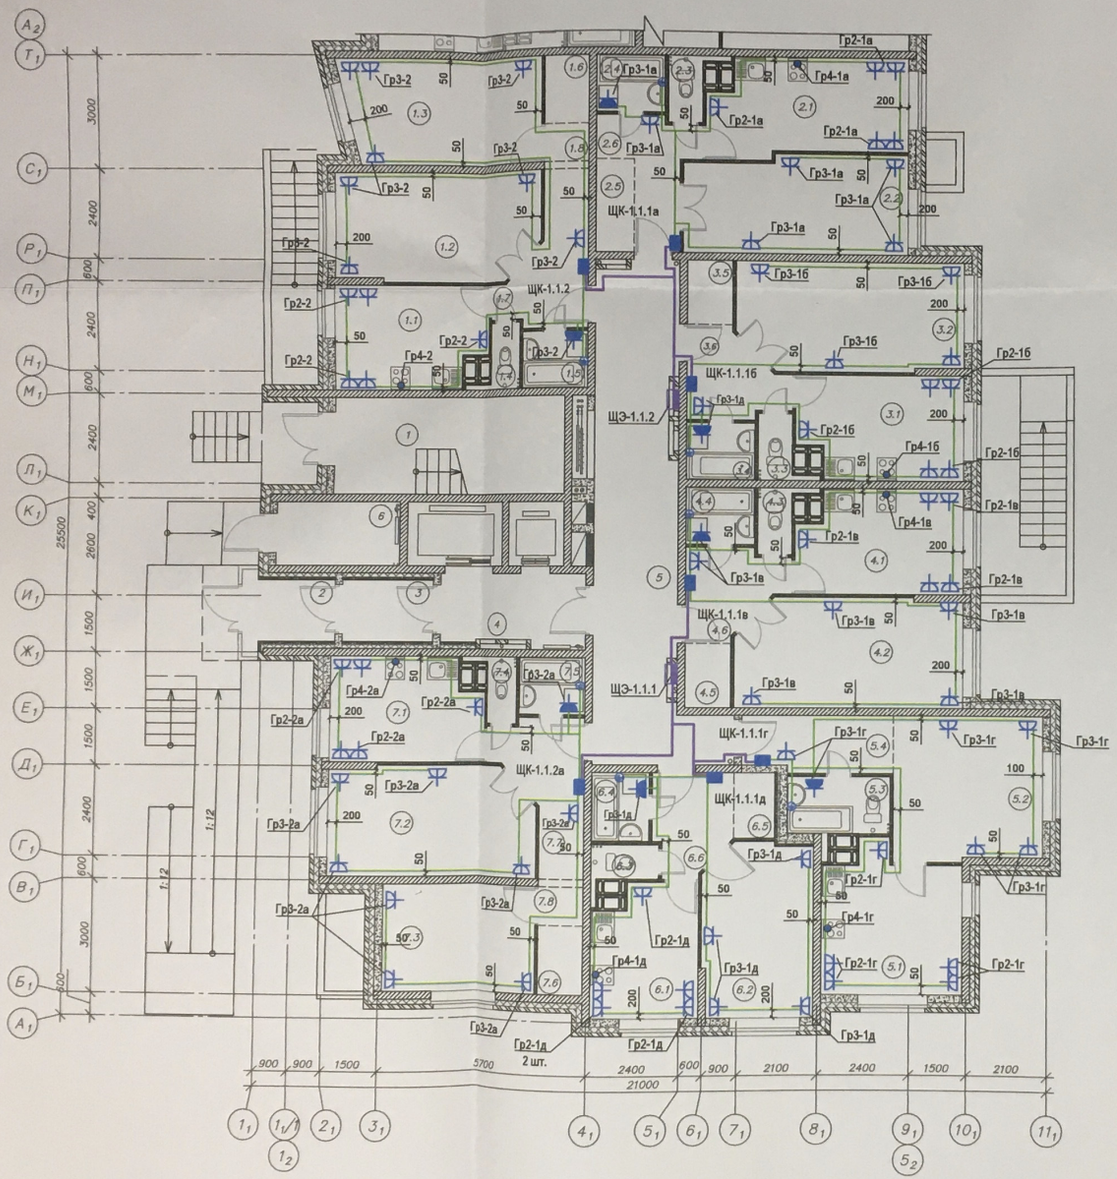

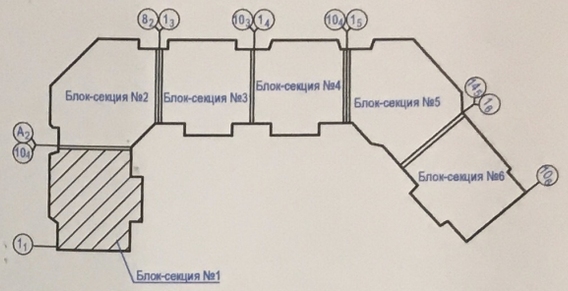



Примечания:

- монтаж электропроводки выполнен в стяжке пола в гофрированной трубе ПВХ;
- подъёмы до розеток выполнены в штрабе под штукатуркой.

Организация: ООО "Стройспецмонтаж"				
«Жилой дом №5 в микрорайоне 122-123 в Дзержинском районе г. Волгограда. Жилой дом «Атлант» БС1,2»				
Исполнительная схема розеточной сети квартир 1-го этажа. Блок-секция №1	*Должность*	*Ф.И.О.*	*Дата*	*Подпись*
	Гл. инженер	Гурский А.В.		
	Выполнил	Варламов В.А.		

2 этаж

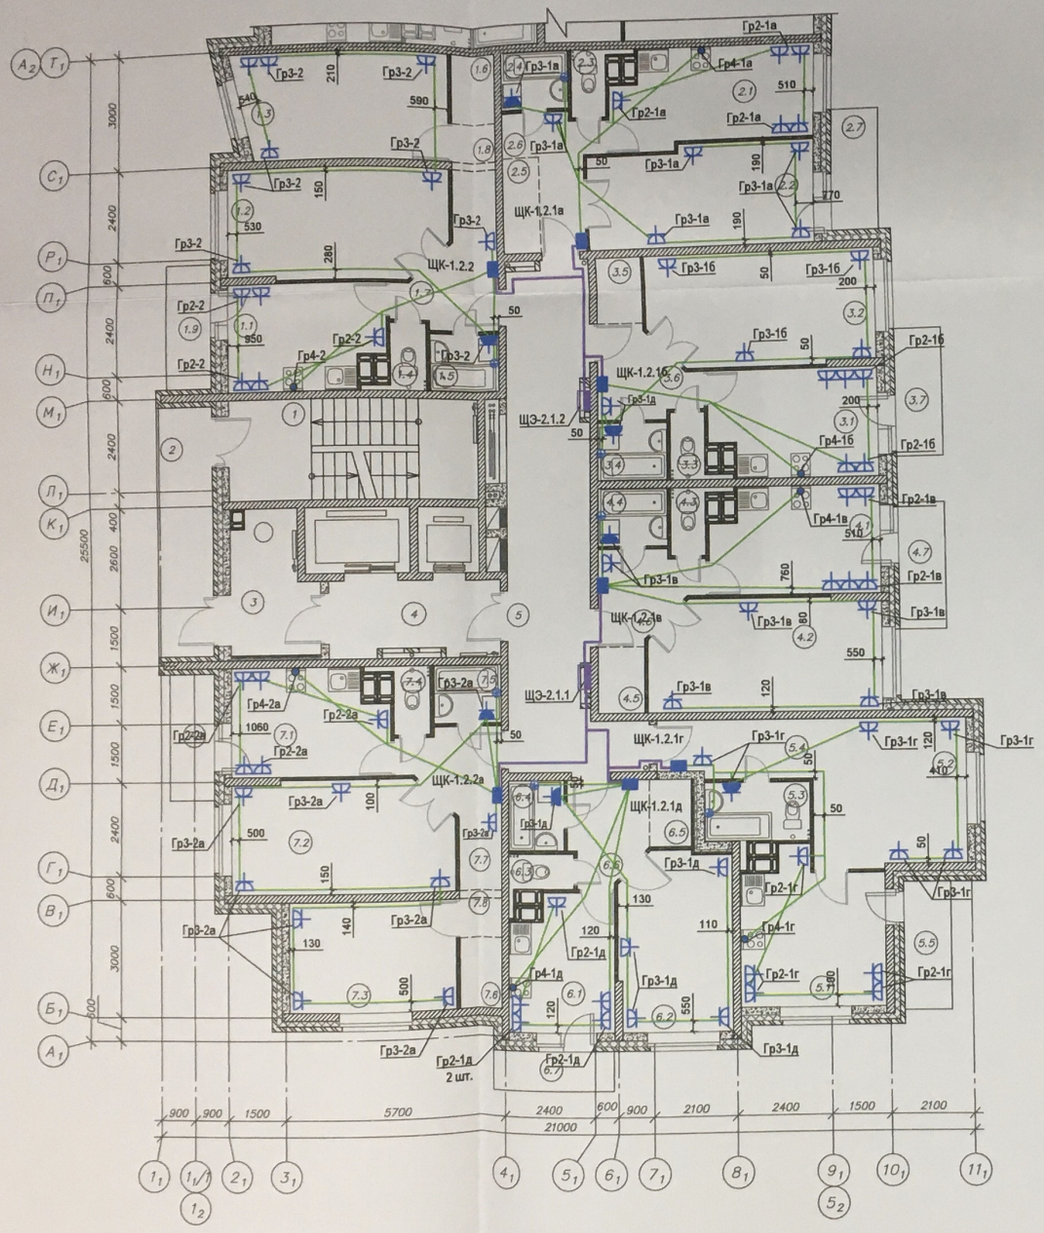

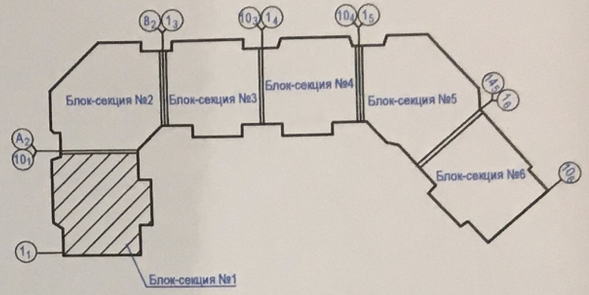



Примечания:

- монтаж электропроводки выполнен в стяжке пола в гофрированной трубе ПВХ;
- подъёмы до розеток выполнены в штрабе под штукатуркой.

Организация: ООО "Стройспецмонтаж"				
«Жилой дом №5 в микрорайоне 122-123 в Дзержинском районе г. Волгограда. Жилой дом «Атлант» БС1,2»				
Исполнительная схема розеточной сети квартир 2-го этажа. Блок-секция №1	*Должность*	*Ф.И.О.*	*Дата*	*Подпись*
	Гл. инженер	Гурский А.В.		
	Выполнил	Варламов В.А.		

3 этаж

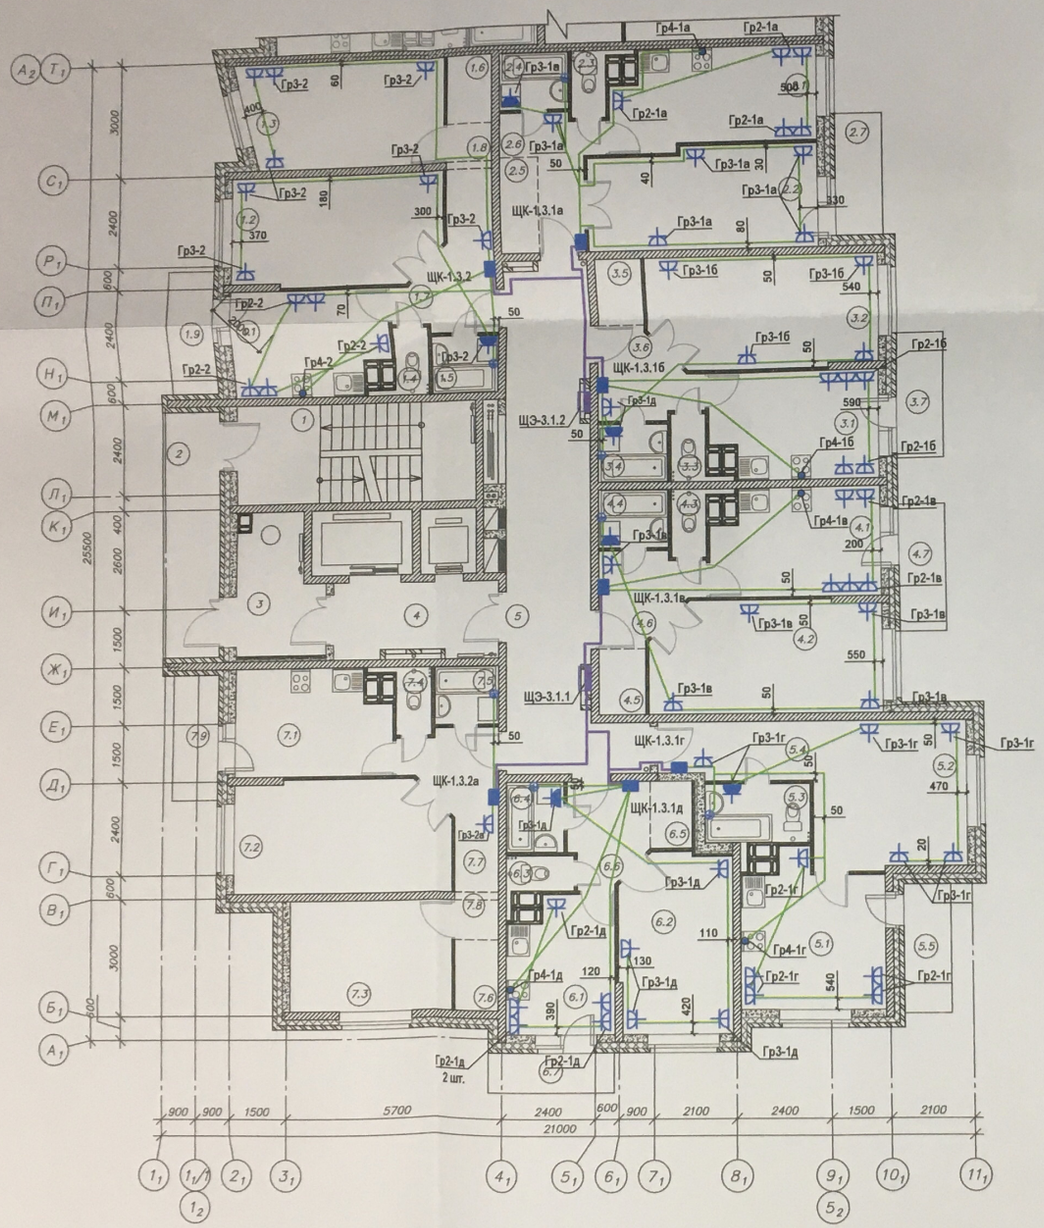

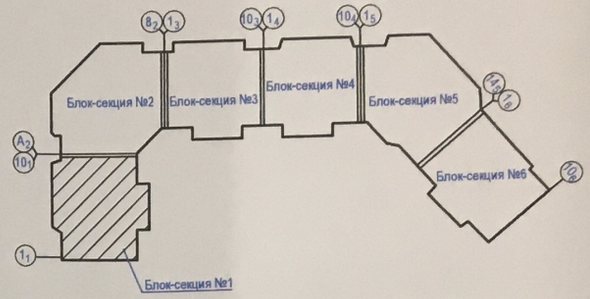



Примечания:

- монтаж электропроводки выполнен в стяжке пола в гофрированной трубе ПВХ;
- подъёмы до розеток выполнены в штрабе под штукатуркой.

Организация: ООО "Стройспецмонтаж"				
«Жилой дом №5 в микрорайоне 122-123 в Дзержинском районе г. Волгограда. Жилой дом «Атлант» БС1,2»				
Исполнительная схема розеточной сети квартир 3-го этажа. Блок-секция №1	*Должность*	*Ф.И.О.*	*Дата*	*Подпись*
	Гл. инженер	Гурский А.В.		
	Выполнил	Варламов В.А.		

4 и 7 этажи

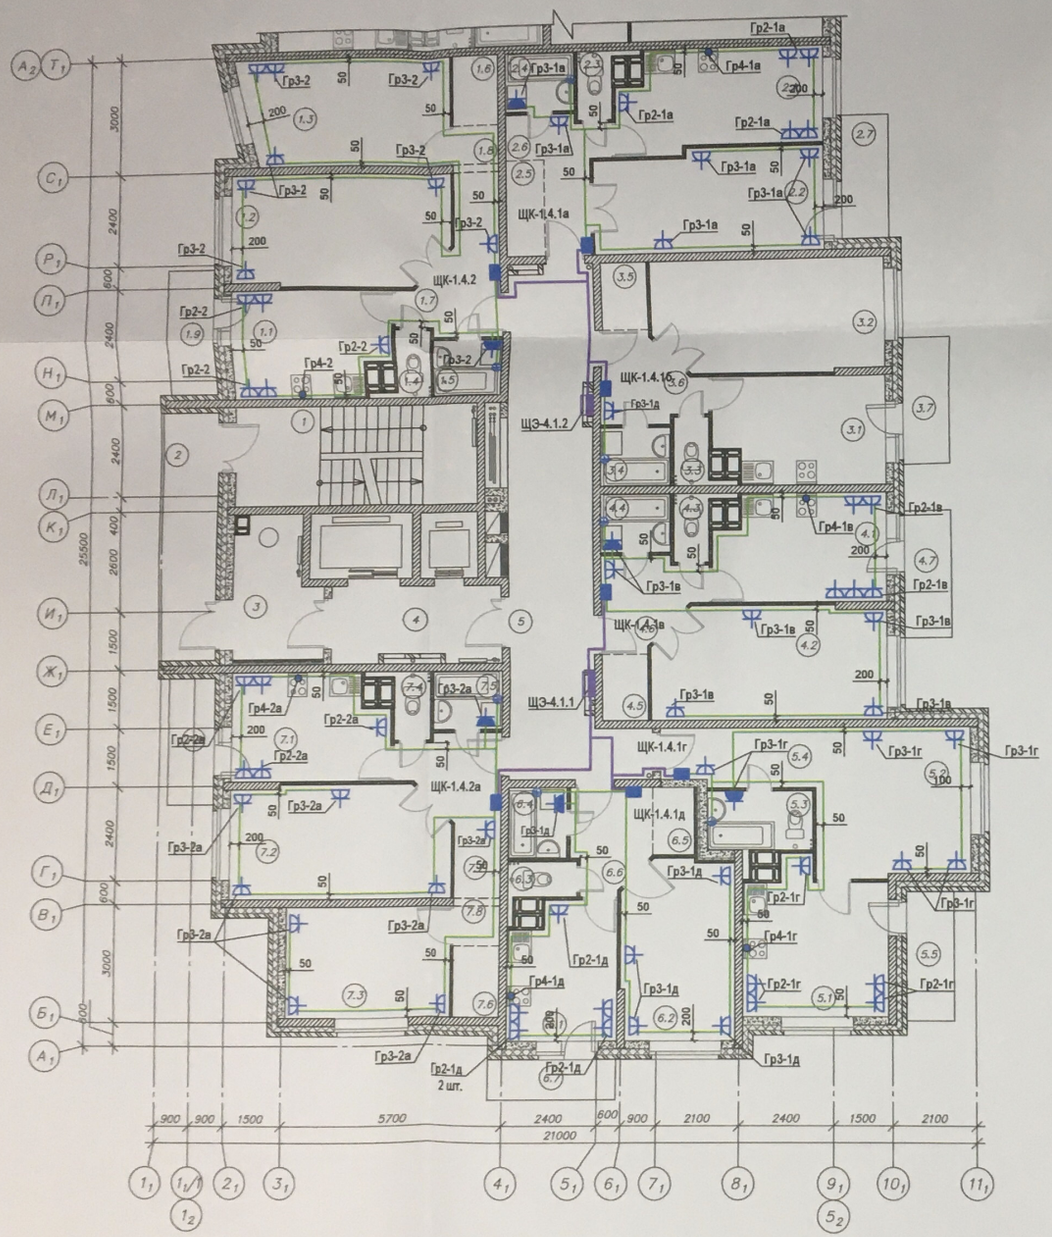

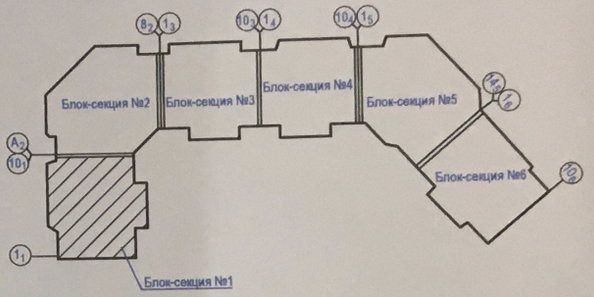



Примечания:

- монтаж электропроводки выполнен в стяжке пола в гофрированной трубе ПВХ;
- подъёмы до розеток выполнены в штрабе под штукатуркой;
- данный план представлен для 4-го и 7-го этажей.

Организация: ООО "Стройспецмонтаж"				
«Жилой дом №5 в микрорайоне 122-123 в Дзержинском районе г. Волгограда. Жилой дом «Атлант» БС1,2»				
Исполнительная схема розеточной сети квартир 4-го и 7-го этажей. Блок-секция №1	*Должность*	*Ф.И.О.*	*Дата*	*Подпись*
	Гл. инженер	Гурский А.В.		
	Выполнил	Варламов В.А.		

5 этаж

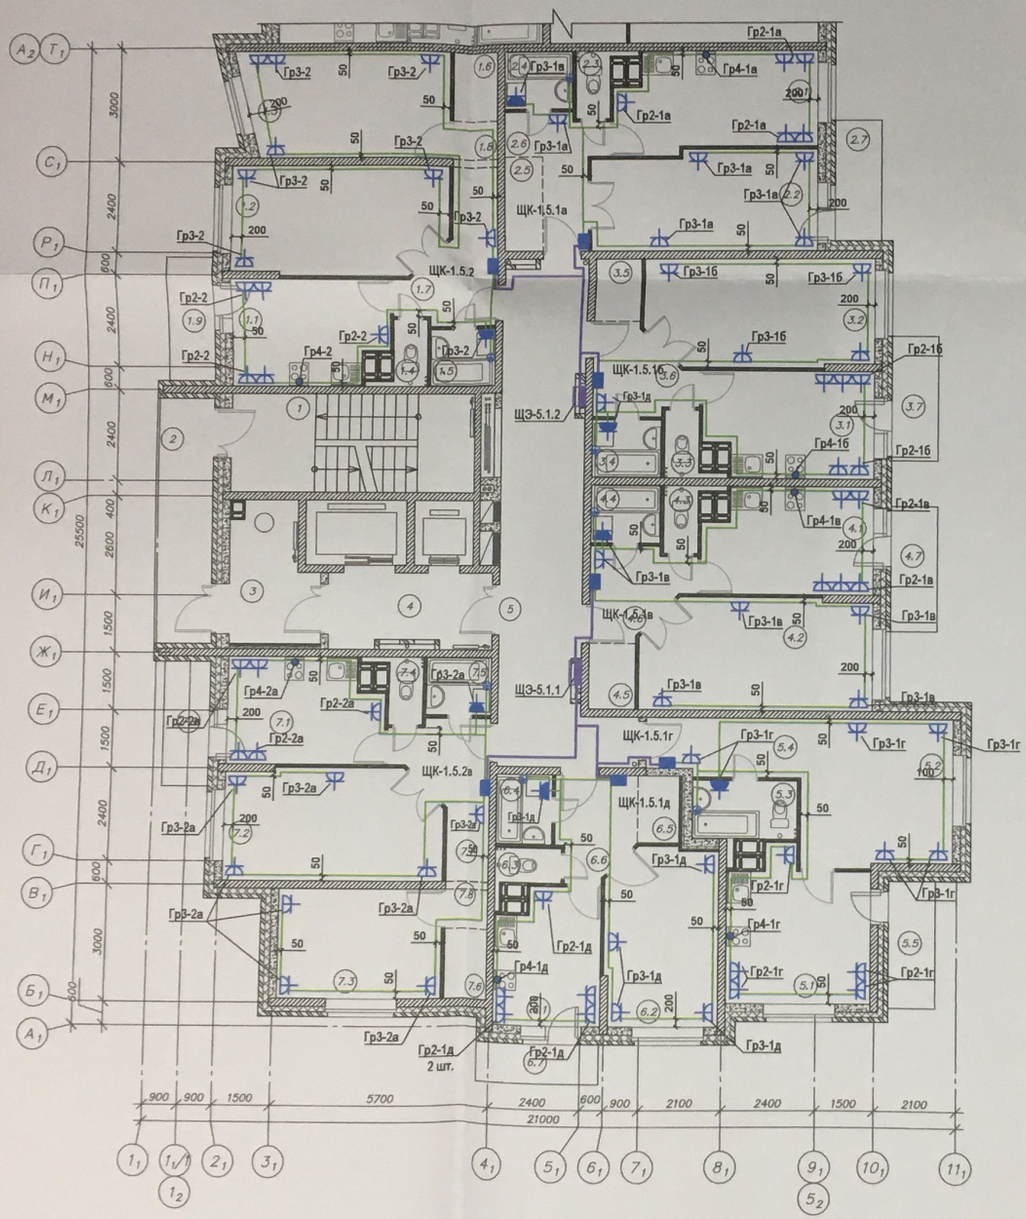

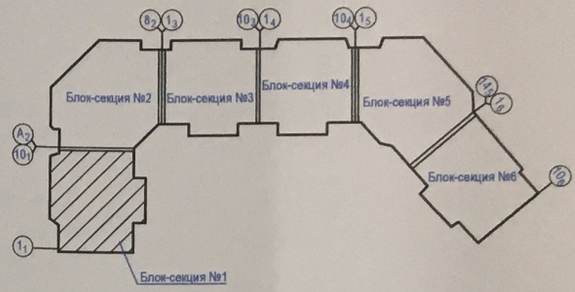



Примечания:

- монтаж электропроводки выполнен в стяжке пола в гофрированной трубе ПВХ;
- подъёмы до розеток выполнены в штрабе под штукатуркой.

Организация: ООО "Стройспецмонтаж"				
«Жилой дом №5 в микрорайоне 122-123 в Дзержинском районе г. Волгограда. Жилой дом «Атлант» БС1,2»				
Исполнительная схема розеточной сети квартир 5-го этажа. Блок-секция №1	Должность	Ф.И.О.	Дата	Подпись
	Гл. инженер	Гурский А.В.		
	Выполнил	Варламов В.А.		

6 этаж

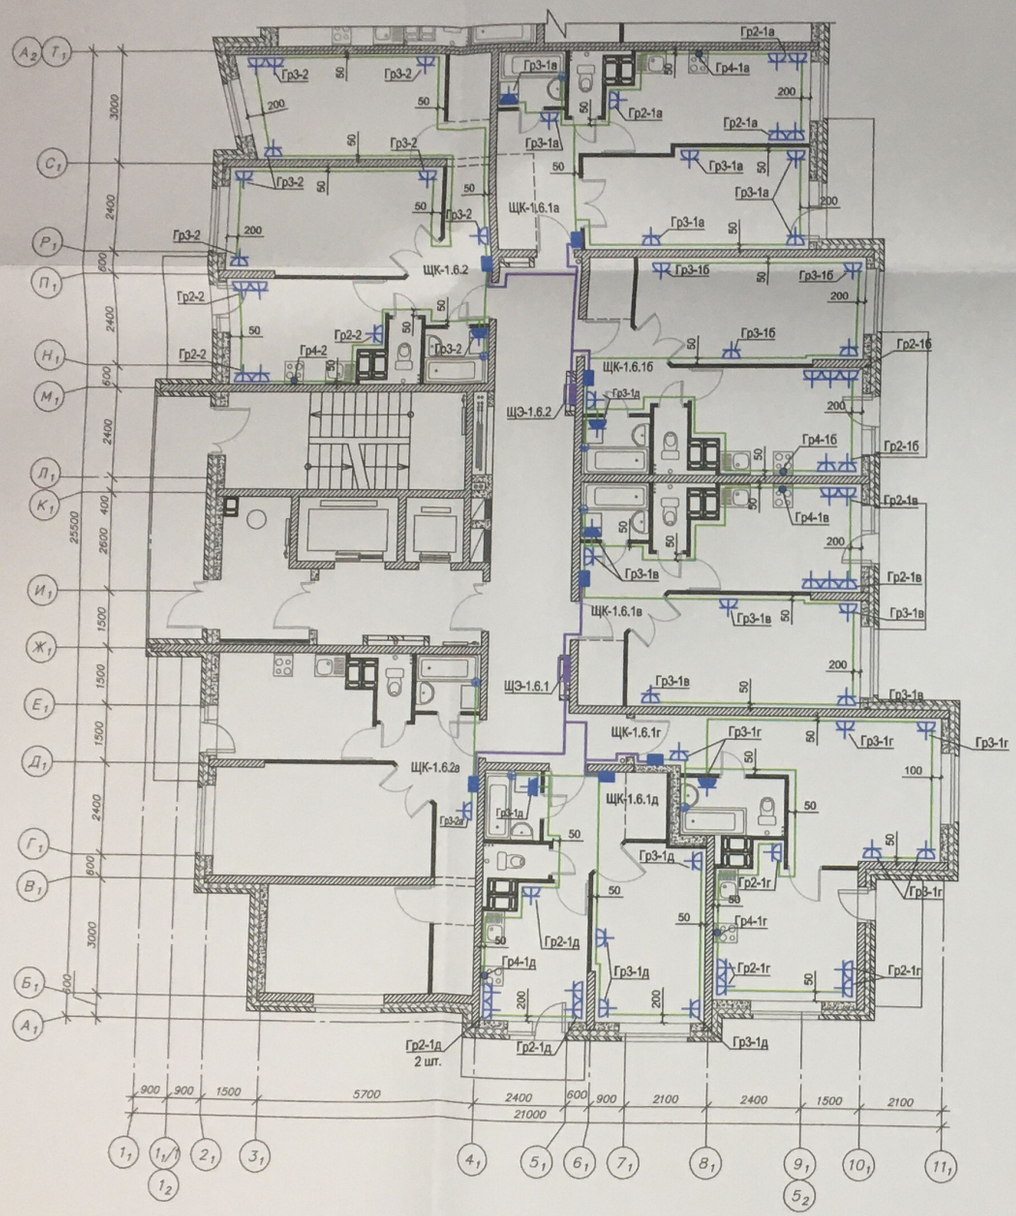

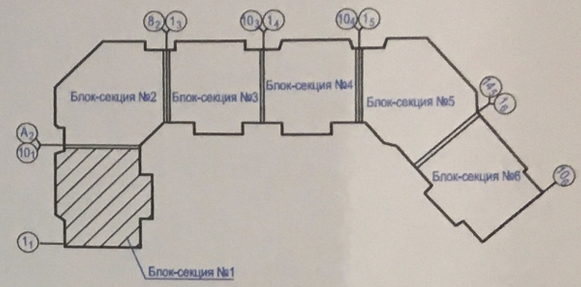


Примечания:


- монтаж электропроводки выполнен в стяжке пола в гофрированной трубе ПВХ;
- подъёмы до розеток выполнены в штрабе под штукатуркой.

Организация: ООО "Стройспецмонтаж"				
«Жилой дом №5 в микрорайоне 122-123 в Дзержинском районе г. Волгограда. Жилой дом «Атлант» БС1,2»				
Исполнительная схема розеточной сети квартир 6-го этажа. Блок-секция №1	Должность	Ф.И.О.	Дата	Подпись
	Гл. инженер	Гурский А.В.		
	Выполнил	Варламов В.А.		

Формат А2

8 этаж

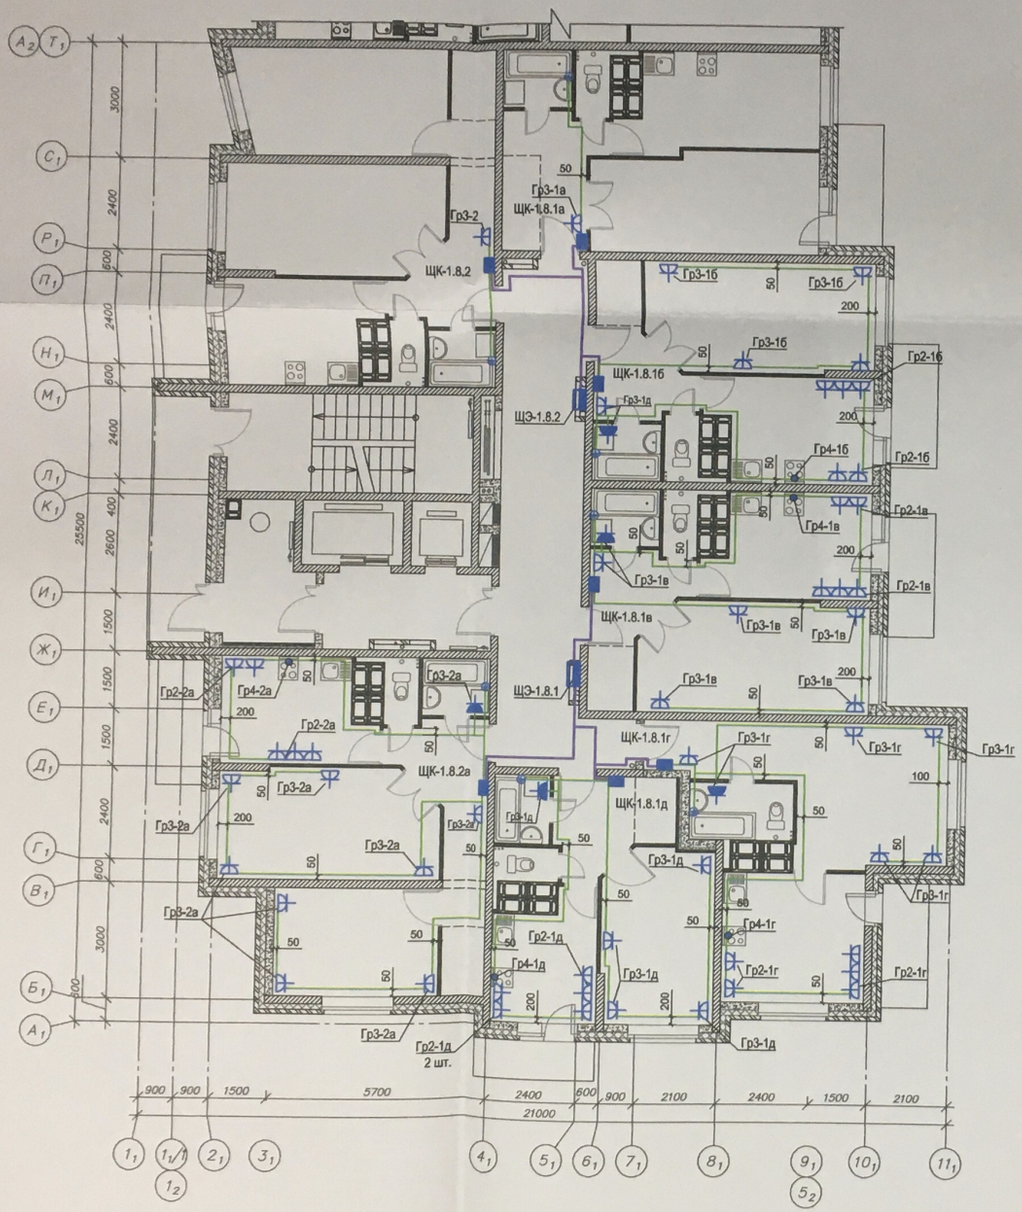

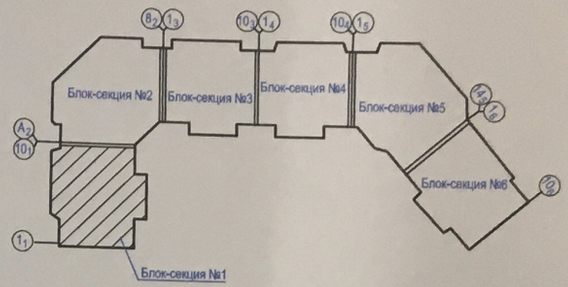

Примечания:

- монтаж электропроводки выполнен в стяжке пола в гофрированной трубе ПВХ;
- подъёмы до розеток выполнены в штрабе под штукатуркой.

Организация: ООО "Стройспецмонтаж"


«Жилой дом №5 в микрорайоне 122-123 в Дзержинском районе г. Волгограда. Жилой дом «Атлант» БС1,2»


Исполнительная схема розеточной сети квартир 8-го этажа. Блок-секция №1

Должность	Ф.И.О.	Дата	Подпись
Гл. инженер	Гурский А.В.		
Выполнил	Варламов В.А.		

Формат А2

9 этаж

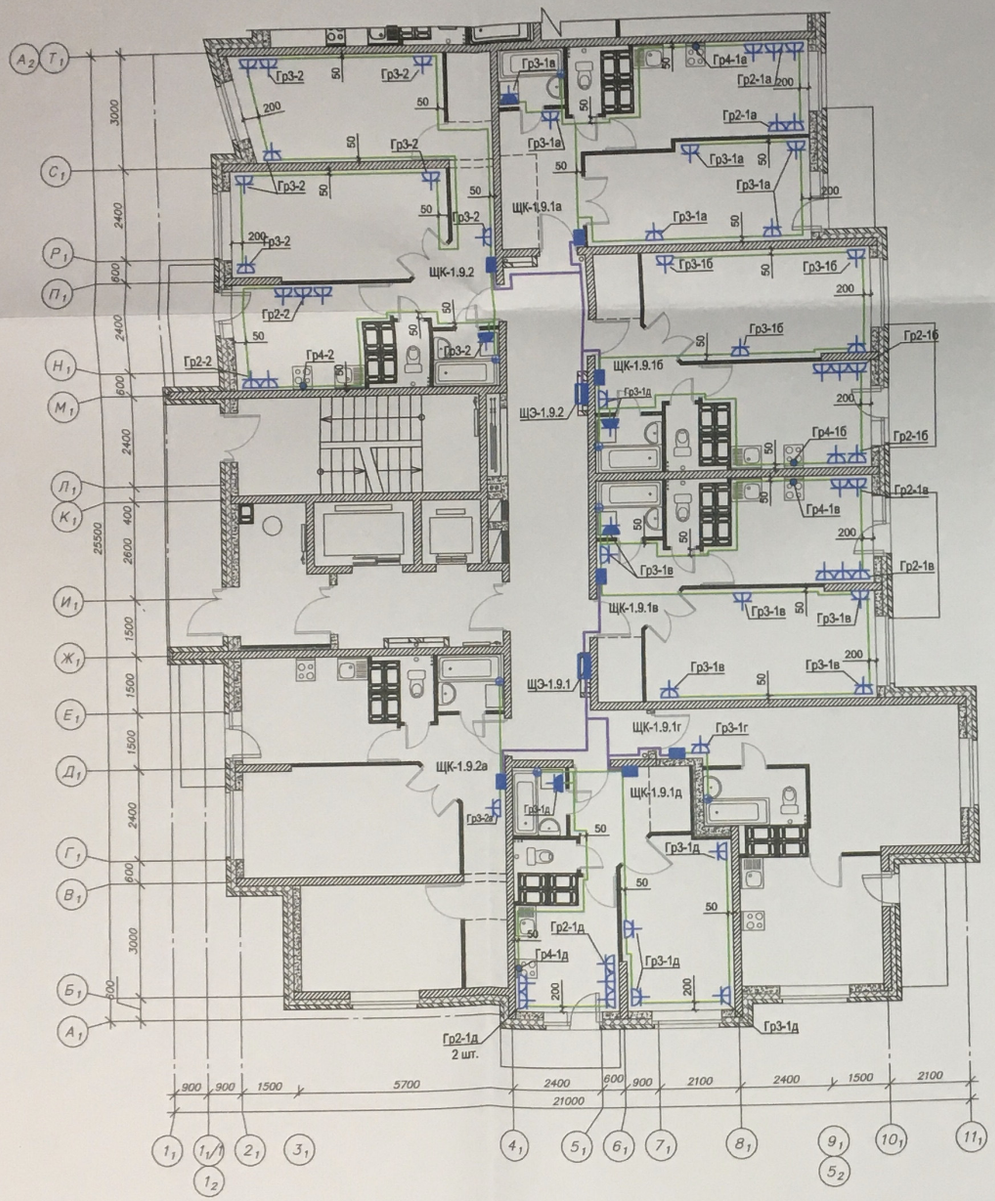

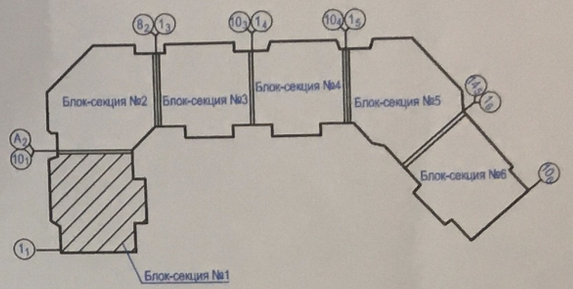

Примечания:

- монтаж электропроводки выполнен в стяжке пола в гофрированной трубе ПВХ;
- подъёмы до розеток выполнены в штрабе под штукатуркой.

Организация: ООО "Стройспецмонтаж"


«Жилой дом №5 в микрорайоне 122-123 в Дзержинском районе г. Волгограда. Жилой дом «Атлант» БС1,2»


Исполнительная схема розеточной сети квартир 9-го этажа. Блок-секция №1

Должность	Ф.И.О.	Дата	Подпись
Гл. инженер	Гурский А.В.		
Выполнил	Варламов В.А.		

Формат А2

10 этаж

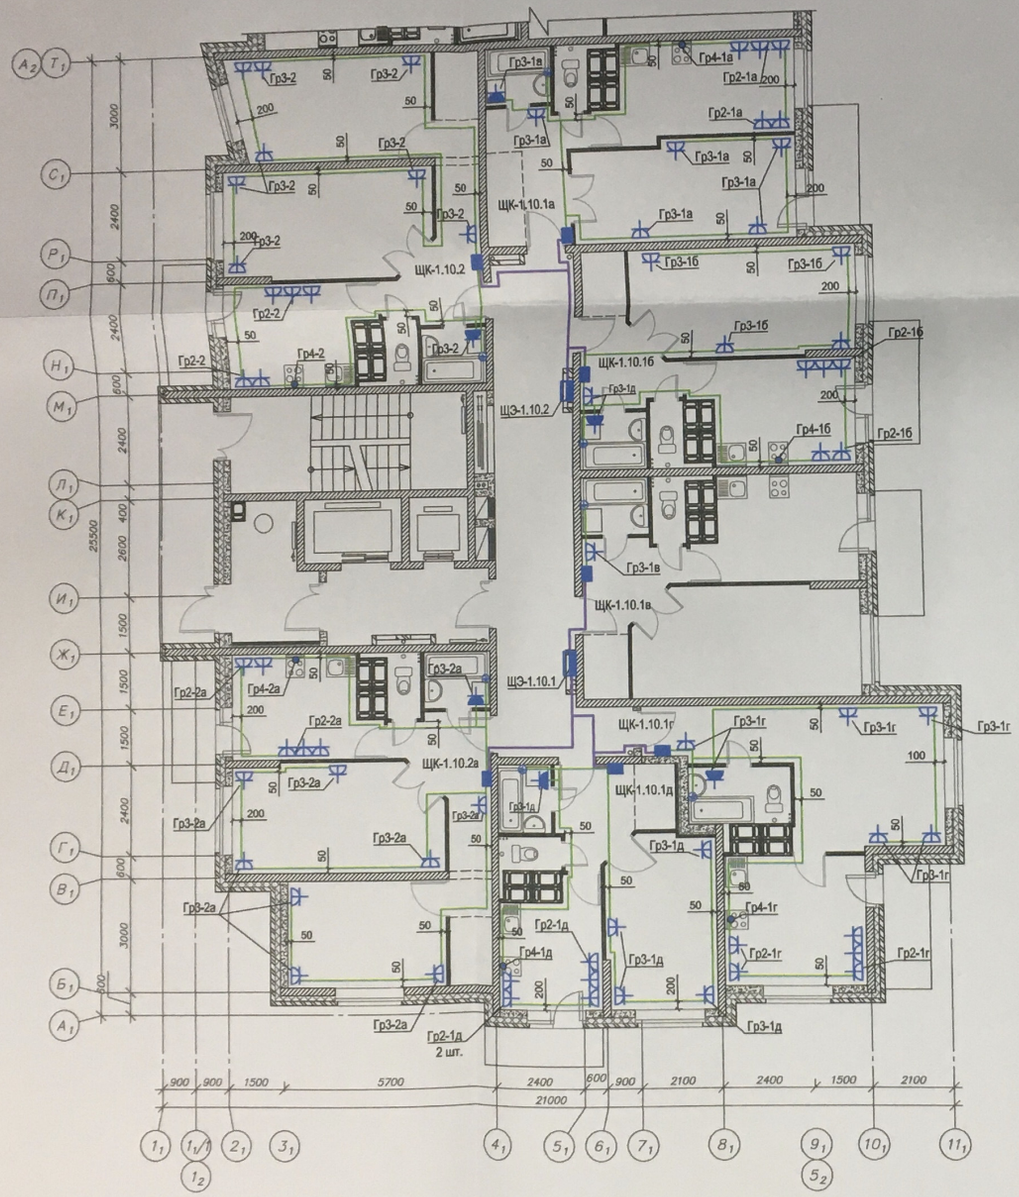

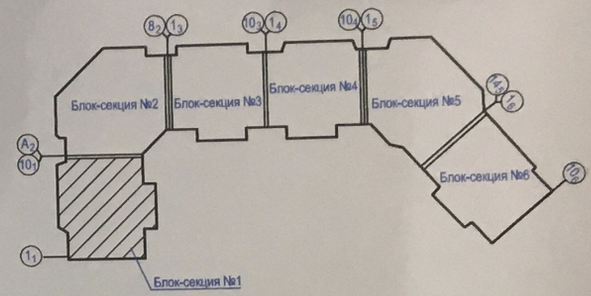


Примечания:


- монтаж электропроводки выполнен в стяжке пола в гофрированной трубе ПВХ;
- подъёмы до розеток выполнены в штрабе под штукатуркой.

Организация: ООО "Стройспецмонтаж"				
«Жилой дом №5 в микрорайоне 122-123 в Дзержинском районе г. Волгограда. Жилой дом «Атлант» БС1,2»				
Исполнительная схема розеточной сети квартир 10-го этажа. Блок-секция №1	Должность	Ф.И.О.	Дата	Подпись
	Гл. инженер	Гурский А.В.		
	Выполнил	Варламов В.А.		

Формат А2

11 этаж

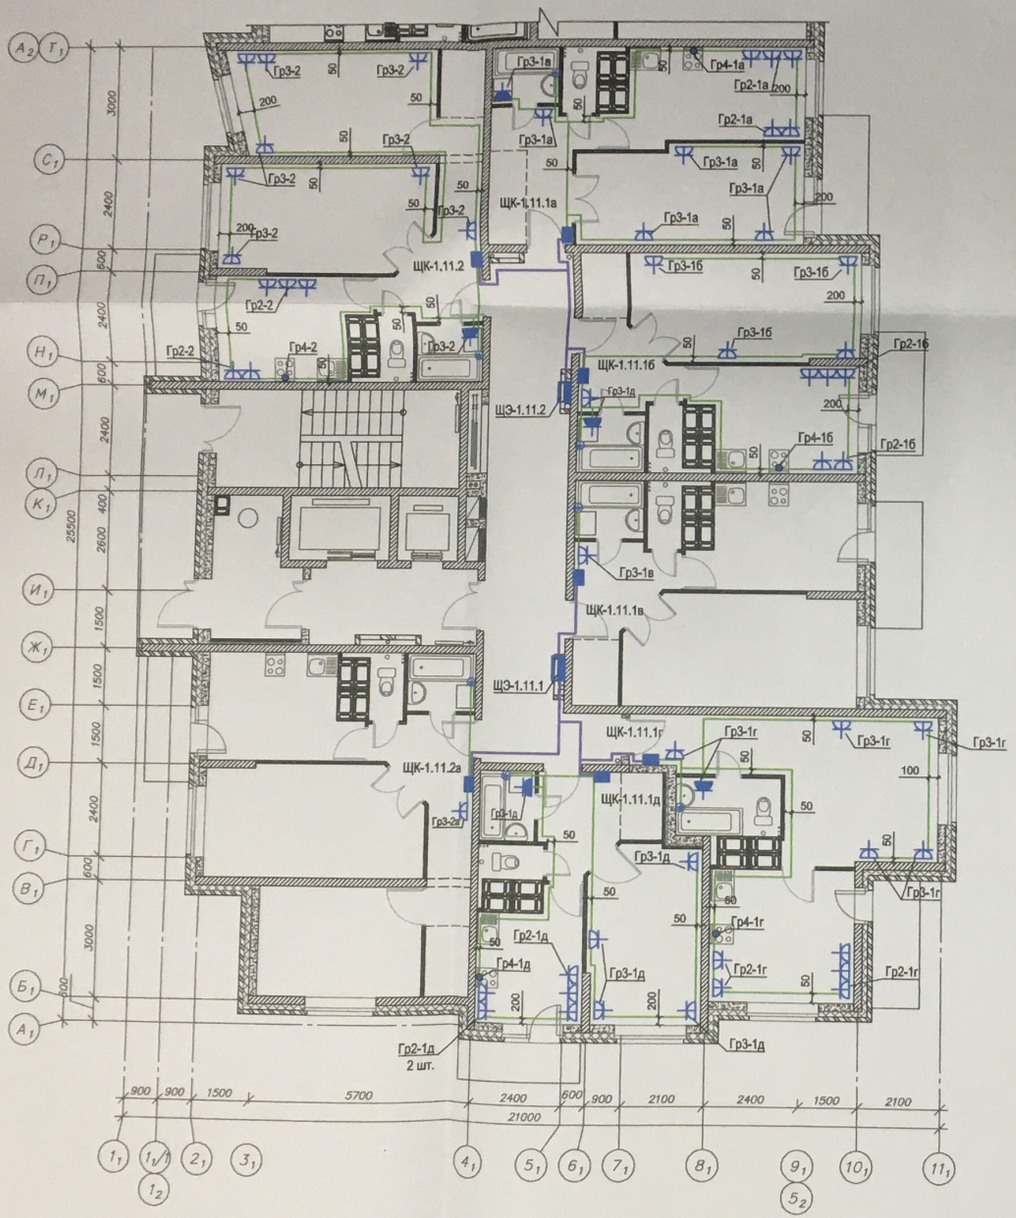

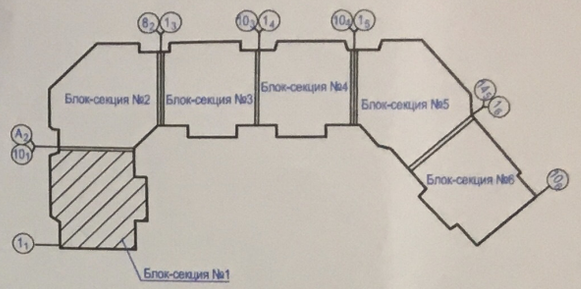



Примечания:

- монтаж электропроводки выполнен в стяжке пола в гофрированной трубе ПВХ;
- подъёмы до розеток выполнены в штрабе под штукатуркой.

Организация: ООО "Стройспецмонтаж"				
«Жилой дом №5 в микрорайоне 122-123 в Дзержинском районе г. Волгограда. Жилой дом «Атлант» БС1,2»				
Исполнительная схема розеточной сети квартир 11-го этажа. Блок-секция №1	Должность	Ф.И.О.	Дата	Подпись
	Гл. инженер	Гурский А.В.		
	Выполнил	Варламов В.А.		

12, 14 и 16 этажи

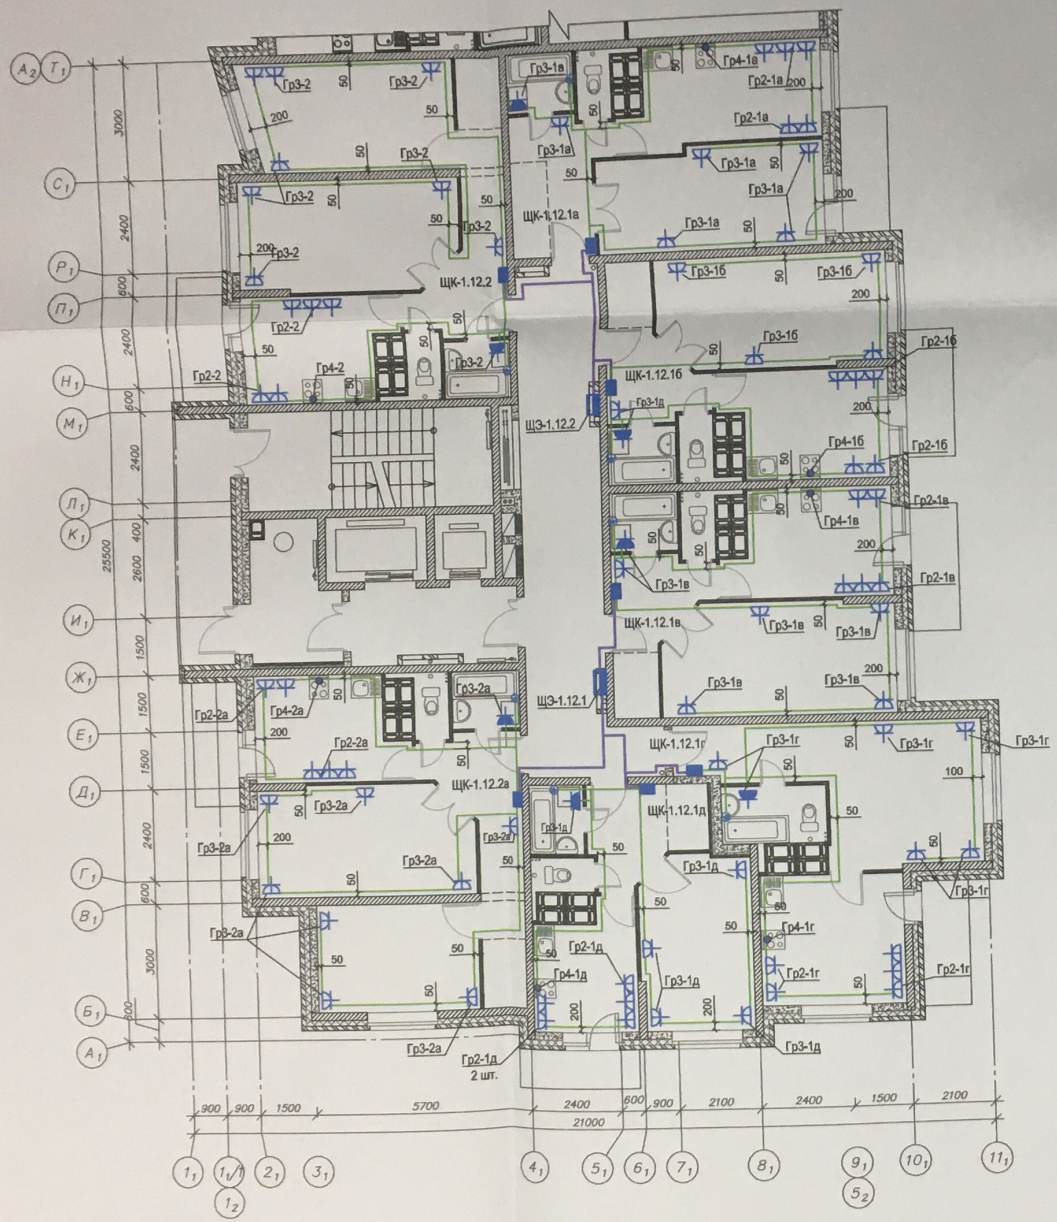

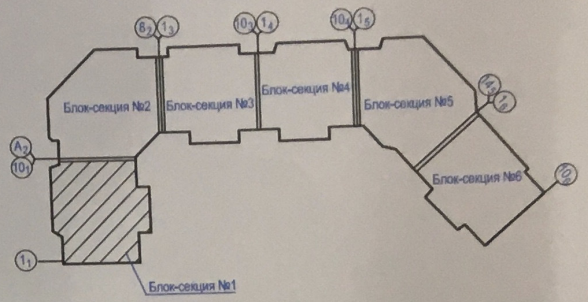

Примечания:

- монтаж электропроводки выполнен в стяжке пола в гофрированной трубе ПВХ;
- подъёмы до розеток выполнены в штрабе под штукатуркой;
- данный план представлен для 12-го, 14-го и 16-го этажей.

Организация: ООО "Стройспецмонтаж"


«Жилой дом №5 в микрорайоне 122-123 в Дзержинском районе г. Волгограда. Жилой дом «Атлант» БС1,2»


Исполнительная схема розеточной сети квартир 12-го, 14-го и 16-го этажей. Блок-секция №1

Должность	Ф.И.О.	Дата	Подпись
Гл. инженер	Гурский А.В.		
Выполнил	Варламов В.А.		

Формат А2

13 этаж

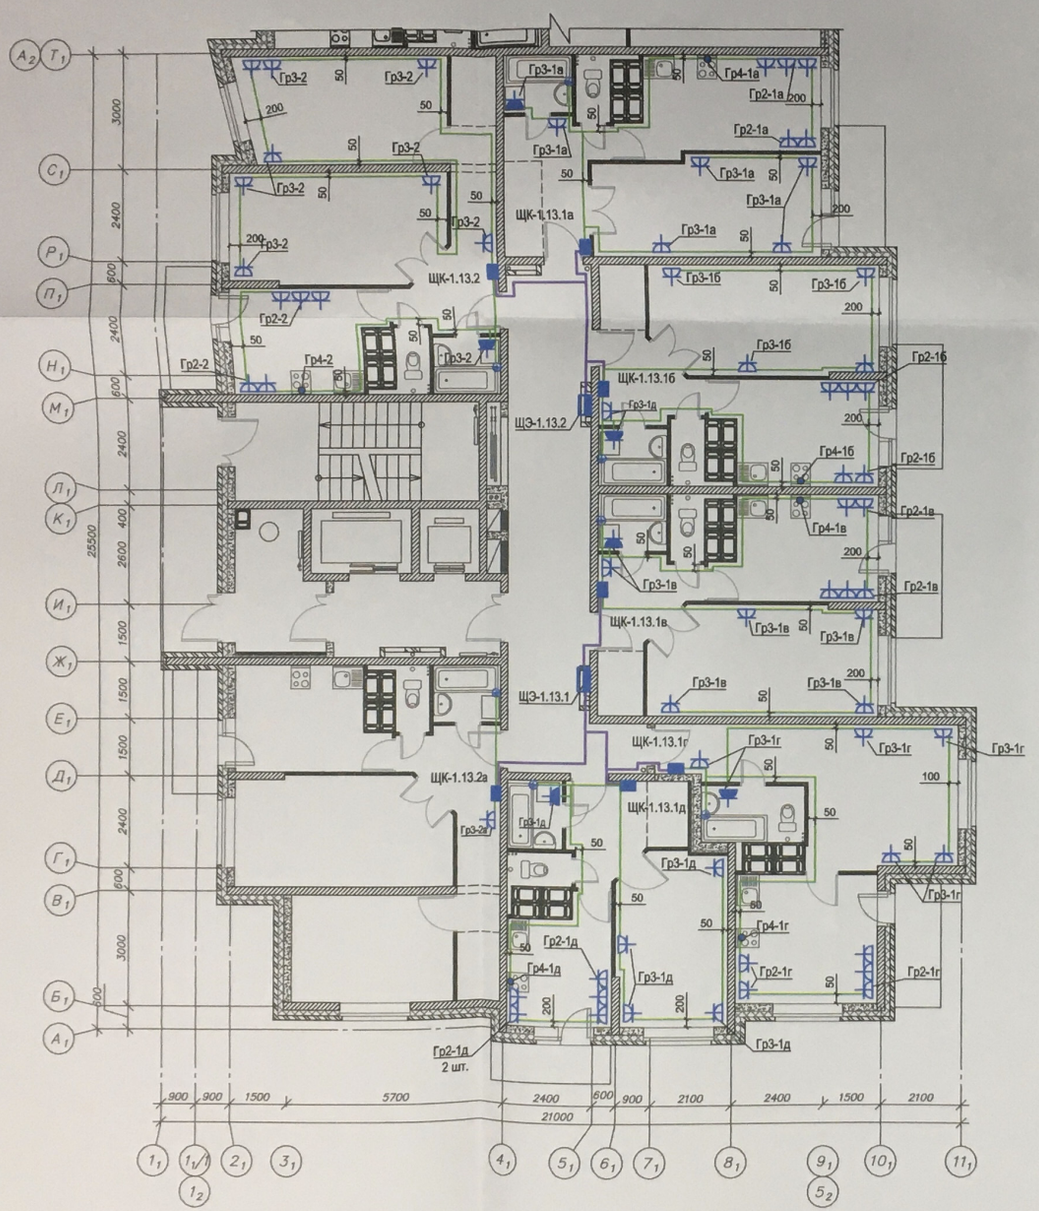

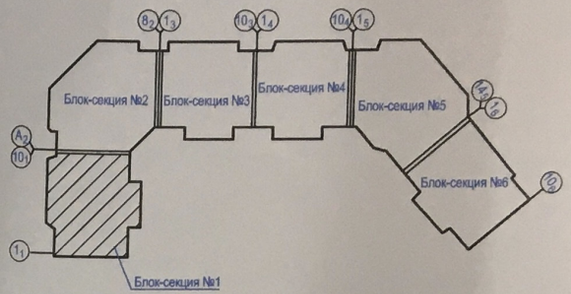

Примечания:

- монтаж электропроводки выполнен в стяжке пола в гофрированной трубе ПВХ;
- подъёмы до розеток выполнены в штрабе под штукатуркой.

Организация: ООО "Стройспецмонтаж"


«Жилой дом №5 в микрорайоне 122-123 в Дзержинском районе г. Волгограда. Жилой дом «Атлант» БС1,2»


Исполнительная схема розеточной сети квартир 13-го этажа. Блок-секция №1

Должность	Ф.И.О.	Дата	Подпись
Гл. инженер	Гурский А.В.		
Выполнил	Варламов В.А.		

Формат А2

15 этаж

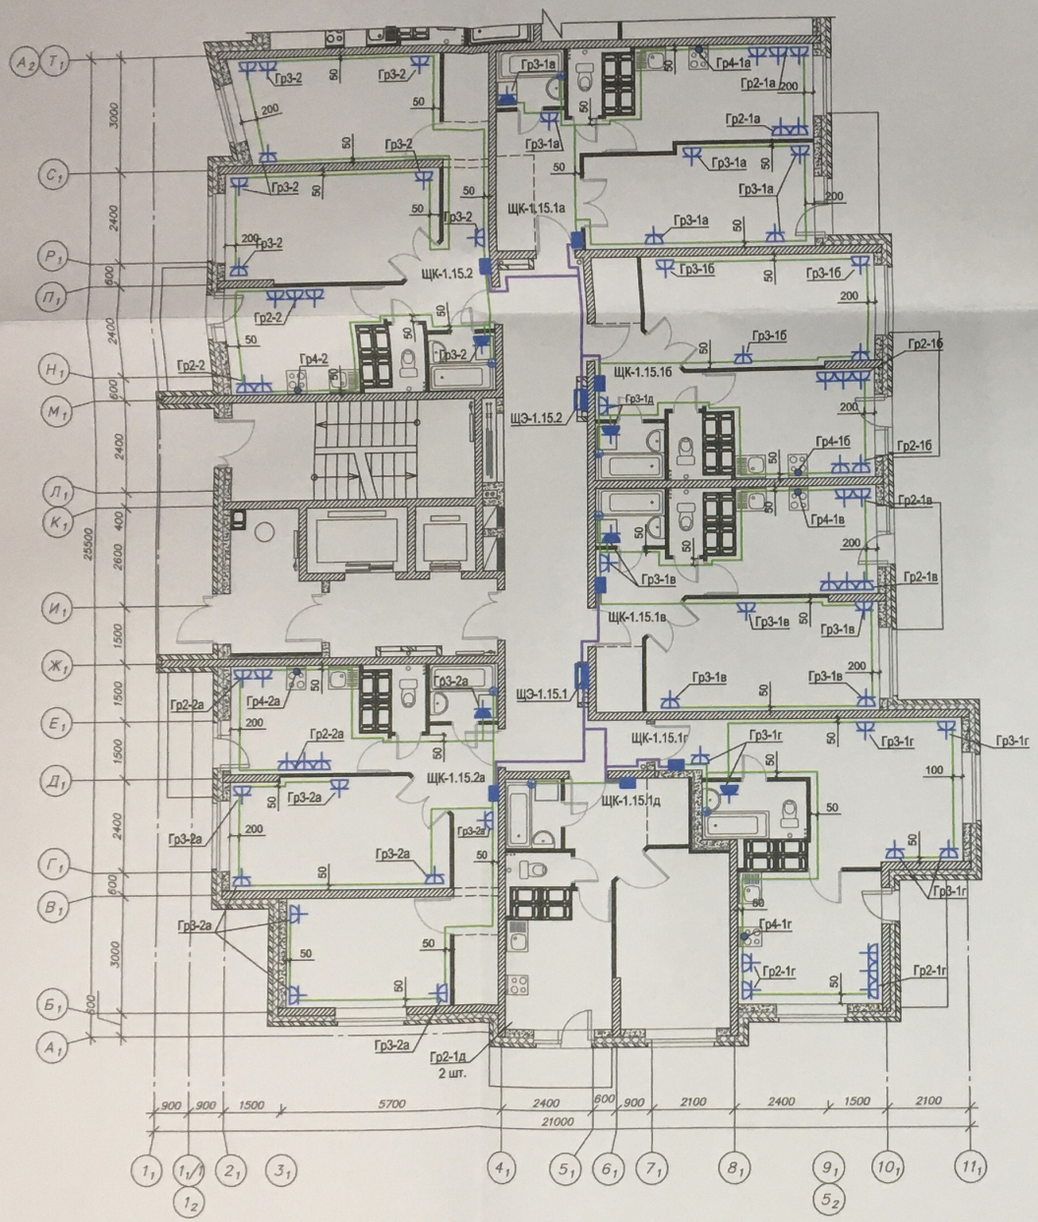

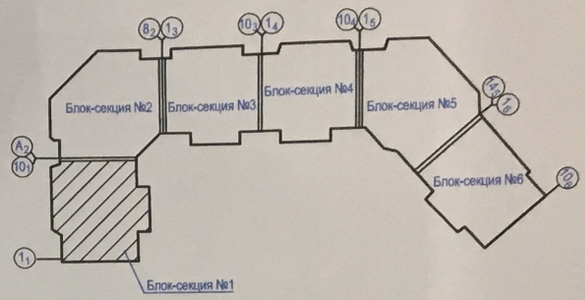

Примечания:

- монтаж электропроводки выполнен в стяжке пола в гофрированной трубе ПВХ;
- подъёмы до розеток выполнены в штрабе под штукатуркой.

Организация: ООО "Стройспецмонтаж"				
«Жилой дом №5 в микрорайоне 122-123 в Дзержинском районе г. Волгограда. Жилой дом «Атлант» БС1,2»				
Исполнительная схема розеточной сети квартир 15-го этажа. Блок-секция №1	Должность	Ф.И.О.	Дата	Подпись
	Гл. инженер	Гурский А.В.		
	Выполнил	Варламов В.А.		

Формат А2